
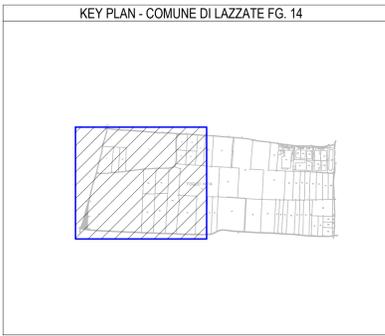


COORDINATE TRACCIAMENTO

NOME CIPPO	EST	NORD
TRCO11_LAZZATE_FG_14-3	503.775	226.544
TRCO11_LAZZATE_FG_14-3	498.438	226.328

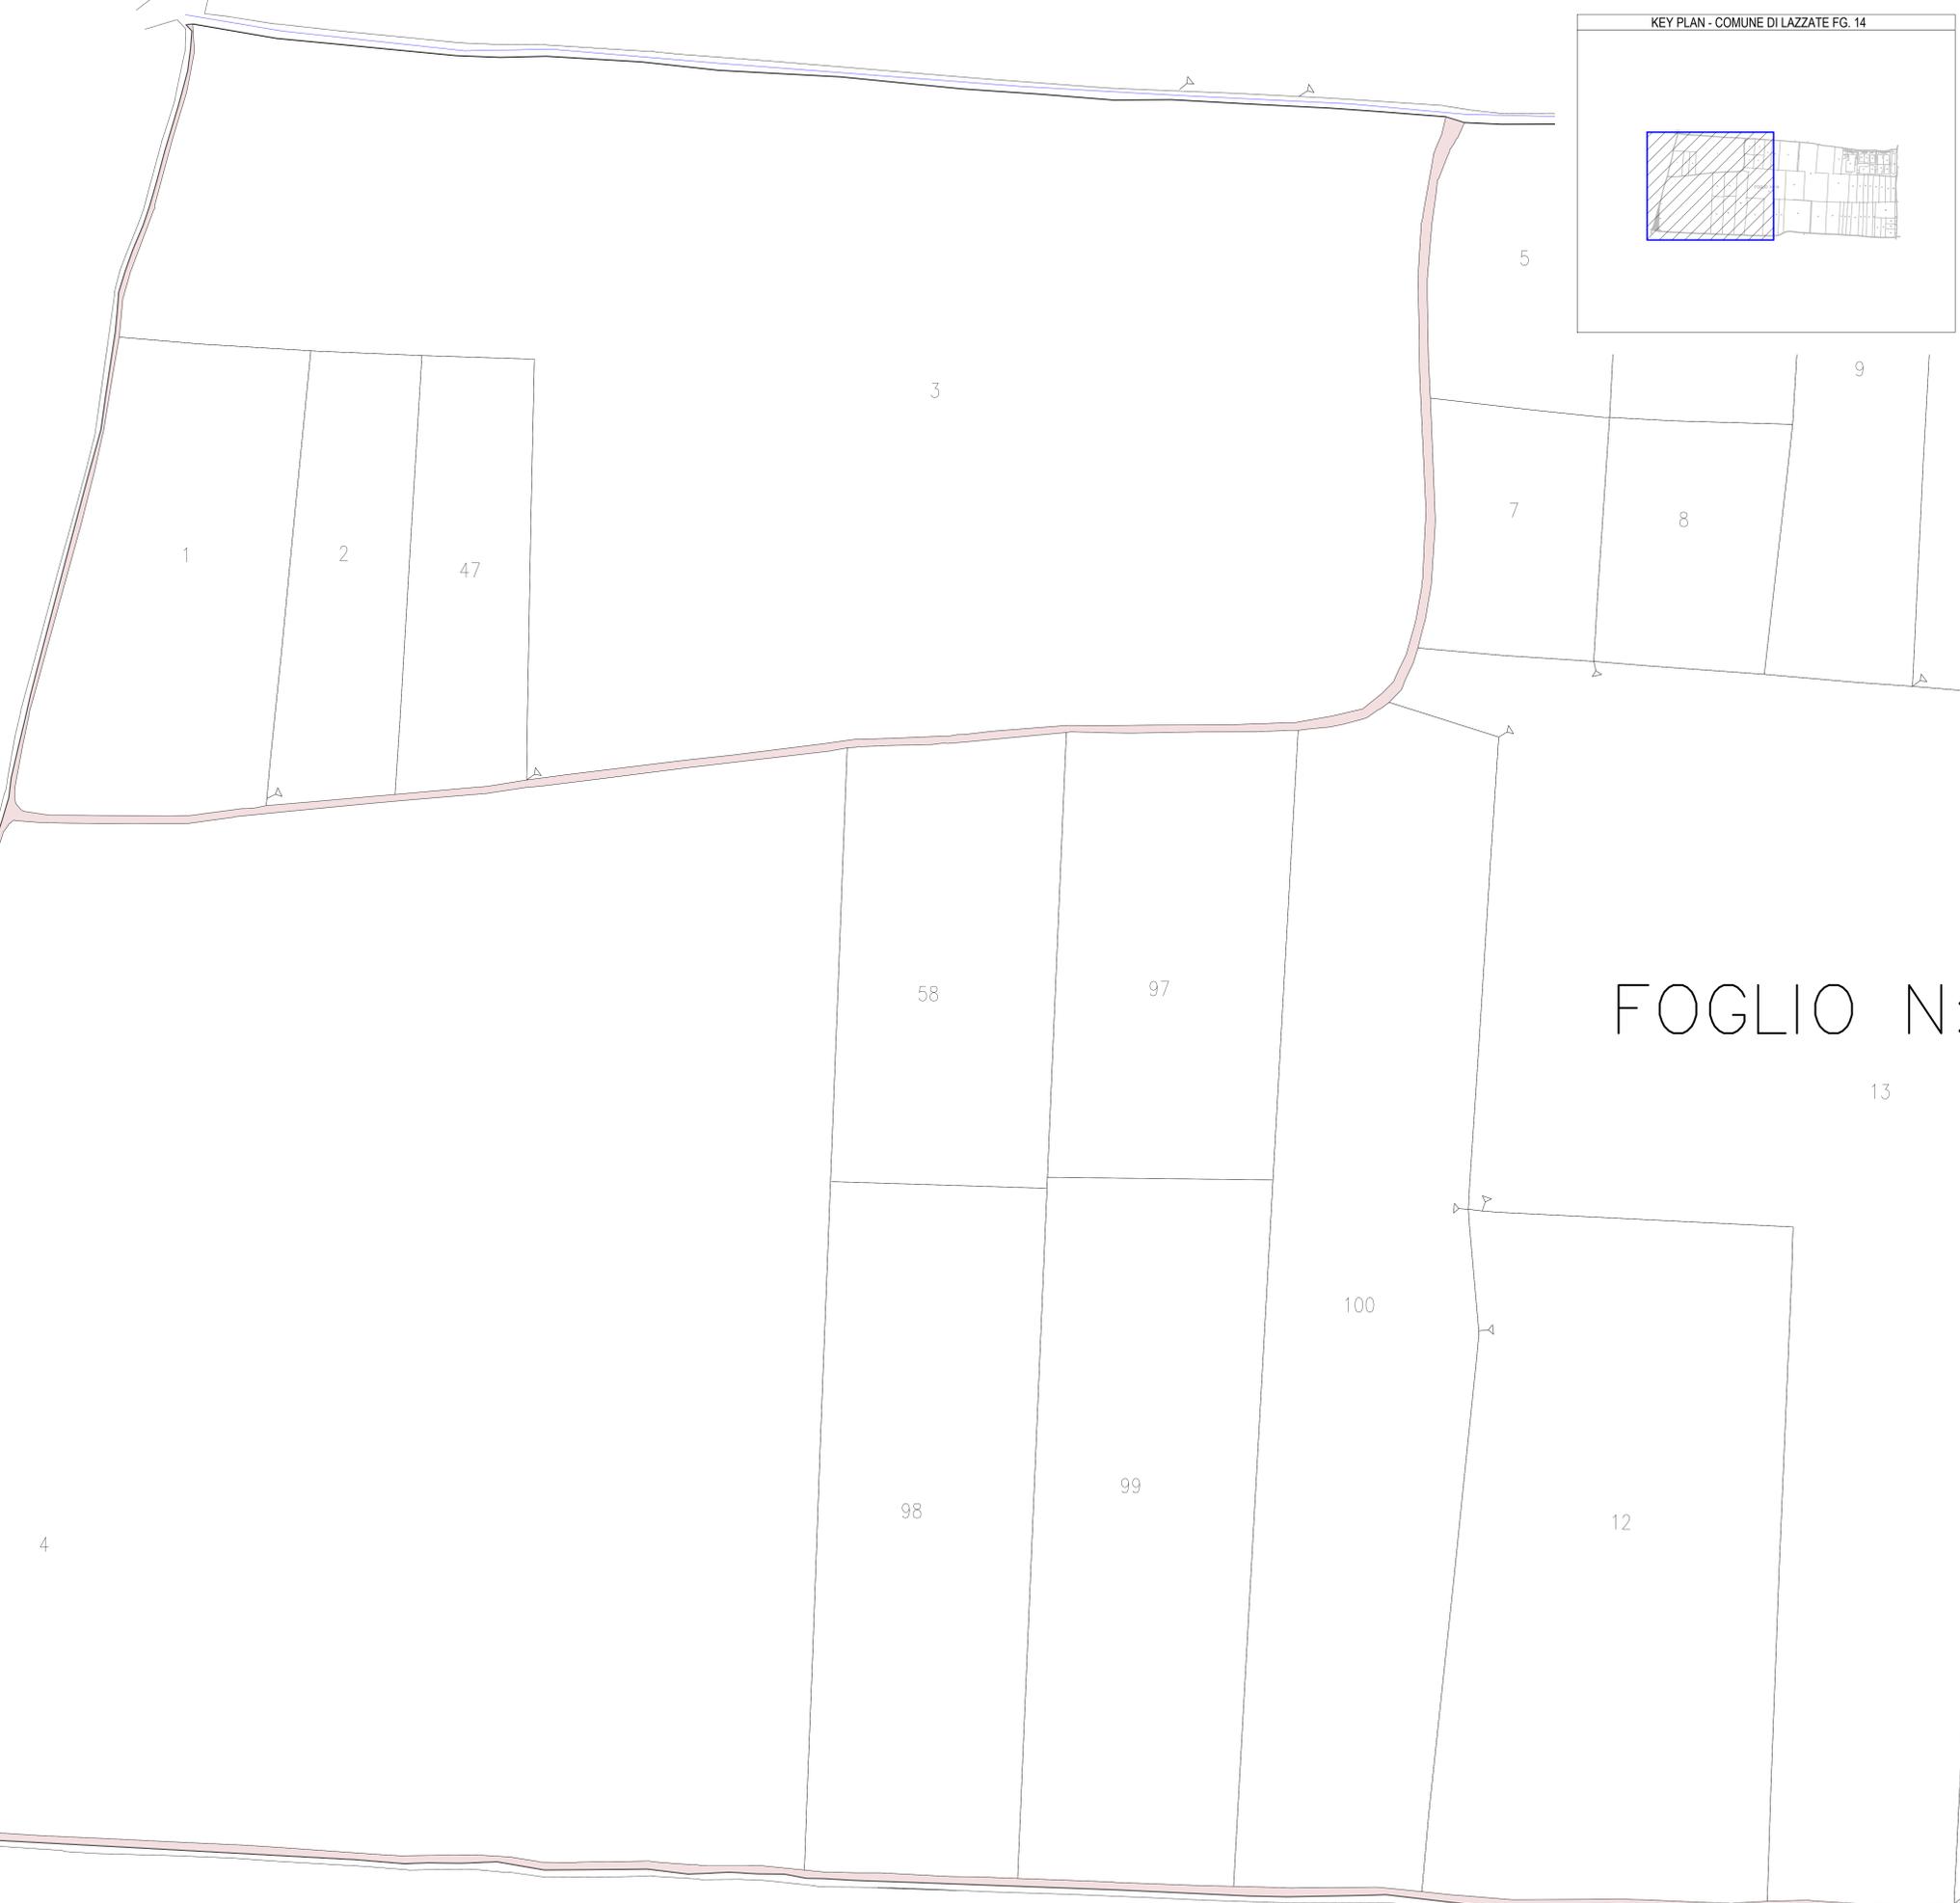

SIMBOLOGIA DI PIANO PARTICELLARE

GRUPPO	COLORE	DESCRIZIONE
ESISTENTE		STRADE PUBBLICHE
		FERROVIE
		CORSI D'ACQUA
ESPROPRI		AREE DA FRAZIONARE PER SEDE AUTOSTRADA PEDEMONTANA LOMBARDA
		AREE DA FRAZIONARE PER DEVIAZIONE DI STRADE
		AREE DA FRAZIONARE PER DEVIAZIONE DI CORSI D'ACQUA
		AREE DA FRAZIONARE PER OPERE DI MITIGAZIONE AMBIENTALE

TRCO11 LAZZATE FG_14 CIPPI IN TOTALE NR. 2

SIMBOLOGIA CIPPI

	CIPPI DI CONFINE	NR. 2
	CIPPI DI CONFINE NON NECESSARI	NR. 0

SIMBOLOGIA CATASTALE

	Particella catastale		Confine di Comune		Confine di Foglio catastale
	Vignetta interporale		Strada pubblica		Acqua pubblica
	Foglia 4/10 ri				



FOGLIO N.:

MATRICE DI REVISIONE

REV	DATA	DESCRIZIONE MODIFICA

N.B.: LA TAVOLA SOSTITUISCE QUELLA RELATIVA AL CODICE [] DEL PROGETTO ESECUTIVO




COLLEGAMENTO AUTOSTRADALE DALMINE - COMO - VARESE - VALICO DEL GAGGIOLIO E OPERE AD ESSO CONNESSE
 CODICE CUP: B18A0000010004
TRATTE B1, B2, C, D, TRV13-14, GREENWAY
AS BUILT
 ESPROPRI
 CIPPI CHILOMETRICI
 TRCO 11 - COMUNE DI LAZZATE FG. 14

IDENTIFICAZIONE ELABORATO CODICE PROGETTO: FIDURB VARESE LINEE PRODOTTE: LUTTO, ZONA, OPERA, TRATTA B1, TRATTA B2, TRATTA C, TRATTA D, TRV13-14, GREENWAY ANNO: 2011 AUTORE: STRABAG A.S.	IMPRESA RAGGRUPPAMENTO TEMPORANEO IMPRESE: STRABAG A.S., ICM S.p.A., STRABAG S.p.A. GL F Grandi Lavori Fincolet S.p.A.
CONCEDENTE CONCESSIONE AUTOSTRADALE REGIONE LOMBARDIA	PROGETTISTA - PROGETTO ESECUTIVO DI DETTAGLIO RESPONSABILE DI PROGETTO ED INCARICATO DELL'INTEGRAZIONE TRA LE FASCE PRESTAZIONE: Ing. Roberto Cecchini
CONCESSIONARIO Direzione Lavori Ing. Stefano Invernizzi	ELABORAZIONE PROGETTUALE PROGETTISTA: STI PROGETTITALIA S.p.A. DIRETTORE TECNICO: Ing. Stefano Invernizzi Ordine degli Ingegneri Provincia di Roma n. 20809

Redatto: Daniele Verificato: Serge Approvato: Possati