

COORDINATE TRACCIAMENTO

NOME CIPPO	EST	NORD
TRCO11_MISINTO FG.3-3	139321.632	243615.274
TRCO11_MISINTO FG.3-5	139325.094	243589.632
TRCO11_MISINTO FG.3-6	139328.004	243561.907
TRCO11_MISINTO FG.3-8	139330.368	243544.085
TRCO11_MISINTO FG.3-11	139327.825	243657.529

SIMBOLOGIA DI PIANO PARTICELLARE

GRUPPO	COLORE	DESCRIZIONE
ESISTENTE	[Pink]	STRADE PUBBLICHE
	[Grey]	FERROVIE
	[Blue]	CORSI D'ACQUA
ESPROPRI	[Magenta]	AREE DA FRAZIONARE PER SEDE AUTOSTRADA PEDEMONTANA LOMBARDA
	[Brown]	AREE DA FRAZIONARE PER DEVIAZIONE DI STRADE
	[Light Blue]	AREE DA FRAZIONARE PER DEVIAZIONE DI CORSI D'ACQUA
	[Green]	AREE DA FRAZIONARE PER OPERE DI MITIGAZIONE AMBIENTALE

TRCO11 MISINTO FG_3 CIPPI IN TOTALE NR. 5


SIMBOLOGIA CIPPI

Simbolo	Descrizione	NR.
[Blue +]	CIPPI DI CONFINE	NR. 3
[Red +]	CIPPI DI CONFINE NON NECESSARI	NR. 2

N.B.: IL NUMERO TOTALE DI CIPPI FA RIFERIMENTO AL FOGLIO CATASTALE

SIMBOLOGIA CATASTALE

Simbolo	Descrizione
[Black]	Particella catastale
[Green]	Visibilità Interoperata
[Blue]	Strada pubblica
[Pink]	Acqui pubblica
[Green]	Fog. 4/5 e ri.

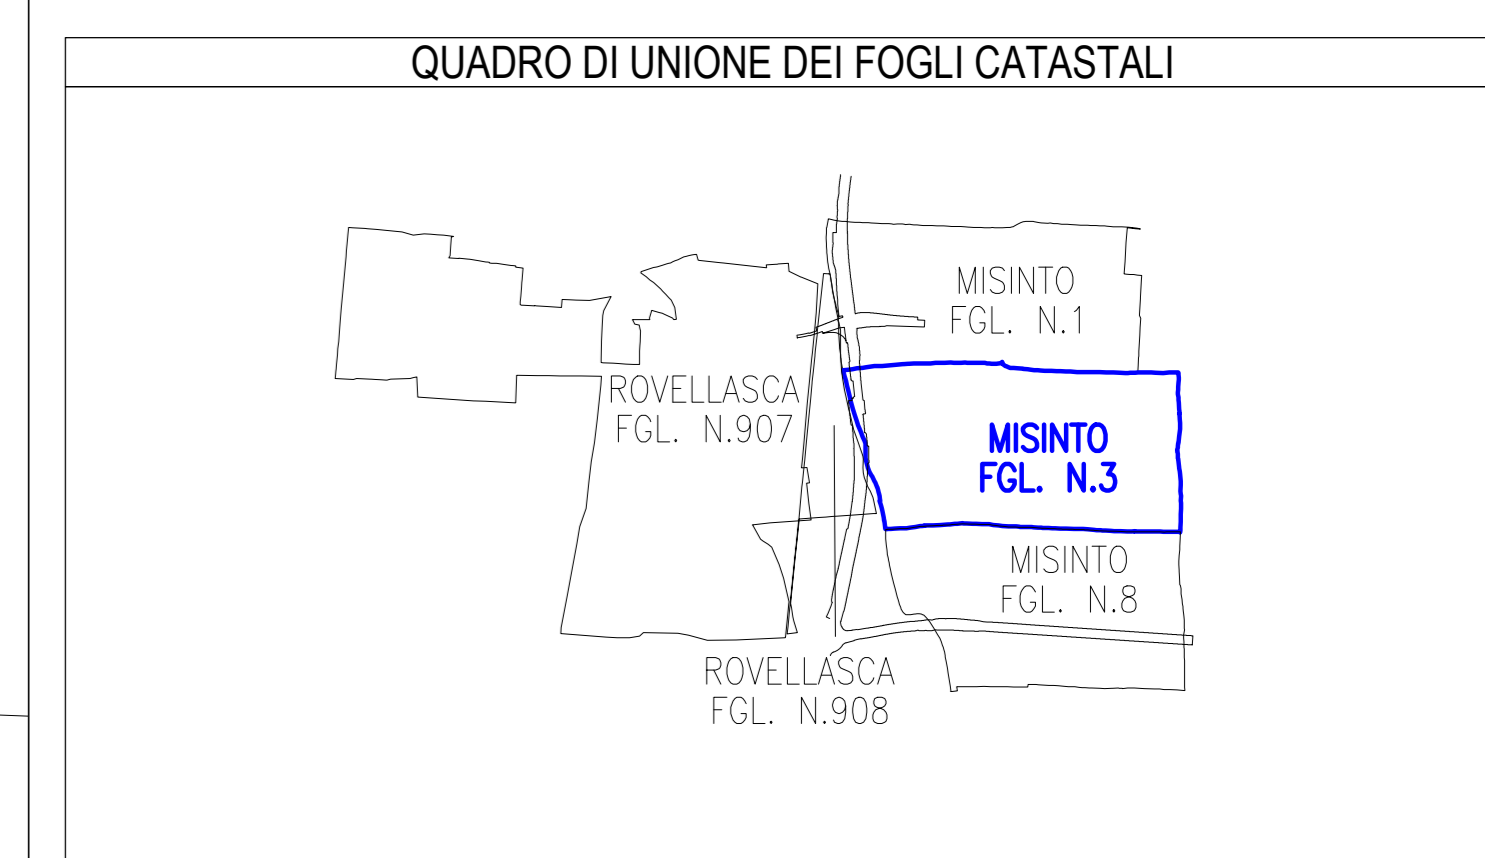

MATRICE DI REVISIONE

REV	DATA	DESCRIZIONE MODIFICA

N.B.: LA TAVOLA SOSTITUISCE QUELLA RELATIVA AL CODICE [] DEL PROGETTO ESECUTIVO

COLLEGAMENTO AUTOSTRADALE DALMINE - COMO - VARESE - VALICO DEL GAGGIOLO E OPERE AD ESSO CONNESSE
 CODICE C.U.P. F116090270007
TRATTE B1, B2, C, D, TRA13-14, GREENWAY
AS BUILT
TRATTA B1
 ESPROPRI
 CIPPI CHILOMETRICI
 TRCO 11 - COMUNE DI MISINTO FG. 3

IDENTIFICAZIONE ELABORATO

FASE PROGETTUALE	IPOTESI	PROGETTO PRELIMINARE	PROGETTO ESECUTIVO

IMPRESA
 RAGGRUPPAMENTO TEMPORANEO IMPRESE:
 STRABAG A.S. - ICM S.p.A. - STRABAG S.p.A.

PROGETTISTA - PROGETTO ESECUTIVO DI DETTAGLIO
 RAGGRUPPAMENTO TEMPORANEO PROGETTISTI:
 ICM S.p.A. - STRABAG S.p.A.

CONCEDENTE
 CONCESSIONE AUTOSTRADALE
 Ing. Roberto Caracini

RESPONSABILE DI PROGETTO ED INCARICATO DELL'INTEGRAZIONE PER LE VARESE PRESTAZIONI:
 Ing. Roberto Caracini

ELABORAZIONE PROGETTUALE
 PROGETTISTA:
 STI PROGETTI ITALIA S.p.A.

3TI ITALIA S.p.A.
 DIREZIONE TECNICO
 Ing. Stefano Inzer Passafiume
 Ordine degli Ingegneri
 Provincia di Roma n. 20809

Redatto: Donatello Verificato: Serge Approvato: Passafiume

