

PROVINCIA DI MONZA E BRIANZA
 COMUNE DI MISINTO
 FOGLIO 7
 SCALA DI 1:500

COORDINATE TRACCIAMENTO

NOME CIPPO	EST	NORD
TRCO11_MISINTO FG_7-2	139304.438	242259.067
TRCO11_MISINTO FG_7-3	139310.401	242287.354
TRCO11_MISINTO FG_7-4	139304.050	242256.377
TRCO11_MISINTO FG_7-6	139297.265	242250.251
TRCO11_MISINTO FG_7-13	139262.266	242065.173
TRCO11_MISINTO FG_7-15	139260.369	242053.263
TRCO11_MISINTO FG_7-17	139268.463	242004.080
TRCO11_MISINTO FG_7-18	139274.684	242039.121
TRCO11_MISINTO FG_7-19	139271.891	242007.402
TRCO11_MISINTO FG_7-23	139259.276	242090.590
TRCO11_MISINTO FG_7-27	139260.618	242079.518
TRCO11_MISINTO FG_7-29	139234.634	242073.027
TRCO11_MISINTO FG_7-32	139228.575	242038.230
TRCO11_MISINTO FG_7-33	139247.686	242158.899
TRCO11_MISINTO FG_7-34	139252.284	242157.686
TRCO11_MISINTO FG_7-36	139268.463	242106.367
TRCO11_MISINTO FG_7-37	139273.878	242107.853
TRCO11_MISINTO FG_7-39	139285.930	242080.758
TRCO11_MISINTO FG_7-41	139202.258	242064.088
TRCO11_MISINTO FG_7-43	139218.909	242064.175
TRCO11_MISINTO FG_7-44	139216.905	242070.953
TRCO11_MISINTO FG_7-46	139225.159	242081.095
TRCO11_MISINTO FG_7-48	139233.689	242105.450
TRCO11_MISINTO FG_7-49	139231.697	242106.805
TRCO11_MISINTO FG_7-53	139250.243	242106.697
TRCO11_MISINTO FG_7-55	139270.442	242129.349
TRCO11_MISINTO FG_7-56	139273.730	242037.228
TRCO11_MISINTO FG_7-57	139277.790	242038.266

SIMBOLOGIA DI PIANO PARTICELLARE

GRUPPO	COLORE	DESCRIZIONE
ESISTENZE		STRADE PUBBLICHE
		FERROVIE
		CORSI D'ACQUA
ESPROPRI		AREE DA FRAZIONARE PER SEDE AUTOSTRADA PEDEMONTANA LOMBARDA
		AREE DA FRAZIONARE PER DEVIAZIONE DI STRADE
		AREE DA FRAZIONARE PER DEVIAZIONE DI CORSI D'ACQUA
		AREE DA FRAZIONARE PER OPERE DI MITIGAZIONE AMBIENTALE

TRCO11 MISINTO FG_7 CIPPI IN TOTALE NR. 28



SIMBOLOGIA CIPPI

	CIPPI DI CONFINE	NR. 14
	CIPPI DI CONFINE NON NECESSARI	NR. 14

N.B.: IL NUMERO TOTALE DI CIPPI FA RIFERIMENTO AL FOGLIO CATASTALE

SIMBOLOGIA CATASTALE

	Particella catastale		Confine di Comune		Vicinia Interpolare		Strada pubblica		Acqui pubblica		Fog. 4/5 o ri.
--	----------------------	--	-------------------	--	---------------------	--	-----------------	--	----------------	--	----------------

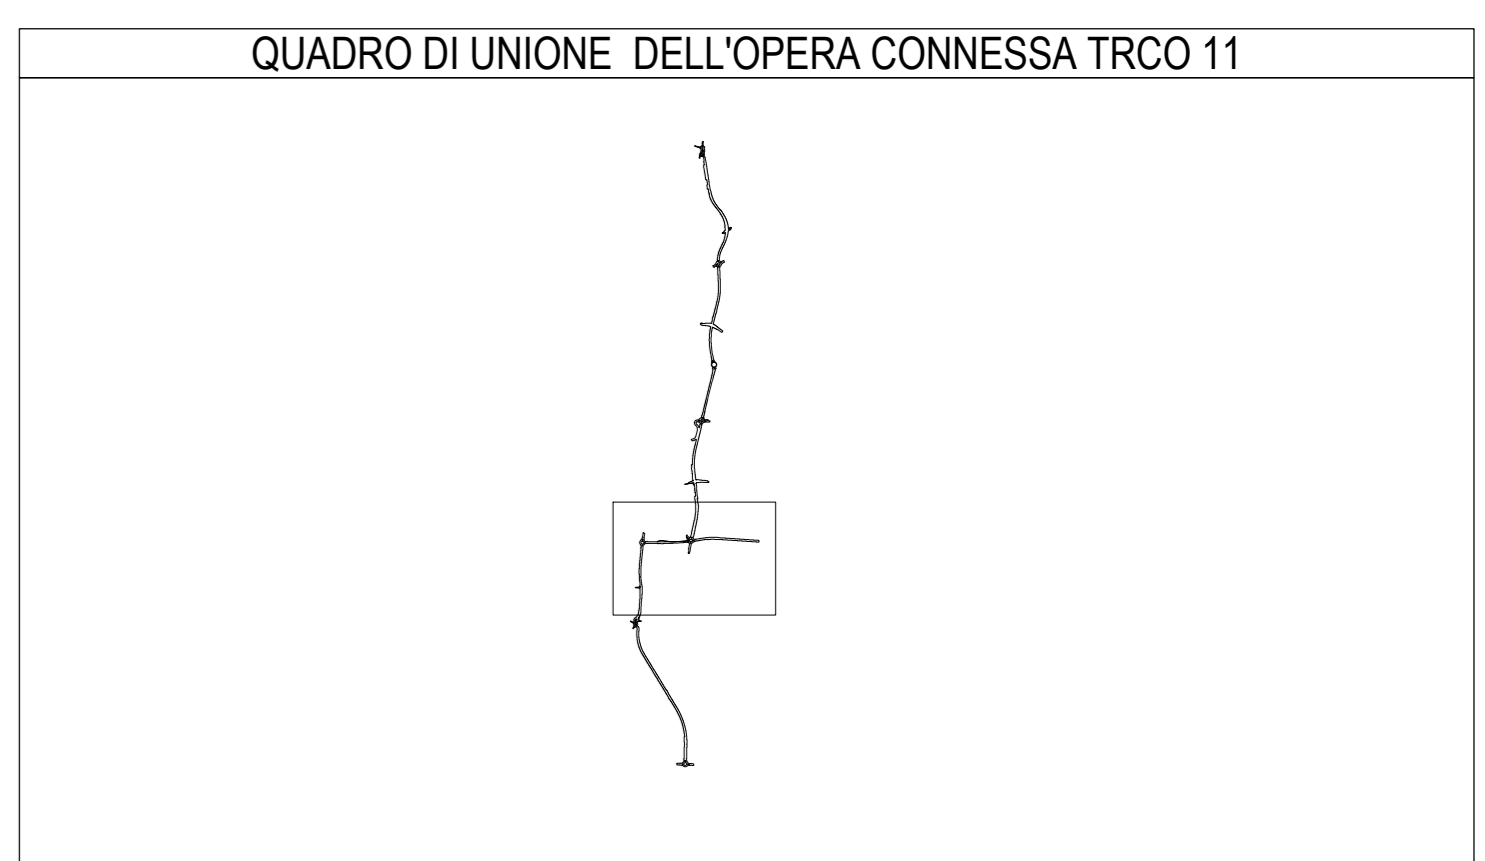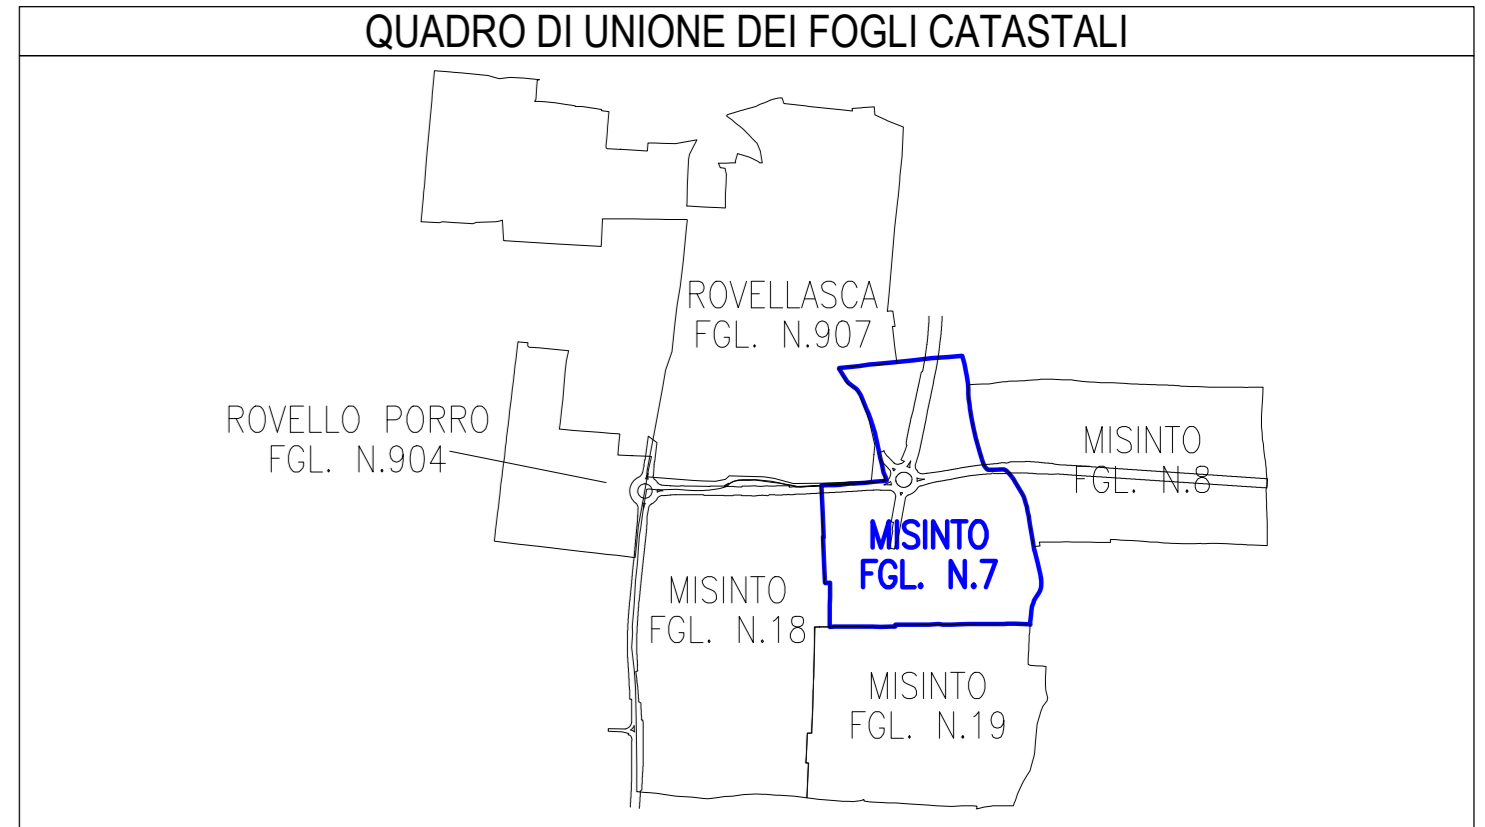

MATRICE DI REVISIONE

REV	DATA	DESCRIZIONE MODIFICA

N.B.: LA TAVOLA SOSTITUISCE QUELLA RELATIVA AL CODICE [] DEL PROGETTO ESECUTIVO

COLLEGAMENTO AUTOSTRADALE DALMINE - COMO - VARESE - VALICO DEL GAGGIOLO E OPERE AD ESSO CONNESSE

TRATTE B1, B2, C, D, TRA13-14, GREENWAY

AS BUILT

ESPROPRI CIPPI CHILOMETRICI TRCO11 - COMUNE DI MISINTO FG. 7

IDENTIFICAZIONE ELABORATO	IMPRESA
CODICE PROGETTO: FIDURPA VITE LINEE PROIEZIONALI: UTM QUOTA: ZONA OPEN: OPEN TRATTO D'OPERA: ANNO: 2011 STATO: PRODOTTO REVISIONE:	RAGGRUPPAMENTO TEMPORANEO IMPRESE: STRABAG A.G. - ICM S.p.A. - STRABAG S.p.A. GLF Grandi Lavori Finocci S.p.A.
DATA	PROGETTISTA - PROGETTO ESECUTIVO DI DETTAGLIO
2011 2011 2011	STRABAG ICM STRABAG
CONCEDENTE	RESPONSABILE DI PROGETTO ED INCARICATO DELL'INTEGRAZIONE PER LE VARESE PRESTAZIONE:
CONFESSIONE AUTOSTRADALE COMUNE	Ing. Roberto Caracini
CONCESSIONARIO	ELABORAZIONE PROGETTUALE
Anonima Direzione Tecnica: Ing. Giuseppe Barro Ing. Sabrina Luffato	PROGETTISTA: STI PROGETTI ITALIA S.p.A. 3TI ITALIA S.p.A. DIREZIONE TECNICA: Ing. Stefano Inesi Pissardi Ordine degli Ingegneri Provincia di Roma n. 20809
APPROVATO:	Redatto: Daniele
Anonima Direzione dei Lavori: Ing. Francesco Giannone	Verificato: Serge Approvato: Possati