

COORDINATE TRACCIAMENTO

NOME CIPPO	EST	NORD
TRCO11_ROVELLASCA FG_907-1	139138.542	243821.250
TRCO11_ROVELLASCA FG_907-1A	139150.971	243821.664
TRCO11_ROVELLASCA FG_907-2	139165.317	243824.293
TRCO11_ROVELLASCA FG_907-2A	139172.183	243831.823
TRCO11_ROVELLASCA FG_907-3	139199.570	243834.330
TRCO11_ROVELLASCA FG_907-4	139198.498	243838.052
TRCO11_ROVELLASCA FG_907-6	139241.127	243834.797
TRCO11_ROVELLASCA FG_907-7	139257.496	243874.252
TRCO11_ROVELLASCA FG_907-8	139256.049	243883.855
TRCO11_ROVELLASCA FG_907-11	139254.032	243903.399
TRCO11_ROVELLASCA FG_907-12	138564.091	243121.518
TRCO11_ROVELLASCA FG_907-14	138564.211	243059.952
TRCO11_ROVELLASCA FG_907-15	138564.461	243031.823
TRCO11_ROVELLASCA FG_907-18	138575.903	243031.132
TRCO11_ROVELLASCA FG_907-19	138576.374	243009.339
TRCO11_ROVELLASCA FG_907-20	138575.428	243005.747

SIMBOLOGIA DI PIANO PARTICELLARE

GRUPPO	COLORE	DESCRIZIONE
ESISTENTE		STRADE PUBBLICHE
		FERROVIE
		CORSI D'ACQUA
ESPROPRI		AREE DA FRAZIONARE PER SEDE AUTOSTRADA PEDEMONTANA LOMBARDA
		AREE DA FRAZIONARE PER DEVIAZIONE DI STRADE
		AREE DA FRAZIONARE PER DEVIAZIONE DI CORSI D'ACQUA
		AREE DA FRAZIONARE PER OPERE DI MITIGAZIONE AMBIENTALE

TRCO11 ROVELLASCA FG_907 CIPPI IN TOTALE NR. 16

SIMBOLOGIA CIPPI


	CIPPI DI CONFINE	NR. 7
	CIPPI DI CONFINE NON NECESSARI	NR. 9

N.B.: IL NUMERO TOTALE DI CIPPI FA RIFERIMENTO AL FOGLIO CATASTALE


SIMBOLOGIA CATASTALE

	Confine di Comune
	Confine di Foglio catastale

QUADRO DI UNIONE DEI FOGLI CATASTALI

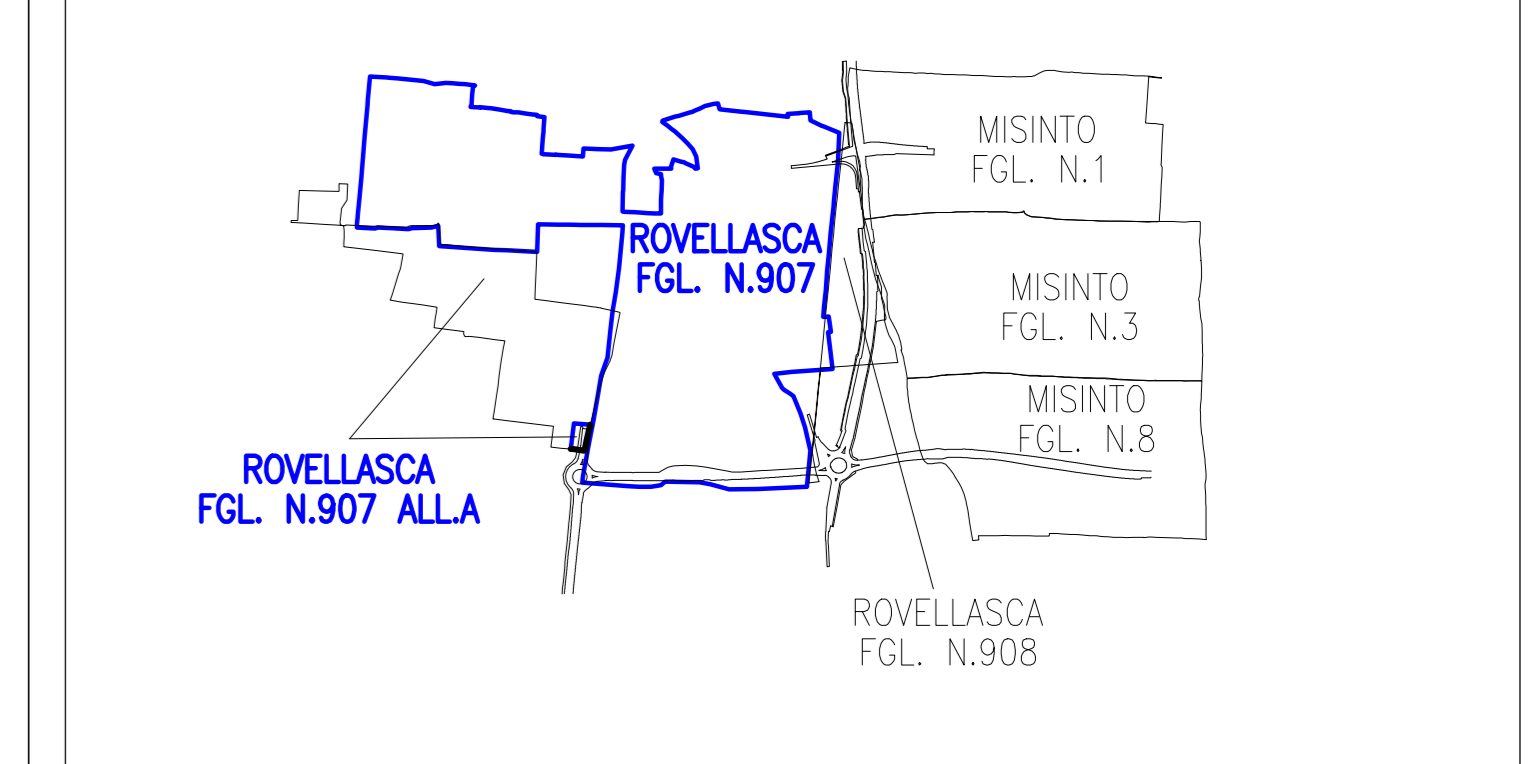

QUADRO DI UNIONE DELL'OPERA CONNESSA TRCO11

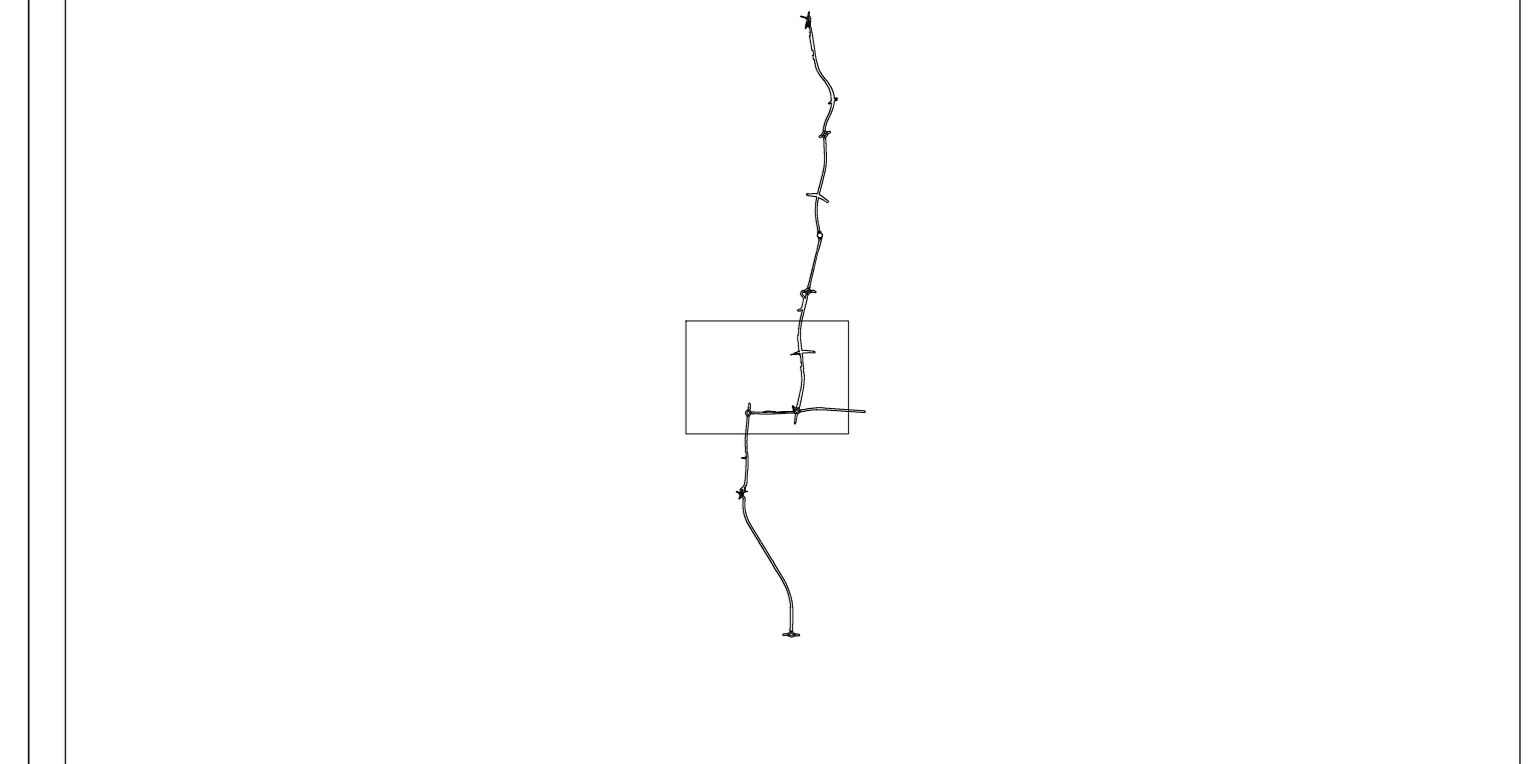

MATRICE DI REVISIONE

REV	DATA	DESCRIZIONE MODIFICA

N.B.: LA TAVOLA SOSTITUISCE QUELLA RELATIVA AL CODICE [] DEL PROGETTO ESECUTIVO

COLLEGAMENTO AUTOSTRADALE DALMINE - COMO - VARESE - VALICO DEL GAGGIOLIO E OPERE AD ESSO CONNESSE
 CODICE C.U.P. #1160900270007
TRATTE B1, B2, C, D, TRV13-14, GREENWAY
AS BUILT
 ESPROPRI
 CIPPI CHILOMETRICI
 TRCO11 - COMUNE DI ROVELLASCA FG. 907 TAV.1/2

IDENTIFICAZIONE ELABORATO CODICE PROGETTO: FIDUTRA VARESE	IMPRESA RAGGRUPPAMENTO TEMPORANEO IMPRESE: STRABAG A.G. - ICM S.p.A. - STRABAG S.p.A.
DATA 04/08/2011	PROGETTISTA - PROGETTO ESECUTIVO DI DETAGLIO 3TI PROGETTI ITALIA S.p.A.

KEY PLAN - COMUNE DI ROVELLASCA FG. 907

