





SIMBOLOGIA DI PIANO PARTICELLARE		
GRUPPO	COLORE	DESCRIZIONE
ESISTENTE		STRADE PUBBLICHE
		FERROVIE
		CORSI D'ACQUA
ESPROPRI		AREE DA FRAZIONARE PER SEDE AUTOSTRADA PEDEMONTANA LOMBARDA
		AREE DA FRAZIONARE PER DEVIAZIONE DI STRADE
		AREE DA FRAZIONARE PER DEVIAZIONE DI CORSI D'ACQUA
		AREE DA FRAZIONARE PER OPERE DI MITIGAZIONE AMBIENTALE

TRCO11 ROVELLO PORRO FG\_904 CIPPI IN TOTALE NR. 10

SIMBOLOGIA CIPPI		
	CIPPI DI CONFINE	NR. 6
	CIPPI DI CONFINE NON NECESSARI	NR. 4


SIMBOLOGIA CATASTALE					
	Particella catastale		Confine di Comune		Strada pubblica
	Confine di Comune		Confine di Foglio catastale		Strada pubblica

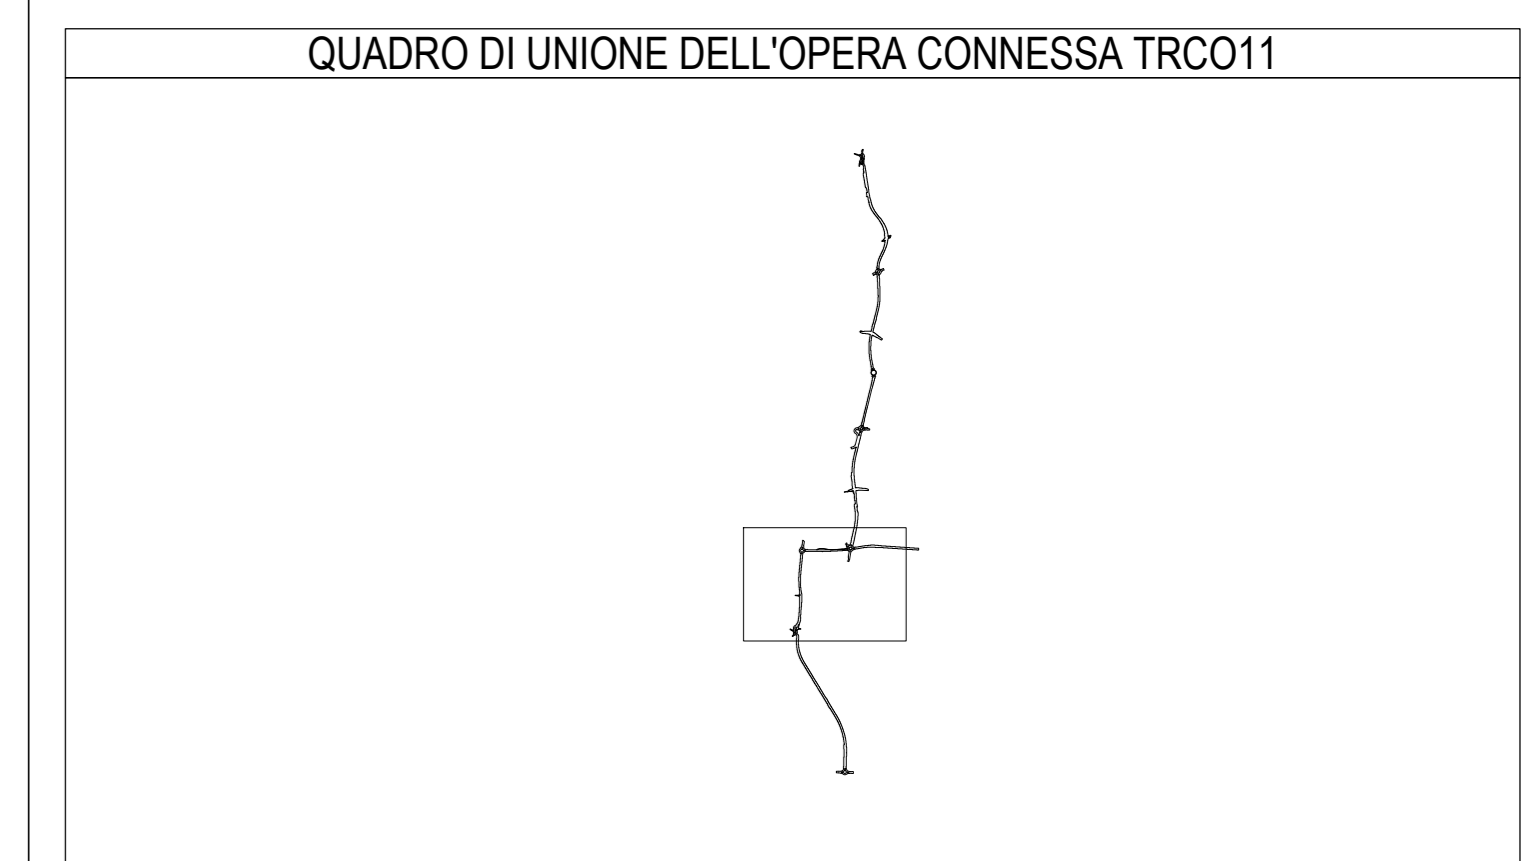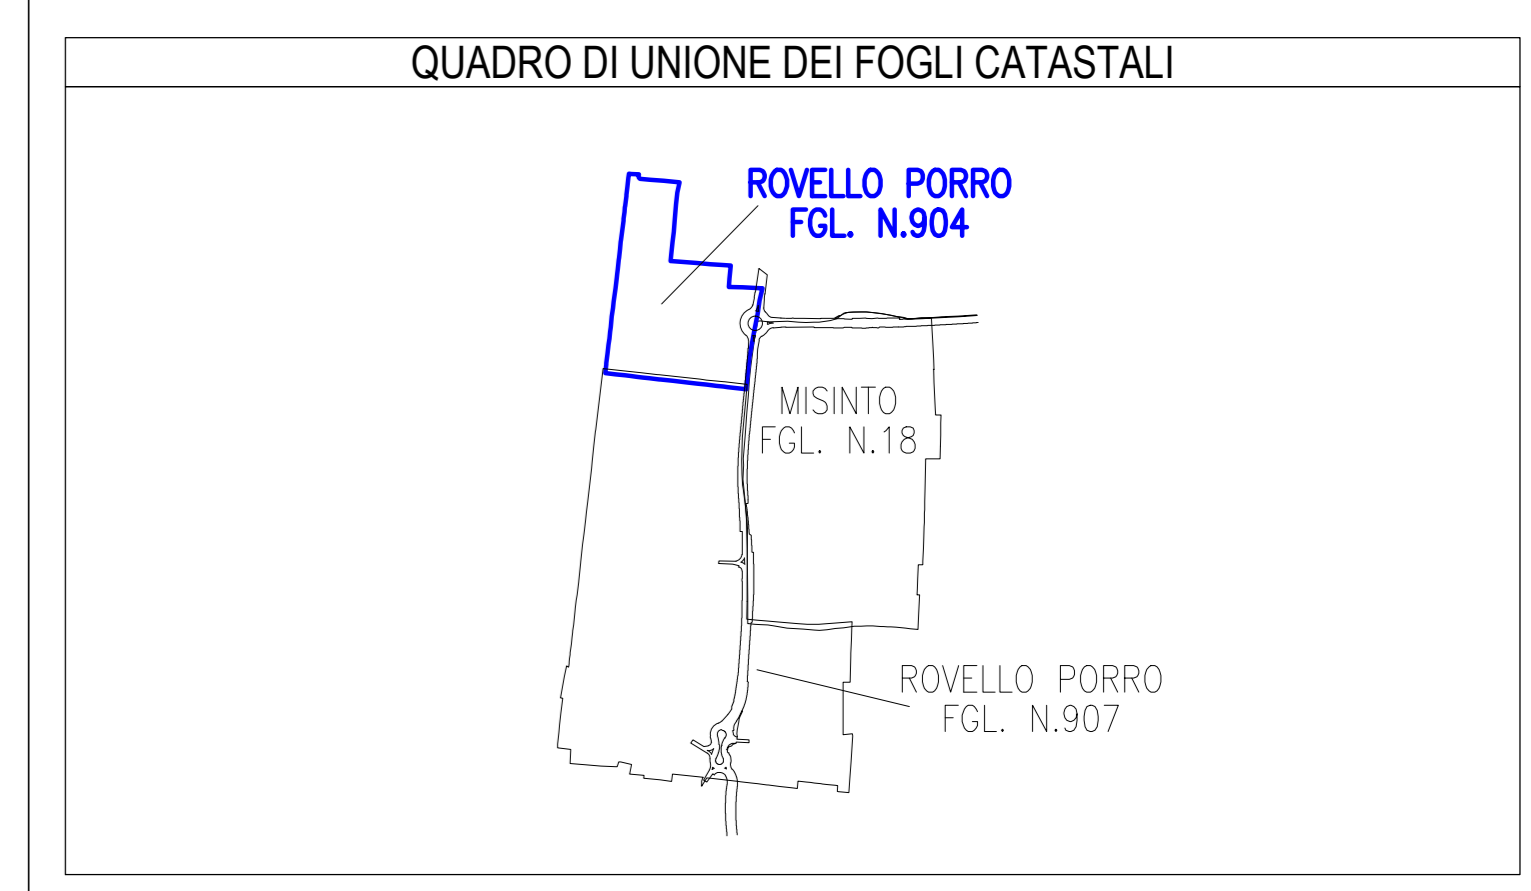

COORDINATE TRACCIAMENTO

NOME CIPPO	EST	NORD
TRCO11_ROVELLO_PORRO_FG_904-1	138542.443	243086.243
TRCO11_ROVELLO_PORRO_FG_904-4	138531.154	243080.166
TRCO11_ROVELLO_PORRO_FG_904-6	138520.691	243080.172
TRCO11_ROVELLO_PORRO_FG_904-9	138498.761	243083.447
TRCO11_ROVELLO_PORRO_FG_904-14	138512.795	242933.684
TRCO11_ROVELLO_PORRO_FG_904-16	138514.401	242933.414
TRCO11_ROVELLO_PORRO_FG_904-17	138515.259	242928.290
TRCO11_ROVELLO_PORRO_FG_904-18	138515.571	242924.952
TRCO11_ROVELLO_PORRO_FG_904-21	138514.130	242841.343
TRCO11_ROVELLO_PORRO_FG_904-22	138513.821	242836.663

PROVINCIA DI COMO  
 COMUNE DI ROVELLO PORRO  
 FOGLIO 904  
 SCALA DI 1:500

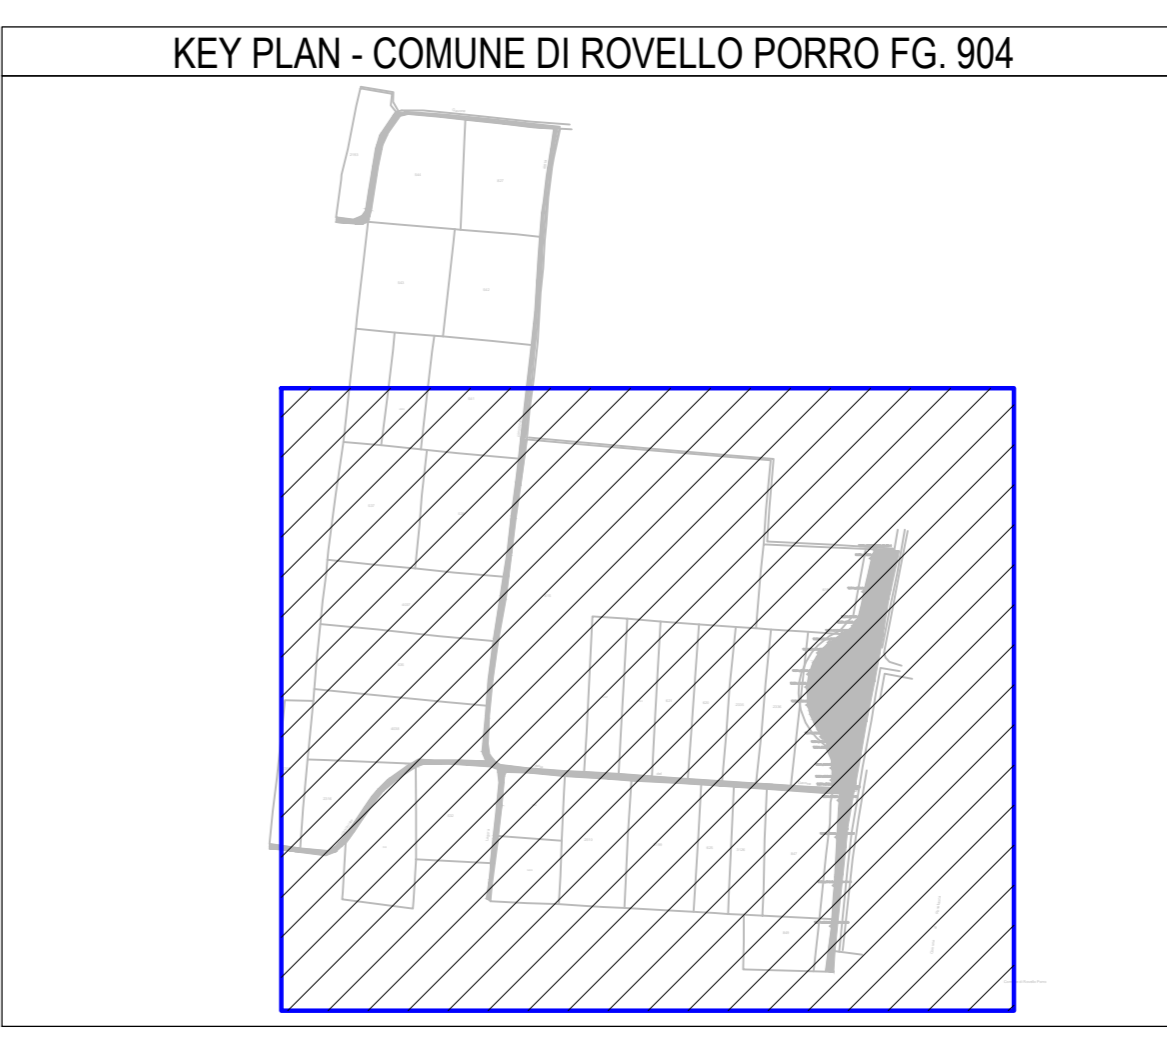

MATRICE DI REVISIONE		
REV	DATA	DESCRIZIONE MODIFICA

N.B.: LA TAVOLA SOSTITUISCE QUELLA RELATIVA AL CODICE [ ] DEL PROGETTO ESECUTIVO

COLLEGAMENTO AUTOSTRADALE DALMINE - COMO - VARESE - VALICO DEL GAGGIOLO E OPERE AD ESSO CONNESSE  
 CODICE C.U.P. #11899927997  
**TRATTE B1, B2, C, D, TR1A13-14, GREENWAY**  
**AS BUILT**  
 ESPROPRI  
 CIPPI CHILOMETRICI  
 TRCO 11 - COMUNE DI ROVELLO PORRO FG. 904


Redatto: Donatello Verificato: Serge Approvato: Possati