

COORDINATE TRACCIAMENTO		
NOME CIPPO	EST	NORD
SV_CERMENATE FG_11_1	142043.88	246921.80
SV_CERMENATE FG_11_2	141864.35	246858.77

COORDINATE TRACCIAMENTO		
NOME CIPPO	EST	NORD
SV_LENTATE SUL SEVESO FG_1_1	142283.63	247132.86
SV_LENTATE SUL SEVESO FG_3_1	142224.20	246749.42
SV_LENTATE SUL SEVESO FG_3_2	142134.46	246644.76
SV_LENTATE SUL SEVESO FG_2_1	141748.87	246228.58

B1-LENTATE FG\_1 CIPPI IN TOTALE NR.1

SIMBOLOGIA CIPPI	
+	CIPPI DI CONFINE NR. 1

B1-LENTATE FG\_2 CIPPI IN TOTALE NR.1

SIMBOLOGIA CIPPI	
+	CIPPI DI CONFINE NR. 1

B1-LENTATE FG\_3 CIPPI IN TOTALE NR.2


SIMBOLOGIA CIPPI	
+	CIPPI DI CONFINE NR. 2

B1-CERMENATE FG\_11 CIPPI IN TOTALE NR. 2

SIMBOLOGIA CIPPI	
+	CIPPI DI CONFINE NR. 2

N.B.: IL NUMERO TOTALE DI CIPPI FA RIFERIMENTO AL FOGLIO CATASTALE

QUADRO DI UNIONE DEI FOGLI CATASTALI

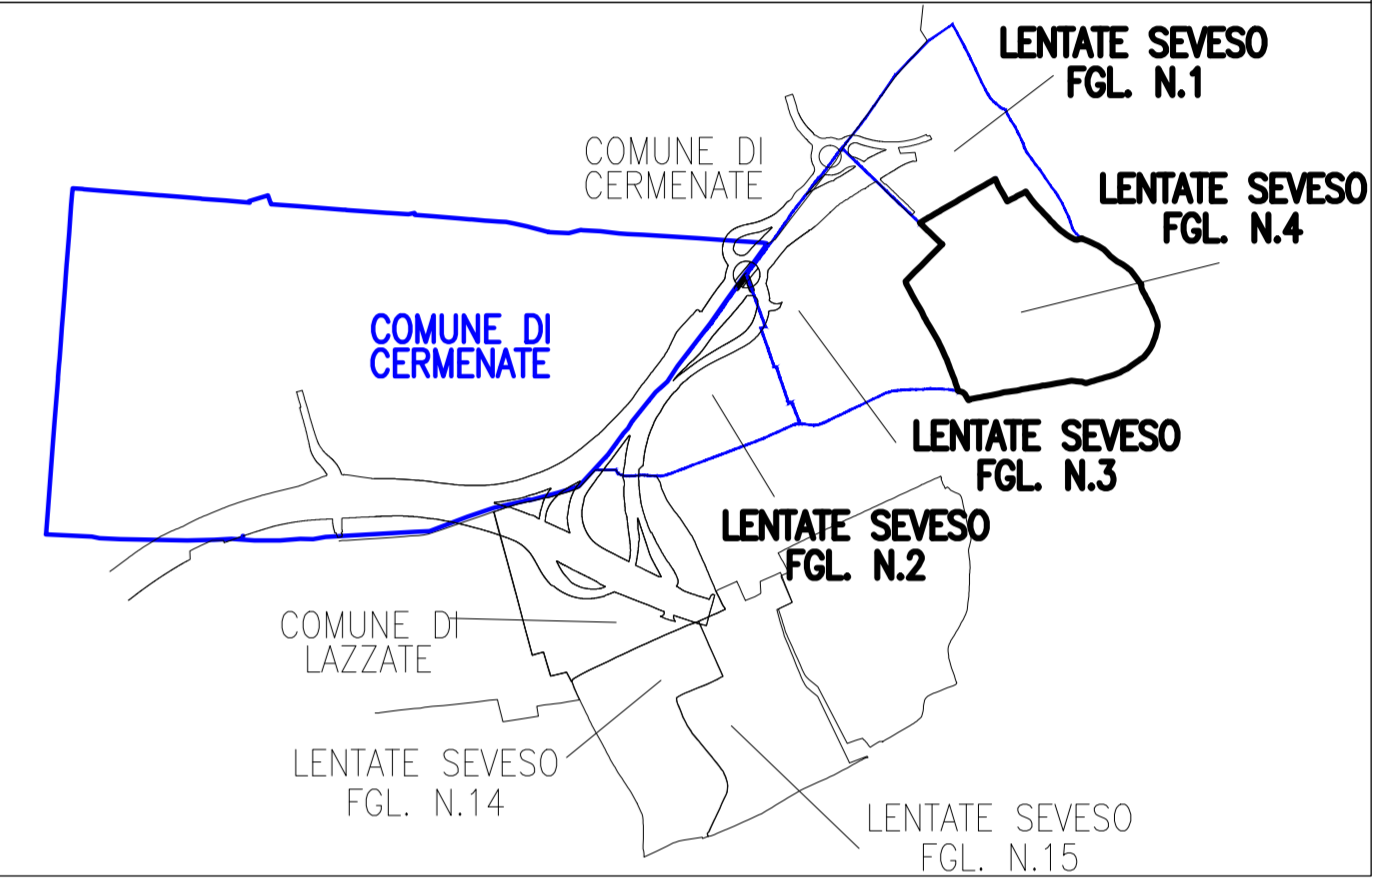

MATRICE DI REVISIONE

REV	DATA	DESCRIZIONE MODIFICA

N.B.: LA TAVOLA SOSTITUISCE QUELLA RELATIVA AL CODICE [ ] DEL PROGETTO ESECUTIVO

**COLLEGAMENTO AUTOSTRADALE DALMINE - COMO - VARESE - VALICO DEL GAGGIOLO E OPERE AD ESSO CONNESSE**  
 CODICE C.U.P. F11809600270007

**TRATTE B1, B2, C, D, TRVA13+14, GREENWAY**

**AS BUILT**  
**TRATTA B1**  
 ESPROPRI  
 CIPPI CHILOMETRICI  
 SVINCOLO SS 35 - COMUNI LENTATE SUL SEVESO FG. 11 E CERMENATE FG.01

---

**IDENTIFICAZIONE ELABORATO**  
 CODICE PROGETTO: F001078  
 WBS

**IMPRESA**  
**RAGGRUPPAMENTO TEMPORANEO IMPRESE:**  
 Mandatario: STRABAG A.G.  
 Mandatario ICM S.p.A.  
 Mandatario coadiuto: STRABAG S.p.A.

**FASE PROGETTUALE**  
 LOTTO: 1  
 ZONA: D02  
 OPEN: GE01  
 TRATTO D'OPERA: 01  
 AMBITO: 01  
 TIPO ELABORATO: PROGRESSIVO  
 REVISIONE: 01

**CONCEDENTE**  
 CONCESSIONI AUTOSTRADALI LOMBARDE

**CONCESSIONARIO**  
 Direzione Tecnica: Ing. Giuseppe Siano  
 Referente Tecnico: Ing. Sabina Lattuada

**APPROVATO**  
 Direzione dei Lavori: Ing. Francesco Domonico

**PROGETTISTA**  
 RAGGRUPPAMENTO TEMPORANEO PROGETTISTI:  
 Mandatario: 3TI PROGETTI ITALIA S.p.A.  
 Mandatario: CP Lavori S.p.A.  
 Mandatario: 3TI ITALIA S.p.A.  
 Arch. Salvatore Vermiglio

**RESPONSABILE DI PROGETTO ED INCARICATO DELL'INTEGRAZIONE FRA LE VARIE PRESTAZIONI:**  
 Ing. Alberto Cecchini

**ELABORAZIONE PROGETTUALE**  
 PROGETTISTA:  
 3TI PROGETTI ITALIA S.p.A.

**3TI ITALIA S.p.A.**  
 DIRETTORE TECNICO  
 Ing. Stefano Luca Passati  
 Ordine degli Ingegneri  
 Provincia di Roma n. 20809

Redatto: De Ceglie Verificato: Sarge Approvato: Passati