



PARTICOLARE QUADRO ELETTRICO


scala 1:20 QUADRO ELETTRICO CON REGOLATORE DI TENSIONE

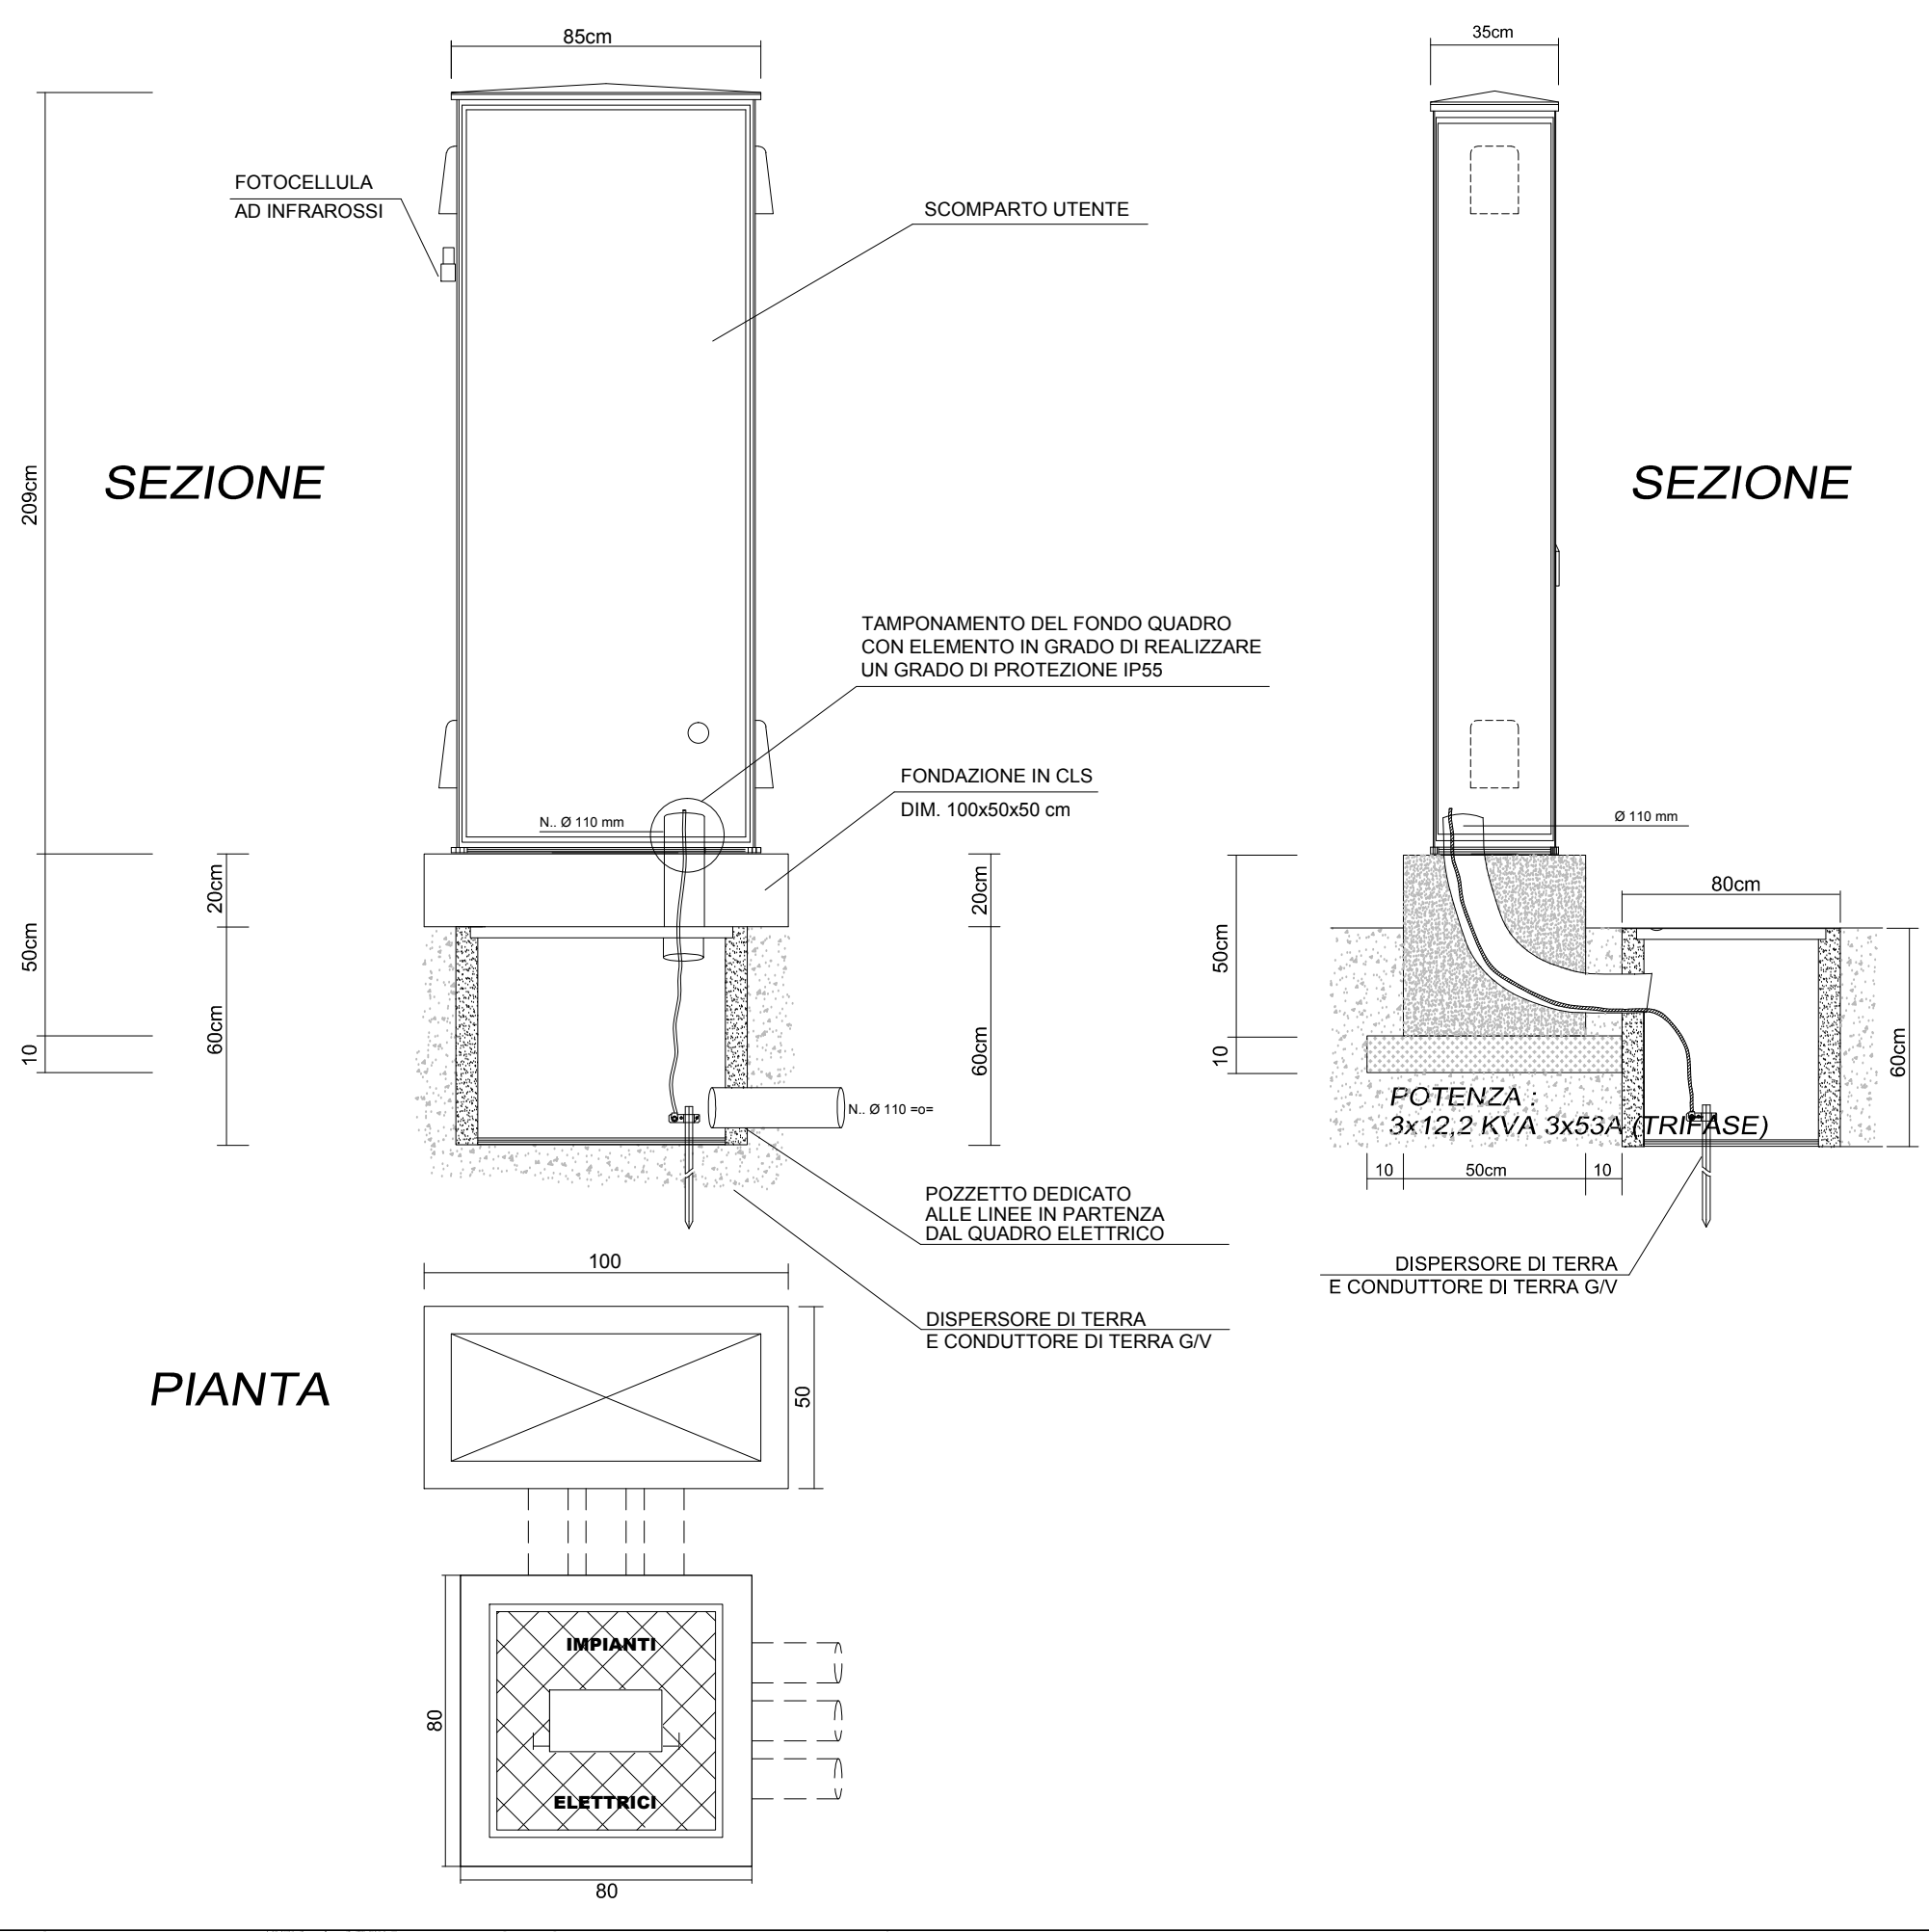


TIPICO DI SCAVO IN BANCHINA
CAVIDOTTI ILLUMINAZIONE - F.O. - ENERGIA
SCALA 1:20

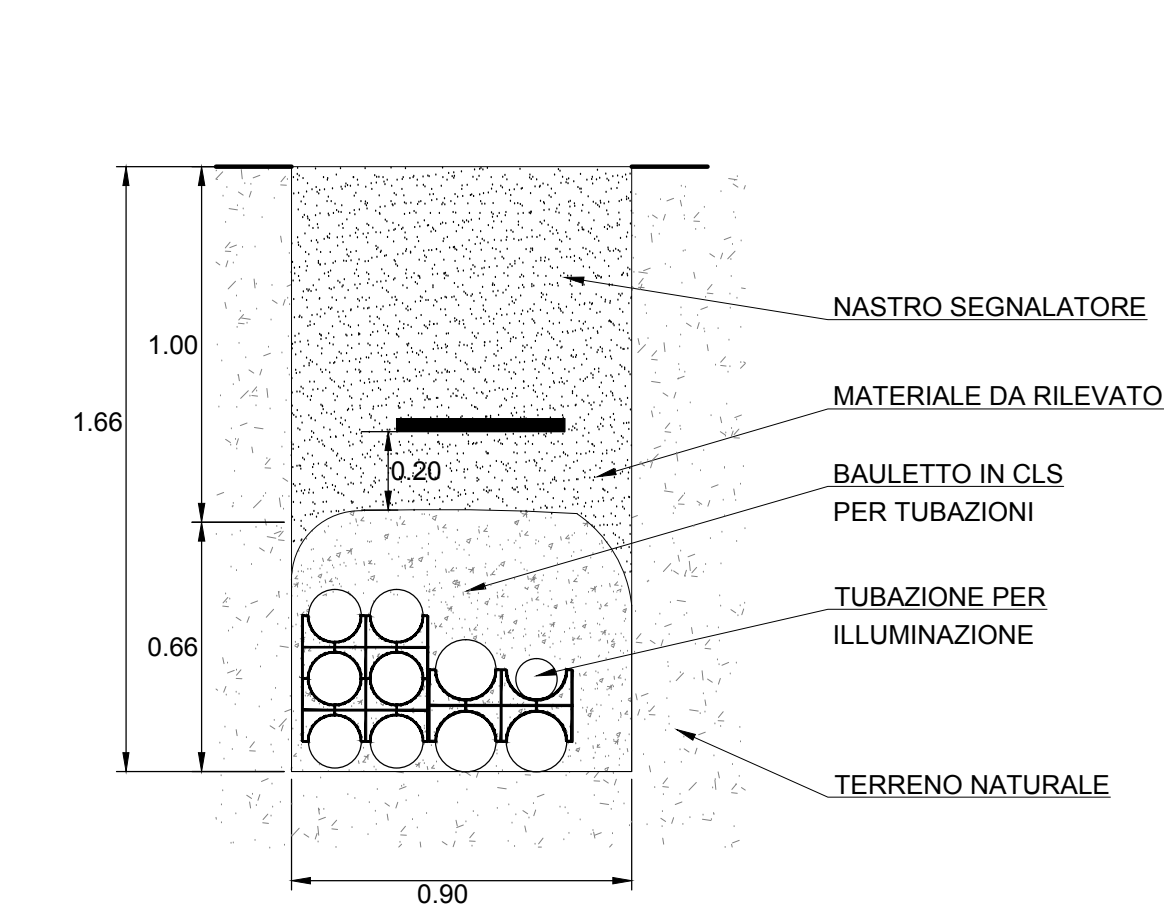


TIPICO DI SCAVO FUORI SEDE STRADALE
CAVIDOTTI ILLUMINAZIONE - F.O. - ENERGIA
SCALA 1:20

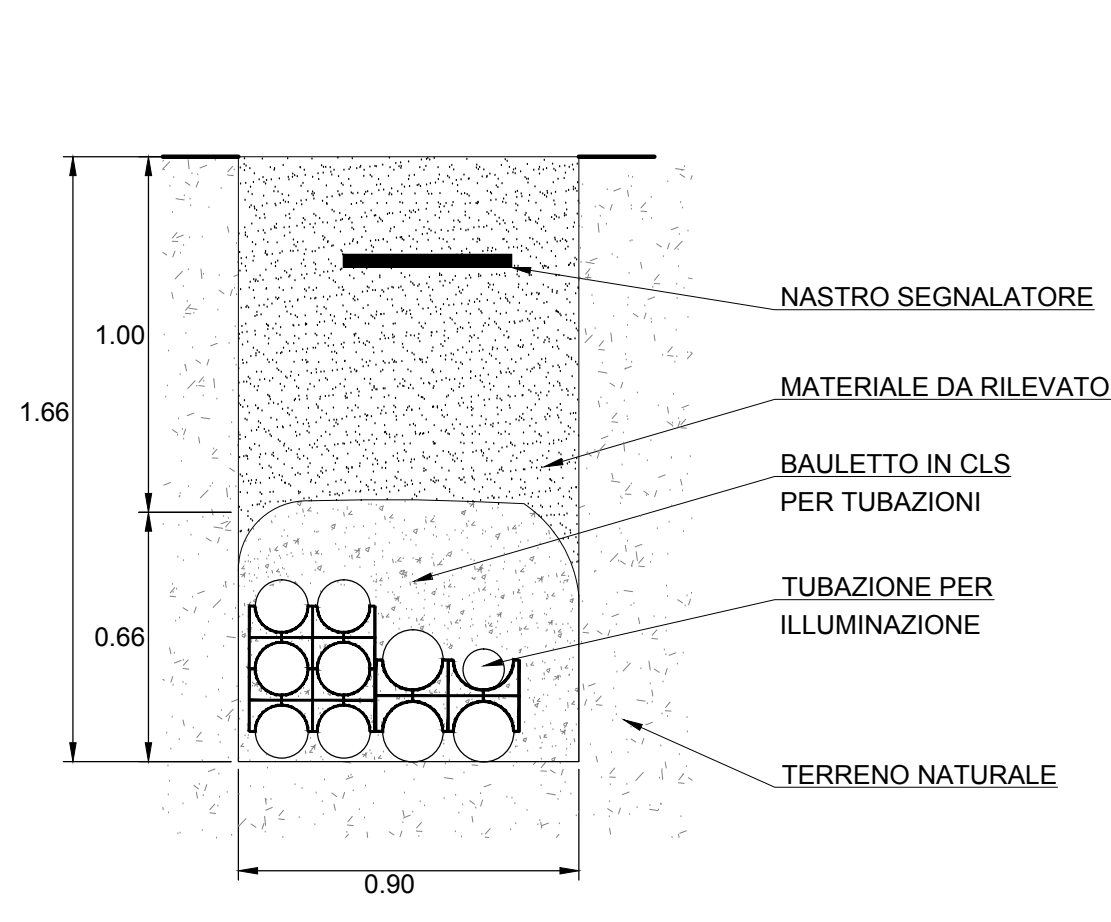

TIPICO DI SCAVO IN ATTRAVERSAMENTO STRADALE
CAVIDOTTI ILLUMINAZIONE - F.O. - ENERGIA
SCALA 1:20

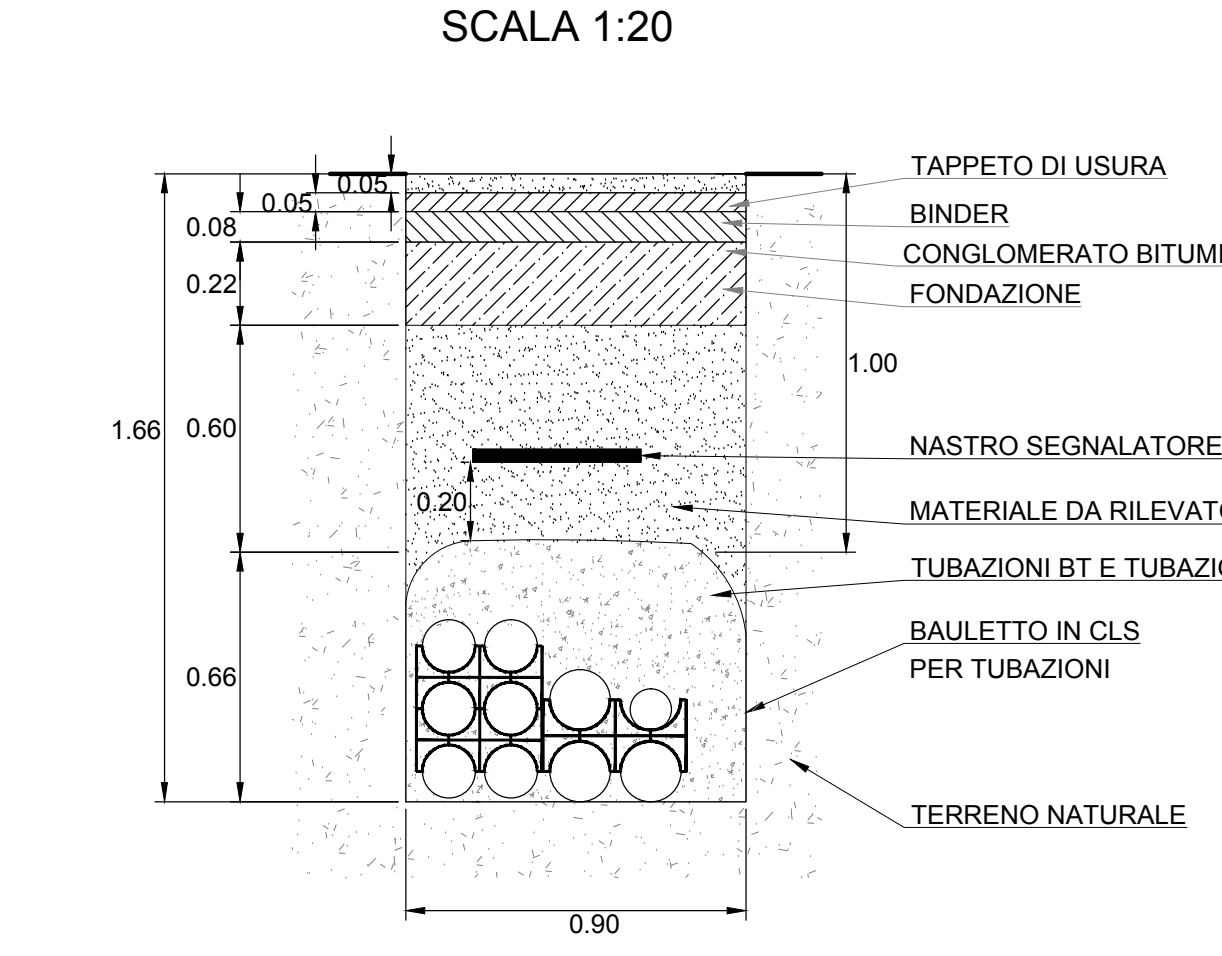

TIPICO DI SCAVO FUORI SEDE STRADALE
CAVIDOTTO ILLUMINAZIONE
SCALA 1:20

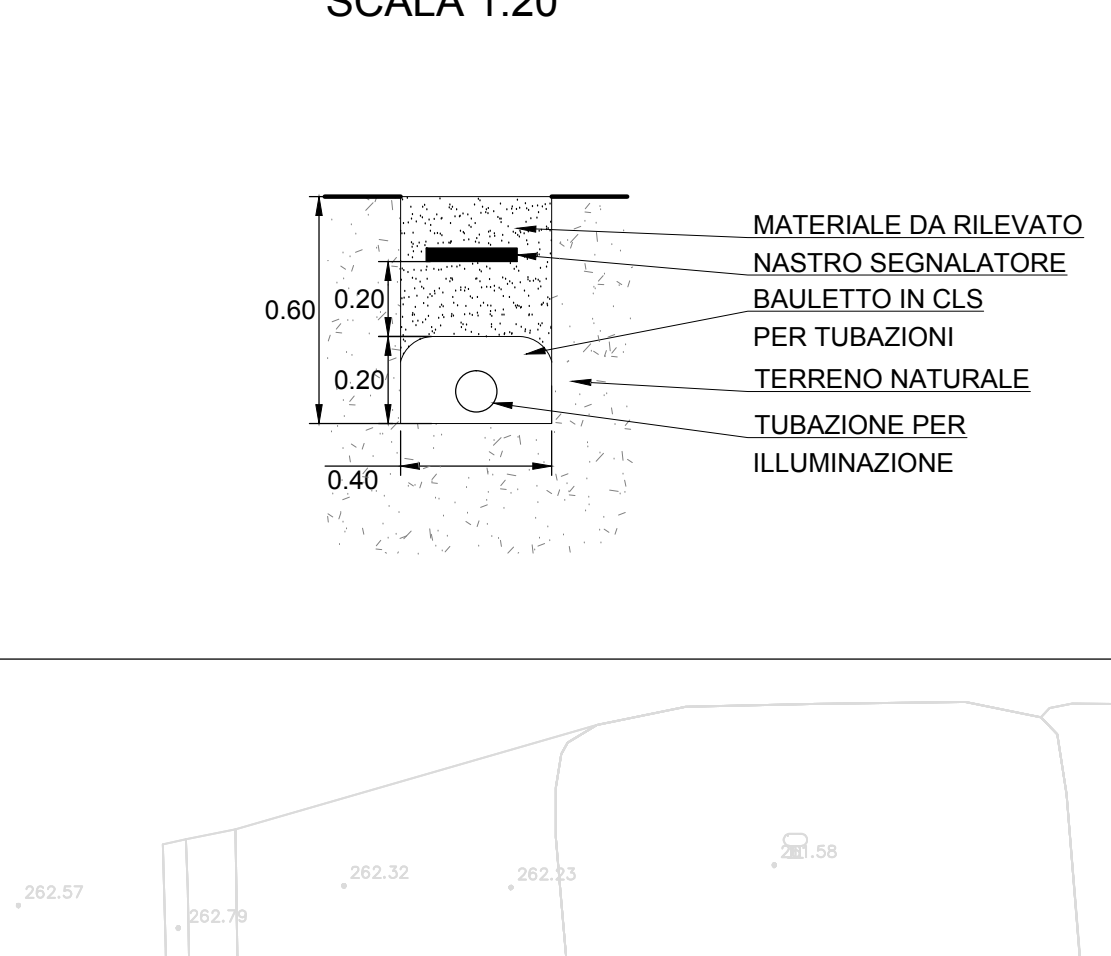

LEGGENDA SIMBOLI

	QUADRO ELETTRICO CON REGOLATORE DI TENSIONE E APPARECCHI PER IL TELECONTROLLO ATRAVVERSO MODEM
	PUNTO LUCE TIPO A10/A10a CORPO ILLUMINANTE DA 150W SAP, PALO SU PLINTO, ALIMENTATO DA CEA
	PUNTO LUCE TIPO A40/A40a CORPO ILLUMINANTE DA 250W SAP, PALO SU PLINTO, ALIMENTATO DA CEA
	PUNTO LUCE TIPO A10/A11a CORPO ILLUMINANTE DA 150W SAP, PALO SU PLINTO, ALIMENTATO DA CEB
	PUNTO LUCE TIPO A40/A41a CORPO ILLUMINANTE DA 250W SAP, PALO SU PLINTO, ALIMENTATO DA CEB
	PUNTO LUCE TIPO A11/A11a CORPO ILLUMINANTE DA 150W SAP, PALO STAFFATO, ALIMENTATO DA CEA
	PUNTO LUCE TIPO A11/A11a CORPO ILLUMINANTE DA 150W SAP, PALO STAFFATO, ALIMENTATO DA CEB
	PUNTO LUCE TIPO A41/A41a CORPO ILLUMINANTE DA 250W SAP, PALO STAFFATO, ALIMENTATO DA CEA
	PUNTO LUCE TIPO A41/A41a CORPO ILLUMINANTE DA 250W SAP, PALO STAFFATO, ALIMENTATO DA CEB
	INDICATORE CIRCUITO DI ILLUMINAZIONE (LXX= CIRCUITO ALIMENTAZIONE / N= NUMERO PROGRESSIVO APPARECCHIO / F= FASE ALIMENTAZIONE PUNTO LUCE)
	ARMADIO STRADALE COSTITUITO DA VANO 550x570x300 mm CONTENENTE: N.1 ALIMENTATORE 84/48V, N.1 MODULO LAMPEGGIANTE 48V;
	DISPOSITIVO LUMINOSO PER GUIDA OTTICA STRADALE A LED
	BOA LUMINOSA CON LAMPADA A LED Ø 200mm, OMOLOGATA MIN. INFR. TRASP. SECONDO UNI EN 12352 CLASSE L8H
	INDICATORE CIRCUITO DI ALIMENTAZIONE DISPOSITIVO LUMINOSO
	DISPENSORE DI TERRA IN Fe-Zn DA 1500x50x50 mm
	POZZETTO DI DERIVAZIONE PUNTO LUCE IN CLS DA 300x330x600 mm CON CHIUSINO IN GHISA SFEROIDALE CARRIBILE CLASSE D400
	POZZETTO DI TRANSITO E DERIVAZIONE IN CLS CON CHIUSINO IN GHISA SFEROIDALE CARRIBILE CLASSE D400
	CASSETTA DI DERIVAZIONE IN PVC IP55 FISSATA ALLA STRUTTURA DEL GUARDRAIL
	CAVIDOTTO FLESSIBILE IN POLIETILENE RIGIDO A DOPPIA PARETE, CORRUGATO ESTERNAMENTE Ø 110 mm POSTO SU LETTO DI SABBIA VAGLIATA E RICOPERTO DA UN MANTO DI MAGRONE IN SCAVO DA 40x60 cm
	CAVIDOTTO FLESSIBILE IN POLIETILENE RIGIDO A DOPPIA PARETE, CORRUGATO ESTERNAMENTE Ø 110 mm POSTO SU LETTO DI SABBIA VAGLIATA E RICOPERTO DA UN MANTO DI MAGRONE IN SCAVO DA 40x10 cm
	CAVIDOTTO FLESSIBILE IN POLIETILENE RIGIDO A DOPPIA PARETE, CORRUGATO ESTERNAMENTE Ø 110 mm POSATO A FIANCO DELLA POLIFORA IMPIANTI
	TUBAZIONE IN PVC CORRUGATO FISSATO ALLA STRUTTURA DEL GUARDRAIL
	DELIMITATORE DI CARREGGIATA CON ALTO GRADO DI RIFLETTIVITA' A 300° CON PROFILO ADATTO ALLA SICUREZZA DI VEICOLI A DUE RUOTE, CORPO IN VETRO RESISTENTE FINO A 40 t CONFORME ALL'ART. 40 C.S. OMOLOGATO UNI EN 1463-2

LE TIPOLOGIE DI CORPI LAMPADE

A40	Armature di tipo Schreder	modello furio 250W
A10-A11	Armature di tipo Schreder	modello furio 150W
A40a	Armature di tipo Fivep	modello Oyster 3 250W
A10a-A11	Armature di tipo Fivep	modello Oyster 2 150W

INDICATORE CAVIDOTTI PRINCIPALI




TIPO	POSA	DIMENSIONI	NOTE
CCC	INT. INTERRATO	Ø 110 mm	
CCC	INT. INTERRATO	Ø 110 mm	
TRM	INT. INTERRATO	Ø 110 mm	

INDICATORE CAVI ELETTRICI

SIGLA CIRCUITO	TIPO CAVO	SEZIONE CAVO	QUADRO	INFORMAZIONI
L1	FGFR	4x1x16mmq	16372 W	
L2	FGFR	4x1x10mmq		
L3	FGFR	4x1x10mmq		
L4	FGFR	4x1x10mmq		
L5	FG7(O)R	2x2,5mmq		

ALIMENTAZIONE QUADRO ELETTRICO 'CEA' DA CABINA MT/BT LAZZATE

Linea L1 (Illuminazione Pubblica)	4x1x16mmq FGFR	: 4992 W
Linea L2 (Illuminazione Pubblica)	4x1x10mmq FGFR	: 4656 W
Linea L3 (Illuminazione Pubblica)	4x1x10mmq FGFR	: 3312 W
Linea L4 (Illuminazione Pubblica)	4x1x10mmq FGFR	: 3312 W
Linea L5 (Led Boe Luminosa)	2x2,5mmq FG7(O)R	: 100 W

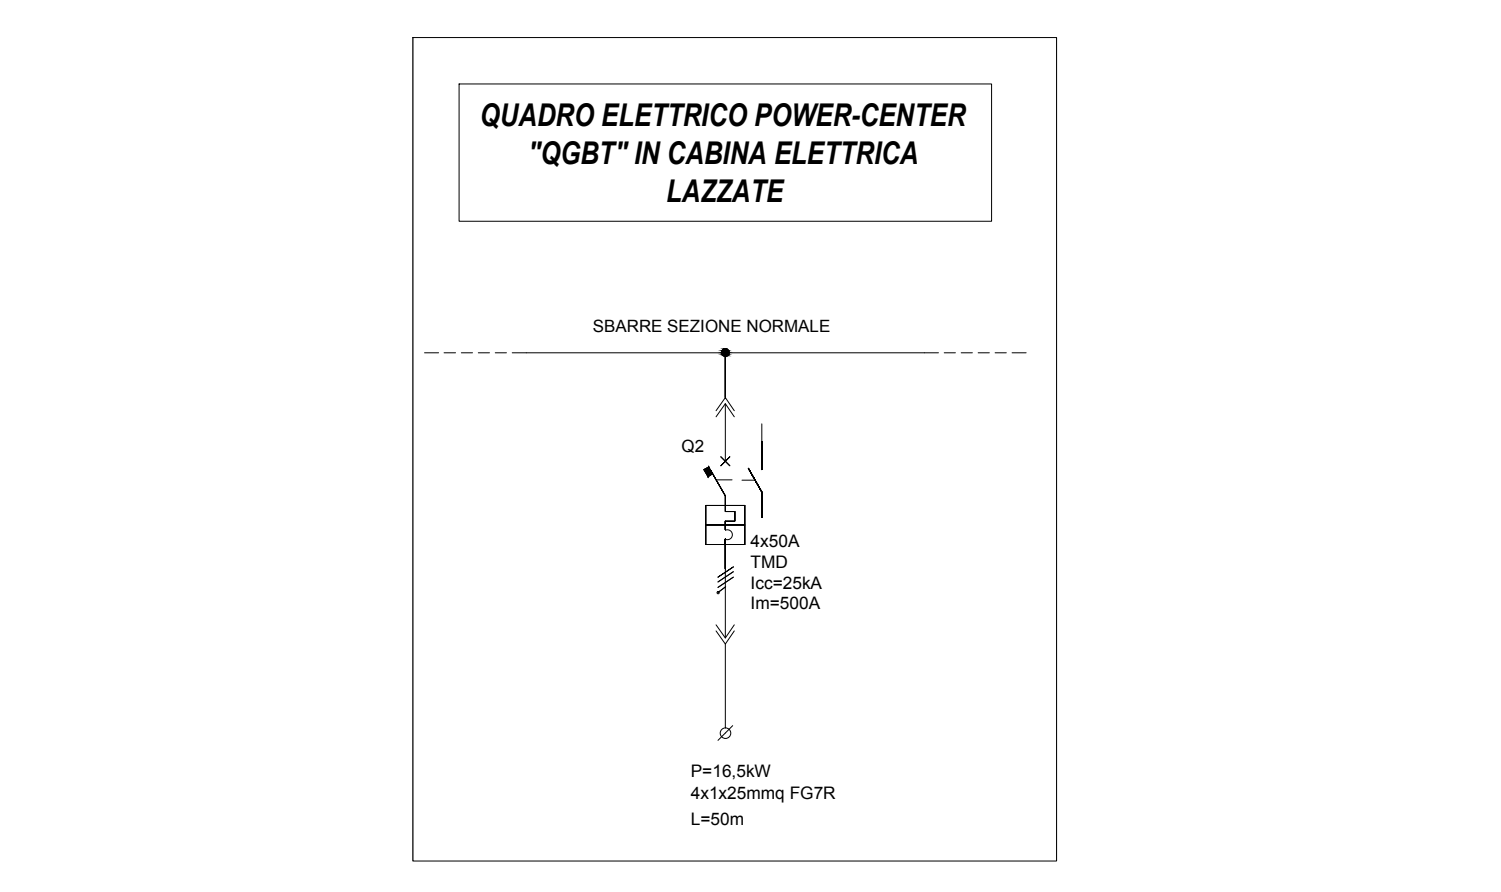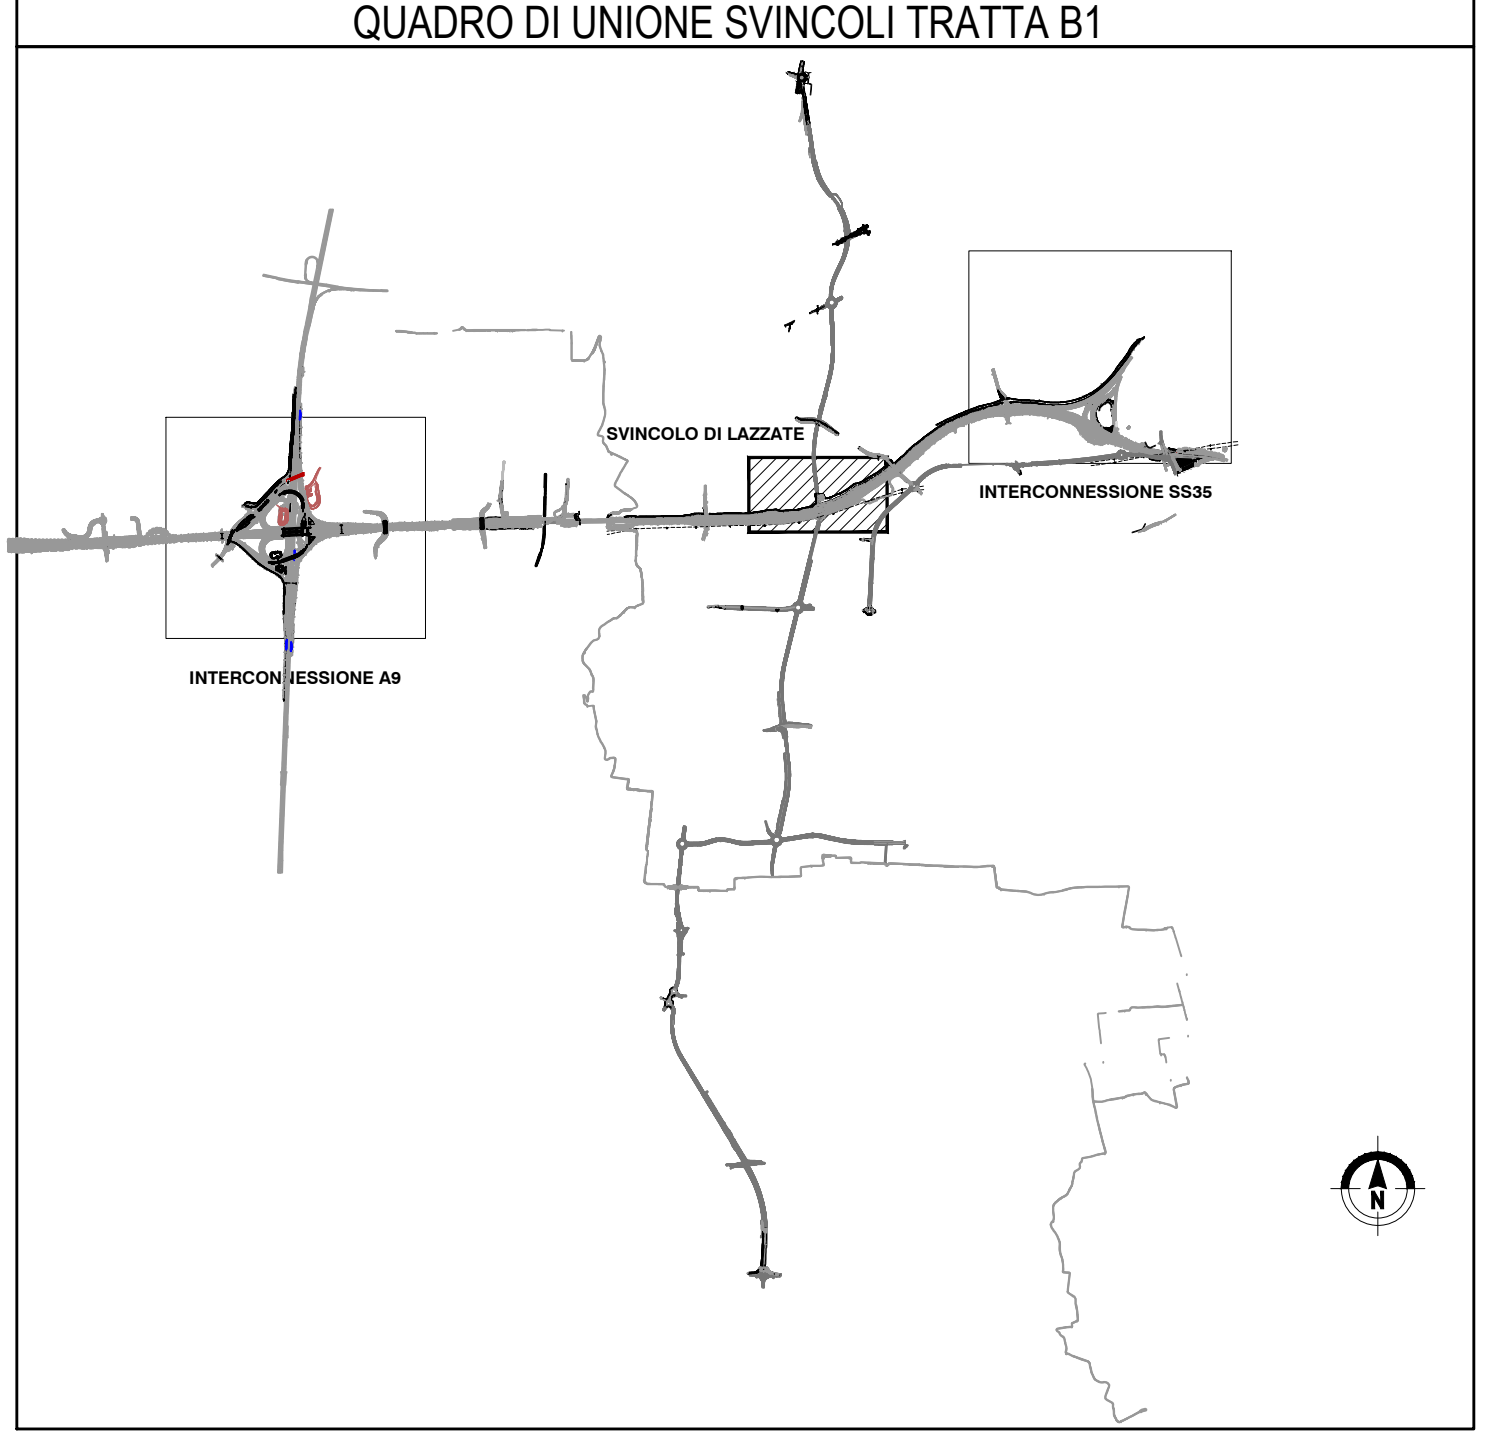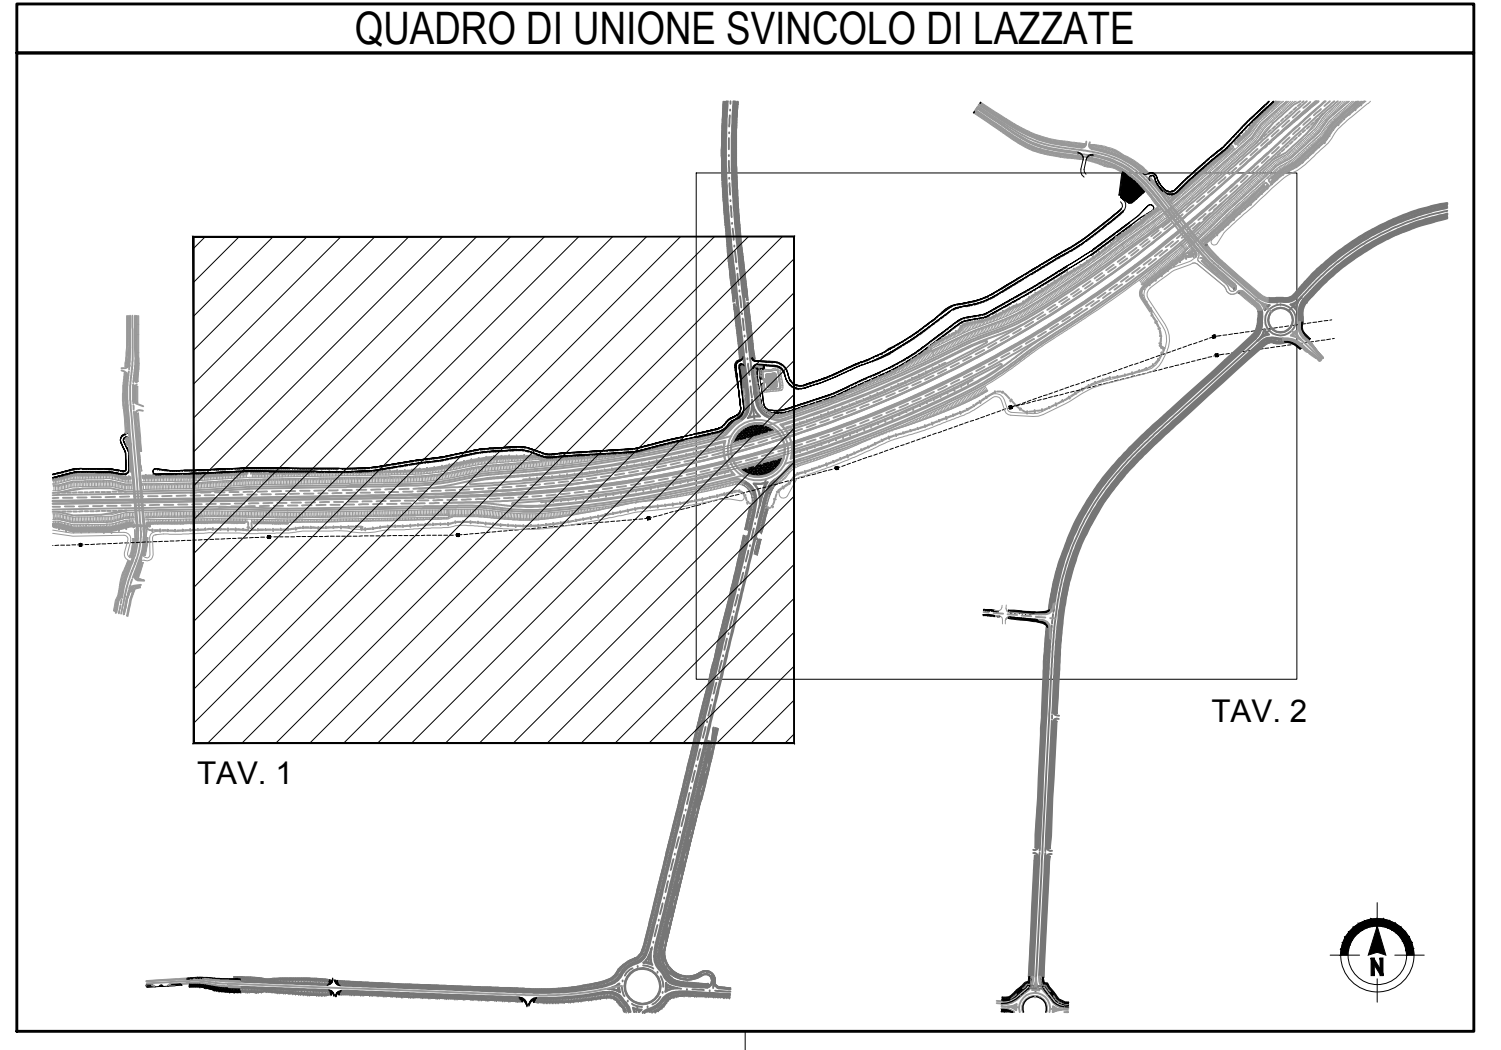

MATRICE DI REVISIONE

REV	DATA	DESCRIZIONE MODIFICA
0	16/01/2015	Modifiche spoglie per illuminazione A10/A10a - A40/A40a - A11/A11a - A41/A41a

COLLEGAMENTO AUTOSTRADALE DALMINE - COMO - VARESE - VALICO DEL GAGGIÒLE E OPERE AD ESSO CONNESSE
TRATTE B1, B2, C, D, TRAVI 13+14, GREENWAY

AS BUILT
TRATTA B1
IMPIANTI
SVINCOLO DI LAZZATE
PLANIMETRIA CON UBICAZIONE VIE CAVO E PUNTI LUCE - TAV. 1 DI 2

IDENTIFICAZIONE ELABORATO	IMPRESA	RAGGRUPPAMENTO TEMPORANEO IMPRESA
COODIC PROGETTO: PAV10178	STRABAG A.S.	STRABAG A.S.
FASE PROGETTUALE	PROGETTO	REVISIONE
1. LAVORI PRELIMINARI	2. PROGETTO PRELIMINARE	3. PROGETTO DEFINITIVO

CONCEDENTE
REGIONE LOMBARDA
Ing. Alberto Cecchi

CONCESSIONARIO

REDAZIONE
Maurizio

VERIFICAZIONE
Sergio

APPROVAZIONE
Pavotti