




PLANIMETRIA ROTATORIA ASSE F - scala 1:500

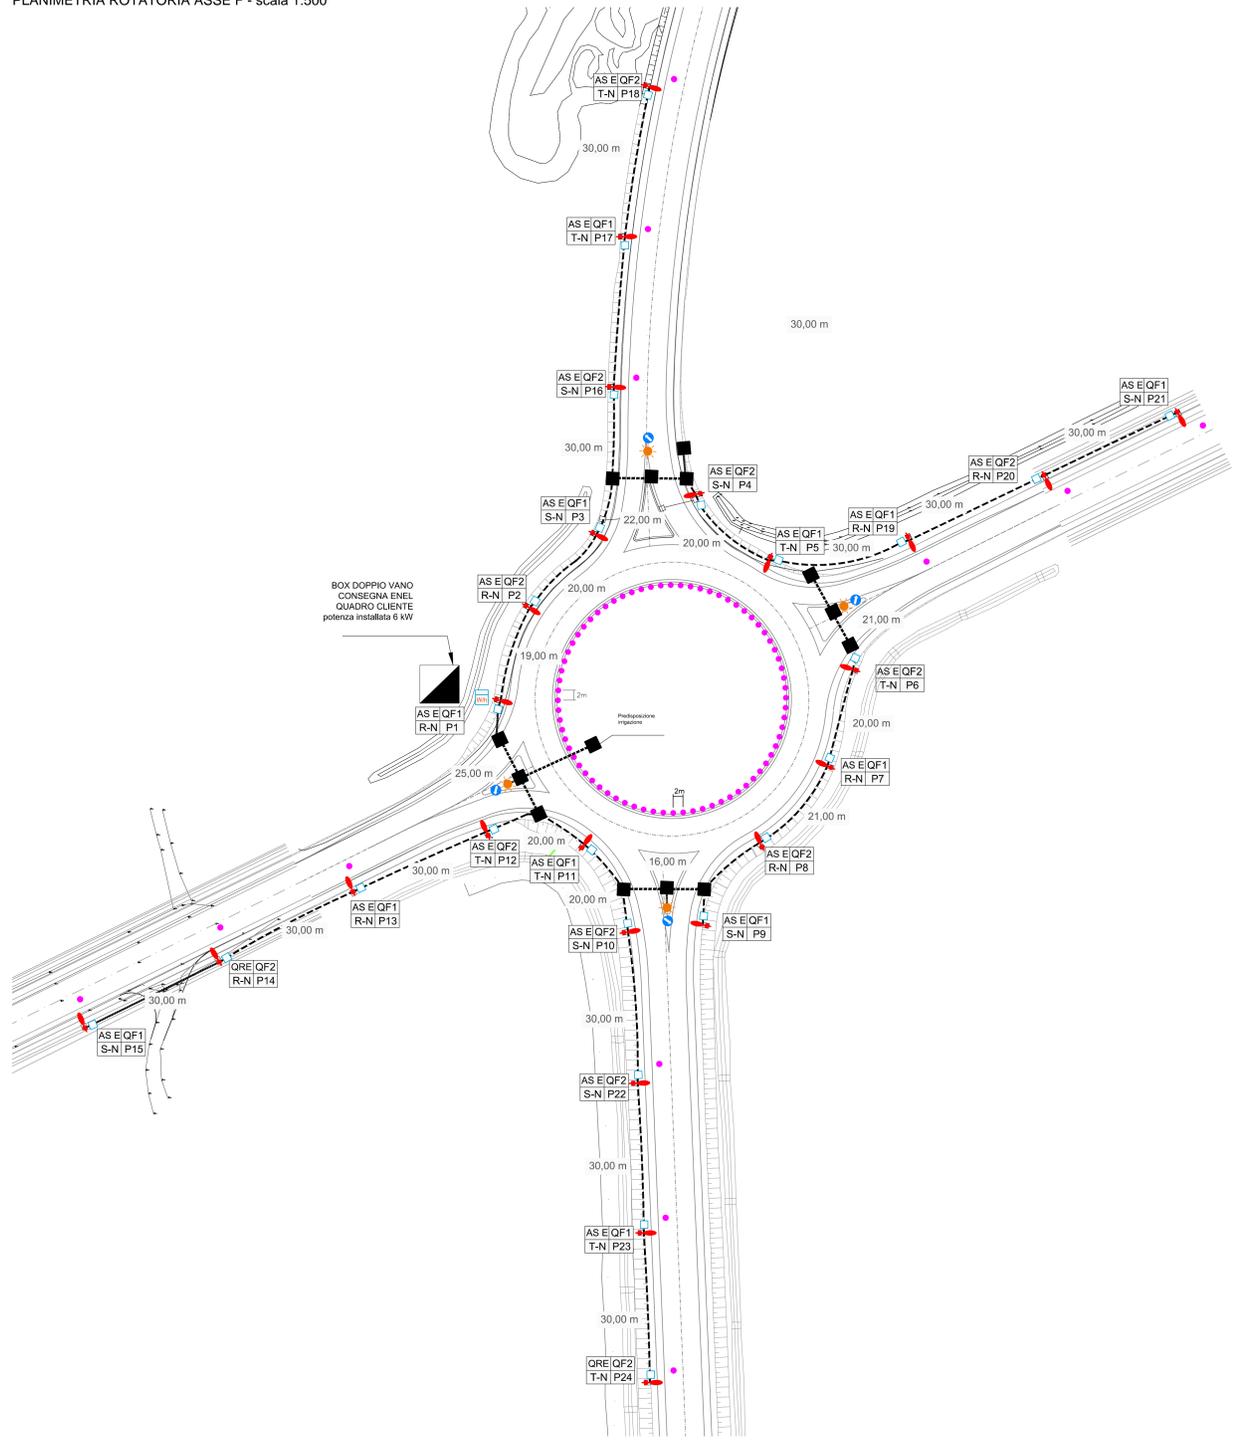

LEGENDA

- PUNTO DI CONSEGNA ENERGIA
- QUADRO ELETTRICO BOX DOPPIO VANO CON REGOLATORE DI TENSIONE (SOLO PREDIS. TELECONTROLLO)
- POZZETTO D' ISPEZIONE IN CLS DA 400x400x600 mm CON CHIUSINO IN GHISA SFEROIDALE CARRABILE CLASSE D400
- POZZETTO DI DERIVAZIONE IN CLS DA 330x330x600 mm CON CHIUSINO IN GHISA SFEROIDALE CARRABILE CLASSE D400
- SCATOLA DI DERIVAZIONE IN LEGA DI ALLUMINIO VERNICIATO IP66
- DISPERSORE DI TERRA IN Fe-Zn DA 1500x50x50x5 mm
- PUNTO LUCE TIPO C2-CORPO ILLUMINANTE DA 150W SAP. SU PALO H 10 m I.I. CON SBRACCIO SU PLINTO - OTTICA CONCENTRANTE
- BOA LUMINOSA CON LAMPADA A LED Ø 200mm, OMOLOGATA MIN.INFR.TRASP. SECONDO UNI EN 12352 CLASSE L8H
- TUBAZIONE IN Fe-Zn A VISTA
- CAVIDOTTO FLESSIBILE IN POLIETILENE RIGIDO A DOPPIA PARETE, CORRUGATO ESTERNAMENTE 2 TUBAZIONI Ø 110 mm POSTO SU LETTO DI SABBIA VAGLIATA E RICOPERTO DA UN MANTO DI MAGRONE IN SCAVO DA 40x60 cm
- CAVIDOTTO FLESSIBILE IN POLIETILENE RIGIDO A DOPPIA PARETE, CORRUGATO ESTERNAMENTE 2 TUBAZIONI Ø 110 mm POSTO SU LETTO DI SABBIA VAGLIATA E RICOPERTO DA UN MANTO DI MAGRONE IN SCAVO DA 40x110 cm
- DELIMITATORE DI CARREGGIATA CON ALTO GRADO DI RIFLETTIVITA' A 360° CON PROFILO ADATTO ALLA SICUREZZA DI VEICOLI A DUE RUOTE, CORPO IN VETRO RESISTENTE FINO A 40 l CONFORME ALL'ART. 40 C.d.S. OMOLOGATO UNI EN 1463-2

MATRICE DI REVISIONE

| REV | DATA | DESCRIZIONE MODIFICA |
|-----|------|----------------------|
| | | |
| | | |
N.B. LA TAVOLA SOSTITUISCE QUELLA RELATIVA AL CODICE [] DEL PROGETTO ESECUTIVO

COLLEGAMENTO AUTOSTRADALE DALMINE - COMO - VARESE - VALICO DEL GAGGIOLO E OPERE AD ESSO CONNESSE
TRATTE B1, B2, C, D, TRAI13-14, GREENWAY
AS BUILT
TRATTA B1
 IMPANTI
 OPERA CONNESSA TR CO 11
 PLANIMETRIA CON UBICAZIONE VIE CAVO E PUNTI LUCE
 TAV. 2 DI 8

| | | | |
|----------------------------------|--------|--|------------|
| IDENTIFICAZIONE ELABORATO | | IMPRESA | |
| COGNOME PROGETTISTA | W.P.R. | RAGGRUPPAMENTO TEMPORANEO IMPRESE: | |
| LUOGO | DATA | STRABAG A.G. | ICM S.p.A. |
| | | | |
| DATA | | PROGETTISTA - PROGETTO ESECUTIVO DI DETTAGLIO | |
| | | | |
| CONCEDENTE | | RESPONSABILE DI PROGETTO ED INCARICATO DELL'INTEGRAZIONE FRA LE VARIE PRESTAZIONI | |
| | | | |
| CONCESSIONARIO | | ELABORAZIONE PROGETTUALE | |
| | | | |
| APPROVATO | | PROGETTISTA | |
| | | | |