


PLANIMETRIA ROTATORIA ASSE I - scala 1:500

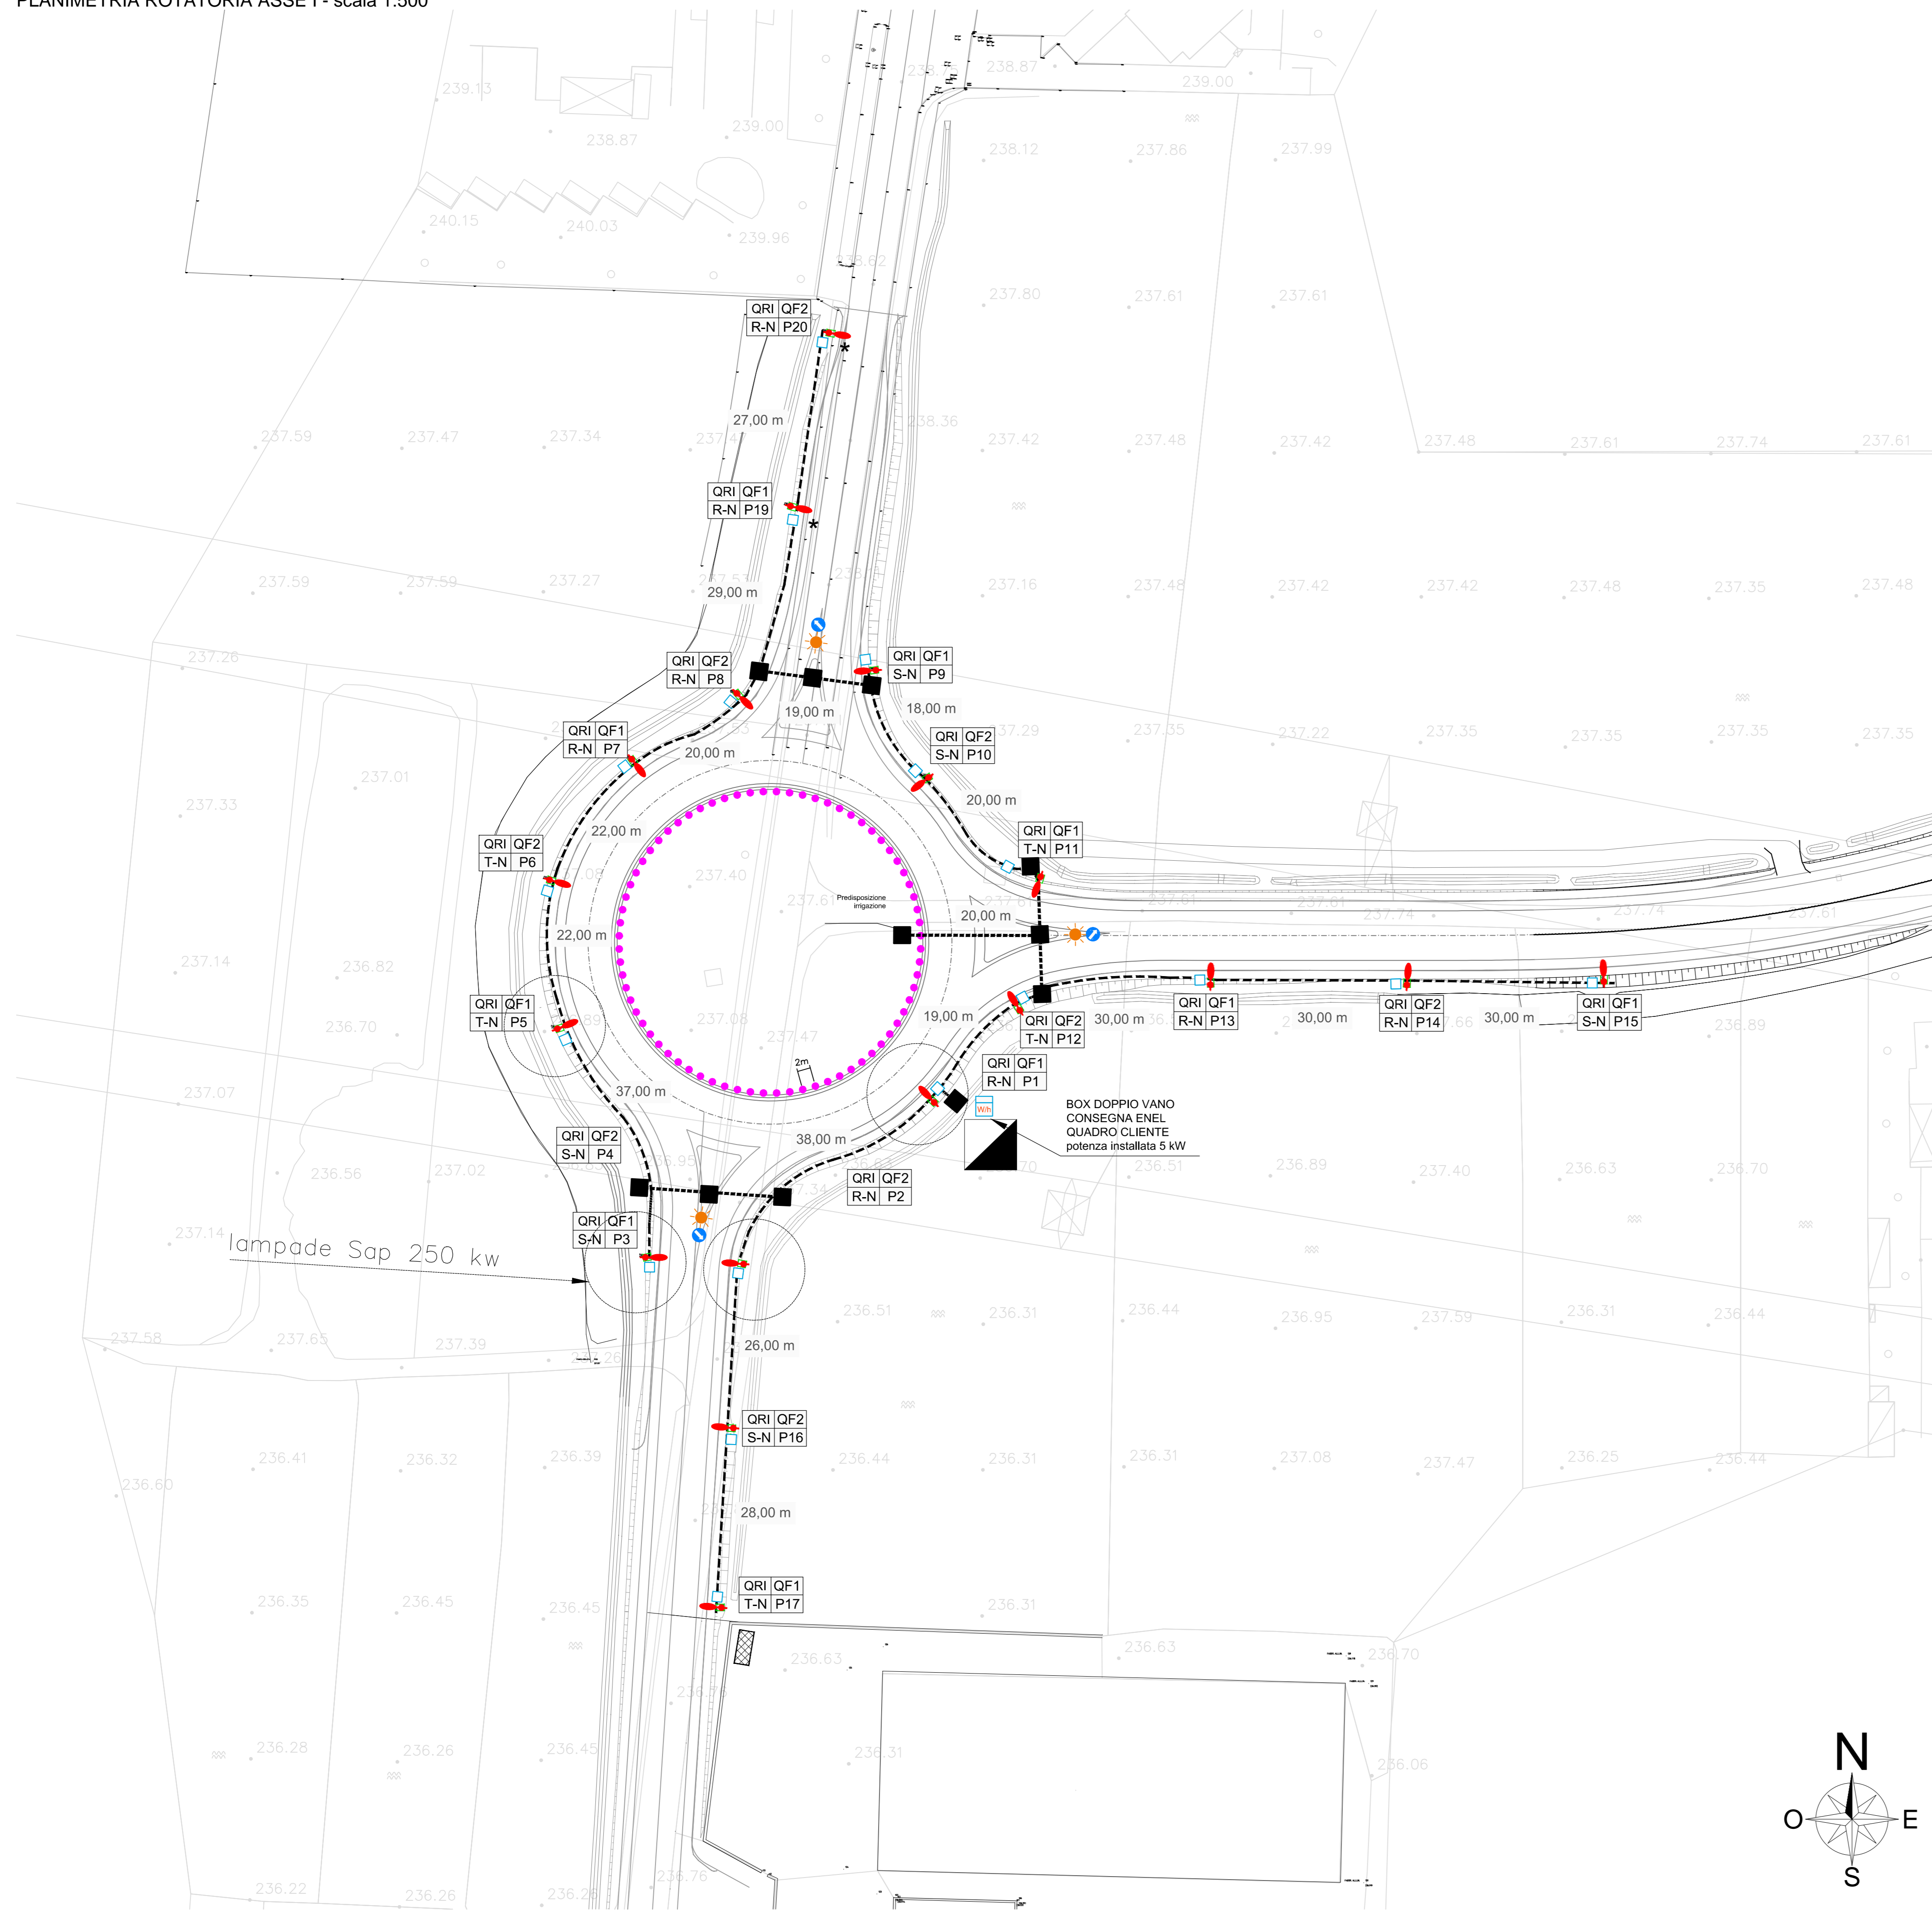

LEGENDA

- PUNTO DI CONSEGNA ENERGIA
- QUADRO ELETTRICO BOX DOPPIO VANO CON REGOLATORE DI TENSIONE (SOLO PREDISP. TELECONTROLLO)
- POZZETTO D' ISPEZIONE IN CLS DA 400x400x600 mm CON CHIUSINO IN GHISA SFEROIDALE CARRABILE CLASSE D400
- POZZETTO DI DERIVAZIONE IN CLS DA 330x330x600 mm CON CHIUSINO IN GHISA SFEROIDALE CARRABILE CLASSE D400
- SCATOLA DI DERIVAZIONE IN LEGA DI ALLUMINIO VERNICIATO IP66
- DISPERSORE DI TERRA IN Fe-Zn DA 1500x50x50x5 mm
- PUNTO LUCE TIPO C2-CORPO ILLUMINANTE DA 150W SAP, SU PALO H 10 m f.t. CON SBRACCIO SU PLINTO - OTTICA CONCENTRANTE
- PUNTO LUCE TIPO C2-CORPO ILLUMINANTE DA 150W SAP, SU PALO H 10 m f.t. CON SBRACCIO SU PLINTO - OTTICA DIFFONDENTE
- BOA LUMINOSA CON LAMPADA A LED Ø 200mm, OMOLOGATA MIN.INFR.TRASP. SECONDO UNI EN 12352 CLASSE L8H
- TUBAZIONE IN Fe-Zn A VISTA
- CAVIDOTTO FLESSIBILE IN POLIETILENE RIGIDO A DOPPIA PARETE, CORRUGATO ESTERNAMENTE 2 TUBAZIONI Ø 110 mm POSTO SU LETTO DI SABBIA VAGLIATA E RICOPERTO DA UN MANTO DI MAGRONE IN SCAVO DA 40x60 cm
- CAVIDOTTO FLESSIBILE IN POLIETILENE RIGIDO A DOPPIA PARETE, CORRUGATO ESTERNAMENTE 2 TUBAZIONI Ø 110 mm POSTO SU LETTO DI SABBIA VAGLIATA E RICOPERTO DA UN MANTO DI MAGRONE IN SCAVO DA 40x10 cm
- DELIMITATORE DI CARREGGIATA CON ALTO GRADO DI RIFLETTIVITA' A 360° CON PROFILO ADATTO ALLA SICUREZZA DI VEICOLI A DUE RUOTE, CORPO IN VETRO RESISTENTE FINO A 40 t CONFORME ALL'ART. 40 C.d.S. OMOLOGATO UNI EN 1463-2

MATRICE DI REVISIONE

REV	DATA	DESCRIZIONE MODIFICA

N.B. LA TAVOLA SOSTITUISCE QUELLA RELATIVA AL CODICE [] DEL PROGETTO ESECUTIVO

COLLEGAMENTO AUTOSTRADALE DALMINE - COMO - VARESE - VALICO DEL GAGGIOLO E OPERE AD ESSO CONNESSE
 CODICE CLUP: F180909279987

TRATTE B1, B2, C, D, TR/A13-14, GREENWAY

TRATTA B1
AS BUILT
 IMPIANTI
 OPERA CONNESSA TR CO 11
 PLANIMETRIA CON UBICAZIONE VIE CAVO E PUNTI LUCE
 TAV. 5 DI 8

IDENTIFICAZIONE ELABORATO	IMPRESA																
CODICE PROGETTO: F180909279987	AGGRUPPAMENTO TEMPORANEO IMPRESE:																
FASE PROGETTUALE	<table border="1"> <tr> <td>CONCESSIONARIA</td> <td>CONCESSIONARIA</td> <td>CONCESSIONARIA</td> <td>CONCESSIONARIA</td> </tr> <tr> <td>STRABAG A.G.</td> <td>ICM S.p.A.</td> <td>STRABAG S.p.A.</td> <td>STRABAG S.p.A.</td> </tr> </table>	CONCESSIONARIA	CONCESSIONARIA	CONCESSIONARIA	CONCESSIONARIA	STRABAG A.G.	ICM S.p.A.	STRABAG S.p.A.	STRABAG S.p.A.								

CONCEDENTE
 CONCESSIONARIA AUTOSTRADALE

CONCESSIONARIO
 Direzione Tecnica
 Direzione Tecnica
 Direzione Tecnica
 Direzione Tecnica

APPROVATO
 Direzione dei Lavori
 Direzione Tecnica

PROGETTISTA
 3TI PROGETTI ITALIA S.p.A.

REVISORE
 3TI ITALIA S.p.A.
 DIREZIONE TECNICA
 Ing. Stefano Jatta Pavesi
 Ordine degli Ingegneri
 Provincia di Roma n. 20809

Redatto: Coppola Verificato: Sanga Approvato: Pissati