



PLANIMETRIA ROTATORIA ASSE M - scala 1:500

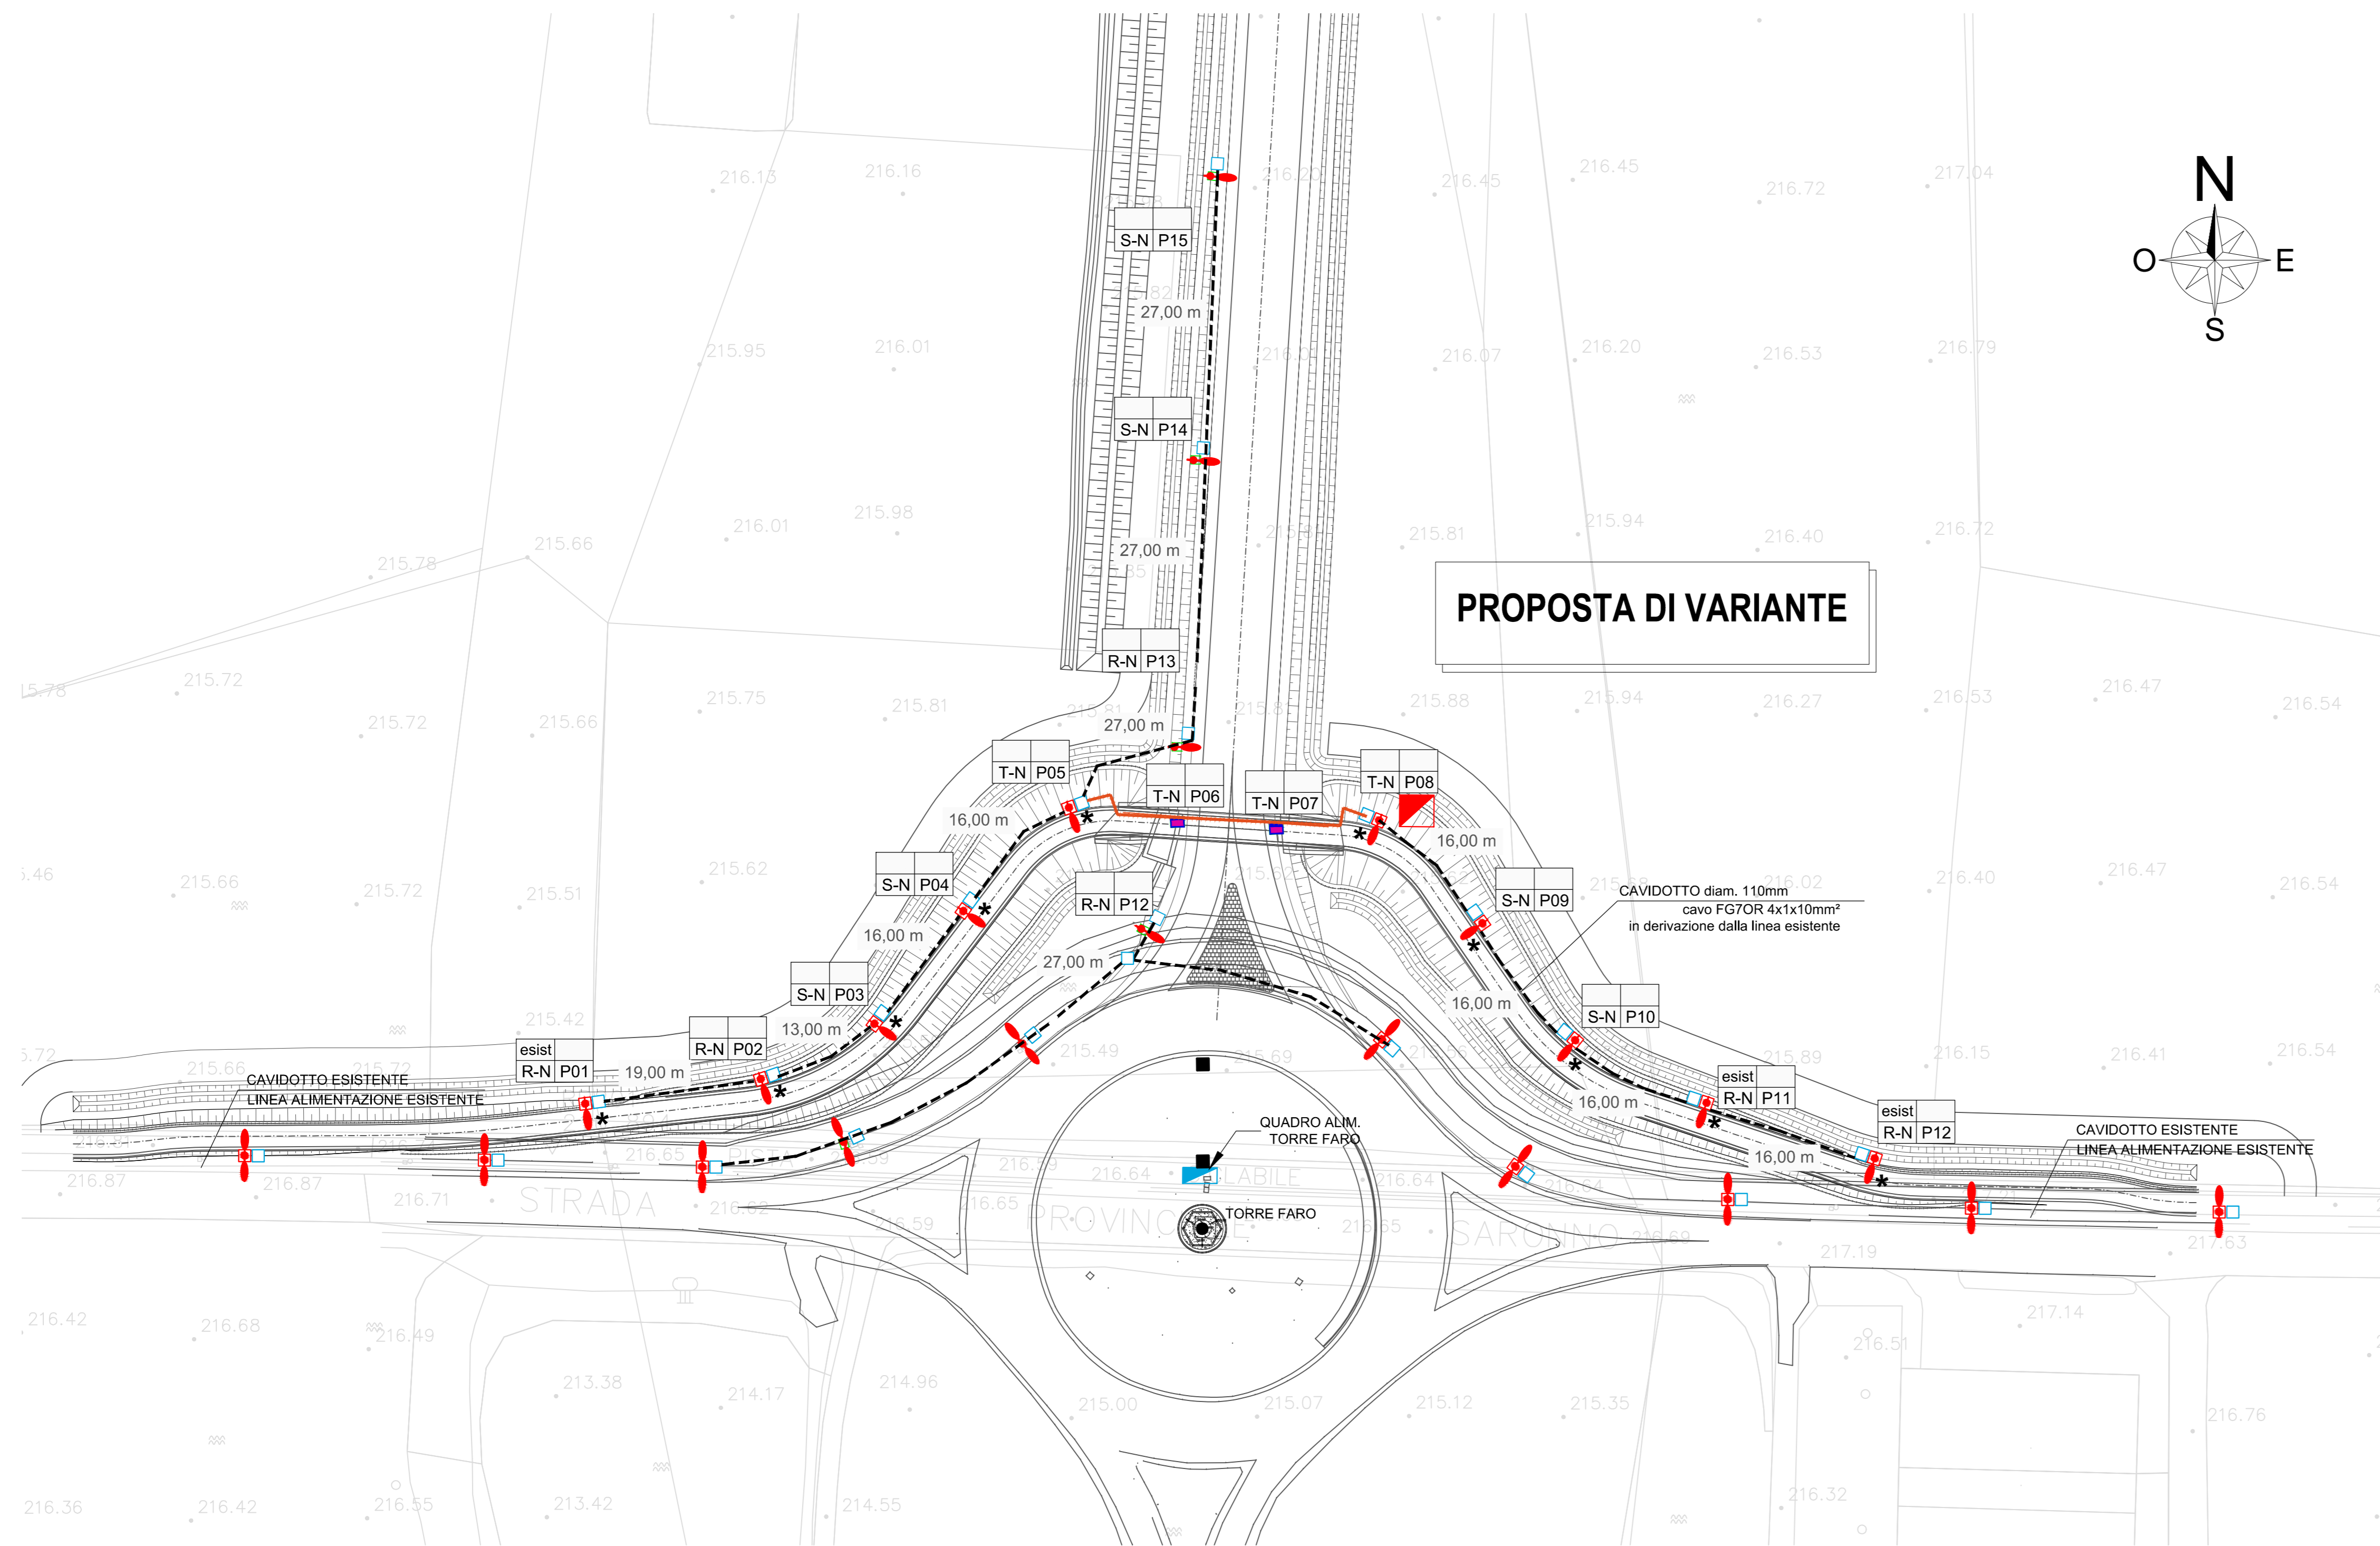

LEGGENDA

- PUNTO DI CONSEGNA ENERGIA
- QUADRO ELETTRICO BOX DOPPIO VANO CON REGOLATORE DI TENSIONE (SOLO PREDISP. TELECONTROLLO)
- POZZETTO D' ISPEZIONE IN CLS DA 400x400x600 mm CON CHIUSINO IN GHISA SFEROIDALE CARRABILE CLASSE D400
- POZZETTO DI DERIVAZIONE IN CLS DA 330x330x600 mm CON CHIUSINO IN GHISA SFEROIDALE CARRABILE CLASSE D400
- SCATOLA DI DERIVAZIONE IN LEGA DI ALLUMINIO VERNICIATO IP66
- DISPERSORE DI TERRA IN Fe-Zn DA 1500x50x50x5 mm
- PUNTO LUCE MARCA AEC - CORPO ILLUMINANTE mod. ECOLO 1TB 150W SAP, SU PALO H 8 m f.t. mod. EC8 SU PLINTO di nuova installazione
- PUNTO LUCE MARCA AEC - CORPO ILLUMINANTE mod. ECOLO 1TB 70W SAP, SU PALO H 6 m f.t. mod. EC6 SU PLINTO di nuova installazione
- PUNTO LUCE COSTITUITO DA PLAFONIERA STAGNA IN ACCIAIO 1x36W IP 66
- PUNTO LUCE ESISTENTE MARCA AEC - CORPI ILLUMINANTI mod. ECOLO 1TB 150W E 70W SAP, SU PALO H 8 m f.t. mod. EC8 SU PLINTO da ricollocare in nuova posizione
- PUNTO LUCE ESISTENTE MARCA AEC - CORPI ILLUMINANTI mod. ECOLO 1TB 150W E 70W SAP, SU PALO H 8 m f.t. mod. EC8 SU PLINTO da mantenere
- TUBAZIONE IN Fe-Zn A VISTA
- CAVIDOTTO FLESSIBILE IN POLIETILENE RIGIDO A DOPPIA PARETE, CORRUGATO ESTERNAMENTE 2 TUBAZIONI Ø 110 mm POSTO SU LETTO DI SABBIA VAGLIATA E RICOPERTO DA UN MANTO DI MAGRONE IN SCAVO DA 40x60 cm

KEY PLAN TRATTA TRCO11

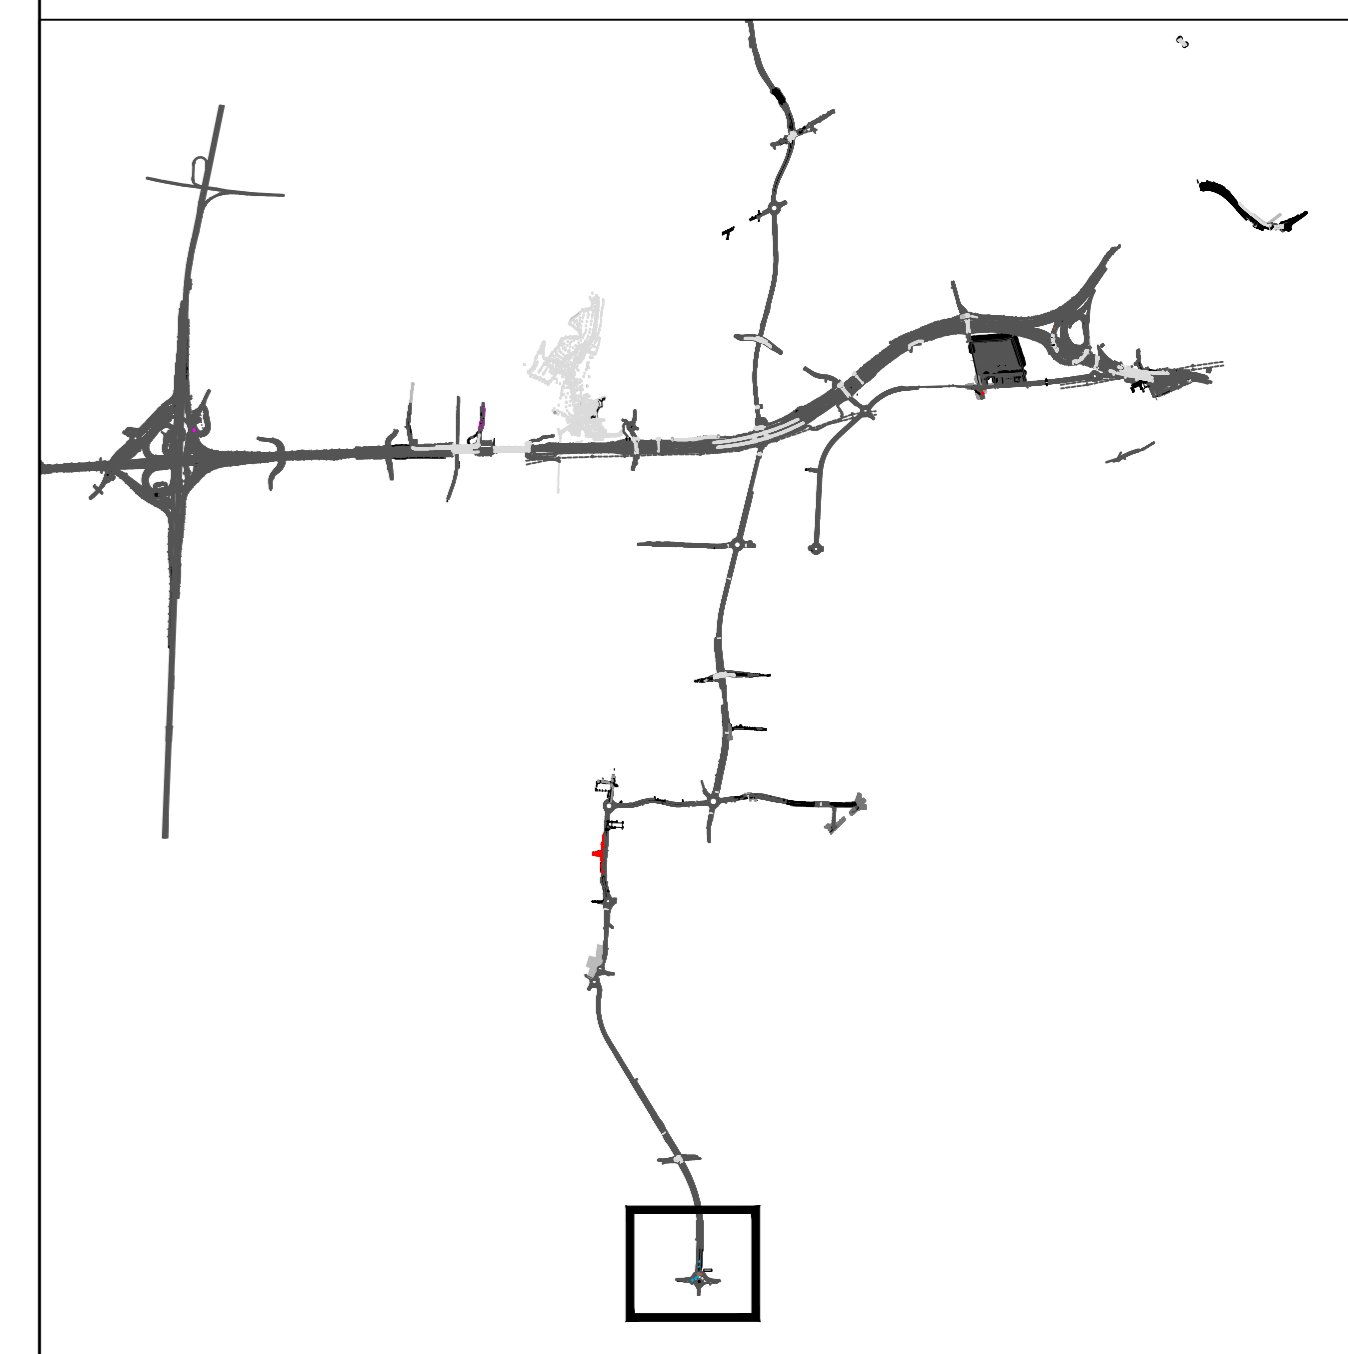

MATRICE DI REVISIONE

REV	DATA	DESCRIZIONE MODIFICA

N.B. LA TAVOLA SOSTITUISCE QUELLA RELATIVA AL CODICE [] DEL PROGETTO ESECUTIVO

COLLEGAMENTO AUTOSTRADALE DALMINE - COMO - VARESE - VALICO DEL GAGGIOLO E OPERE AD ESSO CONNESSE
 CODICE CUP: F11000002000001
TRATTE B1, B2, C, D, TR/A13-14, GREENWAY
AS BUILT
TRATTA B1
 IMPIANTI
 OPERA CONNESSA TR CO 11
 PLANIMETRIA DELLE PREDISPOSIZIONI IMPIANTISTICHE
 TAV. 8 DI 8

IDENTIFICAZIONE ELABORATO CODICE PROGETTO: F11000002000001 FAS: PROGETTUALE LIVELLO: PROGETTO DATA: 13/05/2017	IMPRESA RAGGRUPPAMENTO TEMPORANEO IMPRESE: STRABAG A.G., ICM S.p.A., STRABAG S.p.A.
CONCEDENTE CONSORZIO VALICHI Ing. Alberto Cacciotti	ELABORAZIONE PROGETTUALE PROGETTISTA: 3TI ITALIA S.p.A.

Redatto: Coppola Verificato: Sorge Approvato: Possati