

MATRICE DI REVISIONE																					
REV	DATA		DESCRIZIONE MODIFICA																		
N.B.: LA TAVOLA SOSTITUISCE QUELLA RELATIVA AL CODICE <table><tr><td>E</td><td></td><td></td><td></td><td></td><td></td><td></td><td></td><td></td></tr></table> DEL PROGETTO ESECUTIVO													E								
E																					



COLLEGAMENTO AUTOSTRADALE
DALMINE - COMO - VARESE - VALICO DEL GAGGIOLO E OPERE AD ESSO CONNESSE
CODICE C.U.P. F11B06000270007
TRATTE B1, B2, C, D, TRVA13+14, GREENWAY
AS BUILT
TRATTA B1
IMPIANTI
OPERA CONNESSA TRCO11 - SMALTIMENTO ACQUE
ALIMENTAZIONE ELETTRICA IMPIANTO DI SOLLEVAMENTO PISTA CICLABILE - QUADRO ELETTRICO

IDENTIFICAZIONE ELABORATO

CODICE PROGETTO: F00107B

FASE PROGETTUALE	WBS				AMBITO	TIPO ELABORATO	PROGRESSIVO	REVISIONE
	LOTTO	ZONA	OPERA	TRATTO D'OPERA				
A	1	H02	IE009	0	IM	DK	007	E

IMPRESA

RAGGRUPPAMENTO TEMPORANEO IMPRESE:

Mandataria	Mandante	Mandante	Mandante cooptata
STRABAG A.G.	GLF Grandi Lavori Fincosit S.p.A.	ICM S.p.A.	STRABAG S.p.A.



Scala: -

DATA

DESCRIZIONE

REV

Giugno 2018	Emissione	E

CONCEDENTE



CONCESSIONARIO



Direttore Tecnico:
Ing. Giuseppe Sambo
Referente Tecnico:
Ing. Giuseppe Bilancia

APPROVATO



Il Direttore dei Lavori:
Ing. Francesco Domanico

PROGETTISTA - PROGETTO ESECUTIVO DI DETTAGLIO

RAGGRUPPAMENTO TEMPORANEO PROGETTISTI:

Mandataria	Mandante	Mandante	Mandante
 3TI PROGETTI ITALIA INGEGNERIA INTEGRATA S.p.A.	 GP Ingegneria srl GESTIONE PROGETTI DI INGEGNERIA	 cooperati cooperati	 Arch. Salvatore Vermiglio

RESPONSABILE DI PROGETTO ED INCARICATO DELL'INTEGRAZIONE FRA LE VARIE PRESTAZIONI:

Ing. Alberto Cecchini



ELABORAZIONE PROGETTUALE

PROGETTISTA:

3TI PROGETTI ITALIA S.p.A.


3TI ITALIA S.p.A.
DIRETTORE TECNICO
Ing. Stefano Luca Possati
Ordine degli Ingegneri
Provincia di Roma n. 20809


Redatto: Muzi

Verificato: Sorge

Approvato: Possati

	00	01	02	03	04	05	06	07	08	09	10	11	12	13	14	15
A	PAG	DESCRIZIONE PAGINE	REVISIONI								DESCRIZIONE REVISIONI					
			0	1	2	3	4	5	6	7		8				
	1	INTESTAZIONE	X	X	X	X										
	2	INDICE	X	X	X	X										
B	3	INDICE	X	X	X	X										
	4	LEGENDA SIMBOLI	X	X	X	X										
	5	SCHEMA A BLOCCHI	X	X	X	X										
	6	TARGHETTA QUADRO	X	X	X	X										
C	7	SCHEMA UNIFILARE DI POTENZA	X	X	X	X										
	8	SCHEMA UNIFILARE DI POTENZA	X	X	X	X										
	9	FRONTEQUADRO	X	X	X	X										
D	10	FRONTEQUADRO	X	X	X	X										
	11	MORSETTIERA DI POTENZA	X	X	X	X										
	12	MORSETTIERA DI SEGNALE	X	X	X	X										
	13															
	14															
E	15															
	16															
	17															
	18															
F	19															
	20															
	21															
	22															
G	23															
	24															
	25															
	26															
H	27															
	28															
	29															
	30															
I	31															
	32															
	33															
J	34															
		OPERA CONNESSA TR CO 11 - SMALTIMENTO ACQUE ALIMENTAZIONE ELETTRICA DI SOLLEVAMENTO ATTRAVERSAMENTO PEDONALE - QUADRO ELETTRICO										QUADRO			FOGLIO 02	SEGUE 03
												TITOLO INDICE			TOT. FOGLI 12	

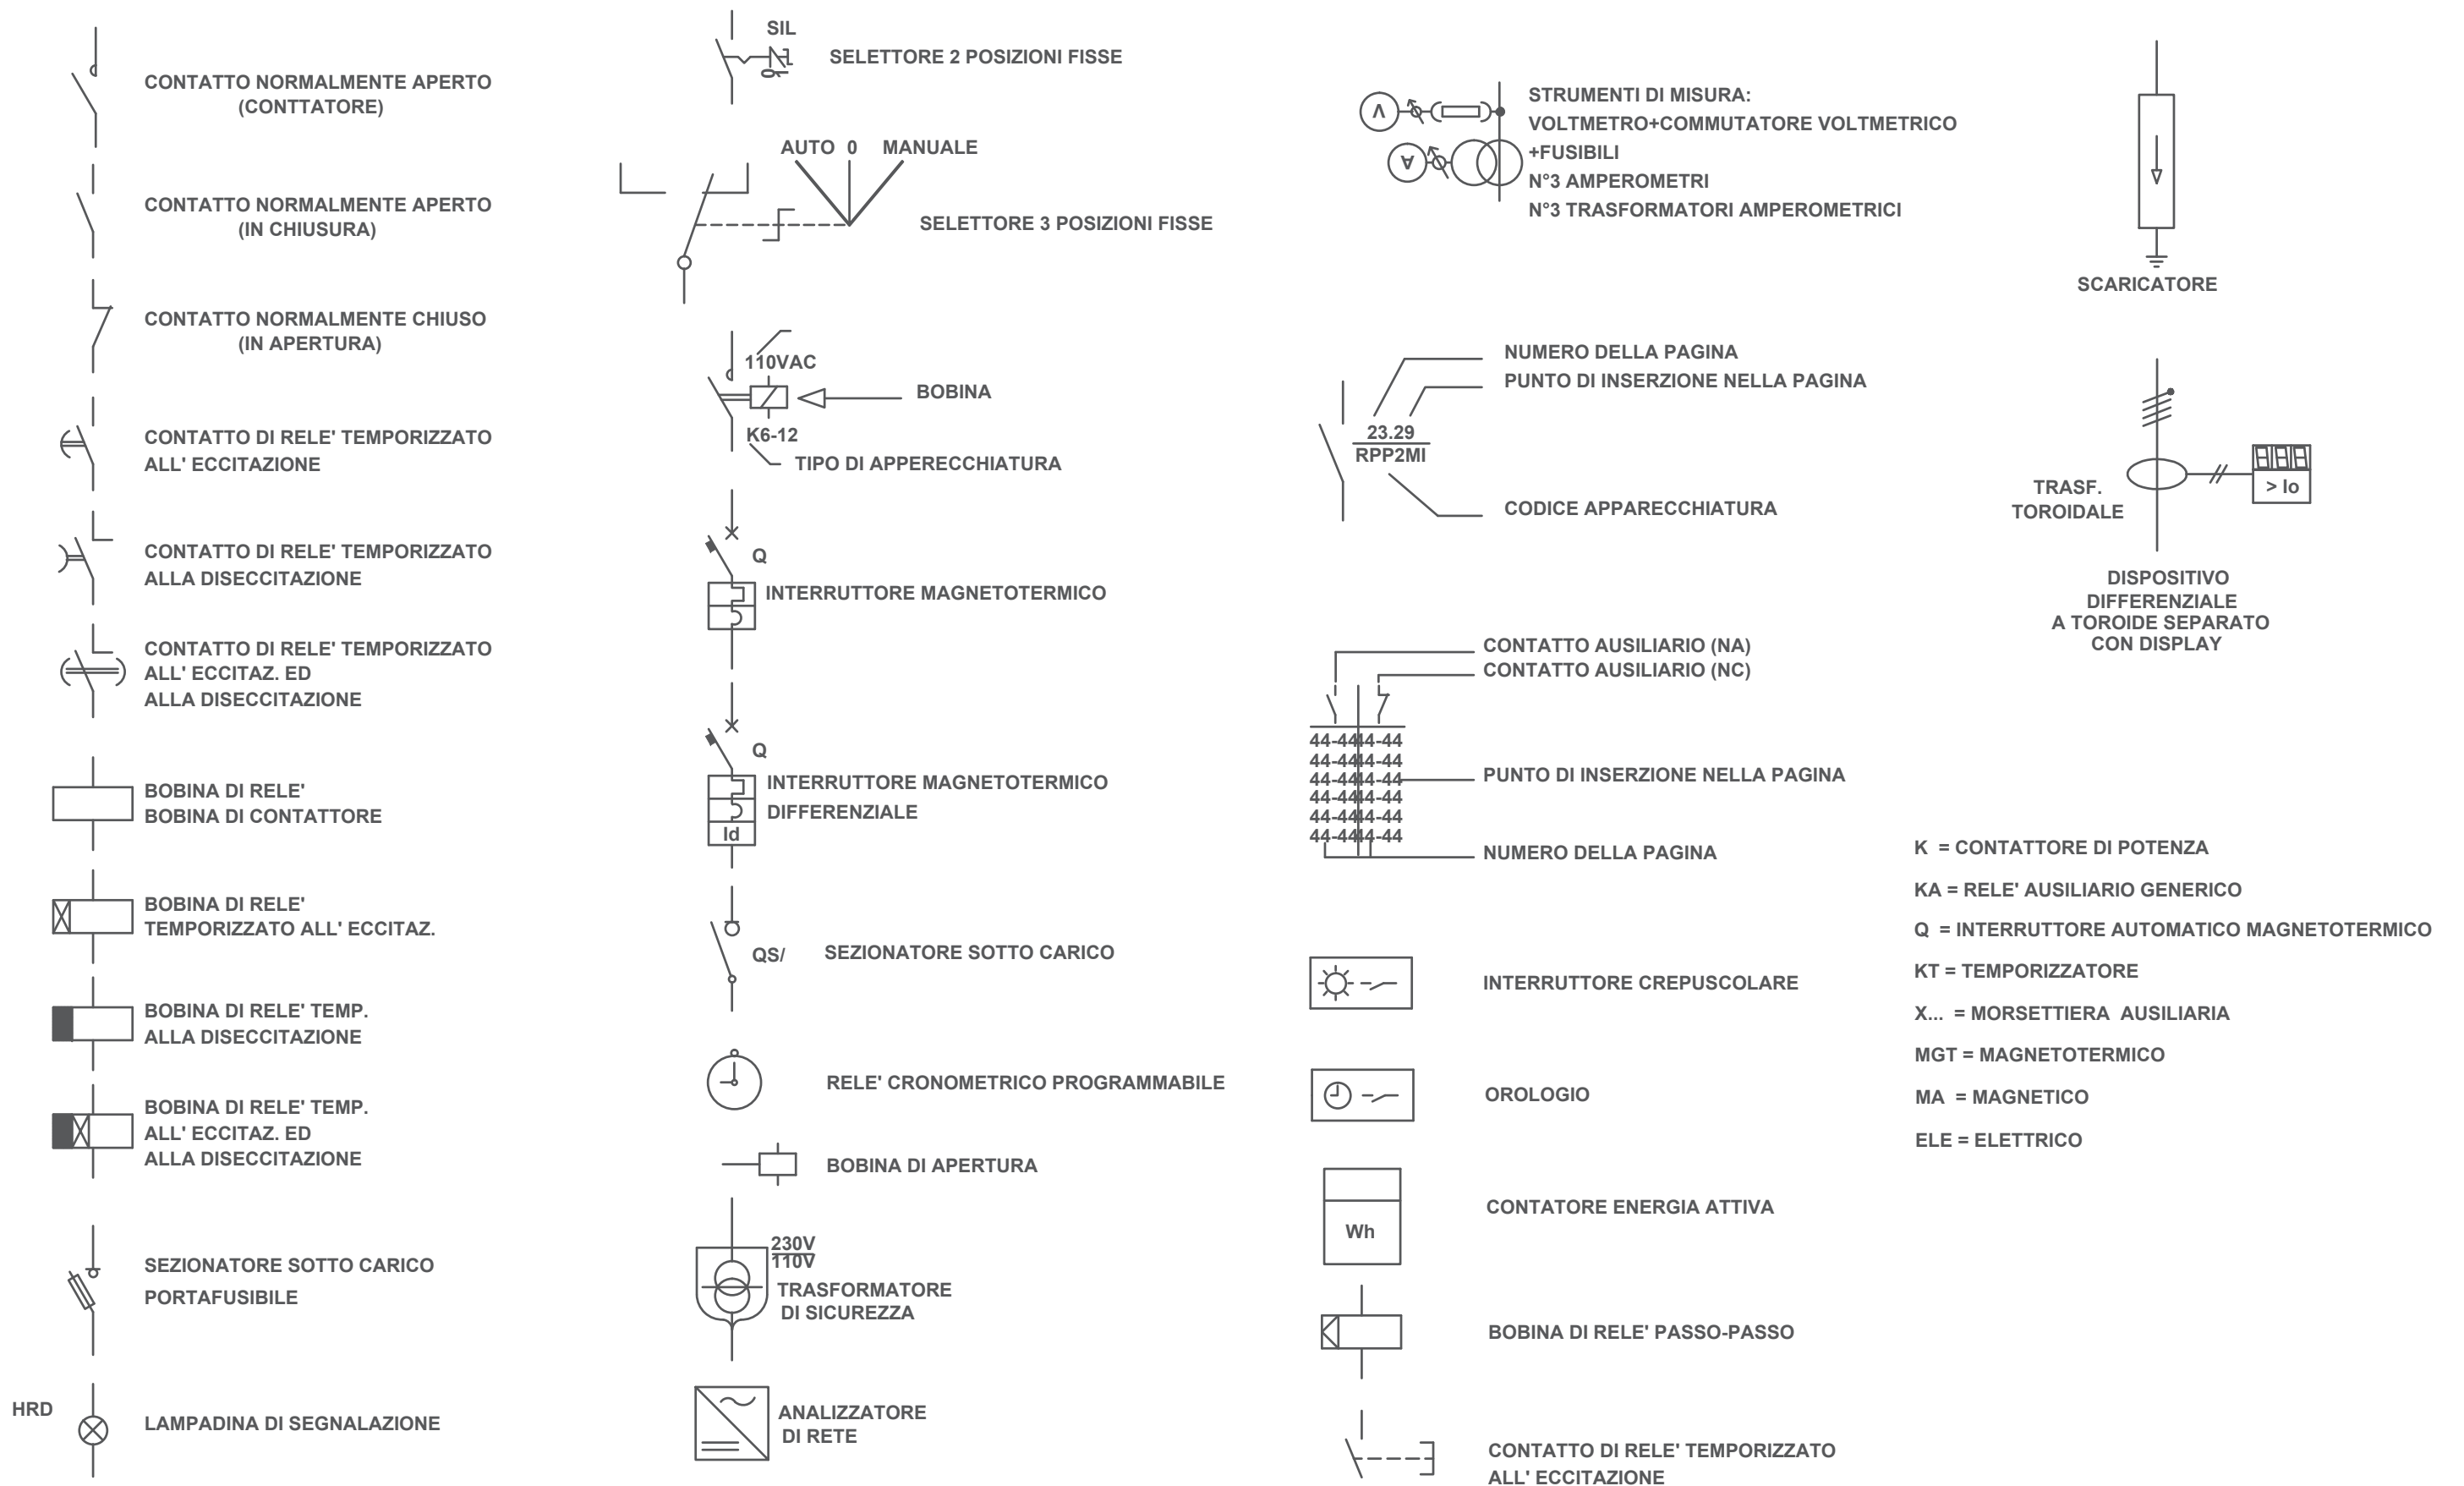

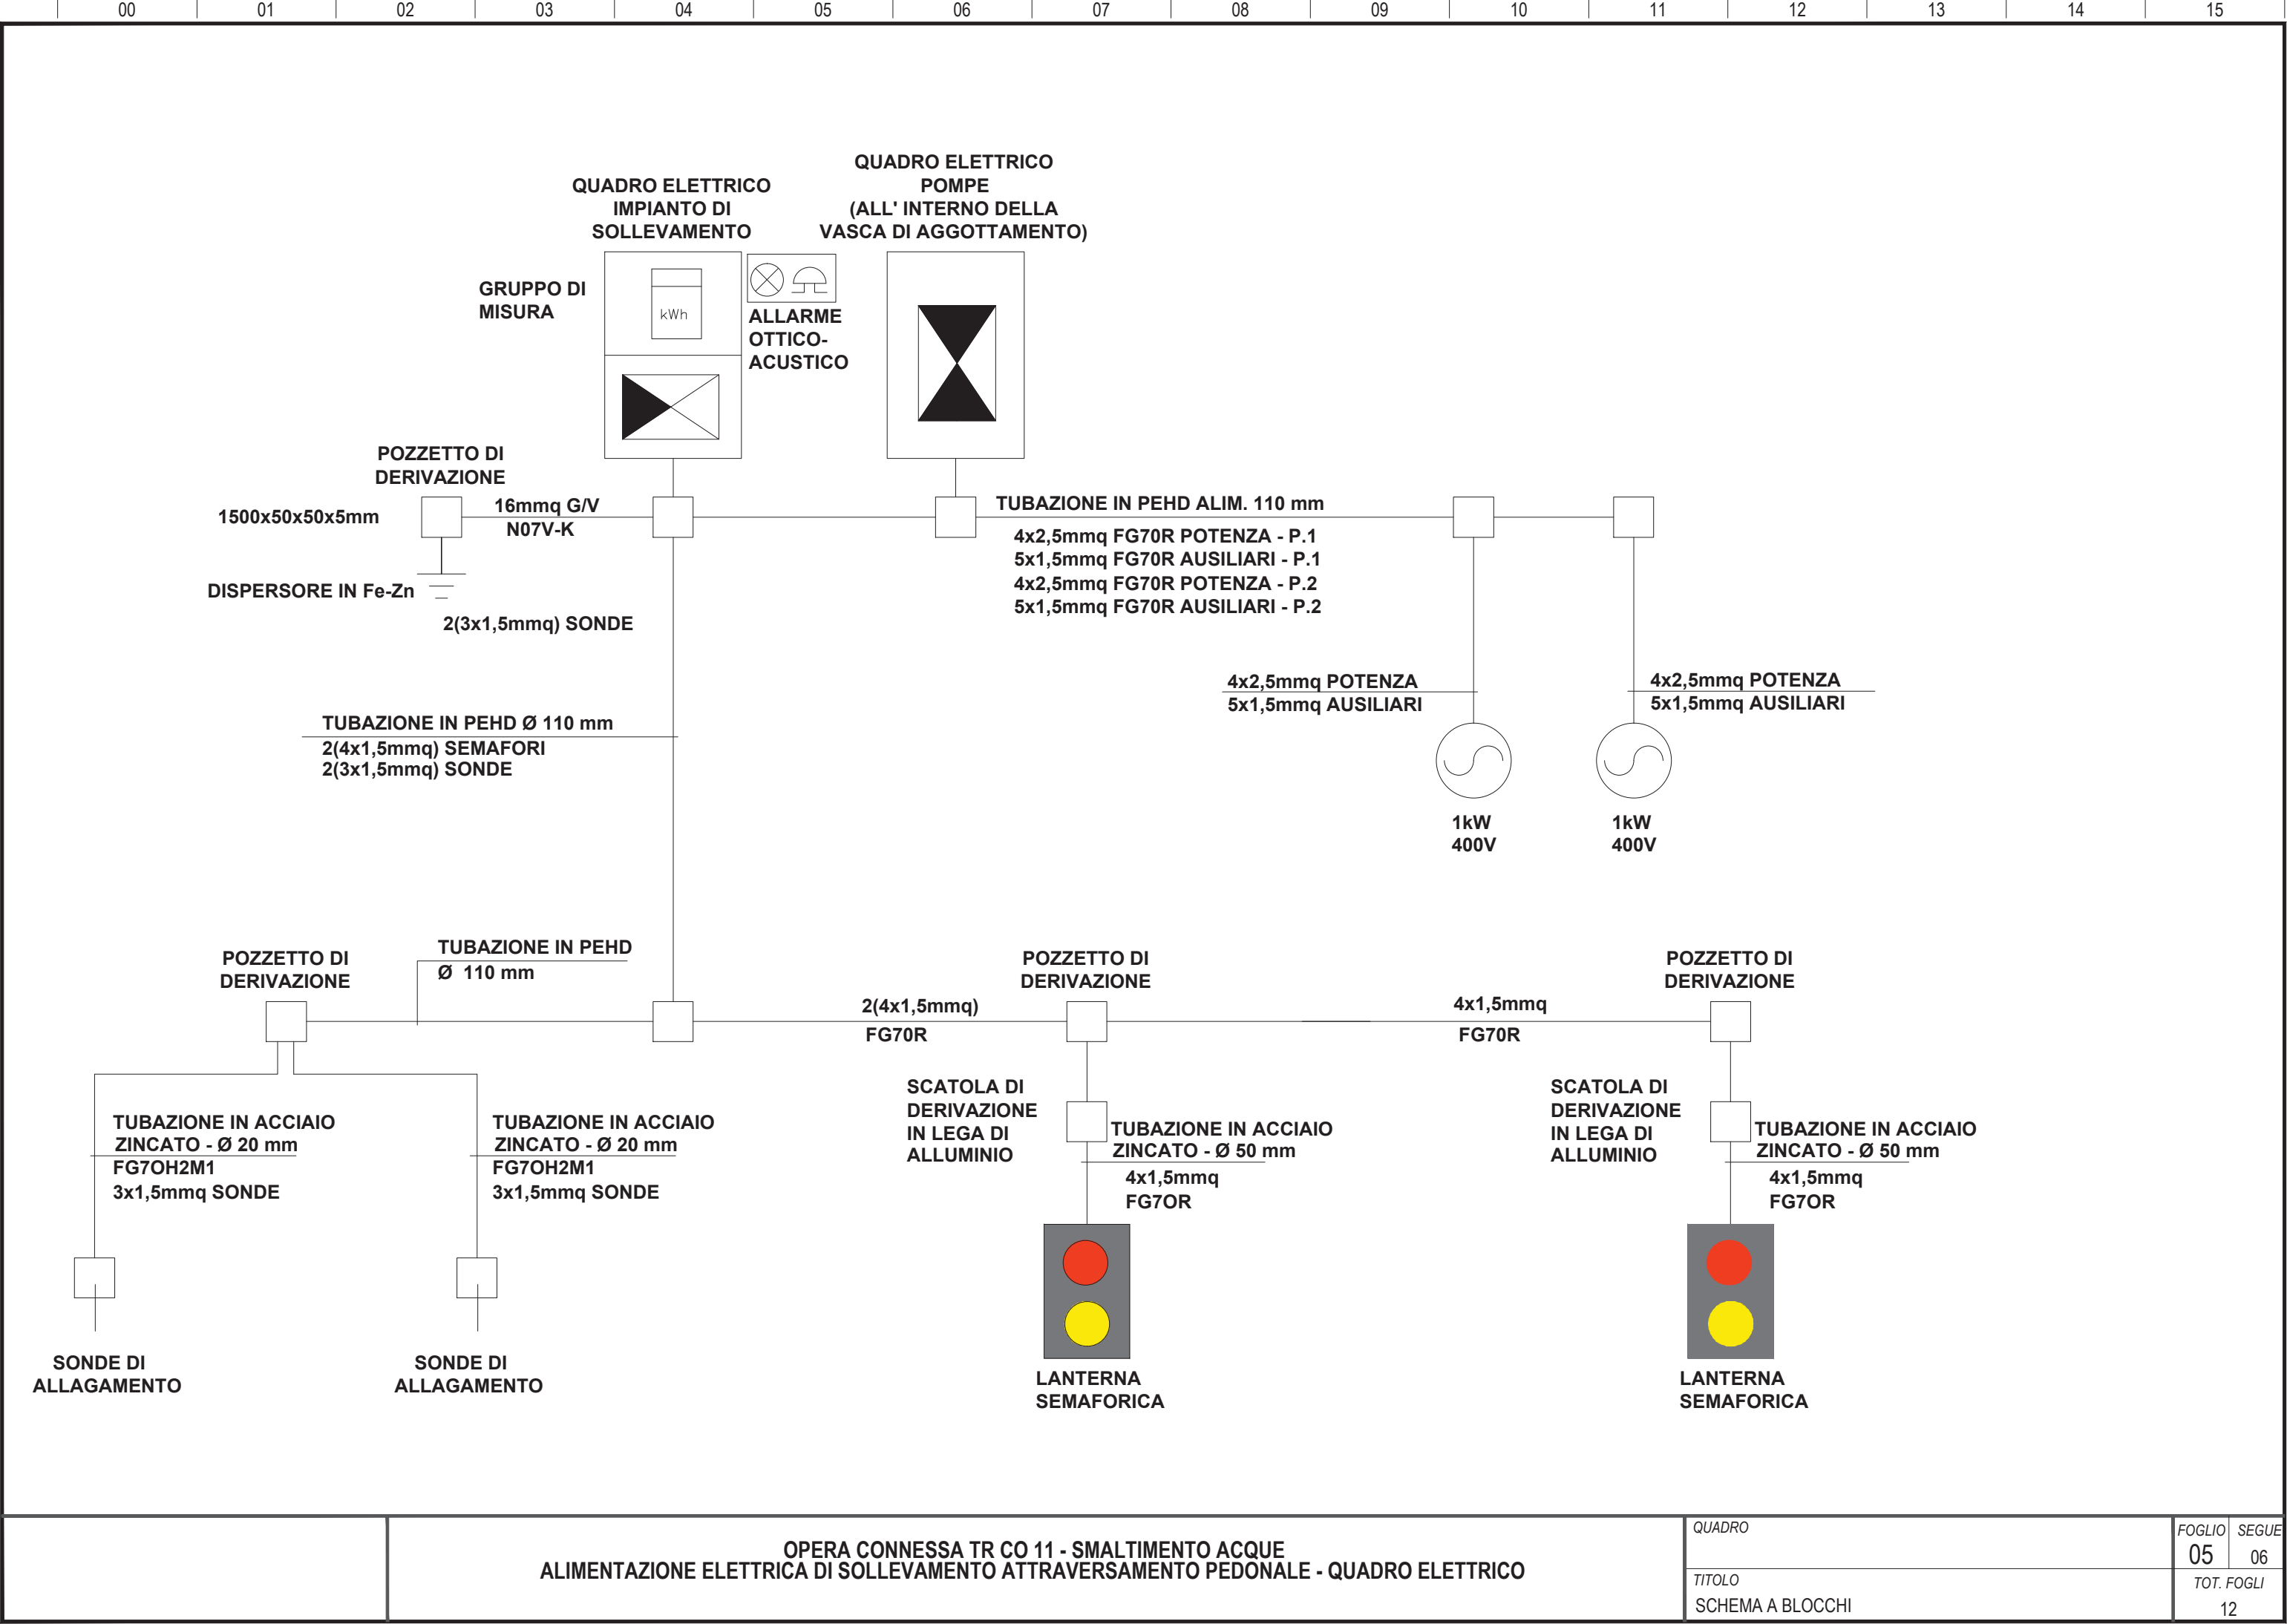

A

B

C

D

E

F

G


H

I

J

SOLLEVAMENTO SOTTOPASSO CICLABILE

TARGA DA APPLICARE AL
QUADRO
IN MODO INAMOVIBILE CON SCRITTE
INDELEBILI

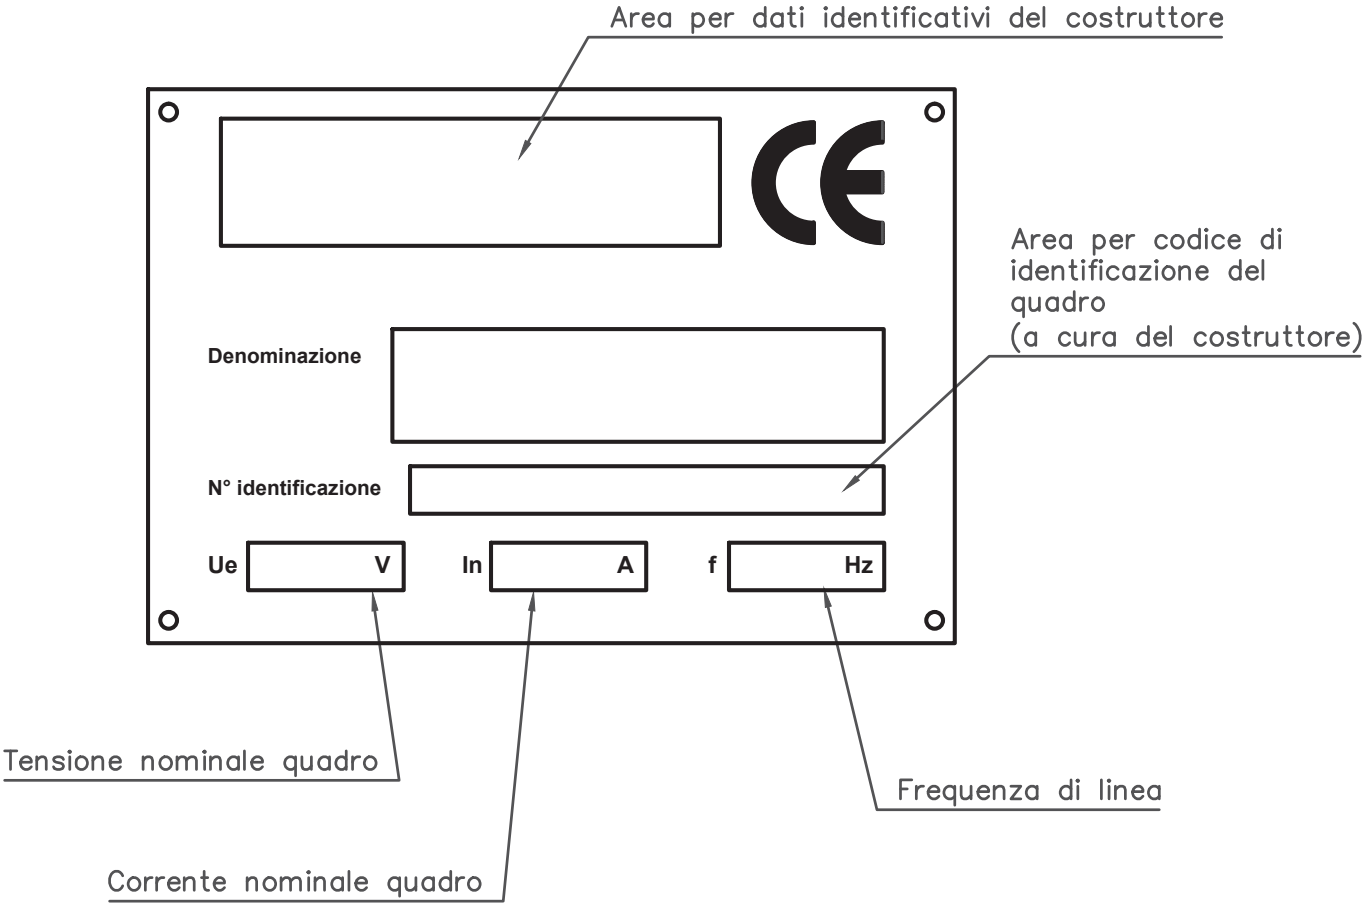

A

B

C

D

E


F

G

H


I

J

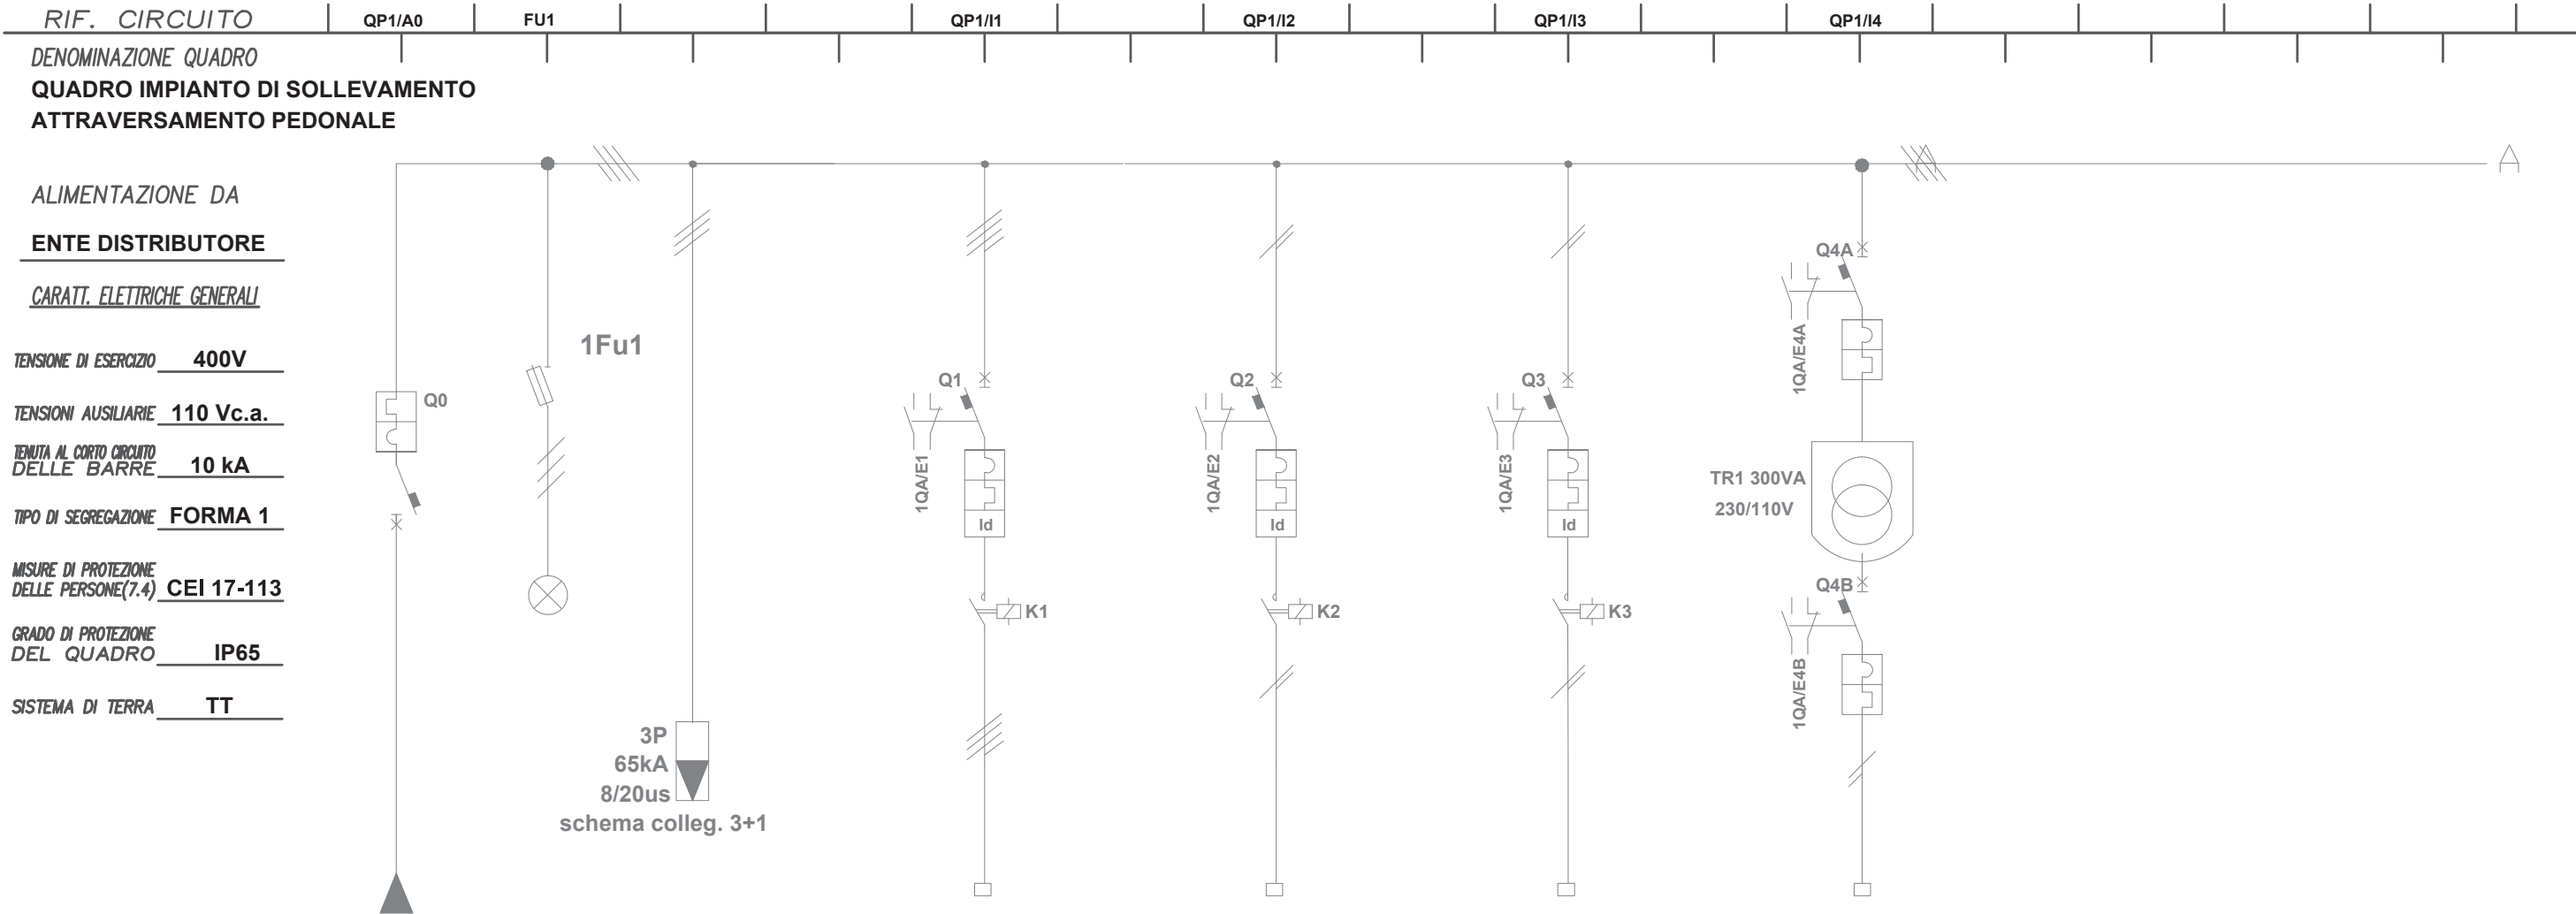

NUM.INVOLUCRO		A	A			A		A		A		A				
NUMERAZ. MORSETTIERA		A-0				E-1		E-2		E-3		E-4				
POTENZA kW/KVA/KVAR		2,7 kW				2,0 kW		0,20 kW				0,3 kW				
Corrente d'impiego Ib (A)		5,6				3,2		0,5				1,5				
INTERRUTT. o SEZIONAT.	TIPO	MODULARE	PORTAFUSIBILI			MODULARE		MODULARE		MODULARE		MODULARE				
	Poli-Portata (A)	4x20	20			4x10		2x10		4x10		2x6				
CONTATTORE	TIPO															
	Portata In (A)															
R. TERMICO (o CURVA)	TIPO	C				C		C		C		C				
	Taratura (A)	20				10		10		10		6				
DIFFERENZ.	TIPO					AC	0,3	ASI	0,3	AC	0,3					
	Tar. (A)															
LINEA di POTENZA	FORMAZIONE	4(1x6)				5G2,5		3G2,5								
	TIPO CAVO	FG7R				FG70R		FG70R								
	LUNGH. POSA	1 15				10 61		10 61								
	Portata Iz (A)	58				25		33								
DESTINAZIONE / UTENZA		ARRIVO DA ENTE DISTRIBUTORE	SEGNALAZIONE PRESENZA TENSIONE			ALIMENTAZIONE QUADRO POMPE		ALIMENTAZIONE UPS 300VA		RISERVA		SERVIZI AUSILIARI				

12

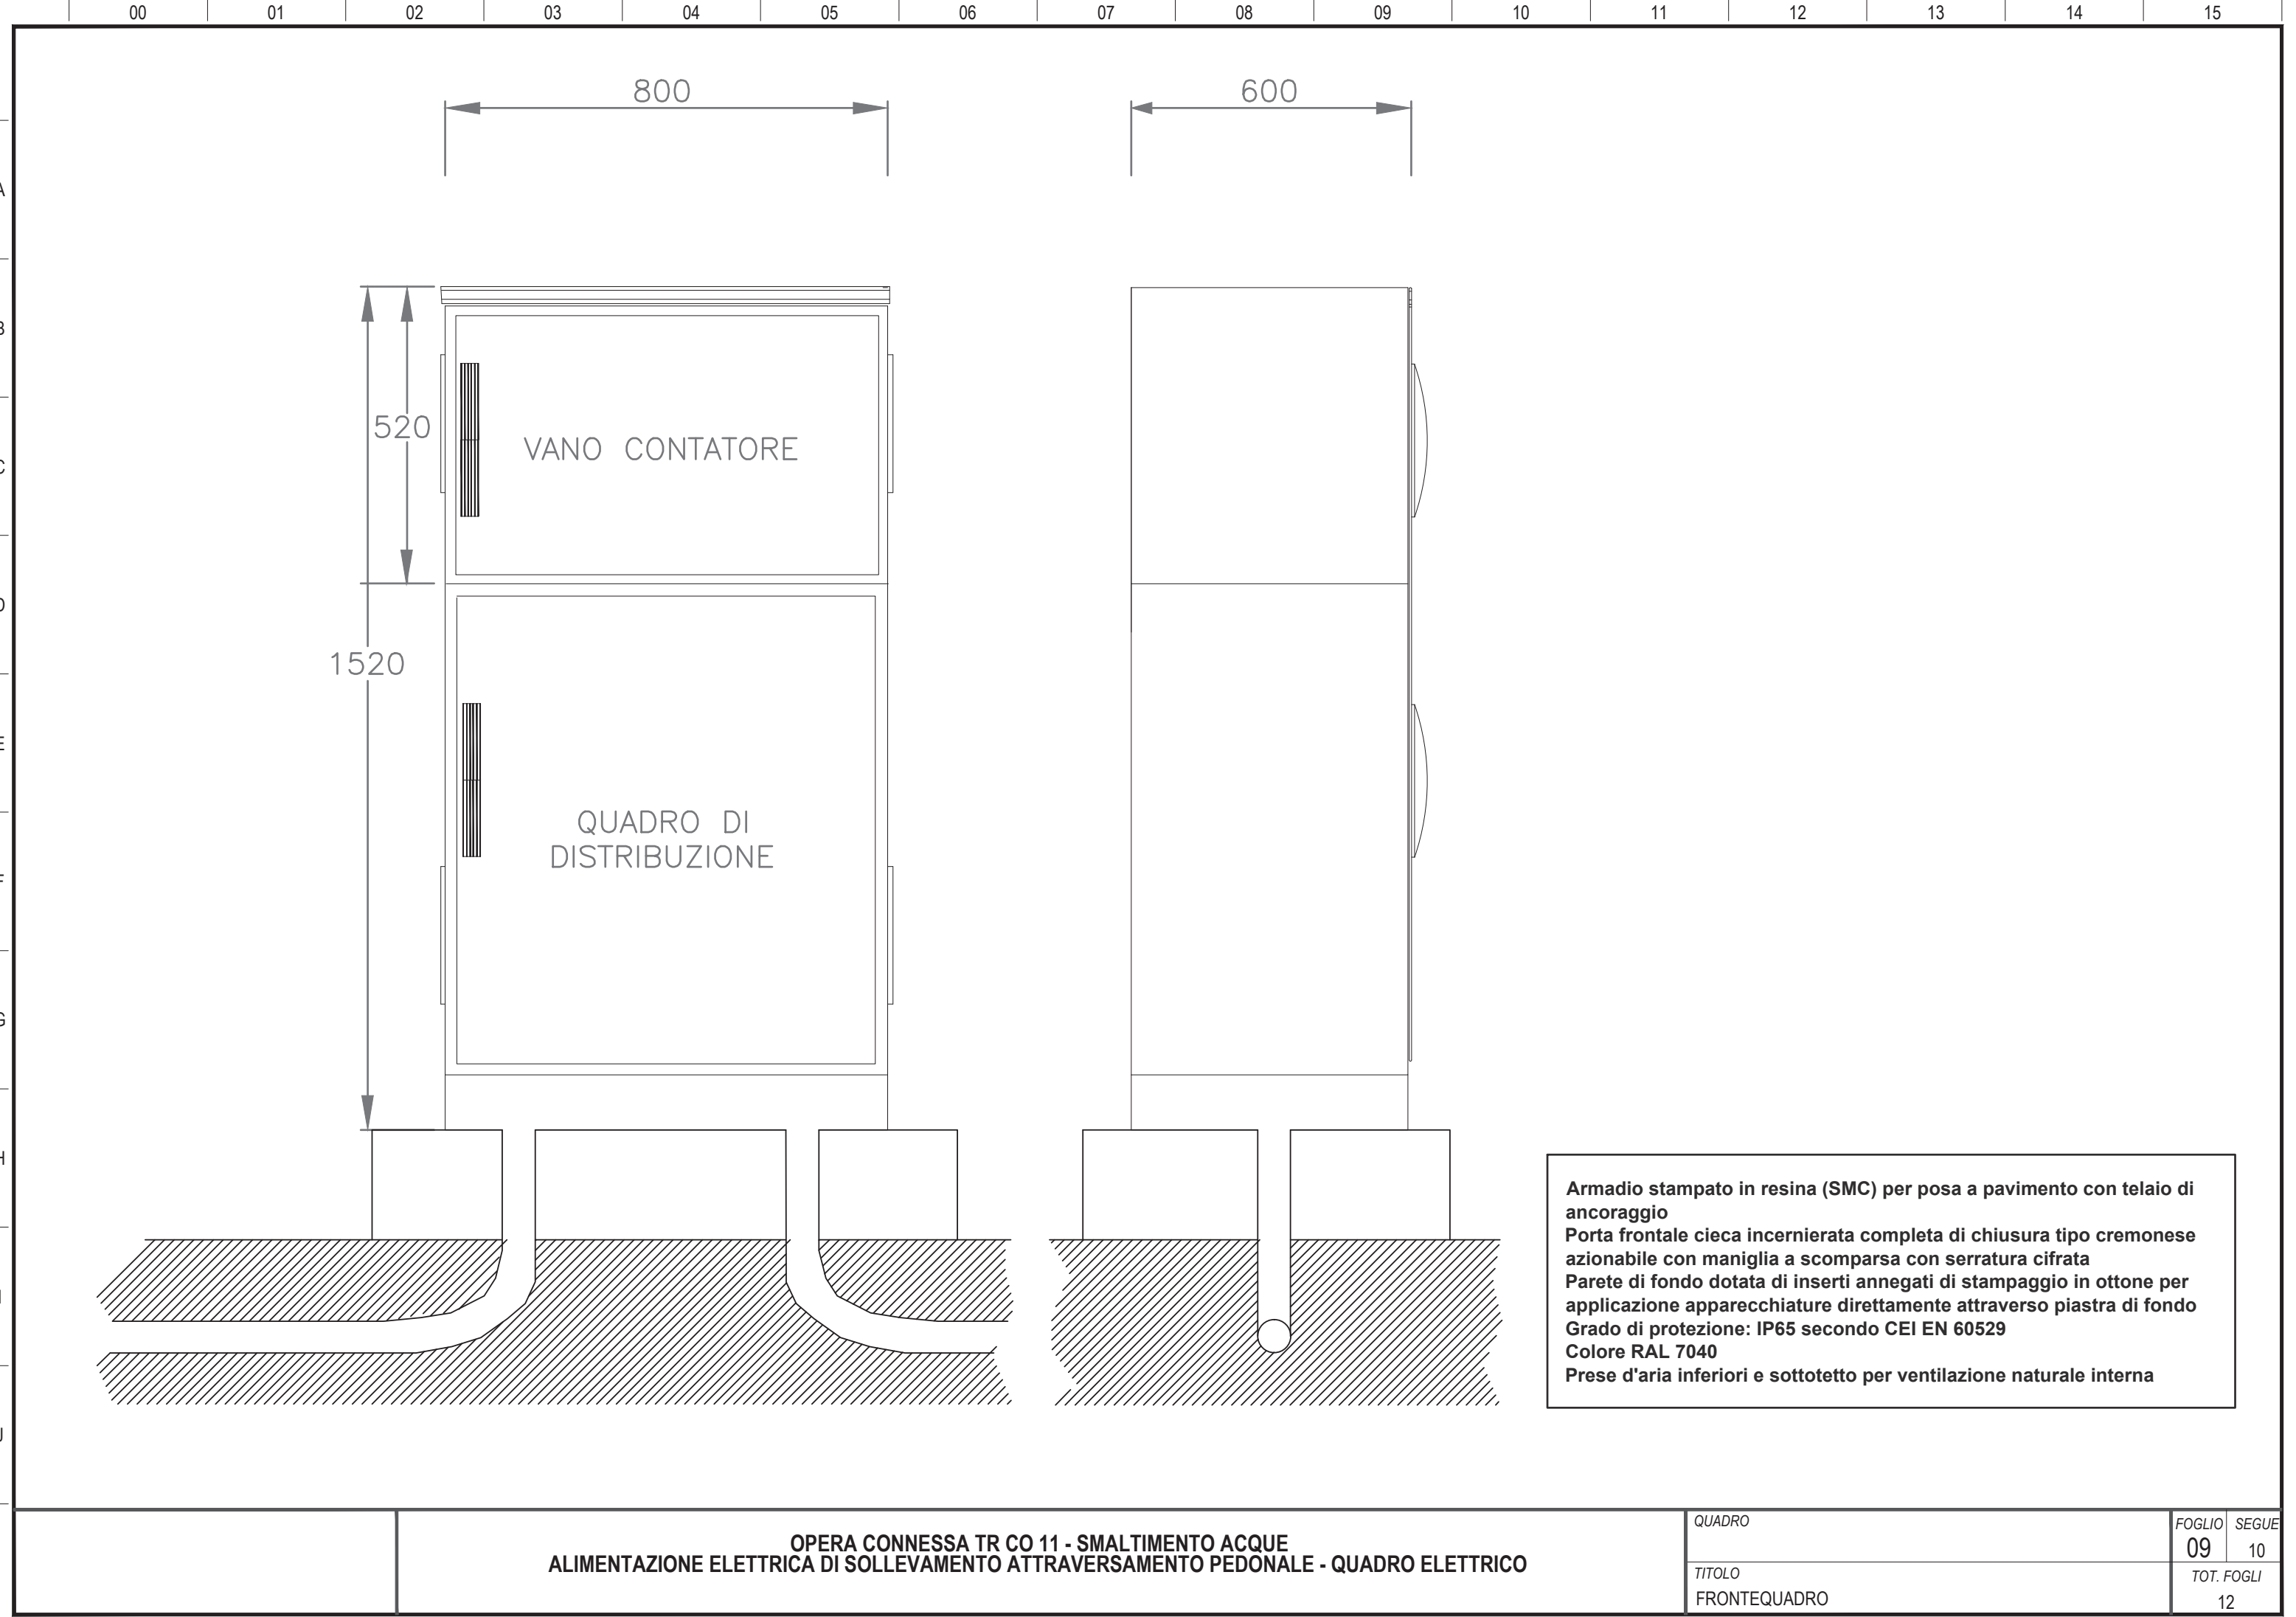

A

B

C

D

E


F

G


H

I

J

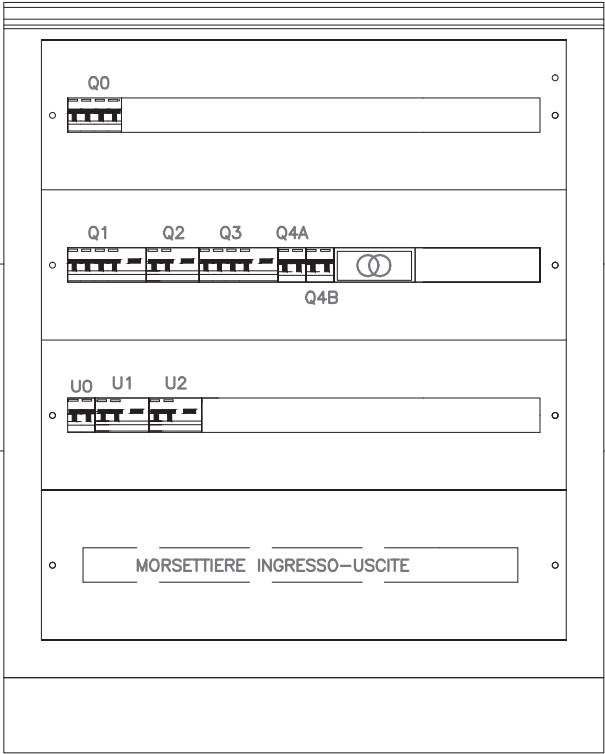

LEGENDA	
SIGLA	DESCRIZIONE
Q0	Interruttore generale sezione normale
Q1-Q3	Interruttore autom. con diff. id= 0.3A
Q4A-Q4B	Interruttore autom.
	Trasformatore servizi ausiliari
U0	Interruttore generale sezione UPS
U1-U2	Interruttore autom. con diff. id= 0.3A

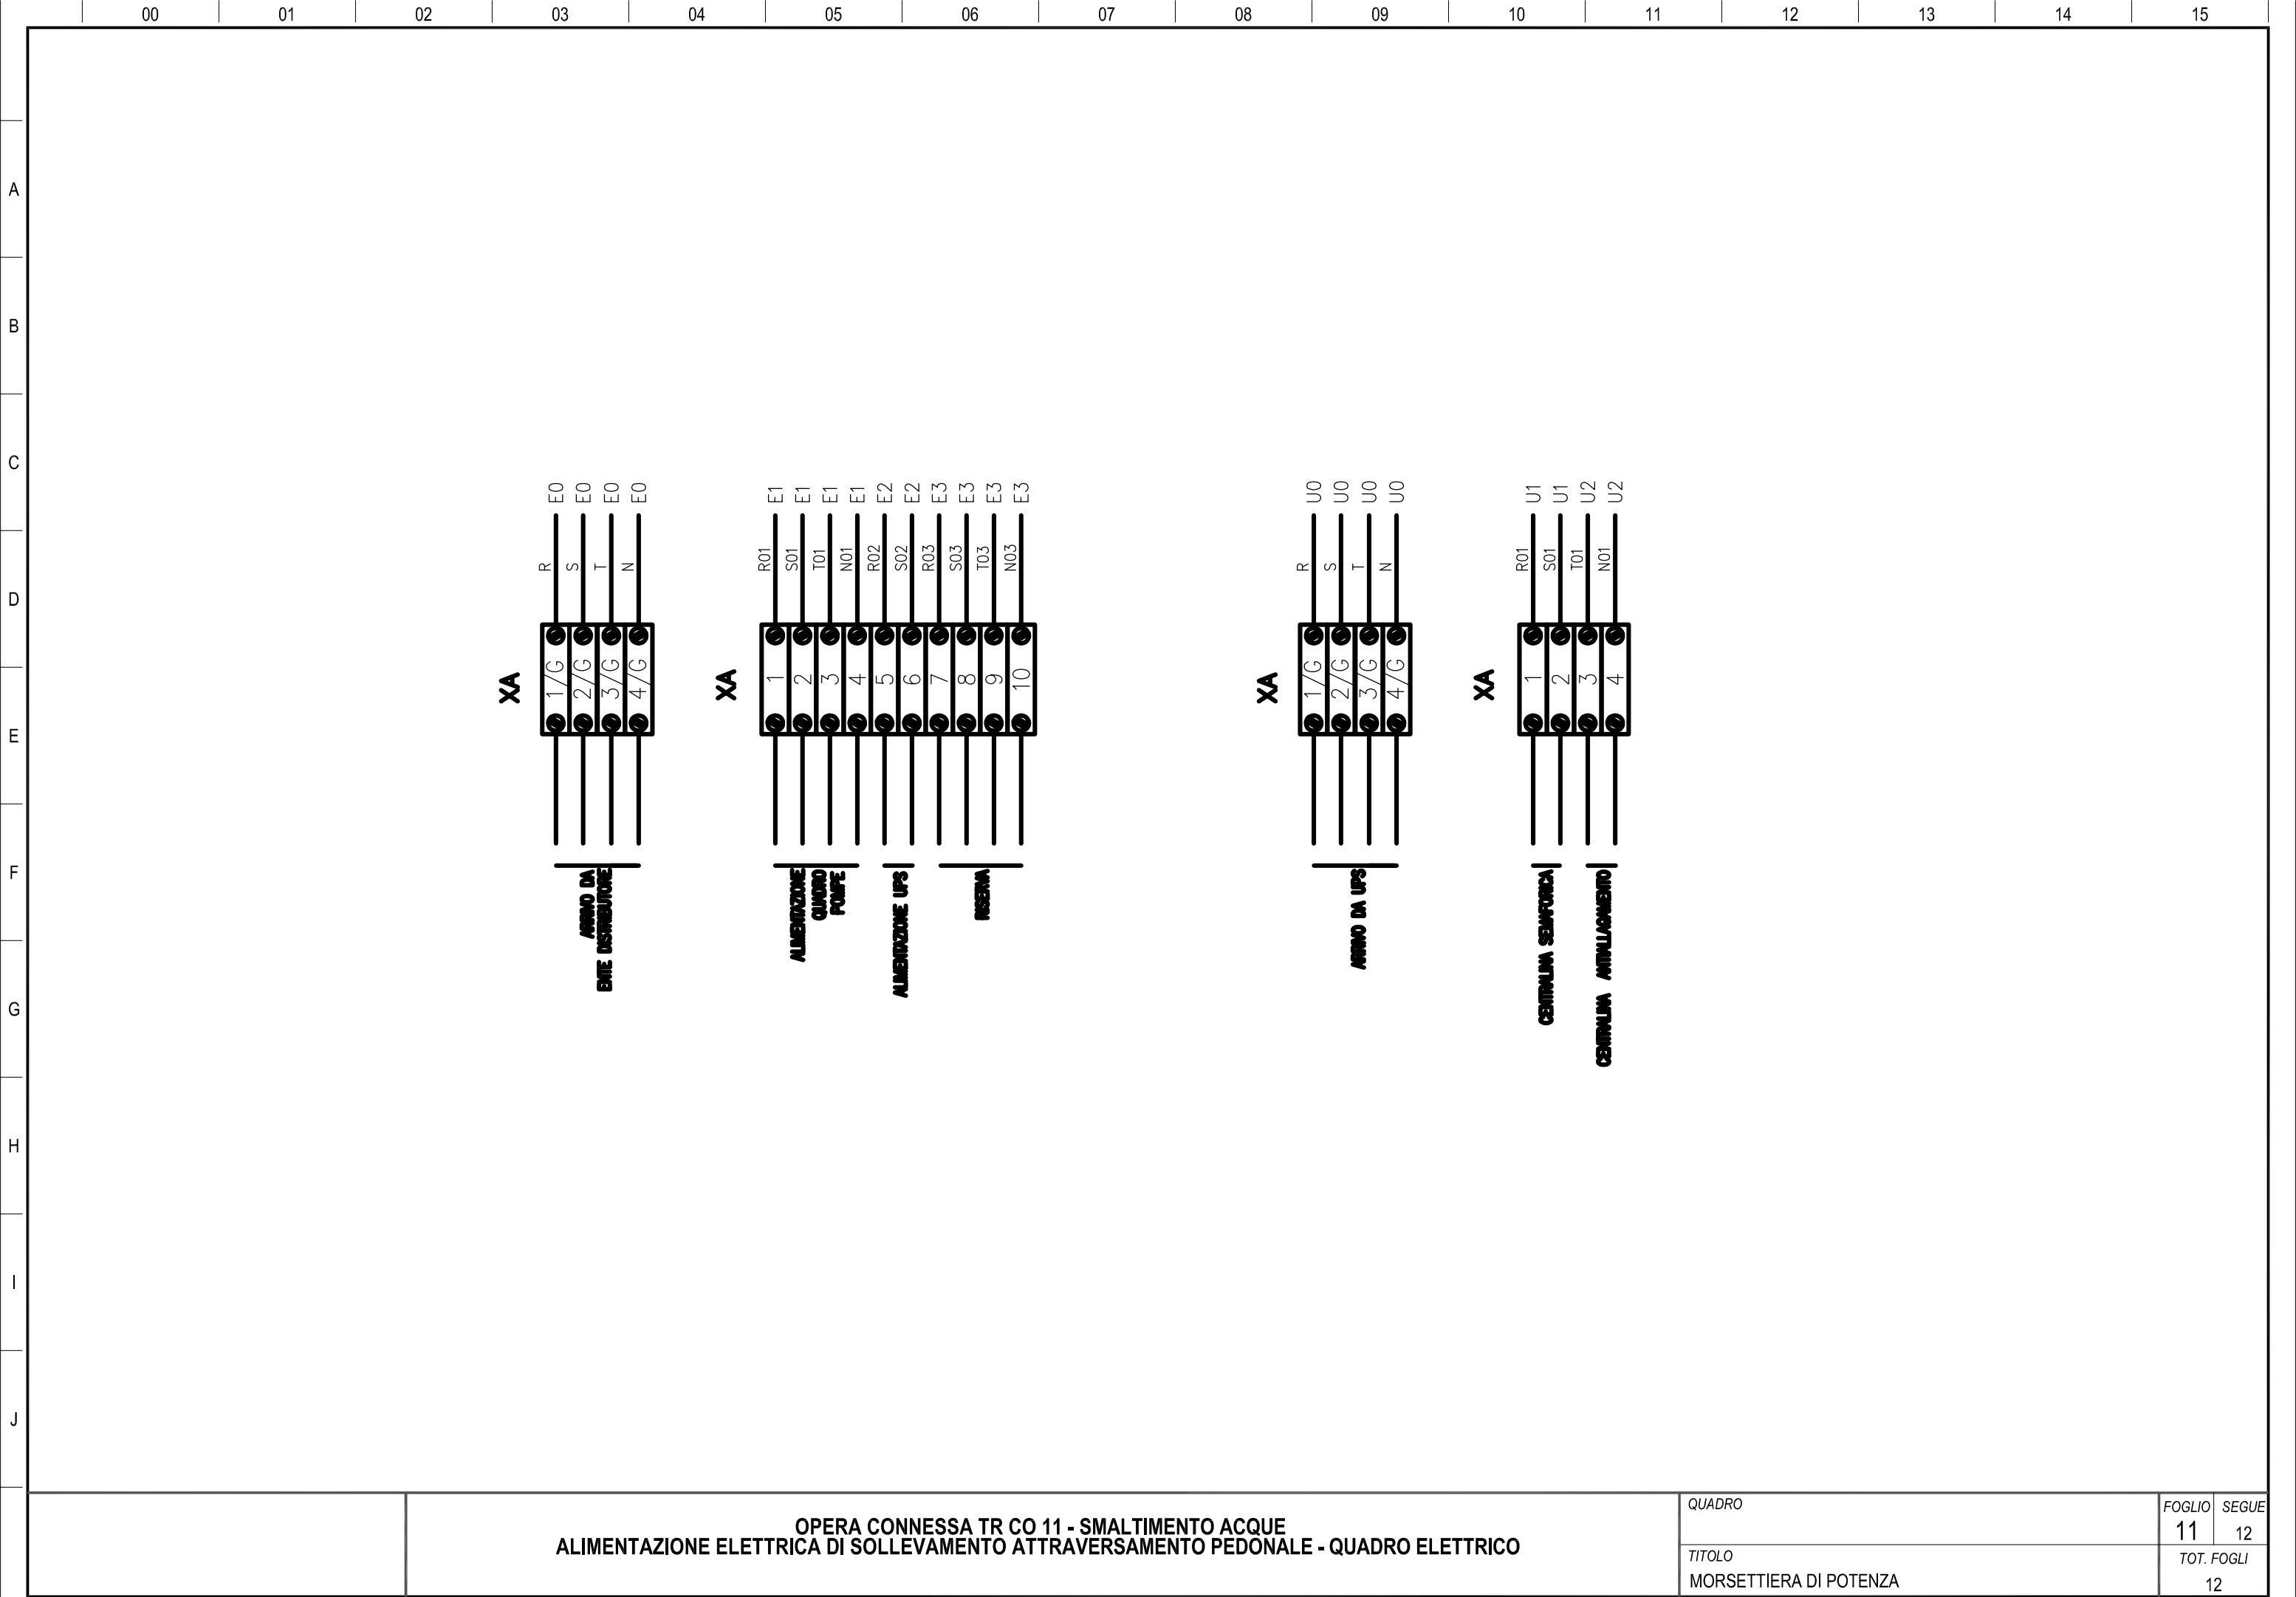

A

B

C

D

E

F

G

H

I

J

