


LOCALIZZAZIONE SOTTOVIA - scala 1:1000



KEY PLAN TRATTA TR CO 11

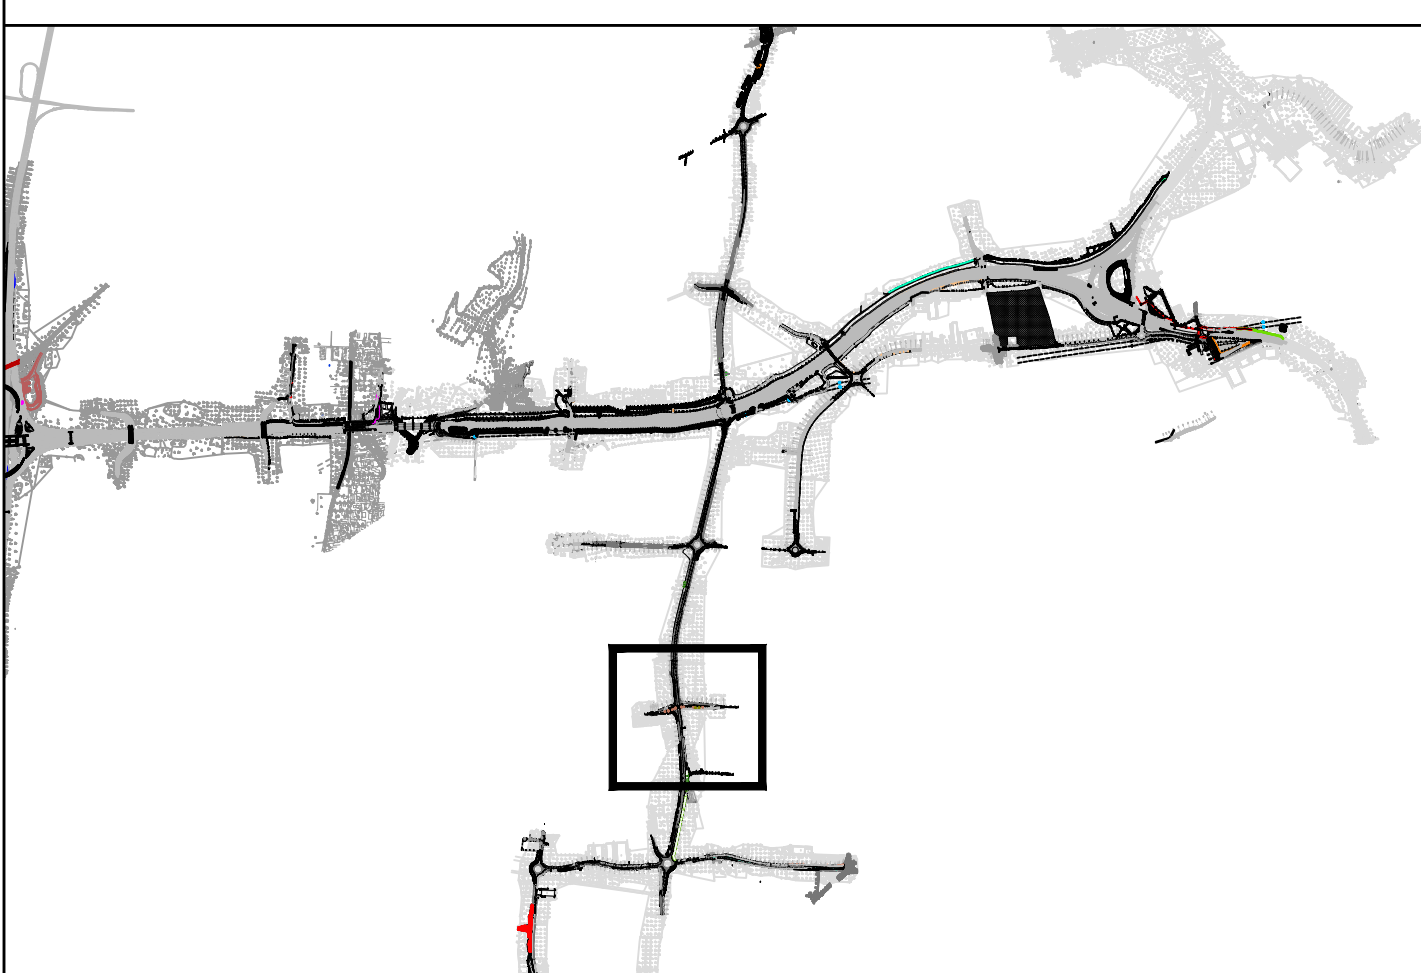


NOTA :
PER I PARTICOLARI COSTRUTTIVI IDRAULICI VEDERE L'ELABORATO SPECIFICO RELATIVO

LEGENDA SIMBOLI

- | | |
|---|--|
|  | <p>LANTERNA SEMAFORICA COSTITUITA DA:</p> <ul style="list-style-type: none"> - PALO TUBOLARE A SEZIONE CIRCOLARE, ZINCATO A CALDO, LUNGHEZZA TOTALE 3800mm - LUNGHEZZA FUORI TERRA 3000mm - APPARECCHIO ILLUMINANTE PER LAMPADA LED 15W OTTICA TIPO 1 COMPRESIVO DI QUANTO NECESSARIO PER RENDERLO COMPLETO E FUNZIONANTE - FONDAZIONE CON POZZETTO |
|  | <p>PUNTO LUCE COSTITUITO DA:</p> <ul style="list-style-type: none"> - PALO TUBOLARE A SEZIONE CIRCOLARE, ZINCATO A CALDO, LUNGHEZZA TOTALE 10800mm - LUNGHEZZA FUORI TERRA 1000mm - APPARECCHIO ILLUMINANTE PER LAMPADA S.A.P. 150W OTTICA TIPO 2 (CONCENTRANTE) COMPRESIVO DI REATTORE, CONDENSATORE E QUANT'ALTRO NECESSARIO PER RENDERLO COMPLETO E FUNZIONANTE - FONDAZIONE CON POZZETTO |
|  | <p>POZZETTO DI ATTRAVERSAMENTO 80 x 80 x 140 cm (DIMENSIONI INTERNE) IN CLS CON CHIUSINO IN GHISA</p> |
|  | <p>BOX A DOPPIO VANO CONTENENTE:</p> <ul style="list-style-type: none"> - DA UN LATO IL CONTATORE ENEL PER LA CONTABILIZZAZIONE DELL'ENERGIA CONSUMATA - DALL'ALTRO LATO IL QUADRO DI DISTRIBUZIONE DELL'IMPIANTO LUCE |
|  | <p>N.1 CAVIDOTTO A DOPPIO STRATO IN POLIETILENE STRUTTURATO AD ALTA DENSITA': CORRUGATO ESTERNAMENTE E CON PARTE INTERNA LISCA, RESISTENTE ALLO SCHIACCIAMENTO DI 450 N, COMPLETO DI GIUNTO S MANICOTTO CONFORME ALLE NORME CEI EN 50086-1-2-4 PER LA PROTEZIONE DEI CAVI INTERRATI, DIAMETRO ESTERNO 110 mm</p> |
|  | <p>N.1 TUBO DIAMETRO 4" IN ACCIAIO AISI 304</p> |
|  | <p>N.1 TUBO IN PVC SERIE PESANTE, DIAMETRO 110 mm, IN BAULETTO DI CALCESTRUZZO Rck 150</p> |
|  | <p>DISPENSORE DI TERRA A CROCE IN ACCIAIO LUNGHEZZA 2,5M</p> |
|  | <p>POZZETTO DI TRANSITO E DERIVAZIONE DIM. 400x400x600 mm
IN CLS CON CHIUSINO IN GHISA SFERICA CARRABILE CLASSE D400</p> |

DATI PALO

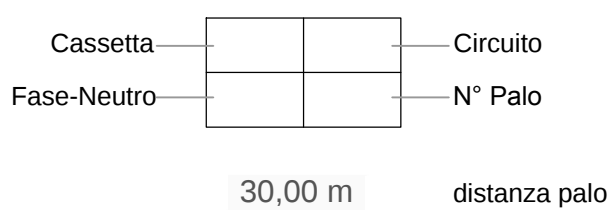

MATRICE DI REVISIONE

REV	DATA	DESCRIZIONE MODIFICA

N.B.: LA TAVOLA SOSTITUISCE QUELLA RELATIVA AL CODICE E DEL PROGETTO ESECUTIVO

COLLEGAMENTO AUTOSTRADEALE DALMINE - VARESE - VALICO DEL GAGGIOLO E OPERE AD ESSENTE CONNESSE TRATTE B1, B2, C, D, TRVA13-14, GREENWAY AS BUILT TRATTA B1 IMPIANTI OPERA CONNESSA TR CO 11 - SMALTIMENTO ACQUE ALIMENTAZIONE ELETTRICA IMPIANTO DI SOLLEVAMENTO DI VIA ROBASCHICI TAV. 1 DI 1			
Redatto: Muz		**Verificato:** Sarg	
Approvato: Passati		**Approvato:** Passati	