



LEGENDA


- PUNTO DI CONSEGNA ENERGIA
- QUADRO ELETTRICO BOX DOPPIO VANO CON REGOLATORE DI TENSIONE (SOLO PREDISP. TELECONTROLLO)
- POZZETTO D'ISPEZIONE IN CLS DA 400x400x600 mm CON CHIUSINO IN GHISA SFEROIDALE CARRABILE CLASSE D400
- POZZETTO DI DERIVAZIONE IN CLS DA 330x330x600 mm CON CHIUSINO IN GHISA SFEROIDALE CARRABILE CLASSE D400
- SCATOLA DI DERIVAZIONE IN LEGA DI ALLUMINIO VERNICIATA IP66
- DISPENSORE DI TERRA IN Fe-Zn DA 1500x500x5 mm
- PUNTO LUCE TIPO C2-CORPO ILLUMINANTE DA 150W SAP, SU PALO H 10 m f.l. CON SBRACCIO SU PLINTO
- PUNTO LUCE TIPO C2-CORPO ILLUMINANTE DA 150W SAP, SU PALO H 10 m f.l. CON SBRACCIO SU PLINTO - SBRACCIO 2.50 m
- BOA LUMINOSA CON LAMPADA A LED Ø 200mm, OMOLOGATA MIN.INFR.TRASP. SECONDO UNI EN 12352 CLASSE L8H
- TUBAZIONE IN Fe-Zn A VISTA
- CAVIDOTTO FLESSIBILE IN POLIETILENE RIGIDO A DOPPIA PARETE, CORRUGATO ESTERNAMENTE 2 TUBAZIONI Ø 110 mm POSTO SU LETTO DI SABBIA VAGLIATA E RICOPERTO DA UN MANTO DI MAGRONE IN SCAVO DA 40x60 cm
- CAVIDOTTO FLESSIBILE IN POLIETILENE RIGIDO A DOPPIA PARETE, CORRUGATO ESTERNAMENTE 2 TUBAZIONI Ø 110 mm POSTO SU LETTO DI SABBIA VAGLIATA E RICOPERTO DA UN MANTO DI MAGRONE IN SCAVO DA 40x110 cm
- DELIMITATORE DI CARREGGIATA CON ALTO GRADO DI RIFLETTIVITA' A 360° CON PROFILO ADATTO ALLA SICUREZZA DI VEICOLI A DUE RUOTE, CORPO IN VETRO RESISTENTE FINO A 40 t CONFORME ALL'ART. 40 C.d.S. OMOLOGATO UNI EN 1463-2

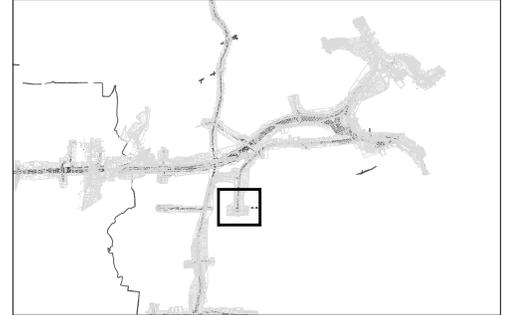

SEZIONE N. : 18

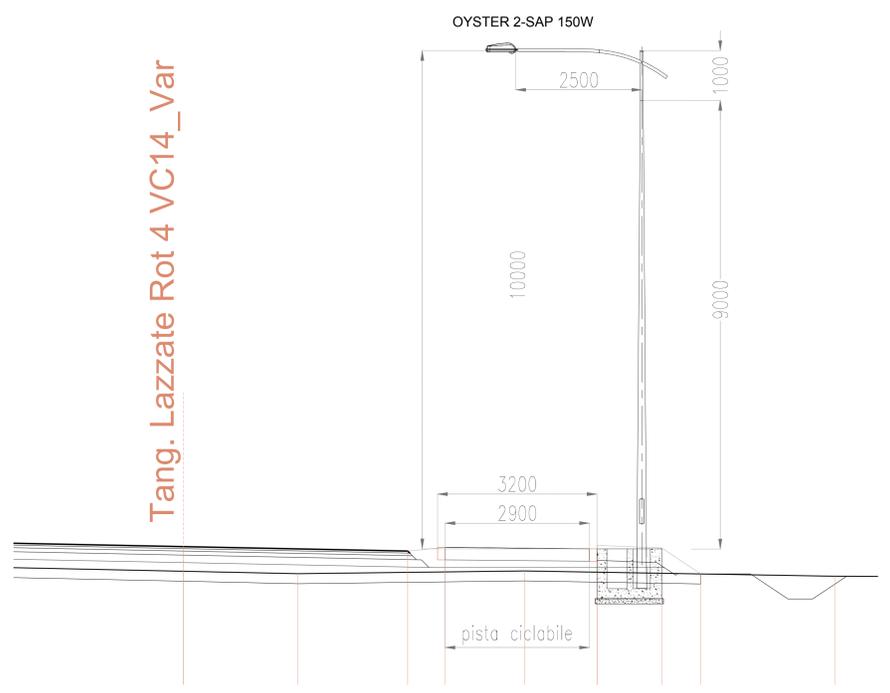

SEZIONE N. : 12

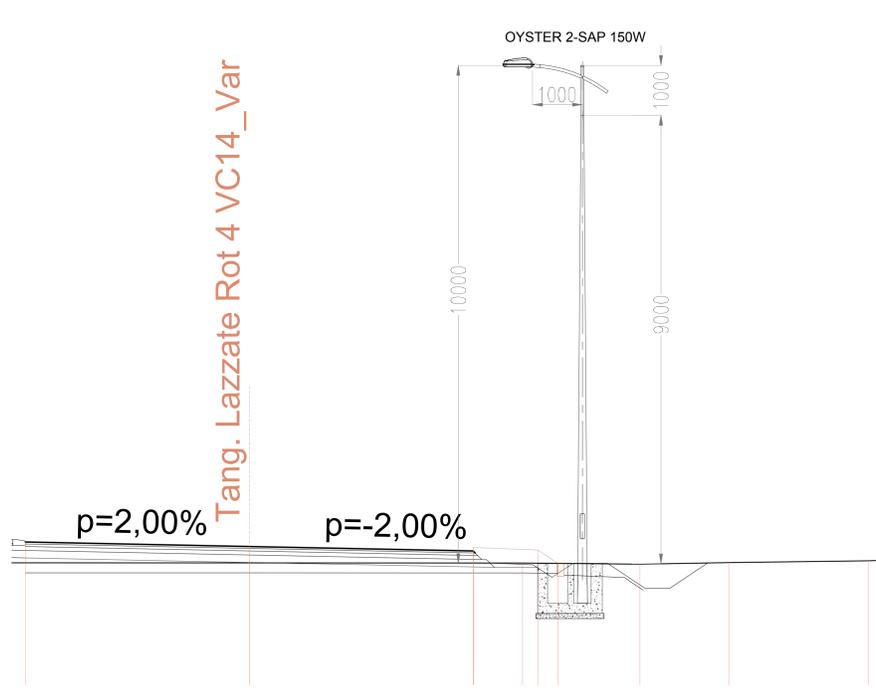

Tang. Lazzate Rot 4 VC14_Var

Tang. Lazzate Rot 4 VC14_Var

MATRICE DI REVISIONE

REV	DATA	DESCRIZIONE MODIFICA

N.B. LA TAVOLA SOSTITUISCE QUELLA RELATIVA AL CODICE [] DEL PROGETTO ESECUTIVO

COLLEGAMENTO AUTOSTRADALE DALMINE - COMO - VARESE - VALICO DEL GAGGIOLO E OPERE AD ESSO CONNESSE
 CODICE C.A.P. P110000000000
TRATTE B1, B2, C, D, TRV13-14, GREENWAY
AS BUILT
TRATTA B1
 IMPIANTI
 TANGENZIALE DI LAZZATE
 PLANIMETRIA CON UBICAZIONE VIE CAVO E PUNTI LUCE
 TAV. 4 DI 4

IDENTIFICAZIONE ELABORATO	IMPRESA
CODICE PROGETTO: P110000000000 VARIANTE: ... FASE PROGETTUALE: ... DATA: ... AUTORE: ... APPROVATO: ...	RAGGRUPPAMENTO TEMPORANEO IMPRESE: STRABAG A.G. (Mandatario) Grandi Lavori Fincoist S.p.A. (Mandatario) Impresa costruzioni Giuseppe Malturo S.p.A. (Mandatario) STRABAG S.p.A. (Mandatario)
CONCEDENTE	ELABORAZIONE PROGETTUALE

Redatto: Muzi Verificato: Sorgi Approvato: Pozzati