

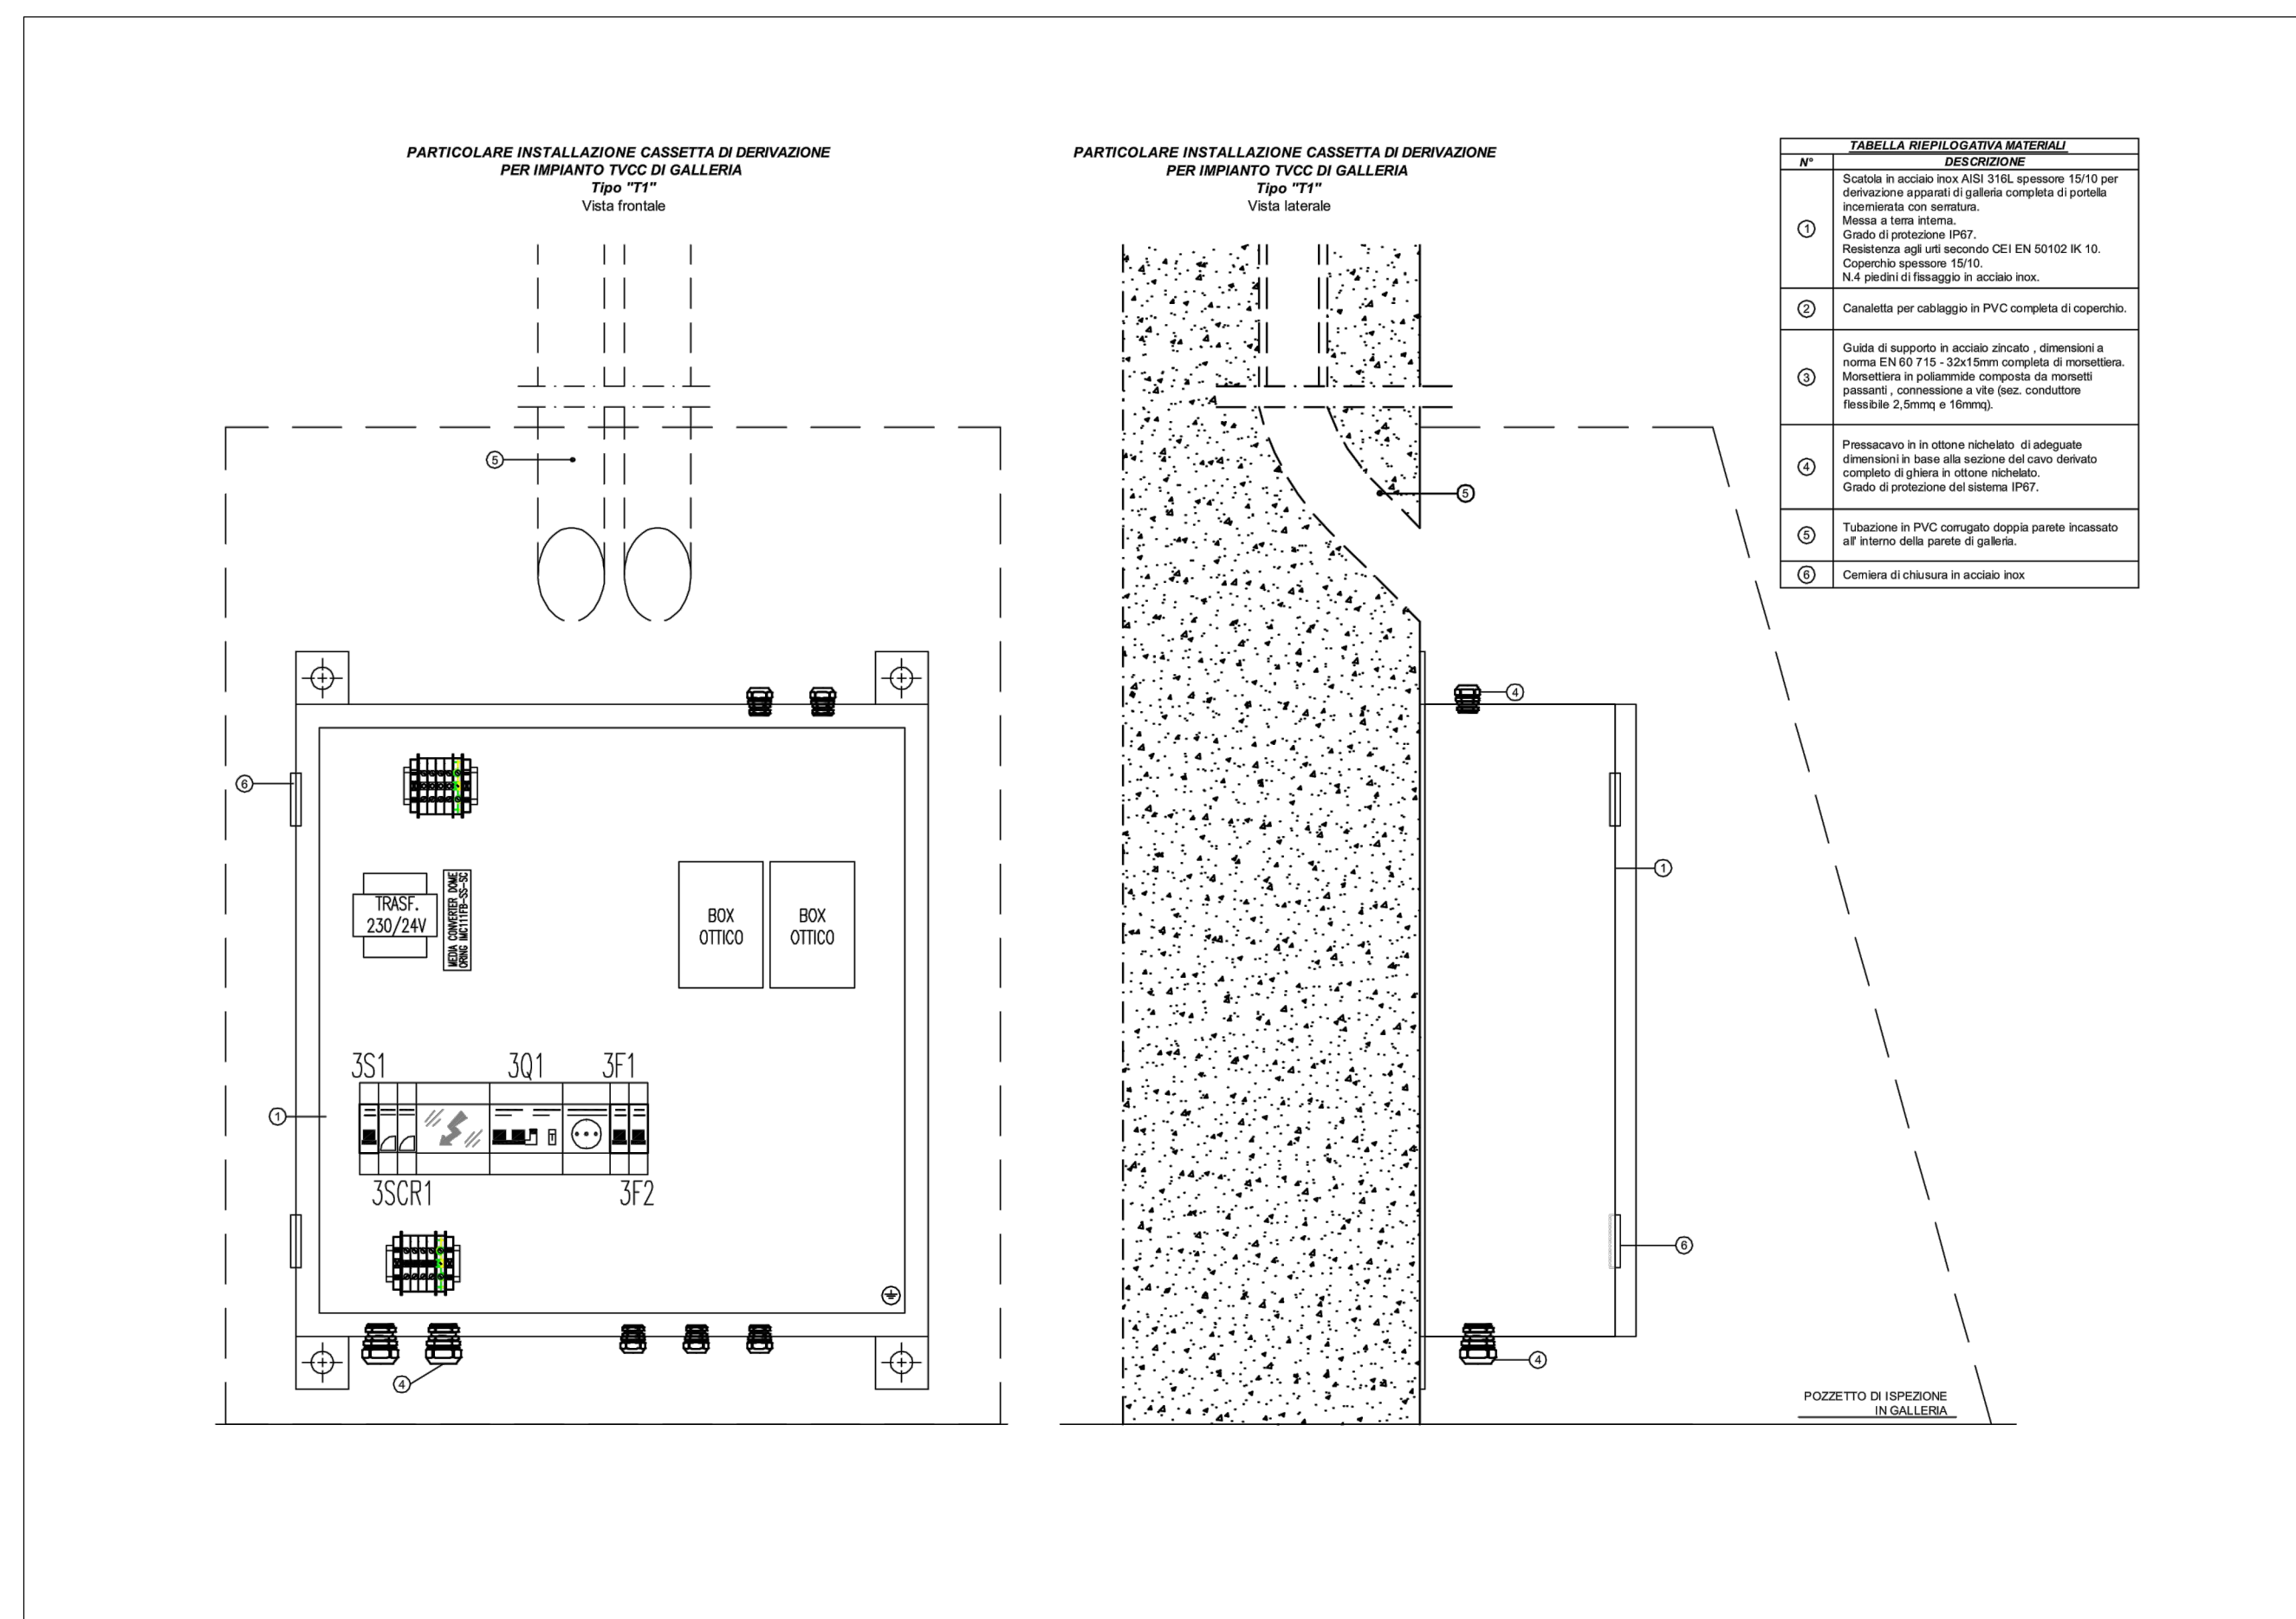



CASSETTA T2

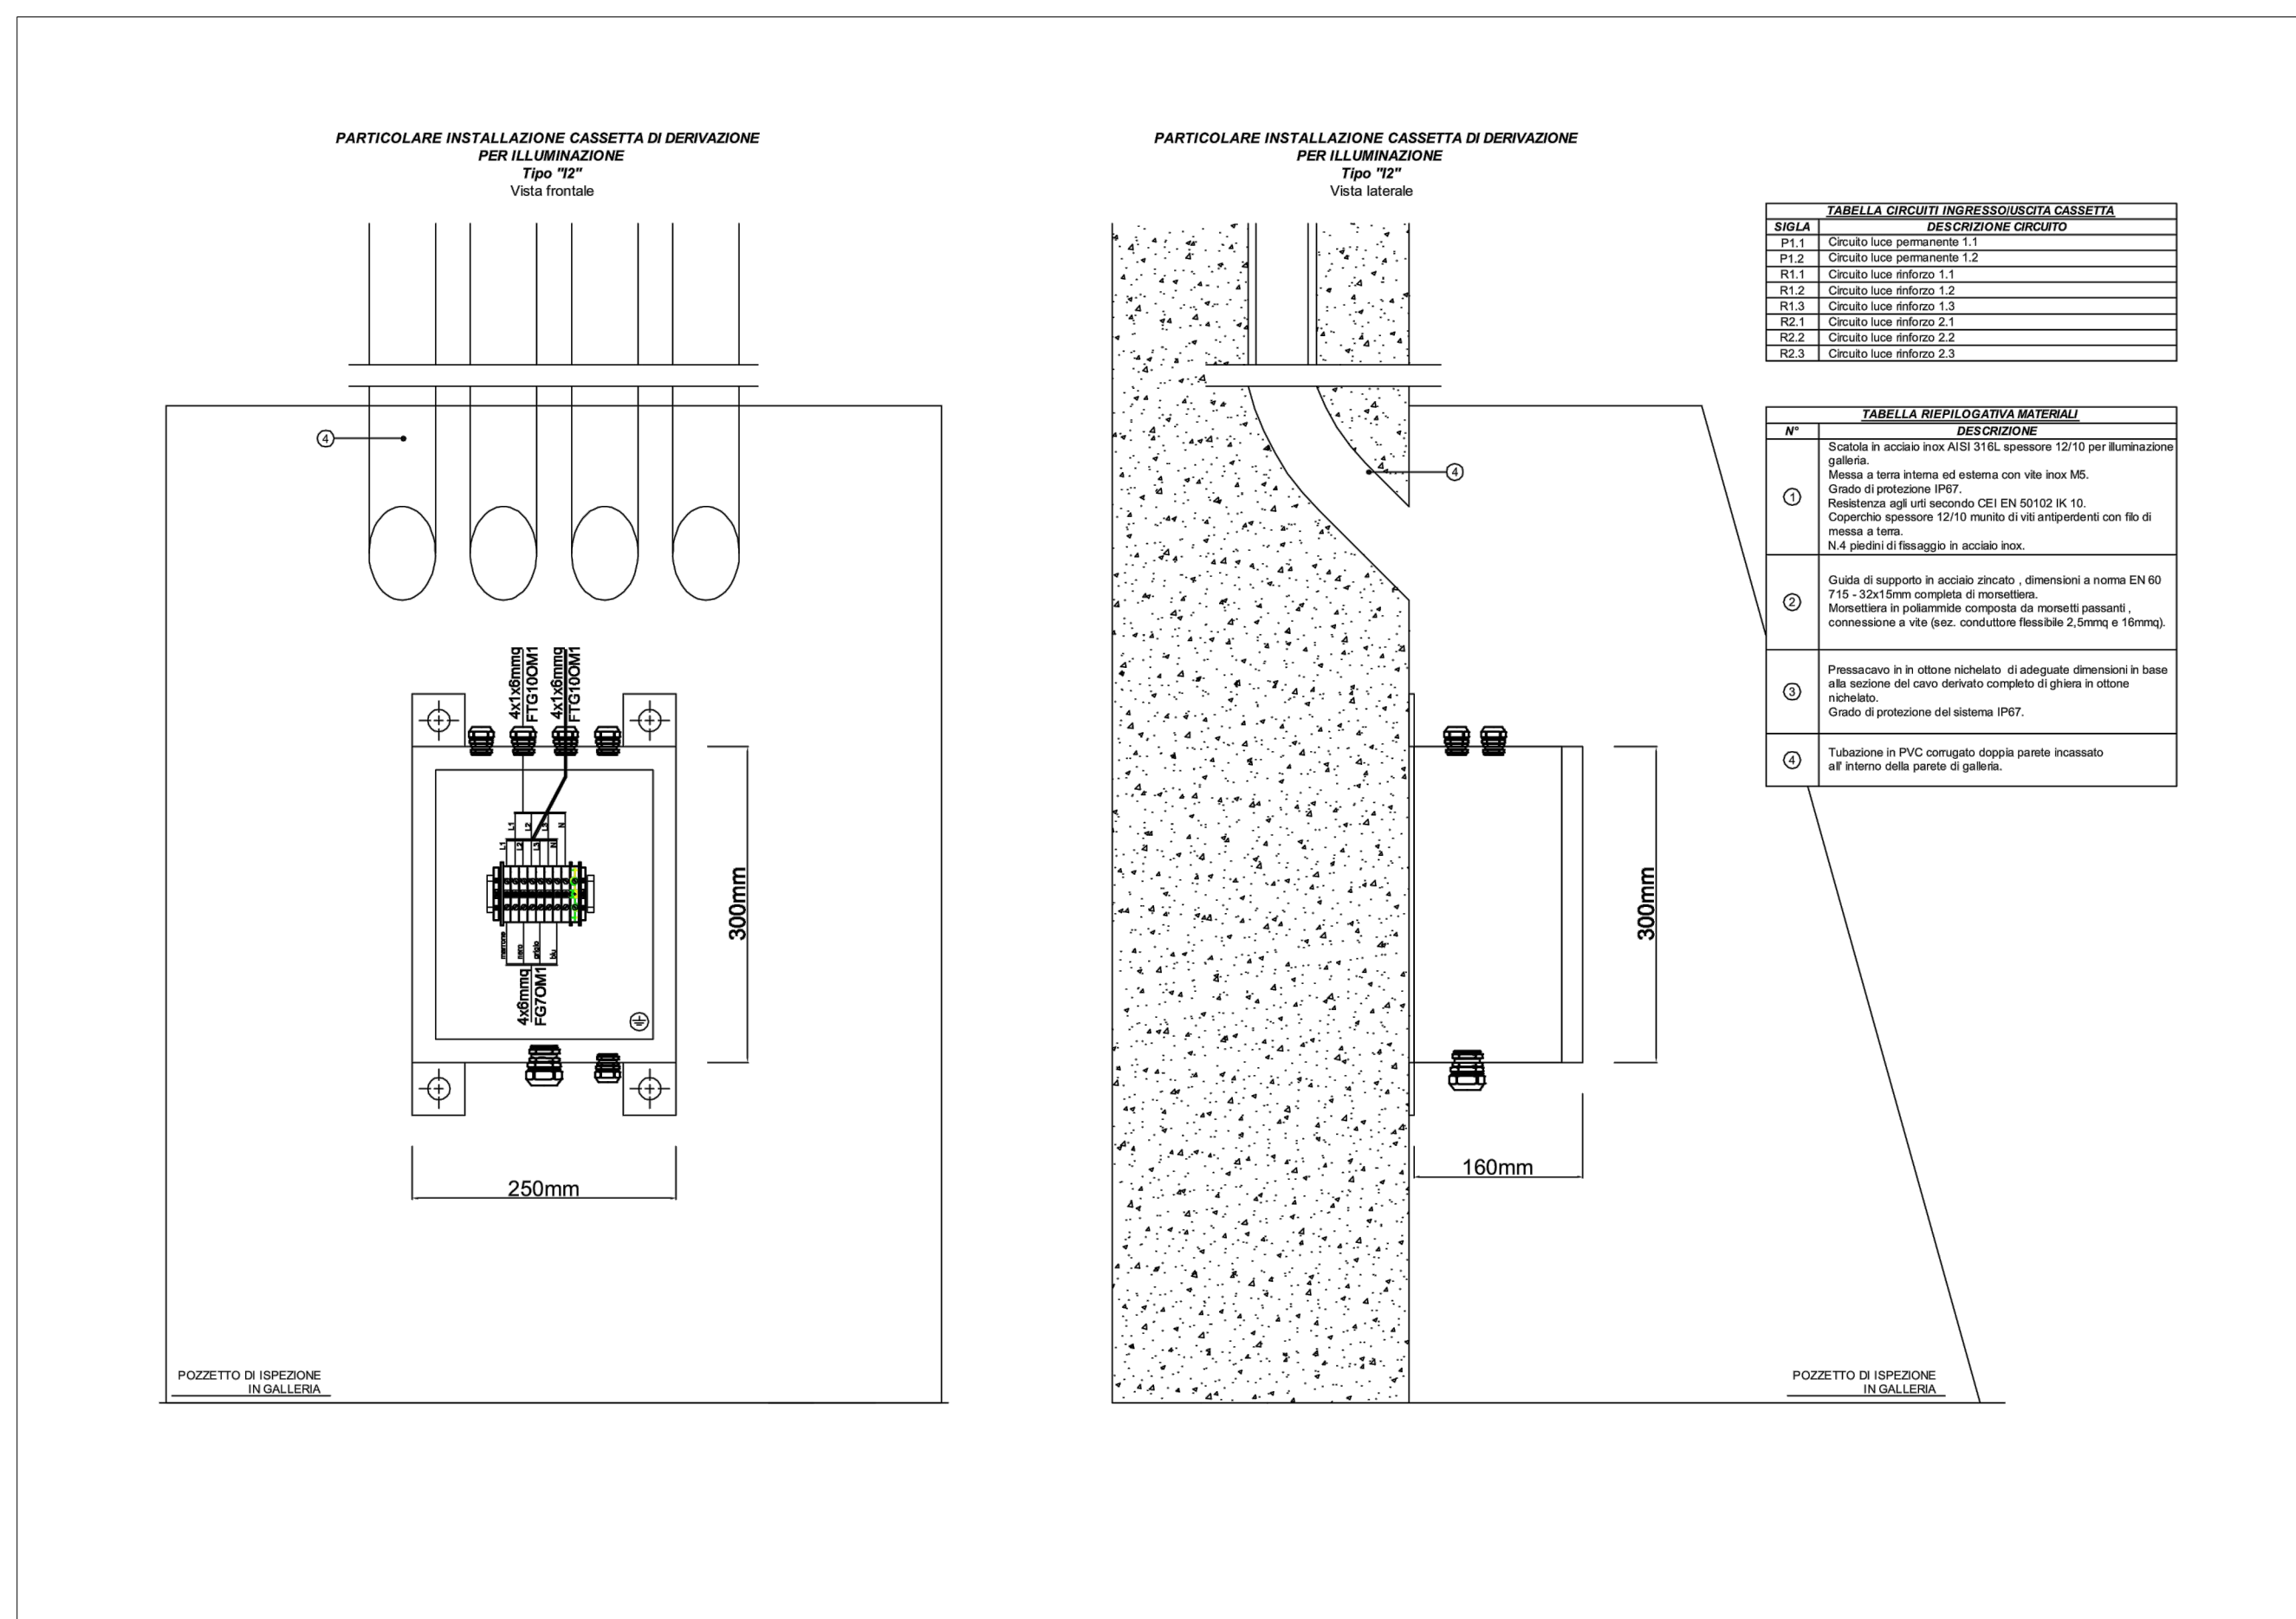


CASSETTA 11

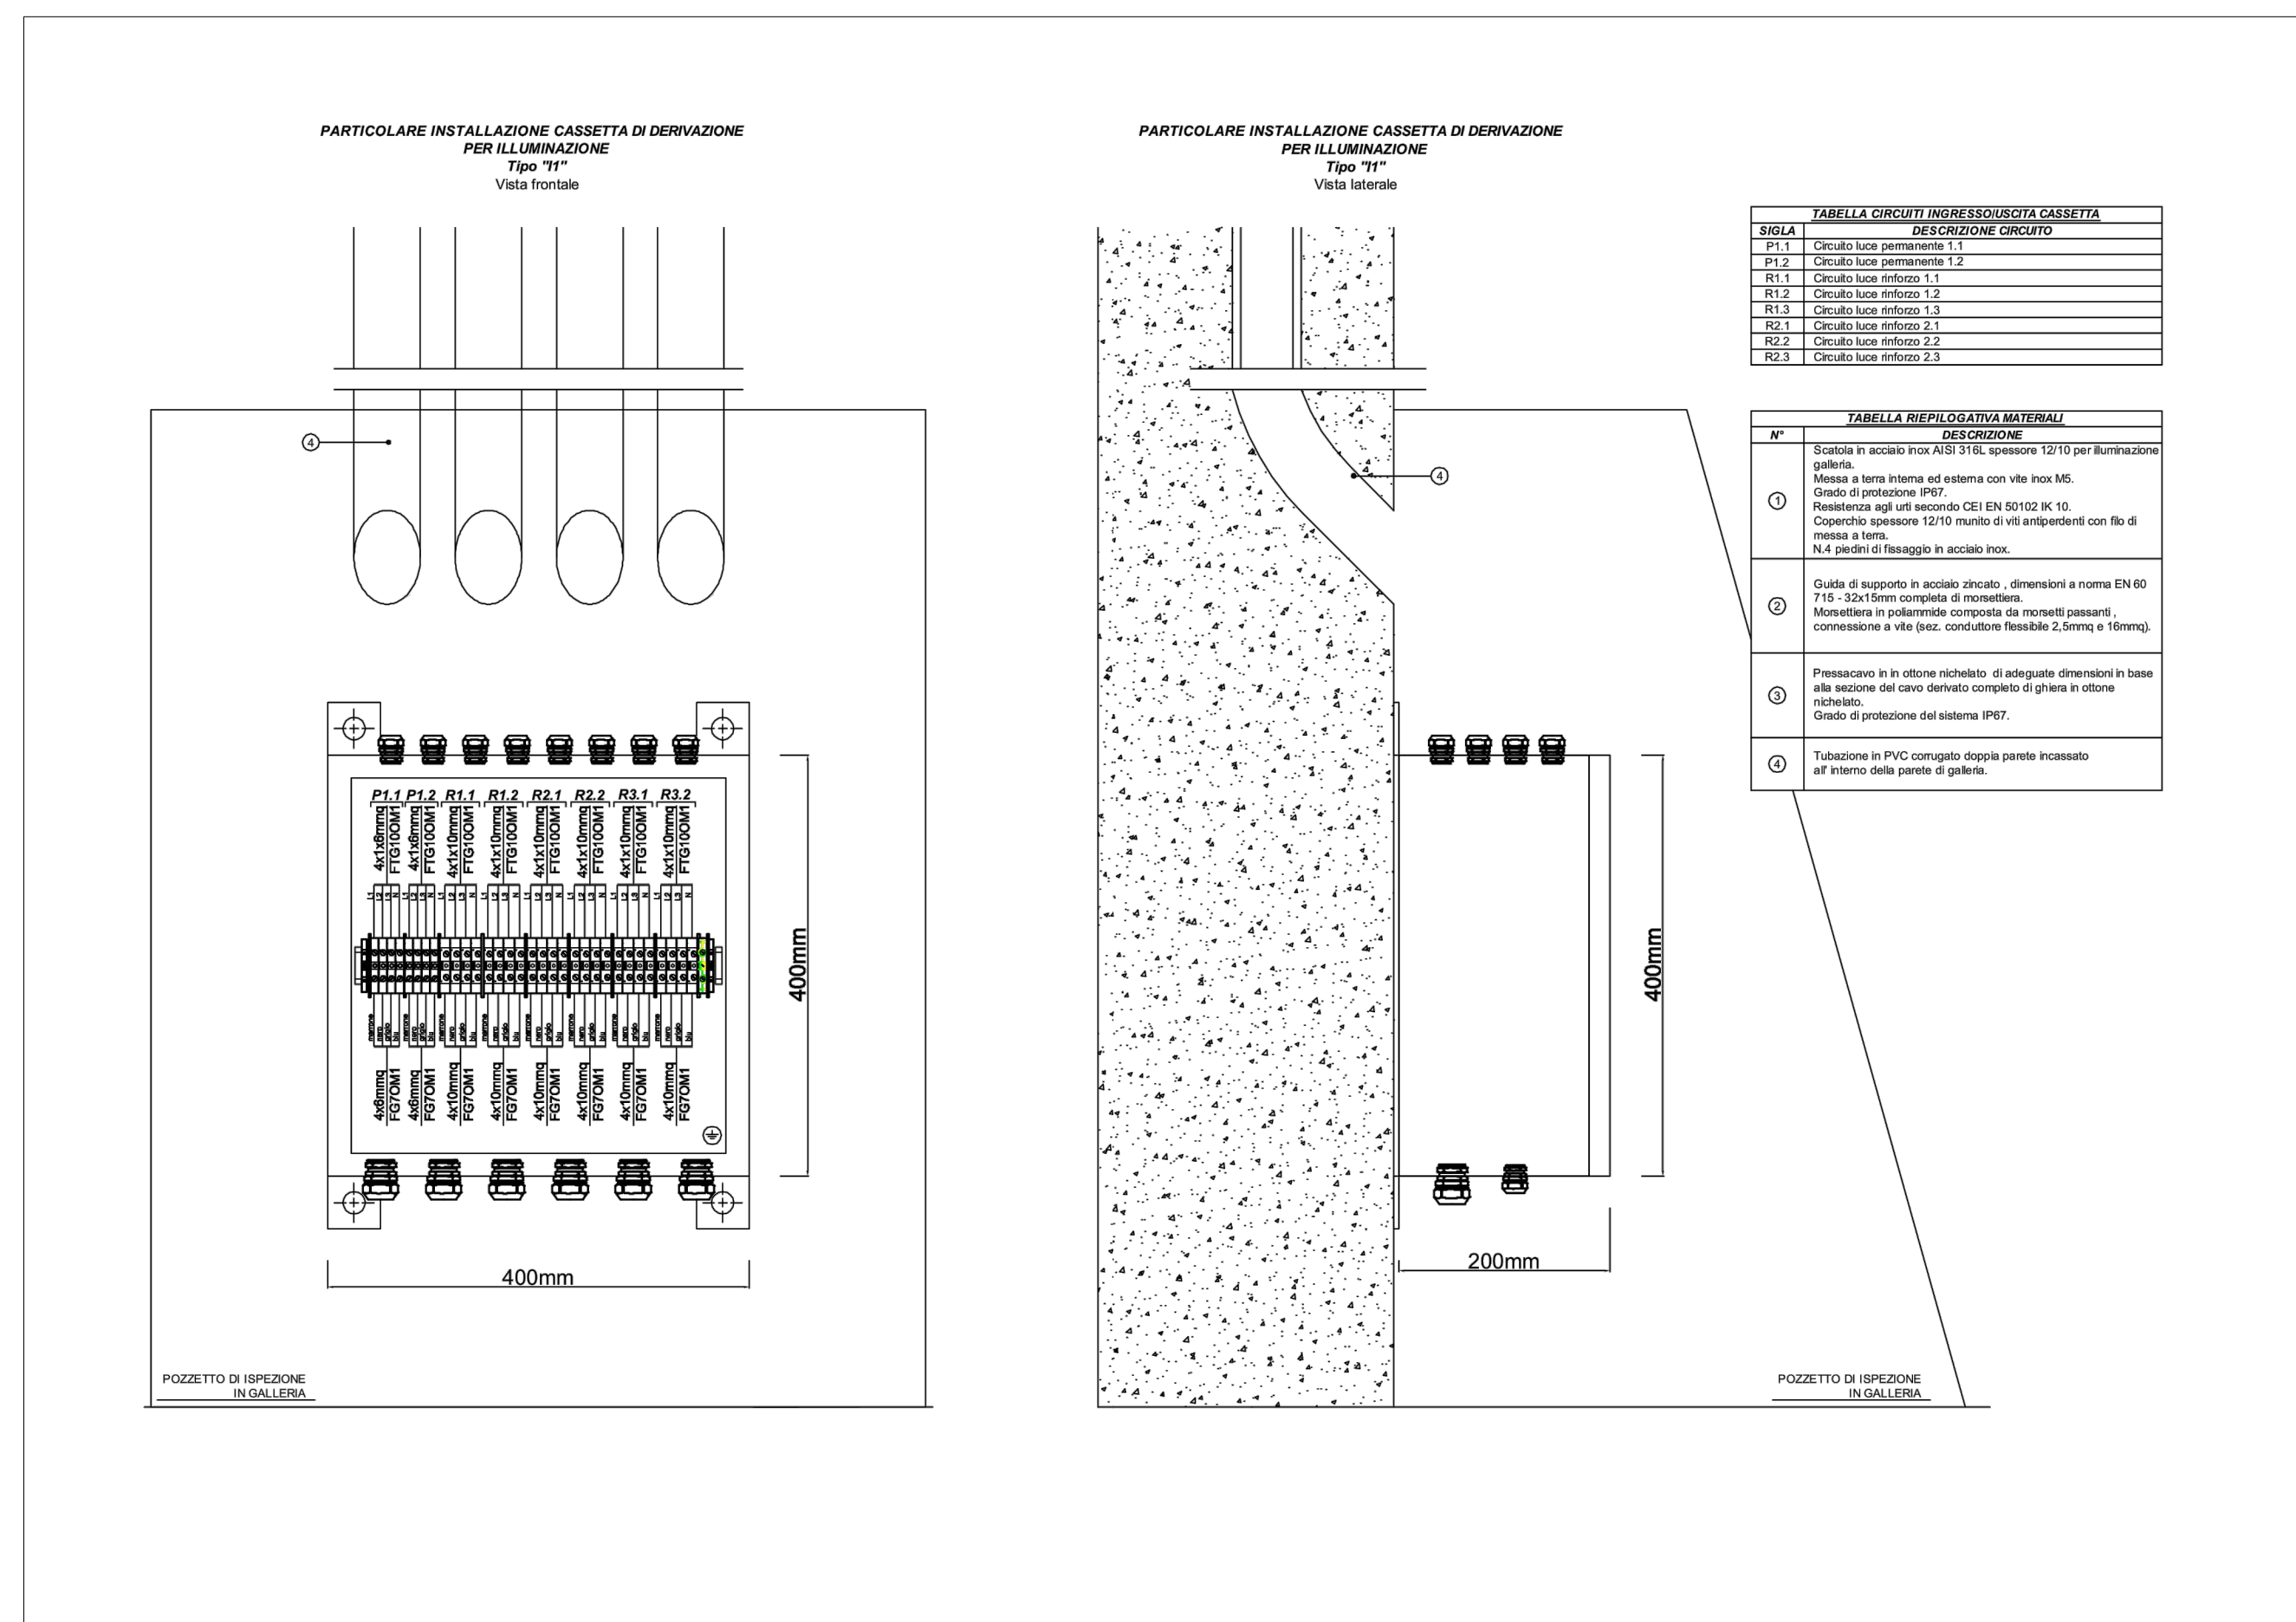

CASSETTA 12

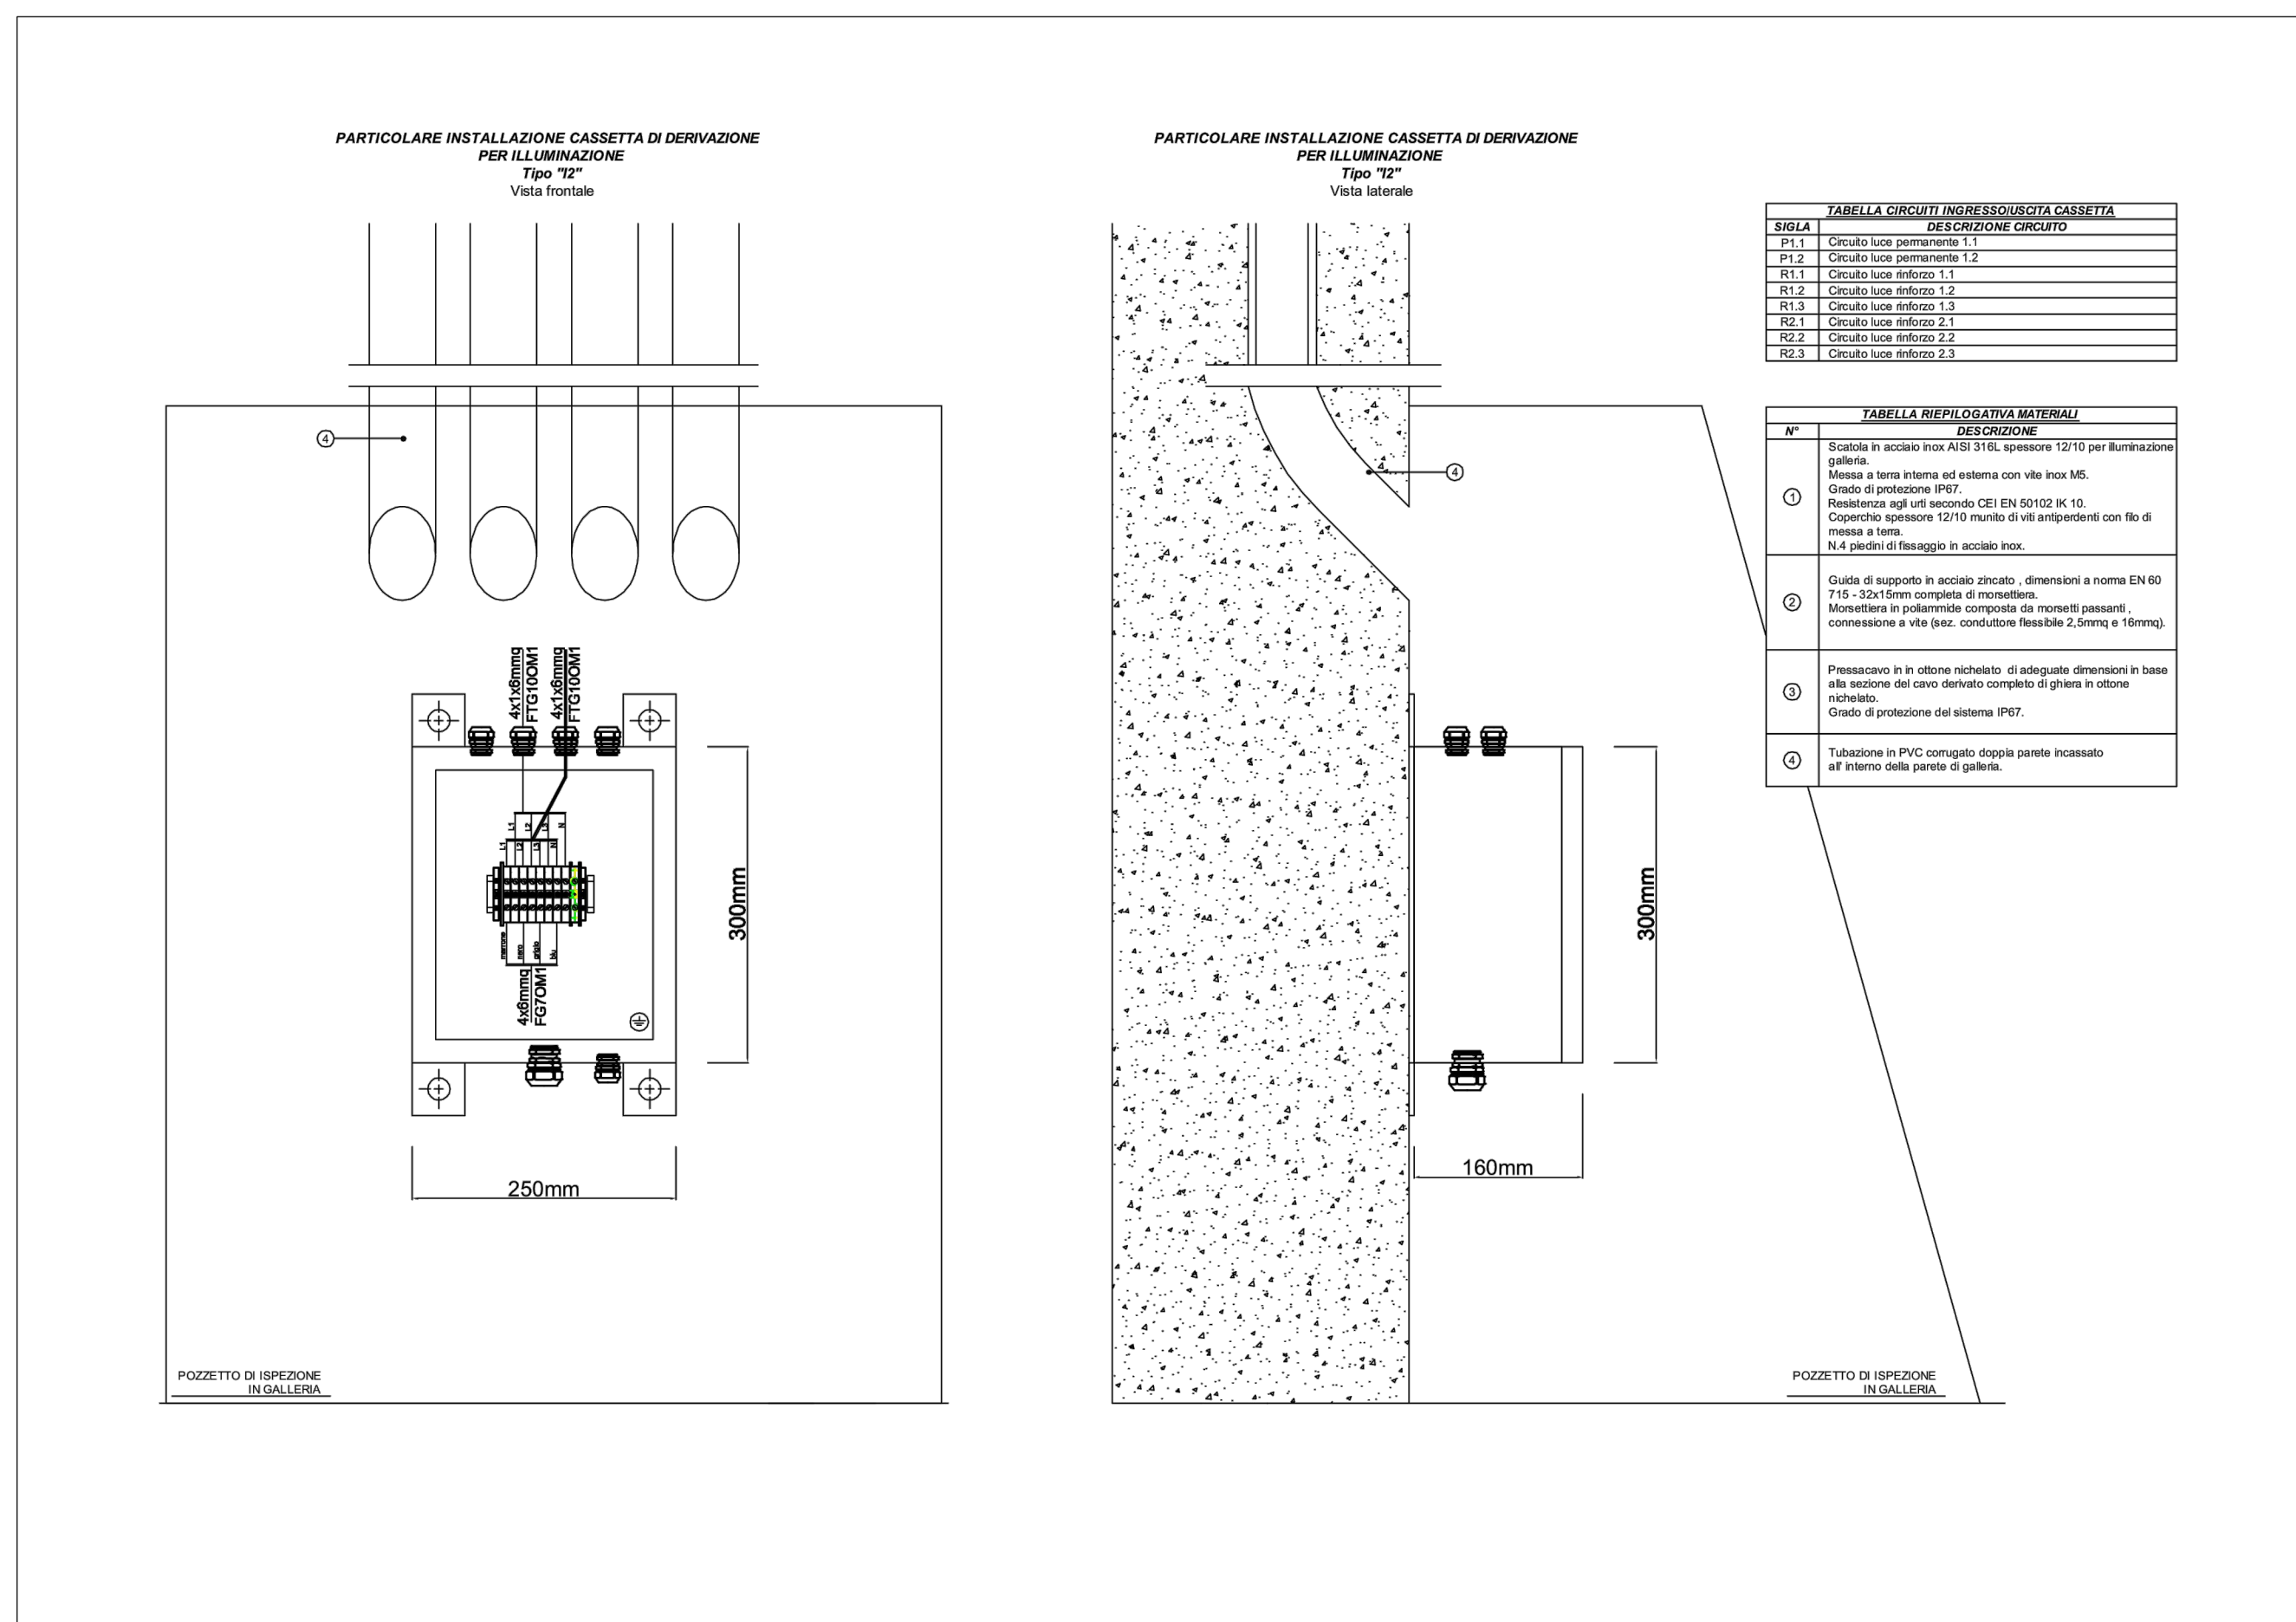

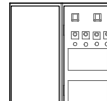
LEGENDA	
	POZZETTO DI ISPEZIONE PRINCIPALE 1.2x1.0m PER FIBRA OTICA
	POZZETTO DI ISPEZIONE PRINCIPALE 1.2x1.0m PER IMPIANTI ELETTRICI
	ISPEZIONE POLIFORA 0.8x0.8m PER CAVIDOTTI ø110
	ISPEZIONE POLIFORA 0.3x0.8m PER CAVIDOTTI ø110
	ISPEZIONE POLIFORA 0.3x0.8m PER CAVIDOTTI ø160
	ISPEZIONE LATERALE NEW JERSEY PER CAVIDOTTI ø110
	ISPEZIONE LATERALE NEW JERSEY PER CAVIDOTTI ø160
	SALITA CAVI IMPIANTO DI ILLUMINAZIONE CON N°3 TUBI CORRUGATI ø63 IN PE A DOPPIA PARETE ANNEGATI NELLO STRATO DI SPRITZ-BETON
	CANALINA PASSAGGIO CAVI IMPIANTO DI ILLUMINAZIONE 200x60 AISI 304
	TUBI CORRUGATI IN PE A DOPPIA PARETE ø160mm
	TUBI CORRUGATI IN PE A DOPPIA PARETE ø140mm
	TUBI CORRUGATI IN PE A DOPPIA PARETE ø110mm
	QUADRO ELETTRICO UBICATO NELLE USCITE DI SICUREZZA

NOTA: IL NUMERO EFFETTIVO DELLE TUBAZIONI IN GALLERIA DOVRA' ESSERE VERIFICATO ALL'ATTO DELL'INSTALLAZIONE IN MODA DA ASSICURARE UNA RISERVA DI CIRCA IL 50% PER EVENTUALI FUTURE NECESSITA'.

QUADRO D'UNIONE GALLERIA ARTIFICIALE COPRENO

← OVEST

TAVOLA 1

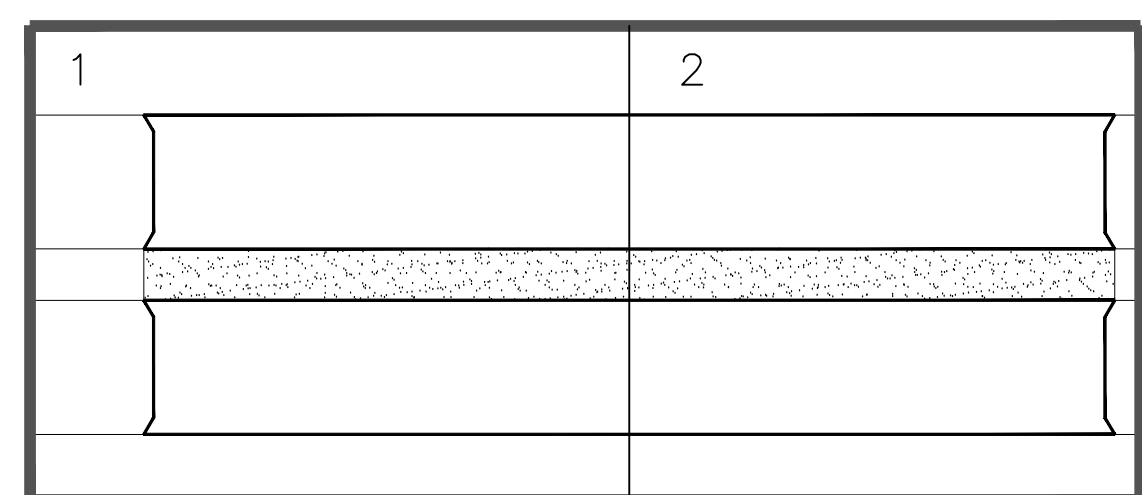[illegible]

N.B.: LA TAVOLA SOSTITUISCE QUELLA RELATIVA AL CODICE E DEL PROGETTO ESECUTIVO

COLLEGAMENTO AUTOSTRADALE DALMINE - COMO - VARESE - VALICO DEL GAGGIOLO E OPERE AD ESSO CONNESSE CODICE C.U.P. P118600027001																																	
TRATTE B1, B2, C, D, TRV13+14, GREENWAY AS BUILT TRATTA B2 IMPIANTI GALLERIE ARTIFICIALI GALLERIA ARTIFICIALE CORPENO PLANIMETRIA CON UBICAZIONE DELLE VIE CAVO																																	
IDENTIFICAZIONE ELABORATO					IMPRESA																												
CODICE PROGETTO: P0101078 WVS					RAGGRUPPAMENTO TEMPORANEO IMPRESE:																												
RESPONSABILE DI PROGETTO ED INCARICATO DELL'INTEGRAZIONE P.R. VAREE PRESTAZIONI: Ing. Alberto Cecchini																																	
ELABORAZIONE PROGETTUALE PROGETTISTA: 3T1 ITALIA S.p.A.																																	
Redatto: Mai Verificato: Sarge Approvato: Possati																																	