



1

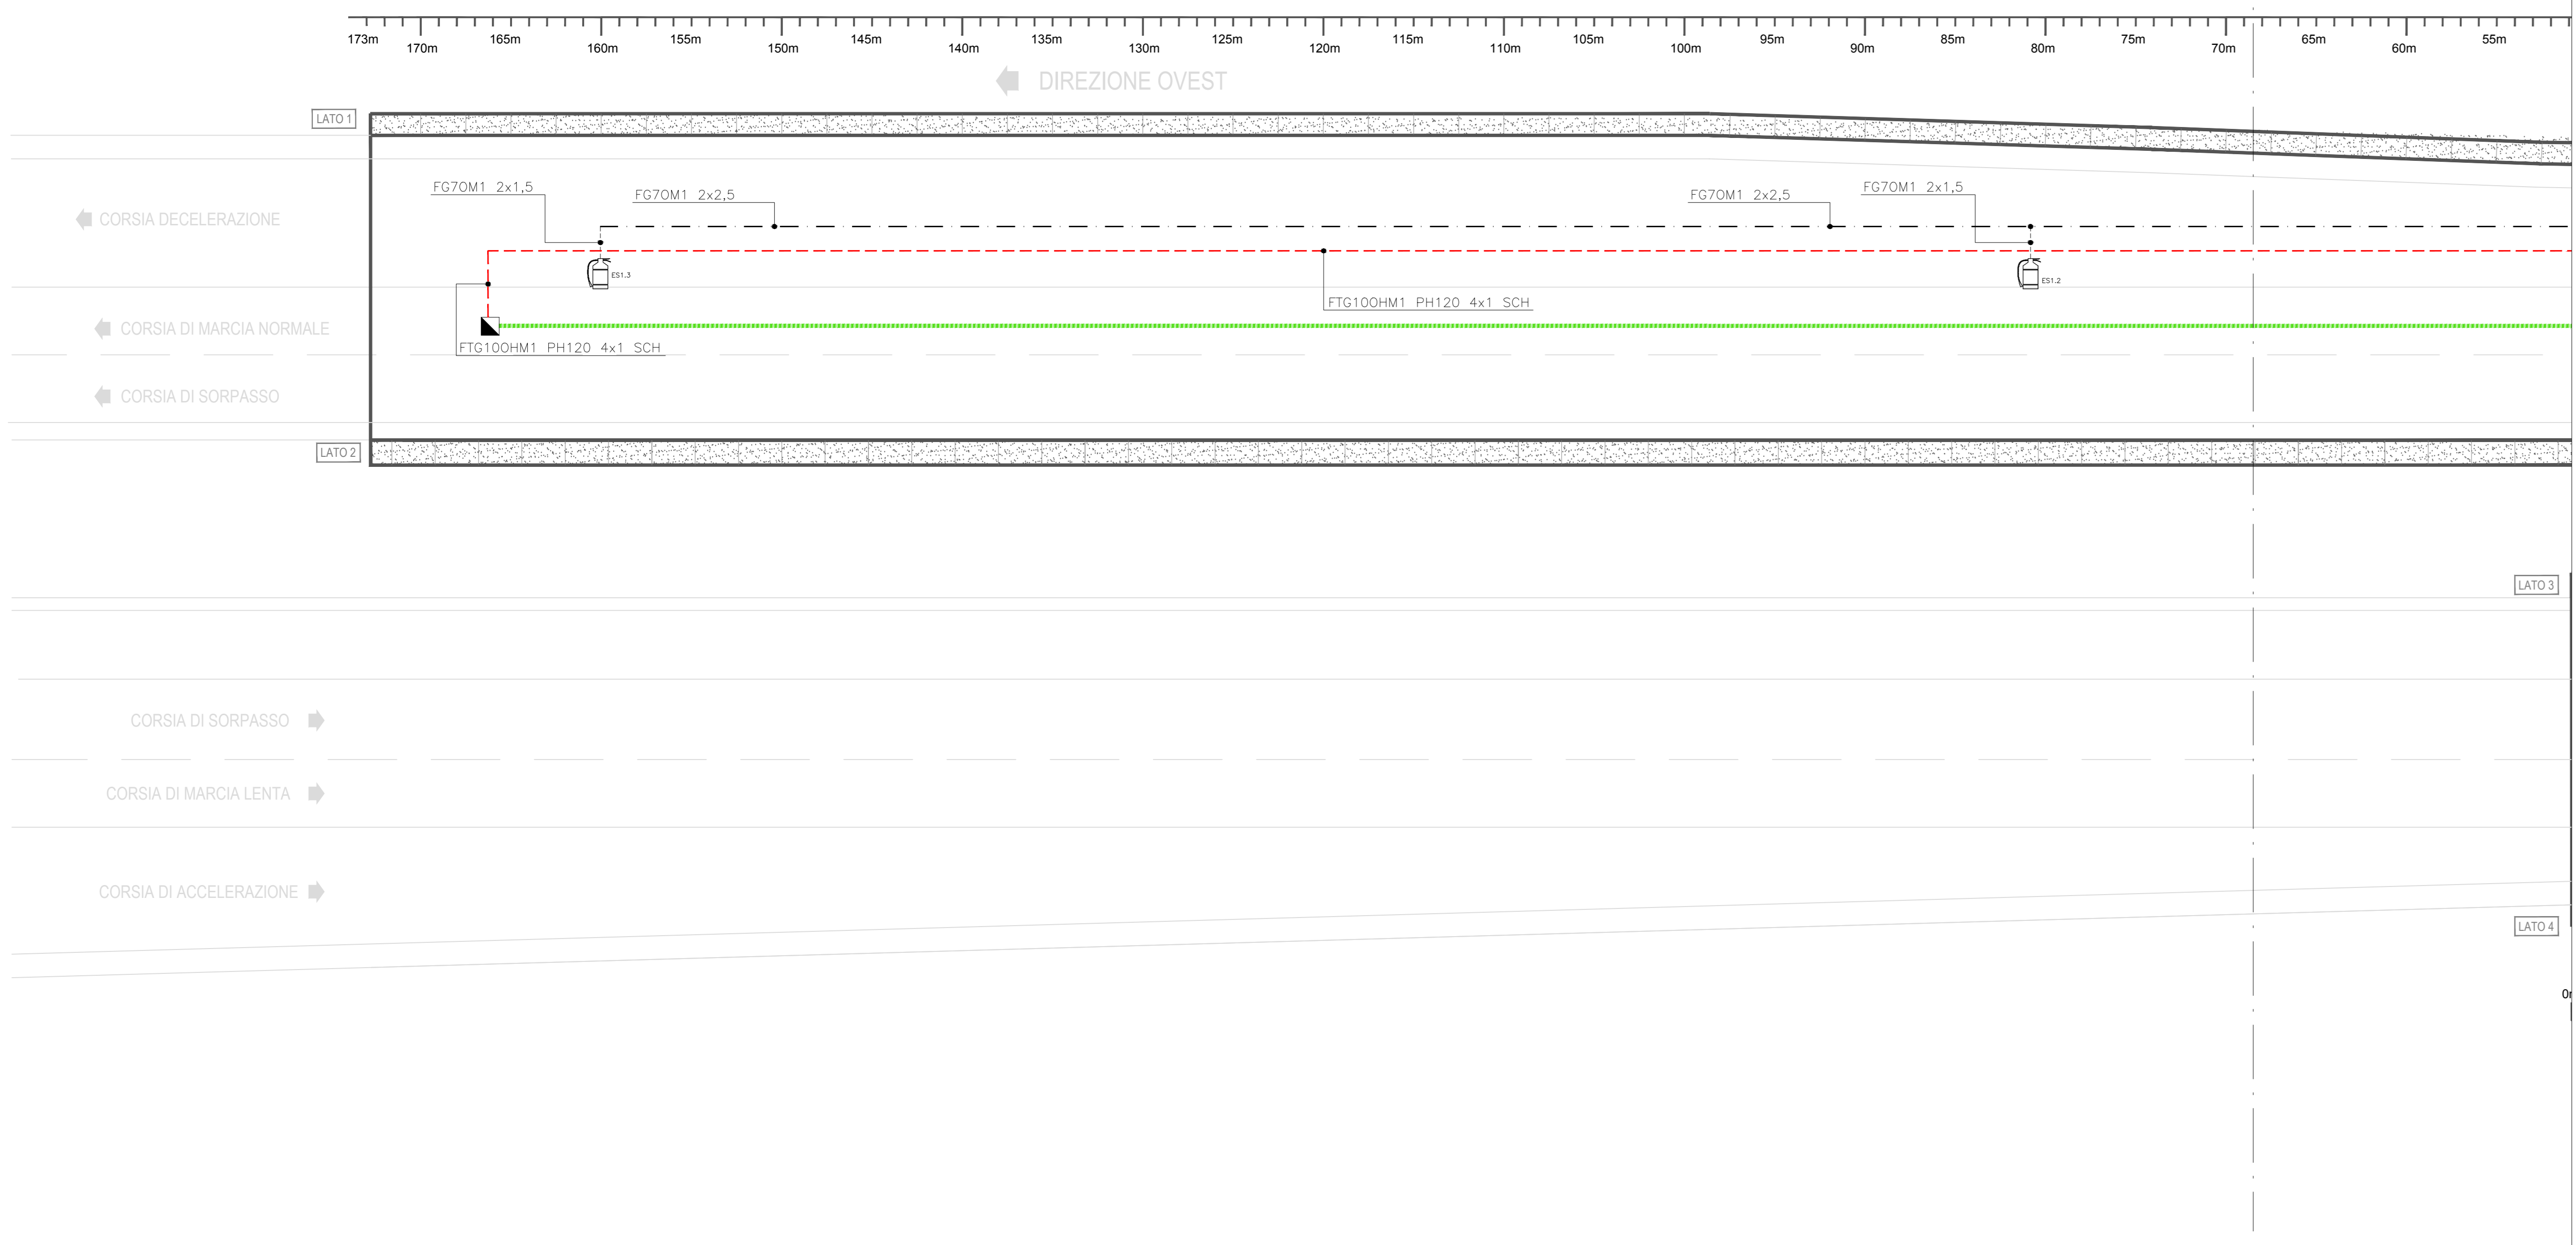


2

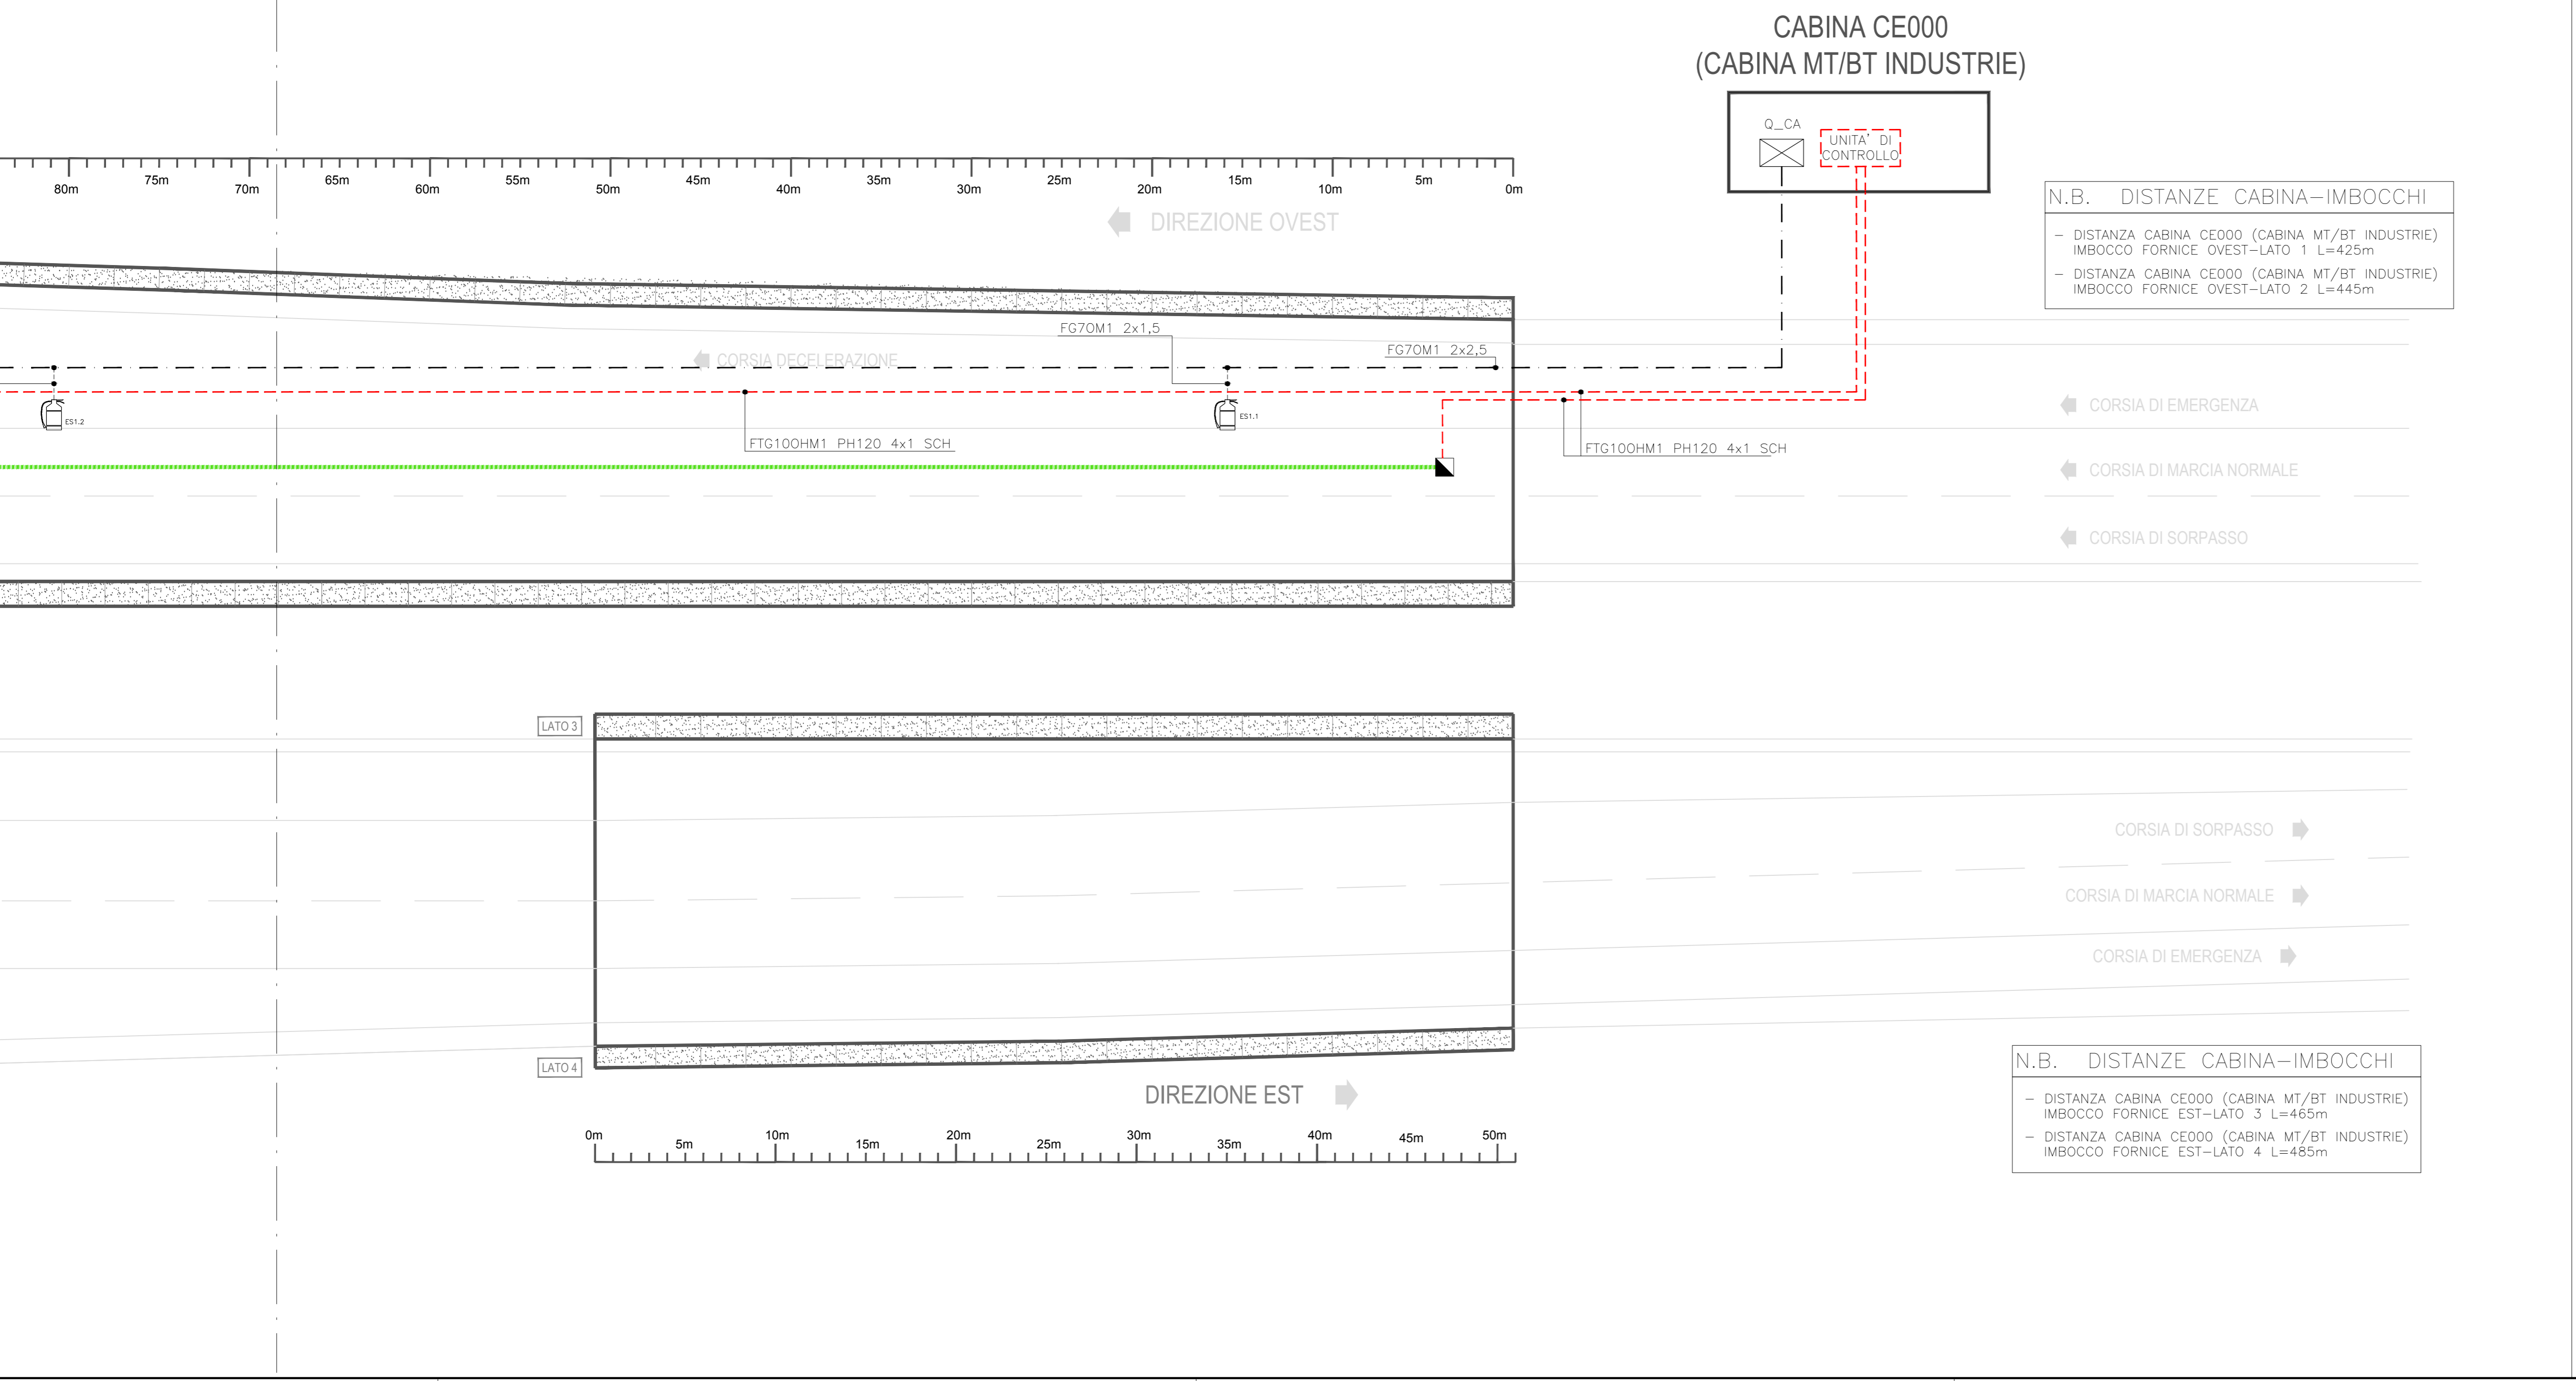

LEGENDA

	ARMADIO SOS CON VANO APPARECCHIO TELEFONICO PER CHIAMATE D'EMERGENZA, VANO PER N° 2 ESTINTORI DA 6Kg
	COLONNINA SOS CON VANO APPARECCHIO TELEFONICO PER CHIAMATE D'EMERGENZA, VANO PER N° 2 ESTINTORI DA 6Kg UBICATA NELLE USCITE DI SICUREZZA
	QUADRO ELETTRICO UBICATO NELLE USCITE DI SICUREZZA
	DORSALE CIRCUITI DI ALIMENTAZIONE
	DORSALE PE PER MESSA A TERRA SOS
	ESTINTORE A POLVERE DA 12 Kg
	CAVO DI INTERCONNESSIONE SCHERMATO PER COLLEGAMENTO UNITA' DI CONTROLLO E CAVO SENSORICO
	CAVO SENSORICO PIATTO A QUATTRO CONDUTTORI CON SENSORI IBRIDI PER RILEVAZIONE INCENDI IN GALLERIA
	BOX DI CONNESSIONE PER COLLEGAMENTO TRA CAVO SENSORICO RILEVAZIONE INCENDI E CAVO SCHERMATO
	UNITA' DI CONTROLLO RILEVAZIONE INCENDI INSTALLATA NELL'ARMADIO RACK CENTRALI DI ALLARME E SICUREZZA ALL'INTERNO DI CABINA

QUADRO D'UNIONE GALLERIA ARTIFICIALE COPRENO
 OVEST ← → EST
 TAVOLA 1

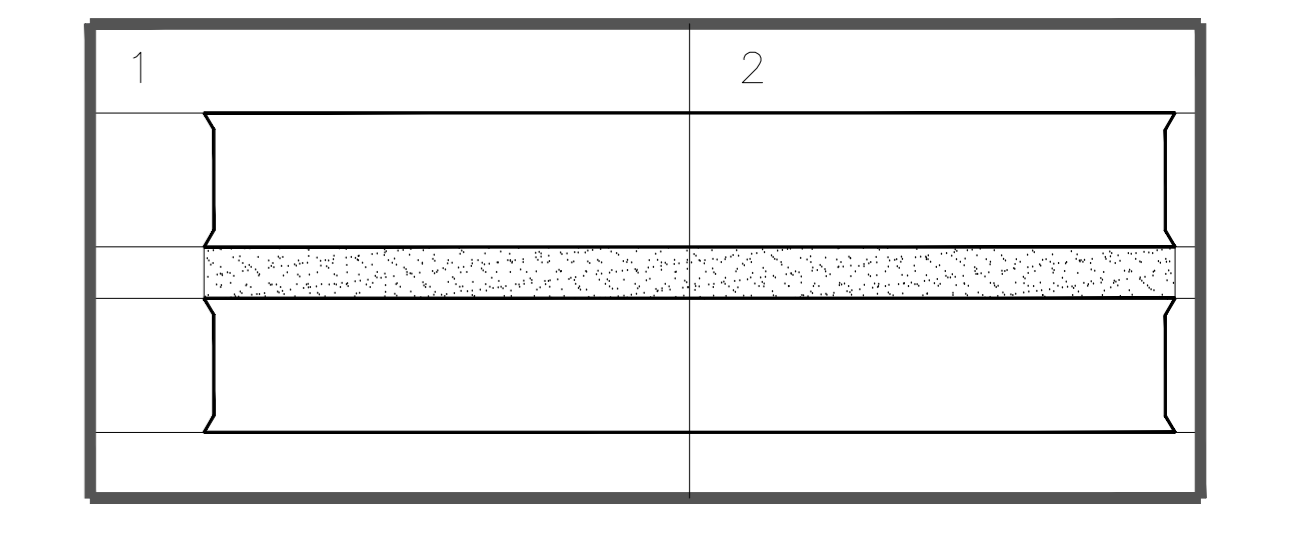

MATRICE DI REVISIONE

REV	DATA	DESCRIZIONE MODIFICA

N.B.: LA TAVOLA SOSTITUISCE QUELLA RELATIVA AL CODICE [] DEL PROGETTO ESECUTIVO

COLLEGAMENTO AUTOSTRADALE
 DALMINE - COMO - VARESE - VALICO DEL GAGGIOLIO E OPERE AD ESSO CONNESSE
 CODICE C.U.P. F1199000279017

TRATTE B1, B2, C, D, TRVA13+14, GREENWAY

AS BUILT

IMPIANTI
 GALLERIE ARTIFICIALI
 GALLERIA ARTIFICIALE COPRENO
 PLANIMETRIA CON UBICAZIONE ESTINTORI E CAVO SENSORICO

IDENTIFICAZIONE ELABORATO	IMPRESA
CODICE PROGETTO F007078	RAGGRUPPAMENTO TEMPORANEO IMPRESE:
VERSIONE	STRABAG A.G.
TRATTO/OPERA	GLF Impresa costruzioni Grandi Lavori Fincantieri S.p.A.
AMBITO	STRABAG S.p.A.
TIPO ELABORAZIONE	
PROFESSIONISTA	
REVISIONE	

DATA	DESCRIZIONE	REV	PROGETTISTA - PROGETTO ESECUTIVO DI DETTAGLIO
02/08/2015	Emissione	1	RAGGRUPPAMENTO TEMPORANEO PROGETTISTI:
			STRABAG A.G.
			GLF Impresa costruzioni Grandi Lavori Fincantieri S.p.A.
			STRABAG S.p.A.

CONCEDENTE
 CONCESSIONARIA AUTOSTRADALE LOMBARDA

CONCESSIONARIO
 Direzione Tecnica
 Ing. Enrico Anzi
 Ing. Giuseppe Bianchi

PROGETTISTA
 3TI ITALIA S.p.A.
 DIRETTORE TECNICO
 Ing. Maurizio Zappalà
 Ordine degli Ingegneri Provincia di Roma n. 208/99

APPROVATO
 Direzione dei Lavori
 Ing. Francesco Domenico

Redatto: Mai Verificato: Sergi Approvato: Possati