
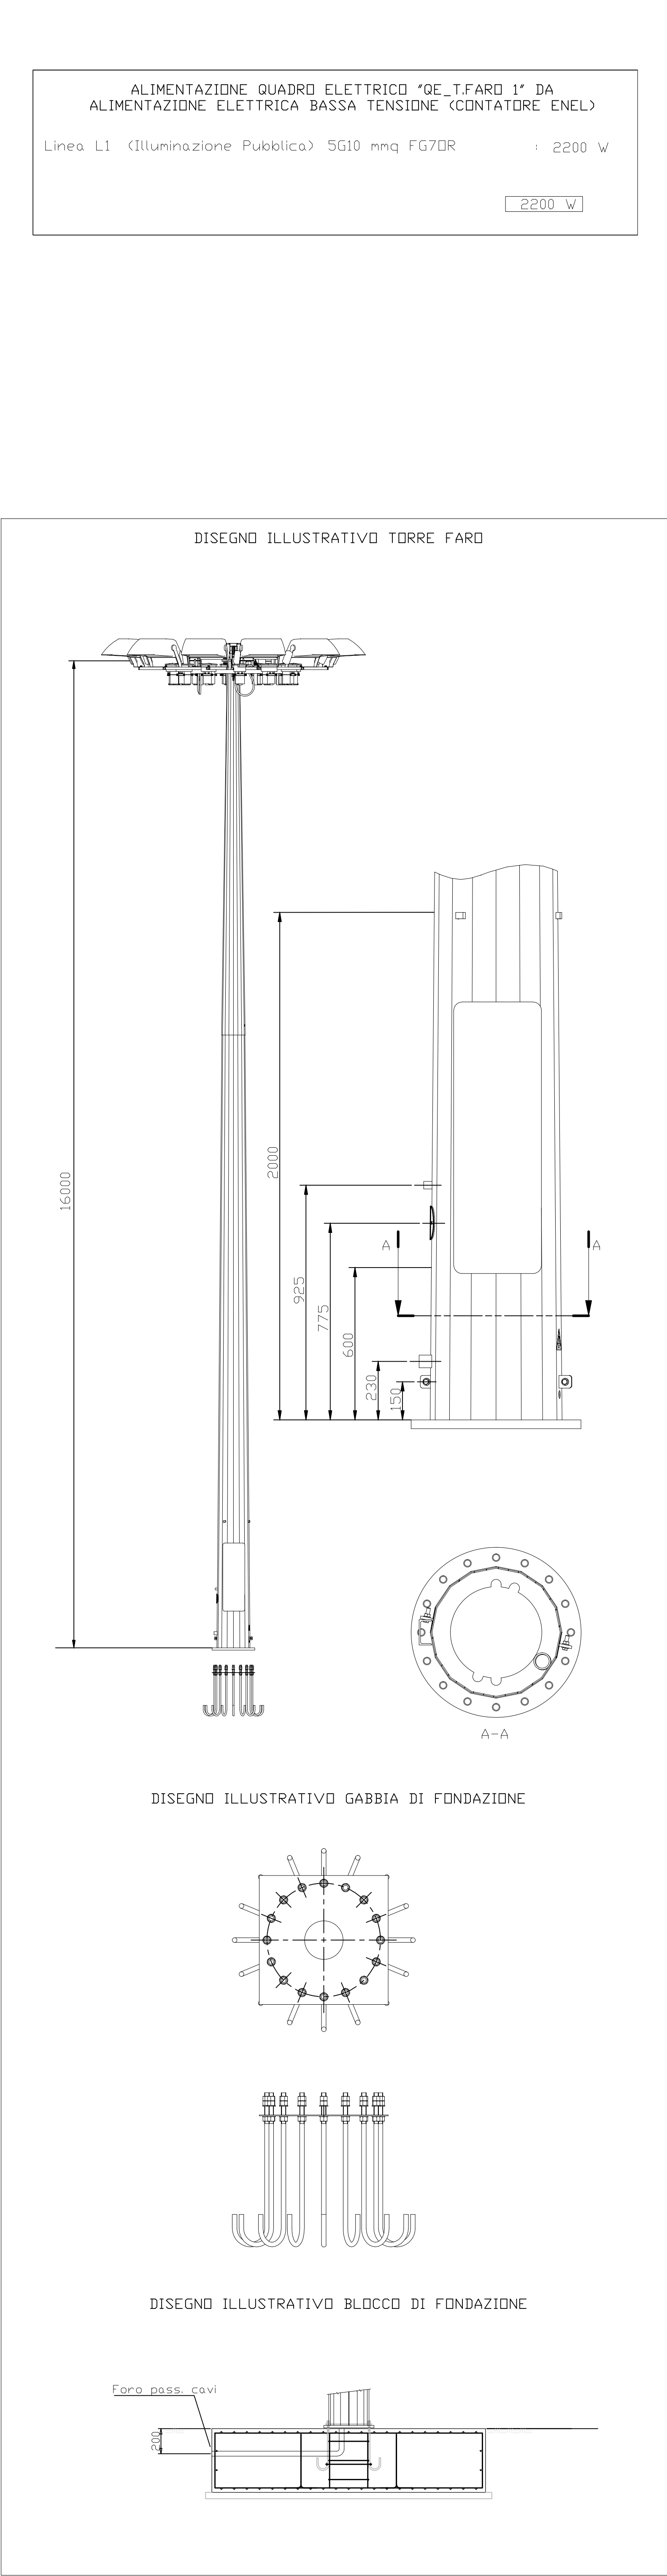


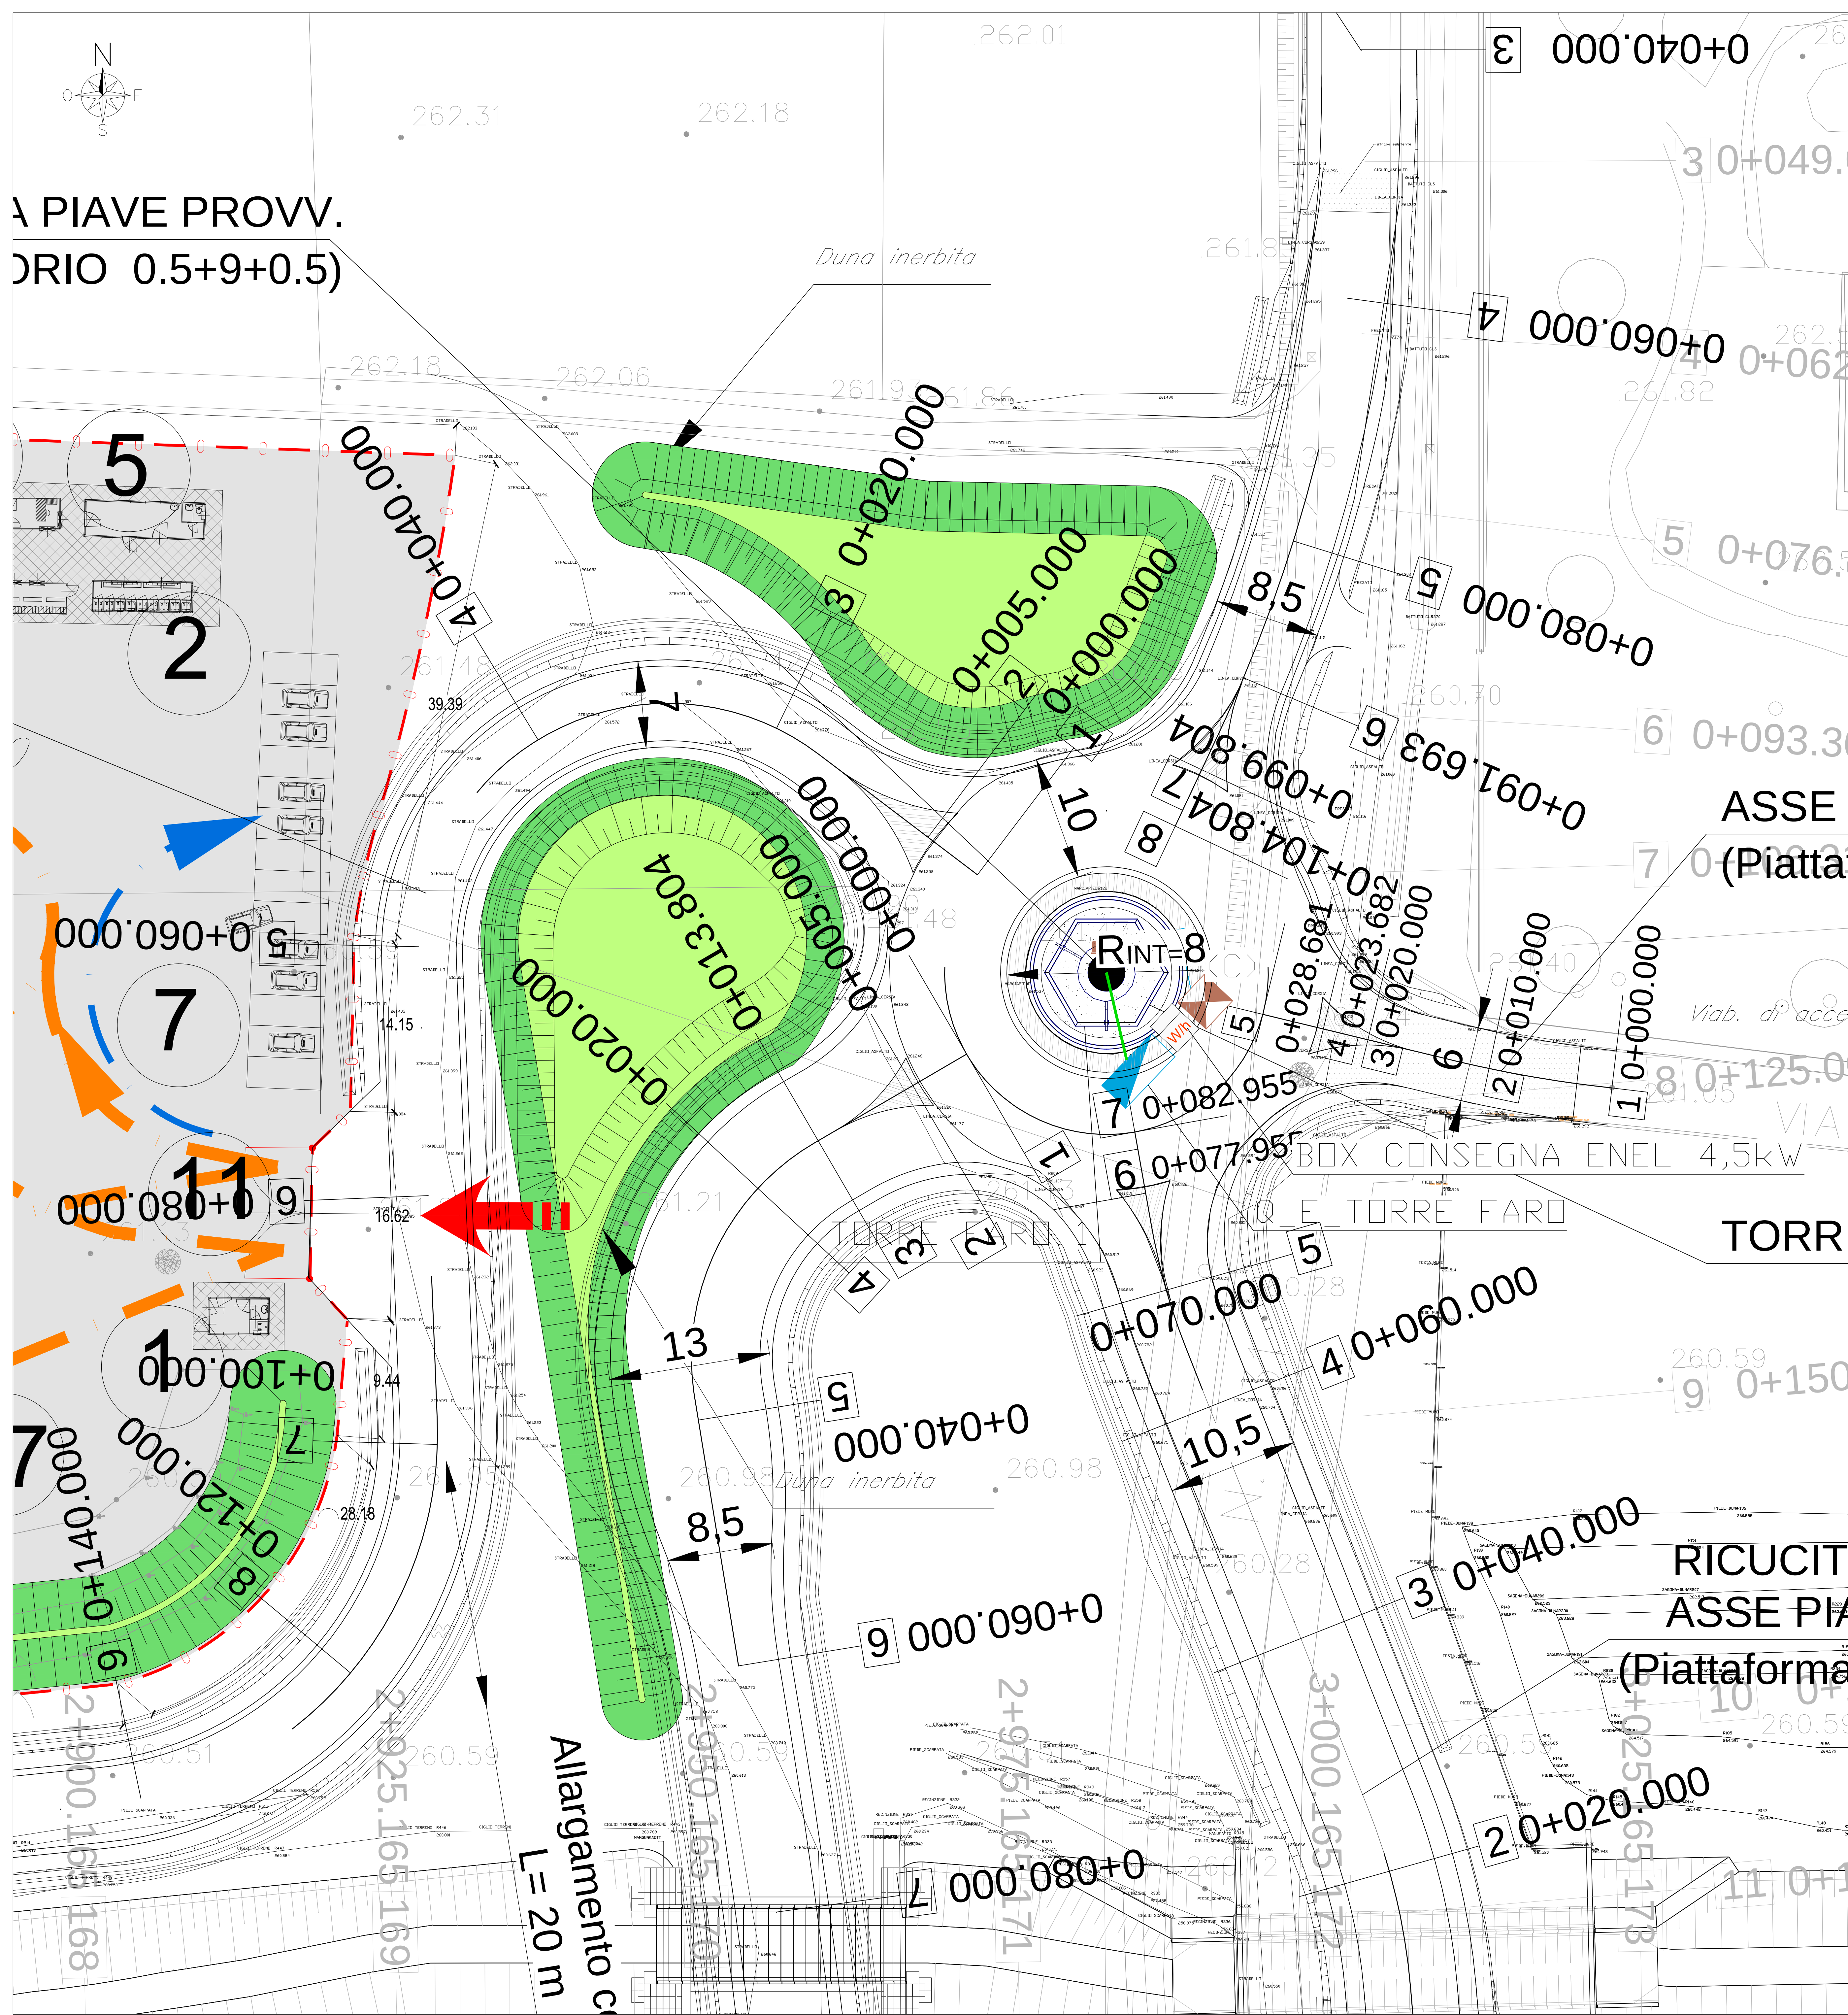

LEGENDA SIMBOLI

	QUADRO ELETTRICO
	TORRE FARO IN ACCIAIO ZINCATA ASCENSIONALE DA 25M EQUIPAGGIATA CON N.9 PROIETTORI ASSIMMETRICI - CORPO IN PRESSOFUSIONE D'ALLUMINIO, SCHERMO IN VETRO PIANO DELLO SPESSORE DI 5MM, RIFLETTORE IN ALLUMINIO EQUIPAGGIATO CON LAMPADA MH 2000W
	DISPENSORE DI TERRA IN Fe-Zn DA 1500x50x5 mm
	POZZETTO DI TRANSITO E DERIVAZIONE IN CLS CON CHIUSINO IN GHISA SFEROIDALE CARRABILE CLASSE D400 (A) 300x300x600 mm (B) 400x400x600 mm (C) 600x600x600 mm (D) 800x800x800 mm
	CAVIDOTTO FLESSIBILE IN POLIETILENE RIGIDO A DOPPIA PARETE, CORRUGATO ESTERNAMENTE Ø 110 mm POSTO SU LETTO DI SABBIA VAGLIATA E RICOPERTO DA UN MANTO DI MAGRONE IN SCAVO DA 40x60 cm
	CAVIDOTTO FLESSIBILE IN POLIETILENE RIGIDO A DOPPIA PARETE, CORRUGATO ESTERNAMENTE Ø 110 mm POSTO SU LETTO DI SABBIA VAGLIATA E RICOPERTO DA UN MANTO DI MAGRONE IN SCAVO DA 40x110 cm

INDICATORE CAVIDOTTI PRINCIPALI

TIPO	POSIZIONE
CCC CANALIPASSERELLA CHIUSO IN ACCIAIO ZINCATO A CALDO	INT. INTERRO
TPP TUBO FLESSIBILE IN POLIETILENE PER POSA INTERRIATA	YES AVISTA
TRM TUBO IN ACCIAIO ZINCATO PESANTE	PAV. ANNEGATO NEL GETTO DI CALCESTRUZZO
	DIMENSIONI
	NOTE

INDICATORE CAVI ELETTRICI

SIGLA CIRCUITO	TIPO CAVO
	SEZIONE CAVO
	QUADRO
	INFORMAZIONI TEL. ILLUM. PUBBLICA SEG. ILLUM. CARTELLI STRADALI LED GUIDA OTTICA LUMINOSA

QUADRO DI UNIONE SVINCOLI TRATTA B1

MATRICE DI REVISIONE

REV	DATA	DESCRIZIONE MODIFICA

COLLEGAMENTO AUTOSTRADALE DALMINE - COMO - VARESE - VALICO DEL GAGGIOLO E OPERE AD ESSO CONNESSE

CODICE CUP: F110000020001

TRATTE B1, B2, C, D, TRV13-14, GREENWAY

AS BUILT

TRATTA B1

IMPIANTI

ROTATORIA FASE 1 CASTIGLIONI - VIA PIAVE

PLANIMETRIA ILLUMINAZIONE ROTATORIA FASE 1 CASTIGLIONI - VIA PIAVE

IDENTIFICAZIONE ELABORATO	IMPRESA
CODICE PROGETTO: F110000020001	RAGGRUPPAMENTO TEMPORANEO IMPRESE:

Scale: 1:50

DATA: 2018

DESCRIZIONE: 1. TORRE FARO

REV: 1

PROGETTISTA - PROGETTO ESECUTIVO DI DETTAGLIO

RAGGRUPPAMENTO TEMPORANEO PROGETTISTI:


RESPONSABILE DI PROGETTO ED INCARICATO DELL'INTEGRAZIONE TRA LE VARIE PRESTAZIONI:

Ing. Alberto Caschini


Il Direttore dei Lavori: Ing. Francesco Durando

ELABORAZIONE PROGETTUALE

PROGETTISTA: 3TI PROGETTI ITALIA S.p.A.

3TI ITALIA S.p.A.

DIRETTORE TECNICO: Ing. Stefano Inesi Pizzini

Ordine degli Ingegneri: Provincia di Roma n. 20809

Redatto: Mus

Verificato: Spall

Approvato: Possati