


PLINTO TORRE FARO ALTEZZA 16 m

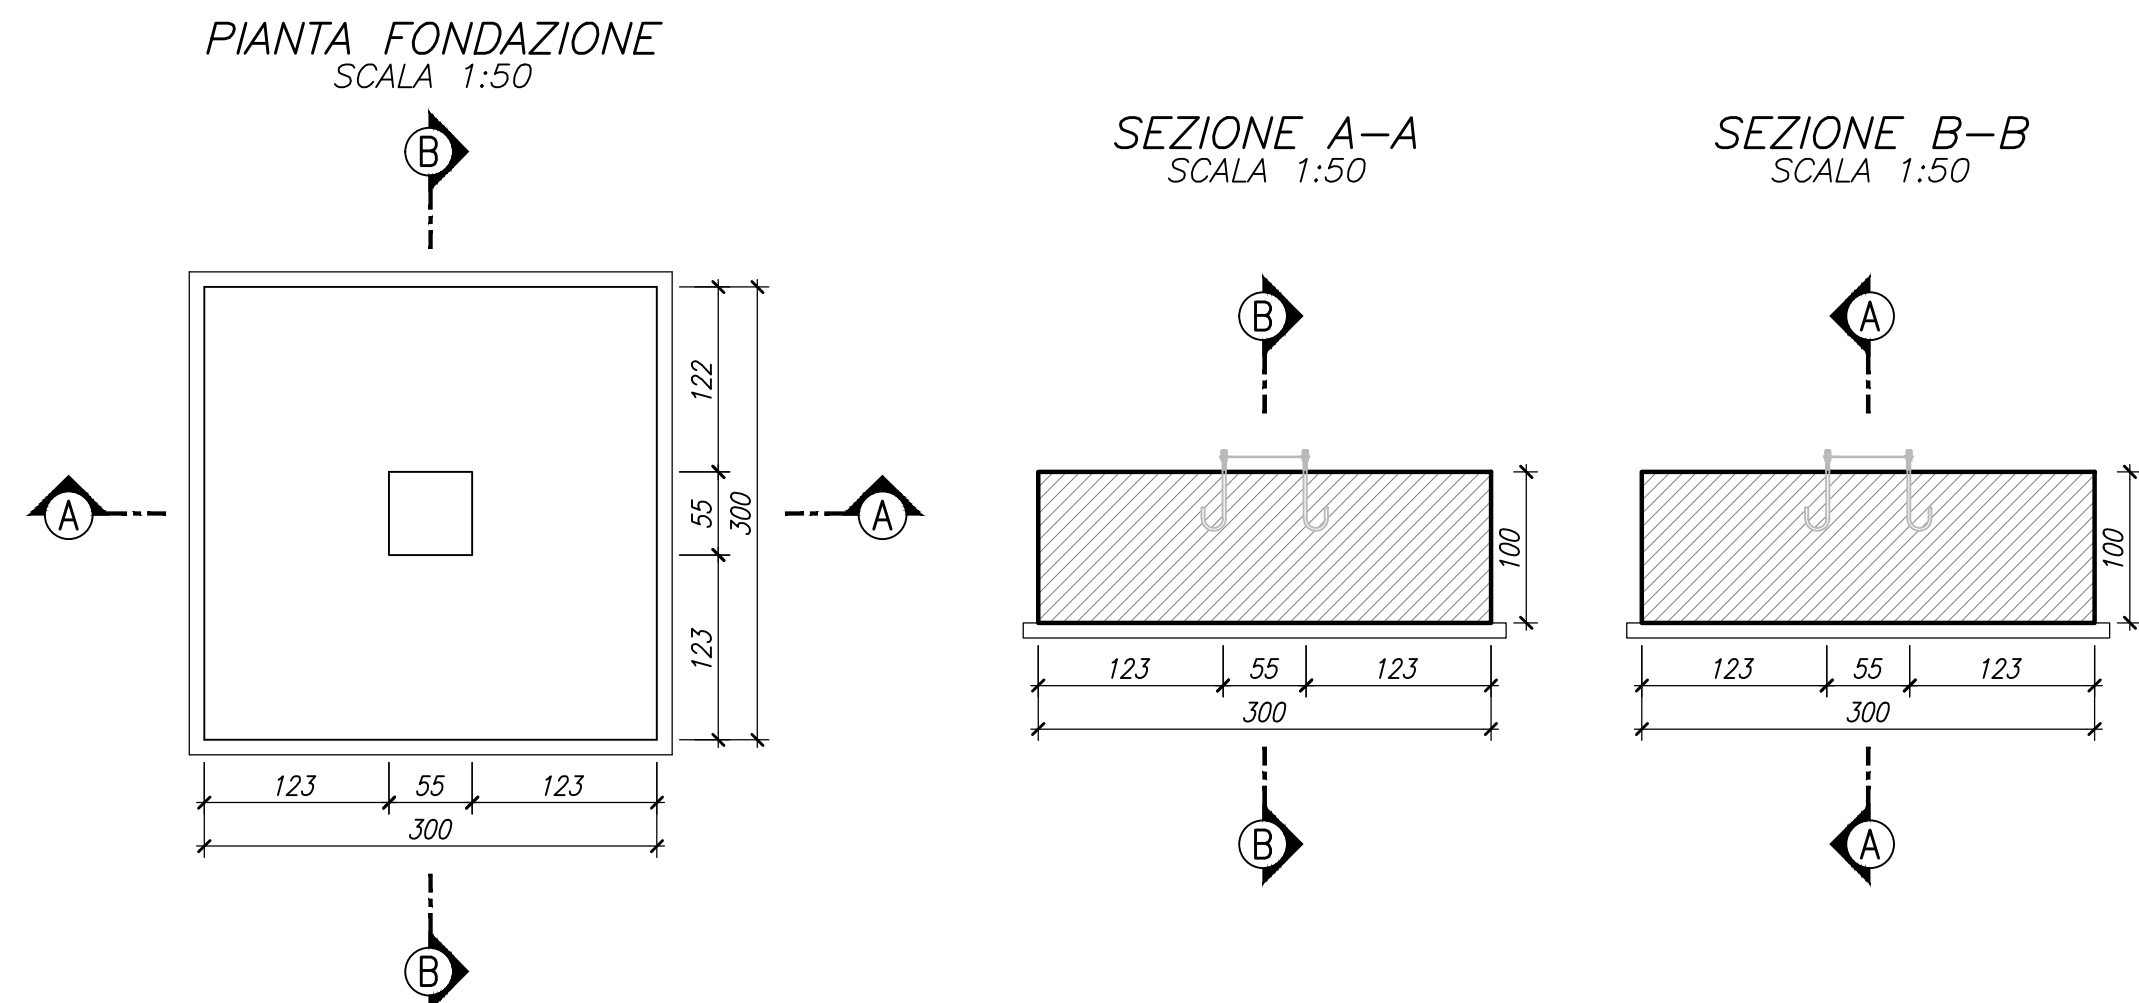

PLINTO TORRE FARO ALTEZZA 25 m

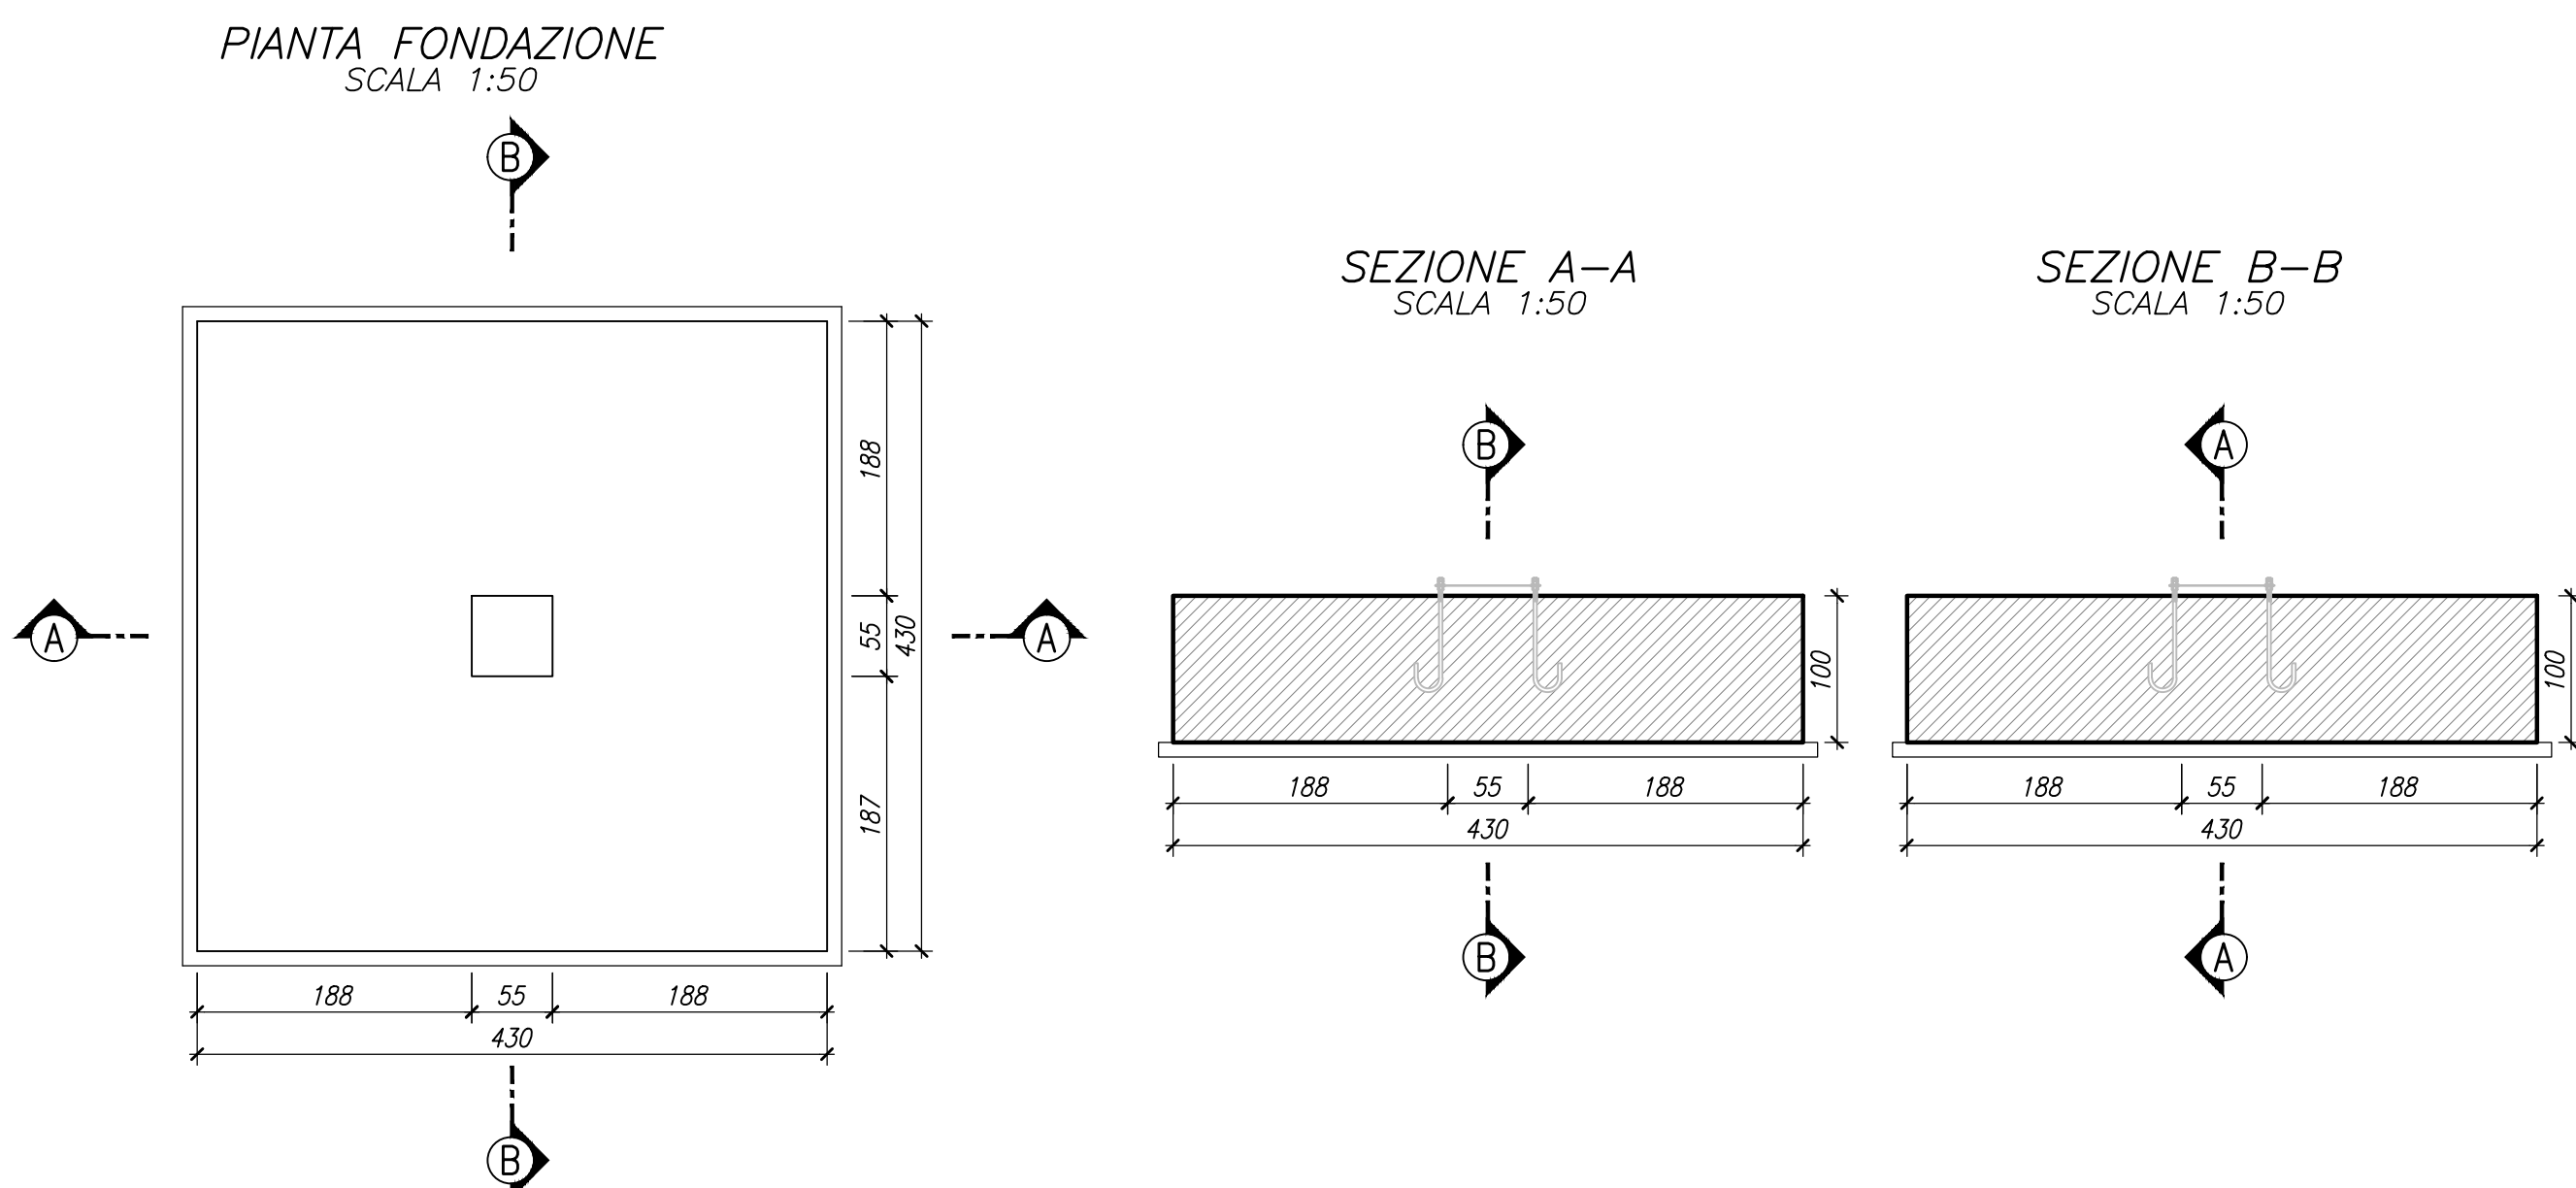


TABELLA MATERIALI

MAGRONE DI PULIZIA E LIVELLAMENTO

- CLASSE DI RESISTENZA : C12/15
- CONTENUTO MIN. CEMENTO : 150 kg/mc

SOTTOVIA SCATOLARI - FONDAZIONE IN OPERA

- CLASSE DI RESISTENZA : C25/30
- CLASSE DI CONSISTENZA SLUMP : S4/S5
- MAX DIMENSIONE AGGREGATO : 22 mm
- CONTENUTO MIN. CEMENTO : 300 kg/mc
- CLASSE DI ESPOSIZIONE : XC2
- COPRIFERRO : C = 40 mm

ACCIAIO D'ARMATURA

- ACCIAIO PER CEMENTO ARMATO B450 C


ACCIAIO CARPENTERIA

- ACCIAIO PER TUBO D'ARMATURA S355J0

MALTA MICROPALI

- Rapporto acqua/cemento<0.5 - Rck >30 MPa - Cemento 600 kg/mc di impasto - Fluidificanti non areali ed eventuale bentonite<4% del peso del cemento - Aggregato malte di iniezione costituito da sabbia fine lavata

$\phi_s = \phi_{s, \text{max}}$	$\phi_{s, \text{max}}$
$\phi_s \leq 12 \text{ mm}$	4 $\phi_{s, \text{max}}$
12 mm < $\phi_s \leq 16 \text{ mm}$	5 $\phi_{s, \text{max}}$
16 mm < $\phi_s \leq 25 \text{ mm}$	6 $\phi_{s, \text{max}}$
25 mm < $\phi_s \leq 50 \text{ mm}$	10 $\phi_{s, \text{max}}$



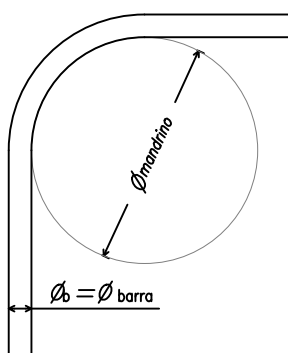


ELEMENTO: PLINTO_16						N.ELEMENTI: 1	
POSIZIONE	N. PEZZI	ϕ [mm]	L [cm]	L. TOT [m]	PESO [Kg]	SCHEMA PIEGATURA [cm] (misure di filo esterno)	
1	20	20	470	94	231.81		
2	20	20	470	94	231.81		
3	20	20	470	94	231.81		
4	20	20	470	94	231.81		
5	4	16	288	11.52	18.18		
6	8	10	390	31.20	19.25		
7	1	20	202	2.02	4.99		
8	3	10	180	5.41	3.34		
9	8	12	106	8.48	7.53		
PESO TOTALE:					980.53	x 1 elemento = 980.53 kg	

ELEMENTO: PLINTO_25						N.ELEMENTI: 1	
POSIZIONE	N. PEZZI	ϕ [mm]	L [cm]	L. TOT [m]	PESO [Kg]	SCHEMA PIEGATURA [cm] (misure di filo esterno)	
10	28	20	600	168	414.29		
11	28	20	600	168	414.29		
12	28	20	600	168	414.29		
13	28	20	600	168	414.29		
14	4	16	288	11.52	18.18		
15	1	20	234	2.34	5.76		
16	3	10	212	6.35	3.92		
17	8	10	520	41.60	25.67		
18	8	12	106	8.48	7.53		
PESO TOTALE:					1758.22	x 1 elemento = 1758.22 kg	

RIEPILOGO PER ELEMENTI

PLINTO_16	Kg	980.53
PLINTO_25	Kg	1758.22

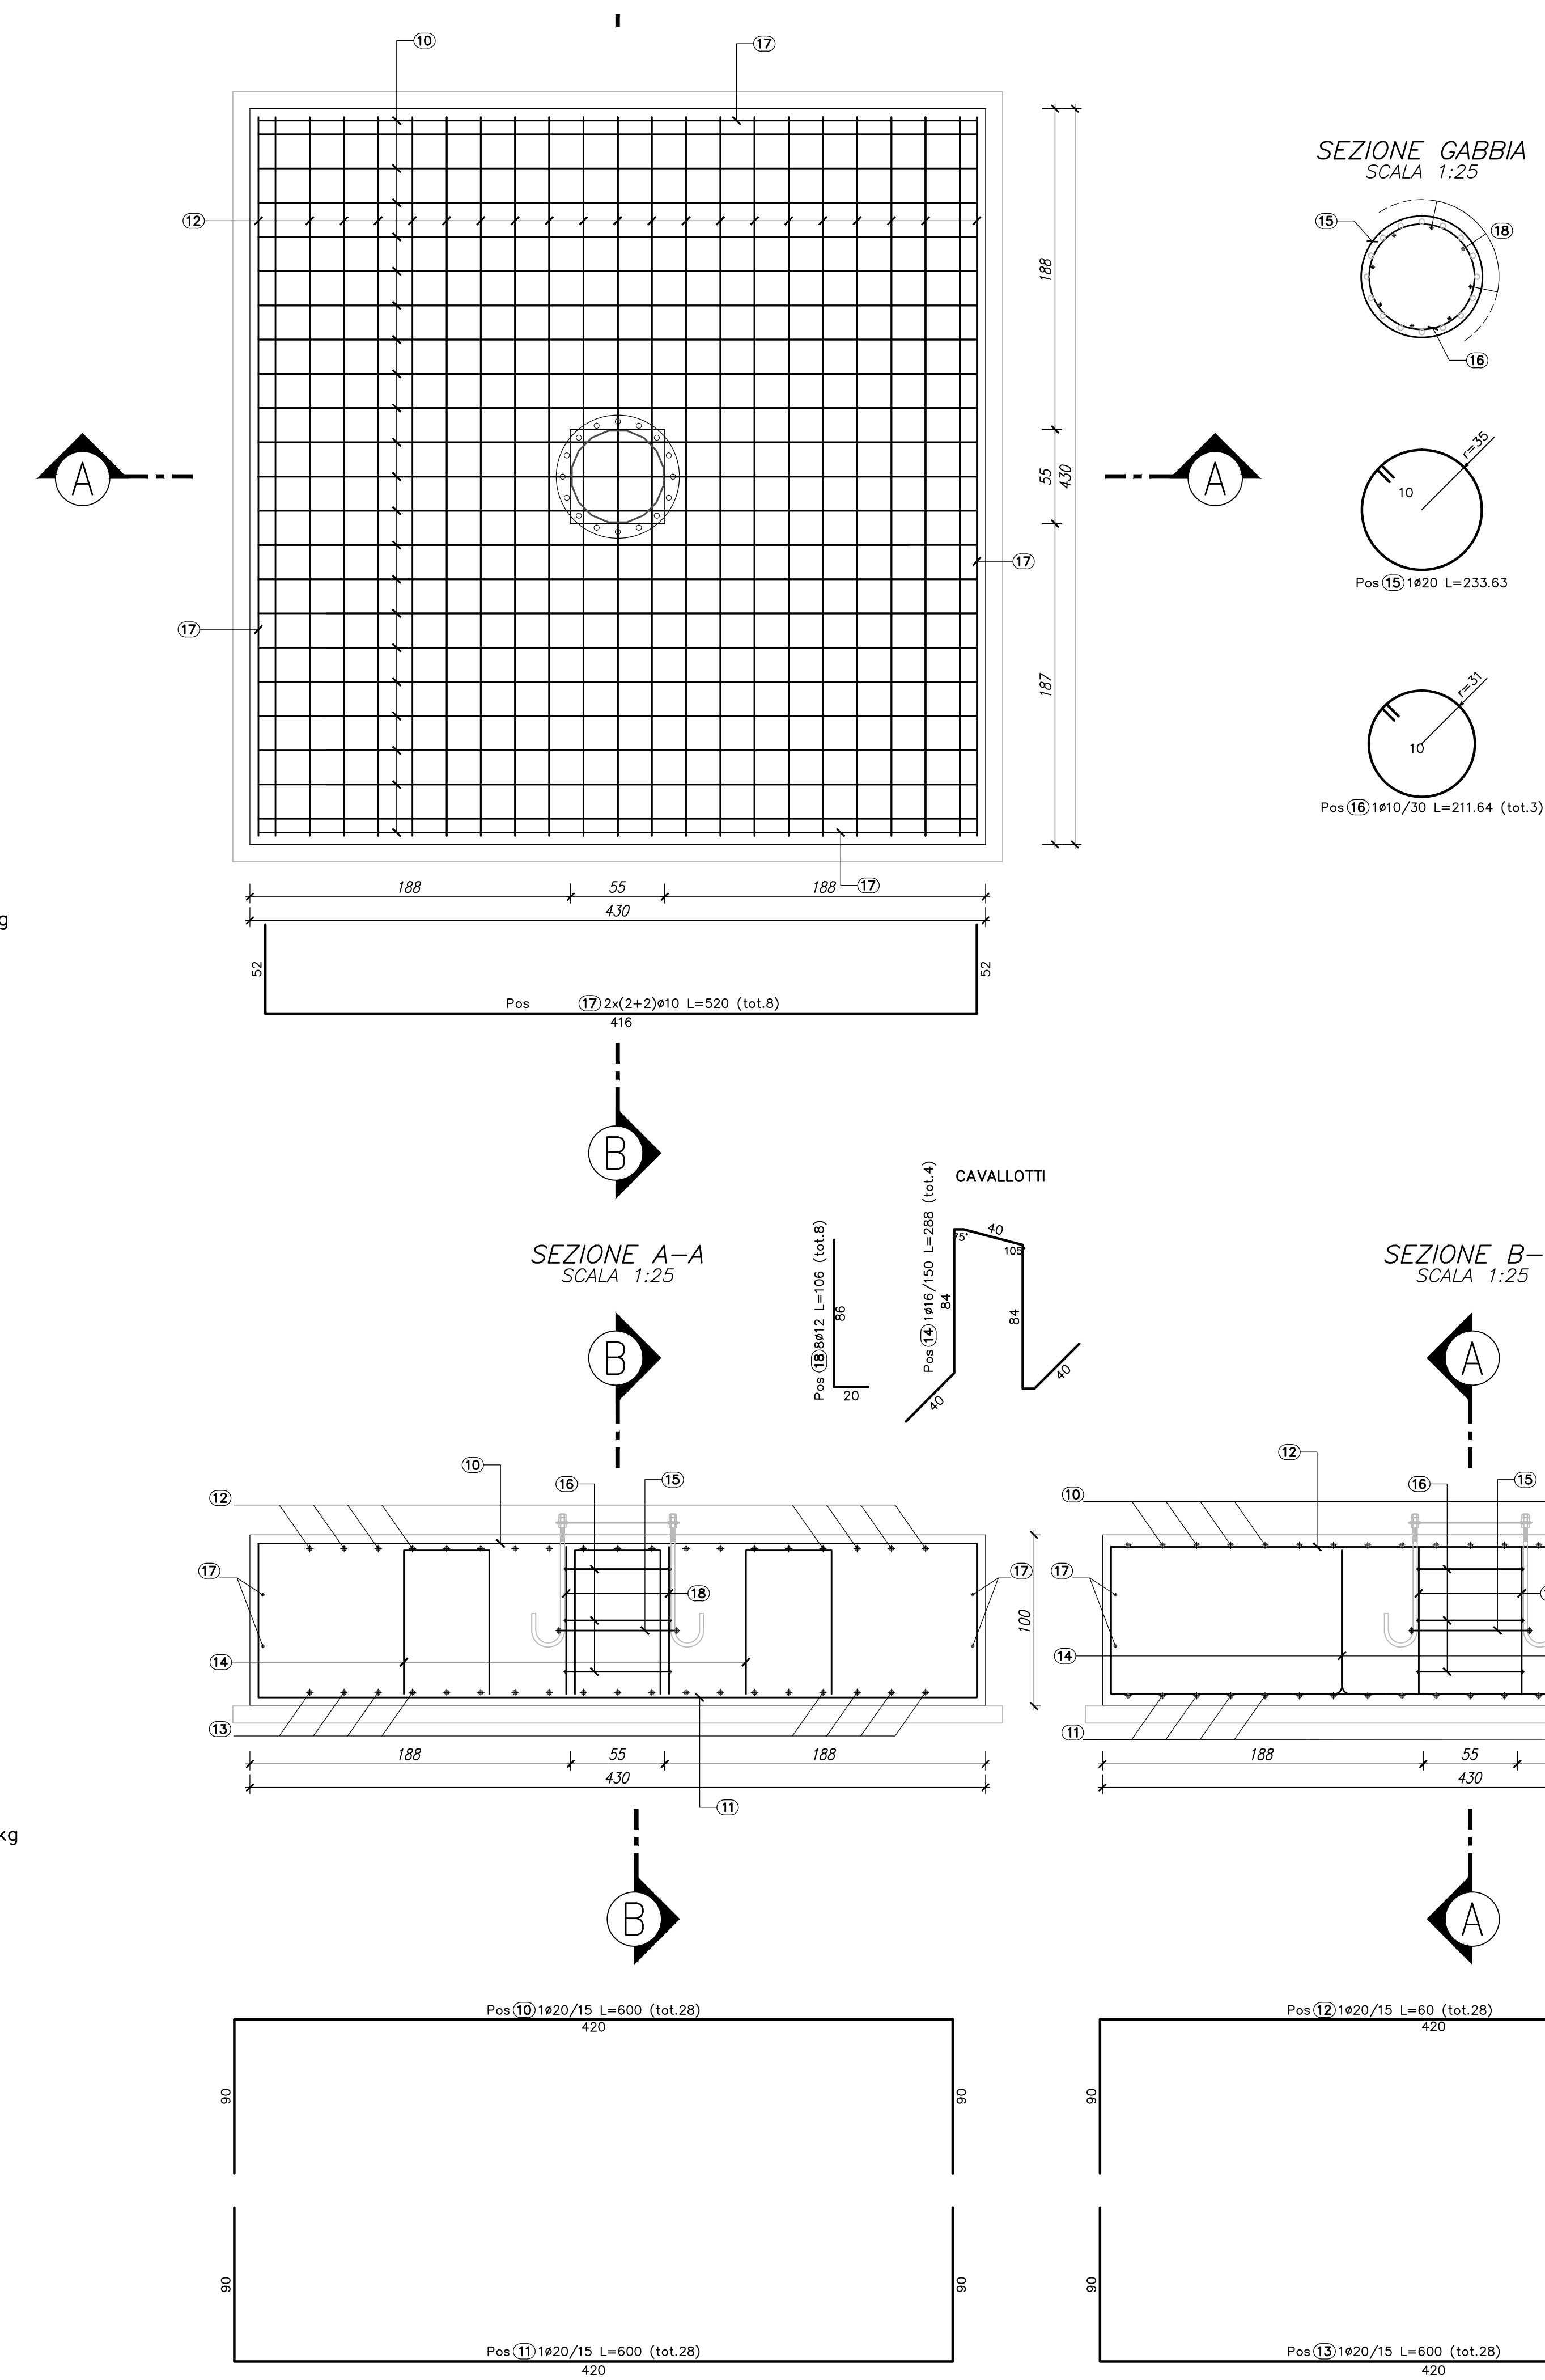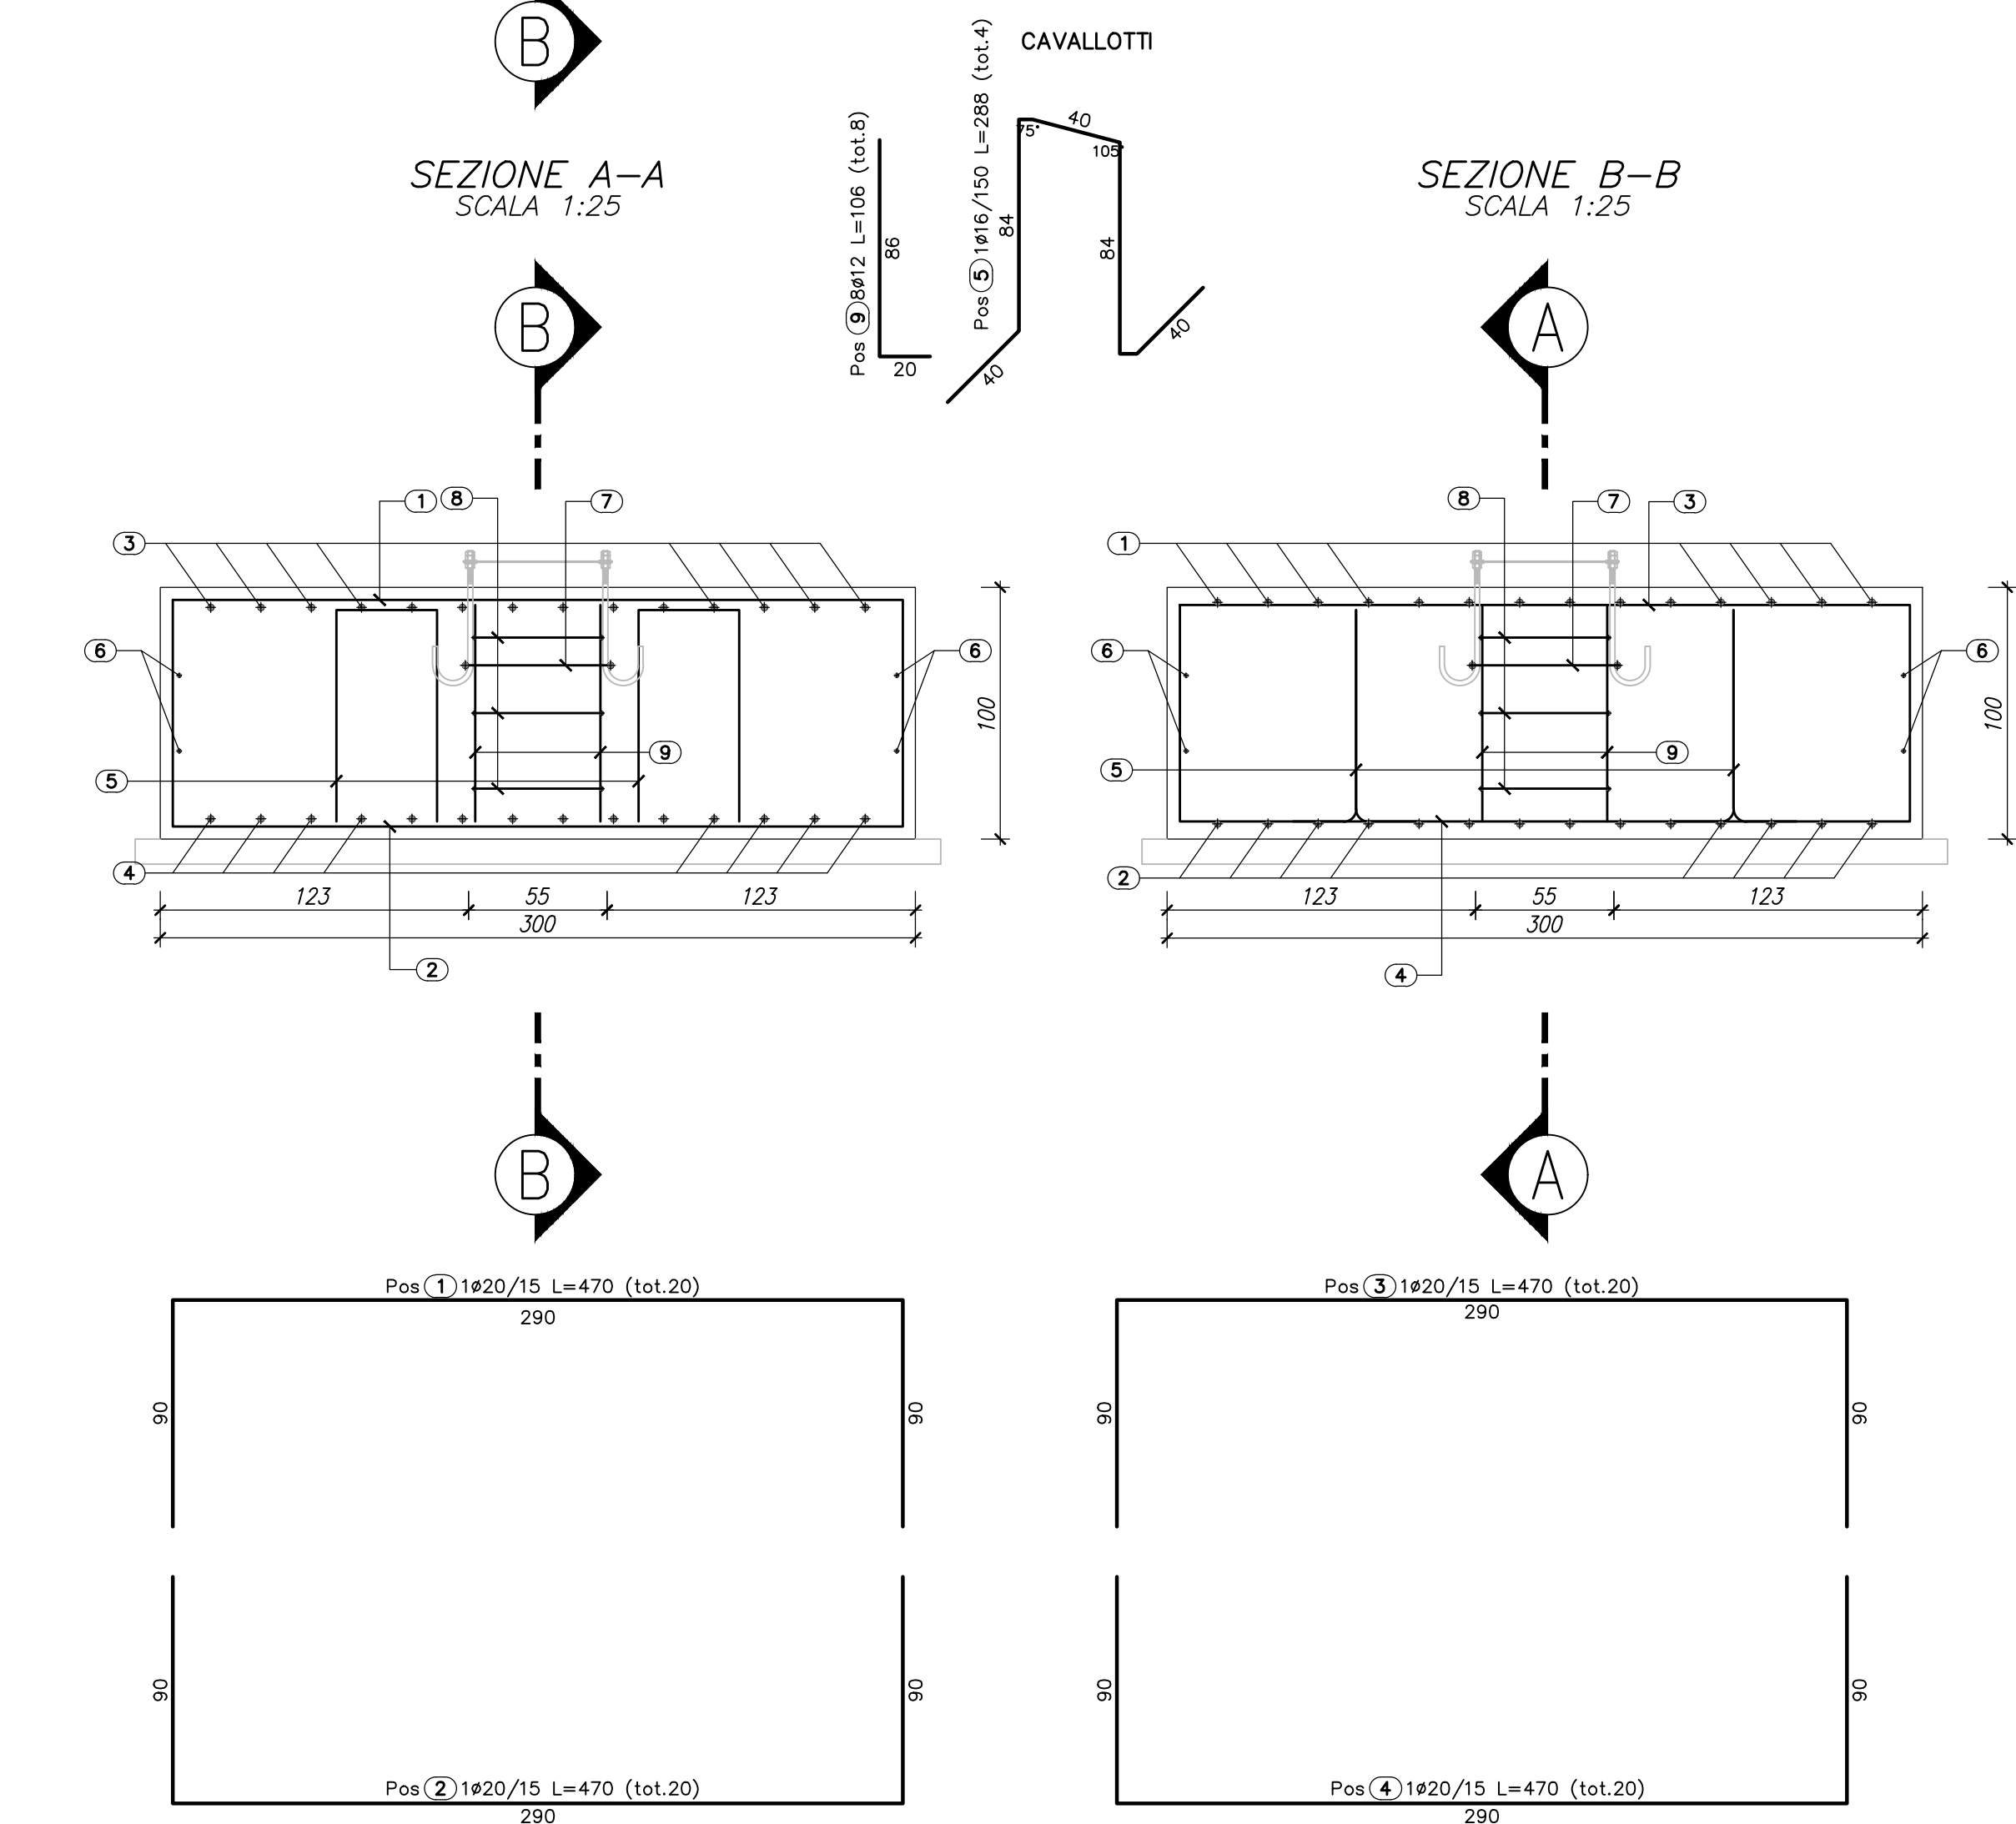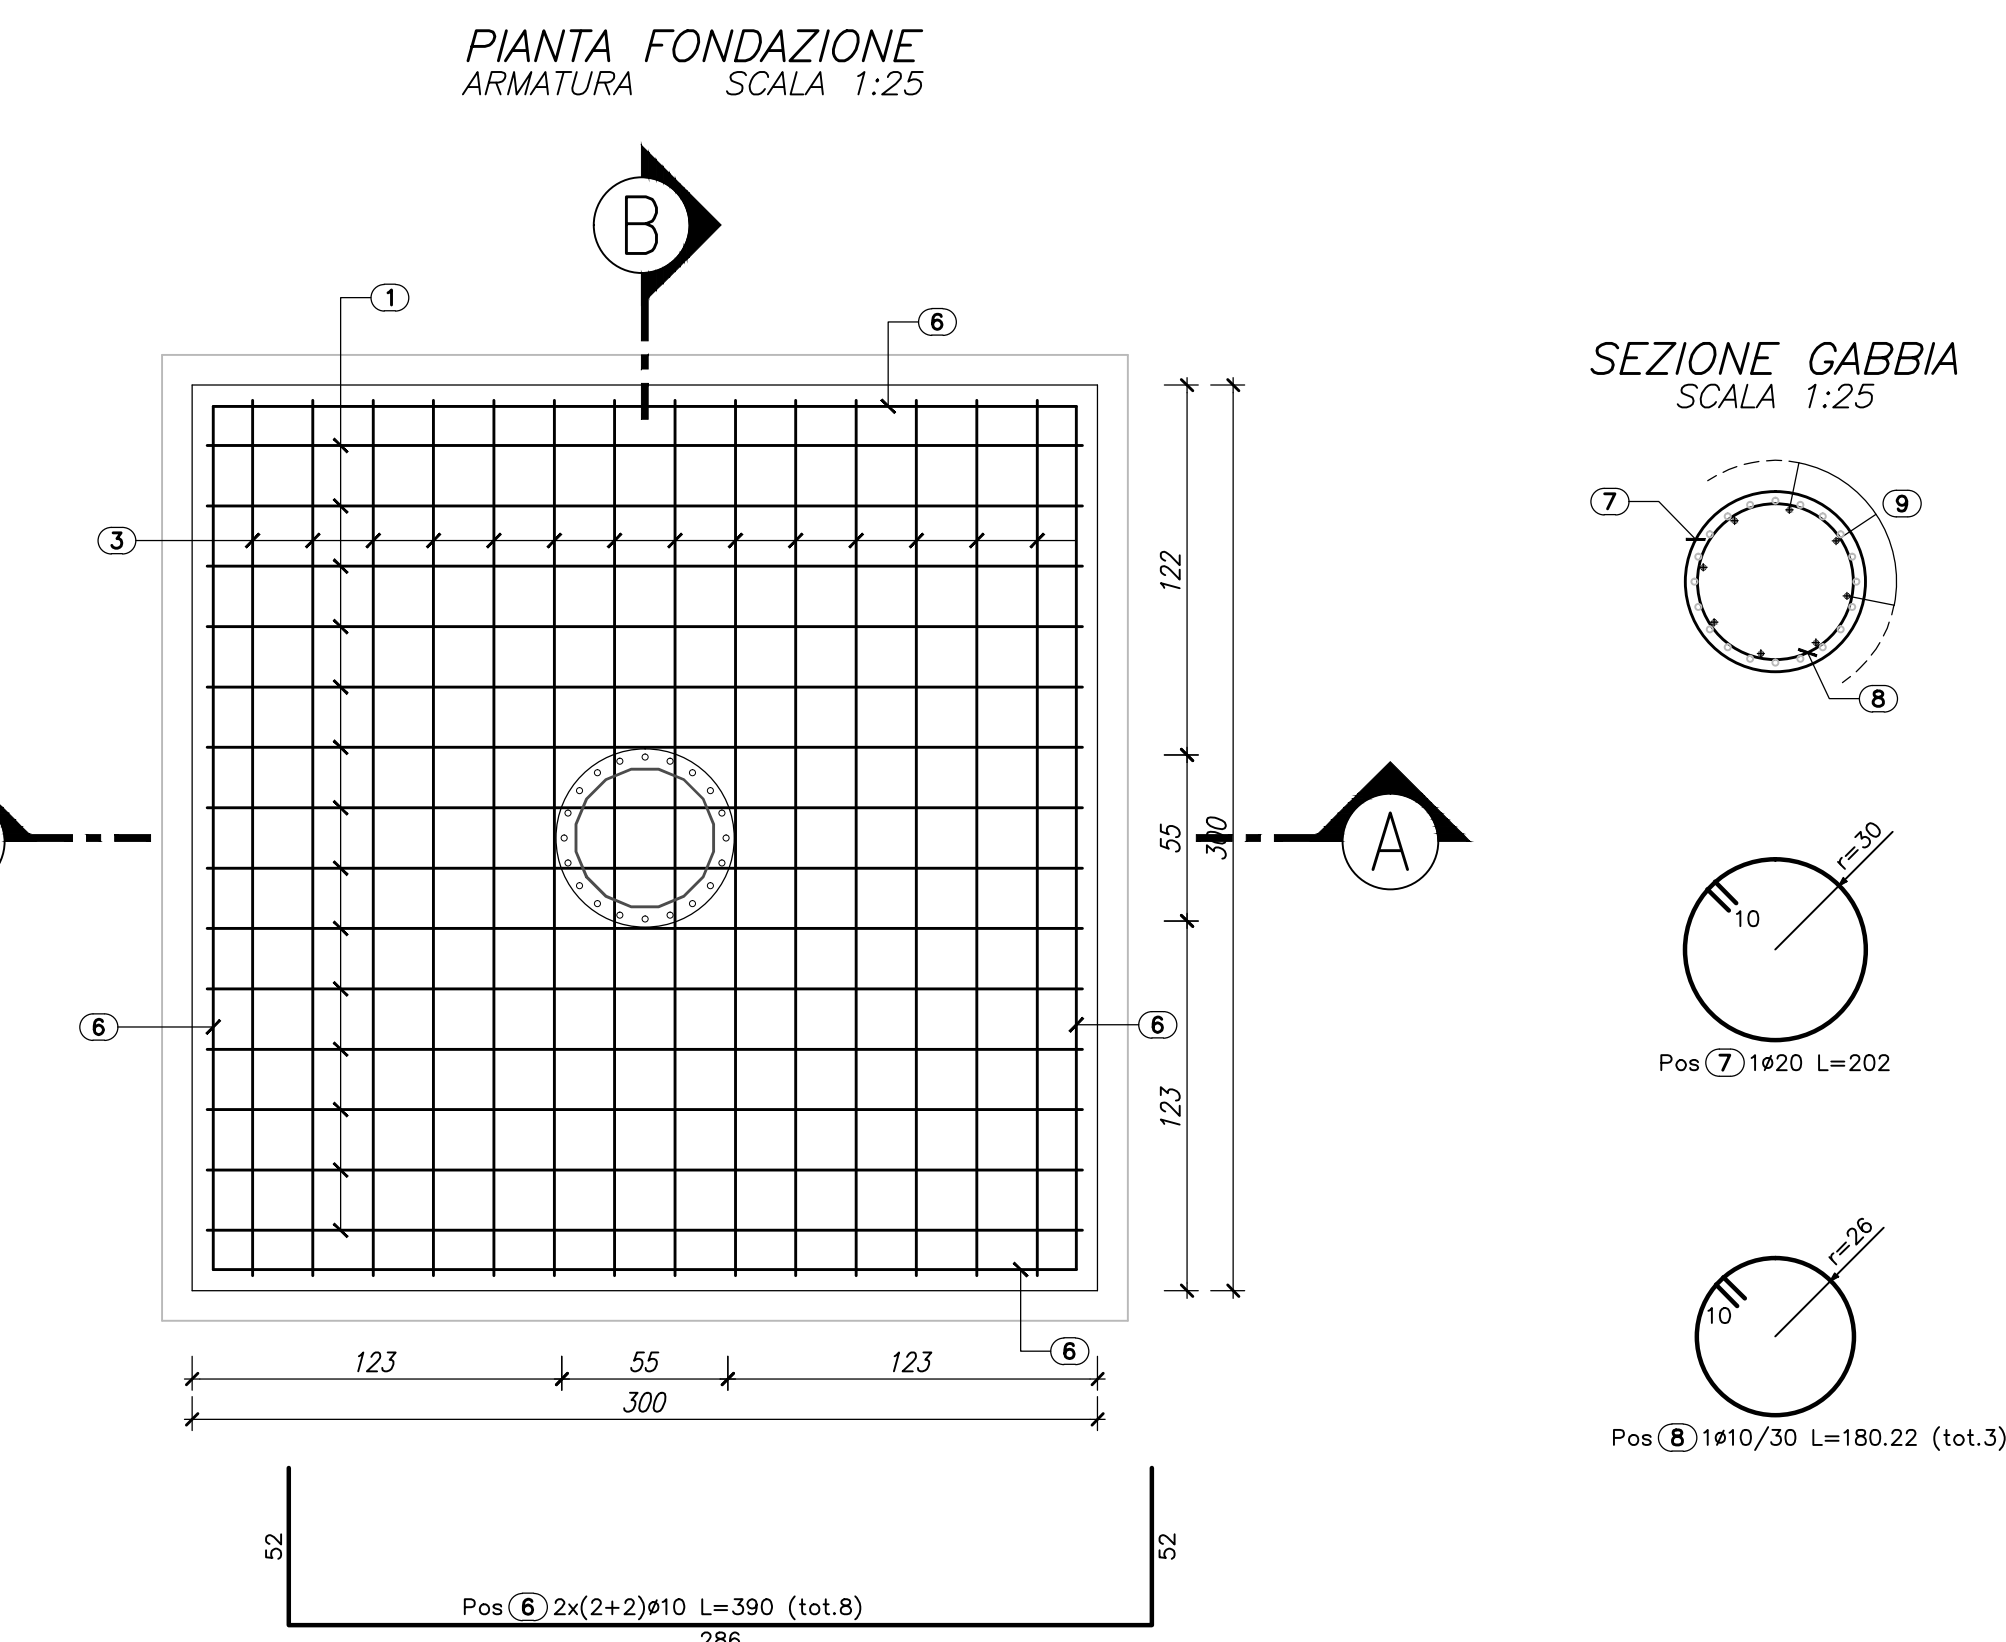

MATRICE DI REVISIONE		
REV	DATA	DESCRIZIONE MODIFICA

N.B. LA TAVOLA SOSTITUISCE QUELLA RELATIVA AL CODICE E DEL PROGETTO ESECUTIVO

COLLEGAMENTO AUTOSTRADALE
DALMINE - COMO - VARESE - VALICO DEL GAGGIOLO E OPERE AD ESSO CONNESSE
CODICE CUP F110000020001
TRATTE B1, B2, C, D, TRV13-14, GREENWAY
AS BUILT
TRATTA B1
IMPIANTI
TIPOLOGICI IMPIANTI TECNOLOGICI
TIPOLOGICI STRUTTURE
CARPENTERIA E ARMATURA PLINTI DI FONDAZIONE TORRI FARO

IDENTIFICAZIONE ELABORATO
CODICE PROGETTO: F1101078
FAS: PROGETTUALE
AUTORE: STRABAG A.S.
DATA: 09/09/2010
SCALE: 1:50, 1:25

IMPRESA
RAGGRUPPAMENTO TEMPORANEO IMPRESE
Mandatario: STRABAG A.S.
Mandatario: ICM S.p.A.
Mandatario: STRABAG S.p.A.

PROGETTISTA - PROGETTO ESECUTIVO DI DETTAGLIO
Mandatario: STRABAG A.S.
Progettista: 3TI ITALIA S.p.A.

CONCEDENTE
CONCESSIONARIA AUTOSTRADALE
Ing. Alberto Caschini

ELABORAZIONE PROGETTUALE
PROGETTISTA: 3TI ITALIA S.p.A.
Ing. Stefano Inzeri Pizzari
Ing. Gabriele Inzeri Pizzari
Provincia di Roma n. 20809