




SV. Lazzate – Ramo L3
SEZIONE N. : 211a SCALA 1:100
QT. PROGETTO : 262.779
DIST.PROG. : 0+022.308

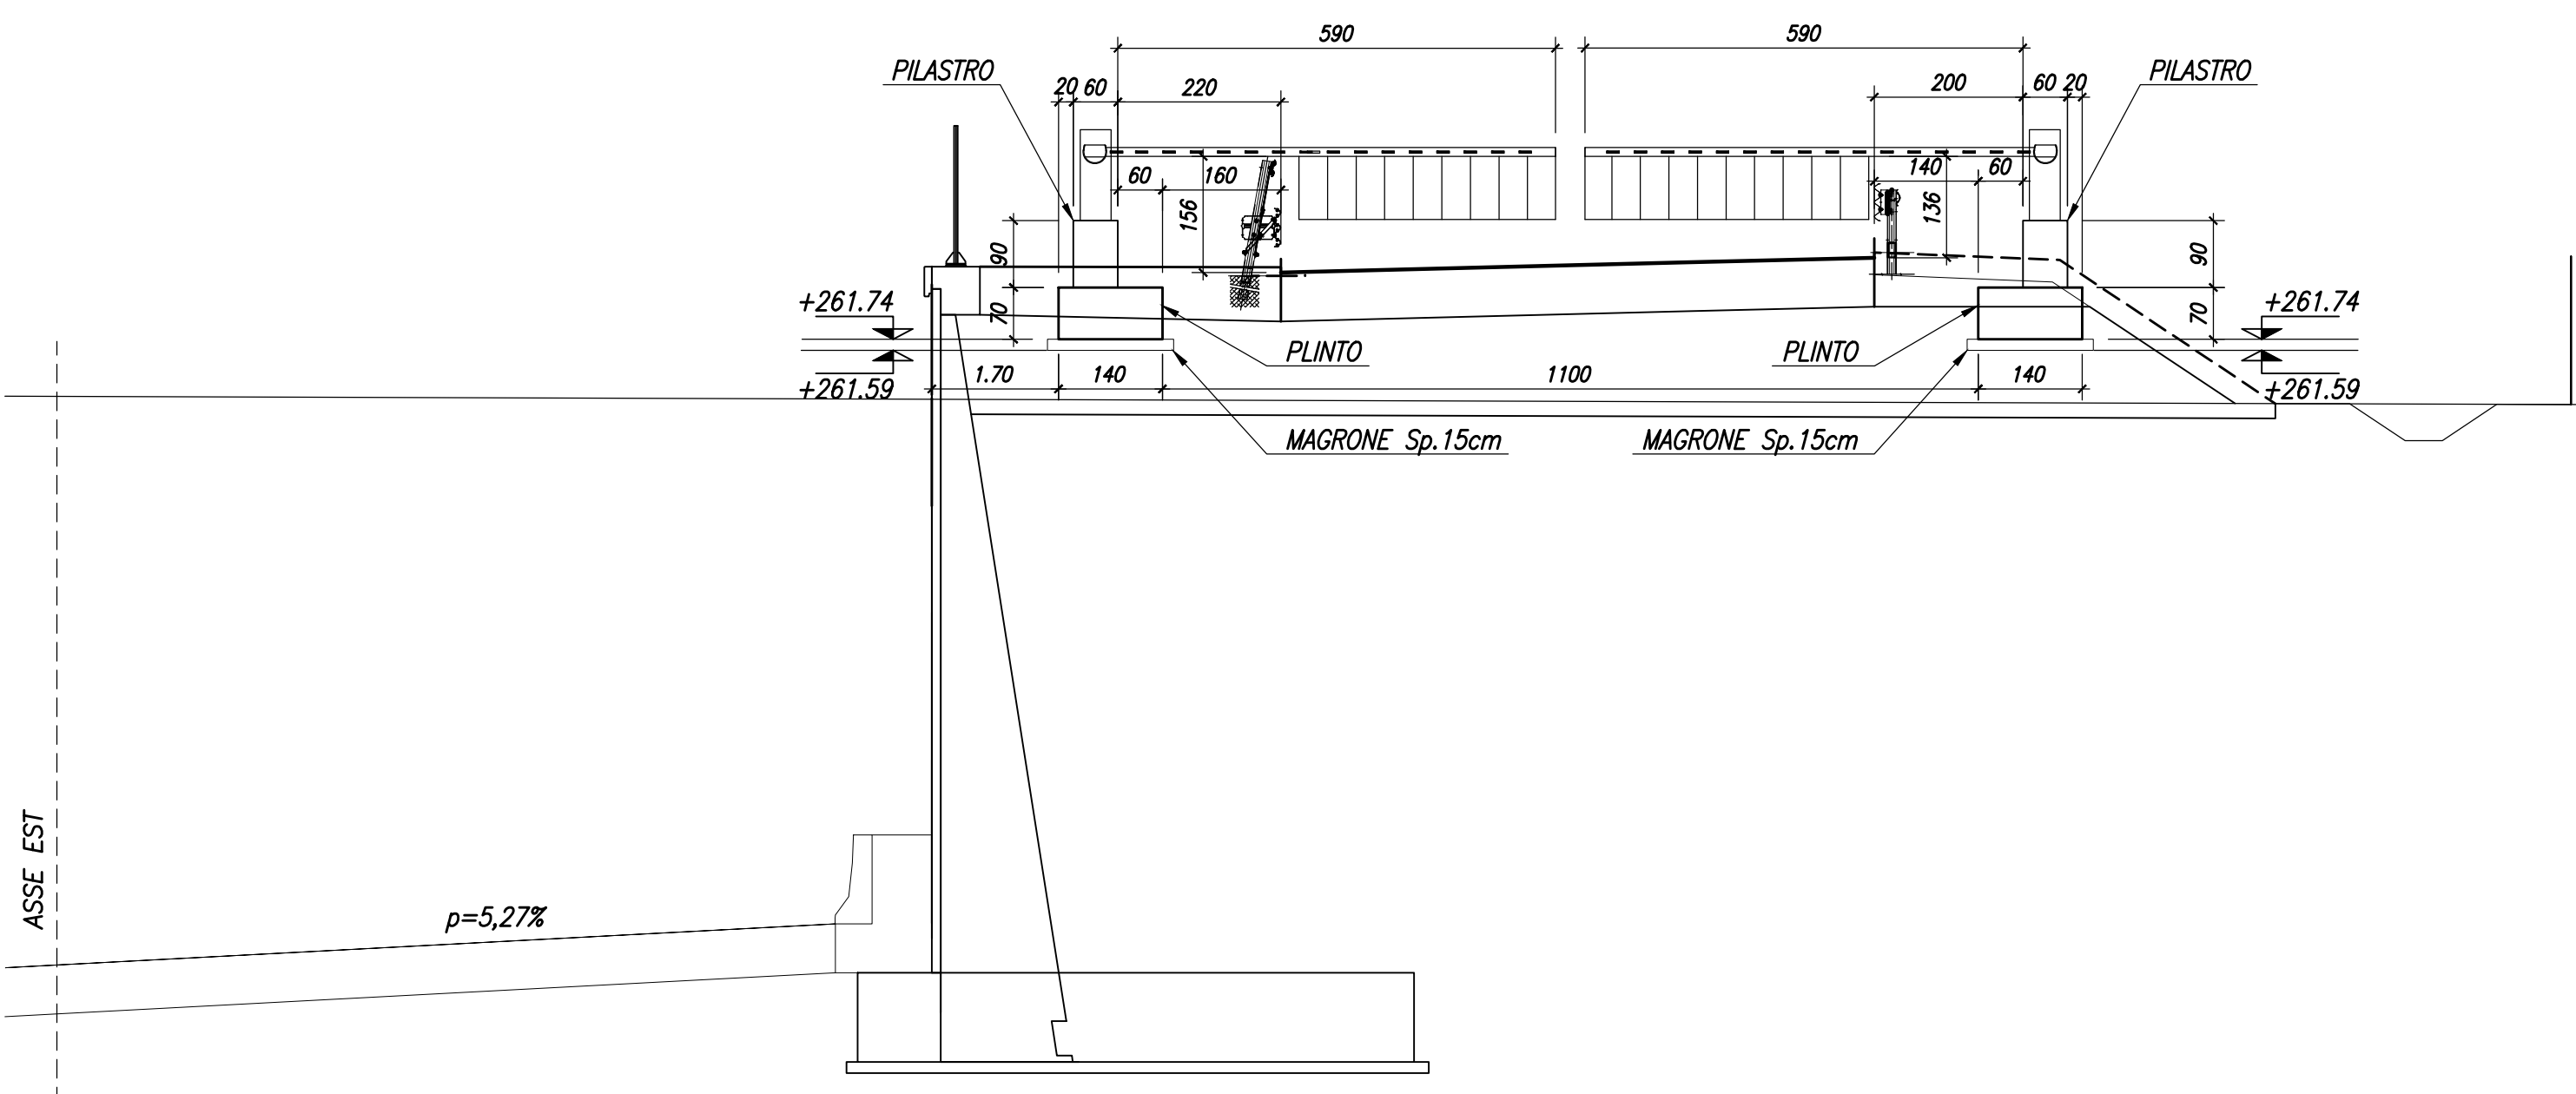





SV. Lazzate – Ramo L1
SEZIONE N. : 207 SCALA 1:100
QT. PROGETTO : 262.830
DIST.PROG. : 0+022.179

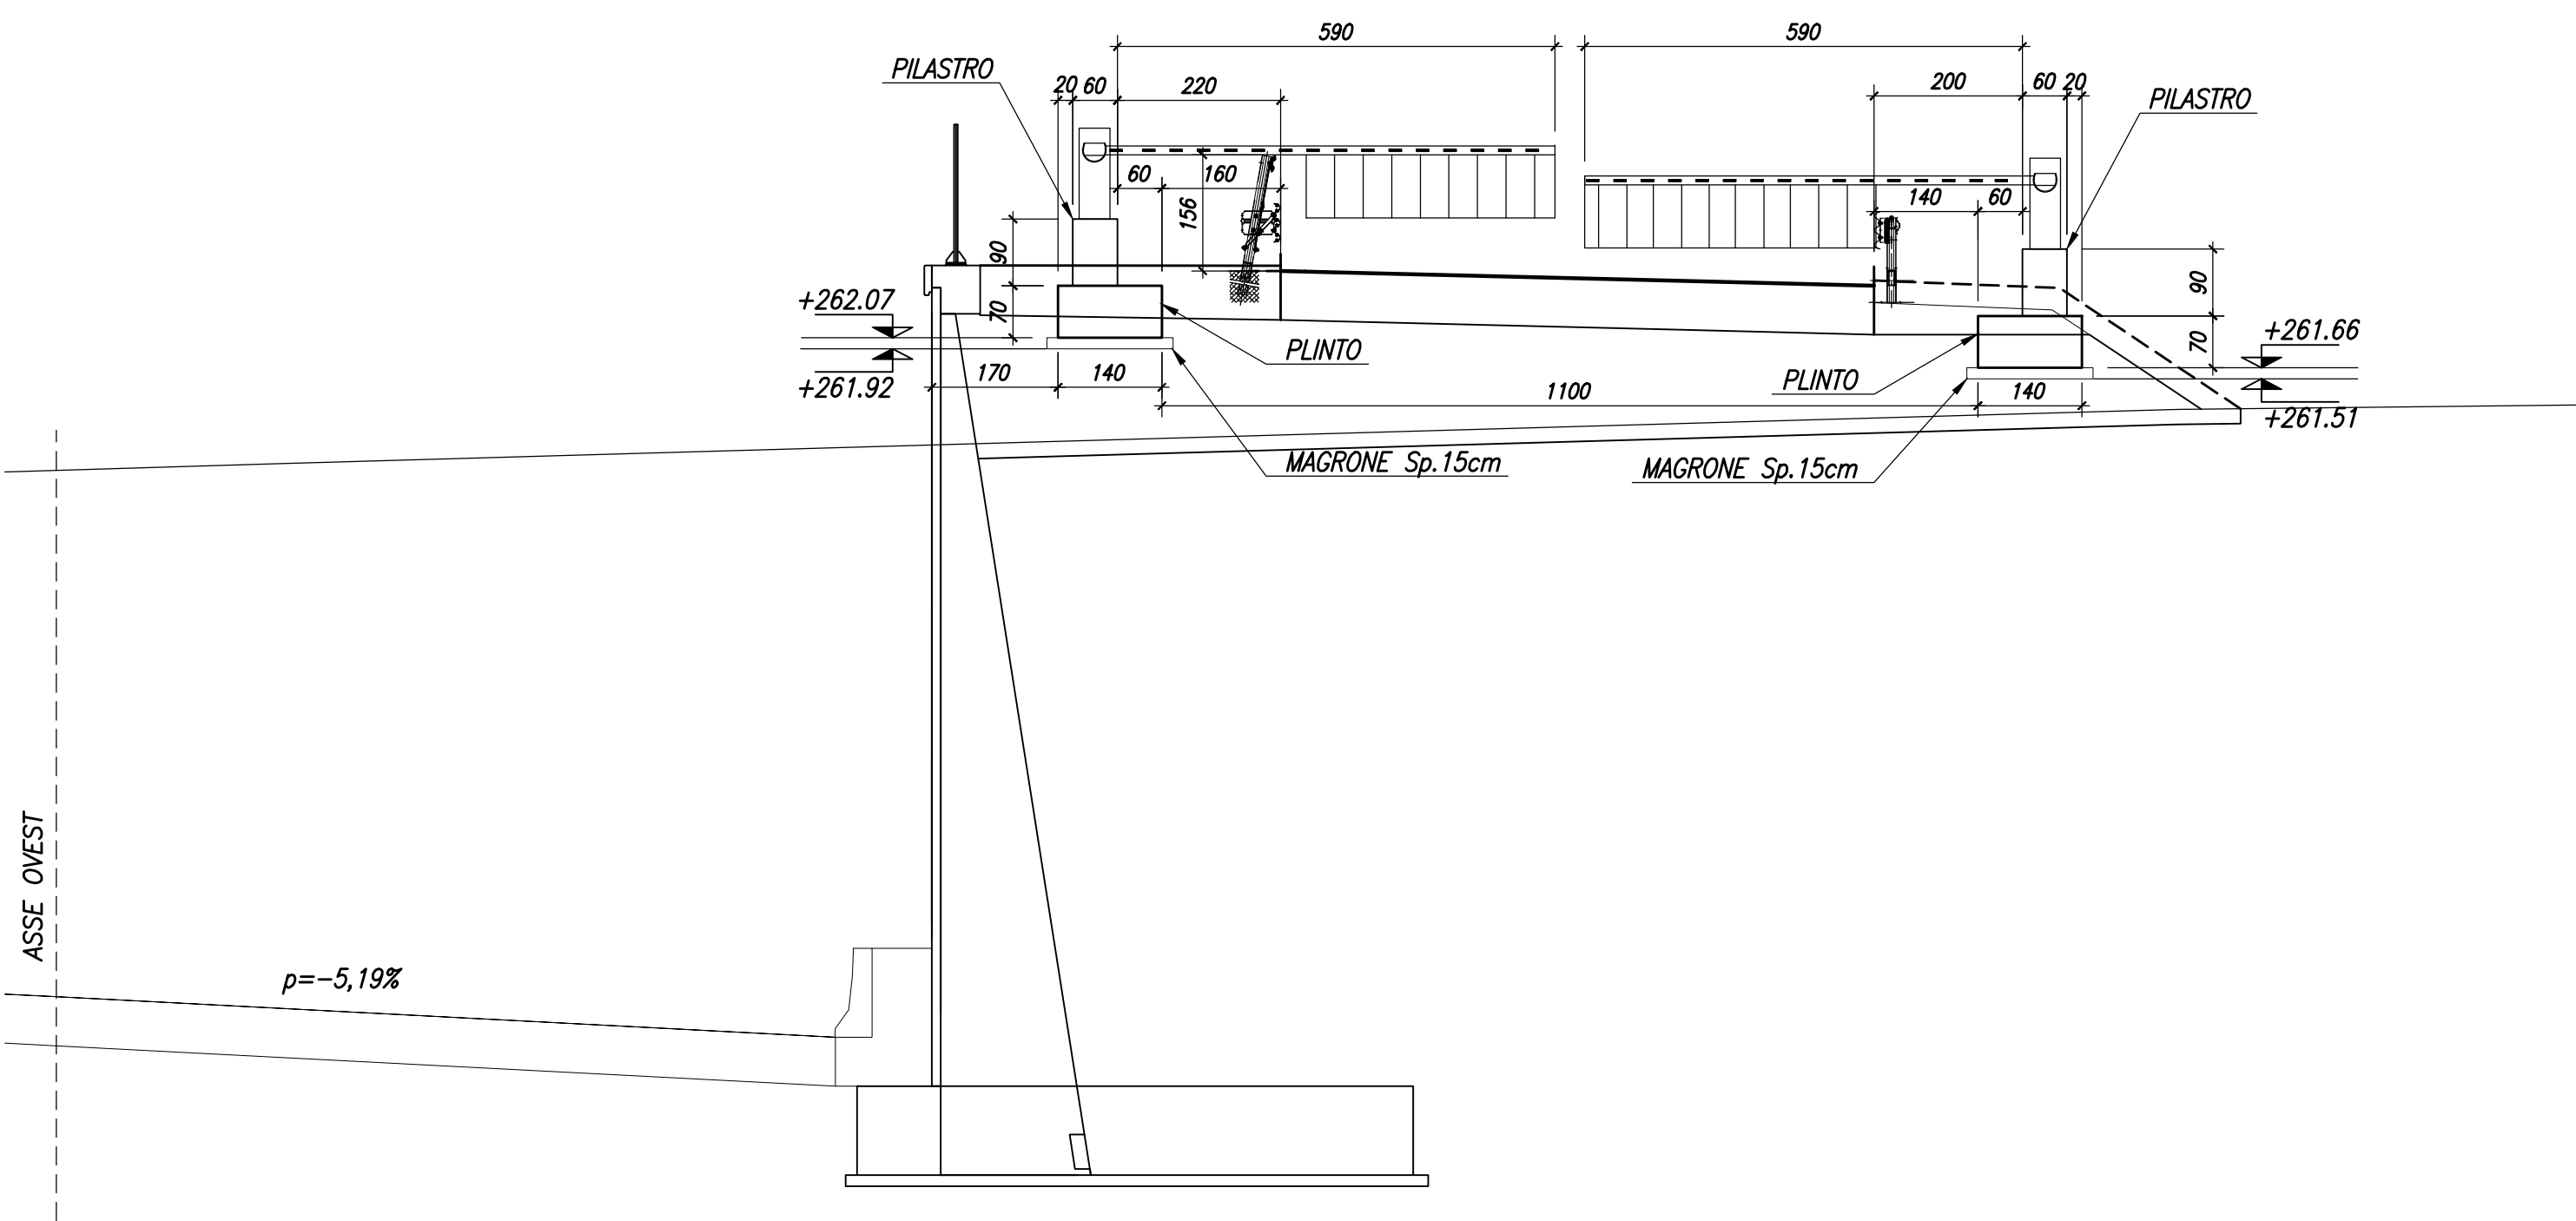

SV. SS35 – Ramo L2
SEZIONE N. : 12 SCALA 1:100
QT. PROGETTO : 265.844
DIST.PROG. : 0+395.980

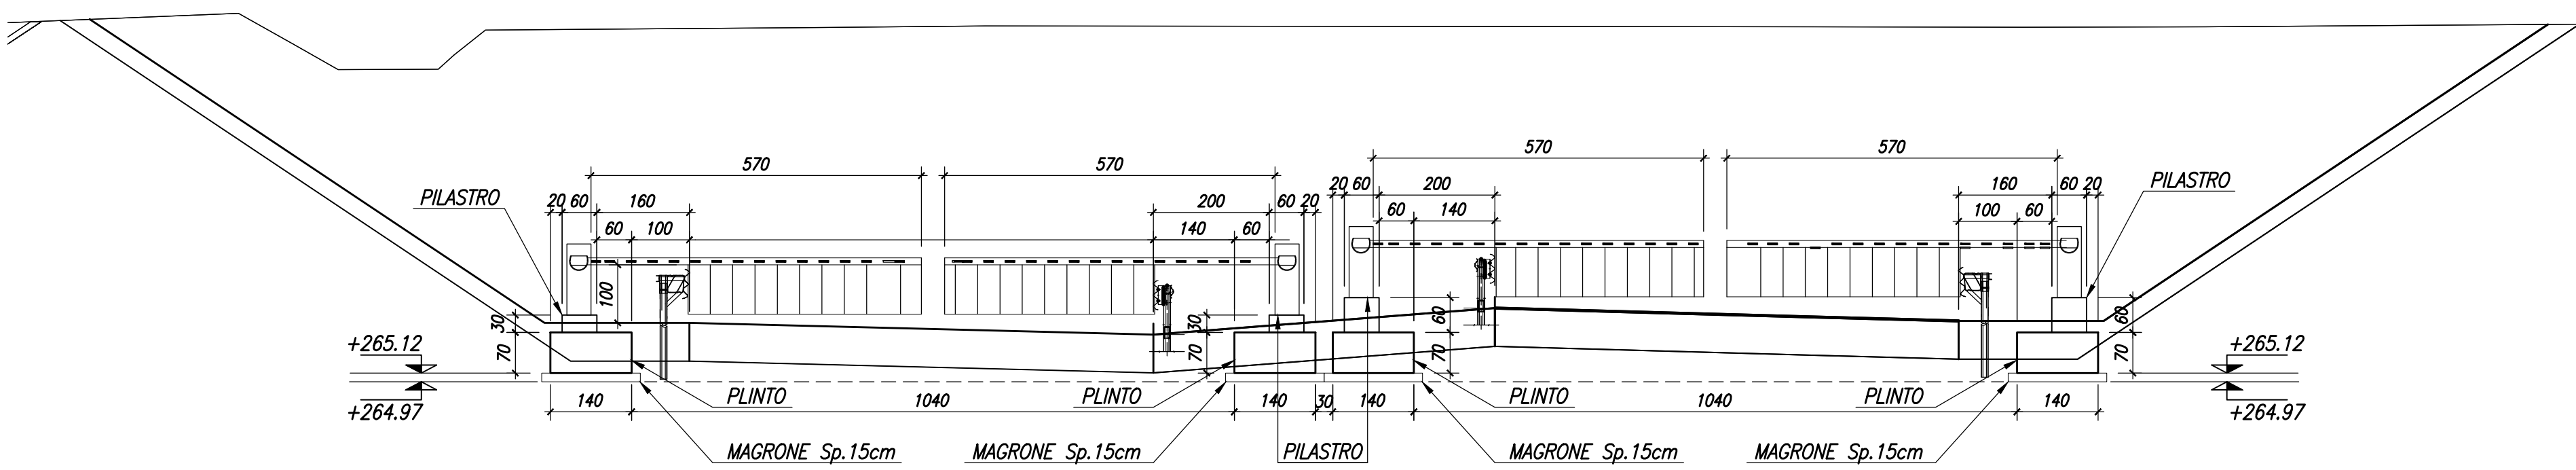


SV. SS35 – Ramo L1B
SEZIONE N. : 13 SCALA 1:100
QT. PROGETTO : 266.085
DIST.PROG. : 0+392.981

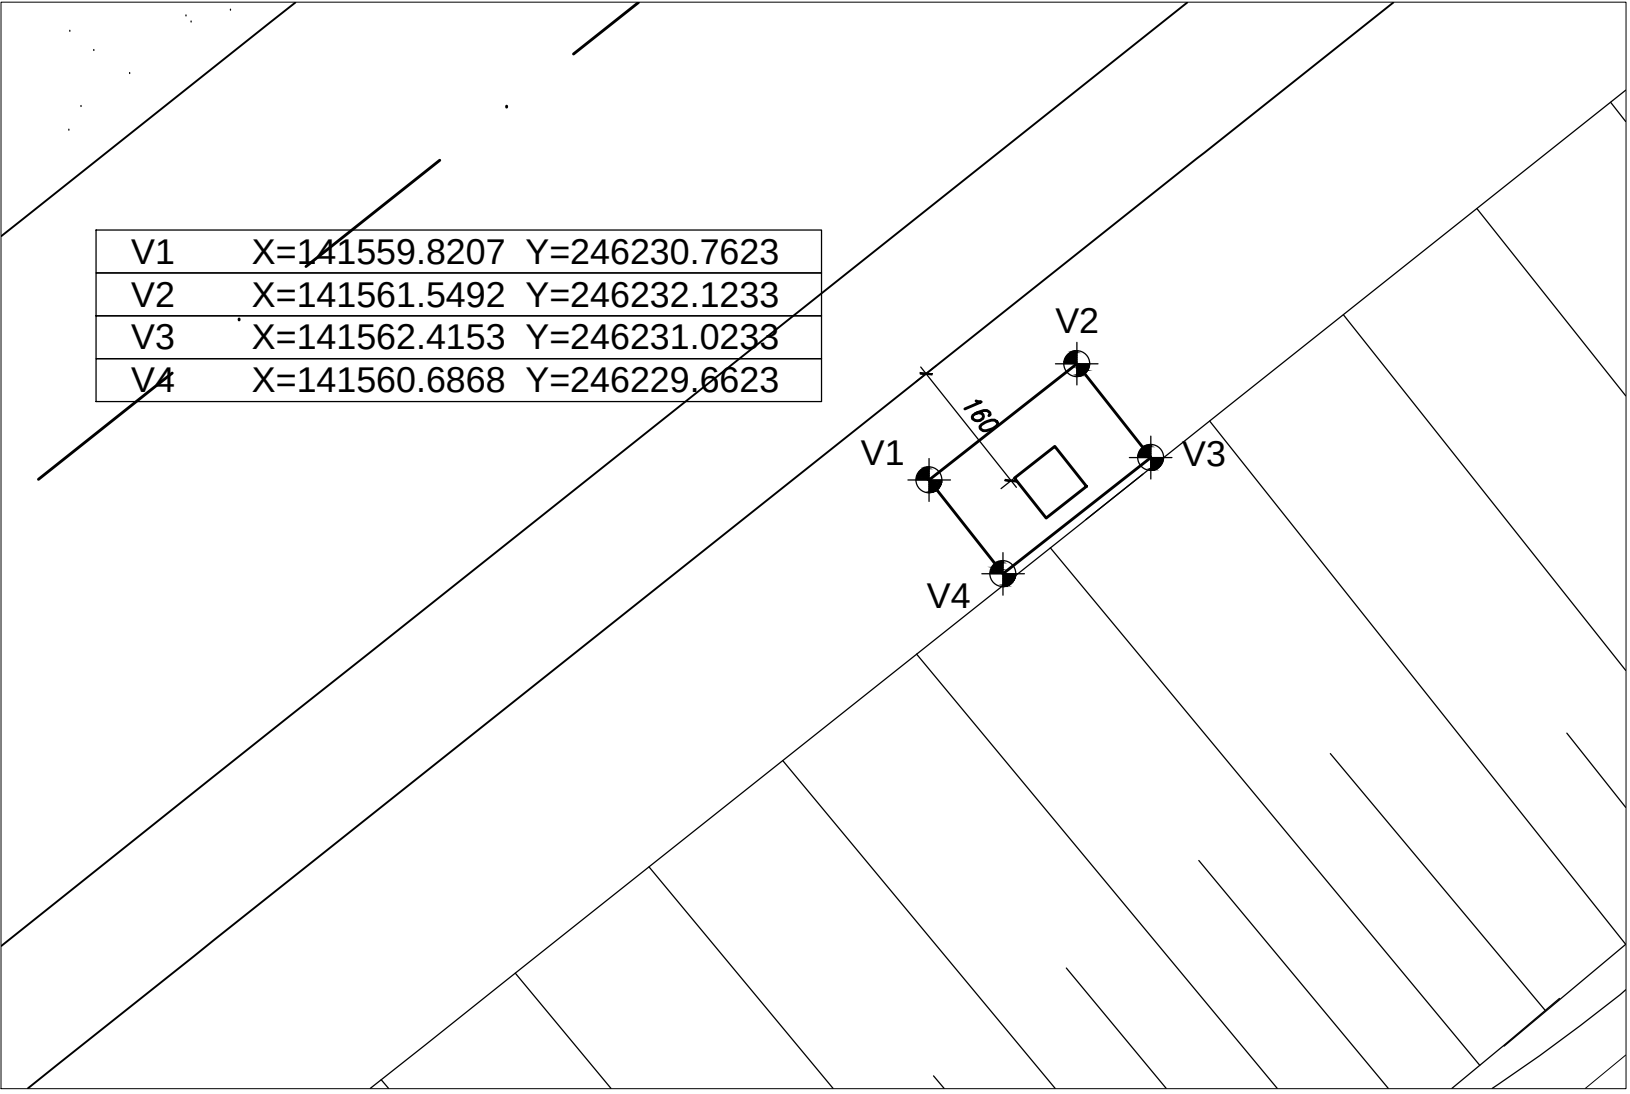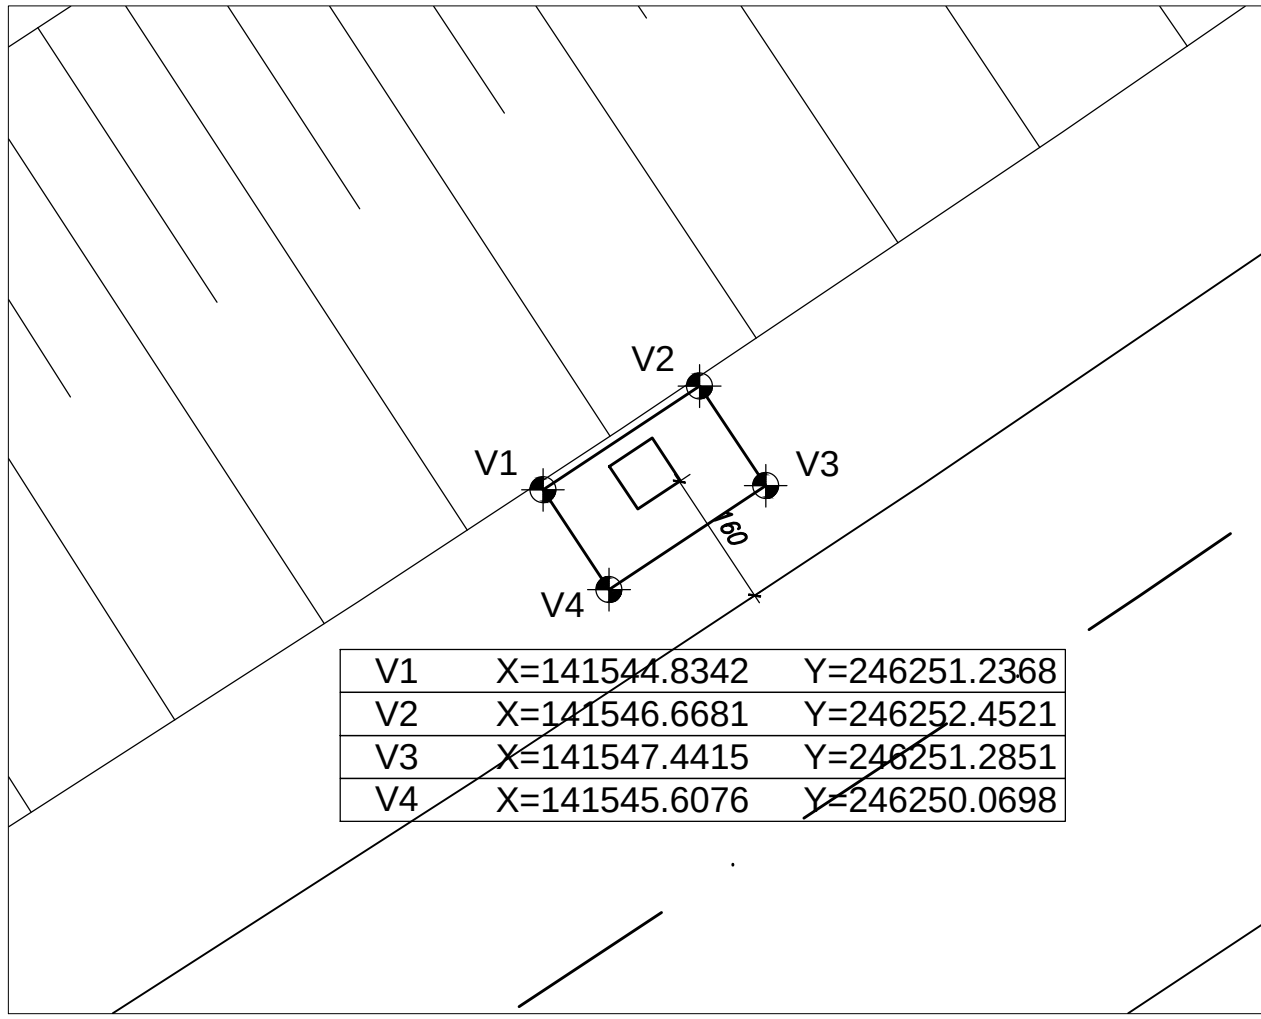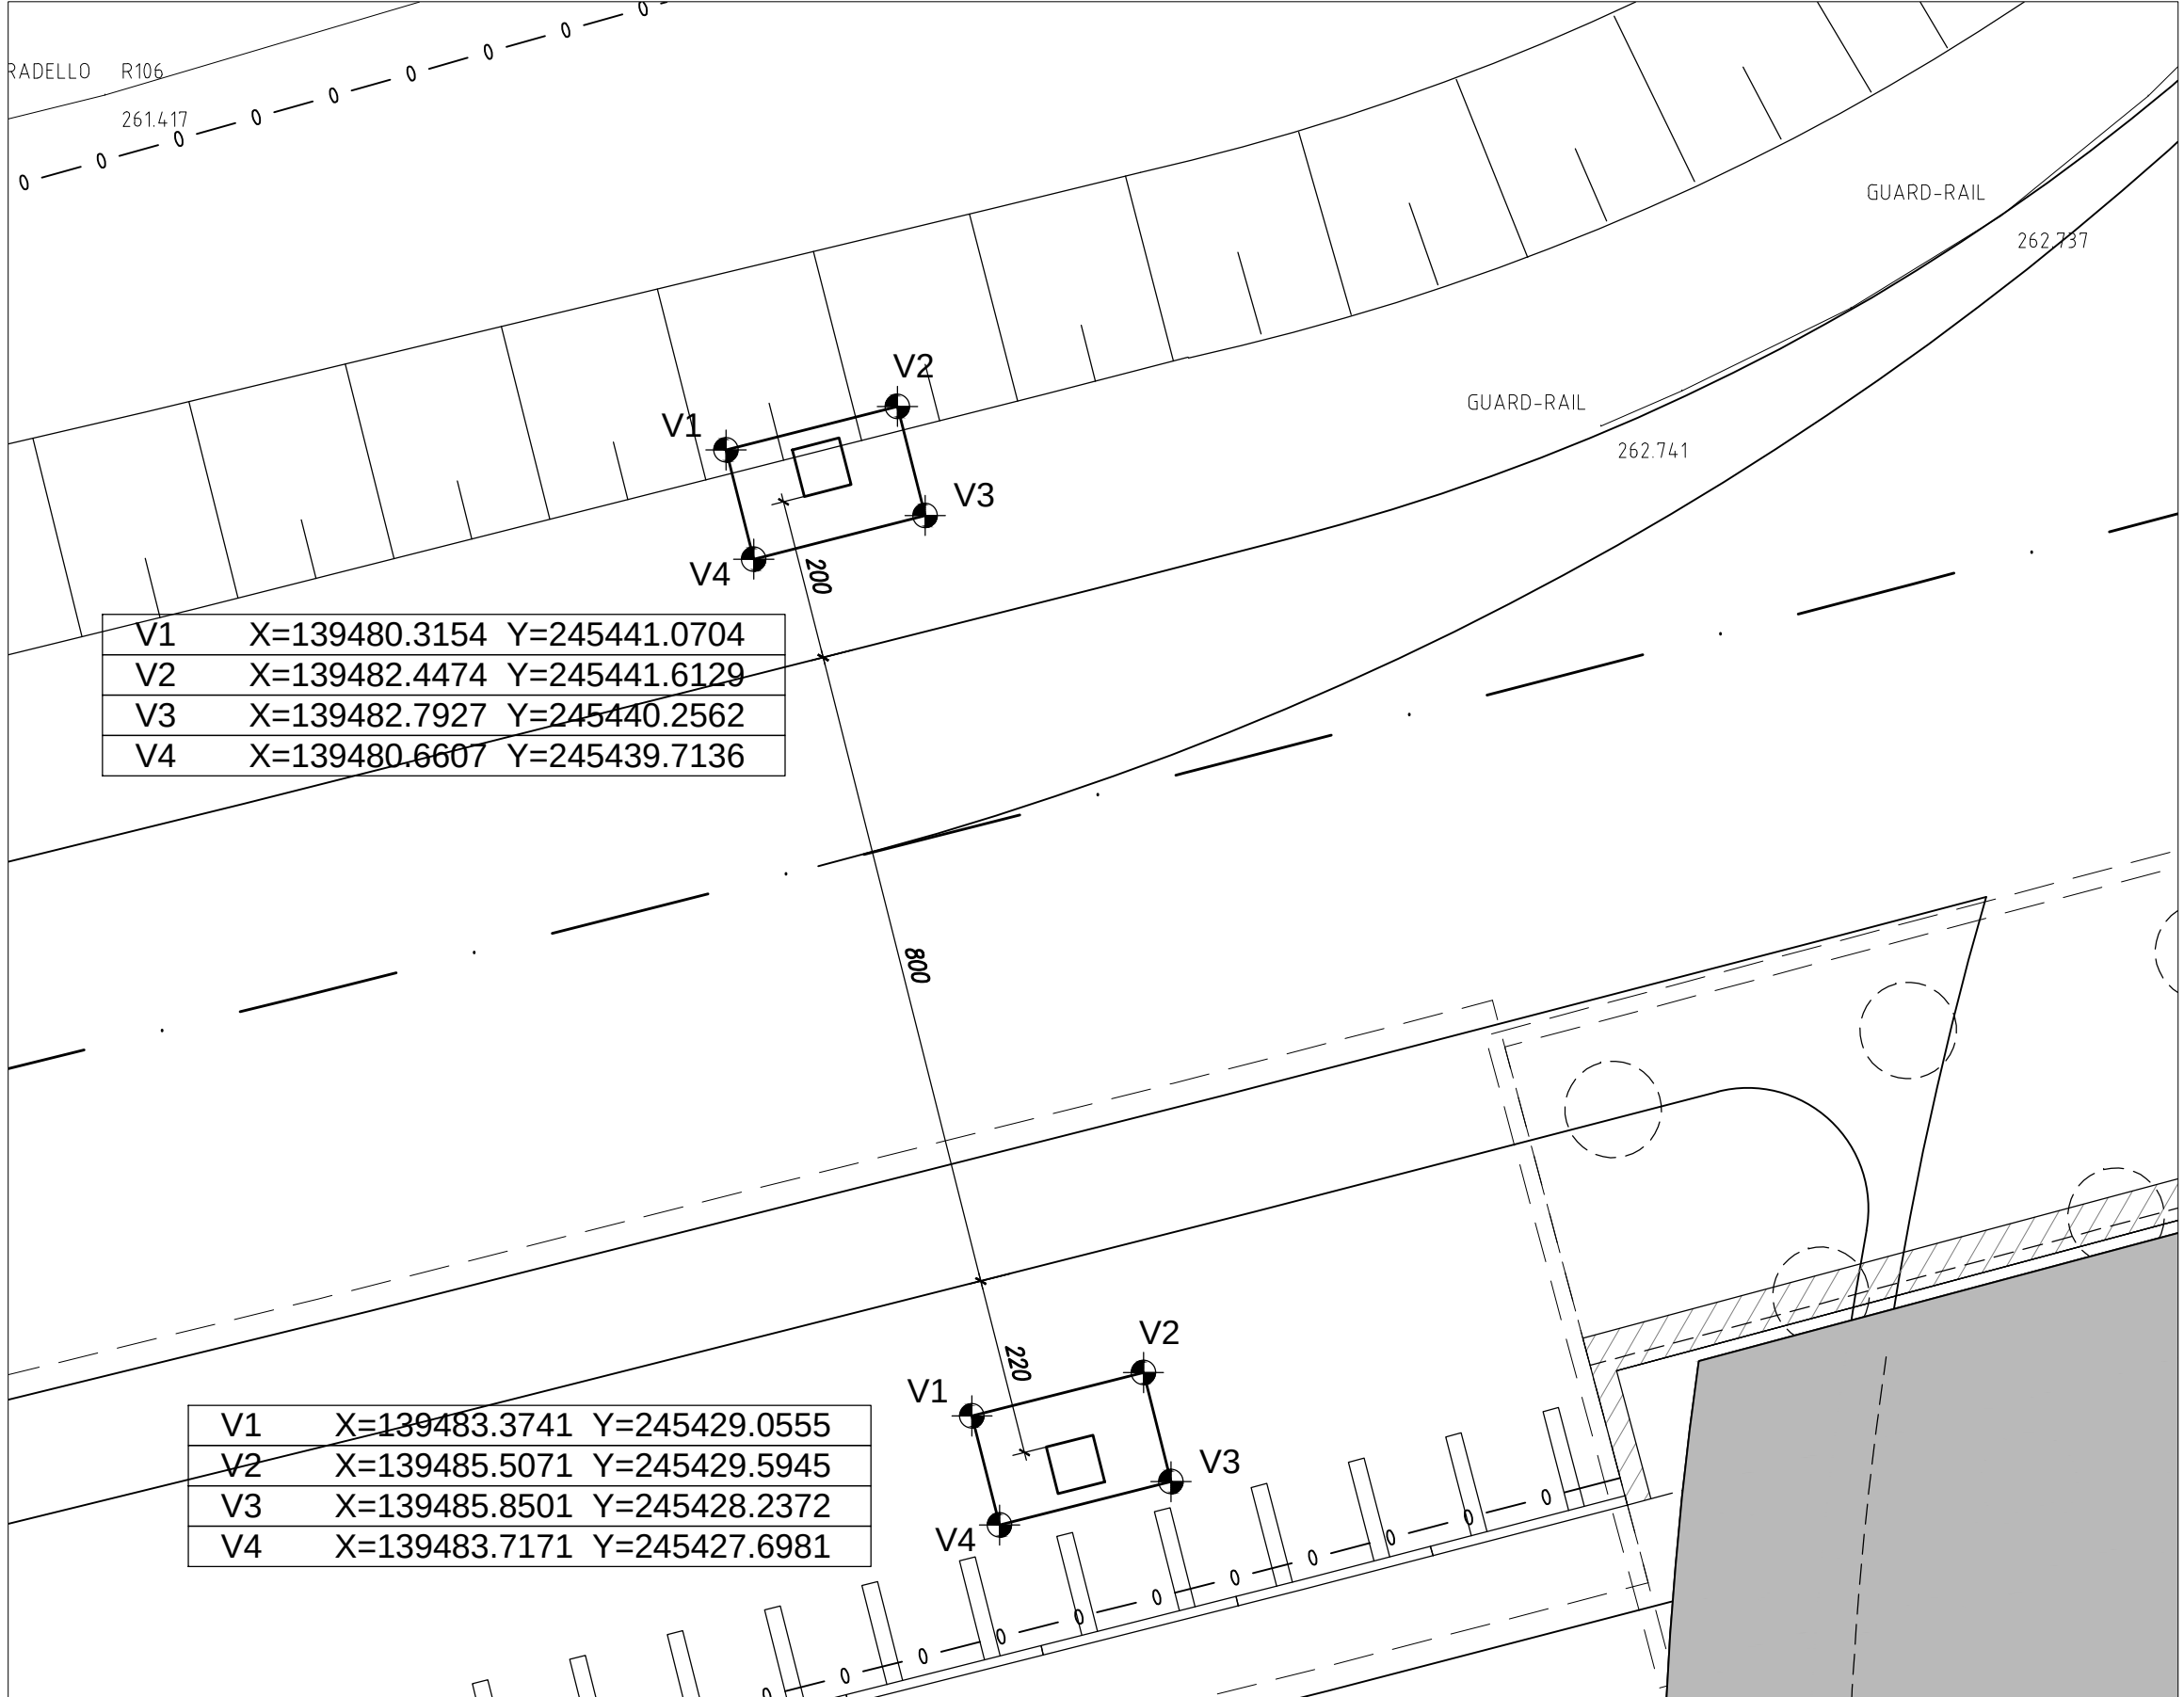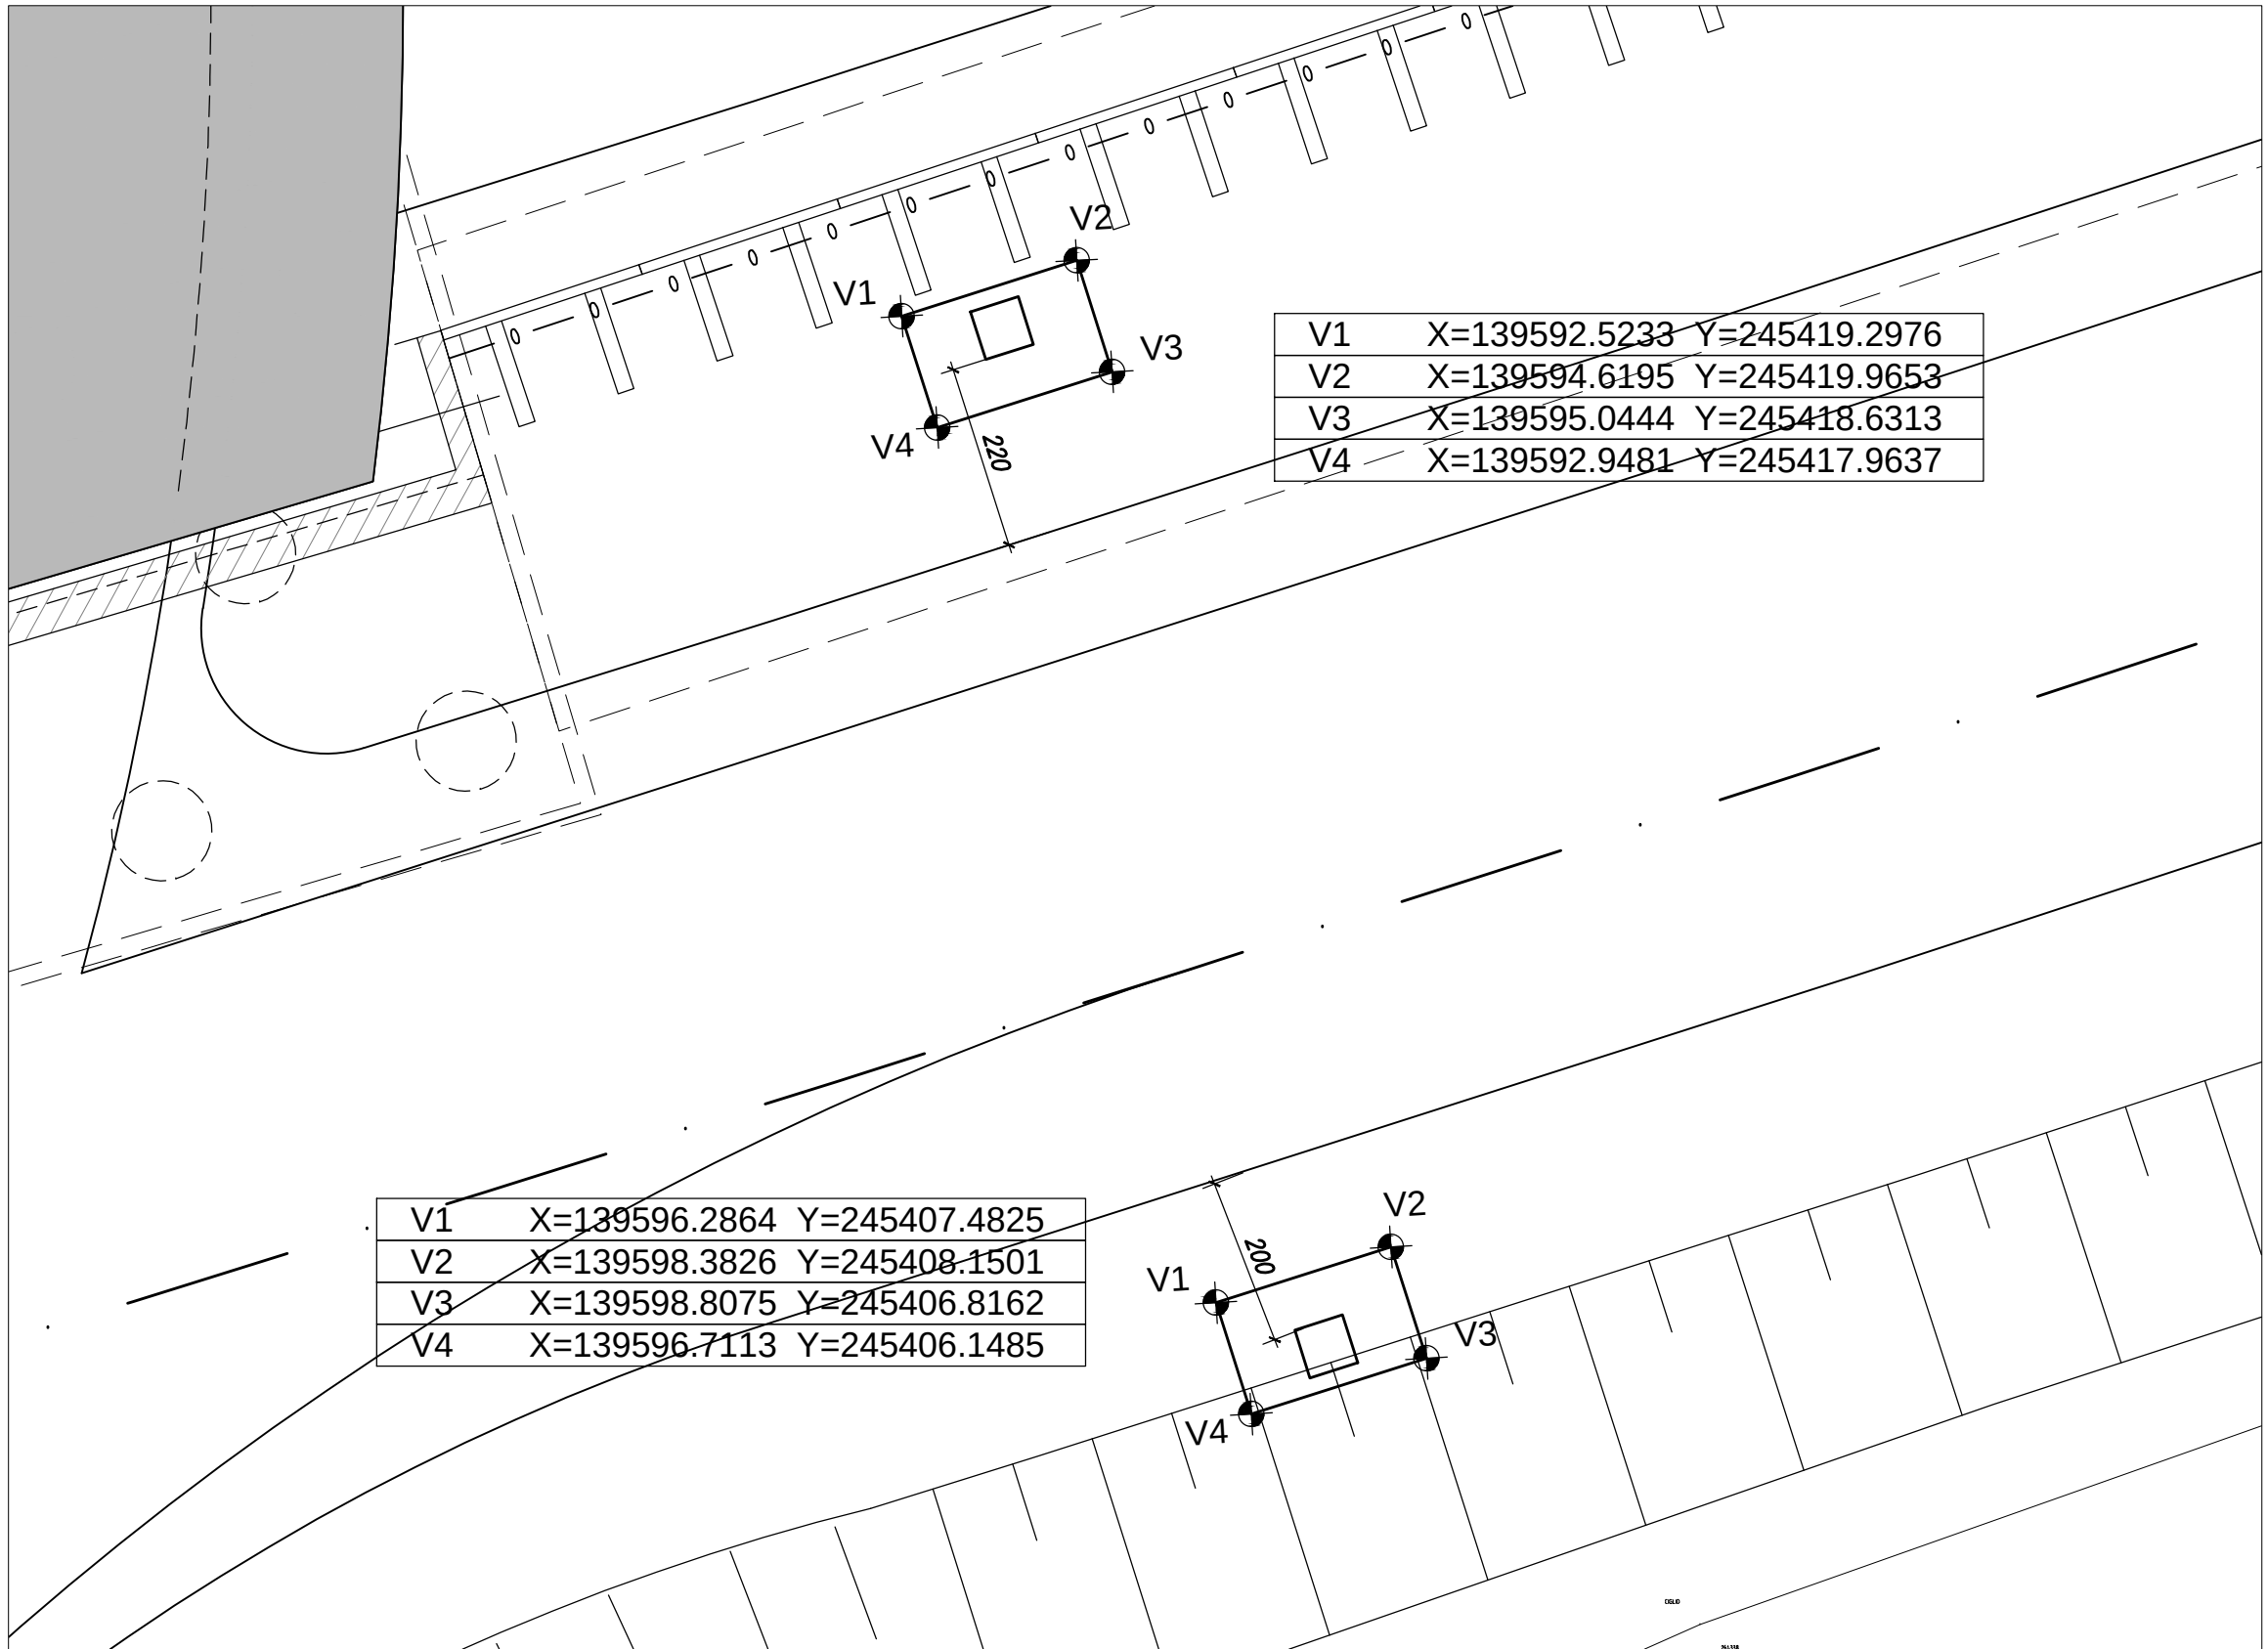


CARPENTERIA PLINTO E PILASTRO
TIPO "1"-"2"-"3"
(FONDAZIONI PER SBARRE ACCESSO AUTOSTRADALE)

PIANTA FONDAZIONE SEZIONE B-B
SCALA 1:50 SCALA 1:20

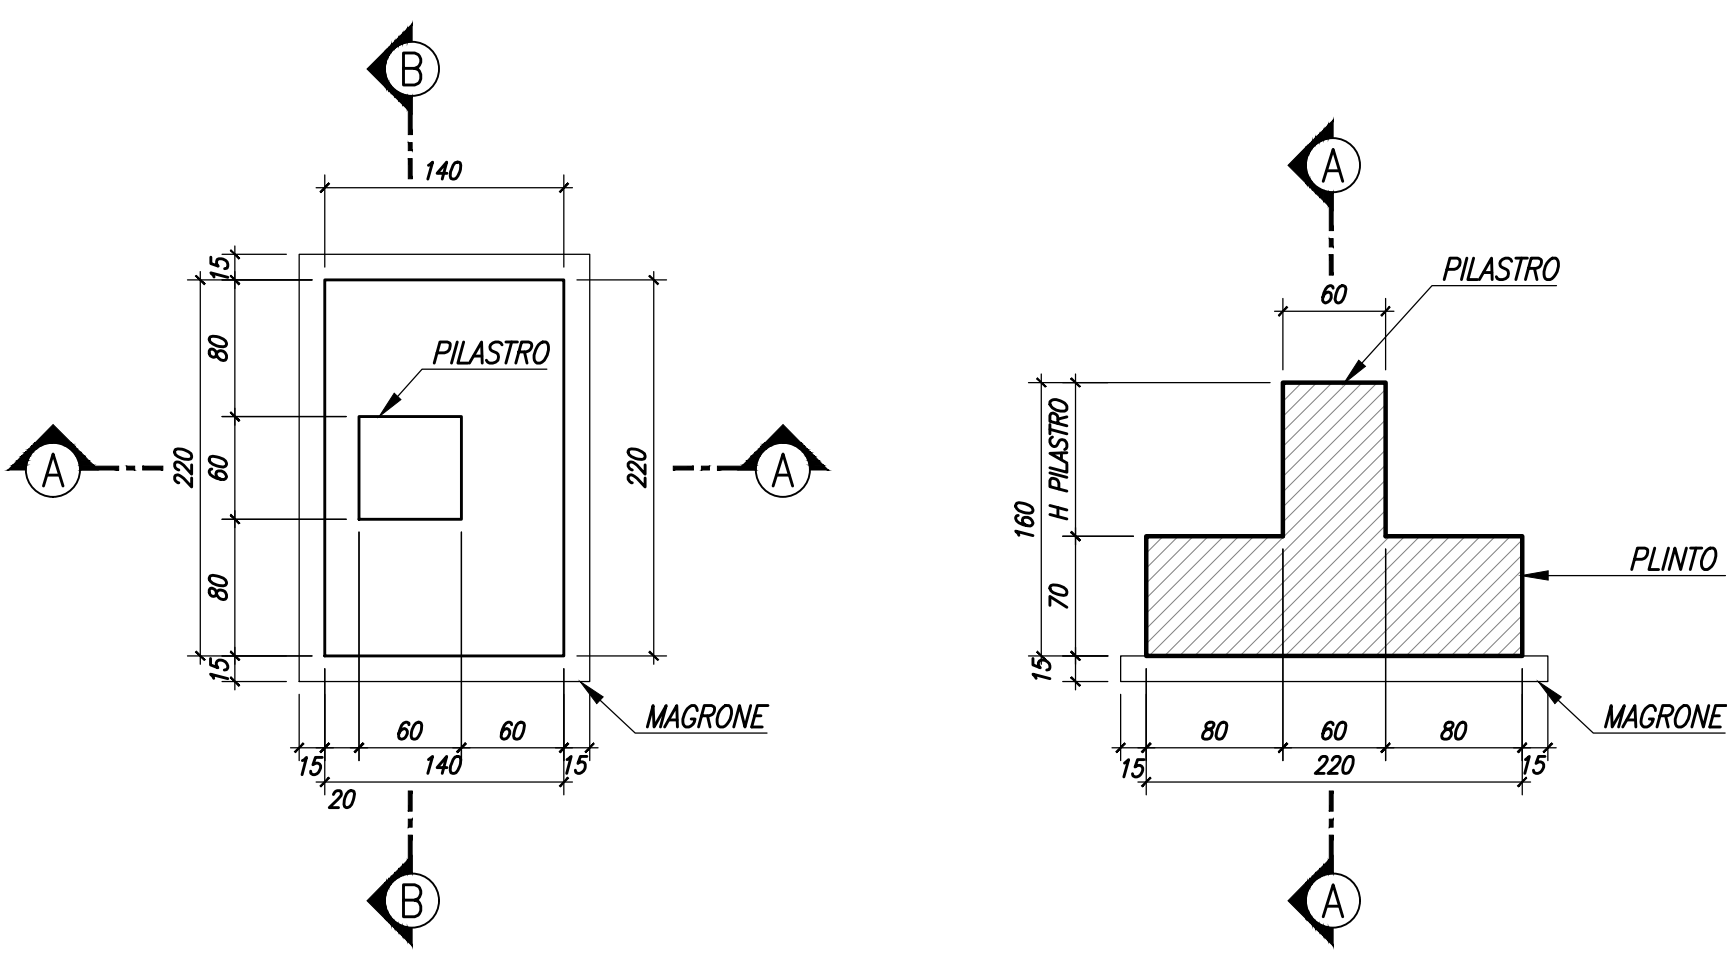

SEZIONE A-A

SCALA 1:50

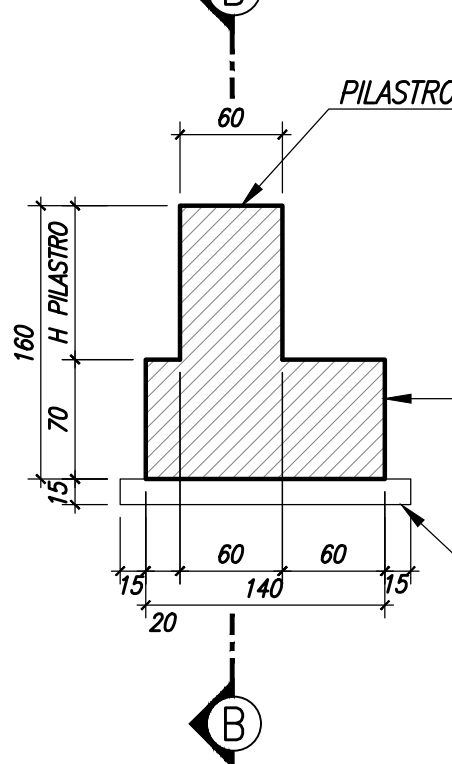

N.B. : H PILASTRO
TIPO "1" = 90 cm
TIPO "2" = 60 cm
TIPO "3" = 30 cm


N.B.: LA TAVOLA SOSTITUISCE QUELLA RELATIVA AL CODICE E - - - - - DEL PROGETTO ESECUTIVO

CONCESSIONARIA
AUTOSTRADALI
Lombardia

Autostadali
Piemontese
Lombardia

COLLEGAMENTO AUTOSTRADALE
DALMINE - COMO - VARESE - VALICO DEL GAGGIOLO E OPERE AD ESSO CONNESSE
CODICE C.U.P. F1180600270007
TRATTE B1, B2, C, D, TRVA13+14, GREENWAY
AS BUILT
TRATTA B1
IMPIANTI
TIPOLOGICI IMPIANTI TECNOLOGICI
TIPOLOGICI STRUTTURALI
TRACCIAMENTO PLINTI DI FONDAZIONE BARRIERE

IDENTIFICAZIONE ELABORATO
CODICE PROGETTO: F001078
WBS
FASCE PROGETTUALE
LOTTO
ZONA
USCITA
TRATTA DIVERSA
AMBITO
TIPO ELABORATO
PROGRESSIVO
REVISIONE

IMPRESA
RAGGRUPPAMENTO TEMPORANEO IMPRESE:
Mandatario
STRABAG
A.G.
Mandatario
CLP
Grandi Lavori
Fincoati
S.p.A.
Mandatario
ICM
S.p.A.
Mandatario coproista
STRABAG
S.p.A.

DATA
DESCRIZIONE
REV
Fabbro 2018 - Emissione

PROGETTISTA - PROGETTO ESECUTIVO DI DETTAGLIO
RAGGRUPPAMENTO TEMPORANEO PROGETTISTI:
Mandatario
311 PROGETTI ITALIA
Mandatario
GP
RESPONSABILE DI PROGETTO ED INCARICATO
DELL'INTEGRAZIONE FRA LE VARIE
PRESTAZIONI:
Ing. Alberto Cecchini

CONCEDENTE
Autostadali
Piemontese
Lombardia

CONCESSIONARIO
Autostadali
Piemontese
Lombardia

APPROVATO
Autostadali
Piemontese
Lombardia

ELABORAZIONE PROGETTUALE
PROGETTISTI:
311 PROGETTI ITALIA S.p.A.
311 ITALIA S.p.A.
DIRETTORE TECNICO
Ing. Stefano Luca Pissardi
Ordine degli Ingegneri
Provincia di Roma n. 20809

Redatto: Penzi
Verificato: Di Sarzo
Approvato: Possati