



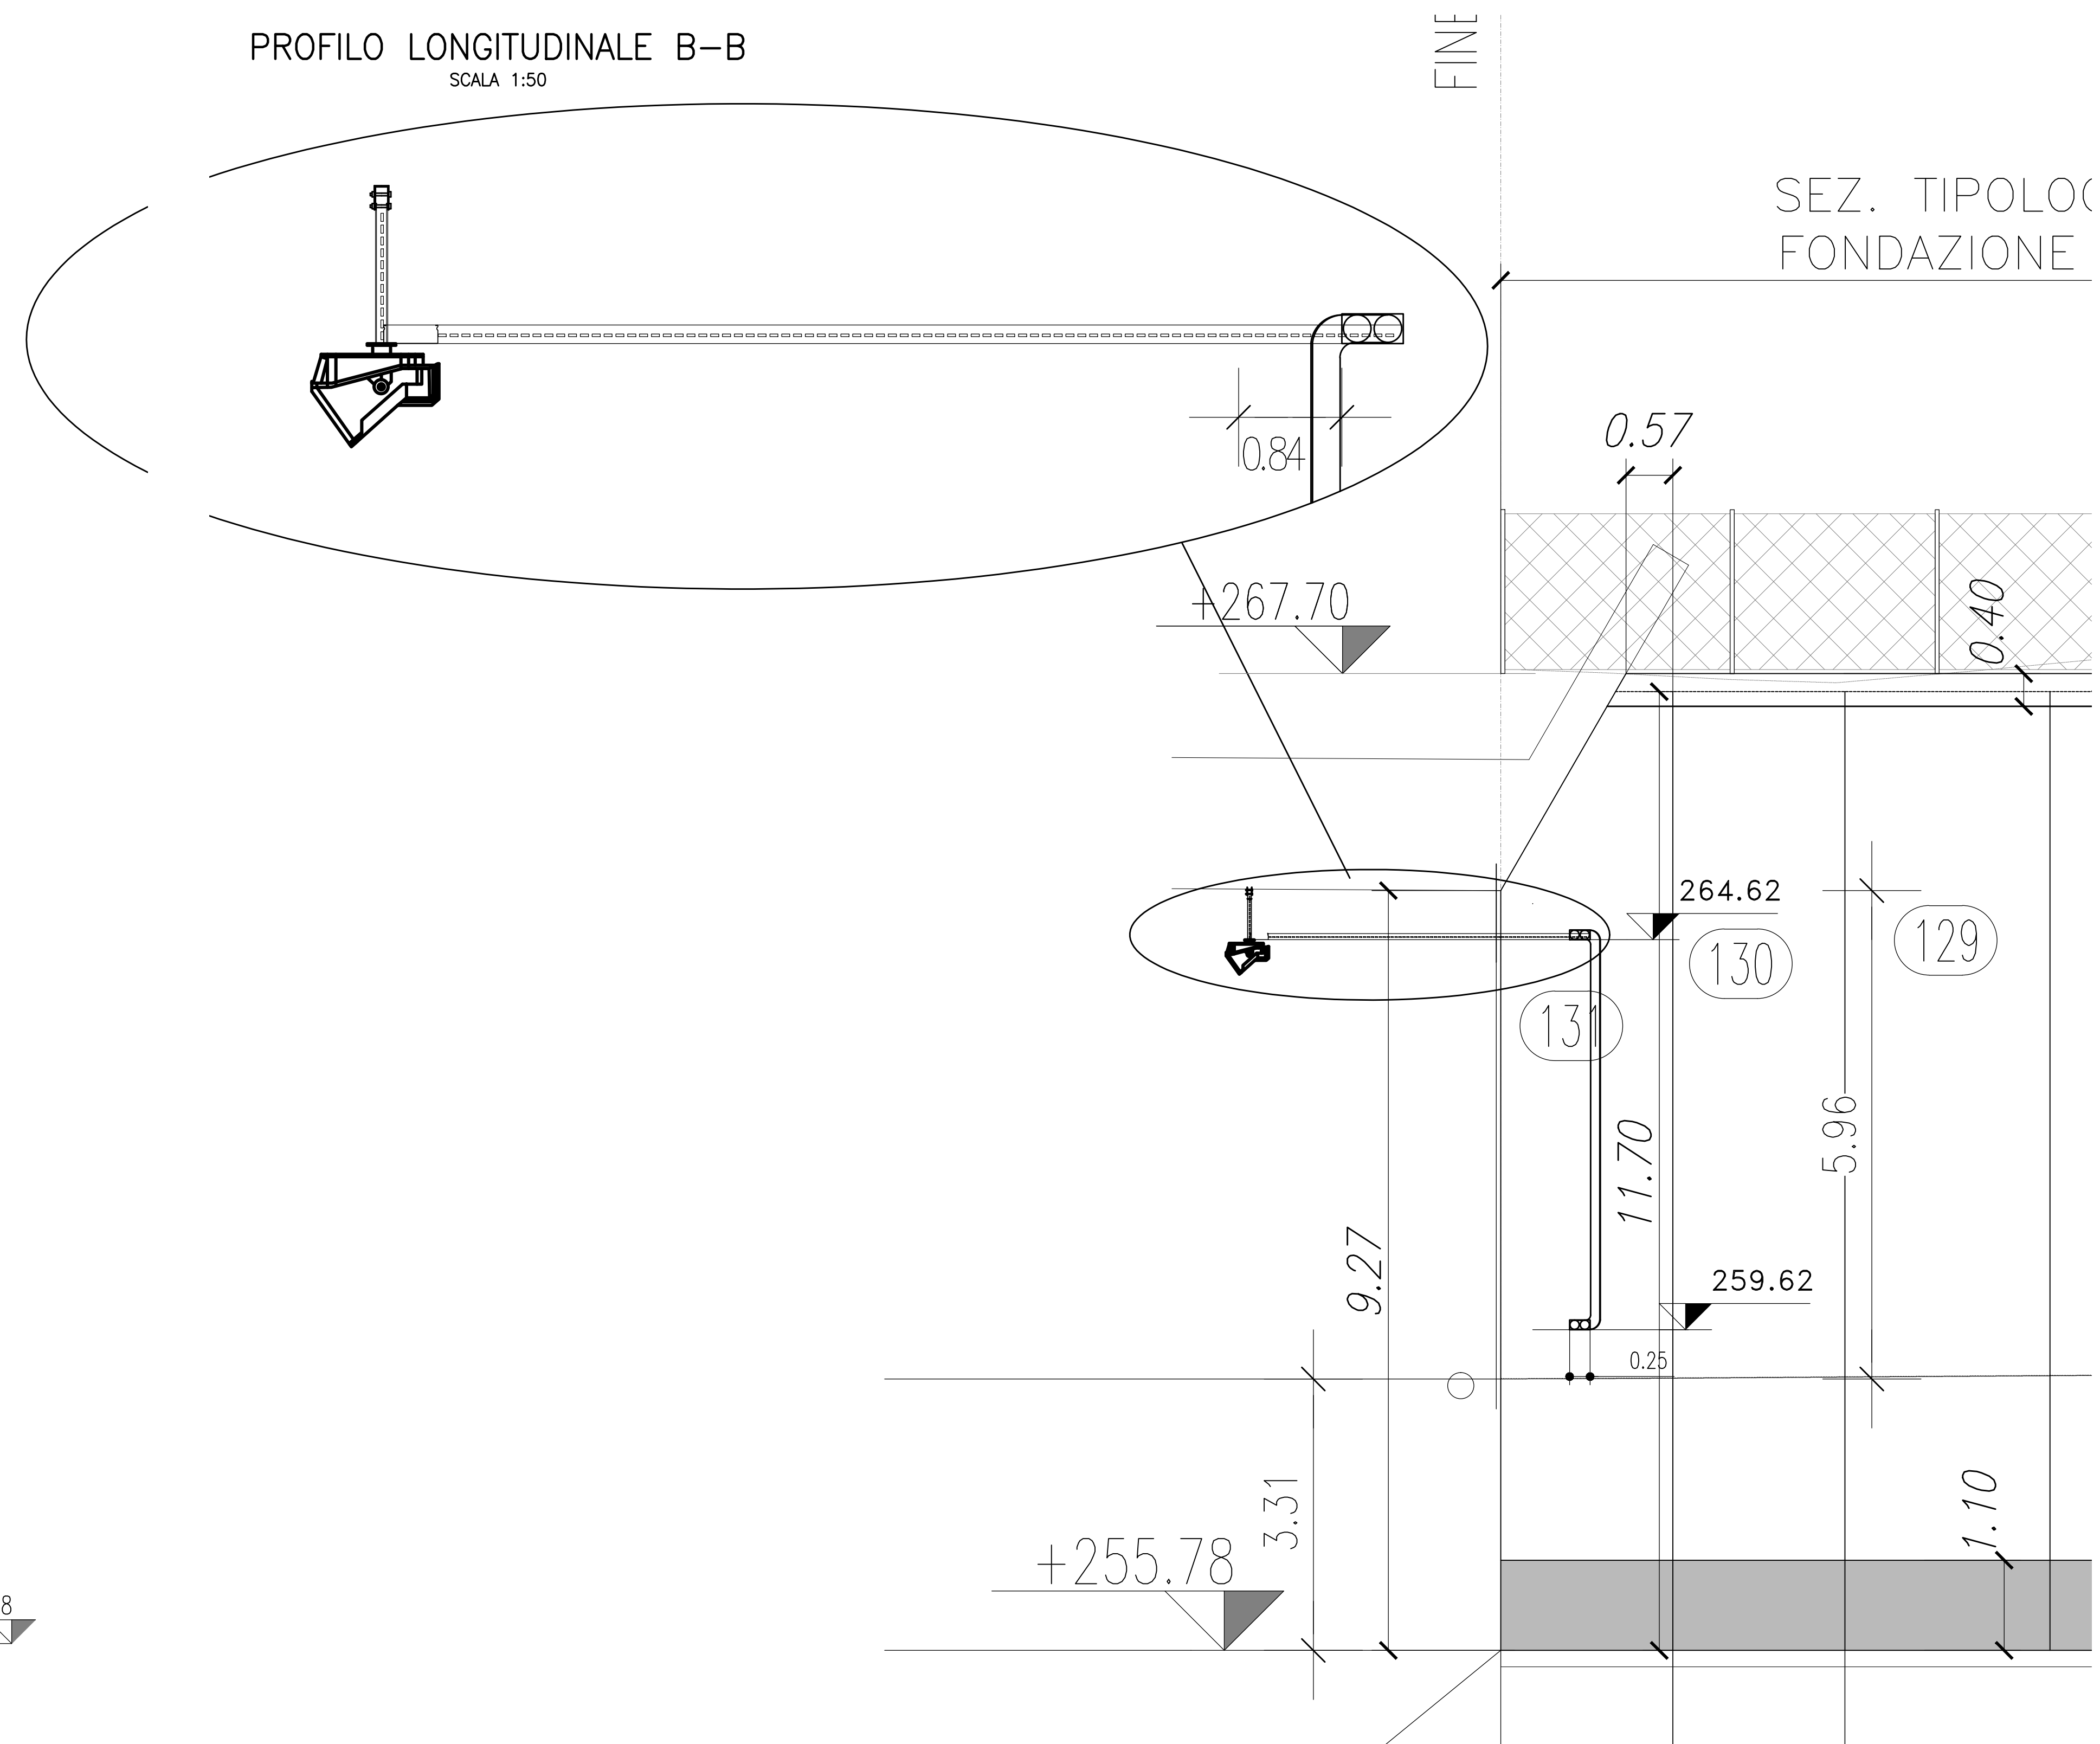

N.B.: LA TAVOLA SOSTITUISCE QUELLA RELATIVA AL CODICE E DEL PROGETTO ESECUTIVO

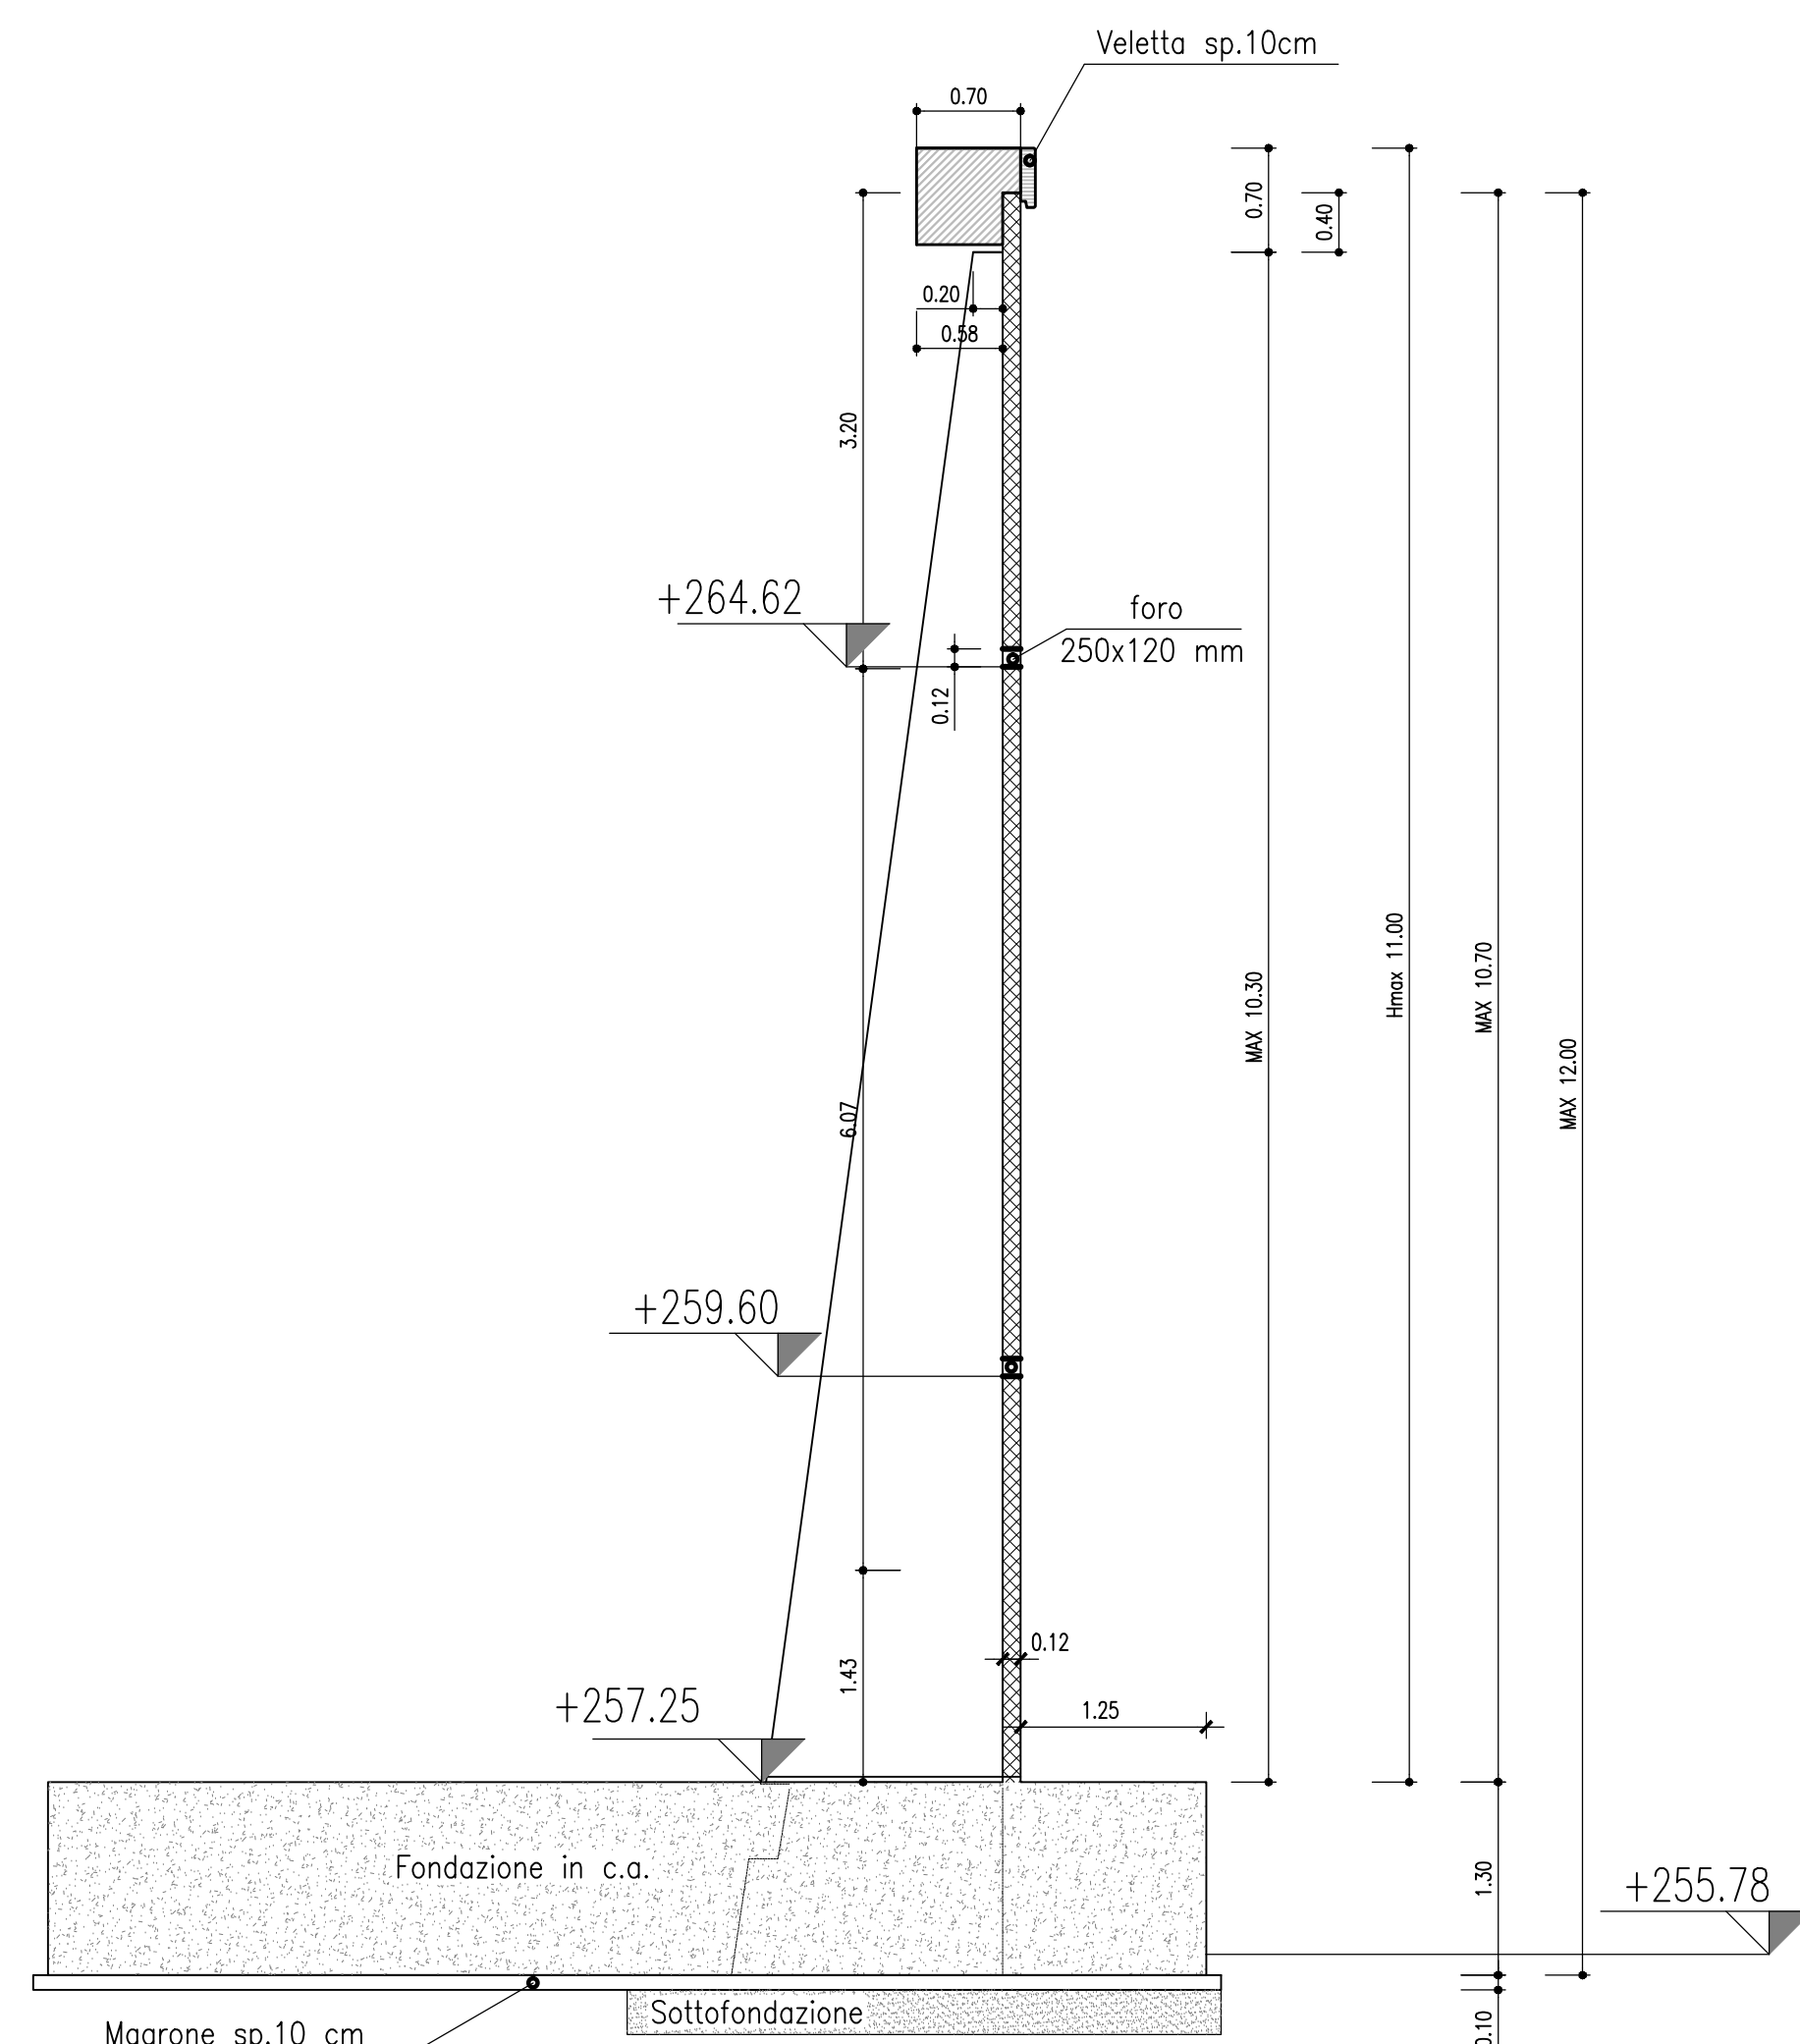

**COLLEGAMENTO AUTOSTRADALE
DALMINE - COMO - VARESE - VALICO DEL GAGGIOLO E OPERE AD ESSO CONNESSE**

CODICE C.U.P. F1100000370007

TRATTE B1, BZ, C, D, TRVA13+14, GREENWAY



AS BUILT

TRATTA B1

IMPIANTI

TIPOLOGICI IMPIANTI TECNOLOGICI

TIPOLOGICI STRUTTURALI

PARTICOLARE PASSAGGIO CAVI GALLERIA COPRENO LATO EST IMBOCCO NORD

IDENTIFICAZIONE ELABORATO

CODICE PROGETTO: F010178


Scala: _____

DATA	DESCRIZIONE	REV
15/06/2018	ESISTENTE	1
		1
		1
		1



IMPRESA

RAGGRUPPAMENTO TEMPORANEO IMPRESE

Imprenditore	Partecipazione	Mandatario
STRABAG A.G.	51%	Strabag S.p.A.
Meridionale G.I.F. Grandi Lavori Fincostr S.p.A.	49%	Strabag S.p.A.

PROGETTISTA

RAGGRUPPAMENTO TEMPORANEO PROGETTISTI

Imprenditore	Partecipazione	Mandatario
3.TI PROGETTI ITALIA S.p.A.	51%	Arch. Salvatore Vergiglio

RESPONSABILE DI PROGETTO ED INCARICATO DELL'INTEGRAZIONE FRA LE VARIE PREVISIONI.

Ing. Alberto Cecchini

ELABORAZIONE PROGETTUALE

PROGETTISTA:

3.TI ITALIA S.p.A.

3.TI PROGETTI ITALIA S.p.A.

3.TI ITALIA S.p.A.

DIREZIONE TECNICA

Ing. Stefano Luca Pessani


Redatto: Coppola

Verificato: Sorge

Approvato: Possatti