

MATRICE DI REVISIONE																					
REV	DATA			DESCRIZIONE MODIFICA																	
N.B.: LA TAVOLA SOSTITUISCE QUELLA RELATIVA AL CODICE <table><tr><td>E</td><td></td><td></td><td></td><td></td><td></td><td></td><td></td><td></td></tr></table> DEL PROGETTO ESECUTIVO													E								
E																					



COLLEGAMENTO AUTOSTRADALE
DALMINE - COMO - VARESE - VALICO DEL GAGGIOLO E OPERE AD ESSO CONNESSE
CODICE C.U.P. F11B06000270007
TRATTE B1, B2, C, D, TRVA13+14, GREENWAY
AS BUILT
TRATTA B1
IMPIANTI
TIPOLOGICI IMPIANTI TECNOLOGICI
TIPOLOGICI STRUTTURALI
CABINA TIPO 3 - CARPENTERIA E ARMATURA

IDENTIFICAZIONE ELABORATO

CODICE PROGETTO: F00107B

FASE PROGETTUALE	WBS				AMBITO	TIPO ELABORATO	PROGRESSIVO	REVISIONE
	LOTTO	ZONA	OPERA	TRATTO D'OPERA				
A	1	A0X	GE000	0	IM	PC	016	E

IMPRESA

RAGGRUPPAMENTO TEMPORANEO IMPRESE:

Mandataria	Mandante	Mandante	Mandante cooptata
STRABAG A.G.	GLF Grandi Lavori Fincosit S.p.A.	ICM S.p.A.	STRABAG S.p.A.



Scala: -

DATA	DESCRIZIONE	REV
Febbraio 2018	Emissione	E

CONCEDENTE



CONCESSIONI
AUTOSTRADALI
LOMBARDE

CONCESSIONARIO



Direttore Tecnico:
Ing. Giuseppe Sambo
Referente Tecnico:
Ing. Bilancia Giuseppe

APPROVATO



Il Direttore dei Lavori:
Ing. Francesco Domanico

PROGETTISTA - PROGETTO ESECUTIVO DI DETTAGLIO

RAGGRUPPAMENTO TEMPORANEO PROGETTISTI:

Mandataria	Mandante	Mandante	Mandante
 3TI PROGETTI ITALIA INGEGNERIA INTEGRATA S.p.A.	 GP Ingegneria srl GESTIONE PROGETTI DI INGEGNERIA	 cooperati cooperati	 cooperati cooperati

RESPONSABILE DI PROGETTO ED INCARICATO DELL'INTEGRAZIONE FRA LE VARIE PRESTAZIONI:
Ing. Alberto Cecchini



ELABORAZIONE PROGETTUALE


PROGETTISTA:
3TI PROGETTI ITALIA S.p.A.

3TI ITALIA S.p.A.
DIRETTORE TECNICO
Ing. Stefano Luca Possati
Ordine degli Ingegneri
Provincia di Roma n. 20809

Redatto: Coppola

Verificato: Sorge

Approvato: Possati

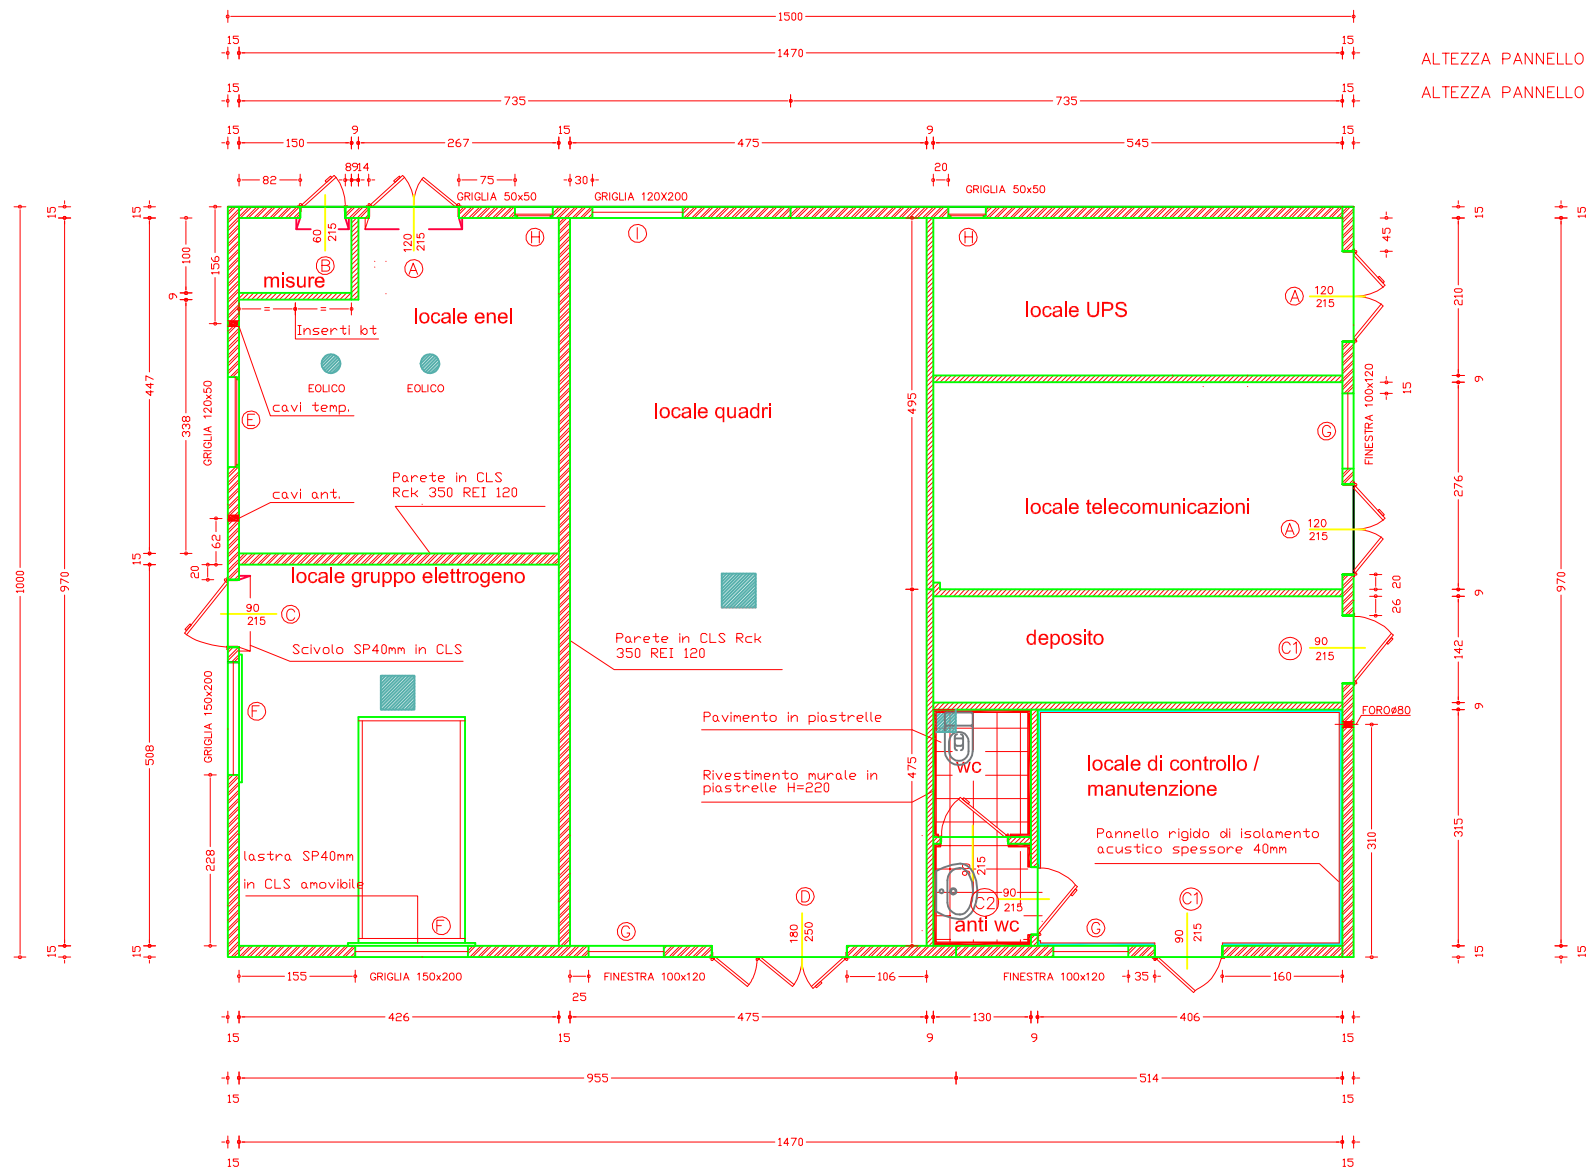


ALTEZZA PANNELLO PERIMETRALE H=302cm
ALTEZZA PANNELLO INTERNO H=295cm

INFISSI	
A	Porta in vetroresina 120x215
B	Porta in vetroresina 60x215
C	Porta in alluminio 90x215 con maniglione antipanico con vetro sulla parte superiore con pellicola antirifles
C1	Porta in alluminio 90x215 con vetro sulla parte superiore con pellicola antirifles
C2	Porta in alluminio 90x215 con tamponamento in pannello
D	Porta in vetroresina 180x250
E	Griglia di aerazione 120x50 Alta+Bassa
F	Griglia di aerazione 150x200 metallica
G	Finestra non apribile 100x120 con pellicola riflettente
H	Griglia di aerazione 50x50 Alta
I	Griglia di aerazione 120x200 metallica




PIANTA CABINA "TIPO 3"

DESCRIZIONE		REVISIONE	ELABORATO		REVISIONE		CLIENTE		DESCRIZIONE DOCUMENTO		COMMESSA N°	DESTINAZIONE					
EMISSIONE	ZAMPIERI C.	DATA	04/09/14		STRABAG				PIANTA	756/M		MILANO					
		GRADO	04							FOGLIO 01 / 04	CABINA ELETTRICA PREFABBRICATA IN C.A.V.						
ARCHIVIO FILE: OFFERTE/GRANDI LAV/PEDELOM/CO3									Mod. 07.1 rev. 01							FERRARI GIUSEPPE S.R.L. via Industriale 27 36043 Camisano V.no (VI) T. 0444-410325 F. 0444-410326 ferrari@ferrarcabine.it	

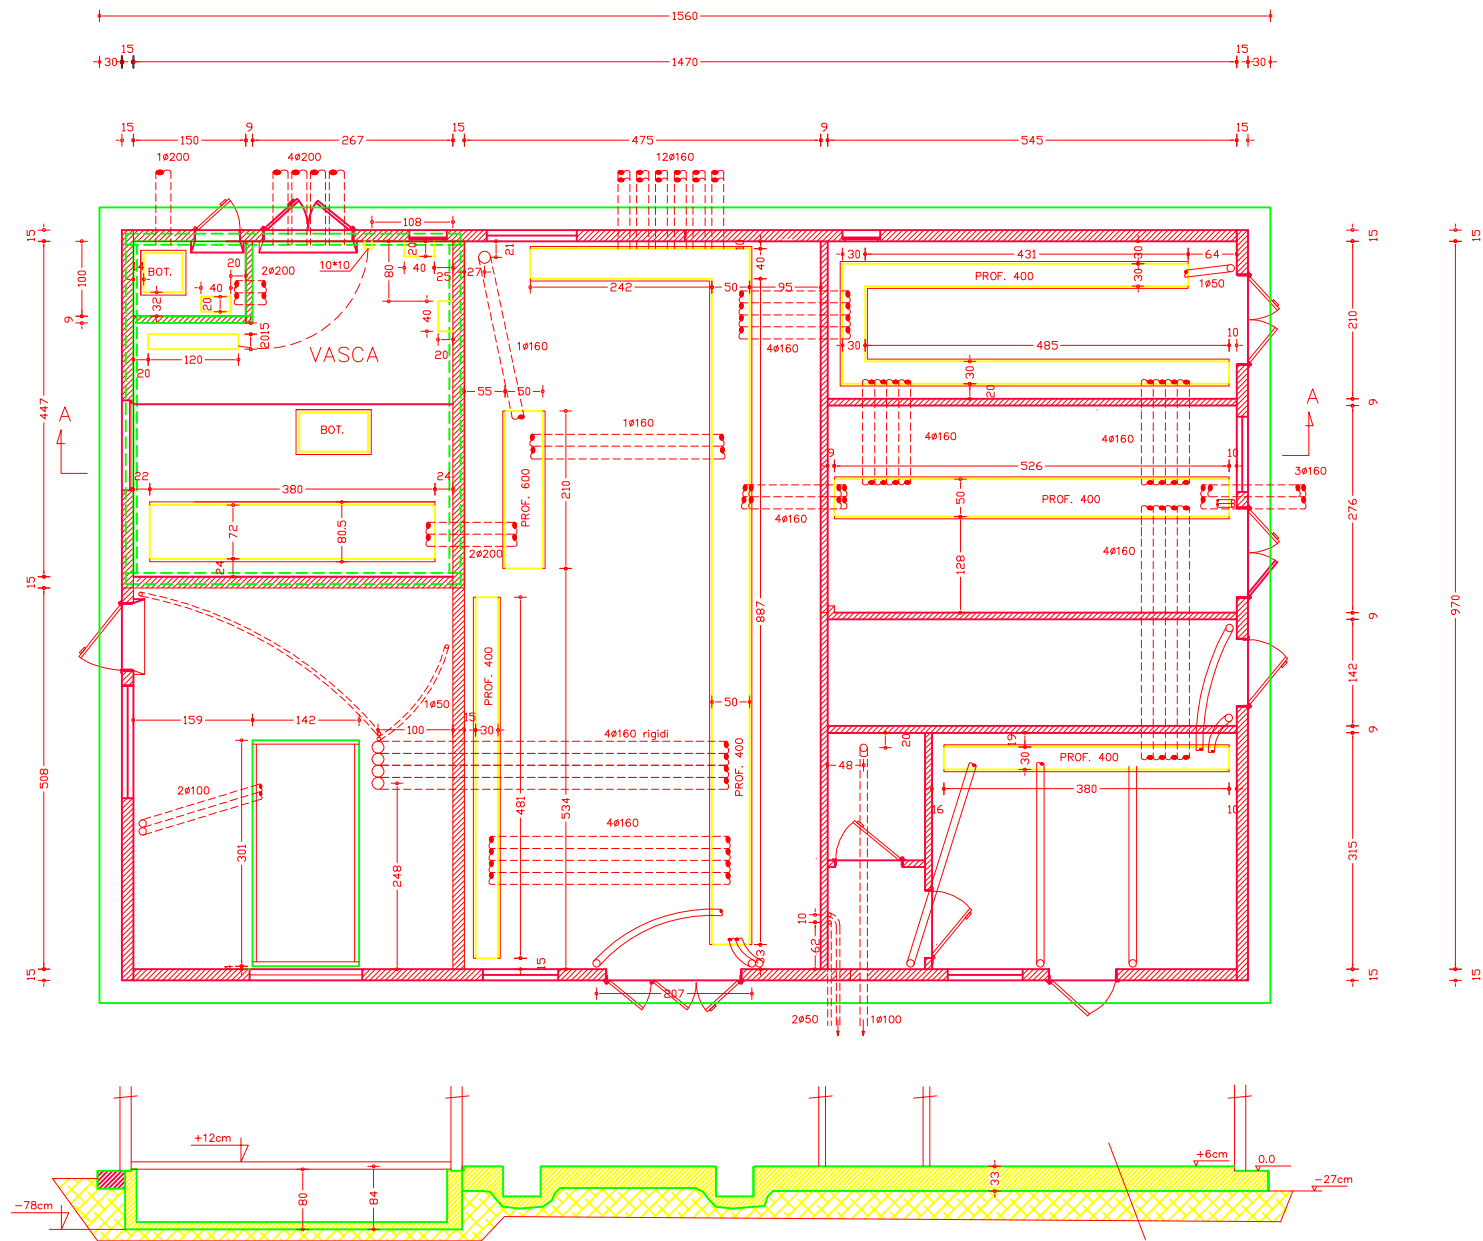


DESCRIZIONE	REVISIONE	ELABORATO	REVISIONE	CLIENTE	DESCRIZIONE DOCUMENTO	COMMESSA N°	DESTINAZIONE	 	
EMISSIONE		ZAMPIERI C.	DATA 04/09/14 GRADO 04	STRABAG	PLATEA	756/M	MILANO	 	
ARCHIVIO FILE: OFFERTE/GRANDI LAV/PEDELOM/CO3				Mod. 07.1 rev. 01	FERRARI GIUSEPPE S.R.L. via Industriale 27 36043 Camisano V.no (VI) T. 0444-410325 F. 0444-410326 ferrari@ferriticabine.it	FOGLIO 02 / 04	CABINA ELETTRICA PREFABBRICATA IN C.A.V.		




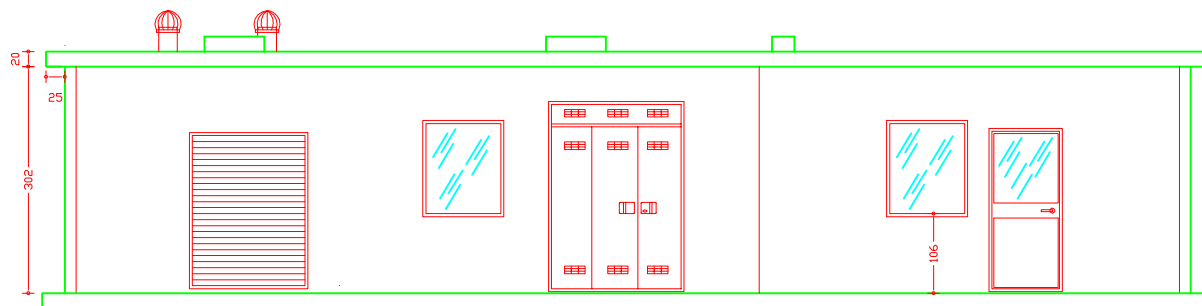


PROSPETTO FRONTALE

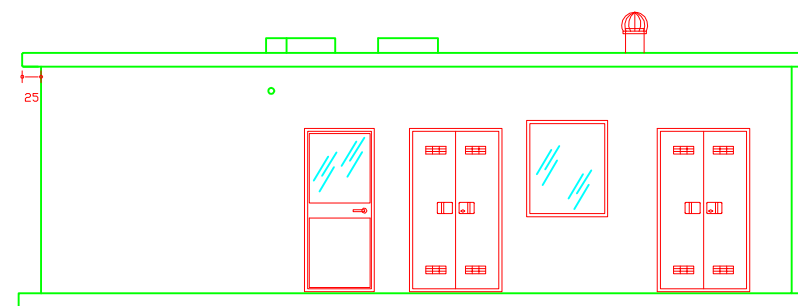

PROSPETTO DESTRO

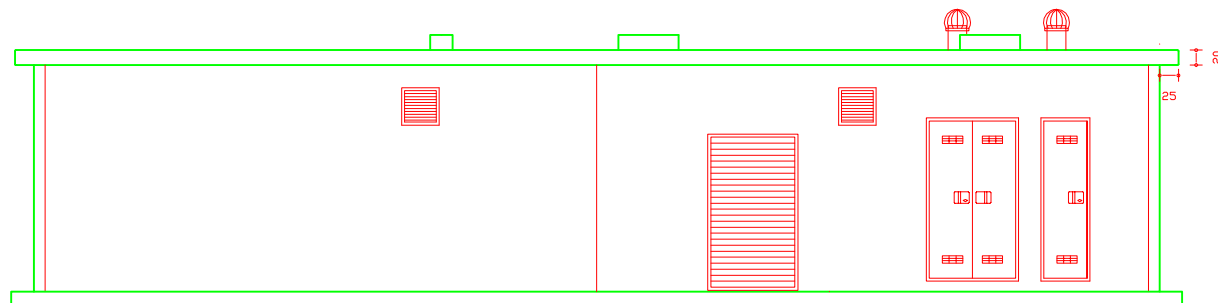

PROSPETTO RETRO

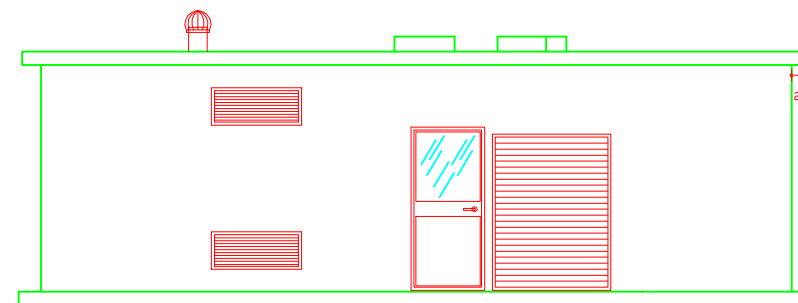

PROSPETTO SINISTRO





DESCRIZIONE REVISIONE	ELABORATO	REVISIONE			CLIENTE
EMISSIONE	ZAMPIERI C.	DATA	04/09/14		STRABAG
		GRADO	04		
ARCHIVIO FILE: OFFERTE/GRANDI LAV/PEDELOM/C03					Mod. 07.1 rev. 01



DESCRIZIONE DOCUMENTO	COMMESSA N°	DESTINAZIONE	 
PROSPETTI	756/M	MILANO	
	FOGLIO 03 / 04	CABINA ELETTRICA PREFABBRICATA IN C.A.V.	
FERRARI GIUSEPPE S.R.L. via Industriale 27 36043 Camisano V.no (VI) T. 0444-410325 F. 0444-410326 ferrari@ferrarcabine.it			

CON GOCCIOLATOIO

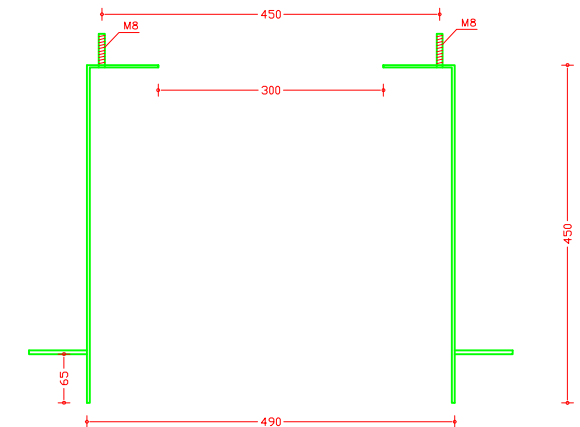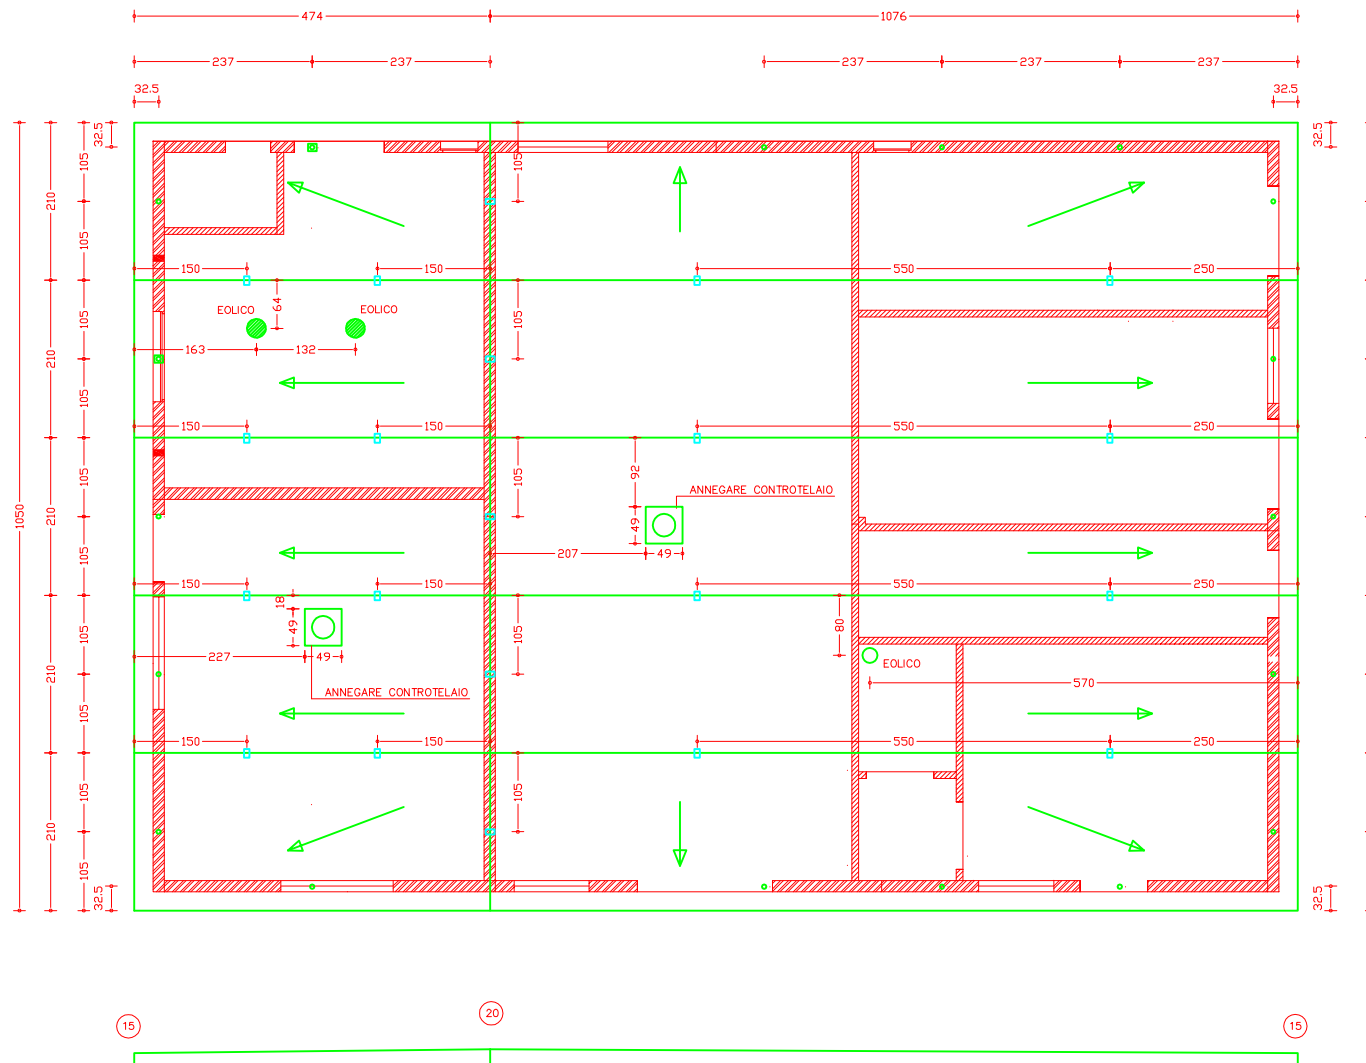


N° 2 TELAI




PIANTA CABINA "TIPO 3"


DESCRIZIONE		REVISIONE	ELABORATO		REVISIONE		CLIENTE		DESCRIZIONE DOCUMENTO		COMMESSA N°	DESTINAZIONE	Member of CIG Federation		
EMISSIONE			ZAMPIERI C.		DATA	04/09/14	STRABAG		COPERTURA		756/M	MILANO			
				GRADO	04							FOGLIO			04 / 04
ARCHIVIO FILE: OFFERTE/GRANDI LAV/PEDELOM/C03							Mod. 07.1 rev. 01				FERRARI GIUSEPPE S.R.L. via Industriale 27 36043 Camisano V.no (VI) T. 0444-410325 F. 0444-410326 ferrari@ferraticabine.it				

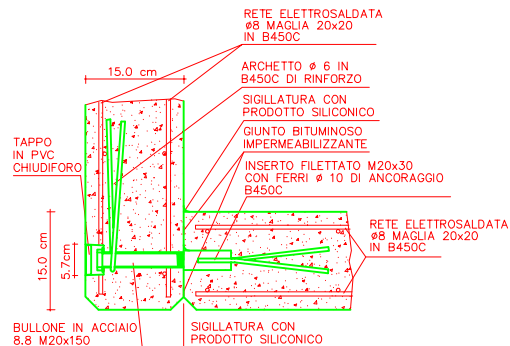


PARTICOLARE UNIONE
PARETE - PARETE

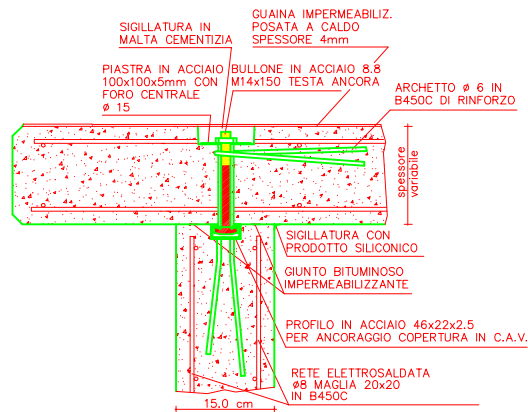

PARTICOLARE UNIONE
PARETE - COPERTURA IN C.A.

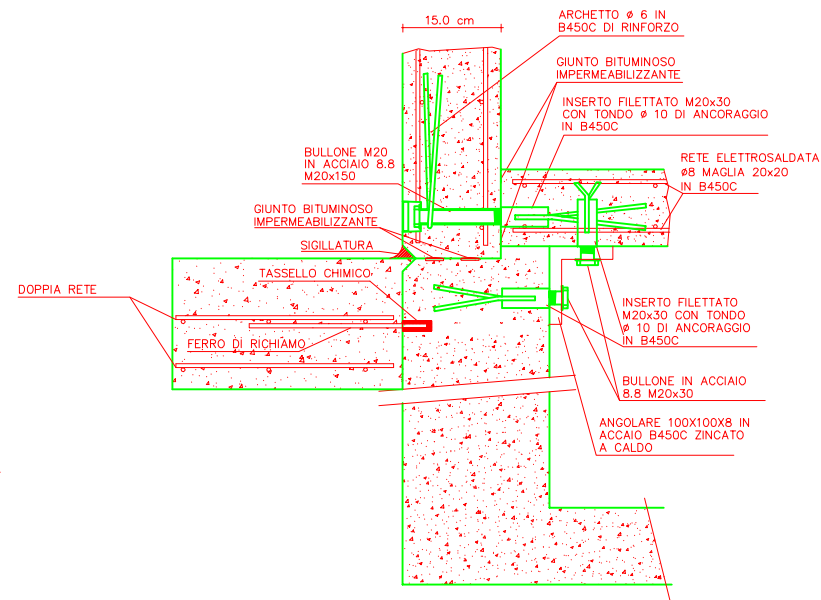

PARTICOLARE UNIONE
PARETE - PAVIMENTO-VASCA
LOCALE ENEL

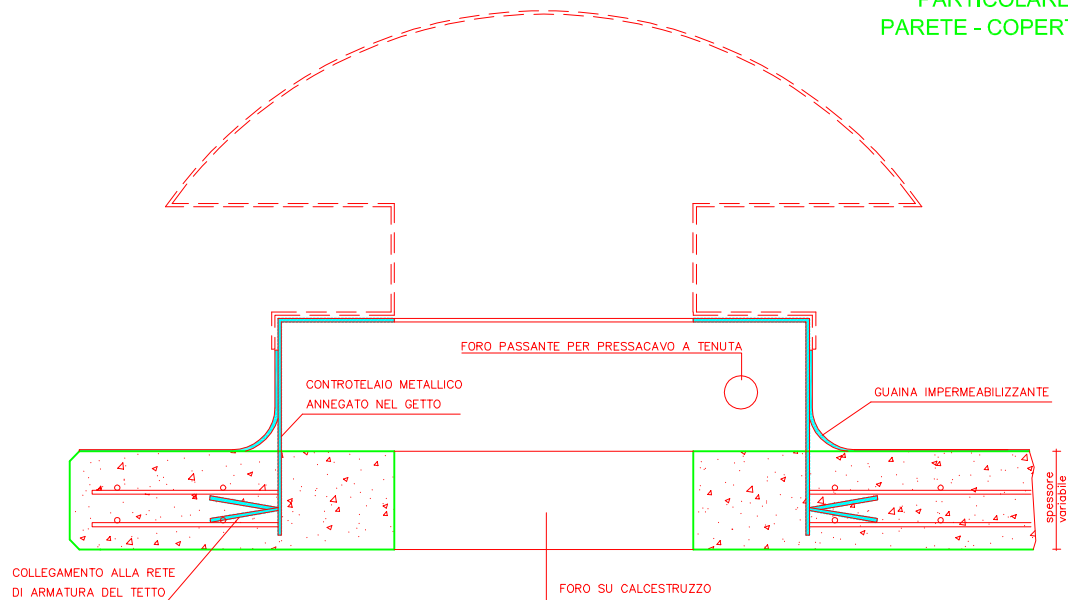


PARTICOLARE INSTALLAZIONE
ESTRATTORE




DESCRIZIONE	REVISIONE	ELABORATO	REVISIONE	CLIENTE
EMISSIONE		ZAMPIERI C.	DATA 04/09/14 GRADO 00	STRABAG
ARCHIVIO FILE:	GRAND. LAV/PEDELOMB/DISEGNI	FERR/AGO	14	Mod. 07.1 rev. 01



DESCRIZIONE DOCUMENTO	COMMESSA N°	DESTINAZIONE	
PARTICOLARI COSTRUTTIVI	756/M	MILANO	
	FOGLIO P / P	CABINA ELETTRICA PREFABBRICATA IN C.A.V.	
FERRARI GIUSEPPE S.R.L. via Industriale 27 36043 Camisano V.no (VI) T. 0444-410325 F. 0444-410326 ferrari@ferrincabine.it			

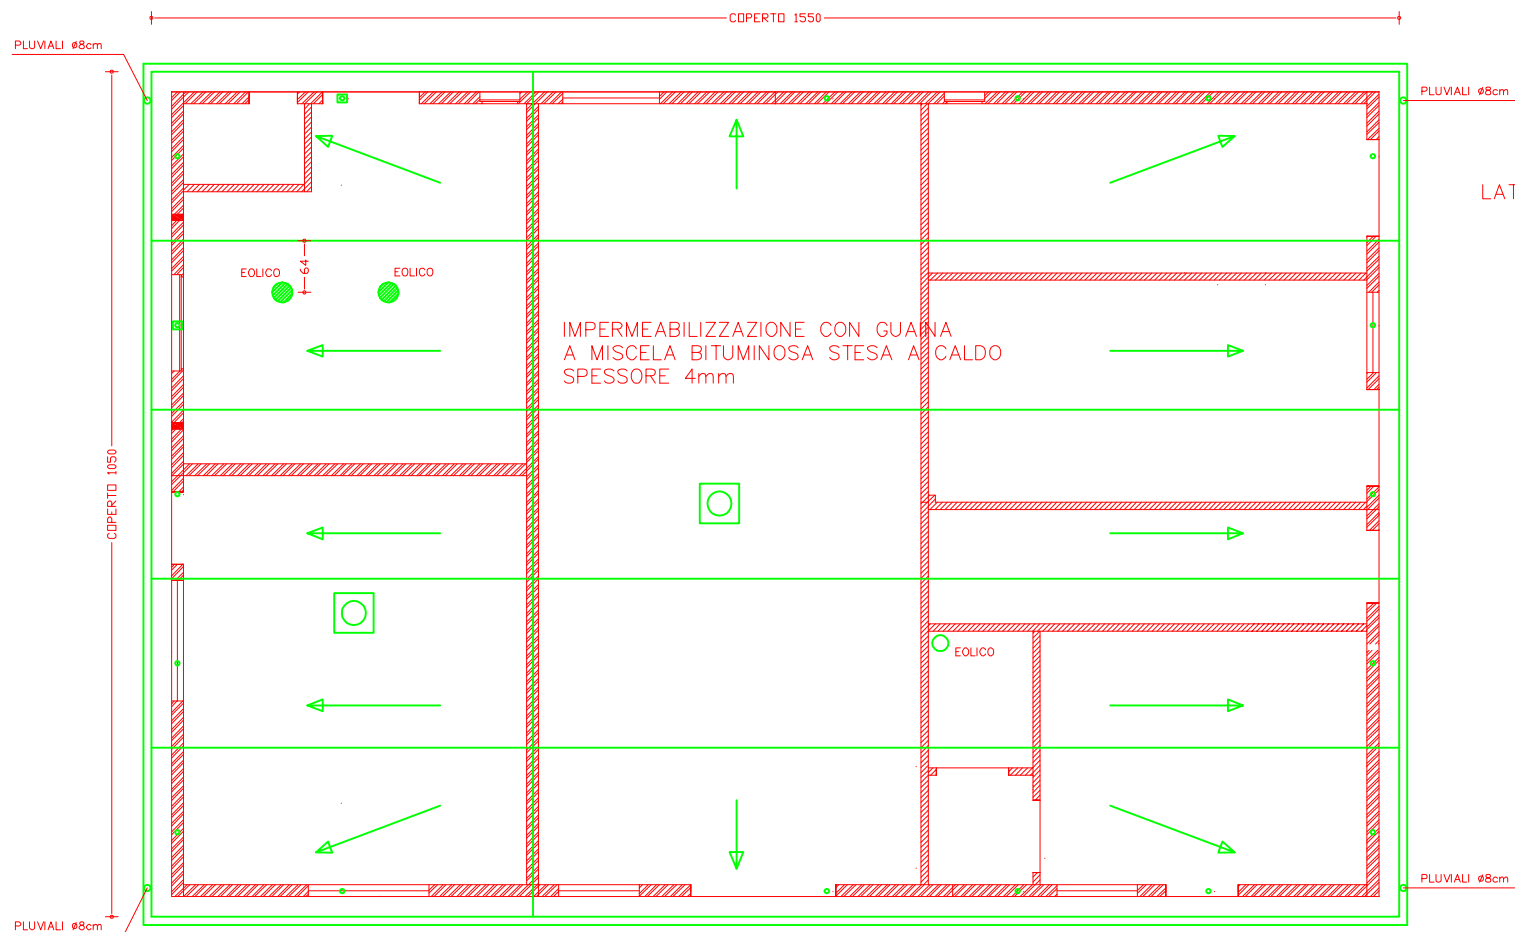

LATTONERIA IN LAMIERA PREVERNICIATA TESTA DI MORO

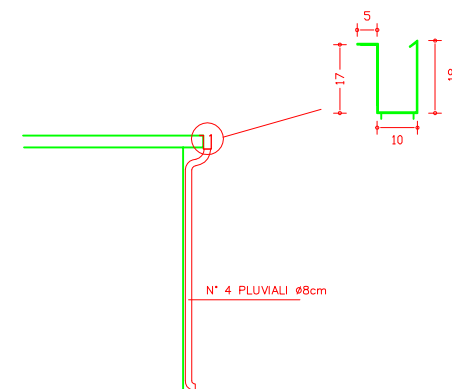



N° 3 CABINE



DESCRIZIONE REVISIONE	ELABORATO	REVISIONE			CLIENTE
EMISSIONE	ZAMPIERI C.	DATA	04/09/14		STRABAG
		GRADO	04		
ARCHIVIO FILE: GRANDI LAVORI/PEDELOMBARDA/DISEGNI/BAB TIPO 3 REV4 Mod. 07.1 rev. 01					



DESCRIZIONE DOCUMENTO	COMMESSA N°	DESTINAZIONE	 
COPERTURA		COMO	
	FOGLIO 05 / 06	CABINA ELETTRICA PREFABBRICATA IN C.A.V.	
FERRARI GIUSEPPE S.R.L. via Industriale 27 36043 Camisano V.no (VI) T. 0444-410325 F. 0444-410326 ferrari@ferrarcabine.it			

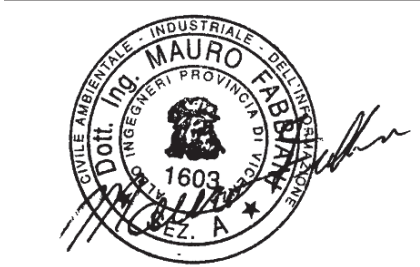
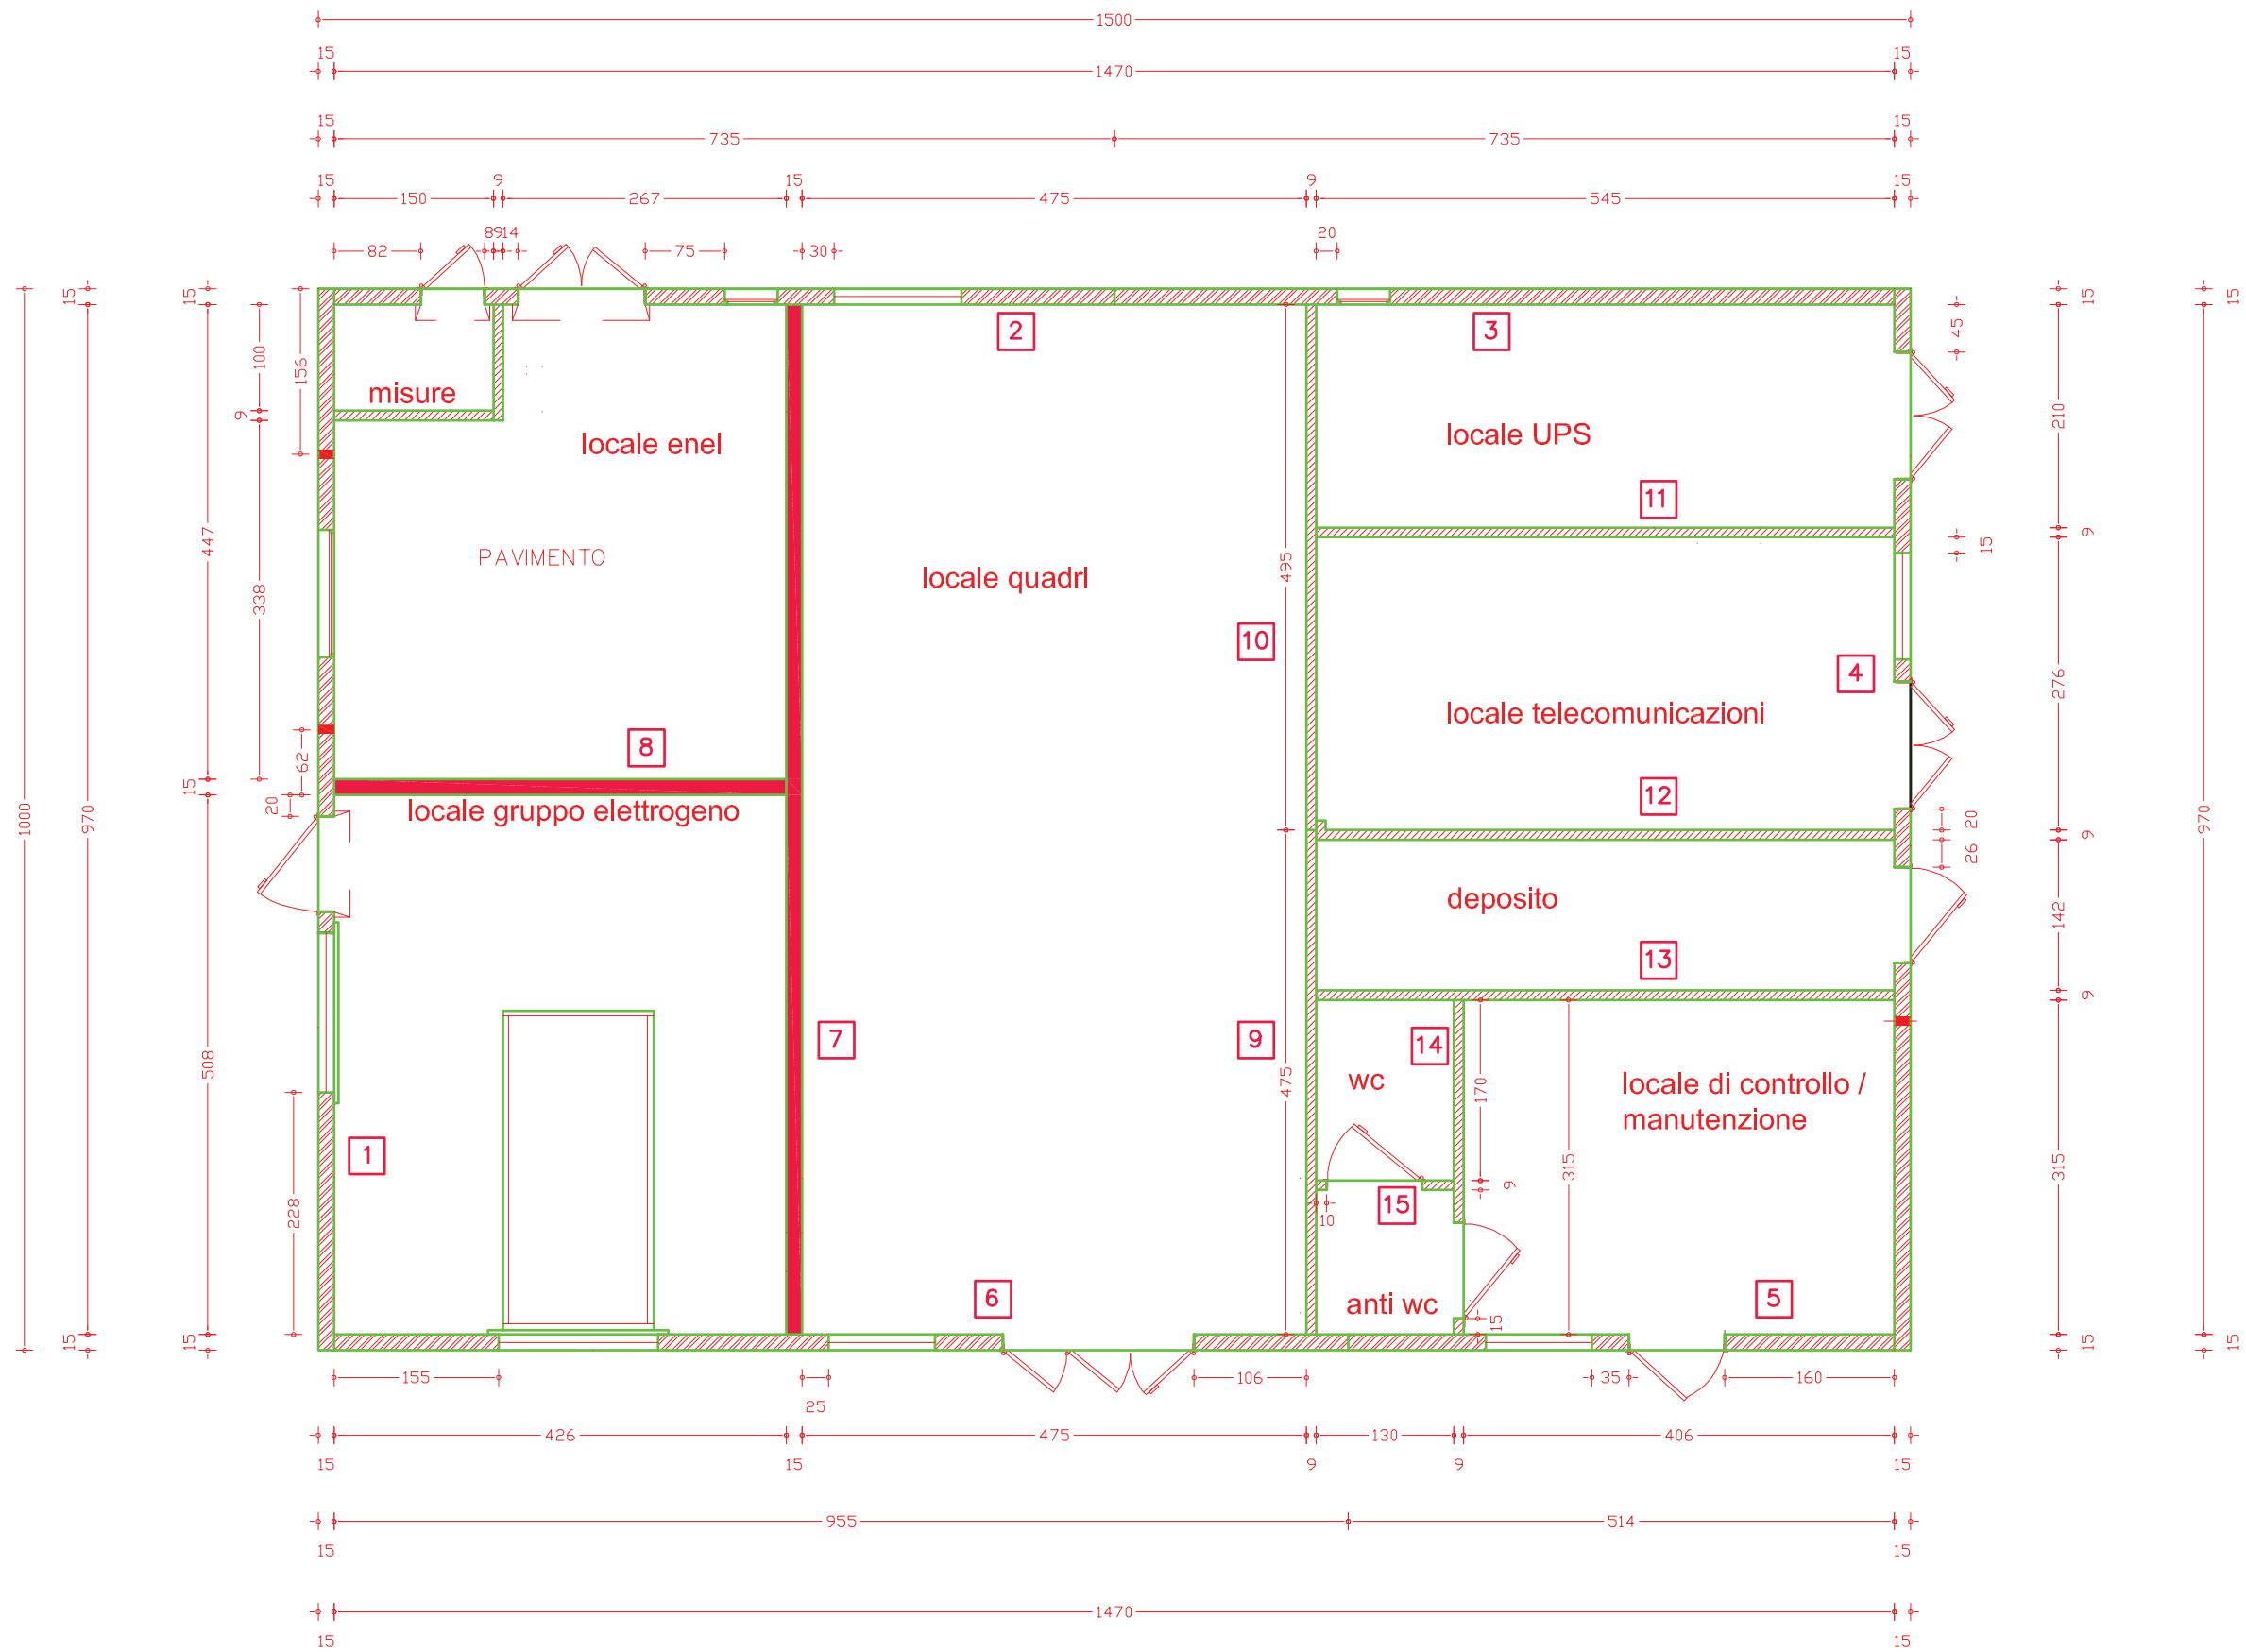


PIANTA CABINA "TIPO 3" IDENTIFICAZIONE PANNELLI

DESCRIZIONE REVISIONE		ELABORATO	REVISIONE			CLIENTE		
EMISSIONE		ZAMPIERI C.	DATA	04/09/14		STRABAG		
			GRADO		00			
ARCHIVIO FILE:		GRAND. LAV/PEDELOMB/DISEGNI FERR/AGO			14	Mod. 07.1 rev. 01		




DESCRIZIONE DOCUMENTO	COMMESSA N°	DESTINAZIONE	 	
IDENTIFICAZIONE PANNELLI	756/M	MILANO		
	FOGLIO I / I	CABINA ELETTRICA PREFABBRICATA IN C.A.V.		
FERRARI GIUSEPPE S.R.L. via Industriale 27 36043 Camisano V.no (VI) T. 0444-410325 F. 0444-410326 ferrari@ferraricabine.it				

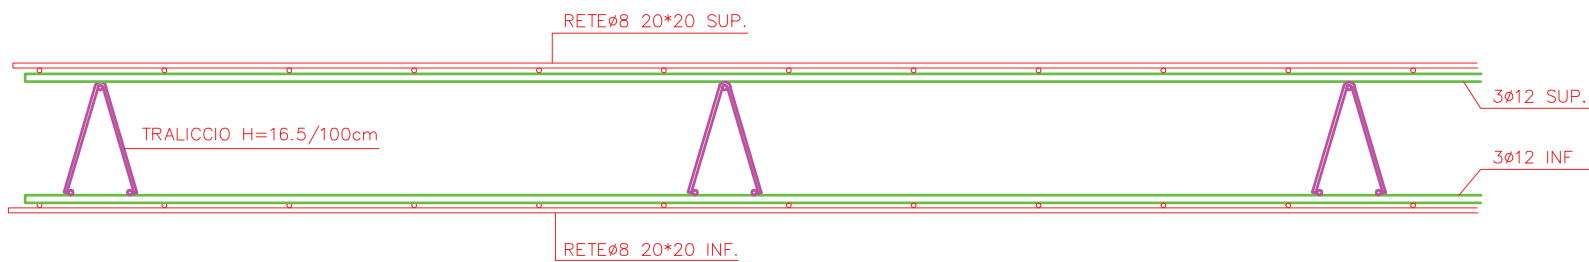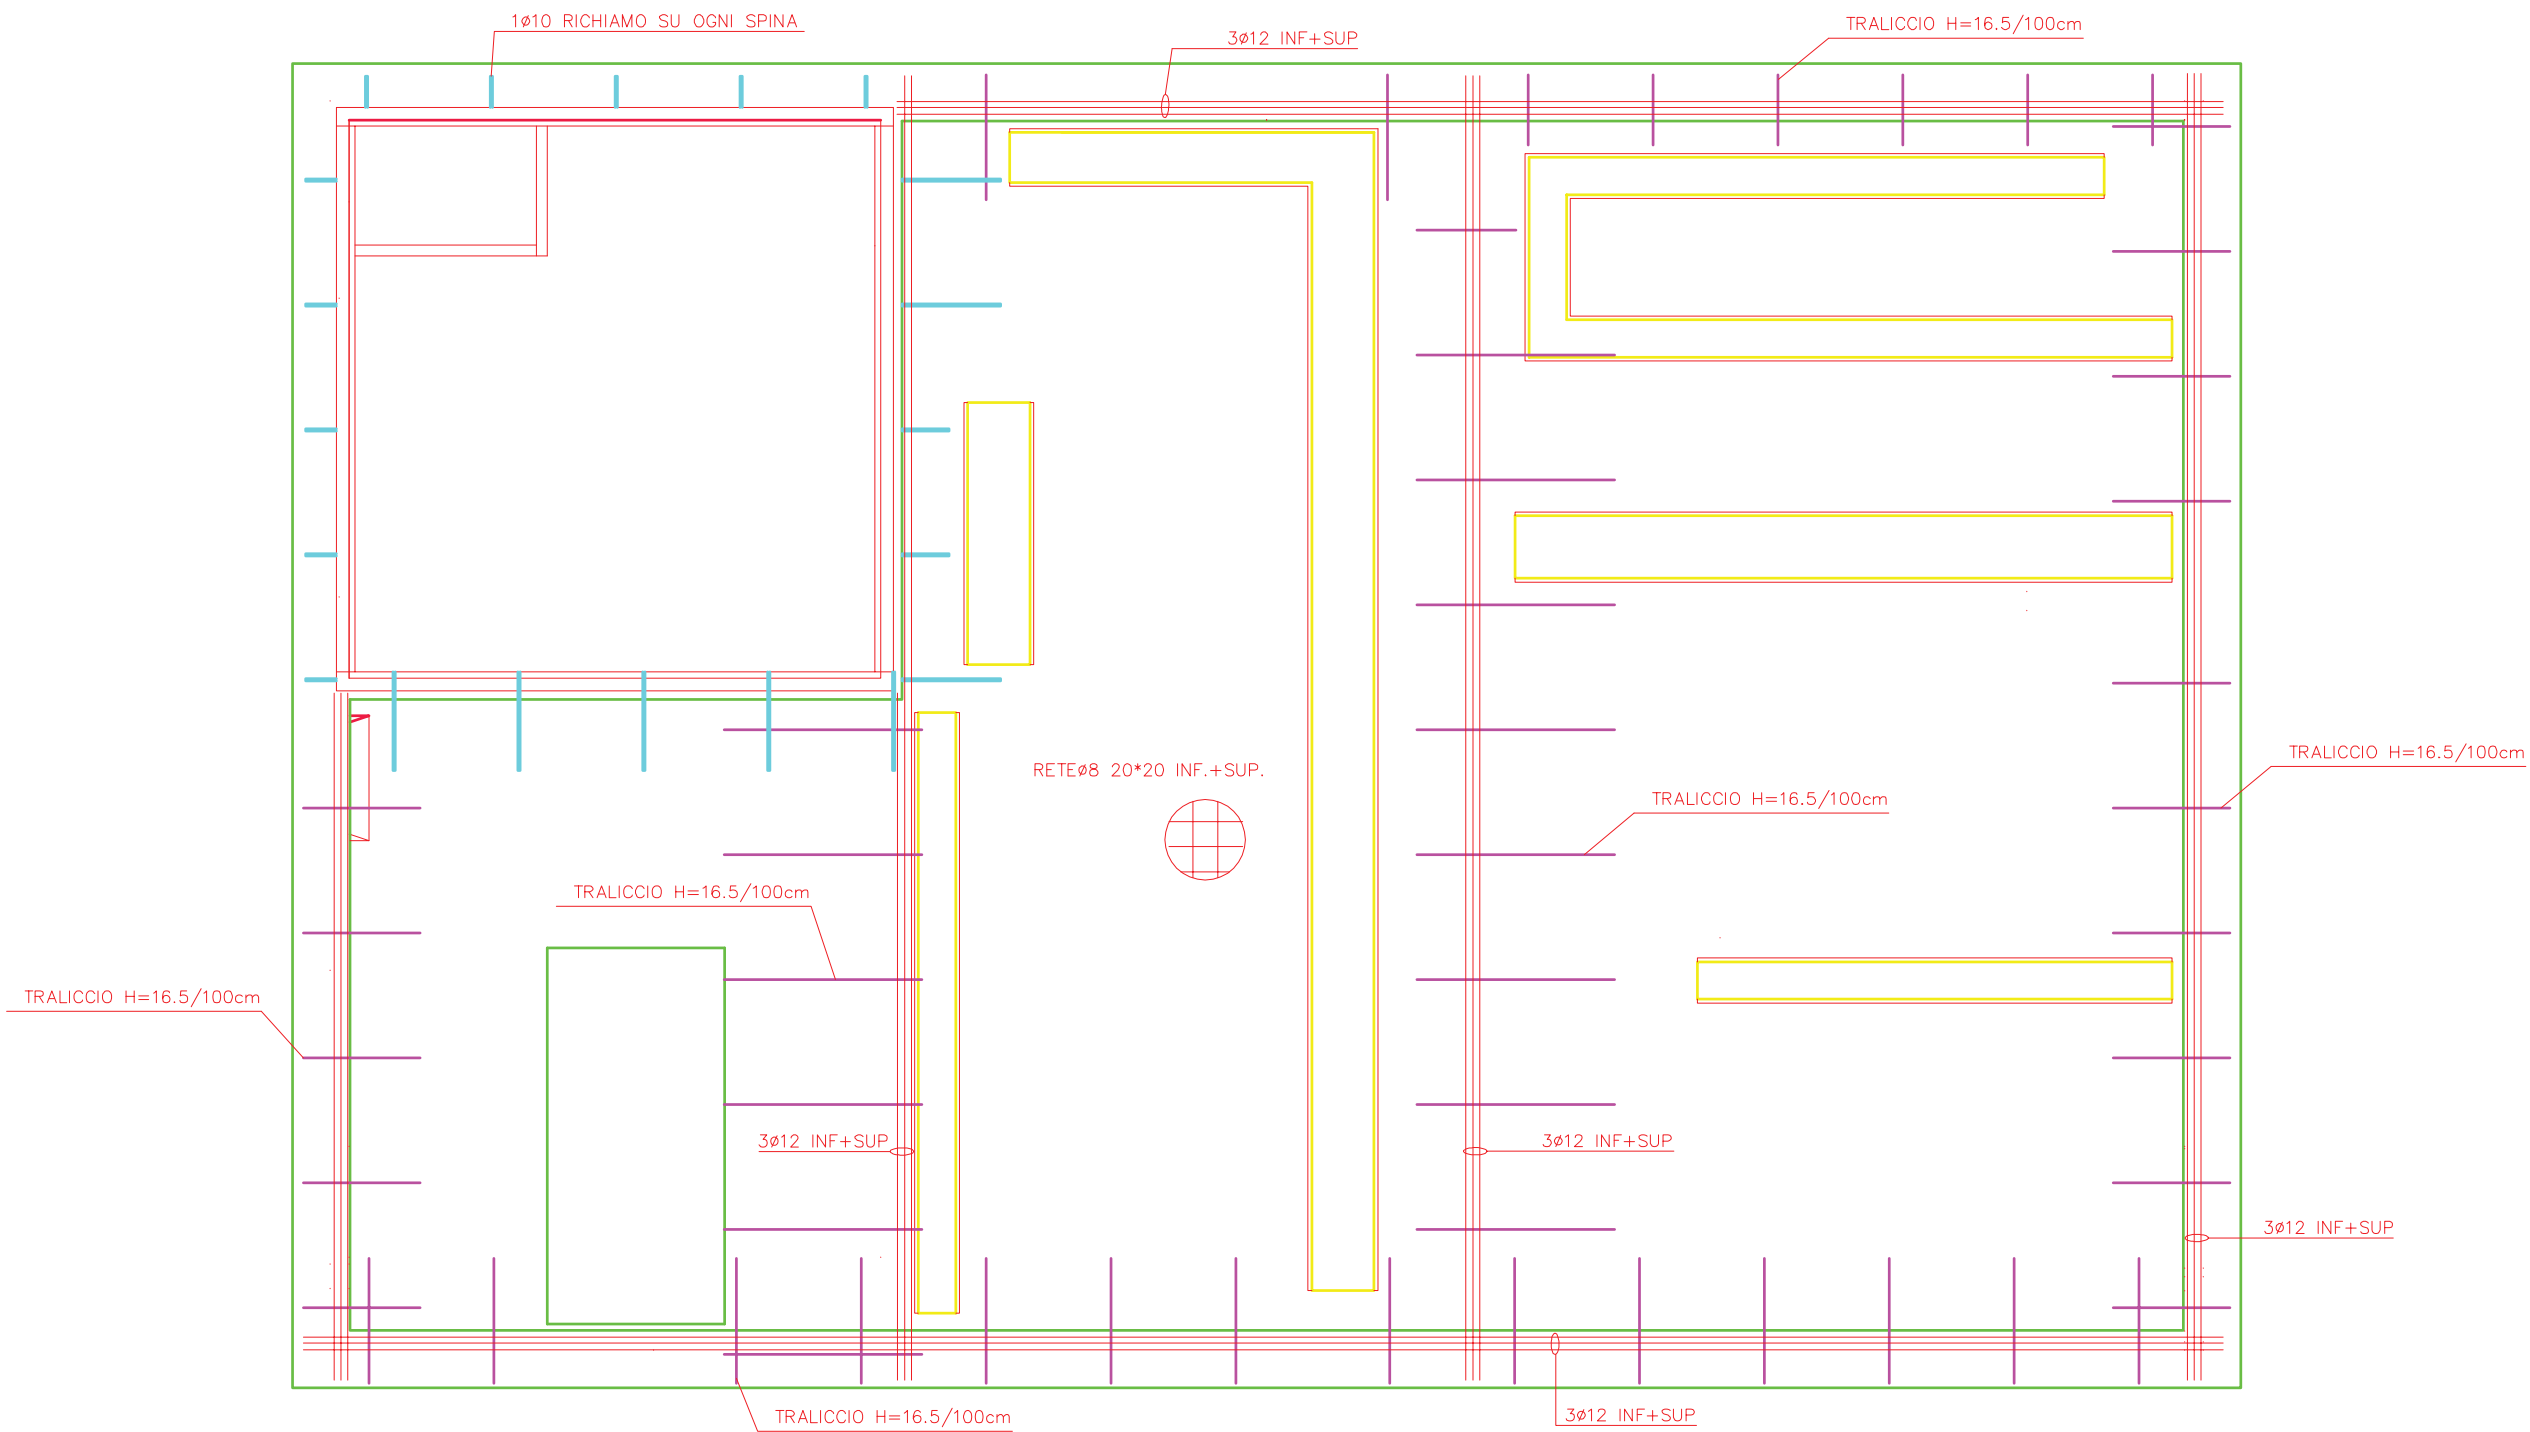

DESCRIZIONE REVISIONE		ELABORATO	REVISIONE			CLIENTE	
EMISSIONE	ZAMPIERI C.	DATA	04/09/14			STRABAG	
		GRADO		00			
ARCHIVIO FILE: GRAND. LAV/PEDELOMB/DISEGNI FERR/AGO			14	Mod. 07.1 rev. 01			





DESCRIZIONE DOCUMENTO	COMMESSA N°	DESTINAZIONE	 	
ARMATURA PLATEA	756/M	MILANO		
	FOGLIO P / P	CABINA ELETTRICA PREFABBRICATA IN C.A.V.		
FERRARI GIUSEPPE S.R.L. via Industriale 27 36043 Camisano V.no (VI) T. 0444-410325 F. 0444-410326 ferrari@ferrarcabine.it				

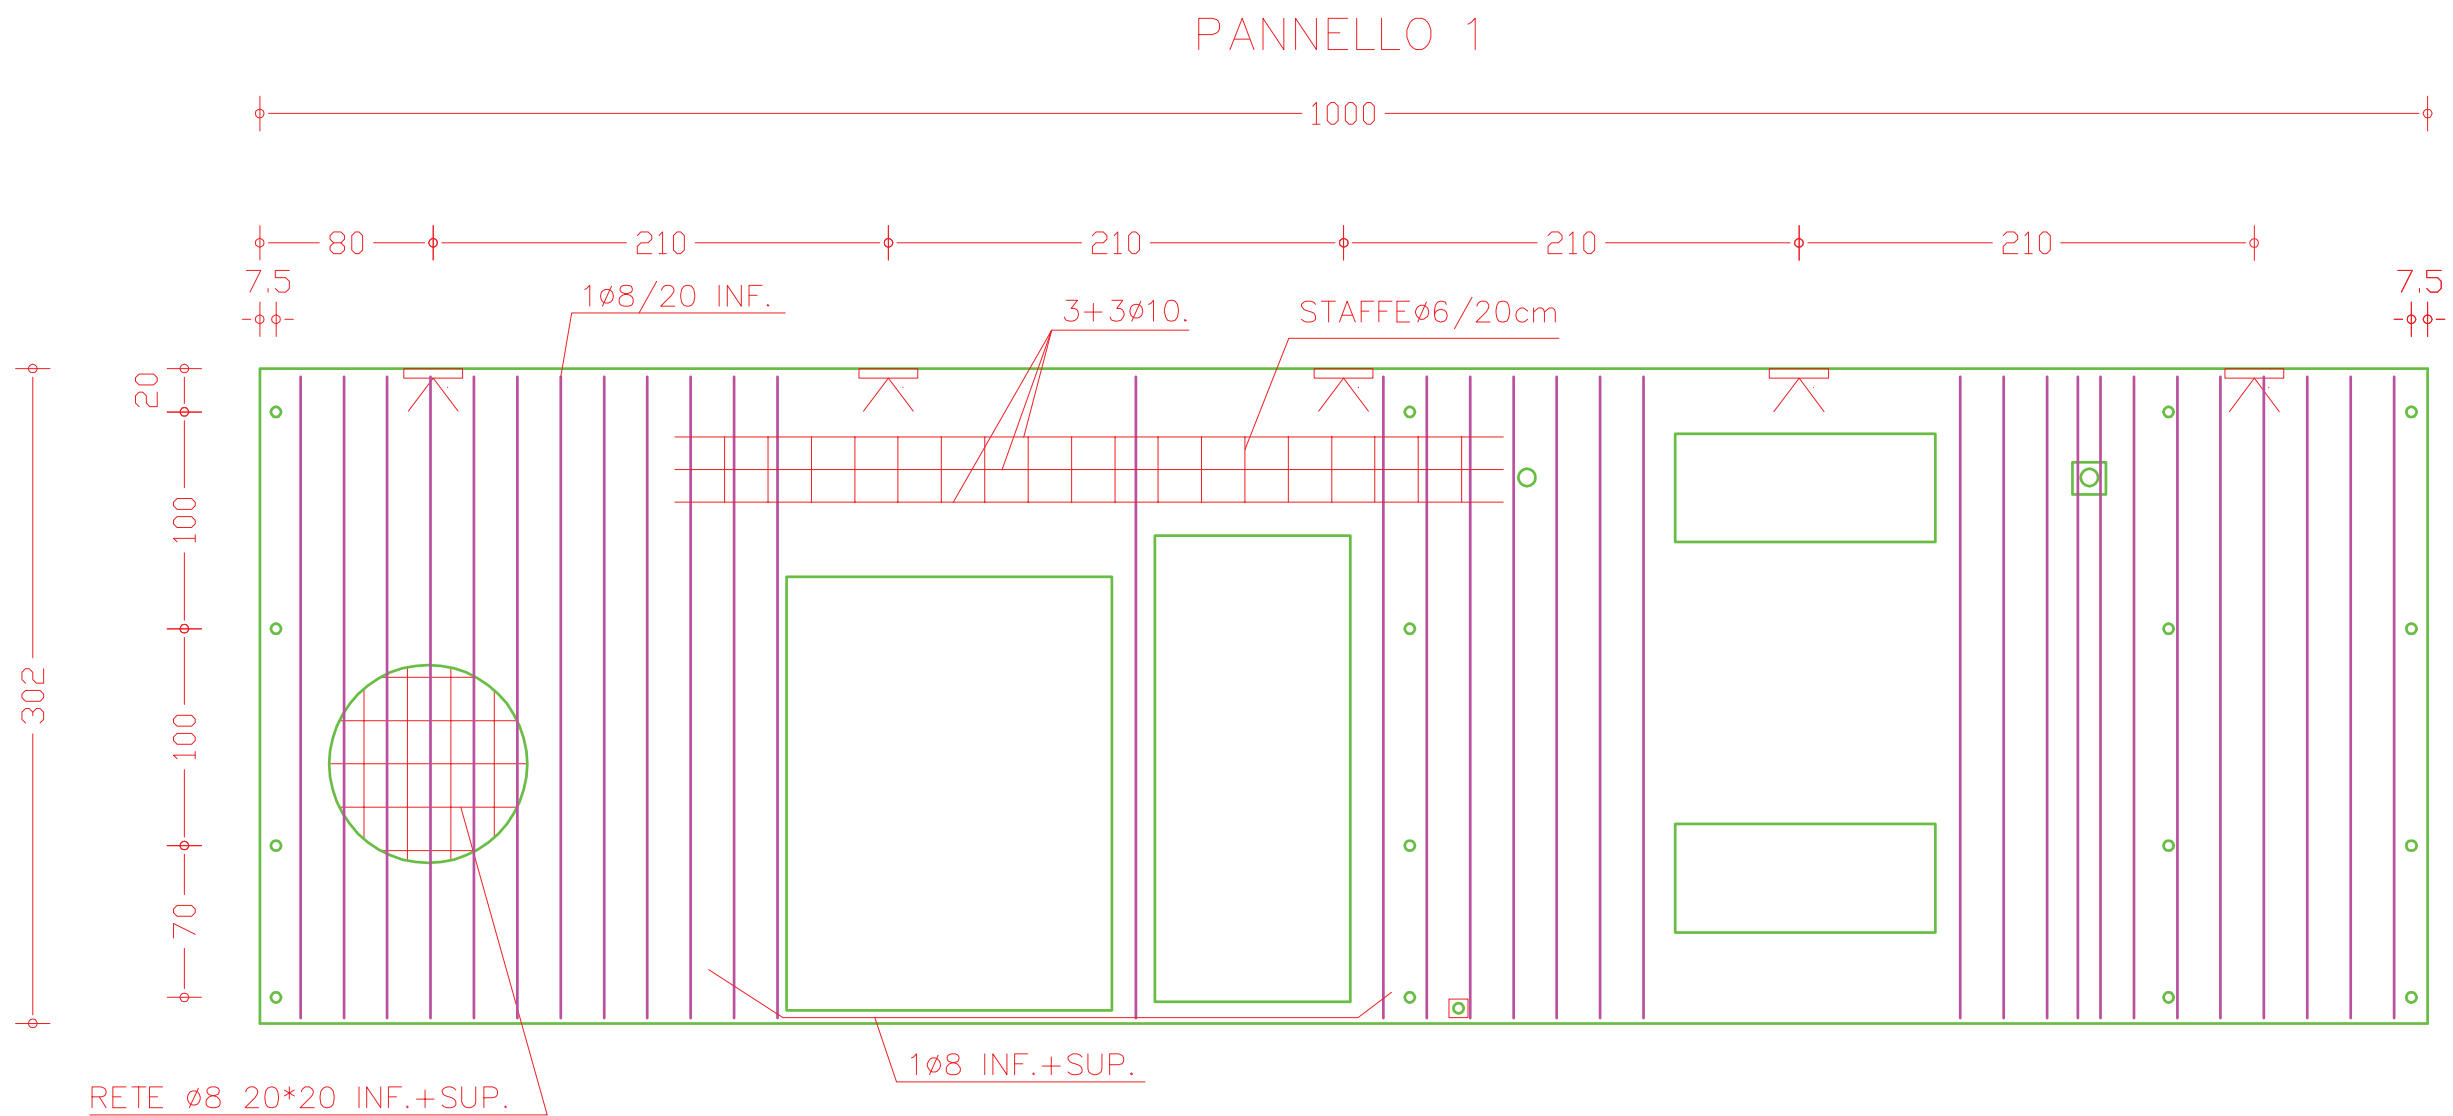

DESCRIZIONE REVISIONE		ELABORATO	REVISIONE			CLIENTE		
EMISSIONE		ZAMPIERI C.	DATA	04/09/14		STRABAG		
			GRADO		00			
ARCHIVIO FILE:		GRAND. LAV/PEDELOMB/DISEGNI FERR/AGO			14	Mod. 07.1 rev. 01		



DESCRIZIONE DOCUMENTO	COMMESSA N°	DESTINAZIONE		
ARMATURA PLATEA	756/M	MILANO		
	FOGLIO 01 / 11	CABINA ELETTRICA PREFABBRICATA IN C.A.V.		
FERRARI GIUSEPPE S.R.L. via Industriale 27 36043 Camisano V.no (VI) T. 0444-410325 F. 0444-410326 ferrari@ferraricabine.it				

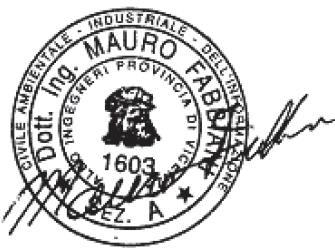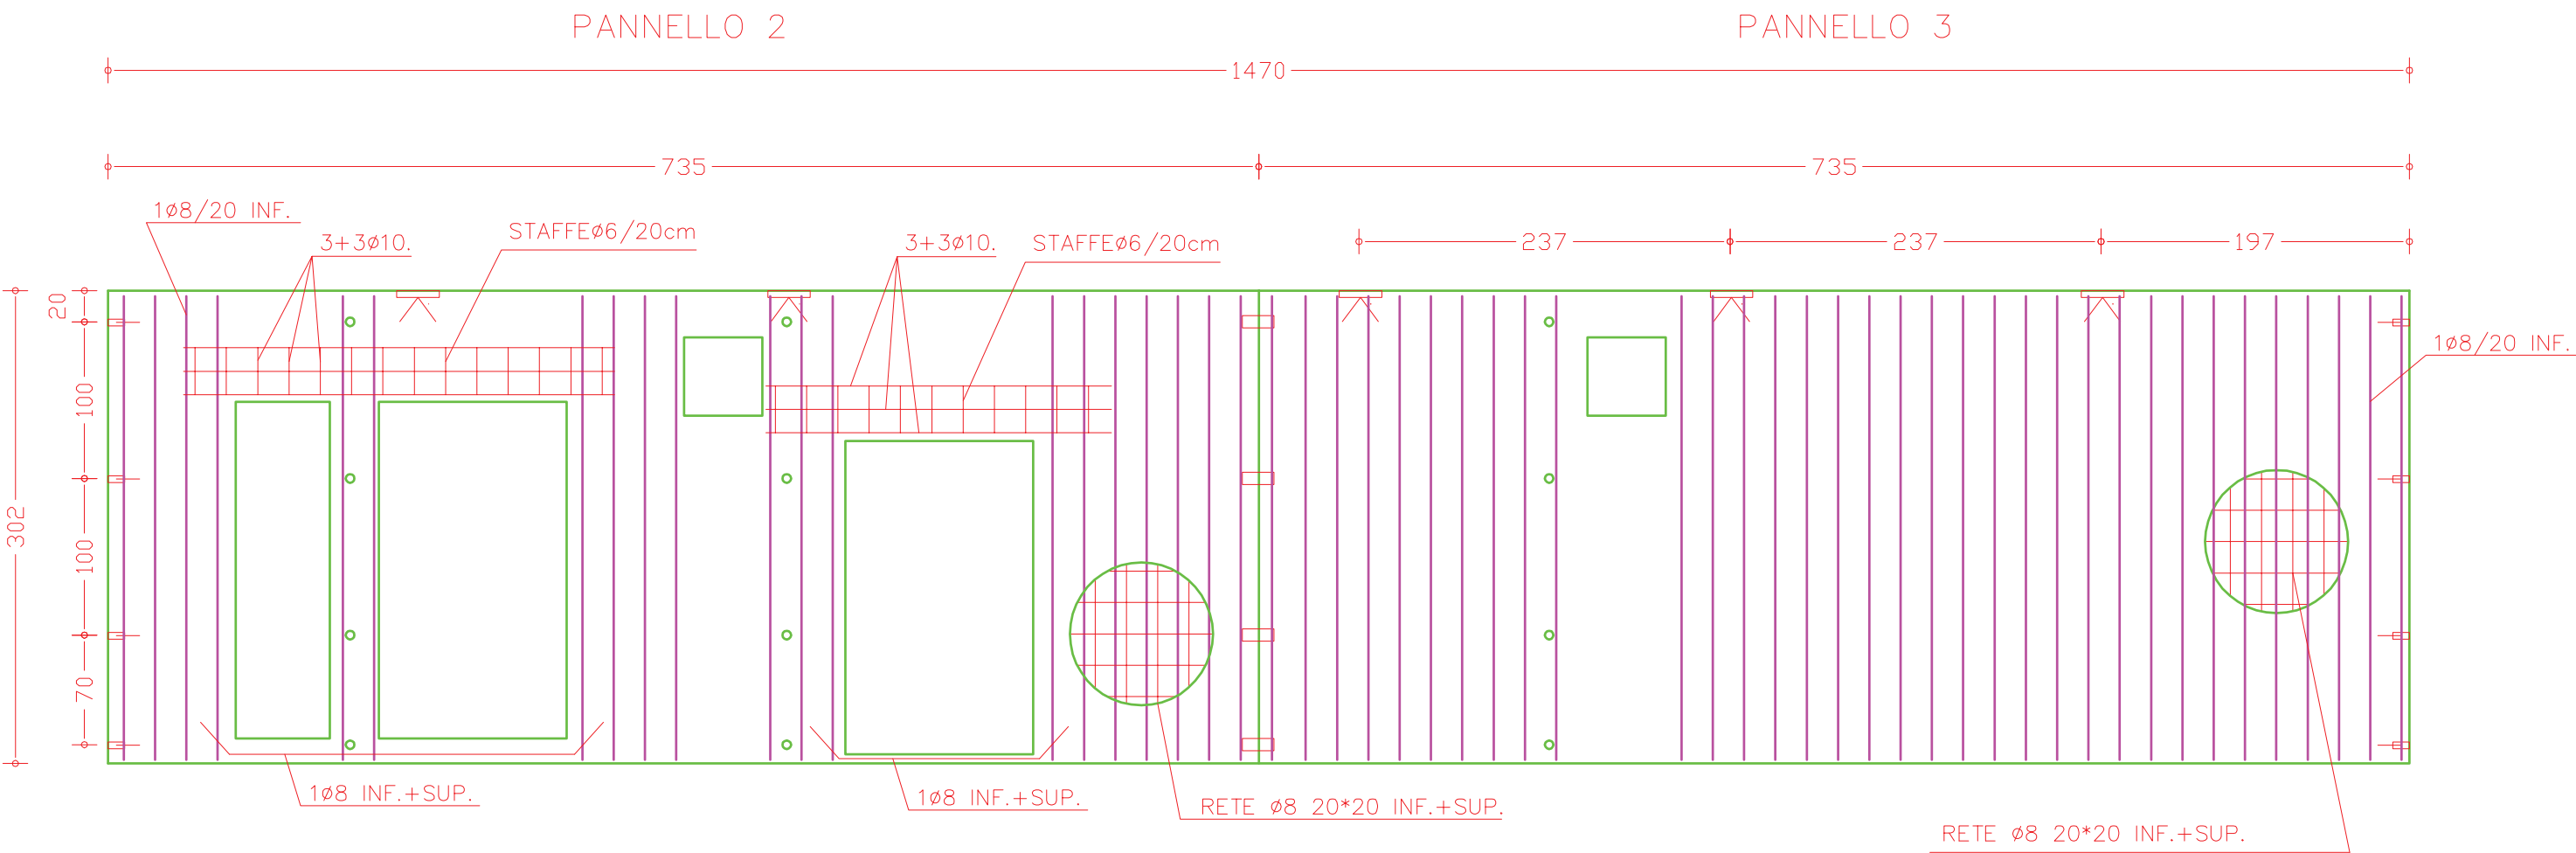


DESCRIZIONE REVISIONE		ELABORATO	REVISIONE			CLIENTE	
EMISSIONE	ZAMPIERI C.	DATA	04/09/14			STRABAG	
		GRADO		00			
ARCHIVIO FILE: GRAND. LAV/PEDELOMB/DISEGNI FERR/AGO 14		Mod. 07.1 rev. 01					



DESCRIZIONE DOCUMENTO	COMMESSA N°	DESTINAZIONE	 	
ARMATURA	756/M	MILANO		
	FOGLIO 02 / 11	CABINA ELETTRICA PREFABBRICATA IN C.A.V.		
FERRARI GIUSEPPE S.R.L. via Industriale 27 36043 Camisano V.no (VI) T. 0444-410325 F. 0444-410326 ferrari@ferrarcabine.it				


PANNELLO 4

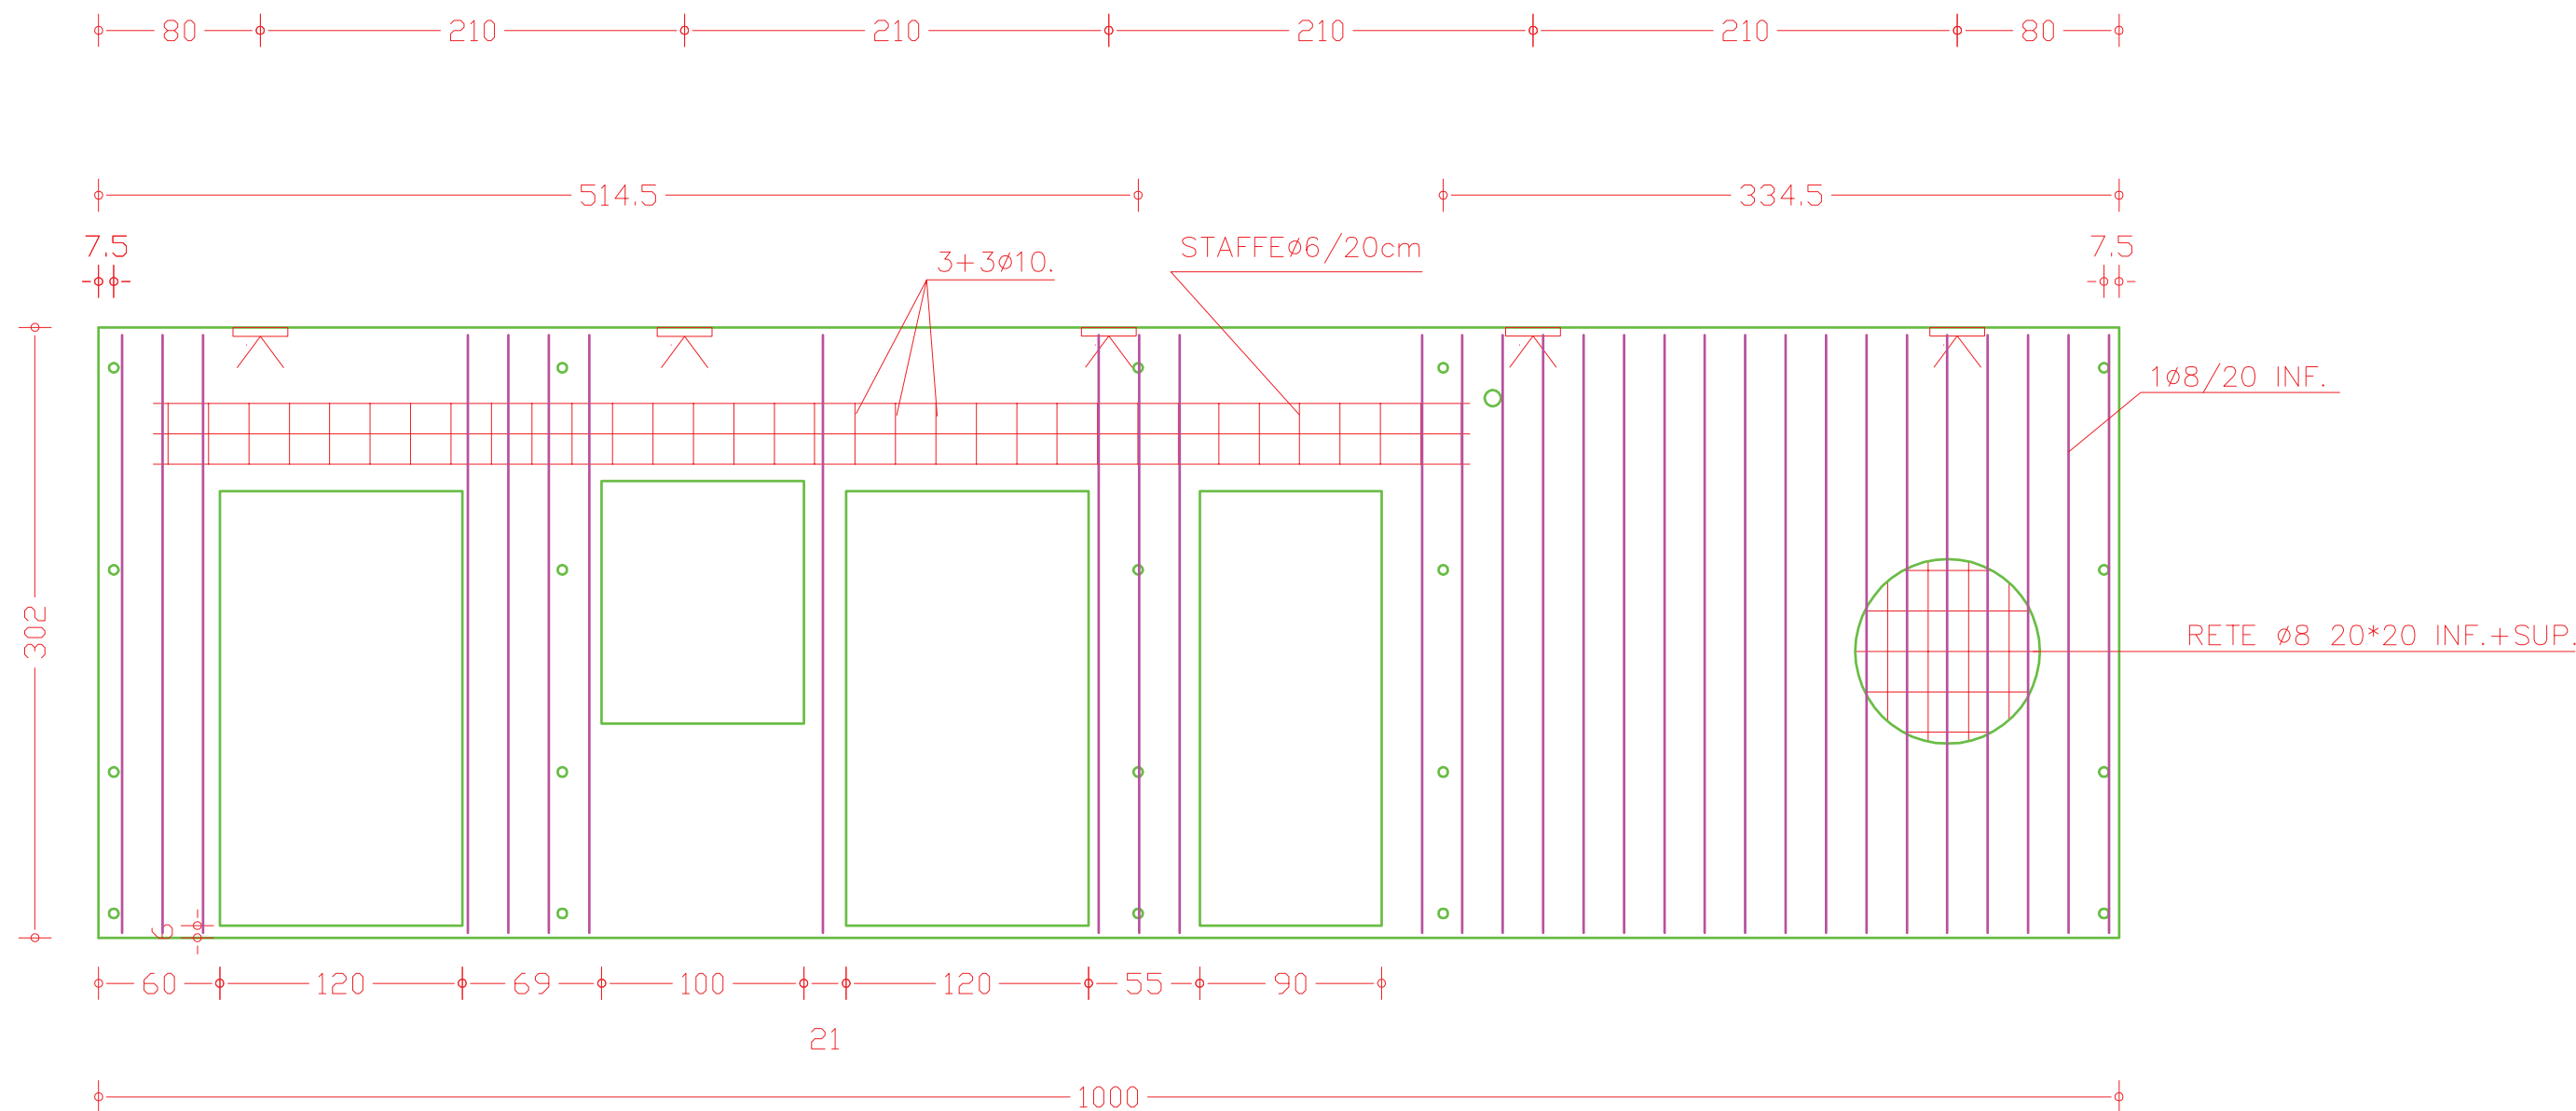

DESCRIZIONE REVISIONE		ELABORATO	REVISIONE			CLIENTE	
EMISSIONE	ZAMPIERI C.	DATA	04/09/14		STRABAG		
		GRADO		00			
ARCHIVIO FILE:			GRAND. LAV/PEDELOMB/DISEGNI	FERR/AGO	14	Mod. 07.1 rev. 01	



DESCRIZIONE DOCUMENTO	COMMESSA N°	DESTINAZIONE	 
ARMATURA	756/M	MILANO	
	FOGLIO 03 / 11	CABINA ELETTRICA PREFABBRICATA IN C.A.V.	
FERRARI GIUSEPPE S.R.L. via Industriale 27 36043 Camisano V.no (VI) T. 0444-410325 F. 0444-410326 ferrari@ferraricabine.it			

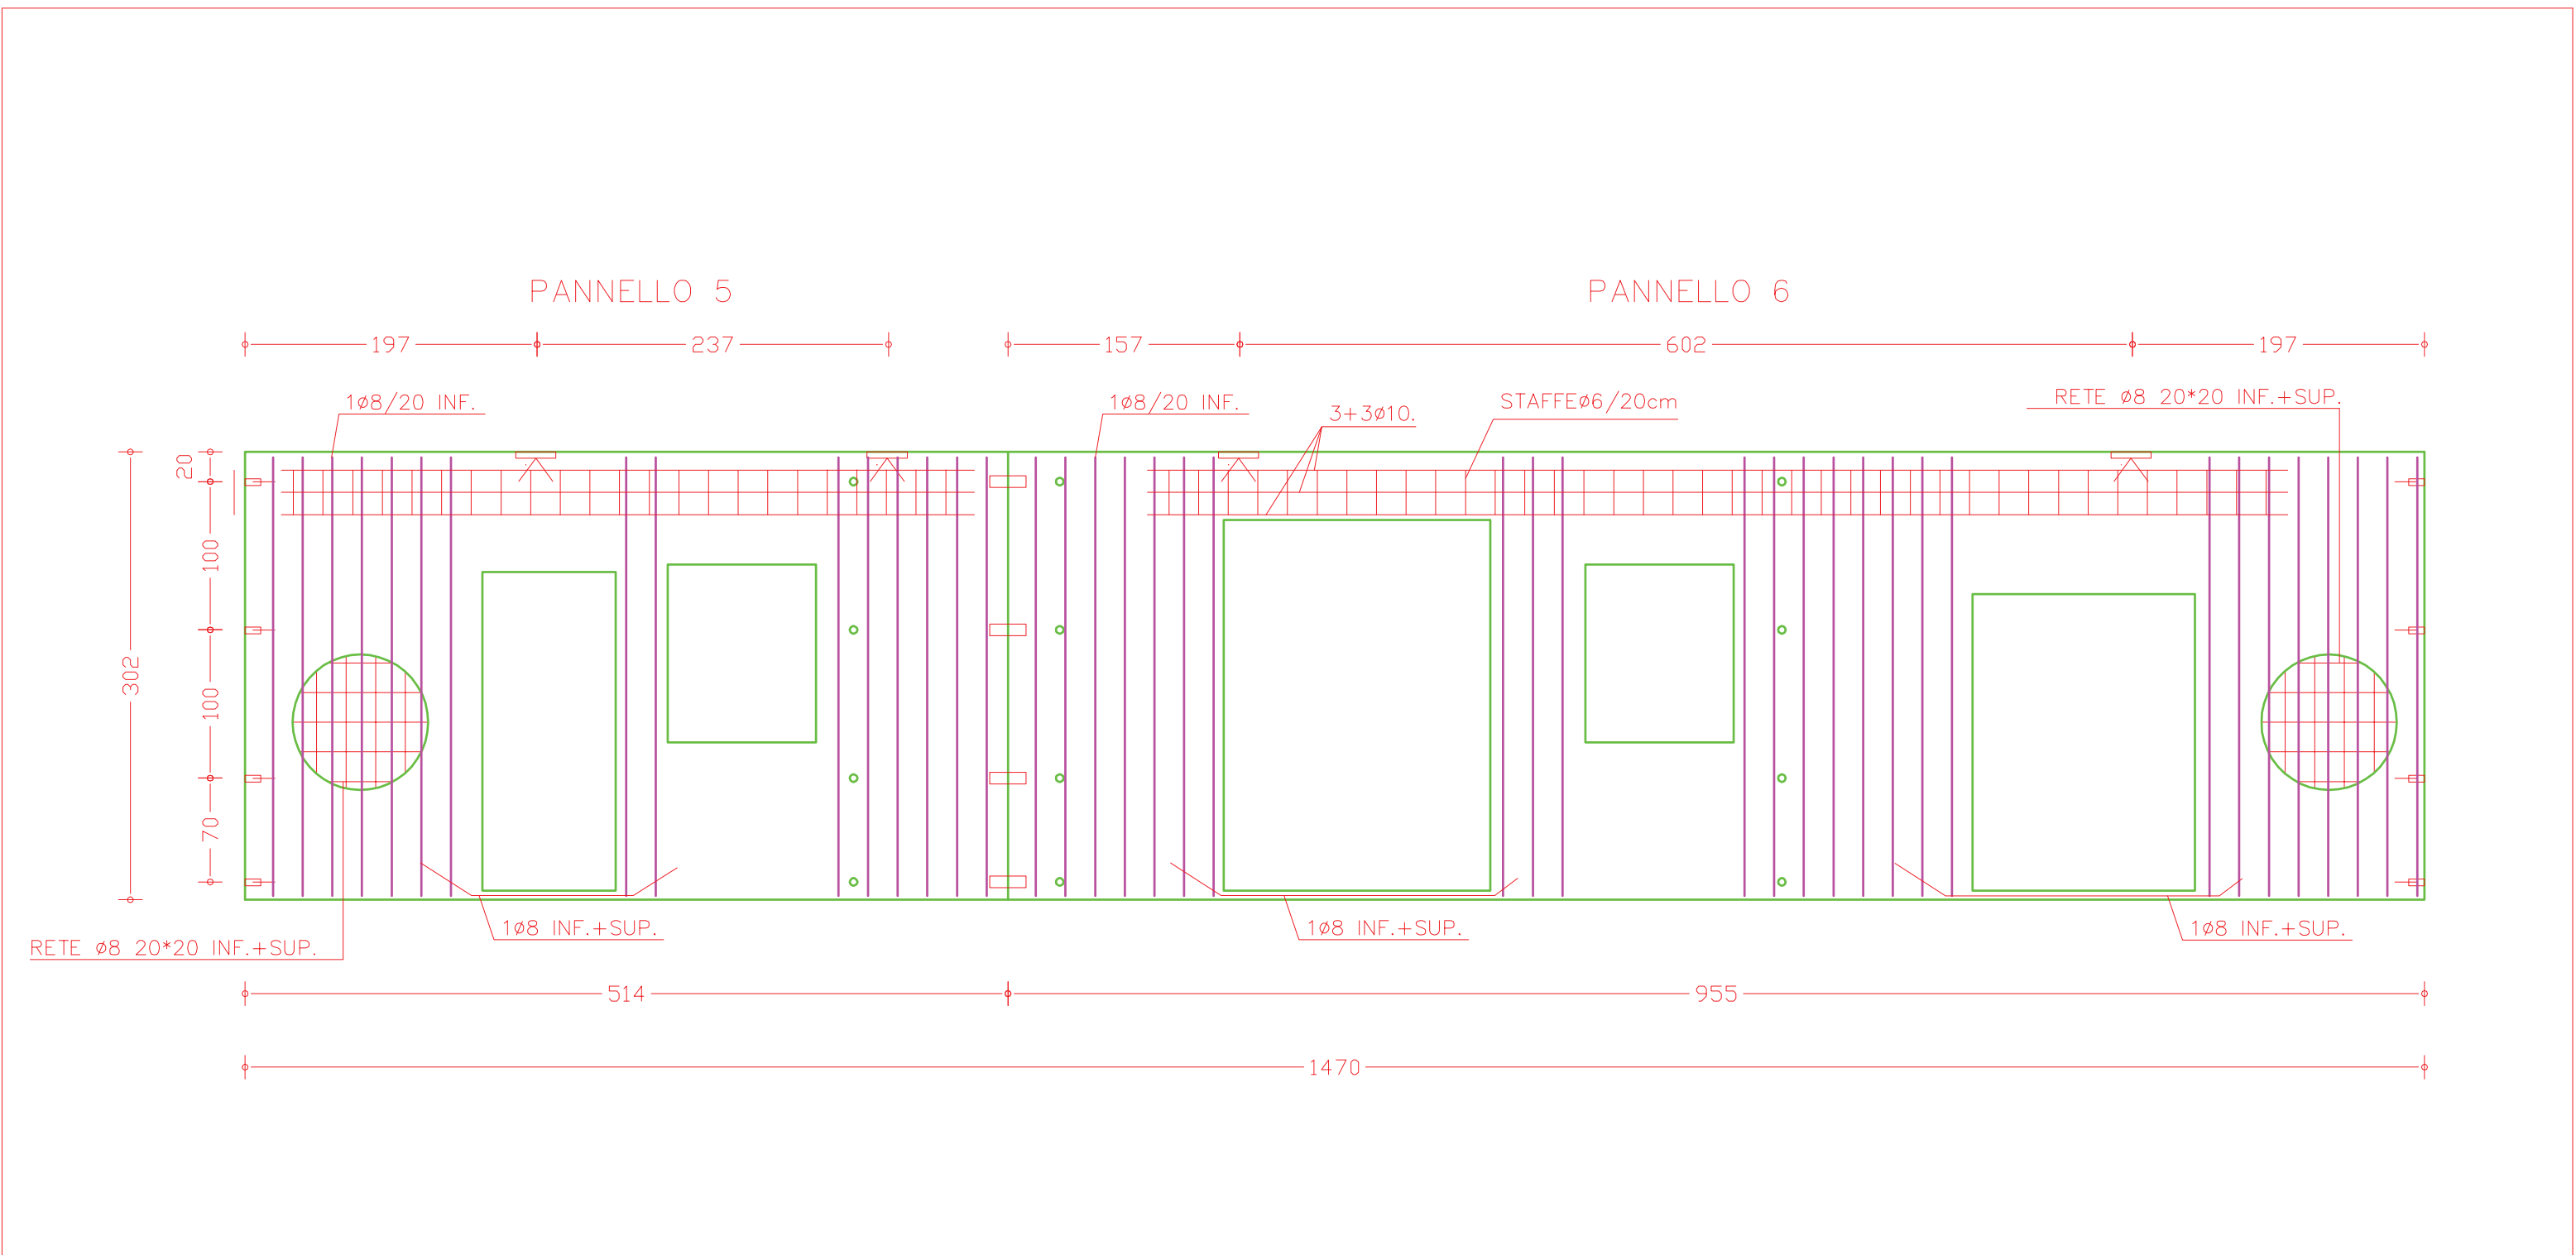


DESCRIZIONE REVISIONE		ELABORATO	REVISIONE			CLIENTE
EMISSIONE	ZAMPIERI C.	DATA	04/09/14			STRABAG
		GRADO		00		
ARCHIVIO FILE: GRAND. LAV/PEDELOMB/DISEGNI FERR/AGO		14		Mod. 07.1 rev. 01		



DESCRIZIONE DOCUMENTO	COMMESSA N°	DESTINAZIONE		
ARMATURA	756/M	MILANO	 	
	FOGLIO 04 / 11	CABINA ELETTRICA PREFABBRICATA IN C.A.V.		
FERRARI GIUSEPPE S.R.L. via Industriale 27 36043 Camisano V.no (VI) T. 0444-410325 F. 0444-410326 ferrari@ferraricabine.it				



PANNELLO 7

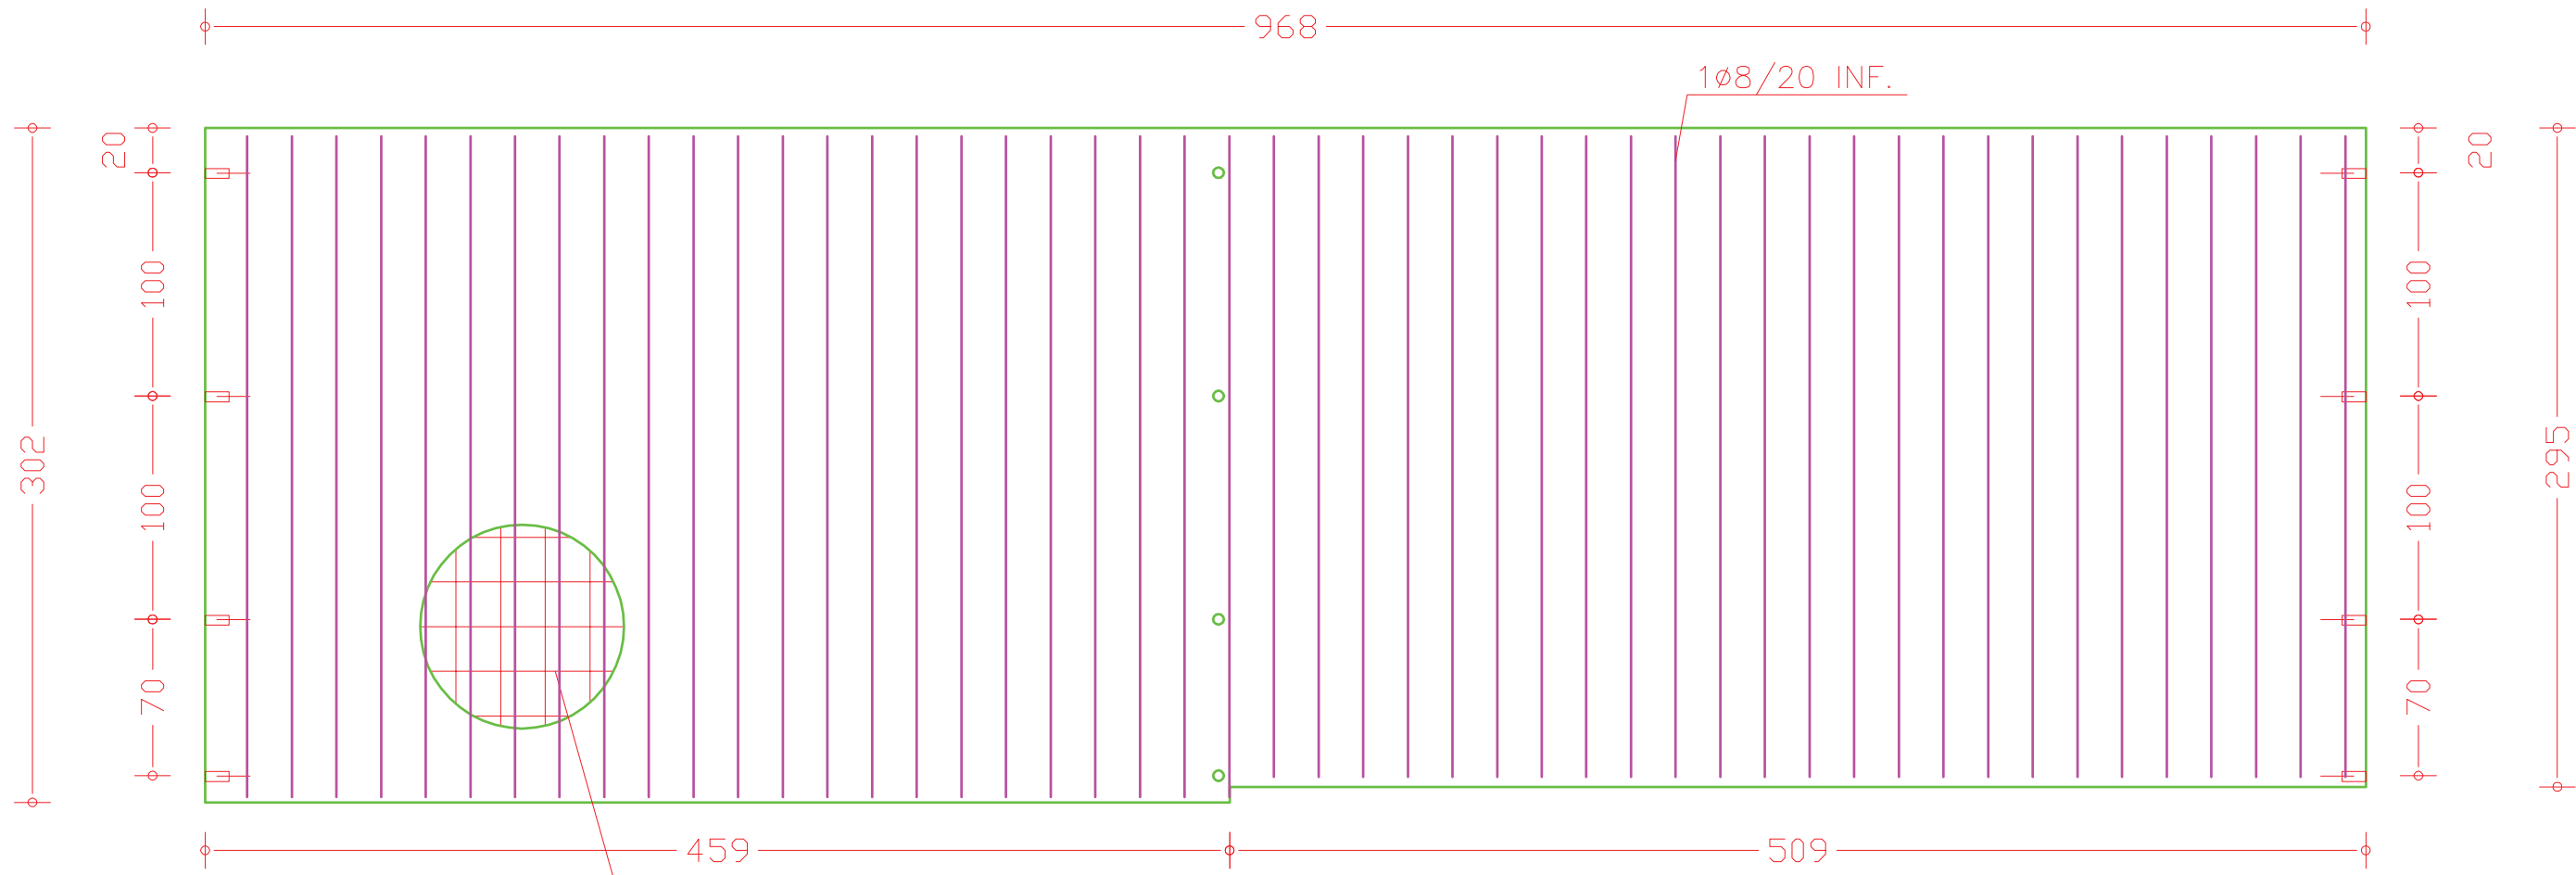


DESCRIZIONE REVISIONE		ELABORATO	REVISIONE			CLIENTE	
EMISSIONE	ZAMPIERI C.	DATA	04/09/14			STRABAG	
		GRADO		00			
ARCHIVIO FILE:			GRAND. LAV/PEDELOMB/DISEGNI	FERR/AGO	14	Mod. 07.1 rev. 01	



DESCRIZIONE	DOCUMENTO	COMMESSA N°	DESTINAZIONE
ARMATURA		756/M	MILANO
		FOGLIO 05 / 11	CABINA ELETTRICA PREFABBRICATA IN C.A.V.
FERRARI GIUSEPPE S.R.L. via Industriale 27 36043 Camisano V.no (VI) T. 0444-410325 F. 0444-410326 ferrari@ferrarcabine.it			



PANNELLO 8

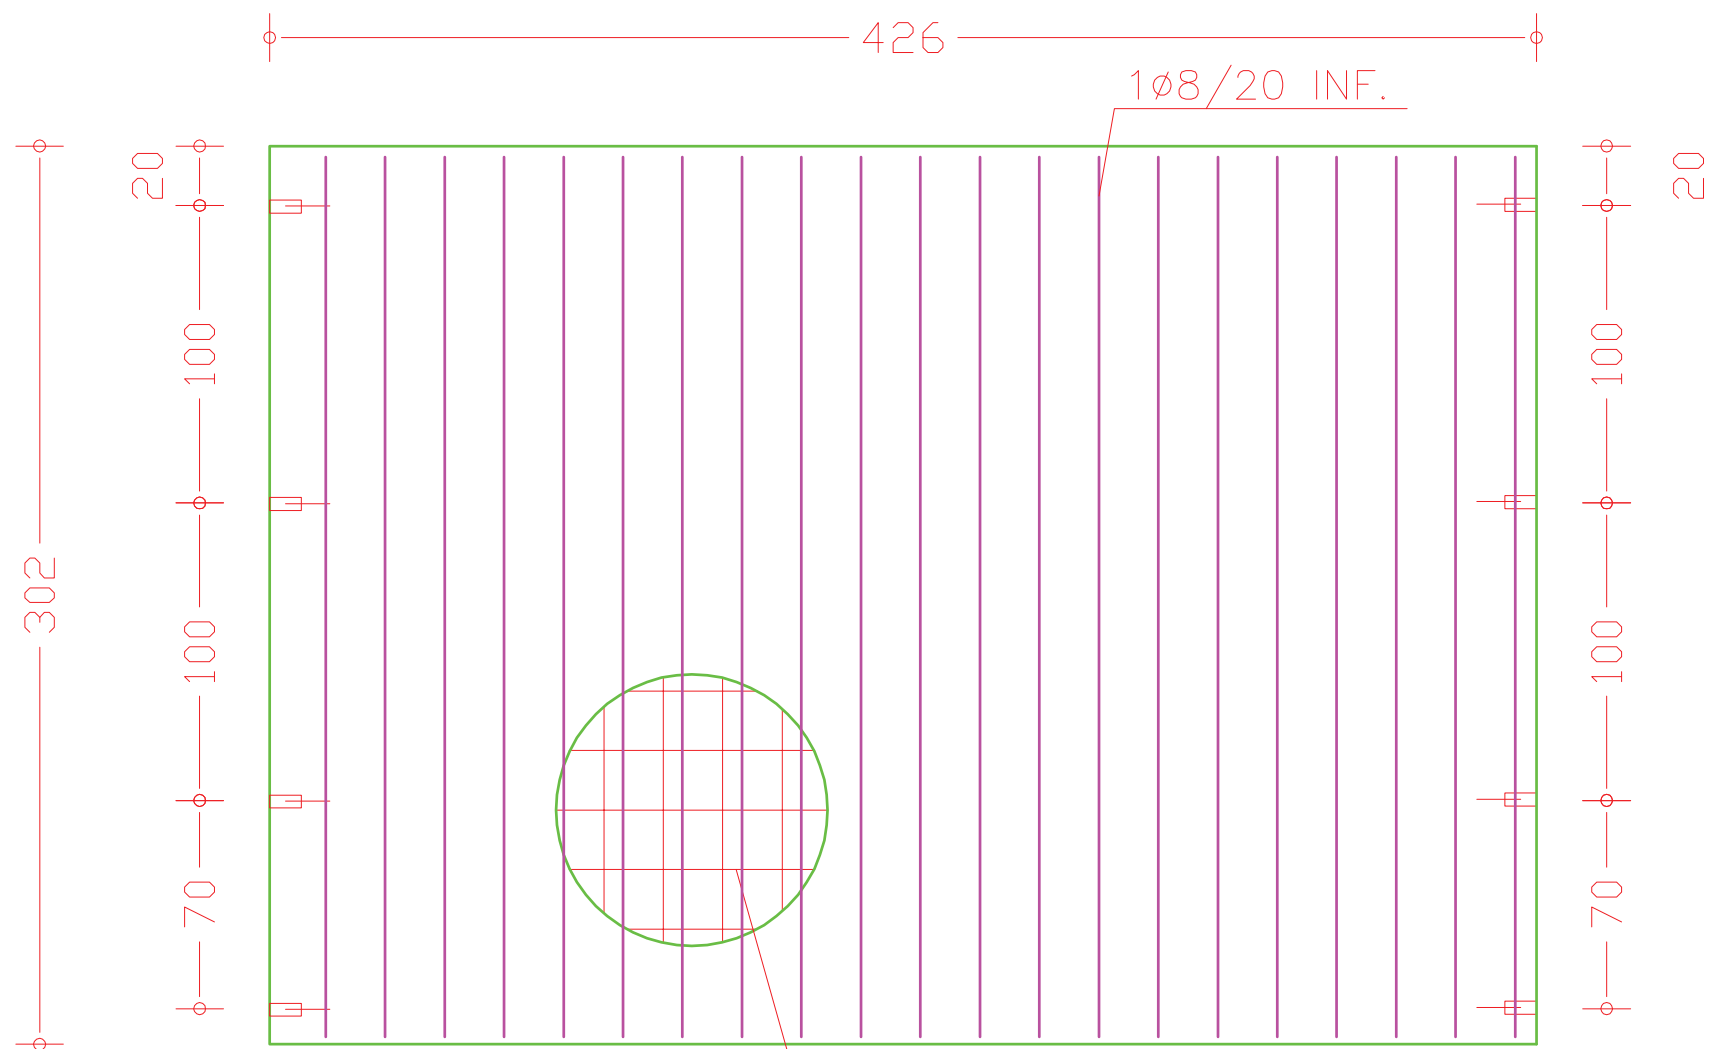


DESCRIZIONE REVISIONE		ELABORATO		REVISIONE			CLIENTE		
EMISSIONE		ZAMPIERI C.		DATA	04/09/14		STRABAG		
				GRADO		00			
ARCHIVIO FILE:				GRAND. LAV/PEDELOMB/DISEGNI FERR/AGO		14	Mod. 07.1 rev. 01		



DESCRIZIONE DOCUMENTO	COMMESSA N°	DESTINAZIONE
ARMATURA	756/M	MILANO
	FOGLIO 06 / 11	CABINA ELETTRICA PREFABBRICATA IN C.A.V.
FERRARI GIUSEPPE S.R.L. via Industriale 27 36043 Camisano V.no (VI) T. 0444-410325 F. 0444-410326 ferrari@ferrarcabine.it		



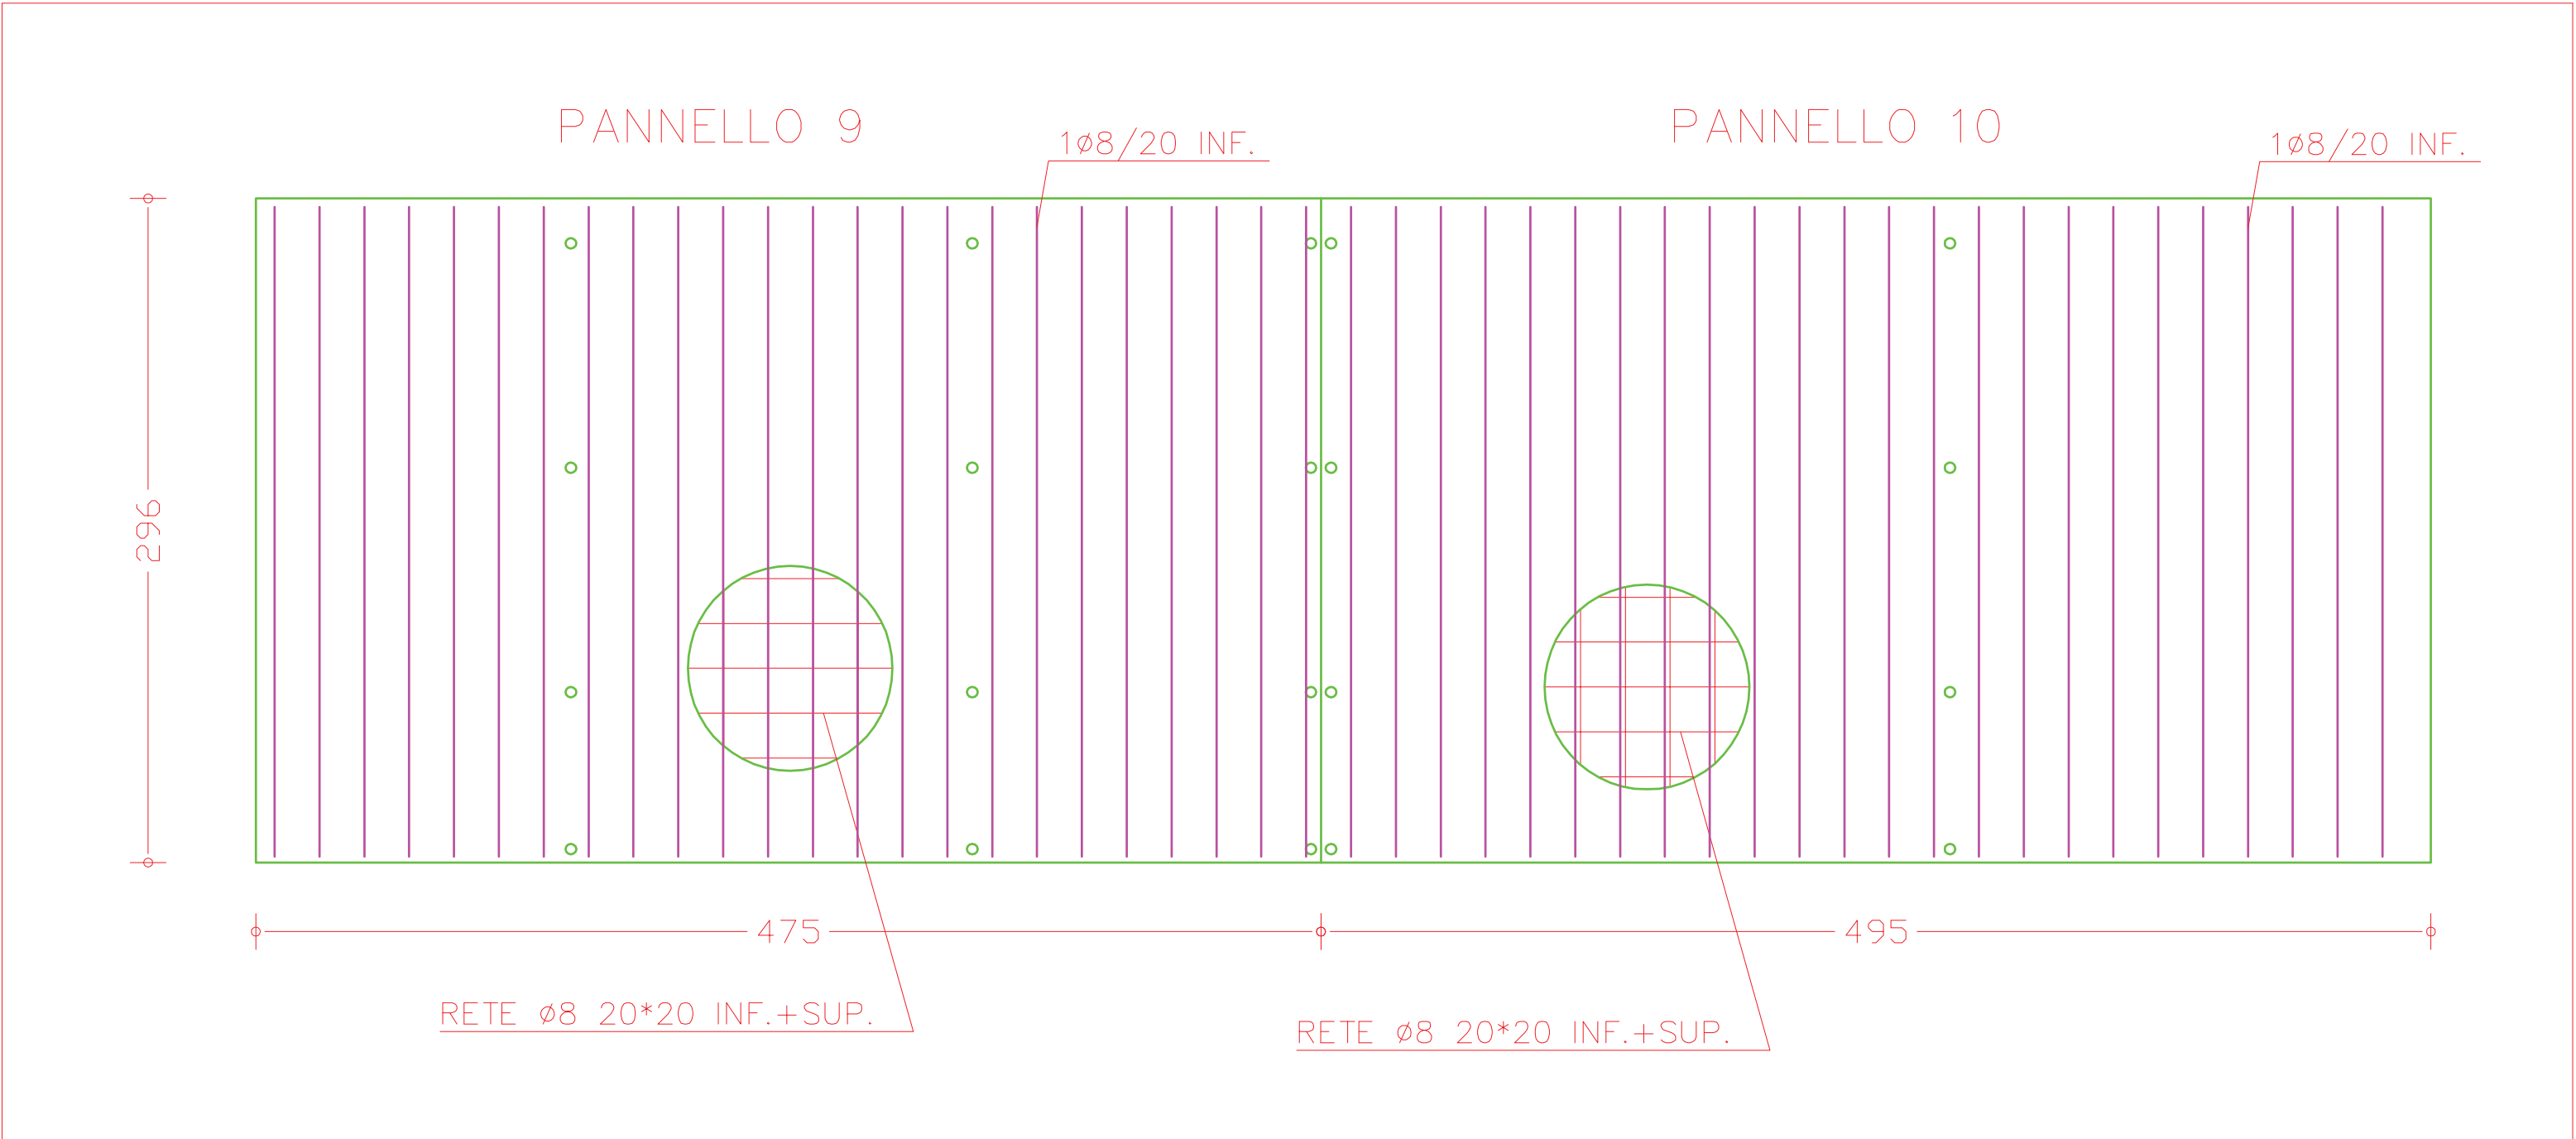


DESCRIZIONE REVISIONE		ELABORATO	REVISIONE			CLIENTE	
EMISSIONE	ZAMPIERI C.	DATA	04/09/14			STRABAG	
		GRADO		00			
ARCHIVIO FILE:			GRAND. LAV/PEDELOMB/DISEGNI	FERR/AGO	14	Mod. 07.1 rev. 01	



DESCRIZIONE DOCUMENTO	COMMESSA N°	DESTINAZIONE	 Member of CIG Federation RINA ISO 9001:2008 Certified Quality System	
ARMATURA	756/M	MILANO		
	FOGLIO 07 / 11	CABINA ELETTRICA PREFABBRICATA IN C.A.V.		
FERRARI GIUSEPPE S.R.L. via Industriale 27 36043 Camisano V.no (VI) T. 0444-410325 F. 0444-410326 ferrari@ferraricabine.it				



PANNELLI 11-12-13

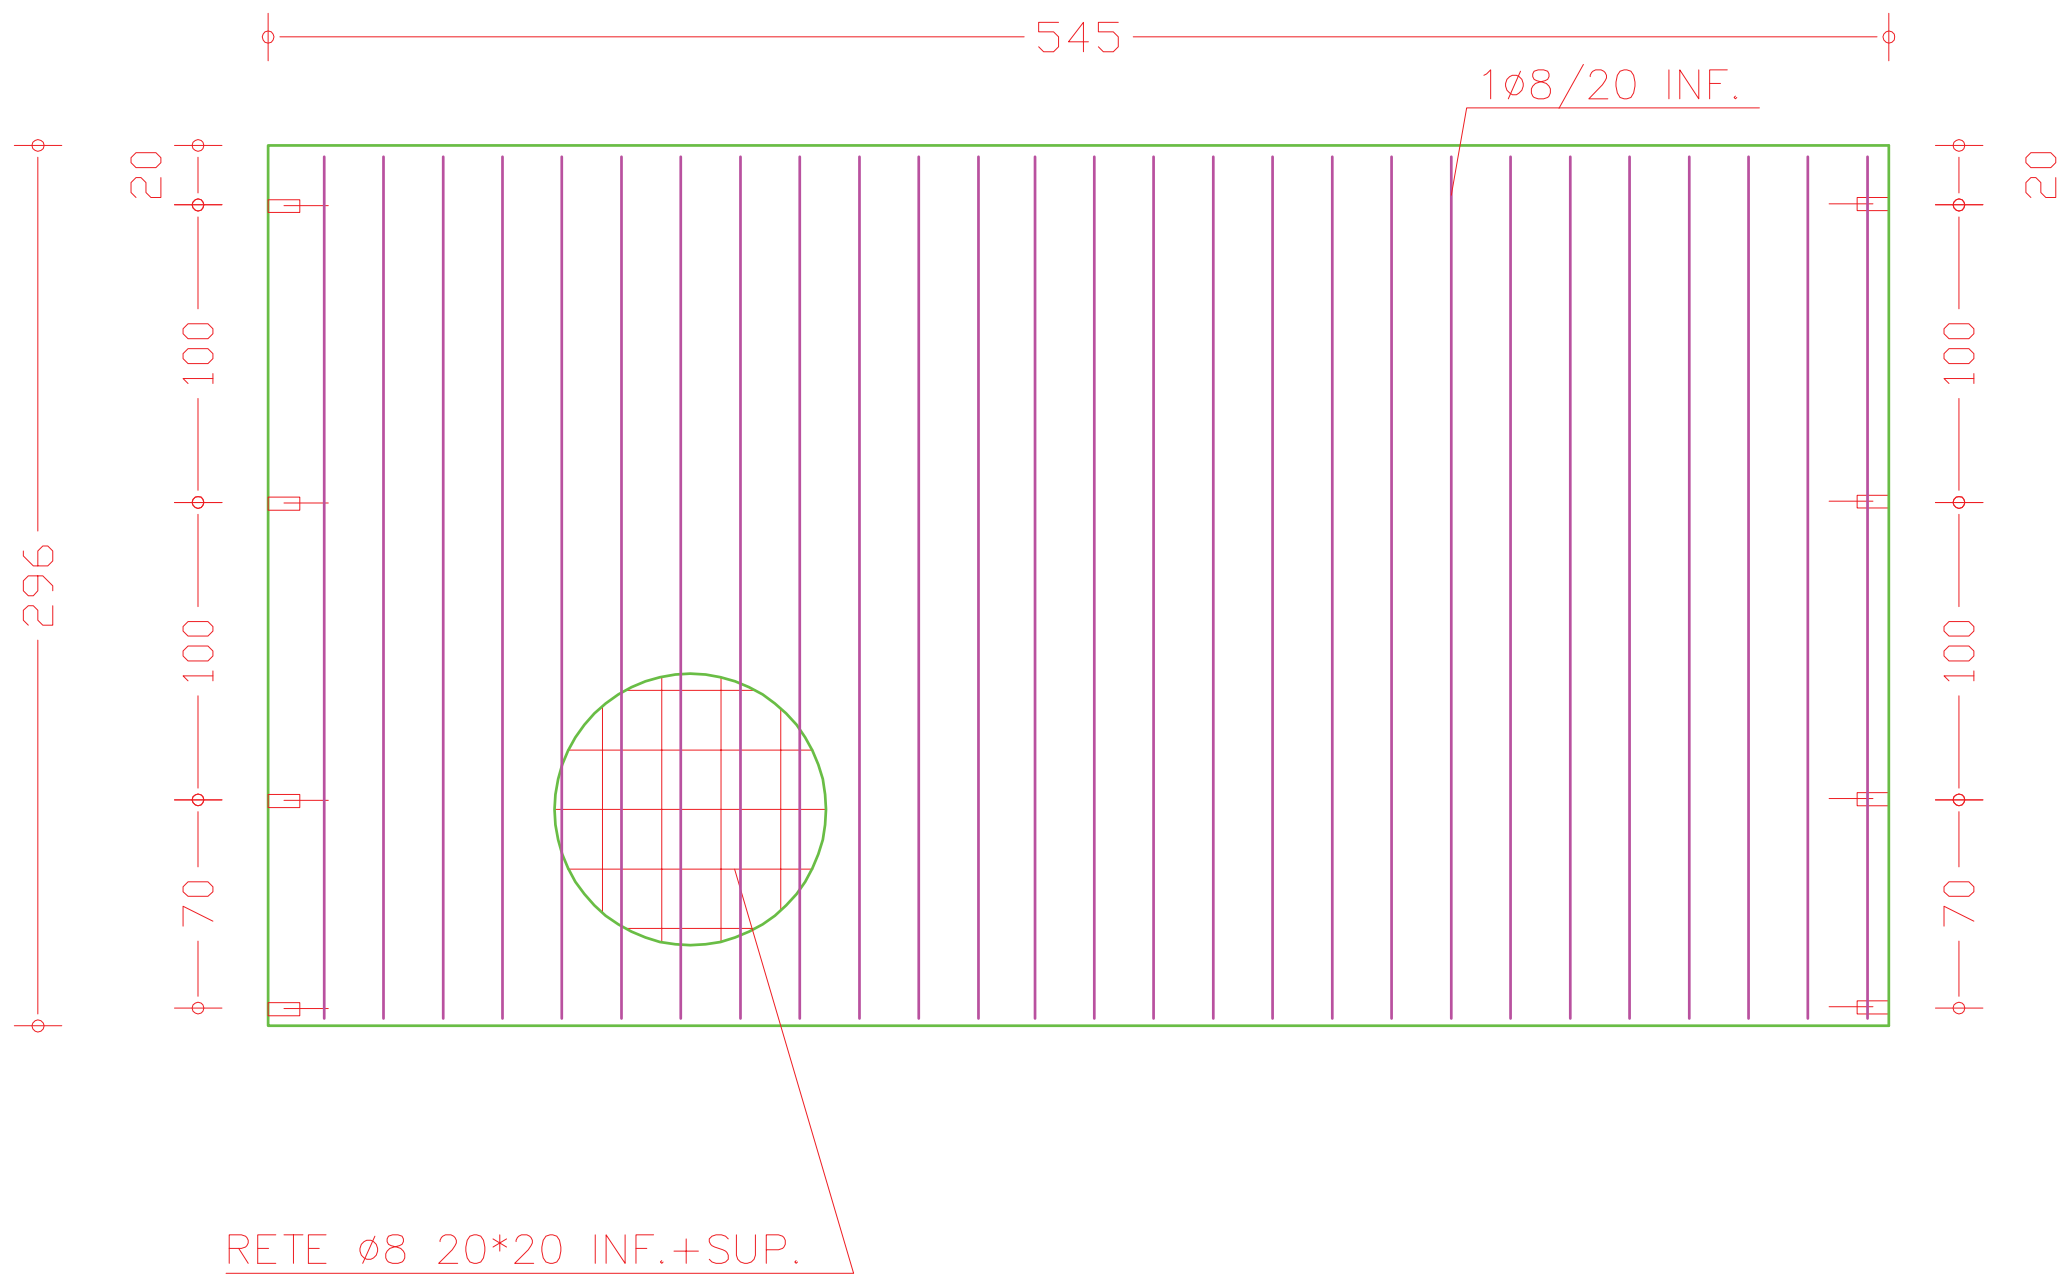


DESCRIZIONE REVISIONE		ELABORATO	REVISIONE			CLIENTE
EMISSIONE	ZAMPIERI C.	DATA	04/09/14			STRABAG
		GRADO		00		
ARCHIVIO FILE: GRAND. LAV/PEDELOMB/DISEGNI FERR/AGO		14		Mod. 07.1 rev. 01		




DESCRIZIONE DOCUMENTO	COMMESSA N°	DESTINAZIONE	 	
ARMATURA	756/M	MILANO	 	
	FOGLIO 08 / 11	CABINA ELETTRICA PREFABBRICATA IN C.A.V.		
FERRARI GIUSEPPE S.R.L. via Industriale 27 36043 Camisano V.no (VI) T. 0444-410325 F. 0444-410326 ferrari@ferrarcabine.it				

PANNELLO 15

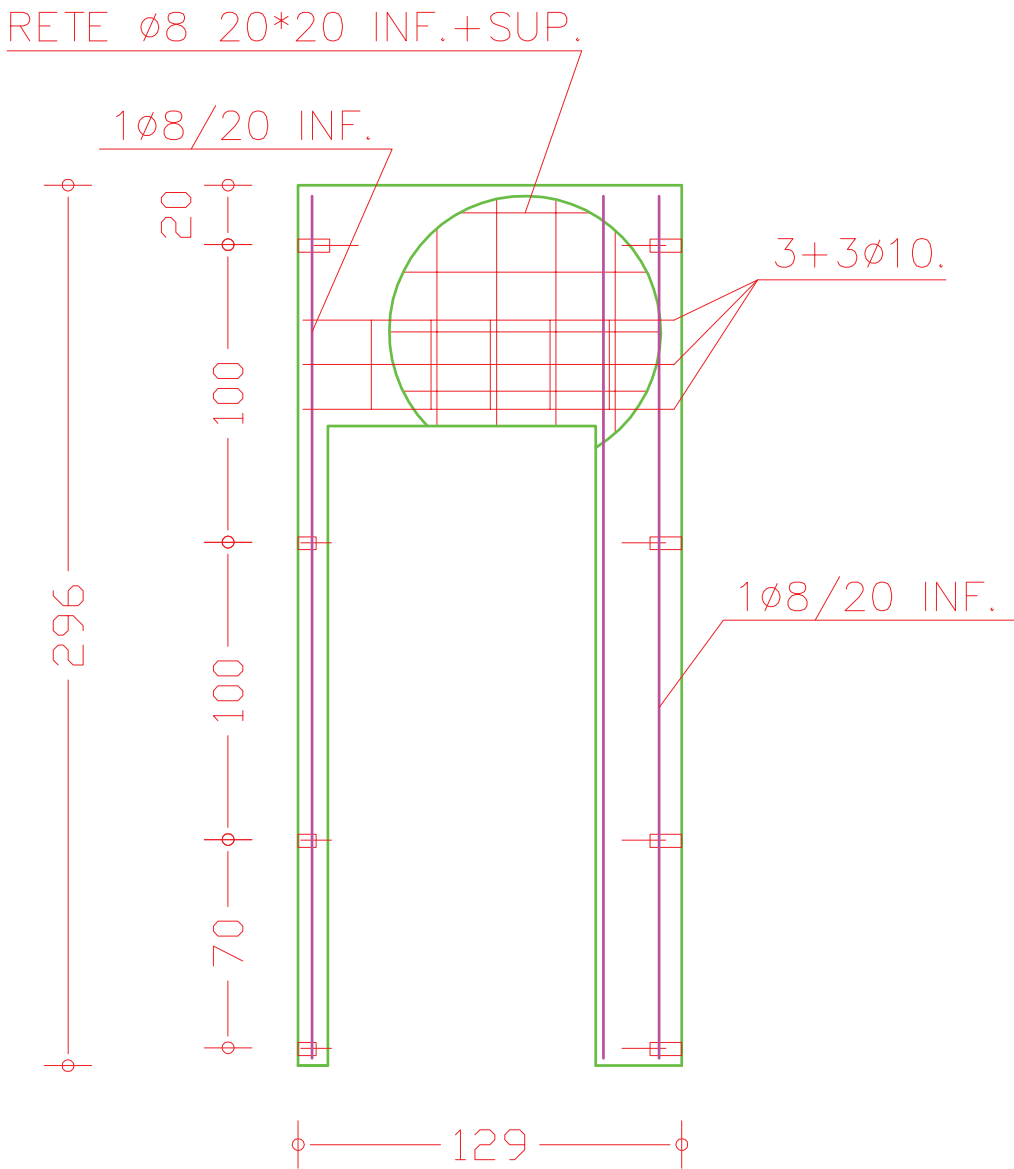

PANNELLO 14

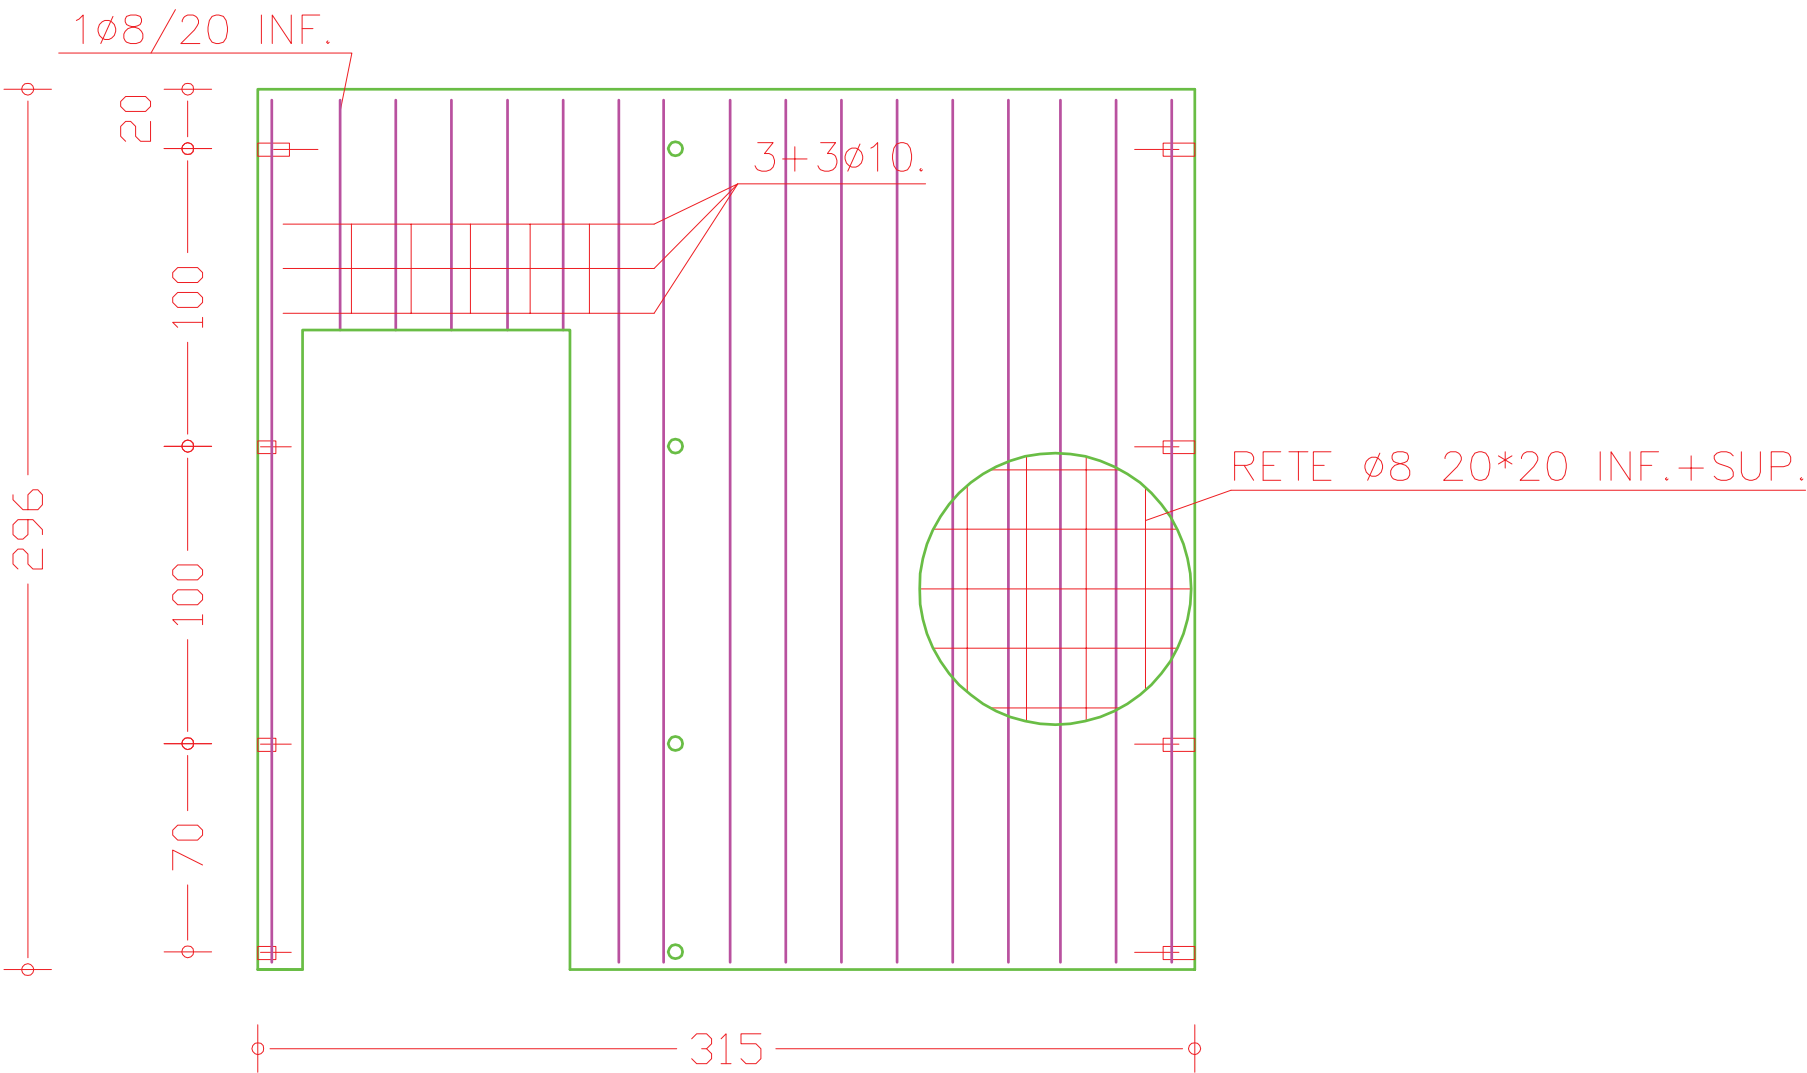


DESCRIZIONE REVISIONE		ELABORATO		REVISIONE			CLIENTE		
EMISSIONE		ZAMPIERI C.		DATA	04/09/14		STRABAG		
				GRADO		00			
ARCHIVIO FILE:				GRAND. LAV/PEDELOMB/DISEGNI FERR/AGO		14	Mod. 07.1 rev. 01		



DESCRIZIONE DOCUMENTO	COMMESSA N°	DESTINAZIONE		
ARMATURA	756/M	MILANO		
	FOGLIO 09 / 11	CABINA ELETTRICA PREFABBRICATA IN C.A.V.		
FERRARI GIUSEPPE S.R.L. via Industriale 27 36043 Camisano V.no (VI) T. 0444-410325 F. 0444-410326 ferrari@ferraricabine.it				

PAVIMENTO

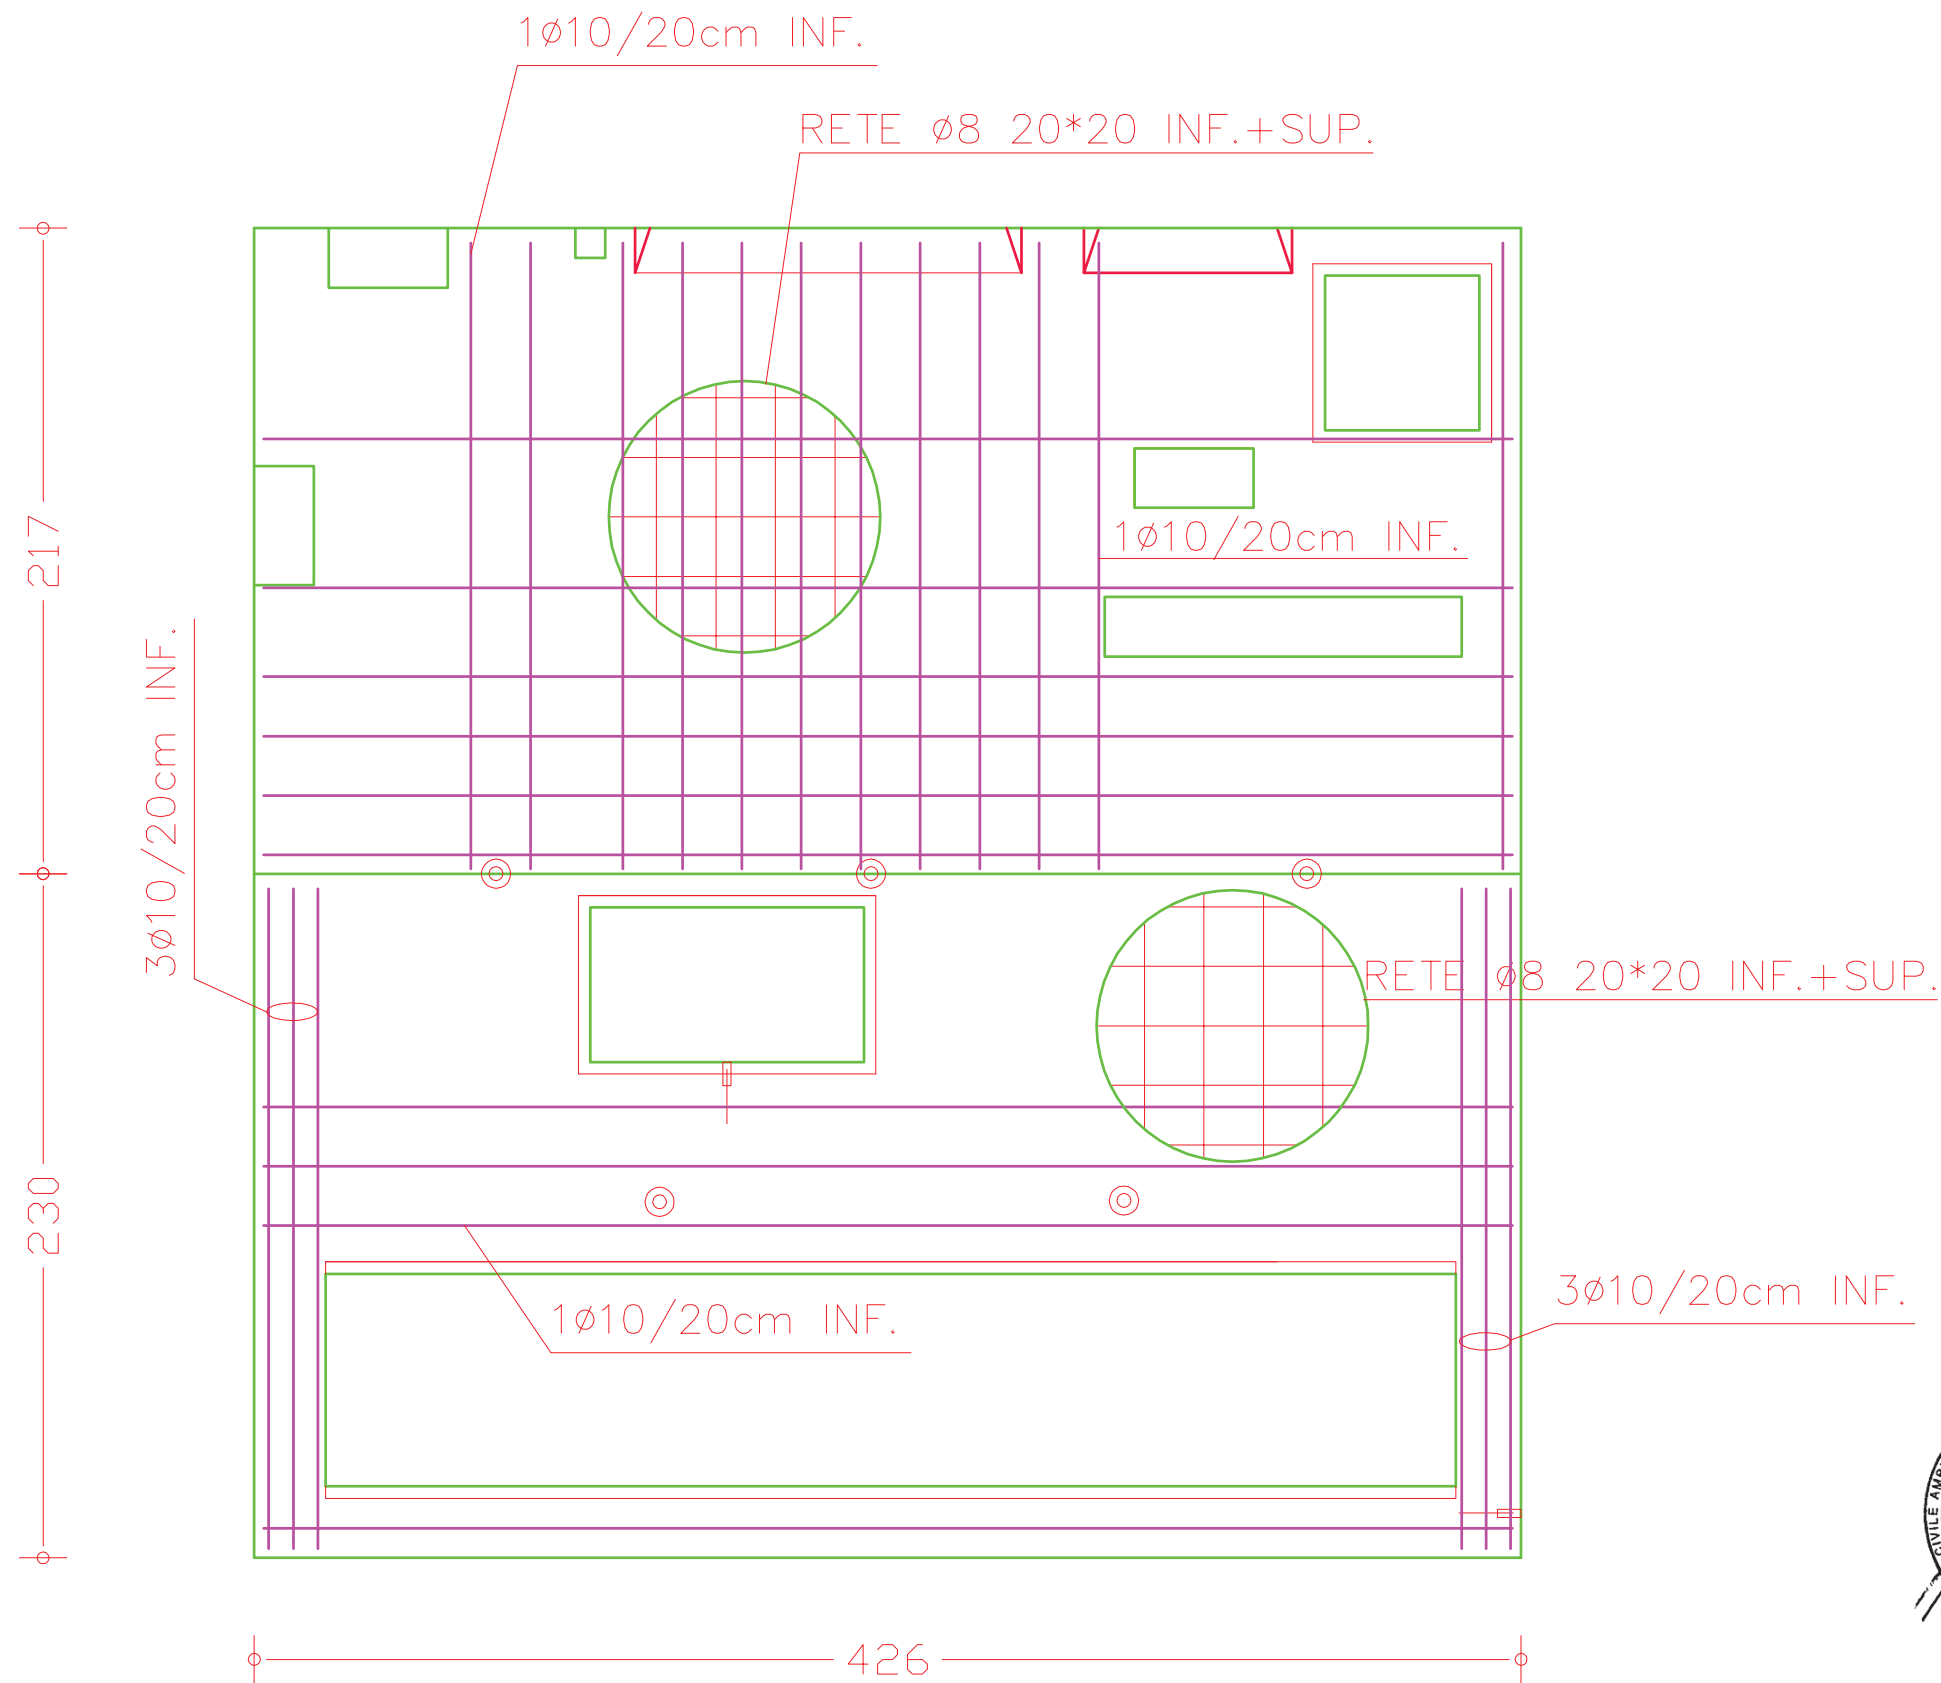


DESCRIZIONE REVISIONE		ELABORATO		REVISIONE			CLIENTE		
EMISSIONE		ZAMPIERI C.		DATA	04/09/14		STRABAG		
				GRADO		00			
ARCHIVIO FILE:				GRAND. LAV/PEDELOMB/DISEGNI FERR/AGO		14	Mod. 07.1 rev. 01		



DESCRIZIONE DOCUMENTO	COMMESSA N°	DESTINAZIONE	 	
ARMATURA	756/M	MILANO		
	FOGLIO 10 / 11	CABINA ELETTRICA PREFABBRICATA IN C.A.V.		
FERRARI GIUSEPPE S.R.L. via Industriale 27 36043 Camisano V.no (VI) T. 0444-410325 F. 0444-410326 ferrari@ferrarcabine.it				

CON GOCCIOLATOIO

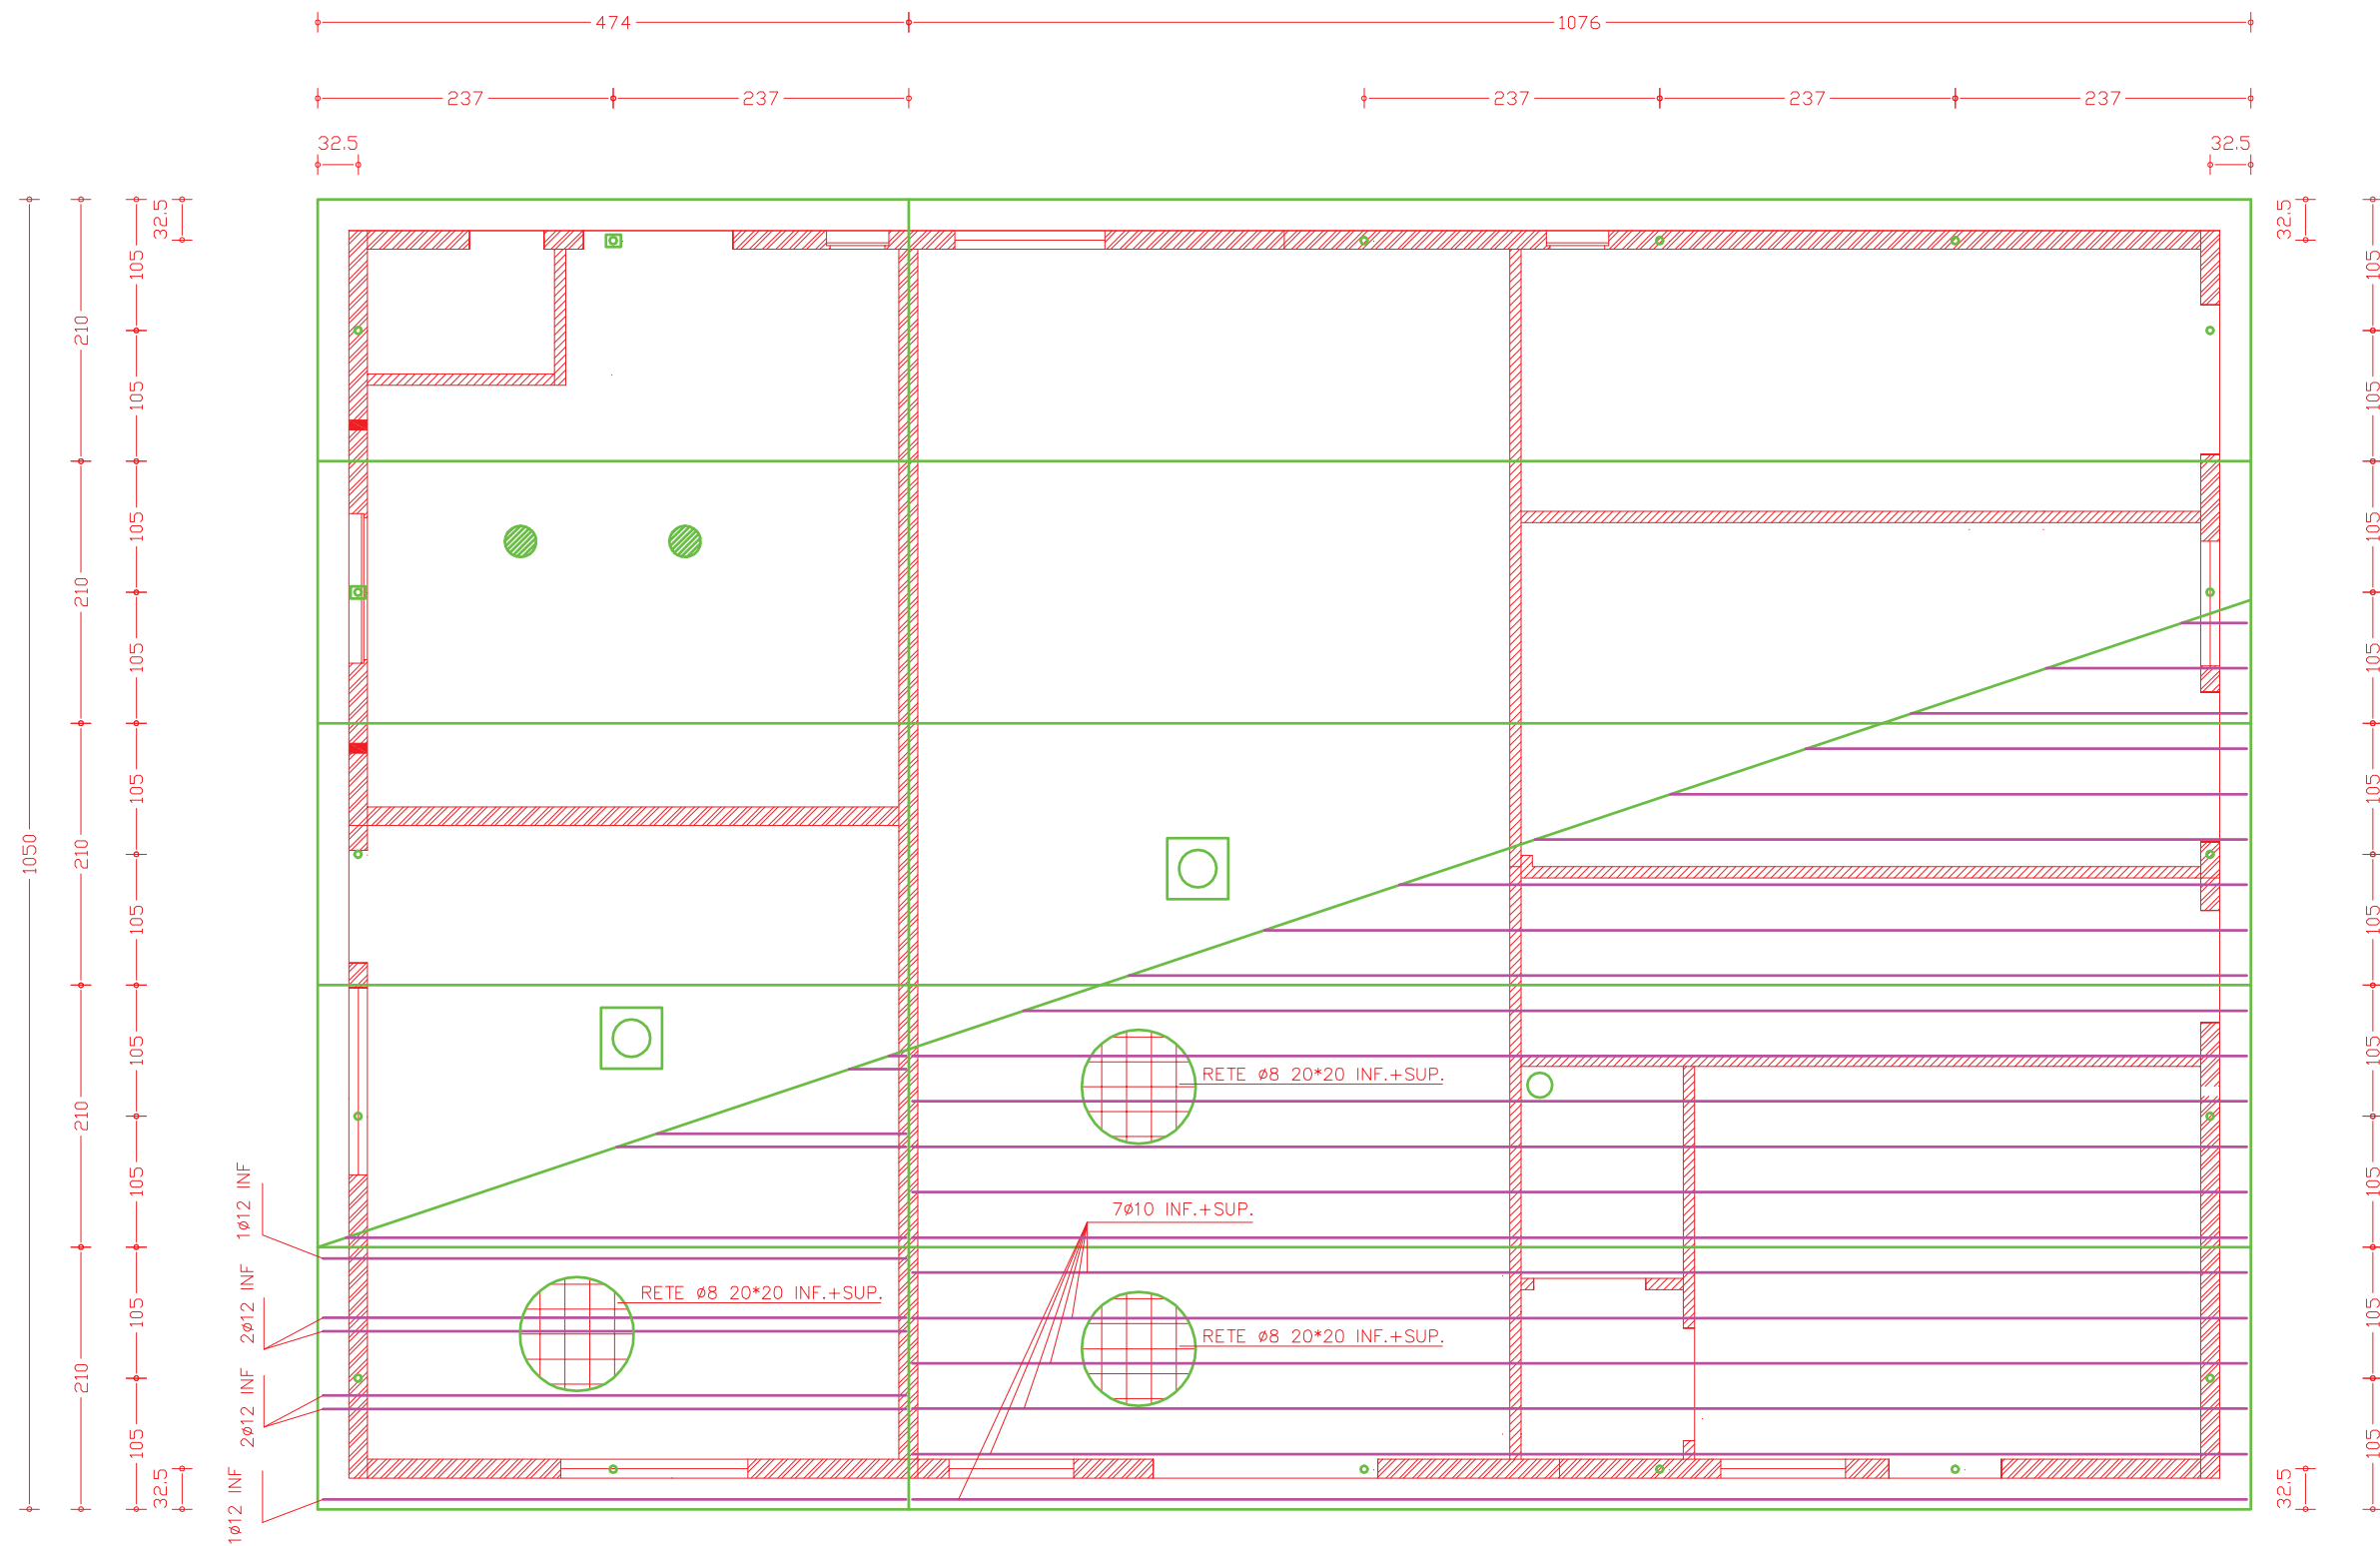

PIANTA CABINA "TIPO 3"



DESCRIZIONE		REVISIONE	ELABORATO		REVISIONE		CLIENTE		
EMISSIONE		ZAMPIERI C.		DATA	04/09/14		STRABAG		
				GRADO		00			
ARCHIVIO FILE:		GRAND. LAV/PEDELOMB/DISEGNI		FERR/AGO		14		Mod. 07.1 rev. 01	



DESCRIZIONE DOCUMENTO	COMMESSA N°	DESTINAZIONE	 
ARMATURA COPERTURA	756/M	MILANO	
	FOGLIO 11 / 11	CABINA ELETTRICA PREFABBRICATA IN C.A.V.	
FERRARI GIUSEPPE S.R.L. via Industriale 27 36043 Camisano V.no (VI) T. 0444-410325 F. 0444-410326 ferrari@ferraricabine.it			