

MATRICE DI REVISIONE																					
REV	DATA		DESCRIZIONE MODIFICA																		
N.B.: LA TAVOLA SOSTITUISCE QUELLA RELATIVA AL CODICE <table><tr><td>E</td><td></td><td></td><td></td><td></td><td></td><td></td><td></td><td></td></tr></table> DEL PROGETTO ESECUTIVO													E								
E																					



COLLEGAMENTO AUTOSTRADALE

DALMINE - COMO - VARESE - VALICO DEL GAGGIOLO E OPERE AD ESSO CONNESSE

CODICE C.U.P. F11B06000270007

TRATTE B1, B2, C, D, TRVA13+14, GREENWAY

AS BUILT

TRATTA B1

IMPIANTI

TIPOLOGICI IMPIANTI TECNOLOGICI

TIPOLOGICI STRUTTURALI

CABIN TIPO 4b - CARPENTERIA E ARMATURA

IDENTIFICAZIONE ELABORATO

CODICE PROGETTO: F00107B

FASE PROGETTUALE	WBS				AMBITO	TIPO ELABORATO	PROGRESSIVO	REVISIONE
	LOTTO	ZONA	OPERA	TRATTO D'OPERA				
A	1	A0X	GE000	0	IM	PC	017	E

IMPRESA

RAGGRUPPAMENTO TEMPORANEO IMPRESE:

Mandataria	Mandante	Mandante	Mandante cooptata
STRABAG A.G.	GLF Grandi Lavori Fincosit S.p.A.	ICM S.p.A.	STRABAG S.p.A.



Scala: -

DATA	DESCRIZIONE	REV
Febbraio 2018	Emissione	E

CONCEDENTE



CONCESSIONARIO



Direttore Tecnico:
Ing. Giuseppe Sambo
Referente Tecnico:
Ing. Bilancia Giuseppe

APPROVATO



Il Direttore dei Lavori:
Ing. Francesco Domanico

PROGETTISTA - PROGETTO ESECUTIVO DI DETTAGLIO

RAGGRUPPAMENTO TEMPORANEO PROGETTISTI:

Mandataria	Mandante	Mandante	Mandante
 3TI PROGETTI ITALIA INGEGNERIA INTEGRATA S.p.A.	 GP Ingegneria srl GESTIONE PROGETTI DI INGEGNERIA		

RESPONSABILE DI PROGETTO ED INCARICATO DELL'INTEGRAZIONE FRA LE VARIE PRESTAZIONI:

Ing. Alberto Cecchini



ELABORAZIONE PROGETTUALE

PROGETTISTA:

3TI PROGETTI ITALIA S.p.A.

3TI ITALIA S.p.A.

DIRETTORE TECNICO

Ing. Stefano Luca Possati


Ordine degli Ingegneri

Provincia di Roma n. 20809

Redatto: Coppola

Verificato: Sorge

Approvato: Possati

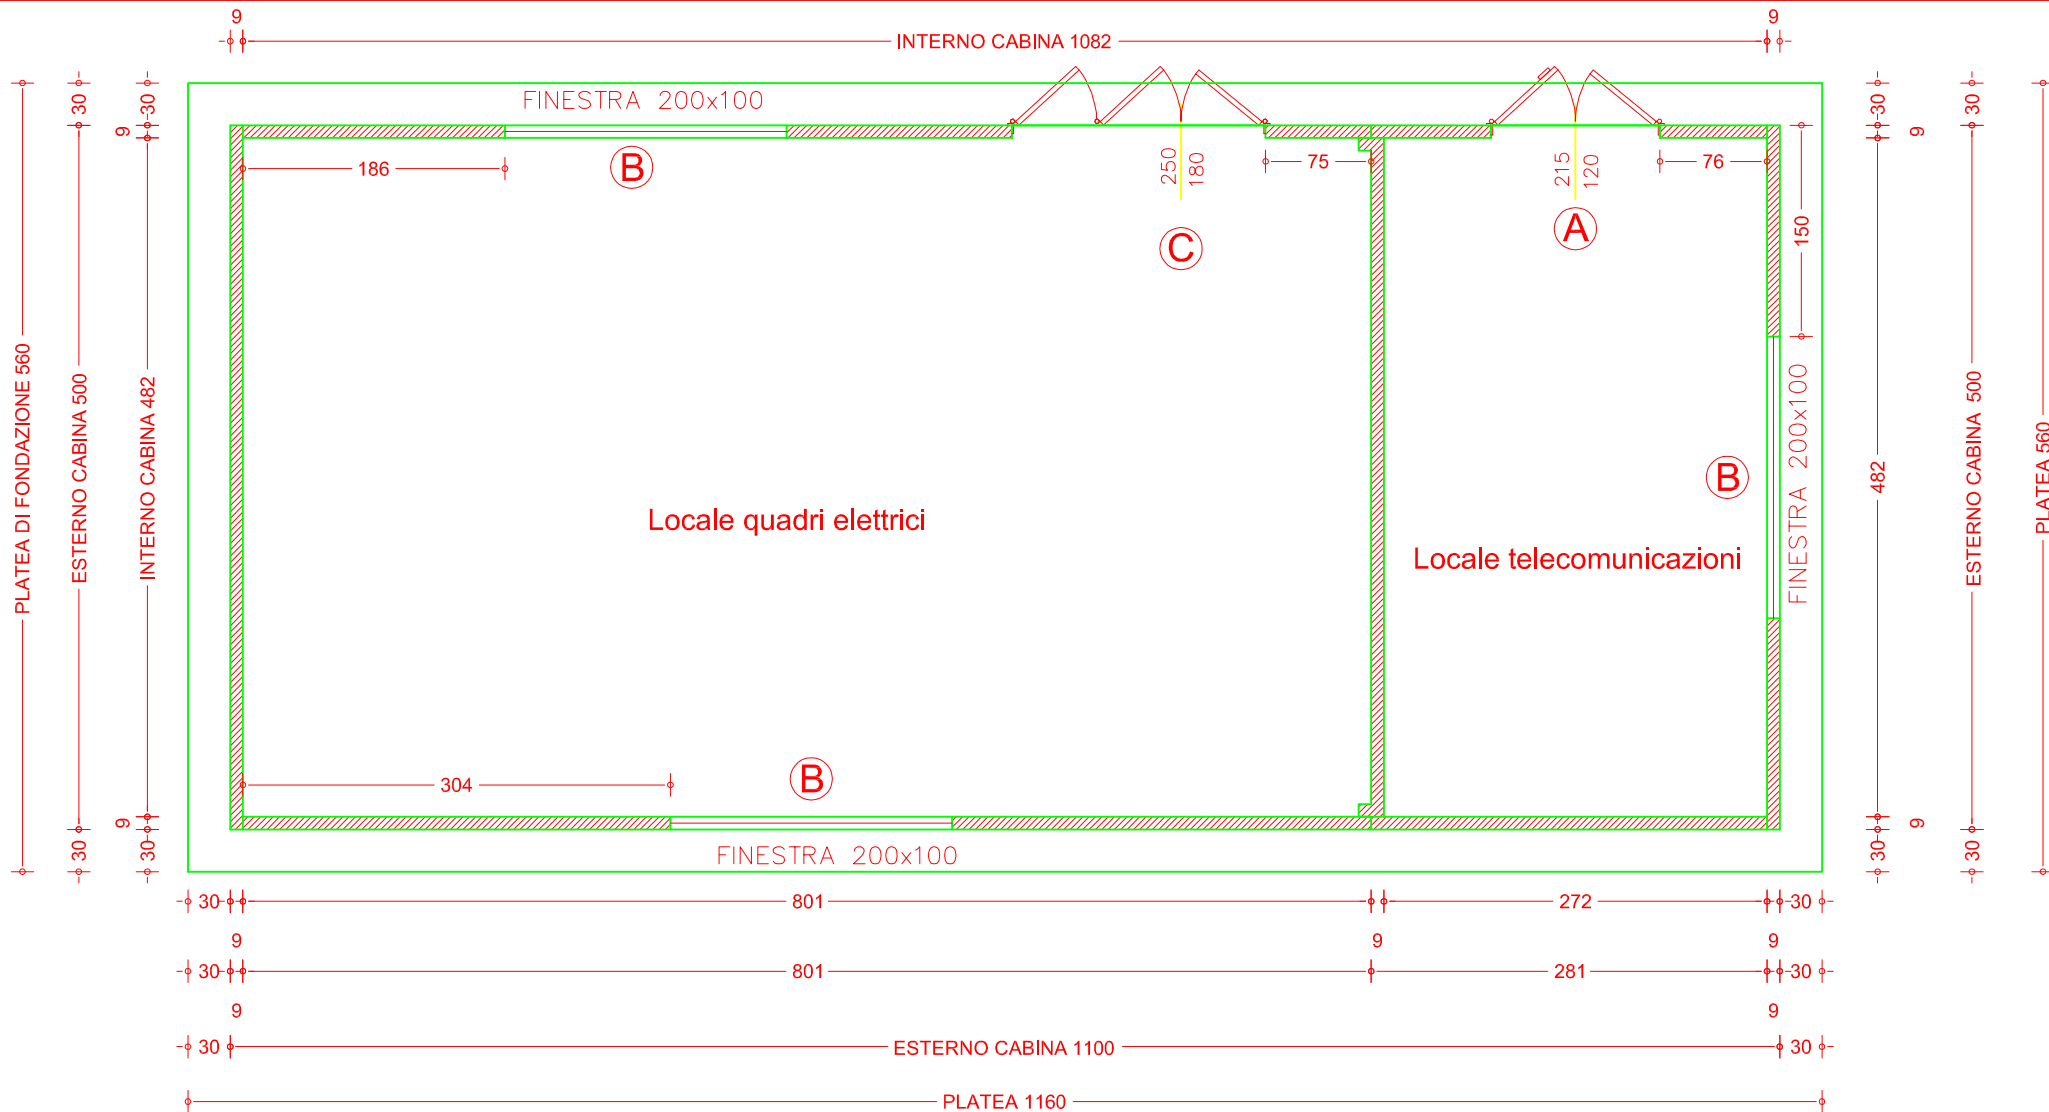


H INTERNA CABINA 289cm
H PARETI PERIMETRALI 295cm

INFISSI	
A	Porta in vetroresina 120x215
B	Finestra non apribile con pellicola riflettente 200x100
C	Porta in vetroresina 180x250

DESCRIZIONE		REVISIONE	ELABORATO		REVISIONE		CLIENTE		DESCRIZIONE DOCUMENTO		COMMESSA N°	DESTINAZIONE	Member of CIG Federation		
EMISSIONE			ZAMPIERI C.	DATA	25/03/15		STRABAG		PIANTA	755/M		LAZZATE	 Member of CIG Federation RINA ISO 9001:2008 Certified Quality System		
				GRADO	01					FOGLIO 01 / 06					
ARCHIVIO FILE: gr lav/pedel/dis fer/agosto 14/cab4b v3								Mod. 07.1 rev. 01		 FERRARI GIUSEPPE S.R.L. via Industriale 27 36043 Camisano V.no (VI) T. 0444-410325 F. 0444-410326 ferrari@ferraticabine.it					




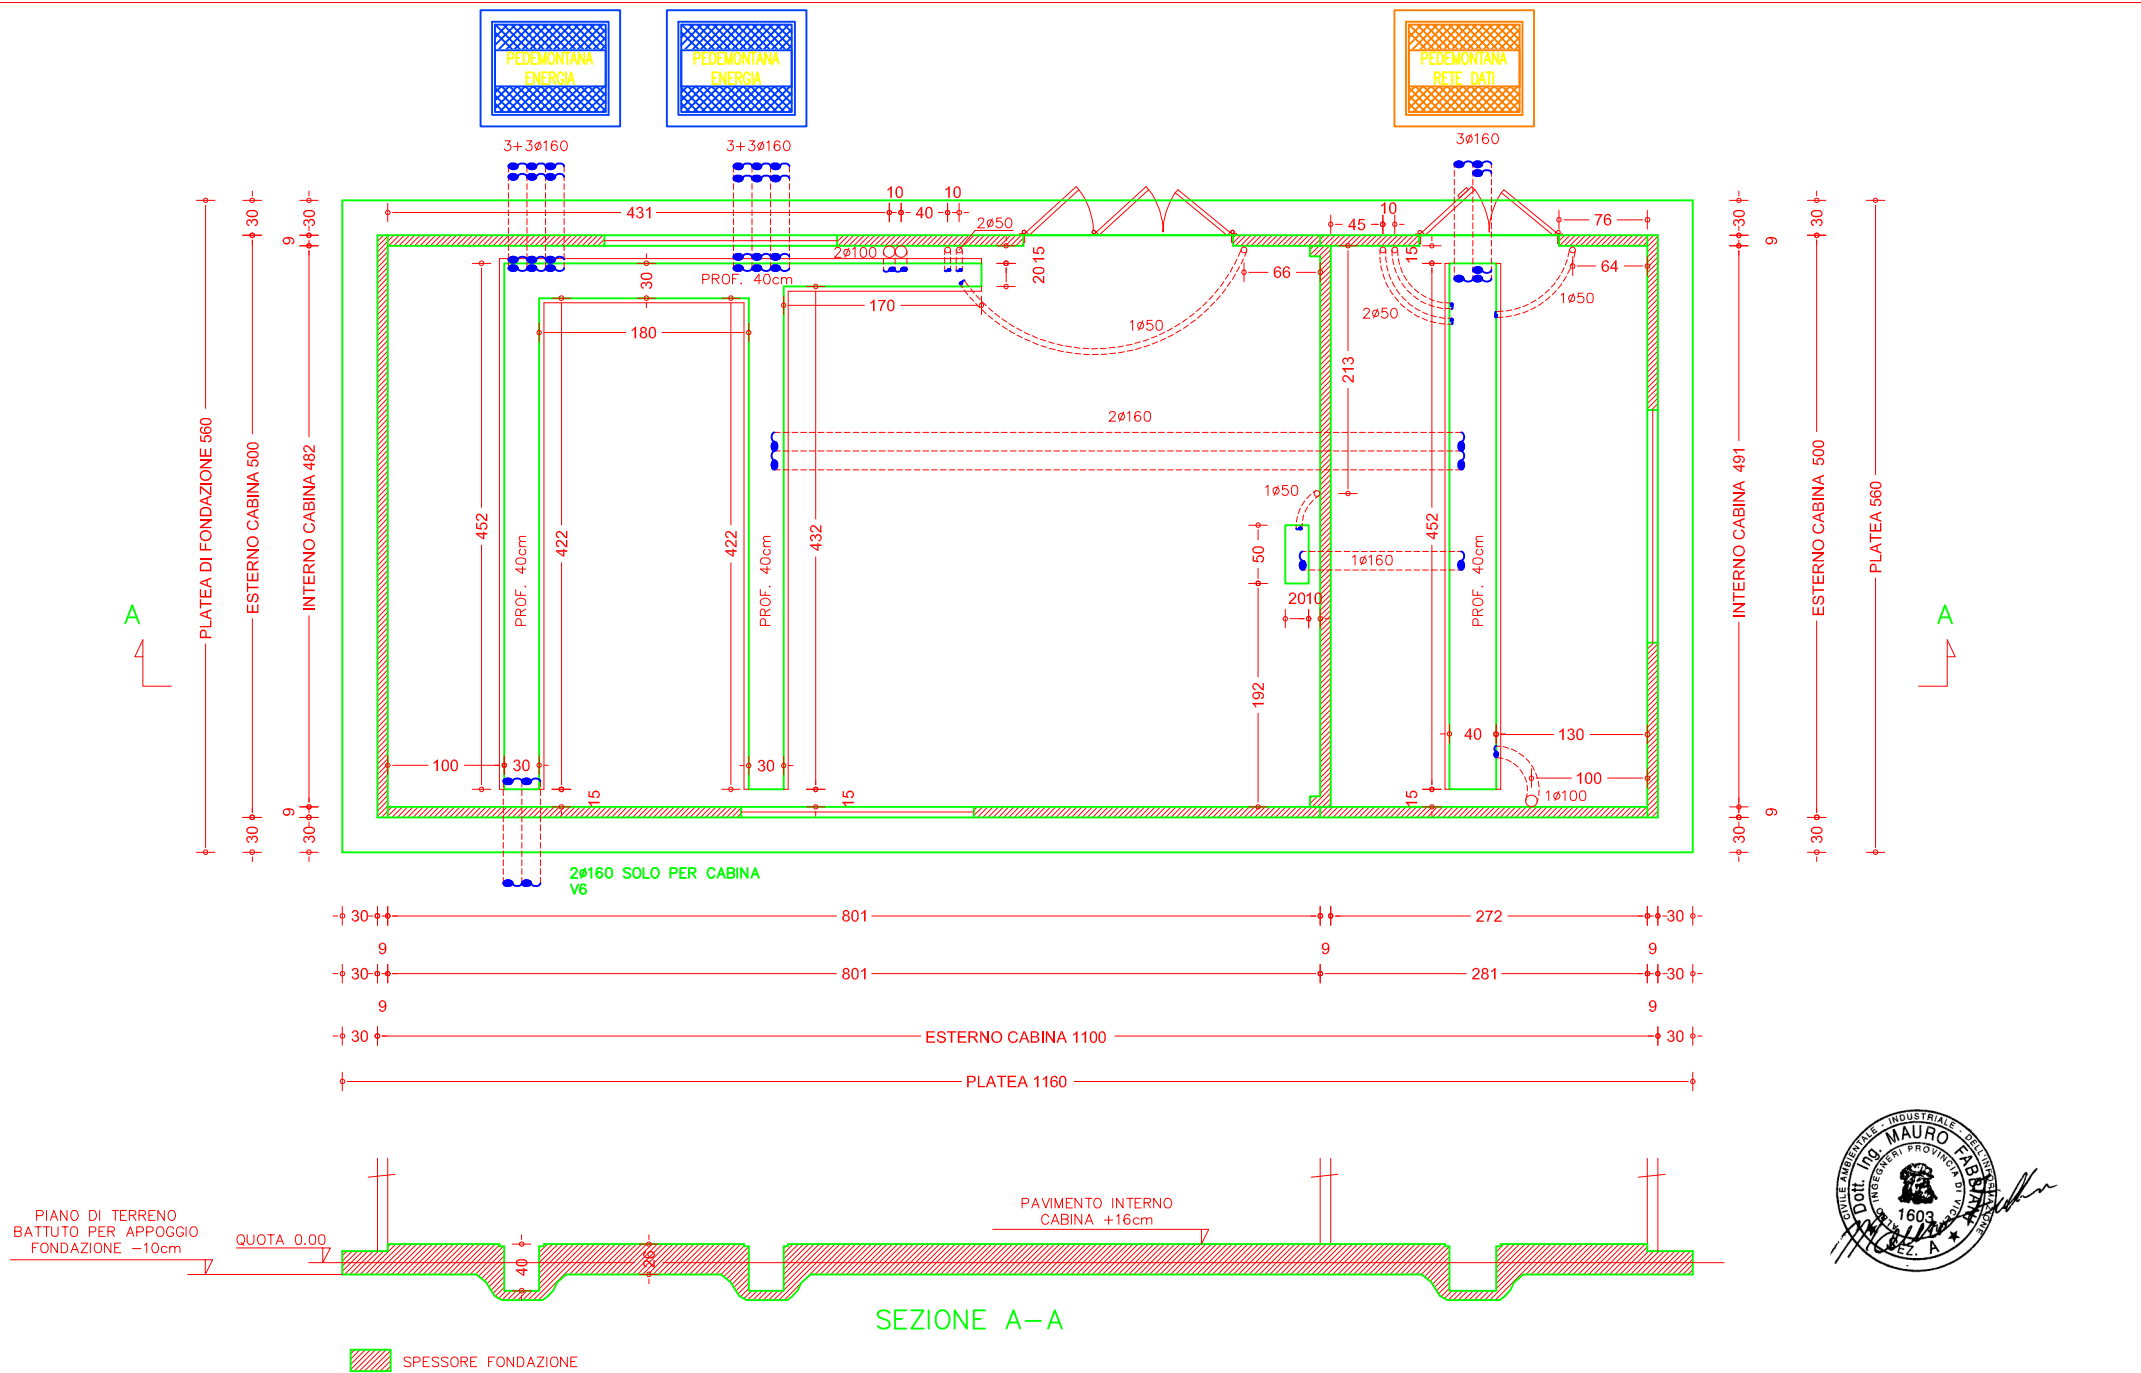


SPESORE FONDAZIONE

SEZIONE A-A


DESCRIZIONE	REVISIONE	ELABORATO	REVISIONE		CLIENTE		DESCRIZIONE	DOCUMENTO	COMMESSA N°	DESTINAZIONE		
EMISSIONE		ZAMPIERI C.	DATA	25/03/15			STRABAG	PLATEA	755/M	LAZZATE		
			GRADO	01								
ARCHIVIO FILE: gr lav/pedel/dis fer/agosto 14/cab4b v3					Mod. 07.1 rev. 01	FERRARI GIUSEPPE S.R.L. via Industriale 27 36043 Camisano V.no (VI) T. 0444-410325 F. 0444-410326 ferrari@ferrarcabine.it						

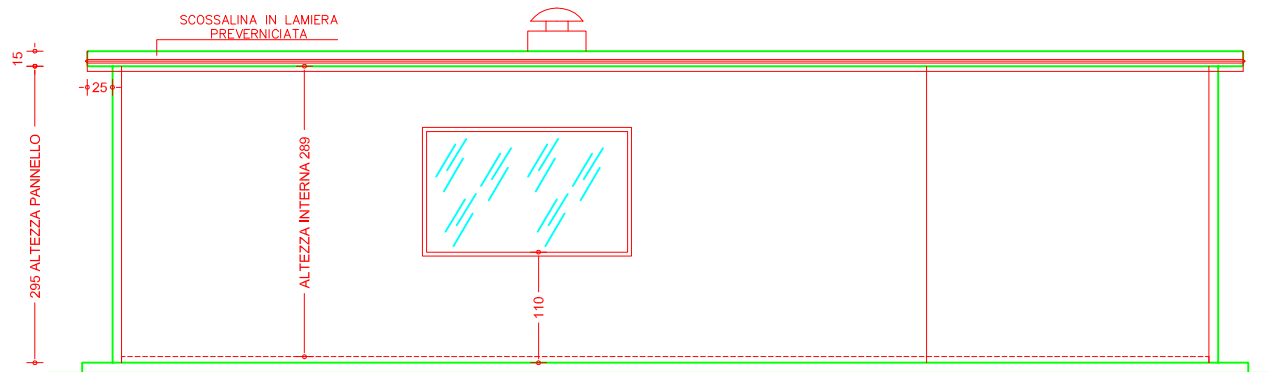


PROSPETTO FRONTALE

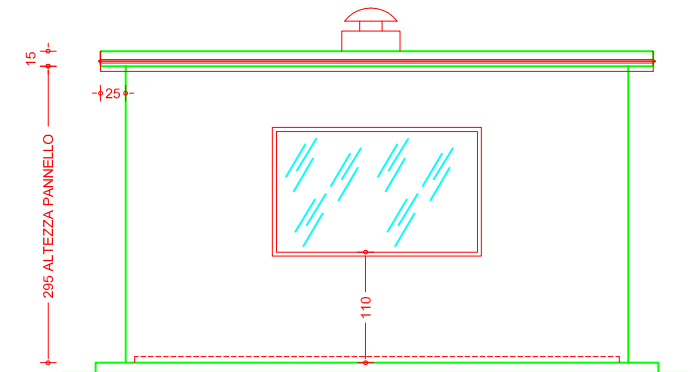

PROSPETTO DESTRO

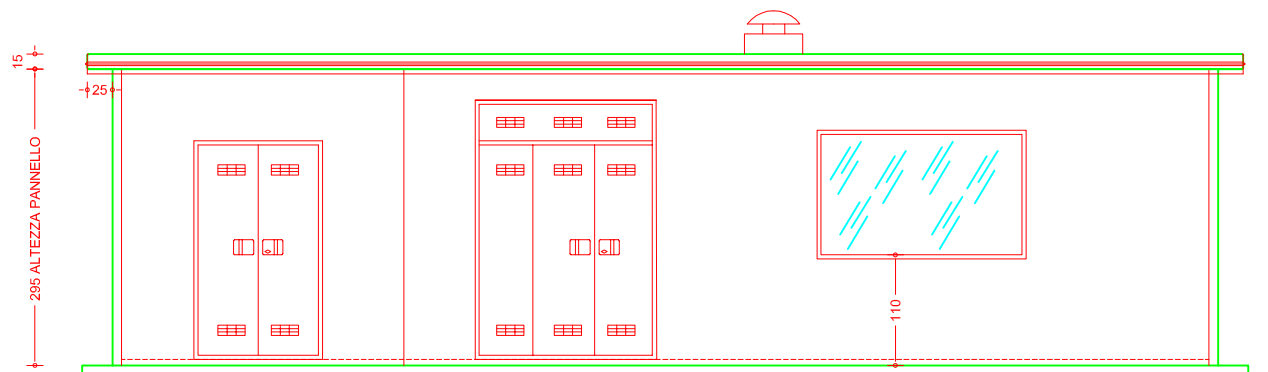

PROSPETTO RETRO

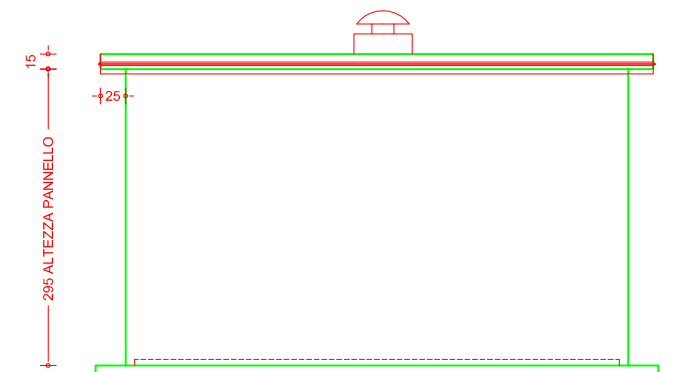


PROSPETTO SINISTRO





DESCRIZIONE	REVISIONE	ELABORATO	REVISIONE	CLIENTE
EMISSIONE		ZAMPIERI C.	DATA 25/03/15 GRADO 01	STRABAG
ARCHIVIO FILE: gr lav/pedel/dis fer/agosto 14/cab4b v3				Mod. 07.1 rev. 01



DESCRIZIONE DOCUMENTO	COMMESSA N°	DESTINAZIONE		
PROSPETTI	755/M	LAZZATE		
	FOGLIO 03 / 06	CABINA ELETTRICA PREFABBRICATA IN C.A.V.		
FERRARI GIUSEPPE S.R.L. via Industriale 27 36043 Camisano V.no (VI) T. 0444-410325 F. 0444-410326 ferrari@ferraticabine.it				

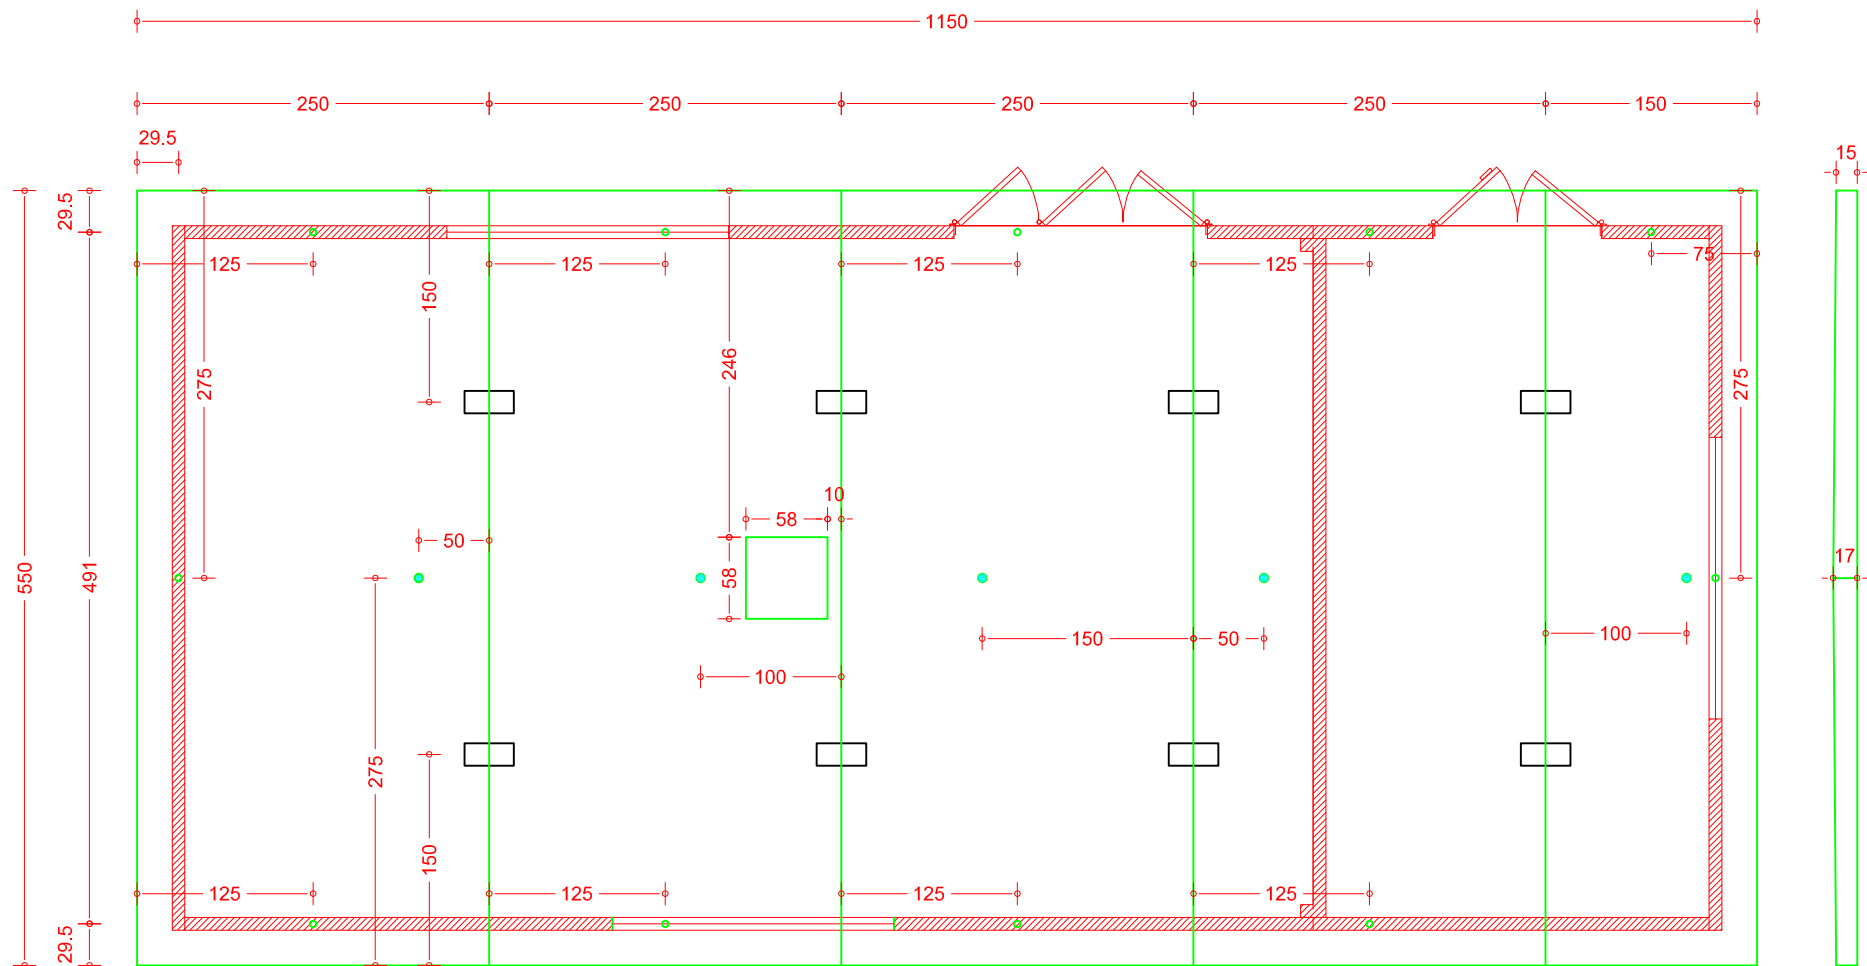

BOCCOLA PER
ANCORAGGIO

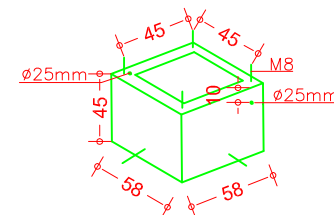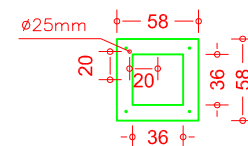


CONTROTELAIO DA ANNEGARE
PER ESTRATTORE DHS 355DV

DESCRIZIONE	REVISIONE	ELABORATO	REVISIONE	CLIENTE
EMISSIONE		ZAMPIERI C.	DATA 25/03/15 GRADO 01	STRABAG
ARCHIVIO FILE: gr lav/pedel/dis fer/agosto 14/cab4b v3				Mod. 07.1 rev. 01




DESCRIZIONE DOCUMENTO	COMMESSA N°	DESTINAZIONE	 Member of CIG Federation		
COPERTURA	755/M	LAZZATE			
	FOGLIO 04 / 06	CABINA ELETTRICA PREFABBRICATA IN C.A.V.			
FERRARI GIUSEPPE S.R.L. via Industriale 27 36043 Camisano V.no (VI) T. 0444-410325 F. 0444-410326 ferrari@ferraticabine.it					

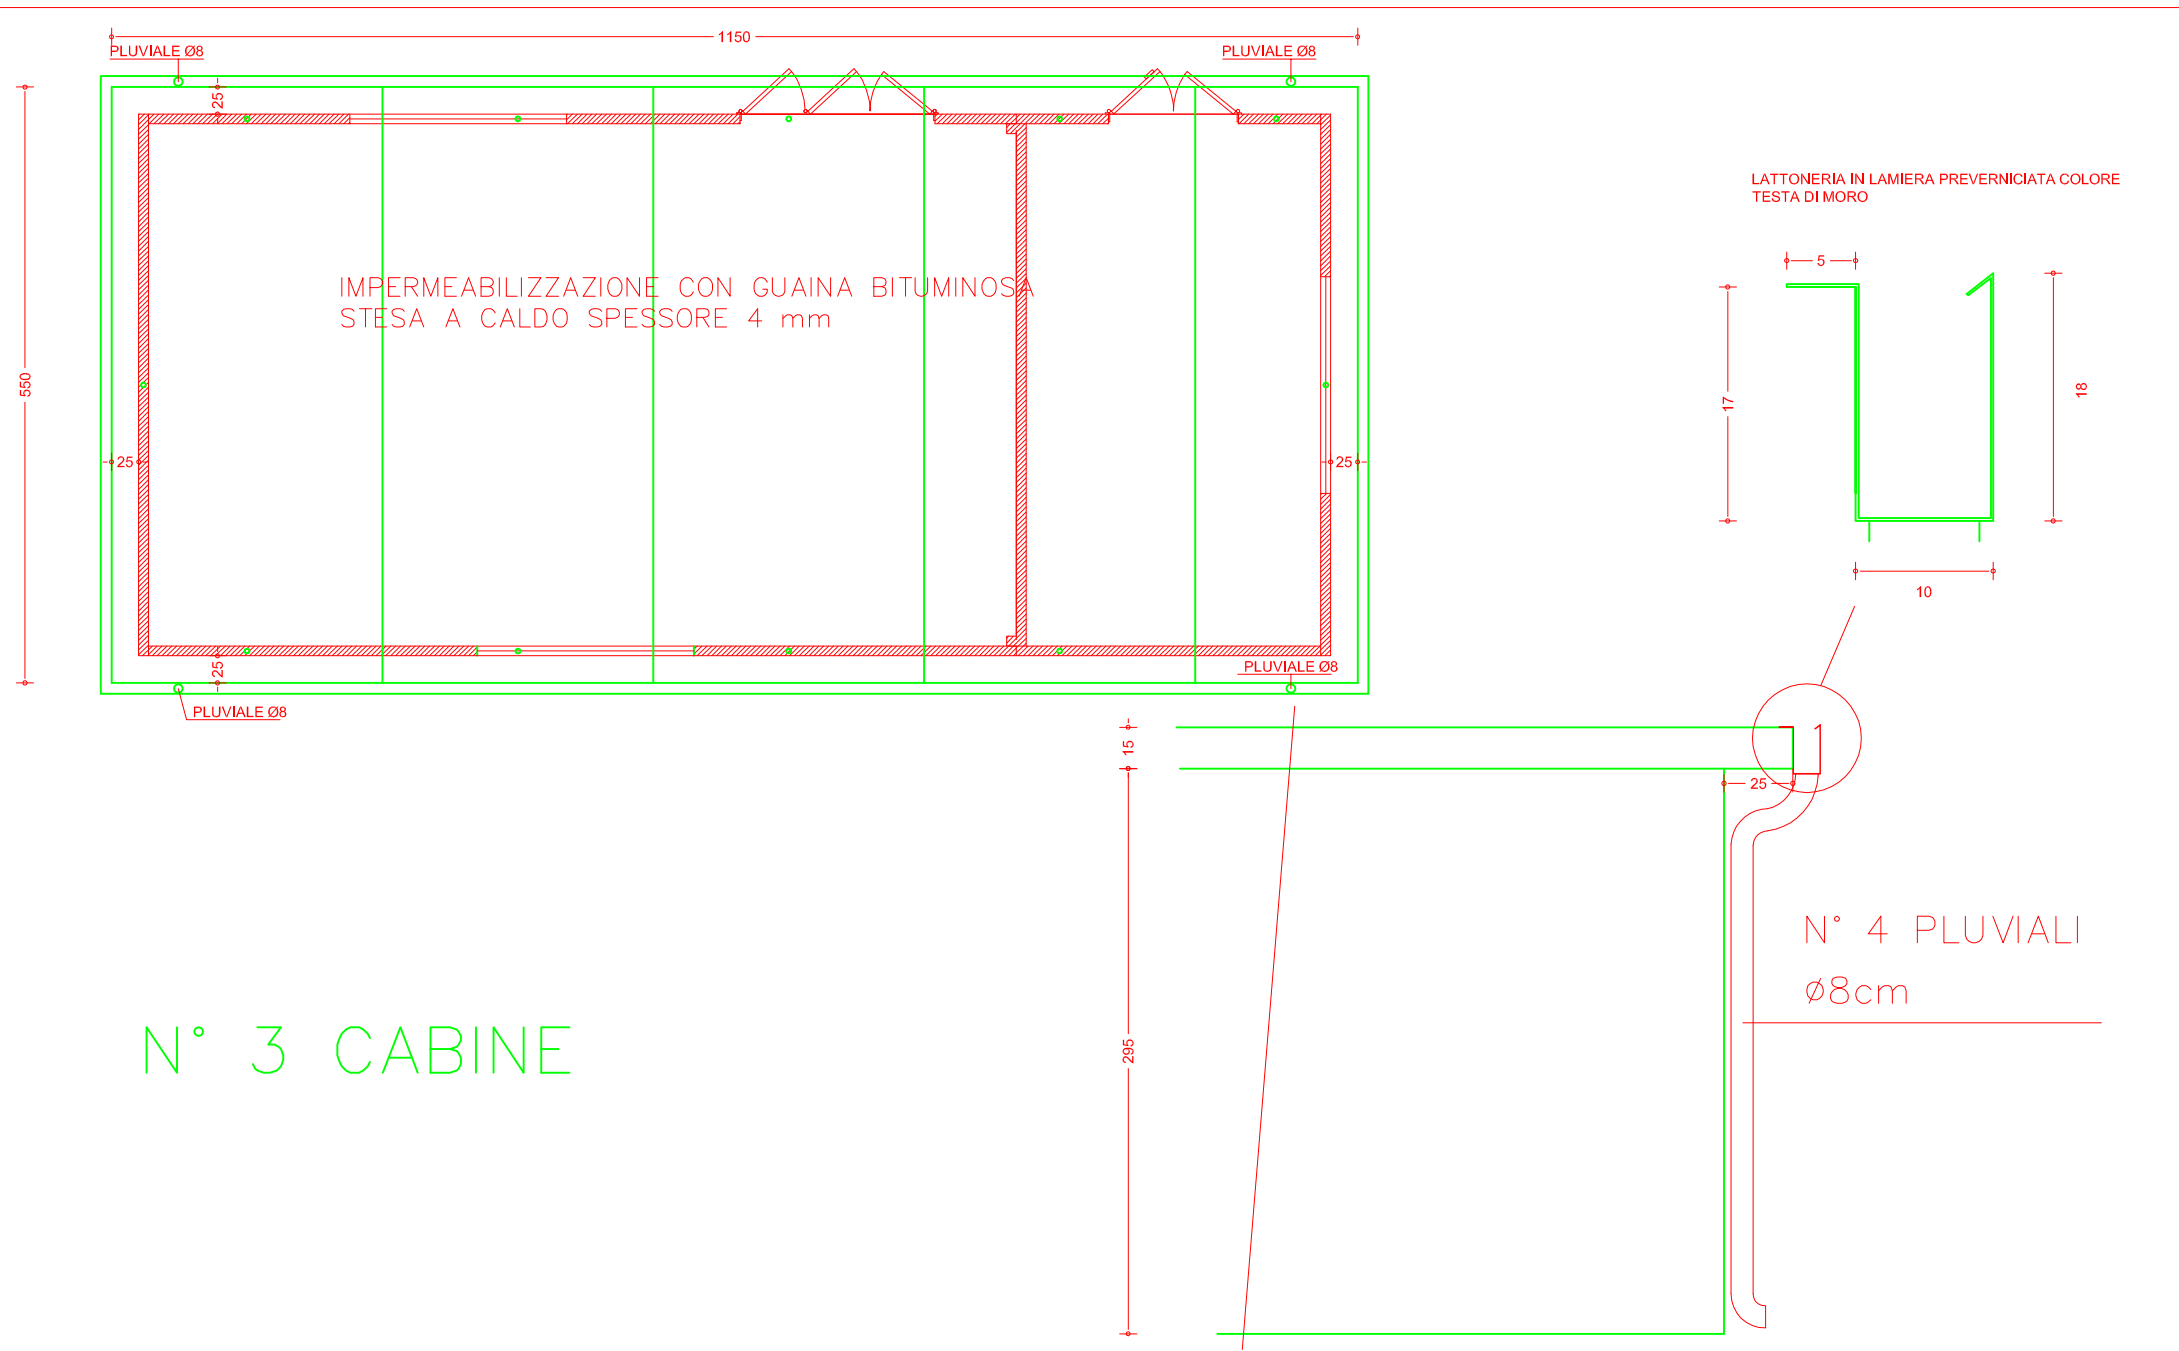


DESCRIZIONE REVISIONE		ELABORATO	REVISIONE			CLIENTE	
EMISSIONE		ZAMPIERI C.	DATA	25/03/15		STRABAG	
			GRADO		01		
ARCHIVIO FILE: gr lav/pedel/dis fer/agosto 14/cab4b v3						Mod. 07.1 rev. 01	



DESCRIZIONE DOCUMENTO		COMMESSA N°	DESTINAZIONE	 	
COPERTURA		755/M	LAZZATE		
		FOGLIO 04 / 06	CABINA ELETTRICA PREFABBRICATA IN C.A.V.		
FERRARI GIUSEPPE S.R.L. via Industriale 27 36043 Camisano V.no (VI) T. 0444-410325 F. 0444-410326 ferrari@ferraricabine.it					

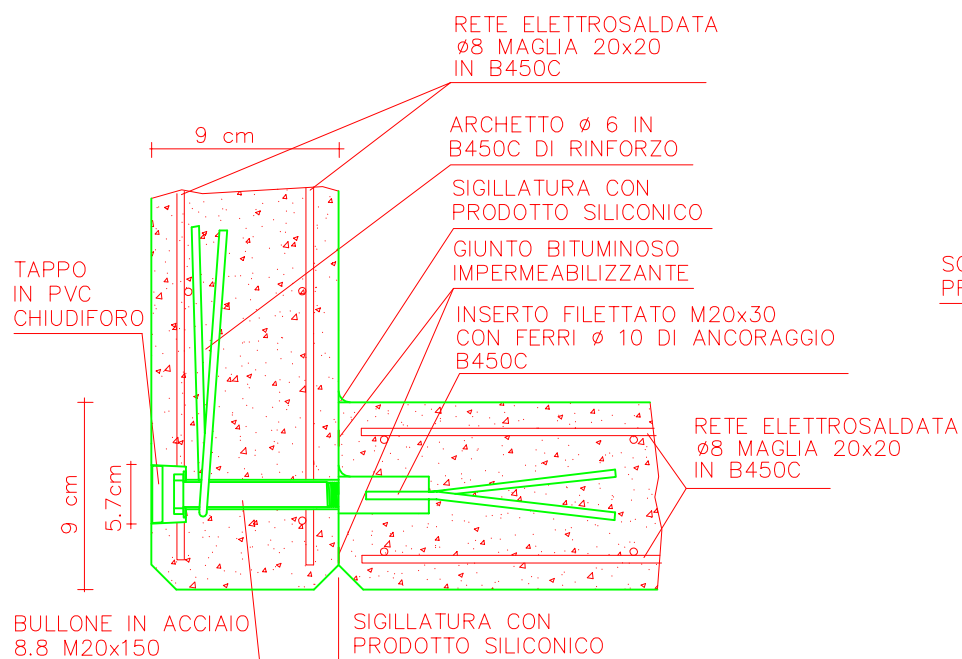

PARTICOLARE UNIONE PARETE - PARETE

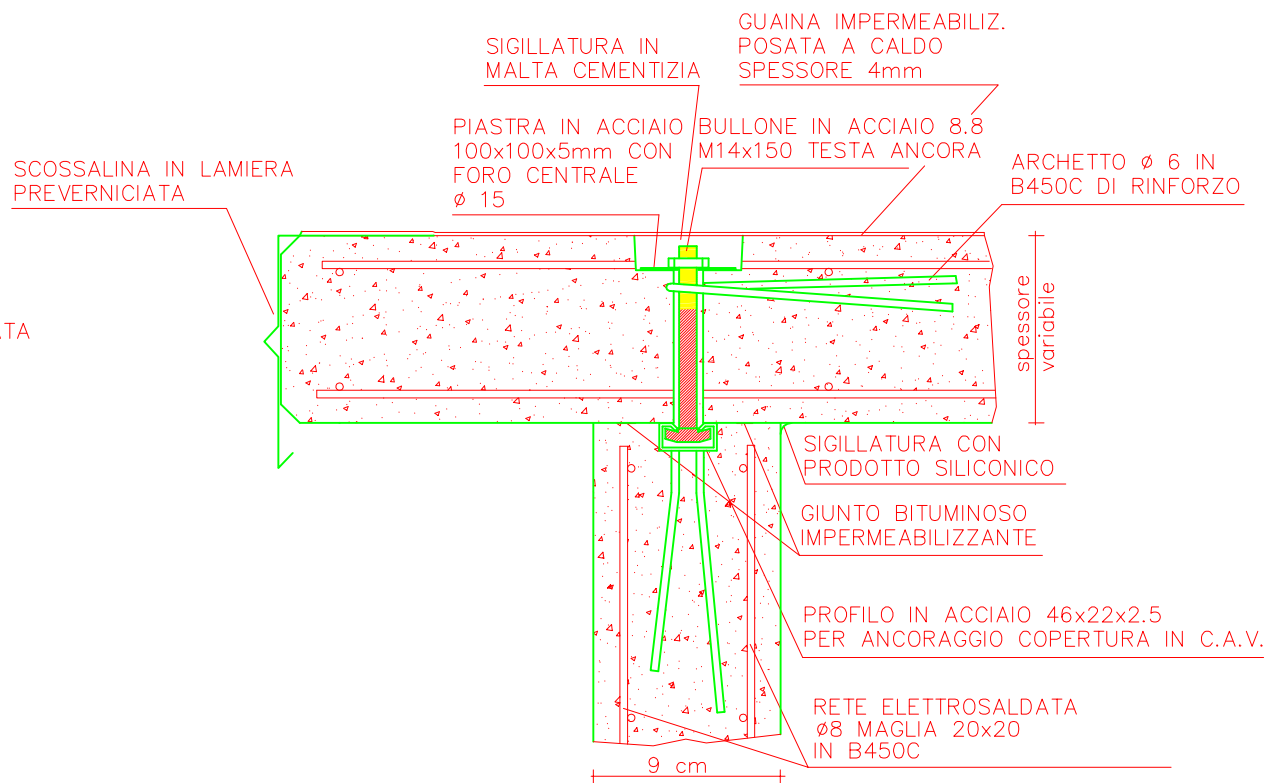


PARTICOLARE UNIONE PARETE - COPERTURA IN C.A.




DESCRIZIONE	REVISIONE	ELABORATO	REVISIONE	CLIENTE
EMISSIONE		ZAMPIERI C.	DATA 25/03/15 GRADO 01	STRABAG
ARCHIVIO FILE: gr lav/pedel/dis fer/agosto 14/cab4b v3				Mod. 07.1 rev. 01




DESCRIZIONE	DOCUMENTO	COMMESSA N°	DESTINAZIONE	Member of CIG Federation RINA ISO 9001:2008 Certified Quality System CE
PARTICOLARI UNIONI		755/M	LAZZATE	
		FOGLIO 06 / 06	CABINA ELETTRICA PREFABBRICATA IN C.A.V.	
FERRARI GIUSEPPE S.R.L. via Industriale 27 36043 Camisano V.no (VI) T. 0444-410325 F. 0444-410326 ferrari@ferraticabine.it				

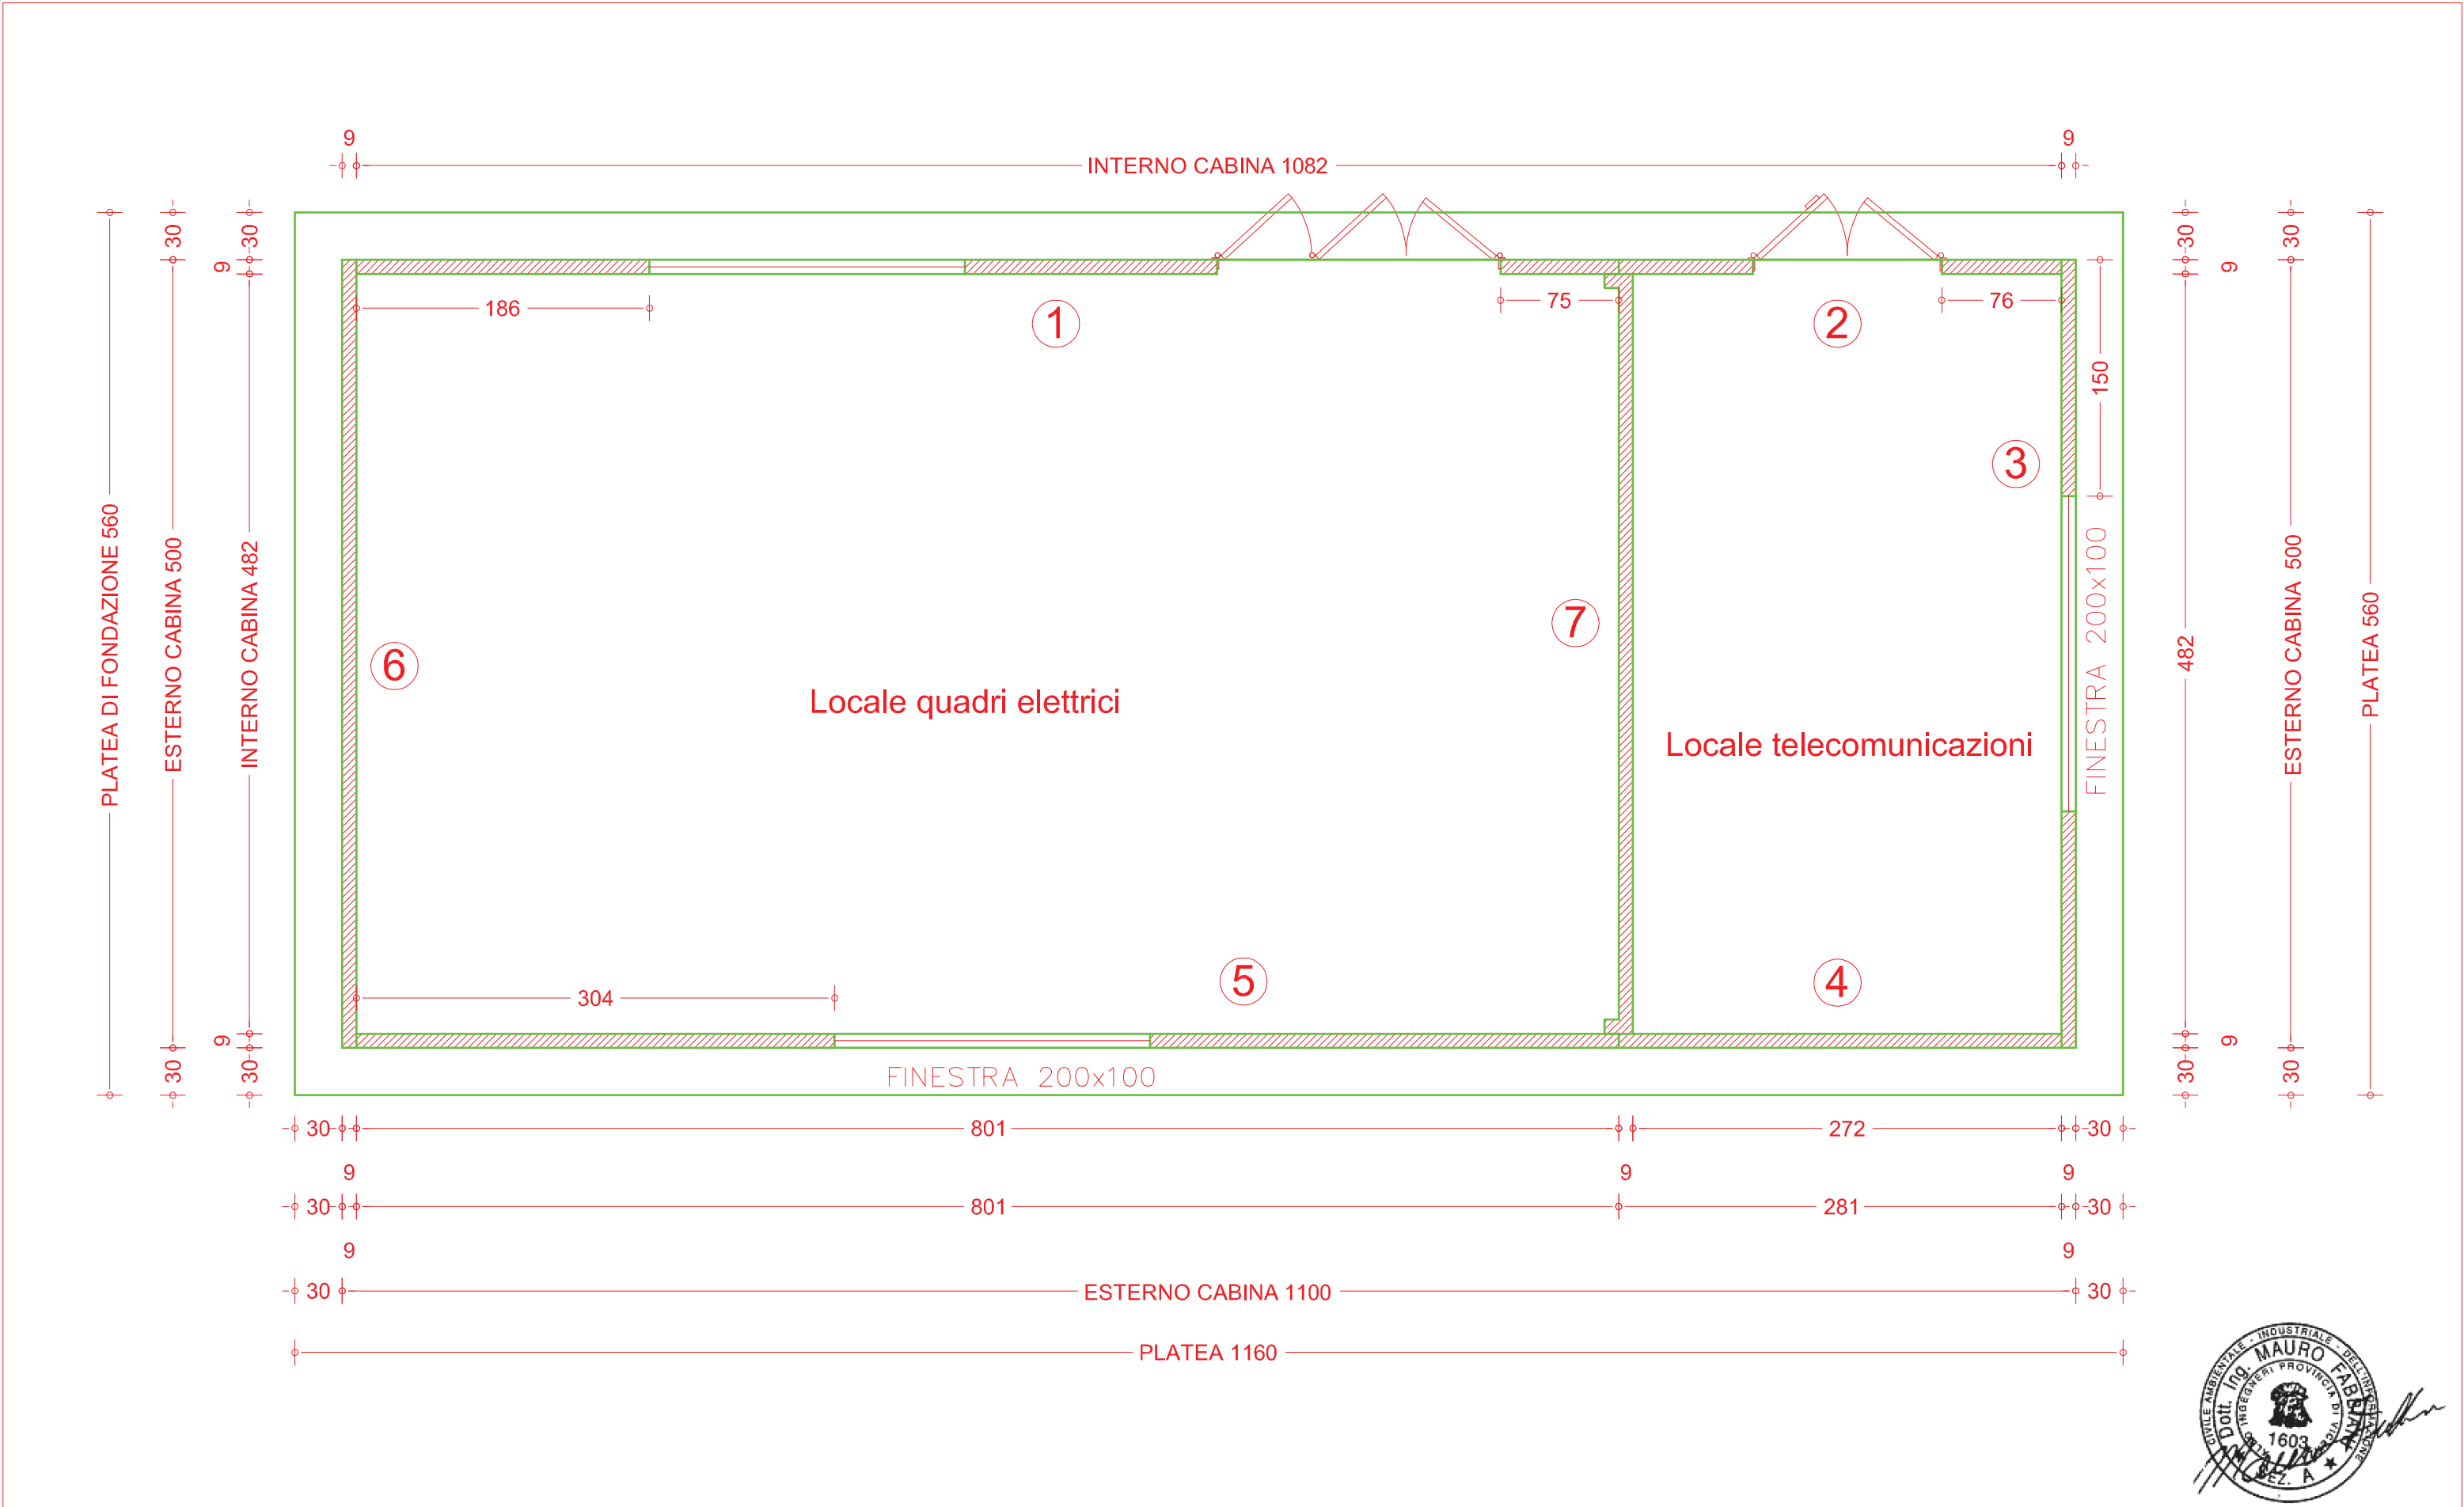

DESCRIZIONE	REVISIONE	ELABORATO	REVISIONE	CLIENTE	DESCRIZIONE DOCUMENTO	COMMESSA N°	DESTINAZIONE
EMISSIONE		ZAMPIERI C.	DATA 25/03/15	STRABAG	IDENTIFICAZIONE PANNELLI	755/M	LAZZATE
ARCHIVIO FILE: gr lav/pedel/dis fer/agosto 14/cab4b v3				Mod. 07.1 rev. 01	FERRARI GIUSEPPE S.R.L. via Industriale 27 36043 Camisano V.no (VI) T. 0444-410325 F. 0444-410326 ferrari@ferraricabine.it		
					FOGLIO 01 / 07		
					CABINA ELETTRICA PREFABBRICATA IN C.A.V.		

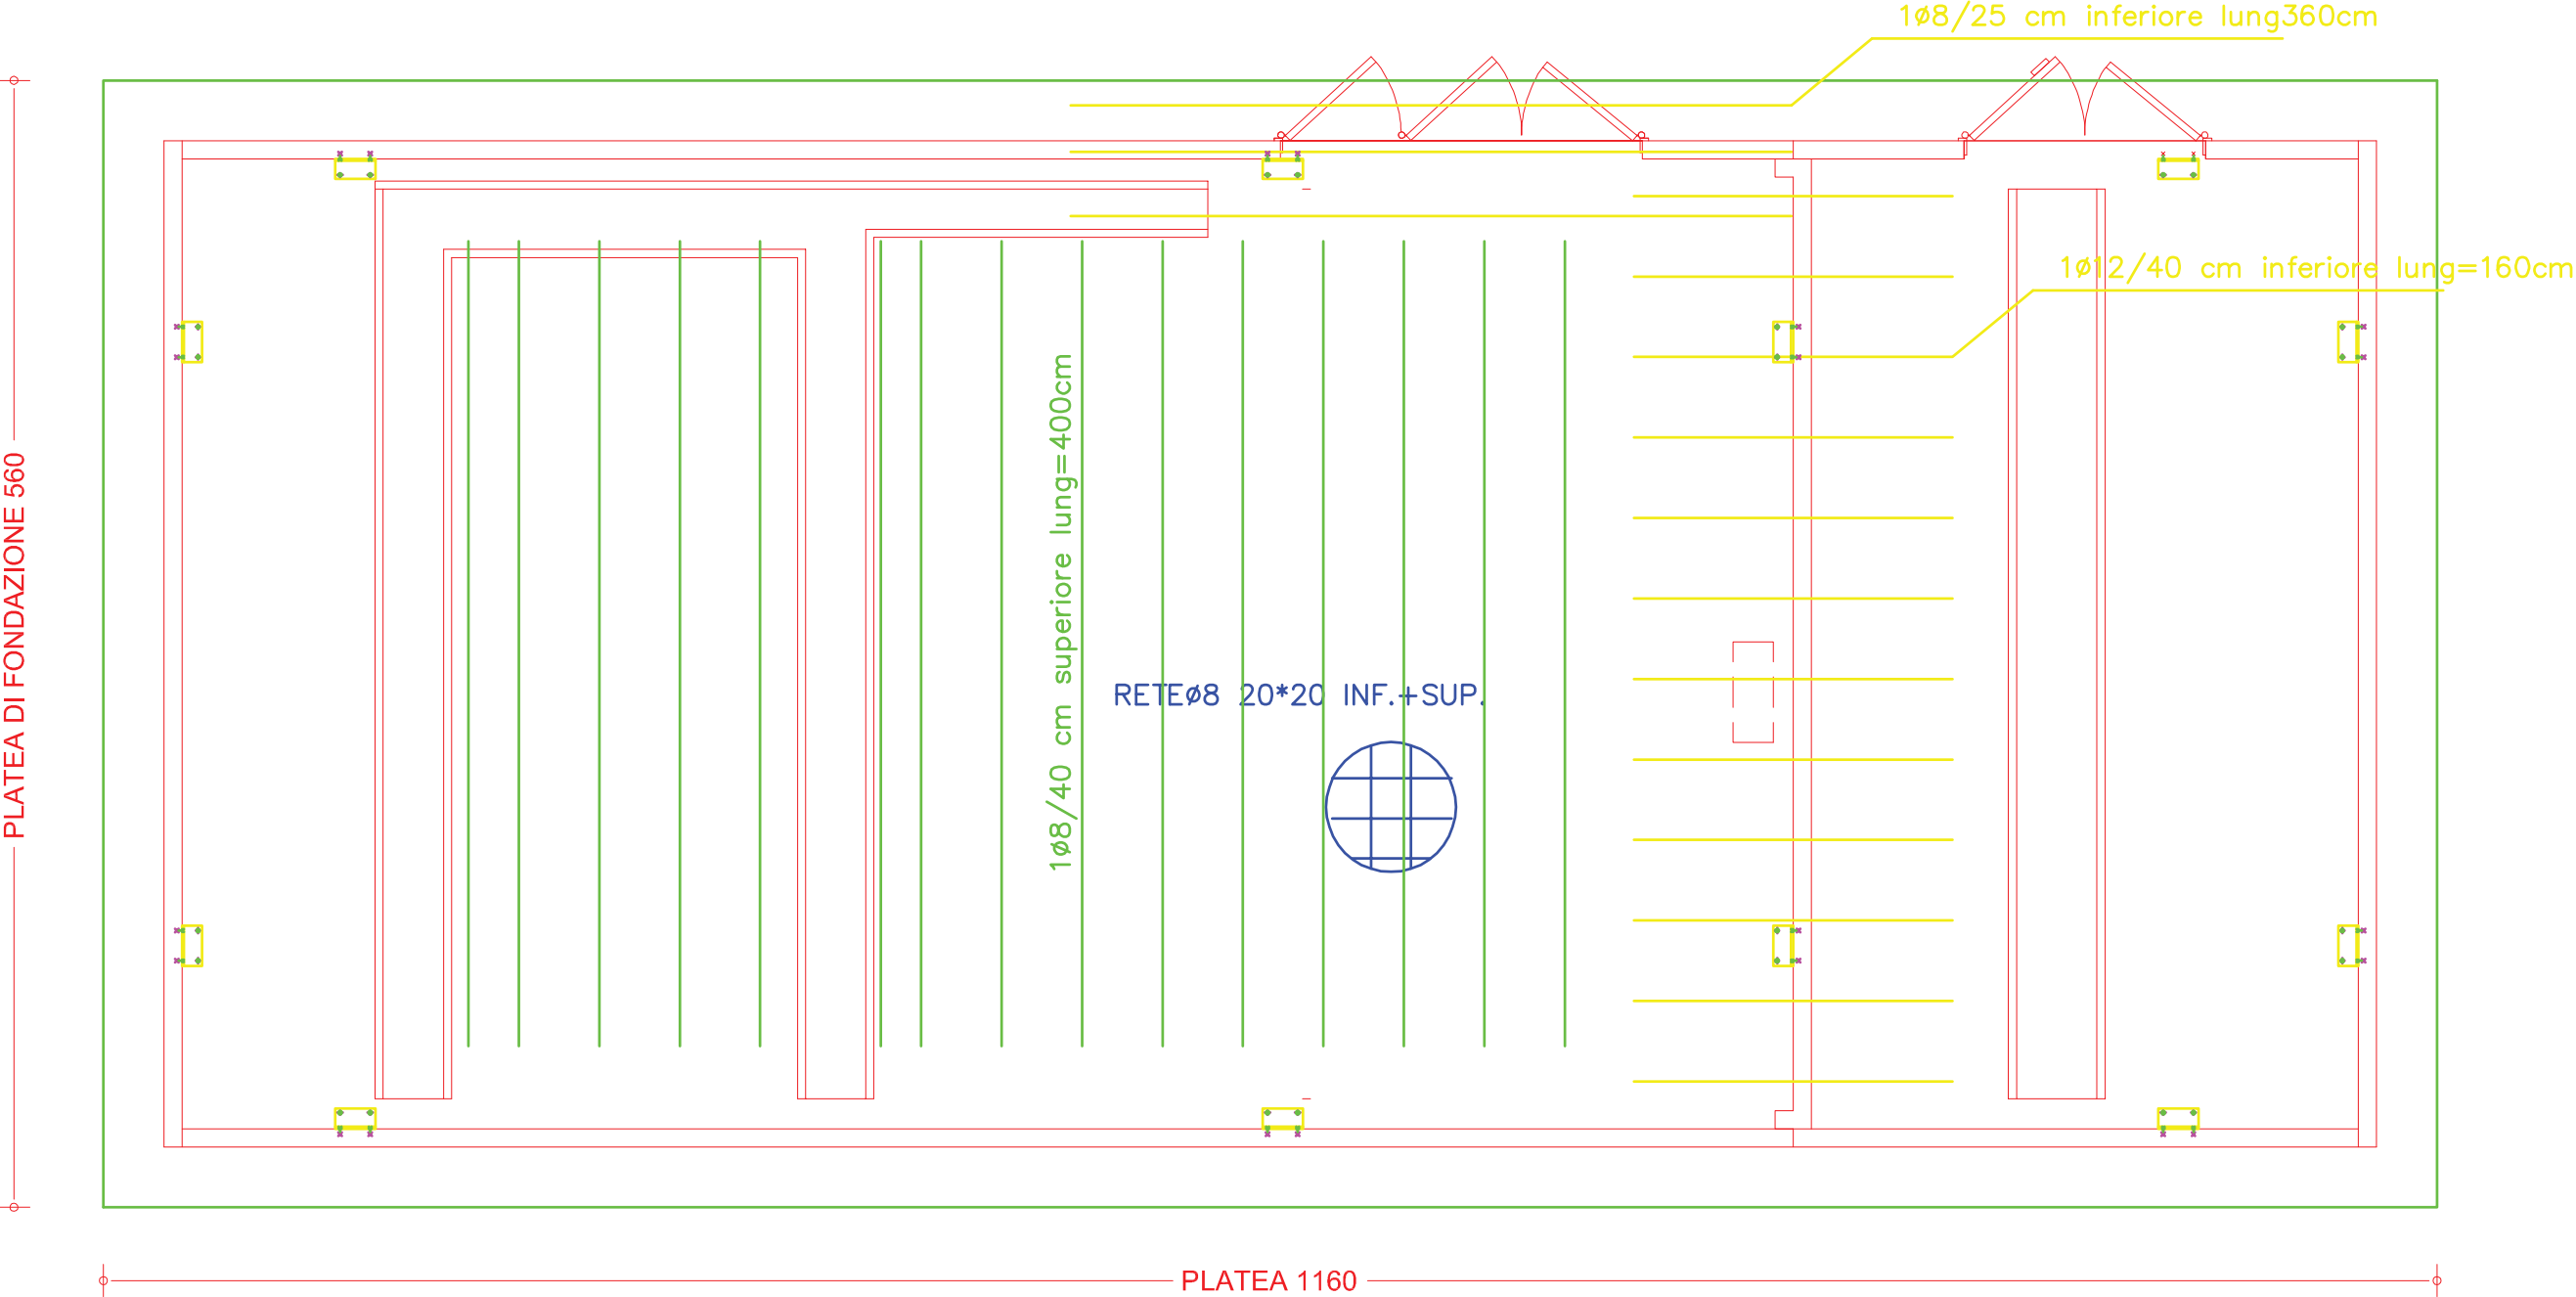


n.12 L 100X10 lunghezza 20cm
fissato con 2 tasselli tipo HSA M10X100 interasse 15cm

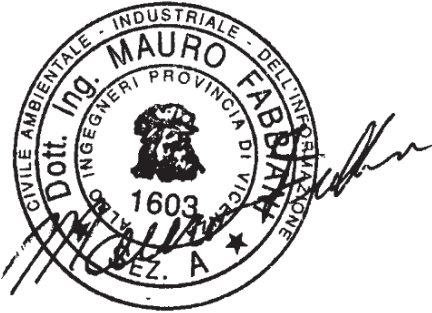

DESCRIZIONE REVISIONE		ELABORATO		REVISIONE		CLIENTE	
EMISSIONE	ZAMPIERI C.	DATA	25/03/15			STRABAG	
		GRADO		01			
ARCHIVIO FILE: gr lav/pedel/dis fer/agosto 14/cab4b v3						Mod. 07.1 rev. 01	



DESCRIZIONE DOCUMENTO	COMMESSA N°	DESTINAZIONE	 
ARMATURA PLATEA	755/M	LAZZATE	
	FOGLIO 02 / 07	CABINA ELETTRICA PREFABBRICATA IN C.A.V.	
FERRARI GIUSEPPE S.R.L. via Industriale 27 36043 Camisano V.no (VI) T. 0444-410325 F. 0444-410326 ferrari@ferraricabine.it			

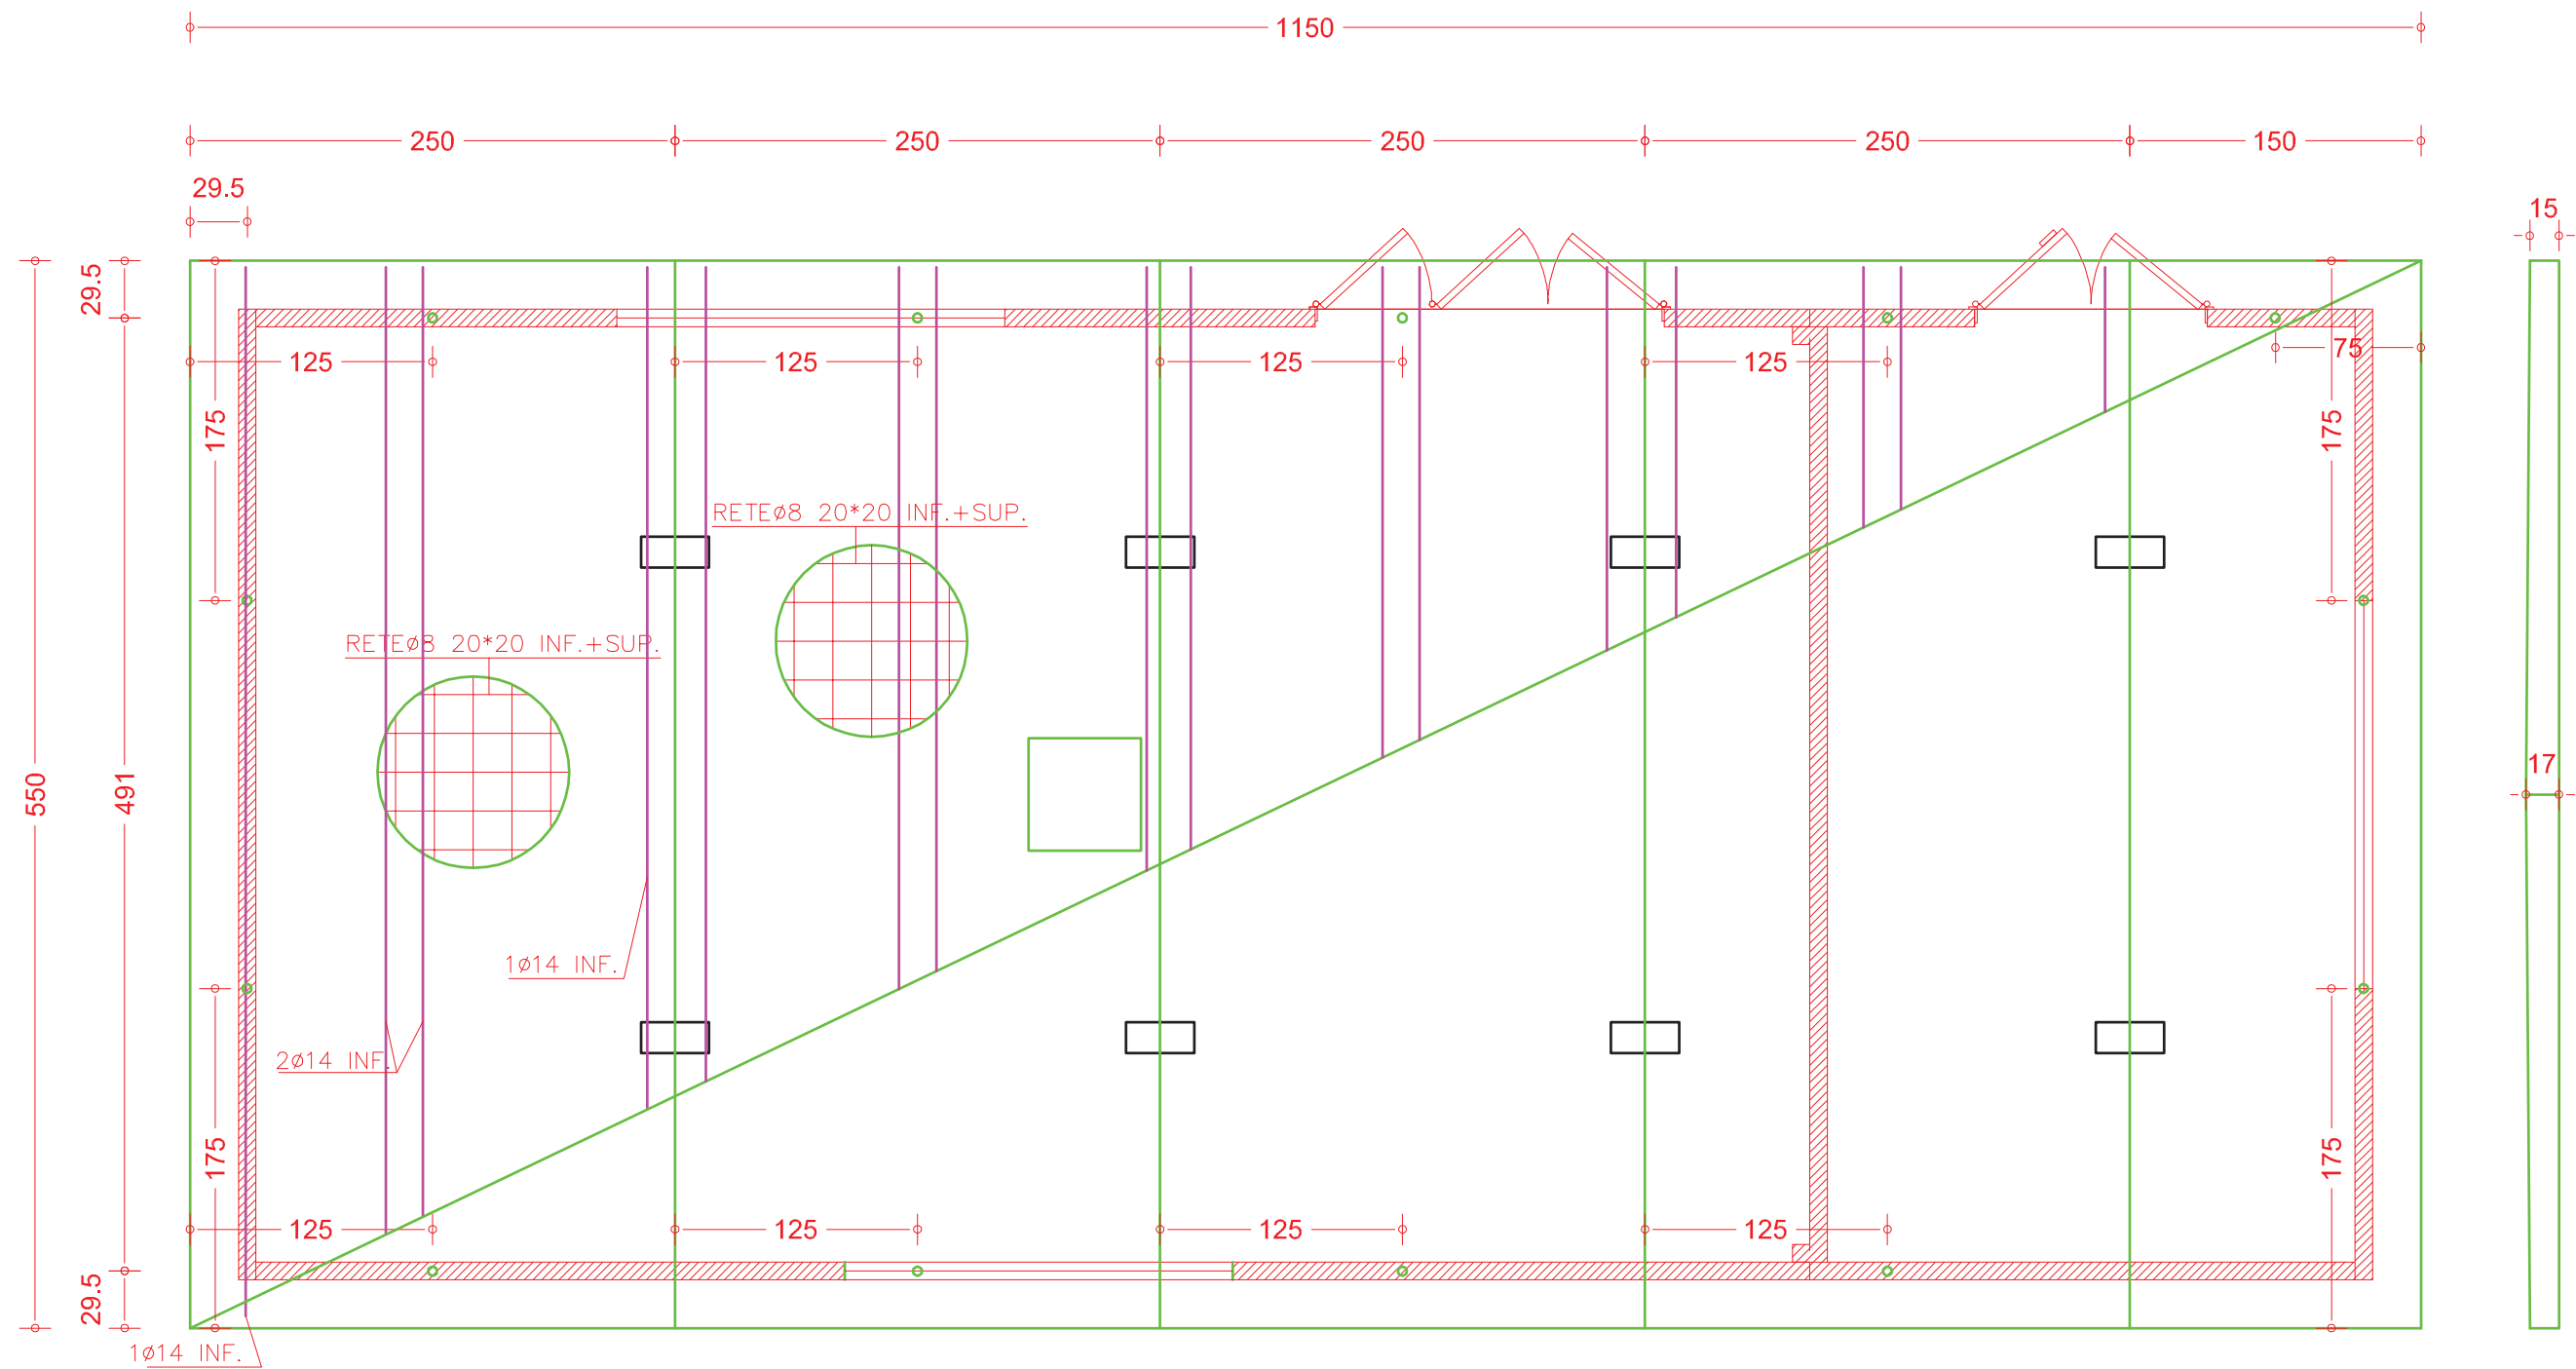


DESCRIZIONE REVISIONE		ELABORATO	REVISIONE			CLIENTE	
EMISSIONE	ZAMPIERI C.	DATA	25/03/15			STRABAG	
		GRADO		01			
ARCHIVIO FILE: gr lav/pedel/dis fer/agosto 14/cab4b v3						Mod. 07.1 rev. 01	



DESCRIZIONE DOCUMENTO	COMMESSA N°	DESTINAZIONE	 Member of CSQ Federation RINA ISO 9001:2008 Certified Quality System	
ARMATURA COPERTURA	755/M	LAZZATE		
	FOGLIO 03 / 07	CABINA ELETTRICA PREFABBRICATA IN C.A.V.		
FERRARI GIUSEPPE S.R.L. via Industriale 27 36043 Camisano V.no (VI) T. 0444-410325 F. 0444-410326 ferrari@ferraricabine.it				

PANNELLO 2


PANNELLO 1

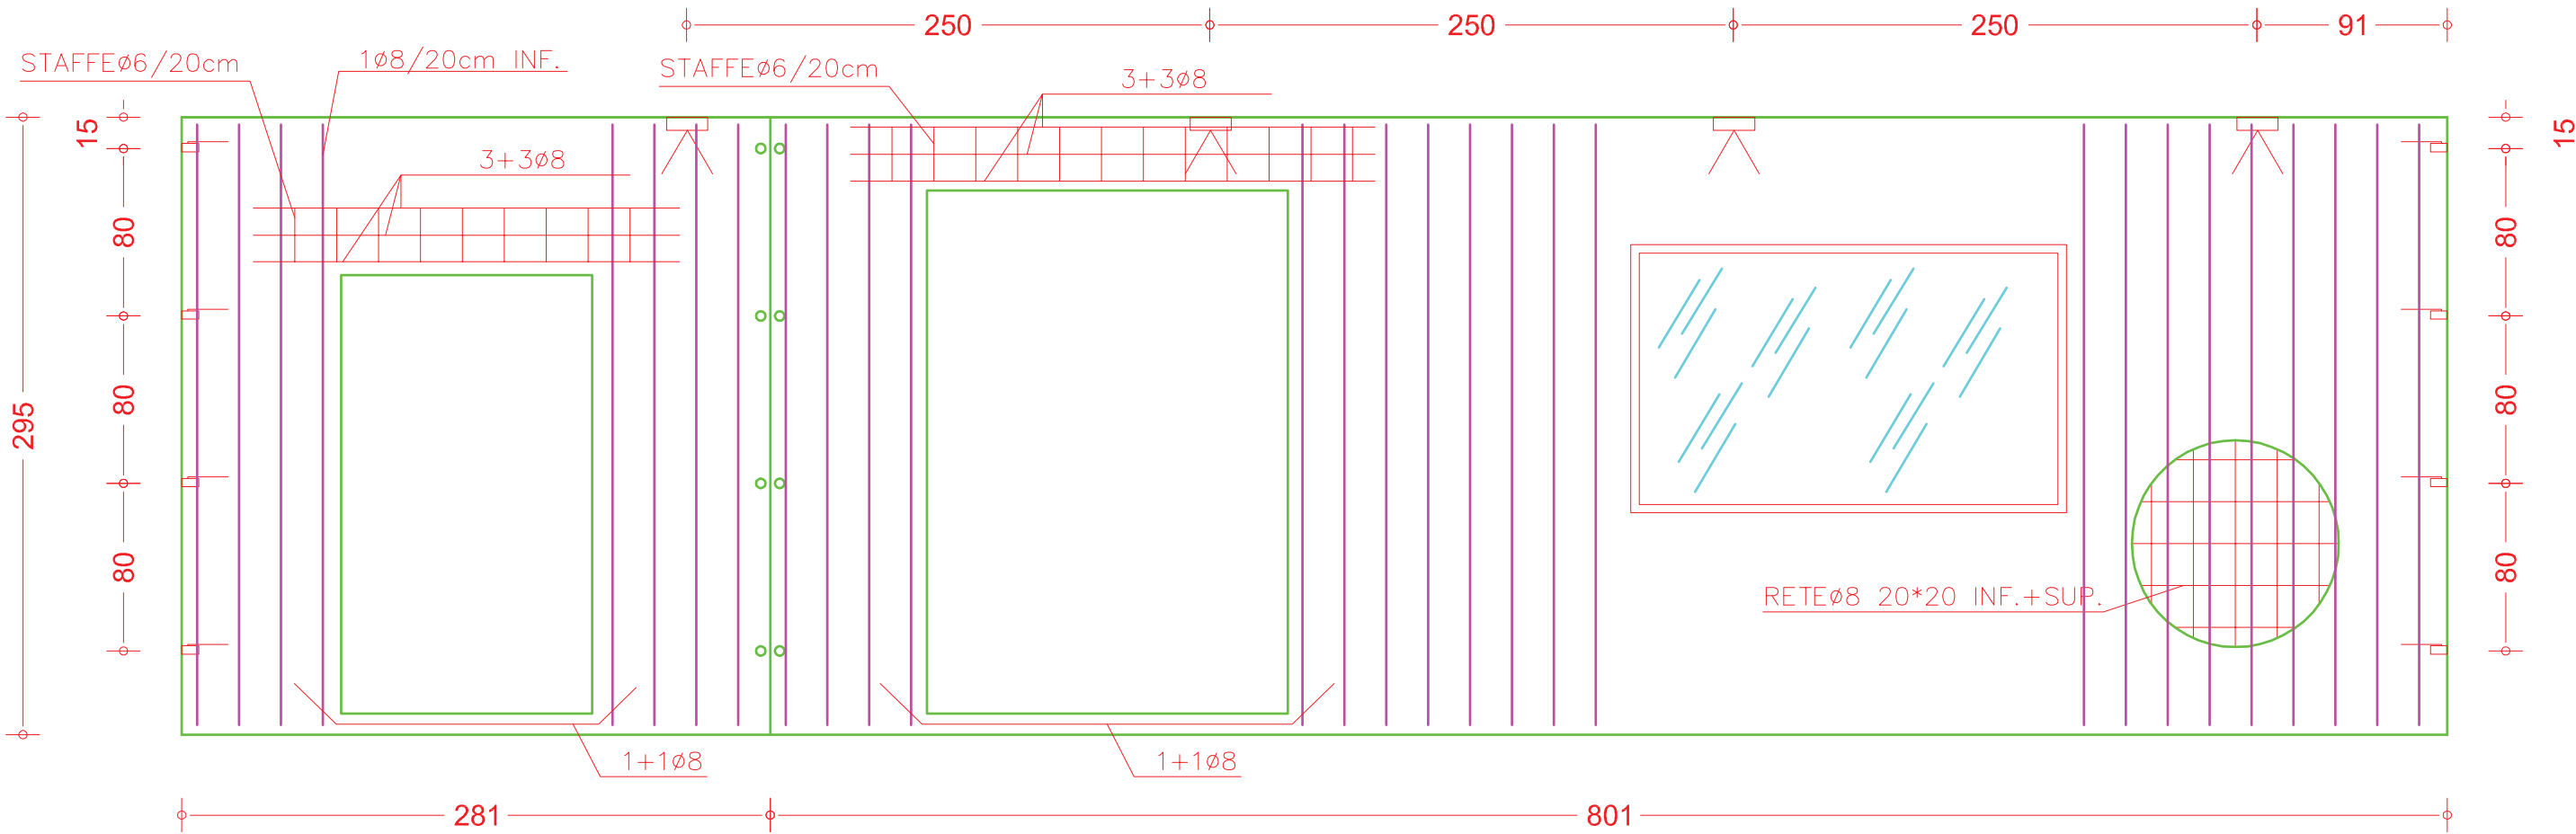

DESCRIZIONE REVISIONE		ELABORATO	REVISIONE			CLIENTE
EMISSIONE	ZAMPIERI C.	DATA	25/03/15			STRABAG
		GRADO		01		
ARCHIVIO FILE: gr lav/pedel/dis fer/agosto 14/cab4b v3						Mod. 07.1 rev. 01



DESCRIZIONE DOCUMENTO	COMMESSA N°	DESTINAZIONE	 	
ARMATURE	755/M	LAZZATE		
	FOGLIO 04 / 07	CABINA ELETTRICA PREFABBRICATA IN C.A.V.		
FERRARI GIUSEPPE S.R.L. via Industriale 27 36043 Camisano V.no (VI) T. 0444-410325 F. 0444-410326 ferrari@ferraricabine.it				

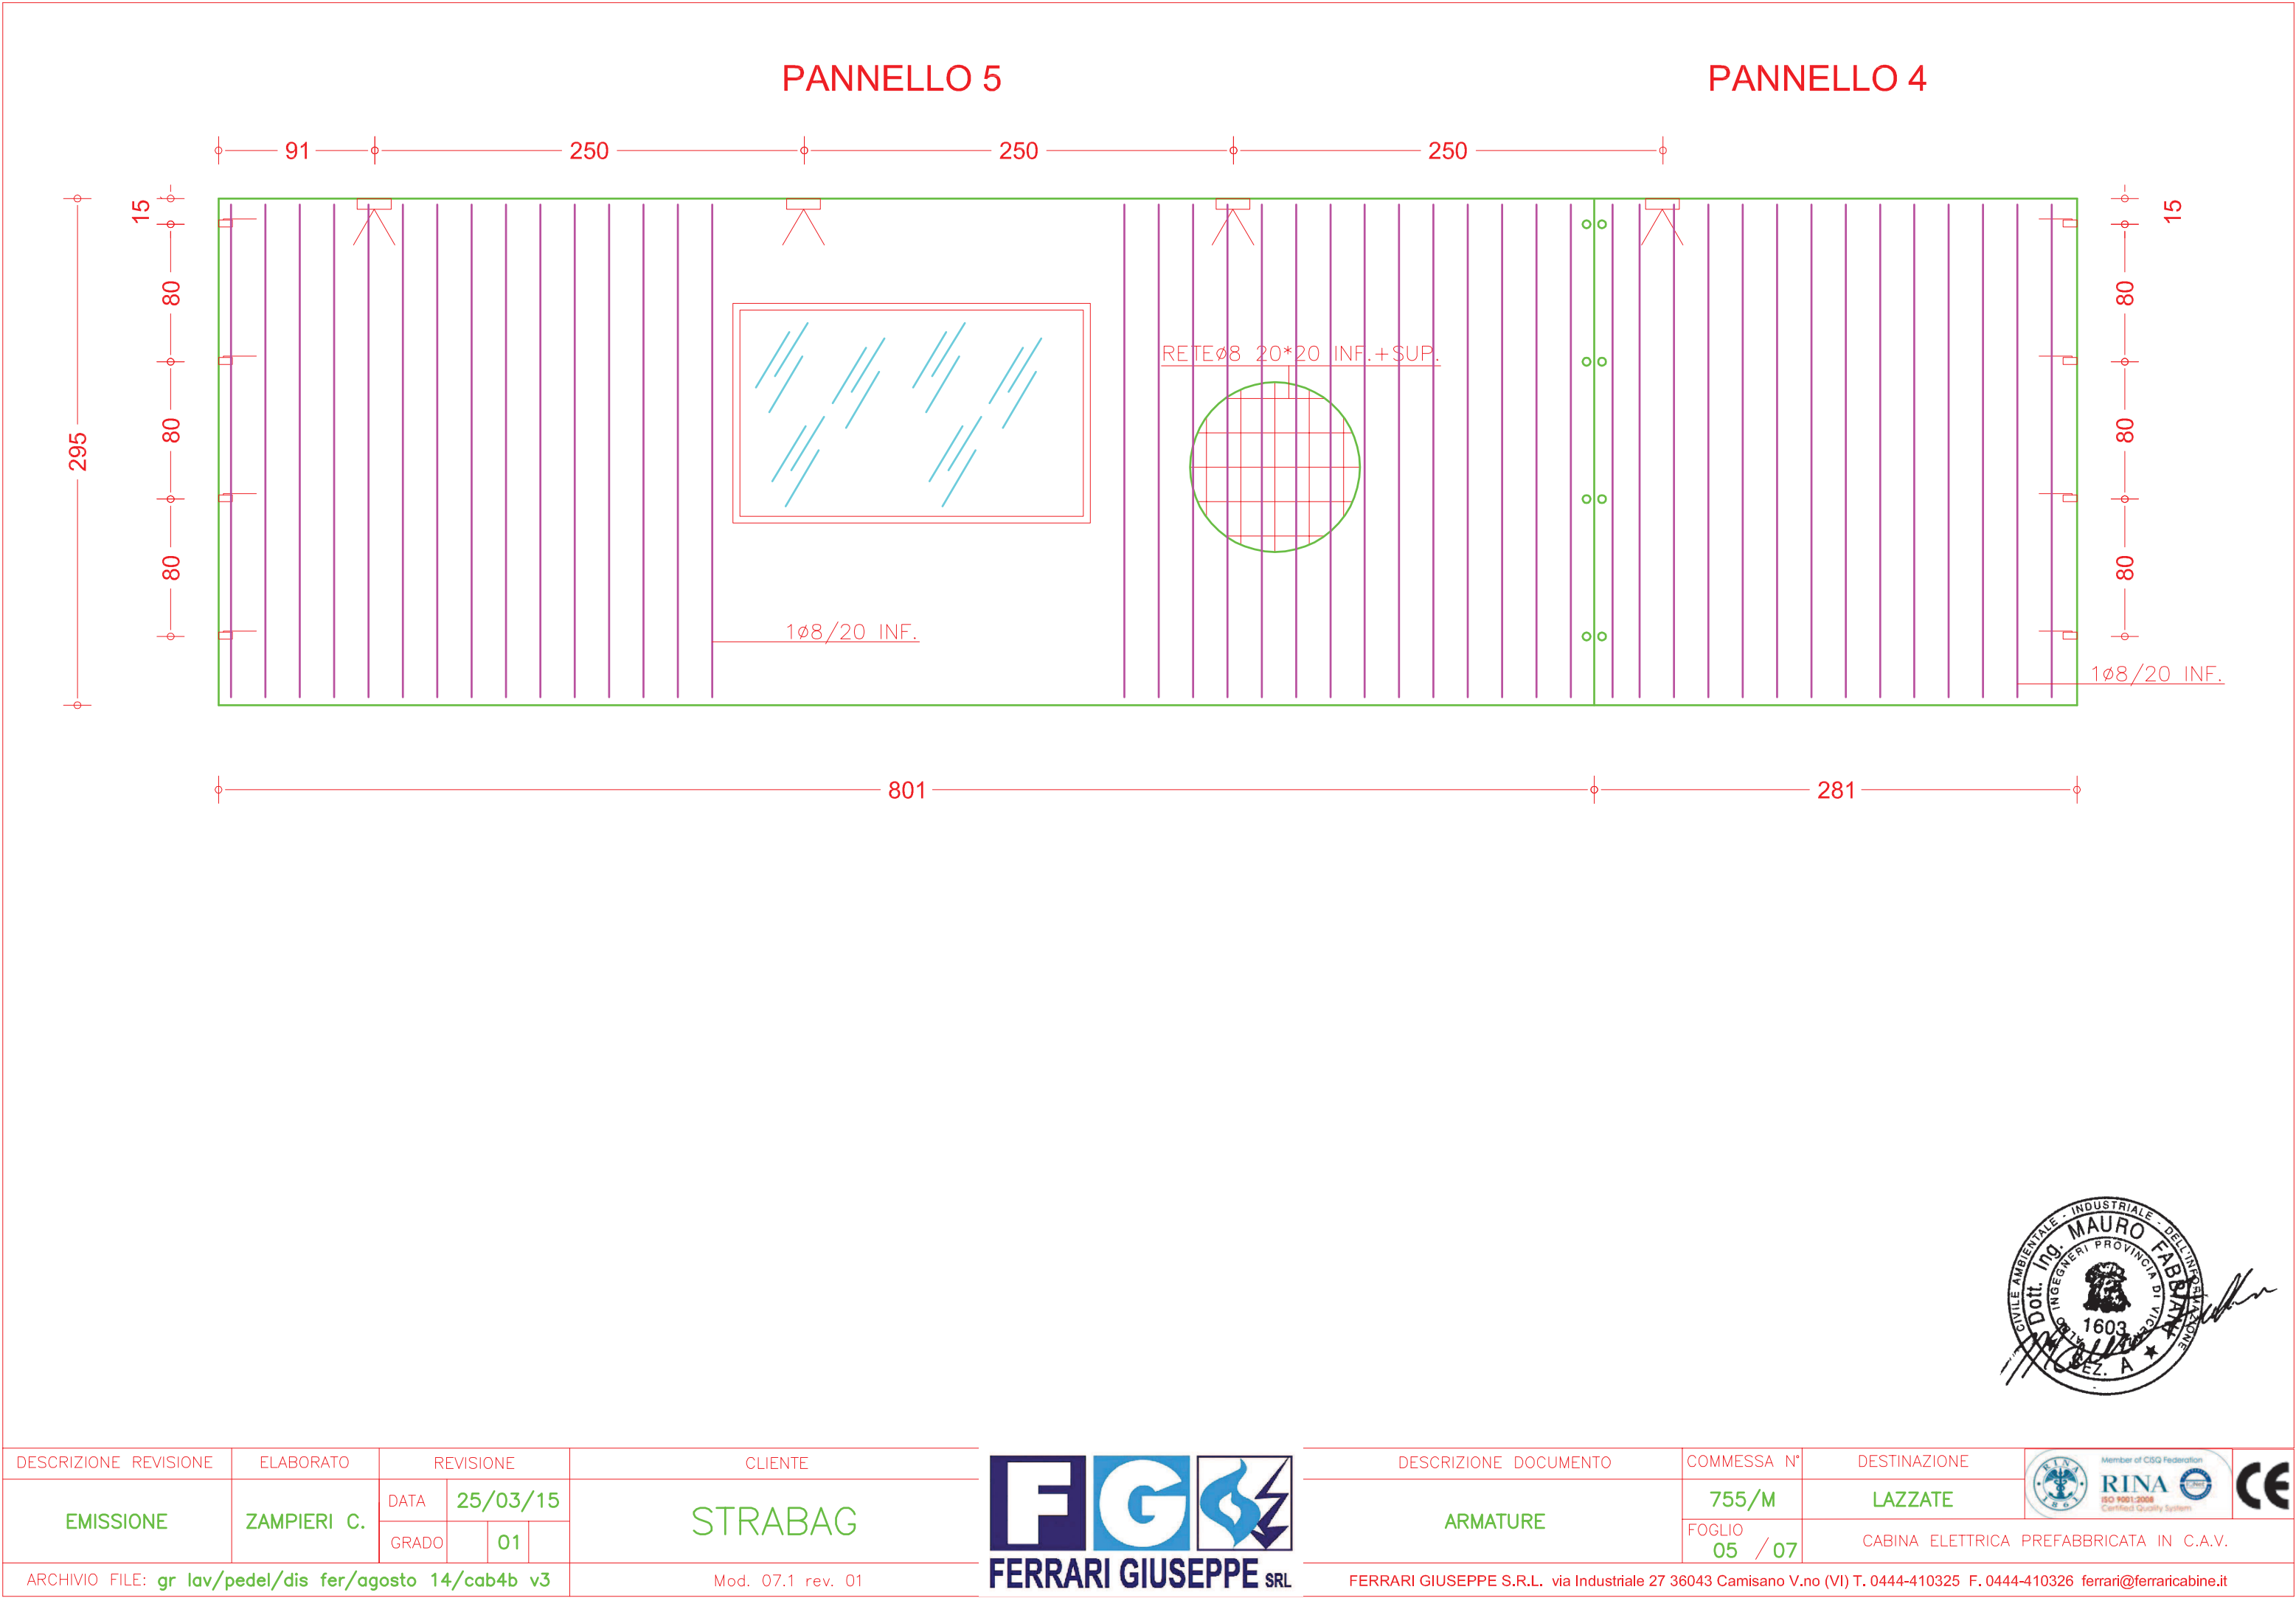


DESCRIZIONE REVISIONE		ELABORATO	REVISIONE			CLIENTE		
EMISSIONE		ZAMPIERI C.	DATA	25/03/15		STRABAG		
			GRADO		01			
ARCHIVIO FILE: gr lav/pedel/dis fer/agosto 14/cab4b v3						Mod. 07.1 rev. 01		




DESCRIZIONE DOCUMENTO	COMMESSA N°	DESTINAZIONE	 	
ARMATURE	755/M	LAZZATE		
	FOGLIO 05 / 07	CABINA ELETTRICA PREFABBRICATA IN C.A.V.		
FERRARI GIUSEPPE S.R.L. via Industriale 27 36043 Camisano V.no (VI) T. 0444-410325 F. 0444-410326 ferrari@ferraricabine.it				

PANNELLO 3

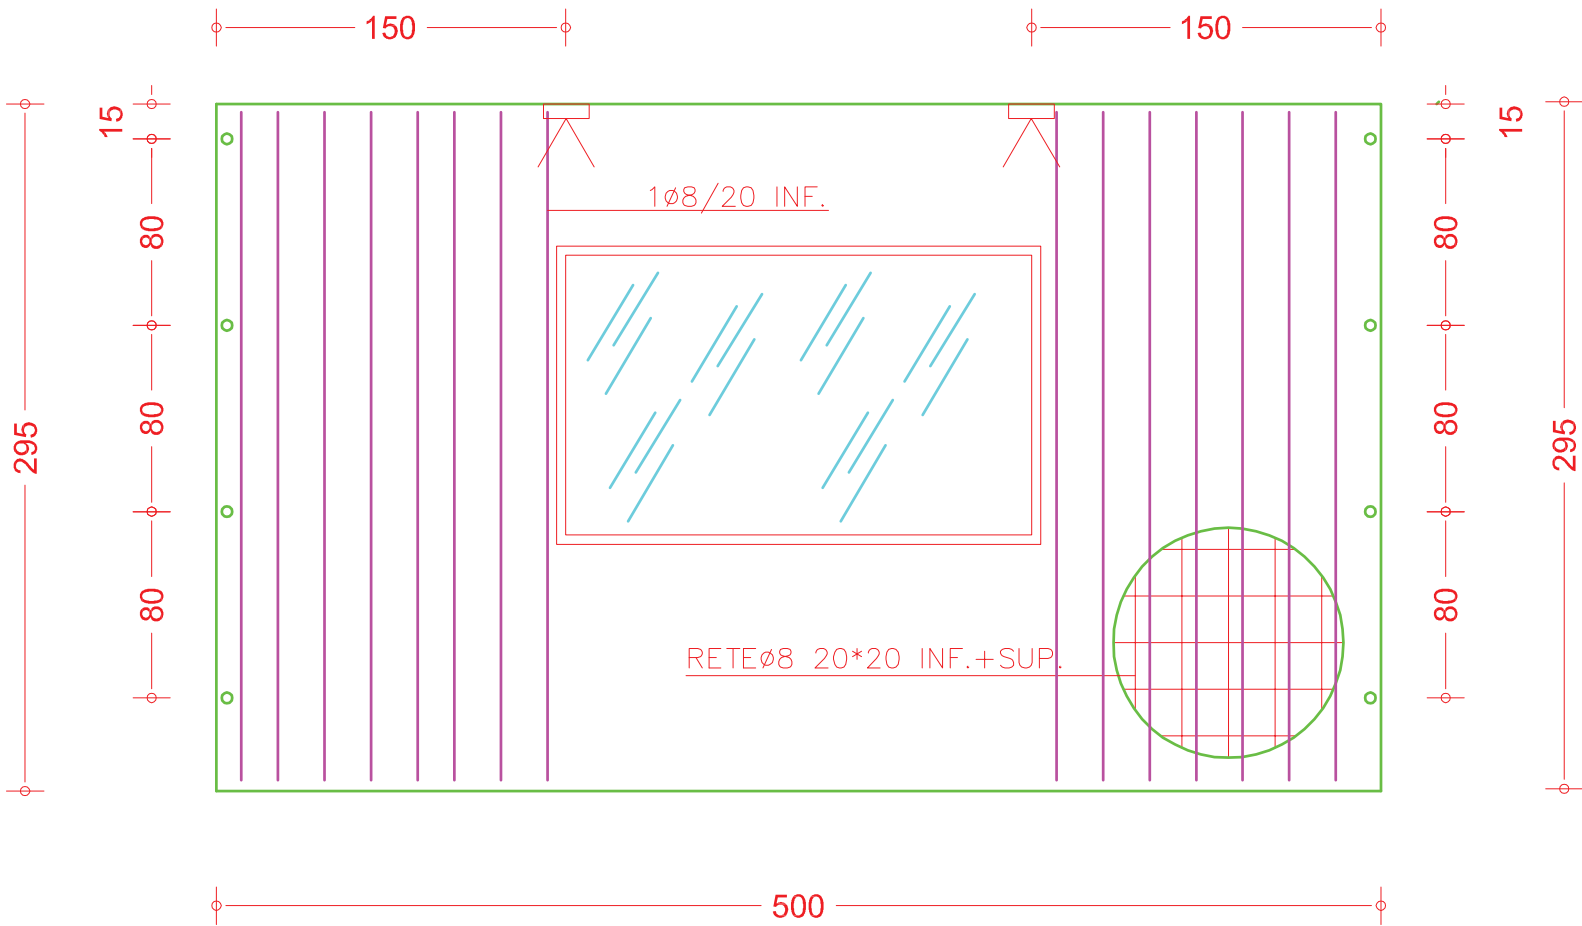

PANNELLO 6

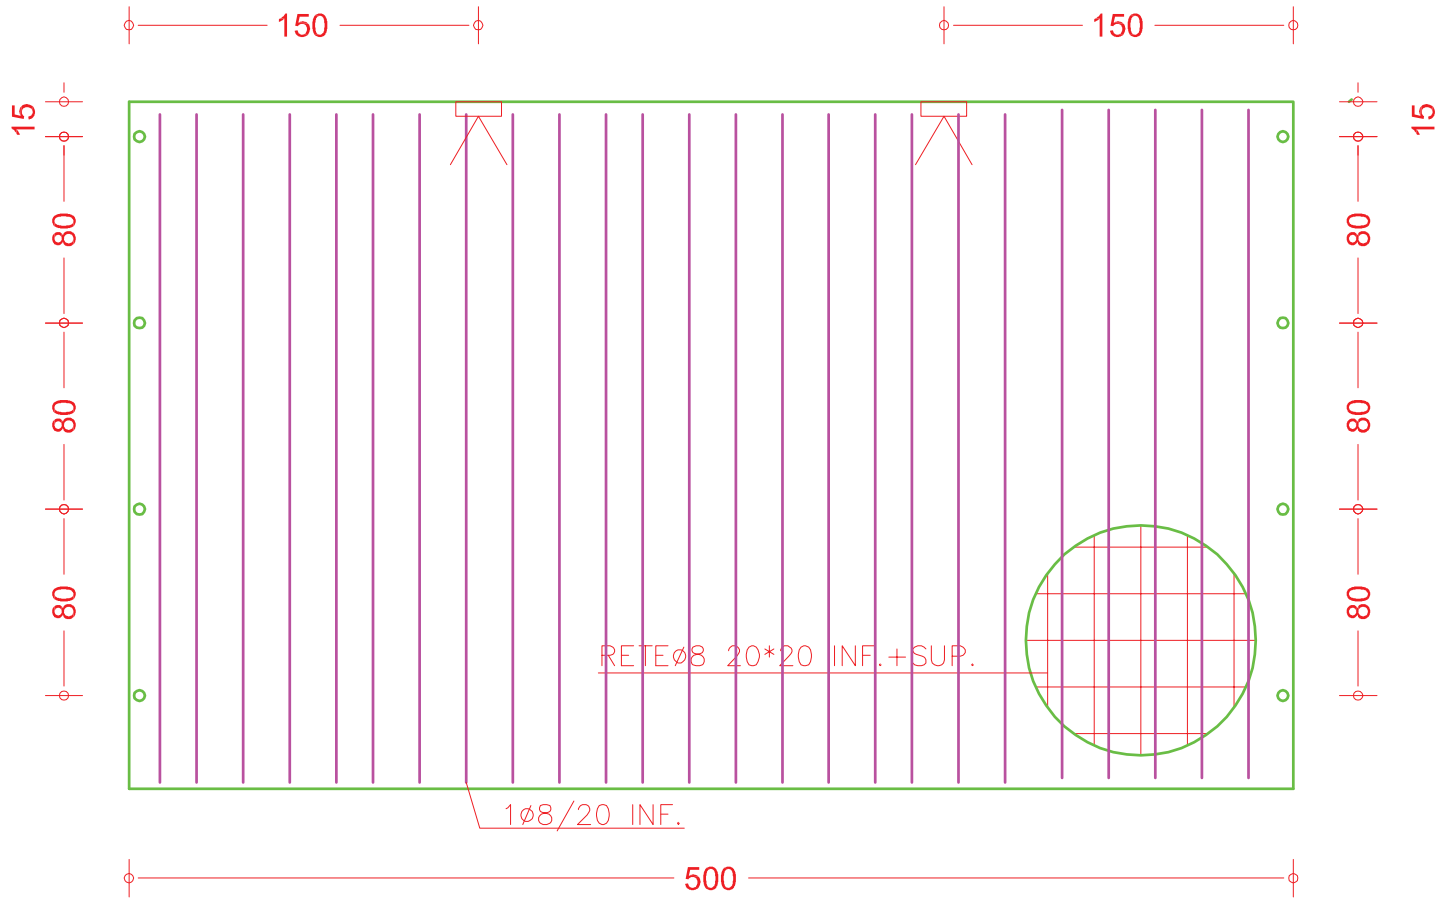


DESCRIZIONE REVISIONE		ELABORATO		REVISIONE		CLIENTE	
EMISSIONE	ZAMPIERI C.	DATA	25/03/15			STRABAG	
		GRADO		01			
ARCHIVIO FILE: gr lav/pedel/dis fer/agosto 14/cab4b v3						Mod. 07.1 rev. 01	



DESCRIZIONE DOCUMENTO	COMMESSA N°	DESTINAZIONE	 
ARMATURE	755/M	LAZZATE	
	FOGLIO 06 / 07	CABINA ELETTRICA PREFABBRICATA IN C.A.V.	
FERRARI GIUSEPPE S.R.L. via Industriale 27 36043 Camisano V.no (VI) T. 0444-410325 F. 0444-410326 ferrari@ferraricabine.it			

PANNELLO 7

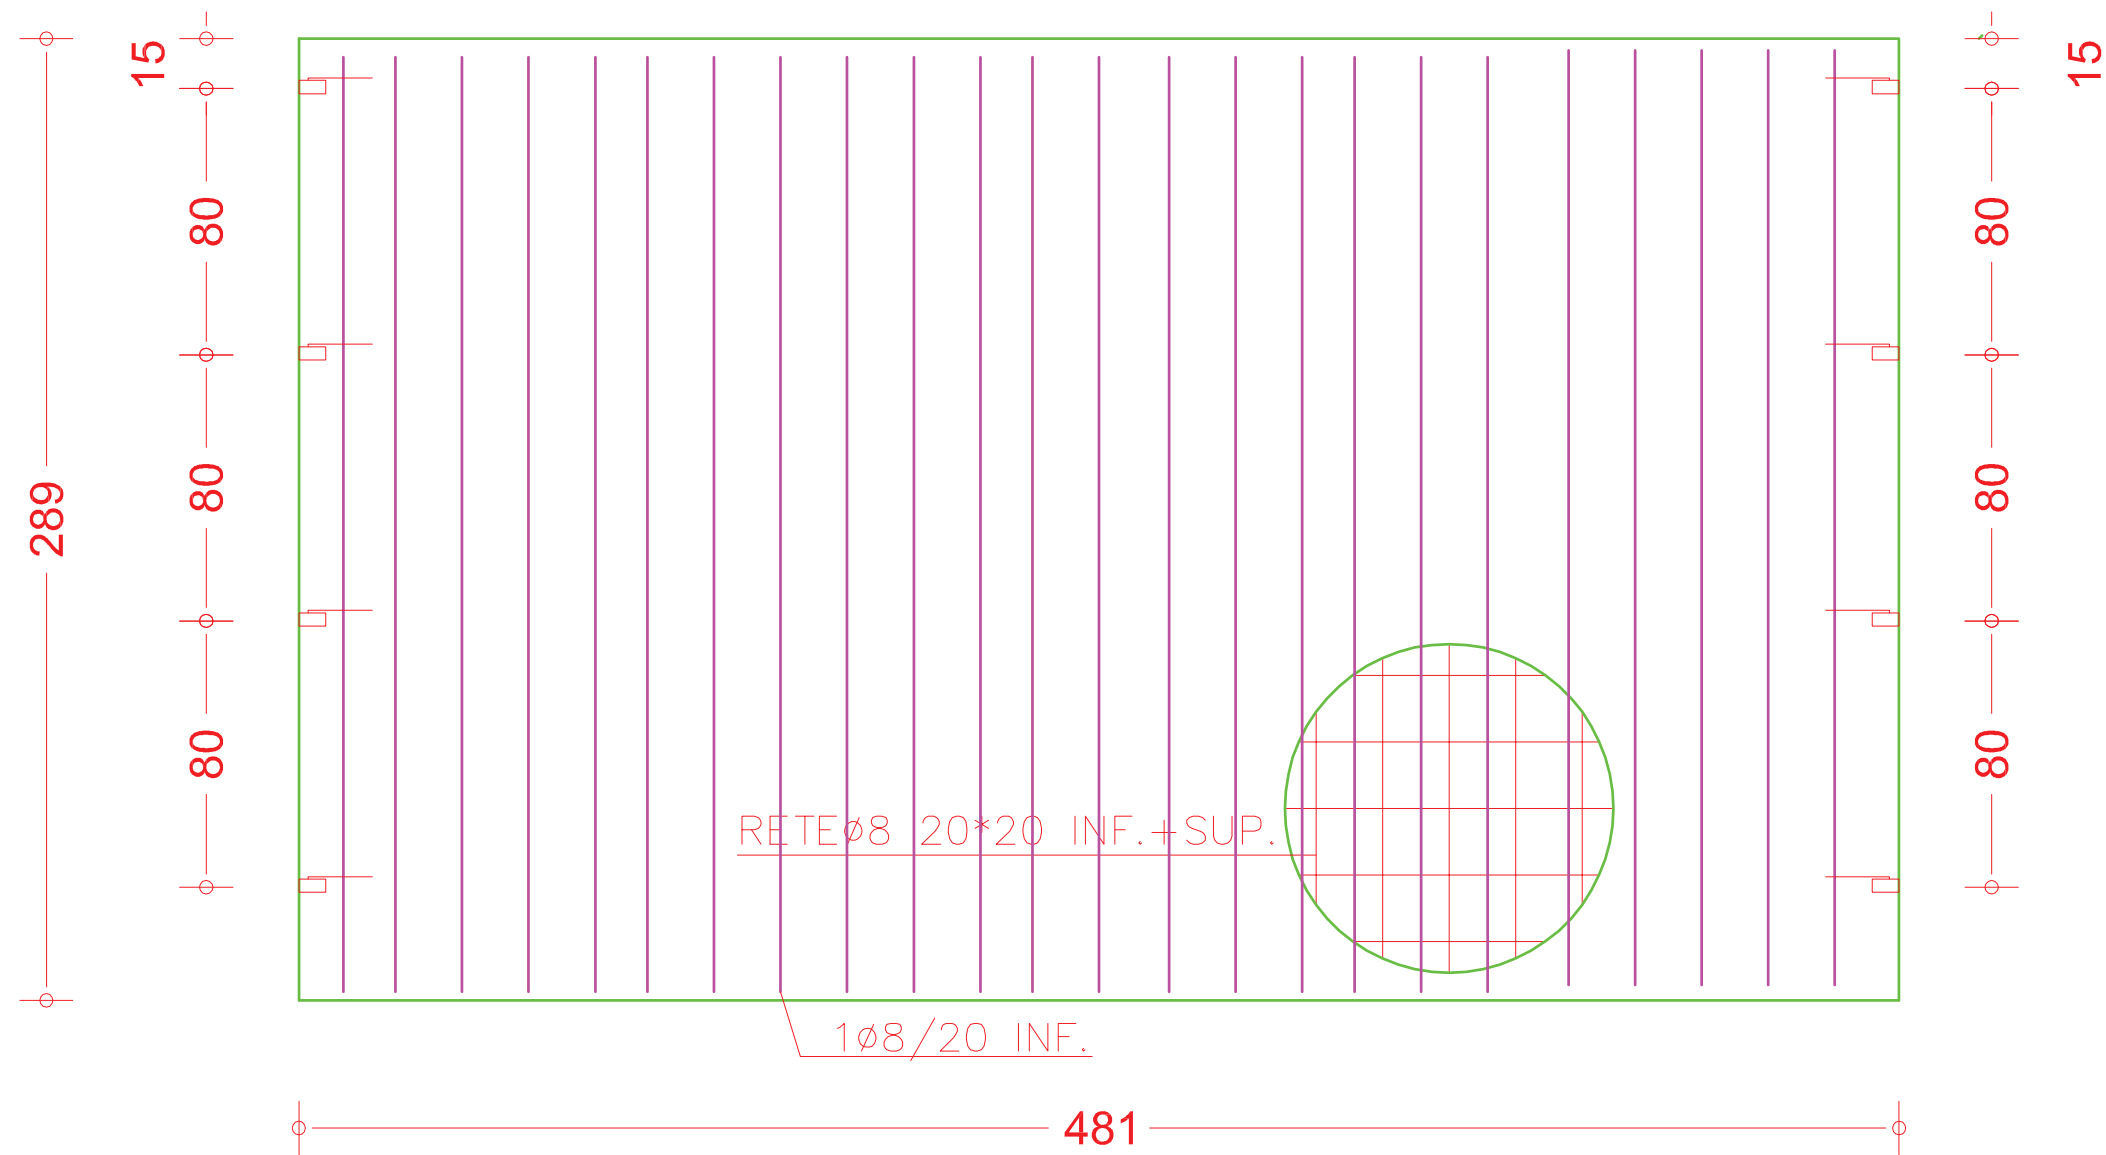

DESCRIZIONE REVISIONE		ELABORATO	REVISIONE			CLIENTE	
EMISSIONE	ZAMPIERI C.	DATA	25/03/15			STRABAG	
		GRADO		01			
ARCHIVIO FILE: gr lav/pedel/dis fer/agosto 14/cab4b v3						Mod. 07.1 rev. 01	



DESCRIZIONE DOCUMENTO	COMMESSA N°	DESTINAZIONE	 
ARMATURE	755/M	LAZZATE	
	FOGLIO 07 / 07	CABINA ELETTRICA PREFABBRICATA IN C.A.V.	
FERRARI GIUSEPPE S.R.L. via Industriale 27 36043 Camisano V.no (VI) T. 0444-410325 F. 0444-410326 ferrari@ferraricabine.it			