

MATRICE DI REVISIONE																					
REV	DATA			DESCRIZIONE MODIFICA																	
N.B.: LA TAVOLA SOSTITUISCE QUELLA RELATIVA AL CODICE <table><tr><td>E</td><td></td><td></td><td></td><td></td><td></td><td></td><td></td><td></td></tr></table> DEL PROGETTO ESECUTIVO													E								
E																					

COLLEGAMENTO AUTOSTRADALE

DALMINE - COMO - VARESE - VALICO DEL GAGGIOLO E OPERE AD ESSO CONNESSE

CODICE C.U.P. F11B06000270007

TRATTE B1, B2, C, D, TRVA13+14, GREENWAY

AS BUILT

TRATTA B1

IMPIANTI

TIPOLOGICI IMPIANTI TECNOLOGICI

TIPOLOGICI STRUTTURALI

CABINA CADORE - CARPENTERIA E ARMATURA

IDENTIFICAZIONE ELABORATO

CODICE PROGETTO: F00107B

FASE PROGETTUALE	WBS				AMBITO	TIPO ELABORATO	PROGRESSIVO	REVISIONE
	LOTTO	ZONA	OPERA	TRATTO D'OPERA				
A	1	A0X	GE000	0	IM	PC	018	E

IMPRESA

RAGGRUPPAMENTO TEMPORANEO IMPRESE:

Mandataria	Mandante	Mandante	Mandante cooptata
STRABAG A.G.	GLF Grandi Lavori Fincosit S.p.A.	ICM S.p.A.	STRABAG S.p.A.

Scala: -

DATA	DESCRIZIONE	REV
Febbraio 2018	Emissione	E

CONCEDENTE

CONCESSIONARIO

Direttore Tecnico:
Ing. Giuseppe Sambo
Referente Tecnico:
Ing. Bilancia Giuseppe

APPROVATO

Il Direttore dei Lavori:
Ing. Francesco Domanico

PROGETTISTA - PROGETTO ESECUTIVO DI DETTAGLIO

RAGGRUPPAMENTO TEMPORANEO PROGETTISTI:

Mandataria	Mandante	Mandante	Mandante
3TI PROGETTI ITALIA INGEGNERIA INTEGRATA S.p.A.	GP Ingegneria srl GESTIONE PROGETTI DI INGEGNERIA	cooperati	cooperati

RESPONSABILE DI PROGETTO ED INCARICATO DELL'INTEGRAZIONE FRA LE VARIE PRESTAZIONI:

Ing. Alberto Cecchini

ELABORAZIONE PROGETTUALE

PROGETTISTA:

3TI PROGETTI ITALIA S.p.A.

3TI ITALIA S.p.A.

DIRETTORE TECNICO

Ing. Stefano Luca Possati

Ordine degli Ingegneri


Provincia di Roma n. 20809

Redatto: Coppola

Verificato: Sorge


Approvato: Possati

PESO CABINA : 23.8 ton
PESO FONDAZIONE : 10.7 ton

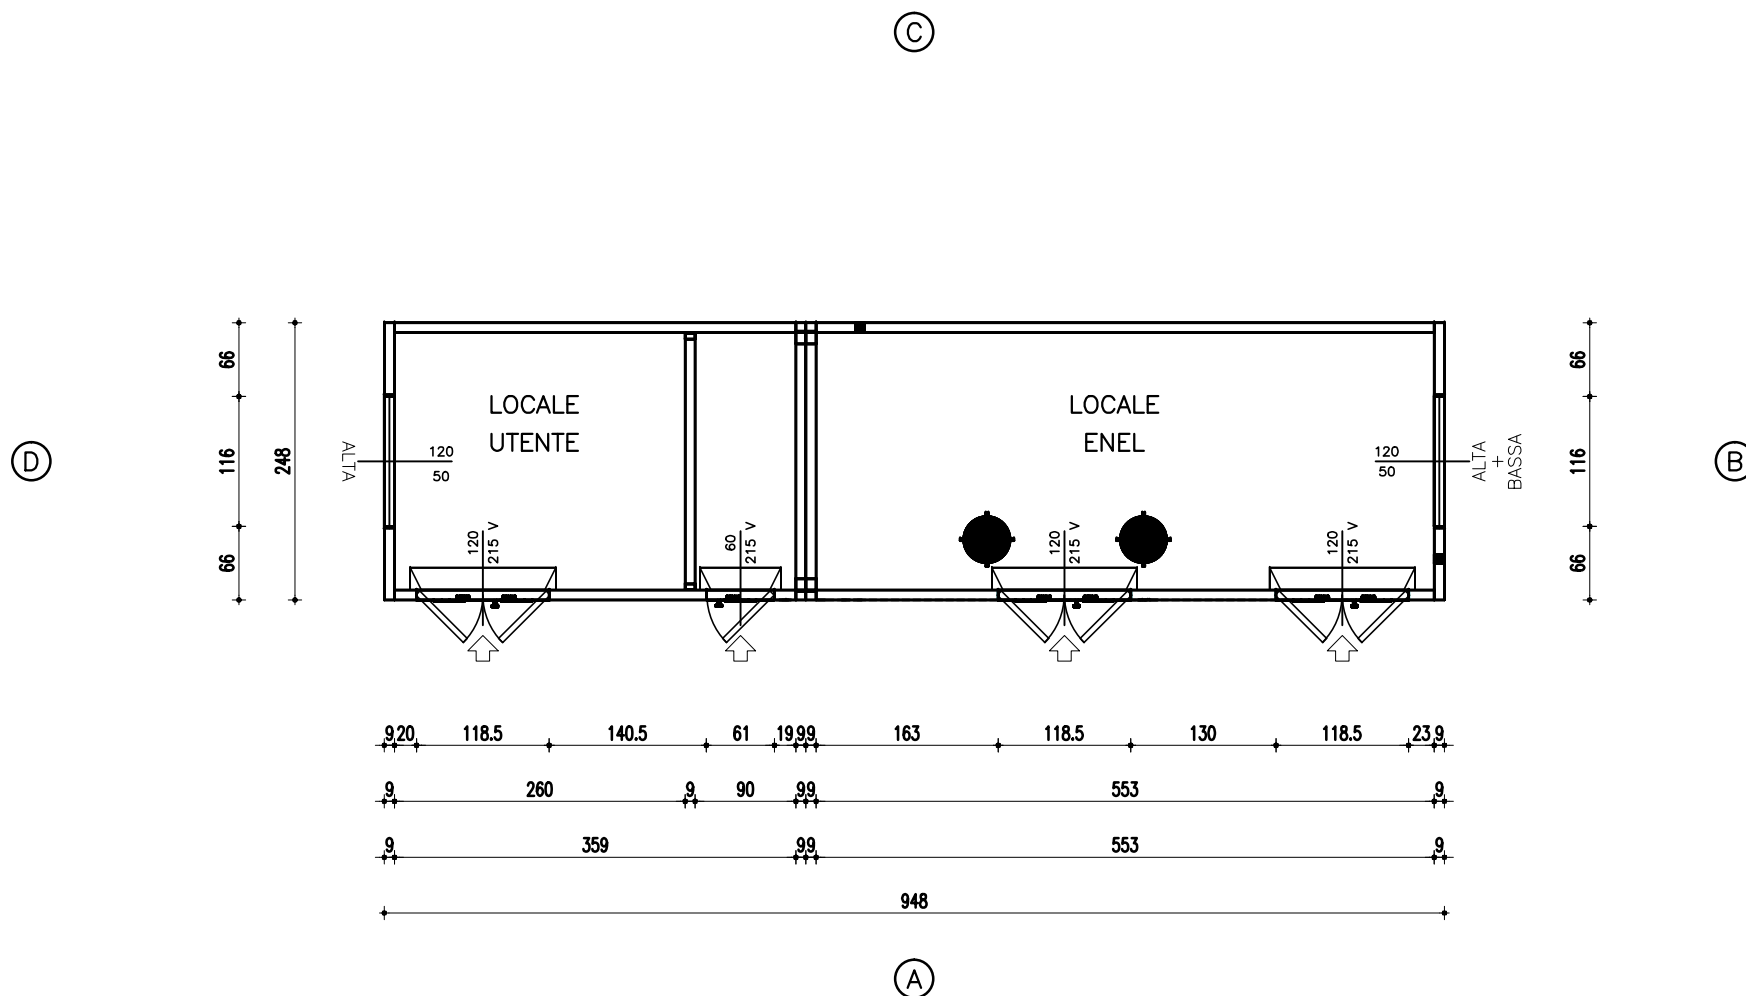


FINITURA ESTERNA: SI	COMMITTENTE: STRABAG	SCALA: 1:65	DESCRIZIONE: N° 2 CABINA A MONOBLOCCO		REV:	DATA:
TINTEGGIATURA ESTERNA: RAL_ _ _		CANTIERE: MILANO (MI)	DISEGNATORE: ZAMPIERI C.	DATA: 08/04/2014	APPROVATO:	DATA:
TINTEGGIATURA INTERNA: SI		COMMESSA: 753/M	SIGLA: CRI	TAVOLA: 1 di 11	MISURE INTERNE:	
IMPIANTO DI TERRA: SI		OGGETTO: PIANTA CABINA			FOGLIO:	
SOTTOFONDO: SPESSORI		NOTE:			DATA CONSEGNA: LUGLIO 2014	FILE: CRI_7414_unione.dwg

PESO CABINA : 23.8 ton
PESO FONDAZIONE : 10.7 ton

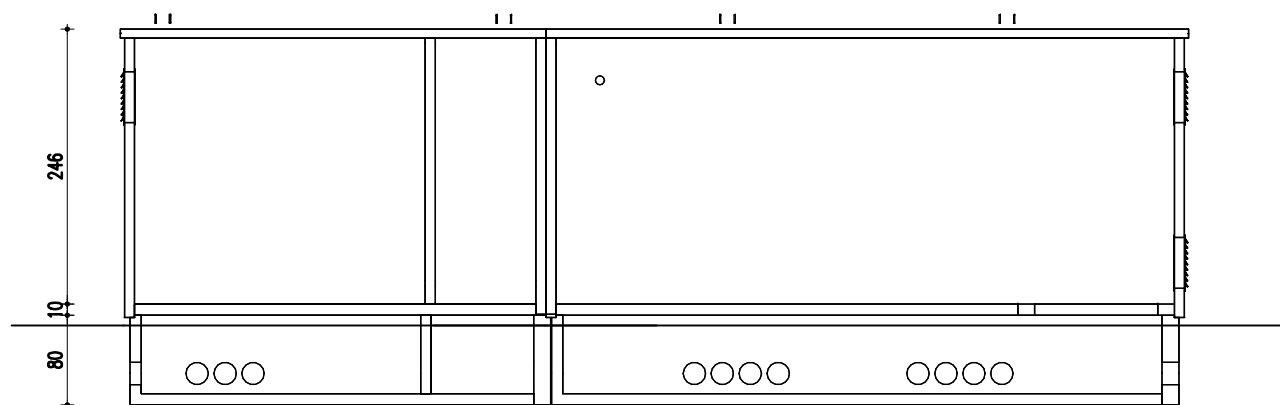


FINITURA ESTERNA: SI	COMMITTENTE: STRABAG	SCALA: 1:65	DESCRIZIONE: N° 2 CABINA A MONOBLOCCO		REV:	DATA:
TINTEGGIATURA ESTERNA: RAL_ _ _		CANTIERE: MILANO (MI)	DISEGNATORE: ZAMPIERI C.	DATA: 08/04/2014	APPROVATO:	DATA:
TINTEGGIATURA INTERNA: SI		COMMESSA: 753/M	SIGLA: CRI	TAVOLA: 2 di 11	MISURE INTERNE:	
IMPIANTO DI TERRA: SI		OGGETTO: SEZIONE				FOGLIO:
SOTTOFONDO: SPESSORI		NOTE:		DATA CONSEGNA: LUGLIO 2014	FILE: CRI_7414_unione.dwg	

PESO CABINA : 23.8 ton
PESO FONDAZIONE : 10.7 ton

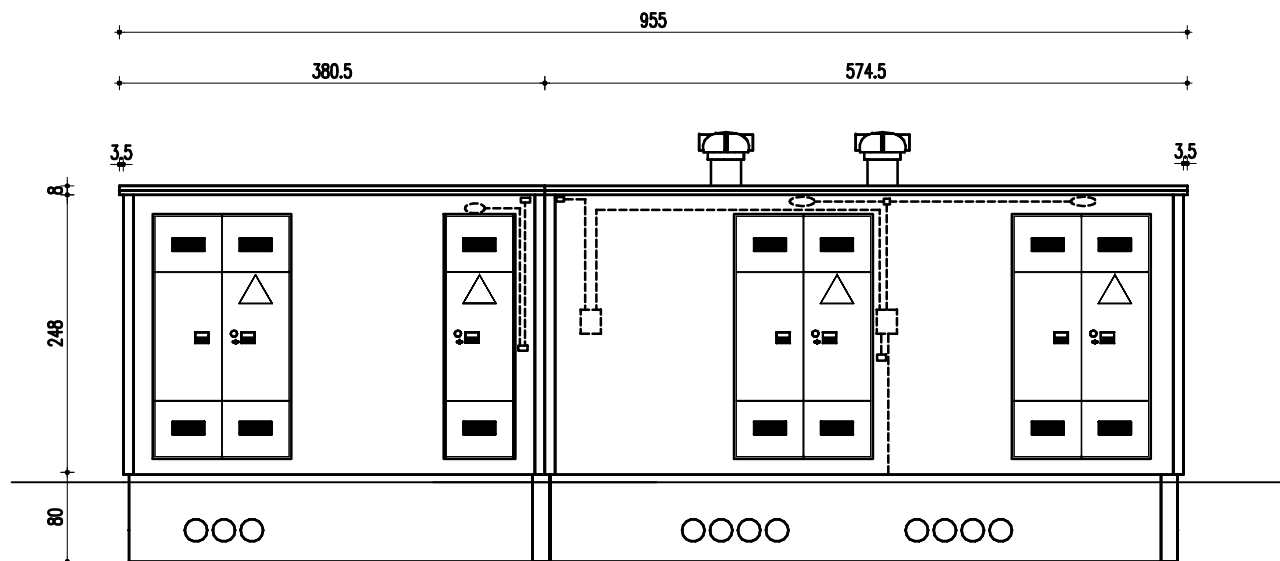



FINITURA ESTERNA: SI	COMMITTENTE: STRABAG	SCALA: 1:65	DESCRIZIONE: N° 2 CABINA A MONOBLOCCO		REV:	DATA:
TINTEGGIATURA ESTERNA: RAL_ _ _		CANTIERE: MILANO (MI)	DISEGNATORE: ZAMPIERI C.	DATA: 08/04/2014	APPROVATO:	DATA:
TINTEGGIATURA INTERNA: SI		COMMESSA: 753/M	SIGLA: CRI	TAVOLA: 3 di 11	MISURE INTERNE:	
IMPIANTO DI TERRA: SI		OGGETTO: PROSPETTO A			FOGLIO:	
SOTTOFONDO: SPESSORI		NOTE:		DATA CONSEGNA: LUGLIO 2014	FILE: CRI_7414_unione.dwg	

PESO CABINA : 23.8 ton
PESO FONDAZIONE : 10.7 ton

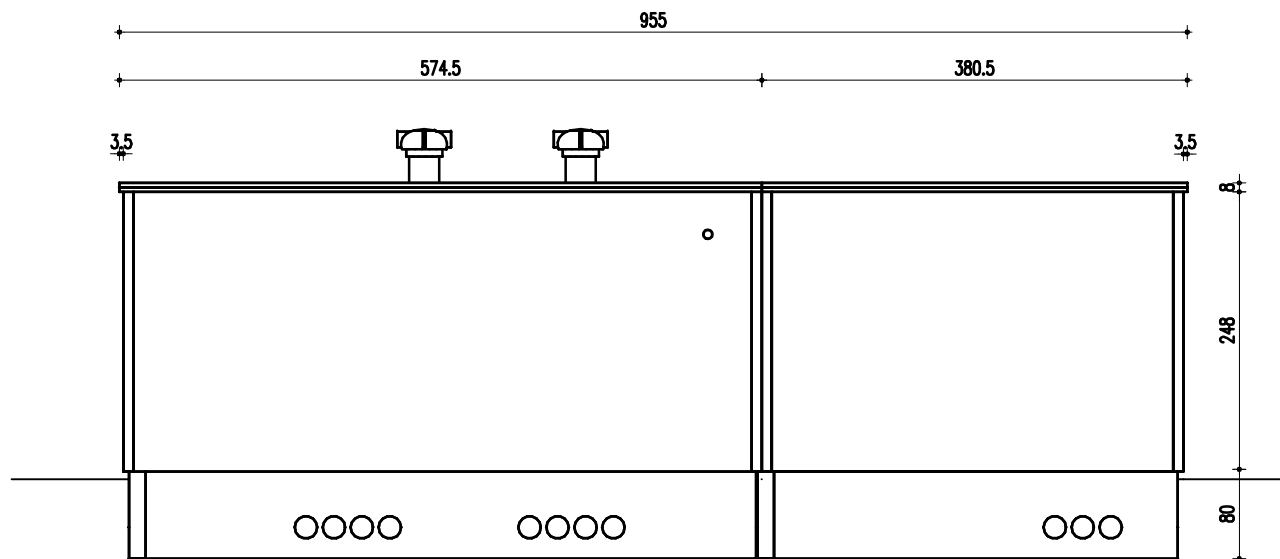


FINITURA ESTERNA: SI	COMMITTENTE: STRABAG	SCALA: 1:65	DESCRIZIONE: N° 2 CABINA A MONOBLOCCO		REV:	DATA:
TINTEGGIATURA ESTERNA: RAL_ _ _		CANTIERE: MILANO (MI)	DISEGNATORE: ZAMPIERI C.	DATA: 08/04/2014	APPROVATO:	DATA:
TINTEGGIATURA INTERNA: SI		COMMESSA: 753/M	SIGLA: CRI	TAVOLA: 4 di 11	MISURE INTERNE:	
IMPIANTO DI TERRA: SI		OGGETTO: PROSPETTO C			FOGLIO:	
SOTTOFONDO: SPESSORI		NOTE:		DATA CONSEGNA: LUGLIO 2014	FILE: CRI_7414_unione.dwg	

PESO CABINA : 23.8 ton
PESO FONDAZIONE : 10.7 ton

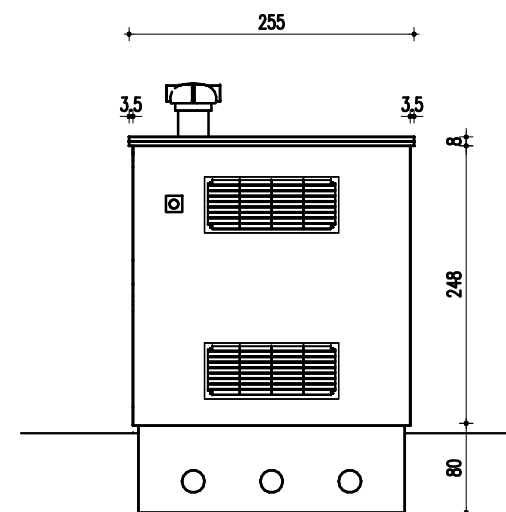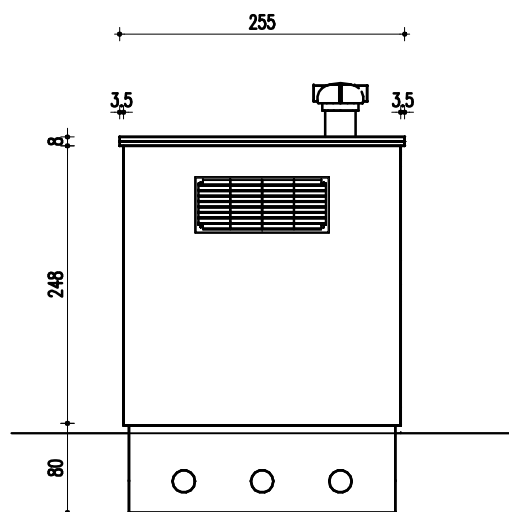

FINITURA ESTERNA: SI	COMMITTENTE: STRABAG	SCALA: 1:65	DESCRIZIONE: N° 2 CABINA A MONOBLOCCO	REV:	DATA:
TINTEGGIATURA ESTERNA: RAL_ _ _		CANTIERE: MILANO (MI)	DISEGNATORE: ZAMPIERI C.	DATA: 08/04/2014	APPROVATO: DATA:
TINTEGGIATURA INTERNA: SI		COMMESSA: 753/M	SIGLA: CRI	TAVOLA: 5 di 11	MISURE INTERNE:
IMPIANTO DI TERRA: SI		OGGETTO: PROSPETTO D-B			FOGLIO:
SOTTOFONDO: SPESSORI		NOTE:	DATA CONSEGNA: LUGLIO 2014	FILE: CRI_7414_unione.dwg	

PESO CABINA : 23.8 ton
PESO FONDAZIONE : 10.7 ton

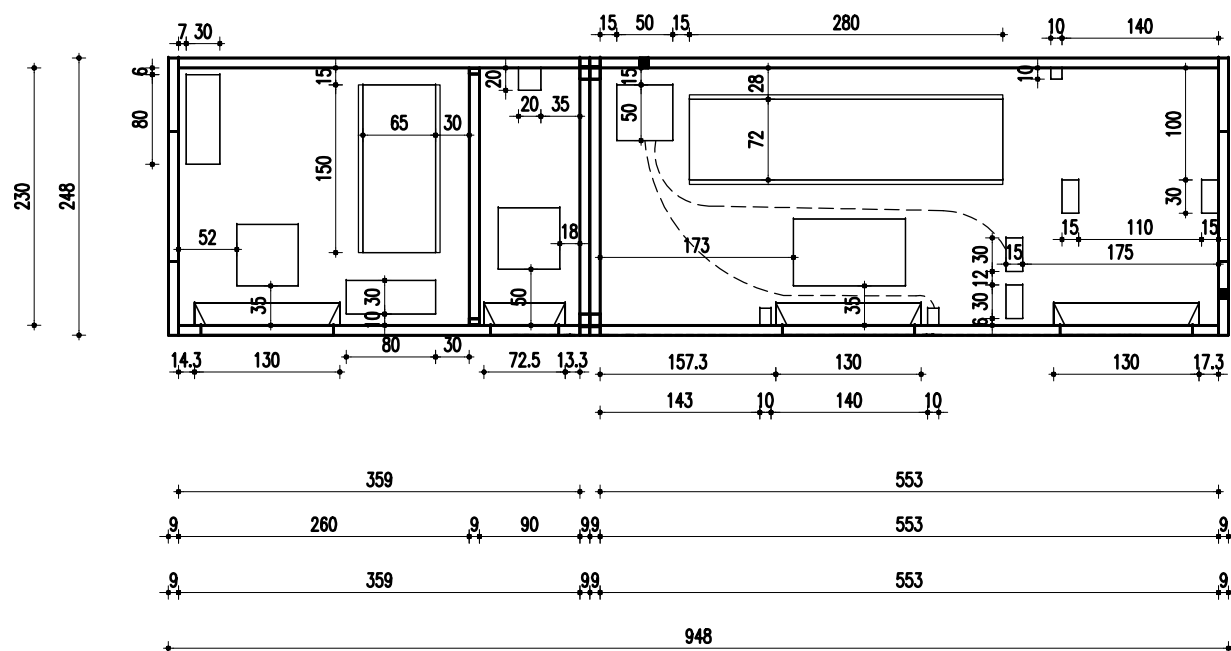

FINITURA ESTERNA: SI

TINTEGGIATURA ESTERNA: RAL_ _ _

TINTEGGIATURA INTERNA: SI

IMPIANTO DI TERRA: SI

SOTTOFONDO: SPESSORI

COMMITTENTE:

STRABAG



FERRARI GIUSEPPE S.P.A.
CABINE ELETTRICHE IN C.A.V.
VIA INDUSTRIALE 27, CAMISANO VICENTINO (VI)
TEL 0444/410325 4 L.R.A. FAX 0444/410326

SCALA:
1:65

CANTIERE:
MILANO (MI)

COMMESSA:
753/M

OGGETTO:

NOTE:

DESCRIZIONE:
N° 2 CABINA A MONOBLOCCO

DISEGNATORE:
ZAMPIERI C.

SIGLA:
CRI

MONTAGGIO PAVIMENTO

DATA:
08/04/2014

TAVOLA:
6 di 11

DATA CONSEGNA:
LUGLIO 2014


REV:

APPROVATO:

MISURE INTERNE:


FOGLIO:

FILE:
CRI_7414_unione.dwg

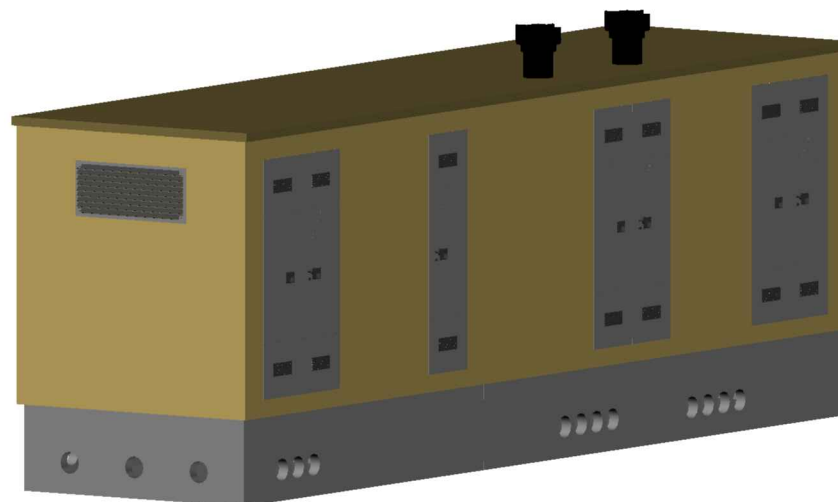

FINITURA ESTERNA: SI	COMMITTENTE: STRABAG	SCALA: 1:65	DESCRIZIONE: N° 2 CABINA A MONOBLOCCO		REV:	DATA:
TINTEGGIATURA ESTERNA: RAL_ _ _		CANTIERE: MILANO (MI)	DISEGNATORE: ZAMPIERI C.	DATA: 08/04/2014	APPROVATO:	DATA:
TINTEGGIATURA INTERNA: SI		COMMESSA: 753/M	SIGLA: CRI	TAVOLA: 8 di 11	MISURE INTERNE:	
IMPIANTO DI TERRA: SI		OGGETTO: ASSONOMETRIA			FOGLIO:	
SOTTOFONDO: SPESSORI		NOTE:		DATA CONSEGNA: LUGLIO 2014	FILE: CRI_7414_unione.dwg	

PESO CABINA : 23.8 ton
PESO FONDAZIONE : 10.7 ton

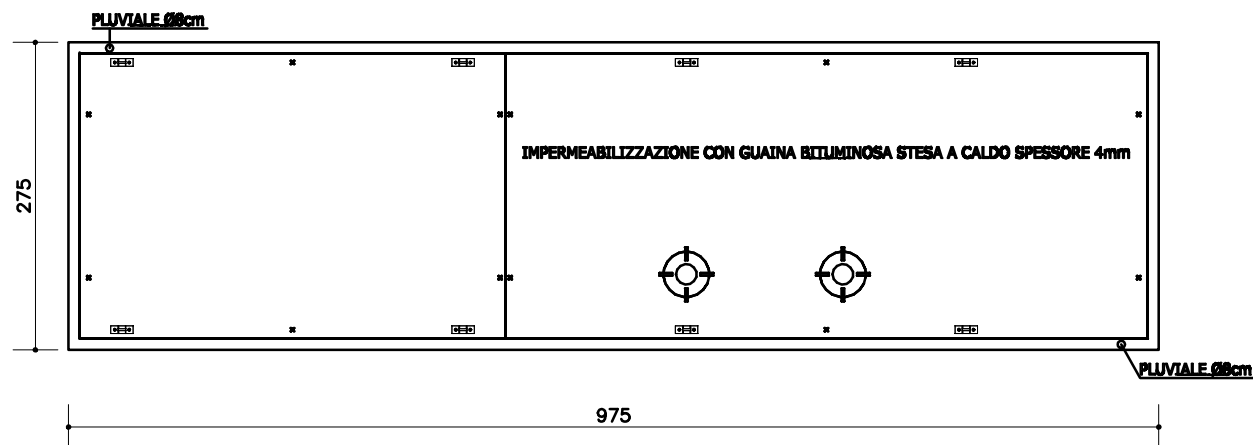

FINITURA ESTERNA: SI	COMMITTENTE: STRABAG	SCALA: 1:65	DESCRIZIONE: N° 2 CABINA A MONOBLOCCO		REV:	DATA:
TINTEGGIATURA ESTERNA: RAL_ _ _		CANTIERE: MILANO (MI)	DISEGNATORE: ZAMPIERI C.	DATA: 08/04/2014	APPROVATO:	DATA:
TINTEGGIATURA INTERNA: SI		COMMESSA: 753/M	SIGLA: CRI	TAVOLA: 8 di 11	MISURE INTERNE:	
IMPIANTO DI TERRA: SI		OGGETTO: MONTAGGIO COPERTURE			FOGLIO:	
SOTTOFONDO: SPESSORI		NOTE:		DATA CONSEGNA: LUGLIO 2014	FILE: CRI_7414_unione.dwg	

CONTROLLI PT104	
LUNGHEZZA	
ALTEZZA	
LARGHEZZA	
RIENTRANZA	
PROTUBERANZA	
SCANALATURA	
CRESTA	
DISCONTINUITA	
ONDULAZIONE	
SPESSORE	
DISTORSIONE	
RETTILINEITA	
ORTOGONALITA	



- X SPINA ROVESCIATA
- SPINA
- BOCCOLA M12
- CHIODO SOLL.
- BOCCOLA SOLL.M20-M24
- PIASTRA
- PIASTRA FORATA
- SQUADRETTA



ESEGUITO:

CONTROLLATO:


DATA:

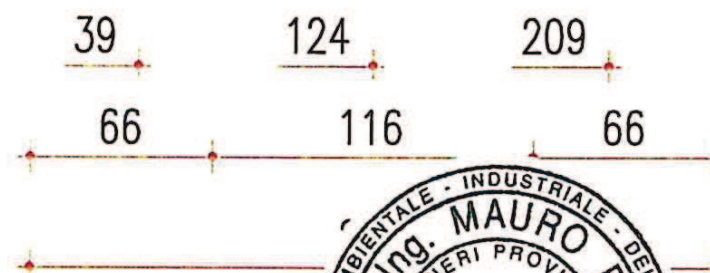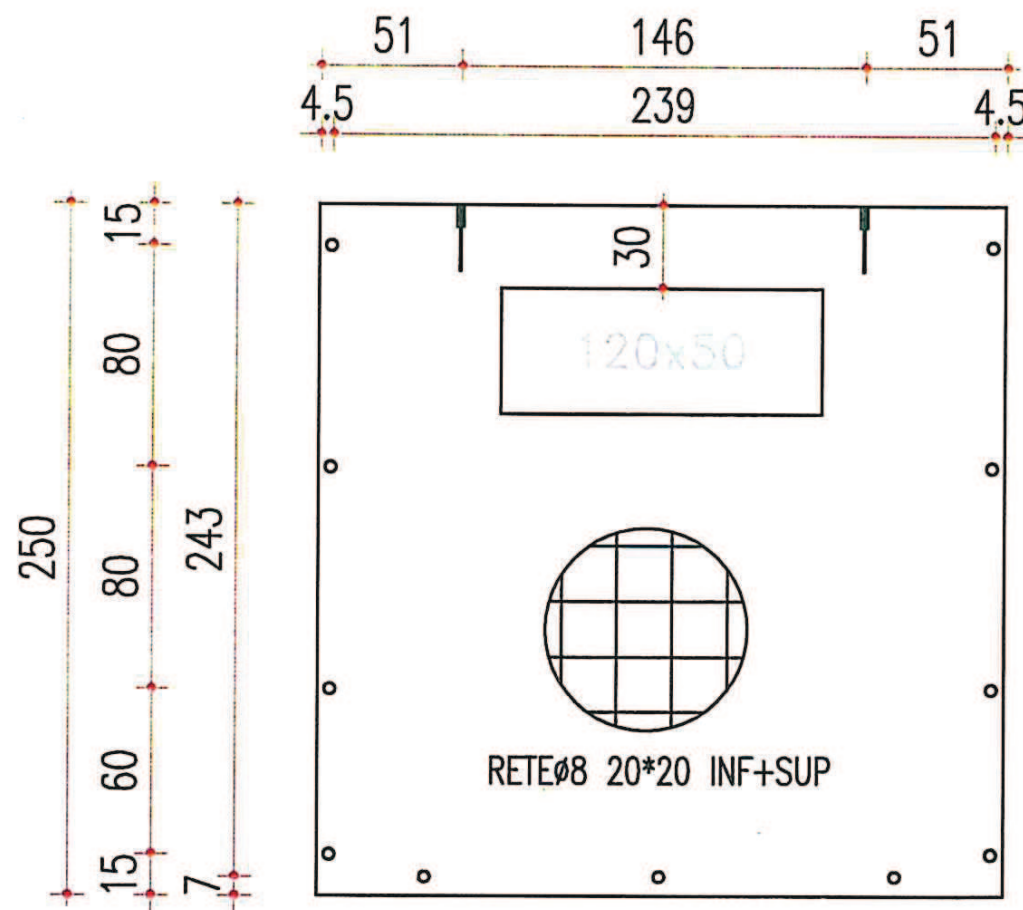

FERRARI GIUSEPPE S.P.A.
 CABINE ELETTRICHE IN C.A.V.
 VIA INDUSTRIALE 27, CAMISANO VICENTINO (VI)
 TEL 0444/410325 4 L.R.A. FAX 0444/410326



OGGETTO : DISEGNI		SIGLA PANNELLO : 753/M_PT104			PESO : ton 1.3	VOLUME : mc 0.5	TOLLERANZE : LARGHEZZA ± 8 mm LUNGHEZZA ± 8 mm	
FINITURA ESTERNA : SI					TINTEGGIATURA INTERNA : SI			
COMMITTENTE : STRABAG								
CANTIERE : MILANO (MI)								
INCORPORATI TIPO		SpinPav	Boccole		Boc.Tet	Spine	DATA : 08/04/2014	DISEGNATORE : ZAMPIERI C.
INCORPORATI PER PEZZO		5			2	8	COMMESSA : 753/M	FILE : CRI 7414 1.dwg

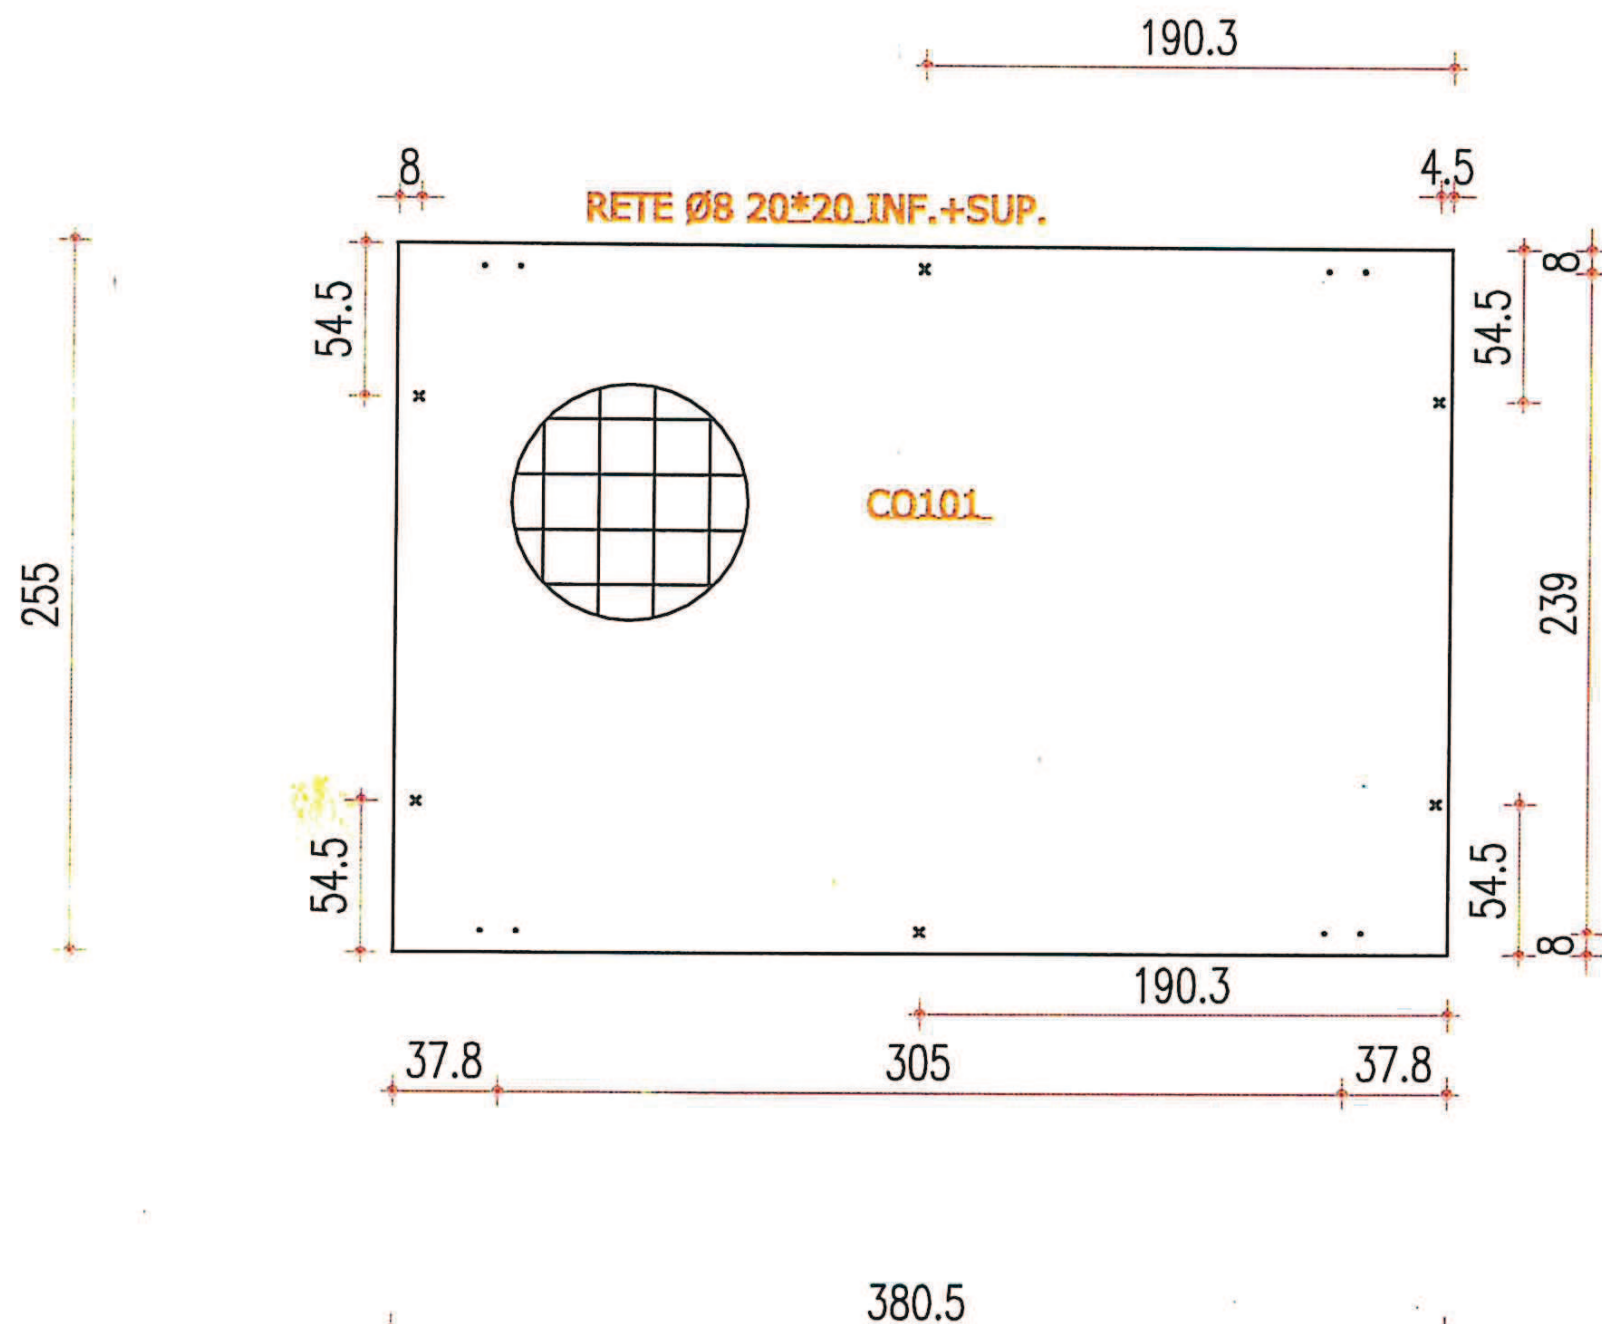

MONTAGGIO COPERTURE

- X SPINA ROVESCIAIA
- O SPINA
- BOCCOLA M12
- CHIODO SOLL.
- BOCCOLA SOLL.M20-M24
- PIASTRA
- PIASTRA FORATA
- SQUADRETTA



ESEGUITO:

CONTROLLATO:


DATA:

FERRARI GIUSEPPE S.P.A.
 CABINE ELETTRICHE IN C.A.V.
 VIA INDUSTRIALE 27, CAMISANO VICENTINO (VI)
 TEL 0444/410325 4 L.R.A. FAX 0444/410326



OGGETTO: DISEGNI		SIGLA		PESO:		VOLUME:		TOLLERANZE: LARGHEZZA ± 8 mm LUNGHEZZA ± 8 mm	
FINITURA ESTERNA: SI		TINTEGGIATURA INTERNA: SI							
COMMITTENTE: STRABAG									
CANTIERE: MILANO (MI)									
INCORPORATI TIPO		BoccPav	Boccole		Boc.Tet	Spine	DATA: 08/04/2014	DISEGNATORE: ZAMPIERI C.	
INCORPORATI PER PEZZO					4	6	COMMESSA: 753/M	FILE: CRI 7414 1.dwg	



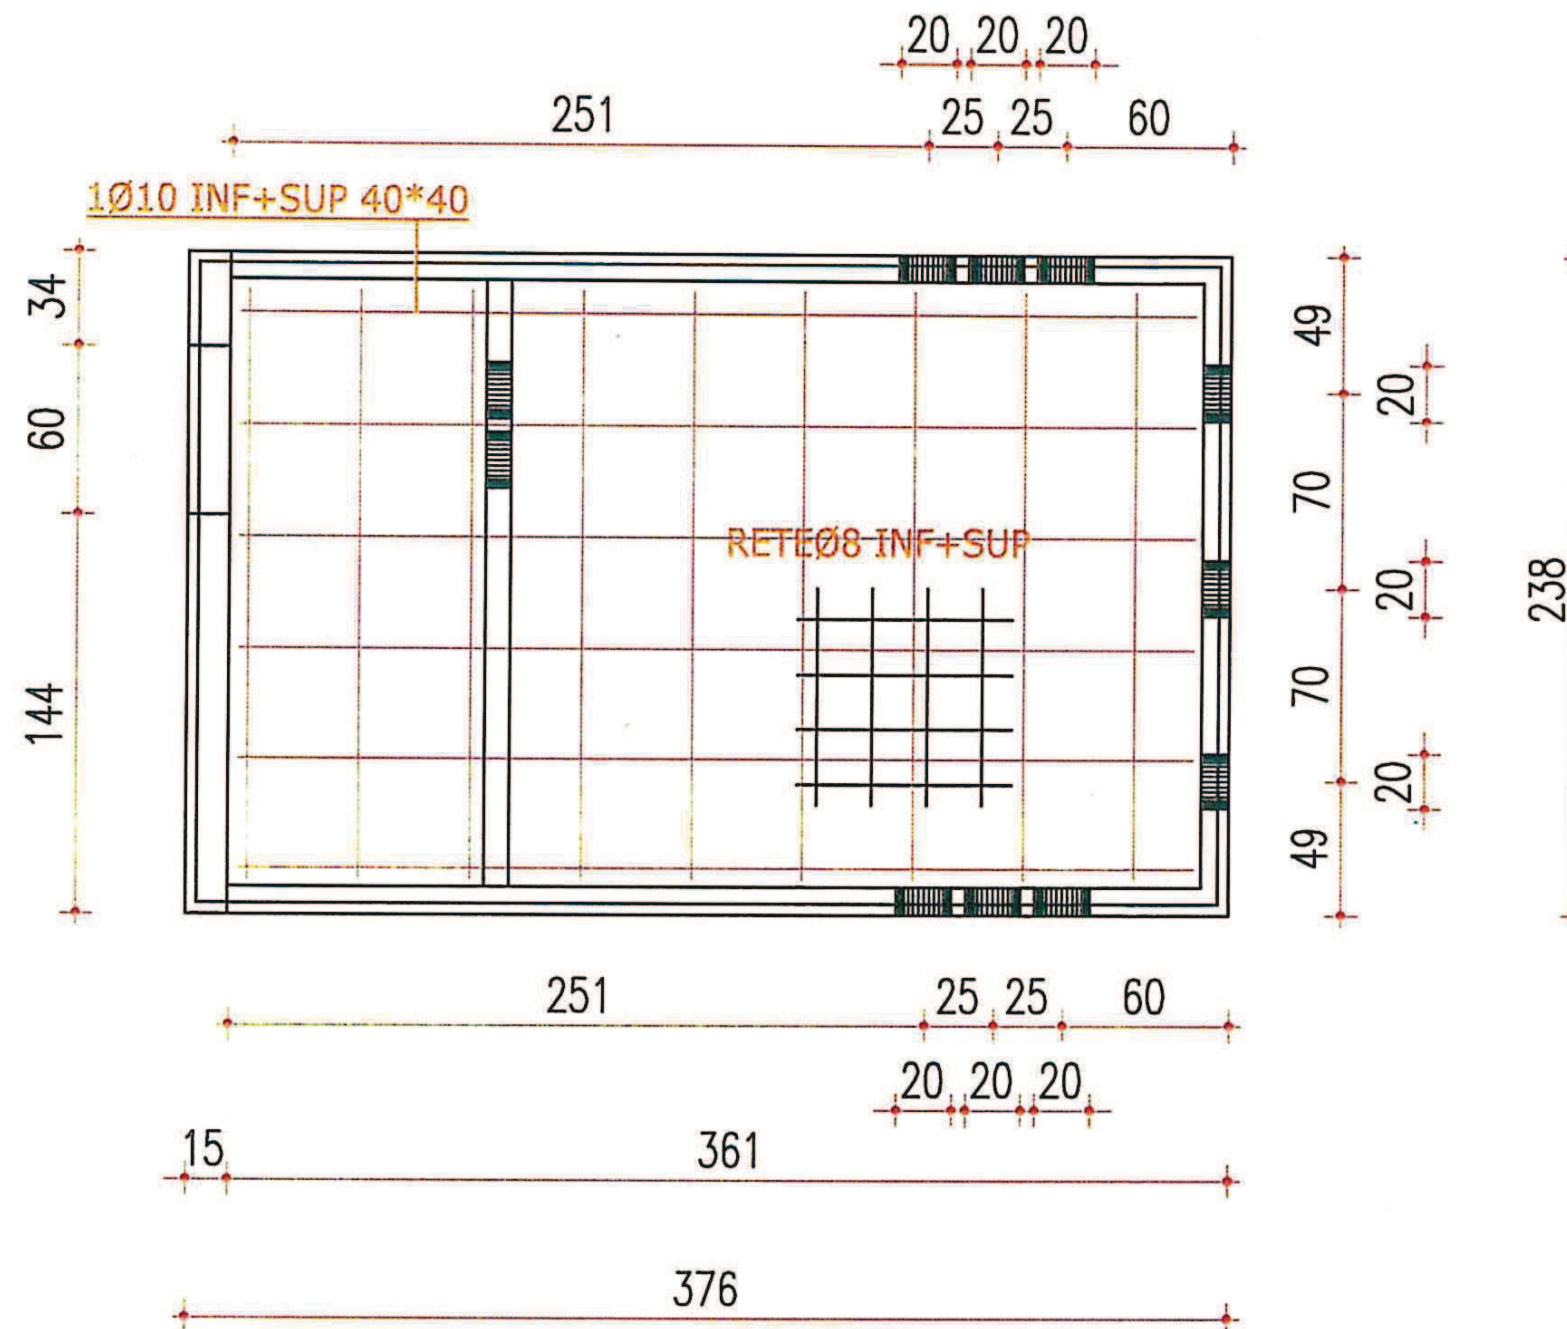

GETTO FONDAZIONE

- × SPINA ROVESCIAIA
- SPINA
- BOCCOLA M12
- CHIODO SOLL.
- BOCCOLA SOLL.M20-M24
- PIASTRA
- PIASTRA FORATA
- SQUADRETTA



ESEGUITO: _____
CONTROLLATO: _____
DATA: _____

FERRARI GIUSEPPE S.P.A.
CABINE ELETTRICHE IN C.A.V.
VIA INDUSTRIALE 27, CAMISANO VICENTINO (VI)
TEL 0444/410325 4 L.R.A. FAX 0444/410326



OGGETTO:
DISEGNI

FINITURA ESTERNA:
SI

COMMITTENTE:
STRABAG

CANTIERE:
MILANO (MI)

INCORPORATI TIPO	BoccPav	Boccole	Boc.Tet	Spina
INCORPORATI PER PEZZO				

PESO: ton 4.7 VOLUME: TOLLERANZE:
LARGHEZZA ± 8 mm
LUNGHEZZA ± 8 mm

INTEGGIATURA INTERNA:
SI

DATA: 08/04/2014
COMMESSA: 753/M
DISEGNATORE: ZAMPIERI C.
FILE: CRI 7414 1.dwg




VISTA LATO STAGGIATO

10

1Ø10/20 INF

RETE Ø8 20*20 INF+SUP

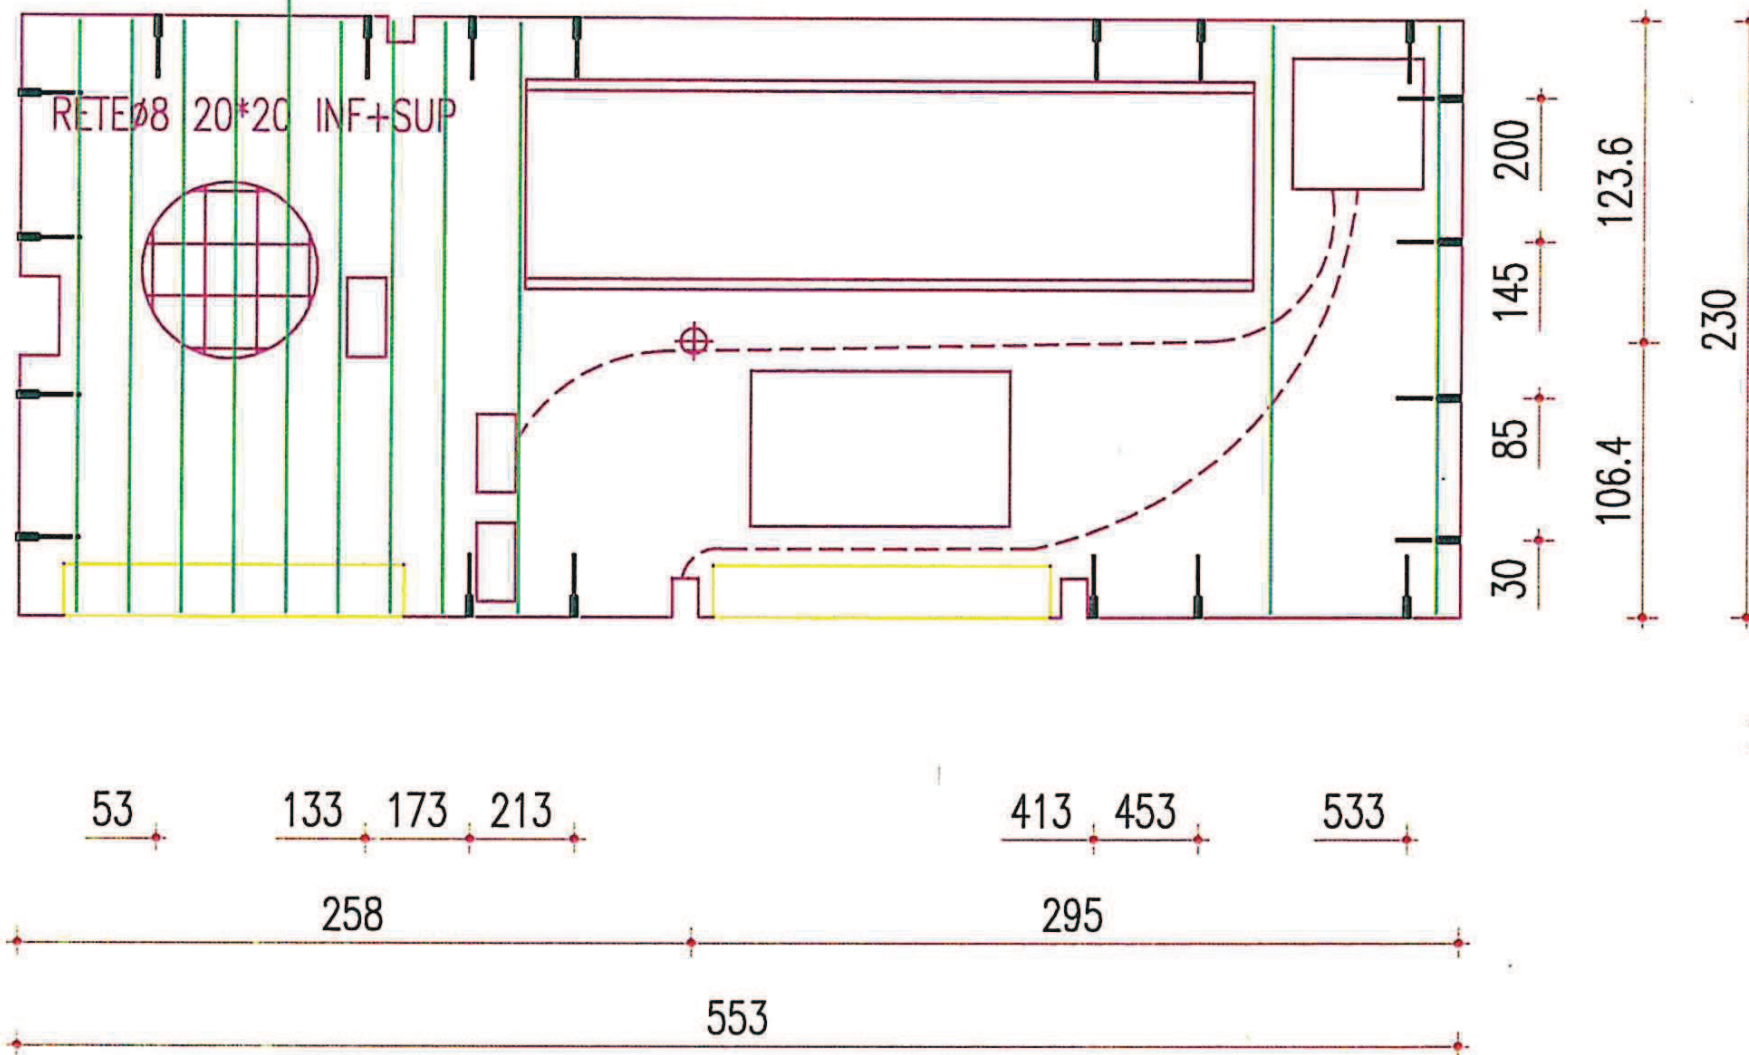

CONTROLLI S0201

LUNGHEZZA	
ALTEZZA	
LARGHEZZA	
RIENTRANZA	
PROTUBERANZA	
SCANALATURA	
CRESTA	
DISCONTINUITA	
ONDULAZIONE	
SPESSORE	
DISTORSIONE	
RETTILINEITA	
ORTOGONALITA	

PAVIMENTO RINFORZATO



FERRARI GIUSEPPE S.P.A.

CABINE ELETTRICHE IN C.A.V.

VIA INDUSTRIALE 27, CAMISANO VICENTINO (VI)

TEL 0444/410325 4 L.R.A. FAX 0444/410326



FERRARI GIUSEPPE

OGGETTO : DISEGNI		SIGLA PANNELLO : 753/M_S0201			PESO : ton 2.4	VOLUME : mc 1.0	TOLLERANZE : LARGHEZZA ± 8 mm LUNGHEZZA ± 8 mm
FINITURA ESTERNA : SI					TINTEGGIATURA INTERNA : SI		
COMMITTENTE : STRABAG							
CANTIERE : MILANO (MI)							
INCORPORATI TIPO		SpinPav	Boccole		Spine	DATA : 08/04/2014	DISEGNATORE : ZAMPIERI C.
INCORPORATI PER PEZZO		30				COMMESSA : 753/M	FILE : CRI 7414 2.dwg

- ✕ SPINA ROVESCIATA
- SPINA
- BOCCOLA M12
- ⌘ CHIODO SOLL.
- ⌘ BOCCOLA SOLL.M20-M24
- PIASTRA
- PIASTRA FORATA
- ⌘ SQUADRETTA


ESEGUITO:

CONTROLLATO:

DATA:

SIGLA LATO STAGGIATO

SPESSORE cm 9

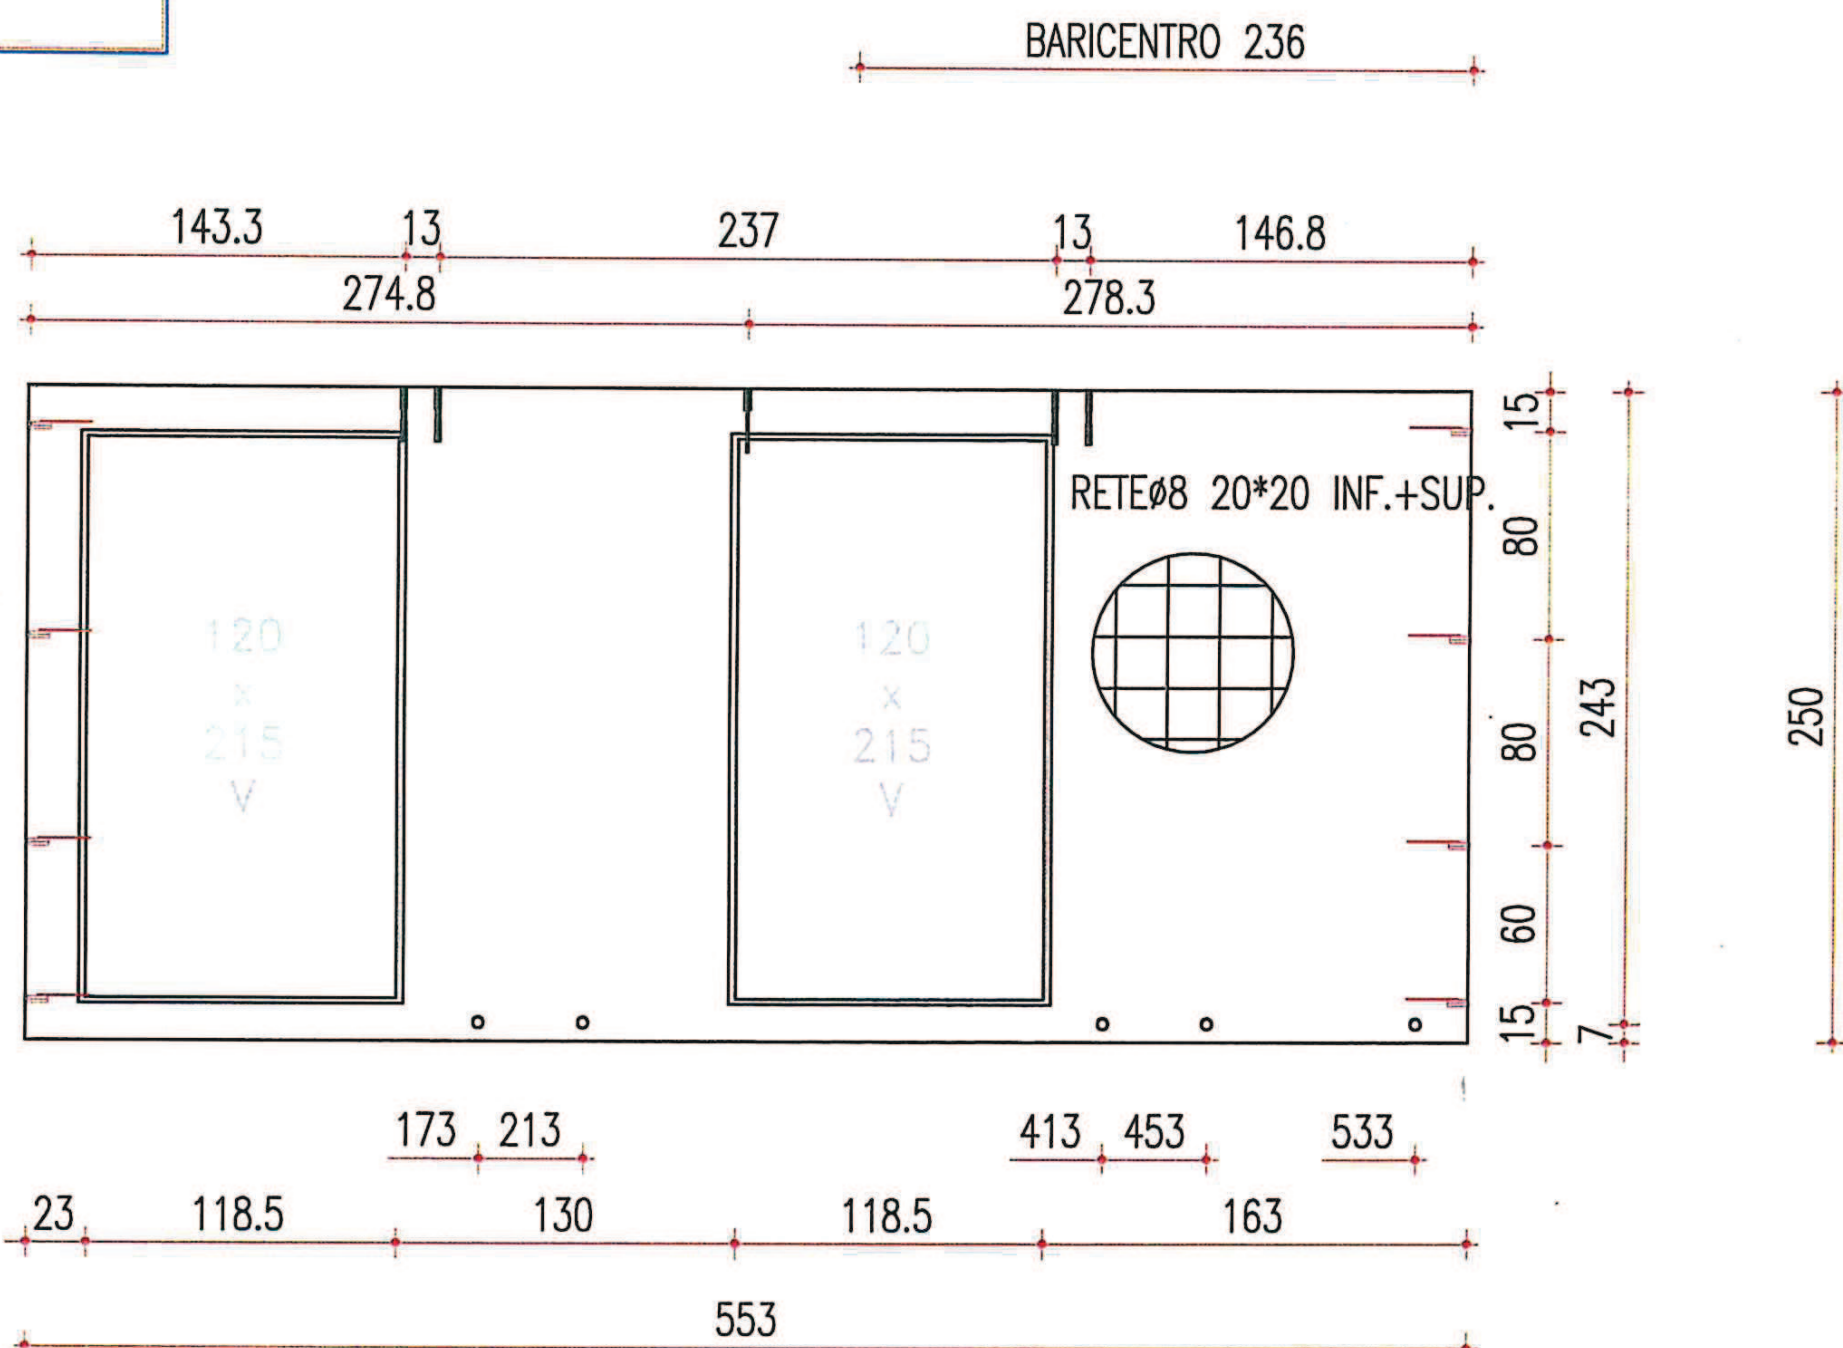

CONTROLLI PT201	
LUNGHEZZA	
ALTEZZA	
LARGHEZZA	
RIENTRANZA	
PROTUBERANZA	
SCANALATURA	
CRESTA	
DISCONTINUITA	
ONDULAZIONE	
SPESSORE	
DISTORSIONE	
RETTILINEITA	
ORTOGONALITA	



- ✕ SPINA ROVESCIATA
- SPINA
- BOCCOLA M12
- ⌘ CHIODO SOLL.
- ⌘ BOCCOLA SOLL.M20-M24
- PIASTRA
- ⌘ PIASTRA FORATA
- ⌘ SQUADRETTA



ESEGUITO:

CONTROLLATO:

DATA:


FERRARI GIUSEPPE S.P.A.
 CABINE ELETTRICHE IN C.A.V.
 VIA INDUSTRIALE 27, CAMISANO VICENTINO (VI)
 TEL 0444/410325 4 L.R.A. FAX 0444/410326

FG
 FERRARI GIUSEPPE

OGGETTO : DISEGNI		SIGLA PANNELLO : 753/M_PT201			PESO : ton 2.0	VOLUME : mc 0.8	TOLLERANZE : LARGHEZZA ± 8 mm LUNGHEZZA ± 8 mm	
FINITURA ESTERNA : SI					TINTEGGIATURA INTERNA : SI			
COMMITTENTE : STRABAG								
CANTIERE : MILANO (MI)								
INCORPORATI TIPO		SpinPav	Boccole	SOLL 1,4	Boc.Tet	Spine	DATA : 08/04/2014	DISEGNATORE : ZAMPIERI C.
INCORPORATI PER PEZZO		7	10	2	1		COMMESSA : 753/M	FILE : CRI 7414 2.dwg

STAGGIATO

cm 9

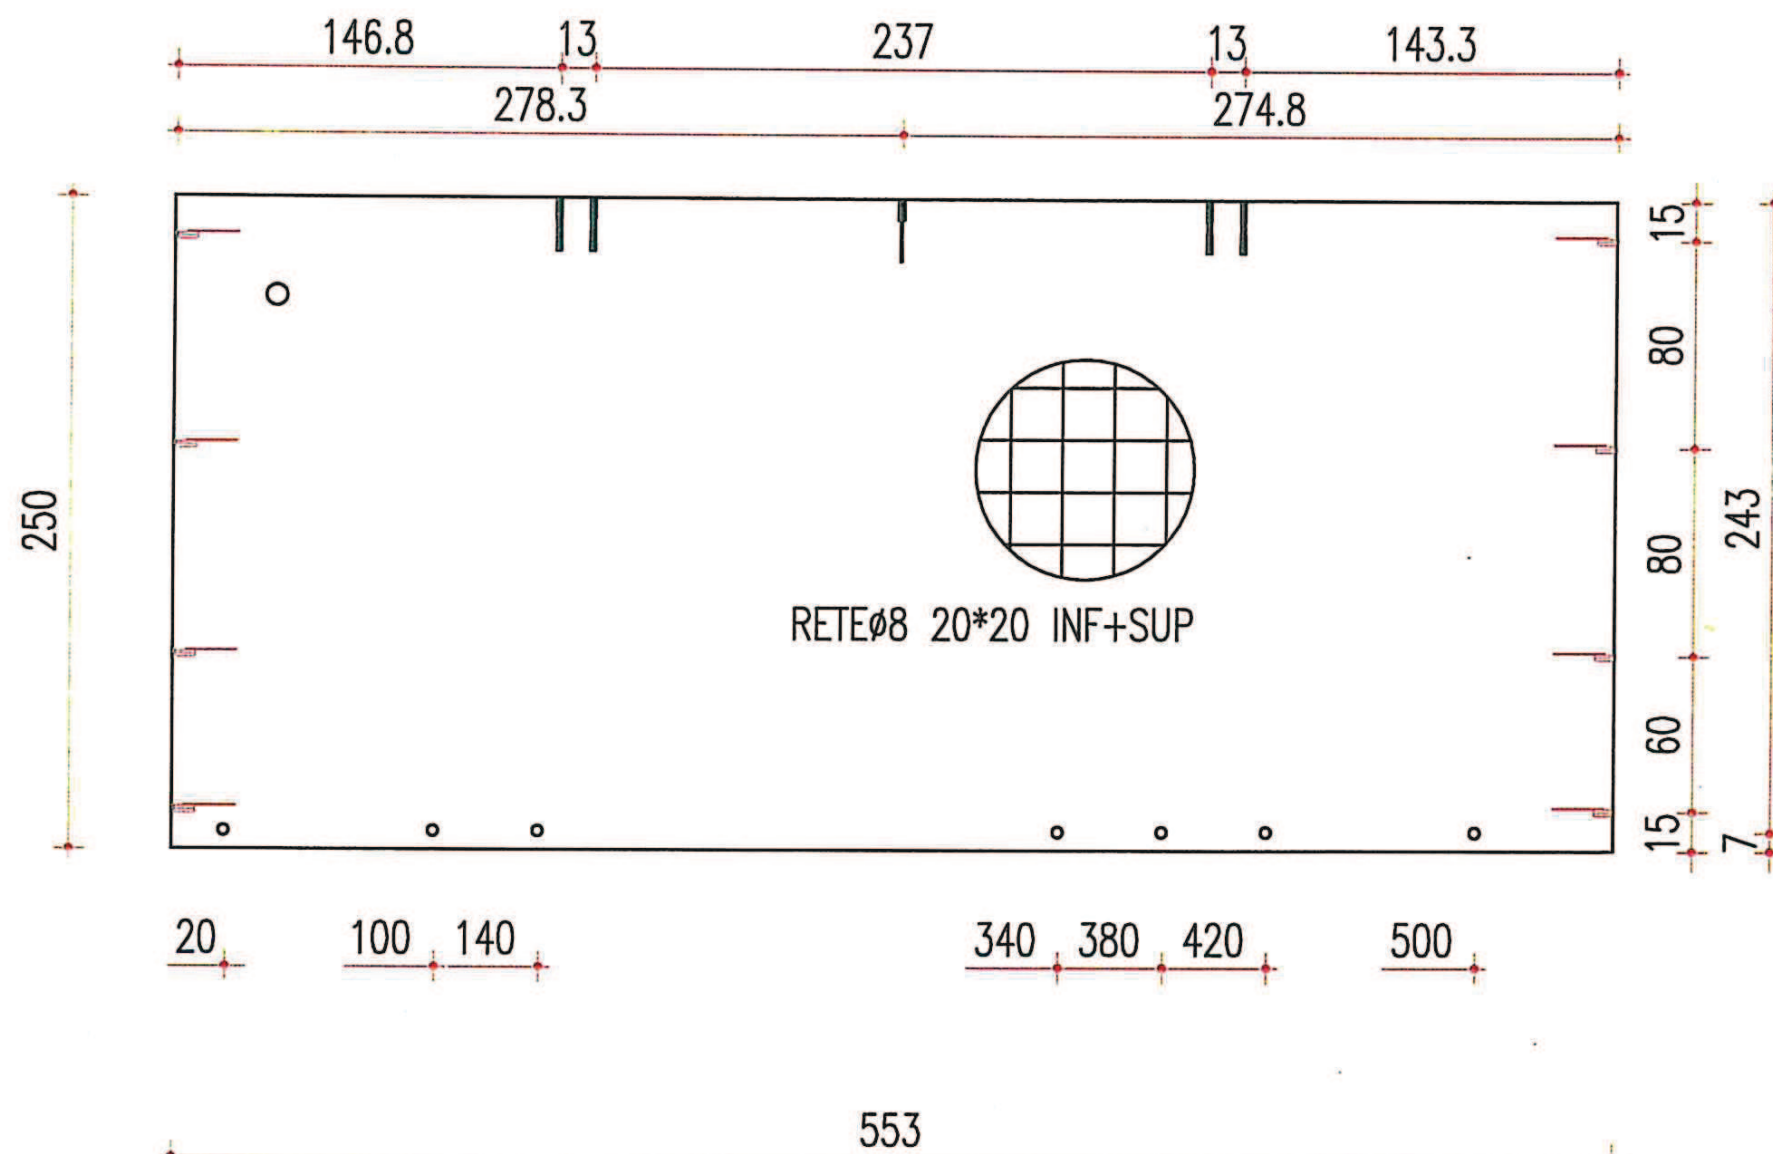

CONTROLLI PT203	
LUNGHEZZA	
ALTEZZA	
LARGHEZZA	
RIENTRANZA	
PROTUBERANZA	
SCANALATURA	
CRESTA	
DISCONTINUITA	
ONDULAZIONE	
SPESSORE	
DISTORSIONE	
RETTILINEITA	
ORTOGONALITA	



- ✕ SPINA ROVESCIATA
- SPINA
- ☐ BOCCOLA M12
- ☐ CHIODO SOLL.
- ☐ BOCCOLA SOLL.M20-M24
- ☐ PIASTRA
- ☐ PIASTRA FORATA
- ☐ SQUADRETTA



ESEGUITO:

CONTROLLATO:

DATA:


FERRARI GIUSEPPE S.P.A.
CABINE ELETTRICHE IN C.A.V.
 VIA INDUSTRIALE 27, CAMISANO VICENTINO (VI)
 TEL 0444/410325 4 L.R.A. FAX 0444/410326



OGGETTO : DISEGNI		SIGLA PANNELLO : 753/M_PT203			PESO : ton 3.1	VOLUME : mc 1.2	TOLLERANZE : LARGHEZZA ± 8 mm LUNGHEZZA ± 8 mm	
FINITURA ESTERNA : SI					TINTEGGIATURA INTERNA : SI			
COMMITTENTE : STRABAG								
CANTIERE : MILANO (MI)								
INCORPORATI TIPO		SpinPav	Boccole	SOLL 2,5	Boc.Tot	Spine	DATA : 08/04/2014	DISEGNATORE ZAMPIERI C.
INCORPORATI PER PEZZO		13	10	2	1		COMMESSA : 753/M	FILE : CRI 7414 2.dwg

ALATO STAGGIATO

255x85 cm 3

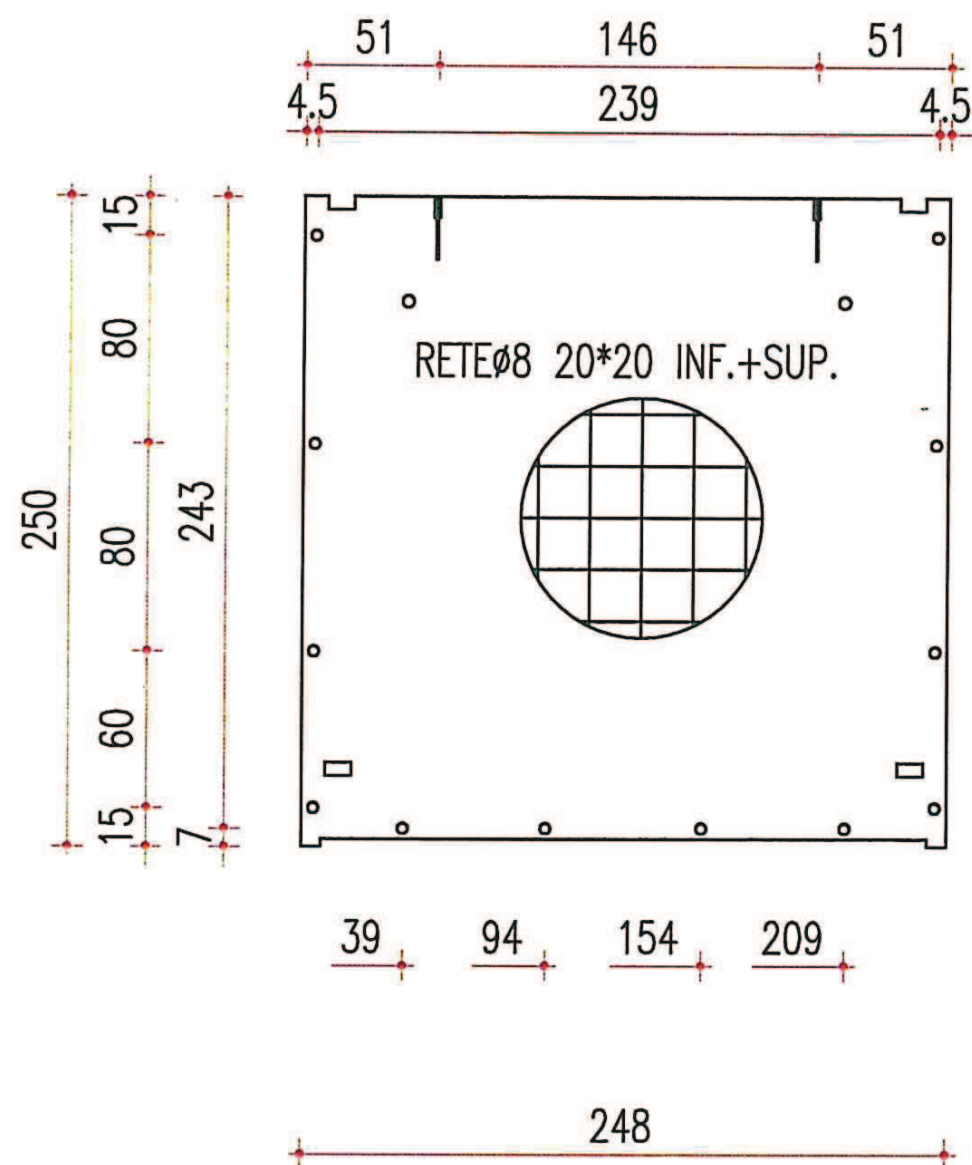

CONTROLLI PT204	
LUNGHEZZA	
ALTEZZA	
LARGHEZZA	
RIENTRANZA	
PROTUBERANZA	
SCANALATURA	
CRESTA	
DISCONTINUITA	
ONDULAZIONE	
SPESSORE	
DISTORSIONE	
RETTILINEITA	
ORTOGONALITA	

- ✕ SPINA ROVESCIATA
- SPINA
- BOCCOLA M12
- ⌘ CHIODO SOLL.
- ⌘ BOCCOLA SOLL.M20-M24
- PIASTRA
- PIASTRA FORATA
- ⌘ SQUADRETTA



ESEGUITO:


CONTROLLATO:

DATA:

FERRARI GIUSEPPE S.P.A.
 CABINE ELETTRICHE IN C.A.V.
 VIA INDUSTRIALE 27, CAMISANO VICENTINO (VI)
 TEL 0444/410325 4 L.R.A. FAX 0444/410326



OGGETTO : DISEGNI		SIGLA PANNELLO : 753/M_PT204				PESO : ton 1.4		VOLUME : mc 0.5		TOLLERANZE : LARGHEZZA ± 8 mm LUNGHEZZA ± 8 mm	
FINITURA ESTERNA : SI						TINTEGGIATURA INTERNA : SI					
COMMITTENTE : STRABAG											
CANTIERE : MILANO (MI)											
INCORPORATI TIPO			SpinPav	Boccole		Boc.Tot	Spine	DATA : 08/04/2014		DISEGNATORE : ZAMPIERI C.	
INCORPORATI PER PEZZO			5			2	8	COMMESSA : 753/M		FILE : CRI 7414 2.dwg	

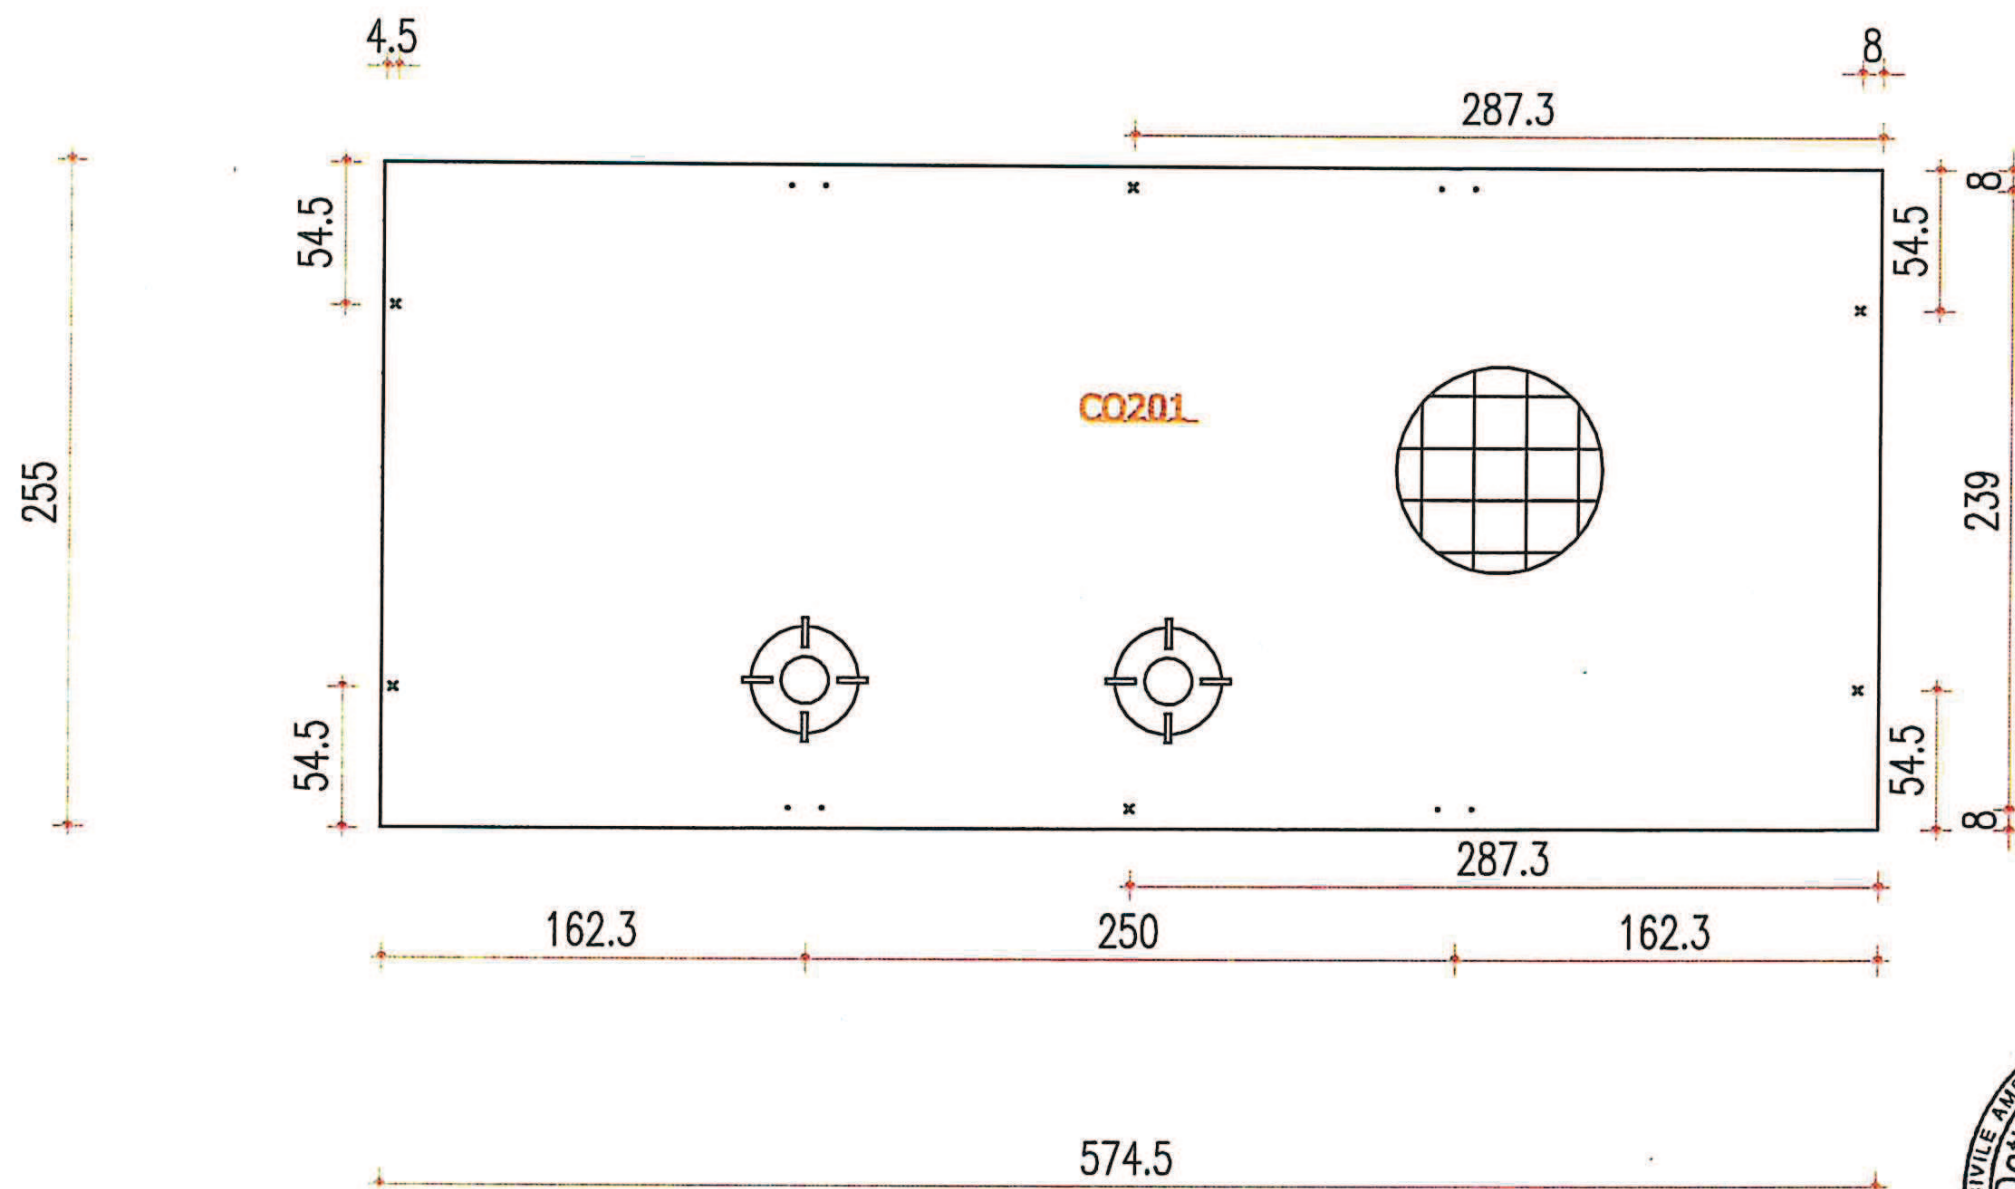

MONTAGGIO COPERTURE

- ✕ SPINA ROVESCIAIA
- SPINA
- BOCCOLA M12
- ⌘ CHIODO SOLL.
- ⌘ BOCCOLA SOLL.M20-M24
- PIASTRA
- PIASTRA FORATA
- ⌘ SQUADRETTA



ESEGUITO:


CONTROLLATO:

DATA:

FERRARI GIUSEPPE S.P.A.
 CABINE ELETTRICHE IN C.A.V.
 VIA INDUSTRIALE 27, CAMISANO VICENTINO (VI)
 TEL 0444/410325 4 L.R.A. FAX 0444/410326



OGGETTO : DISEGNI			SIGLA PANNELLO :			PESO :		VOLUME :		TOLLERANZE : LARGHEZZA ± 8 mm LUNGHEZZA ± 8 mm			
FINITURA ESTERNA : SI						TINTEGGIATURA INTERNA : SI							
COMMITTENTE : STRABAG													
CANTIERE : MILANO (MI)													
INCORPORATI TIPO		BoccPav		Boccole		Boc.Tet		Spine		DATA : 08/04/2014		DISEGNATORE : ZAMPIERI C.	
INCORPORATI PER PEZZO						4		6		COMMESSA : 753/M		FILE : CRI 7414 2.dwg	

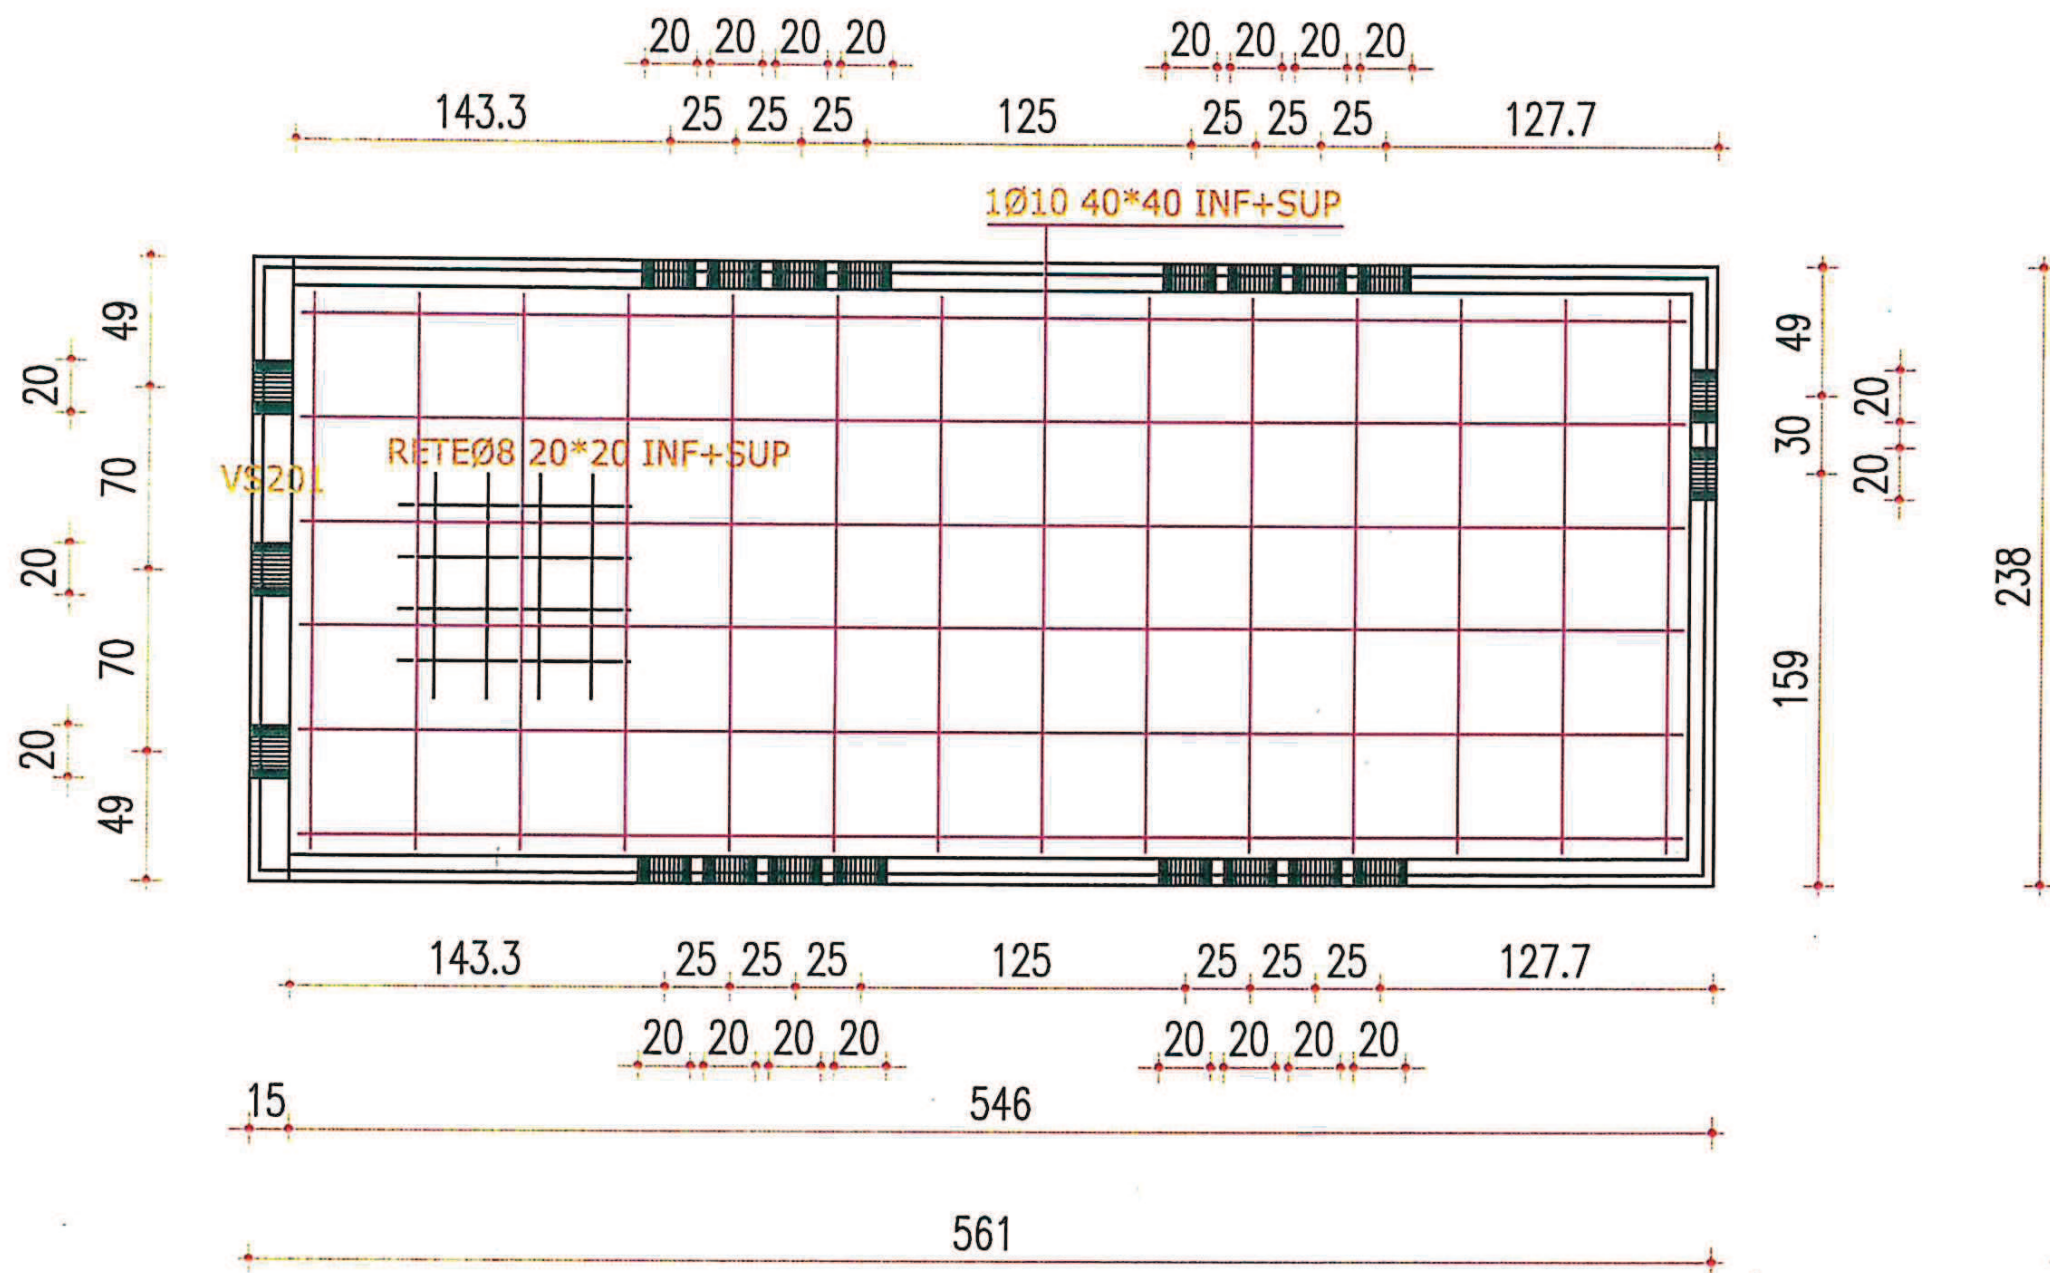

GETTO FONDAZIONE

- ✕ SPINA ROVESCATA
- SPINA
- ≡ BOCCOLA M12
- ⌘ CHIODO SOLL.
- ⌘ BOCCOLA SOLL.M20-M24
- PIASTRA
- ▣ PIASTRA FORATA
- ▣ SQUADRETTA



ESEGUITO:
 CONTROLLATO:
 DATA:


FERRARI GIUSEPPE S.P.A.
 CABINE ELETTRICHE IN C.A.V.
 VIA INDUSTRIALE 27, CAMISANO VICENTINO (VI)
 TEL 0444/410325 4 L.R.A. FAX 0444/410326



OGGETTO : DISEGNI			SIGLA PANNELLO :		PESO : ton 6.2	VOLUME :	TOLLERANZE : LARGHEZZA ± 8 mm LUNGHEZZA ± 8 mm	
FINITURA ESTERNA : SI					TINTEGGIATURA INTERNA : SI			
COMMITTENTE : STRABAG								
CANTIERE : MILANO (MI)								
INCORPORATI TIPO		BoccPav	Boccole		Boc.Tet	Spine	DATA : 08/04/2014	DISSEGNAZIONE : ZAMPIERI C.
INCORPORATI PER PEZZO							COMMESSA : 753/M	FILE : CRI 7414 2.dwg

STAGGIATO

10

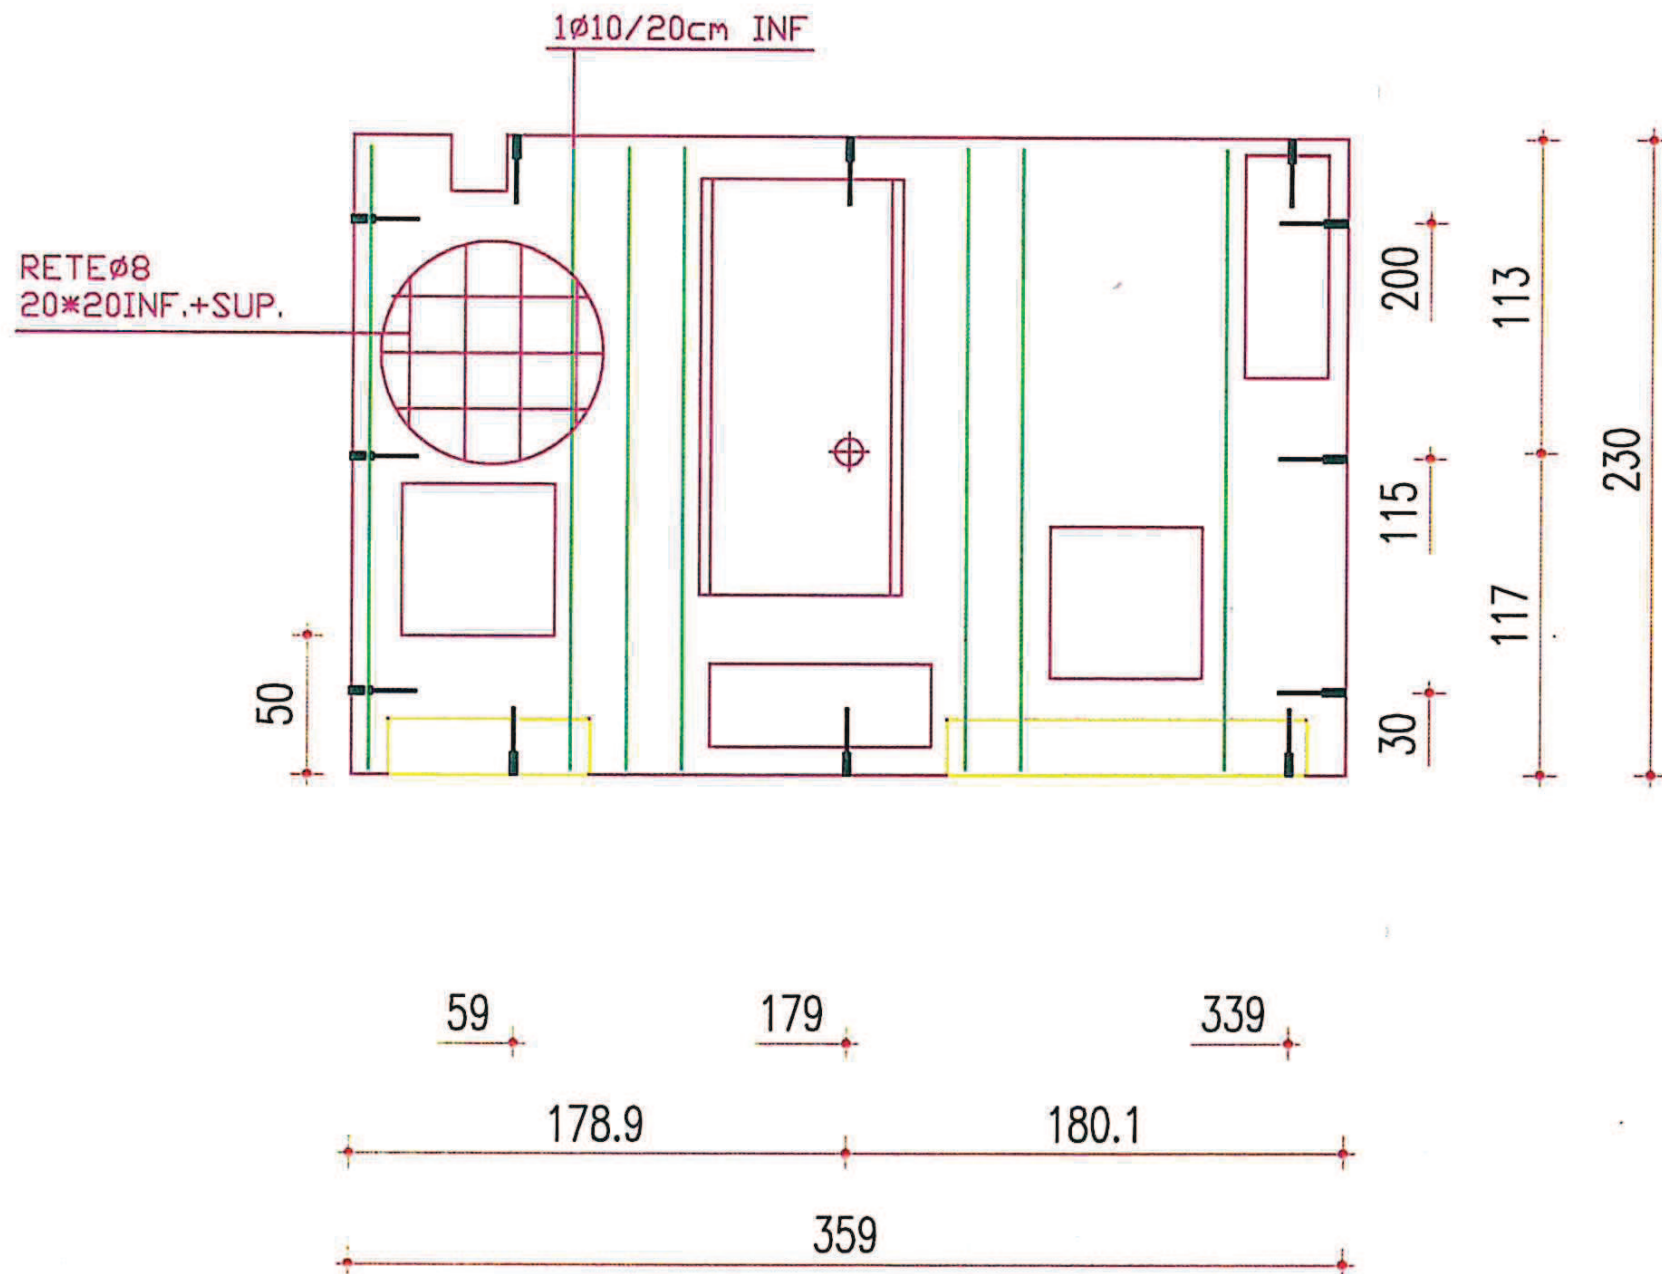

CONTROLLI S0101	
LUNGHEZZA	
ALTEZZA	
LARGHEZZA	
RIENTRANZA	
PROTUBERANZA	
SCANALATURA	
CRESTA	
DISCONTINUITA	
ONDULAZIONE	
SPESSORE	
DISTORSIONE	
RETTILINEITA	
ORTOGONALITA	

PAVIMENTO RINFORZATO

- ✕ SPINA ROVESCIATA
- SPINA
- BOCCOLA M12
- ⌘ CHIODO SOLL.
- ⌘ BOCCOLA SOLL.M20-M24
- PIASTRA
- PIASTRA FORATA
- ⌘ SQUADRETTA



ESEGUITO:

CONTROLLATO:

DATA:

FERRARI GIUSEPPE S.P.A.
 CABINE ELETTRICHE IN C.A.V.
 VIA INDUSTRIALE 27, CAMISANO VICENTINO (VI)
 TEL 0444/410325 4 L.R.A. FAX 0444/410326




OGGETTO : DISEGNI		SIGLA PANNELLO : 753/M_S0101				PESO : ton 2.0	VOLUME : mc 0.8	TOLLERANZE : LARGHEZZA ± 8 mm LUNGHEZZA ± 8 mm	
FINITURA ESTERNA : SI						TINGEGGIATURA INTERNA : SI			
COMMITTENTE : STRABAG									
CANTIERE : MILANO (MI)									
INCORPORATI TIPO		SpinPav	Boccole			Spine	DATA : 08/04/2014	DISEGNATORE : ZAMPIERI C.	
INCORPORATI PER PEZZO		22					COMMESSA : 753/M	FILE : CRI_7414_1.dwg	



STAGGIATO

m 9

BARICENTRO 197

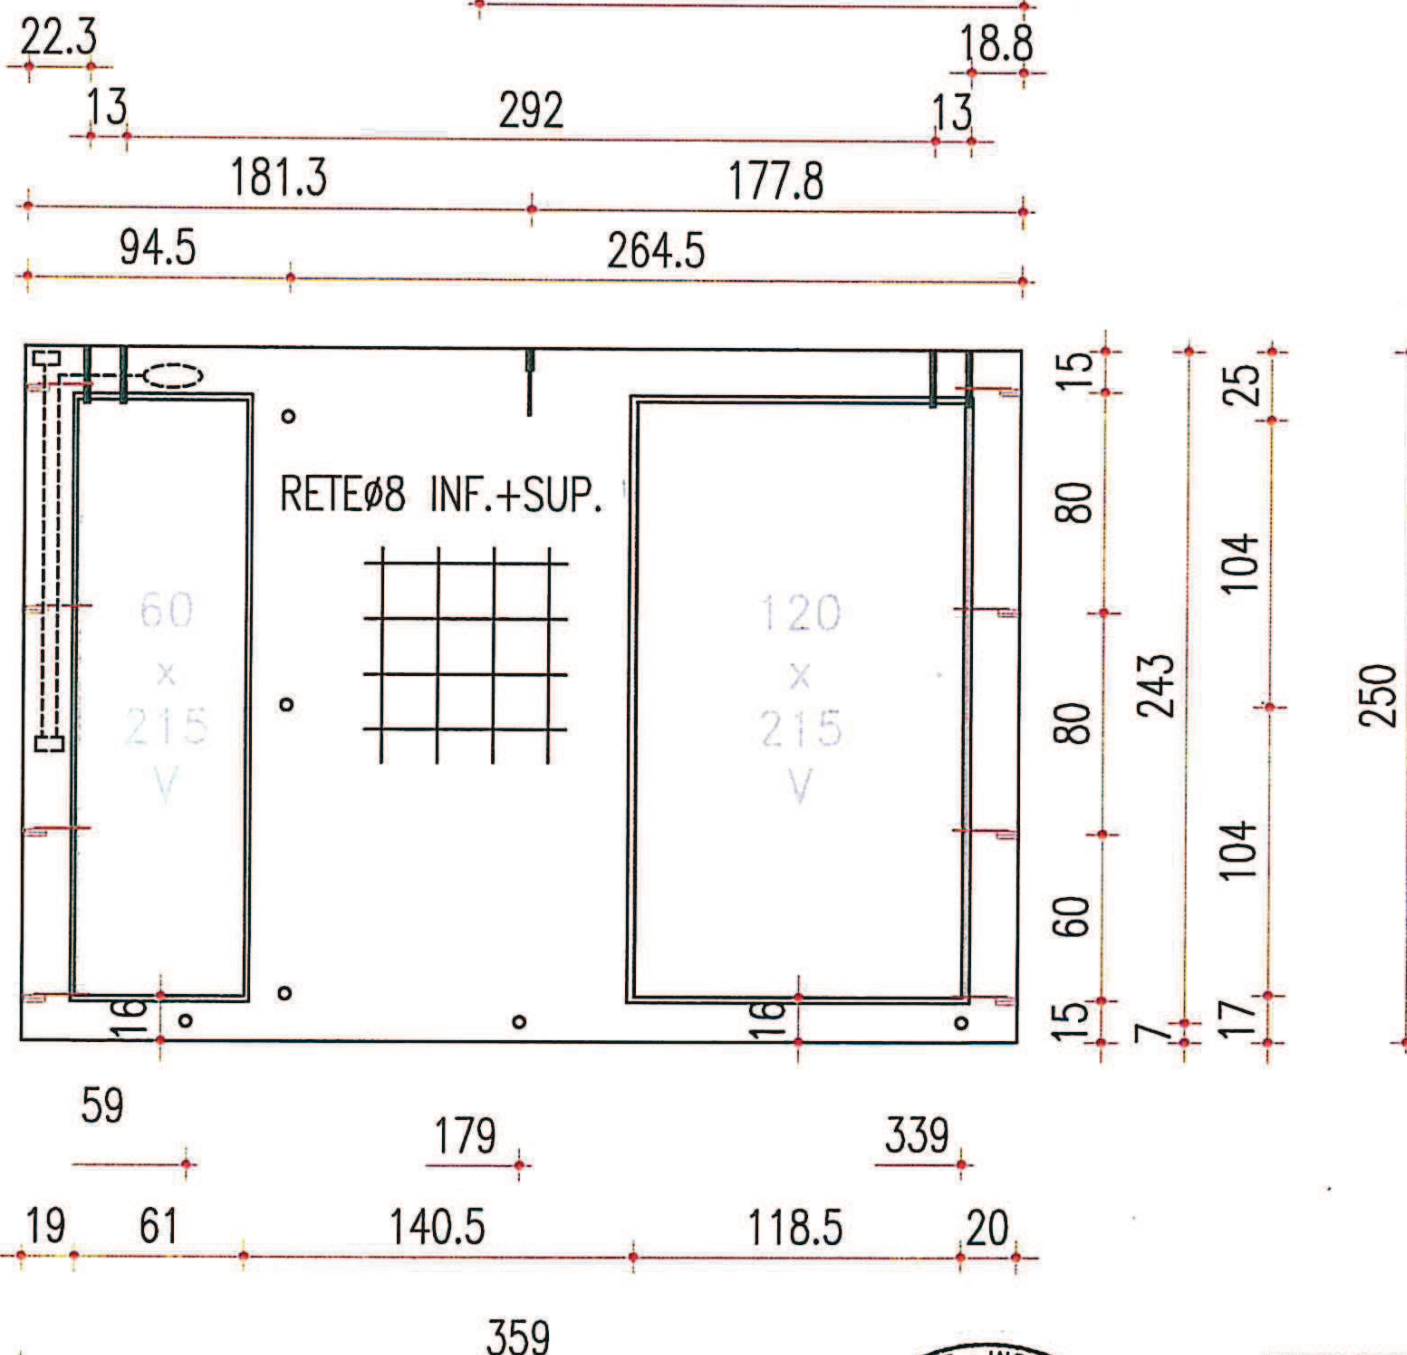

CONTROLLI PT101

LUNGHEZZA	
ALTEZZA	
LARGHEZZA	
RIENTRANZA	
PROTUBERANZA	
SCANALATURA	
CRESTA	
DISCONTINUITA	
ONDULAZIONE	
SPESSORE	
DISTORSIONE	
RETTILINEITA	
ORTOGONALITA	

- ✕ SPINA ROVESCIATA
- SPINA
- BOCCOLA M12
- ⌘ CHIODO SOLL.
- ⌘ BOCCOLA SOLL.M20-M24
- PIASTRA
- ⌘ PIASTRA FORATA
- ⌘ SQUADRETTA



ESEGUITO: _____
 CONTROLLATO: _____
 DATA: _____

FERRARI GIUSEPPE

CABINE ELETTRICHE

VIA INDUSTRIALE 27, CAMISANO VICIN

TEL 0444/410325 4 L.R.A. FAX 0444/410


SIGLA PANNELLO:
753/M_PT101PESO: ton 1.2
VOLUME: mc 0.5TOLLERANZE:
LARGHEZZA ± 8 mm
LUNGHEZZA ± 8 mmINTEGGIATURA INTERNA:
SISANTIERE:
MILANO (MI)

INCORPORATI TIPO	SpinPav	Boccole	SOLL	1,4Boc.Tet	Spine	DATA	DISEGNATORE
INCORPORATI PER PEZZO	4	10	2	1	3	08/04/2014	ZAMPIERI C.
						COMMESSA: 753/M	FILE: CRI 7414 1.dwg


Mod 07.1

PIASTRA STAGGIATO

SPESORE cm 9

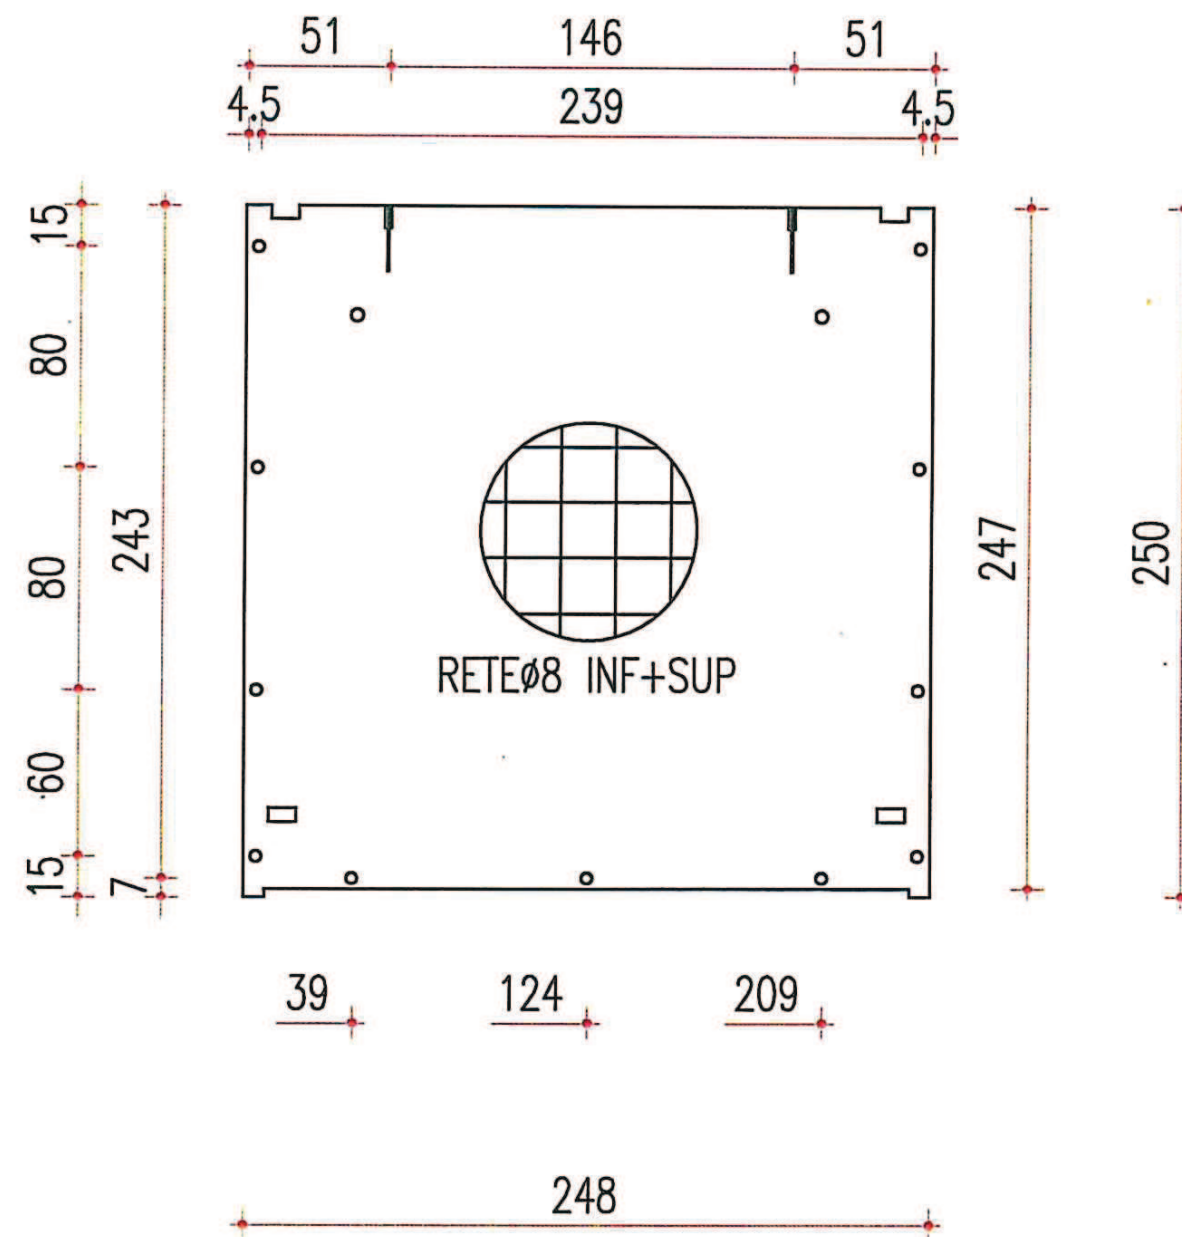

CONTROLLI PT102	
LUNGHEZZA	
ALTEZZA	
LARGHEZZA	
RIENTRANZA	
PROTUBERANZA	
SCANALATURA	
CRESTA	
DISCONTINUITA	
ONDULAZIONE	
SPESSORE	
DISTORSIONE	
RETTILINEITA	
ORTOGONALITA	

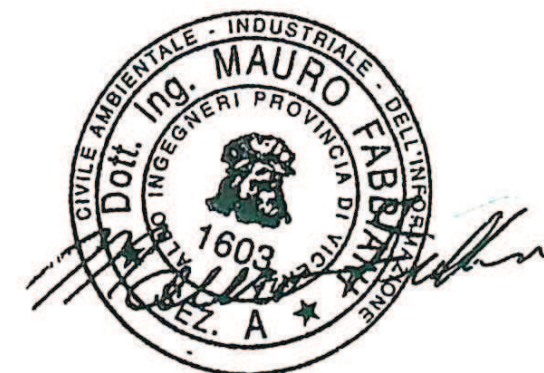

- ✕ SPINA ROVESCIATA
- SPINA
- ☐ BOCCOLA M12
- ☐ CHIODO SOLL.
- ☐ BOCCOLA SOLL.M20-M24
- ☐ PIASTRA
- ☐ PIASTRA FORATA
- ☐ SQUADRETTA



ESEGUITO: _____

CONTROLLATO: _____

DATA: _____

FERRARI GIUSEPPE S.P.A.
 CABINE ELETTRICHE IN C.A.V.
 VIA INDUSTRIALE 27, CAMISANO VICENTINO (VI)
 TEL 0444/410325 4 L.R.A. FAX 0444/410326



OGGETTO : DISEGNI		SIGLA PANNELLO : 753/M_PT102			PESO : ton 1.4	VOLUME : mc 0.5	TOLLERANZE : LARGHEZZA ± 8 mm LUNGHEZZA ± 8 mm	
FINITURA ESTERNA : SI					TINTEGGIATURA INTERNA : SI			
COMMITTENTE : STRABAG								
CANTIERE : MILANO (MI)								
INCORPORATI TIPO		SpinPav	Boccole		Boc.Tet	Spine	DATA : 08/04/2014	DISEGNATORE : ZAMPIERI C.
INCORPORATI PER PEZZO		5			2	8	COMMESSA : 753/M	FILE : CRI 7414 1 dw



CONTROLLI PT103	
LUNGHEZZA	
ALTEZZA	
LARGHEZZA	
RIENTRANZA	
PROTUBERANZA	
SCANALATURA	
CRESTA	
DISCONTINUITA	
ONDULAZIONE	
SPESSORE	
DISTORSIONE	
RETTILINEITA	
ORTOGONALITA	

- ✕ SPINA ROVESCIATA
- SPINA
- ☐ BOCCOLA M12
- ☐ CHIODI SOLL.
- ☐ BOCCOLA SOLL.M20-M24
- ☐ PIASTRA
- ☐ PIASTRA FORATA
- ☐ SQUADRETTA



ESEGUITO: _____
 CONTROLLATO: _____
 DATA: _____

FERRARI GIUSEPPE S.P.A.
 CABINE ELETTRICHE IN C.A.V.
 VIA INDUSTRIALE 27, CAMISANO VICENTINO (VI)
 TEL 0444/410325 4 L.R.A. FAX 0444/410326

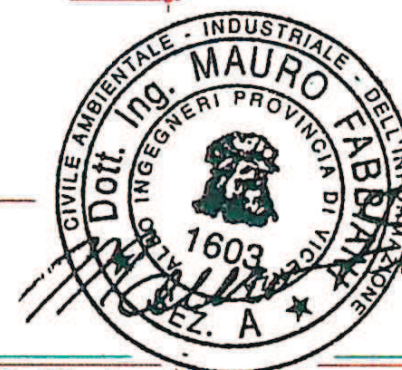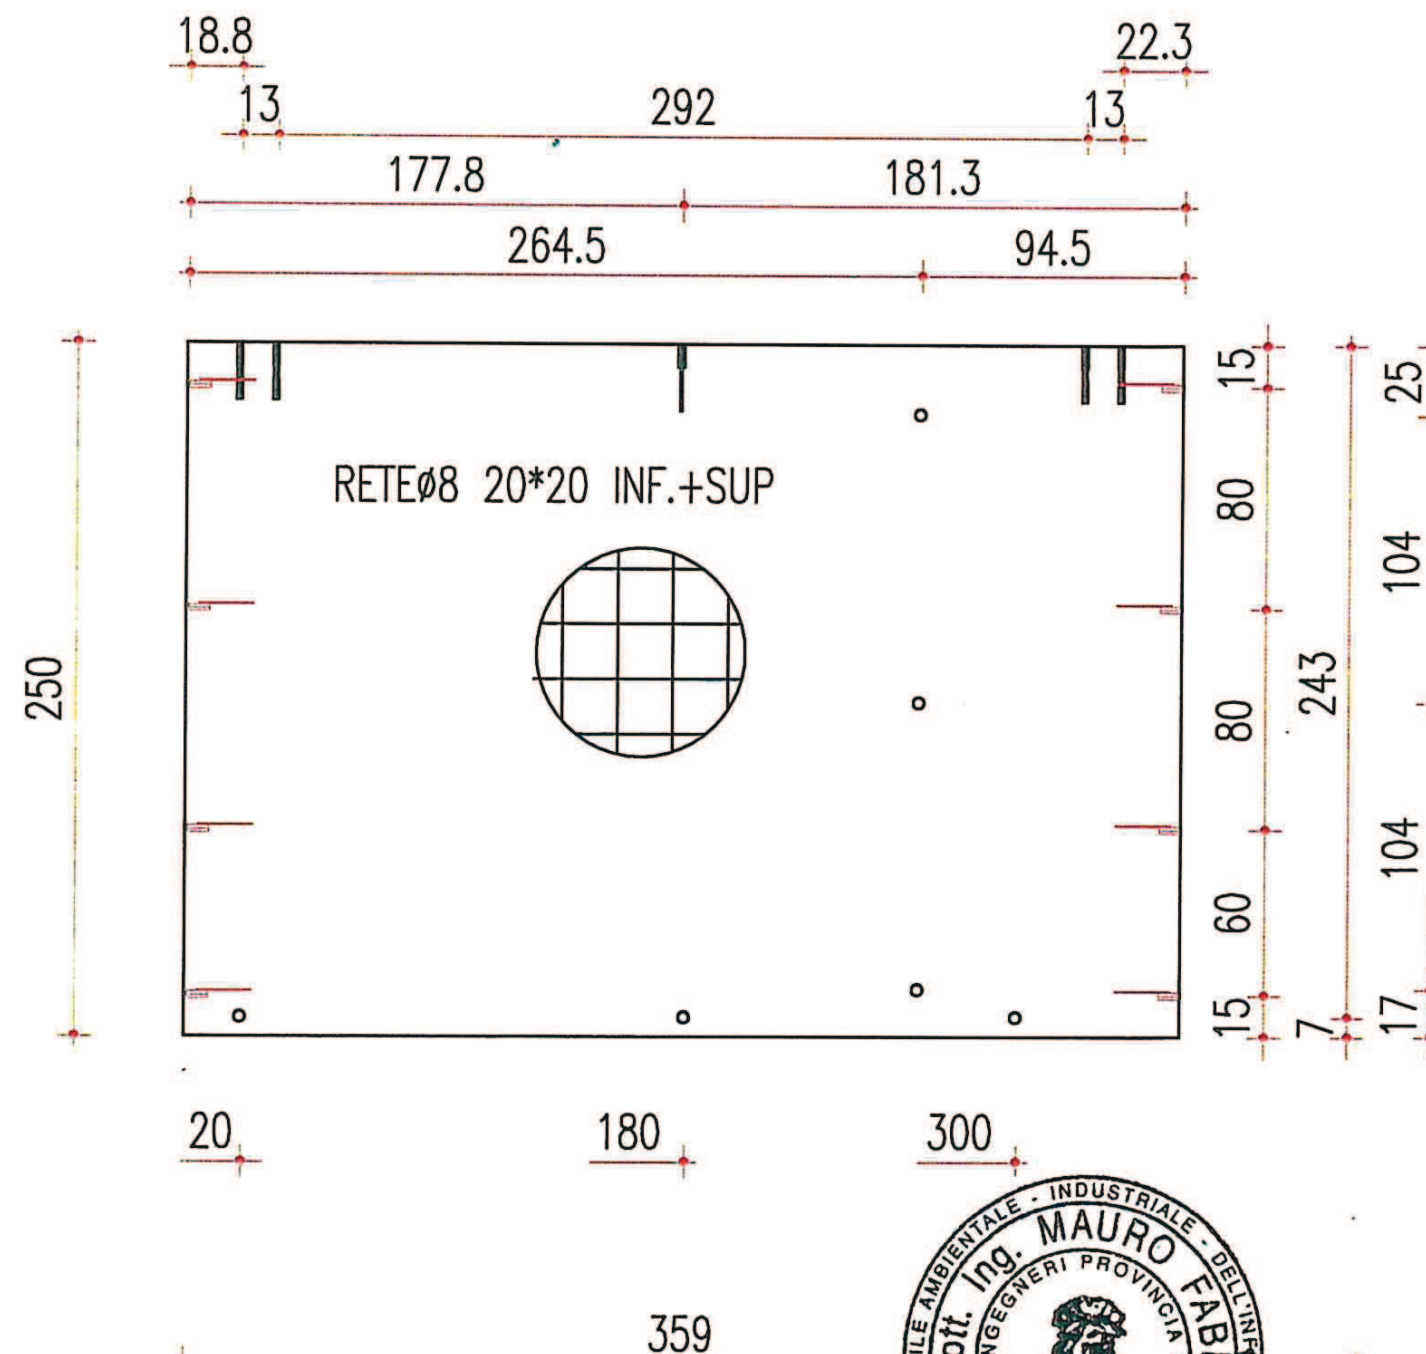

OGGETTO: DISEGNI		SIGLA PANNELLO: 753/M_PT103				PESO: ton 2.0	VOLUME: mc 0.8	TOLLERANZE: LARGHEZZA ± 8 mm LUNGHEZZA ± 8 mm	
FINITURA ESTERNA: SI						TINTEGGIATURA INTERNA: SI			
COMMITTENTE: STRABAG									
CANTIERE: MILANO (MI)									
INCORPORATI TIPO		SpinPav	Boccole	SOLL 1,4	Boc.Tet	Spine	DATA: 08/04/2014	DISEGNATORE: ZAMPIERI C.	
INCORPORATI PER PEZZO		8	10	2	1	3	COMMESSA: 753/M	FILE: CRI 7414_1.dwg	