

MATRICE DI REVISIONE																					
REV	DATA		DESCRIZIONE MODIFICA																		
N.B.: LA TAVOLA SOSTITUISCE QUELLA RELATIVA AL CODICE <table><tr><td>E</td><td></td><td></td><td></td><td></td><td></td><td></td><td></td><td></td></tr></table> DEL PROGETTO ESECUTIVO													E								
E																					



COLLEGAMENTO AUTOSTRADALE

DALMINE - COMO - VARESE - VALICO DEL GAGGIOLO E OPERE AD ESSO CONNESSE

CODICE C.U.P. F11B06000270007

TRATTE B1, B2, C, D, TRVA13+14, GREENWAY

AS BUILT

TRATTA B1

IMPIANTI

TIPOLOGICI IMPIANTI TECNOLOGICI

TIPOLOGICI STRUTTURALI

CABINA Ex V1-B2 - CARPENTERIA E ARMATURA

IDENTIFICAZIONE ELABORATO

CODICE PROGETTO: F00107B

FASE PROGETTUALE	WBS				AMBITO	TIPO ELABORATO	PROGRESSIVO	REVISIONE
	LOTTO	ZONA	OPERA	TRATTO D'OPERA				
A	1	A0X	GE000	0	IM	PC	019	E

IMPRESA

RAGGRUPPAMENTO TEMPORANEO IMPRESE:

Mandataria	Mandante	Mandante	Mandante cooptata
STRABAG A.G.	GLF Grandi Lavori Fincosit S.p.A.	ICM S.p.A.	STRABAG S.p.A.



Scala: -

DATA	DESCRIZIONE	REV
Febbraio 2018	Emissione	E

CONCEDENTE

CONCESSIONI AUTOSTRADALI LOMBARDE

CONCESSIONARIO

Direttore Tecnico: Ing. Giuseppe Sambo
Referente Tecnico: Ing. Bilancia Giuseppe

APPROVATO

Il Direttore dei Lavori: Ing. Francesco Domanico

PROGETTISTA - PROGETTO ESECUTIVO DI DETTAGLIO

RAGGRUPPAMENTO TEMPORANEO PROGETTISTI:

Mandataria	Mandante	Mandante	Mandante
 3TI PROGETTI ITALIA INGEGNERIA INTEGRATA S.p.A.	 GP Ingegneria srl GESTIONE PROGETTI DI INGEGNERIA	 3TI PROGETTI	 3TI PROGETTI

RESPONSABILE DI PROGETTO ED INCARICATO DELL'INTEGRAZIONE FRA LE VARIE PRESTAZIONI:

Ing. Alberto Cecchini



ELABORAZIONE PROGETTUALE

PROGETTISTA:

3TI PROGETTI ITALIA S.p.A.

3TI ITALIA S.p.A.

DIRETTORE TECNICO

Ing. Stefano Luca Possati


Ordine degli Ingegneri

Provincia di Roma n. 20809


Redatto: Coppola

Verificato: Sorge


Approvato: Possati

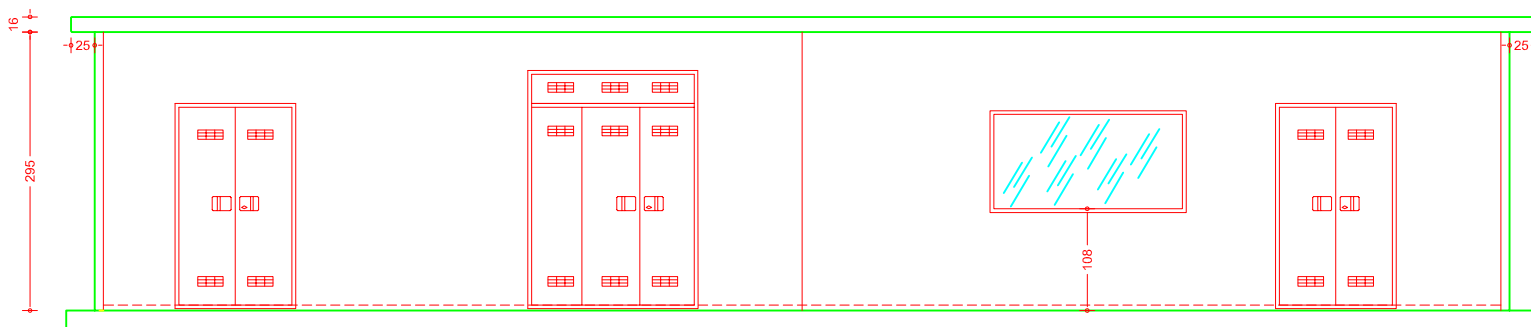


PROSPETTO FRONTALE

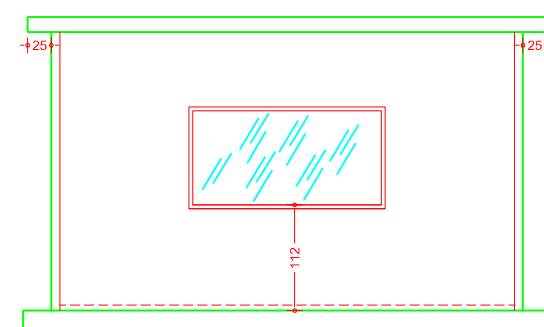

PROSPETTO SINISTRO

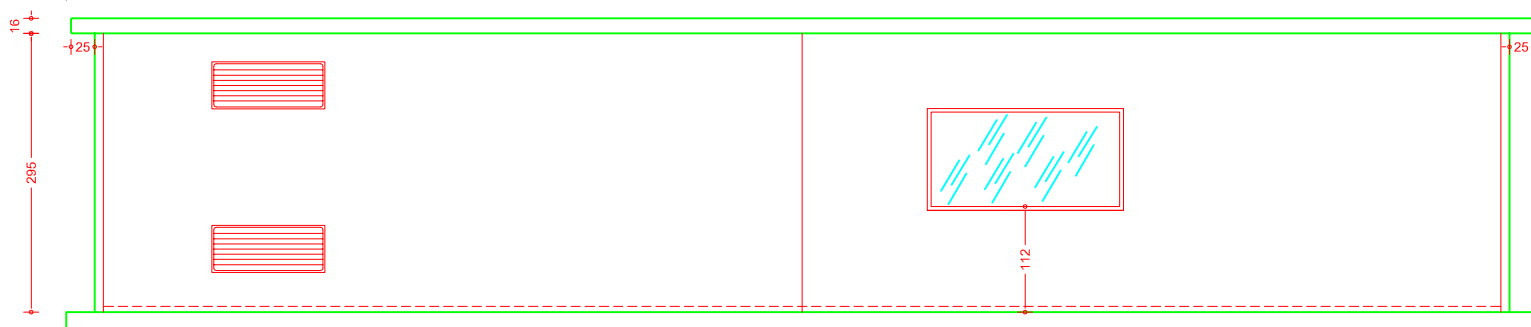

PROSPETTO RETRO

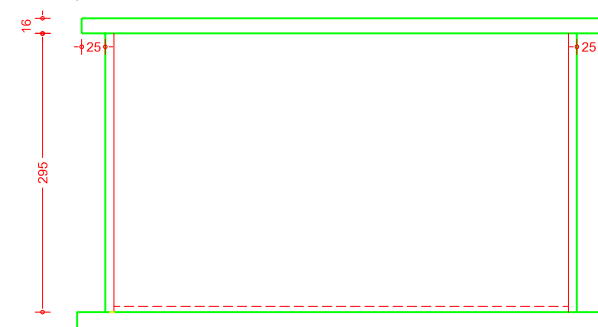

PROSPETTO DESTRO




DESCRIZIONE REVISIONE	ELABORATO	REVISIONE			CLIENTE
EMISSIONE	ZAMPIERI C.	DATA	25/03/15		STRABAG
		GRADO	01		
ARCHIVIO FILE: gr lav/pedel/dis ferr/agosto14/aggot v1			Mod. 07.1 rev. 01		



DESCRIZIONE DOCUMENTO	COMMESSA N°	DESTINAZIONE		
PROSPETTI	754/M	MILANO (MI)		
	FOGLIO 02 / 06	CABINA ELETTRICA PREFABBRICATA IN C.A.V.		
FERRARI GIUSEPPE S.R.L. via Industriale 27 36043 Camisano V.no (VI) T. 0444-410325 F. 0444-410326 ferrari@ferrarcabine.it				

CON GOCCIOLATOIO

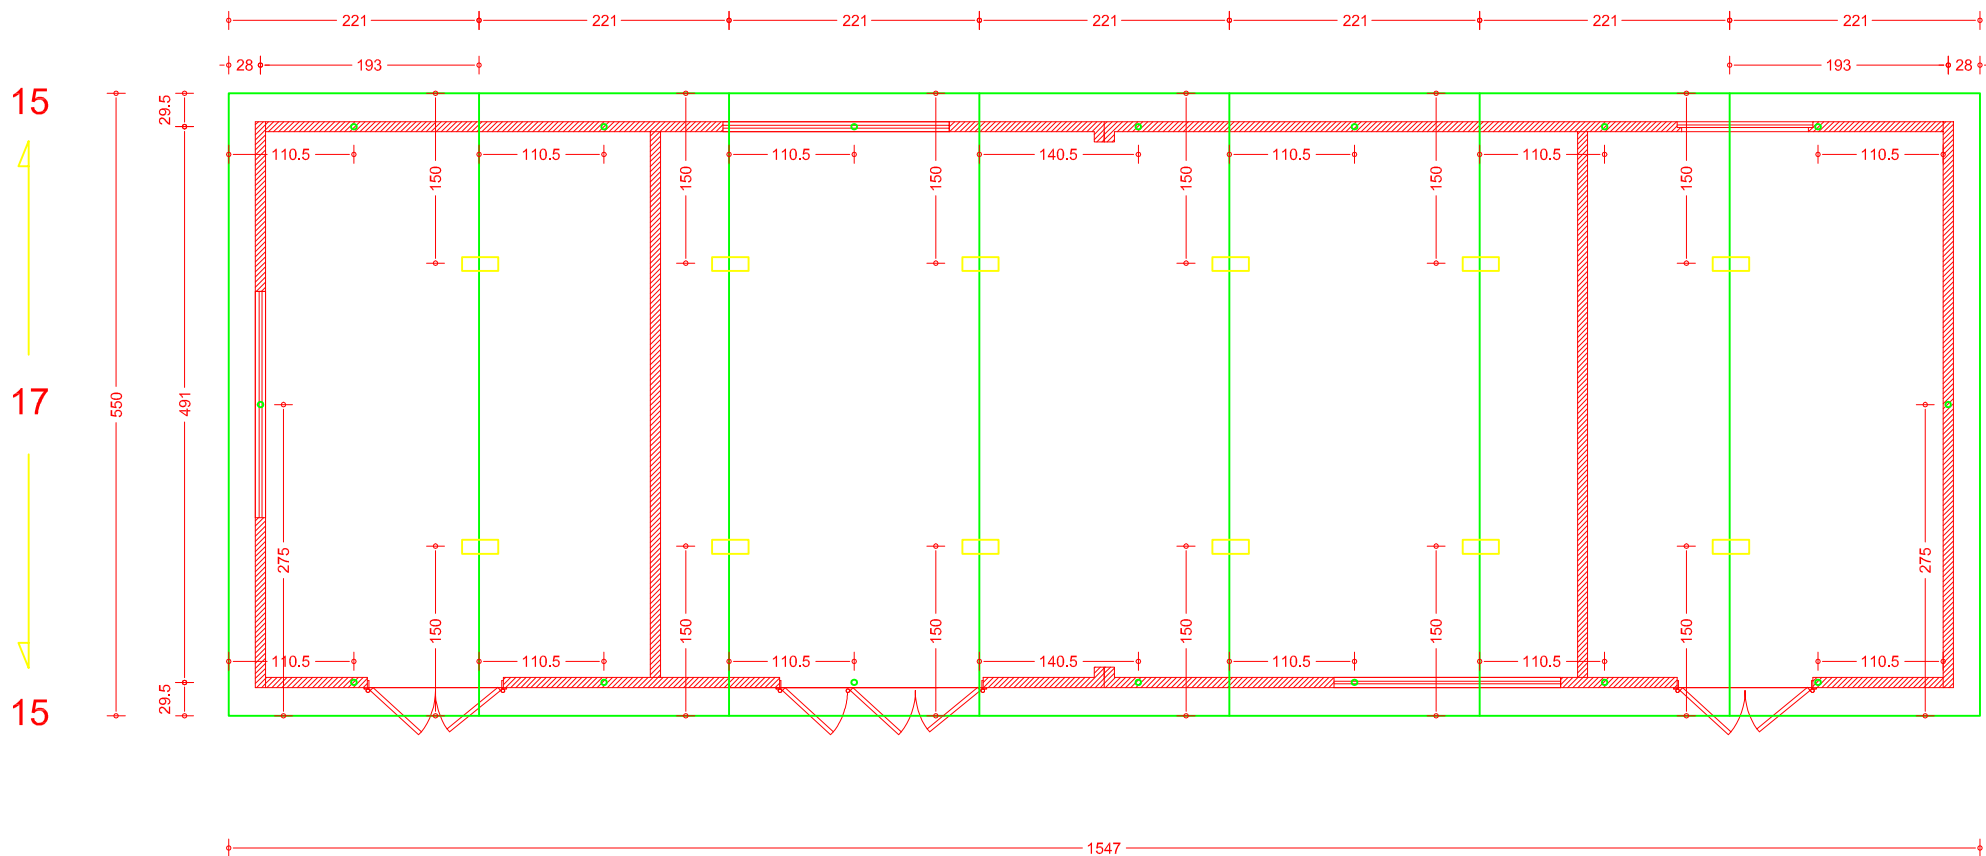

PIANTA CABINA "AGGOTTAMENTO V1"

STRUTTURA DIMENSIONATA SECONDO QUANTO PREVISTO DAL D.M. 14 GENNAIO 2008
-NORME TECNICHE PER LE STRUTTURE IN C.A.-



DESCRIZIONE	REVISIONE	ELABORATO	REVISIONE	CLIENTE	DESCRIZIONE DOCUMENTO	COMMESSA N°	DESTINAZIONE	Member of CIG Federation	CE
EMISSIONE		ZAMPIERI C.	DATA 25/03/15 GRADO 01	STRABAG	COPERTURA	754/M FOGLIO 04 / 06	MILANO (MI) CABINA ELETTRICA PREFABBRICATA IN C.A.V.	RINA ISO 9001:2008 Certified Quality System	
ARCHIVIO FILE: gr lav/pedel/dis ferr/agosto14/aggot v1				Mod. 07.1 rev. 01	FERRARI GIUSEPPE S.R.L. via Industriale 27 36043 Camisano V.no (VI) T. 0444-410325 F. 0444-410326 ferrari@ferrarcabine.it				





DESCRIZIONE	REVISIONE	ELABORATO	ZAMPIERI C.	GRADO	01	04/09/14	REVISIONE	CLIENTE	STRABAG	Mod. 07.1 rev. 01	ARCHIVIO FILE: GRANDI LAVORI/PEDELOMBARDA/DISEGNI/CAB. V1
-------------	-----------	-----------	-------------	-------	----	----------	-----------	---------	---------	-------------------	---

FERRARI GIUSEPPE SRL





DESCRIZIONE	DOCUMENTO	COMMESSA N°	DESTINAZIONE	COMO	CABINA ELETTRICA PREFABBRICATA IN C.A.V.	FERRARI GIUSEPPE S.R.L. via Industriale 27 36043 Camisano V.no (VI) T. 0444-410325 F. 0444-410326 ferrari@ferraticabine.it
FOGLIO	C / C					

PIANTA COPERTURA "AGGOTTAMENTO V1"

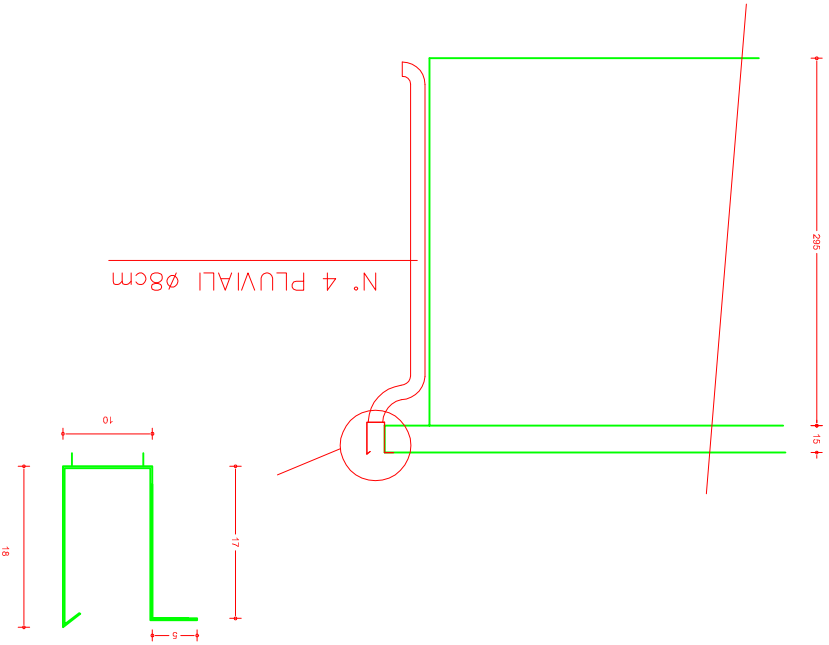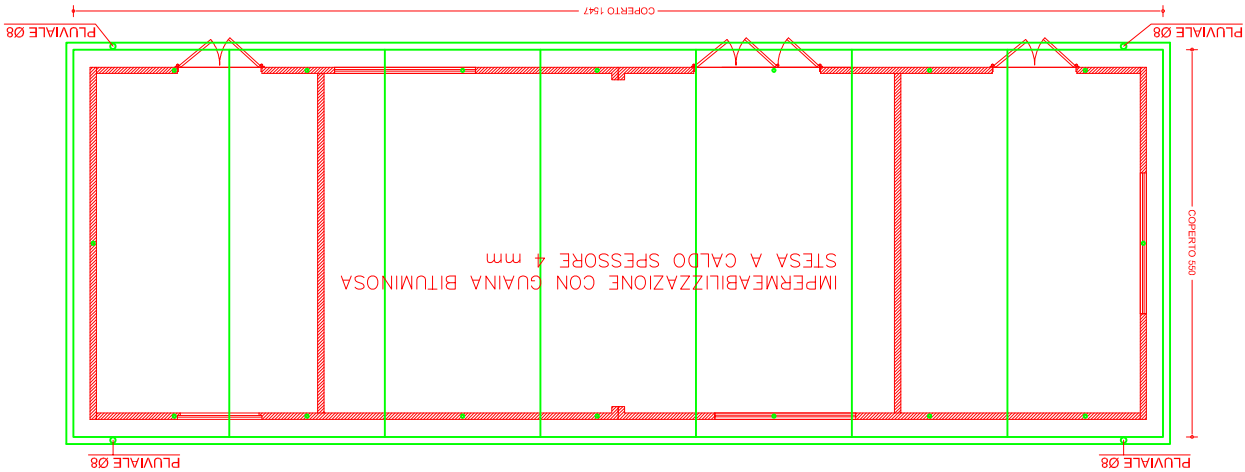


LATTONERIA IN LAMIERA PREVERNICIATA COLORE
TESTA DI MORO

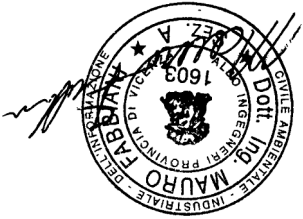

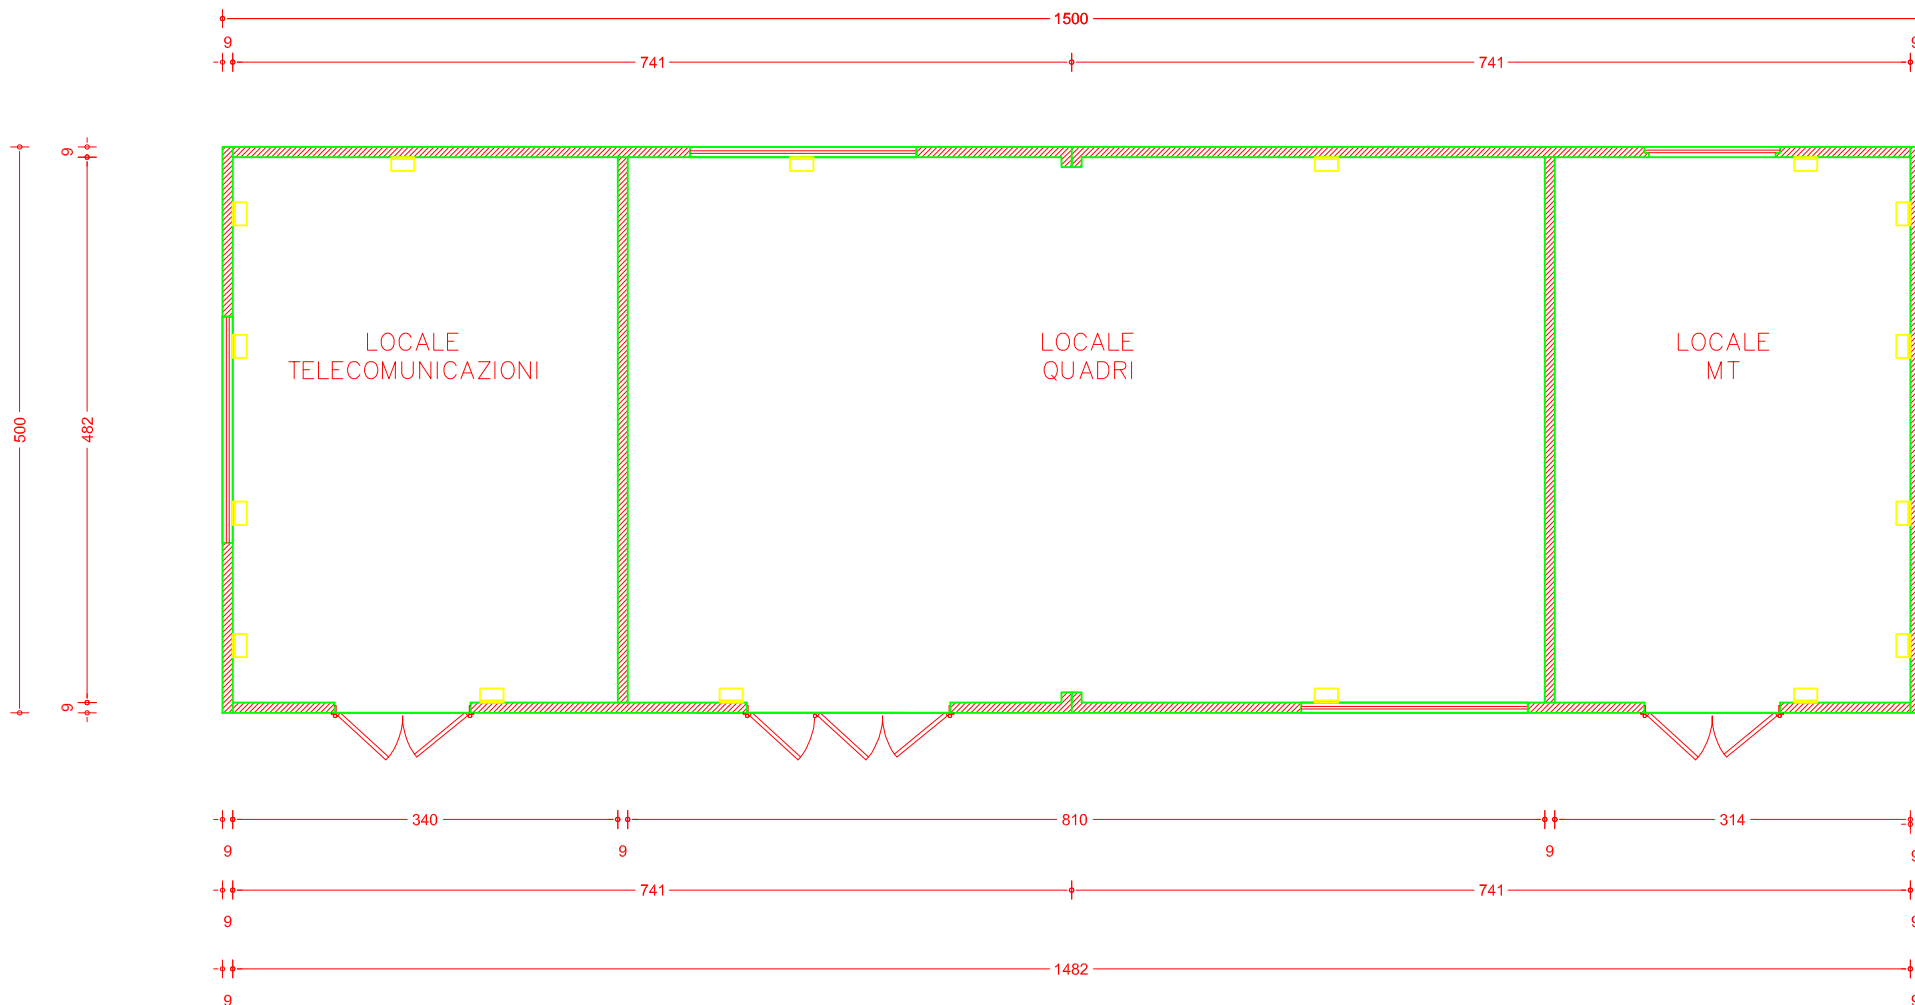

N° 16

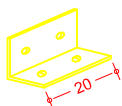

"L"120*12


POSIZIONAMENTO ANGOLARI DI ANCORAGGIO

STRUTTURA DIMENSIONATA SECONDO QUANTO PREVISTO DAL D.M. 14 GENNAIO 2008
—NORME TECNICHE PER LE STRUTTURE IN C.A.—




DESCRIZIONE REVISIONE		ELABORATO		REVISIONE		CLIENTE		DESCRIZIONE DOCUMENTO		COMMESSA N°		DESTINAZIONE				
EMISSIONE		ZAMPIERI C.		DATA	25/03/15		STRABAG	PIANTA	754/M		MILANO (MI)					
				GRADO	01				FOGLIO		A / A				CABINA ELETTRICA PREFABBRICATA IN C.A.V.	
ARCHIVIO FILE: gr lav/pedel/dis ferr/agosto14/aggot v1									FERRARI GIUSEPPE S.R.L. via Industriale 27 36043 Camisano V.no (VI) T. 0444-410325 F. 0444-410326 ferrari@ferraticabine.it							



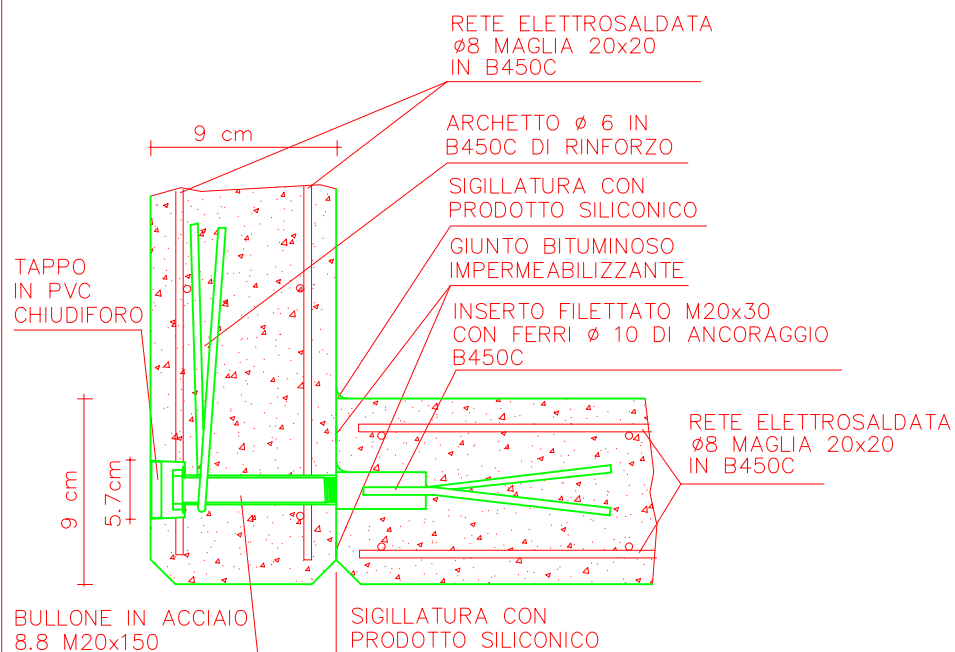

PARTICOLARE UNIONE PARETE - PARETE

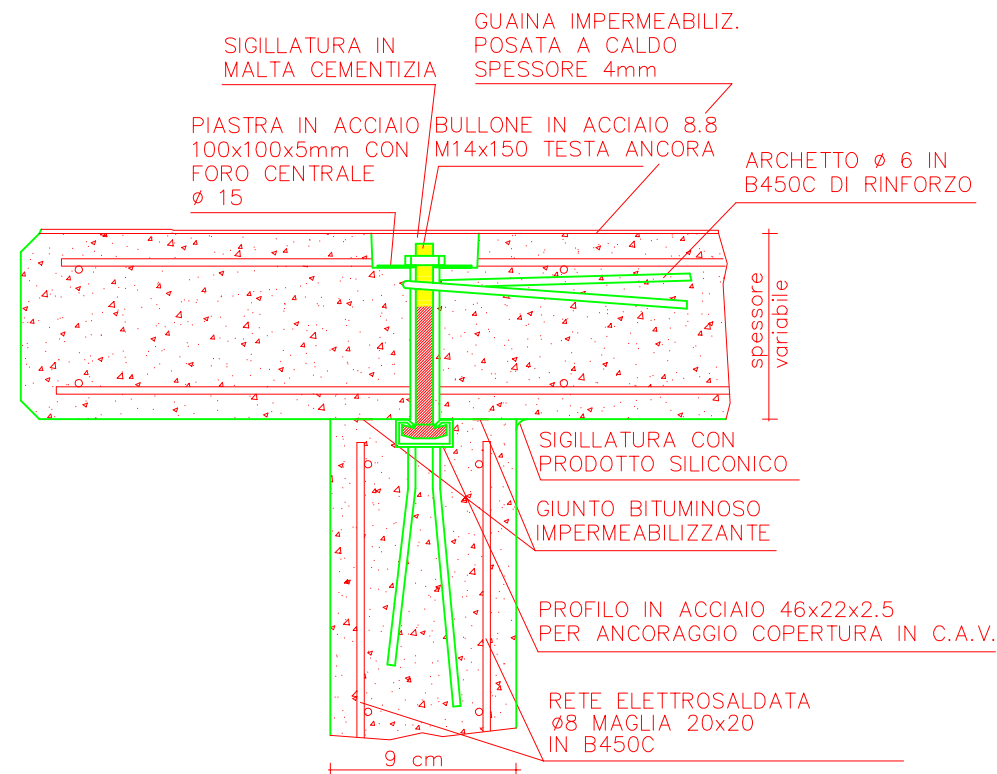


PARTICOLARE UNIONE PARETE - COPERTURA IN C.A.




DESCRIZIONE REVISIONE	ELABORATO	REVISIONE			CLIENTE
EMISSIONE	ZAMPIERI C.	DATA	25/03/15		STRABAG
		GRADO	01		
ARCHIVIO FILE: gr lav/pedel/dis ferr/agosto14/aggot v1			Mod. 07.1 rev. 01		



DESCRIZIONE DOCUMENTO	COMMESSA N°	DESTINAZIONE		
PARTICOLARI	754/M	MILANO (MI)		
	FOGLIO P / P	CABINA ELETTRICA PREFABBRICATA IN C.A.V.		
FERRARI GIUSEPPE S.R.L. via Industriale 27 36043 Camisano V.no (VI) T. 0444-410325 F. 0444-410326 ferrari@ferrarcabine.it				

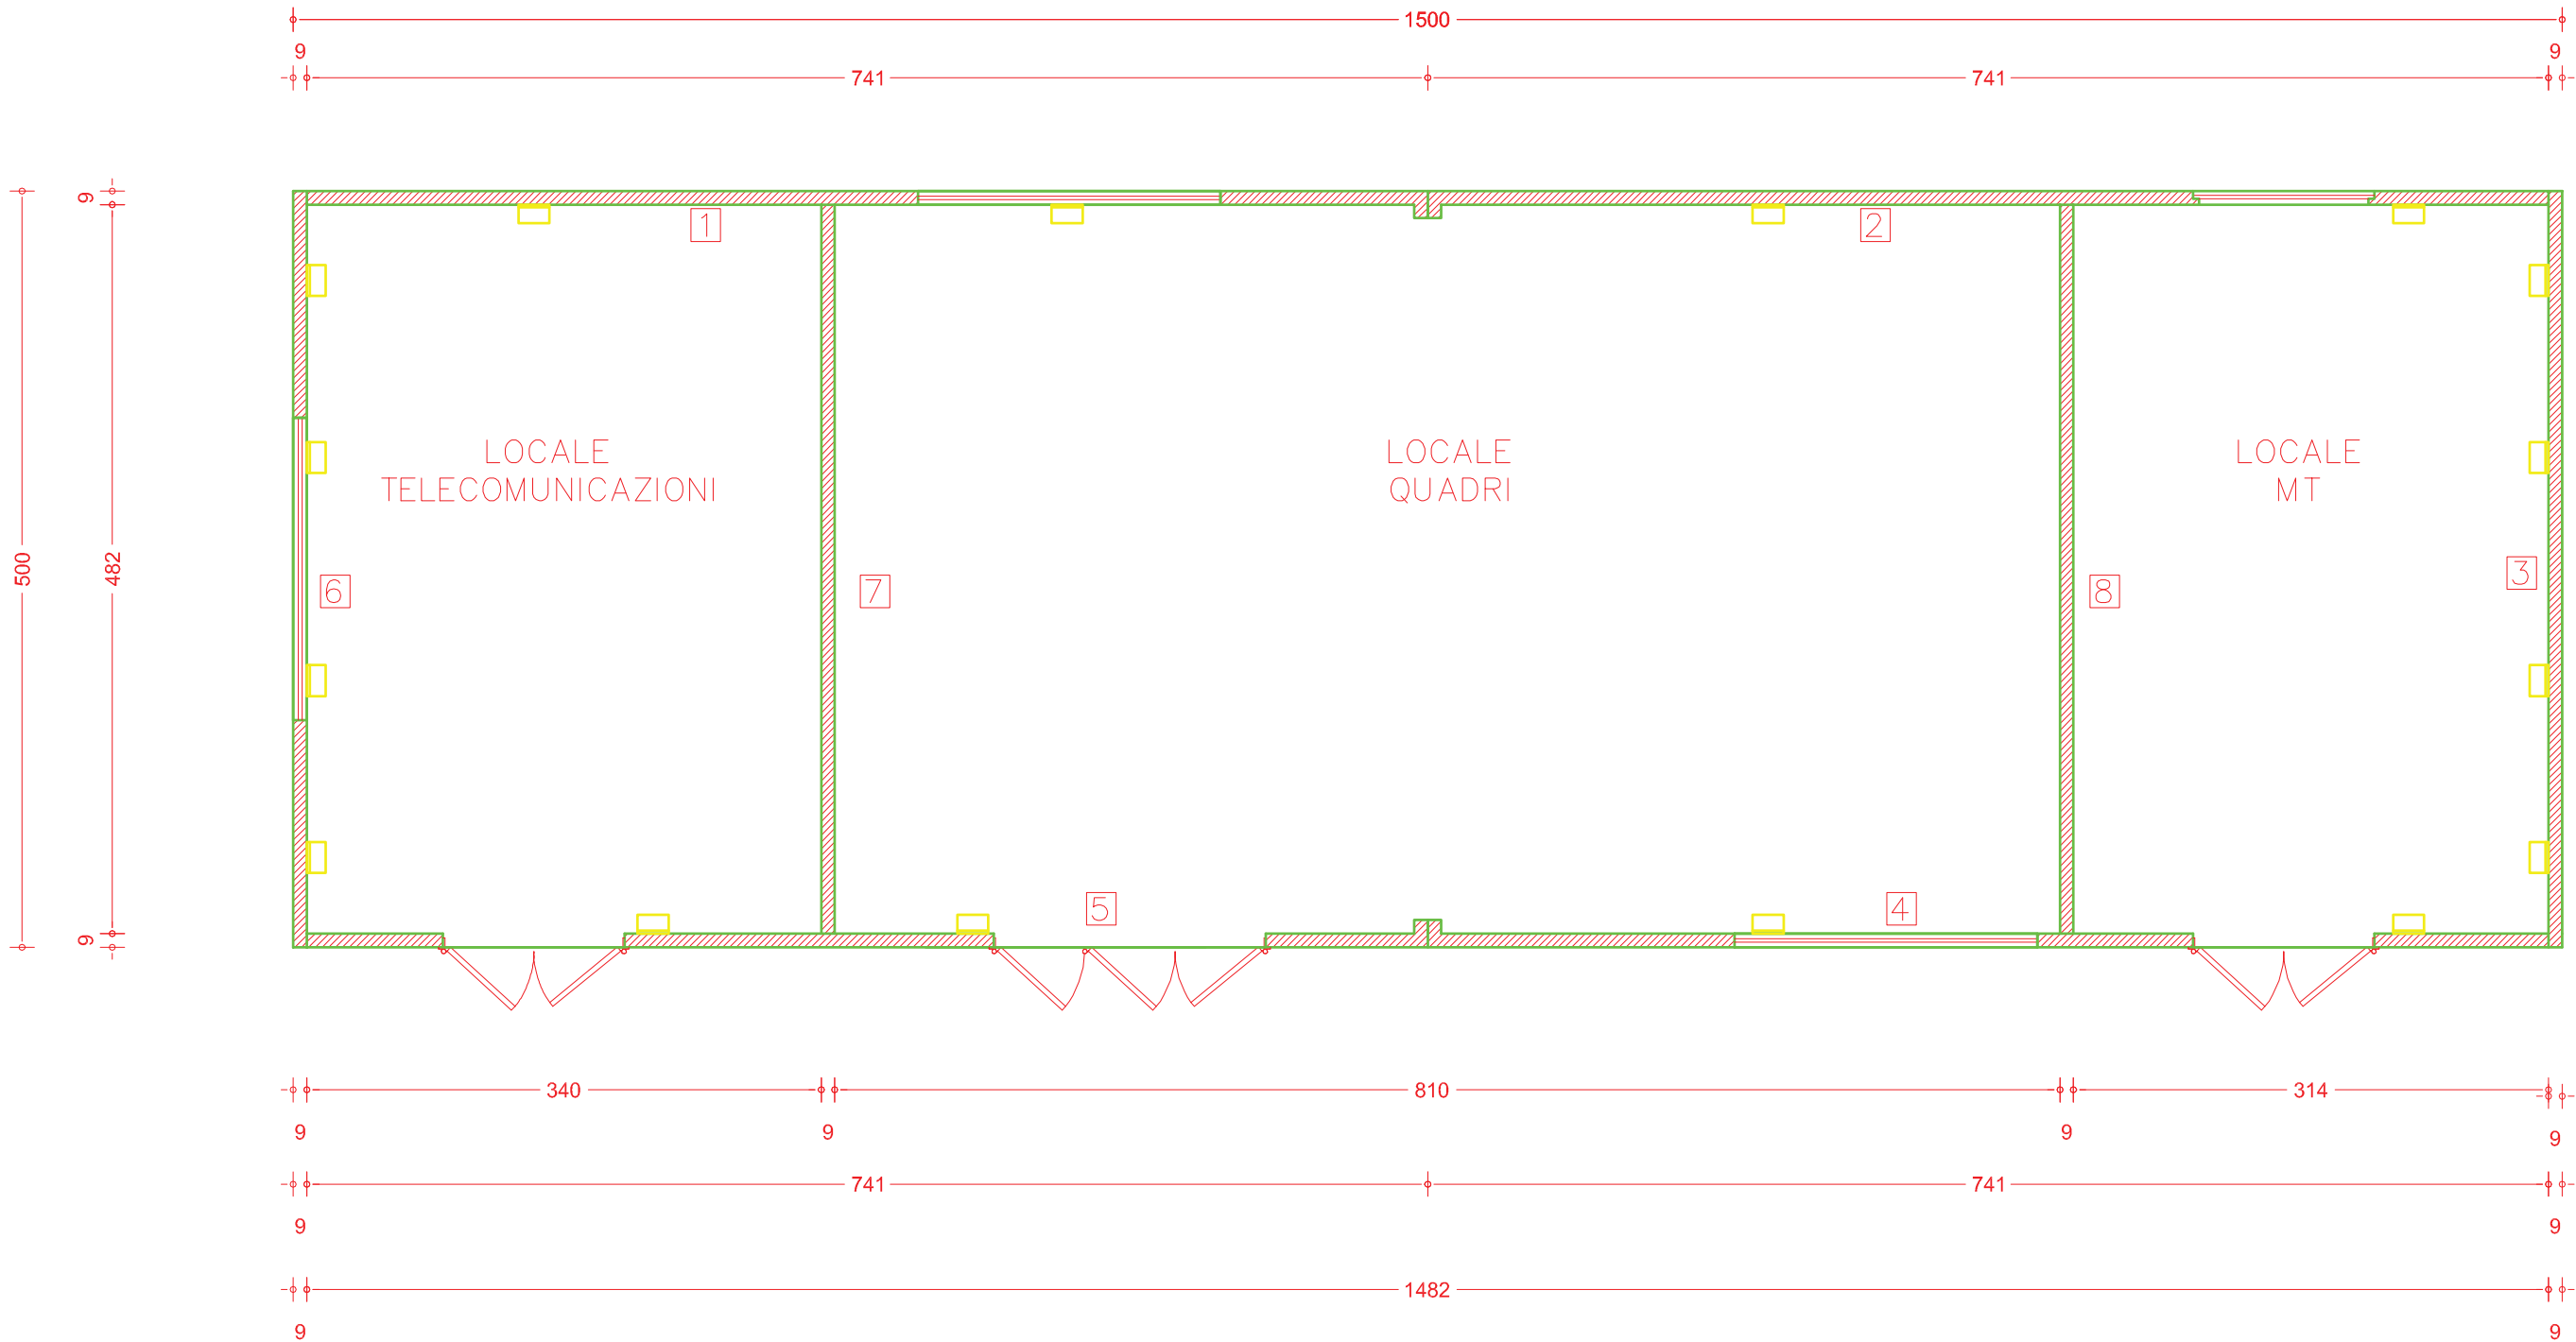


N° 16

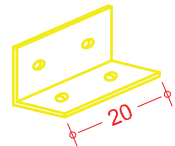



"L"120*12

POSIZIONAMENTO ANGOLARI DI ANCORAGGIO

STRUTTURA DIMENSIONATA SECONDO QUANTO PREVISTO DAL D.M. 14 GENNAIO 2008
-NORME TECNICHE PER LE STRUTTURE IN C.A.-

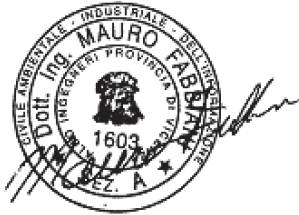


DESCRIZIONE REVISIONE		ELABORATO		REVISIONE		CLIENTE		DESCRIZIONE DOCUMENTO		COMMESSA N°	DESTINAZIONE	 	
EMISSIONE	ZAMPIERI C.	DATA	25/03/15			STRABAG	 FERRARI GIUSEPPE SRL	IDENTIFICAZIONE PANNELLI	754/M	MILANO (MI)			
		GRADO	01		FOGLIO 01 / 07				CABINA ELETTRICA PREFABBRICATA IN C.A.V.				
ARCHIVIO FILE: gr lav/pedel/dis ferr/agosto14/aggot v1						Mod. 07.1 rev. 01		FERRARI GIUSEPPE S.R.L. via Industriale 27 36043 Camisano V.no (VI) T. 0444-410325 F. 0444-410326 ferrari@ferraricabine.it					

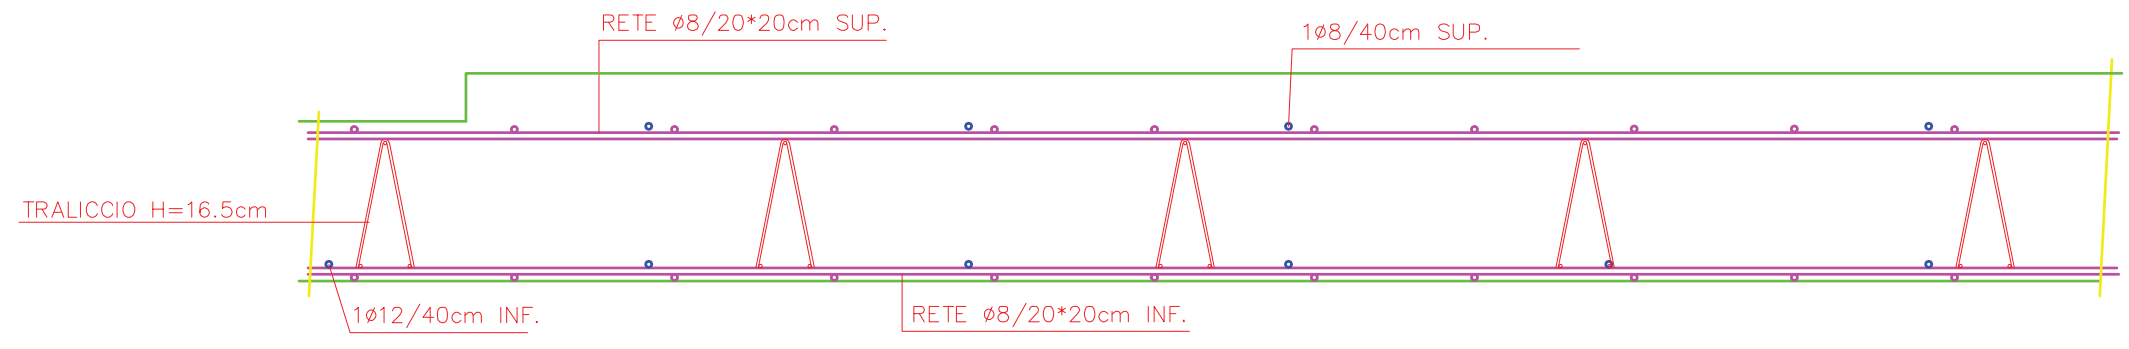
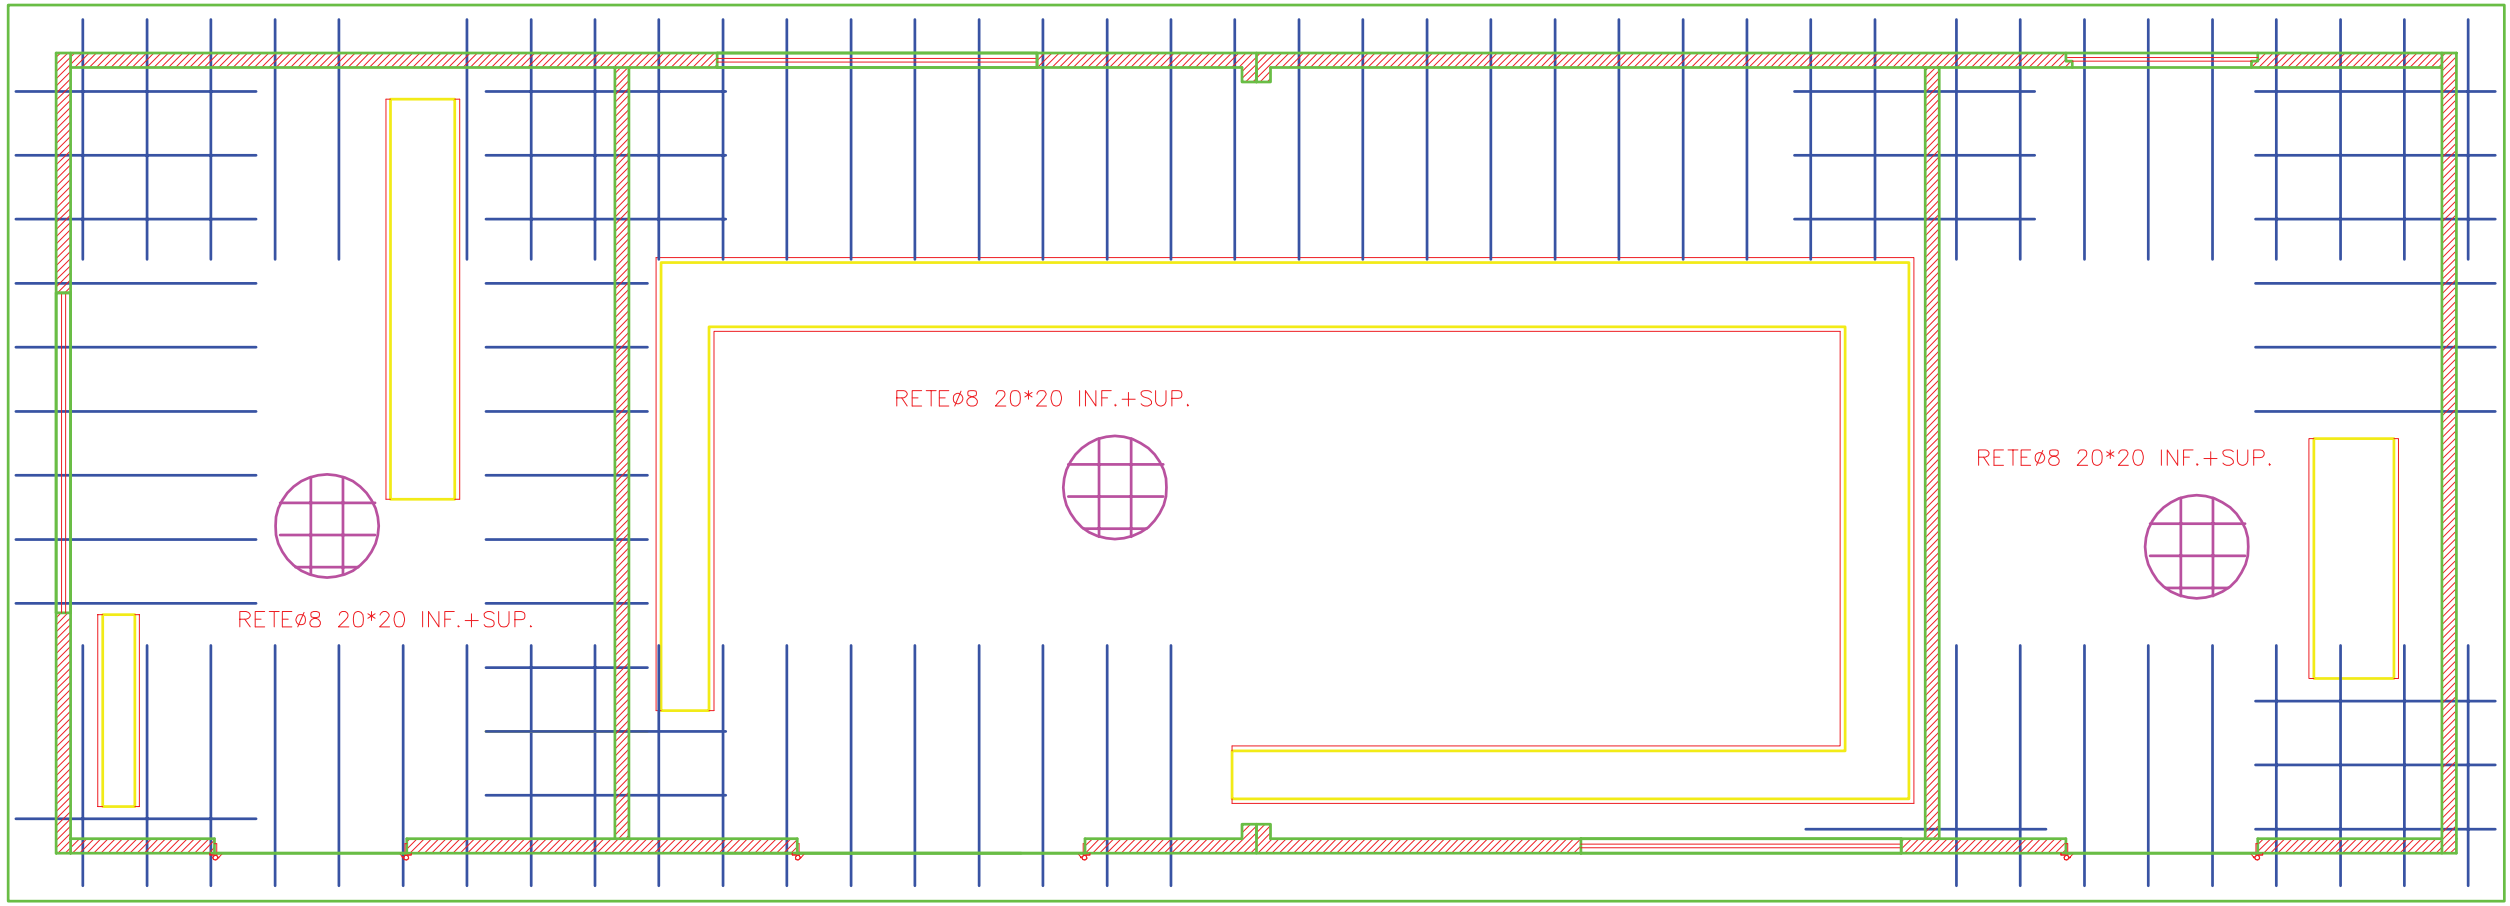


DESCRIZIONE REVISIONE		ELABORATO	REVISIONE			CLIENTE		
EMISSIONE		ZAMPIERI C.	DATA	25/03/15		STRABAG		
			GRADO		01			
ARCHIVIO FILE: gr lav/pedel/dis ferr/agosto14/aggot v1						Mod. 07.1 rev. 01		



DESCRIZIONE DOCUMENTO	COMMESSA N°	DESTINAZIONE	 Member of C&G Federation RINA ISO 9001:2008 Certified Quality System	
ARMATURA PLATEA	754/M	MILANO (MI)		
	FOGLIO 02 / 07	CABINA ELETTRICA PREFABBRICATA IN C.A.V.		
FERRARI GIUSEPPE S.R.L. via Industriale 27 36043 Camisano V.no (VI) T. 0444-410325 F. 0444-410326 ferrari@ferraricabine.it				

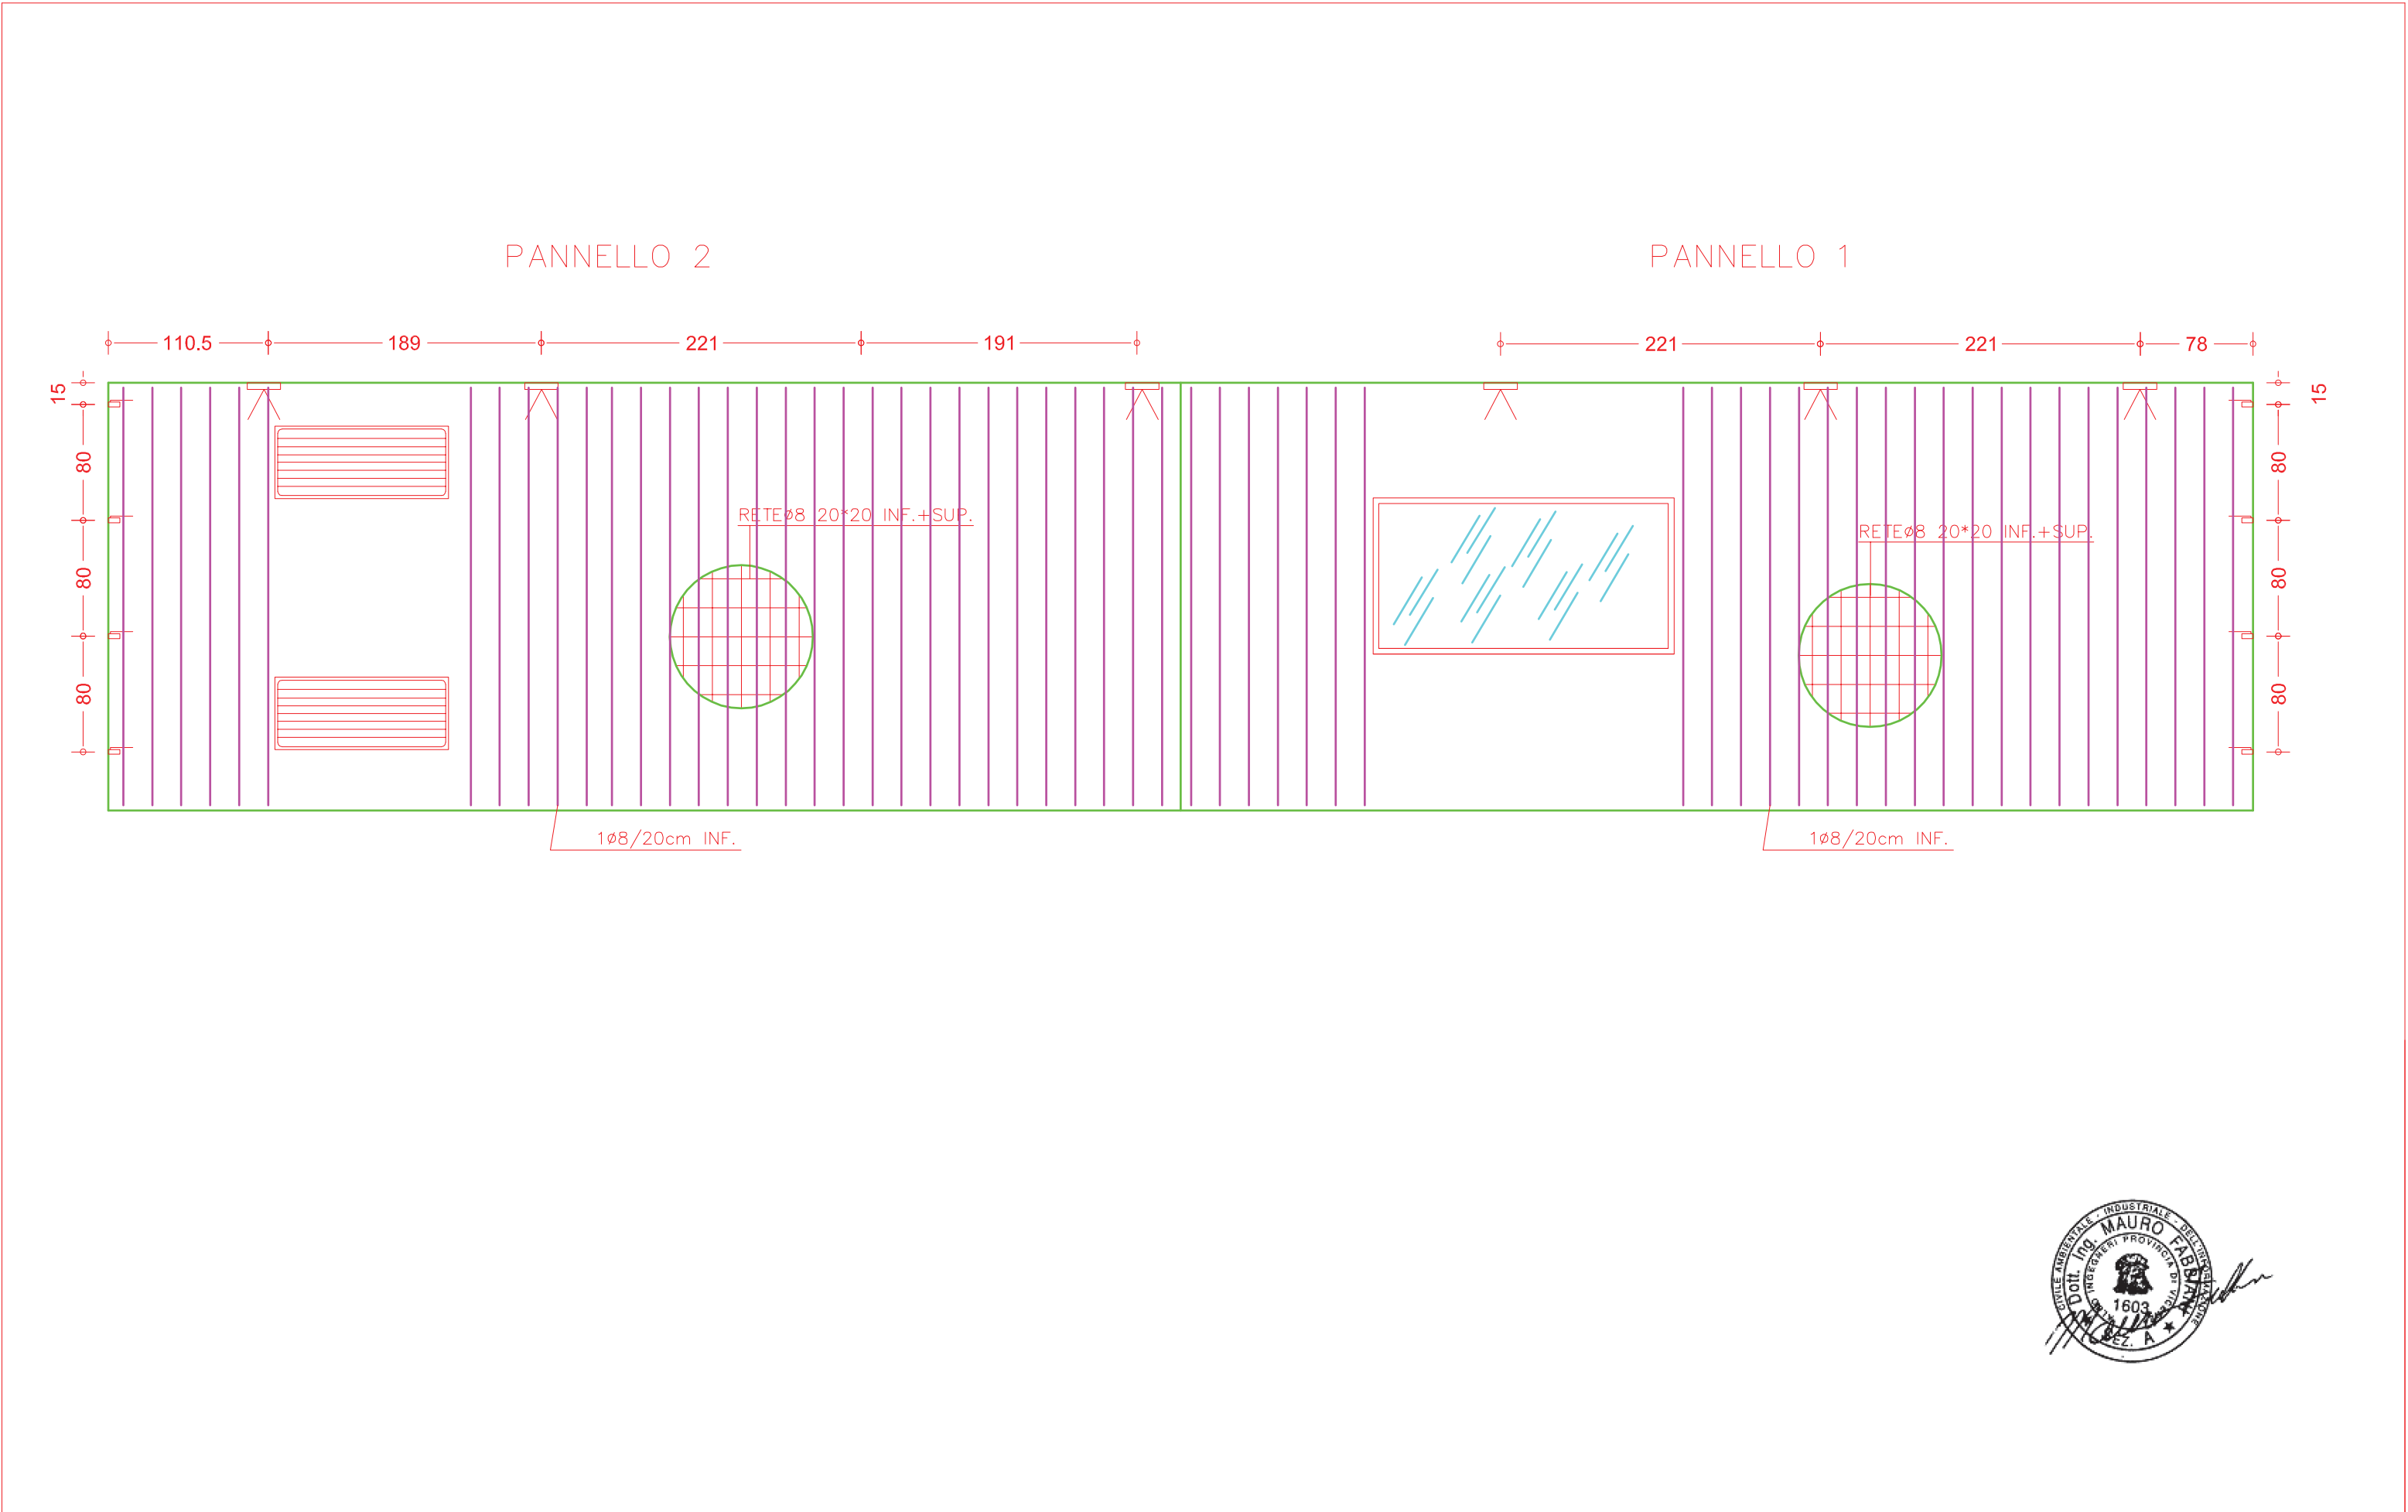

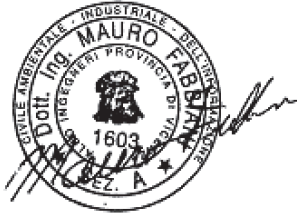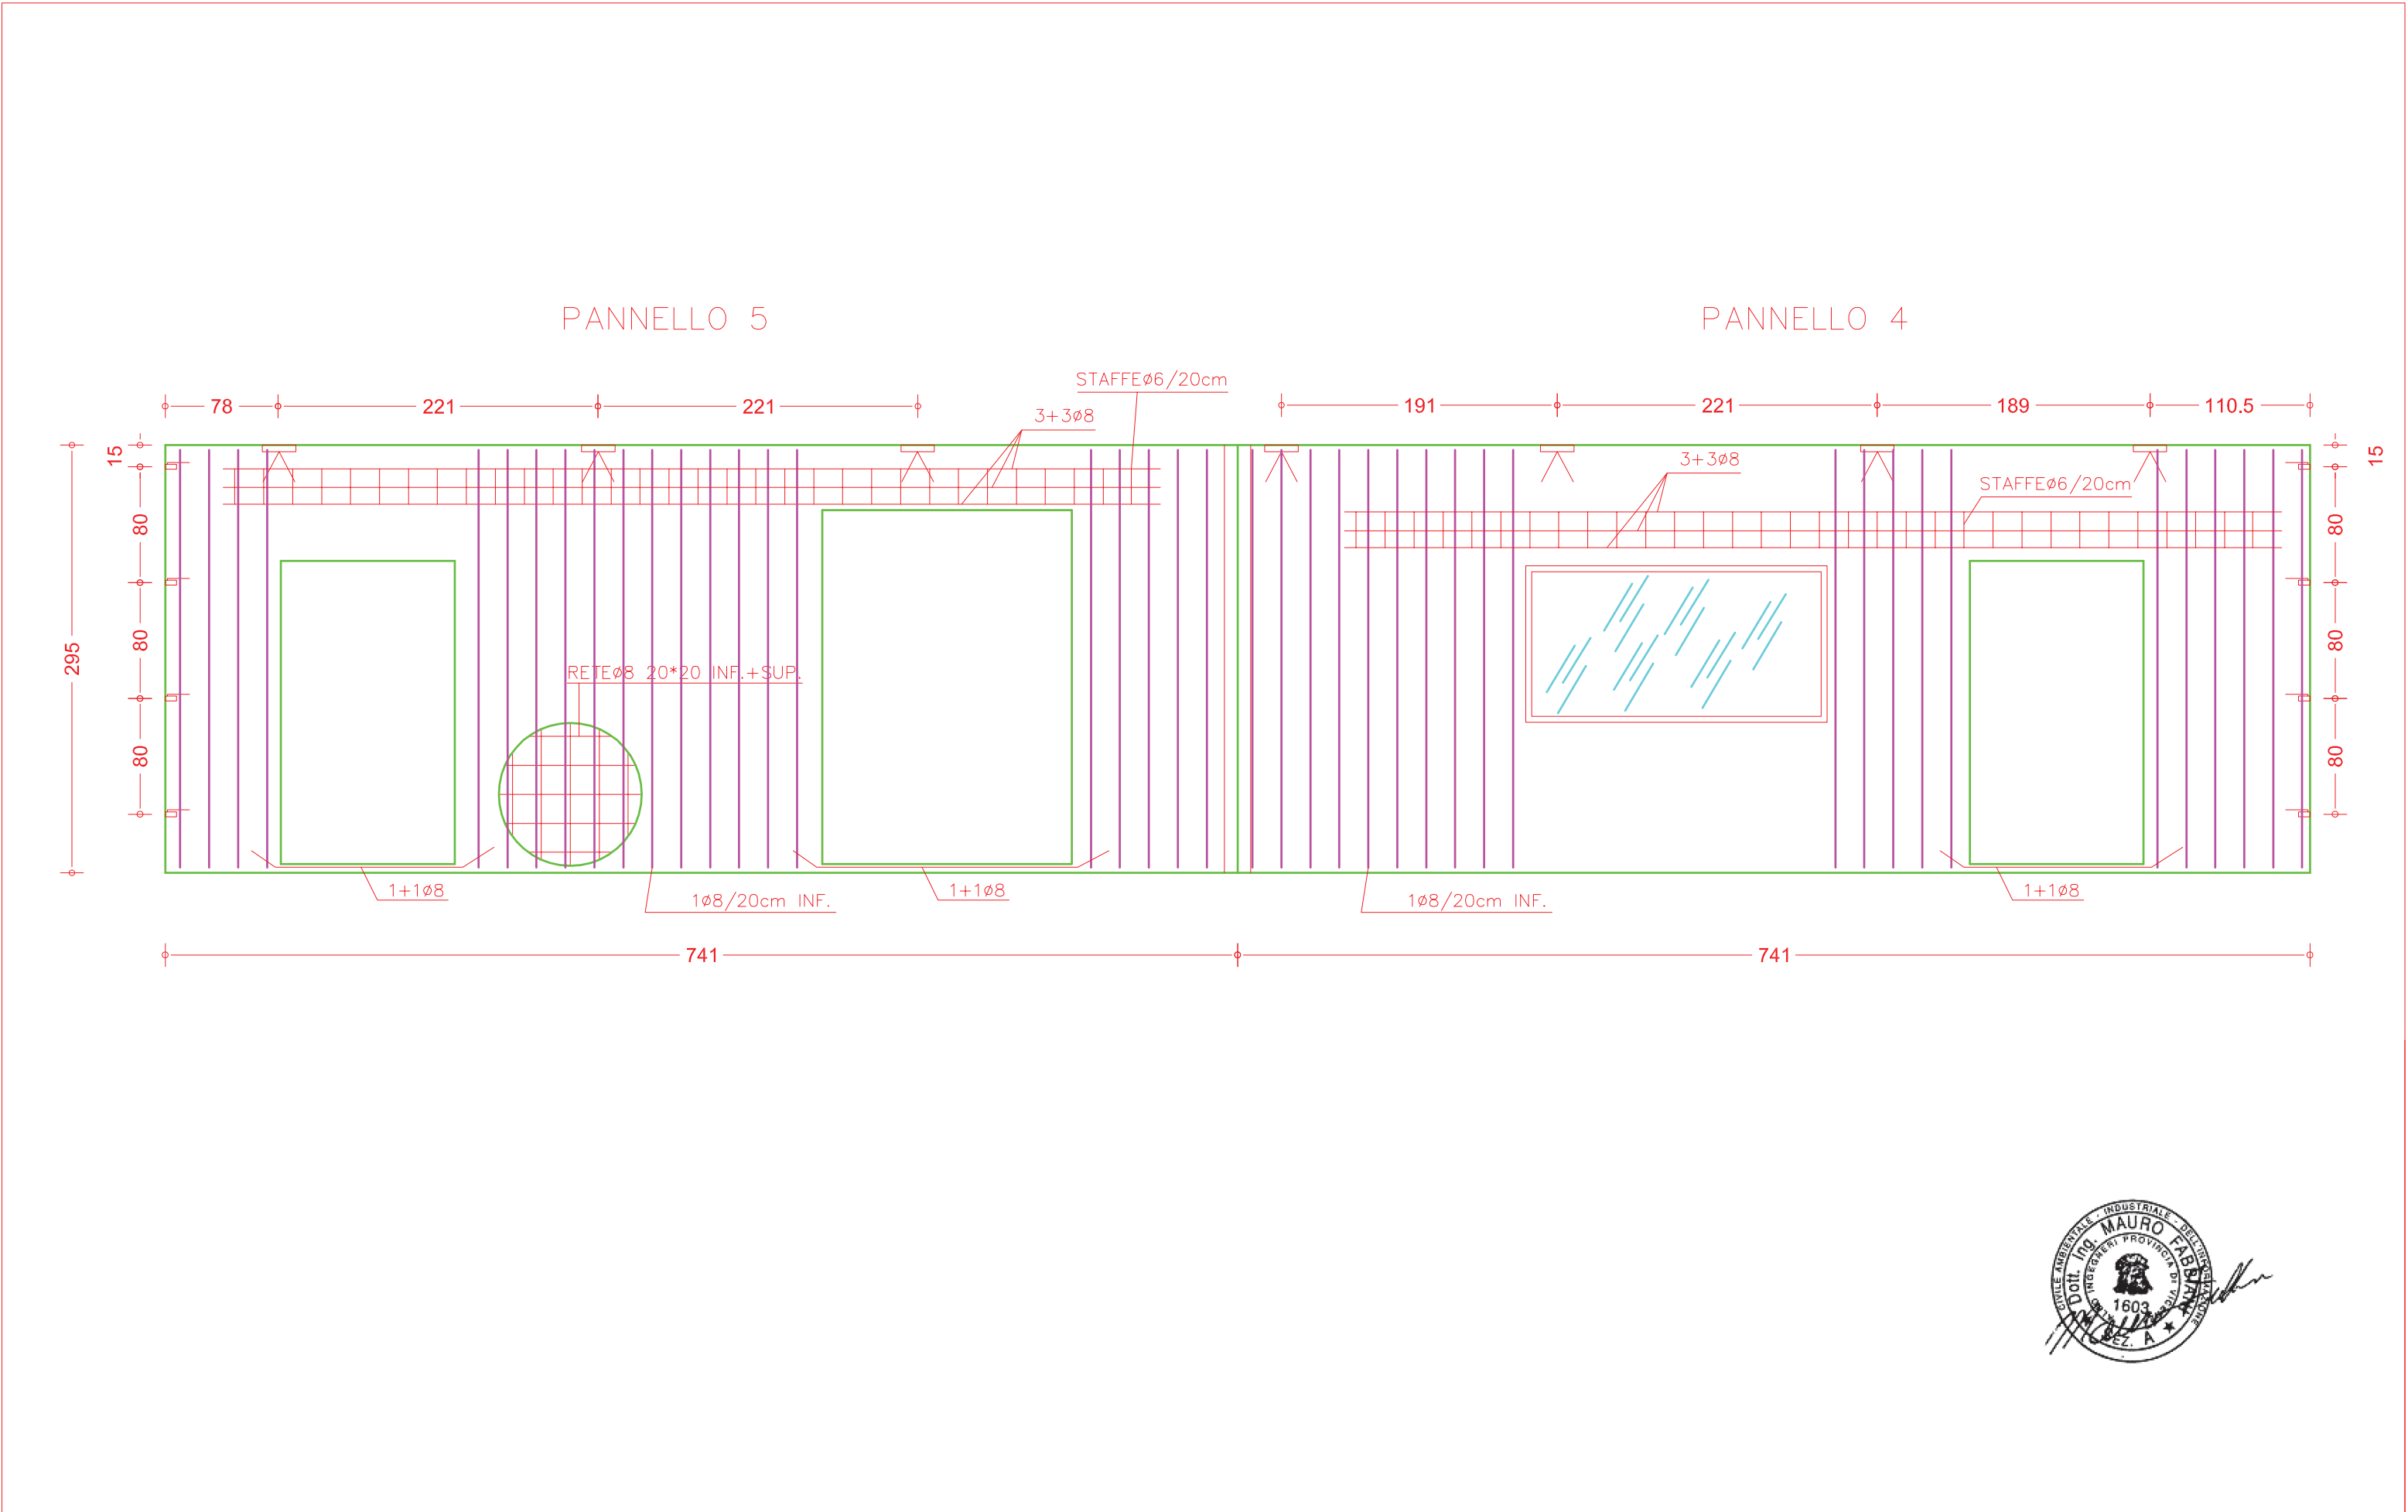


DESCRIZIONE REVISIONE		ELABORATO	REVISIONE			CLIENTE		
EMISSIONE		ZAMPIERI C.	DATA	25/03/15		STRABAG		
			GRADO		01			
ARCHIVIO FILE: gr lav/pedel/dis ferr/agosto14/aggot v1						Mod. 07.1 rev. 01		




DESCRIZIONE DOCUMENTO	COMMESSA N°	DESTINAZIONE	 	
ARMATURE	754/M	MILANO (MI)		
	FOGLIO 04 / 07	CABINA ELETTRICA PREFABBRICATA IN C.A.V.		
FERRARI GIUSEPPE S.R.L. via Industriale 27 36043 Camisano V.no (VI) T. 0444-410325 F. 0444-410326 ferrari@ferraricabine.it				

PANNELLO 7

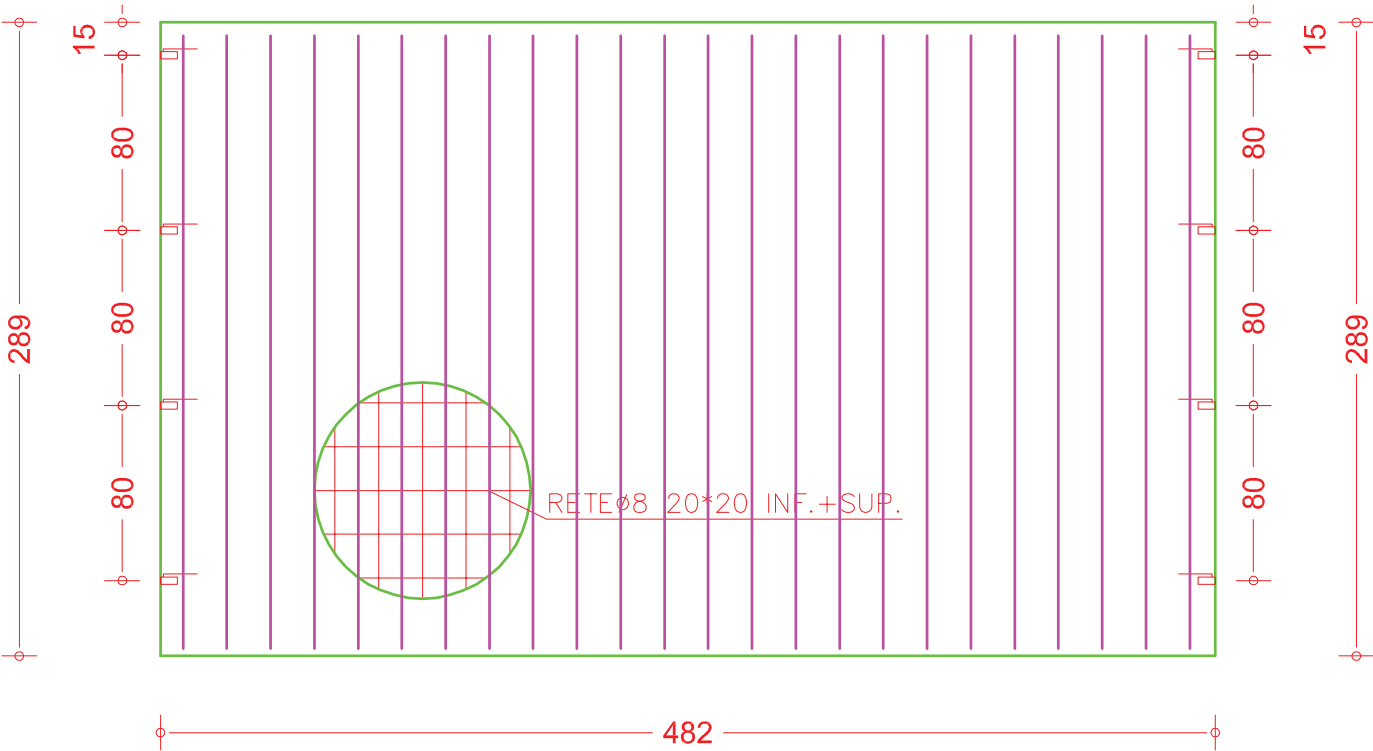

PANNELLO 8

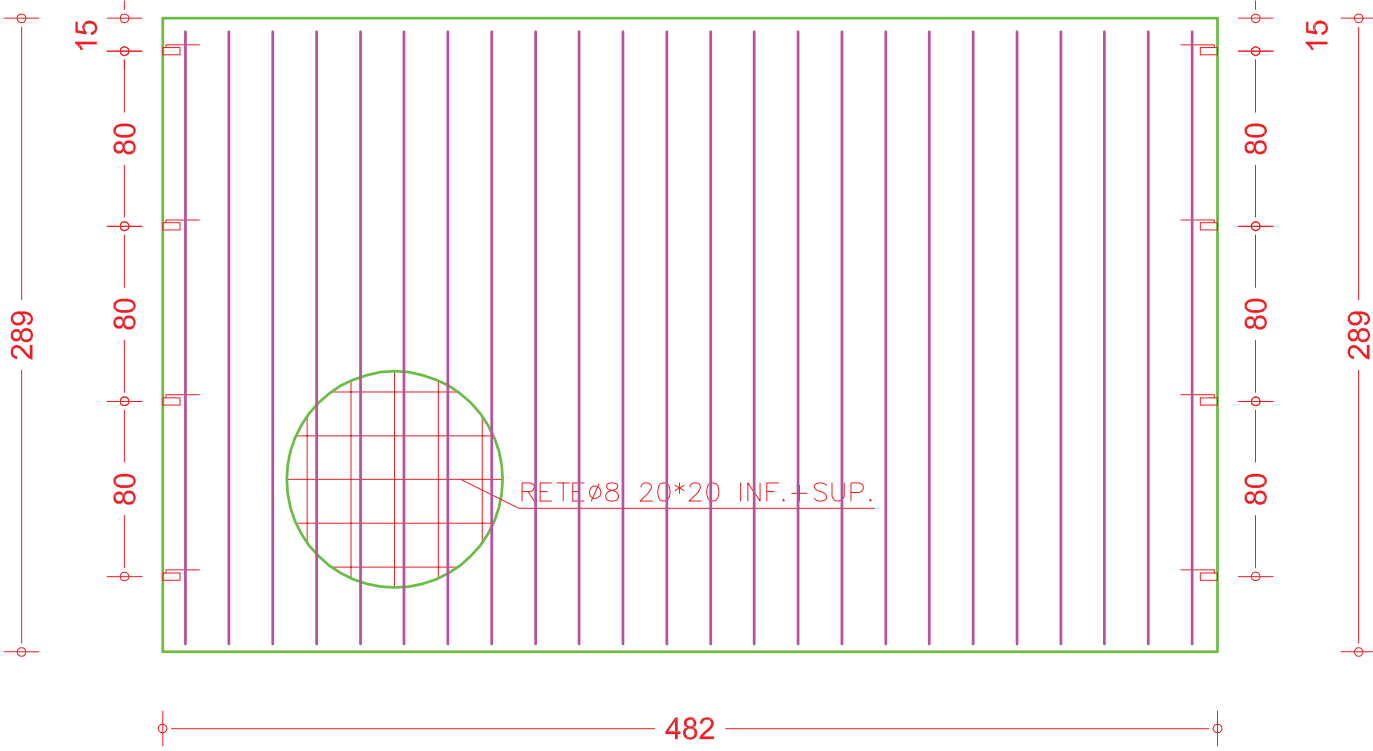


DESCRIZIONE REVISIONE		ELABORATO		REVISIONE		CLIENTE	
EMISSIONE	ZAMPIERI C.	DATA	25/03/15			STRABAG	
		GRADO		01			
ARCHIVIO FILE: gr lav/pedel/dis ferr/agosto14/aggot v1						Mod. 07.1 rev. 01	




DESCRIZIONE DOCUMENTO	COMMESSA N°	DESTINAZIONE	 
ARMATURE	754/M	MILANO (MI)	
	FOGLIO 05 / 07	CABINA ELETTRICA PREFABBRICATA IN C.A.V.	
FERRARI GIUSEPPE S.R.L. via Industriale 27 36043 Camisano V.no (VI) T. 0444-410325 F. 0444-410326 ferrari@ferraricabine.it			

PANNELLO 3

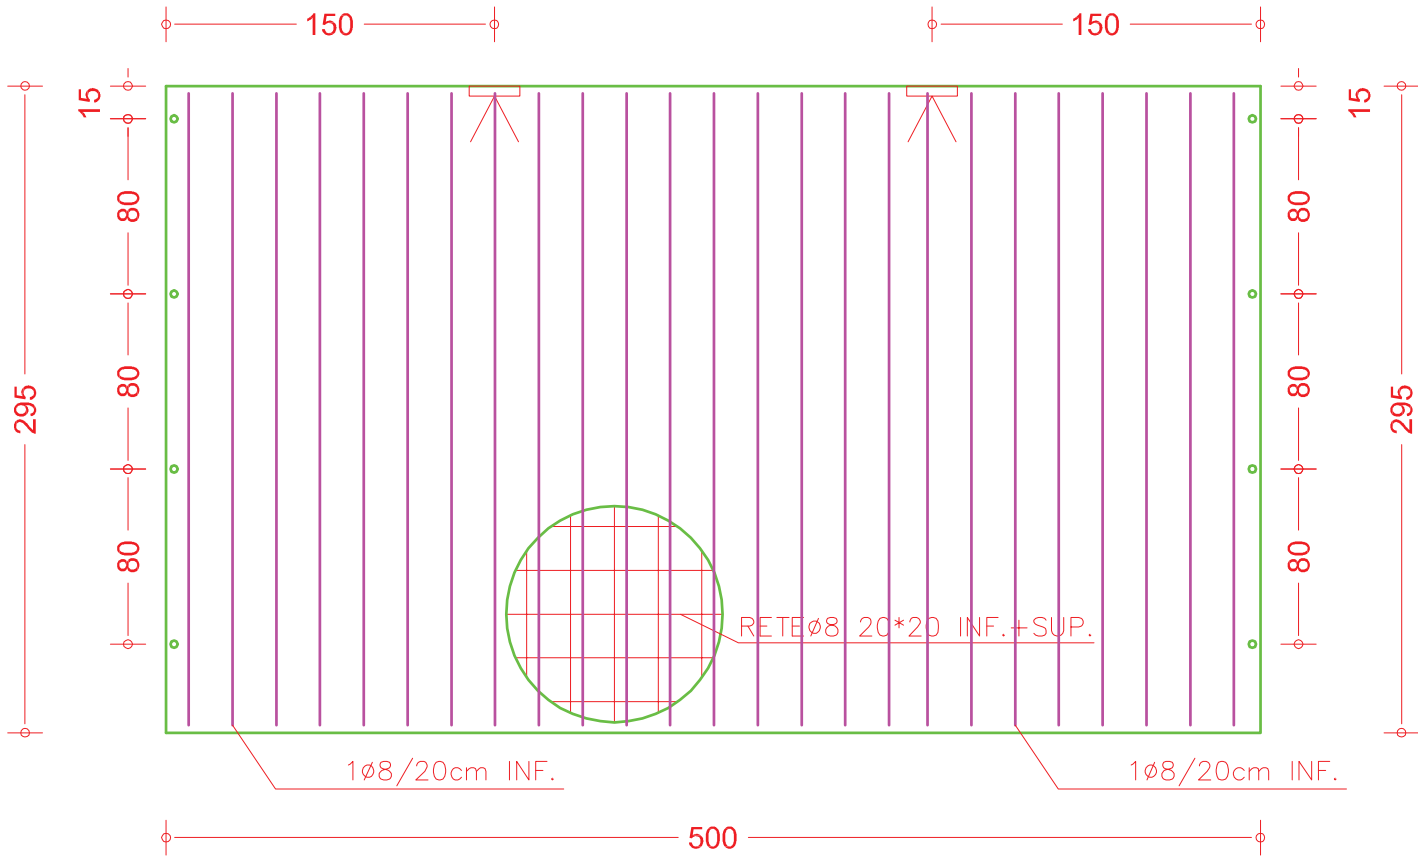


PANNELLO 6


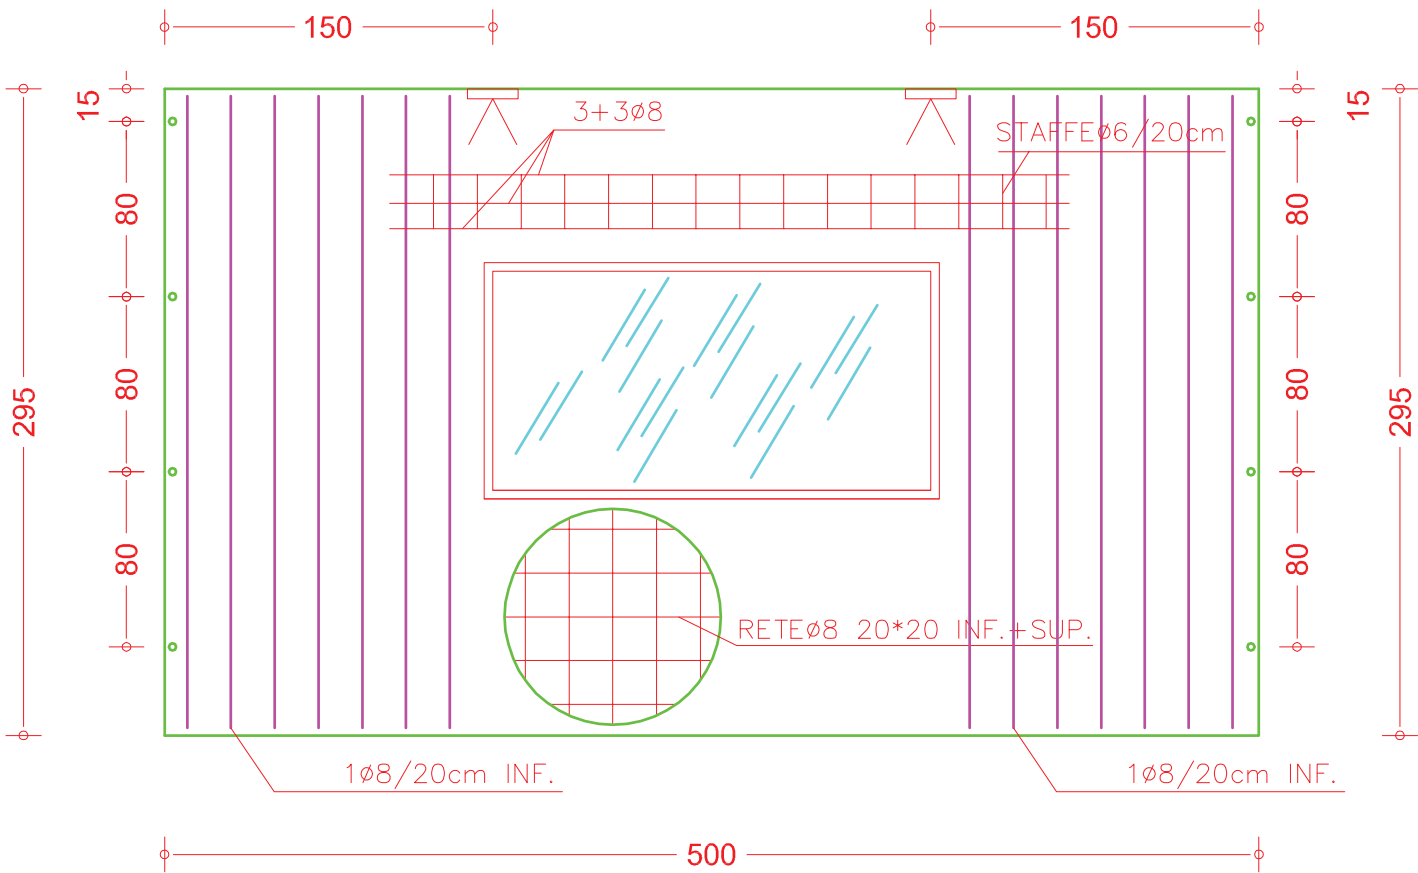


DESCRIZIONE REVISIONE		ELABORATO		REVISIONE		CLIENTE	
EMISSIONE	ZAMPIERI C.	DATA	25/03/15			STRABAG	
		GRADO		01			
ARCHIVIO FILE: gr lav/pedel/dis ferr/agosto14/aggot v1						Mod. 07.1 rev. 01	

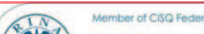


DESCRIZIONE DOCUMENTO	COMMESSA N°	DESTINAZIONE	 Member of CIG Federation RINA ISO 9001:2008 Certified Quality System	
ARMATURE	754/M	MILANO (MI)		
	FOGLIO 06 / 07	CABINA ELETTRICA PREFABBRICATA IN C.A.V.		
FERRARI GIUSEPPE S.R.L. via Industriale 27 36043 Camisano V.no (VI) T. 0444-410325 F. 0444-410326 ferrari@ferraricabine.it				

15
17
15

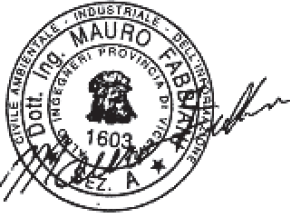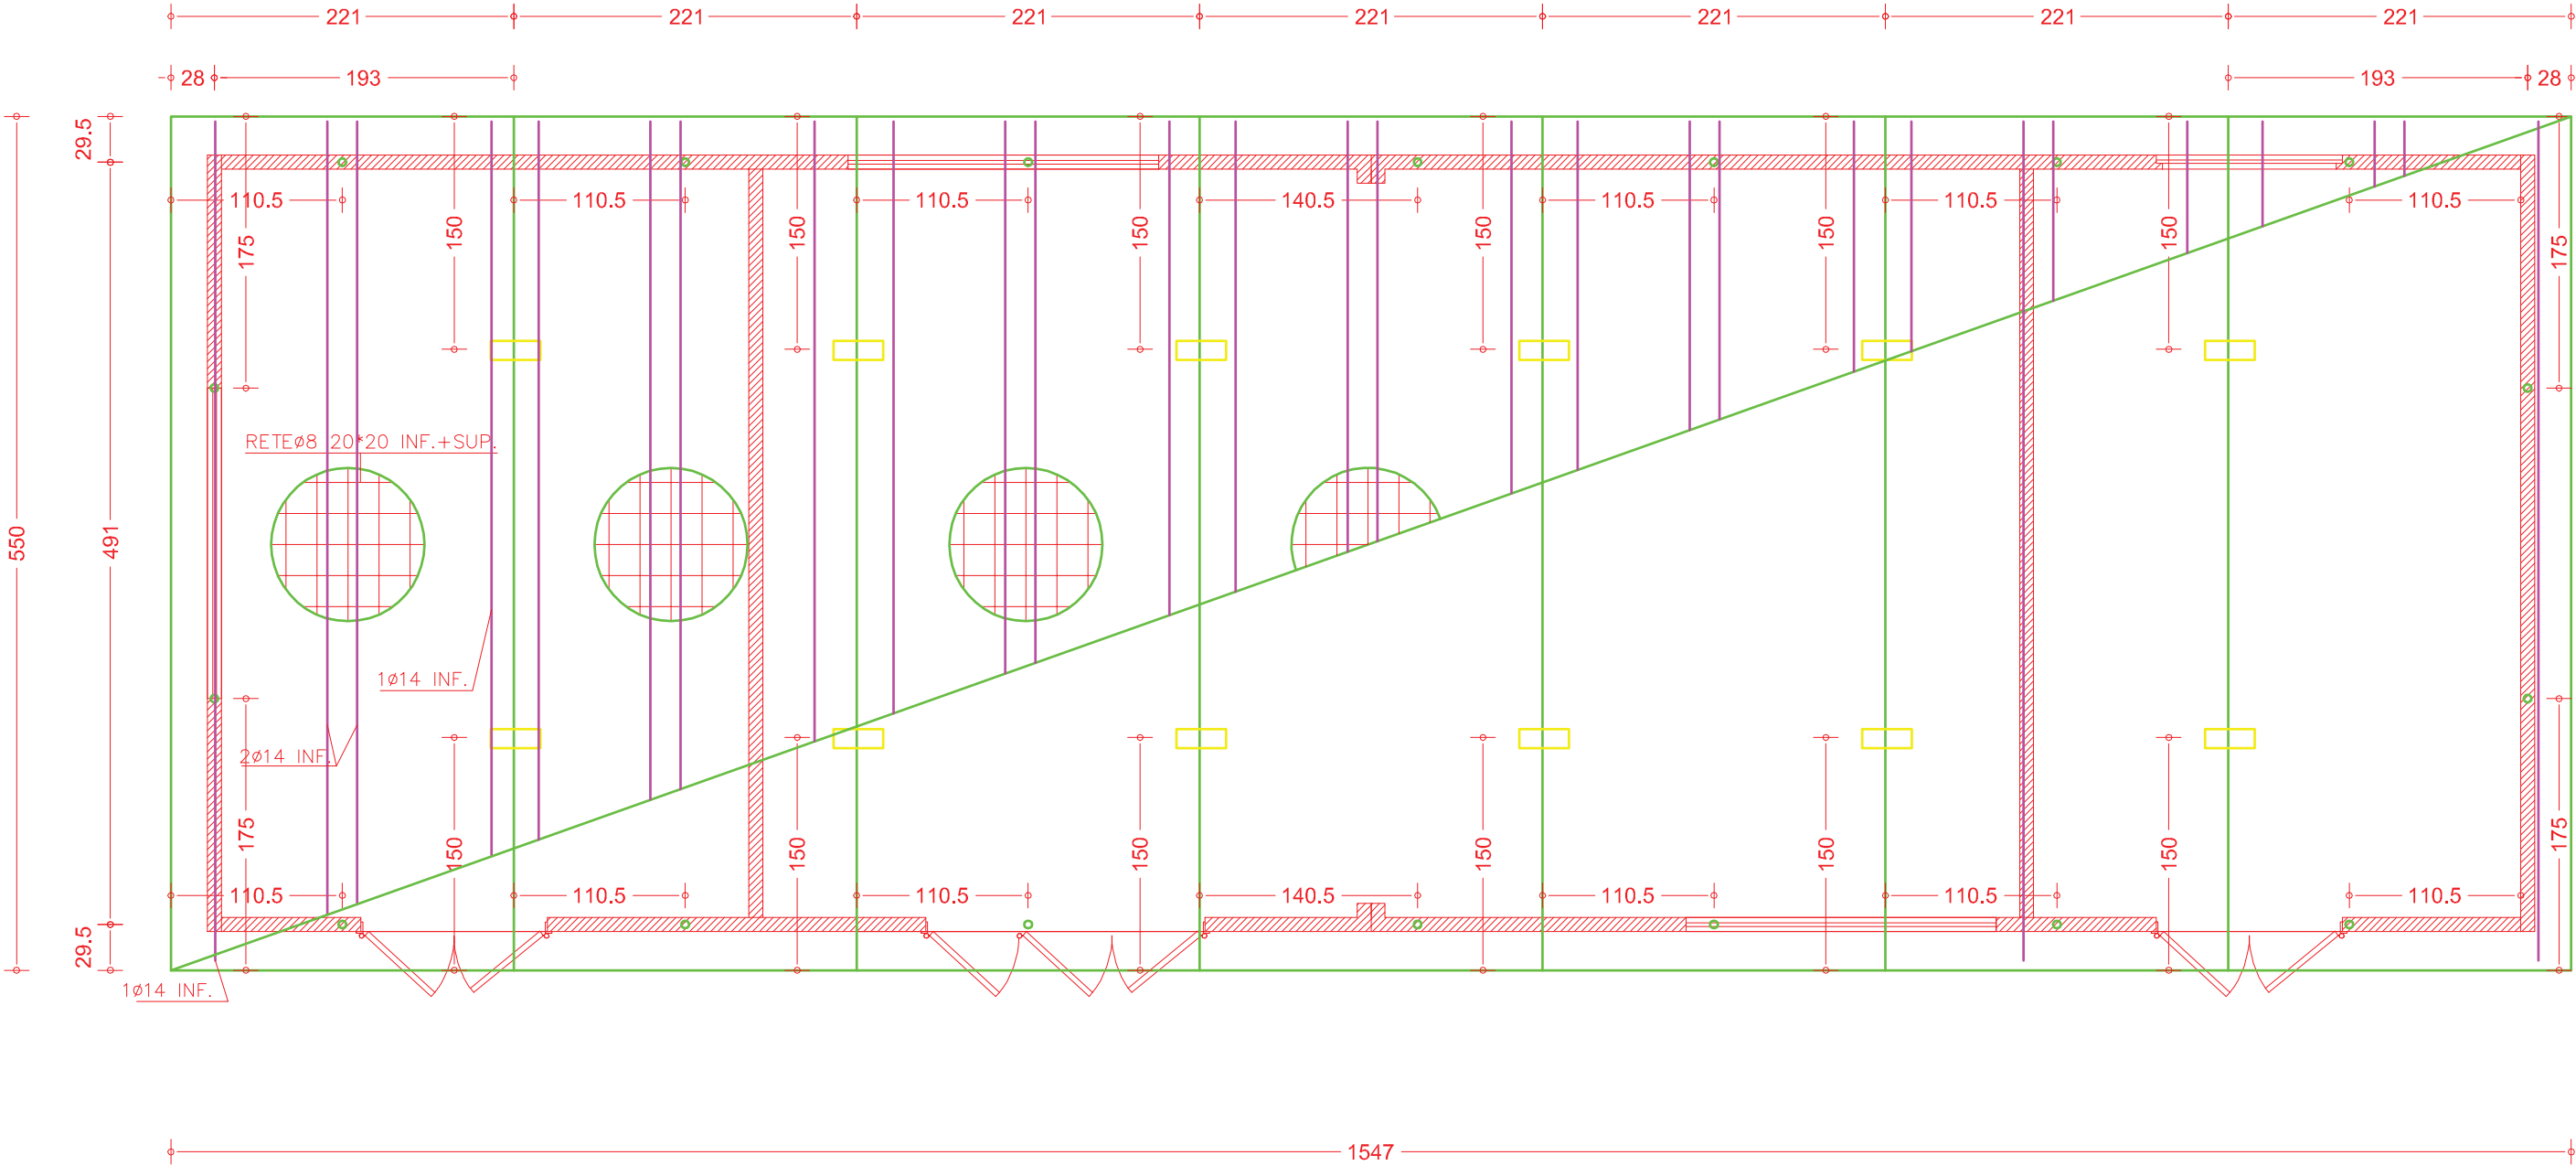

DESCRIZIONE REVISIONE		ELABORATO		REVISIONE		CLIENTE	
EMISSIONE	ZAMPIERI C.	DATA	25/03/15			STRABAG	
		GRADO		01			
ARCHIVIO FILE: gr lav/pedel/dis ferr/agosto14/aggot v1						Mod. 07.1 rev. 01	

 

DESCRIZIONE DOCUMENTO	COMMESSA N°	DESTINAZIONE	 Member of CIG Federation RINA ISO 9001:2008 Certified Quality System	
ARMATURE	754/M	MILANO (MI)		
	FOGLIO 07 / 07	CABINA ELETTRICA PREFABBRICATA IN C.A.V.		
FERRARI GIUSEPPE S.R.L. via Industriale 27 36043 Camisano V.no (VI) T. 0444-410325 F. 0444-410326 ferrari@ferrarcabine.it				

