

MATRICE DI REVISIONE																			
REV	DATA		DESCRIZIONE MODIFICA																
	-		-																
	-		-																
N.B.: LA TAVOLA SOSTITUISCE QUELLA RELATIVA AL CODICE <table><tr><td>E</td><td>-</td><td>-</td><td>-</td><td>-</td><td>-</td><td>-</td><td>-</td><td>-</td></tr></table> DEL PROGETTO ESECUTIVO											E	-	-	-	-	-	-	-	-
E	-	-	-	-	-	-	-	-											



COLLEGAMENTO AUTOSTRADALE
DALMINE - COMO - VARESE - VALICO DEL GAGGIOLO E OPERE AD ESSO CONNESSE
CODICE C.U.P. F11B06000270007
TRATTE B1, B2, C, D, TRVA13+14, GREENWAY

AS BUILT
TRATTA B1
IMPIANTI
TIPOLOGICI IMPIANTI TECNOLOGICI
TIPOLOGICI STRUTTURALI
PARTICOLARI COSTRUTTIVI STRUTTURA DI SOSTEGNO PMV TIPO "I2"

IDENTIFICAZIONE ELABORATO								
CODICE PROGETTO: F00107B								
FASE PROGETTUALE	WBS							
	LOTTO	ZONA	OPERA	TRATTO D'OPERA	AMBITO	TIPO ELABORATO	PROGRESSIVO	REVISIONE
A	1	A0X	GE000	0	IM	PC	103	E

Scala: Varie

DATA	DESCRIZIONE	REV
Febbraio 2018	Emissione	E

CONCEDENTE	
	CONCESSIONI AUTOSTRADALI LOMBARDE
CONCESSIONARIO	
	Direttore Tecnico: Ing. Giuseppe Sambo Referente Tecnico: ING. BILANCIA GIUSEPPE
APPROVATO	
	Il Direttore dei Lavori: Ing. Francesco Domanico


IMPRESA			
RAGGRUPPAMENTO TEMPORANEO IMPRESE:			
Mandataria	Mandante	Mandante	Mandante cooptata
STRABAG A.G.	GLF Grandi Lavori Fincosit S.p.A.	ICM S.p.A.	STRABAG S.p.A.
			

Scala: Varie

PROGETTISTA - PROGETTO ESECUTIVO DI DETTAGLIO			
RAGGRUPPAMENTO TEMPORANEO PROGETTISTI:			
Mandataria	Mandante	Mandante	Mandante
			
RESPONSABILE DI PROGETTO ED INCARICATO DELL'INTEGRAZIONE FRA LE VARIE PRESTAZIONI:			
Ing. Alberto Cecchini			
			


ELABORAZIONE PROGETTUALE	
PROGETTISTA:	
3TI PROGETTI ITALIA S.p.A.	3TI ITALIA S.p.A. DIRETTORE TECNICO Ing. Stefano Luca Possati Ordine degli Ingegneri Provincia di Roma n. 20809
Redatto: Coppola	Verificato: Sorge
	Approvato: Possati

Valido per: portale a Bandiera Destro ritto inclinato APL tipo I2 ENTRATA

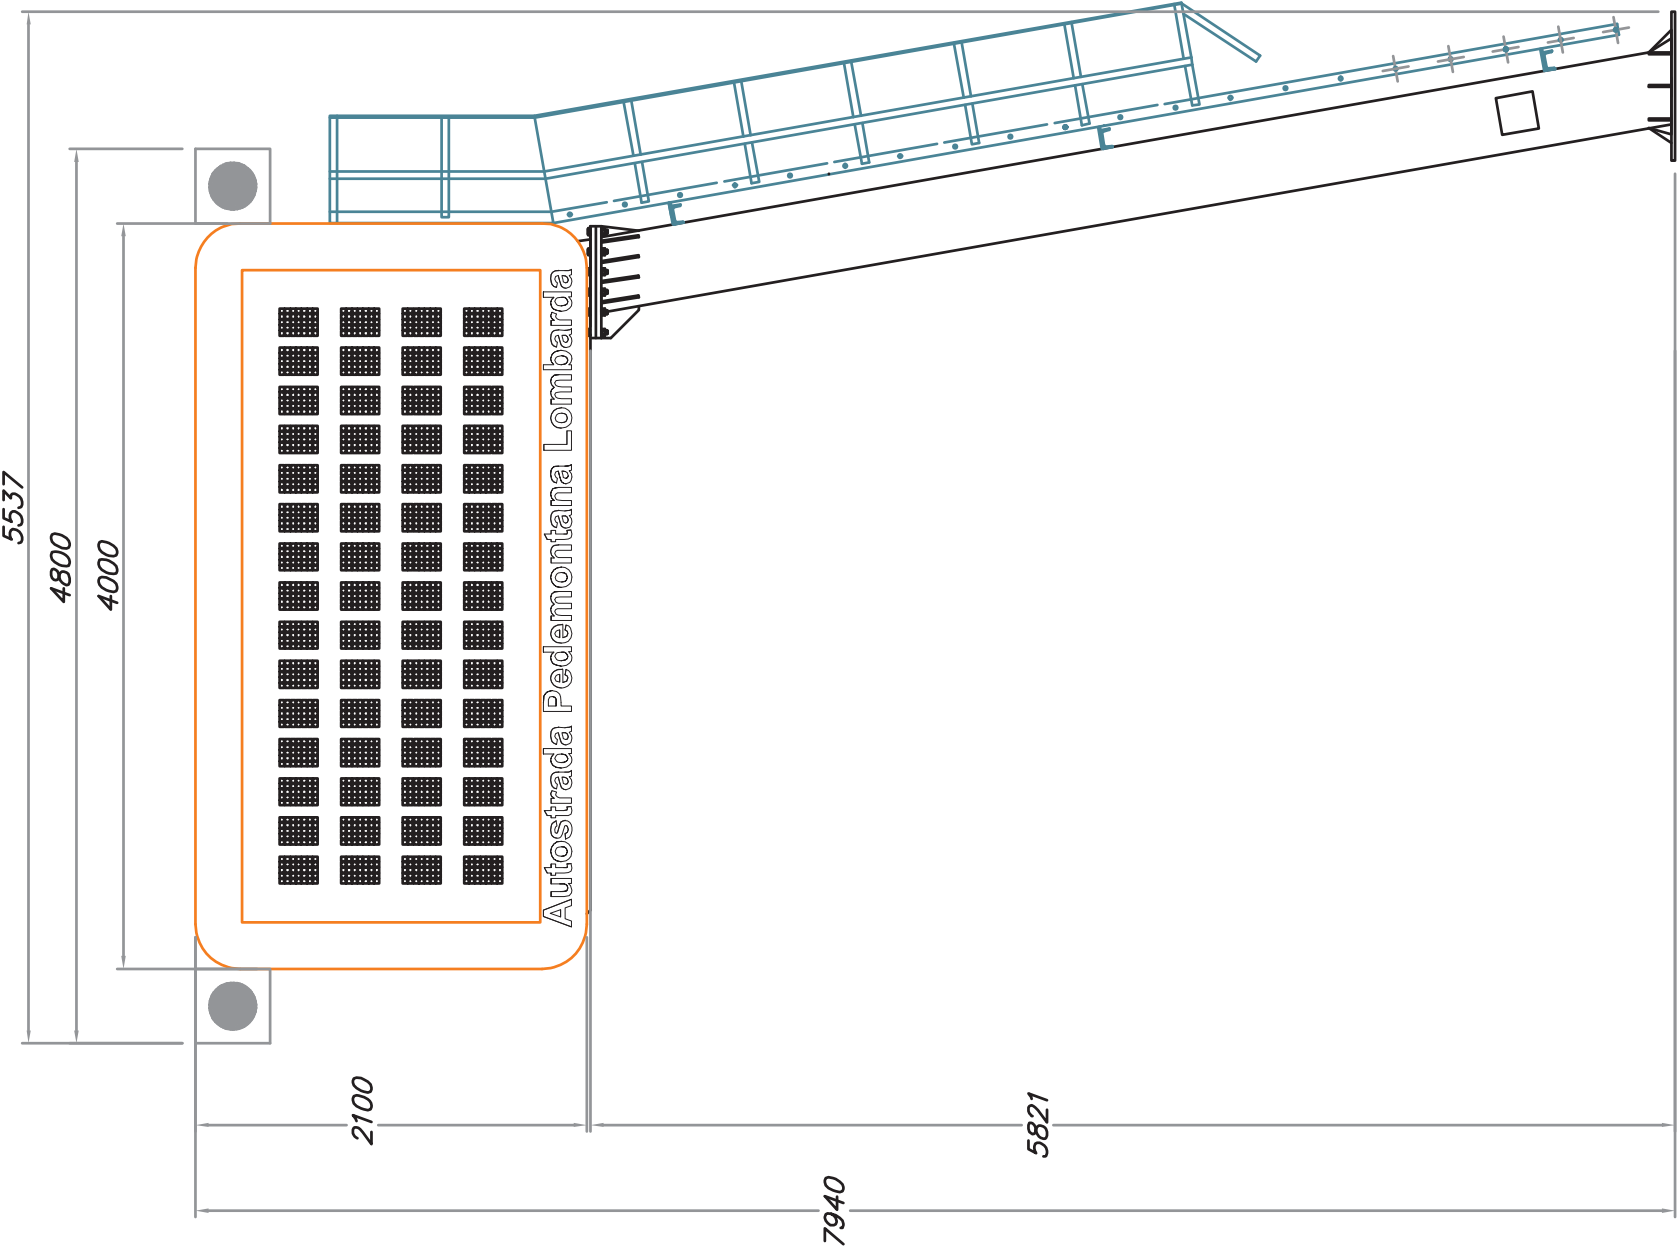

Volume teorico: mc		Disegnato da:	Verificato e Approvato da:	
Tolleranze generali secondo UNI-ISO 22768-1 Classe di tolleranza: C	Proprietà riservata a termini di legge. E'vietata la riproduzione di questo disegno senza nostra autorizzazione scritta.		Caratteristiche materiali: -S275JR Profili -S275JR Piastre -S355J2 AR+C Tirafondi -Viti cl. 8.8 -Dadi cl. 8	
	Rif disegno:		Rev:	Foglio 1/5





Materiale: S275 JR

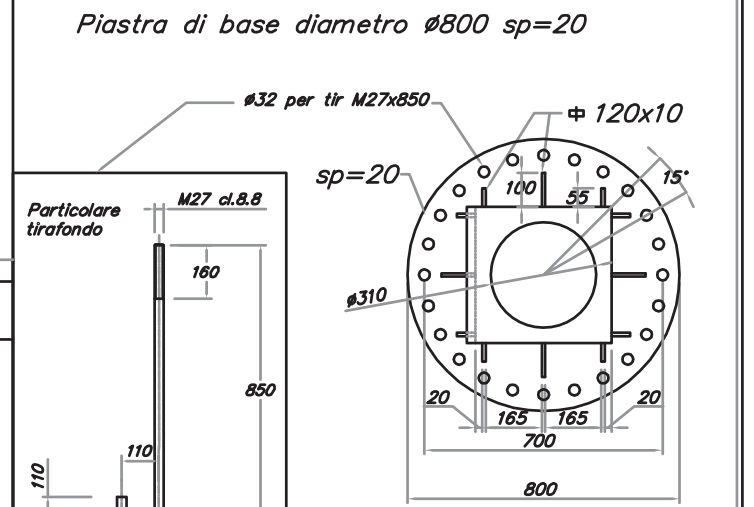

foglio 2/5


N

Valido per: Particolare prova di carico per portale a Bandiera Destro ritto inclinato APL tipo I2 ENTRATA

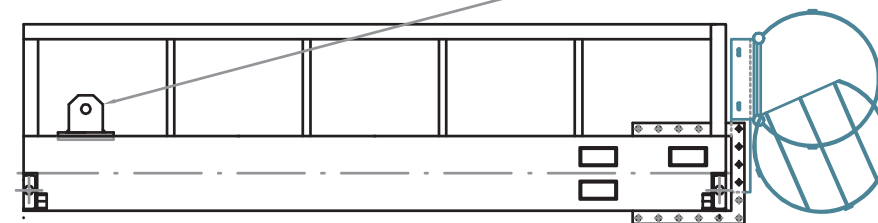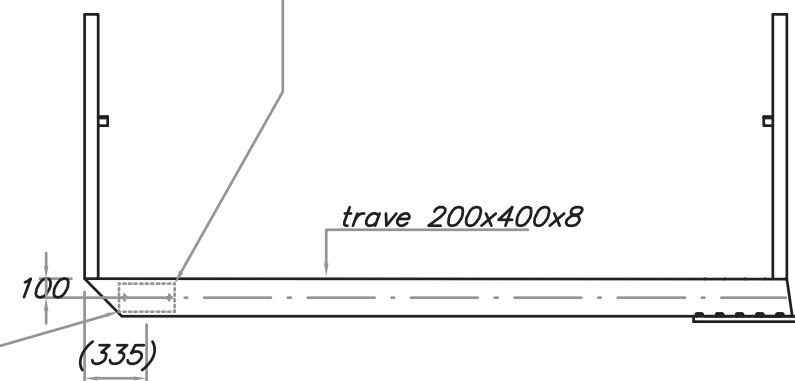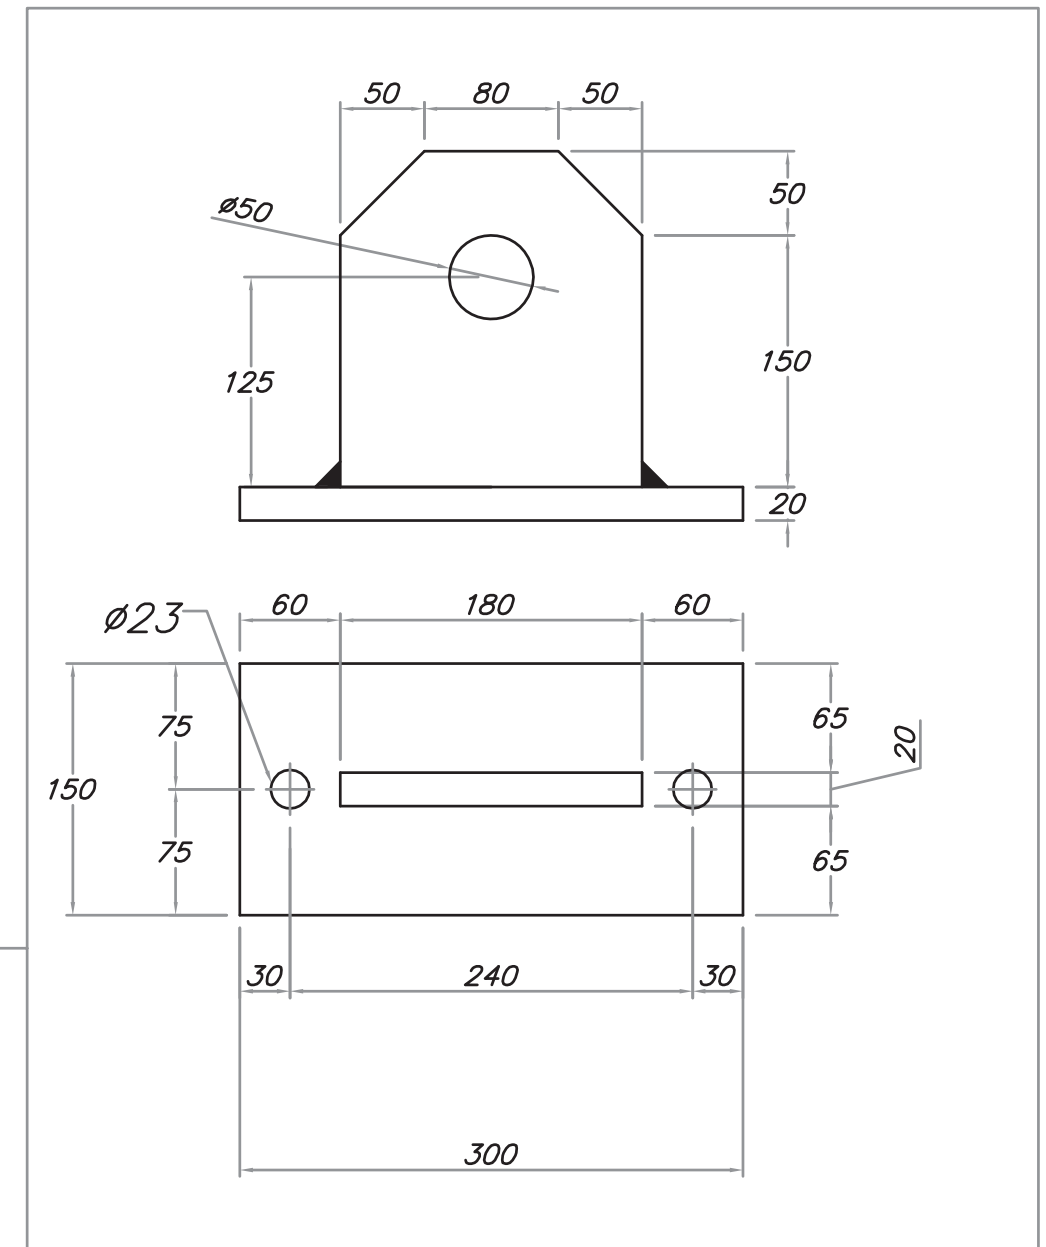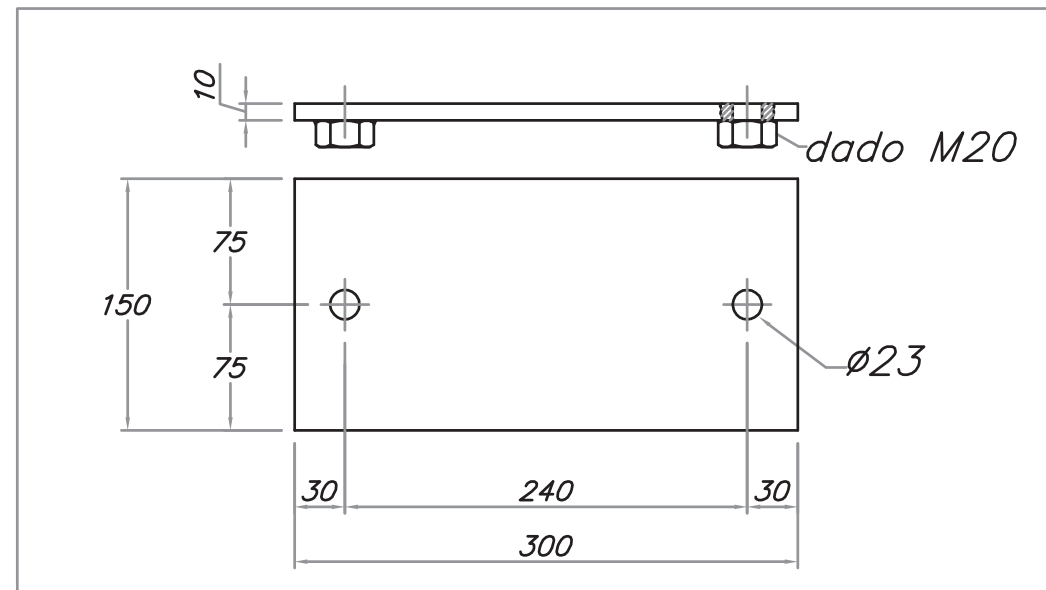

Volume teorico: mc		Disegnato da:		Verificato e Approvato da:	
Tolleranze generali secondo UNI-ISO 22768-1 Classe di tolleranza: C		Proprietà riservata a termini di legge. E' vietata la riproduzione di questo disegno senza nostra autorizzazione scritta.		Caratteristiche materiali: -S275JR Profili -S275JR Piastre -S355J2 AR+C Tirafondi -Viti cl. 8.8 -Dadi cl. 8	
Rif ordine:		Rif disegno:		Rev:	Foglio 3/5

Valido per: Vista posteriore portale a Bandiera Destro ritto inclinato APL tipo I2 ENTRATA

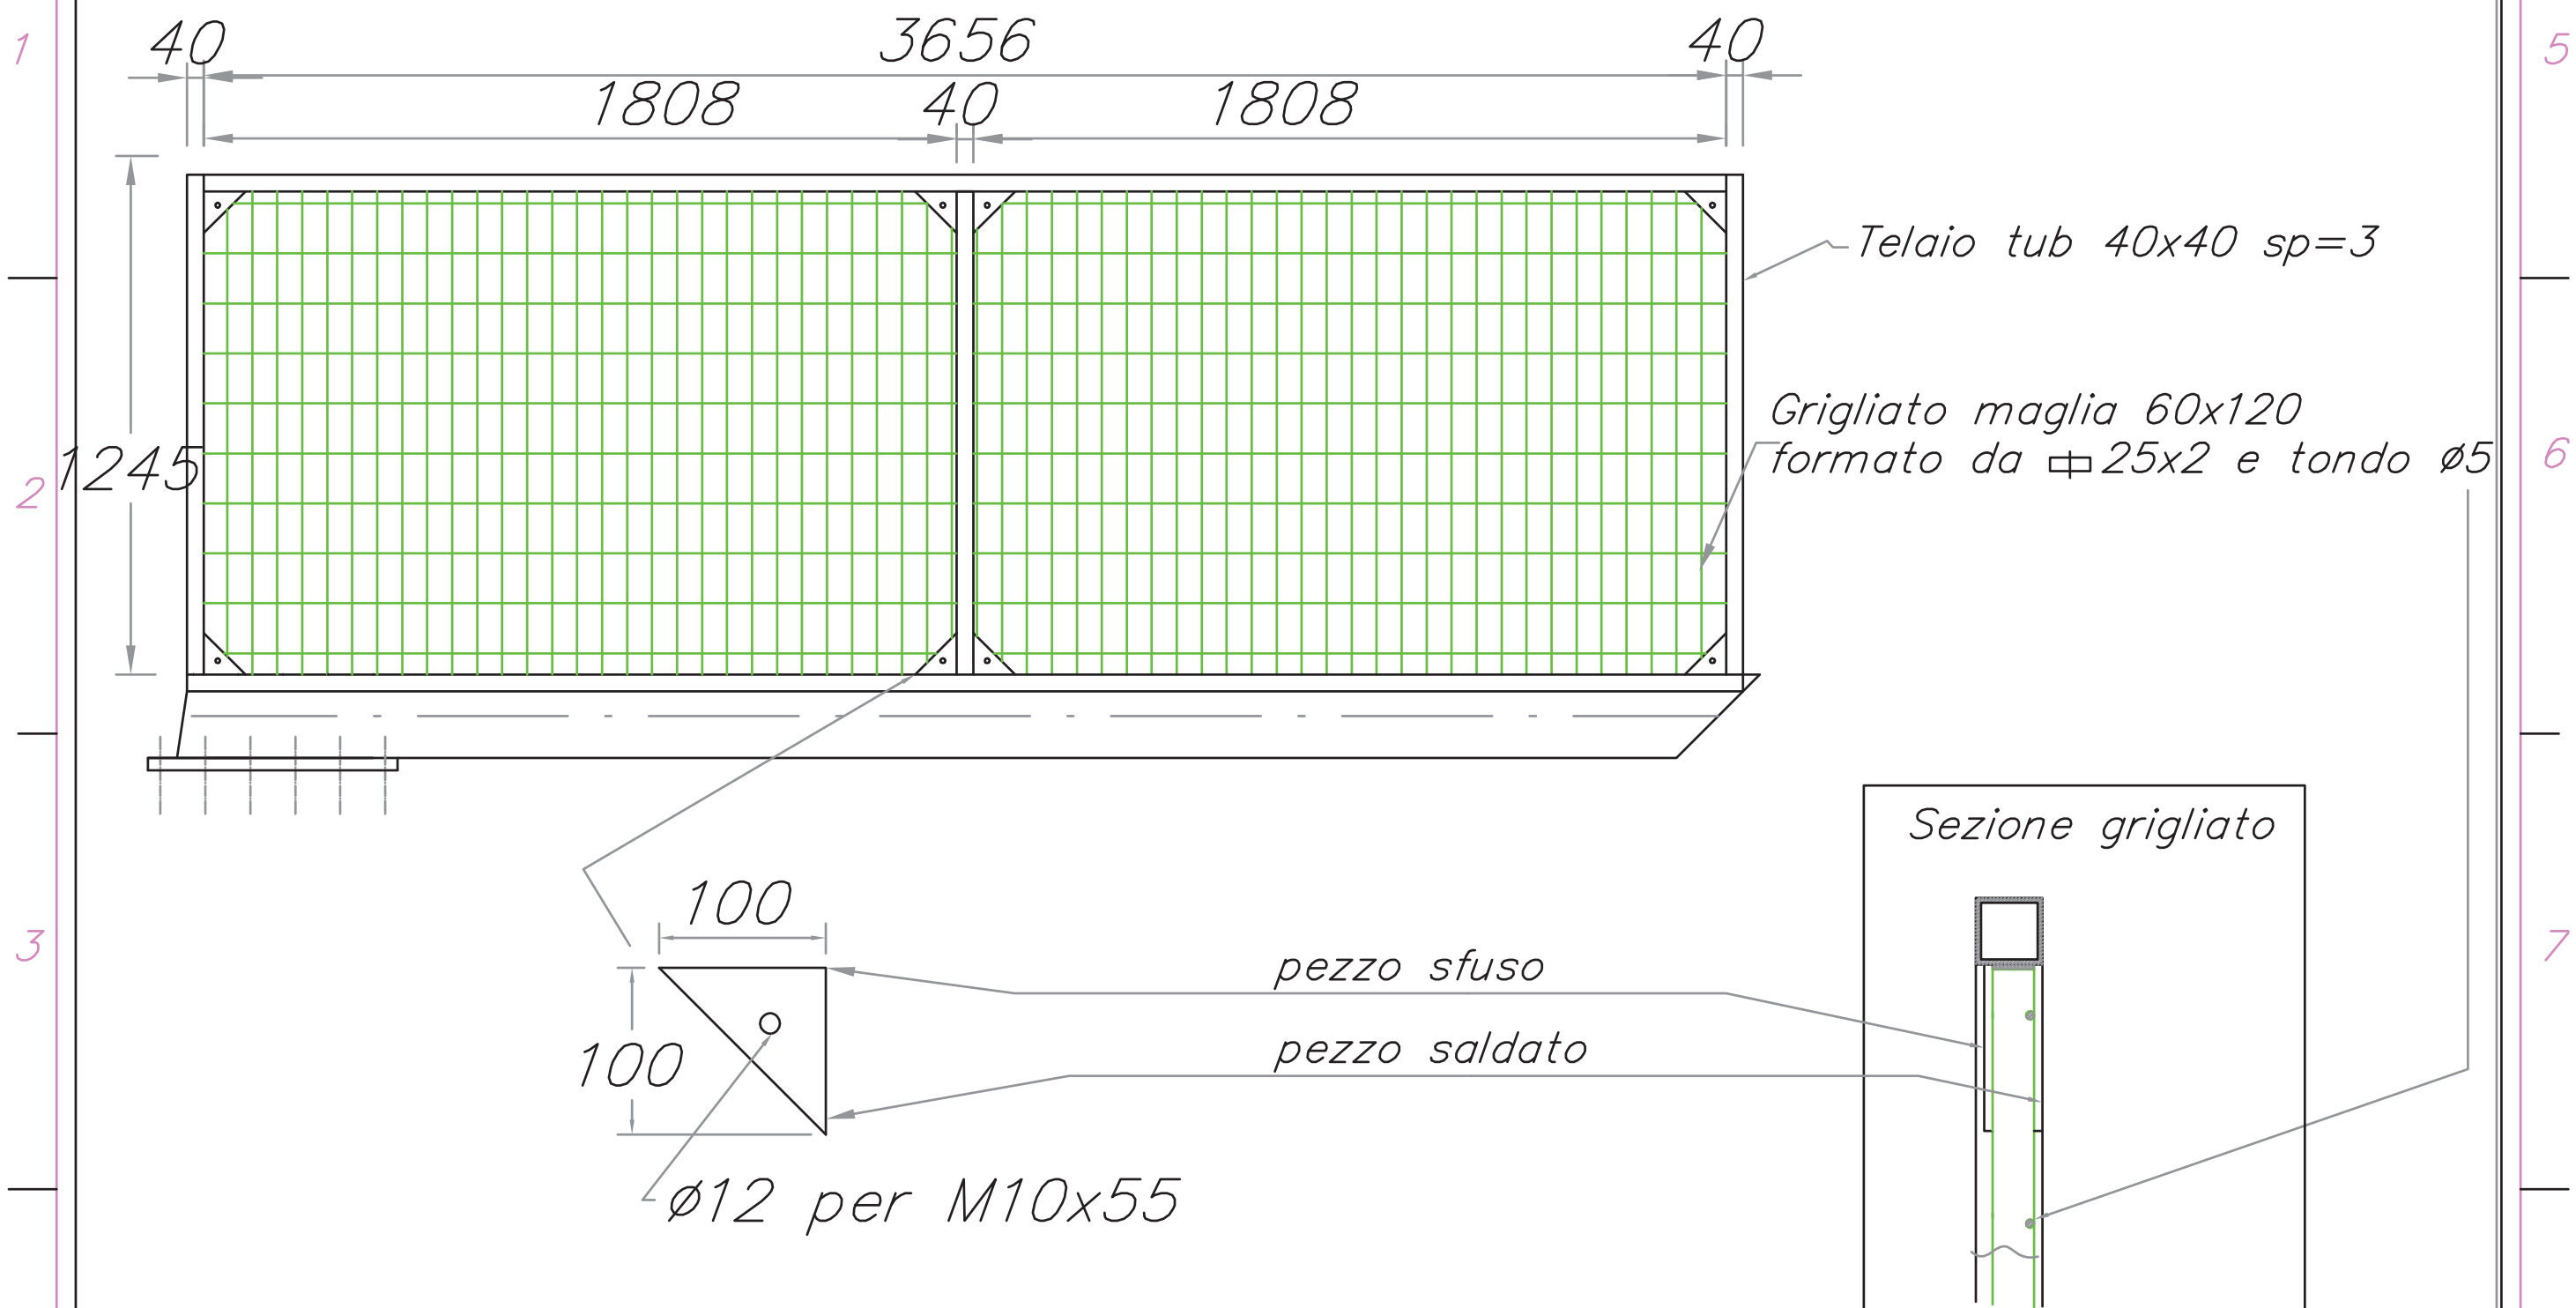

Volume teorico: mc		Disegnato da:		Verificato e Approvato da:	
	Tolleranze generali secondo UNI-ISO 22768-1 Classe di tolleranza: C	Proprietà riservata a termini di legge. E' vietata la riproduzione di questo disegno senza nostra autorizzazione scritta.		Caratteristiche materiali: -S275JR Profili -S275JR Piastre -S355J2 Tirafondi -Viti cl. 8.8 -Dadi cl. 8	
Rif ordine:		Rif disegno:		Rev:	foglio 4/5

Valido per: Valido per Portale a Bandiera Destro ritto inclinato APL tipo I2 ENTRATA


DISTINTA COMPONENTI					
POSIZIONE ELEMENTO		DESCRIZIONE	MARCA OFFICINA	N° PLACCA/COLATA (DA CTF COLLAUDO)	N° CERTIFICATO DI COLLAUDO ACCIAIERIA
COLONNA P1	A1	PIASTRA DI BASE Sp.20 mm			
	A2	PROFILO SCATOLARE Sp.8 mm			
	A3	PIASTRA DI TESTA Sp.20 mm			
N°1					
TRAVE T1	A4	PIASTRA DI TESTA Sp.20 mm			
	A5	PROFILO SCATOLARE Sp.8 mm			
	A6	MONTANTE UPN 200			
	A7	MONTANTE UPN 200			
	A8	PROTEZIONI			
N°1					
SCALA N°1	A9	SCALA-PROTEZIONE			

CARATTERISTICHE DEI MATERIALI

ACCIAIO carpenterie metalliche
S 275 JR zincato per ritti e travi
S 275 JR zincato per piastra di base e flange
S 355 J2 AR+C per tirafondi

SALDATURE :
raccomandato cordone di saldatura a>3mm

se non esplicitamente indicate:

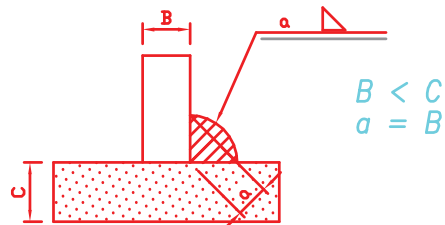

– le saldature saranno sottoposte a controllo visivo sul 100% e controllo con liquidi penetranti al 10% del lotto di produzione


BULLONI : classe 8.8 UNI 5712–75

BULLONE	CLASSE	COPPIA DI SERRAGGIO (Nm)
M10	8.8	31
M20	8.8	274
TIRAFONDI		COPPIA DI SERRAGGIO (Nm)
M27	S 355	442

Volume teorico: mc

Disegnato da:

Verificato e Approvato da:

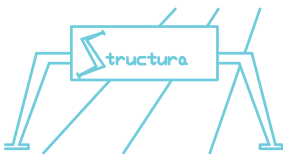

Tolleranze generali secondo
UNI–ISO 22768–1
Classe di tolleranza: C

Proprietà riservata a termini di
legge. E' vietata la riproduzione
di questo disegno senza
nostra autorizzazione scritta.

Caratteristiche materiali:
–S275JR Profili
–S275JR Piastre
–S355J2 Tirafondi
–Viti cl. 8.8
–Dadi cl. 8

Rif ordine:

Rif disegno:

Rev:

foglio 5/5