




SCHEMA S1a: Piazzola di Sosta in rilevato
scala 1:100

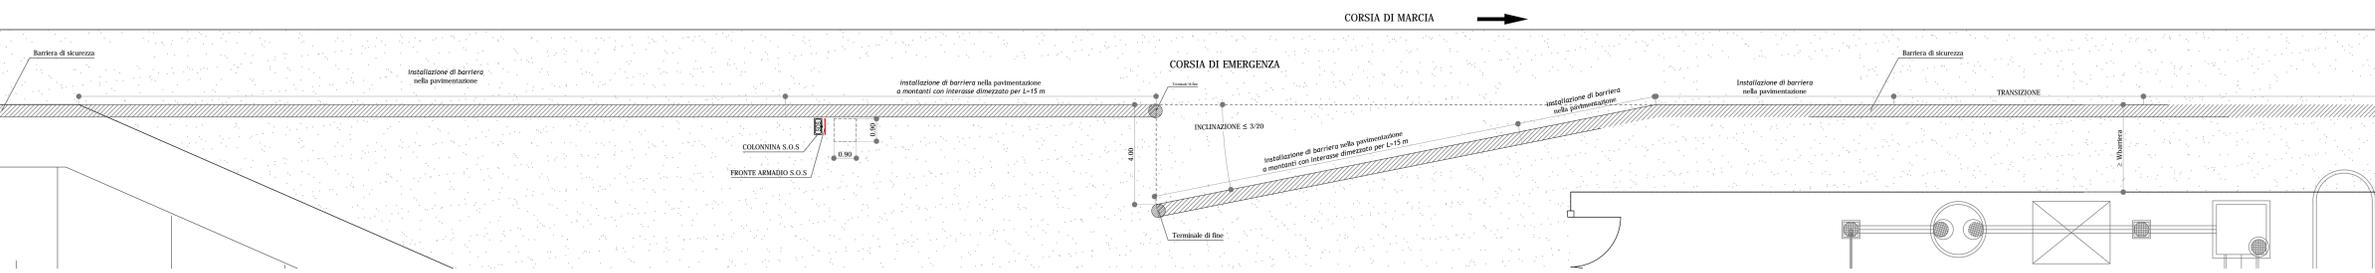


SCHEMA S1b: Piazzola idraulica con muro a valle e barriera di sicurezza
scala 1:100

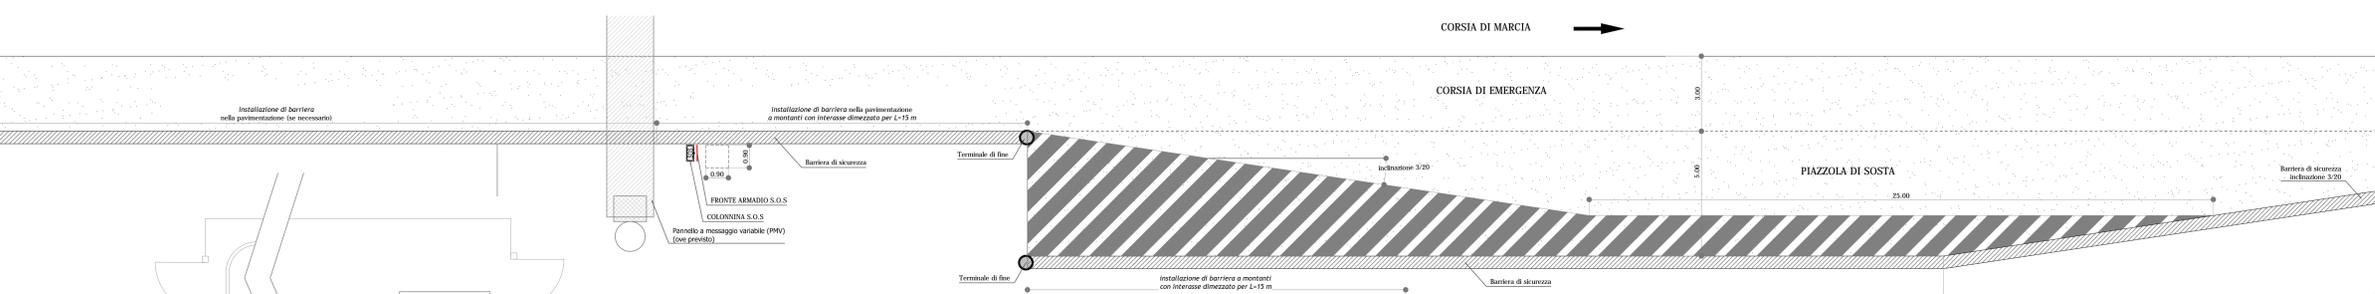


SCHEMA S1c: Piazzola di sosta e idraulica
scala 1:100

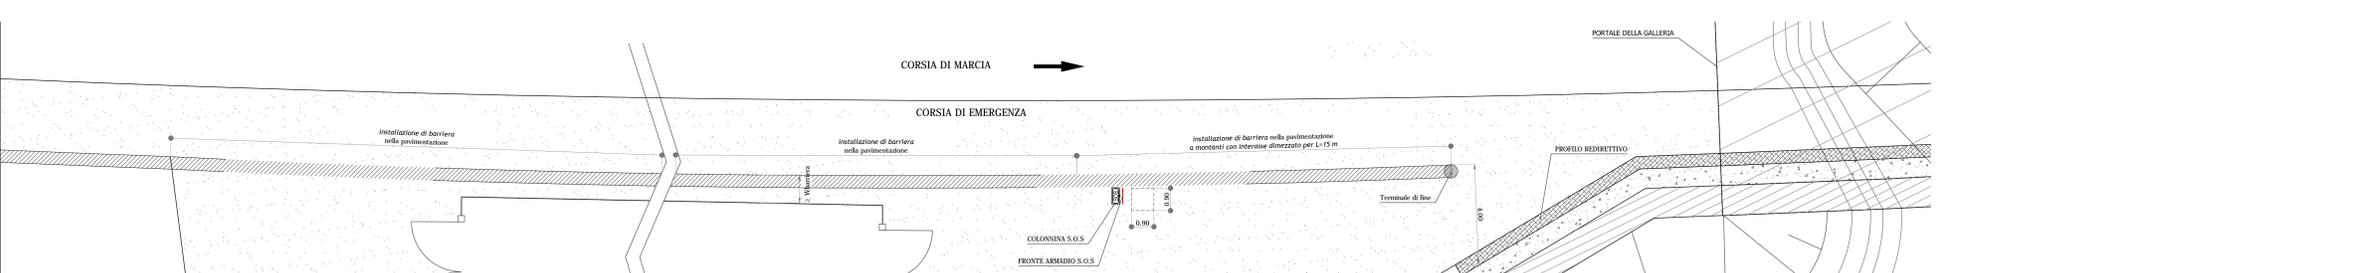


SCHEMA S1d: Piazzola idraulica con muro a valle senza barriera
scala 1:100

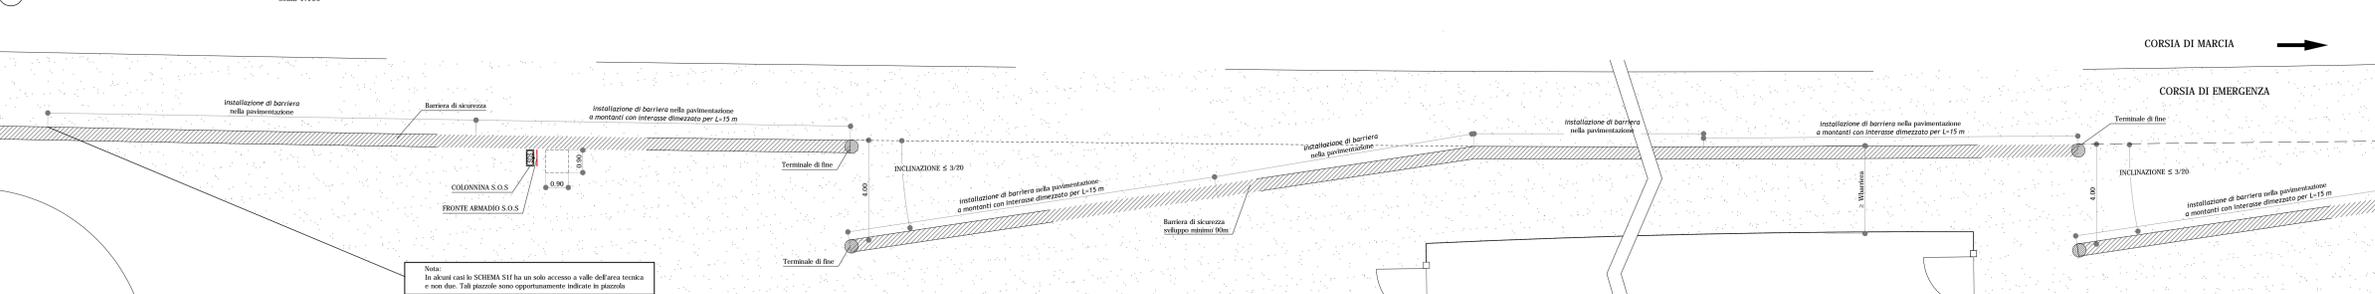

SCHEMA S1f: Piazzola idraulica con doppio ingresso
scala 1:100

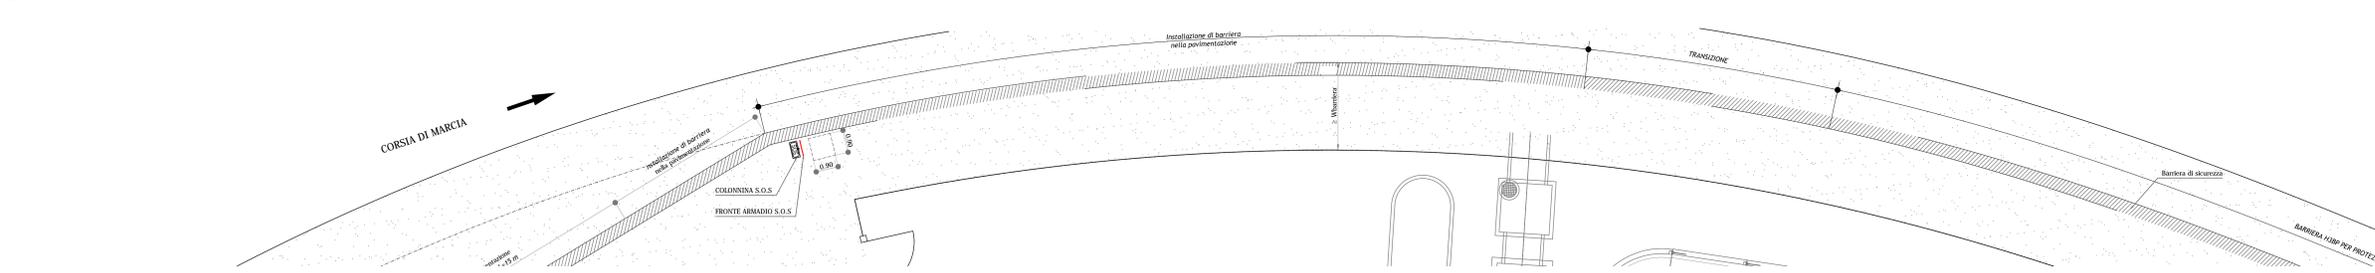

SCHEMA S1g: Piazzola idraulica per rampe di svicolo in curva
scala 1:100

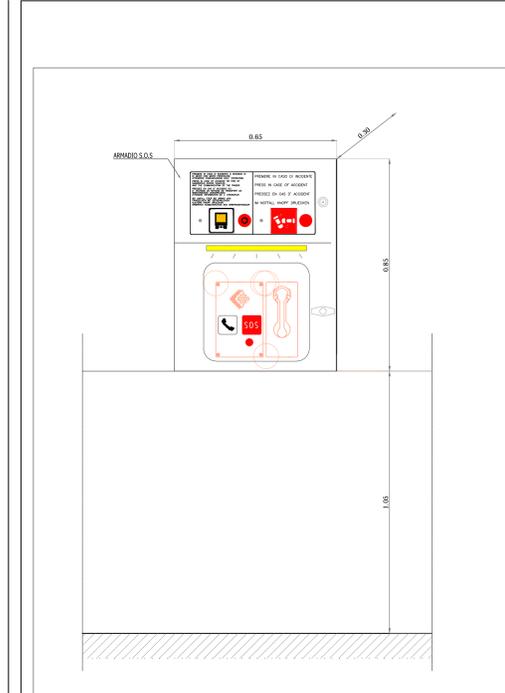

ARMADIO SOS SOPRA NEW JERSEY
scala 1:10

MATRICE DI REVISIONE

REV	DATA	DESCRIZIONE MODIFICA

N.B.: LA TAVOLA SOSTITUISCE QUELLA RELATIVA AL CODICE [] DEL PROGETTO ESECUTIVO

COLLEGAMENTO AUTOSTRADALE
DALMINE - COMO - VARESE - VALICO DEL GAGGIOLIO E OPERE AD ESSE CONNESSE
TRATTE B1, B2, C, D, TRVA13+14, GREENWAY
AS BUILT
IMPIANTI
TIPOLOGICI IMPIANTI TECNOLOGICI
TIPOLOGICI STRUTTURALI
PLANIMETRIA UBICAZIONE ARMADIO SOS SU PIAZZOLA DI SOSTA

IDENTIFICAZIONE ELABORAZIONE	IMPRESA
CODICE PROGETTO: F01078	RAGGRUPPAMENTO TEMPORANEO IMPRESE:
WPS	STRABAG CLP
LOTTO	STRABAG A.G.
ZONA	ICM
OPERA	Grandi Lavori Finocci S.p.A.
PROGETTISTA	Progetti S.p.A.

RESPONSABILE DI PROGETTO ED INCARICATO DELL'INTERAZIONE FRA LE VARIE PRESTAZIONI: Ing. Alberto Caschini

ELABORAZIONE PROGETTUALE: PROGETTISTA: STI PROGETTI ITALIA S.p.A.

STI ITALIA S.p.A. DIRETTORE TECNICO: Ing. Stefano Jona Fusco; Ing. Claudio Jona Fusco; Ing. Diego Jona Fusco; Provincia di Roma n. 20809

Redatto: Coppola; Verificato: Surg; Approvato: Possati