

| MATRICE DI REVISIONE |      |  |                      |  |  |  |  |  |  |  |  |  |
|----------------------|------|--|----------------------|--|--|--|--|--|--|--|--|--|
| REV                  | DATA |  | DESCRIZIONE MODIFICA |  |  |  |  |  |  |  |  |  |
|                      |      |  |                      |  |  |  |  |  |  |  |  |  |
|                      |      |  |                      |  |  |  |  |  |  |  |  |  |
N.B.: LA TAVOLA SOSTITUISCE QUELLA RELATIVA AL CODICE 

|   |  |  |  |  |  |  |  |  |
|---|--|--|--|--|--|--|--|--|
| E |  |  |  |  |  |  |  |  |
|---|--|--|--|--|--|--|--|--|

 DEL PROGETTO ESECUTIVO



COLLEGAMENTO AUTOSTRADALE

DALMINE - COMO - VARESE - VALICO DEL GAGGIOLO E OPERE AD ESSO CONNESSE

CODICE C.U.P. F11B06000270007

TRATTE B1, B2, C, D, TRVA13+14, GREENWAY

AS BUILT

TRATTA B1

IMPIANTI

TIPOLOGICI IMPIANTI TECNOLOGICI

TIPOLOGICI IMPIANTISTICI

SCHEMA ELETTRICO ARMADIO BASE PALO PER N. 2 TELECAMERE

| IDENTIFICAZIONE ELABORATO |       |      |       |                |        |                |             |
|---------------------------|-------|------|-------|----------------|--------|----------------|-------------|
| CODICE PROGETTO: F00107B  |       |      |       |                |        |                |             |
| FASE PROGETTUALE          | WBS   |      |       |                | AMBITO | TIPO ELABORATO | PROGRESSIVO |
|                           | LOTTO | ZONA | OPERA | TRATTO D'OPERA |        |                |             |
|                           | A     | 1    | A0X   | GE000          |        |                |             |
|                           |       |      |       | 0              |        |                |             |
|                           |       |      |       | IM             |        |                |             |
|                           |       |      |       | DK             |        |                | 005         |
|                           |       |      |       |                |        |                | E           |

Scala: Varie

| DATA         | DESCRIZIONE | REV |
|--------------|-------------|-----|
| Gennaio 2016 | Emissione   | E   |
|              |             |     |
|              |             |     |
CONCEDENTE



CONCESSIONI  
AUTOSTRADALI  
LOMBARDE

CONCESSIONARIO



Direttore Tecnico:  
Ing. Enrico Arini  
Referente Tecnico:  
ING. BILANCIA GIUSEPPE

APPROVATO



Il Direttore dei Lavori:  
Ing. Francesco Domanico

IMPRESA

RAGGRUPPAMENTO TEMPORANEO IMPRESE:

|              |                                   |                                              |                   |
|--------------|-----------------------------------|----------------------------------------------|-------------------|
| Mandataria   | Mandante                          | Mandante                                     | Mandante cooptata |
| STRABAG A.G. | GLF Grandi Lavori Fincosit S.p.A. | Impresa costruzioni Giuseppe Maltauro S.p.A. | STRABAG S.p.A.    |

STRABAG



GRANDI LAVORI FINCOSIT




IMPRESA COSTRUZIONI GIUSEPPE  
MALTAURO S.p.A.

STRABAG

PROGETTISTA - PROGETTO ESECUTIVO DI DETTAGLIO

RAGGRUPPAMENTO TEMPORANEO PROGETTISTI:
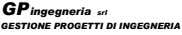
|   |   |   |                           |
|---|---|---|---------------------------|
| Mandataria   | Mandante   | Mandante   | Mandante                  |
|  <div>3TI PROGETTI ITALIA<br/>INGEGNERIA INTEGRATA S.p.A.</div> |  <div>GP Ingegneria srl<br/>GESTIONE PROGETTI DI INGEGNERIA</div> |  <div>3TI PROGETTI ITALIA<br/>INGEGNERIA INTEGRATA S.p.A.</div> | Arch. Salvatore Vermiglio |

RESPONSABILE DI PROGETTO ED INCARICATO DELL'INTEGRAZIONE FRA LE VARIE PRESTAZIONI:

Ing. Alberto Cecchini



ELABORAZIONE PROGETTUALE

PROGETTISTA:

3TI PROGETTI ITALIA S.p.A.

3TI ITALIA S.p.A.

DIRETTORE TECNICO

Ing. Stefano Luca Possati

Ordine degli Ingegneri


Provincia di Roma n. 20809


Redatto: Muzi

Verificato: Sorge

Approvato: Possati



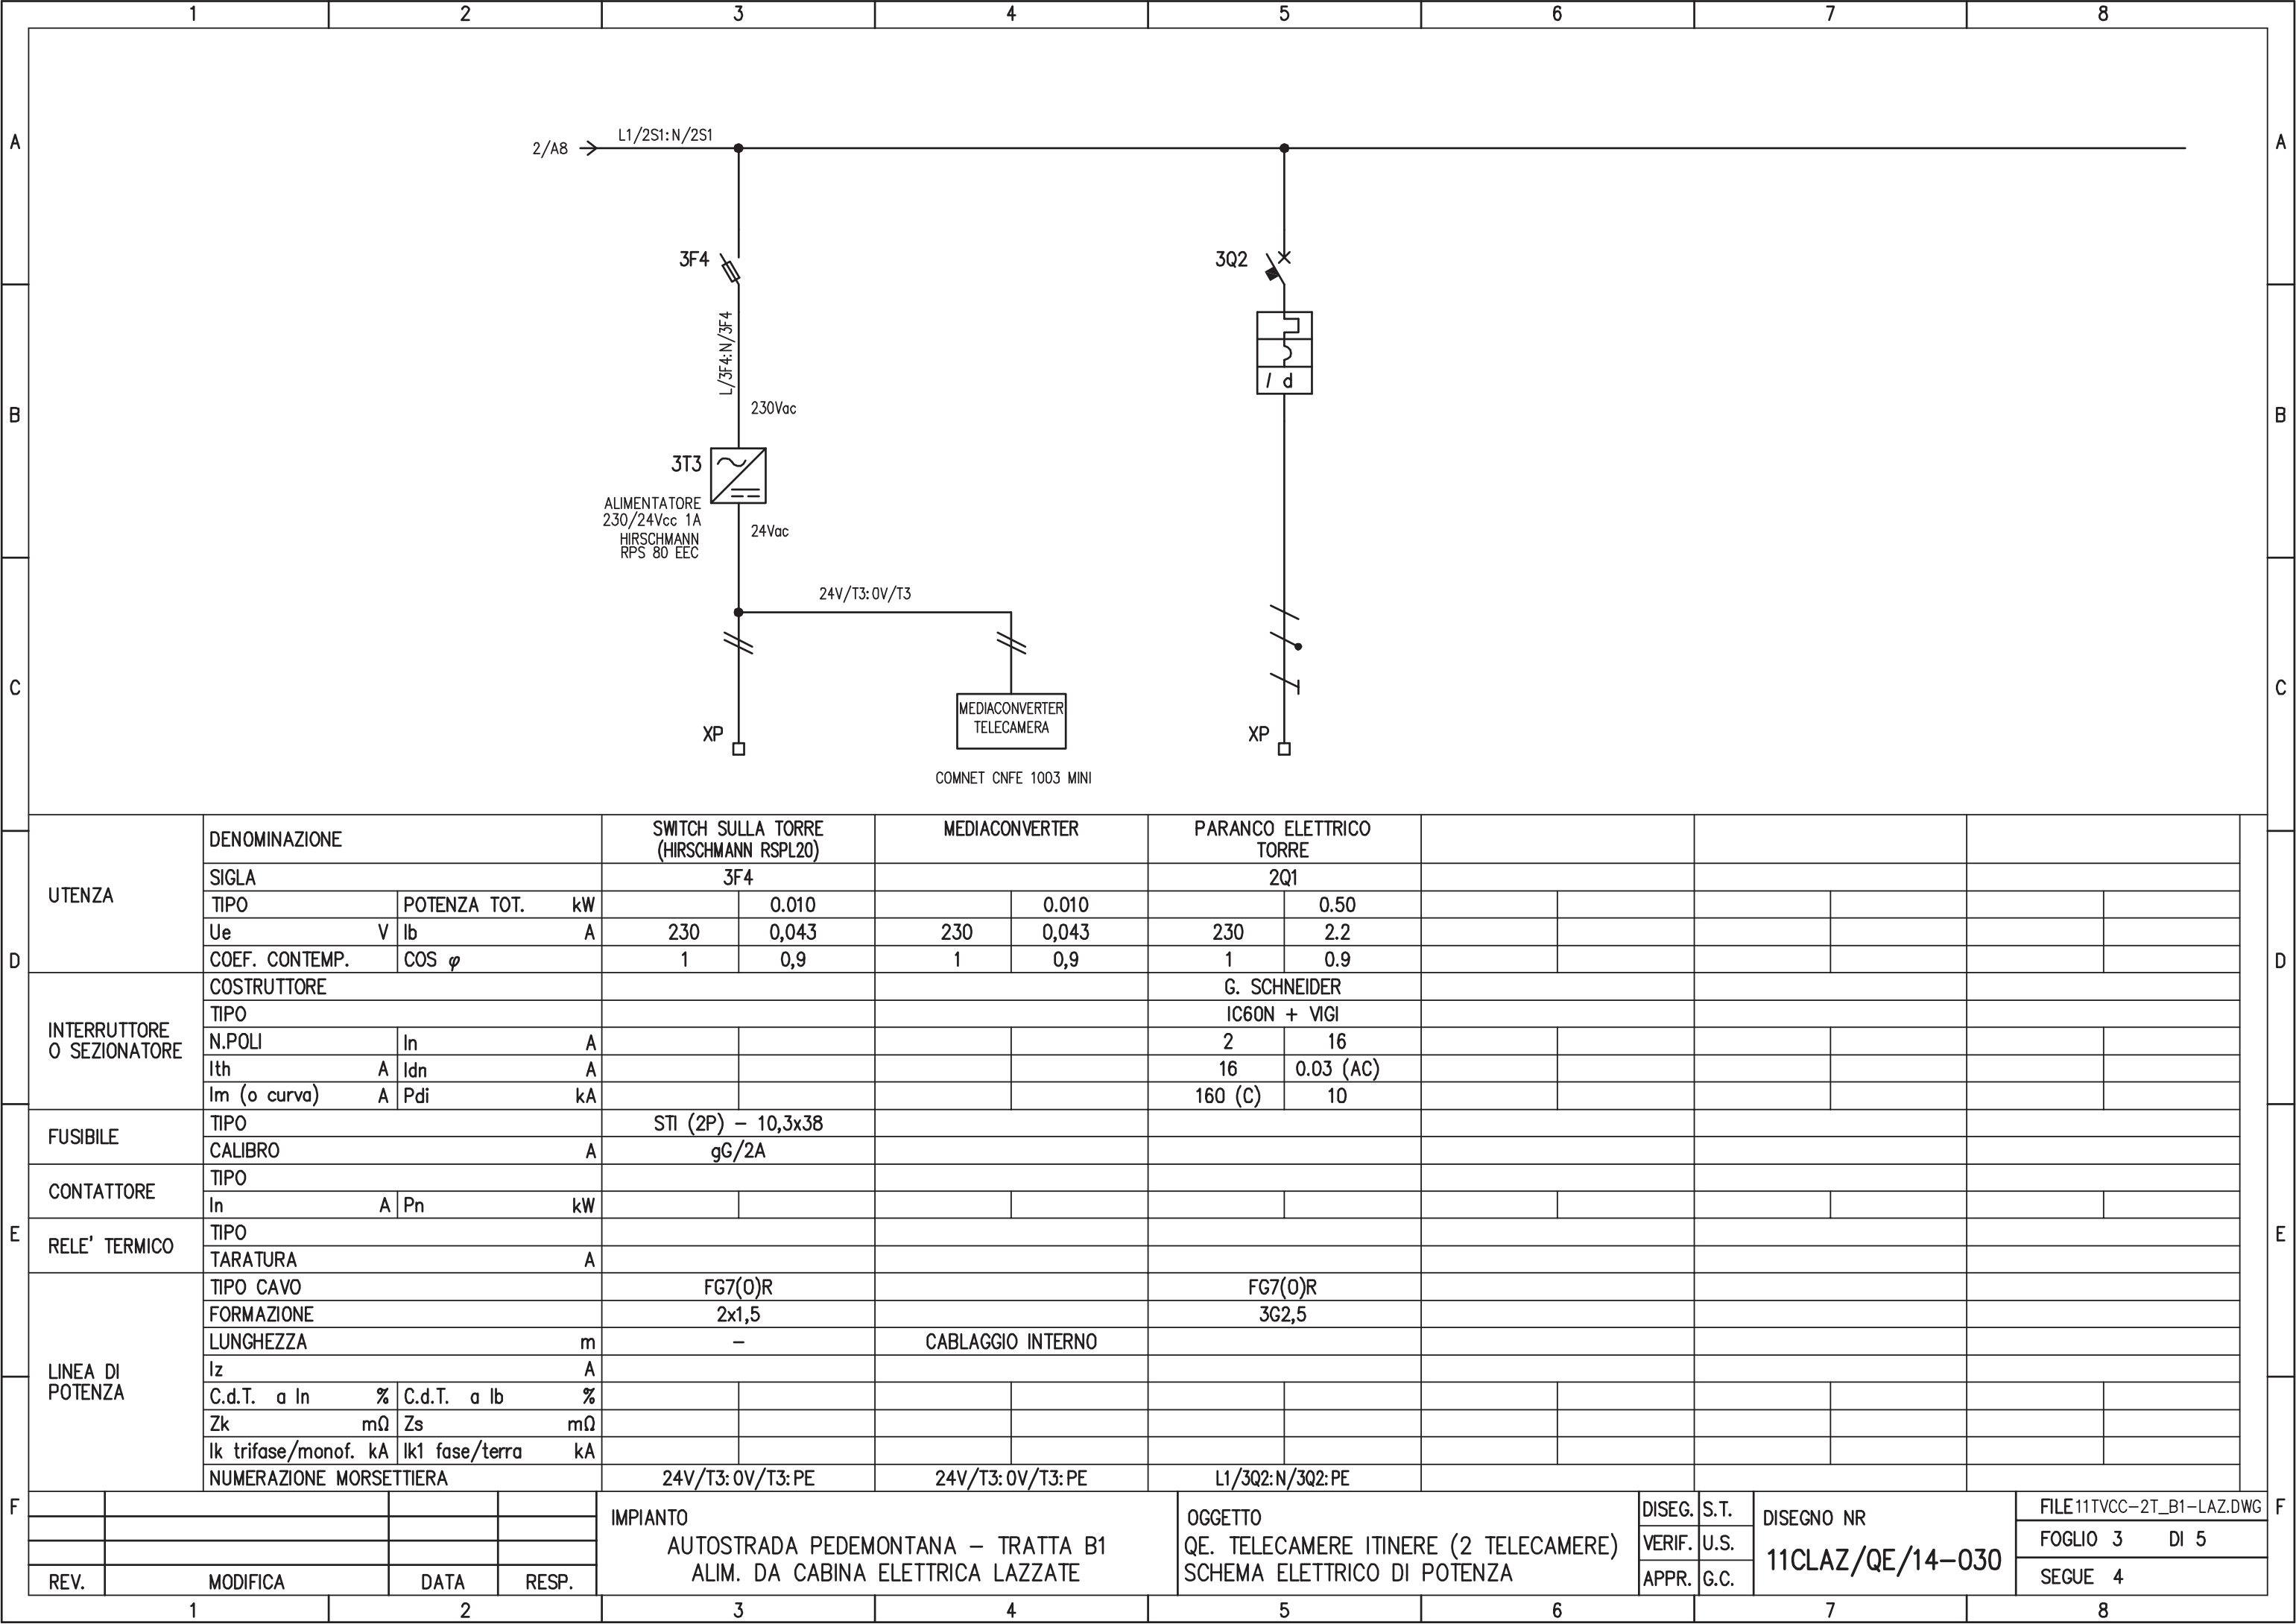


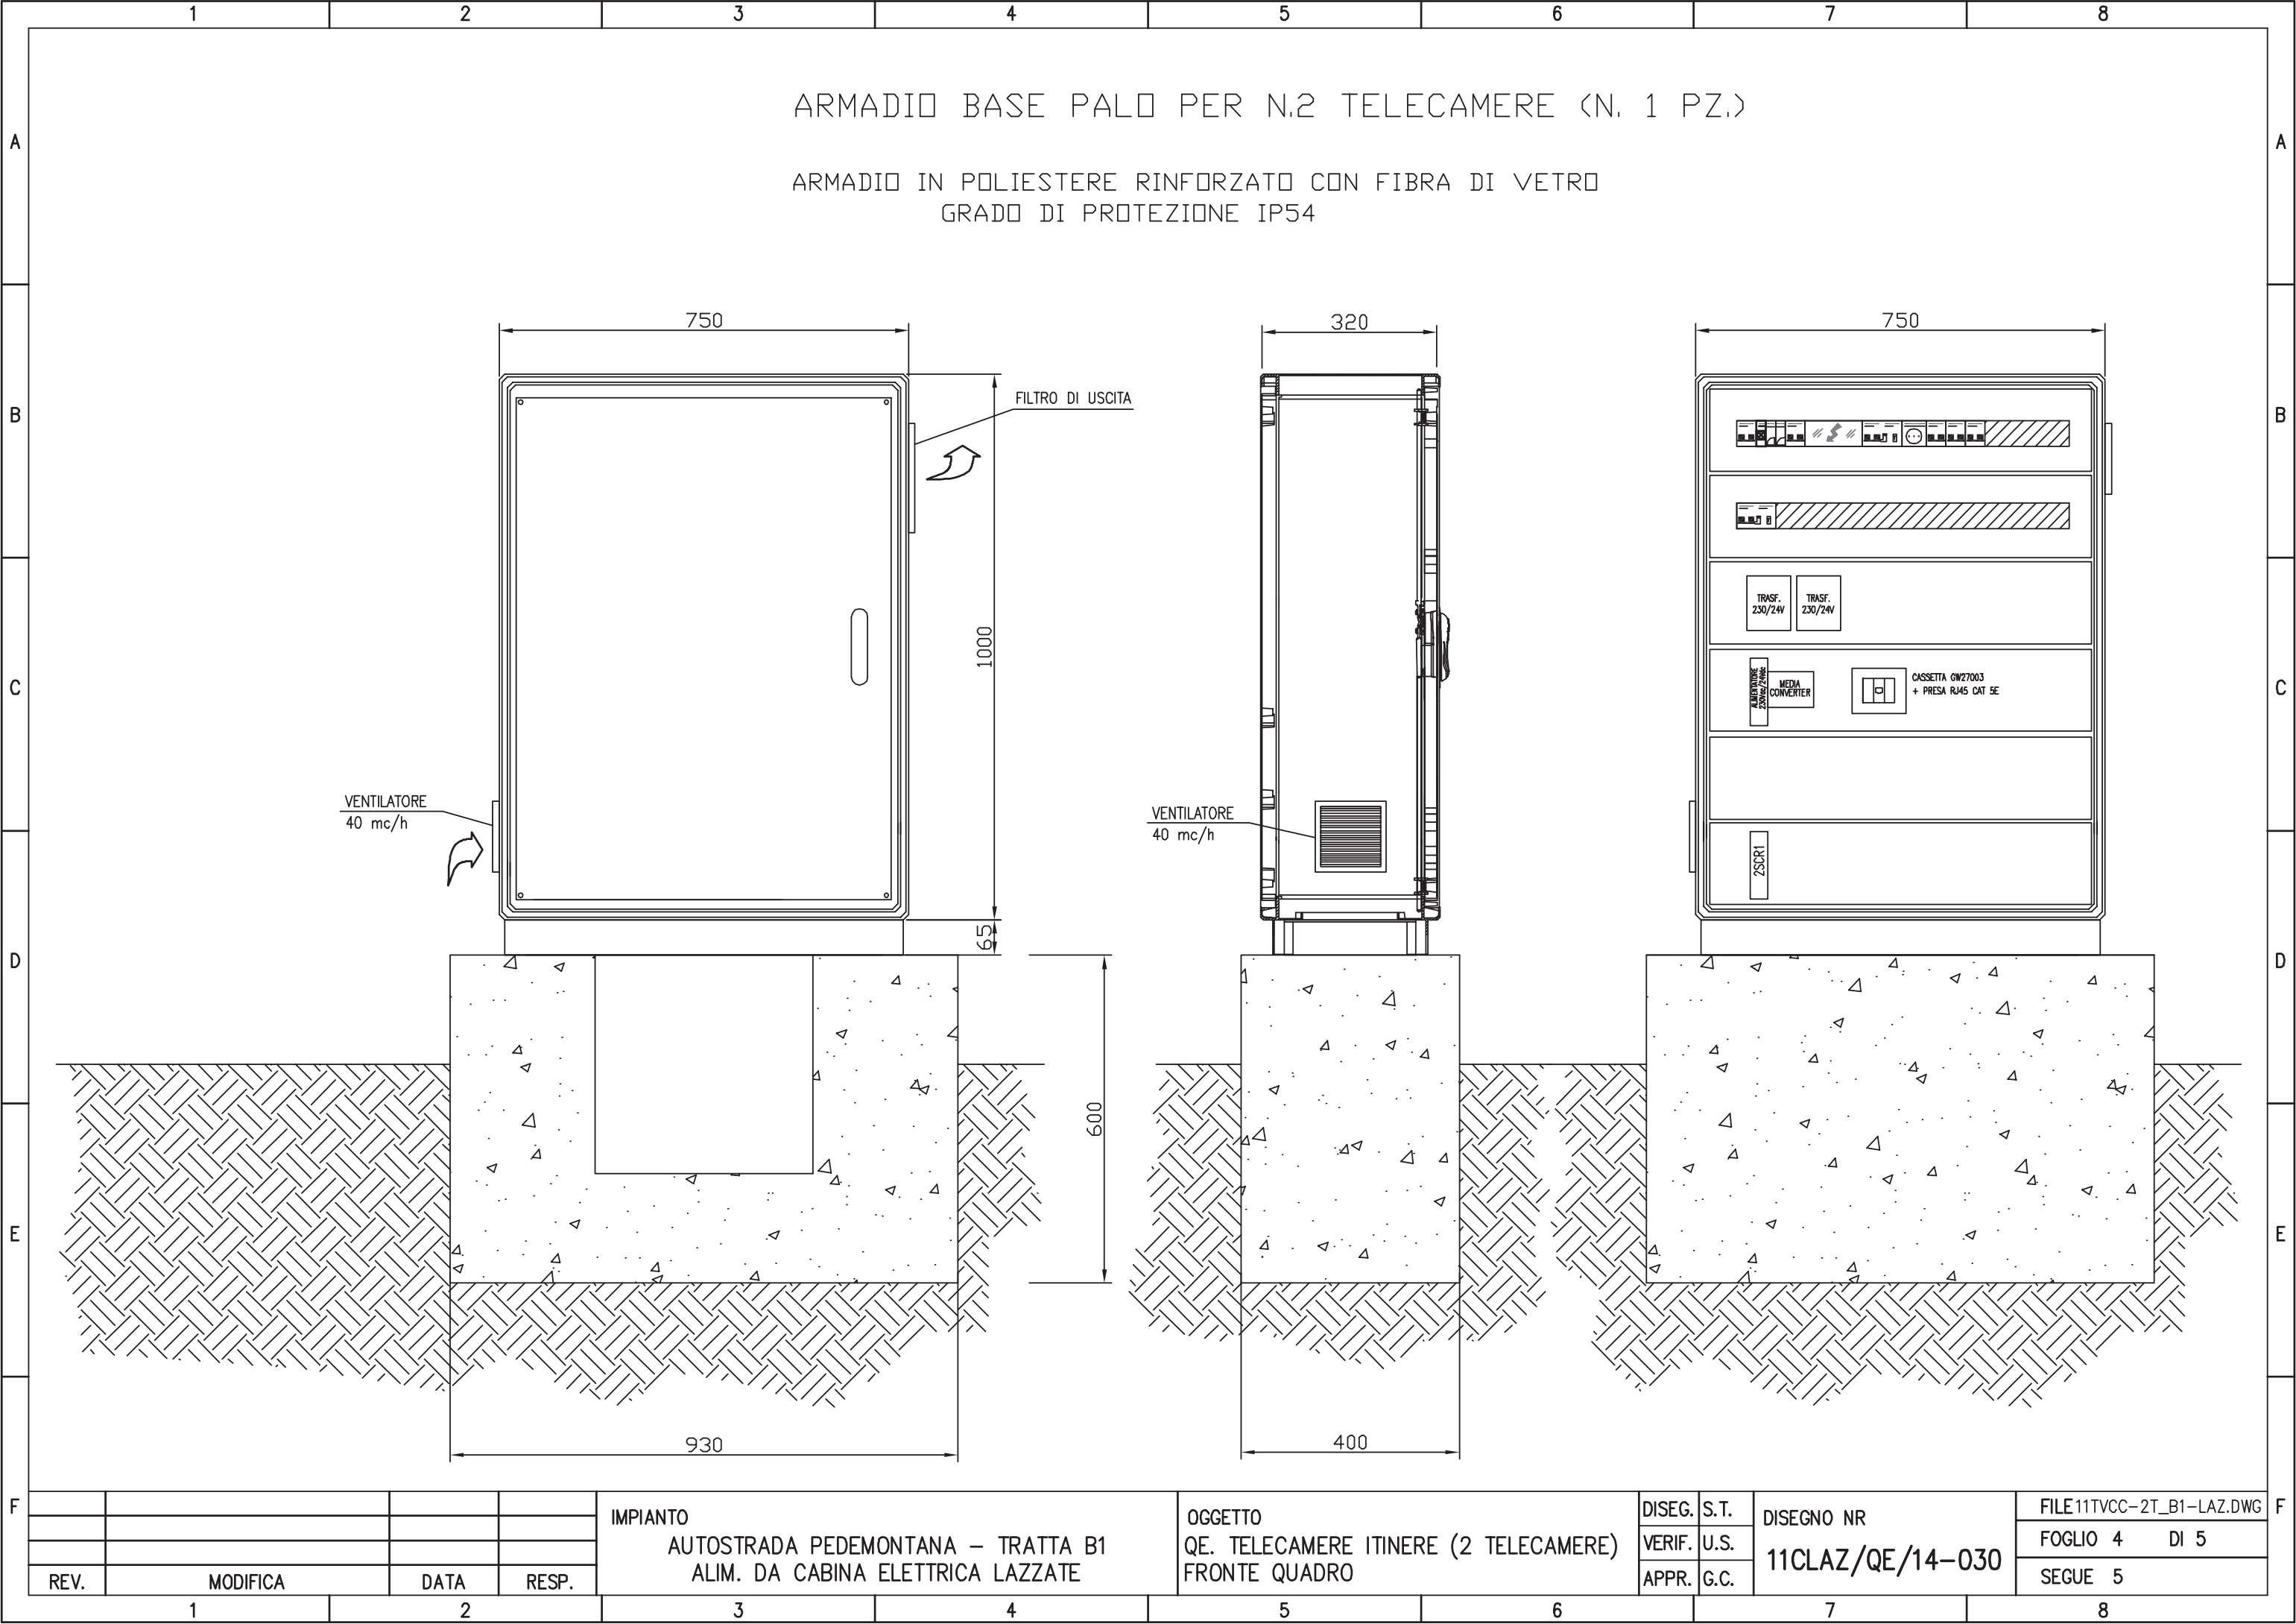

ARMADIO BASE PALO PER N.2 TELECAMERE (N. 1 PZ.)

ARMADIO IN POLIESTERE RINFORZATO CON FIBRA DI VETRO  
GRADO DI PROTEZIONE IP54

|   |      |          |      |                                                                                     |                                                                   |        |      |                                    |                           |      |   |               |  |
|---|------|----------|------|-------------------------------------------------------------------------------------|-------------------------------------------------------------------|--------|------|------------------------------------|---------------------------|------|---|---------------|--|
| F |      |          |      | IMPIANTO<br>AUTOSTRADA PEDEMONTANA – TRATTA B1<br>ALIM. DA CABINA ELETTRICA LAZZATE | OGGETTO<br>QE. TELECAMERE ITINERE (2 TELECAMERE)<br>FRONTE QUADRO | DISEG. | S.T. | DISEGNO NR<br><br>11CLAZ/QE/14–030 | FILE 11TVCC–2T_B1–LAZ.DWG |      | F |               |  |
|   |      |          |      |                                                                                     |                                                                   |        |      |                                    | VERIF.                    | U.S. |   | FOGLIO 4 DI 5 |  |
|   |      |          |      |                                                                                     |                                                                   |        |      |                                    | APPR.                     | G.C. |   | SEGUE 5       |  |
|   | REV. | MODIFICA | DATA |                                                                                     |                                                                   | RESP.  |      |                                    |                           |      |   |               |  |
| 1 |      | 2        |      | 3                                                                                   | 4                                                                 | 5      |      | 6                                  |                           | 7    | 8 |               |  |

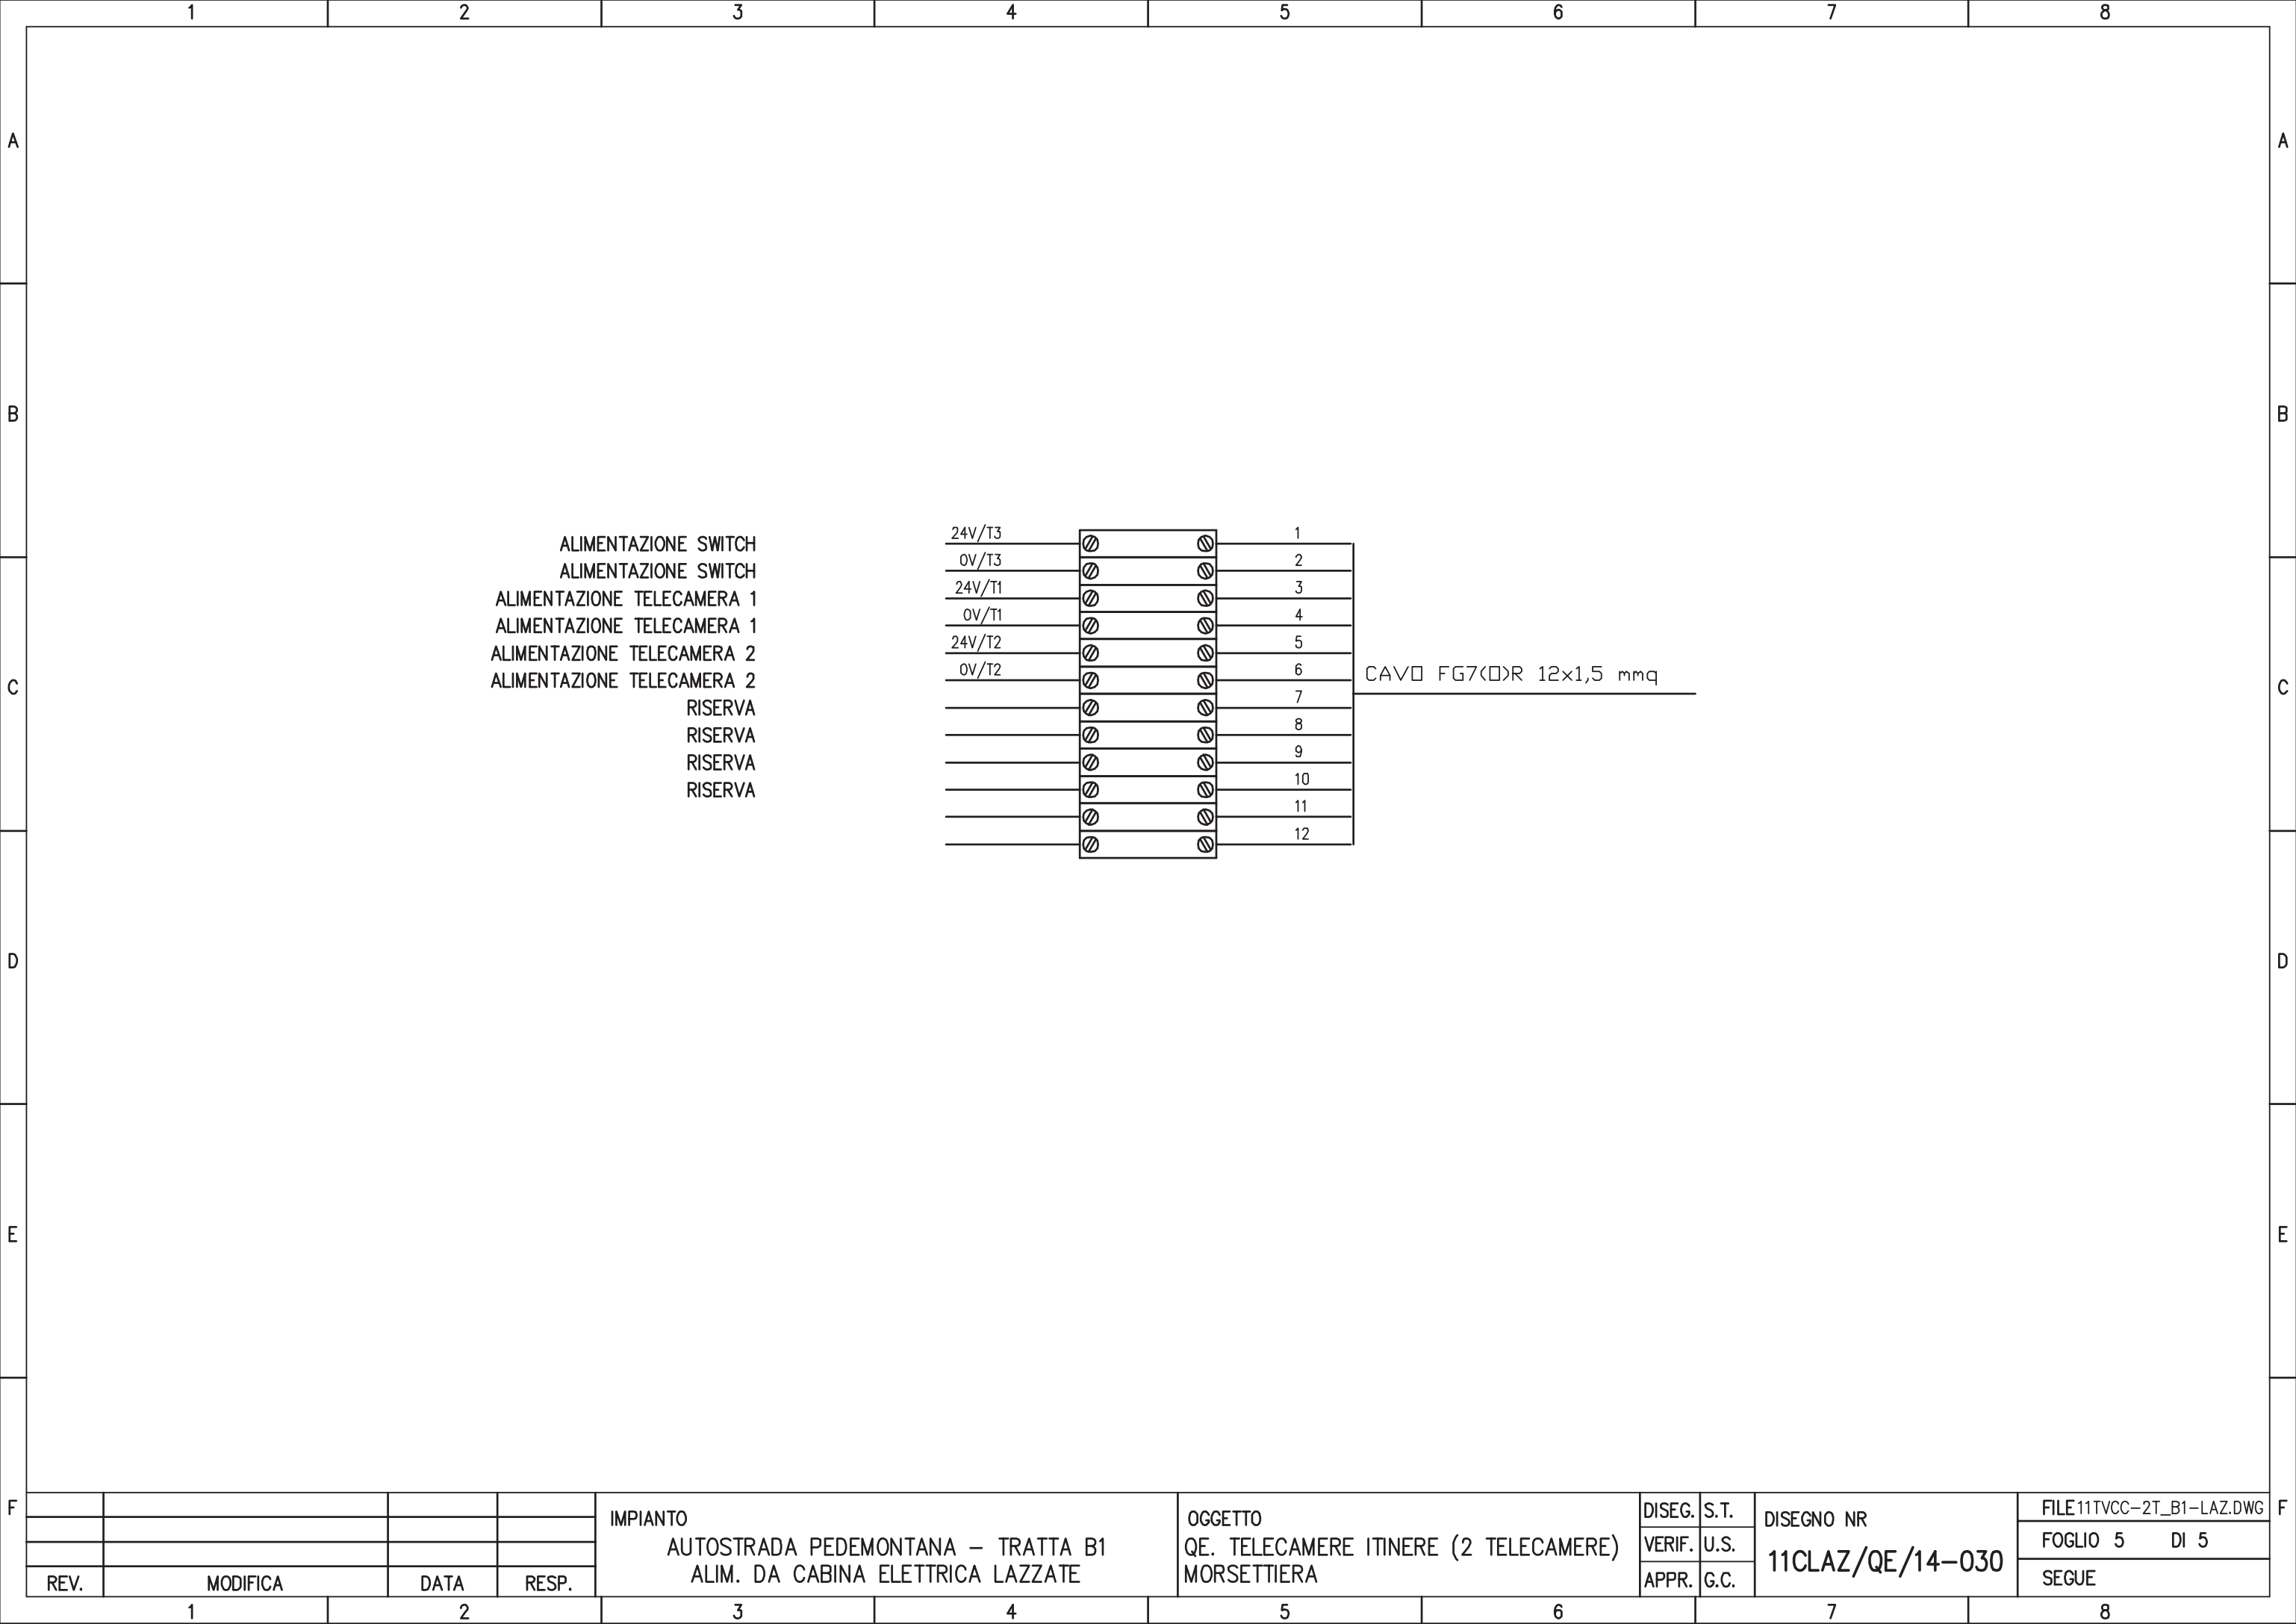

|      |          |      |       |                                                                                     |                                                                 |        |      |                                       |                           |  |
|------|----------|------|-------|-------------------------------------------------------------------------------------|-----------------------------------------------------------------|--------|------|---------------------------------------|---------------------------|--|
|      |          |      |       | IMPIANTO<br>AUTOSTRADA PEDEMONTANA – TRATTA B1<br>ALIM. DA CABINA ELETTRICA LAZZATE | OGGETTO<br>QE. TELECAMERE ITINERE (2 TELECAMERE)<br>MORSETTIERA | DISEG. | S.T. | DISEGNO NR<br><b>11CLAZ/QE/14-030</b> | FILE 11TVCC-2T_B1-LAZ.DWG |  |
|      |          |      |       |                                                                                     |                                                                 | VERIF. | U.S. |                                       | FOGLIO 5 DI 5             |  |
|      |          |      |       |                                                                                     |                                                                 | APPR.  | G.C. |                                       | SEGUE                     |  |
| REV. | MODIFICA | DATA | RESP. |                                                                                     |                                                                 |        |      |                                       |                           |  |

1

2

3

4

5

6

7

8