

NOTA:
PER GLI IMPIANTI DELLA TRATTA B0 FARE
RIFERIMENTO AGLI ELABORATI SPECIFICI

NOTA:
PER GLI IMPIANTI DELLA TRATTA B0 FARE
RIFERIMENTO AGLI ELABORATI SPECIFICI


NOTA:
PER I COLLEGAMENTI TRA I CAVIDOTTI E LA
CABINA LOMAZZO FARE RIFERIMENTO
ALL'ELABORATO E_0_A0X_1E000_0_IM_P1_004_A
DELLA TRATTA B0

LEGENDA SIMBOLI

	NR. 1 CAVO OTTICO 12 FIBRE MONOMODALI (F03)
	NR. 1 CAVO OTTICO 4 FIBRE MONOMODALI (F0PP)
	NR. 2 CAVI OTTICI 86 FIBRE MONOMODALI (F01+F02)
	NR. 1 MACRODOTTO 1 VIA Ø5mm
	NR. 1 MACRODOTTO 12 VIE Ø5mm
	NR. 1 MACRODOTTO 4 VIE Ø12mm
	POZZETTO ENERGIA DIM. 60x100 cm
	POZZETTO ENERGIA DIM. 100x120 cm PER STACCHI DA CABINE ELETTRICHE
	POZZETTO FIBRA OTTICA DIM. 90x70 cm
	NODO PRIMARIO O SECONDARIO FIBRA OTTICA [OGNI 2 Km LUNGO LE DORSALI DI TRATTA PREVEDERE] [POZZETTO DIM. 125x60 cm]
	POZZETTO FIBRA OTTICA DIM. 50x60 cm RICAVATO SUL GETTO DI CLS DEL VIADOTTO
	PMV TIPO "11" CON TELECAMERA (SEGNALETICA IN ITINERE A 200m DA SVINCOLI IN USCITA)
	PMV TIPO "12" CON TELECAMERA (PMV 4 RIGHE + LANTERNE SEMAFORICHE AD OGNI INGRESSO AUTOSTRADA)
	COLONNINA EMERGENZA SOS
	PALO DI ILLUMINAZIONE CON TELECAMERA
	SENSORI STAZIONE METEOROLOGICA: 1. RILEVIO VELOCITA' E DIREZIONE DEL VENTO 2. RILEVIO TEMPERATURA E UMIDITA' RELATIVA 3. DEDONOMETRO A RADAR 4. VELOCIMETRO A LED INFRAROSSI
	PALO CONICO SPECIALE (h=16m) IN ACCIAIO S235 EQUIPAGGIATO CON SISTEMA RAIL PER INSTALLAZIONE DI TELECAMERE
	TELECAMERA DIGITALE IN ITINERE CON PORTATA DI 800m
	TELECAMERA DIGITALE IN ITINERE CON PORTATA DI 400m
	TELECAMERA DIGITALE FISSA GALLERIA
	TELECAMERA DIGITALE DOME GALLERIA
	INDICATORE LUMINOSO AGIBILITA' DI CORSIA A TRE STATI (CROCE ROSSA, FRECCIA VERDE, CAMBIO CORSIA GIALLO)
	SBARRA DI CHIUSURA CON TELECAMERA
	VARCO MOBILE MOTORIZZATO
	MOTORE APERTURA/CHIUSURA VARCO MOBILE MOTORIZZATO

NOTE:

- PER GLI IMPIANTI DELLE GALLERIE FARE RIFERIMENTO AGLI ELABORATI SPECIFICI
- PER GLI IMPIANTI DEGLI SVINCOLI FARE RIFERIMENTO AGLI ELABORATI SPECIFICI

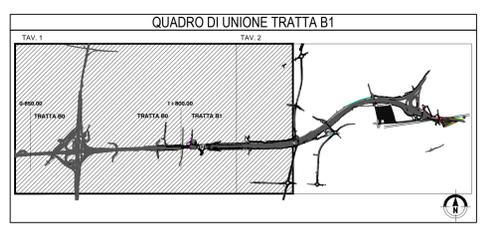

MATRICE DI REVISIONE

REV	DATA	DESCRIZIONE MODIFICA

N.B.: LA TAVOLA SOSTITUISCE QUELLA RELATIVA AL CODICE [] DEL PROGETTO ESECUTIVO

**COLLEGAMENTO AUTOSTRADALE
DALMINE - COMO - VARESE - VALICO DEL GAGGIOLO E OPERE AD ESSO CONNESSE**
CODICE C.U.P. F160000010001

TRATTE B1, B2, C, D, TRAVI 13+14, GREENWAY

AS BUILT
TRATTA B1
IMPIANTI
RETE FIBRA OTTICA
PLANIMETRIA GENERALE MACRODOTTI - TAV. 1 DI 2

<p>IDENTIFICAZIONE ELABORATO CODICE PROGETTO F03018 WPS</p> <p>FASE PROGETTUALE</p> <table border="1"> <tr> <td>LOTTA</td> <td>OPERA</td> <td>PRODOTTORE</td> <td>PRODOTTORE</td> </tr> <tr> <td>A</td> <td>1</td> <td>AS</td> <td>STI</td> </tr> </table> <p>CONCEDENTE CONCESSIONARIA TARABARE</p> <p>CONCESSIONARIO Assemblea Presidente Consiglieri</p> <p>APPROVATO Direttore Consiglieri</p>	LOTTA	OPERA	PRODOTTORE	PRODOTTORE	A	1	AS	STI	<p>IMPRESA RAGGRUPPAMENTO TEMPORANEO IMPRESE:</p> <table border="1"> <tr> <td>Manlevato</td> <td>Manlevato</td> <td>Manlevato</td> <td>Manlevato</td> </tr> <tr> <td>STRABAG A.C.</td> <td>GLF Grandi Lavori Finisist S.p.A.</td> <td>ICM S.p.A.</td> <td>STRABAG S.p.A.</td> </tr> </table> <p>PROGETTISTA - PROGETTO ESECUTIVO DI DETTAGLIO RAGGRUPPAMENTO TEMPORANEO PROGETTISTI:</p> <table border="1"> <tr> <td>Manlevato</td> <td>Manlevato</td> <td>Manlevato</td> </tr> <tr> <td>STI</td> <td>ICM</td> <td>Arch. Strabag</td> </tr> </table> <p>RESPONSABILE DI PROGETTO ED INCARICATO DELL'INTEGRAZIONE FRA LE VARIE PRESTAZIONI: Ing. Alberto Cecchini</p> <p>ELABORAZIONE PROGETTUALE PROGETTISTA: STI PROGETTI ITALIA S.p.A.</p> <p>STI ITALIA S.p.A. DIRETTORE TECNICO: Ing. Stefano Enzo Pasquet Ordine degli Ingegneri Provincia di Roma n. 20809</p> <p>Redatto: Mui Verificato: Sirge Approvato: Possati</p>	Manlevato	Manlevato	Manlevato	Manlevato	STRABAG A.C.	GLF Grandi Lavori Finisist S.p.A.	ICM S.p.A.	STRABAG S.p.A.	Manlevato	Manlevato	Manlevato	STI	ICM	Arch. Strabag

