


NOTA:
PER I COLLEGAMENTI TRA I CAVIDOTTI E LA CABINA LOMAZZO FARE RIFERIMENTO ALL'ELABORATO E_0_A0X_IE000_0_IM_P1_004_A DELLA TRATTA B0

LEGENDA SIMBOLI	
	NR. 1 CAVO OTTICO 12 FIBRE MONOMODALI (F0F)
	NR. 1 CAVO OTTICO 4 FIBRE MONOMODALI (F0FP)
	NR. 2 CAVI OTTICI 96 FIBRE MONOMODALI (F01-F02)
	NR. 1 MACRODOTTO 1 VIA Ø5mm
	NR. 1 MACRODOTTO 12 VIE Ø12mm
	POZZETTO ENERGIA DIM. 60x100 cm
	POZZETTO ENERGIA DIM. 100x120 cm PER STACCHI DA CABINE ELETTRICHE
	POZZETTO FIBRA OTTICA DIM. 90x70 cm
	NODO PRIMARIO O SECONDARIO FIBRA OTTICA [OGNI 2 Km LUNGO LE DORSALI DI TRATTA PREVEDERE POZZETTO DIM. 125x80 cm]
	POZZETTO FIBRA OTTICA DIM. 50x60 cm RICALVATO SUL GETTO DI CLS DEL VIADOTTO
	PMV TIPO "11" CON TELECAMERA [SECURITICA IN ITINERE 3.000 m DA SVINCOLO IN USCITA]
	PMV TIPO "12" CON TELECAMERA [PMV 4 RIGHE + LANTERNE SEMAFORICHE AD OGNI INGRESSO AUTOSTR.]
	COLONNINA EMERGENZA SOS
	PALO DI ILLUMINAZIONE CON TELECAMERA
	SENSORI STAZIONE METEOROLOGICA: 1. RILEVO VELOCITA' E DIREZIONE DEL VENTO 2. RILEVO TEMPERATURA LUMINOSA RELATIVA 3. DISORBITRICO A RADAR 4. VISIBILIMETRO A LED INFRAROSSI
	PALO CONICO SPECIALE (h=18m) IN ACCIAIO S235 EQUIPAGGIATO CON SISTEMA RAIL PER INSTALLAZIONE DI TELECAMERE
	TELECAMERA DIGITALE IN ITINERE CON PORTATA DI 800m
	TELECAMERA DIGITALE IN ITINERE CON PORTATA DI 400m
	TELECAMERA DIGITALE FISSA GALLERIA
	TELECAMERA DIGITALE DOME GALLERIA
	INDICATORE LUMINOSO AGIBILITA' DI CORSIA A TRE STATI (CROCE ROSSA, FRECCIA VERDE, CAMBIO CORSIA GIALLA)
	SBARRA DI CHIUSURA CON TELECAMERA
	VARCO MOBILE MOTORIZZATO
	MOTORE APERTURA/CHIUSURA VARCO MOBILE MOTORIZZATO

NOTE:
• PER GLI IMPIANTI DELLE GALLERIE FARE RIFERIMENTO AGLI ELABORATI SPECIFICI
• PER GLI IMPIANTI DEGLI SVINCOLI FARE RIFERIMENTO AGLI ELABORATI SPECIFICI

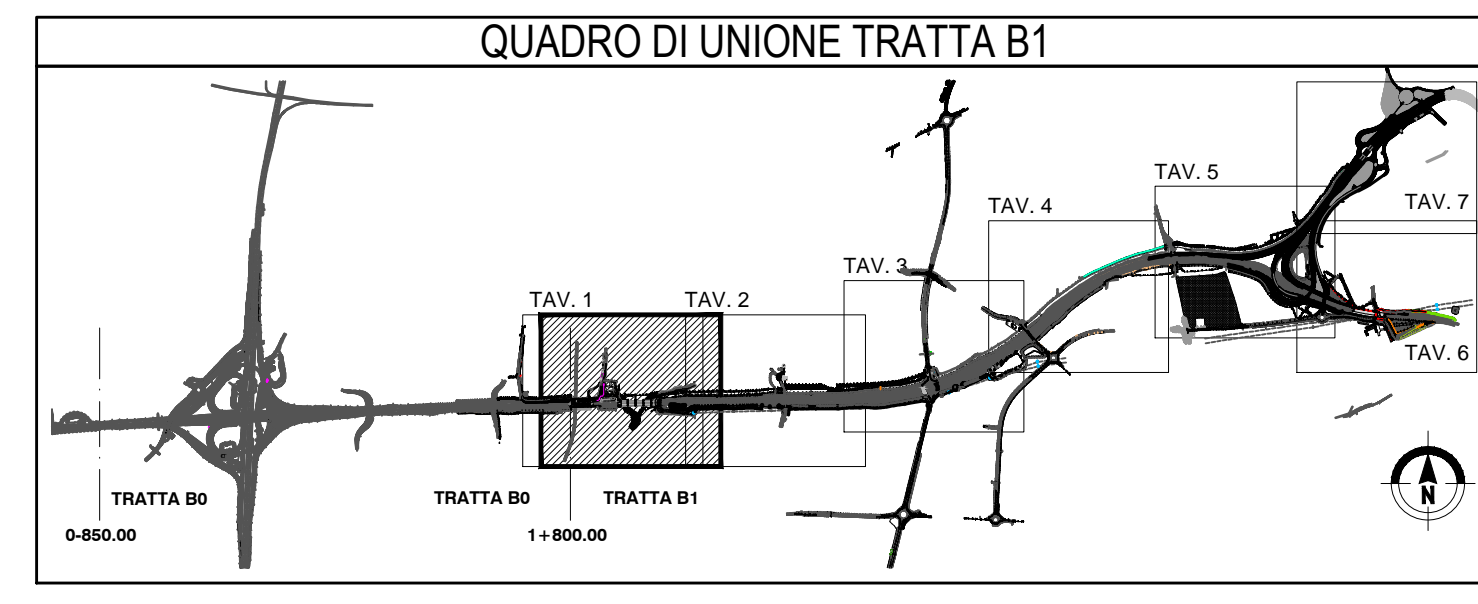

MATRICE DI REVISIONE

REV	DATA	DESCRIZIONE MODIFICA

N.B.: LA TAVOLA SOSTITUISCE QUELLA RELATIVA AL CODICE [E] DEL PROGETTO ESECUTIVO

COLLEGAMENTO AUTOSTRADALE DALMINE - COMO - VARESE - VALICO DEL GAGGIOLO E OPERE AD ESSO CONNESSE
TRATTE B1, B2, C, D, TRAVAS+14, GREENWAY
AS BUILT
TRATTA B1
IMPIANTI
RETE FIBRA OTTICA
PLANIMETRIA CAVI OTTICI - TAV. 1 DI 6

IDENTIFICAZIONE ELABORATO
CODICE PROGETTO FORNITORE: WBS
PROFESSIONISTA: STRABAG

IMPRESA
RAGGRUPPAMENTO TEMPORANEO IMPRESE:

CONCEDIENTE
CONTRATTO: 111/11/2008
CONTRATTO: 111/11/2008
RESPONSABILE DI PROGETTO ED INCARICATO DELL'INTEGRAZIONE FRA LE VARIE PREVISIONI
Ing. Alberto Cecchini

CONCEDIENTARIO
Elaborazione Progettuale

APPROVATO

Redatto: Mzi
Verificato: Sng
Approvato: Sposati