


CABINA ELETTRICA LAZZATE

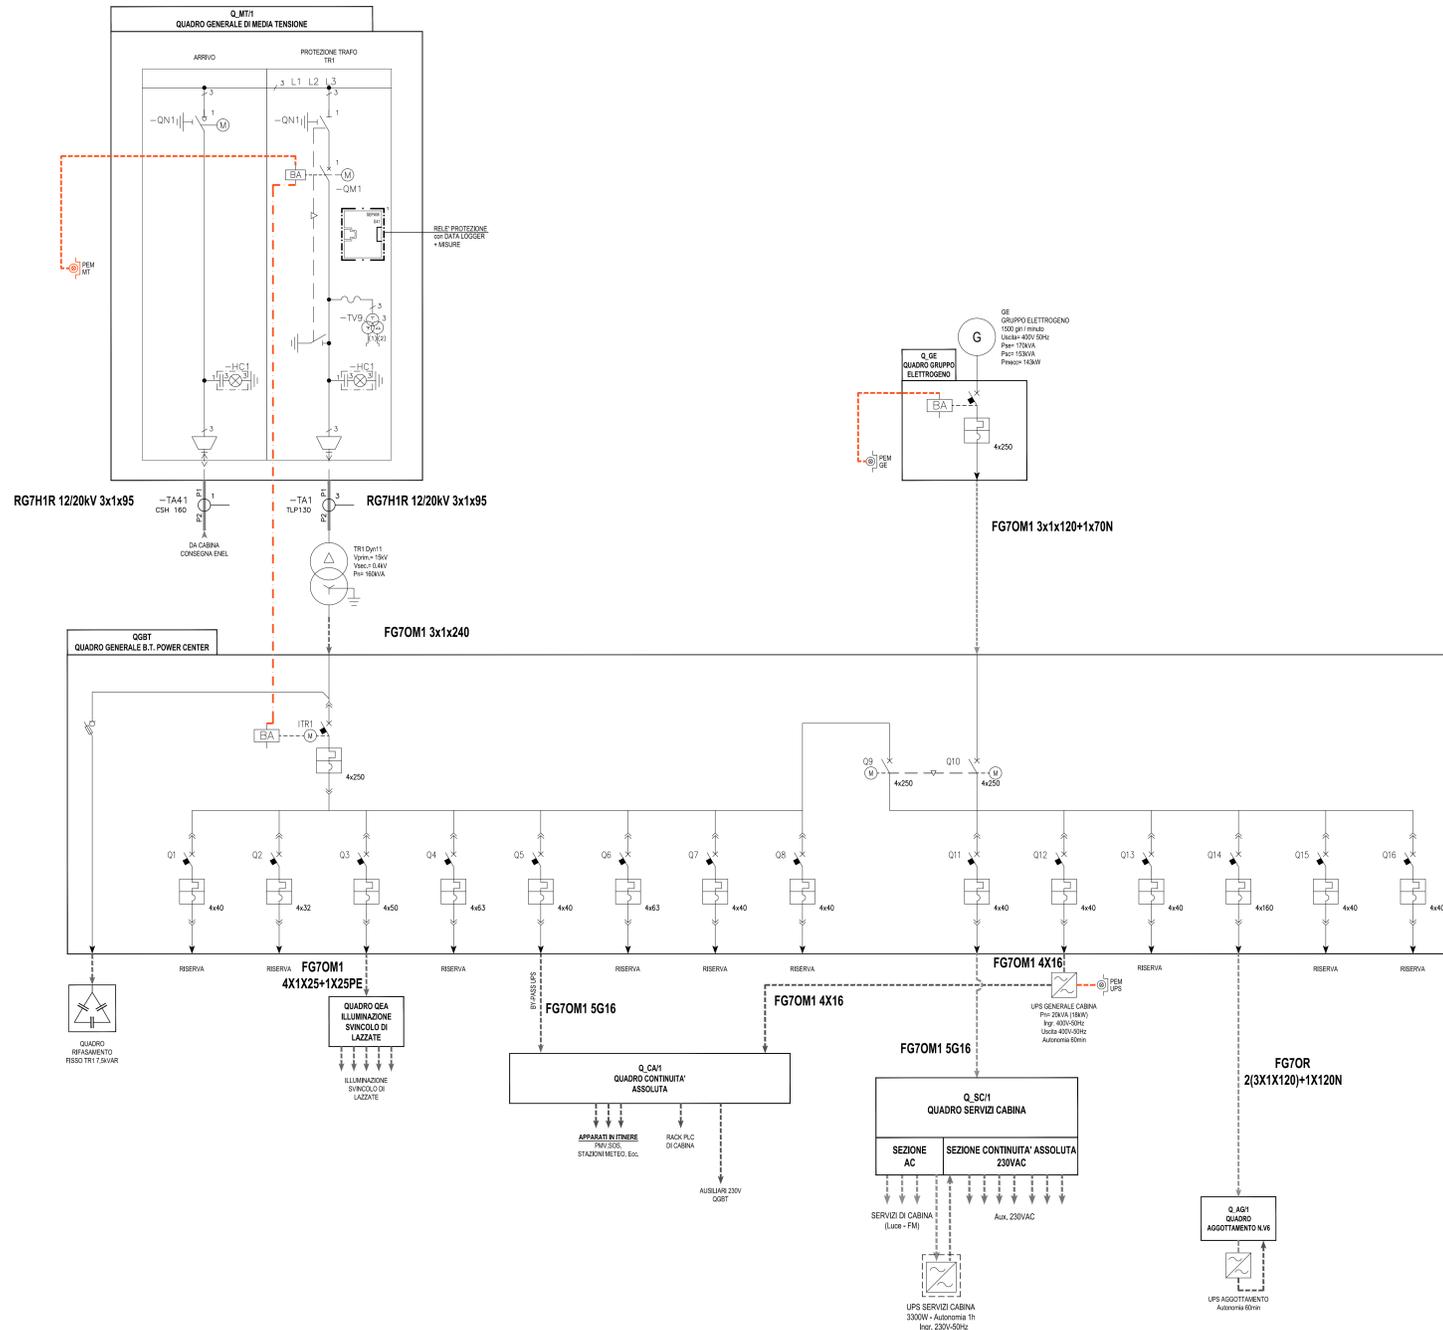

LEGENDA SIMBOLI	
Simbolo	Descrizione
---	LINEA DI MEDIA TENSIONE 15KV
----	LINEA DI BASSA TENSIONE 3F-N 400/230V (ILLUMINAZIONE E AUSILIARI) RETE NORMALE
-----	LINEA DI BASSA TENSIONE 3F-N 400/230V (ILLUMINAZIONE E AUSILIARI) RETE PRIVILEGIATA
-----	LINEA DI BASSA TENSIONE 3F-N 400/230V (ILLUMINAZIONE E AUSILIARI) RETE CONTINUITA'
-----	LINEA DI BASSA TENSIONE 110/240V (AUSILIARI) RETE PRIVILEGIATA
-----	LINEA DI BASSA TENSIONE 3F 400V (VENTILAZIONE) RETE NORMALE
-----	LINEA DI BASSA TENSIONE 3F 400V (VENTILAZIONE) RETE PRIVILEGIATA
-----	LINEA SGANCIO DI EMERGENZA
-----	LINEA SGANCIO DI EMERGENZA PER TRASPORTO DA MEDIA TENSIONE A BASSA TENSIONE
-----	INTERBLOCCO ELETTRICO E/O MECCANICO
	INTERRUTTORE MAGNETOTERMICO DI POTENZA AD APERTURA AUTOMATICA
	INTERRUTTORE MAGNETICO DI POTENZA AD APERTURA AUTOMATICA
	AVVIATORE SOFT-START
	SEZIONATORE LOCALE PER MANUTENZIONE
	INTERRUTTORE DI POTENZA NON AUTOMATICO
	ESECUZIONE ESTRAIBILE / RIMOVBILE
	MOTORIZZAZIONE
	BOBINA DI APERTURA INTERRUTTORE AUTOMATICO
	PULSANTE LUMINOSO DI EMERGENZA AD ACCESSO PROTETTO
	Gruppo elettrico Pwr+ POTENZA ELETTRICA SERVIZIO IN EMERGENZA, Pwr- POTENZA ELETTRICA SERVIZIO CONTINUO, Pmech+ POTENZA MECCANICA
	VENTILATORE DI GALLERIA
	SCOCORRITTORE 110Vdc
	CONVERTITORE 10kV/240V ISOLATO

MATRICE DI REVISIONE		
REV	DATA	DESCRIZIONE MODIFICA

N.B. LA TAVOLA SOSTITUISCE QUELLA RELATIVA AL CODICE [] DEL PROGETTO ESECUTIVO

**COLLEGAMENTO AUTOSTRADALE
DALMINE - COMO - VARESE - VALICO DEL GAGGIOLO E OPERE AD ESSO CONNESSE**
 CODICE CUP F1189000270001
TRATTE B1, B2, C, D, TRA13-14, GREENWAY
AS BUILT
TRATTA B1
IMPIANTI
CABINA ELETTRICA LAZZATE
SCHEMA ELETTRICO GENERALE

IDENTIFICAZIONE ELABORATO CODICE PROGETTO: F1189000270001 VITE	IMPRESA RAGGRUPPAMENTO TEMPORANEO IMPRESE: STRABAG A.S. - GL F Grandi Lavori Fincoch S.p.A. Mantova - Strabag S.p.A.
DESCRIZIONE DATA: 2018 ESITORE: ...	PROGETTISTA - PROGETTO ESECUTIVO DI DETTAGLIO RAGGRUPPAMENTO TEMPORANEO PROGETTISTI: STRABAG A.S. - GL F Grandi Lavori Fincoch S.p.A.
CONCEDENTE CONTRATTO AUTOSTRADALE	RESPONSABILE DI PROGETTO ED INCARICATO DELL'INTEGRAZIONE PER LE VARESE PRESTAZIONE Ing. Roberto Caracini

Redatto: Muz - Verificato: Sarg - Approvato: Possati