


**CABINA ELETTRICA INDUSTRIE**

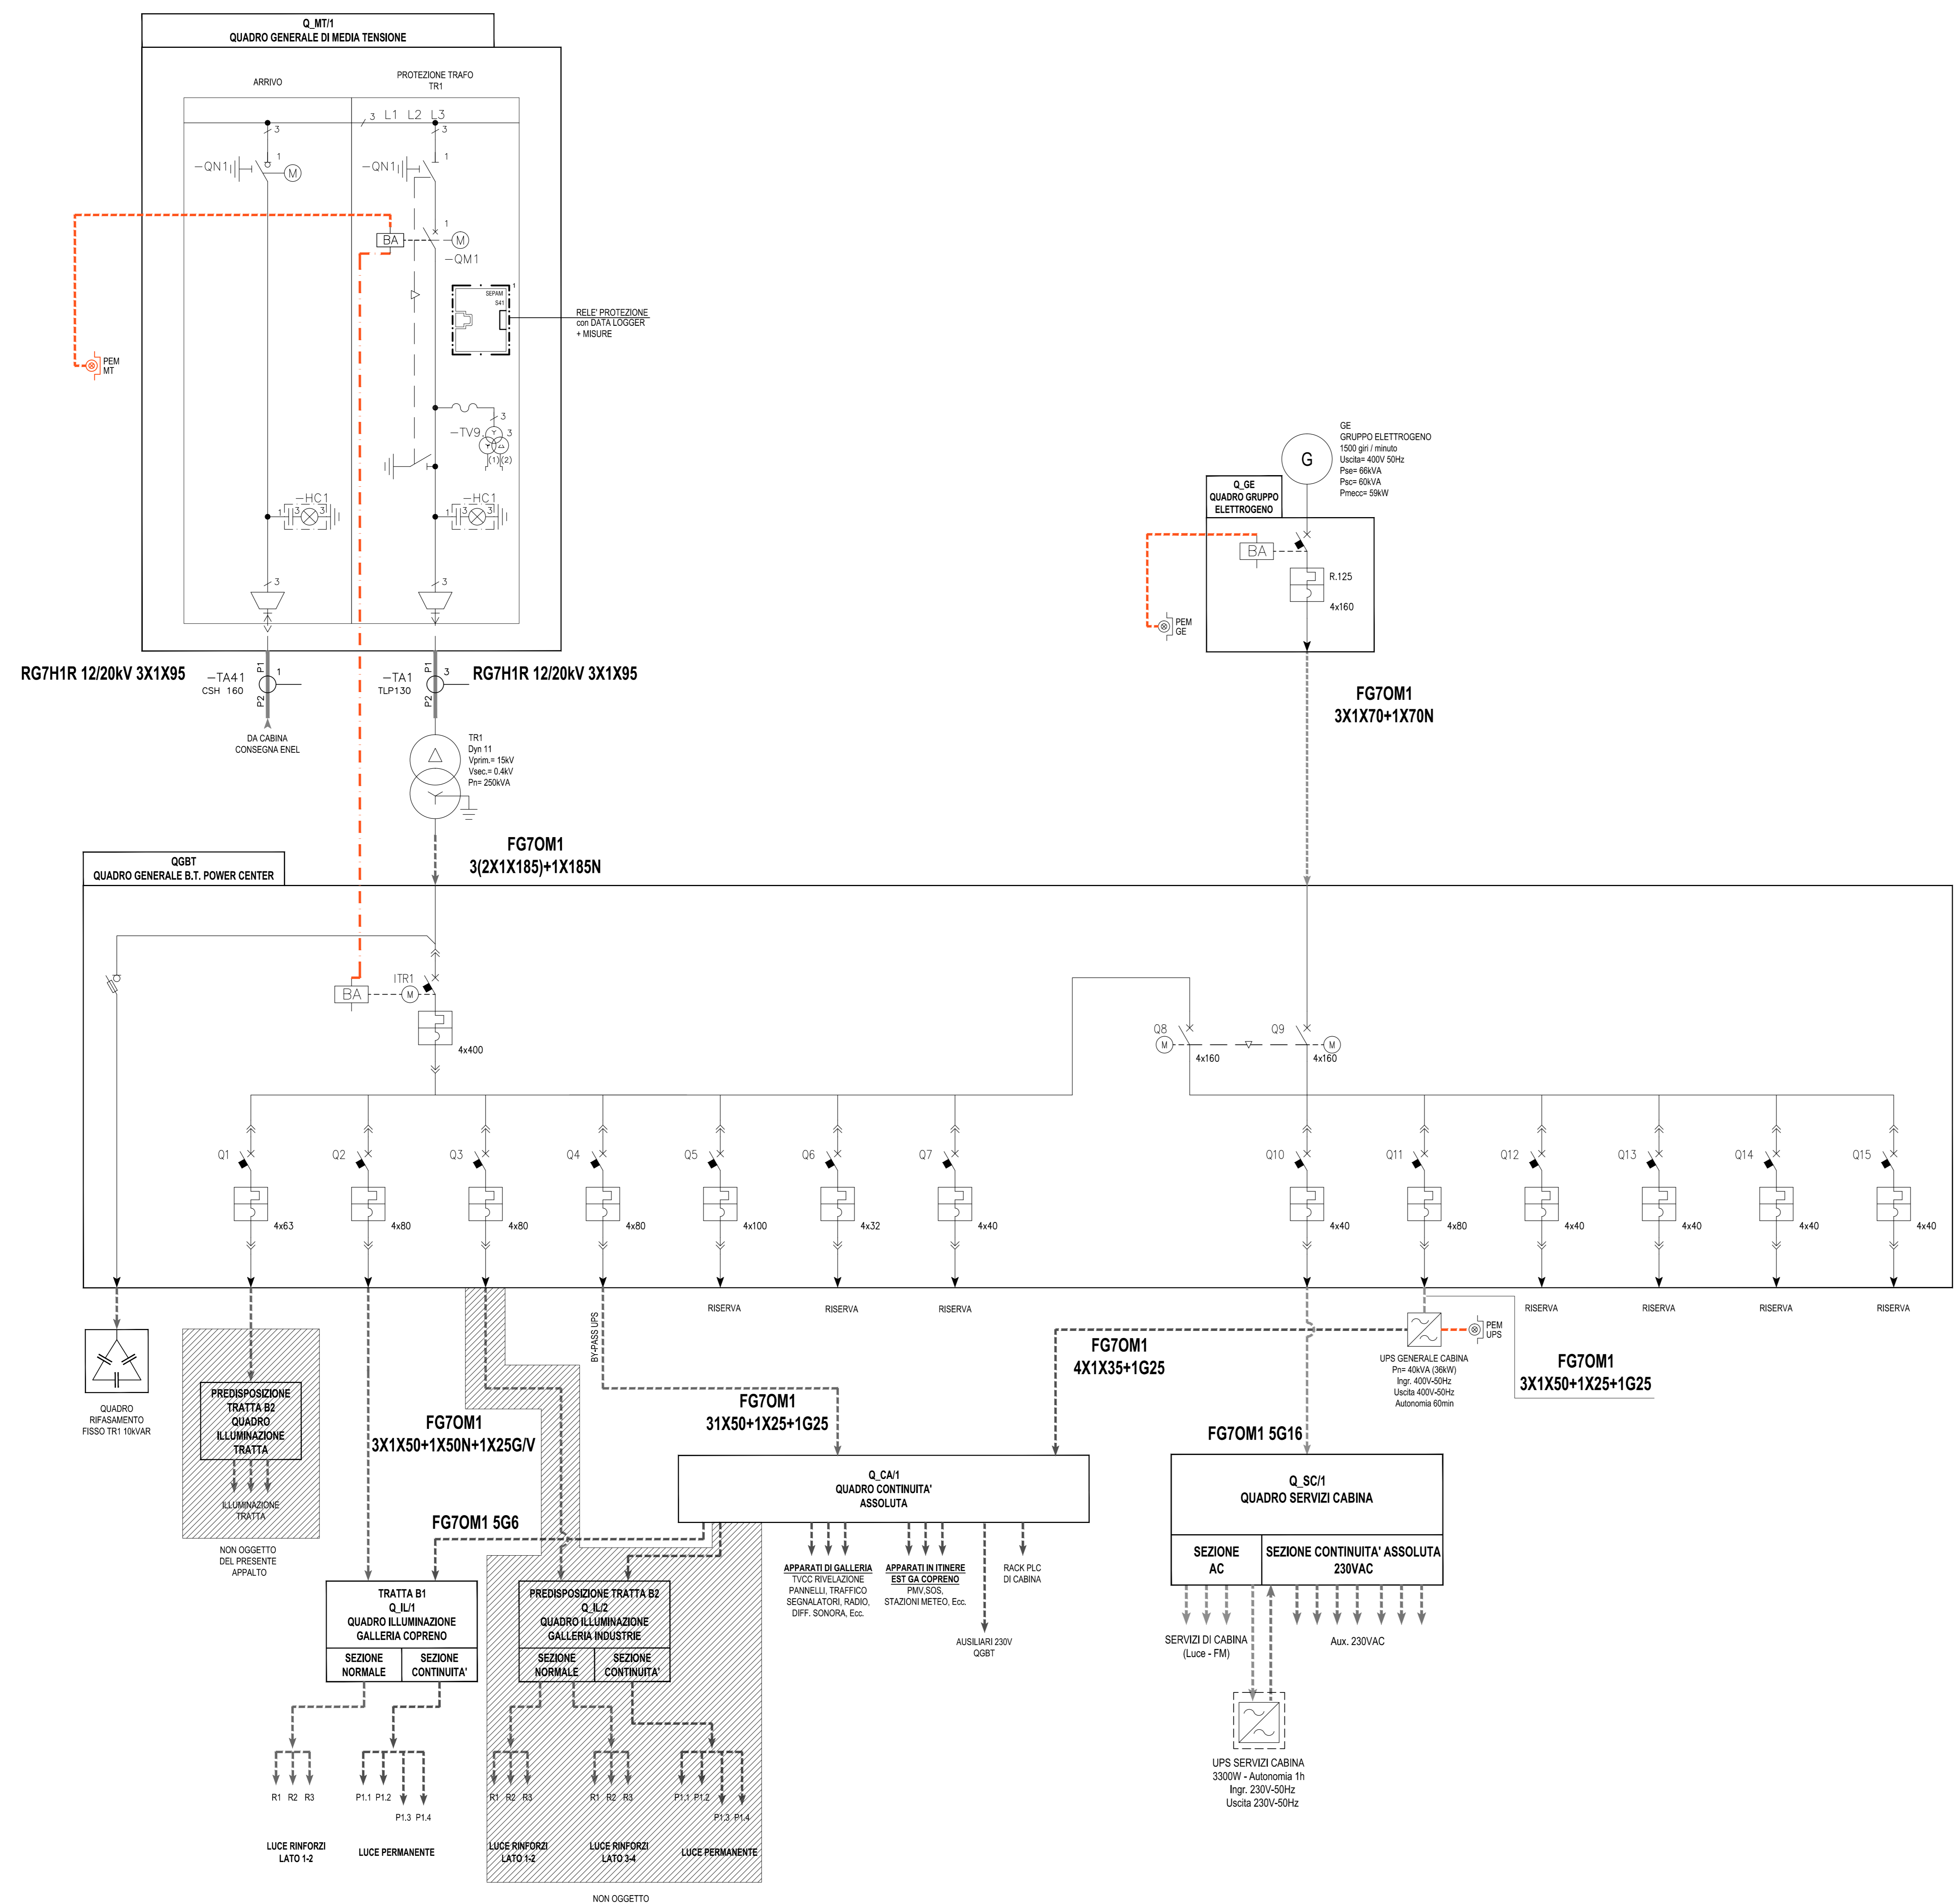

**LEGENDA SIMBOLI**

Simbolo	Descrizione
-----	LINEA DI MEDIA TENSIONE 15kV
-----	LINEA DI BASSA TENSIONE 3F-4N 400/230V (ILLUMINAZIONE E AUSILIARI) RETE NORMALE
-----	LINEA DI BASSA TENSIONE 3F-4N 400/230V (ILLUMINAZIONE E AUSILIARI) RETE PRIVILEGIATA
-----	LINEA DI BASSA TENSIONE 3F-4N 400/230V (ILLUMINAZIONE E AUSILIARI) RETE CONTINUITA'
-----	LINEA DI BASSA TENSIONE 1F-2N 230V (AUSILIARI) RETE PRIVILEGIATA
-----	LINEA DI BASSA TENSIONE 3F 400V (VENTILAZIONE) RETE NORMALE
-----	LINEA DI BASSA TENSIONE 3F 400V (VENTILAZIONE) RETE PRIVILEGIATA
-----	LINEA SGANCIO DI EMERGENZA
-----	LINEA SGANCIO DI EMERGENZA PER TRASCORRENTE DA MEDIA TENSIONE A BASSA TENSIONE
-----	INTERBLOCCO ELETTRICO E/O MECCANICO
[Symbol]	INTERRUTTORE MAGNETOTERMICO DI POTENZA AD APERTURA AUTOMATICA
[Symbol]	INTERRUTTORE MAGNETICO DI POTENZA AD APERTURA AUTOMATICA
[Symbol]	AVVIATORE SOFT-START
[Symbol]	SEZIONATORE LOCALE PER MANUTENZIONE
[Symbol]	INTERRUTTORE DI POTENZA NON AUTOMATICO
[Symbol]	ESECUZIONE ESTRAIBILE / RIMOVBILE
[Symbol]	MOTORIZZAZIONE
[Symbol]	BOBINA DI APERTURA INTERRUTTORE AUTOMATICO
[Symbol]	PULSANTE LAMPIGGIO DI EMERGENZA AD ACCESSO PROTETTO
[Symbol]	Gruppo elettrogeno Pot. POTENZA ELETTRICA SERVIDO IN EMERGENZA Pot. POTENZA ELETTRICA SERVIDO CONTINUA Prest. POTENZA MECCANICA
[Symbol]	VENTILATORE DI GALLERIA
[Symbol]	SOCCORRITORE 110Vdc
[Symbol]	CONVERTITORE 110Vdc/48Vdc ISOLATO

NOTA: Nel disegno vengono rappresentate per completezza anche le partenze dal quadro BT per la tratta B. Tali componenti sono escluse dalla variante e dell'appalto

**MATRICE DI REVISIONE**

REV	DATA	DESCRIZIONE MODIFICA

N.B. LA TAVOLA SOSTITUISCE QUELLA RELATIVA AL CODICE [ ] DEL PROGETTO ESECUTIVO

**COLLEGAMENTO AUTOSTRADALE DALMINE - COMO - VARESE - VALICO DEL GAGGIOLO E OPERE AD ESSEO CONNESSE**

CODICE C.U.P. P11940027807  
**TRATTE B1, B2, C, D, TRV13+14, GREENWAY**  
**AS BUILT**

**TRATTA B1**  
IMPIANTI  
CABINE ELETTRICHE  
CABINA ELETTRICA INDUSTRIE  
SCHEMA ELETTRICO GENERALE

<b>FASE PROGETTUALE</b>	CONFESSIONE (AUTOSTRADA)	IMPRESA	CONFESSIONE (AUTOSTRADA)
LIVELLO		STRABAG A.G.	
TIPO LABORIO			
PROGRESSIVO			
REVISIONE			

SCALE: \_\_\_\_\_

<b>DATA</b>	<b>DESCRIZIONE</b>	<b>REV.</b>	<b>PROGETTISTA - PROGETTO ESECUTIVO DI DETTAGLIO</b>
2023/03/01	Emissione		

**CONCEDENTE**

CONTRATTO AUTOSTRADA/LAVORI

**CONCESSIONARIO**

Direttore Tecnico:  
Ing. Emilio Arzi  
Direttore Tecnico:  
Ing. Giuseppe Blonasi

**ELABORAZIONE PROGETTUALE**

PROGETTISTA:  
371 PROGETTI ITALIA S.p.A.

**371 ITALIA S.p.A.**  
DIRETTORE TECNICO  
Ing. Zingalesi Enrico  
Ufficio degli Ingegneri  
P.le Roma n. 208/09

