

A

MATRICE DI REVISIONE

REV	DATA	DESCRIZIONE MODIFICA

N.B.: LA TAVOLA SOSTITUISCE QUELLA RELATIVA AL CODICE

E									
---	--	--	--	--	--	--	--	--	--

 DEL PROGETTO ESECUTIVO



**COLLEGAMENTO AUTOSTRADALE
DALMINE - COMO - VARESE - VALICO DEL GAGGIOLO E OPERE AD ESSO CONNESSE**
CODICE C.U.P. F11B06000270007
TRATTE B1, B2, C, D, TRVA13+14, GREENWAY

AS BUILT

TRATTA B1

IMPIANTI

CABINE ELETTRICHE

CABINA ELETTRICA INDUSTRIE

QUADRI DI BASSA TENSIONE ILLUMINAZIONE E SERVIZI AUSILIARI DI GALLERIA - SCHEMI UNIFILARI

IDENTIFICAZIONE ELABORATO

CODICE PROGETTO: F00107B

FASE PROGETTUALE	WBS						PROGRESSIVO	REVISIONE
	LOTTO	ZONA	OPERA	TRATTO D'OPERA	AMBITO	TIPO ELABORATO		
A	1	A03	IF004	0	IM	DK	003	E

IMPRESA

RAGGRUPPAMENTO TEMPORANEO IMPRESE:

<i>Mandataria</i> STRABAG A.G.	<i>Mandante</i> GLF Grandi Lavori Fincosit S.p.A.	<i>Mandante</i> Impresa costruzioni Giuseppe Maltauro S.p.A.	<i>Mandante cooptata</i> STRABAG S.p.A.
--------------------------------------	---	---	---



Scala: -

DATA DESCRIZIONE REV

Dicembre 2015	Emissione	E

PROGETTISTA - PROGETTO ESECUTIVO DI DETTAGLIO

RAGGRUPPAMENTO TEMPORANEO PROGETTISTI:

<i>Mandataria</i> 3TI PROGETTI ITALIA INGEGNERIA INTEGRATA S.p.A.	<i>Mandante</i> GP Ingegneria s.r.l. GESTIONE PROGETTI DI INGEGNERIA	<i>Mandante</i> costruzioni costruttori	<i>Mandante</i> Arch. Salvatore Vermiglio
---	--	---	--

CONCEDENTE



RESPONSABILE DI PROGETTO ED INCARICATO DELL'INTEGRAZIONE FRA LE VARIE PRESTAZIONI:

Ing. Alberto Cecchini



CONCESSIONARIO

Autostada Pedemontana Lombardia
Direttore Tecnico:
Ing. Enrico Arini
Referente Tecnico:
Ing. Giuseppe Bilancia

ELABORAZIONE PROGETTUALE

PROGETTISTA:

3TI PROGETTI ITALIA S.p.A

3TI ITALIA S.p.A.
DIRETTORE TECNICO
Ing. Stefano Luca Possati
Ordine degli Ingegneri
Provincia di Roma n. 20809

APPROVATO

Autostada Pedemontana Lombardia
Il Direttore dei Lavori:
Ing. Francesco Domanico

Redatto: Muzi

Verificato: Sorge

Approvato: Possati

CARATTERISTICHE PRINCIPALI DEL QUADRO

NORME DI RIFERIMENTO

CEI EN 61439-2

CONDIZIONI AMBIENTALI

GRADO DI INQUINAMENTO	TEMPERATURA AMBIENTE
3	-5/+40°C
ALTITUDINE	
≤1000m s.l.m.	

CARATTERISTICHE ELETTRICHE

TENSIONE NOMINALE D' ISOLAMENTO (Ui)	TENSIONE NOMINALE D' IMPIEGO (Ue)
800/500V	400V
FREQUENZA	CORRENTE NOMINALE SBARRE PRINCIPALI (In)
50Hz	400 A
CORRENTE DI C.C. TRIFASE (Ik)	CORRENTE MASSIMA DI PICCO
<10 kA	<17 kA
POTERE D'INTERRUZIONE (Icu)	POTERE DI CHIUSURA (Icm=Icu x n)
10 kA	17 kA

CARATTERISTICHE MECCANICHE

GRADO DI PROTEZIONE ESTERNO	GRADO DI PROTEZIONE INTERNO
IP 30	IP 20
ACCESSIBILITA'	AMPLIABILITA'
POSTERIORE	LATERALE
PORTA FRONTALE	INGRESSO/USCITE
/	BASSO
COLORE	ESECUZIONE
RAL 7035	FORMA 4b
MATERIALE	
LAMIERA METALLICA	

LEGENDA SIMBOLI

Simbolo	Descrizione
-----	Collegamento meccanico-pneumatico-idraulico
/ /	Conduttura monofase con conduttore neutro
/// /	Conduttura trifase con conduttore neutro
/// / T	Conduttura trifase con conduttore protezione e neutro
//	Conduttura bifase
/ / T	Conduttura monofase con conduttore di neutro e terra
⊗	Lampada, lampada di segnalazione
⊞	Scaricatore
⚡	Interruttore di manovra-sezionatore, con fusibile incorpor.
⚡	Sezionatore con fusibile incorporato
⚡	Sezionatore con fusibile incorporato
⊞	Bobina di comando con 2 avvolg.separati, rappres.raggrup.
⊞	Bobina di comando contattori
⚡	Interrutt. di pot.ad apert.autom.funz.per corr.magnetoter.differ.
⚡	Interrutt. di pot.ad apert.autom.funz.per corr.magnetoter.
⚡	Interruttore di manovra-sezionatore
⚡	Contattore (contatto di chiusura)
⚡	Selettore a 3 posizioni
⚡	Contatto di chiusura
□	Terminale o morsetto
○	Terminale o morsetto
⊞	Terra
Ⓜ	Comando a motore elettrico
--▽--	Interblocco meccanico tra due apparecchi

IMPIANTO

AUTOSTRADA PEDEMONTANA - TRATTA B1
CABINA ELETTRICA INDUSTRIE

OGGETTO

QE GENERALE BT POWER CENTER - QGBT
LEGENDA SIMBOLI - ELENCO REVISIONI

DISEG. S.T.
VERIF. U.S.
APPR. G.C.

DISEGNO NR


01CIND/QE/14-030

FILE 01QGBT_B1-IND.DWG


FOGLIO 2 DI 28

SEGUE 3


REV.	MODIFICA	DATA	RESP.
1			
2			

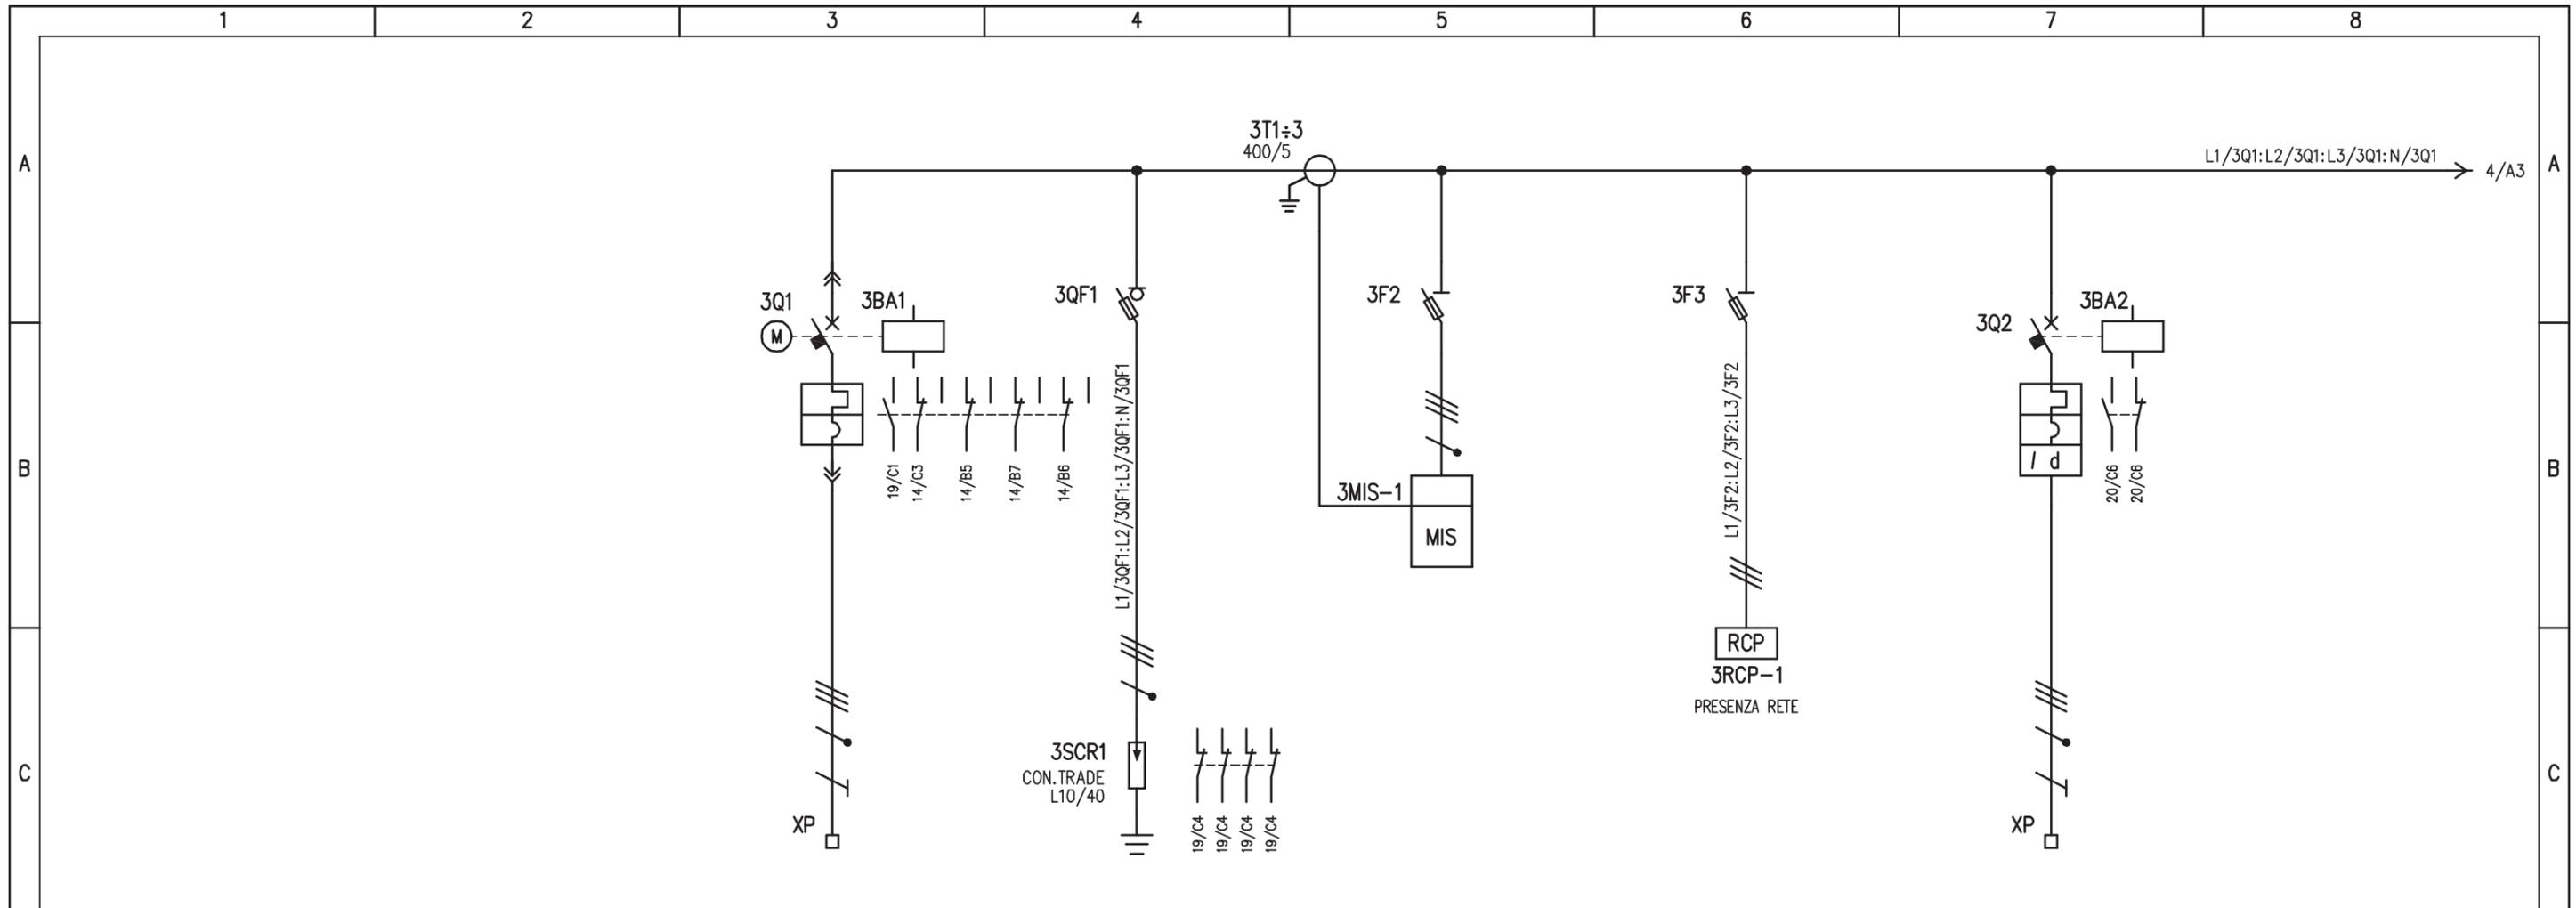

UTENZA	DENOMINAZIONE		ALIMENTAZIONE DA TRASFORMATORE TR1		LIMITATORI DI SOVRATENSIONI	STRUMENTO DI MISURA MULTIFUNZIONE	RELE' DI PRESENZA RETE	PRESENZA TENSIONE AUSILIARI AL G.E.	
	SIGLA	POTENZA TOT. kW	TN-S	250 kVA	3SCR1	3MIS-1	3RCP-1	3Q2	
	TIPO								
	Ue V	lb A	400	361				400	3,2
	COEF. CONTEMP.	COS φ	1	/				1	0,9
INTERRUTTORE O SEZIONATORE	COSTRUTTORE		G. SCHNEIDER		G. SCHNEIDER	G. SCHNEIDER	G. SCHNEIDER	G. SCHNEIDER	
	TIPO		NSX400F + Mlogic 2.3					iC60H+VIGI	
	N.POLI	In A	4	400				4	16
	Ith A	Idn A	144÷400					16	0,03 (AC)
Im (o curva) A	Pdi kA	216÷4000	36				160 (C)	15	
FUSIBILE	TIPO				SBI (3P+N) - 22x58	STI (3P+N) - 10,3x38	STI (3P) - 10,3x38		
	CALIBRO				gG / 125	gG / 2	gG / 2		
CONTATTORE	TIPO								
	In A	Pn kW							
RELE' TERMICO	TIPO								
	TARATURA								
LINEA DI POTENZA	TIPO CAVO		FG7(O)M1					FG7(O)M1	
	FORMAZIONE		3(2x1x185)+1x185N					4G2,5	
	LUNGHEZZA		15						
	Iz A								
	C.d.T. a In %	C.d.T. a lb %							
	Zk mΩ	Zs mΩ							
	Ik trifase/monof. kA	Ik1 fase/terra kA							
NUMERAZIONE MORSETTIERA		L1/3Q1:L2/3Q1:L3/3Q1:N/3Q1:PE					L1/3Q2:L2/3Q2:L3/3Q2:N/3Q2:PE		
IMPIANTO		AUTOSTRADA PEDEMONTANA - TRATTA B1		CABINA ELETTRICA INDUSTRIE		OGGETTO		QE GENERALE BT POWER CENTER - QGBT	
SCHEMA ELETTRICO DI POTENZA <td colspan="2"></td> <td colspan="2"></td> <td colspan="2">DISEG. S.T.</td> <td colspan="2">DISEGNO NR</td>						DISEG. S.T.		DISEGNO NR	
						VERIF. U.S.		01CIND/QE/14-030	
						APPR. G.C.		FILE 01QGBT_B1-IND.DWG	
REV.		MODIFICA		DATA		RESP.		FOGLIO 3 DI 28	
								SEGUE 4	

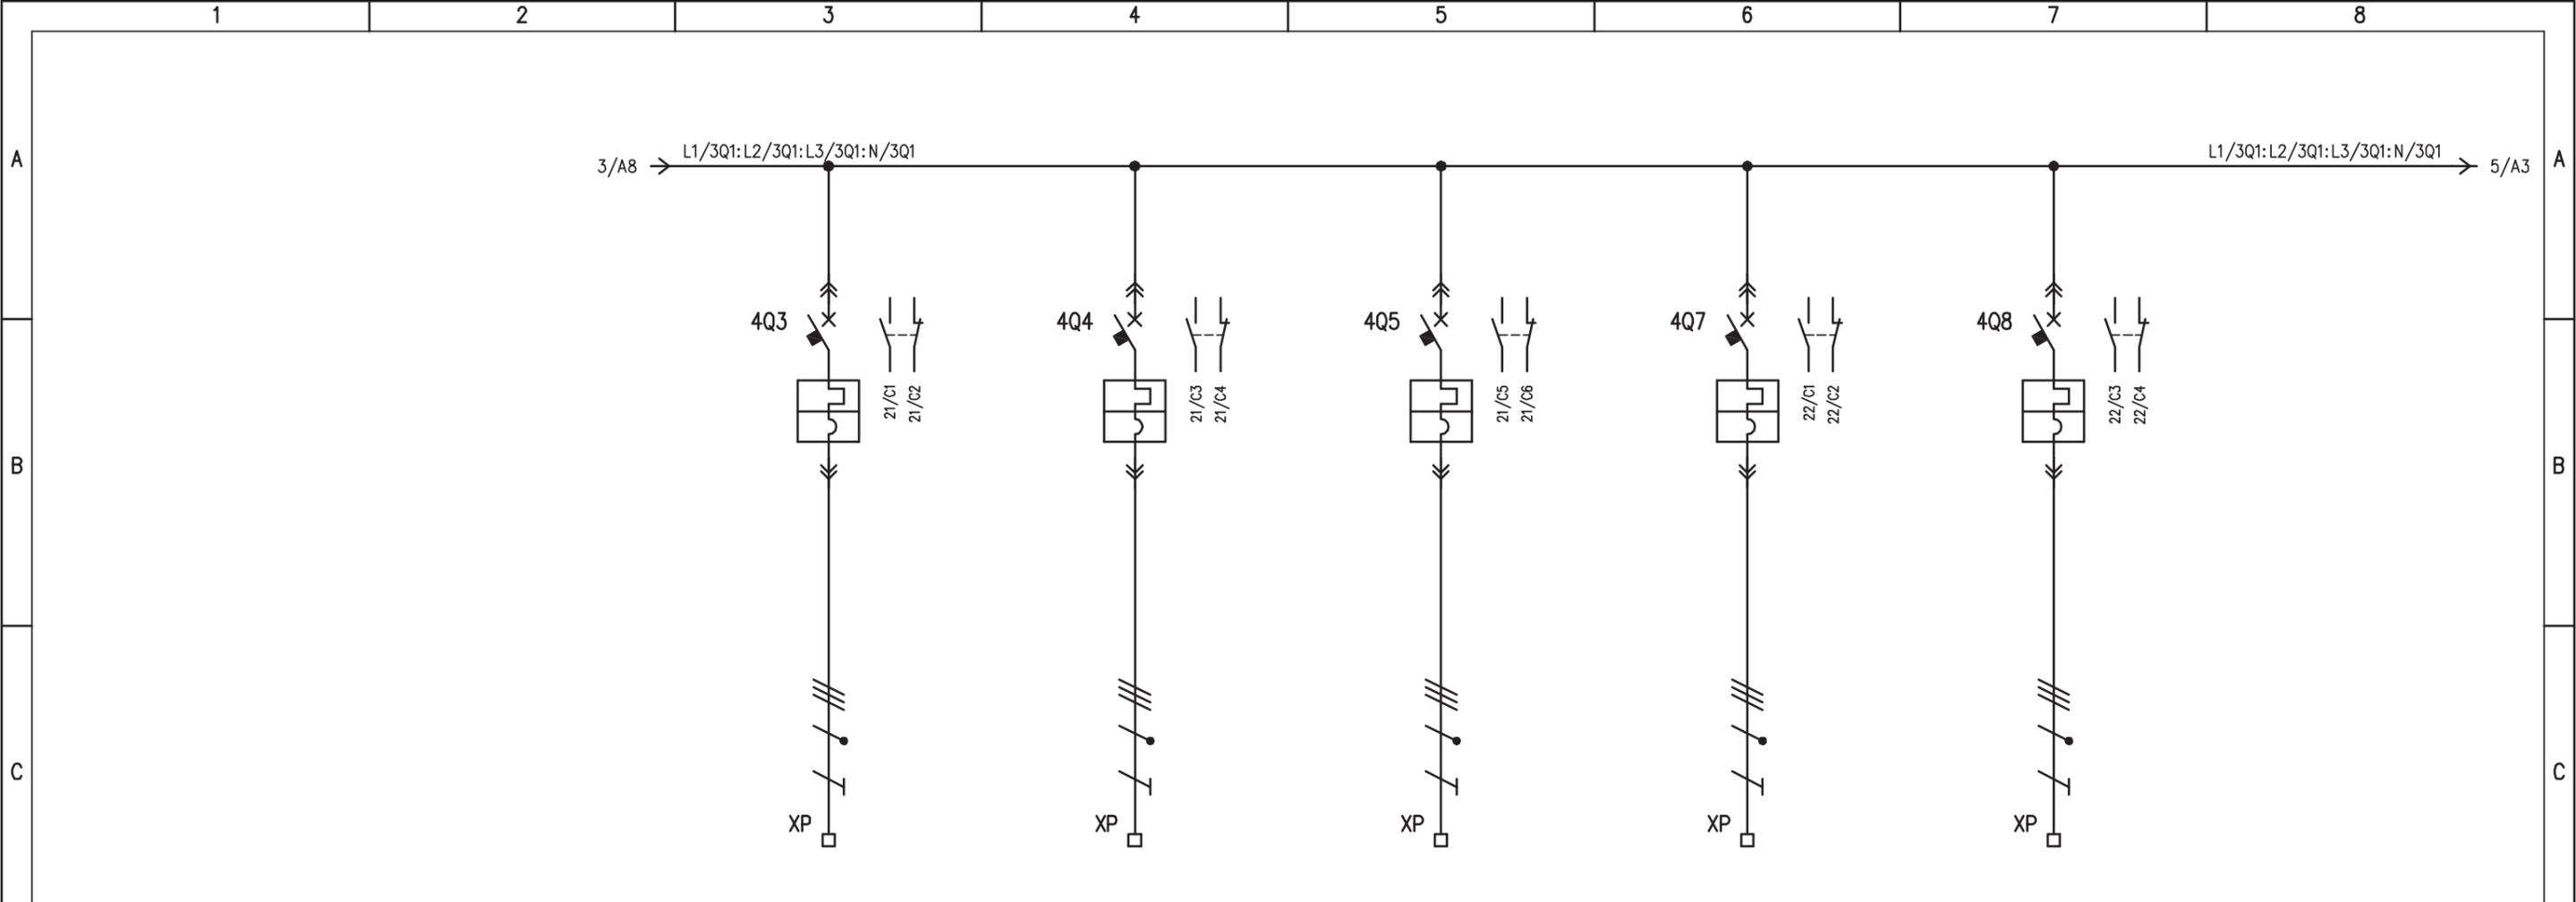


UTENZA	DENOMINAZIONE		QUADRO ILLUMINAZIONE DI TRATTA		QUADRO ILLUMINAZIONE GALLERIA COPRENO (Q_IL/1)		QUADRO ILLUMINAZIONE GALLERIA INDUSTRIE (Q_IL/2)		QUADRO CONTINUITA' ASSOLUTA (Q_CA/1) BYPASS UPS		RISERVA 1	
	SIGLA		4Q3		4Q4		4Q5		4Q7		4Q8	
	TIPO	POTENZA TOT.	7,6		22,3		36,6		28,8			
	Ue	V lb	400 12,9		400 37,9		400 62,2		400 48,9		400	
	COEF. CONTEMP.	COS φ	1 0,85		1 0,85		1 0,85		1 0,85			
INTERRUTTORE O SEZIONATORE	COSTRUTTORE		G. SCHNEIDER		G. SCHNEIDER		G. SCHNEIDER		G. SCHNEIDER		G. SCHNEIDER	
	TIPO		NSX160B + TM63D		NSX160B + TM80D		NSX160B + TM80D		NSX160B + TM80D		NSX160B + Mlogic 2.2 (100)	
	N.POLI	In	4 160		4 160		4 160		4 160		4 160	
	Ith	A Idn	44,1÷63 /		56÷80 /		56÷80 /		56÷80 /		40÷100 /	
	Im (o curva)	A Pdi	500 25		640 25		640 25		640 25		60÷1000 25	
FUSIBILE	TIPO											
	CALIBRO		A									
CONTATTORE	TIPO											
	In	A Pn	kW									
RELE' TERMICO	TIPO											
	TARATURA		A									
LINEA DI POTENZA	TIPO CAVO		FG7(O)M1		FG7(O)M1		FG7(O)M1		FG7(O)M1			
	FORMAZIONE		4x16		3x(1x50)+1x50+1G25		3x(1x70)+1x70+1G35		3x(1x50)+1x25+1G25			
	LUNGHEZZA		m		50		20		20			
	Iz		A									
	C.d.T.	a In %	C.d.T.	a lb %								
	Zk	mΩ	Zs	mΩ								
	Ik trifase/monof. kA	Ik1 fase/terra	kA									
NUMERAZIONE MORSETTIERA			L1/4Q3:L2/4Q3:L3/4Q3:N/4Q3:PE		L1/4Q4:L2/4Q4:L3/4Q4:N/4Q4:PE		L1/4Q5:L2/4Q5:L3/4Q5:N/4Q5:PE		L1/4Q7:L2/4Q7:L3/4Q7:N/4Q7:PE		L1/4Q8:L2/4Q8:L3/4Q8:N/4Q8:PE	
IMPIANTO			AUTOSTRADA PEDEMONTANA - TRATTA B1				OGGETTO				DISEG. S.T.	
			CABINA ELETTRICA INDUSTRIE				QE GENERALE BT POWER CENTER - QGBT				DISEGNO NR	
							SCHEMA ELETTRICO DI POTENZA				01CIND/QE/14-030	
REV.			MODIFICA		DATA		RESP.		APPR. G.C.		FILE 01QGBT_B1-IND.DWG	
1			2		3		4		5		6	
											FOGLIO 4 DI 28	
											SEGUE 5	

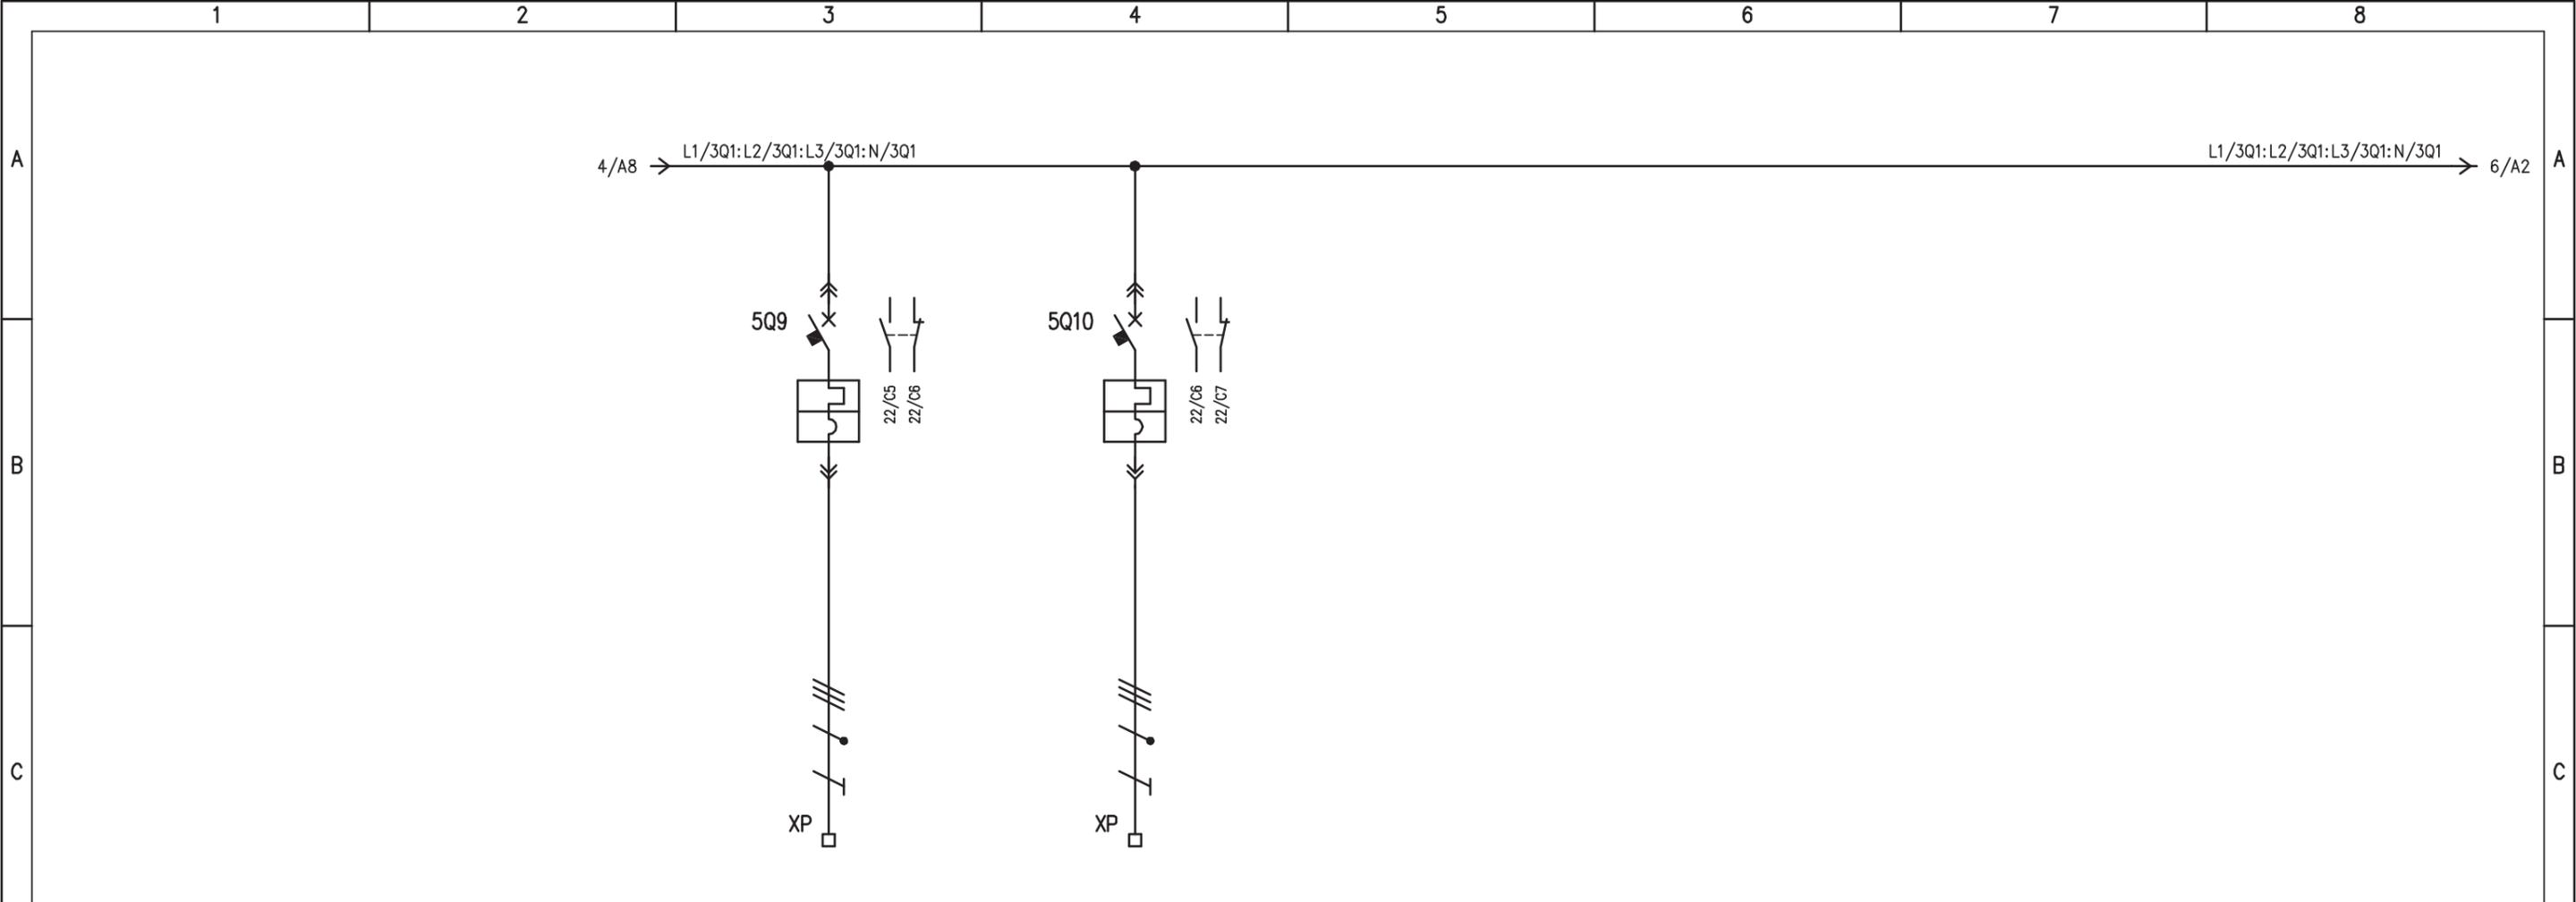


UTENZA	DENOMINAZIONE		RISERVA 2		RISERVA 3							
	SIGLA		5Q9		5Q10							
	TIPO	POTENZA TOT.										
	Ue	V	Ib	A	400	400						
	COEF. CONTEMP.	COS φ										
INTERRUTTORE O SEZIONATORE	COSTRUTTORE		G. SCHNEIDER		G. SCHNEIDER							
	TIPO		NSX160B + TM32D		NSX160B + TM40D							
	N.POLI	In	A	4	160	4	160					
	Ith	A	I _{dn}	A	22,4÷32	/	28÷40	/				
	I _m (o curva)	A	P _{di}	kA	400	25	500	25				
FUSIBILE	TIPO											
	CALIBRO		A									
CONTATTORE	TIPO											
	In	A	P _n	kW								
RELE' TERMICO	TIPO											
	TARATURA		A									
LINEA DI POTENZA	TIPO CAVO											
	FORMAZIONE											
	LUNGHEZZA		m									
	I _z		A									
	C.d.T.	a In	%	C.d.T.	a Ib	%						
	Z _k	mΩ	Z _s	mΩ								
	I _k trifase/monof.	kA	I _{k1} fase/terra	kA								
	NUMERAZIONE MORSETTIERA		L1/5Q9:L2/5Q9:L3/5Q9:N/5Q9:PE		L1/5Q10:L2/5Q10:L3/5Q10:N/5Q10:PE							

IMPIANTO		OGGETTO		DISEG.	S.T.	DISEGNO NR		FILE 01QGBT_B1-IND.DWG	
AUTOSTRADA PEDEMONTANA - TRATTA B1		QE GENERALE BT POWER CENTER - QGBT		VERIF.	U.S.	01CIND/QE/14-030		FOGLIO 5 DI 28	
CABINA ELETTRICA INDUSTRIE		SCHEMA ELETTRICO DI POTENZA		APPR.	G.C.			SEGUE 6	
REV.	MODIFICA	DATA	RESP.						

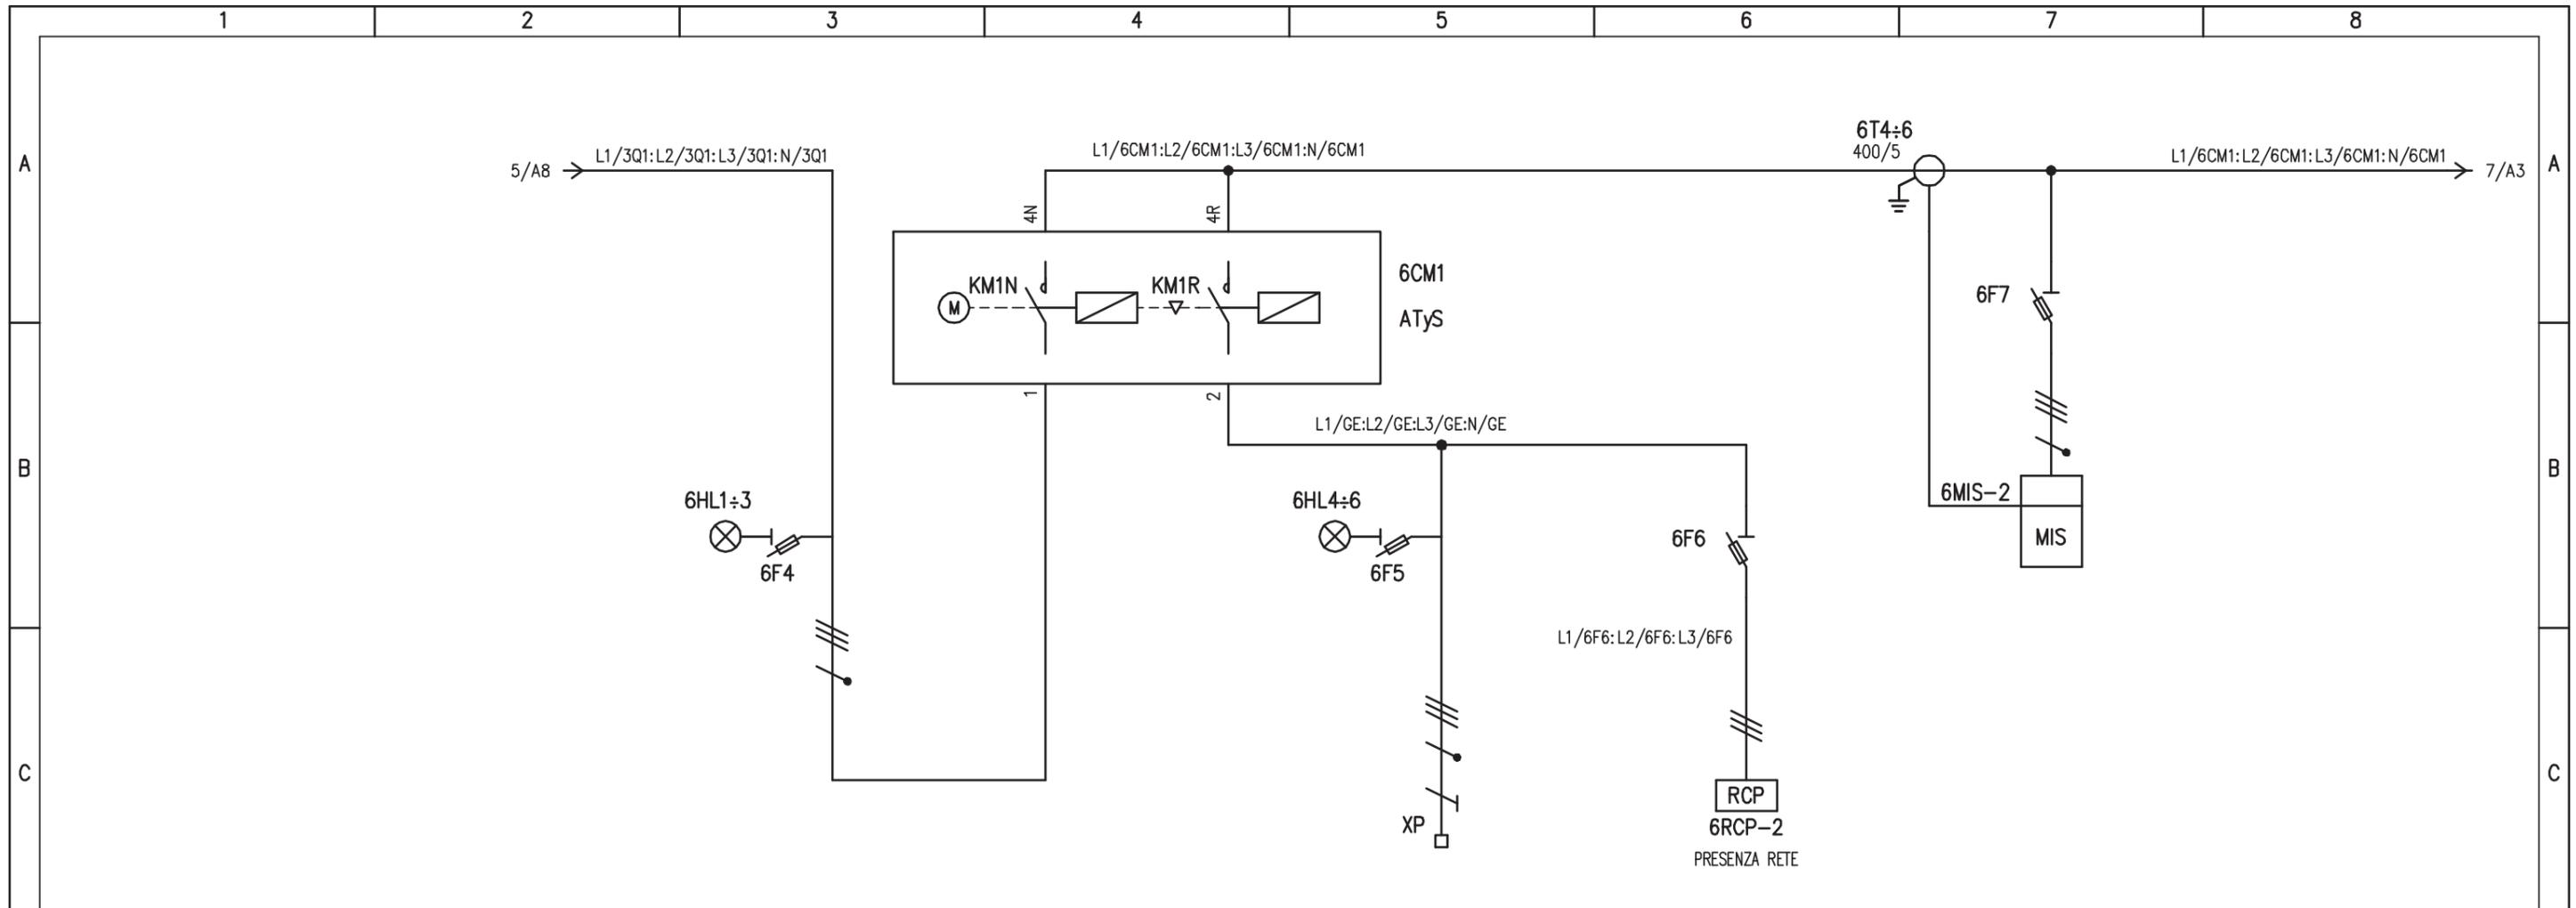

D	UTENZA	DENOMINAZIONE		ARRIVO LINEA DA RETE	COMMUTATORE MOTORIZZATO RETE - GRUPPO	ARRIVO LINEA DA Q.GE	RELE' DI PRESENZA Q.GE	STRUMENTO DI MISURA MULTIFUNZIONE	
		SIGLA		6F4	6CM1	G.E.	RCP2	6MIS-2	
		TIPO	POTENZA TOT. kW			TN-S 60 kVA			
		Ue V	Ib A		400	400	86,6		
	COEF. CONTEMP.	COS φ		/	1	/			
E	INTERRUTTORE O SEZIONATORE	COSTRUTTORE		G. SCHNEIDER	SOCOMEK	G. SCHNEIDER	G. SCHNEIDER	G. SCHNEIDER	
		TIPO			ATyS				
		N.POLI	In A		4	400			
		Ith A	Idn A						
	I _m (o curva) A	P _{di} kW							
E	FUSIBILE	TIPO		STI (3P+N) - 10,3x38		STI (3P+N) - 10,3x38	STI (3P) - 10,3x38	STI (3P+N) - 10,3x38	
		CALIBRO		A	gG / 2	gG / 2	gG / 2	gG / 2	
E	CONTATTORE	TIPO							
		In A	Pn kW						
E	RELE' TERMICO	TIPO							
		TARATURA		A					
F	LINEA DI POTENZA	TIPO CAVO				FG7(M)01			
		FORMAZIONE				3x1x70+1x70N			
		LUNGHEZZA		m		30			
		Iz A							
		C.d.T. a In %	C.d.T. a Ib %						
		Zk mΩ	Zs mΩ						
		I _k trifase/monof. kA	I _{k1} fase/terra kA						
NUMERAZIONE MORSETTIERA						L1/GE:L2/GE:L3/GE:N/GE:PE			

IMPIANTO				OGGETTO		DISEG. S.T.	DISEGNO NR	FILE 01QGBT_B1-IND.DWG
AUTOSTRADA PEDEMONTANA - TRATTA B1				QE GENERALE BT POWER CENTER - QGBT		VERIF. U.S.	01CIND/QE/14-030	FOGLIO 6 DI 28
CABINA ELETTRICA INDUSTRIE				SCHEMA ELETTRICO DI POTENZA		APPR. G.C.		SEGUE 7
REV.	MODIFICA	DATA	RESP.					

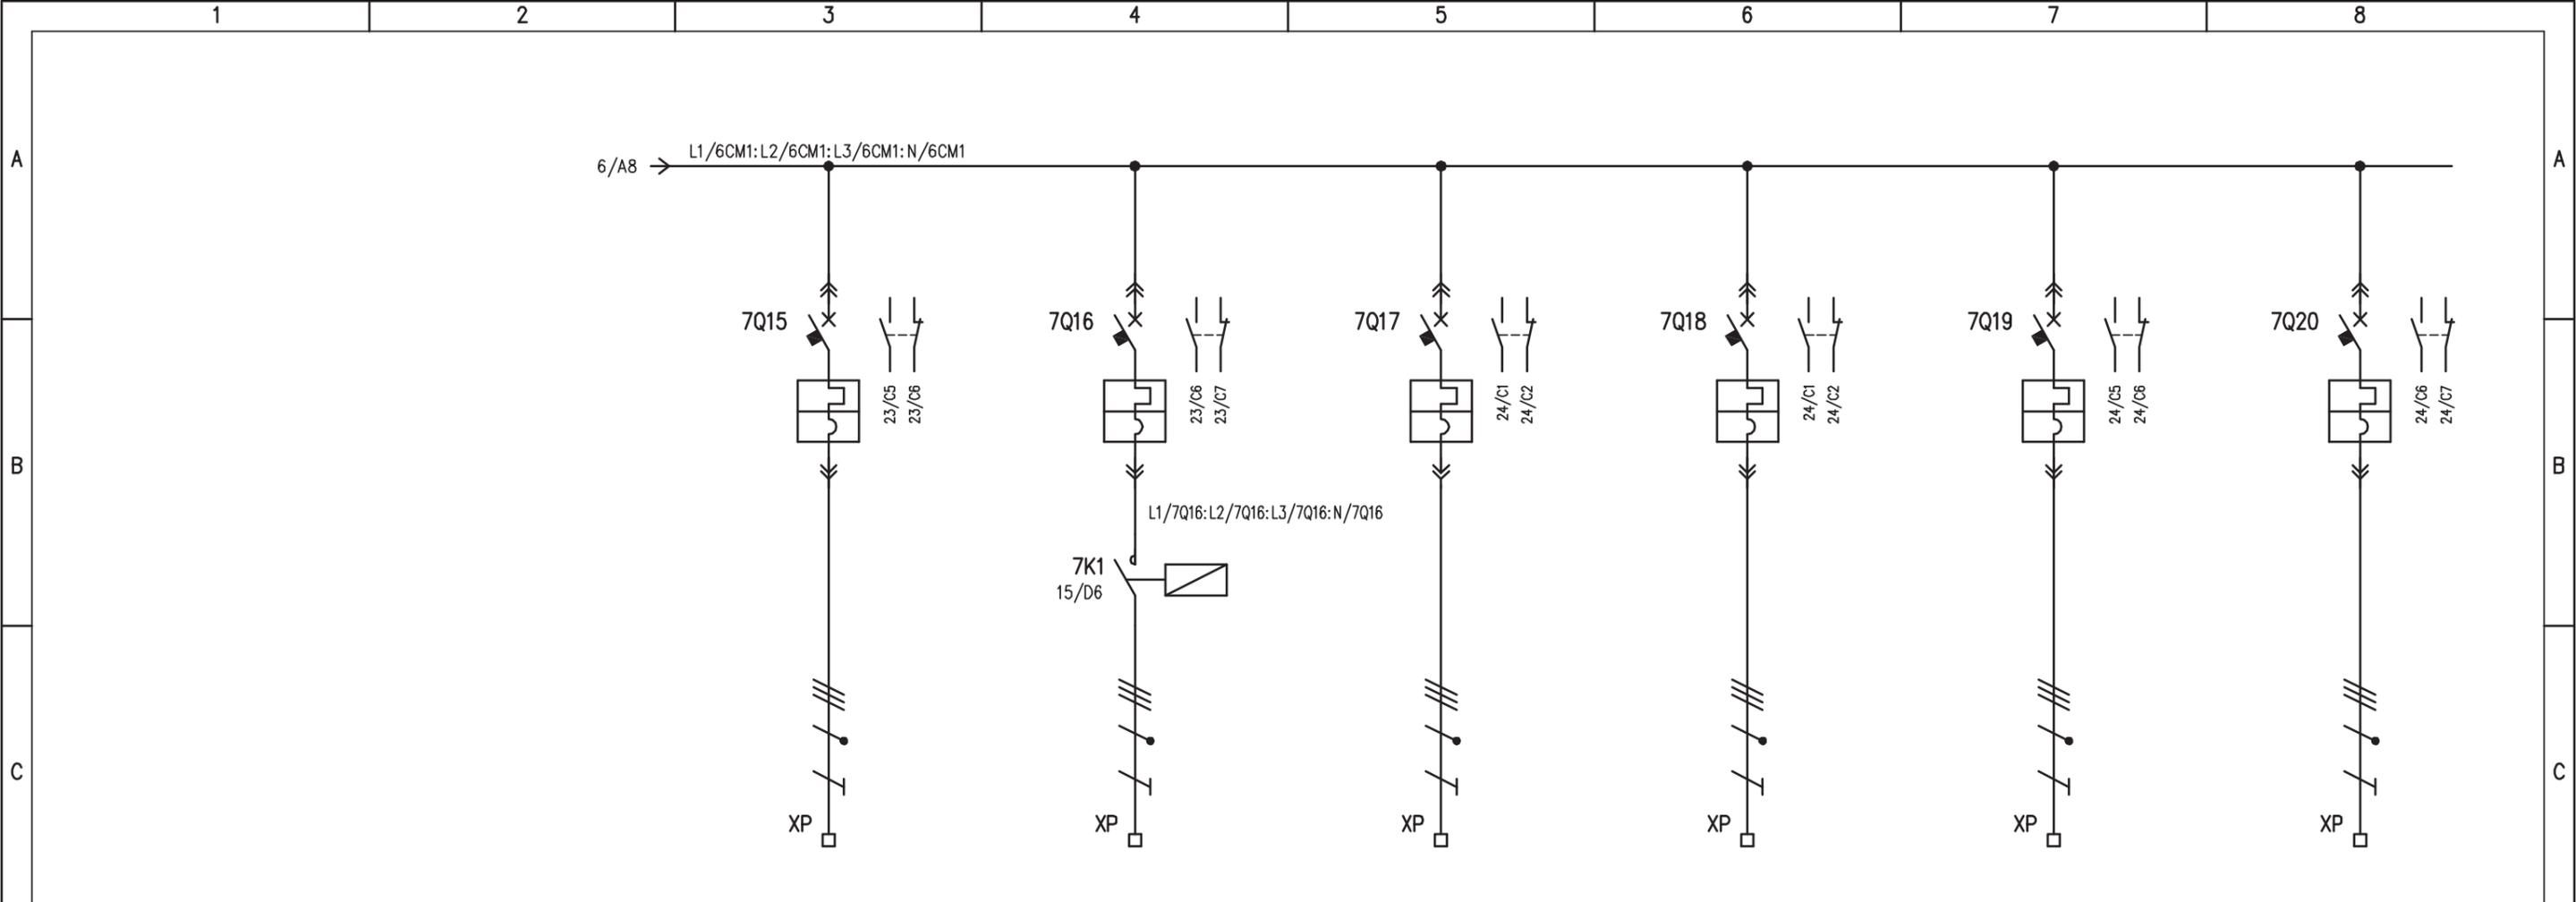


D	UTENZA	DENOMINAZIONE		QUADRO SERVIZI CABINA (Q_SC/1) – QBT.11		UPS GENERALE QBT.12		RISERVA 4		RISERVA 5		RISERVA 6		RISERVA 7		
		SIGLA		7Q15		7Q16		7Q17		7Q18		7Q19		7Q20		
		TIPO	POTENZA TOT.	kW		40 kVA										
		Ue	V lb	A	400	35,3	400	57,7	400	400	400	400	400	400	400	
COEF. CONTEMP.		COS φ		0,6		0,8		1		0,8						
D	INTERRUTTORE O SEZIONATORE	COSTRUTTORE		G. SCHNEIDER		G. SCHNEIDER		G. SCHNEIDER		G. SCHNEIDER		G. SCHNEIDER		G. SCHNEIDER		
		TIPO		NSX160B + TM40D		NSX160B + TM80D		NSX160B + Mlogic 2.2 (40)		NSX160B + Mlogic 2.2 (40)		NSX160B + Mlogic 2.2 (40)		NSX160B + TM40D		
		N.POLI	In	A	4	160	4	160	4	160	4	160	4	160	4	160
		Ith	A Idn	A	28÷40	/	56÷80	/	16,2÷40	/	16,2÷40	/	16,2÷40	/	28÷40	/
I _m (o curva)	A Pdi	kA	500	25	630	25	24,3÷400	25	24,3÷400	25	24,3÷400	25	500	25		
E	FUSIBILE	TIPO														
		CALIBRO		A												
E	CONTATTORE	TIPO				LC1-D50										
		In	A Pn	kW			80A (AC1)									
E	RELE' TERMICO	TIPO														
		TARATURA		A												
F	LINEA DI POTENZA	TIPO CAVO		FG7(0)M1		FG7(0)M1										
		FORMAZIONE		5G16		4x(1x35)+1G25										
		LUNGHEZZA		m		20		20								
		Iz	A													
		C.d.T. a In	%	C.d.T. a lb	%											
		Zk	mΩ	Zs	mΩ											
Ik trifase/monof. kA		Ik1 fase/terra kA														
NUMERAZIONE MORSETTIERA				L1/7Q15:L2/7Q15:L3/7Q15:N/7Q15:PE		L1/7K1:L2/7K1:L3/7K1:N/7K1:PE		L1/7Q17:L2/7Q17:L3/7Q17:N/7Q17:PE		L1/7Q18:L2/7Q18:L3/7Q18:N/7Q18:PE		L1/7Q19:L2/7Q19:L3/7Q19:N/7Q19:PE		L1/7Q20:L2/7Q20:L3/7Q20N/7Q20:PE		
F	IMPIANTO				OGGETTO				DISEG. S.T.		DISEGNO NR		FILE 01QGBT_B1-IND.DWG			
	AUTOSTRADA PEDEMONTANA – TRATTA B1				QE GENERALE BT POWER CENTER – QGBT				VERIF. U.S.		01CIND/QE/14-030		FOGLIO 7 DI 28			
	CABINA ELETTRICA INDUSTRIE				SCHEMA ELETTRICO DI POTENZA				APPR. G.C.				SEGUE 8			
REV.	MODIFICA	DATA	RESP.													
1	2	3	4													




PAGINA DI SCORTA

D	UTENZA	DENOMINAZIONE											
		SIGLA											
		TIPO	POTENZA TOT.	kW									
		Ue	V	Ib	A								
		COEF. CONTEMP.	COS φ										
E	INTERRUTTORE O SEZIONATORE	COSTRUTTORE											
		TIPO											
		N.POLI	In	A									
		Ith	A	Idn	A								
		I _m (o curva)	A	Pdi	kA								
E	FUSIBILE	TIPO											
		CALIBRO		A									
E	CONTATTORE	TIPO											
		In	A	Pn	kW								
E	RELE' TERMICO	TIPO											
		TARATURA		A									
F	LINEA DI POTENZA	TIPO CAVO											
		FORMAZIONE											
		LUNGHEZZA		m									
		Iz		A									
		C.d.T. a In	%	C.d.T. a Ib	%								
		Zk	mΩ	Zs	mΩ								
		I _k trifase/monof.	kA	I _{k1} fase/terra	kA								
NUMERAZIONE MORSETTIERA													
F				IMPIANTO AUTOSTRADA PEDEMONTANA – TRATTA B1 CABINA ELETTRICA INDUSTRIE			OGGETTO QE GENERALE BT POWER CENTER – QGBT SCHEMA ELETTRICO DI POTENZA			DISEG. S.T. VERIF. U.S. APPR. G.C.	DISEGNO NR 01CIND/QE/14-030	FILE 01QGBT_B1-IND.DWG FOGLIO 8 DI 28 SEGUE 9	F
	1	2	3	4	5	6	7	8					

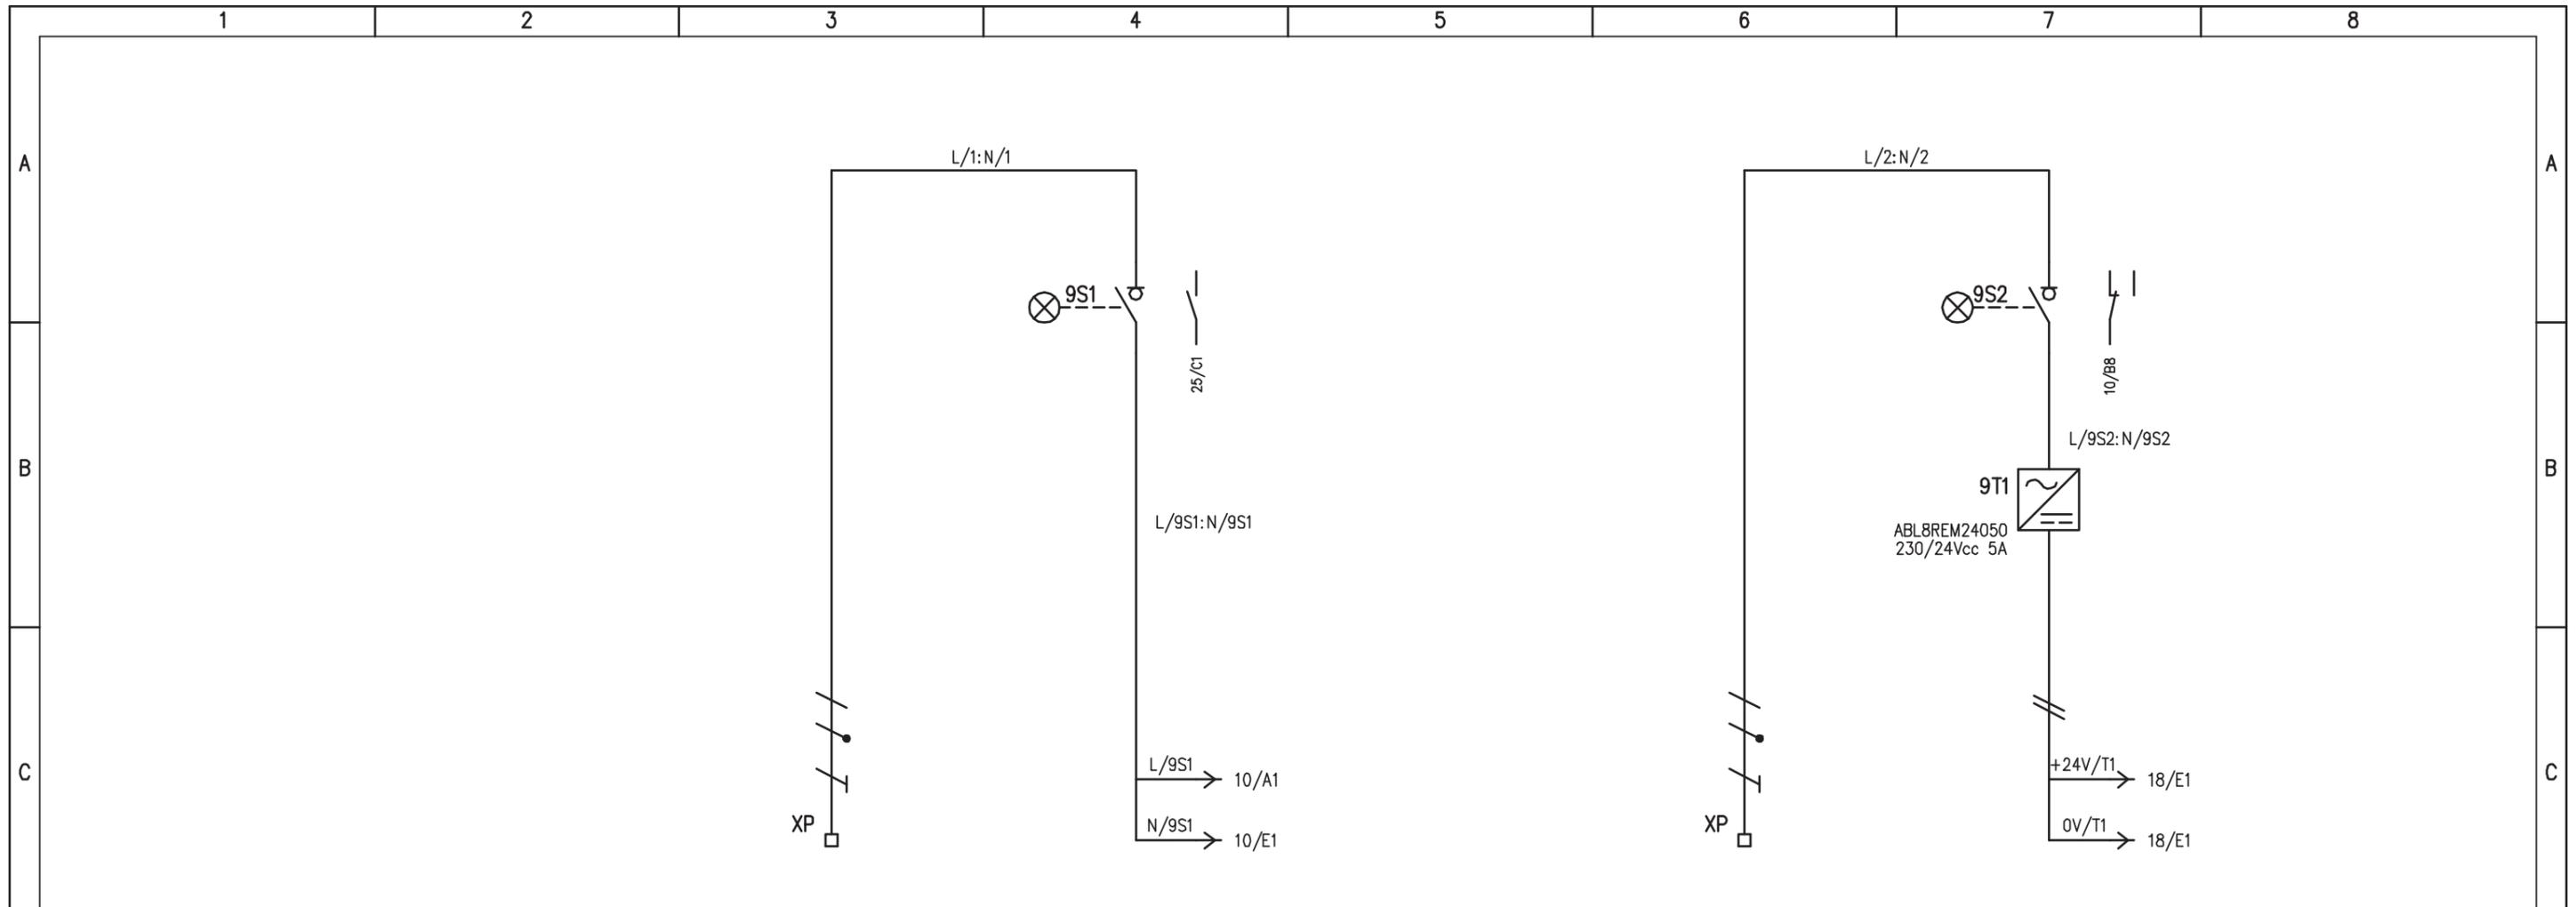

UTENZA	DENOMINAZIONE		ARRIVO DA Q_CA/1		ALIMENTAZIONE AUSILIARI QUADRO		ARRIVO DA Q_SC/1		+24Vcc: 0V ALIMENTAZIONE PLC	
	SIGLA				9S1				9S2	
	TIPO	POTENZA TOT. kW		0,5				0,5		
	Ue V	Ib A	230	2,41	230		230	2,41	230	
	COEF. CONTEMP.	COS φ	1	0,9	1	0,9	1	0,9	1	0,9
INTERRUTTORE O SEZIONATORE	CONSTRUTTORE				G. SCHNEIDER				G. SCHNEIDER	
	TIPO				i-SW				i-SW	
	N.POLI	In A			2	20			2	20
	Ith A	Idn A								
	I _m (o curva) A	P _{di} kW								
FUSIBILE	TIPO									
	CALIBRO									
CONTATTORE	TIPO									
	In A	Pn kW								
RELE' TERMICO	TIPO									
	TARATURA									
LINEA DI POTENZA	TIPO CAVO		FG7(O)M1				FG7(O)M1			
	FORMAZIONE		3G2,5				3G2,5			
	LUNGHEZZA		20				20			
	Iz A									
	C.d.T. a In %	C.d.T. a Ib %								
	Zk mΩ	Zs mΩ								
	I _k trifase/monof. kA	I _{k1} fase/terra kA								
NUMERAZIONE MORSETTIERA		L/1: N/1: PE				L/2: N/2: PE				

IMPIANTO		OGGETTO		DISEG. S.T.	DISEGNO NR		FILE 01QGBT_B1-IND.DWG
AUTOSTRADA PEDEMONTANA - TRATTA B1		QE GENERALE BT POWER CENTER - QGBT		VERIF. U.S.	01CIND/QE/14-030		FOGLIO 9 DI 28
CABINA ELETTRICA INDUSTRIE		SCHEMA ELETTRICO DI POTENZA		APPR. G.C.			SEGUE 10
REV.	MODIFICA	DATA	RESP.				

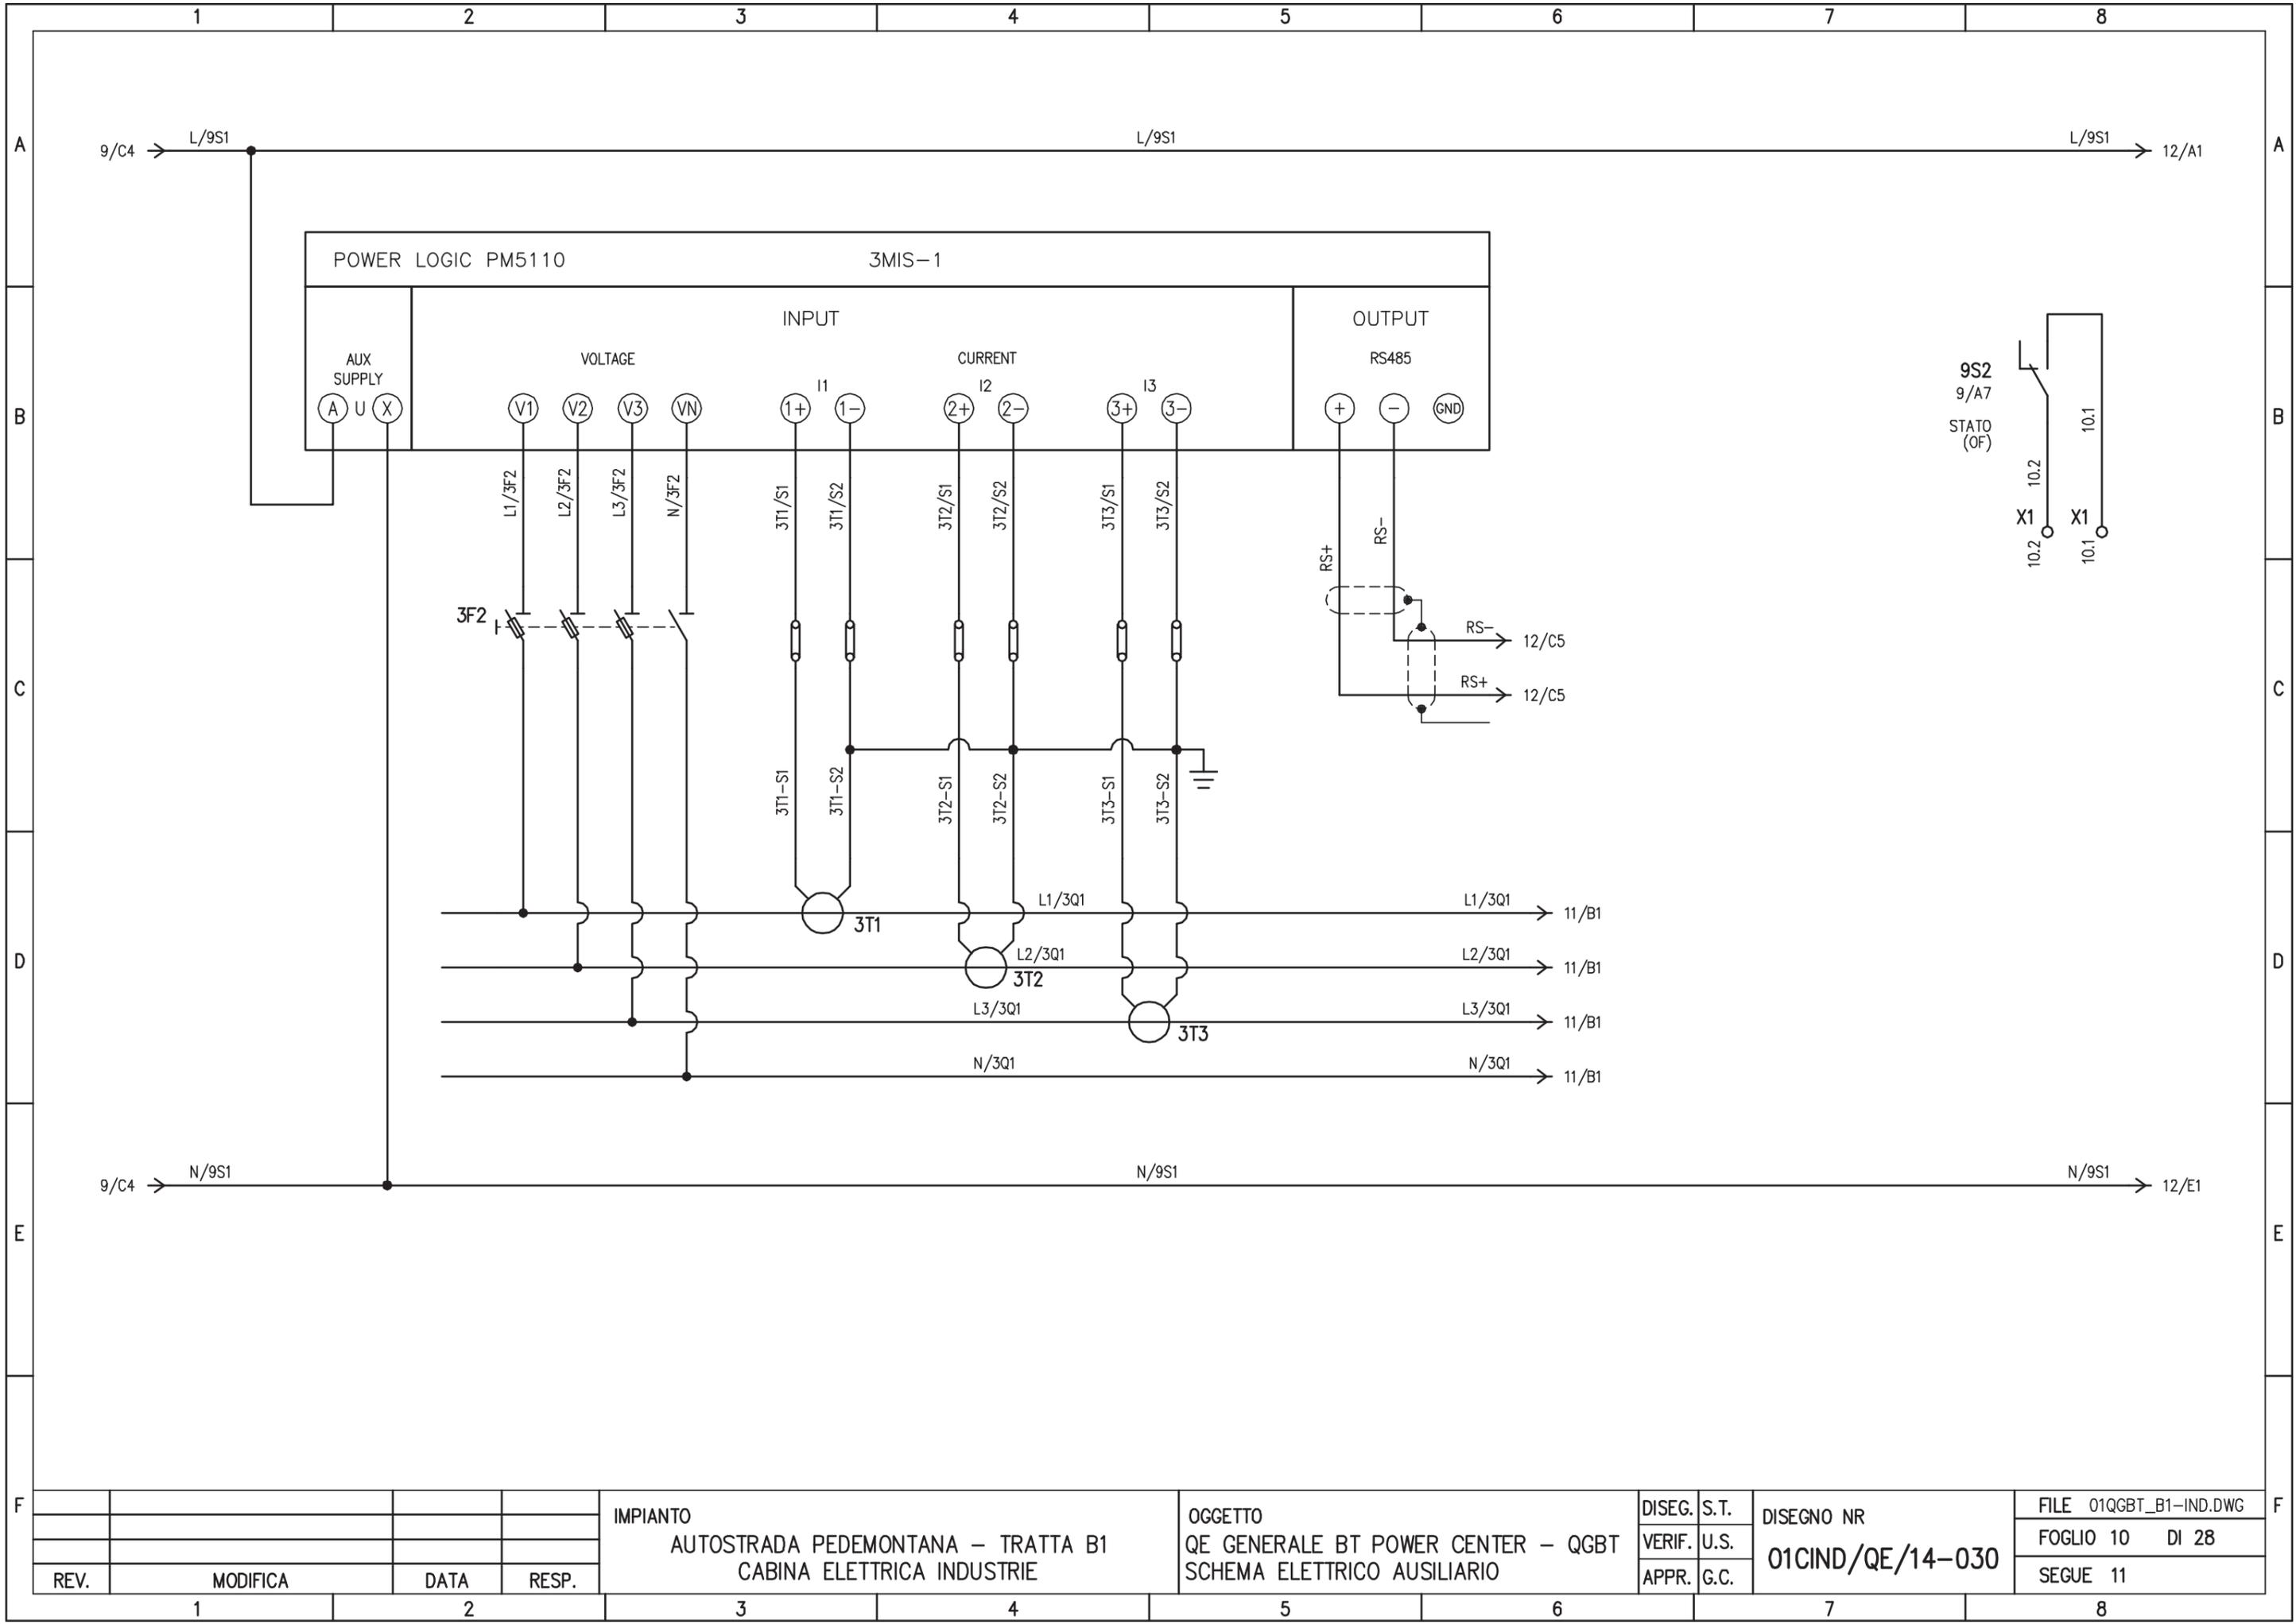


REV.	MODIFICA	DATA	RESP.
1			
2			

IMPIANTO
 AUTOSTRADA PEDEMONTANA – TRATTA B1
 CABINA ELETTRICA INDUSTRIE

OGGETTO
 QE GENERALE BT POWER CENTER – QGBT
 SCHEMA ELETTRICO AUSILIARIO

DISEG.	S.T.	DISEGNO NR 01CIND/QE/14-030
VERIF.	U.S.	
APPR.	G.C.	

FILE	01QGBT_B1-IND.DWG
FOGLIO	10 DI 28
SEGUE	11

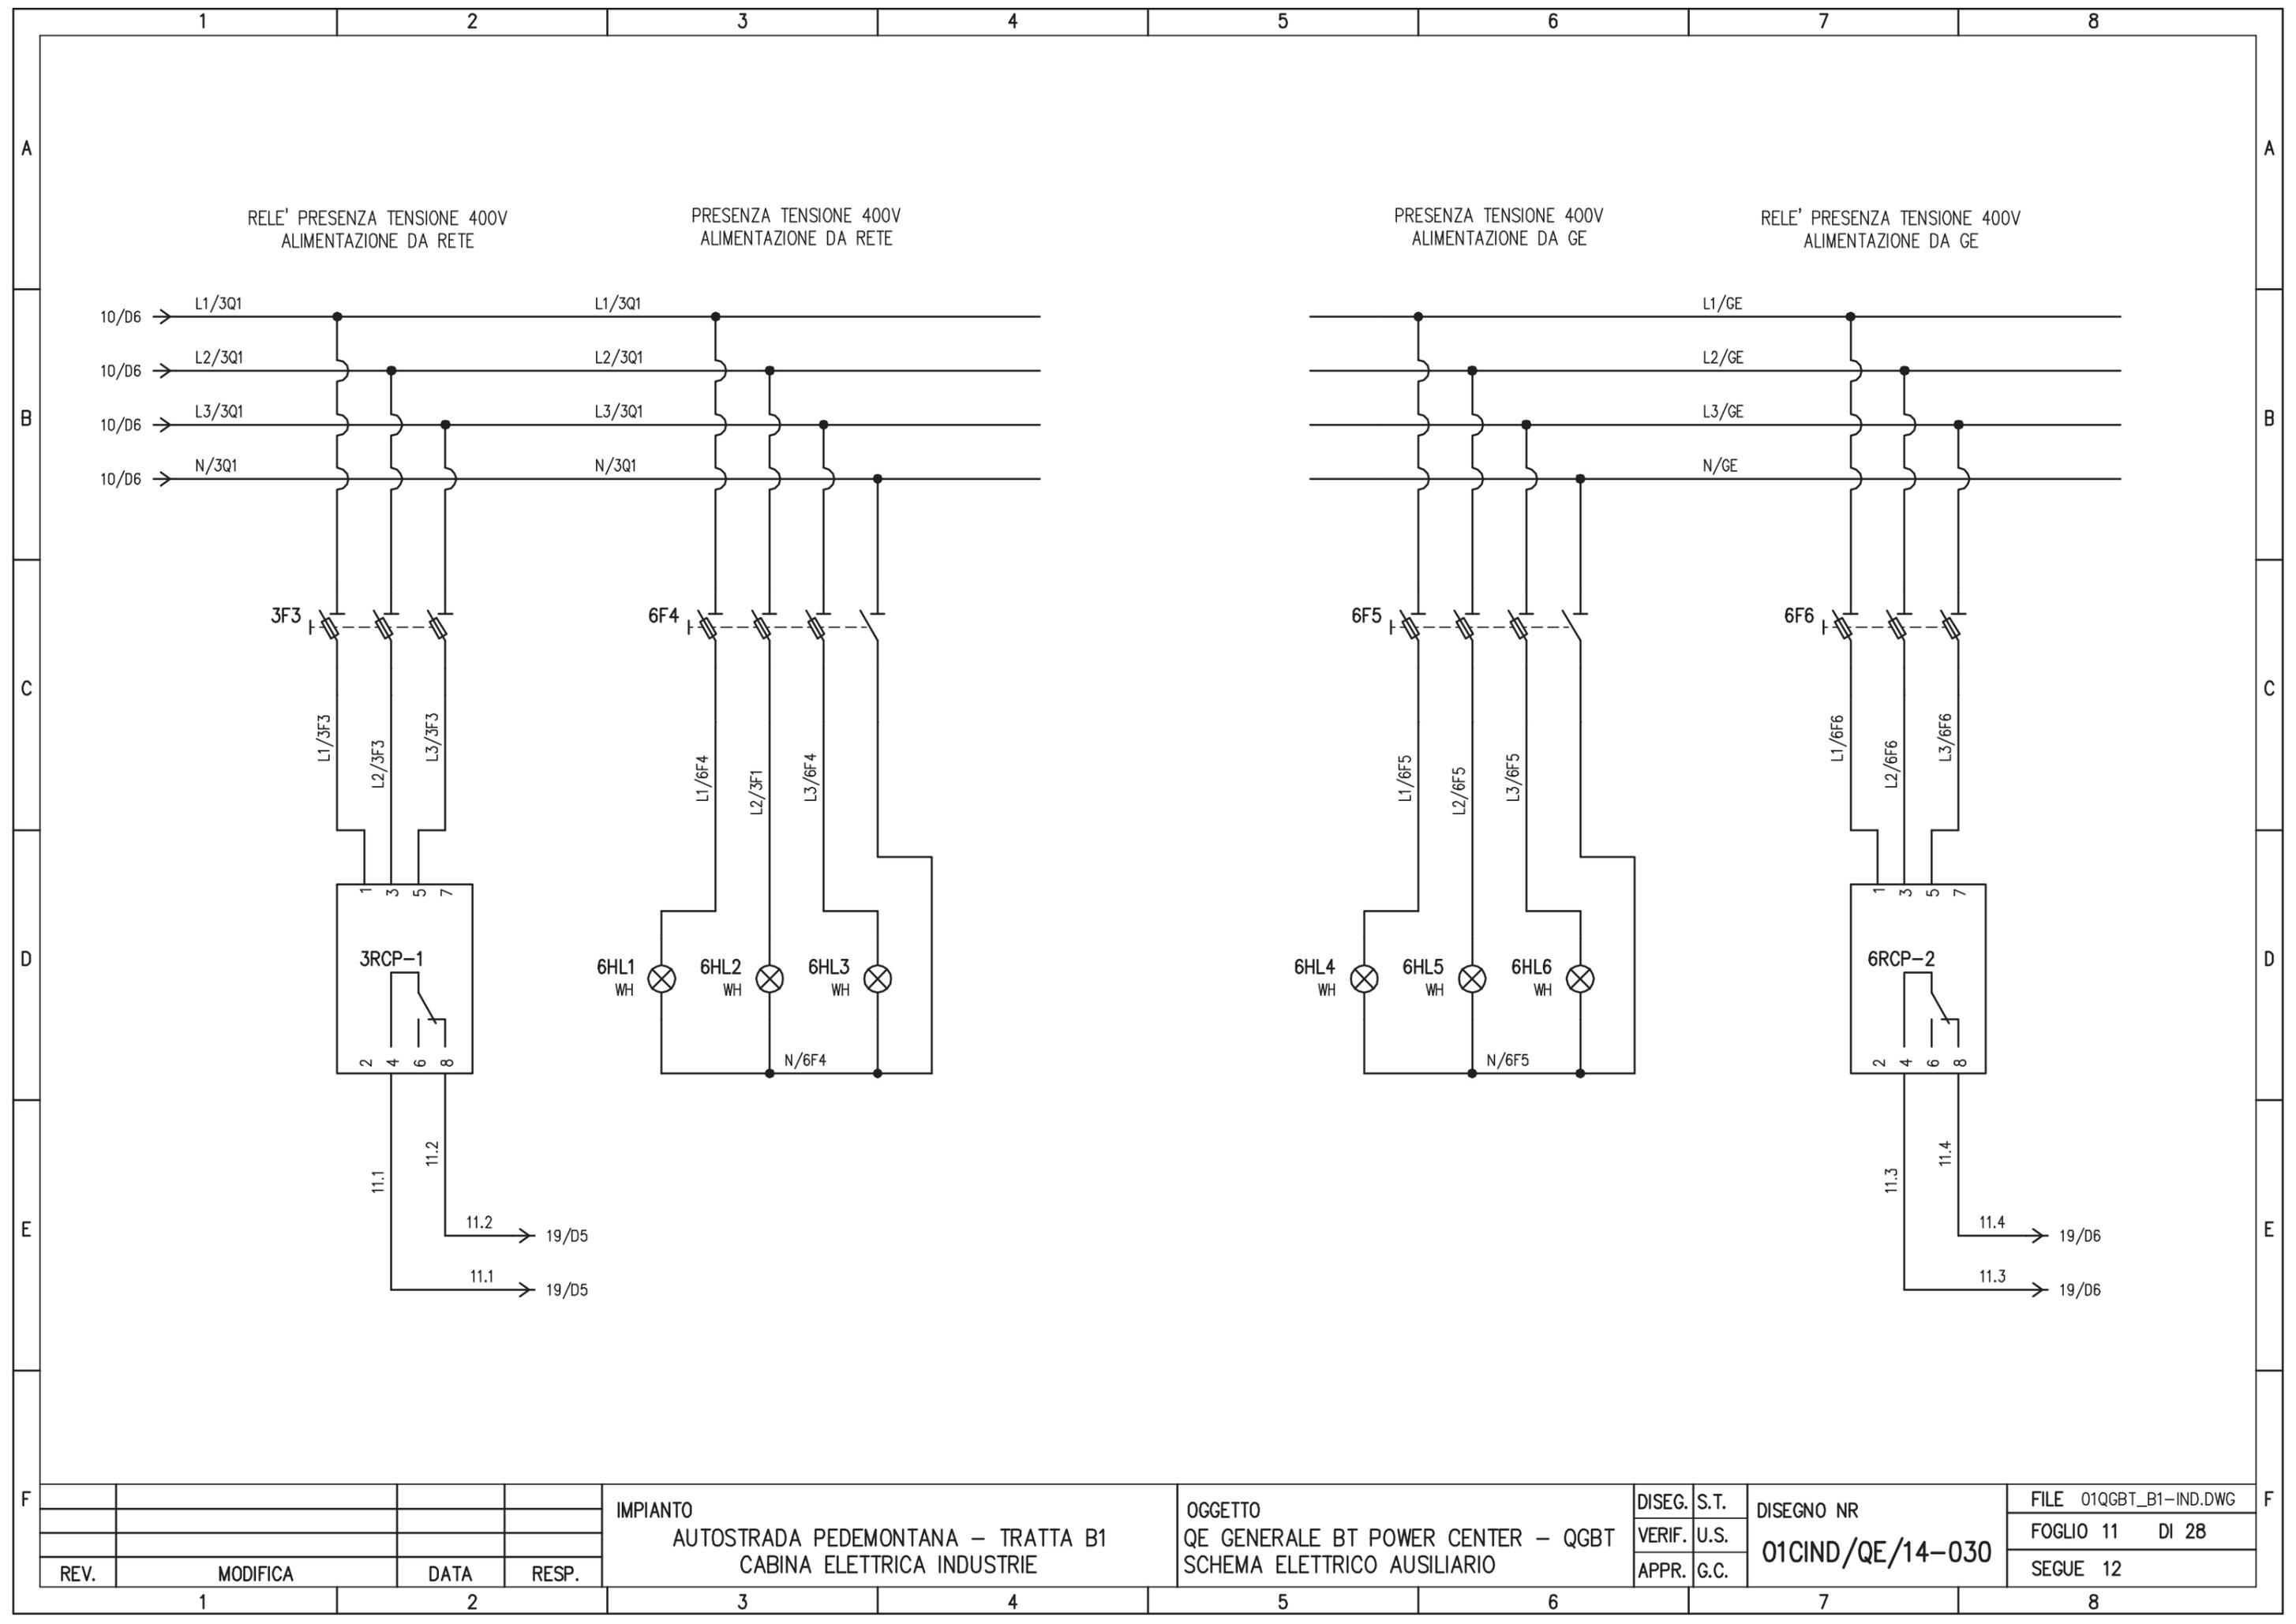

RELE' PRESENZA TENSIONE 400V
ALIMENTAZIONE DA RETE

PRESENZA TENSIONE 400V
ALIMENTAZIONE DA RETE

PRESENZA TENSIONE 400V
ALIMENTAZIONE DA GE

RELE' PRESENZA TENSIONE 400V
ALIMENTAZIONE DA GE

REV.	MODIFICA	DATA	RESP.
1			
2			


IMPIANTO
 AUTOSTRADA PEDEMONTANA - TRATTA B1
 CABINA ELETTRICA INDUSTRIE

OGGETTO
 QE GENERALE BT POWER CENTER - QGBT
 SCHEMA ELETTRICO AUSILIARIO

DISEG.	S.T.
VERIF.	U.S.
APPR.	G.C.

DISEGNO NR
01CIND/QE/14-030

FILE	01QGBT_B1-IND.DWG
FOGLIO	11 DI 28
SEGUE	12

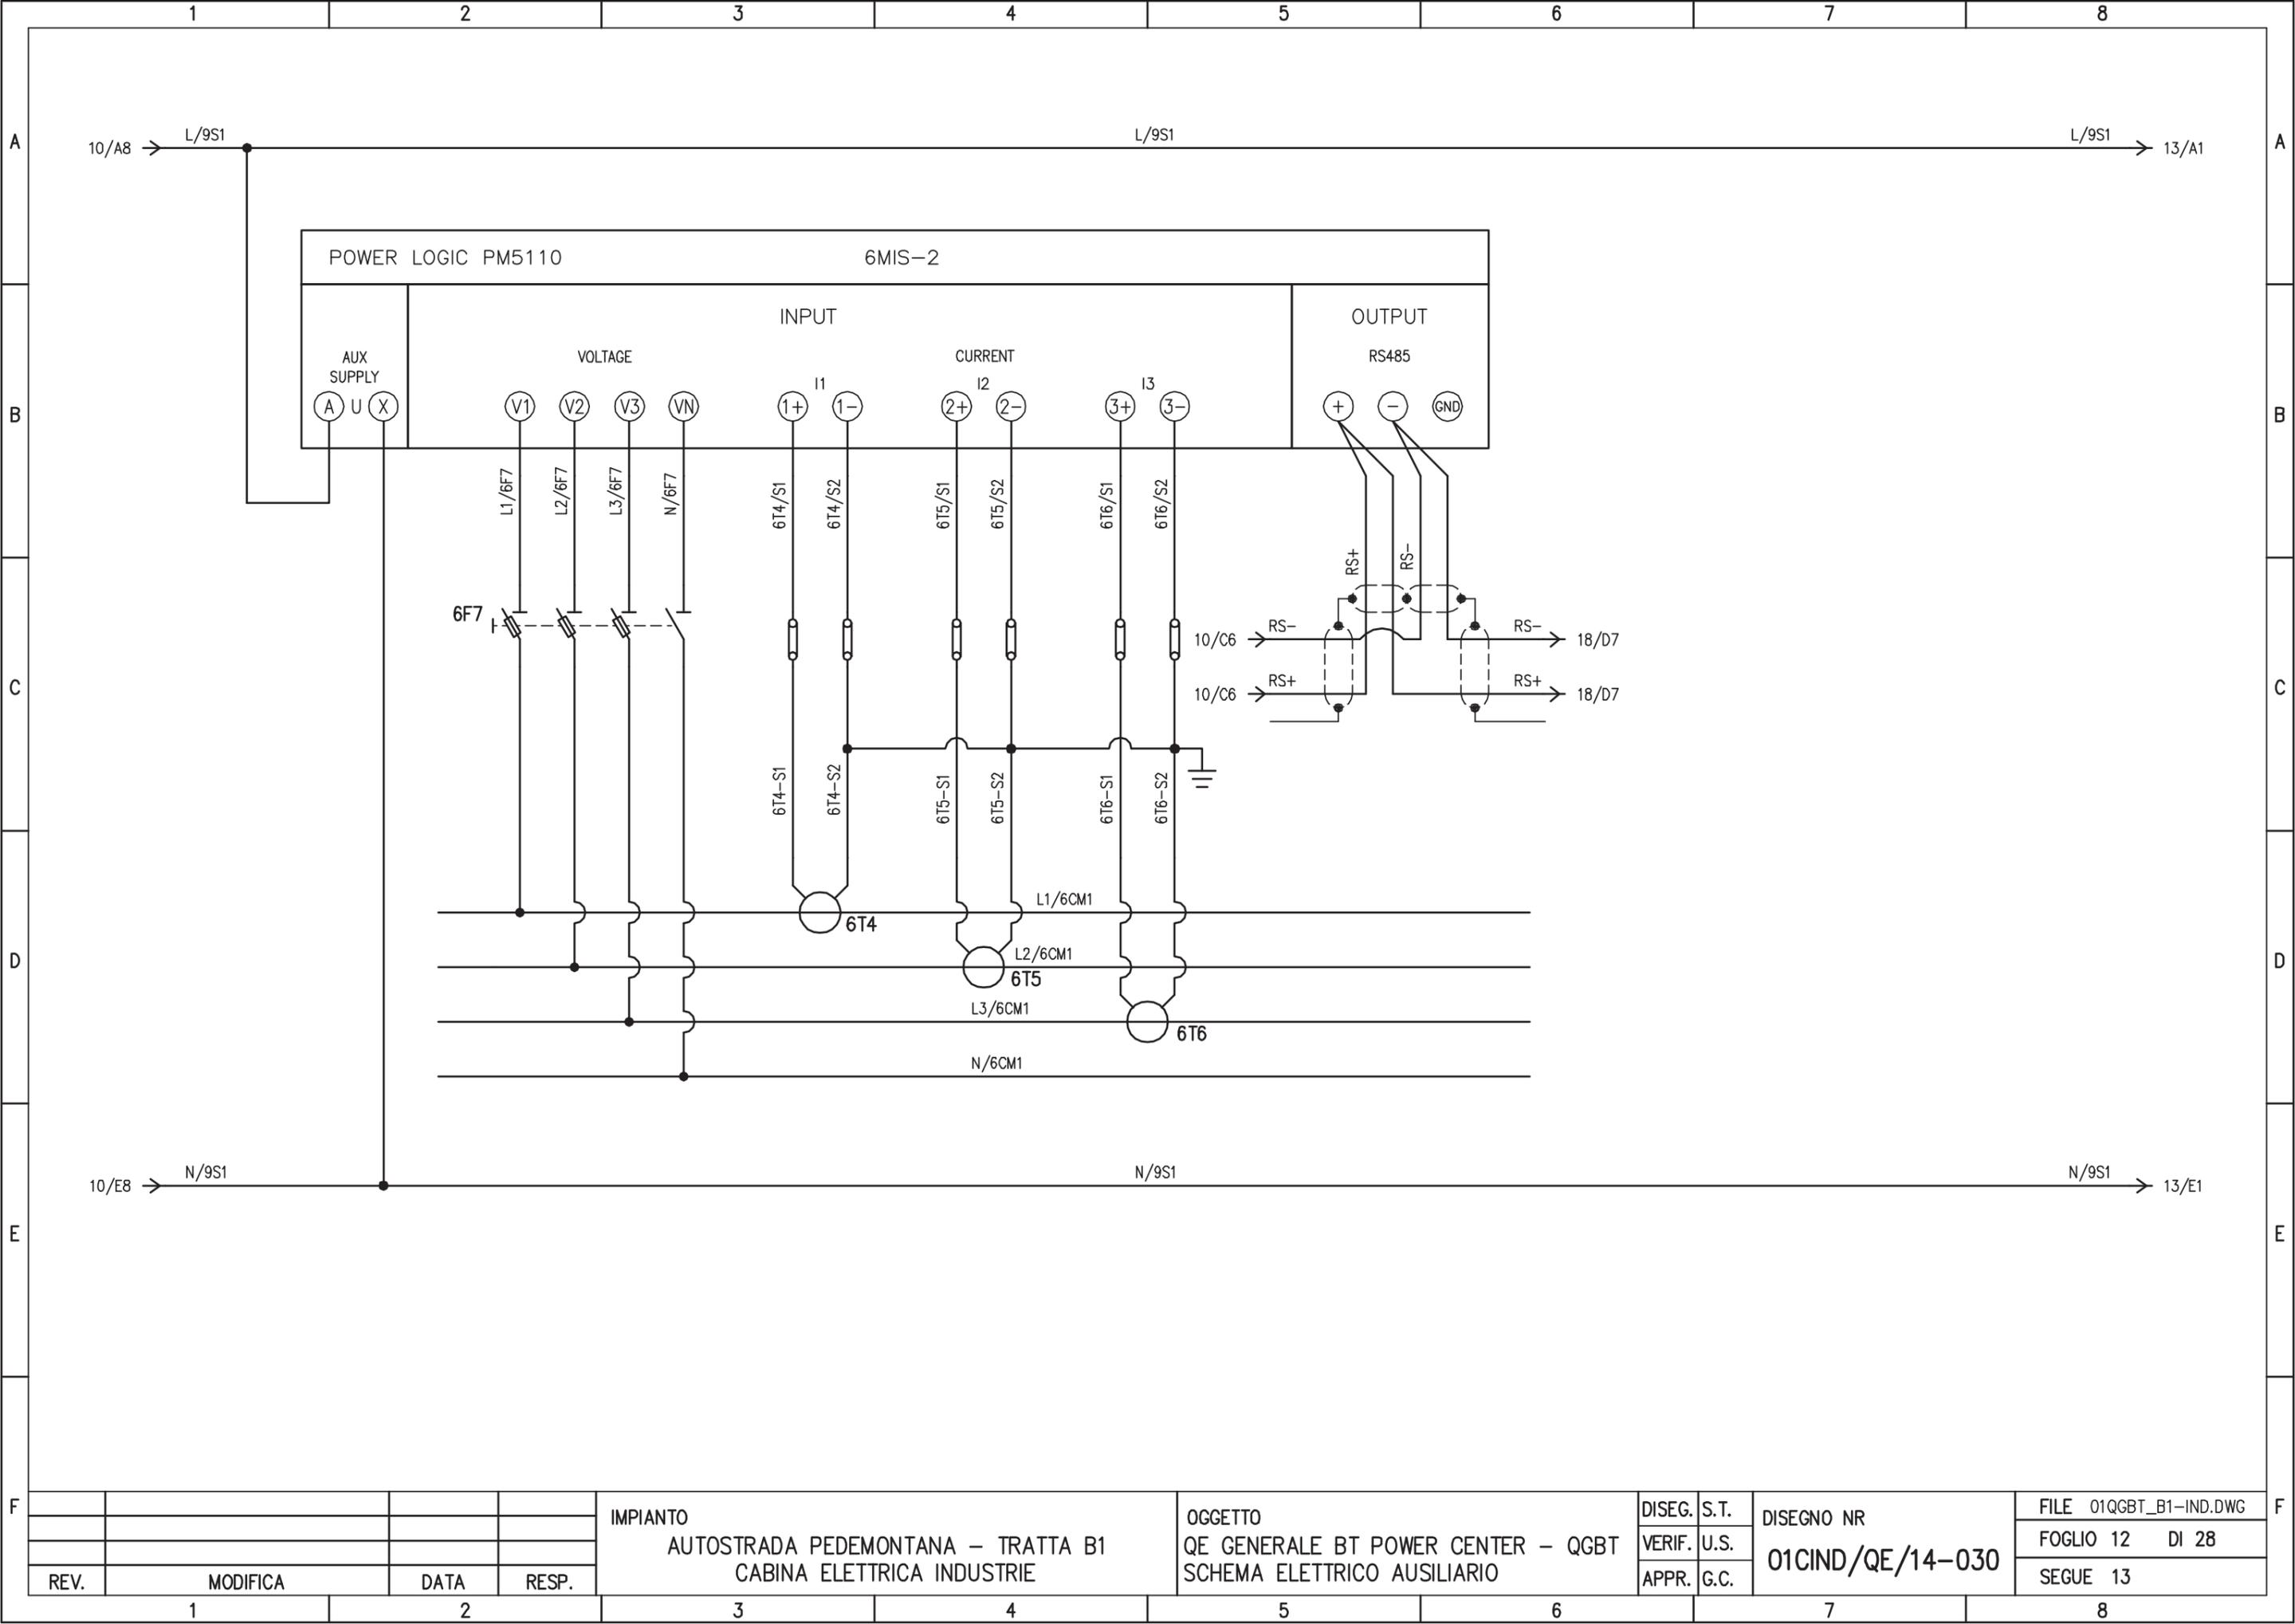


REV.	MODIFICA	DATA	RESP.
1			
2			

IMPIANTO
 AUTOSTRADA PEDEMONTANA – TRATTA B1
 CABINA ELETTRICA INDUSTRIE

OGGETTO
 QE GENERALE BT POWER CENTER – QGBT
 SCHEMA ELETTRICO AUSILIARIO

DISEG.	S.T.	DISEGNO NR 01CIND/QE/14-030
VERIF.	U.S.	
APPR.	G.C.	

FILE	01QGBT_B1-IND.DWG
FOGLIO	12 DI 28
SEGUE	13

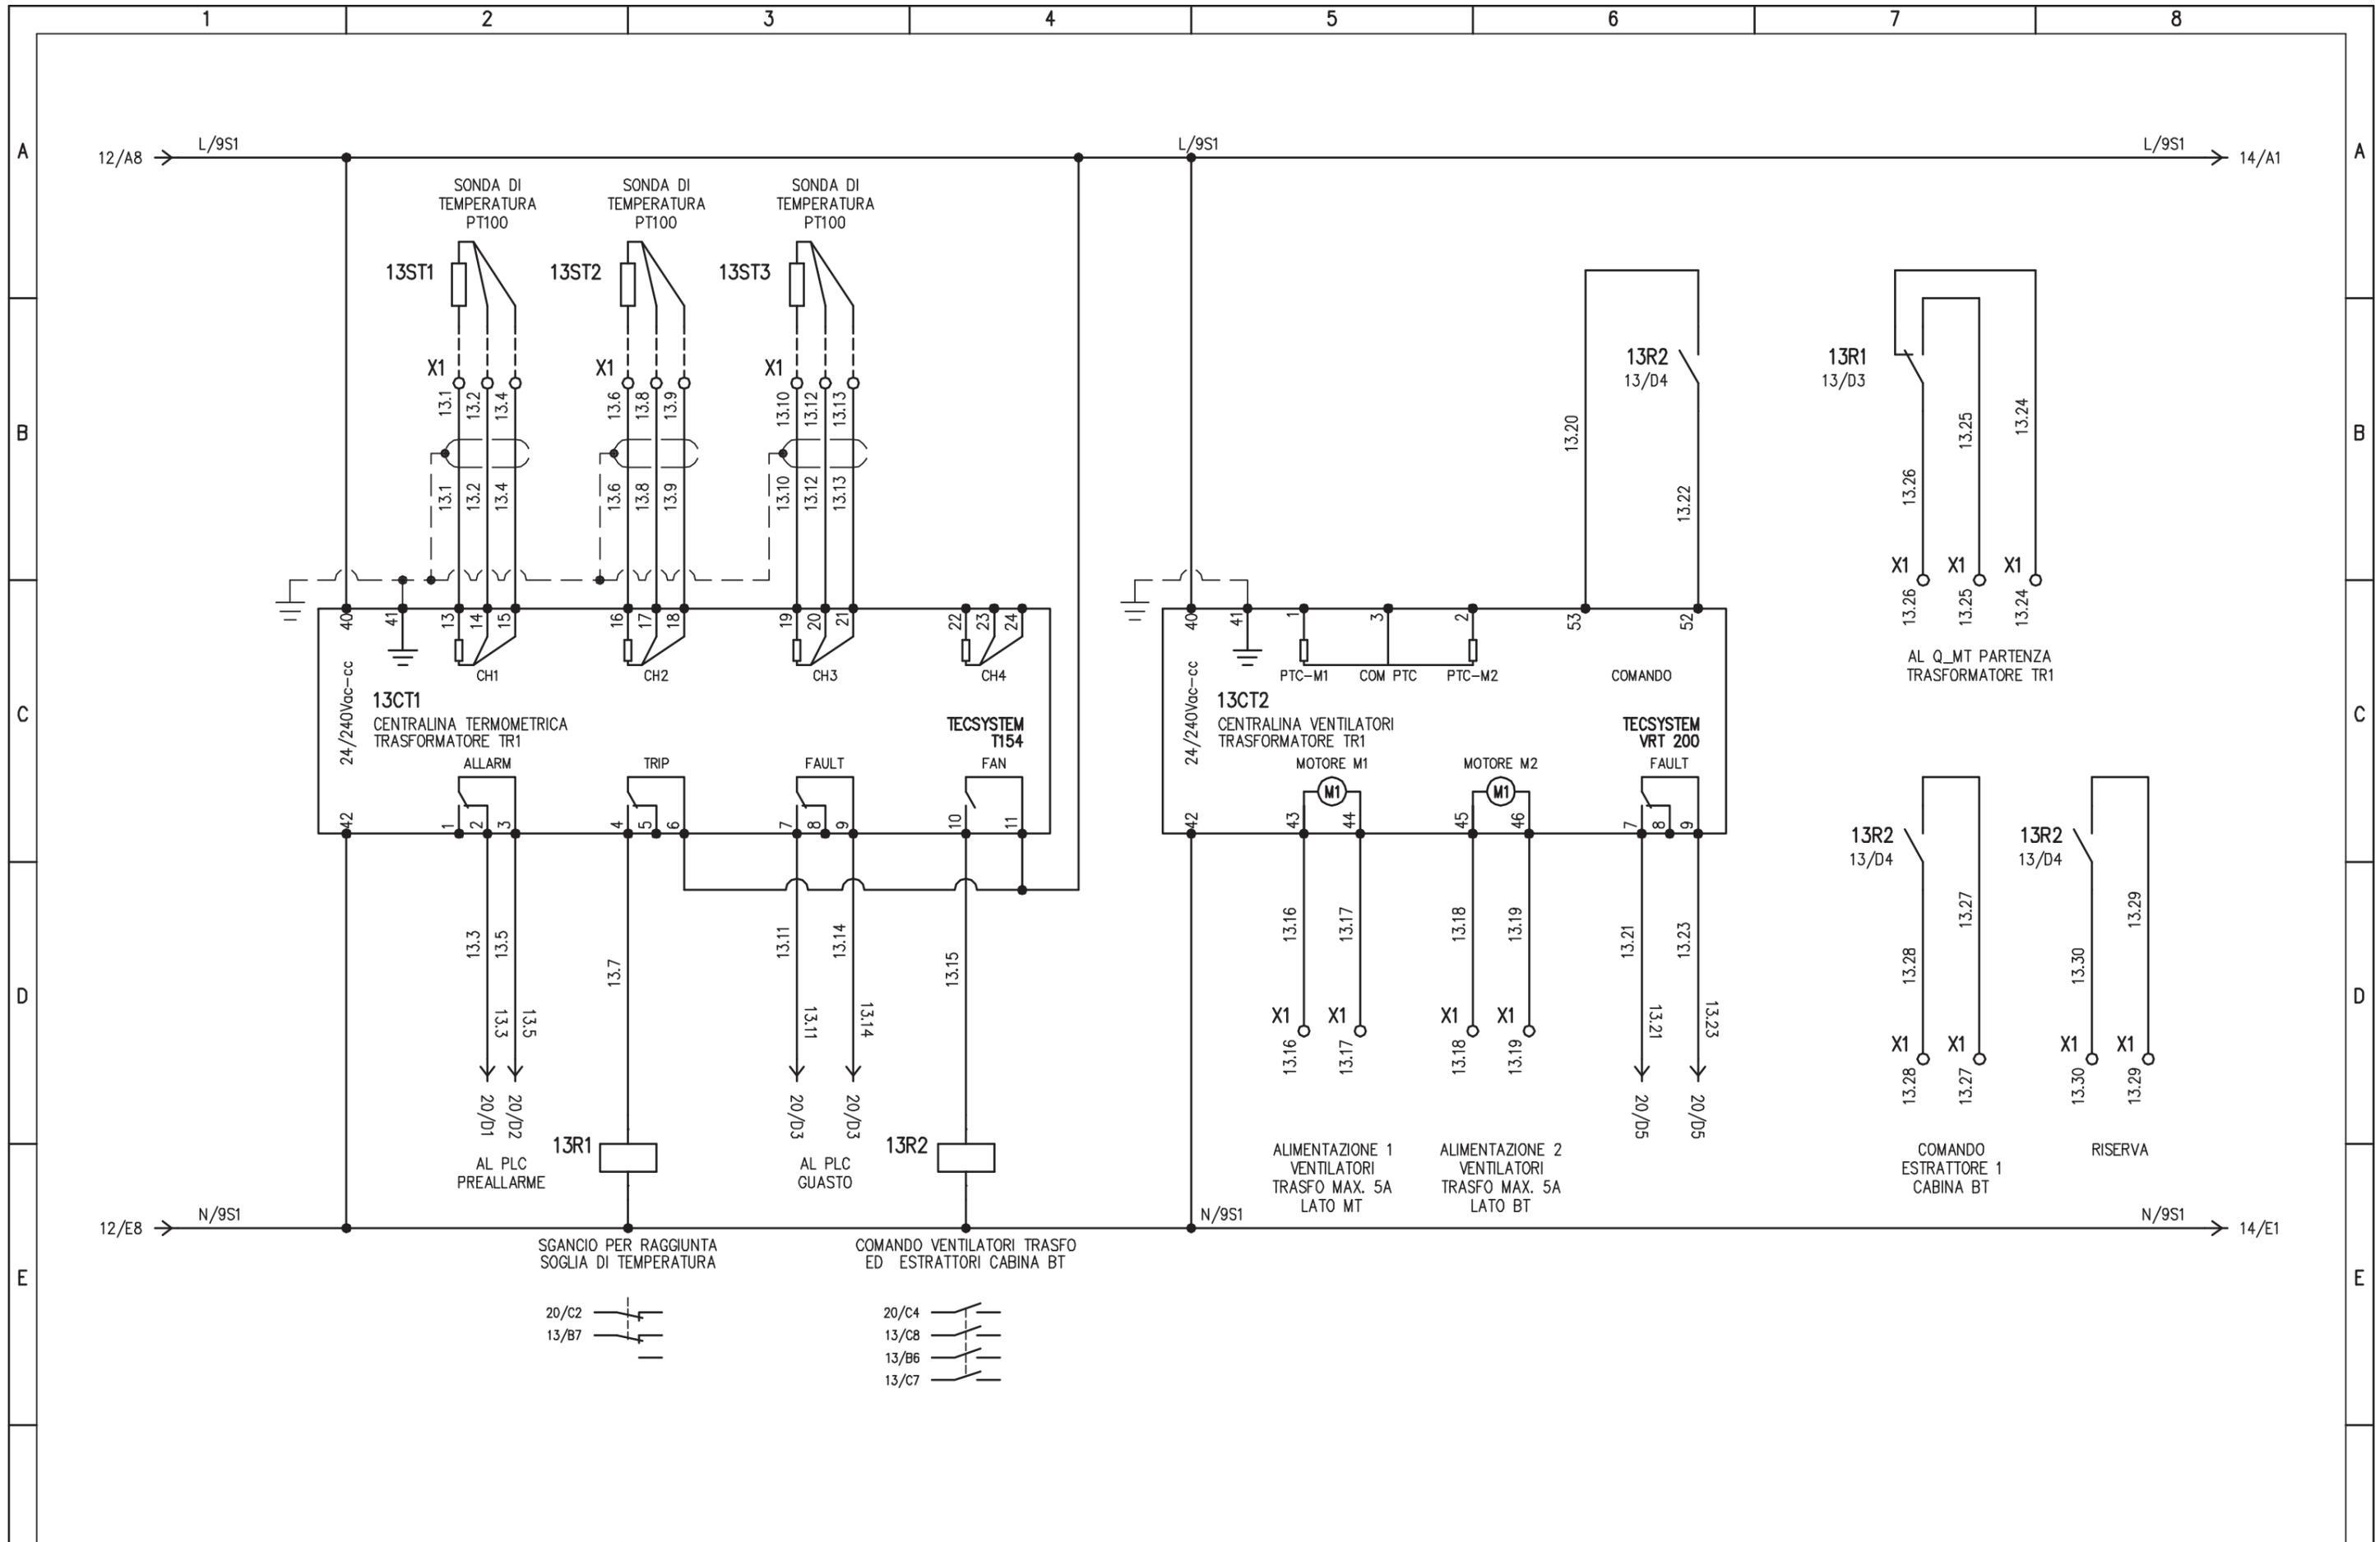


REV.	MODIFICA	DATA	RESP.
1			
2			

IMPIANTO
 AUTOSTRADA PEDEMONTANA – TRATTA B1
 CABINA ELETTRICA INDUSTRIE


OGGETTO
 QE GENERALE BT POWER CENTER – QGBT
 SCHEMA ELETTRICO AUSILIARIO

DISEG.	S.T.	DISEGNO NR 01CIND/QE/14-030
VERIF.	U.S.	
APPR.	G.C.	


FILE	01QGBT_B1-IND.DWG
FOGLIO	13 DI 28
SEGUE	14

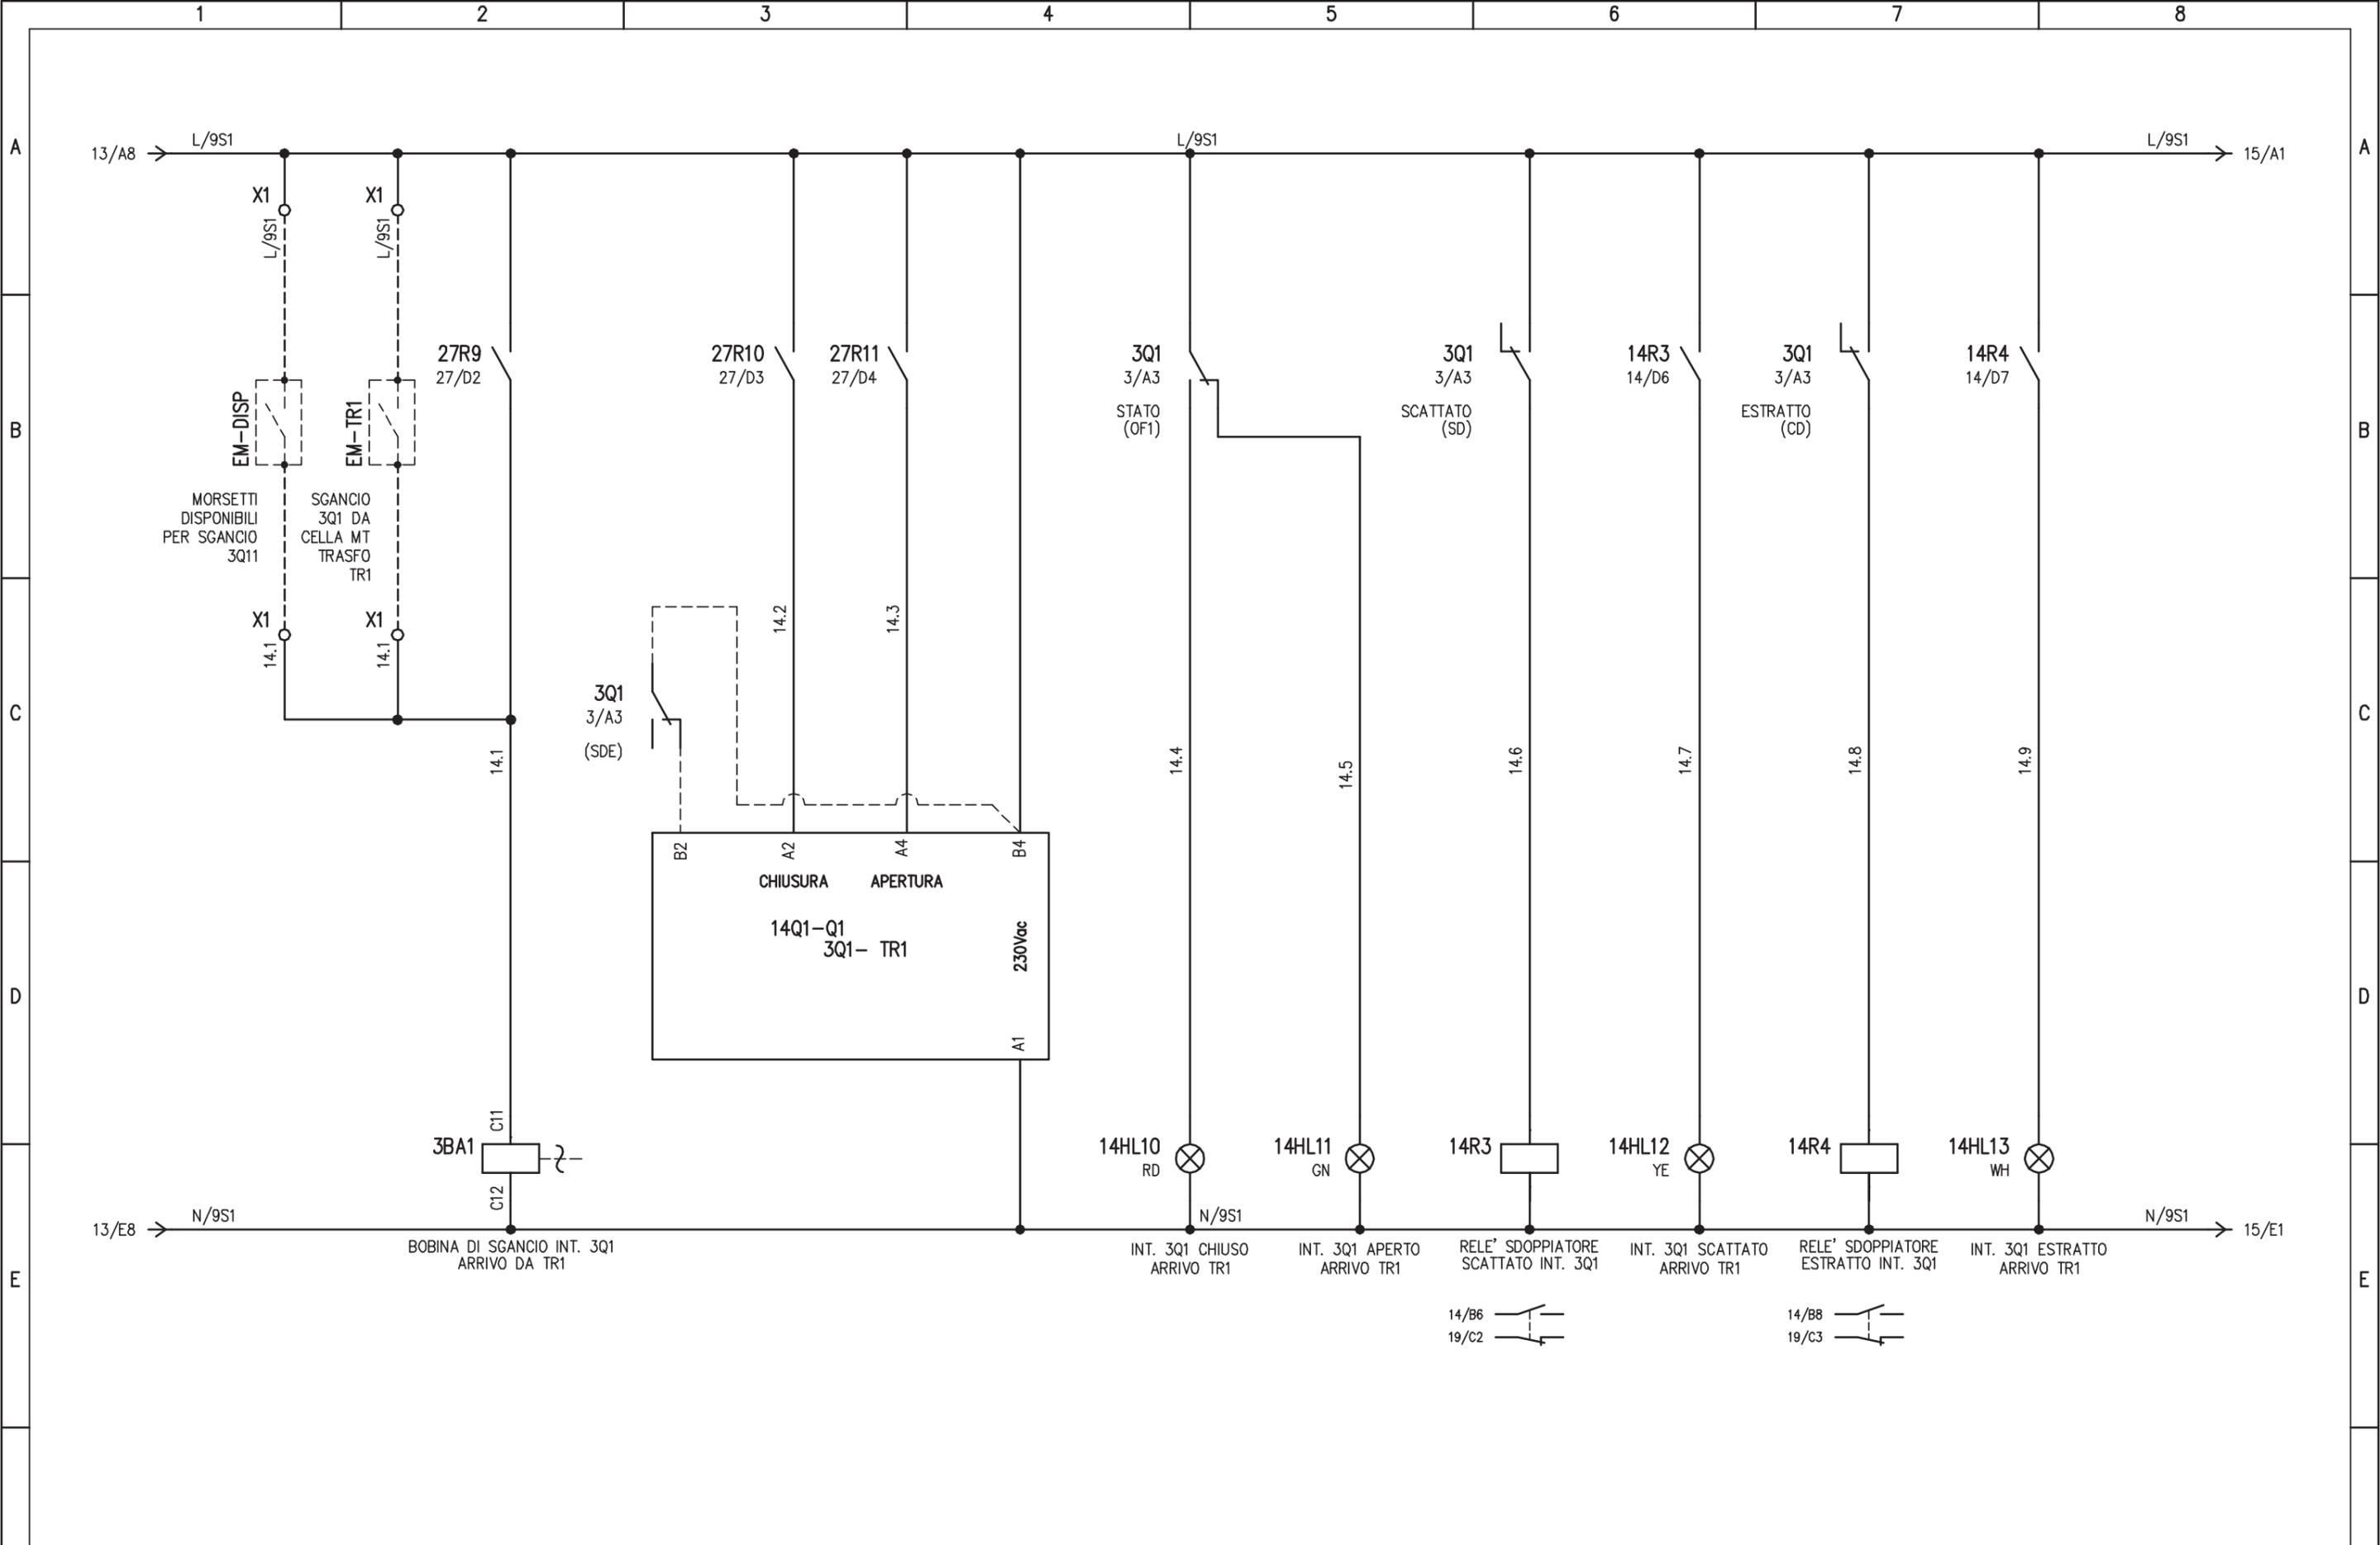

				IMPIANTO		OGGETTO		DISEG. S.T.		DISEGNO NR		FILE 01QGBT_B1-IND.DWG	
				AUTOSTRADA PEDEMONTANA - TRATTA B1		QE GENERALE BT POWER CENTER - QGBT		VERIF. U.S.		01CIND/QE/14-030		FOGLIO 14 DI 28	
				CABINA ELETTRICA INDUSTRIE		SCHEMA ELETTRICO AUSILIARIO		APPR. G.C.				SEGUE 15	
REV.	MODIFICA	DATA	RESP.	1	2	3	4	5	6	7	8		

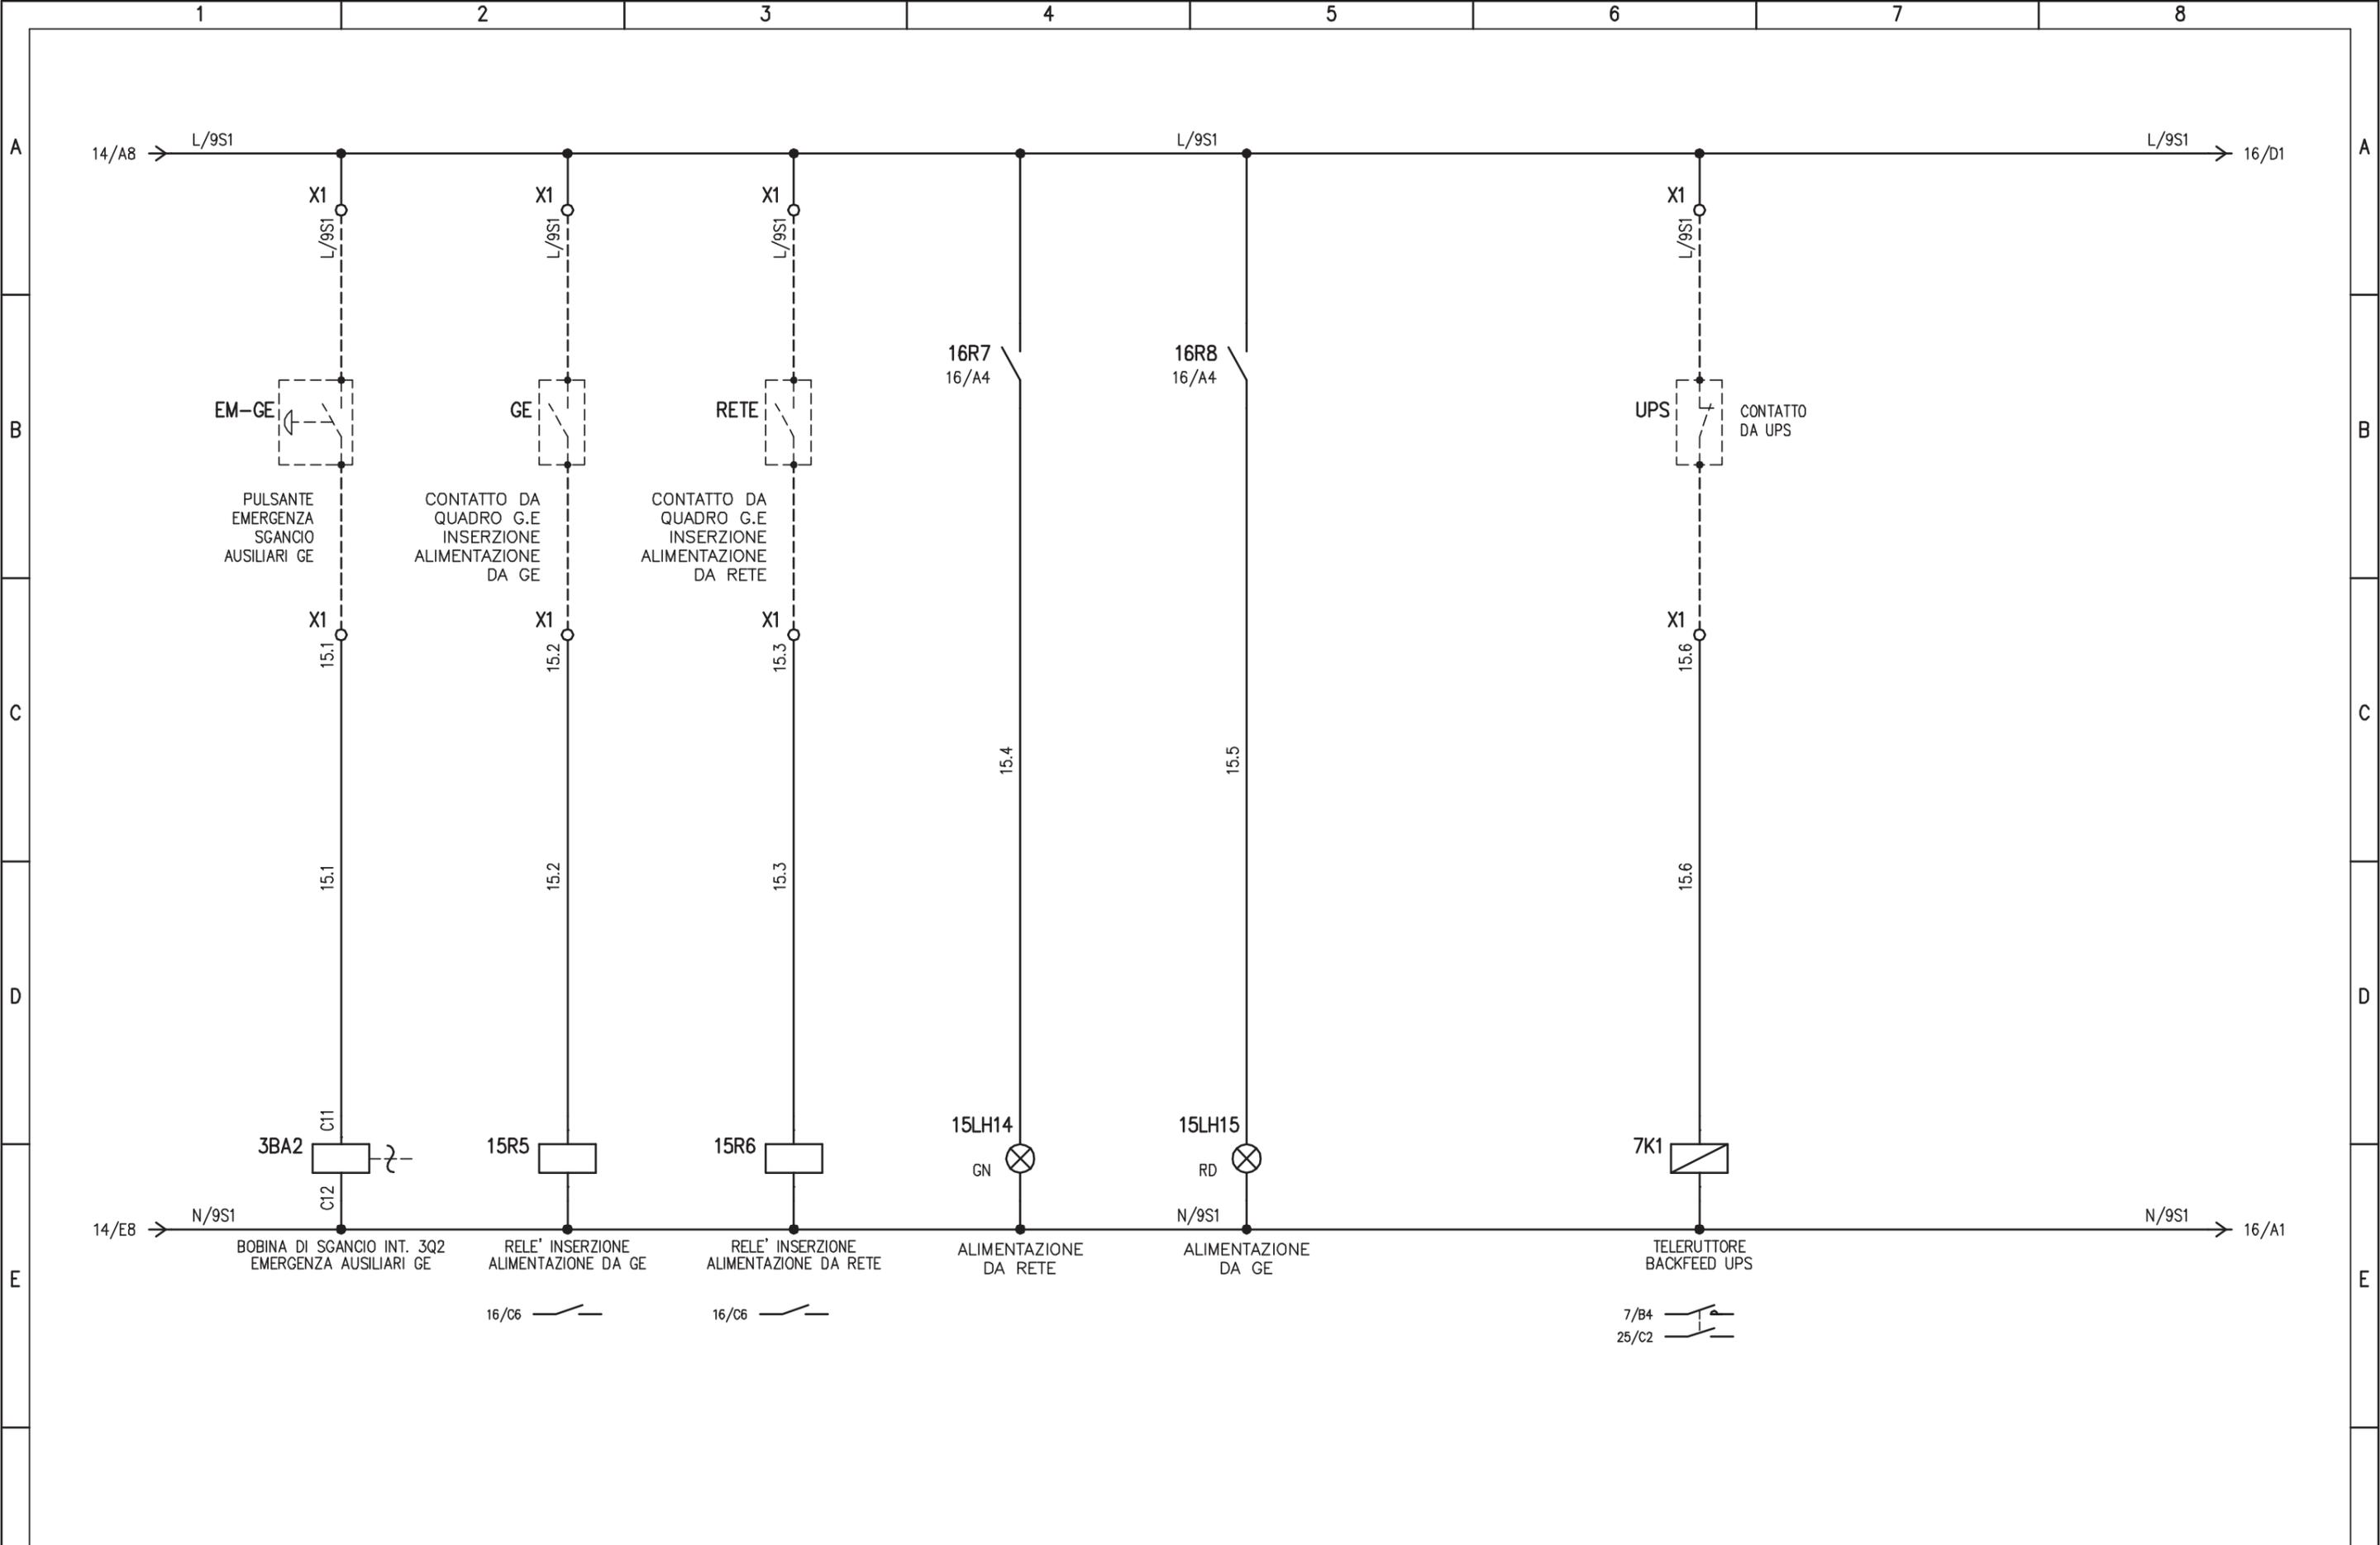

				IMPIANTO AUTOSTRADA PEDEMONTANA – TRATTA B1 CABINA ELETTRICA INDUSTRIE		OGGETTO QE GENERALE BT POWER CENTER – QGBT SCHEMA ELETTRICO AUSILIARIO		DISEG. S.T. VERIF. U.S. APPR. G.C.		DISEGNO NR 01CIND/QE/14-030		FILE 01QGBT_B1-IND.DWG FOGLIO 15 DI 28 SEGUE 16	
REV.	MODIFICA	DATA	RESP.	1	2	3	4	5	6	7	8		

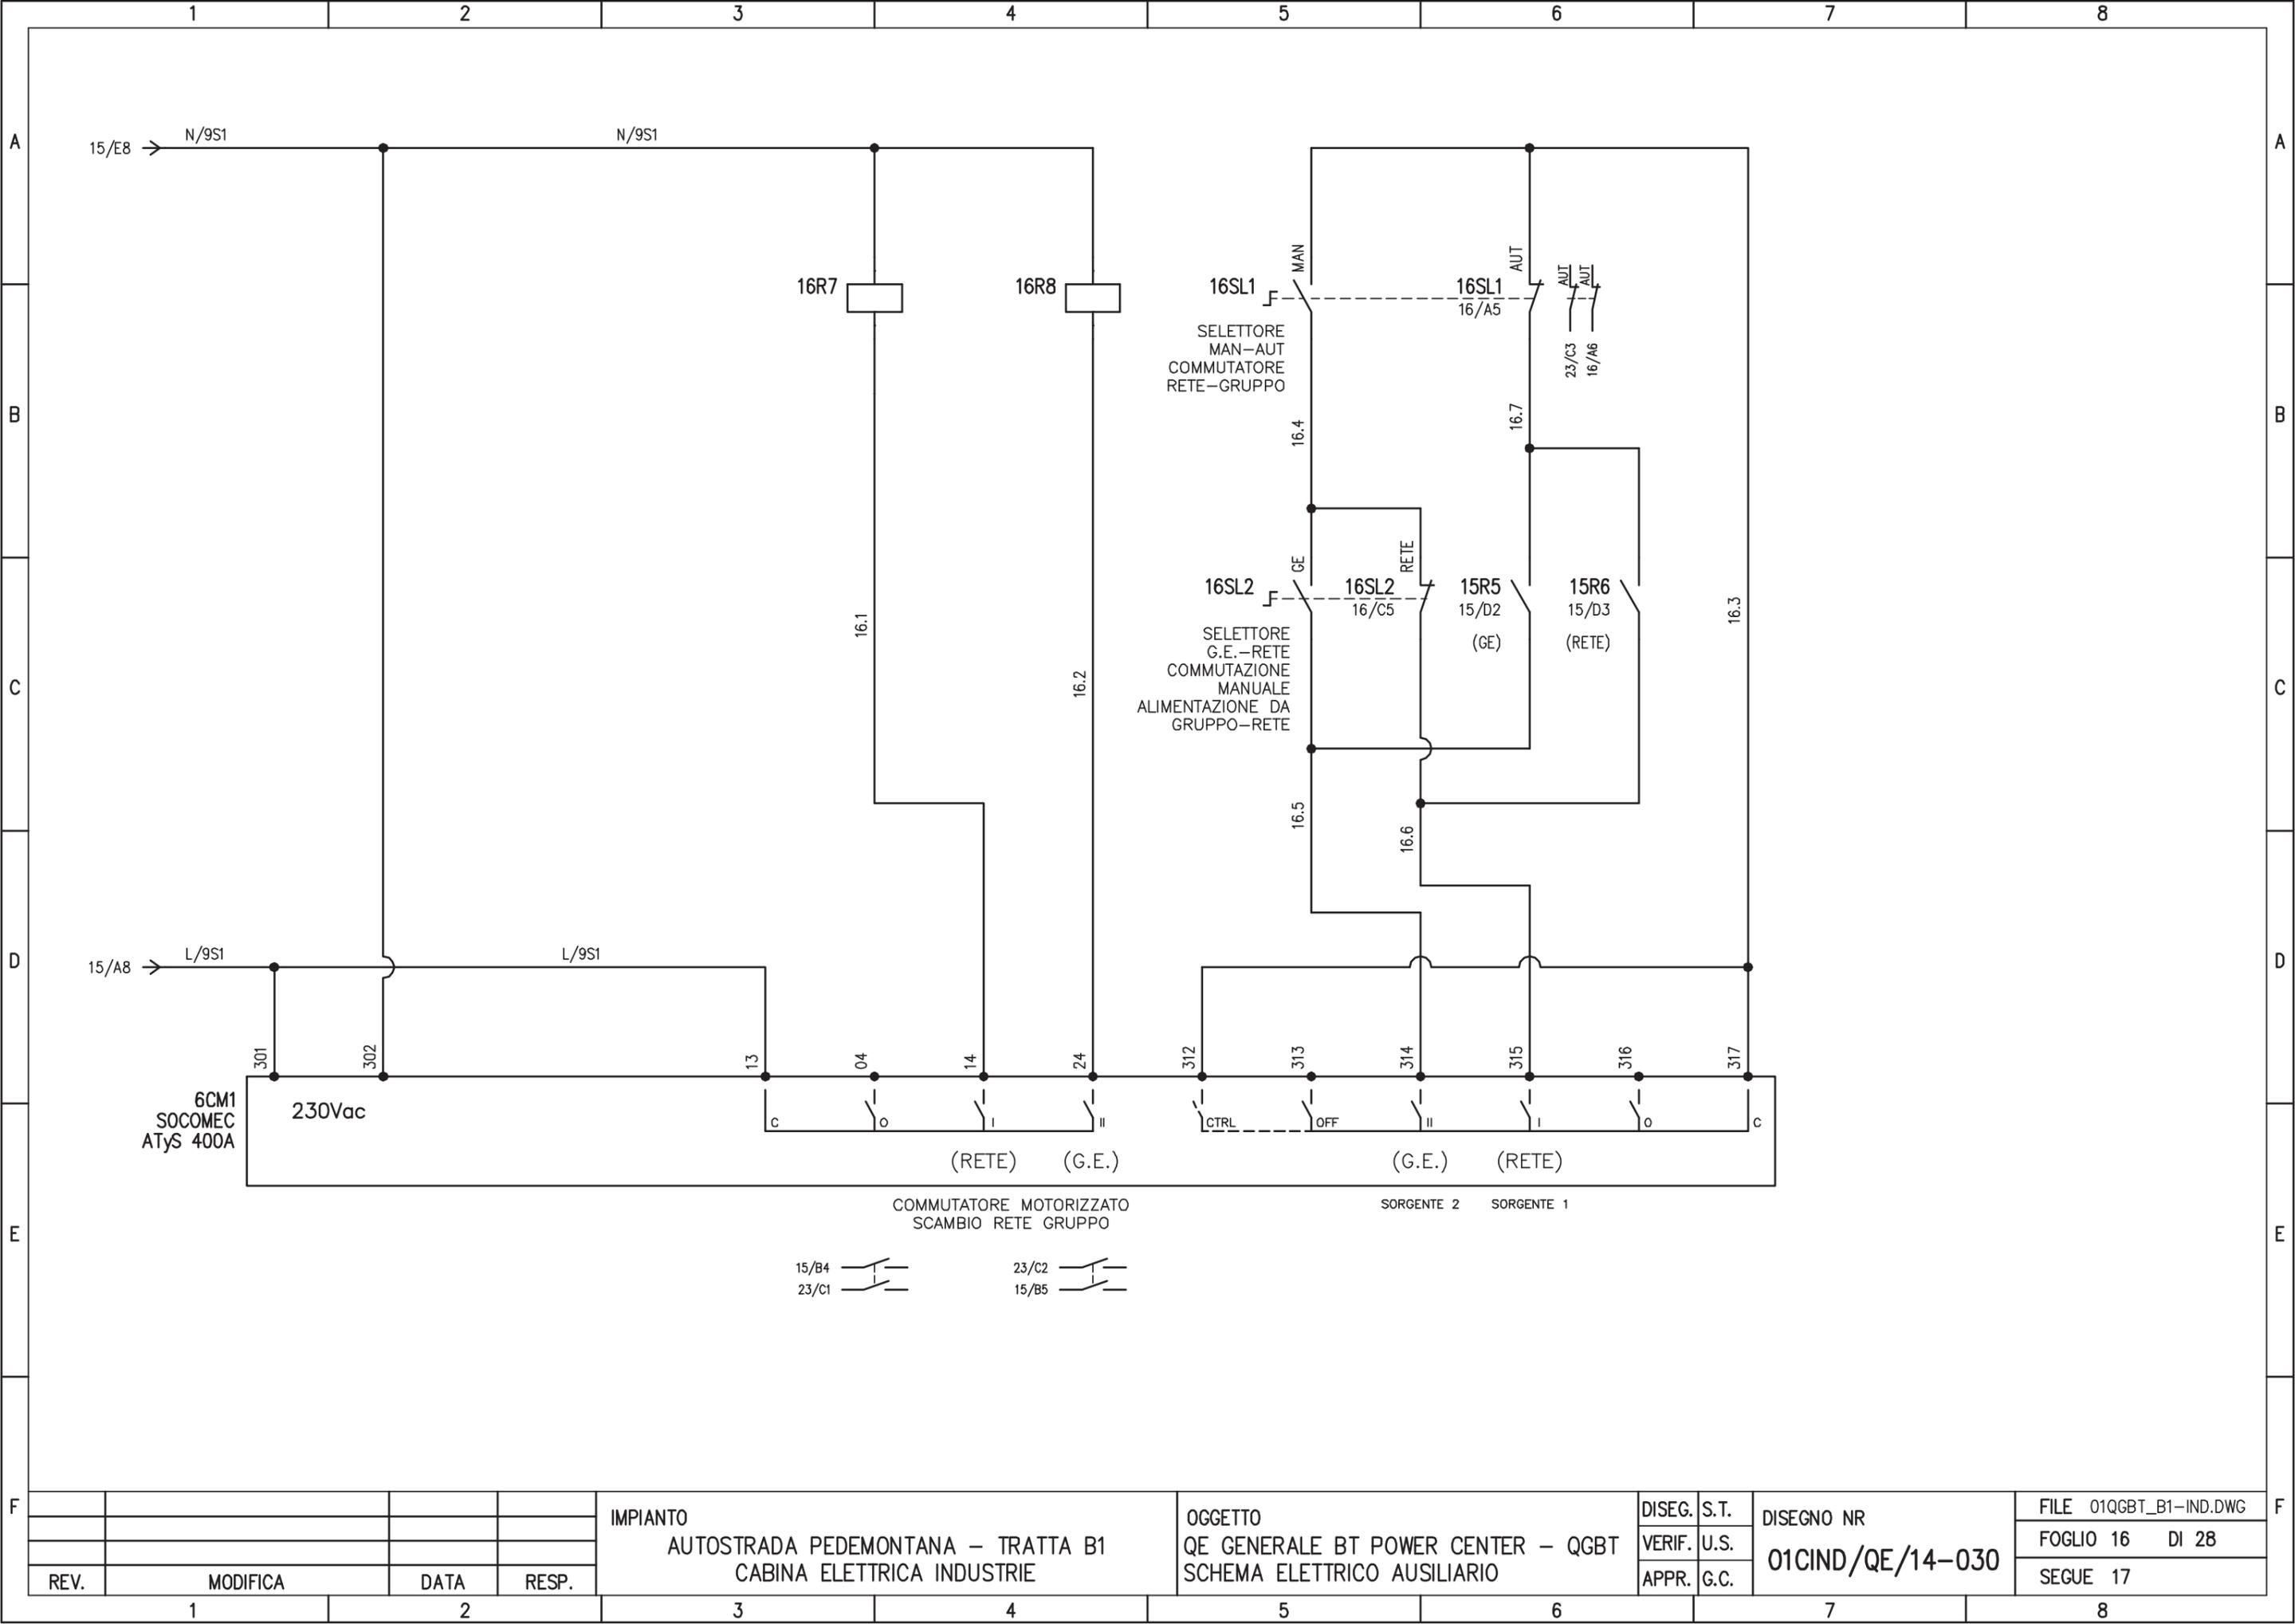

IMPIANTO
 AUTOSTRADA PEDEMONTANA - TRATTA B1
 CABINA ELETTRICA INDUSTRIE

OGGETTO
 QE GENERALE BT POWER CENTER - QGBT
 SCHEMA ELETTRICO AUSILIARIO

DISEG. S.T.
 VERIF. U.S.
 APPR. G.C.

DISEGNO NR
01CIND/QE/14-030


FILE 01QGBT_B1-IND.DWG
 FOGLIO 16 DI 28
 SEGUE 17

REV.	MODIFICA	DATA	RESP.
1			
2			

	1	2	3	4	5	6	7	8	
A									A
B									B
C									C
D									D
E									E
F									F

PAGINA DI SCORTA

				IMPIANTO	OGGETTO	DISEG.	S.T.	DISEGNO NR	FILE 01QGBT_B1-IND.DWG
				AUTOSTRADA PEDEMONTANA - TRATTA B1	QE GENERALE BT POWER CENTER - QGBT	VERIF.	U.S.	01CIND/QE/14-030	FOGLIO 17 DI 28
REV.	MODIFICA	DATA	RESP.	CABINA ELETTRICA INDUSTRIE	SCHEMA ELETTRICO AUSILIARIO	APPR.	G.C.		SEGUE 18
	1	2		3	4	5	6	7	8

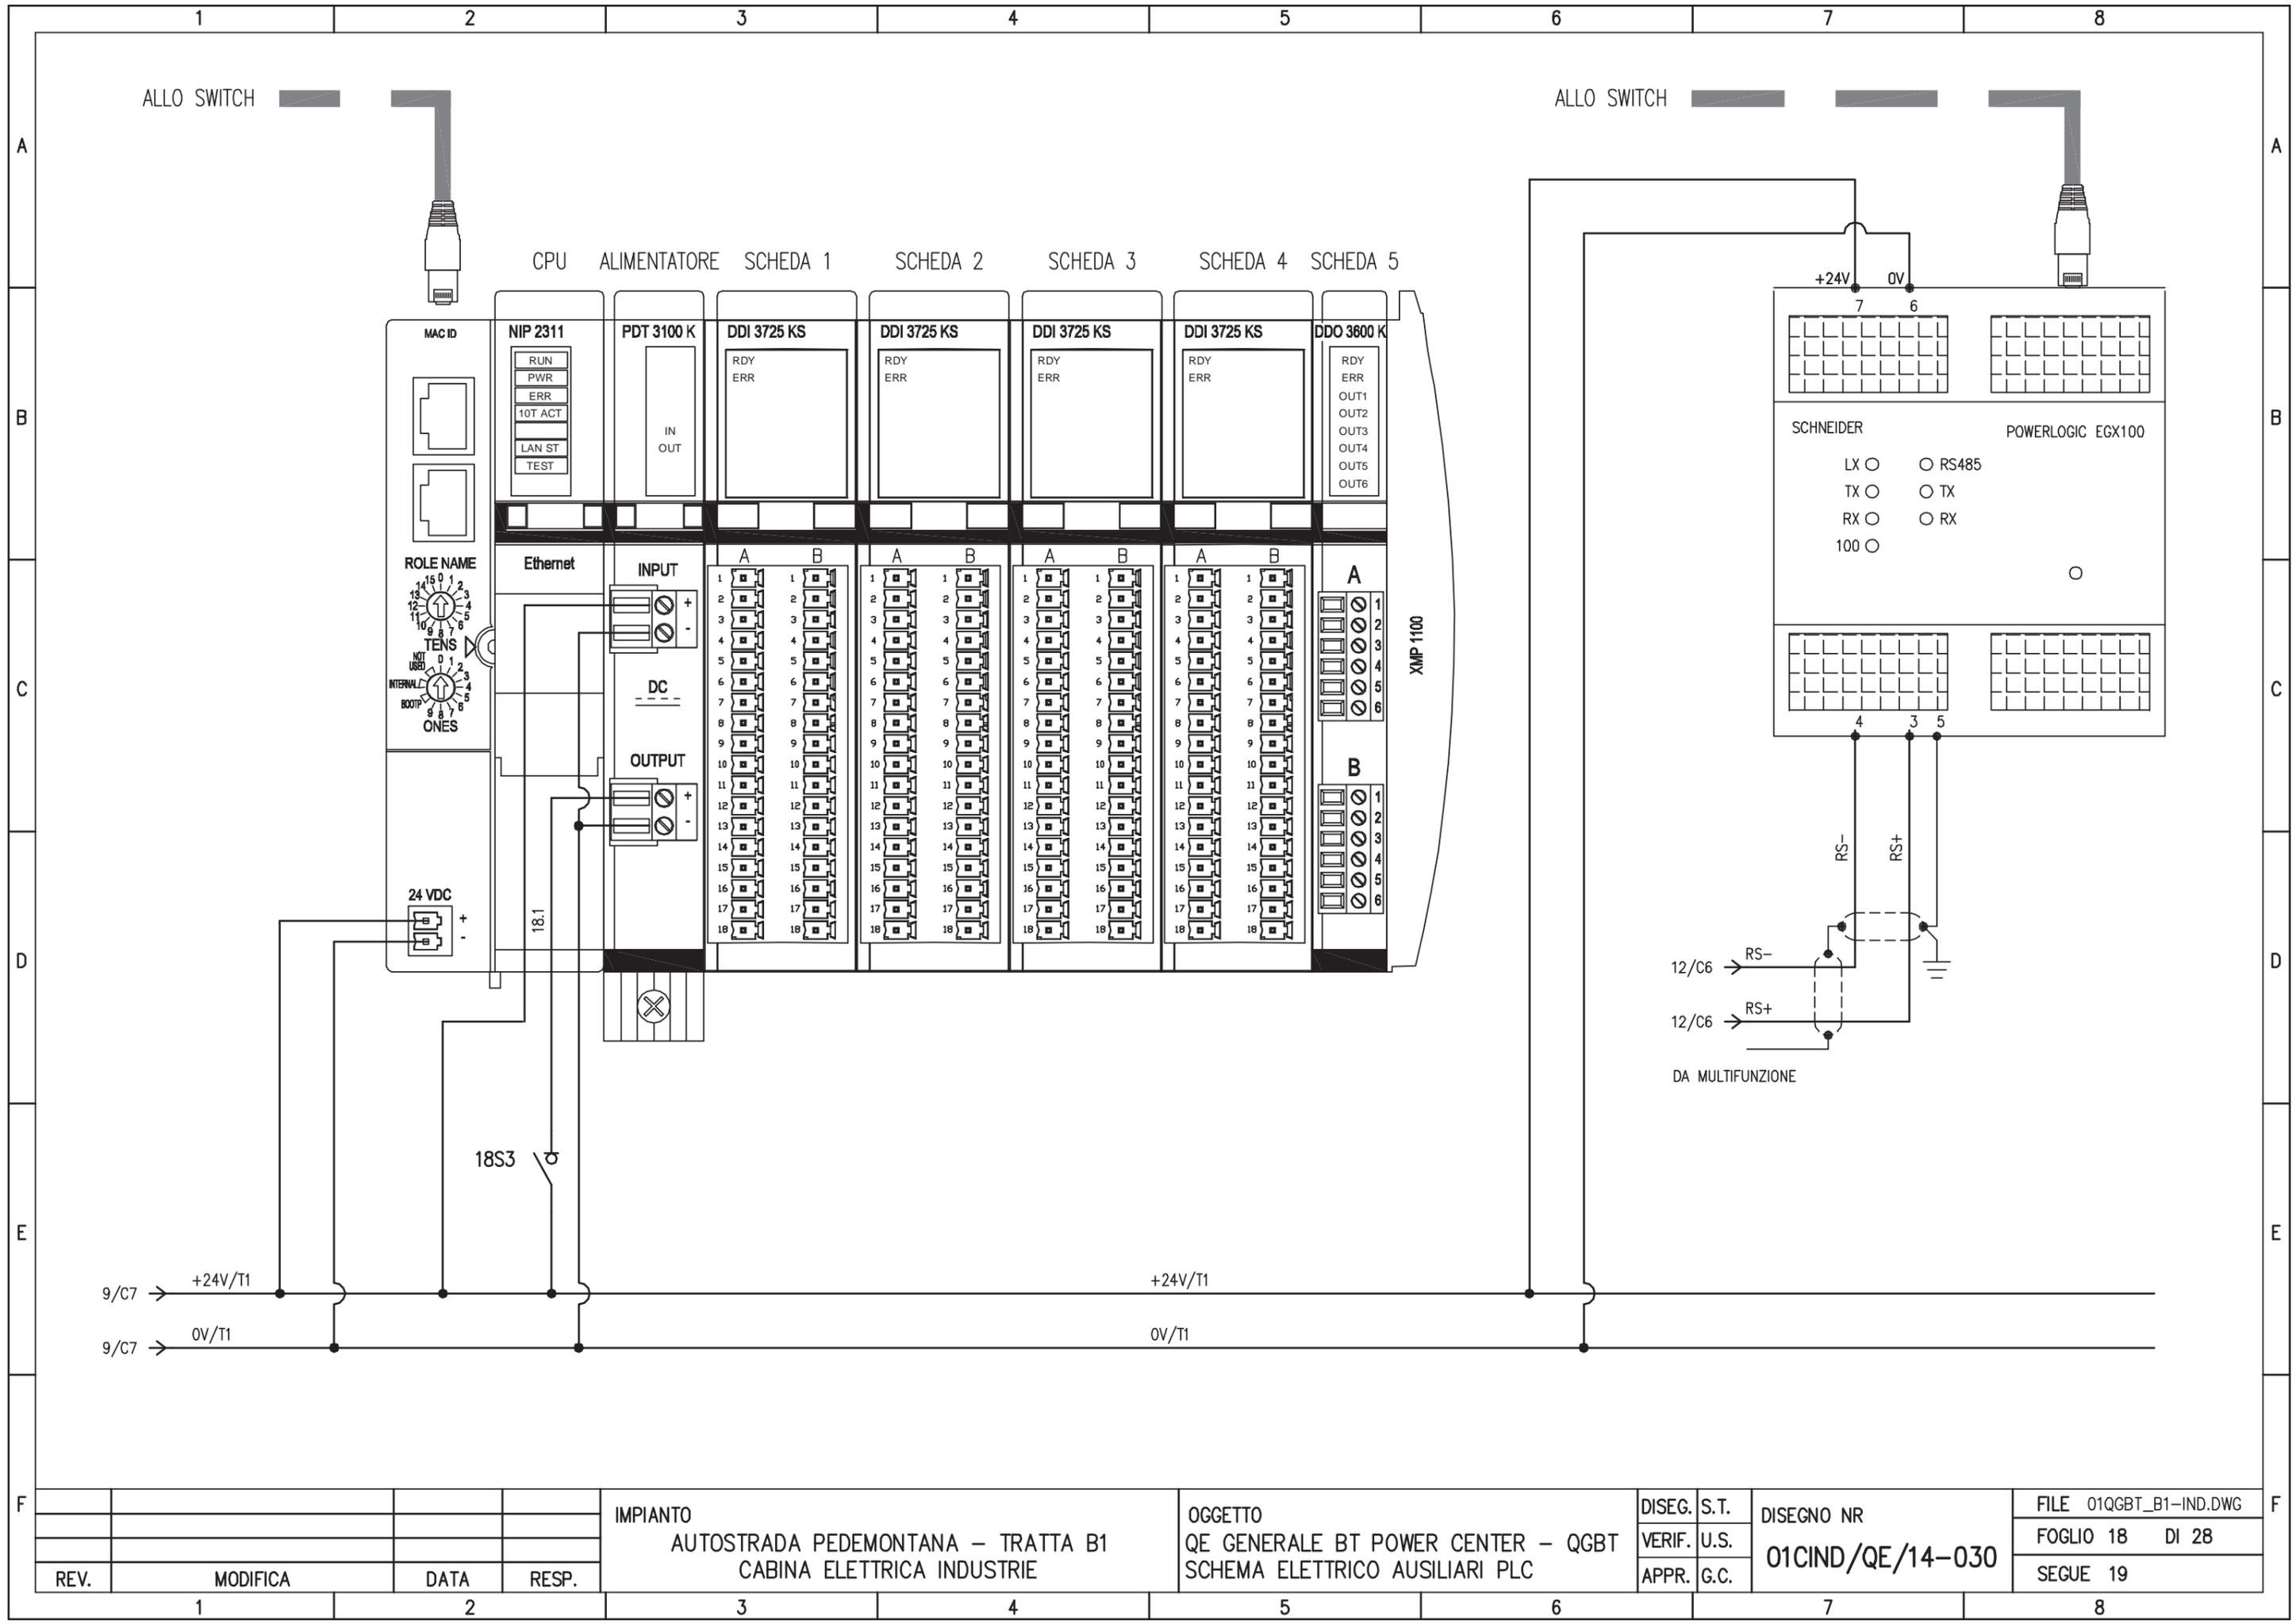


REV.	MODIFICA	DATA	RESP.
1			
2			

IMPIANTO
 AUTOSTRADA PEDEMONTANA – TRATTA B1
 CABINA ELETTRICA INDUSTRIE

OGGETTO
 QE GENERALE BT POWER CENTER – QGBT
 SCHEMA ELETTRICO AUSILIARI PLC

DISEG.	S.T.	DISEGNO NR 01CIND/QE/14-030
VERIF.	U.S.	
APPR.	G.C.	

FILE	01QGBT_B1-IND.DWG
FOGLIO	18 DI 28
SEGUE	19

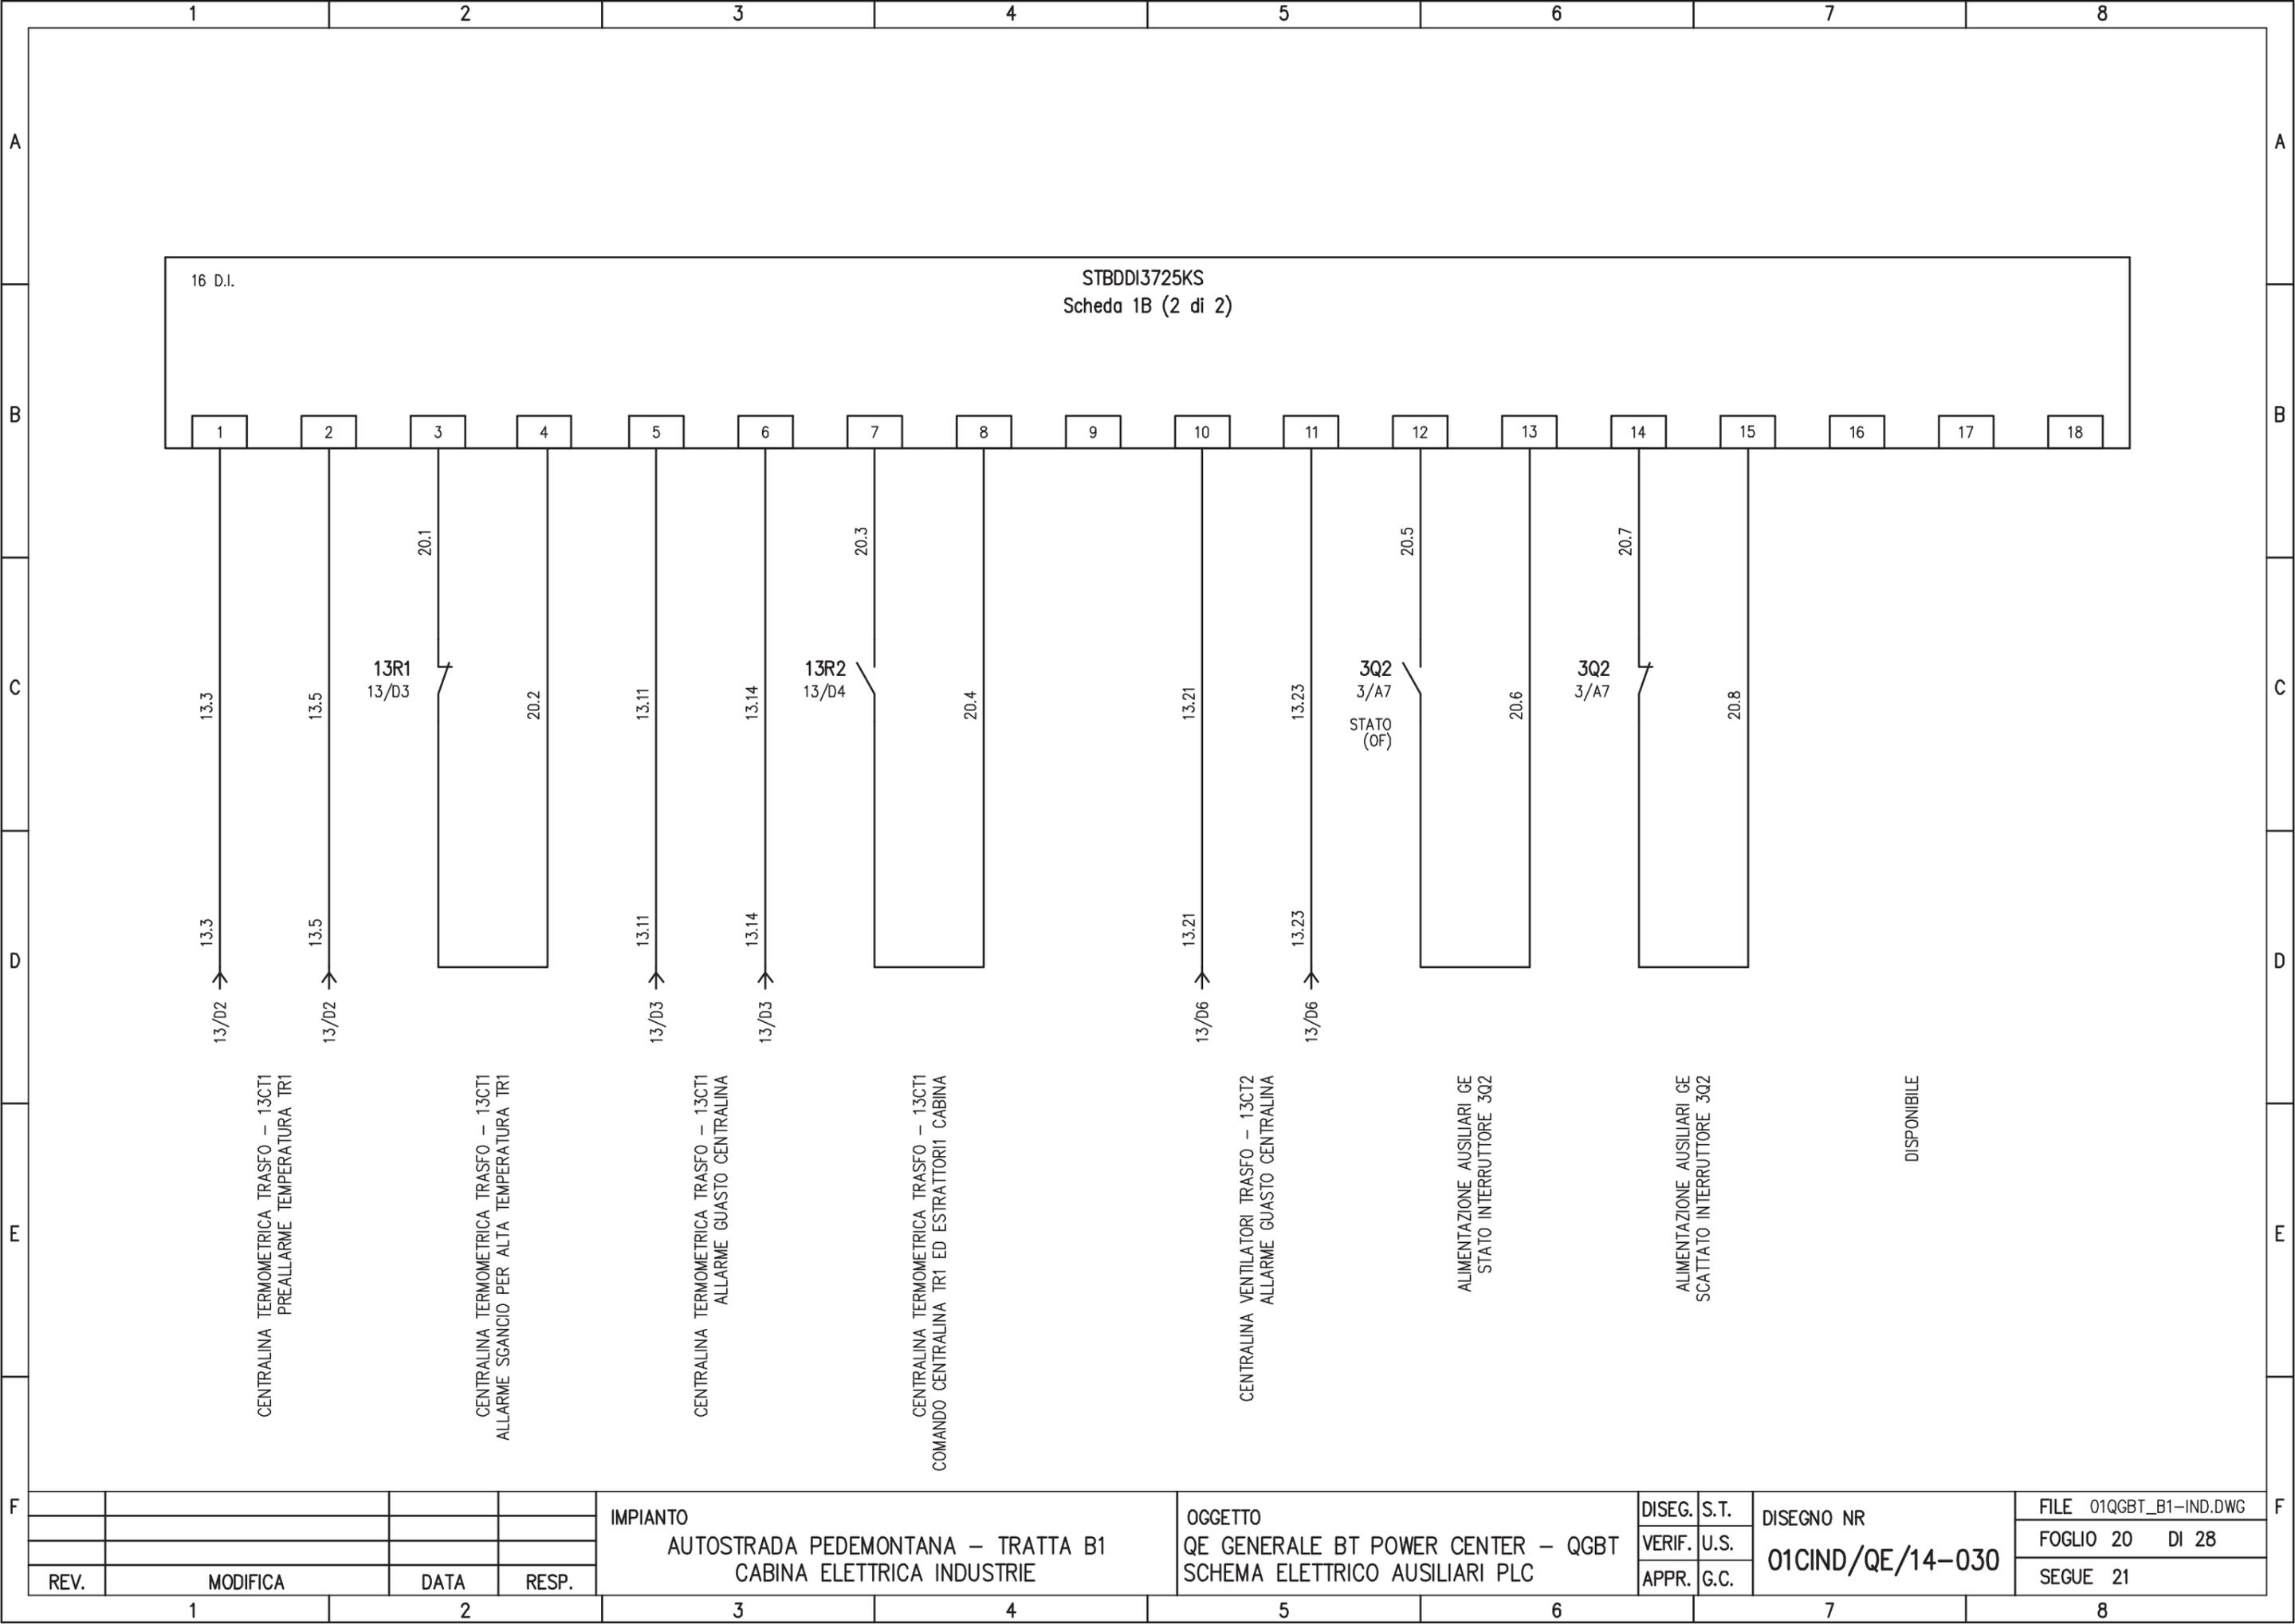


REV.	MODIFICA	DATA	RESP.
1			
2			

IMPIANTO
 AUTOSTRADA PEDEMONTANA - TRATTA B1
 CABINA ELETTRICA INDUSTRIE

OGGETTO
 QE GENERALE BT POWER CENTER - QGBT
 SCHEMA ELETTRICO AUSILIARI PLC


DISEG.	S.T.	DISEGNO NR 01CIND/QE/14-030
VERIF.	U.S.	
APPR.	G.C.	

FILE	01QGBT_B1-IND.DWG
FOGLIO	20 DI 28
SEGUE	21

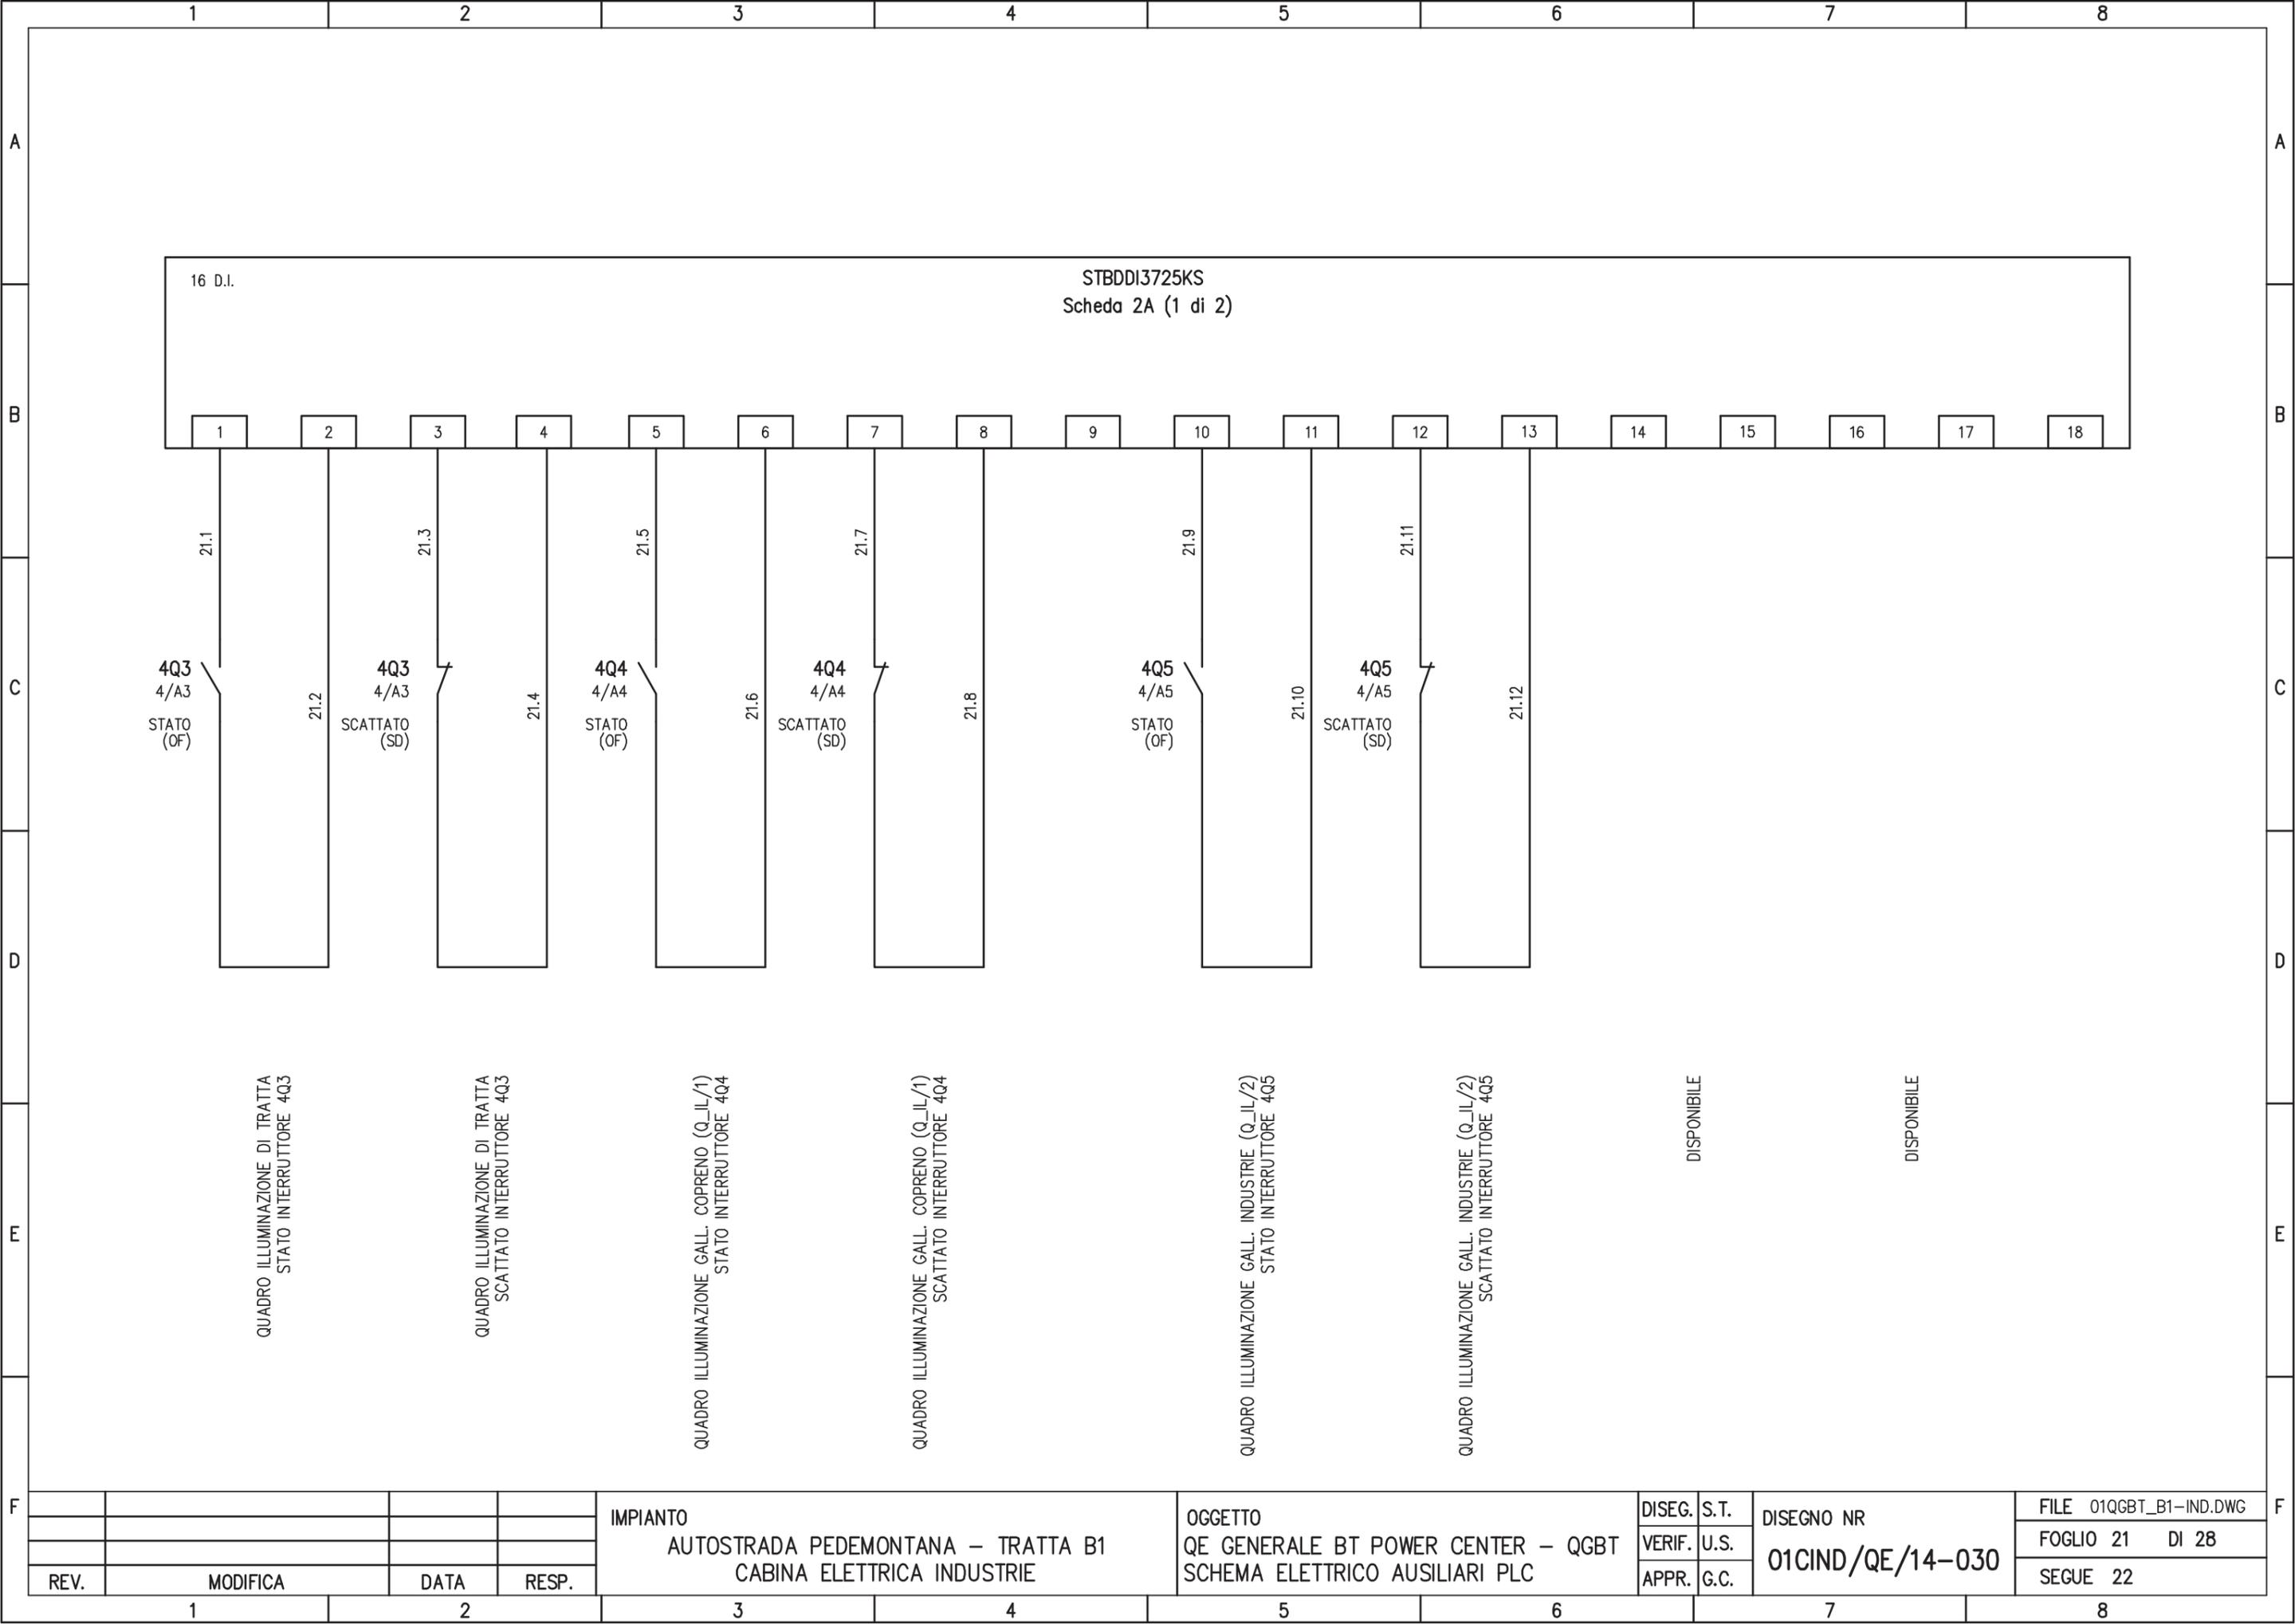

16 D.I.

STBDDI3725KS
Scheda 2A (1 di 2)

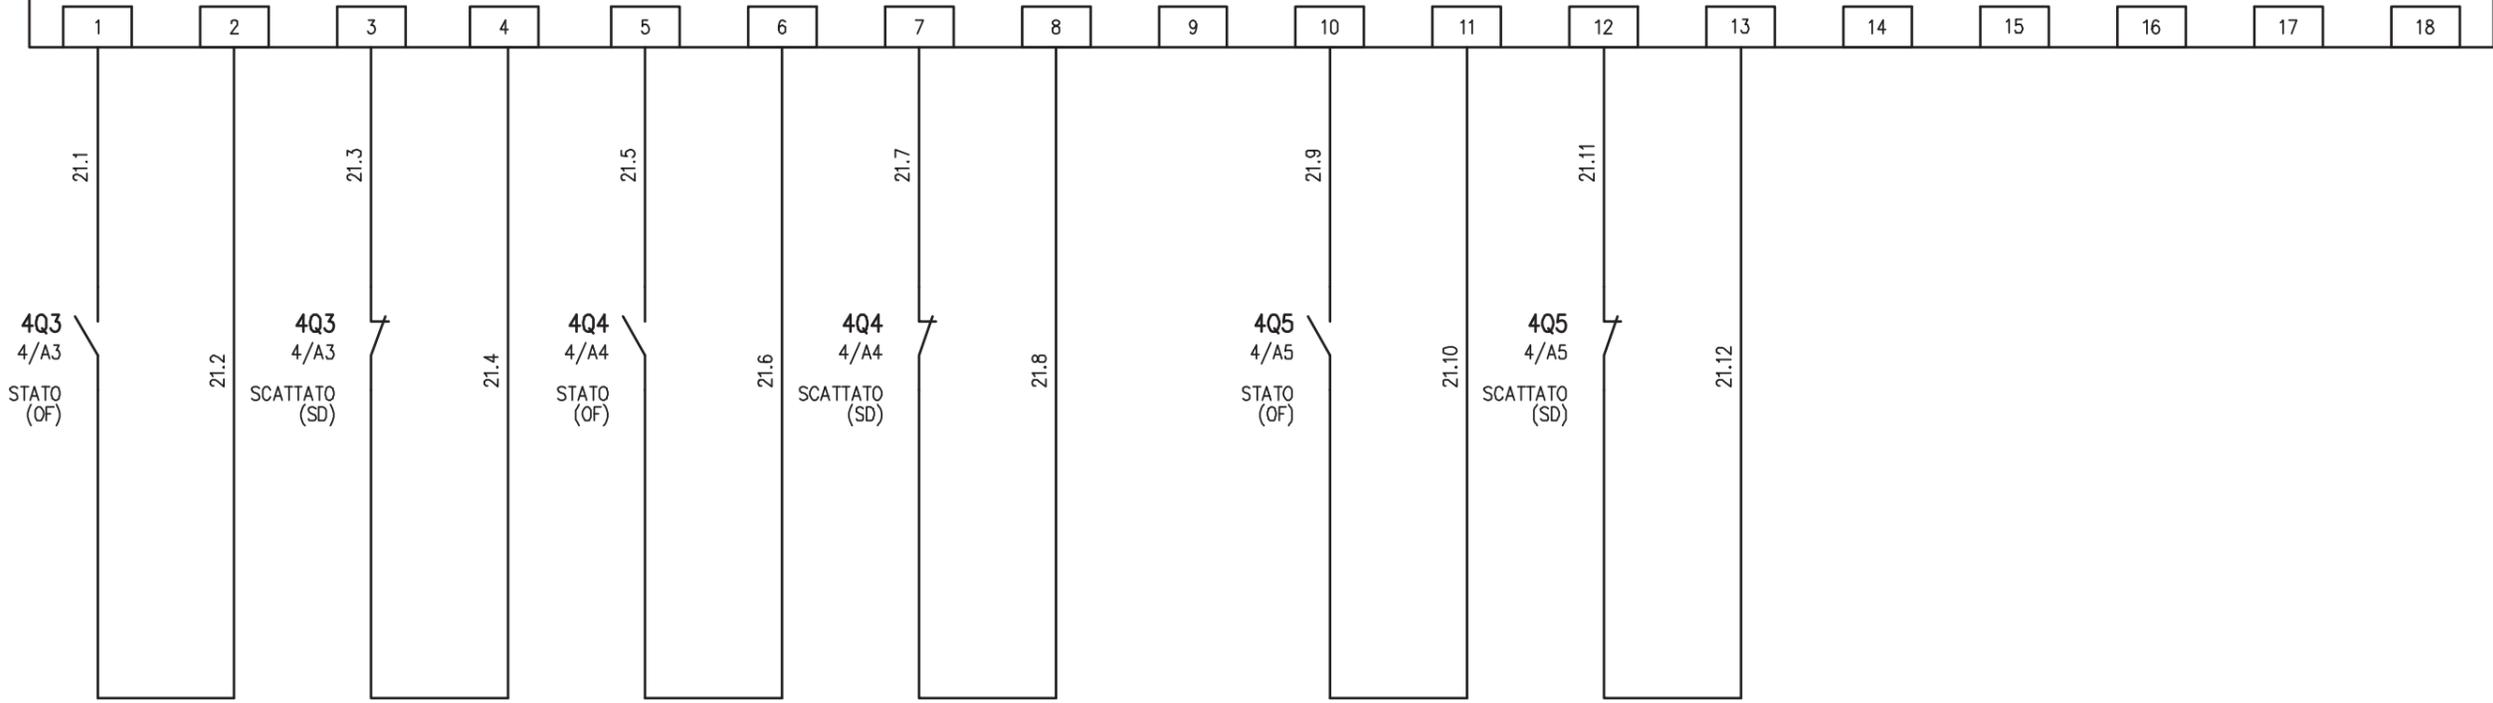

QUADRO ILLUMINAZIONE DI TRATTA
STATO INTERRUTTORE 4Q3

QUADRO ILLUMINAZIONE DI TRATTA
SCATTATO INTERRUTTORE 4Q3

QUADRO ILLUMINAZIONE GALL. COPRENO (Q_IL/1)
STATO INTERRUTTORE 4Q4

QUADRO ILLUMINAZIONE GALL. COPRENO (Q_IL/1)
SCATTATO INTERRUTTORE 4Q4

QUADRO ILLUMINAZIONE GALL. INDUSTRIE (Q_IL/2)
STATO INTERRUTTORE 4Q5

QUADRO ILLUMINAZIONE GALL. INDUSTRIE (Q_IL/2)
SCATTATO INTERRUTTORE 4Q5

DISPONIBILE

DISPONIBILE

IMPIANTO
AUTOSTRADA PEDEMONTANA – TRATTA B1
CABINA ELETTRICA INDUSTRIE


OGGETTO
QE GENERALE BT POWER CENTER – QGBT
SCHEMA ELETTRICO AUSILIARI PLC

DISEG.	S.T.
VERIF.	U.S.
APPR.	G.C.

DISEGNO NR
01CIND/QE/14-030


FILE	01QGBT_B1-IND.DWG
FOGLIO	21 DI 28
SEGUE	22

REV.	MODIFICA	DATA	RESP.
1			
2			

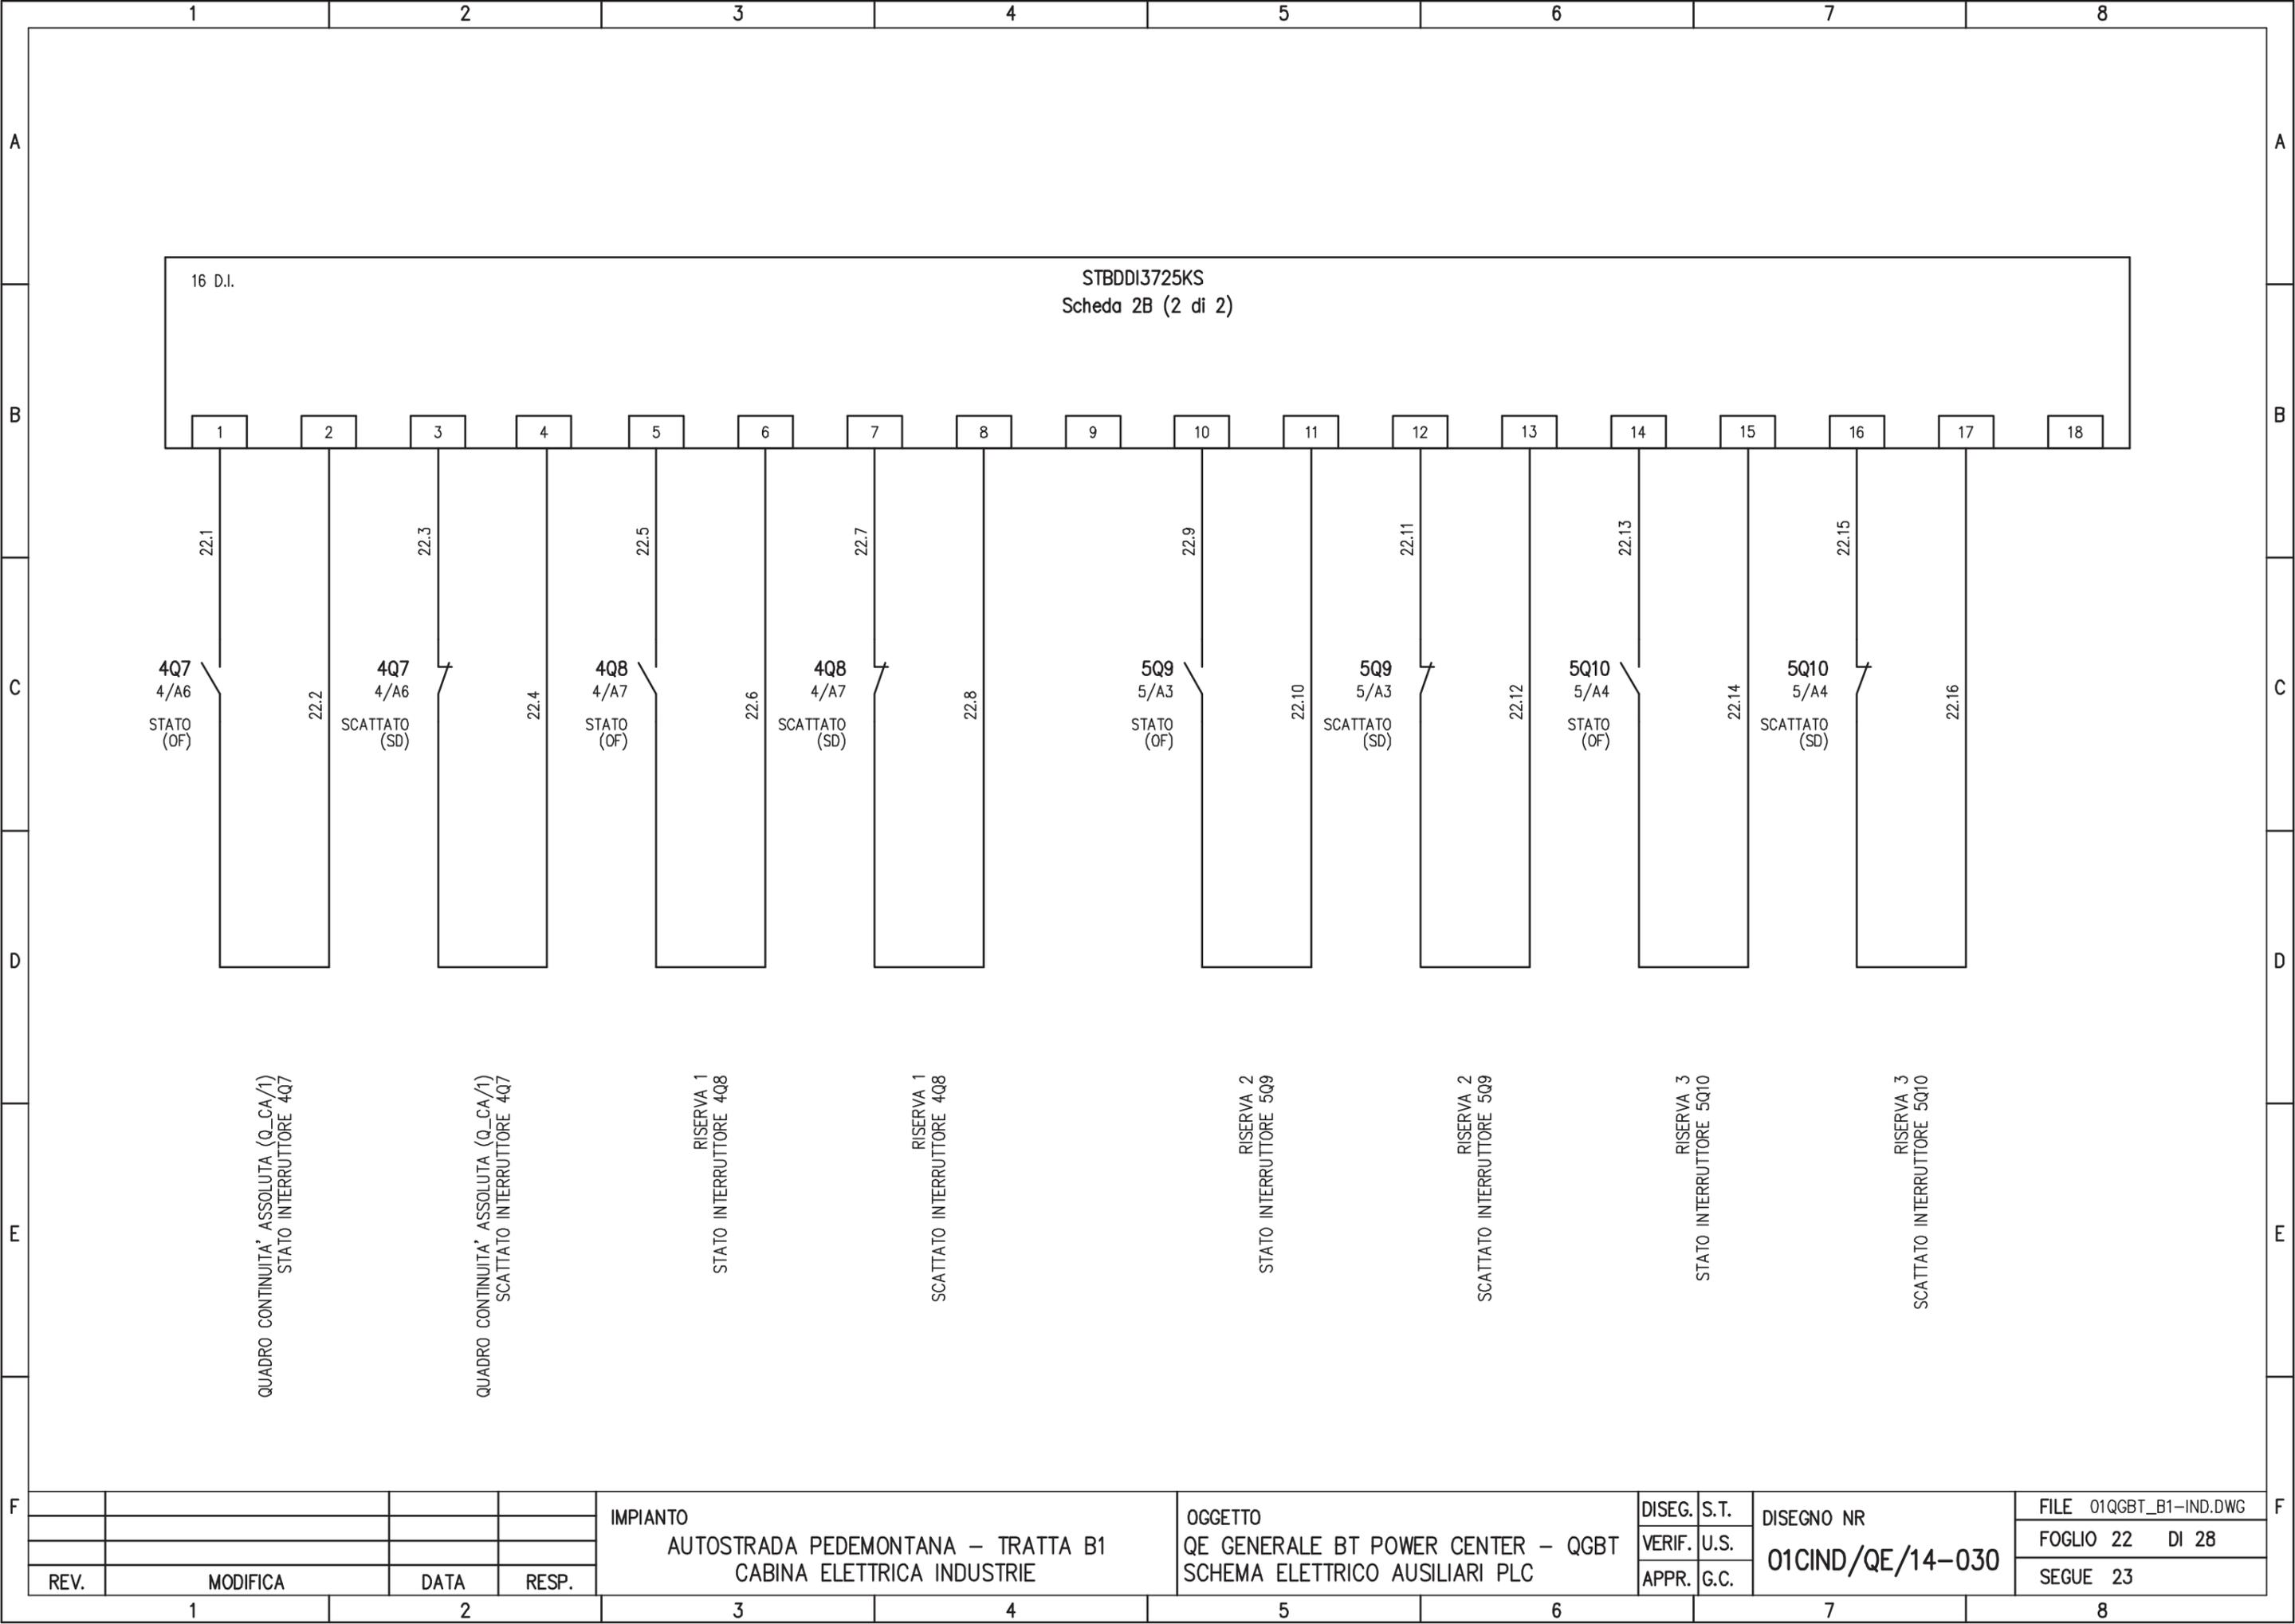

16 D.I.

STBDDI3725KS
Scheda 2B (2 di 2)

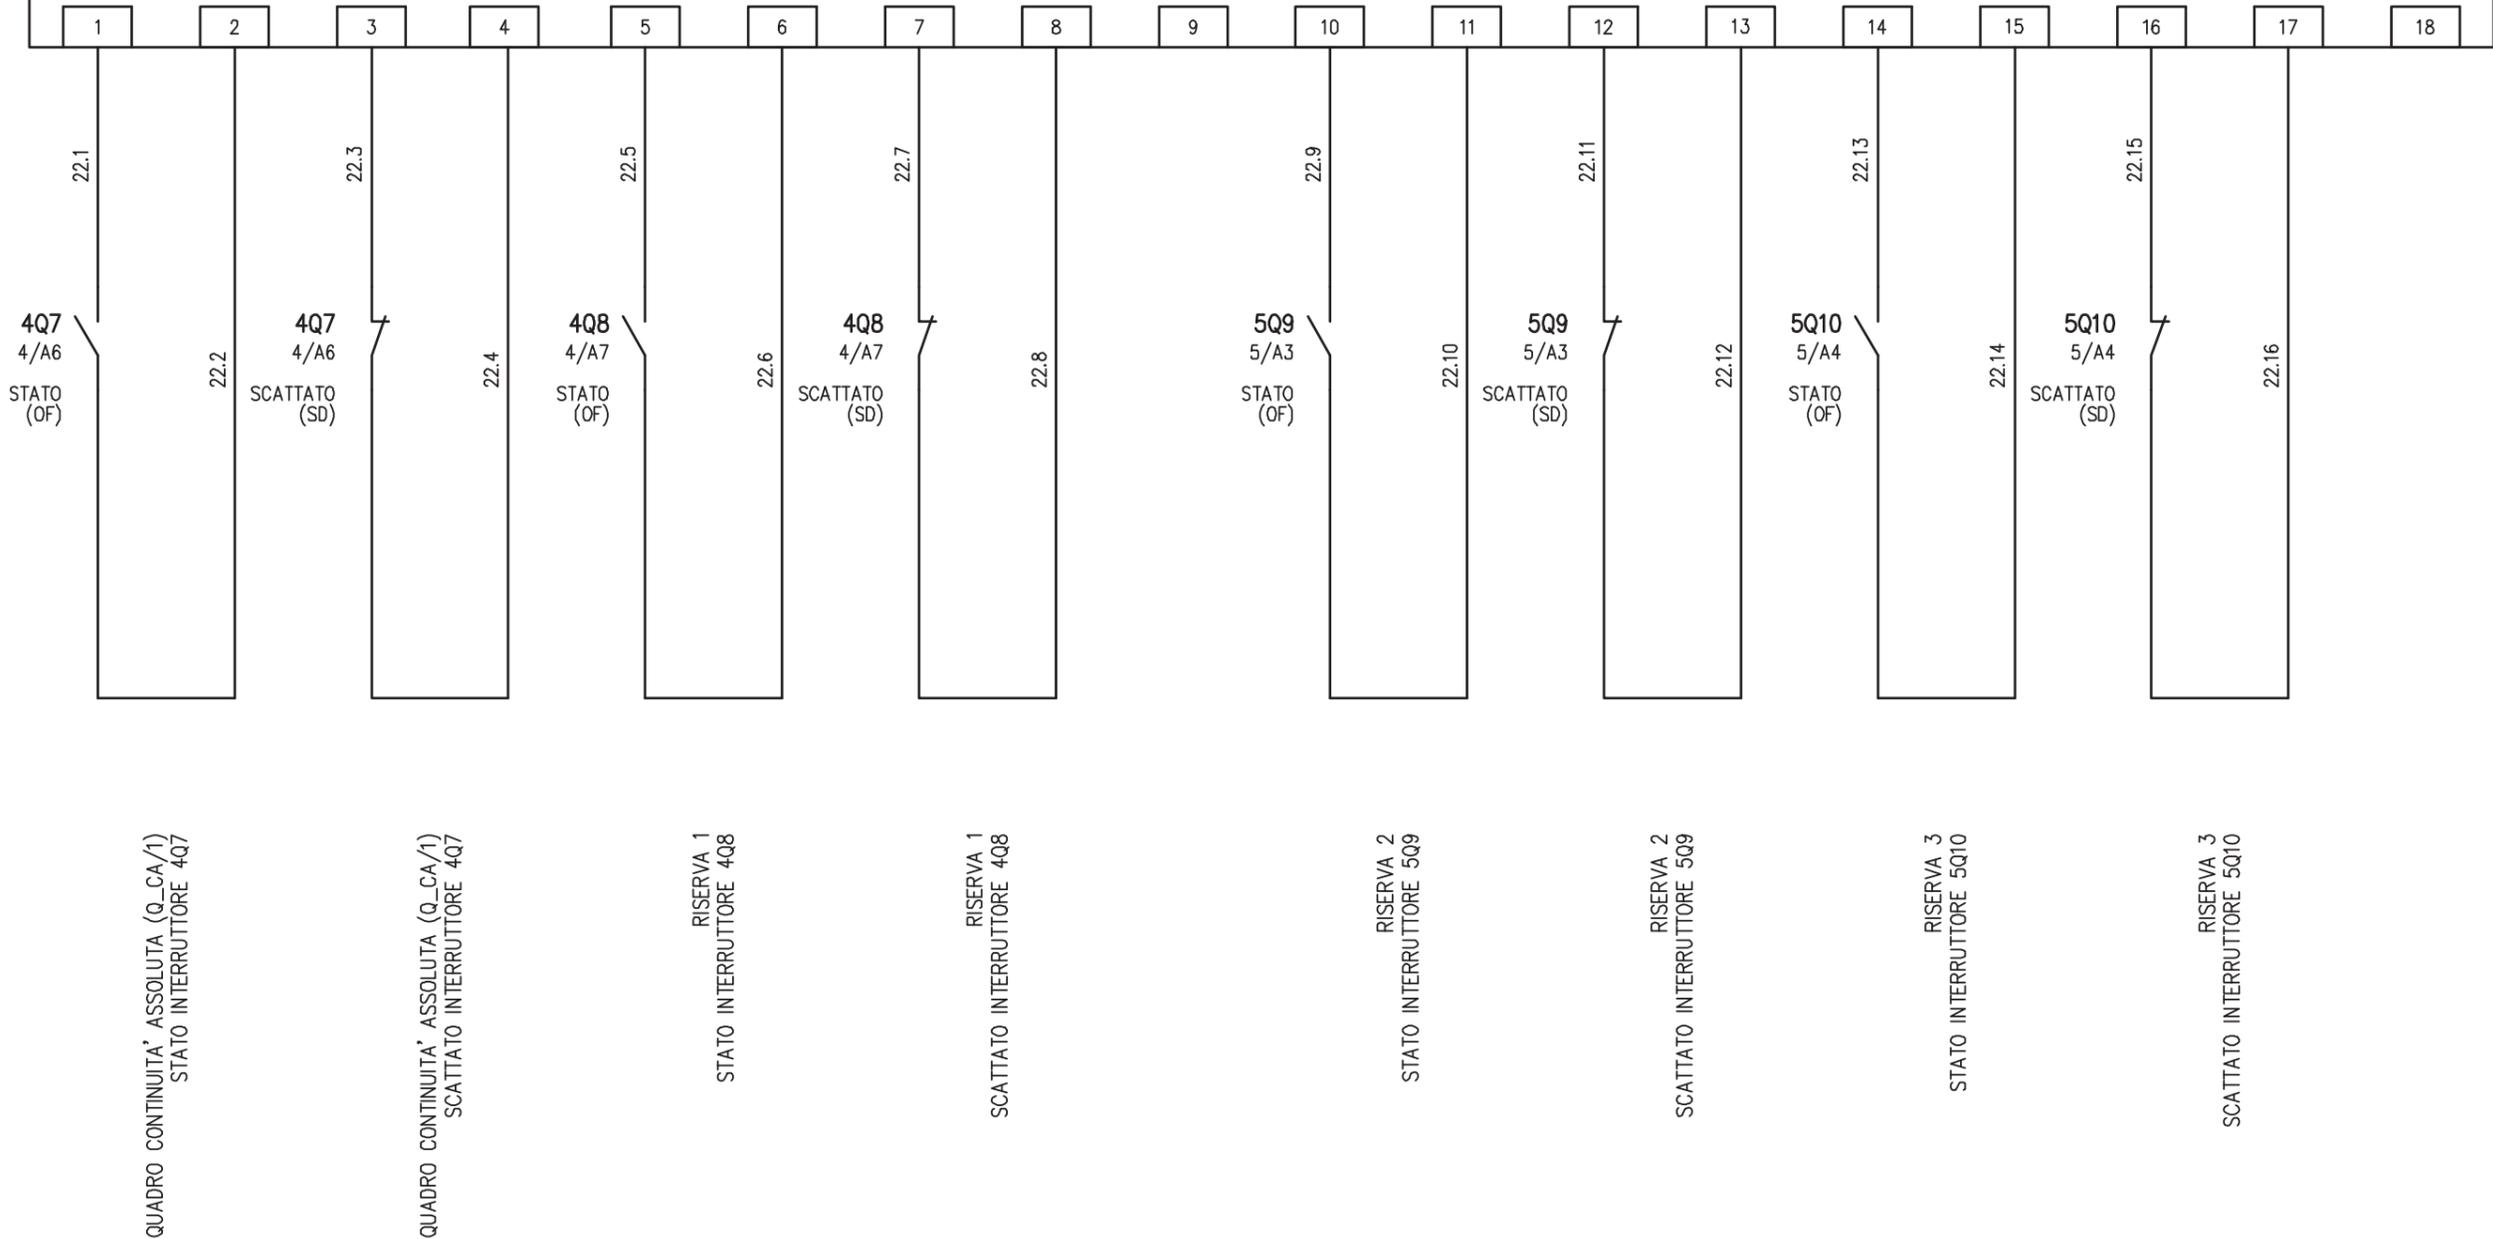


REV.	MODIFICA	DATA	RESP.
1			
2			

IMPIANTO
AUTOSTRADA PEDEMONTANA – TRATTA B1
CABINA ELETTRICA INDUSTRIE

OGGETTO
QE GENERALE BT POWER CENTER – QGBT
SCHEMA ELETTRICO AUSILIARI PLC


DISEG.	S.T.	DISEGNO NR 01CIND/QE/14-030
VERIF.	U.S.	
APPR.	G.C.	

FILE	01QGBT_B1-IND.DWG
FOGLIO	22 DI 28
SEGUE	23

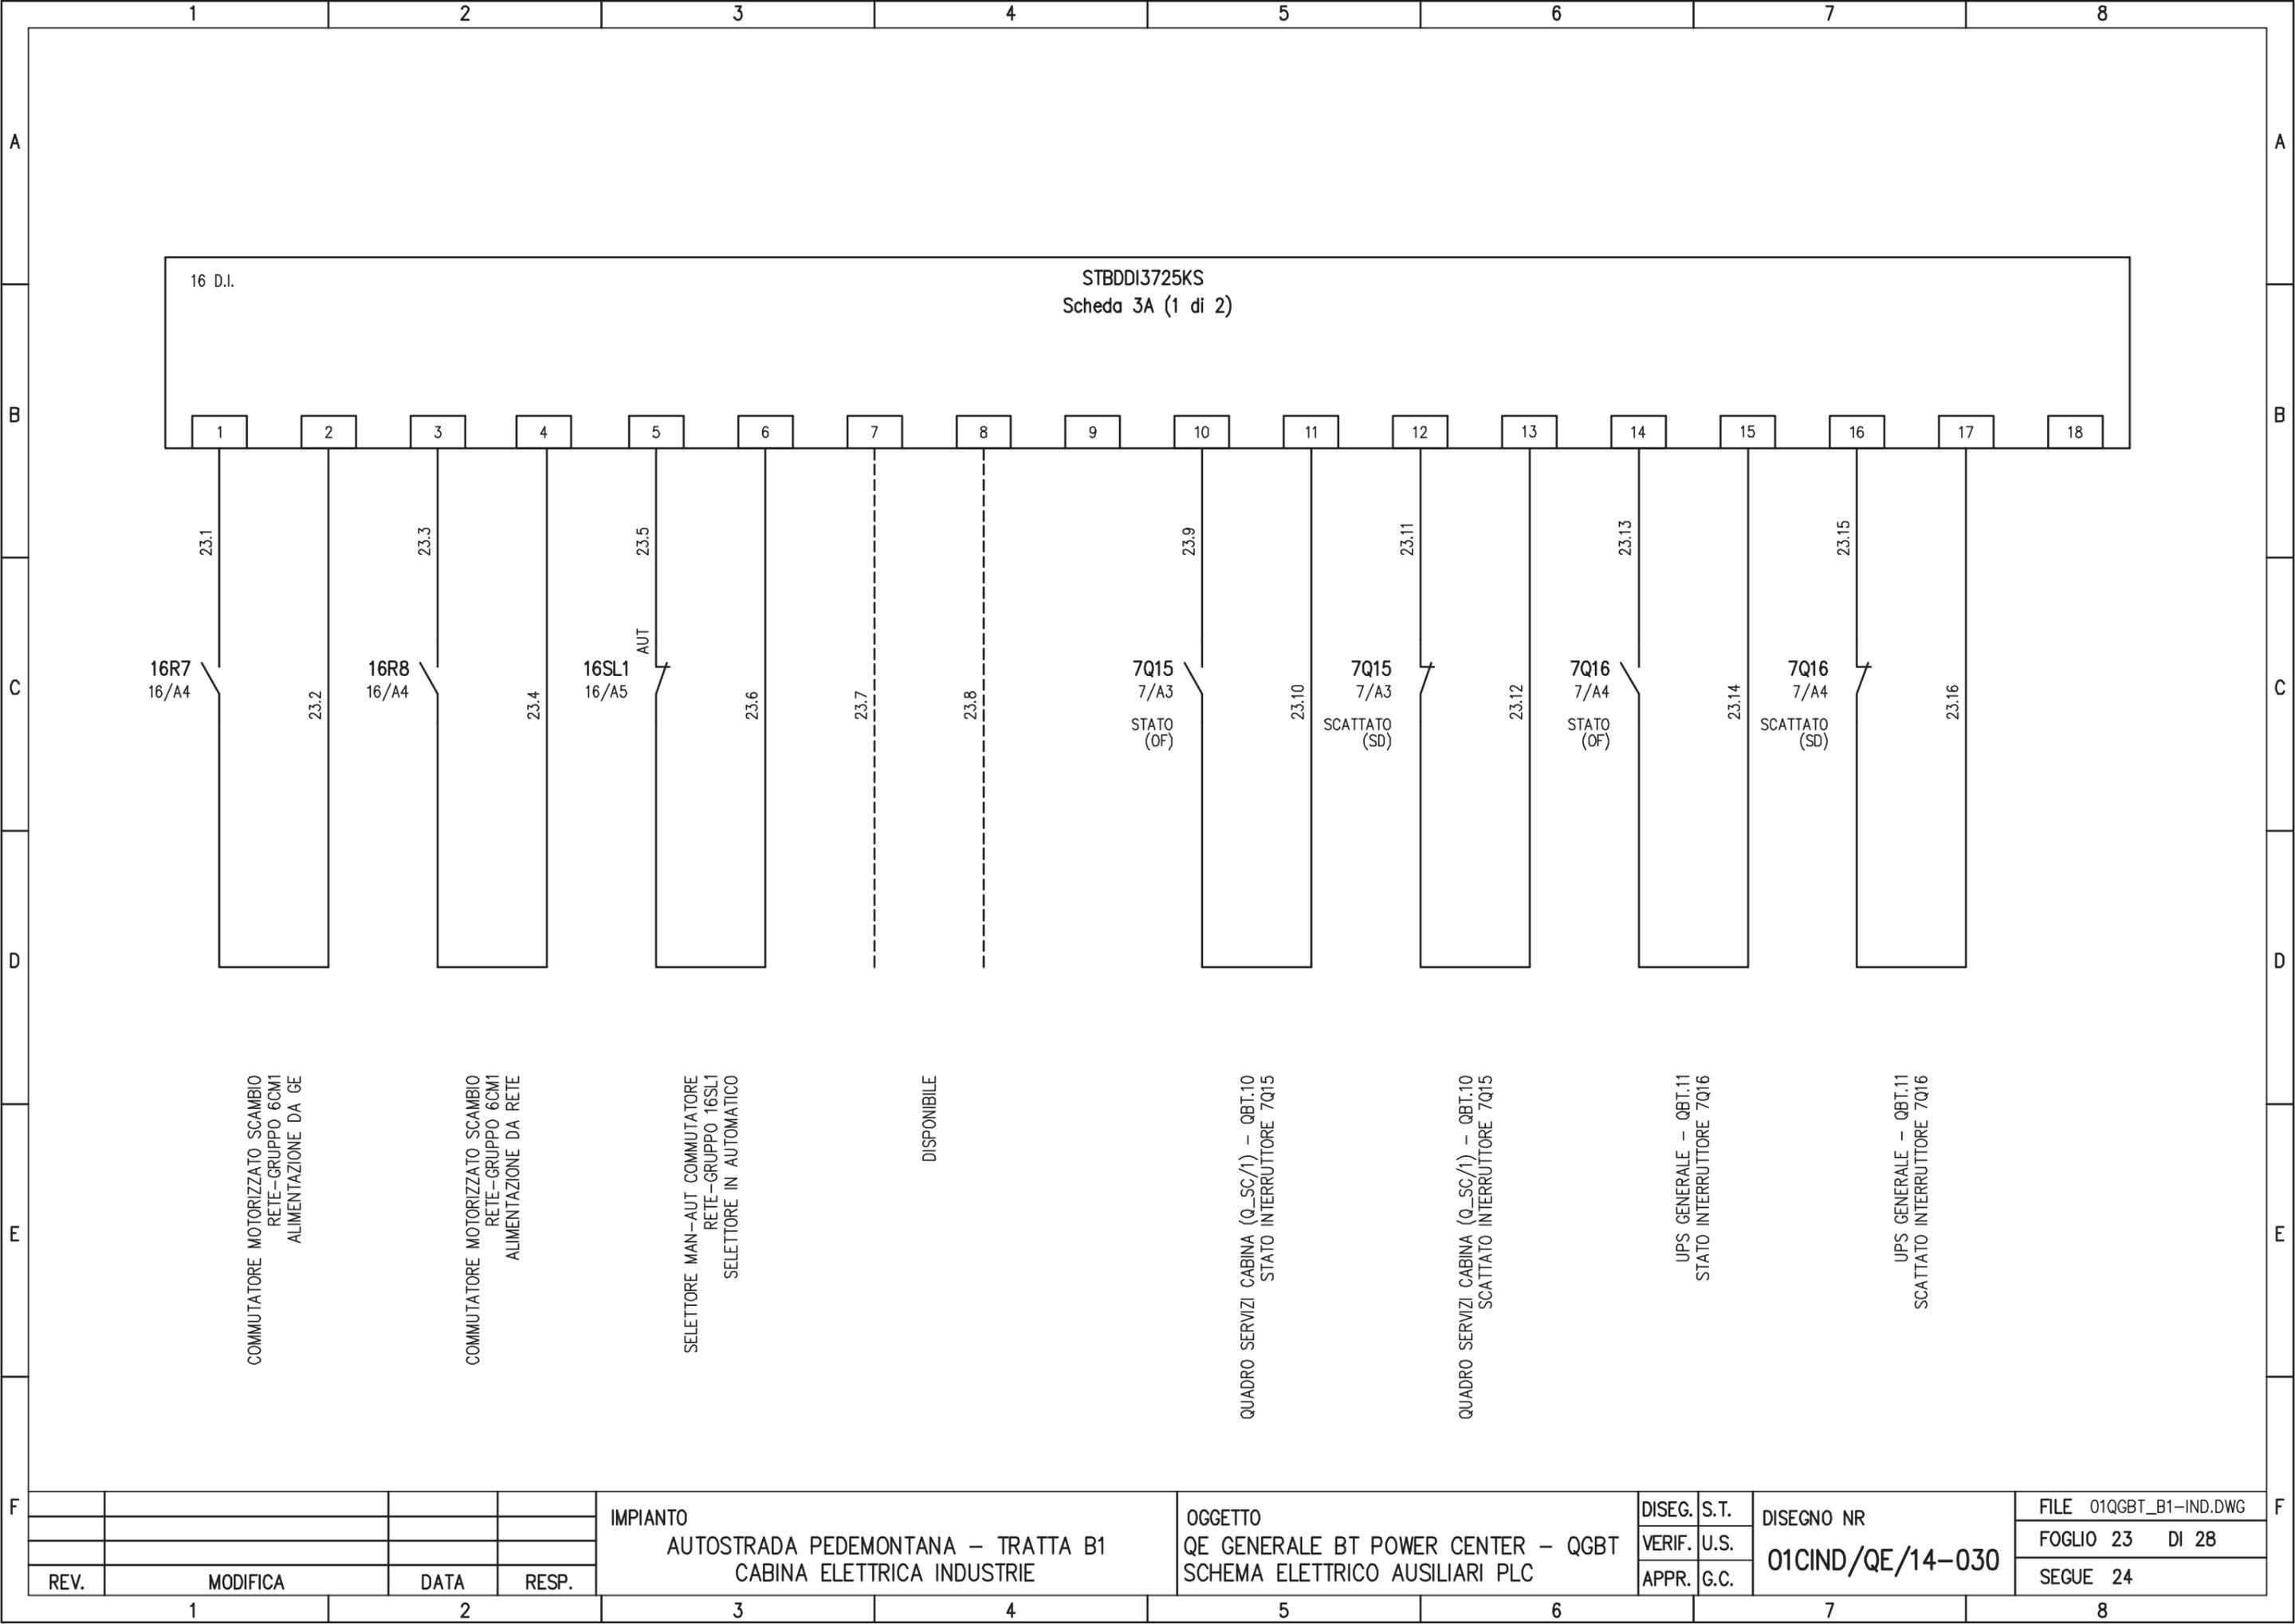

16 D.I.

STBDDI3725KS
Scheda 3A (1 di 2)

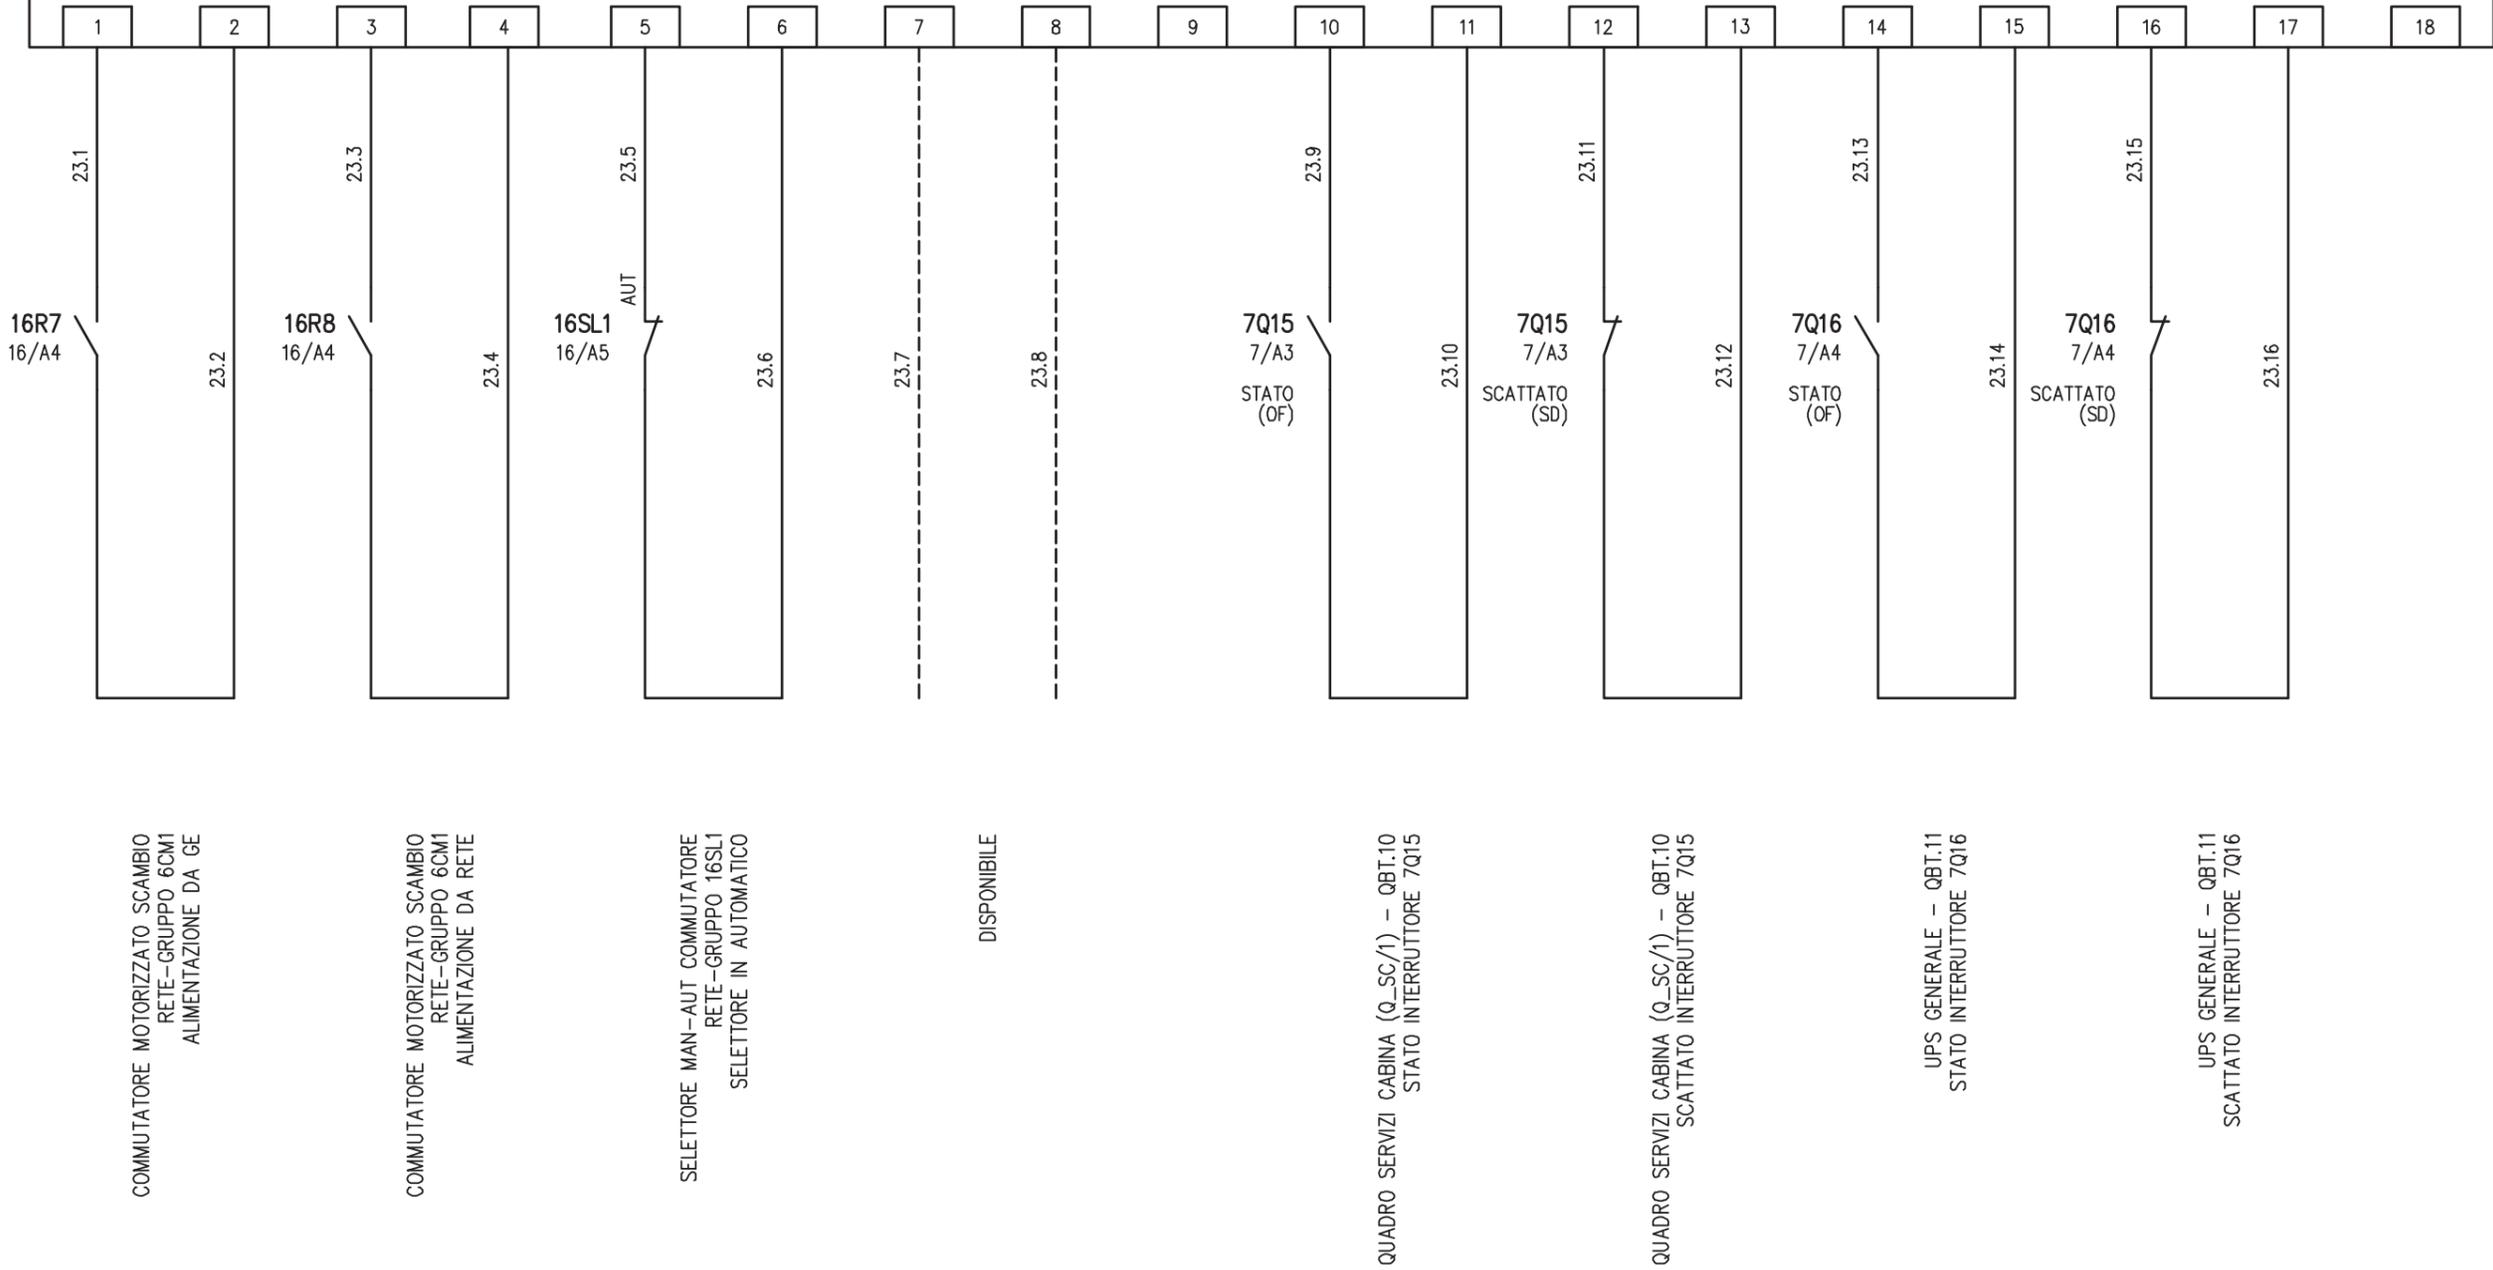

IMPIANTO
AUTOSTRADA PEDEMONTANA - TRATTA B1
CABINA ELETTRICA INDUSTRIE


OGGETTO
QE GENERALE BT POWER CENTER - QGBT
SCHEMA ELETTRICO AUSILIARI PLC

DISEG.	S.T.
VERIF.	U.S.
APPR.	G.C.

DISEGNO NR
01CIND/QE/14-030

FILE	01QGBT_B1-IND.DWG
FOGLIO	23 DI 28
SEGUE	24

REV.	MODIFICA	DATA	RESP.
1			
2			

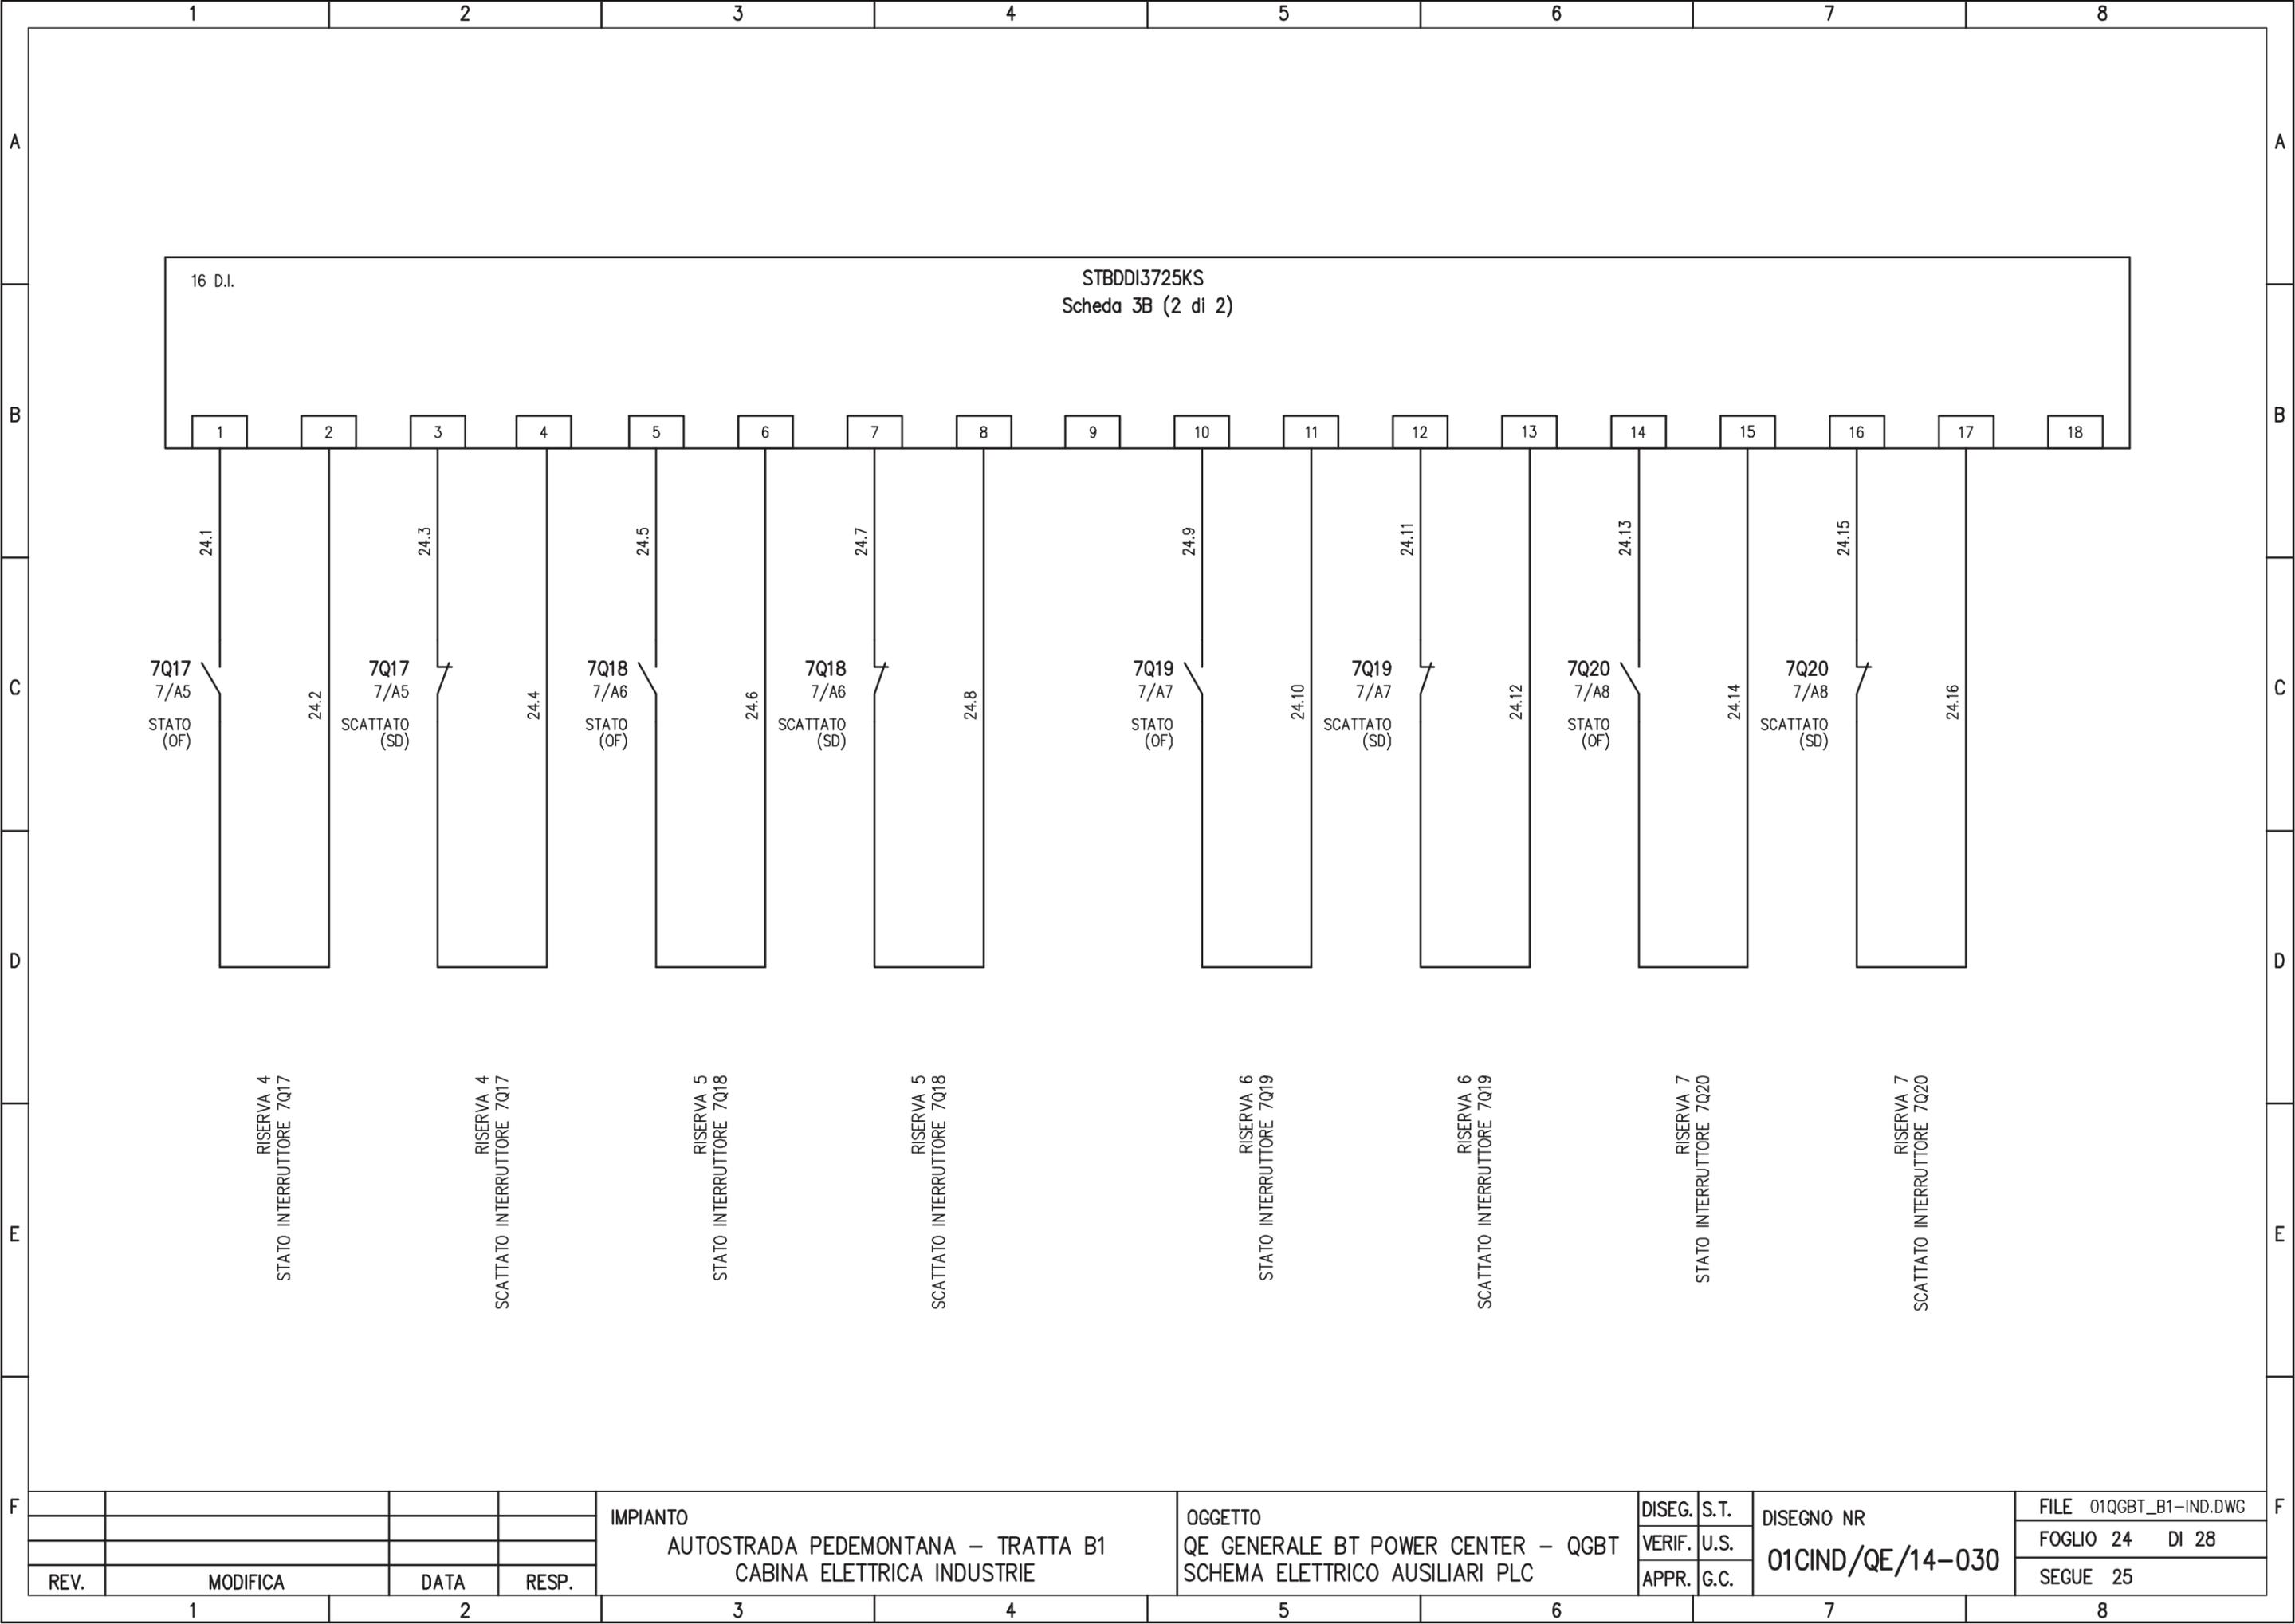


REV.	MODIFICA	DATA	RESP.
1			
2			

IMPIANTO
 AUTOSTRADA PEDEMONTANA – TRATTA B1
 CABINA ELETTRICA INDUSTRIE

OGGETTO
 QE GENERALE BT POWER CENTER – QGBT
 SCHEMA ELETTRICO AUSILIARI PLC

DISEG.	S.T.	DISEGNO NR 01CIND/QE/14-030
VERIF.	U.S.	
APPR.	G.C.	

FILE	01QGBT_B1-IND.DWG
FOGLIO	24 DI 28
SEGUE	25

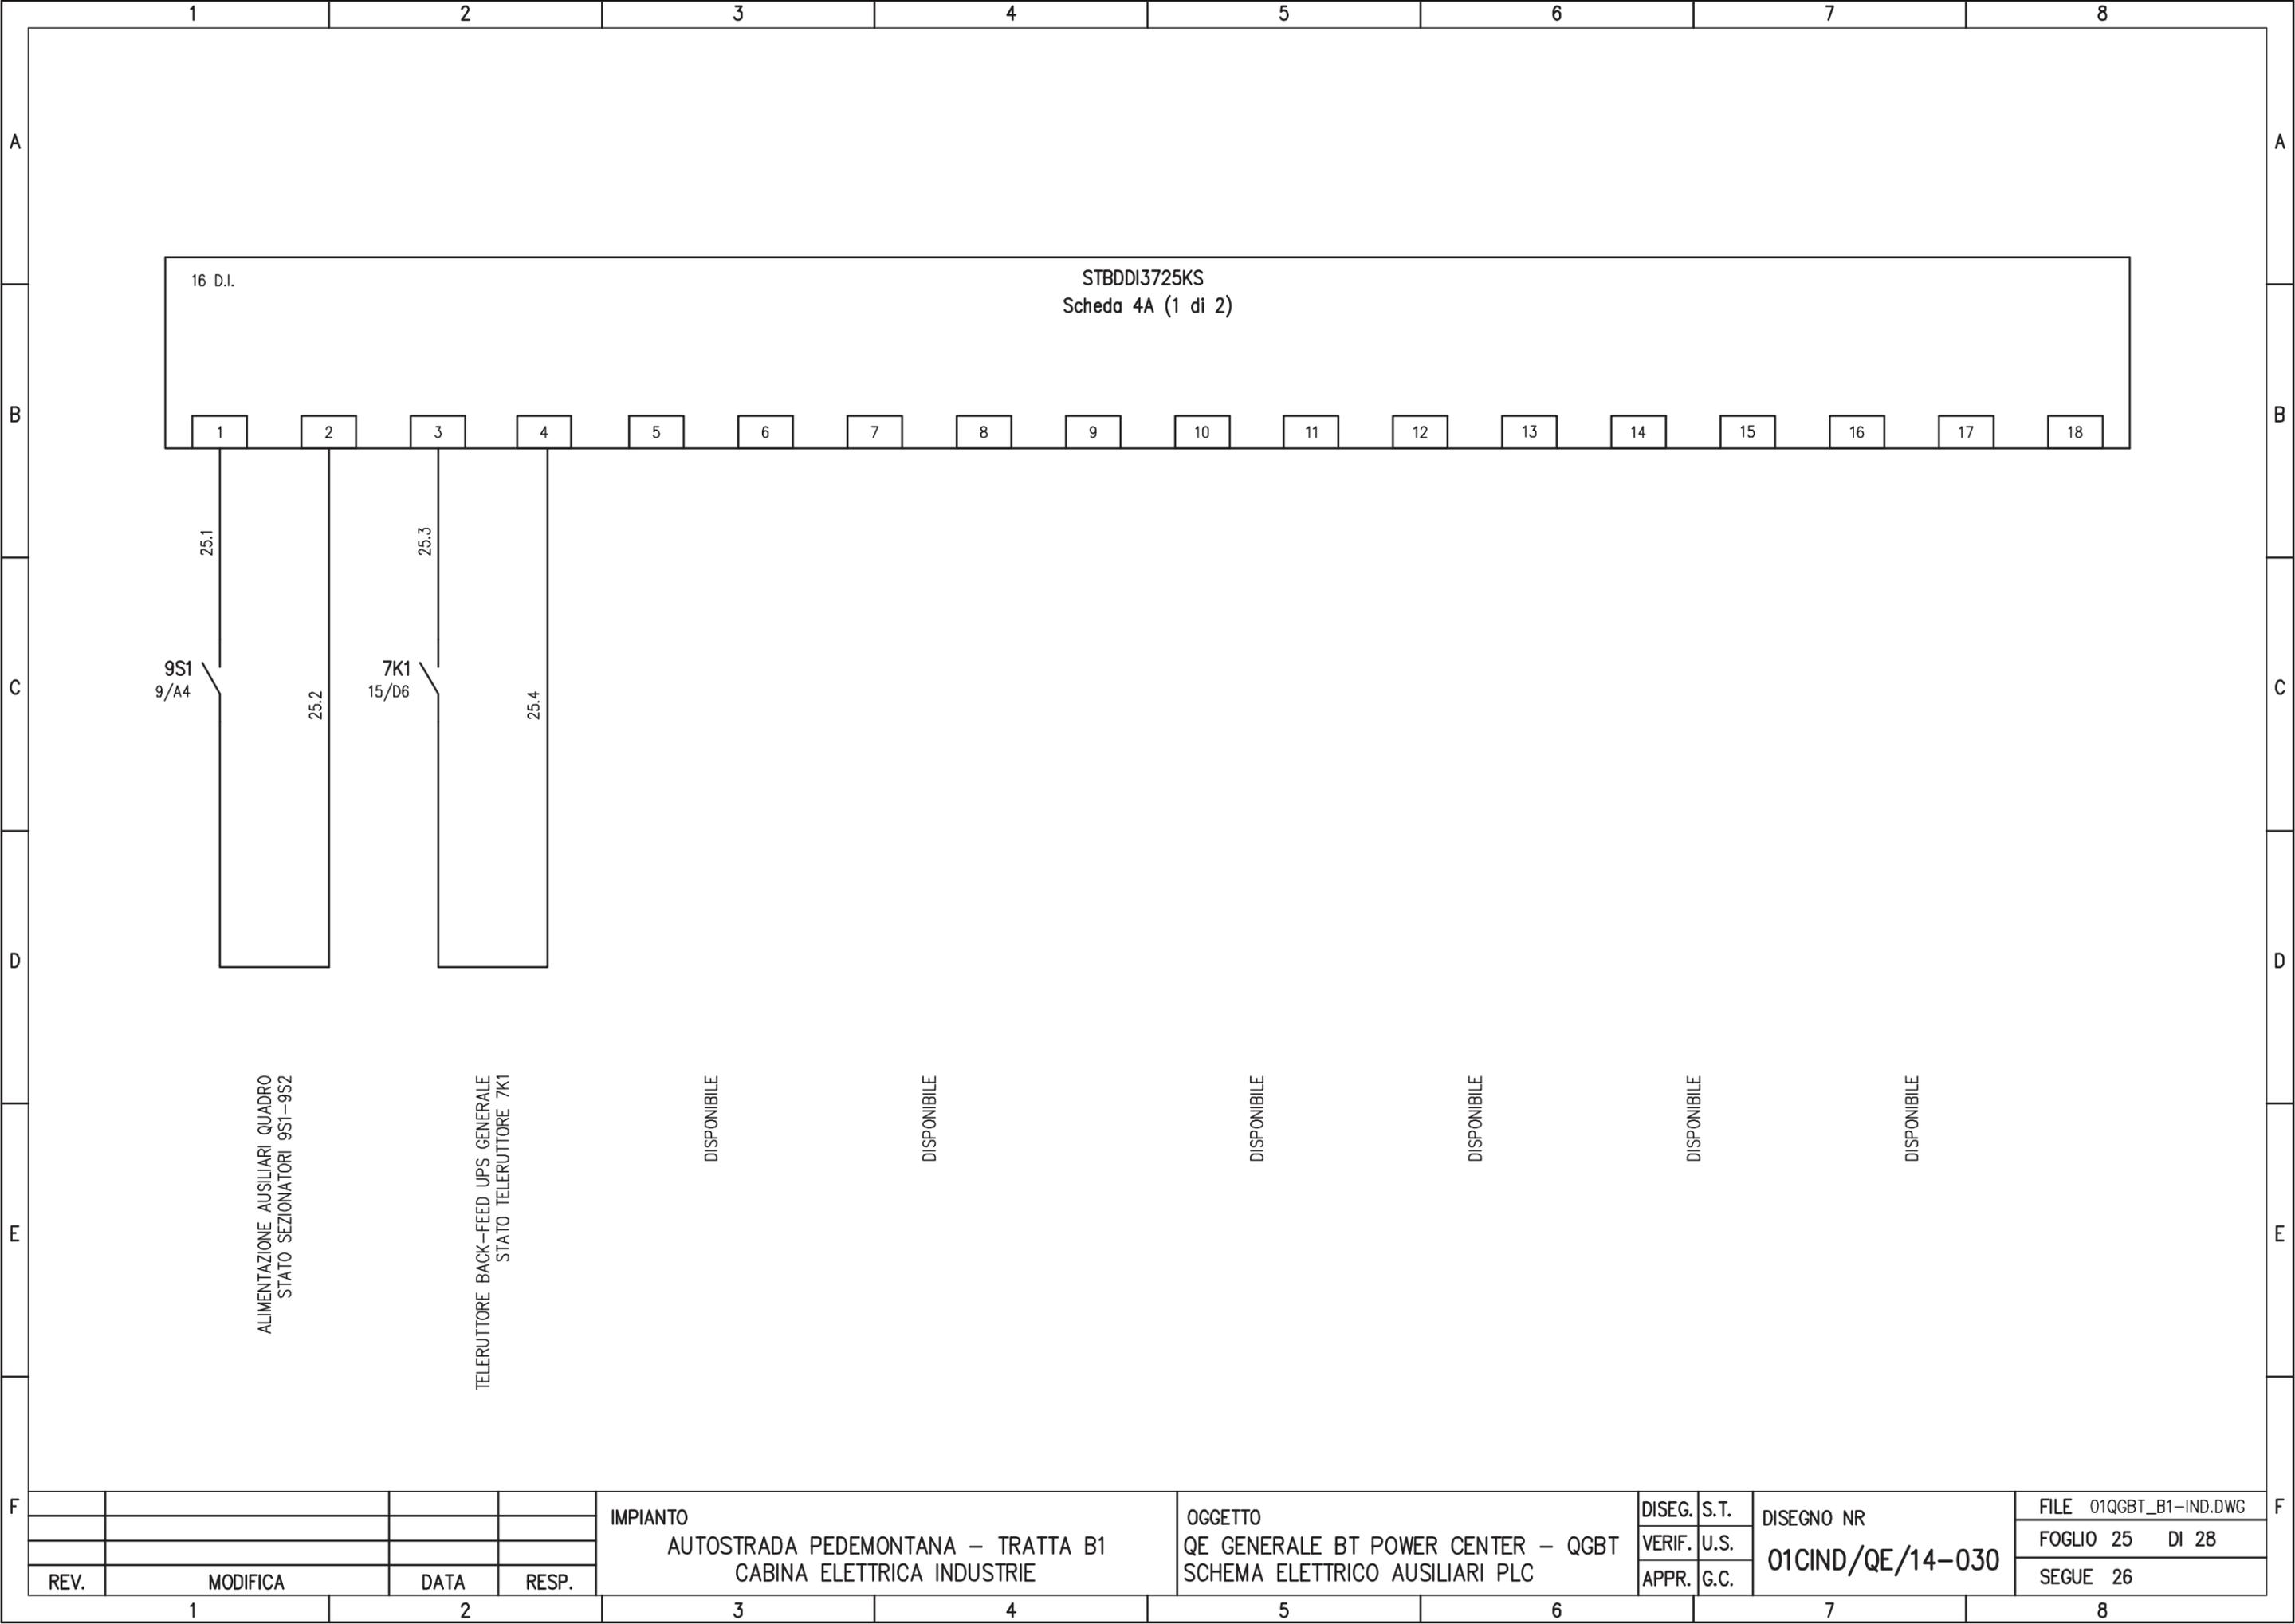

ALIMENTAZIONE AUSILIARI QUADRO
STATO SEZIONATORI 9S1-9S2

TELERUTTORE BACK-FEED UPS GENERALE
STATO TELERUTTORE 7K1

DISPONIBILE

DISPONIBILE

REV.	MODIFICA	DATA	RESP.
1			
2			



IMPIANTO
 AUTOSTRADA PEDEMONTANA - TRATTA B1
 CABINA ELETTRICA INDUSTRIE

OGGETTO
 QE GENERALE BT POWER CENTER - QGBT
 SCHEMA ELETTRICO AUSILIARI PLC

DISEG.	S.T.
VERIF.	U.S.
APPR.	G.C.

DISEGNO NR
01CIND/QE/14-030

FILE 01QGBT_B1-IND.DWG
FOGLIO 25 DI 28
SEGUE 26

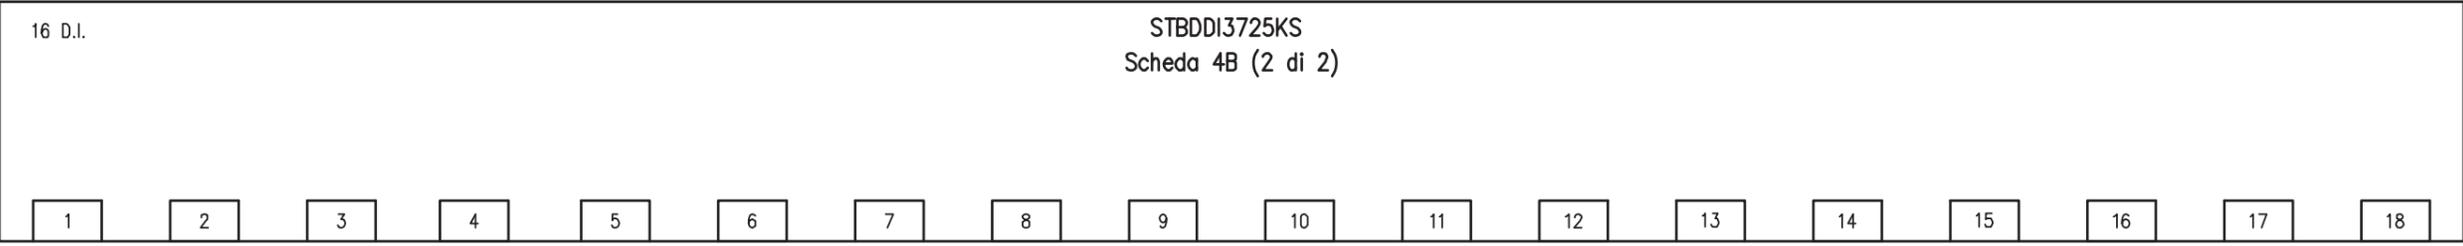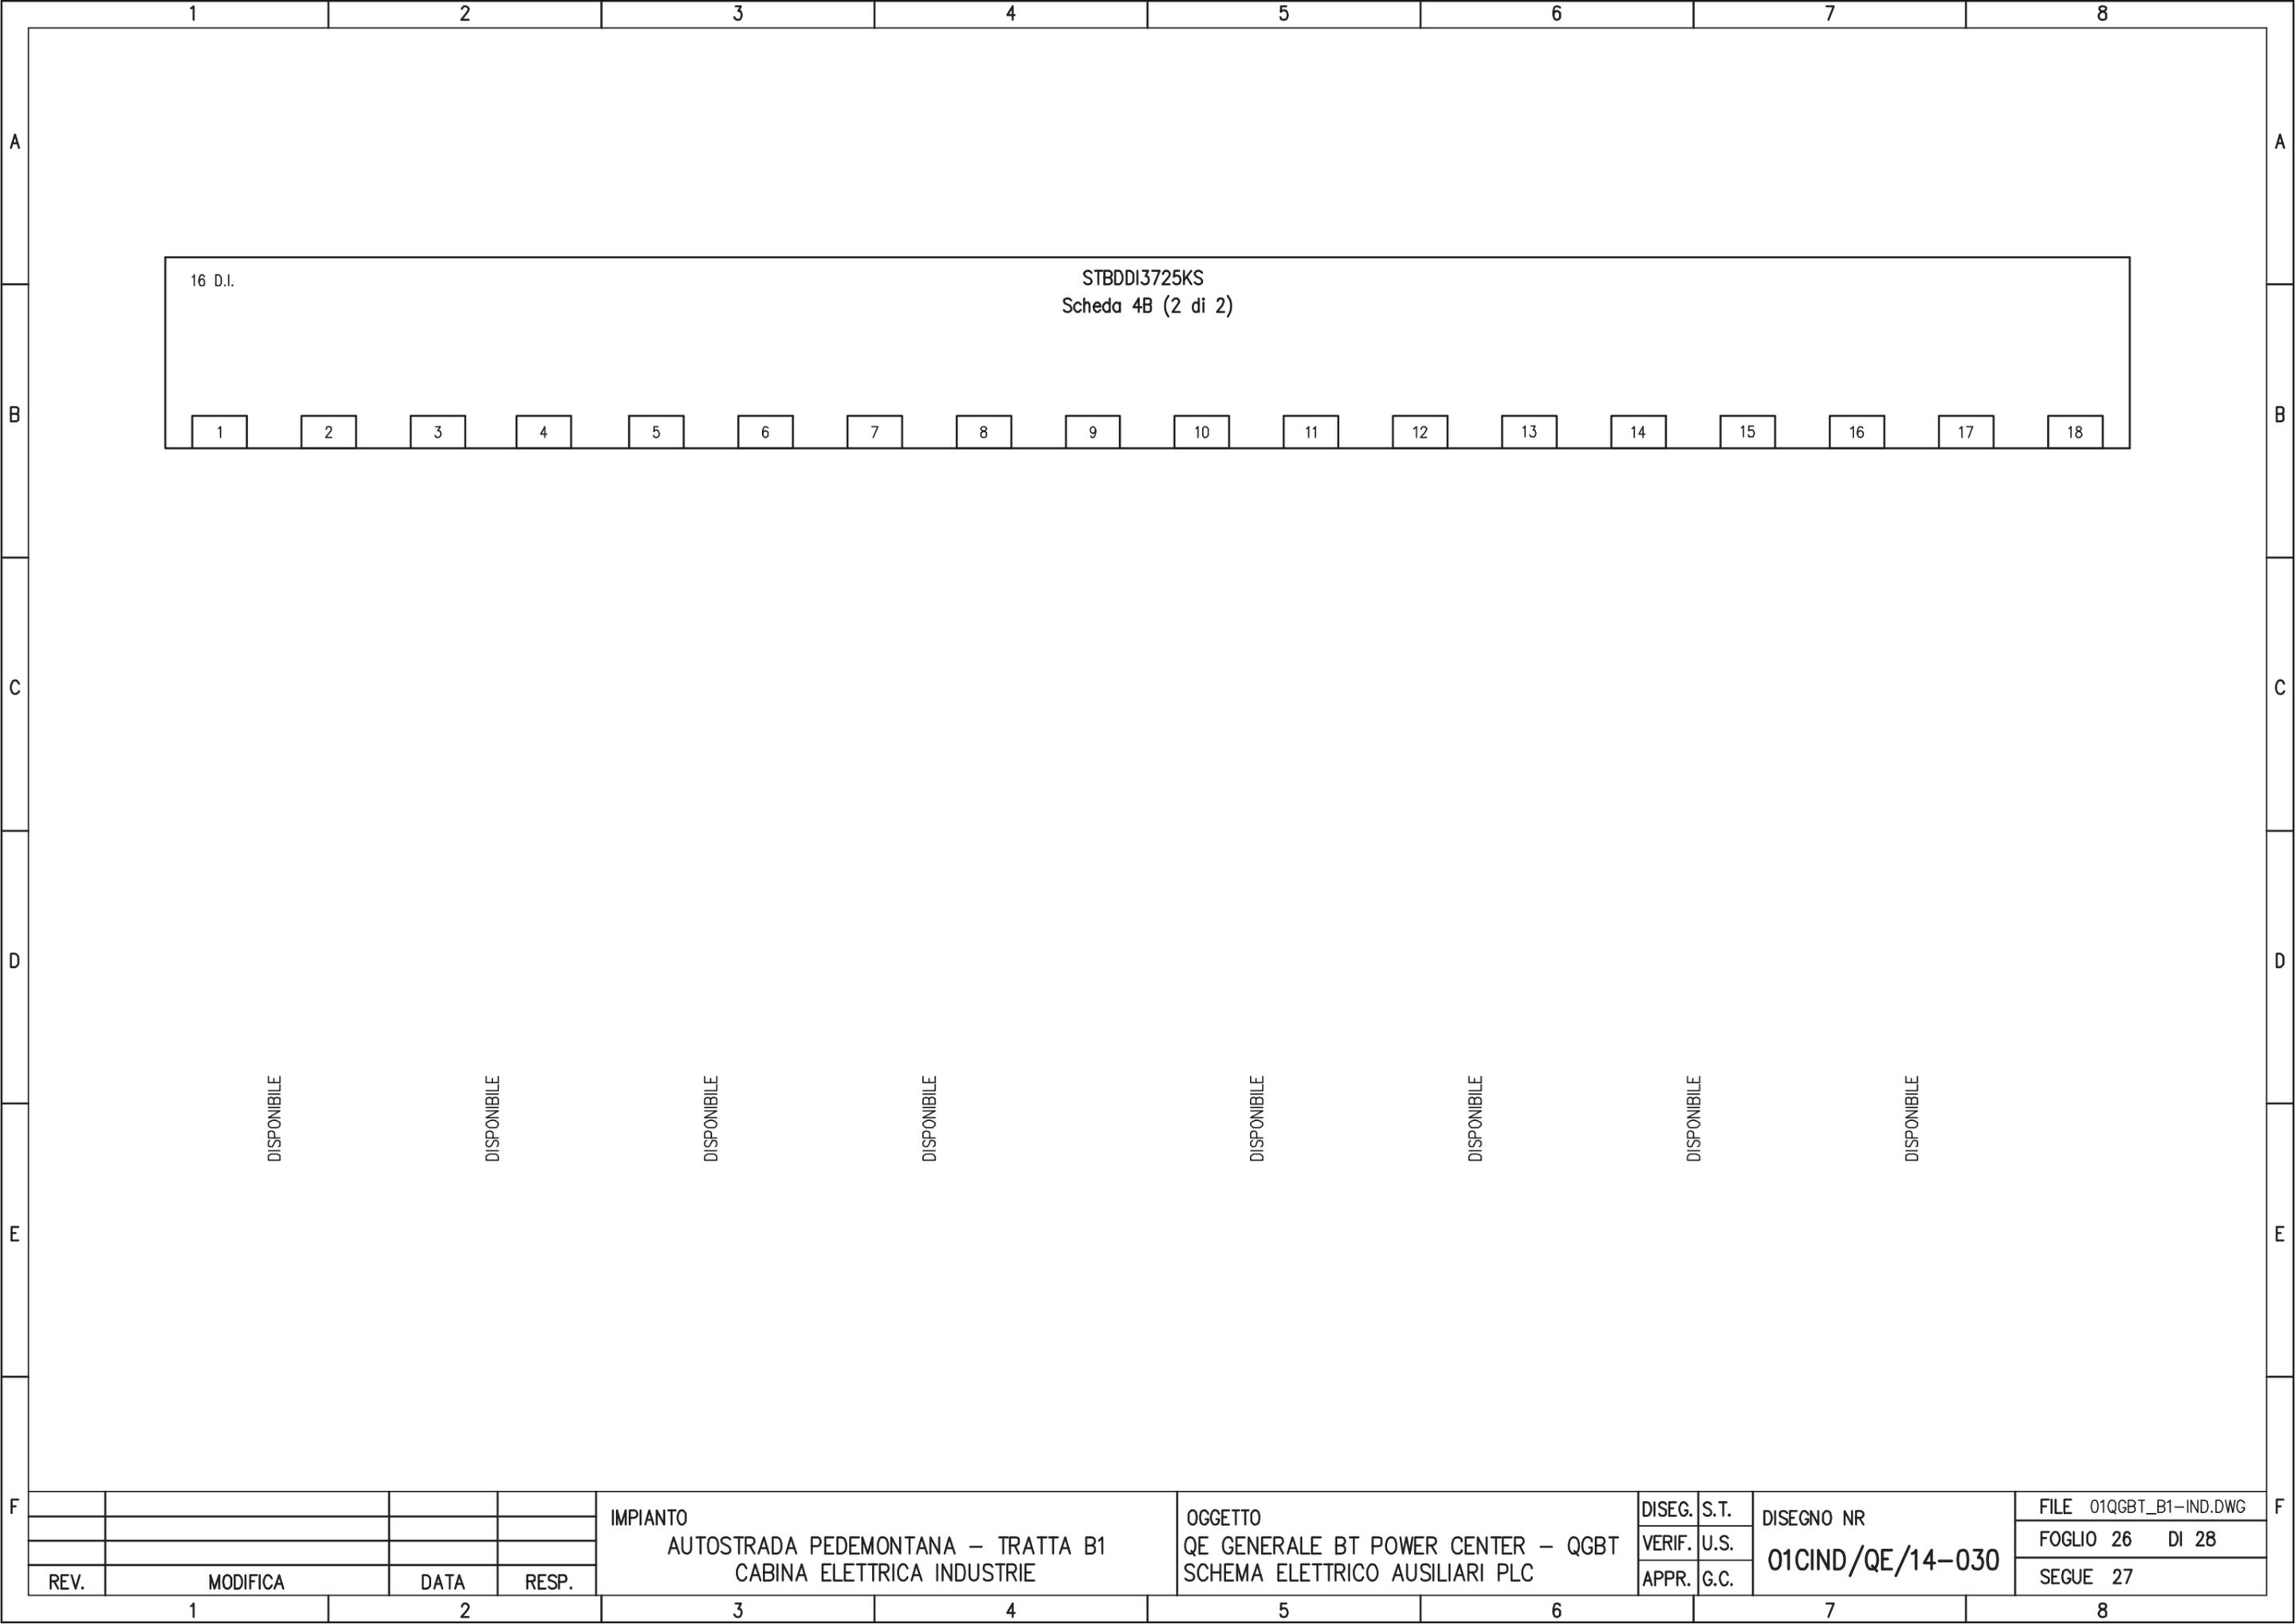

DISPONIBILE

DISPONIBILE

				IMPIANTO AUTOSTRADA PEDEMONTANA – TRATTA B1 CABINA ELETTRICA INDUSTRIE		OGGETTO QE GENERALE BT POWER CENTER – QGBT SCHEMA ELETTRICO AUSILIARI PLC		DISEG. S.T. VERIF. U.S. APPR. G.C.		DISEGNO NR 01CIND/QE/14-030		FILE 01QGBT_B1-IND.DWG FOGLIO 26 DI 28 SEGUE 27	
REV.	MODIFICA	DATA	RESP.										
1	2	3	4	5	6	7	8						

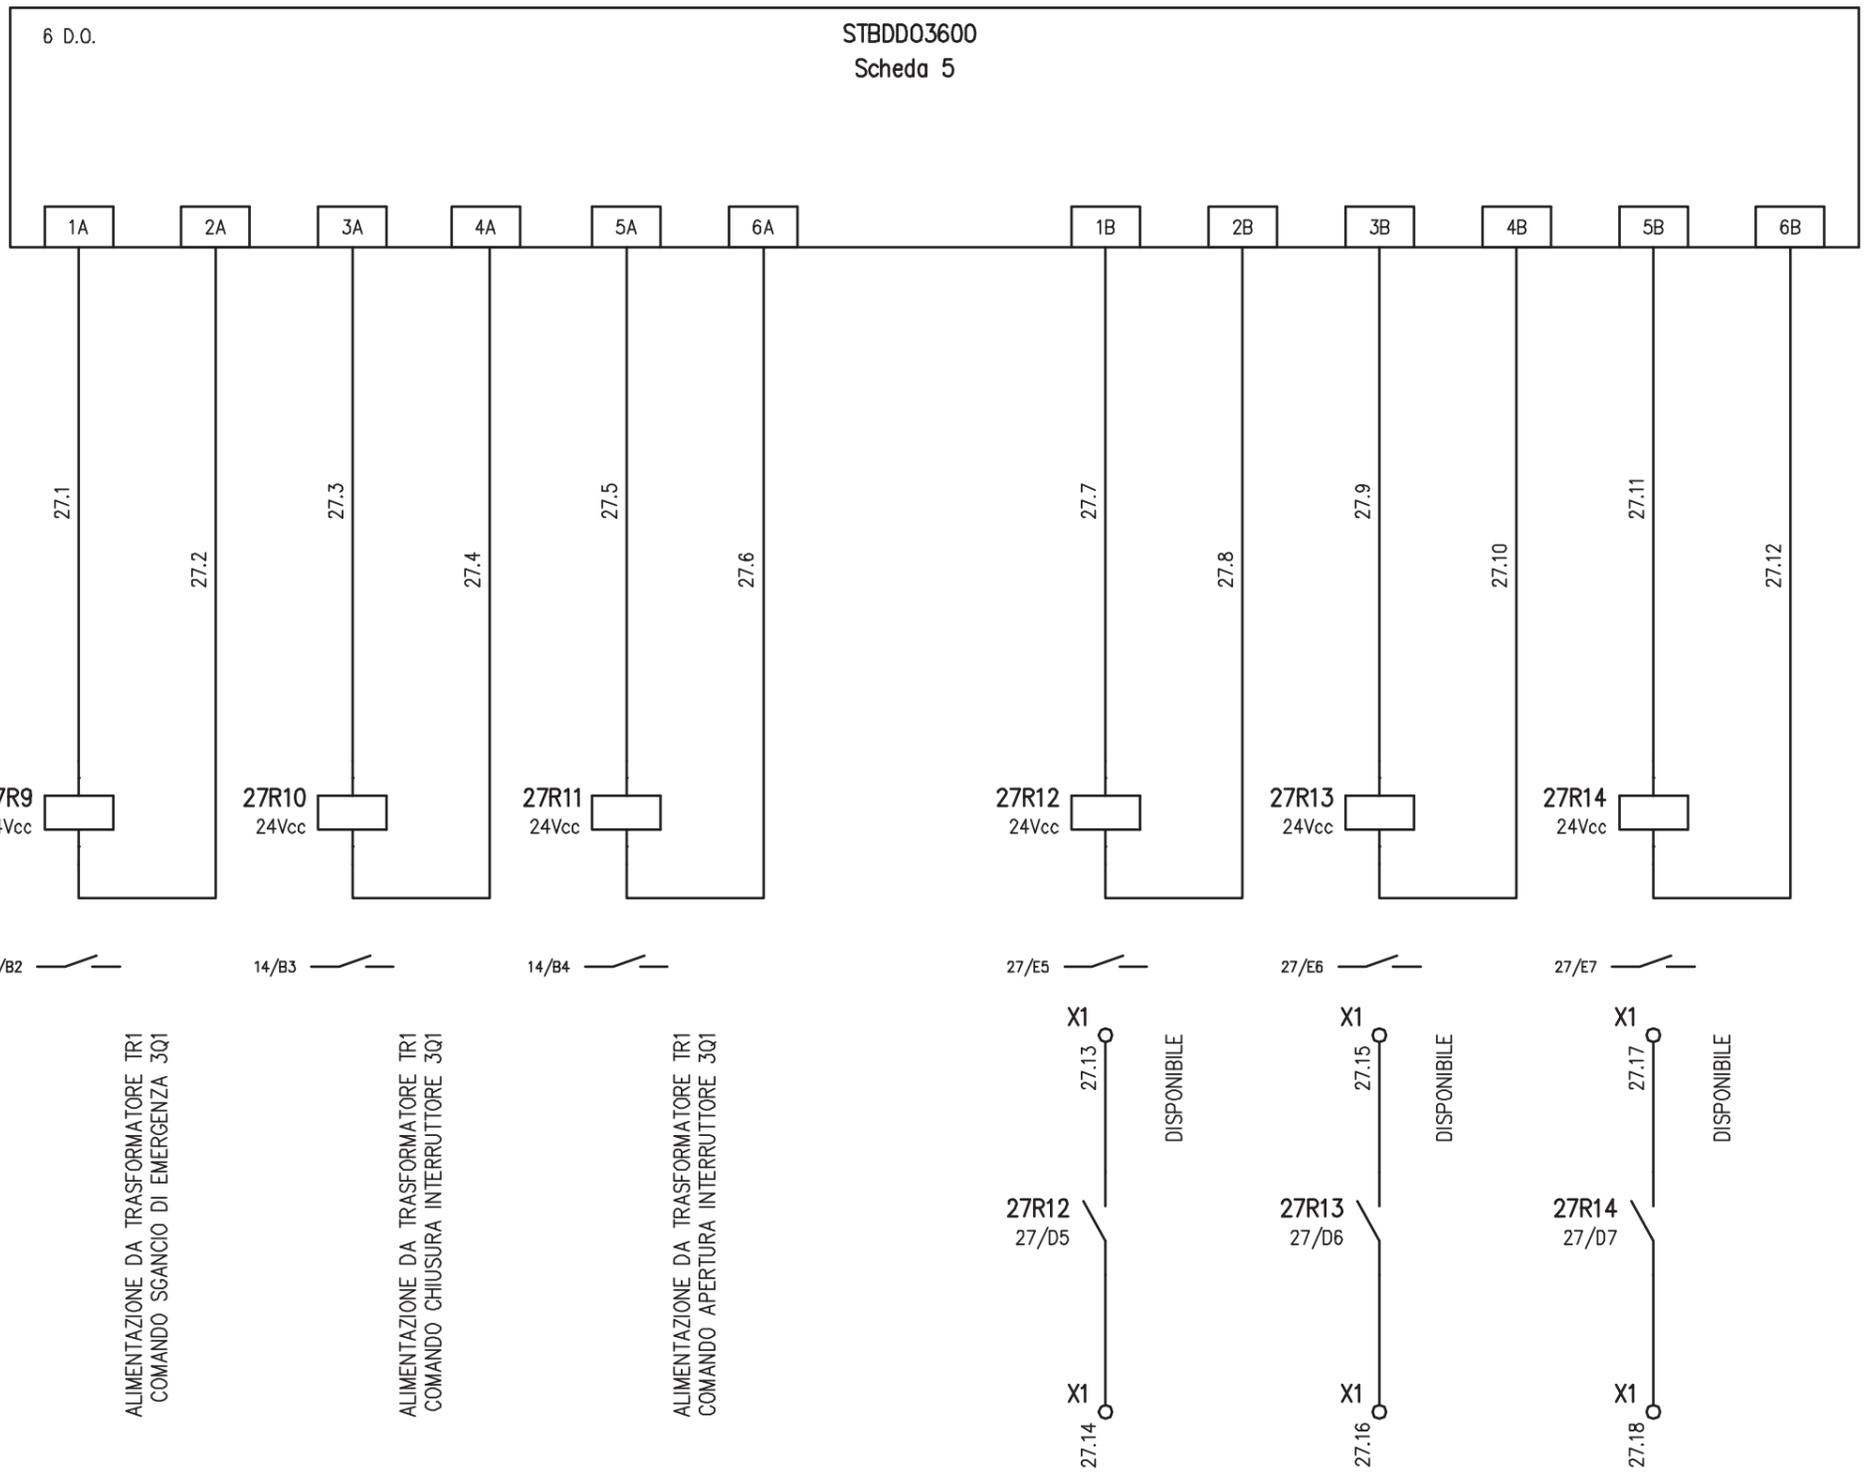

ALIMENTAZIONE DA TRASFORMATORE TR1
COMANDO SGANCIO DI EMERGENZA 3Q1

ALIMENTAZIONE DA TRASFORMATORE TR1
COMANDO CHIUSURA INTERRUTTORE 3Q1

ALIMENTAZIONE DA TRASFORMATORE TR1
COMANDO APERTURA INTERRUTTORE 3Q1

DISPONIBILE

DISPONIBILE

DISPONIBILE


REV.	MODIFICA	DATA	RESP.
1			

IMPIANTO
 AUTOSTRADA PEDEMONTANA – TRATTA B1
 CABINA ELETTRICA INDUSTRIE

OGGETTO
 QE GENERALE BT POWER CENTER – QGBT
 SCHEMA ELETTRICO AUSILIARI PLC

DISEG.	S.T.	DISEGNO NR 01CIND/QE/14-030
VERIF.	U.S.	
APPR.	G.C.	

FILE	01QGBT_B1-IND.DWG
FOGLIO	27 DI 28
SEGUE	28

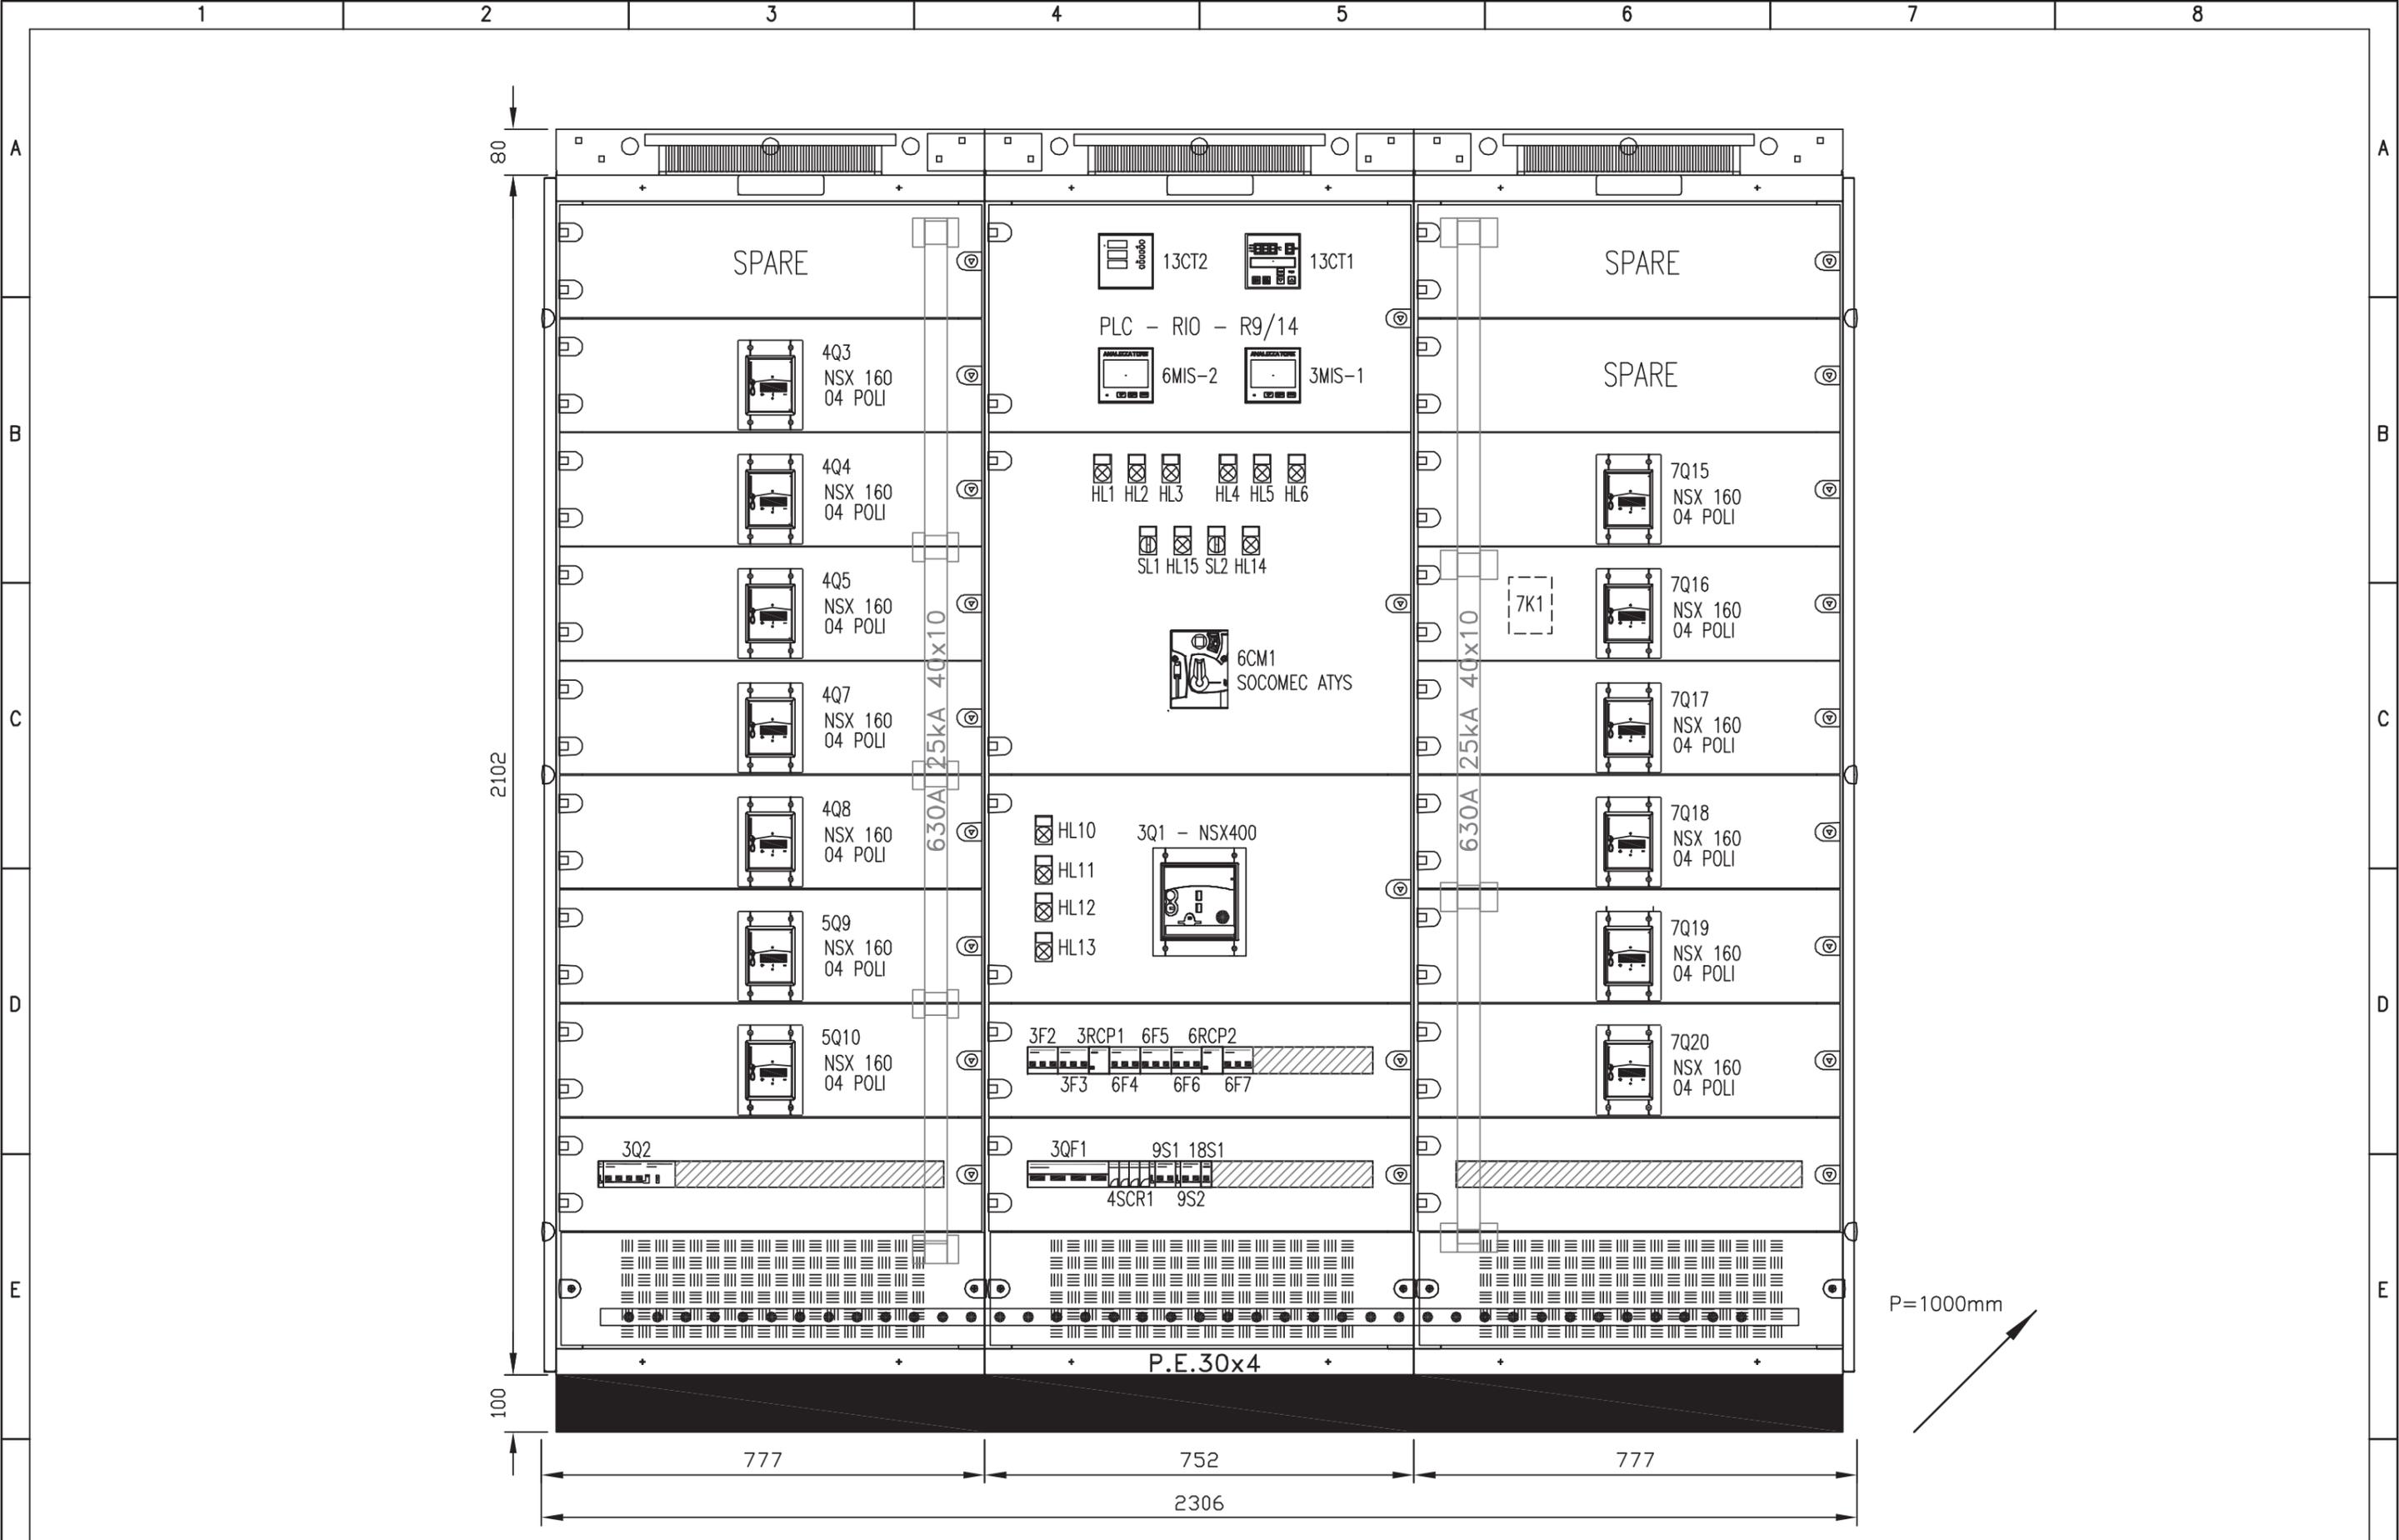

				IMPIANTO		OGGETTO		DISEG. S.T.		DISEGNO NR		FILE 01QGBT_B1-IND.DWG	
				AUTOSTRADA PEDEMONTANA - TRATTA B1		QE GENERALE BT POWER CENTER - QGBT		VERIF. U.S.		01CIND/QE/14-030		FOGLIO 28 DI 28	
				CABINA ELETTRICA INDUSTRIE		FRONTE QUADRO		APPR. G.C.				SEGUE	
REV.	MODIFICA	DATA	RESP.	1	2	3	4	5	6	7	8		

CARATTERISTICHE PRINCIPALI DEL QUADRO

NORME DI RIFERIMENTO
CEI EN 61439-2

CONDIZIONI AMBIENTALI

GRADO DI INQUINAMENTO 3	TEMPERATURA AMBIENTE -5/+40°C
ALTITUDINE ≤1000m s.l.m.	

CARATTERISTICHE ELETTRICHE

TENSIONE NOMINALE D' ISOLAMENTO (U _i) 500V	TENSIONE NOMINALE D' IMPIEGO (U _e) 400V
FREQUENZA 50Hz	CORRENTE NOMINALE SBARRE PRINCIPALI (I _n) 250 A
CORRENTE DI C.C. TRIFASE (I _k) 6 kA	CORRENTE MASSIMA DI PICCO 10,2 kA
POTERE D'INTERRUZIONE (I _{cu}) 10 kA	POTERE DI CHIUSURA (I _{cm} =I _{cu} x n) 17 kA

CARATTERISTICHE MECCANICHE

GRADO DI PROTEZIONE ESTERNO IP 55	GRADO DI PROTEZIONE INTERNO IP 20
ACCESSIBILITA' FRONTALE	AMPLIABILITA' LATERALE
PORTA FRONTALE VETRO	INGRESSO/USCITE BASSO
COLORE RAL 7035	ESECUZIONE FORMA 2a
MATERIALE LAMIERA METALLICA	

LEGENDA SIMBOLI

Simbolo	Descrizione
-----	Collegamento meccanico-pneumatico-idraulico
// /	Conduttura monofase con conduttore neutro
/// /	Conduttura trifase con conduttore neutro
/// / T	Conduttura trifase con conduttore protezione e neutro
//	Conduttura bifase
// / T	Conduttura monofase con conduttore di neutro e terra
⊗	Lampada, lampada di segnalazione
⊞	Scaricatore
⚡	Interruttore di manovra-sezionatore, con fusibile incorpor.
⚡	Sezionatore con fusibile incorporato
⚡	Sezionatore con fusibile incorporato
⊞	Bobina di comando con 2 avvolg.separati, rappres.raggrupp.
⊞	Bobina di comando contattori
⚡	Interrutt. di pot.ad apert.autom.funz.per corr.magnetoter.differ.
⚡	Interrutt. di pot.ad apert.autom.funz.per corr.magnetoter.
⚡	Interruttore di manovra-sezionatore
⚡	Contattore (contatto di chiusura)
⚡	Selettore a 3 posizioni
⚡	Contatto di chiusura
□	Terminale o morsetto (030202v2)
○	Terminale o morsetto (030202)
⊞	Terra
Ⓜ	Comando a motore elettrico
--▽--	Interblocco meccanico tra due apparecchi

IMPIANTO
AUTOSTRADA PEDEMONTANA - TRATTA B1
CABINA ELETTRICA INDUSTRIE


OGGETTO
Q_CONTINUITA' ASSOLUTA Q_CA/1
LEGENDA SIMBOLI - ELENCO REVISIONI

DISEG.	S.T.	DISEGNO NR 02CIND/QE/14-030
VERIF.	U.S.	
APPR.	G.C.	

FILE 02QCA-1_B1-IND.DWG
FOGLIO 2 DI 47
SEGUE 3


REV.	MODIFICA	DATA	RESP.
1			

1 2 3 4 5 6 7 8

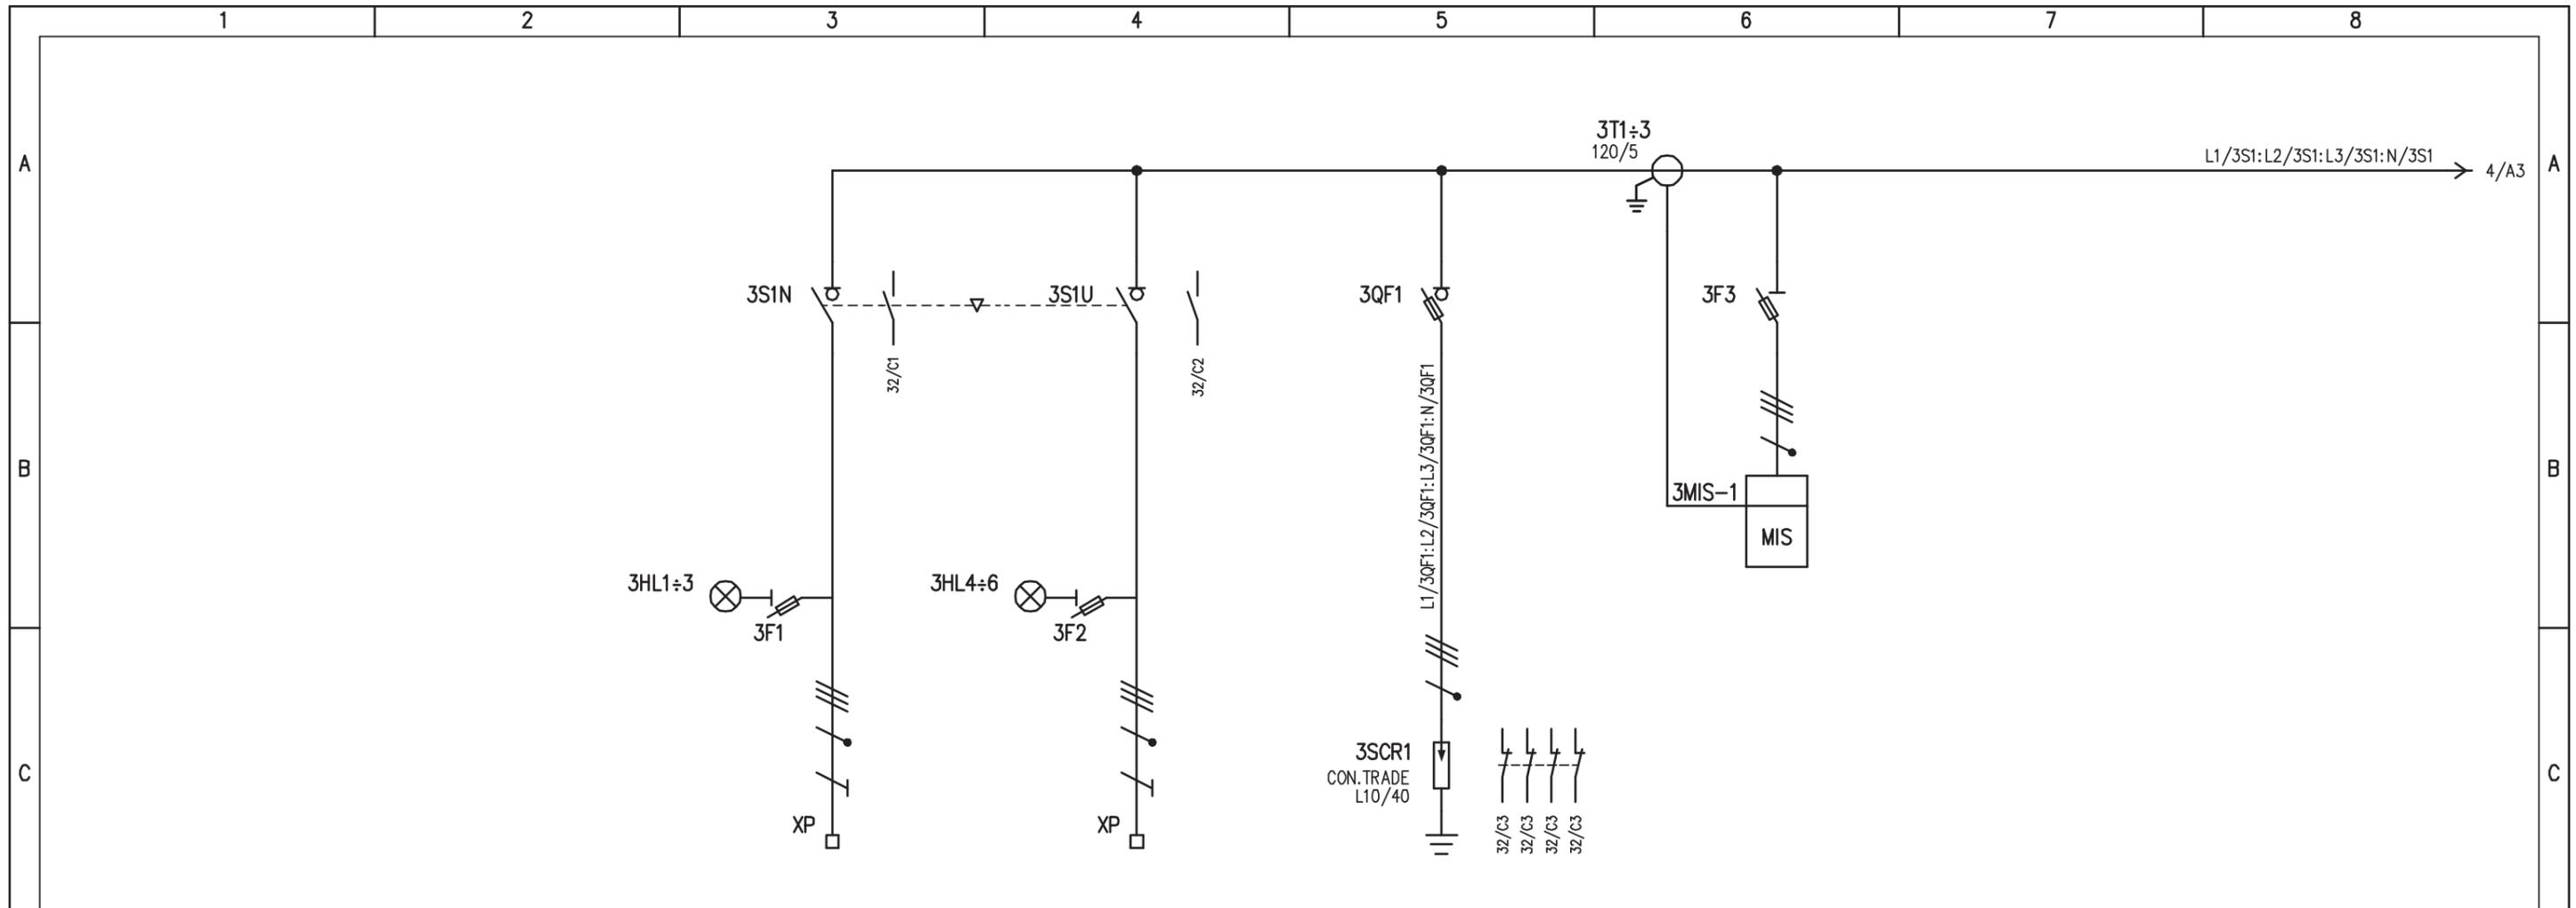


UTENZA	DENOMINAZIONE		ALIMENTAZIONE DA RETE		ALIMENTAZIONE DA UPS		LIMITATORI DI SOVRATENSIONI	STRUMENTO DI MISURA MULTIFUNZIONE
	SIGLA	POTENZA TOT. kW	3S1N		3S1U		3SCR1	3MIS-1
	TIPO		TN-S	28,8	TN-S	40kVA		
	Ue V	Ib A	400	48,9	400	57,7		
	COEF. CONTEMP.	COS φ	1	0,85	1	/		
INTERRUTTORE O SEZIONATORE	COSTRUTTORE		SOCOMEK		SOCOMEK		G. SCHNEIDER	G. SCHNEIDER
	TIPO		SIRCO VM1		SIRCO VM1			PM5110
	N.POLI	In A	4	125	4	125		
	Ith A	Idn A	/	/	/	/		
FUSIBILE	TIPO		STI (3P+N) - 10,3x38		STI (3P+N) - 10,3x38		SBI (3P+N) - 22x58	STI (3P+N) - 10,3x38
	CALIBRO		gG / 2		gG / 2		gG / 125	gG / 2
CONTATTORE	TIPO							
	In A	Pn kW						
RELE' TERMICO	TIPO							
	TARATURA							
LINEA DI POTENZA	TIPO CAVO		FG7(0)M1		FG7(0)M1			
	FORMAZIONE		3x(1x50)+1x25+1G25		3x(1x50)+1x25+1G25			
	LUNGHEZZA		20		20			
	Iz A							
	C.d.T. a In %	C.d.T. a Ib %						
	Zk mΩ	Zs mΩ						
	Ik trifase/monof. kA	Ik1 fase/terra kA						
NUMERAZIONE MORSETTIERA			L1/3S1N:L2/3S1N:L3/3S1N:N/3S1N:PE	L1/3S1U:L2/3S1U:L3/3S1U:N/3S1U:PE				

IMPIANTO		OGGETTO		DISEG. S.T.	DISEGNO NR		FILE 02QCA-1_B1-IND.DWG
AUTOSTRADA PEDEMONTANA - TRATTA B1		Q_CONTINUITA' ASSOLUTA Q_CA/1		VERIF. U.S.	02CIND/QE/14-030		FOGLIO 3 DI 47
CABINA ELETTRICA INDUSTRIE		SCHEMA ELETTRICO DI POTENZA		APPR. G.C.			SEGUE 4
REV.	MODIFICA	DATA	RESP.				

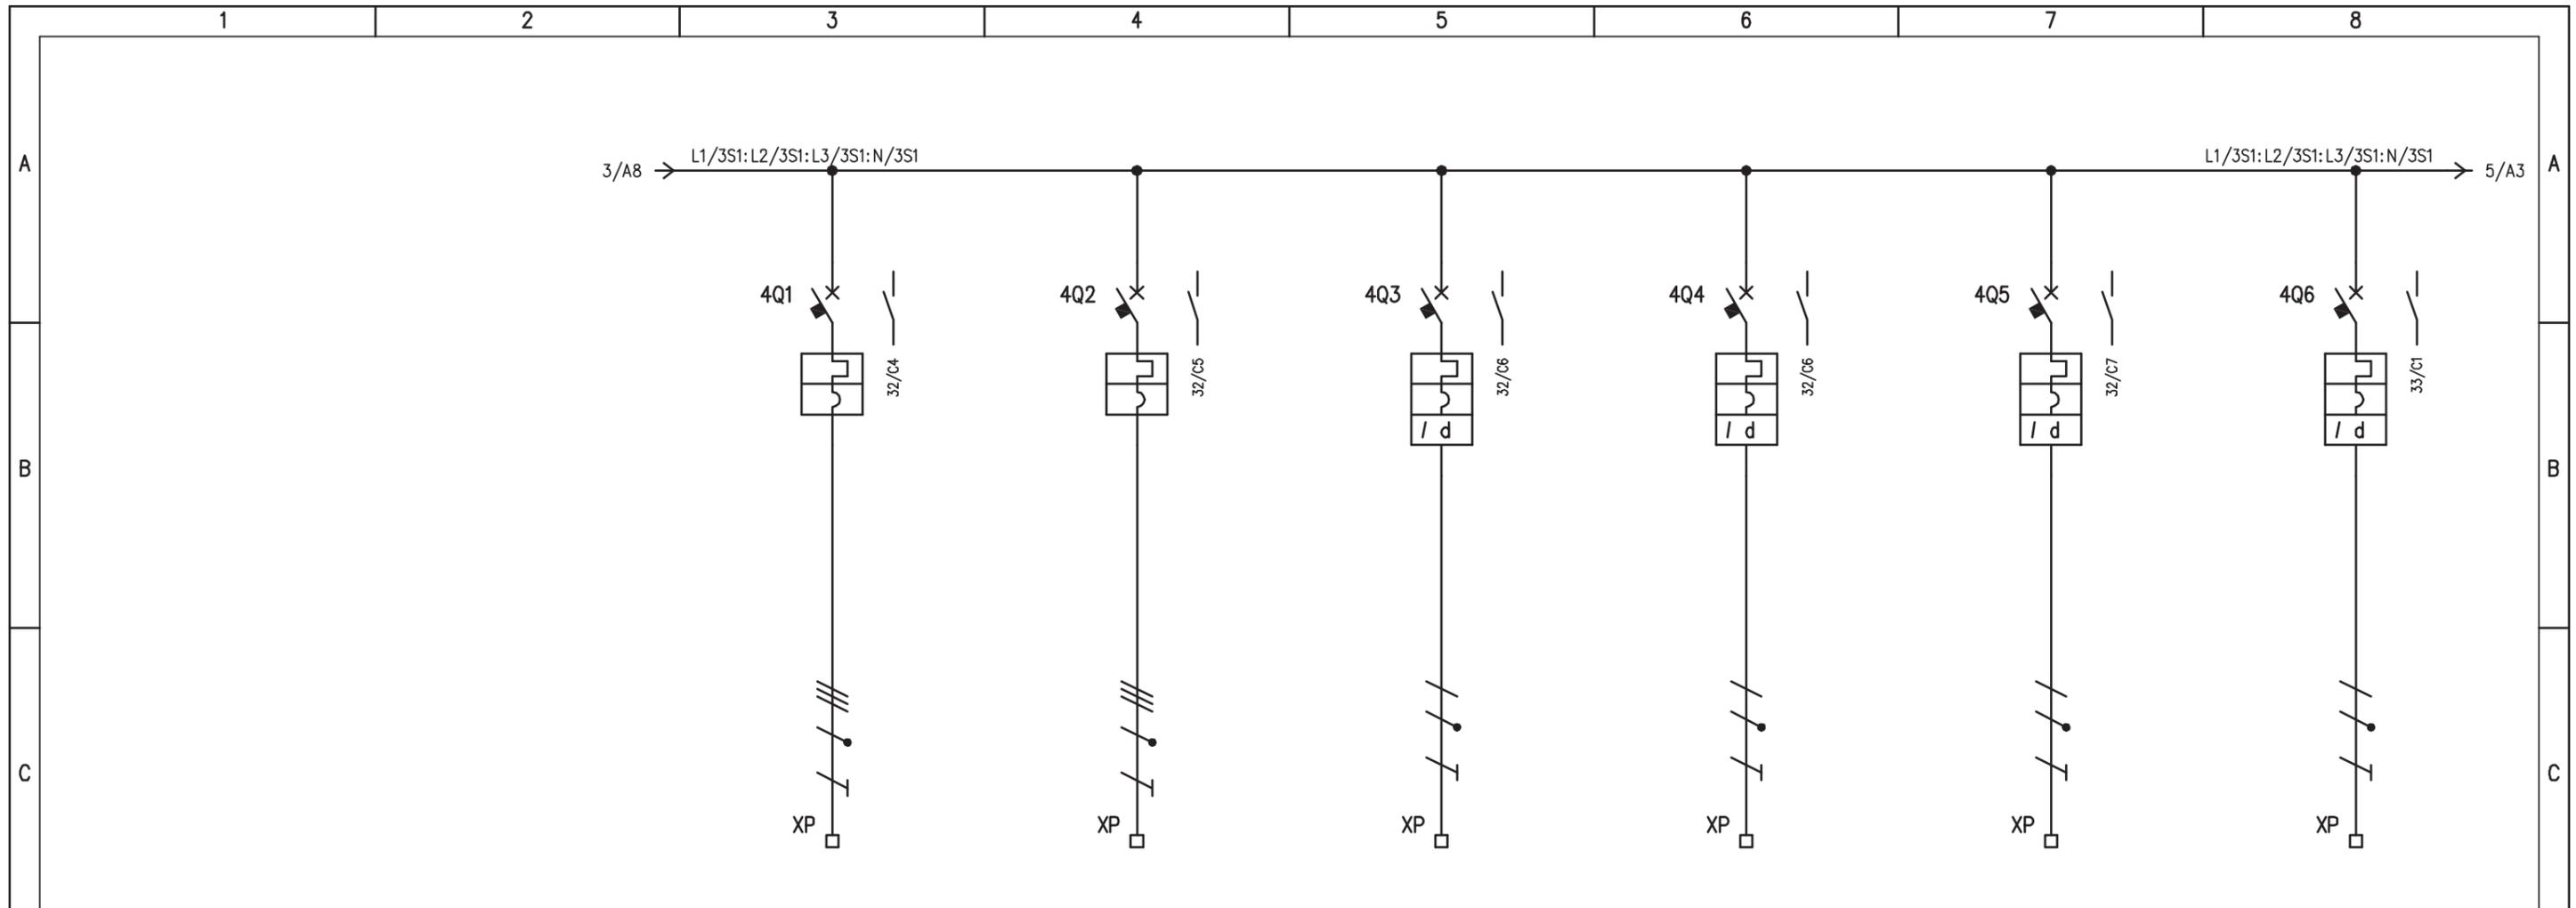


UTENZA	DENOMINAZIONE		QUADRO Q_IL/1 SEZ. CONTINUITA'		QUADRO Q_IL/2 SEZ. CONTINUITA'		RACK APPARATI CABINA		RACK PLC CABINA		AUSILIARI 230V Q_BT		POSTAZIONE PC LOCALE		
	SIGLA		4Q1		4Q2		4Q3		4Q4		4Q5		4Q6		
	TIPO	POTENZA TOT.	4,2		4,8						0,5				
	Ue	V lb	A		A		230		230		230		230		
	COEF. CONTEMP.	COS φ	1 0,9		1 0,9		1 0,9		1 0,9		1 0,9		1 0,9		
INTERRUTTORE O SEZIONATORE	COSTRUTTORE		G. SCHNEIDER		G. SCHNEIDER		G. SCHNEIDER		G. SCHNEIDER		G. SCHNEIDER		G. SCHNEIDER		
	TIPO		iC60N		iC60N		iC60N+VIGI		iC60N+VIGI		iC60N+VIGI		iC60N+VIGI		
	N.POLI	In	A		A		2 16		2 16		2 10		2 16		
	Ith	A ldn	A		A		16 0,03 (A)		16 0,03 (A)		10 0,03 (A)		16 0,03 (A)		
	Im (o curva)	A Pdi	kA		kA		160 (C) 10		160 (C) 10		100 (C) 10		160 (C) 10		
FUSIBILE	TIPO														
	CALIBRO		A												
CONTATTORE	TIPO														
	In	A Pn	kW												
RELE' TERMICO	TIPO														
	TARATURA		A												
LINEA DI POTENZA	TIPO CAVO		FG7(O)M1		FG7(O)M1		FG7(O)M1		FG7(O)M1		FG7(O)M1		FG7(O)M1		
	FORMAZIONE		5G6		5G6		3G2,5		3G2,5		3G2,5		3G4		
	LUNGHEZZA		m		15		15		10		10		20		
	Iz		A												
	C.d.T.	a In	%	C.d.T.	a lb	%									
	Zk	mΩ	Zs	mΩ											
	Ik trifase/monof.	kA	Ik1 fase/terra	kA											
NUMERAZIONE MORSETTIERA			L1/4Q1:L2/4Q1:L3/4Q1:N/4Q1:PE		L1/4Q2:L2/4Q2:L3/4Q2:N/4Q2:PE		L1/4Q3:N/4Q3:PE		L2/4Q4:N/4Q4:PE		L3/4Q5:N/4Q5:PE		L1/4Q6:N/4Q6:PE		
IMPIANTO			AUTOSTRADA PEDEMONTANA - TRATTA B1 CABINA ELETTRICA INDUSTRIE				OGGETTO			DISEG. S.T.		DISEGNO NR		FILE 02QCA-1_B1-IND.DWG	
							Q_CONTINUITA' ASSOLUTA Q_CA/1 SCHEMA ELETTRICO DI POTENZA			VERIF. U.S.		02CIND/QE/14-030		FOGLIO 4 DI 47	
REV.			MODIFICA		DATA		RESP.		APPR. G.C.				SEGUE 5		

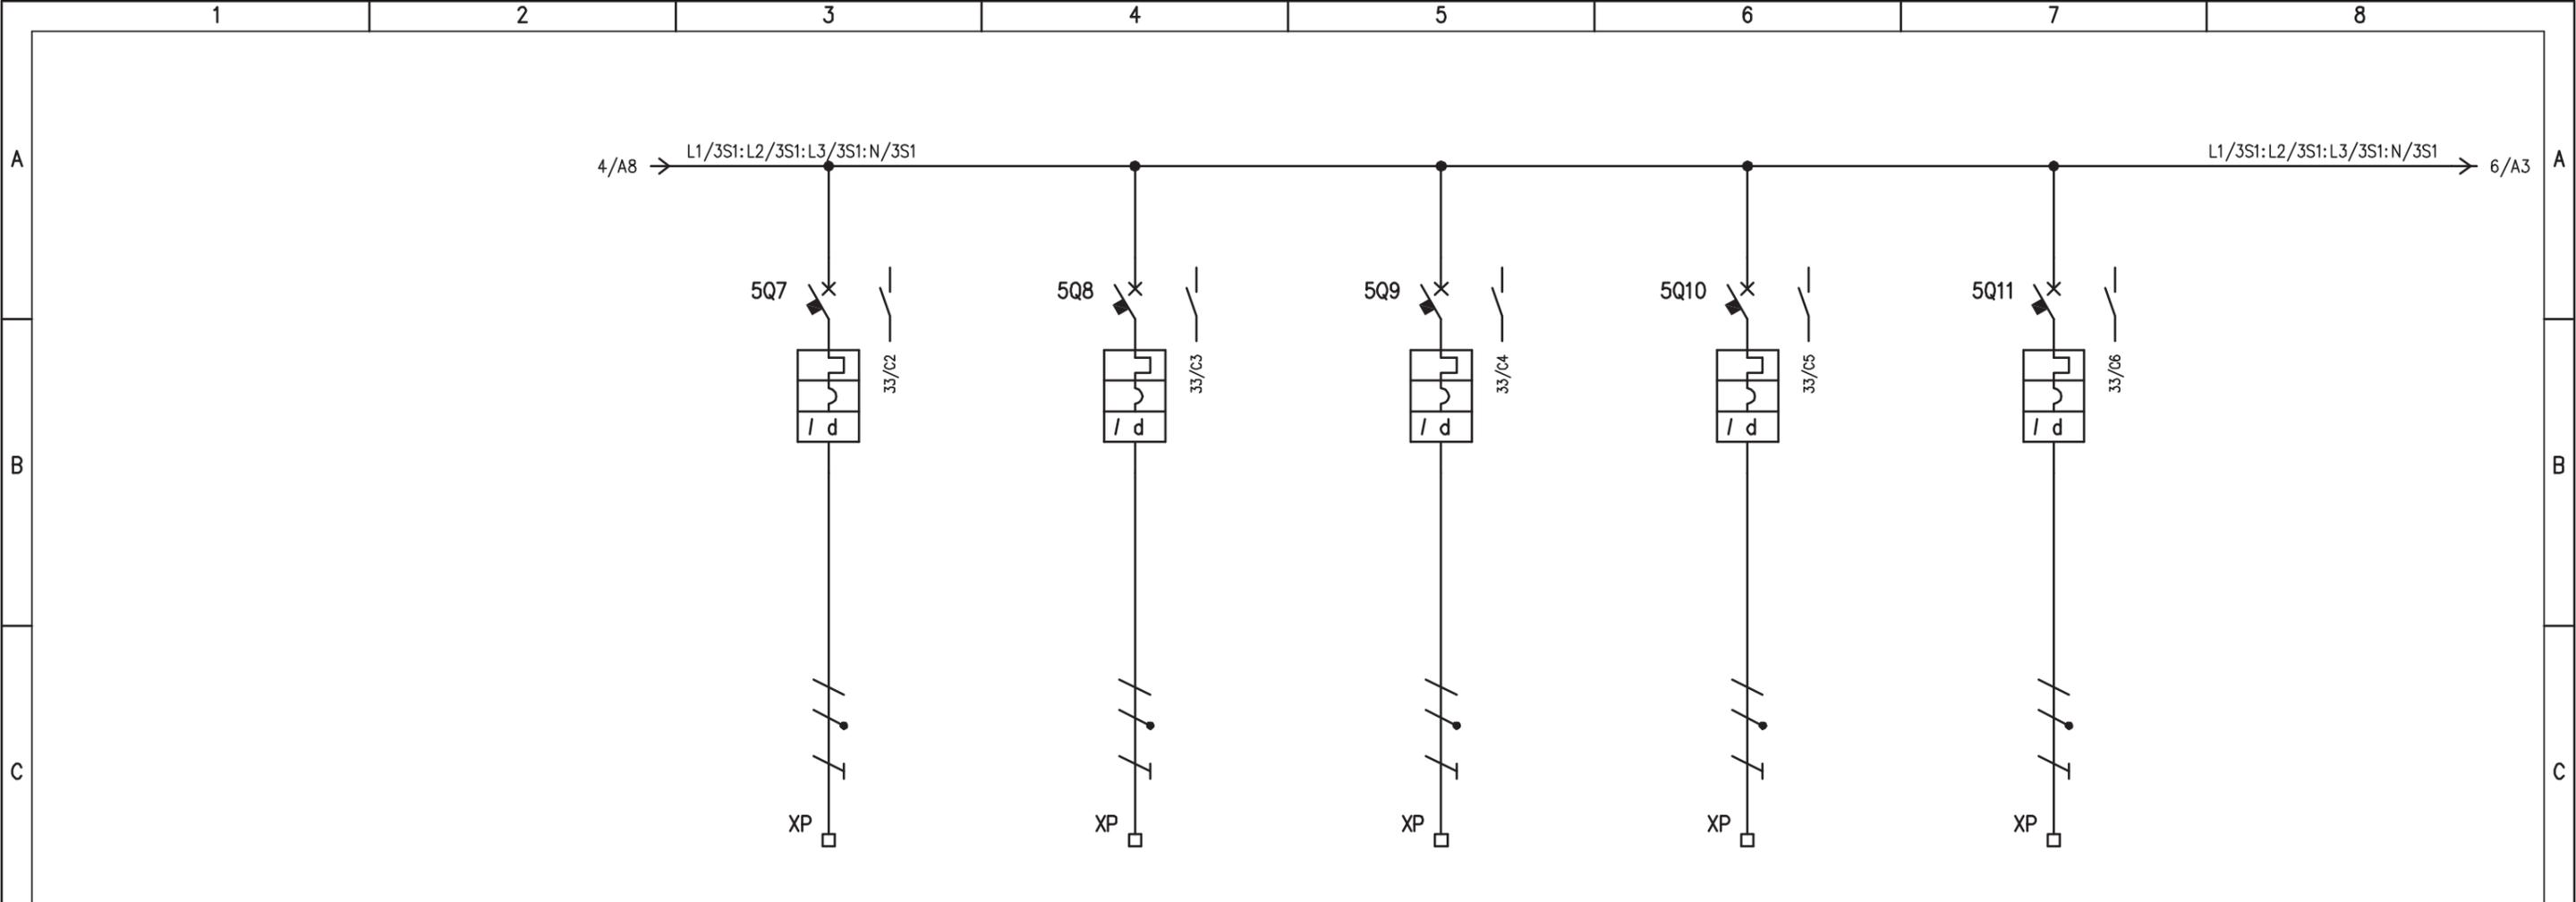


UTENZA	DENOMINAZIONE		ALIM. RACK CENTRALI ANTINCENDIO - ANTINTRUSIONE		RISERVA		RACK TVCC		RISERVA		RISERVA	
	SIGLA		5Q7		5Q8		5Q9		5Q10		5Q11	
	TIPO	POTENZA TOT. kW										
	Ue V	Ib A	230		230		230		230		230	
COEF. CONTEMP.	COS φ	1	0,9	1	0,9	1	0,9	1	0,9	1	0,9	
INTERRUTTORE O SEZIONATORE	COSTRUTTORE		G. SCHNEIDER		G. SCHNEIDER		G. SCHNEIDER		G. SCHNEIDER		G. SCHNEIDER	
	TIPO		iC60N+VIGI		iC60N+VIGI		iC60N+VIGI		iC60N+VIGI		iC60N+VIGI	
	N.POLI	In A	2	16	2	16	2	16	2	16	2	16
	Ith A	I _{dn} A	16	0,03 (A)	16	0,03 (A)	16	0,03 (A)	16	0,03 (A)	16	0,03 (A)
I _m (o curva) A	P _{di} kA	160 (C)	10	160 (C)	10	160 (C)	10	160 (C)	10	160 (C)	10	
FUSIBILE	TIPO											
	CALIBRO		A									
CONTATTORE	TIPO											
	In A	Pn kW										
RELE' TERMICO	TIPO											
	TARATURA		A									
LINEA DI POTENZA	TIPO CAVO		FG7(O)M1		FG7(O)M1		FG7(O)M1		FG7(O)M1		FG7(O)M1	
	FORMAZIONE		3G2,5		3G2,5		3G2,5		3G2,5		3G2,5	
	LUNGHEZZA		m		10		10		10		10	
	Iz A											
	C.d.T. a In %	C.d.T. a Ib %										
	Zk mΩ	Zs mΩ										
I _k trifase/monof. kA	I _{k1} fase/terra kA											
NUMERAZIONE MORSETTIERA			L2/5Q7:N/5Q7:PE		L3/5Q8:N/5Q8:PE		L1/5Q9:N/5Q9:PE		L2/5Q10:N/5Q10:PE		L3/5Q11:N/5Q11:PE	


IMPIANTO		OGGETTO		DISEG. S.T.		DISEGNO NR		FILE 02QCA-1_B1-IND.DWG	
AUTOSTRADA PEDEMONTANA - TRATTA B1		Q_CONTINUITA' ASSOLUTA Q_CA/1		VERIF. U.S.		02CIND/QE/14-030		FOGLIO 5 DI 47	
CABINA ELETTRICA INDUSTRIE		SCHEMA ELETTRICO DI POTENZA		APPR. G.C.				SEGUE 6	
REV.	MODIFICA	DATA	RESP.						

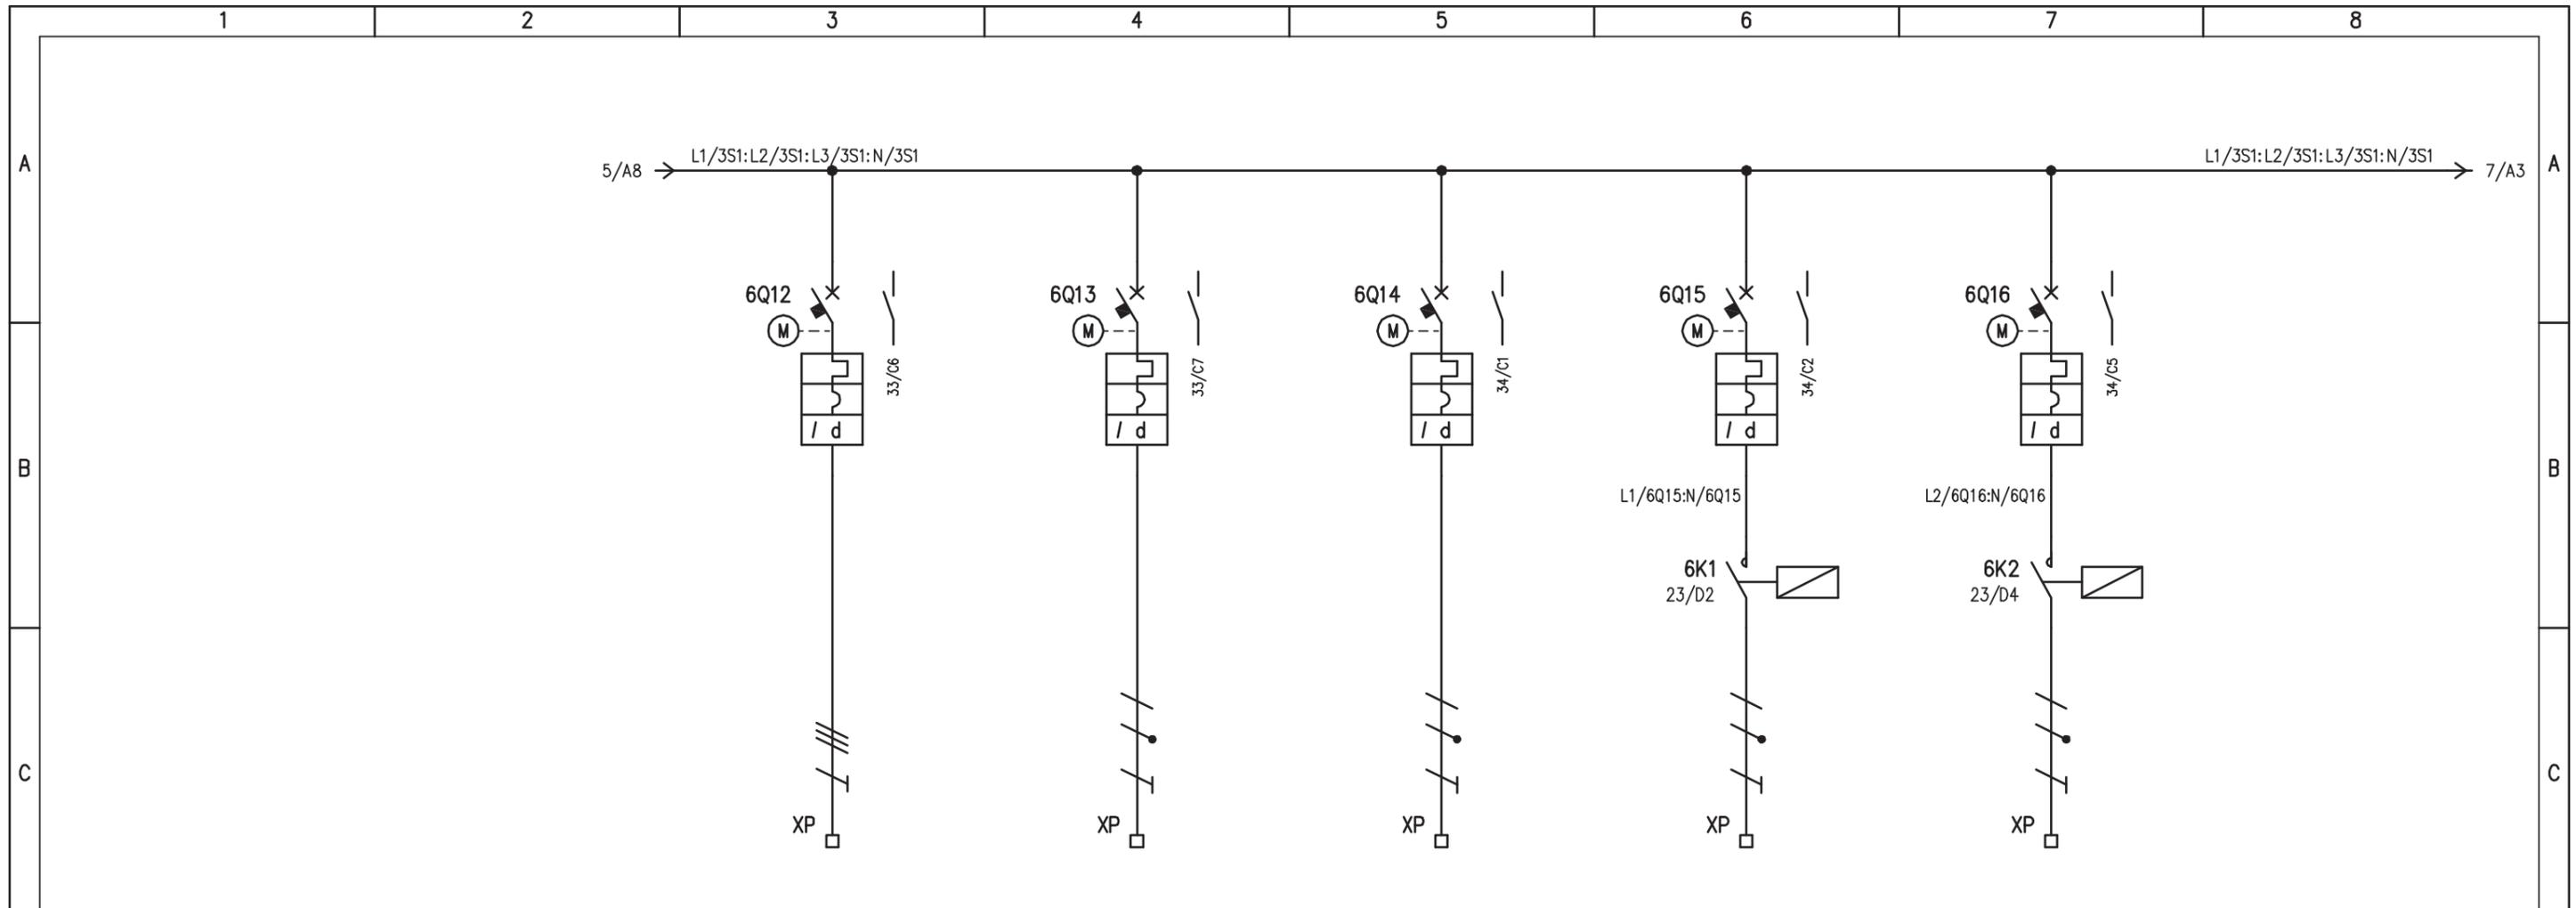

D	UTENZA	DENOMINAZIONE		PMV I1 Ex B2 (Pk 0+450)		DORSALE SOS ITINERE B2 (Pk 0+425)		RISERVA		DELINEATORI LED - EX B2 ITINERE (A)		DELINEATORI LED ITINERE (B2)	
		SIGLA		6Q12		6Q13		6Q14		6Q15		6Q16	
		TIPO	POTENZA TOT. kW	4,8						0,48		0,48	
		Ue V	Ib A	400	7,7	230		230		230	2,3	230	2,3
COEF. CONTEMP.		COS φ		1	0,9	1	0,9			1	0,9	1	0,9
D	INTERRUTTORE O SEZIONATORE	COSTRUTTORE		G. SCHNEIDER		G. SCHNEIDER		G. SCHNEIDER		G. SCHNEIDER		G. SCHNEIDER	
		TIPO		ARA+iC60N+VIGI		ARA+iC60N+VIGI		ARA+iC60N+VIGI		ARA+iC60N+VIGI		ARA+iC60N+VIGI	
		N.POLI	In A	3	20	2	16	2	16	2	16	2	16
		Ith A	Iln A	20	0,3 (A)	16	0,3 (A)	16	0,3 (A)	16	0,3 (A)	16	0,3 (A)
Im (o curva) A		Pdi kA		200 (C)	10	160 (C)	10	160 (C)	10	160 (C)	10	160 (C)	10
E	FUSIBILE	TIPO											
		CALIBRO		A									
E	CONTATTORE	TIPO								iCT (2P)		iCT (2P)	
		In A	Pn kW							16		16	
E	RELE' TERMICO	TIPO											
		TARATURA		A									
F	LINEA DI POTENZA	TIPO CAVO		FG7(0)R		FG7(0)R		FG7(0)R		FG7(0)R			
		FORMAZIONE		4G6		3G6		3G6		3G6			
		LUNGHEZZA		m		250		1150		200			
		Iz A											
		C.d.T. a In %	C.d.T. a Ib %										
		Zk mΩ	Zs mΩ										
Ik trifase/monof. kA		Ik1 fase/terra kA											
NUMERAZIONE MORSETTIERA				L1/6Q12: L2/6Q12: L3/6Q12: PE		L1/6Q13: N/6Q13: PE		L3/6Q14: N/6Q14: PE		L1/6K1: N/6K1: PE		L2/6K2: N/6K2: PE	
F	IMPIANTO			OGGETTO			DISEG. S.T.		DISEGNO NR		FILE 02QCA-1_B1-IND.DWG		
	AUTOSTRADA PEDEMONTANA - TRATTA B1			Q_CONTINUITA' ASSOLUTA Q_CA/1			VERIF. U.S.		02CIND/QE/14-030		FOGLIO 6 DI 47		
	CABINA ELETTRICA INDUSTRIE			SCHEMA ELETTRICO DI POTENZA			APPR. G.C.				SEGUE 7		
REV.	MODIFICA	DATA	RESP.										
1	2	3	4	5	6	7	8						

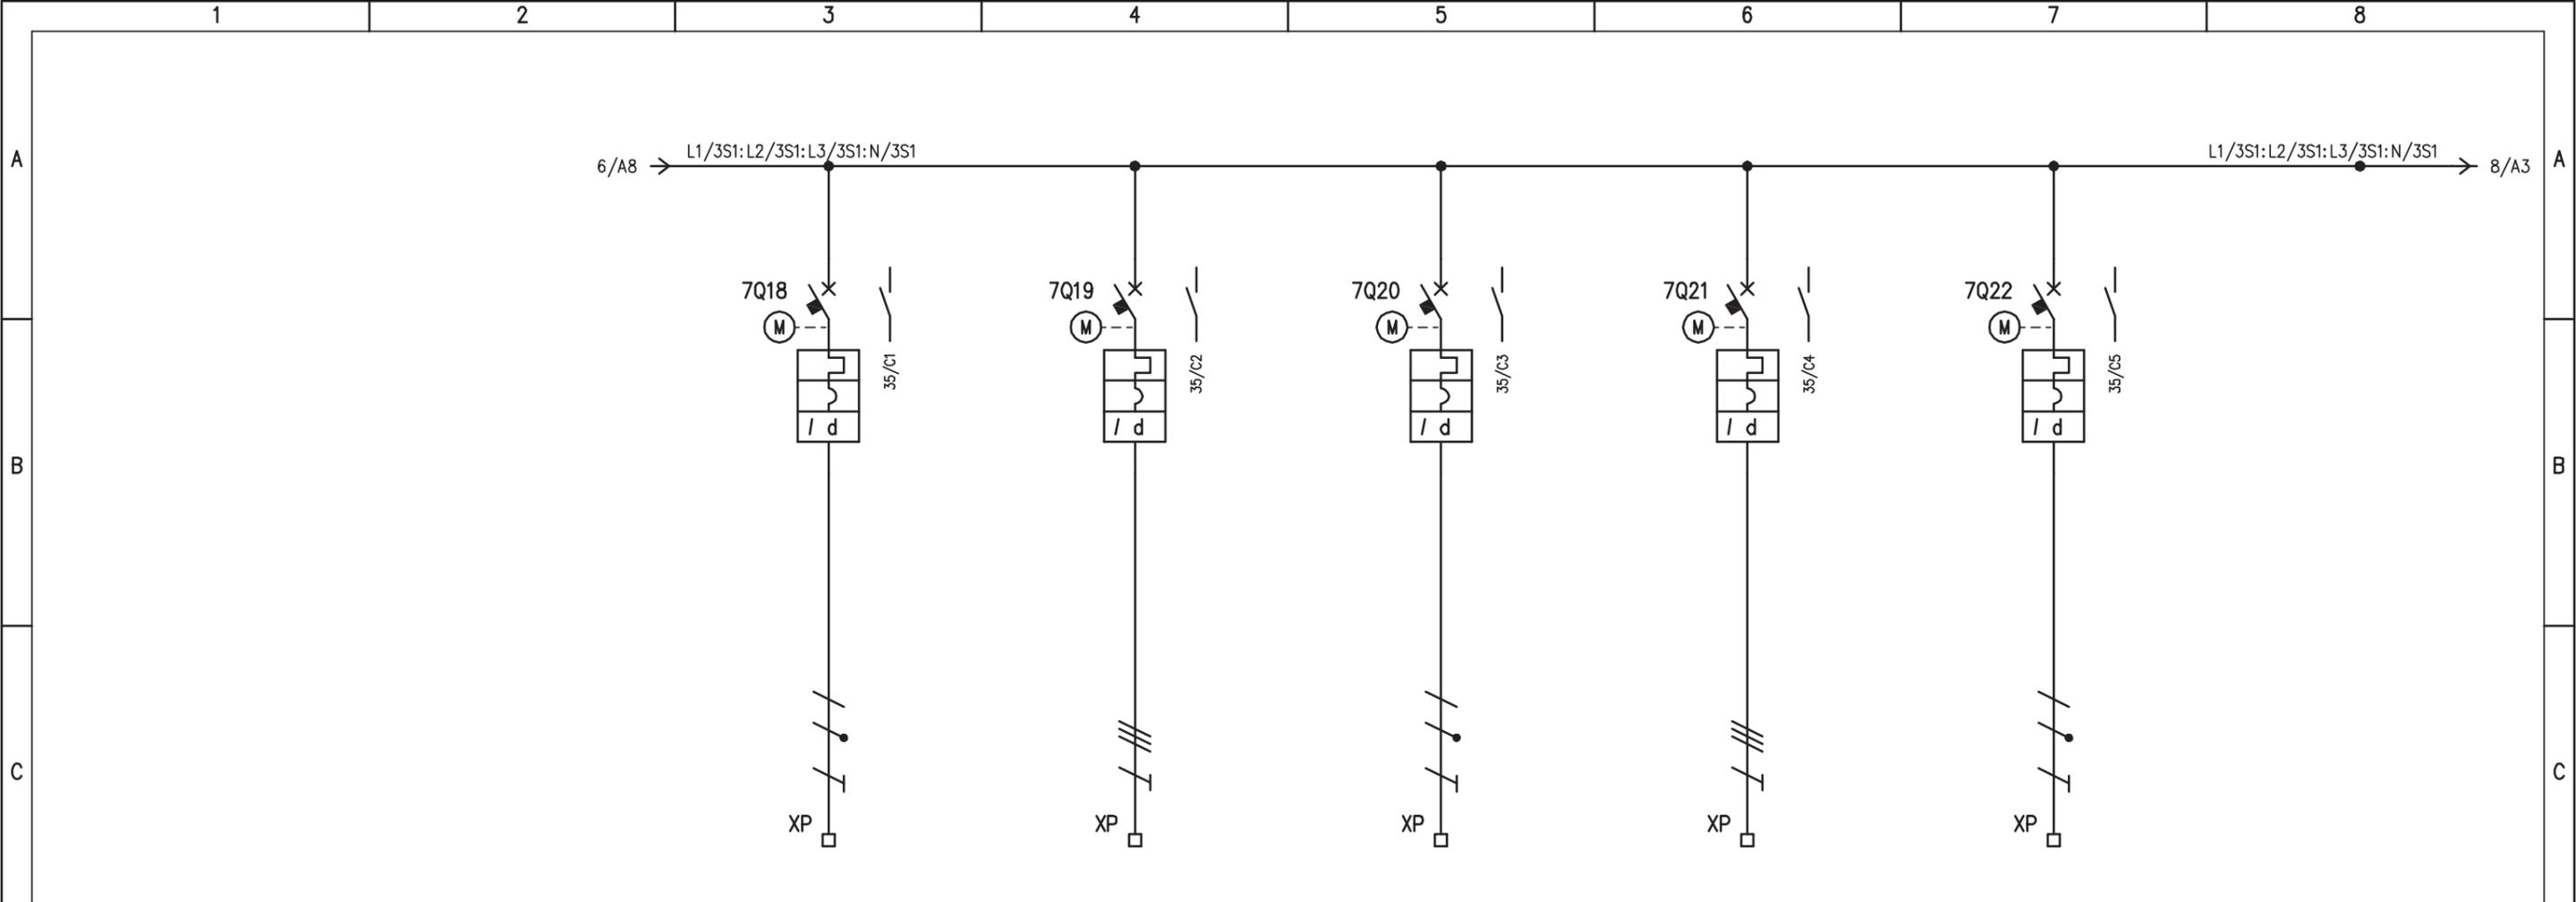


D	UTENZA	DENOMINAZIONE		DORSALE STAZIONE METEO EST/OVEST - G.A. COPRENO		RISERVA		RISERVA		RISERVA		RISERVA	
		SIGLA		7Q18		7Q19		7Q20		7Q21		7Q22	
		TIPO	POTENZA TOT. kW										
		Ue V	Ib A	230		400		230		400		230	
COEF. CONTEMP.		COS φ		1	0,9								
E	INTERRUTTORE O SEZIONATORE	COSTRUTTORE		G. SCHNEIDER		G. SCHNEIDER		G. SCHNEIDER		G. SCHNEIDER		G. SCHNEIDER	
		TIPO		ARA+iC60N+VIGI		ARA+iC60N+VIGI		ARA+iC60N+VIGI		ARA+iC60N+VIGI		ARA+iC60N+VIGI	
		N.POLI	In A	2	16	4	16	2	16	4	16	2	16
		Ith A	Idn A	16	0,3 (A)	16	0,3 (A)	16	0,3 (A)	16	0,3 (A)	16	0,5 (A)
I _m (o curva) A	Pdi kA	160 (C)	10	160 (C)	10	160 (C)	10	160 (C)	10	160 (C)	10		
E	FUSIBILE	TIPO											
	CALIBRO		A										
E	CONTATTORE	TIPO											
	In A	Pn kW											
E	RELE' TERMICO	TIPO											
	TARATURA		A										
F	LINEA DI POTENZA	TIPO CAVO		FG7(0)R									
		FORMAZIONE		3G4									
		LUNGHEZZA		m		690							
		Iz A											
		C.d.T. a In %	C.d.T. a Ib %										
		Zk mΩ	Zs mΩ										
I _k trifase/monof. kA	I _{k1} fase/terra kA												
NUMERAZIONE MORSETTIERA		L1/7Q18:N/7Q18:PE		L1/7Q19:L2/7Q19:L3/7Q19:PE		L2/7Q20:N/7Q20:PE		L1/7Q21:L2/7Q21:L3/7Q21:PE		L3/7Q22:N/7Q22:PE			
F	IMPIANTO		AUTOSTRADA PEDEMONTANA - TRATTA B1 CABINA ELETTRICA INDUSTRIE				OGGETTO		Q_CONTINUITA' ASSOLUTA Q_CA/1 SCHEMA ELETTRICO DI POTENZA				
	DISSEG. S.T.		DISEGNO NR		FILE 02QCA-1_B1-IND.DWG		VERIF. U.S.		FOGLIO 7 DI 47				
	APPR. G.C.		02CIND/QE/14-030		SEGUE 8								
REV.	MODIFICA	DATA	RESP.										

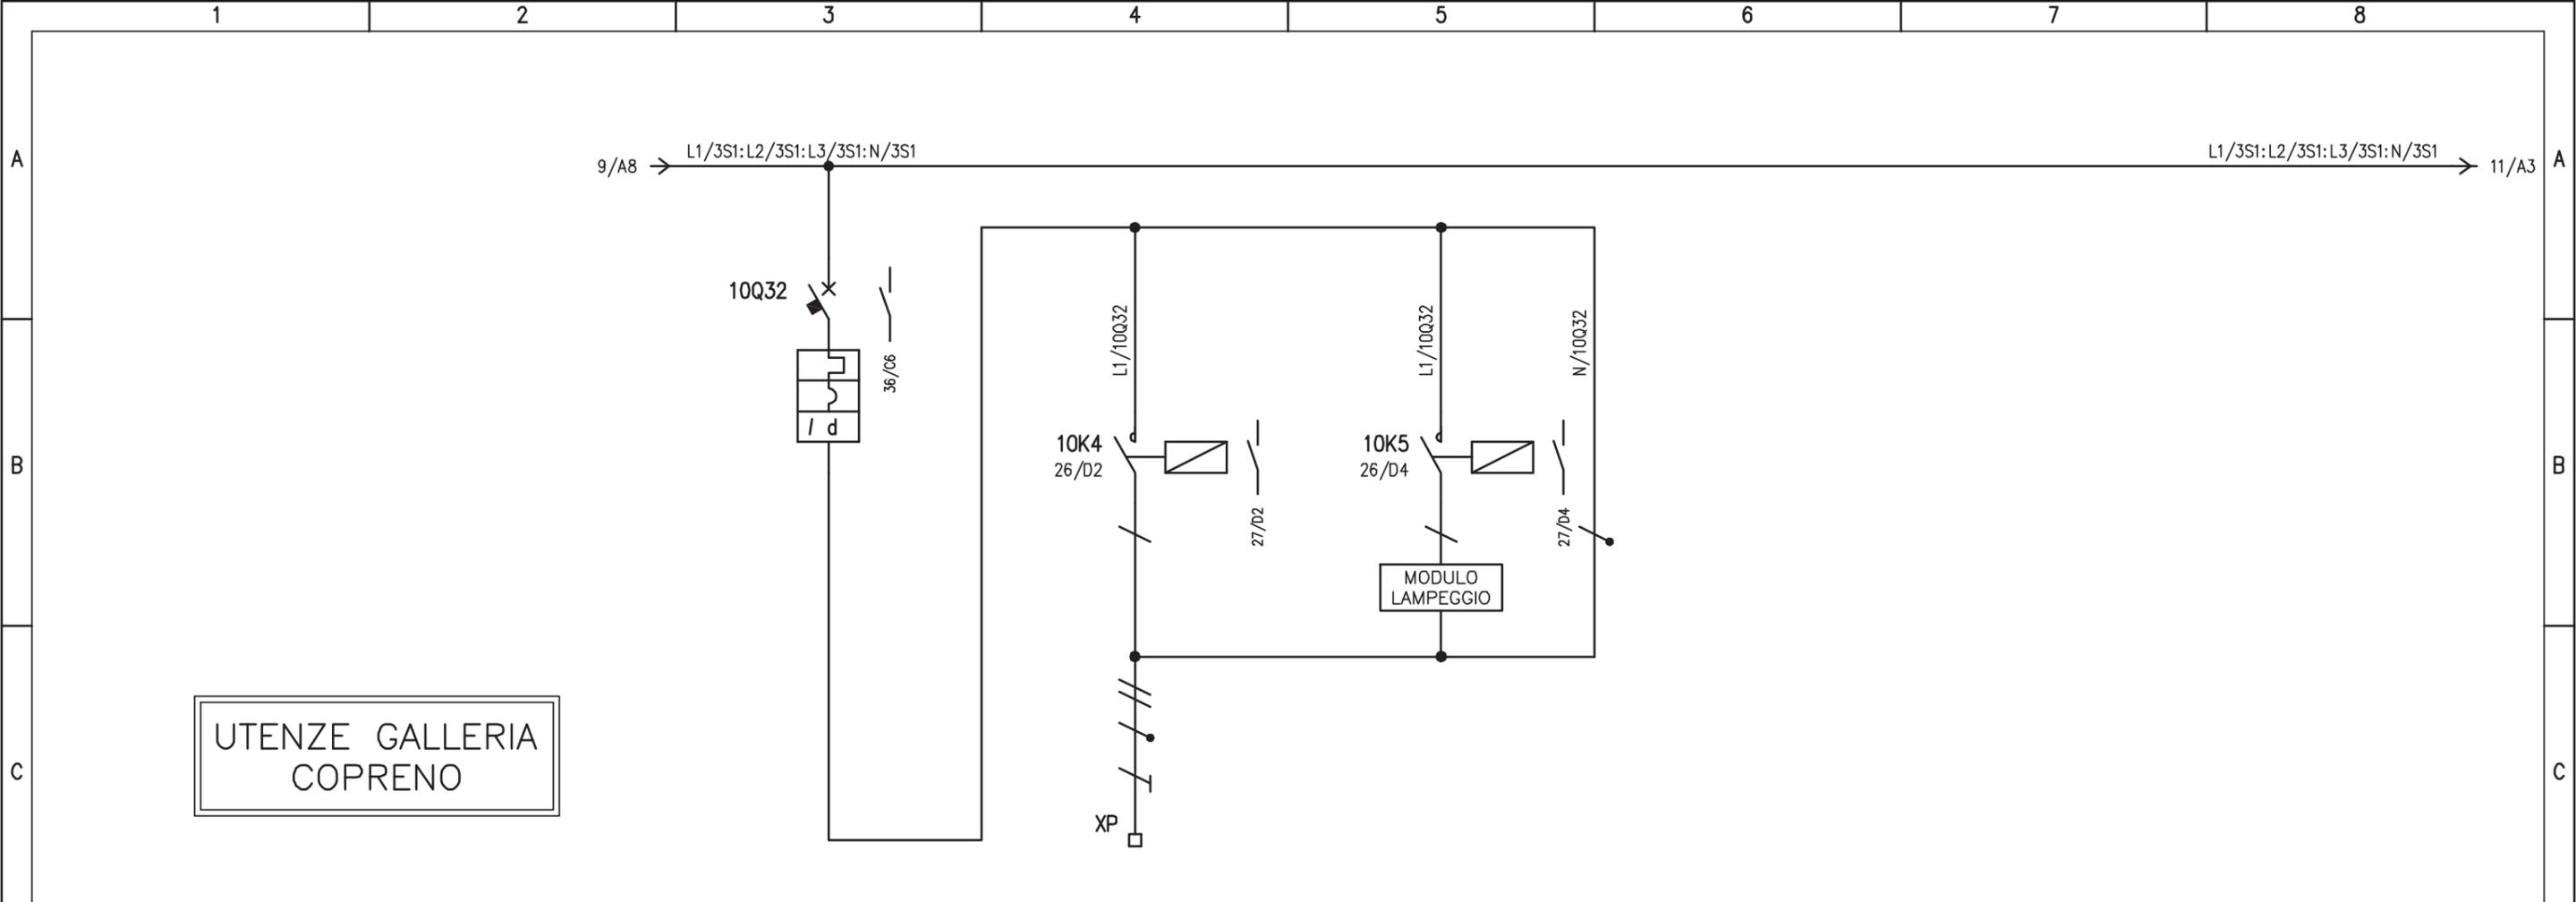

UTENZE GALLERIA
COPRENO


D	UTENZA	DENOMINAZIONE		SEMAFORO 2 LUCI IMBOCCO LATO 1-2		COMANDO LUCE ROSSA		COMANDO LUCE GIALLA						
		SIGLA		10Q32										
		TIPO	POTENZA TOT.	kW	0,4									
		Ue	V	Ib	A	230	1,92							
	COEF. CONTEMP.	COS φ		1	0,9									
E	INTERRUTTORE O SEZIONATORE	COSTRUTTORE		G. SCHNEIDER		G. SCHNEIDER		G. SCHNEIDER						
		TIPO		iC60N+VIGI										
		N.POLI	In	A	2	10								
		Ith	A	I _{dn}	A	10	0,5 (A)							
	I _m (o curva)	A	P _{di}	kA	100 (C)	10								
E	FUSIBILE	TIPO												
	CALIBRO		A											
E	CONTATTORE	TIPO				iCT (1P) - AC3		iCT (1P) - AC3						
	In		A	Pn	kW		25	25						
E	RELE' TERMICO	TIPO												
	TARATURA		A											
F	LINEA DI POTENZA	TIPO CAVO				FG7(0)M1								
		FORMAZIONE				4G2,5								
		LUNGHEZZA		m		435								
		Iz		A										
		C.d.T.	a	In	%	C.d.T.	a	Ib	%					
		Zk	mΩ	Zs	mΩ									
	I _k trifase/monof.	kA	I _{k1} fase/terra	kA										
	NUMERAZIONE MORSETTIERA				L1/10K4:L1/10K5:N/10Q32:PE									

IMPIANTO				OGGETTO			DISEG.	S.T.	DISEGNO NR		FILE
AUTOSTRADA PEDEMONTANA - TRATTA B1				Q_CONTINUITA' ASSOLUTA Q_CA/1			VERIF.	U.S.	02CIND/QE/14-030		FOGLIO 10 DI 47
CABINA ELETTRICA INDUSTRIE				SCHEMA ELETTRICO DI POTENZA			APPR.	G.C.			SEGUE 11
REV.	MODIFICA	DATA	RESP.								

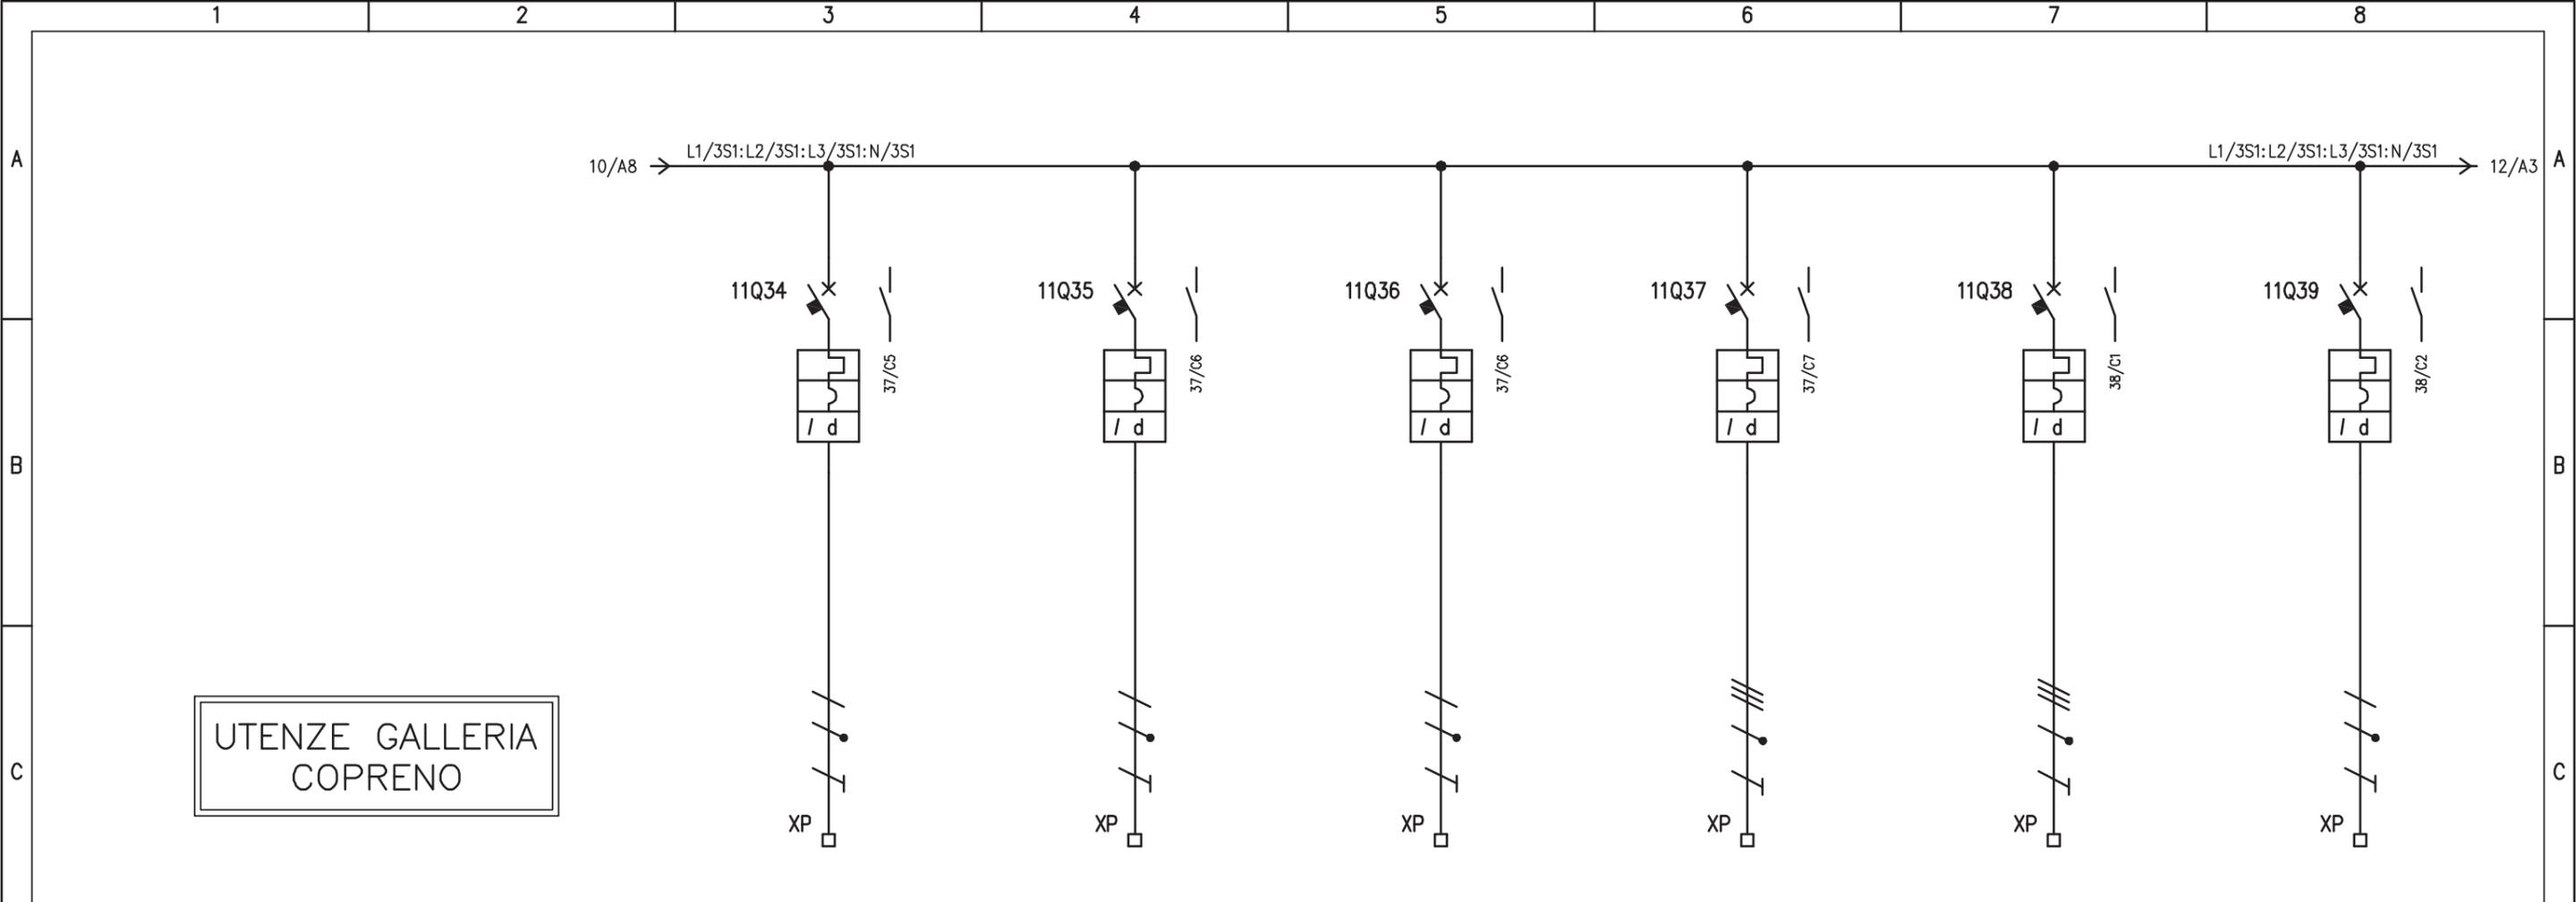

UTENZE GALLERIA
COPRENO


D	UTENZA	DENOMINAZIONE		RISERVA		RISERVA		ALIMENTAZIONE SONDA IDROCARBURI		RISERVA		RISERVA		RISERVA					
		SIGLA		11Q34		11Q35		11Q36		11Q37		11Q38		11Q39					
		TIPO	POTENZA TOT.	kW															
		Ue	V	Ib	A	230	230	230	400	400	230								
COEF. CONTEMP.		COS φ																	
D	INTERRUTTORE O SEZIONATORE	COSTRUTTORE		G. SCHNEIDER		G. SCHNEIDER		G. SCHNEIDER		G. SCHNEIDER		G. SCHNEIDER		G. SCHNEIDER					
		TIPO		iC60N+VIGI		iC60N+VIGI		iC60N+VIGI		iC60N+VIGI		iC60N+VIGI		iC60N+VIGI					
		N.POLI	In	A	2	16	2	16	2	16	4	16	4	16	2	16			
		Ith	A	I _{dn}	A	16	0,5 (A)	16	0,5 (A)	16	0,3 (A)	16	0,5 (A)	16	0,5 (A)	16	0,3 (A)		
I _m (o curva)		A	P _{di}	kA	160 (C)	10	160 (C)	10	160 (C)	10	160 (C)	10	160 (C)	10	160 (C)	10			
E	FUSIBILE	TIPO																	
		CALIBRO		A															
E	CONTATTORE	TIPO																	
		In	A	P _n	kW														
E	RELE' TERMICO	TIPO																	
		TARATURA		A															
F	LINEA DI POTENZA	TIPO CAVO						FG7(0)M1											
		FORMAZIONE						3G2,5											
		LUNGHEZZA		m															
		I _z		A															
		C.d.T. a I _n	%	C.d.T. a I _b	%														
		Z _k	mΩ	Z _s	mΩ														
I _k trifase/monof. kA		I _{k1} fase/terra kA																	
NUMERAZIONE MORSETTIERA		L1/11Q34:N/11Q34:PE		L2/11Q35:N/11Q35:PE		L3/11Q36:N/11Q36:PE		L1/11Q37:L2/11Q37:L3/11Q37:N/11Q37:PE		L1/11Q38:L2/11Q38:L3/11Q38:N/11Q38:PE		L1/11Q39:N/11Q39:PE							
F	IMPIANTO		AUTOSTRADA PEDEMONTANA - TRATTA B1		CABINA ELETTRICA INDUSTRIE		OGGETTO		Q_CONTINUITA' ASSOLUTA Q_CA/1		SCHEMA ELETTRICO DI POTENZA		DISEG. S.T.		DISEGNO NR		FILE 02QCA-1_B1-IND.DWG		
	VERIF. U.S.										02CIND/QE/14-030		FOGLIO 11		DI 47				
	APPR. G.C.												SEGUE 12						
REV.	MODIFICA	DATA	RESP.																
1	2	3	4	5	6	7	8												

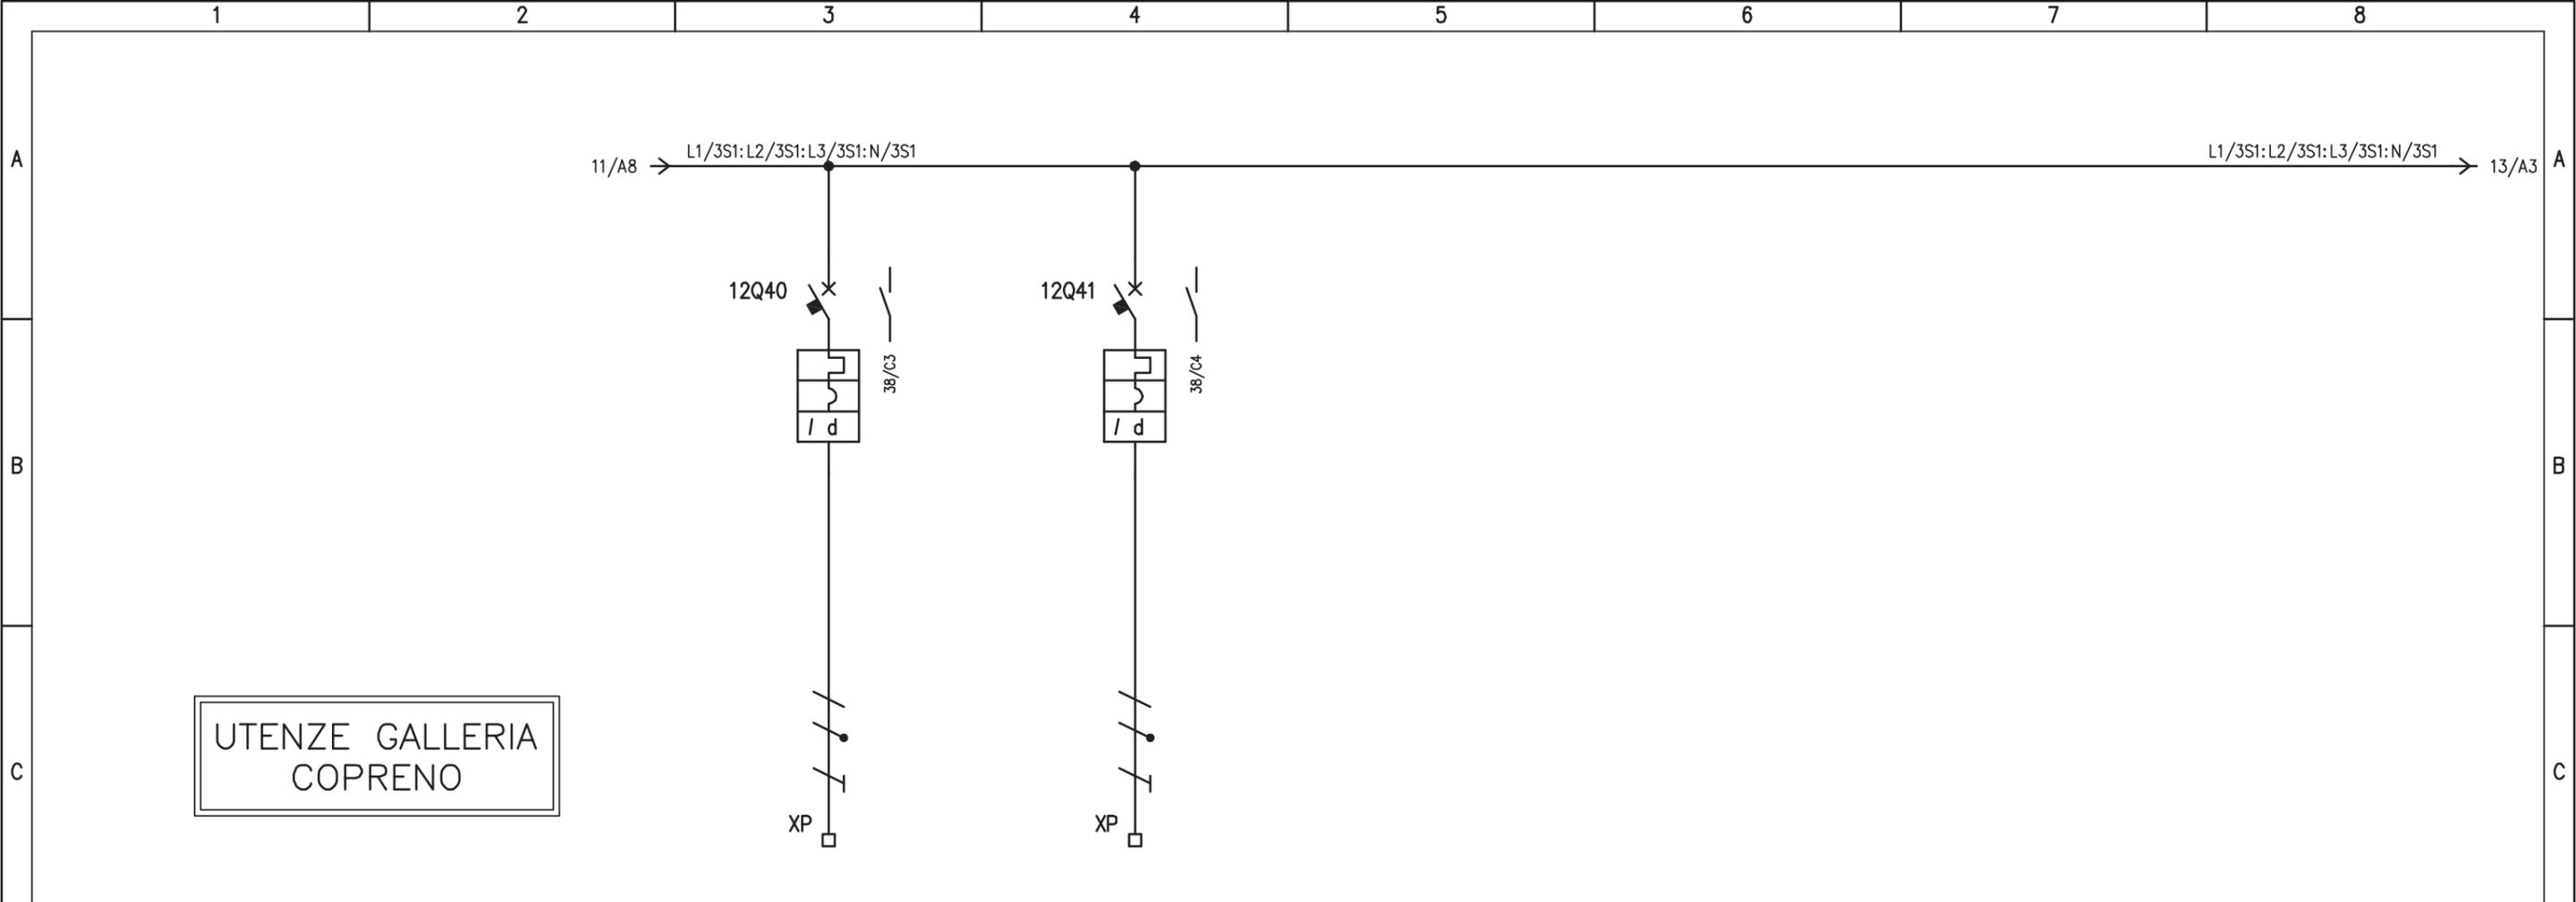

UTENZE GALLERIA
COPRENO


D	UTENZA	DENOMINAZIONE		RISERVA		RISERVA							
		SIGLA		12Q40		12Q41							
		TIPO	POTENZA TOT.	kW									
		Ue	V	Ib	A	230	230						
	COEF. CONTEMP.	COS φ											
E	INTERRUTTORE O SEZIONATORE	COSTRUTTORE		G. SCHNEIDER		G. SCHNEIDER							
		TIPO		iC60N+VIGI		iC60N+VIGI							
		N.POLI	In	A	2	16	2	16					
		Ith	A	I _{dn}	A	16	0,3 (A)	16	0,3 (A)				
	I _m (o curva)	A	P _{di}	kA	160 (C)	10	160 (C)	10					
E	FUSIBILE	TIPO											
	CALIBRO		A										
	CONTATTORE	TIPO											
In		A	P _n	kW									
E	RELE' TERMICO	TIPO											
		TARATURA		A									
F	LINEA DI POTENZA	TIPO CAVO											
		FORMAZIONE											
		LUNGHEZZA		m									
		I _z		A									
		C.d.T.	a	In	%	C.d.T.	a	Ib	%				
		Z _k	mΩ		Z _s	mΩ							
I _k trifase/monof.		kA		I _{k1} fase/terra		kA							
NUMERAZIONE MORSETTIERA		L2/12Q40:N/12Q40:PE		L3/12Q41:N/12Q41:PE									

F		IMPIANTO		OGGETTO		DISEG. S.T.		DISEGNO NR		FILE 02QCA-1_B1-IND.DWG	
		AUTOSTRADA PEDEMONTANA - TRATTA B1		Q_CONTINUITA' ASSOLUTA Q_CA/1		VERIF. U.S.		02CIND/QE/14-030		FOGLIO 12 DI 47	
REV.		MODIFICA		CABINA ELETTRICA INDUSTRIE		APPR. G.C.				SEGUE 13	
1	2	3	4	5	6	7	8				

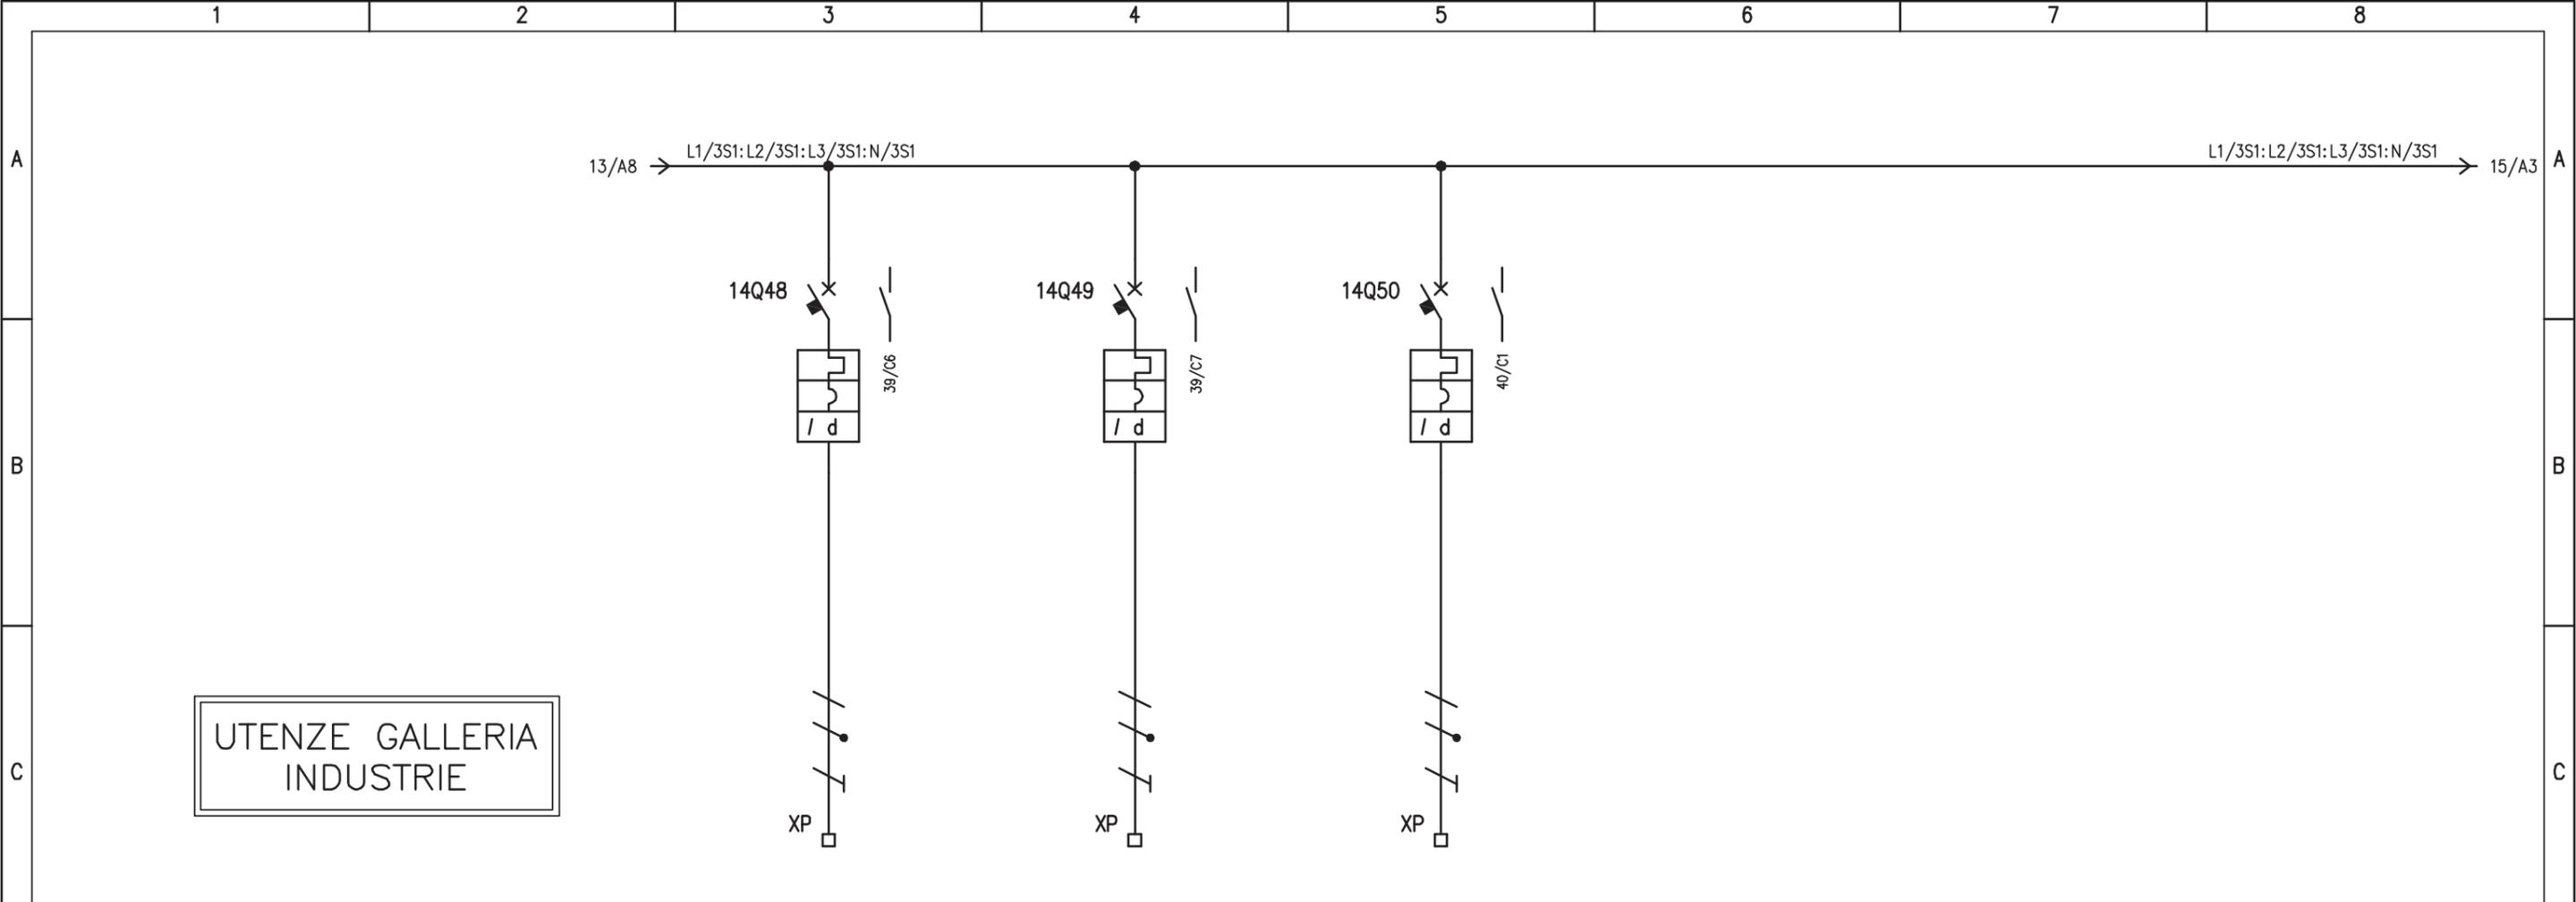

UTENZE GALLERIA INDUSTRIE


D	UTENZA	DENOMINAZIONE		DORSALE TELECAMERE LATO 1-2		DORSALE TELECAMERE LATO 3-4		RISERVA							
		SIGLA		14Q48		14Q49		14Q50							
		TIPO	POTENZA TOT.	kW											
		Ue	V	Ib	A	230	230	230							
	COEF. CONTEMP.	COS φ		1	0,9	1	0,9								
E	INTERRUTTORE O SEZIONATORE	COSTRUTTORE		G. SCHNEIDER		G. SCHNEIDER		G. SCHNEIDER							
		TIPO		iC60N+VIGI		iC60N+VIGI		iC60N+VIGI							
		N.POLI	In	A	2	16	2	16	2	16					
		Ith	A	I _{dn}	A	16	0,5 (A)	16	0,5 (A)	16	0,5 (A)				
	I _m (o curva)	A	P _{di}	kA	160 (C)	10	160 (C)	10	160 (C)	10					
E	FUSIBILE	TIPO													
	CALIBRO		A												
E	CONTATTORE	TIPO													
	In	A	P _n	kW											
E	RELE' TERMICO	TIPO													
	TARATURA		A												
F	LINEA DI POTENZA	TIPO CAVO		FG7(0)M1		FG7(0)M1									
		FORMAZIONE		3G6		3G6									
		LUNGHEZZA		m		605		605							
		I _z		A											
		C.d.T. a I _n	%	C.d.T. a I _b	%										
		Z _k	mΩ	Z _s	mΩ										
	I _k trifase/monof.	kA	I _{k1} fase/terra	kA											
	NUMERAZIONE MORSETTIERA		L2/14Q48:N/14Q48:PE		L3/14Q49:N/14Q49:PE		L1/14Q50:N/14Q50:PE								
F	IMPIANTO		AUTOSTRADA PEDEMONTANA - TRATTA B1		CABINA ELETTRICA INDUSTRIE		OGGETTO		Q_CONTINUITA' ASSOLUTA Q_CA/1		SCHEMA ELETTRICO DI POTENZA		DISEG. S.T.	DISEGNO NR	FILE 02QCA-1_B1-IND.DWG
													VERIF. U.S.	02CIND/QE/14-030	FOGLIO 14 DI 47
	REV.		MODIFICA	DATA	RESP.									APPR. G.C.	SEGUE 15

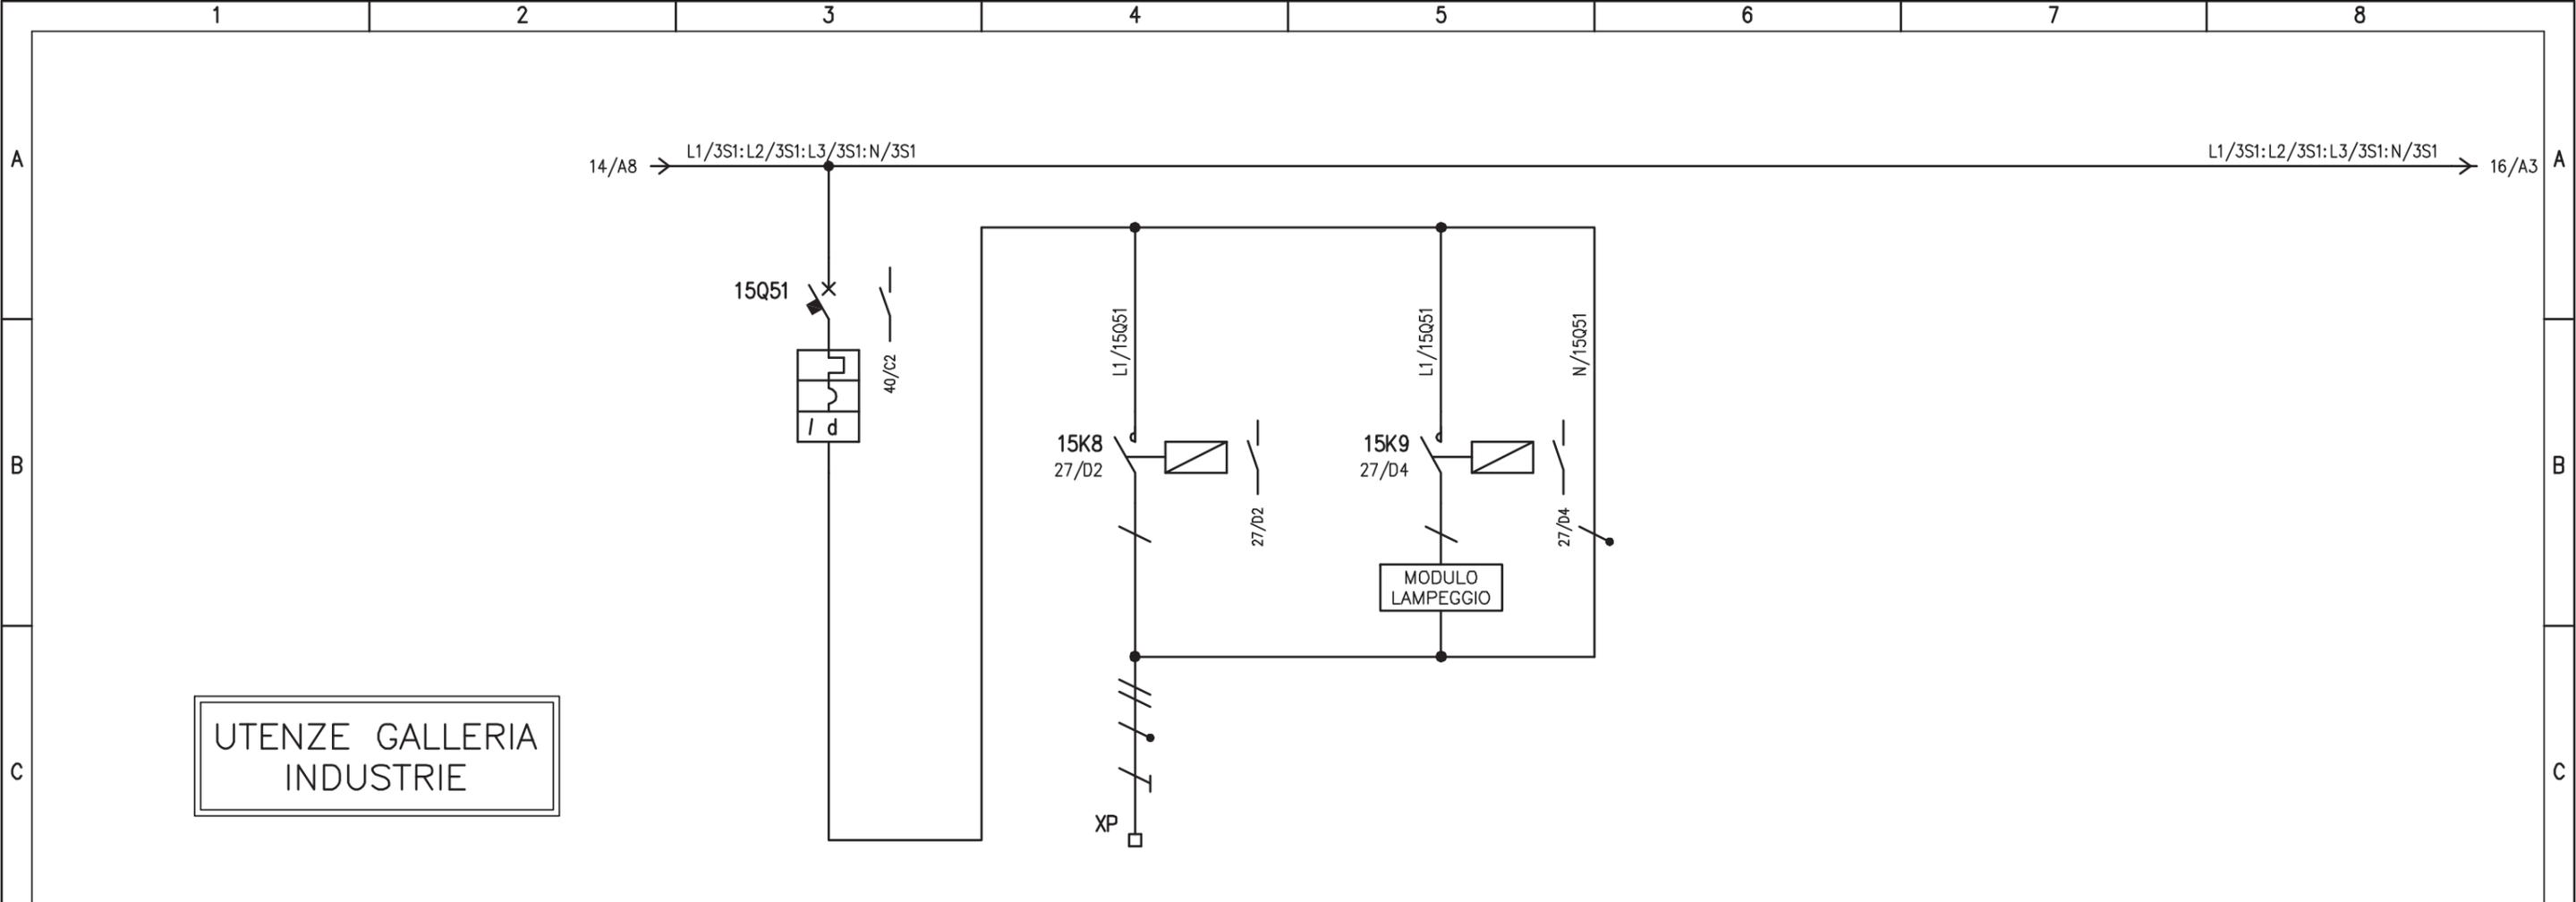

UTENZE GALLERIA
INDUSTRIE

D	UTENZA	DENOMINAZIONE		SEMAFORO 2 LUCI IMBOCCO LATO 1-2		COMANDO LUCE ROSSA		COMANDO LUCE GIALLA						
		SIGLA		15Q51										
		TIPO	POTENZA TOT.	kW	0,4									
		Ue	V	Ib	A	230	1,92							
	COEF. CONTEMP.	COS φ		1	0,9									
E	INTERRUTTORE O SEZIONATORE	COSTRUTTORE		G. SCHNEIDER		G. SCHNEIDER		G. SCHNEIDER						
		TIPO		iC60N+VIGI										
		N.POLI	In	A	2	10								
		Ith	A	I _{dn}	A	10	0,5 (A)							
	I _m (o curva)	A	P _{di}	kA	100 (C)	10								
E	FUSIBILE	TIPO												
	CALIBRO		A											
E	CONTATTORE	TIPO				iCT (1P) - AC3		iCT (1P) - AC3						
	In		A	Pn	kW		25	25						
E	RELE' TERMICO	TIPO												
	TARATURA		A											
F	LINEA DI POTENZA	TIPO CAVO				FG7(0)M1								
		FORMAZIONE				5G2,5								
		LUNGHEZZA		m		435								
		Iz		A										
		C.d.T.	a In	%	C.d.T.	a Ib	%							
		Zk	mΩ		Zs	mΩ								
	I _k trifase/monof.	kA	I _{k1} fase/terra	kA										
	NUMERAZIONE MORSETTIERA				L1/15K8:L1/15K9:N/16Q42:PE									


				IMPIANTO		OGGETTO		DISEG. S.T.		DISEGNO NR		FILE 02QCA-1_B1-IND.DWG	
				AUTOSTRADA PEDEMONTANA - TRATTA B1		Q_CONTINUITA' ASSOLUTA Q_CA/1		VERIF. U.S.		02CIND/QE/14-030		FOGLIO 15 DI 47	
				CABINA ELETTRICA INDUSTRIE		SCHEMA ELETTRICO DI POTENZA		APPR. G.C.				SEGUE 16	
REV.	MODIFICA	DATA	RESP.	1	2	3	4	5	6	7	8		

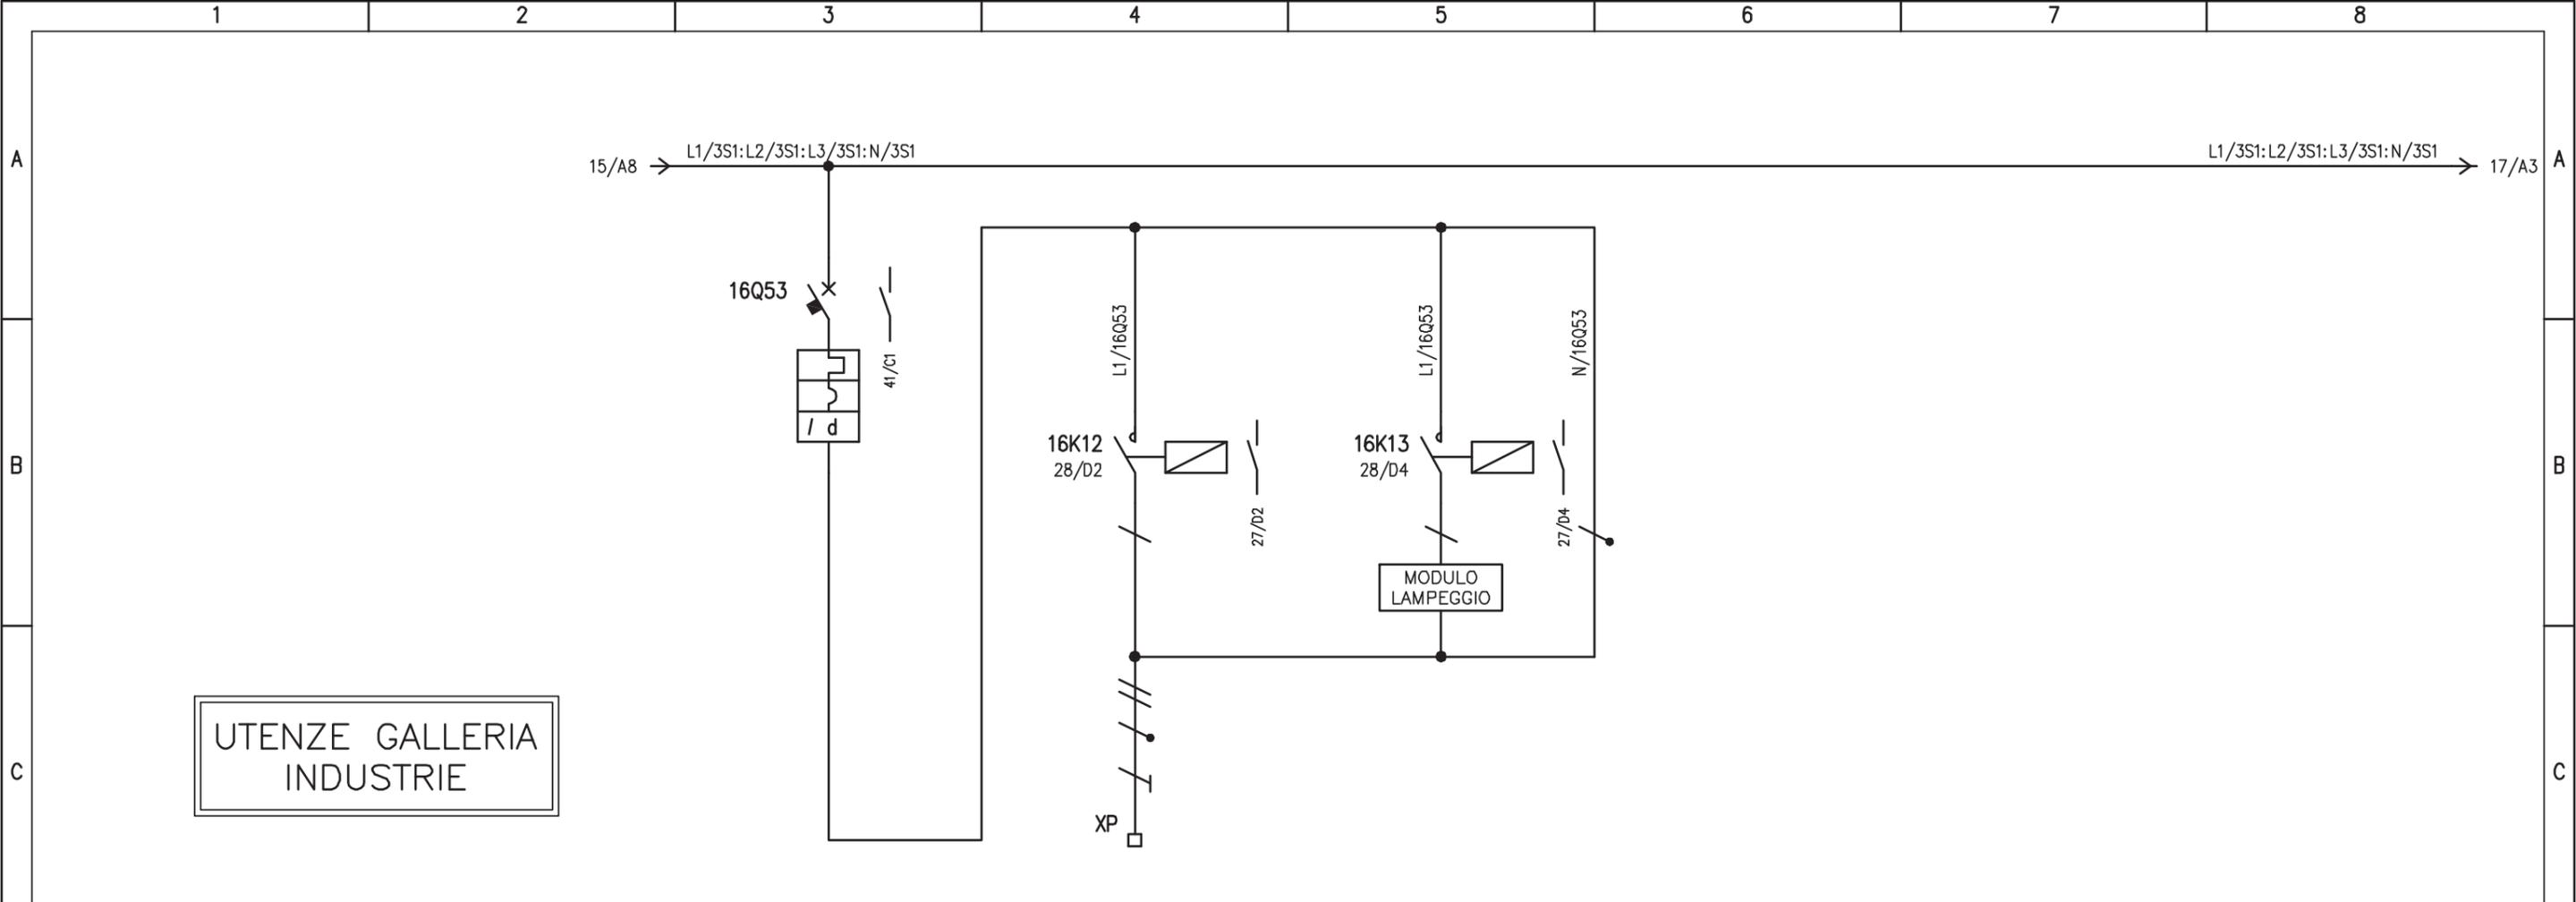

UTENZE GALLERIA INDUSTRIE


D	UTENZA	DENOMINAZIONE		SEMAFORO 2 LUCI IMBOCCO LATO 3-4		COMANDO LUCE ROSSA		COMANDO LUCE GIALLA						
		SIGLA		16Q53										
		TIPO	POTENZA TOT.	kW	0,4									
		Ue	V	Ib	A	230	1,92							
	COEF. CONTEMP.	COS φ		1	0,9									
E	INTERRUTTORE O SEZIONATORE	CONSTRUTTORE		G. SCHNEIDER		G. SCHNEIDER		G. SCHNEIDER						
		TIPO		iC60N+VIGI										
		N.POLI	In	A	2	10								
		Ith	A	I _{dn}	A	10	0,5 (A)							
	I _m (o curva)	A	P _{di}	kA	100 (C)	10								
	FUSIBILE	TIPO												
		CALIBRO		A										
E	CONTATTORE	TIPO				ICT (1P) - AC3		ICT (1P) - AC3						
		In	A	P _n	kW			25	25					
E	RELE' TERMICO	TIPO												
		TARATURA		A										
E	LINEA DI POTENZA	TIPO CAVO				FG7(0)M1								
		FORMAZIONE				4G2,5								
		LUNGHEZZA		m		435								
		I _z		A										
		C.d.T. a I _n	%	C.d.T. a I _b	%									
		Z _k	mΩ	Z _s	mΩ									
	I _k trifase/monof. kA	I _{k1} fase/terra	kA											
	NUMERAZIONE MORSETTIERA				L1/16K12:L1/16K13:N/16Q53:PE									

F				IMPIANTO		OGGETTO		DISEG. S.T.		DISEGNO NR		FILE 02QCA-1_B1-IND.DWG	
				AUTOSTRADA PEDEMONTANA - TRATTA B1		Q_CONTINUITA' ASSOLUTA Q_CA/1		VERIF. U.S.		02CIND/QE/14-030		FOGLIO 16 DI 47	
REV.		MODIFICA		DATA		CABINA ELETTRICA INDUSTRIE		SCHEMA ELETTRICO DI POTENZA		APPR. G.C.		SEGUE 17	
1	2	3	4	5	6	7	8						

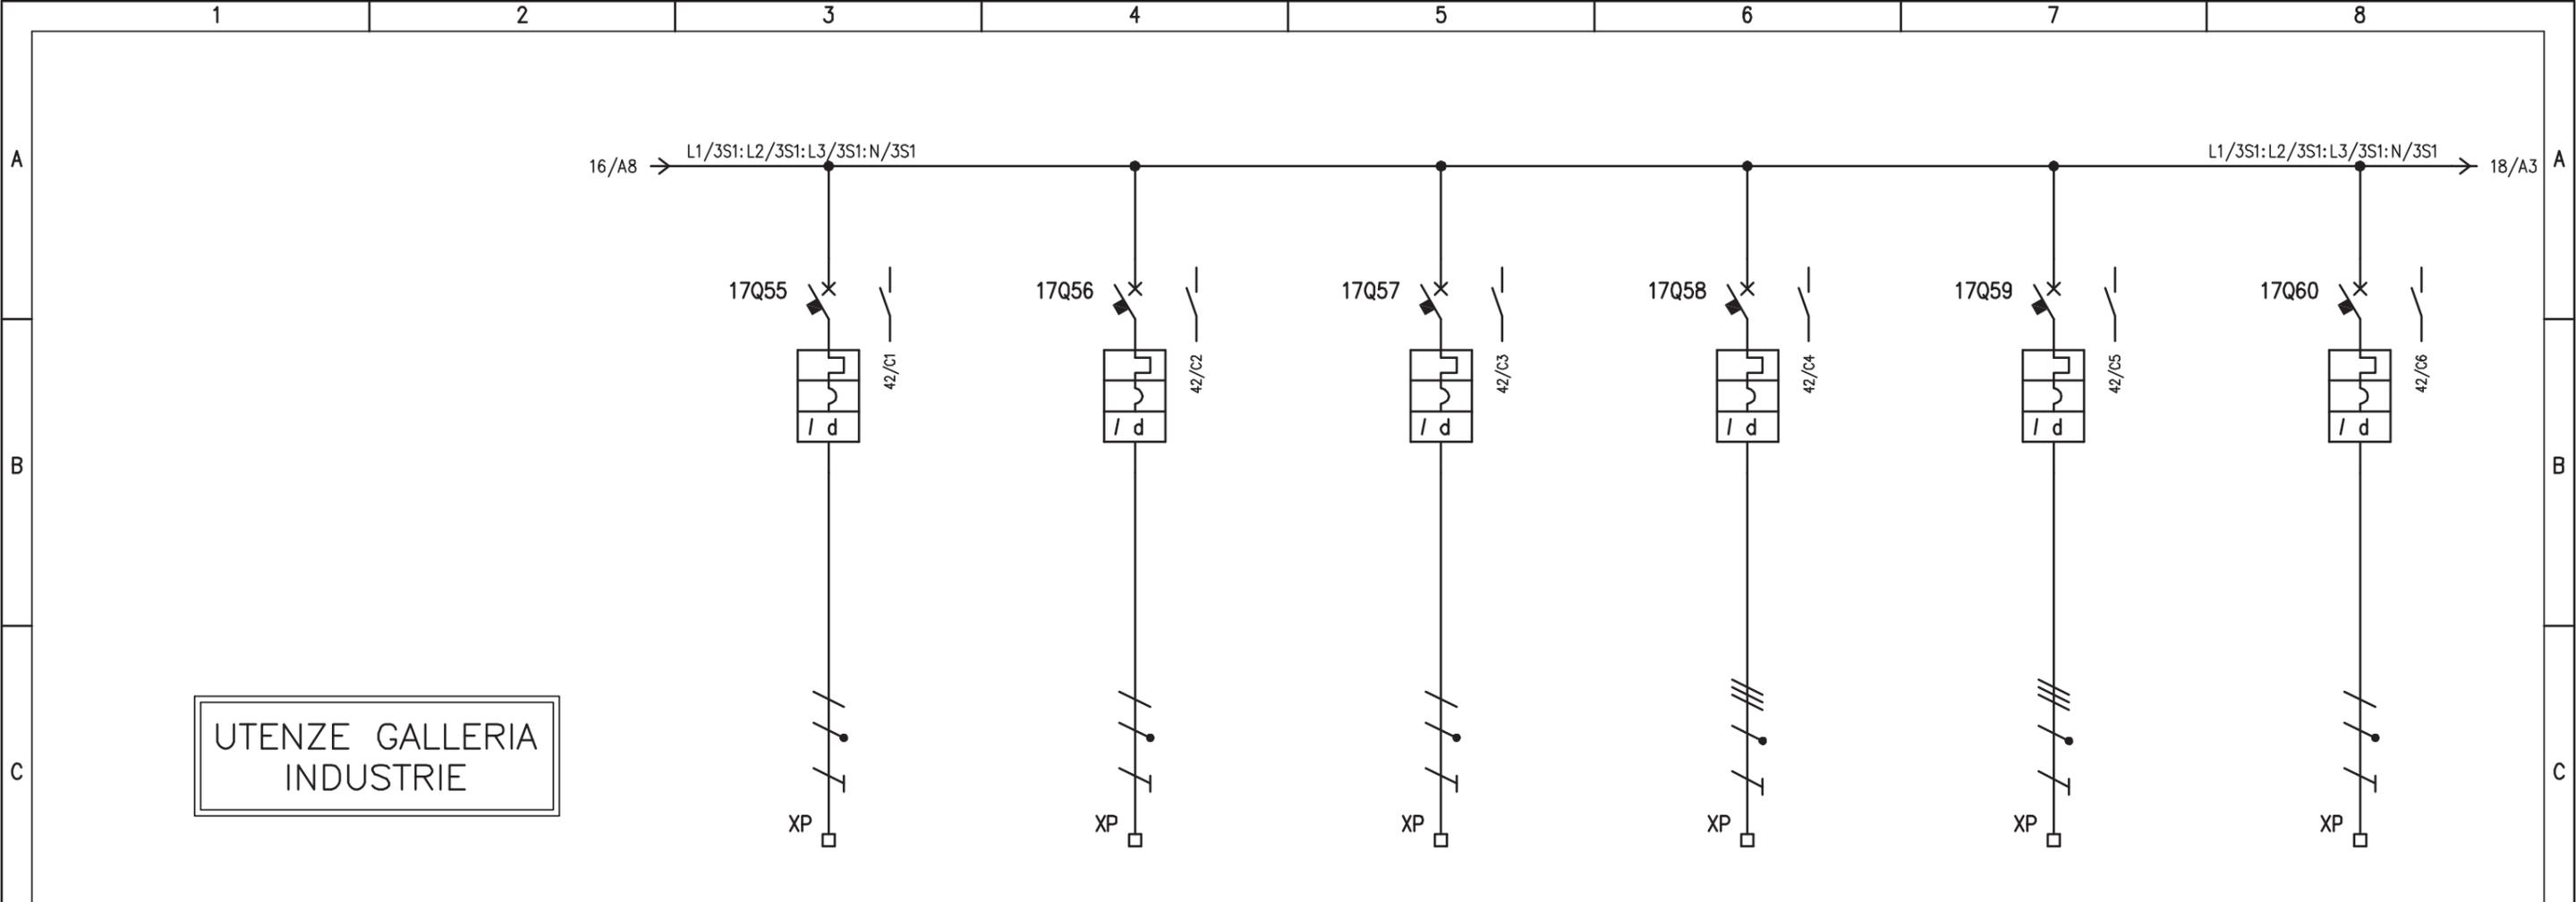


UTENZE GALLERIA INDUSTRIE

D	UTENZA	DENOMINAZIONE		RISERVA		RISERVA		RISERVA		RISERVA		RISERVA				
		SIGLA		17Q55		17Q56		17Q57		17Q58		17Q59		17Q60		
		TIPO	POTENZA TOT. kW													
		Ue V	Ib A	230		230		230		400		400		230		
		COEF. CONTEMP.	COS φ													
E	INTERRUTTORE O SEZIONATORE	COSTRUTTORE		G. SCHNEIDER		G. SCHNEIDER		G. SCHNEIDER		G. SCHNEIDER		G. SCHNEIDER				
		TIPO		iC60N+VIGI		iC60N+VIGI		iC60N+VIGI		iC60N+VIGI		iC60N+VIGI				
		N.POLI	In A	2 16		2 16		2 16		4 16		4 16		2 16		
		Ith A	Idn A	16 0,5 (A)		16 0,5 (A)		16 0,3 (A)		16 0,5 (A)		16 0,5 (A)		16 0,3 (A)		
		Im (o curva) A	Pdi kA	160 (C) 10		160 (C) 10		160 (C) 10		160 (C) 10		160 (C) 10		160 (C) 10		
E	FUSIBILE	TIPO														
		CALIBRO		A												
E	CONTATTORE	TIPO														
		In A	Pn kW													
E	RELE' TERMICO	TIPO														
		TARATURA		A												
F	LINEA DI POTENZA	TIPO CAVO														
		FORMAZIONE														
		LUNGHEZZA		m												
		Iz A														
		C.d.T. a In %	C.d.T. a Ib %													
		Zk mΩ	Zs mΩ													
Ik trifase/monof. kA		Ik1 fase/terra kA														
NUMERAZIONE MORSETTIERA		L1/17Q55: N/17Q55: PE		L2/17Q56: N/17Q56: PE		L3/17Q57: N/17Q57: PE		L1/17Q58: L2/17Q58: L3/17Q58: N/17Q58: PE		L1/17Q59: L2/17Q59: L3/17Q59: N/17Q59: PE		L2/17Q60: N/17Q60: PE				
F	IMPIANTO		AUTOSTRADA PEDEMONTANA - TRATTA B1 CABINA ELETTRICA INDUSTRIE				OGGETTO		Q_CONTINUITA' ASSOLUTA Q_CA/1 SCHEMA ELETTRICO DI POTENZA		DISEG. S.T.		DISEGNO NR		FILE 02QCA-1_B1-IND.DWG	
	VERIF. U.S.						APPR. G.C.		02CIND/QE/14-030		FOGLIO 17 DI 47					
	REV.		MODIFICA		DATA		RESP.				SEGUE 18					

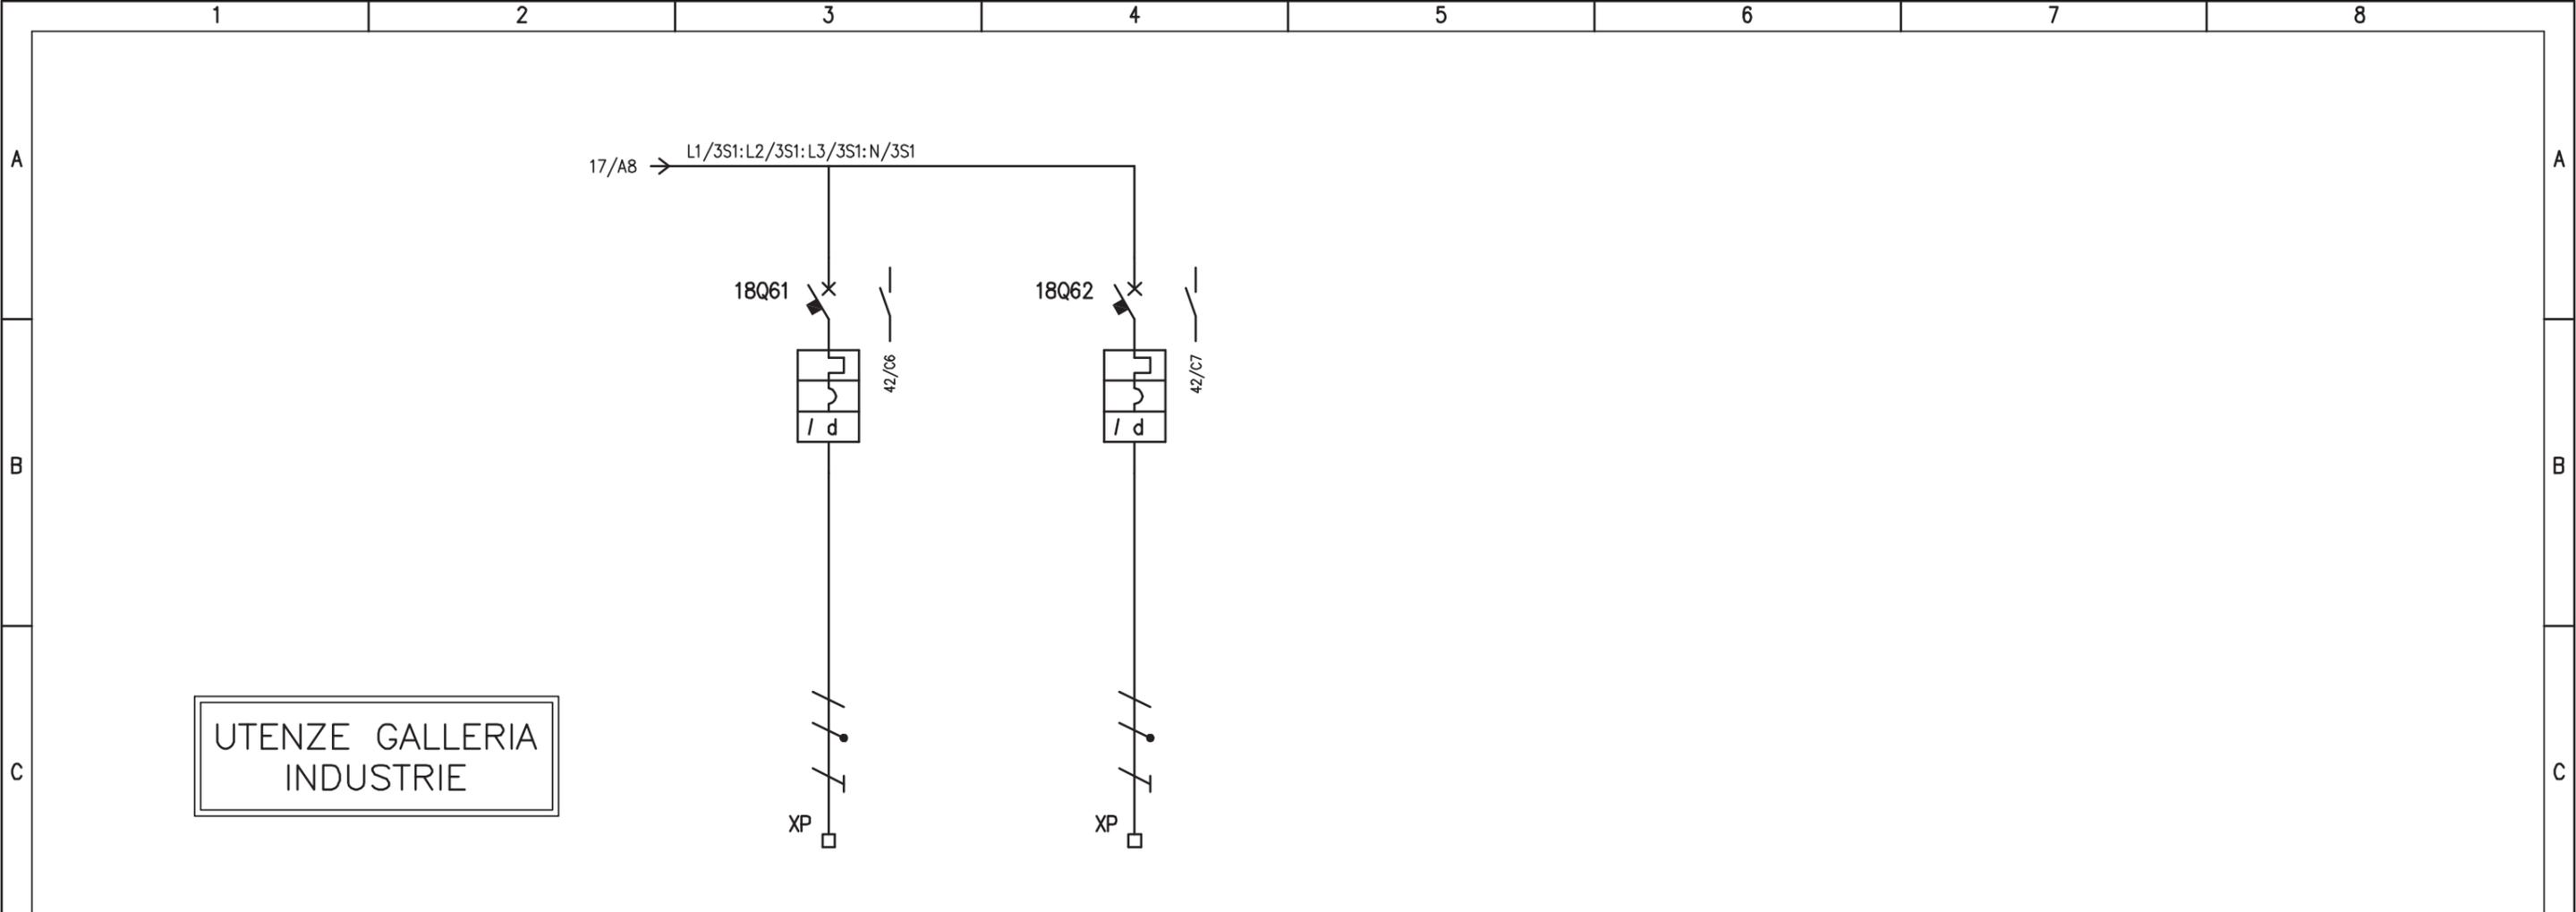

UTENZE GALLERIA
INDUSTRIE


D	UTENZA	DENOMINAZIONE		RISERVA		RISERVA							
		SIGLA		18Q61		18Q62							
		TIPO	POTENZA TOT.	kW									
		Ue	V	Ib	A	230		230					
	COEF. CONTEMP.	COS φ											
D	INTERRUTTORE O SEZIONATORE	COSTRUTTORE		G. SCHNEIDER		G. SCHNEIDER							
		TIPO		iC60N+VIGI		iC60N+VIGI							
		N.POLI	In	A	2	16	2	16					
		Ith	A	I _{dn}	A	16	0,3 (A)	16	0,3 (A)				
	I _m (o curva)	A	P _{di}	kA	160 (C)	10	160 (C)	10					
E	FUSIBILE	TIPO											
	CALIBRO		A										
E	CONTATTORE	TIPO											
	In	A	P _n	kW									
E	RELE' TERMICO	TIPO											
	TARATURA		A										
F	LINEA DI POTENZA	TIPO CAVO											
		FORMAZIONE											
		LUNGHEZZA		m									
		I _z		A									
		C.d.T. a In	%	C.d.T. a Ib	%								
		Z _k	mΩ	Z _s	mΩ								
	I _k trifase/monof. kA	I _{k1} fase/terra	kA										
	NUMERAZIONE MORSETTIERA		L2/18Q61:N/18Q61:PE		L3/18Q62:N/18Q62:PE								
F	IMPIANTO		AUTOSTRADA PEDEMONTANA - TRATTA B1		CABINA ELETTRICA INDUSTRIE		OGGETTO		Q_CONTINUITA' ASSOLUTA Q_CA/1		SCHEMA ELETTRICO DI POTENZA		
	DISEG. S.T.		DISEGNO NR		FILE 02QCA-1_B1-IND.DWG		VERIF. U.S.		FOGLIO 18 DI 47		APPR. G.C.		
	02CIND/QE/14-030		SEGUE 19										
REV.	MODIFICA	DATA	RESP.	1	2	3	4	5	6	7	8		

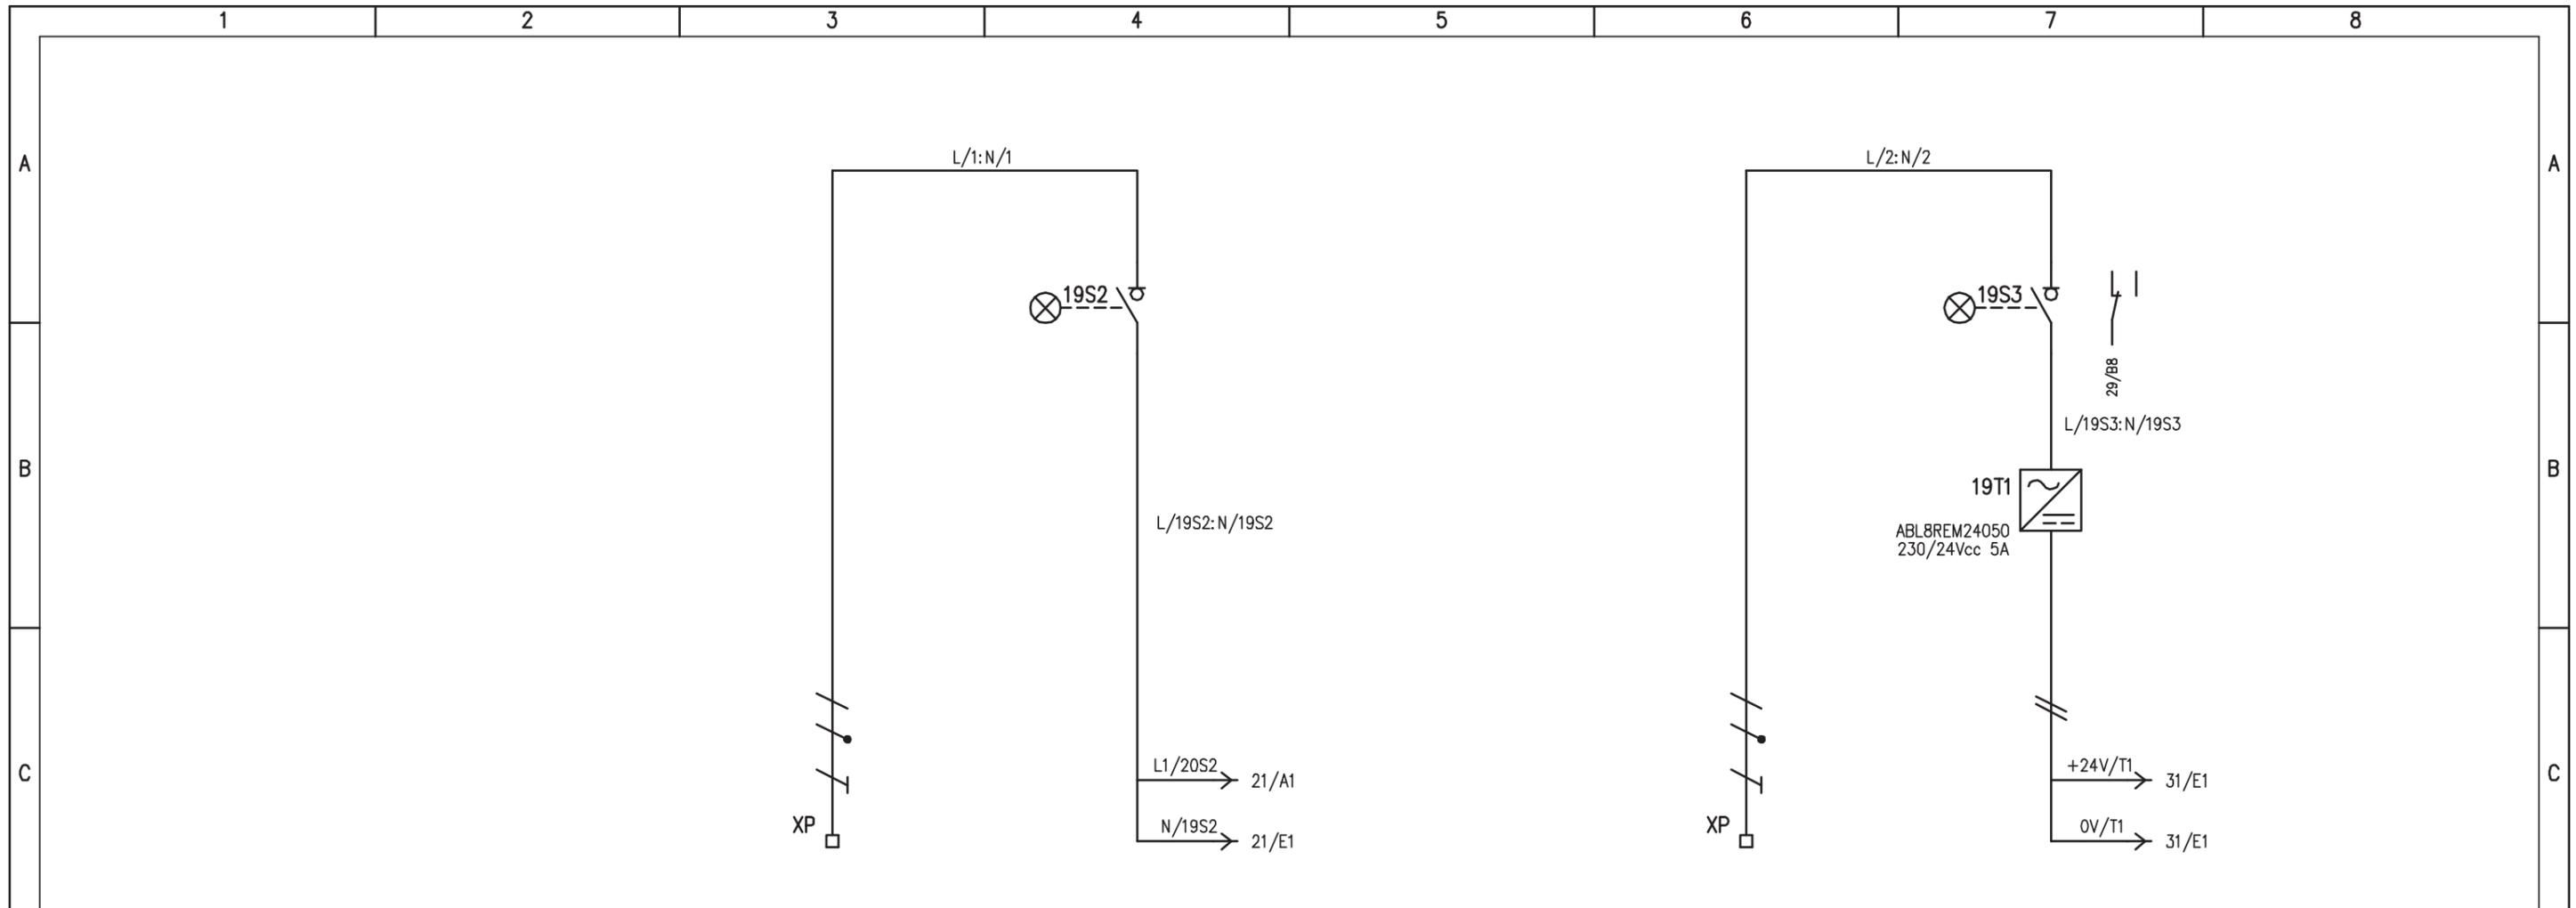


UTENZA	DENOMINAZIONE		ARRIVO DA Q_SC		ALIMENTAZIONE AUSILIARI QUADRO		ARRIVO DA Q_SC		+24Vcc: 0V ALIMENTAZIONE PLC	
	SIGLA				19S2				19S3	
	TIPO	POTENZA TOT.	kW							
	Ue	V	Ib	A	230		230		230	
	COEF. CONTEMP.		COS φ		1	0,9	1	0,9	1	0,9
INTERRUTTORE O SEZIONATORE	COSTRUTTORE				G. SCHNEIDER				G. SCHNEIDER	
	TIPO				i-SW				i-SW	
	N.POLI		In	A	2	20			2	20
	Ith	A	Idn	A						
	Im (o curva)	A	Pdi	kA						
FUSIBILE	TIPO									
	CALIBRO									
CONTATTORE	TIPO									
	In	A	Pn	kW						
RELE' TERMICO	TIPO									
	TARATURA									
LINEA DI POTENZA	TIPO CAVO				FG7(O)M1				FG7(O)M1	
	FORMAZIONE				3G2,5				3G2,5	
	LUNGHEZZA				20				20	
	Iz									
	C.d.T.	a In	%	C.d.T.	a Ib	%				
	Zk	mΩ	Zs	mΩ						
	I _k trifase/monof.	kA	I _{k1} fase/terra	kA						
NUMERAZIONE MORSETTIERA				L/1:N/1:PE				L/2:N/2:PE		

IMPIANTO				OGGETTO			DISEG. S.T.		DISEGNO NR		FILE 02QCA-1_B1-IND.DWG	
AUTOSTRADA PEDEMONTANA - TRATTA B1				Q_CONTINUITA' ASSOLUTA Q_CA/1			VERIF. U.S.		02CIND/QE/14-030		FOGLIO 19 DI 47	
CABINA ELETTRICA INDUSTRIE				SCHEMA ELETTRICO DI POTENZA			APPR. G.C.				SEGUE 20	
REV.	MODIFICA	DATA	RESP.									

PRESENZA TENSIONE 400V
ALIMENTAZIONE DA Q_GBT BY-PASS UPS

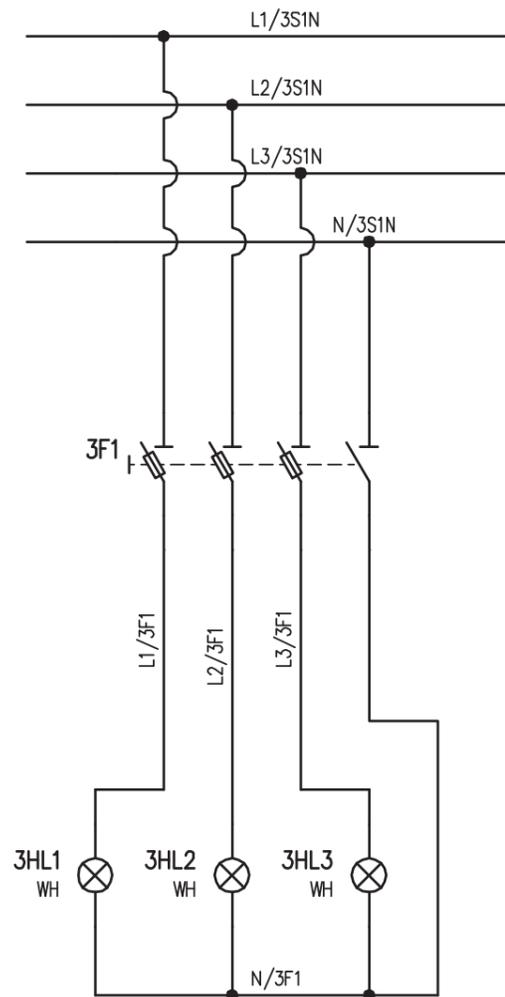

PRESENZA TENSIONE 400V
ALIMENTAZIONE DA UPS

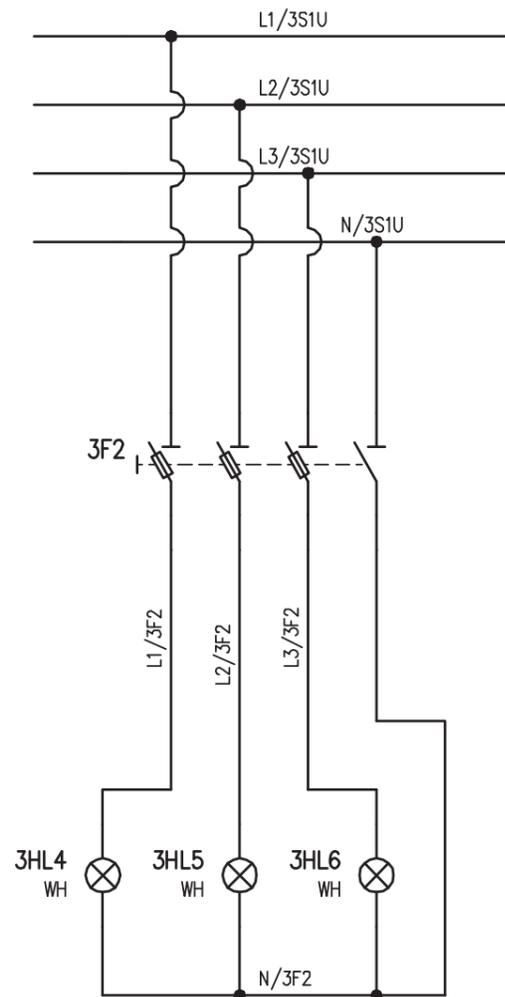


IMPIANTO
AUTOSTRADA PEDEMONTANA – TRATTA B1
CABINA ELETTRICA INDUSTRIE

OGGETTO
Q_CONTINUITA' ASSOLUTA Q_CA/1
SCHEMA ELETTRICO AUSILIARIO

DISEG.	S.T.	DISEGNO NR 02CIND/QE/14-030	FILE 02QCA-1_B1-IND.DWG
VERIF.	U.S.		FOGLIO 20 DI 47
APPR.	G.C.		SEGUE 21

REV.	MODIFICA	DATA	RESP.
1			
2			

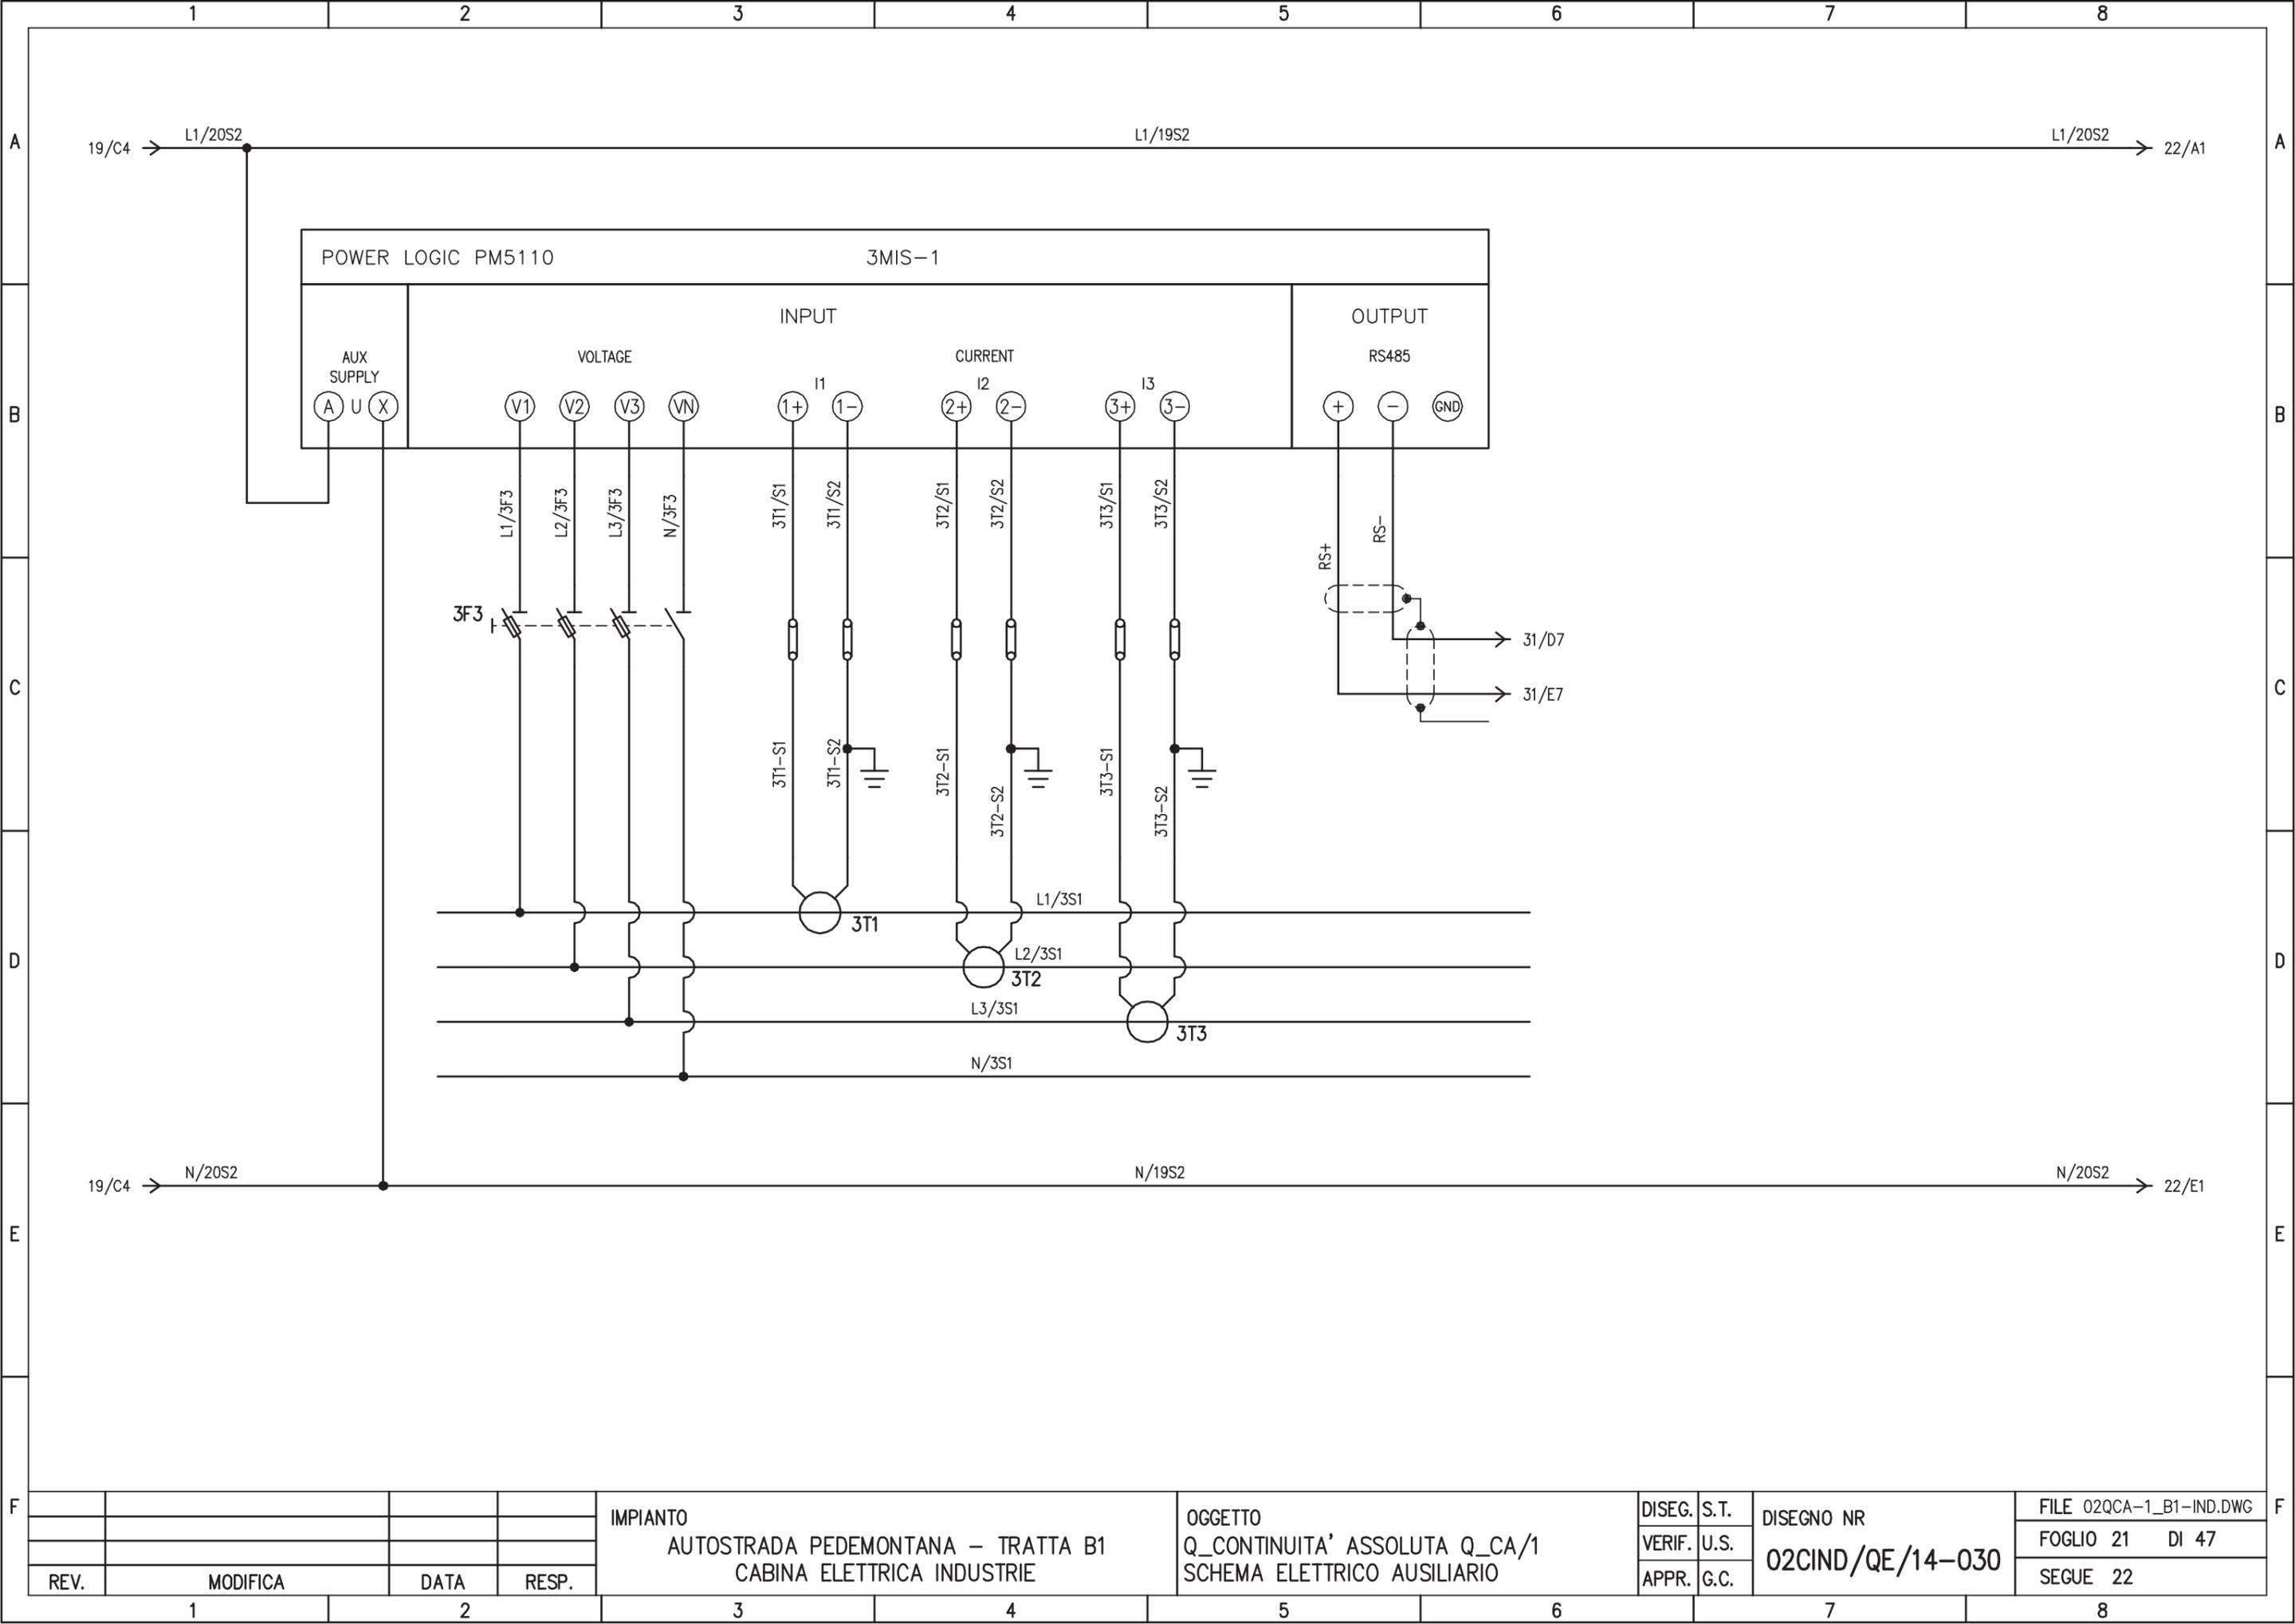


REV.	MODIFICA	DATA	RESP.
1			
2			

IMPIANTO
 AUTOSTRADA PEDEMONTANA - TRATTA B1
 CABINA ELETTRICA INDUSTRIE

OGGETTO
 Q_CONTINUITA' ASSOLUTA Q_CA/1
 SCHEMA ELETTRICO AUSILIARIO

DISEG.	S.T.	DISEGNO NR 02CIND/QE/14-030
VERIF.	U.S.	
APPR.	G.C.	

FILE 02QCA-1_B1-IND.DWG
FOGLIO 21 DI 47
SEGUE 22

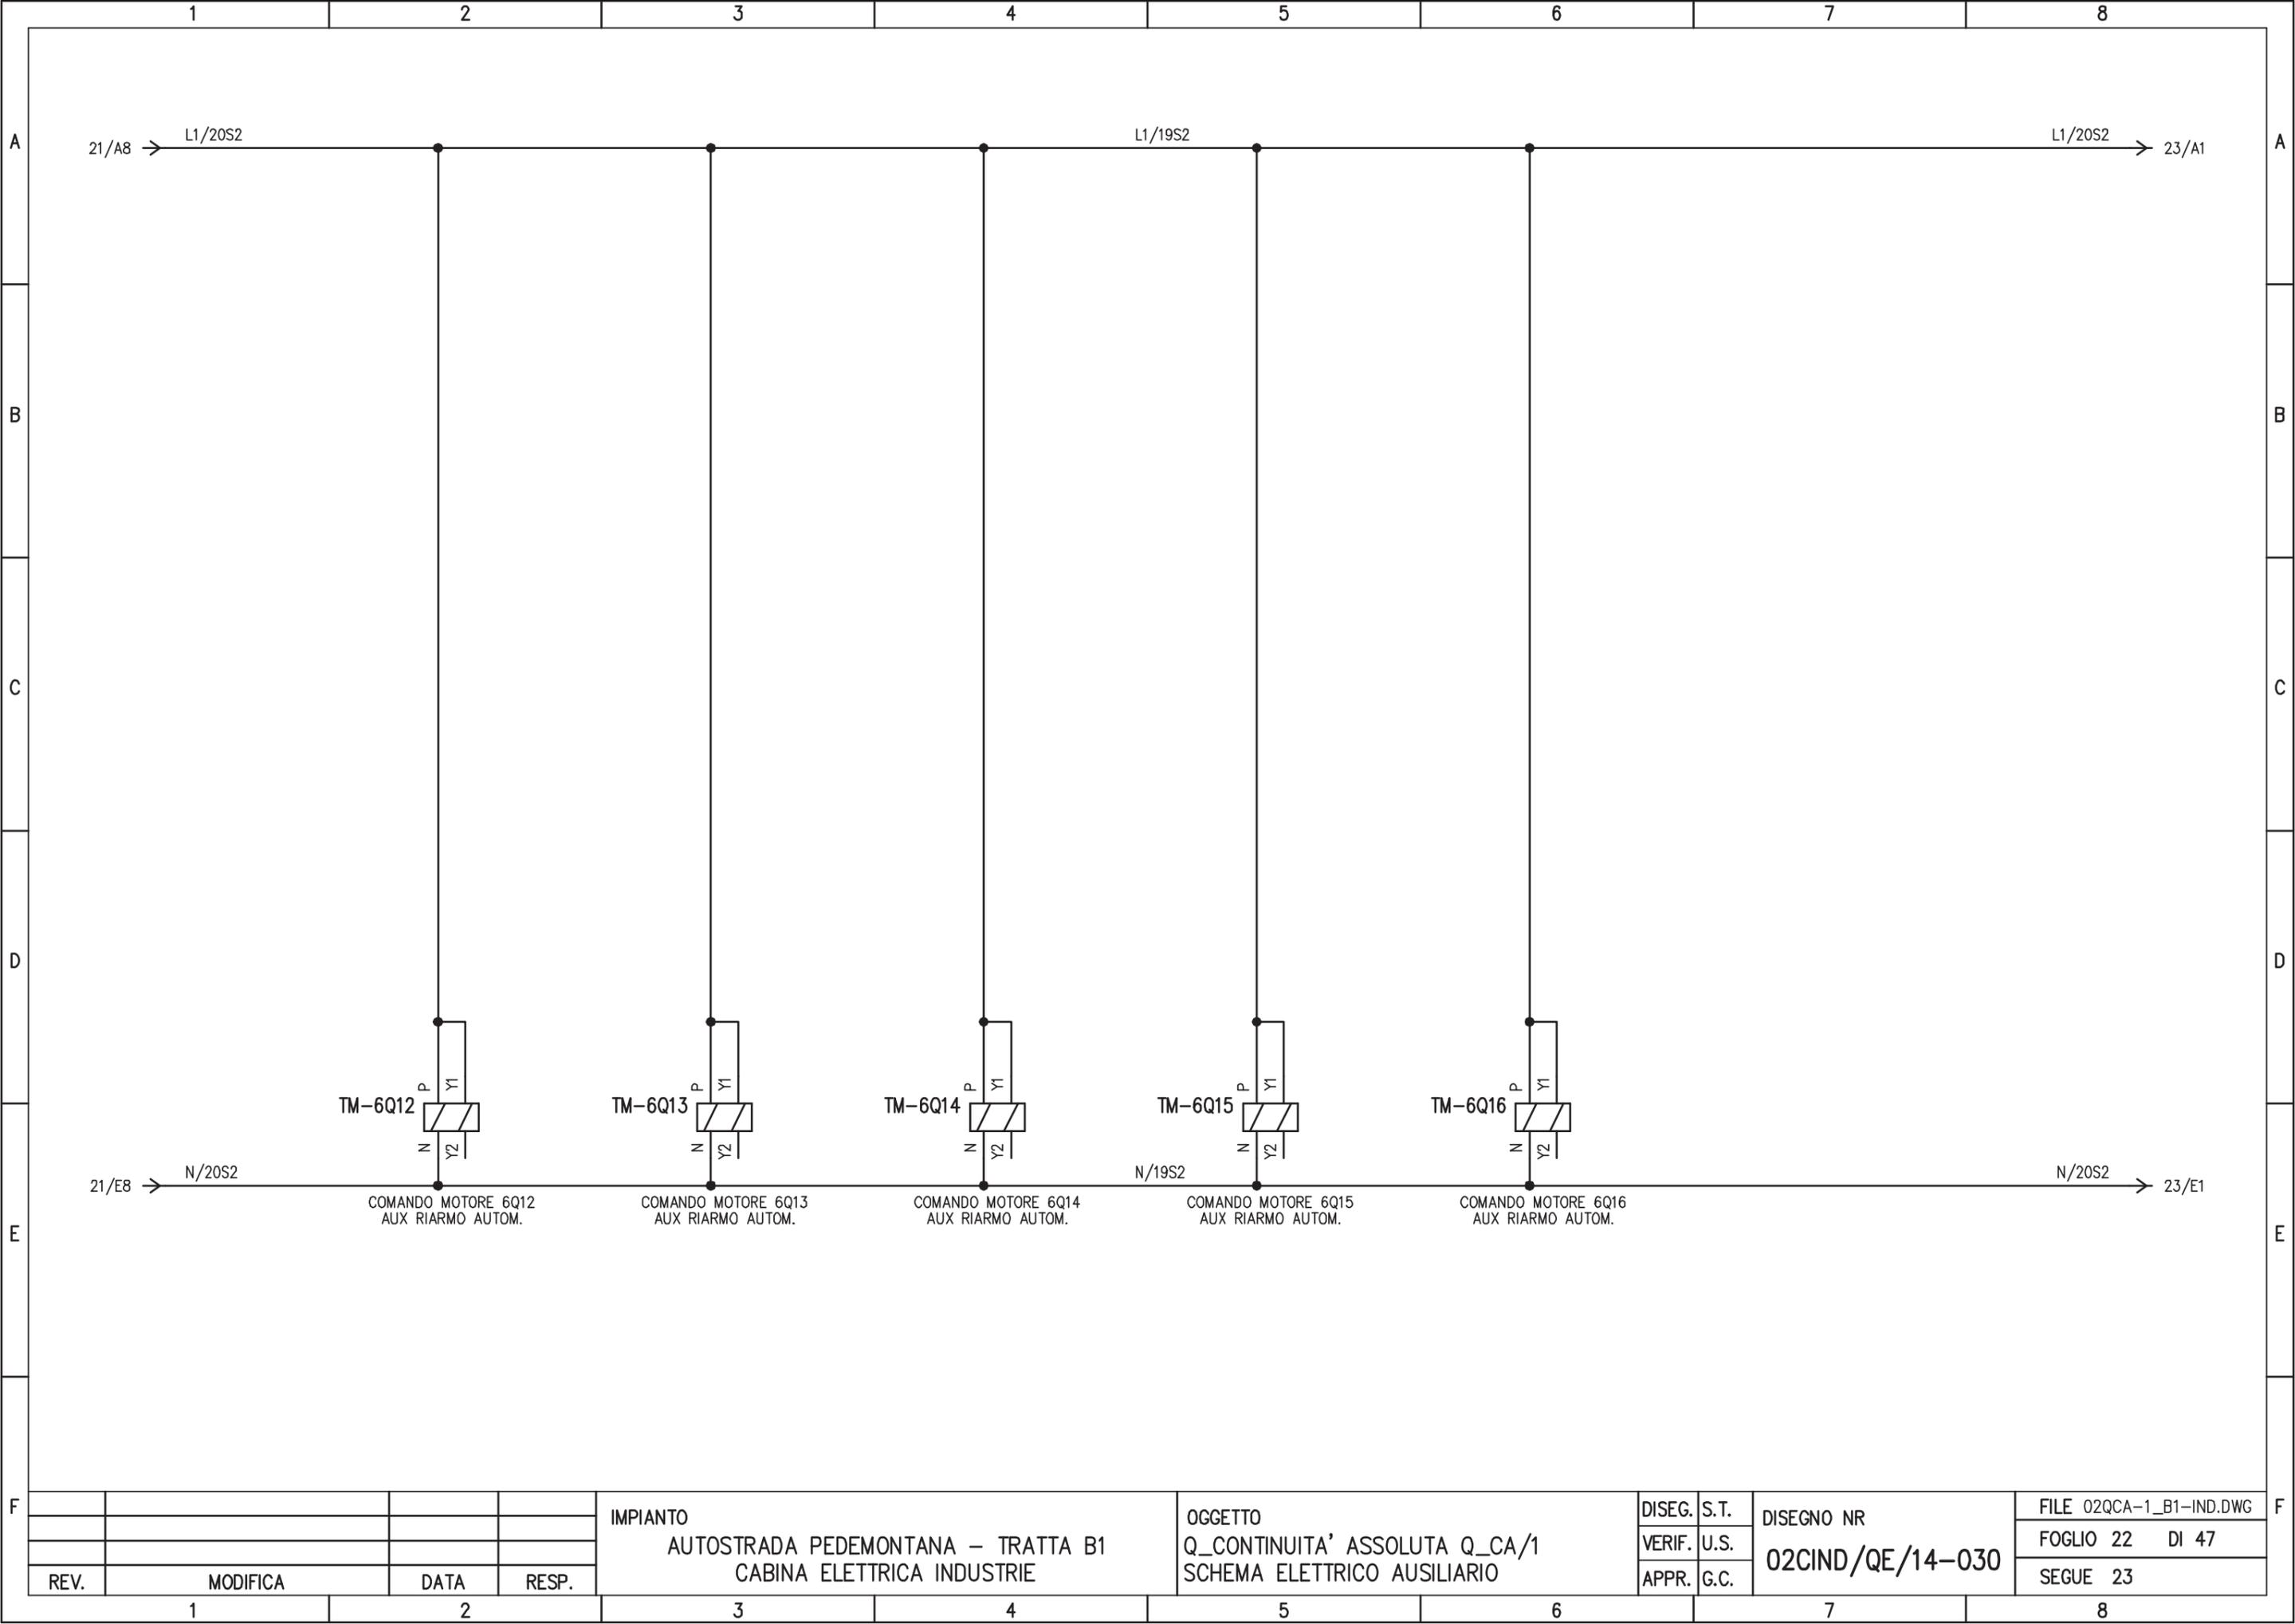


REV.	MODIFICA	DATA	RESP.
1			
2			

IMPIANTO
 AUTOSTRADA PEDEMONTANA – TRATTA B1
 CABINA ELETTRICA INDUSTRIE

OGGETTO
 Q_CONTINUITA' ASSOLUTA Q_CA/1
 SCHEMA ELETTRICO AUSILIARIO

DISEG.	S.T.	DISEGNO NR 02CIND/QE/14-030
VERIF.	U.S.	
APPR.	G.C.	

FILE 02QCA-1_B1-IND.DWG
FOGLIO 22 DI 47
SEGUE 23

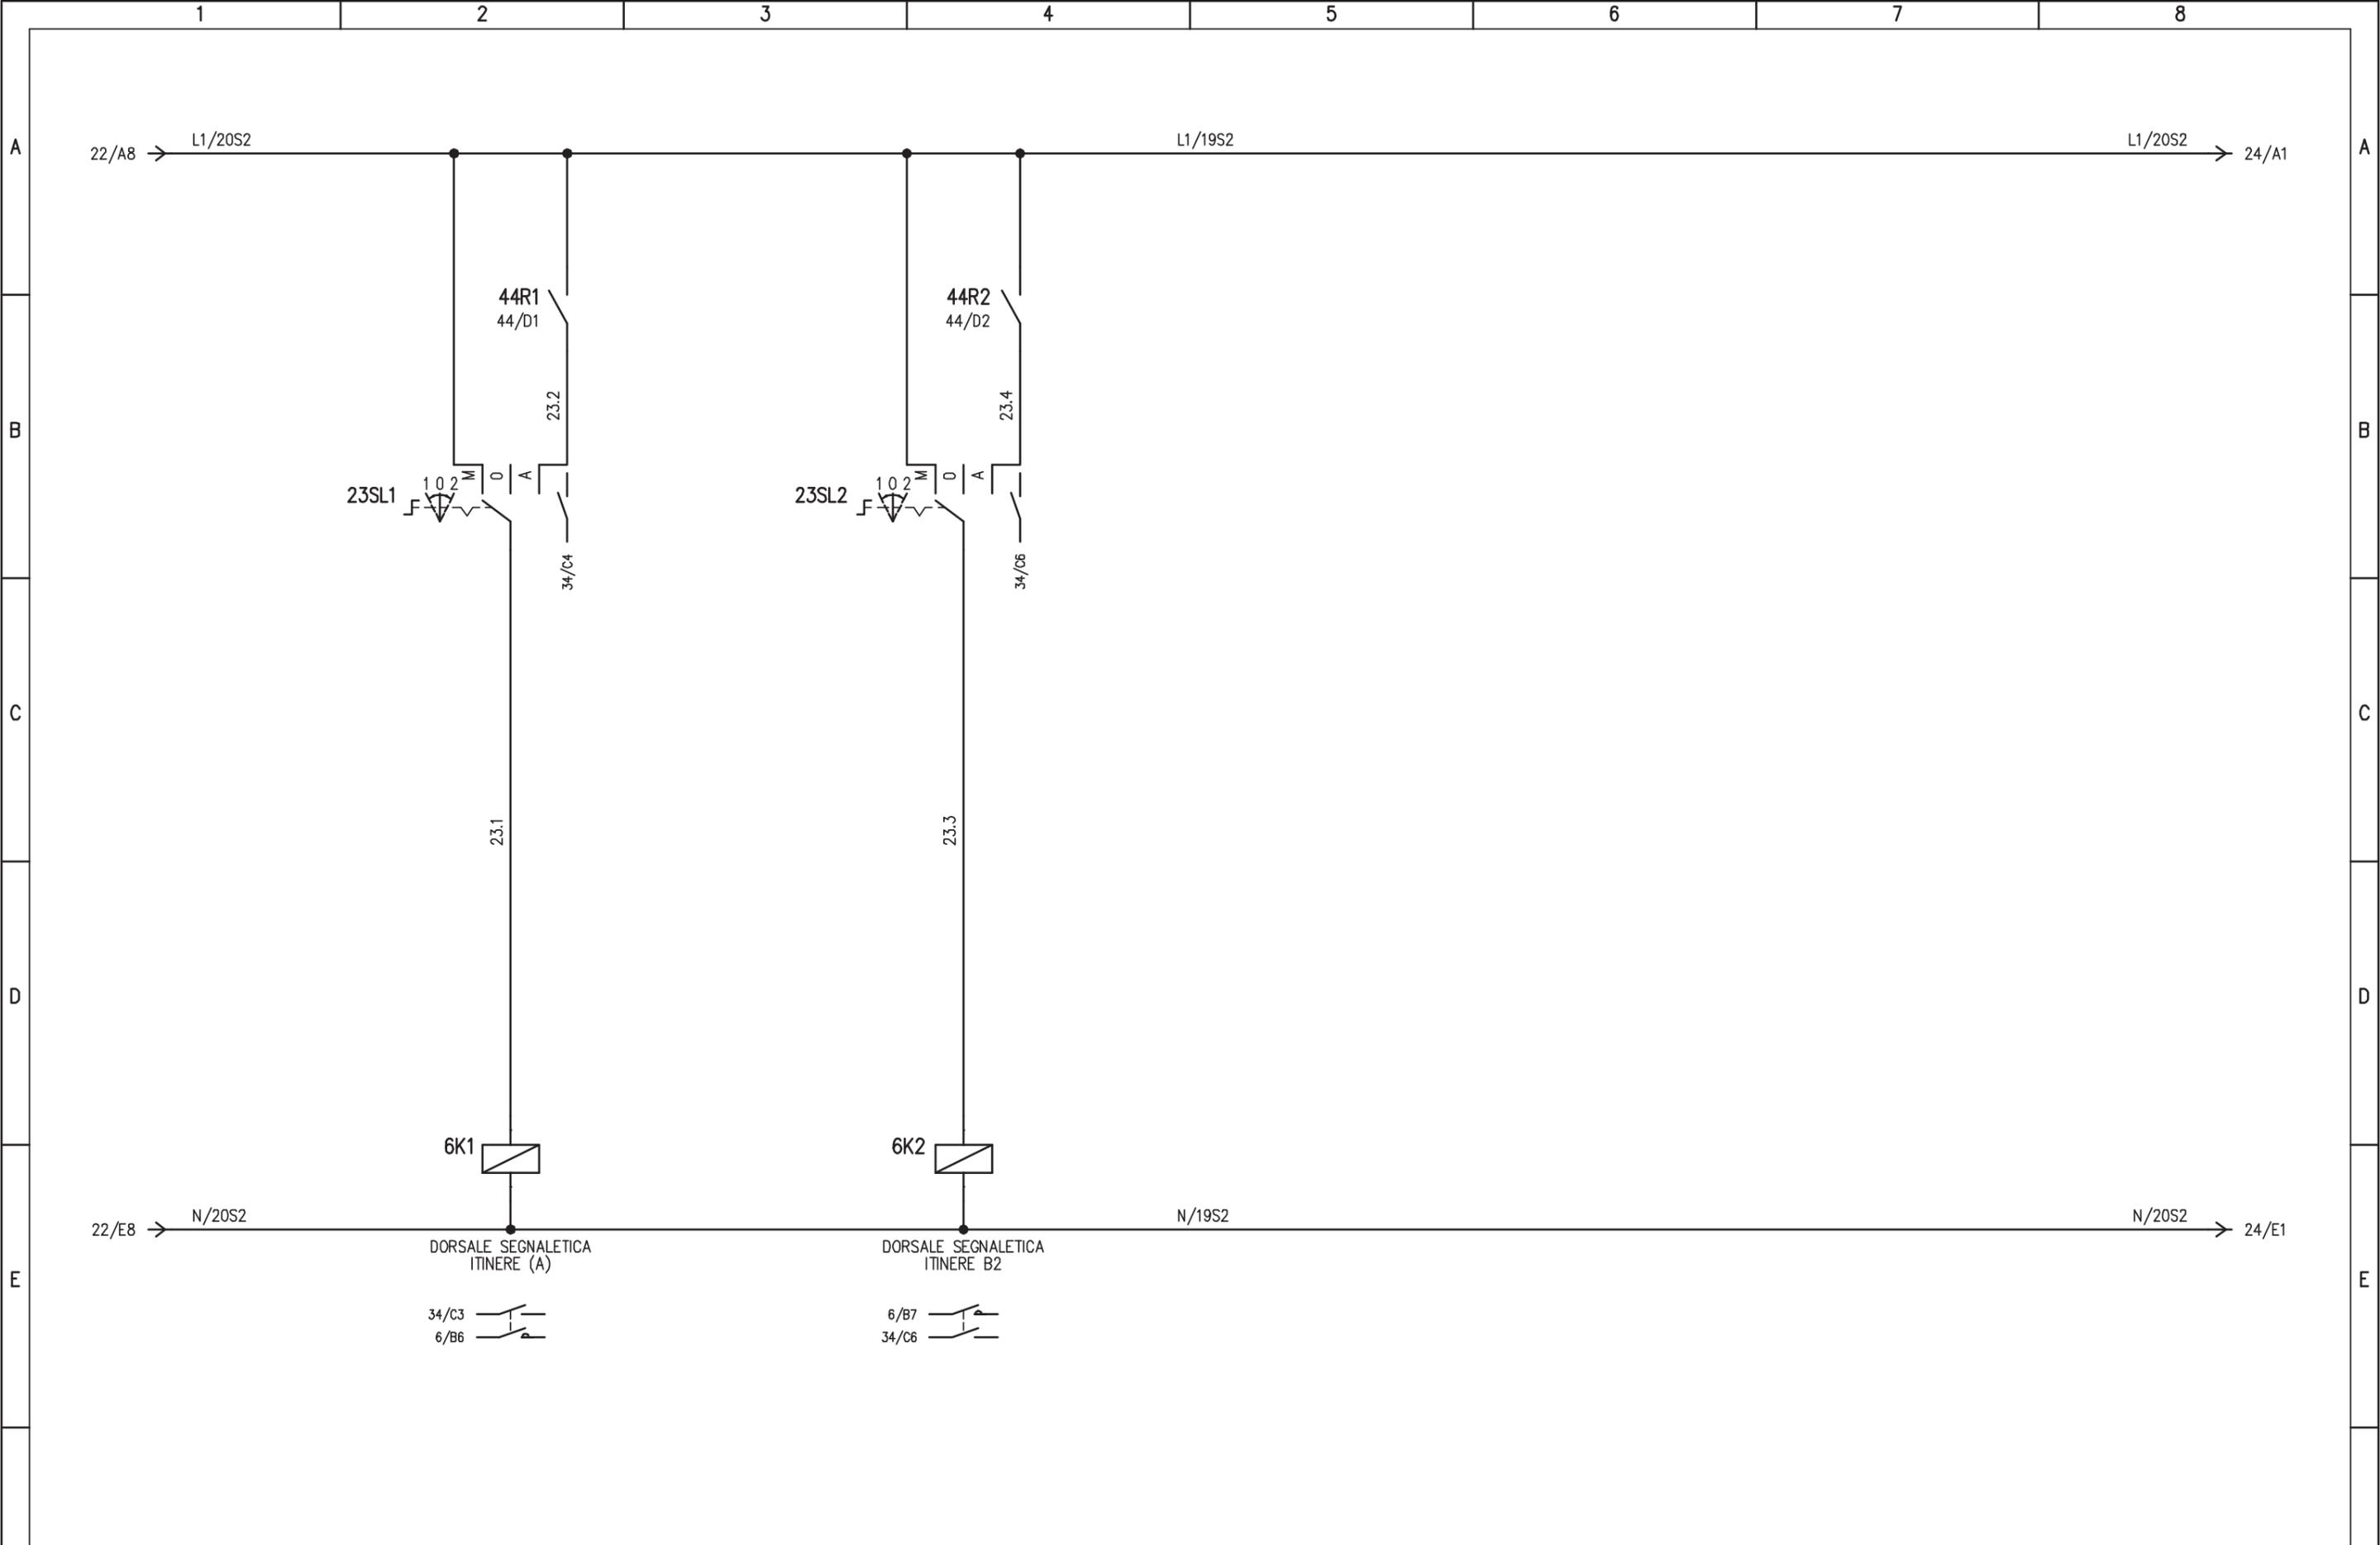


IMPIANTO
 AUTOSTRADA PEDEMONTANA – TRATTA B1
 CABINA ELETTRICA INDUSTRIE


OGGETTO
 Q_CONTINUITA' ASSOLUTA Q_CA/1
 SCHEMA ELETTRICO AUSILIARIO

DISEG.	S.T.	DISEGNO NR 02CIND/QE/14-030	FILE 02QCA-1_B1-IND.DWG
VERIF.	U.S.		FOGLIO 23 DI 47
APPR.	G.C.		SEGUE 24

REV.	MODIFICA	DATA	RESP.
1			
2			

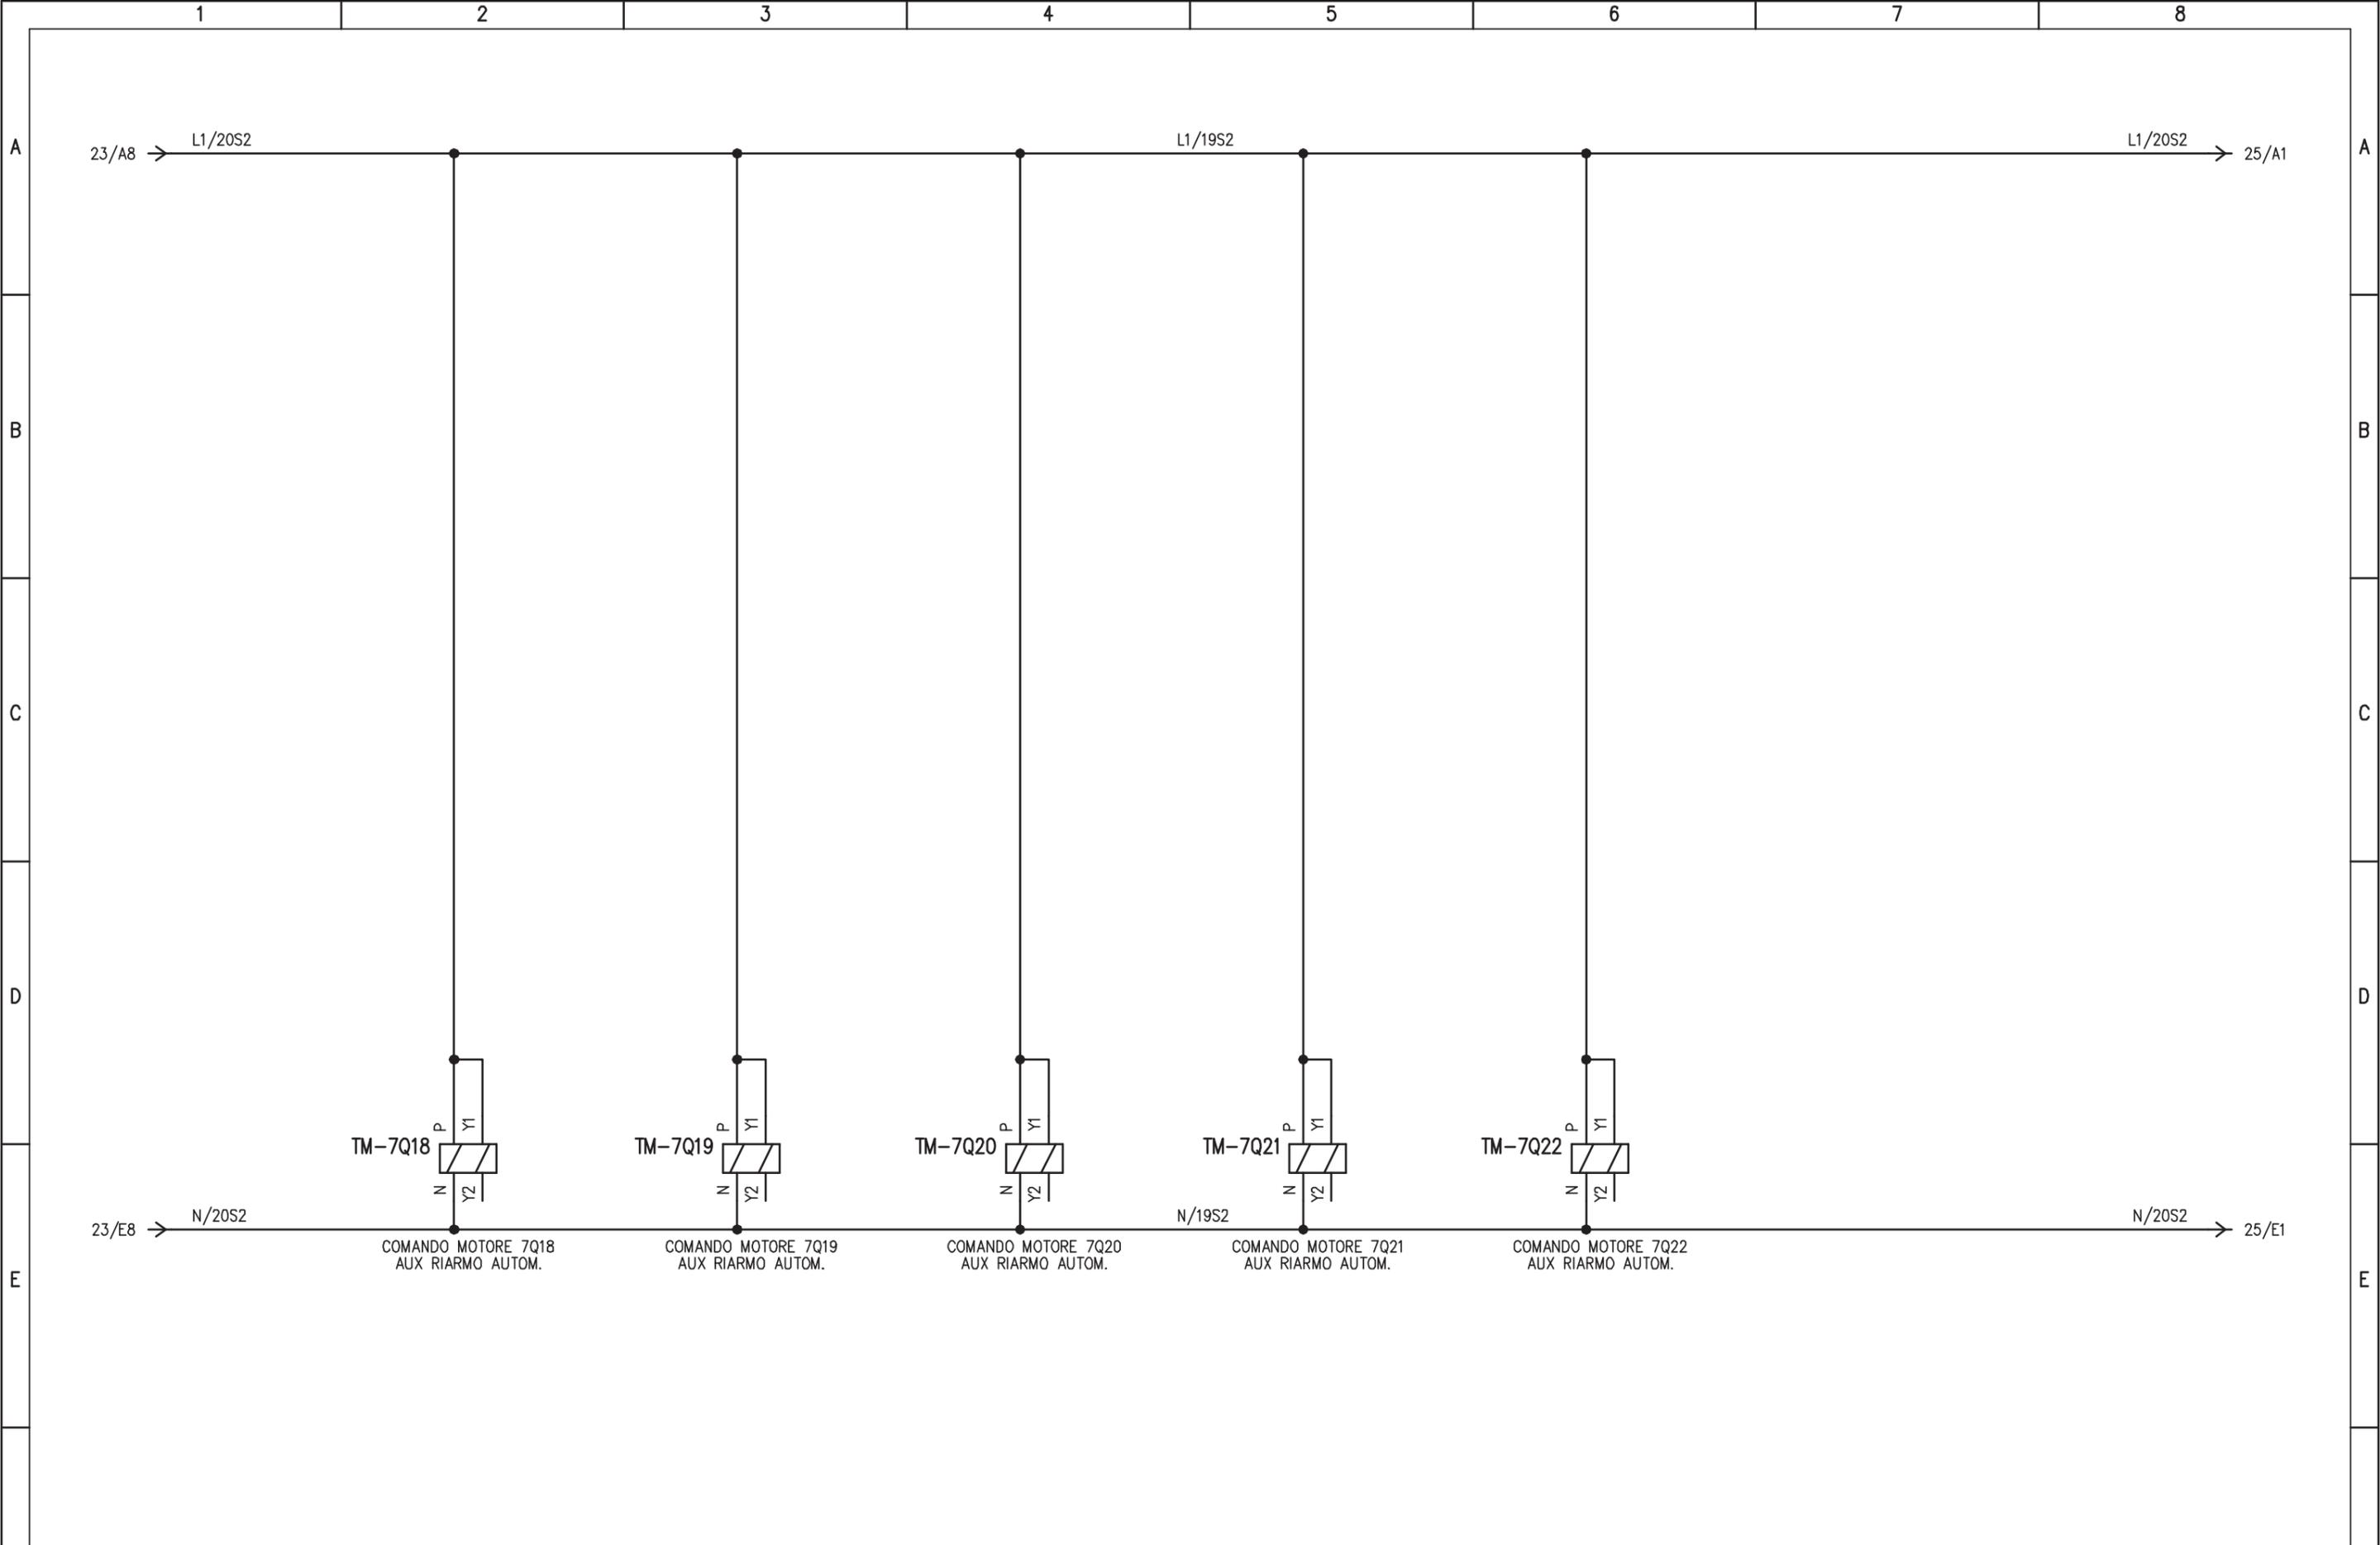

				IMPIANTO		OGGETTO		DISEG. S.T.		DISEGNO NR		FILE 02QCA-1_B1-IND.DWG	
				AUTOSTRADA PEDEMONTANA - TRATTA B1		Q_CONTINUITA' ASSOLUTA Q_CA/1		VERIF. U.S.		02CIND/QE/14-030		FOGLIO 24 DI 47	
				CABINA ELETTRICA INDUSTRIE		SCHEMA ELETTRICO AUSILIARIO		APPR. G.C.				SEGUE 25	
REV.	MODIFICA	DATA	RESP.	1	2	3	4	5	6	7	8		

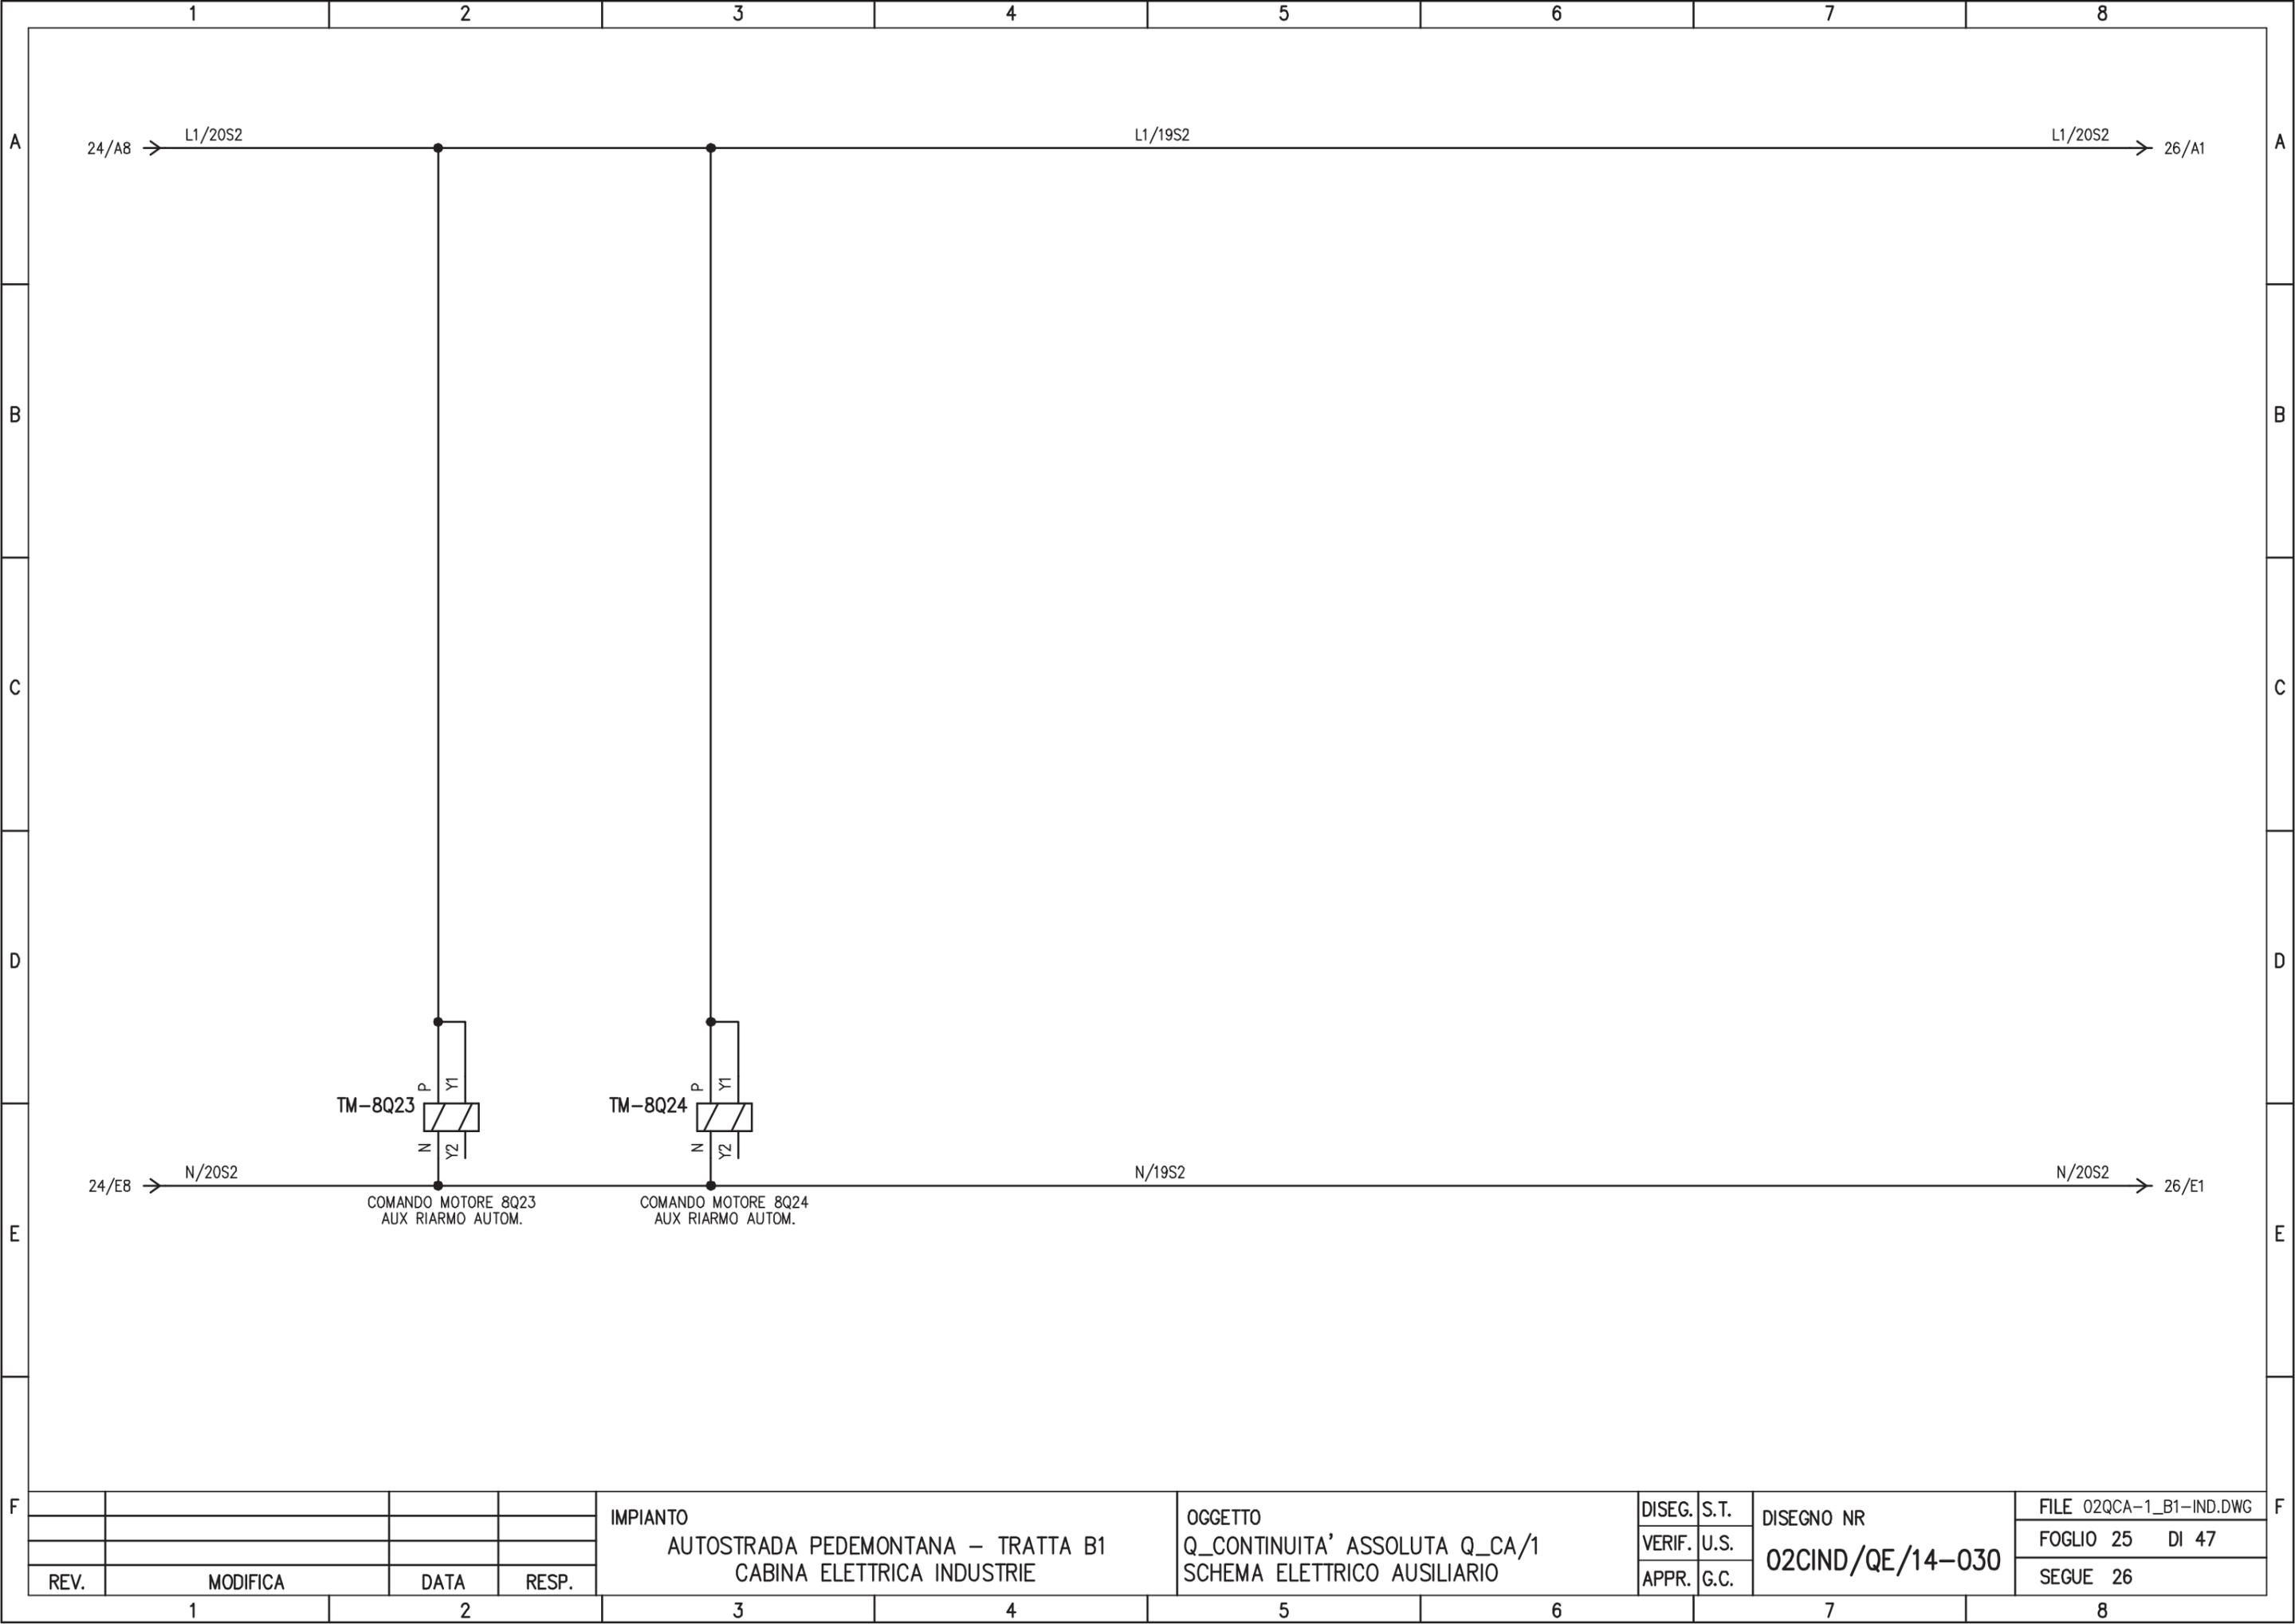


REV.	MODIFICA	DATA	RESP.

IMPIANTO
 AUTOSTRADA PEDEMONTANA – TRATTA B1
 CABINA ELETTRICA INDUSTRIE

OGGETTO
 Q_CONTINUITA' ASSOLUTA Q_CA/1
 SCHEMA ELETTRICO AUSILIARIO

DISEG.	S.T.	DISEGNO NR 02CIND/QE/14-030
VERIF.	U.S.	
APPR.	G.C.	

FILE 02QCA-1_B1-IND.DWG
FOGLIO 25 DI 47
SEGUE 26

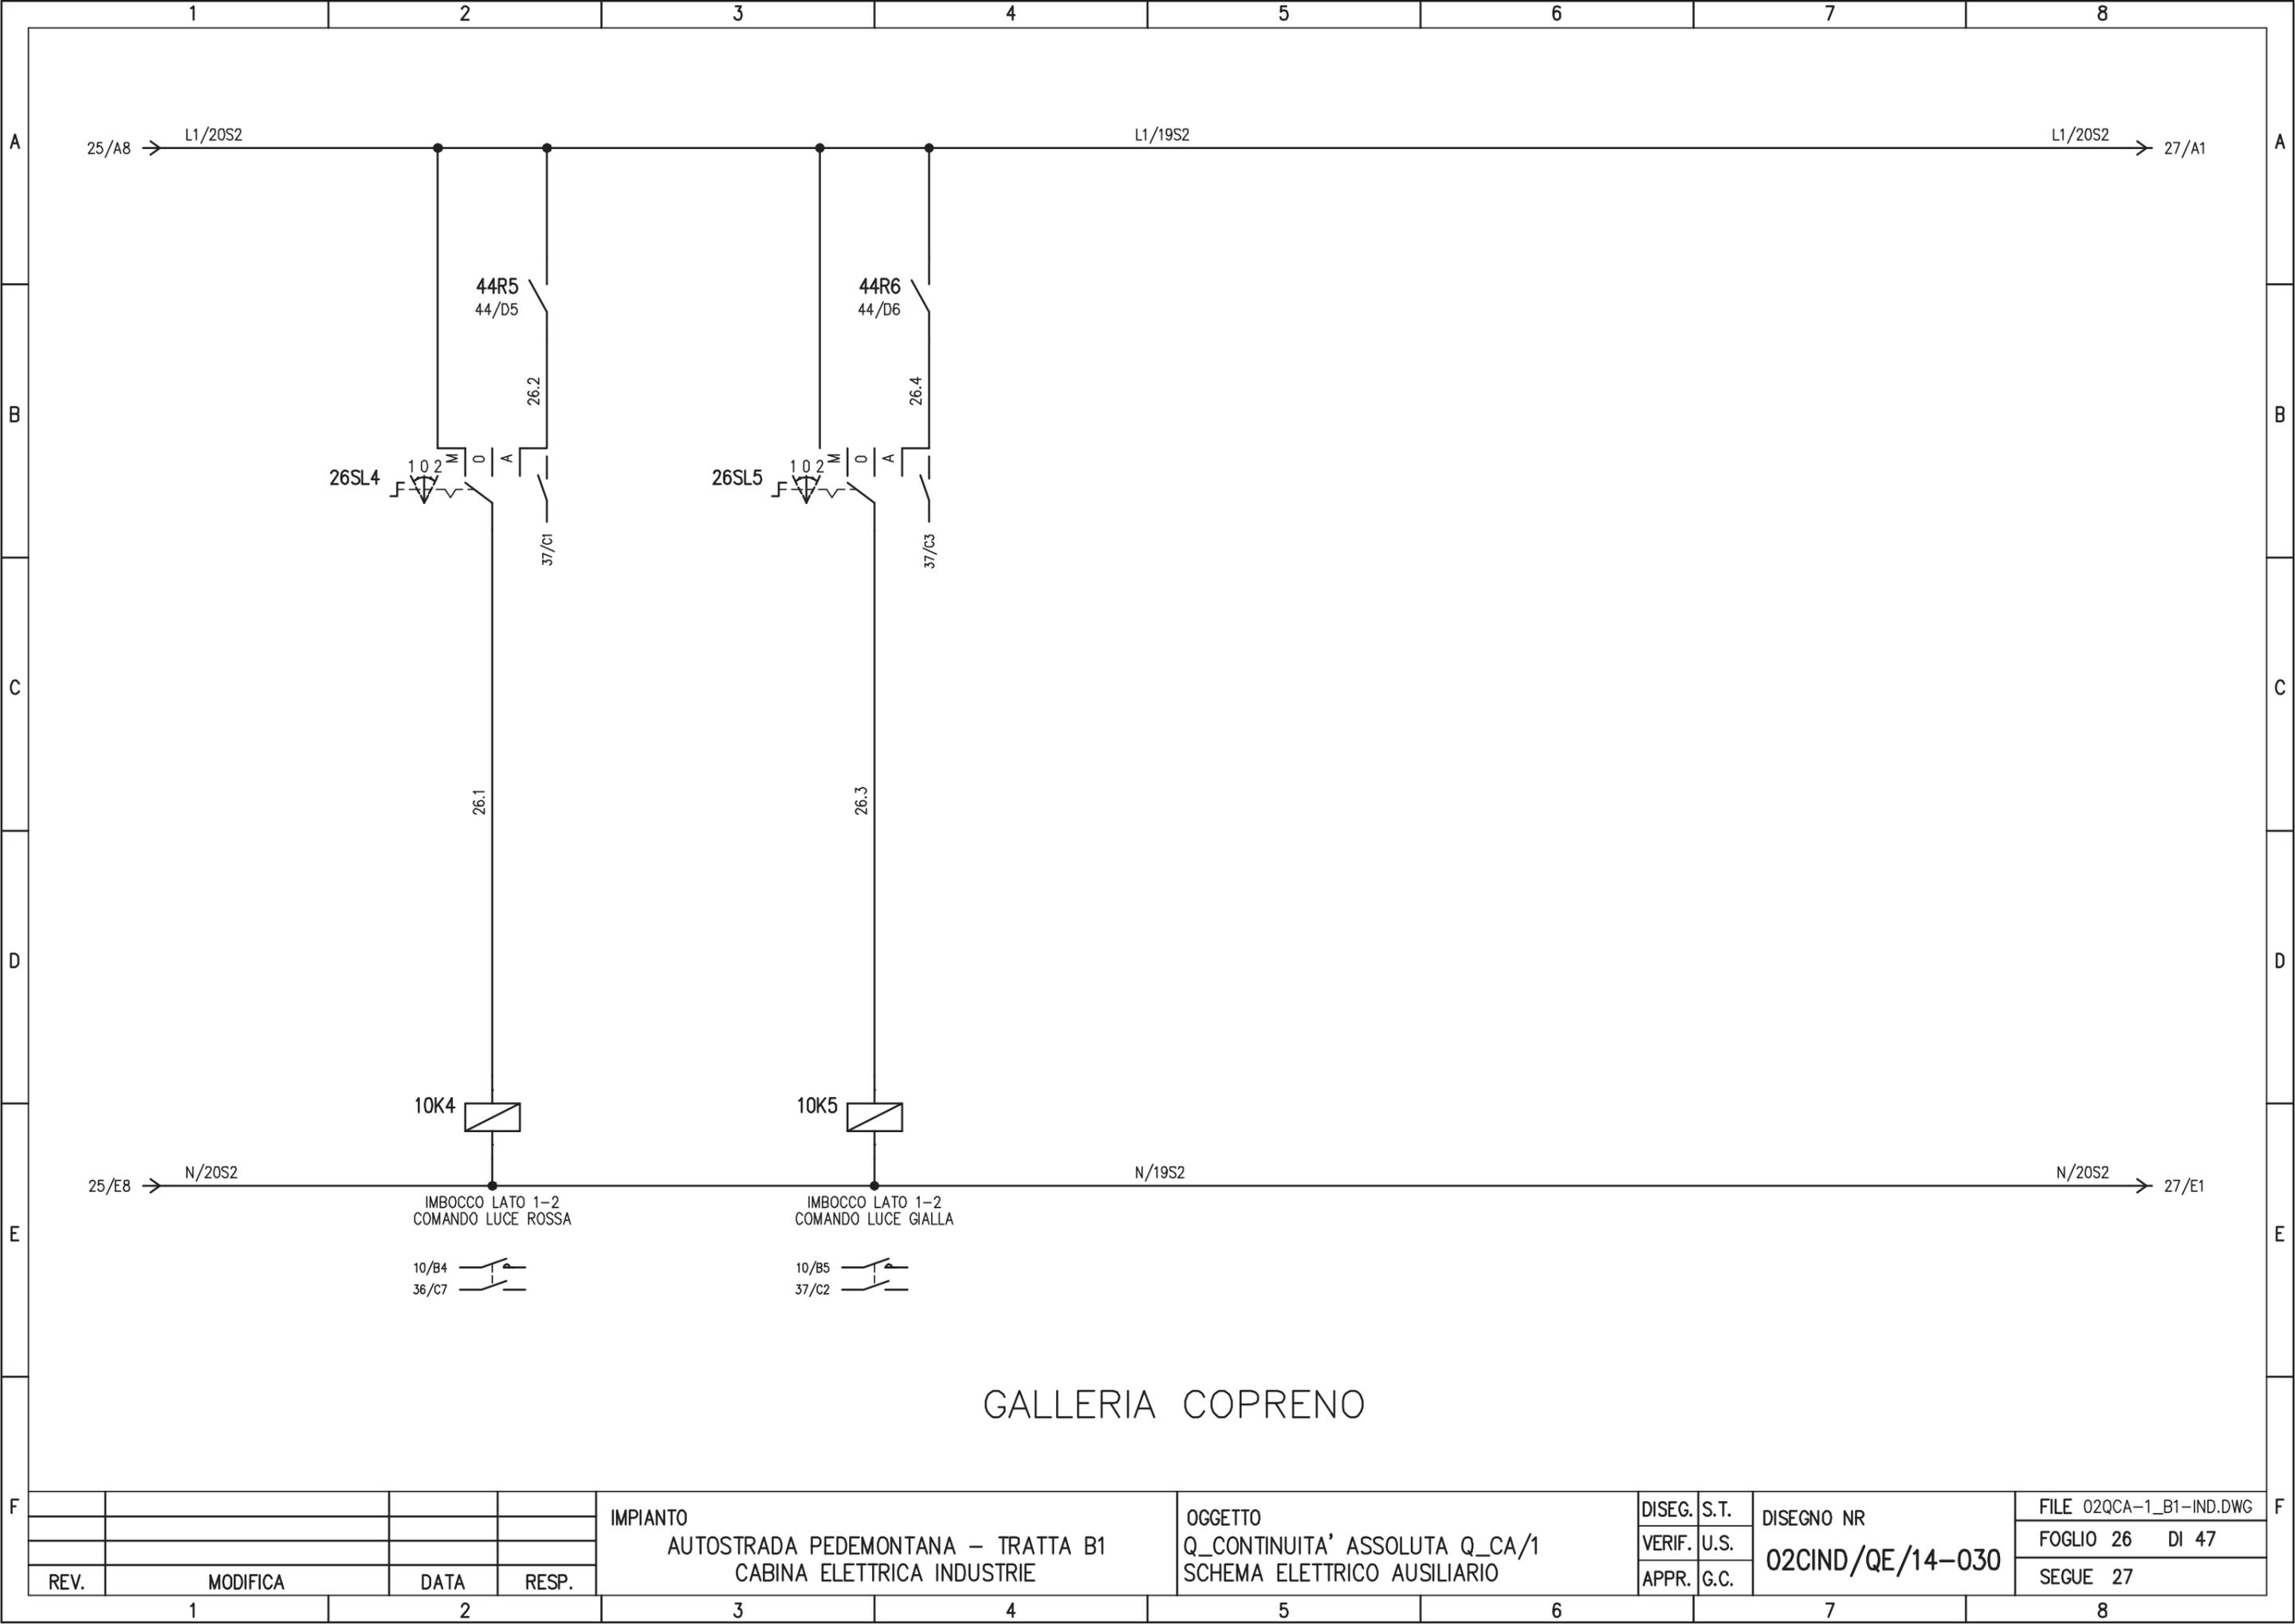

GALLERIA COPRENO


REV.	MODIFICA	DATA	RESP.
1			
2			

IMPIANTO
 AUTOSTRADA PEDEMONTANA - TRATTA B1
 CABINA ELETTRICA INDUSTRIE

OGGETTO
 Q_CONTINUITA' ASSOLUTA Q_CA/1
 SCHEMA ELETTRICO AUSILIARIO


DISEG.	S.T.	DISEGNO NR 02CIND/QE/14-030
VERIF.	U.S.	
APPR.	G.C.	

FILE 02QCA-1_B1-IND.DWG
FOGLIO 26 DI 47
SEGUE 27

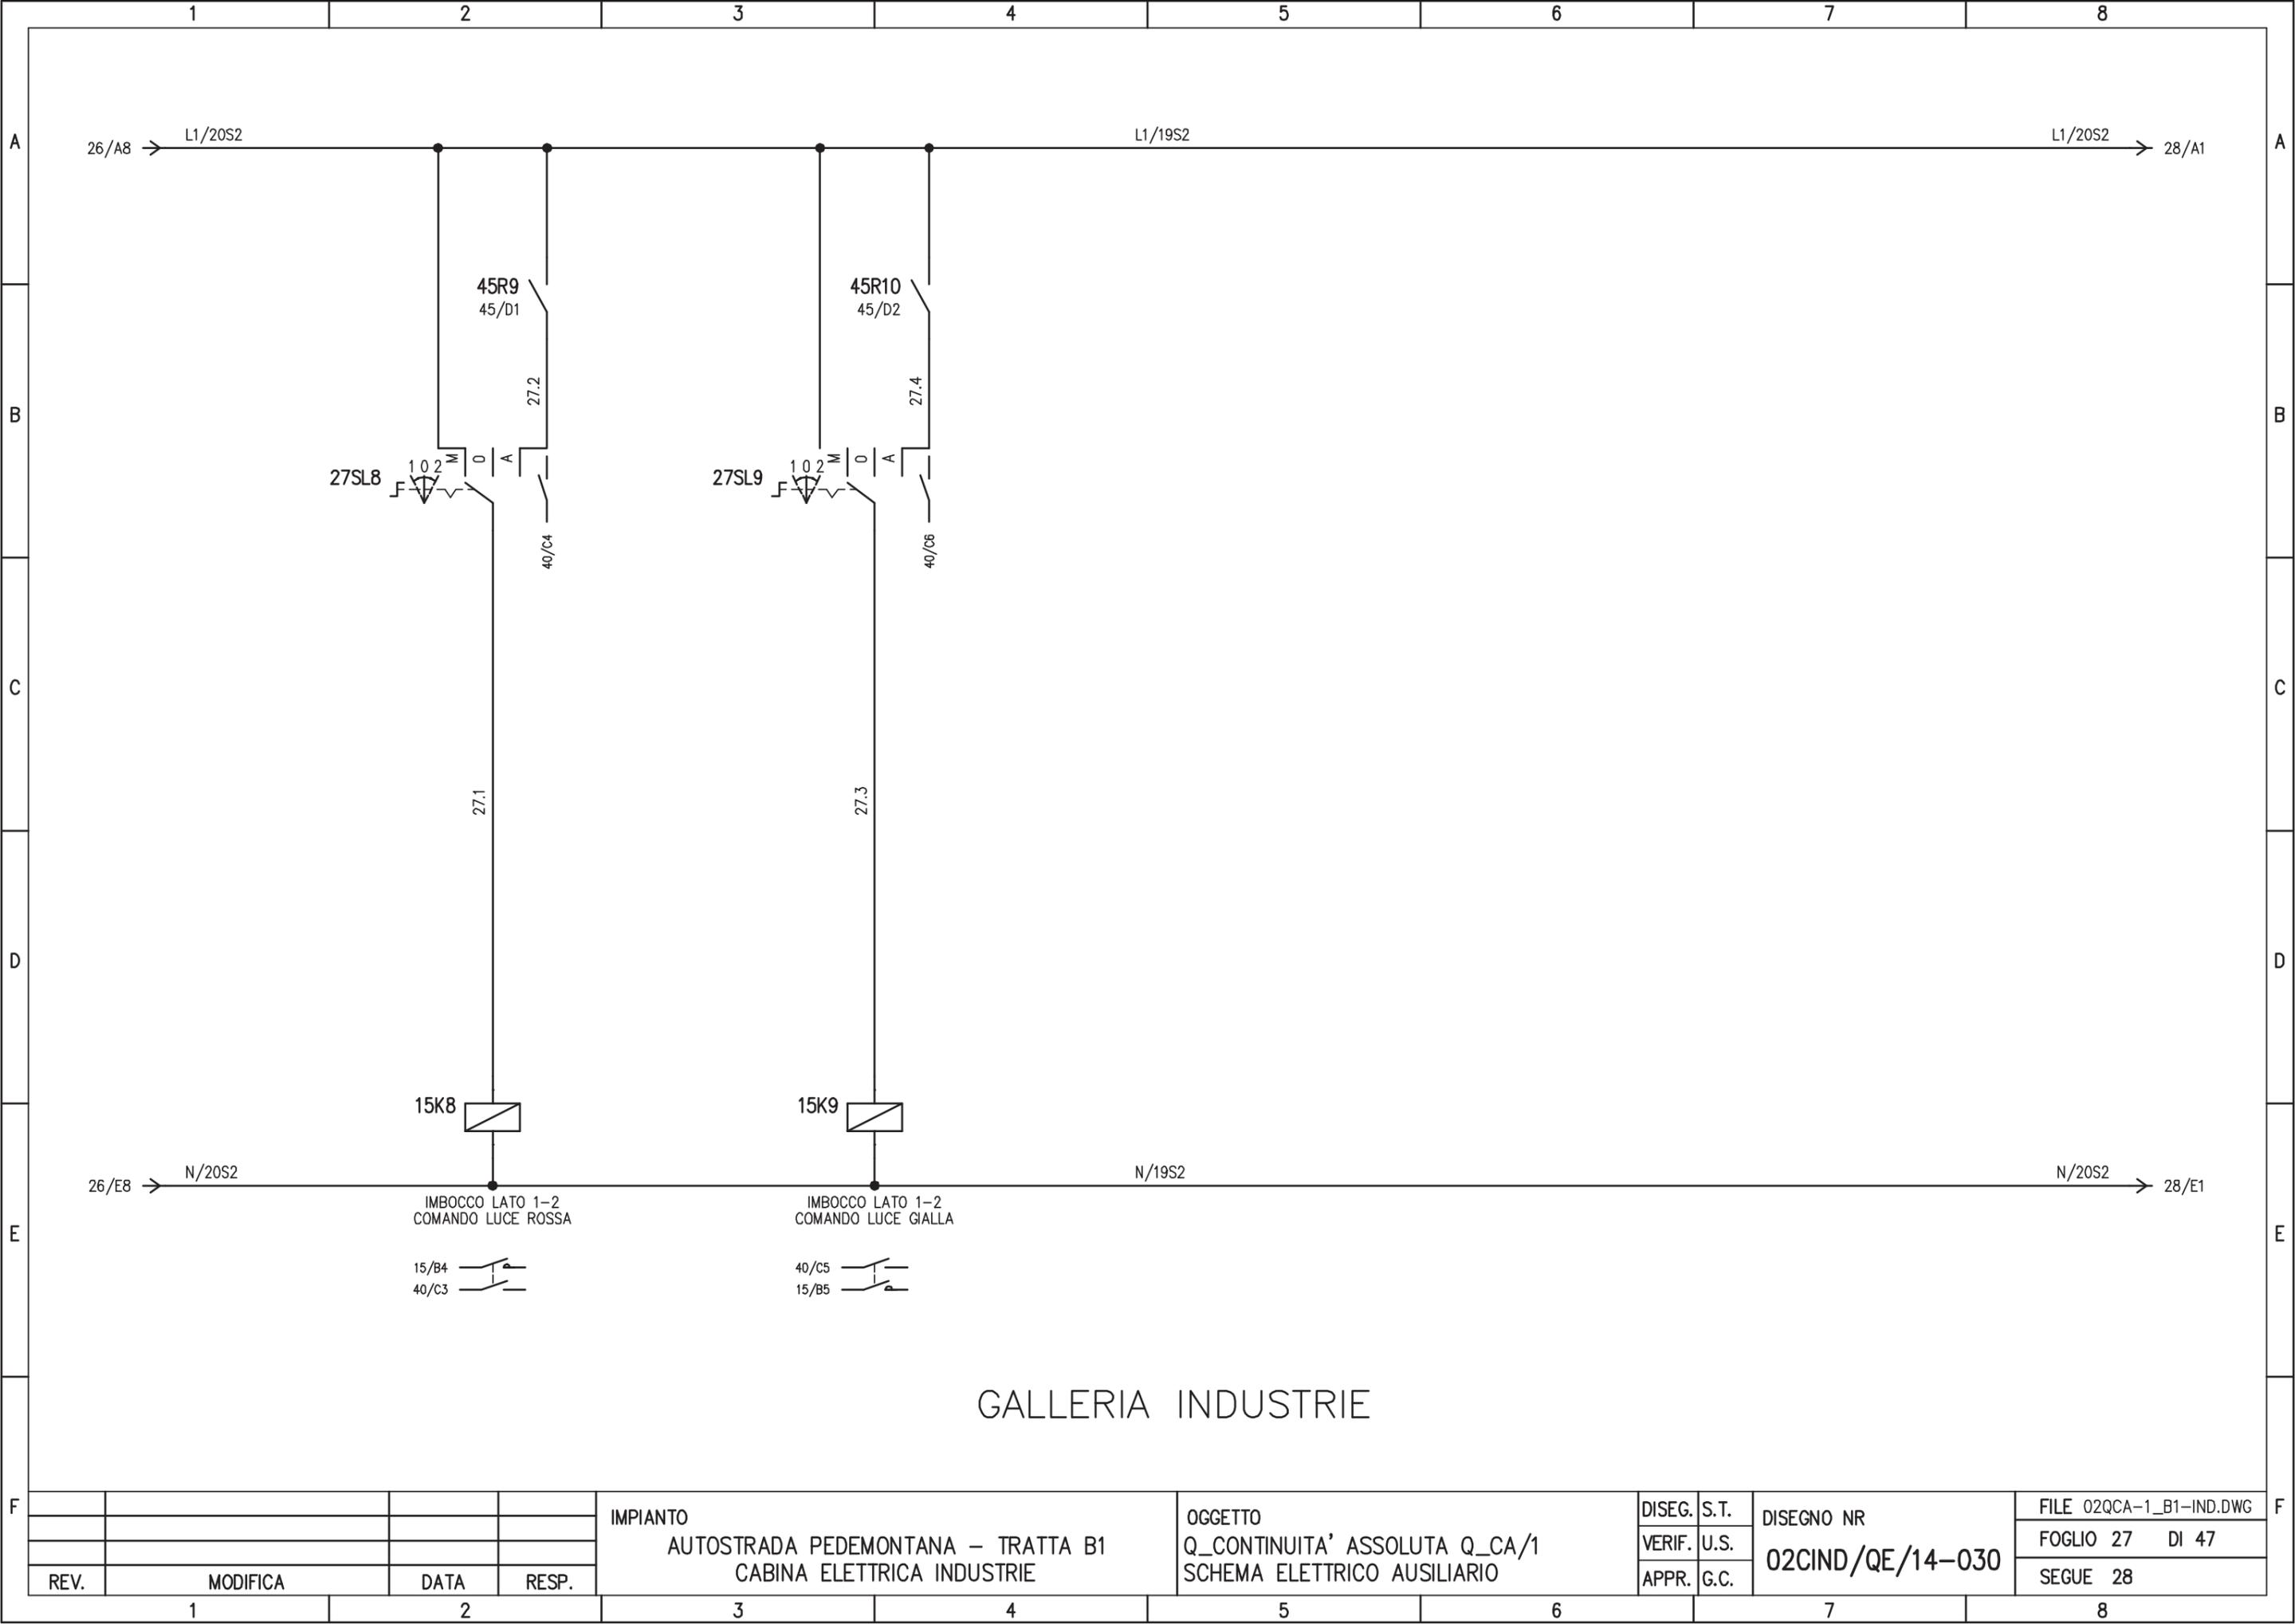



GALLERIA INDUSTRIE

				IMPIANTO		OGGETTO		DISEG. S.T.		DISEGNO NR		FILE 02QCA-1_B1-IND.DWG	
				AUTOSTRADA PEDEMONTANA - TRATTA B1		Q_CONTINUITA' ASSOLUTA Q_CA/1		VERIF. U.S.		02CIND/QE/14-030		FOGLIO 27 DI 47	
				CABINA ELETTRICA INDUSTRIE		SCHEMA ELETTRICO AUSILIARIO		APPR. G.C.				SEGUE 28	
REV.	MODIFICA	DATA	RESP.	1	2	3	4	5	6	7	8		

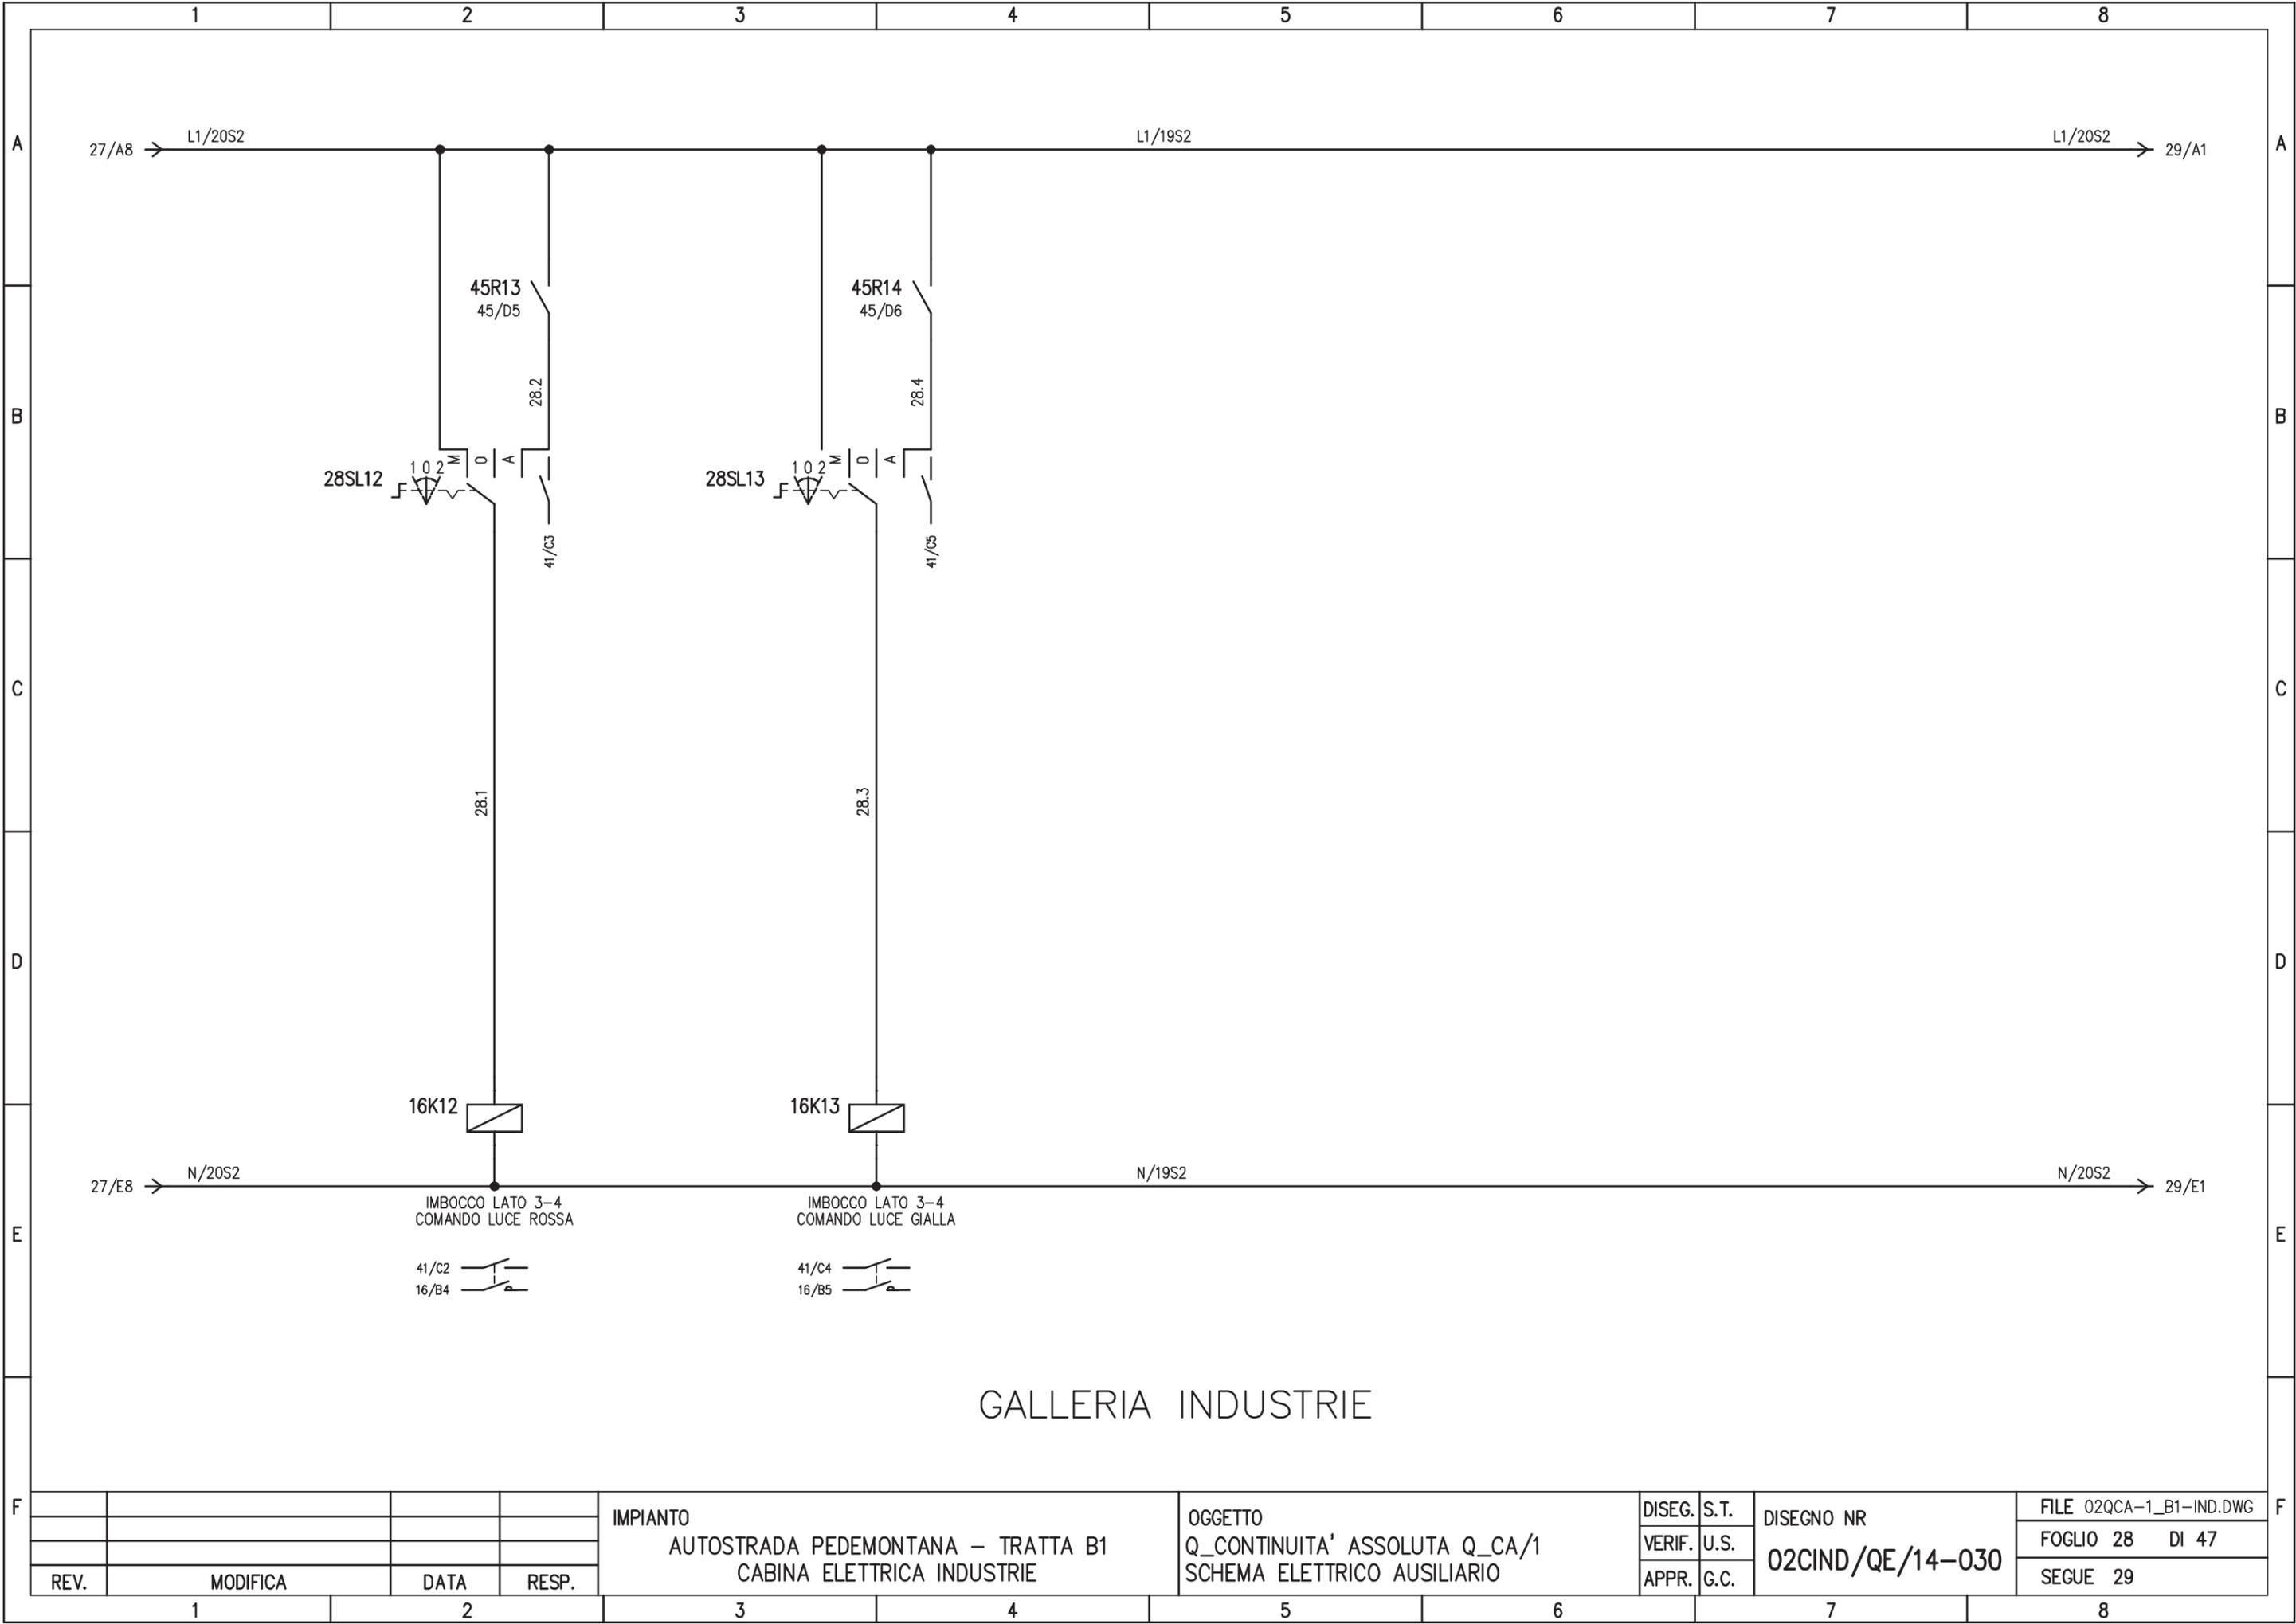

GALLERIA INDUSTRIE


				IMPIANTO		OGGETTO		DISEG. S.T.		DISEGNO NR		FILE 02QCA-1_B1-IND.DWG	
				AUTOSTRADA PEDEMONTANA - TRATTA B1		Q_CONTINUITA' ASSOLUTA Q_CA/1		VERIF. U.S.		02CIND/QE/14-030		FOGLIO 28 DI 47	
				CABINA ELETTRICA INDUSTRIE		SCHEMA ELETTRICO AUSILIARIO		APPR. G.C.				SEGUE 29	
REV.	MODIFICA	DATA	RESP.	1	2	3	4	5	6	7	8		

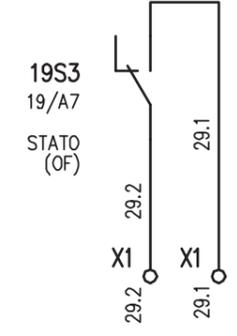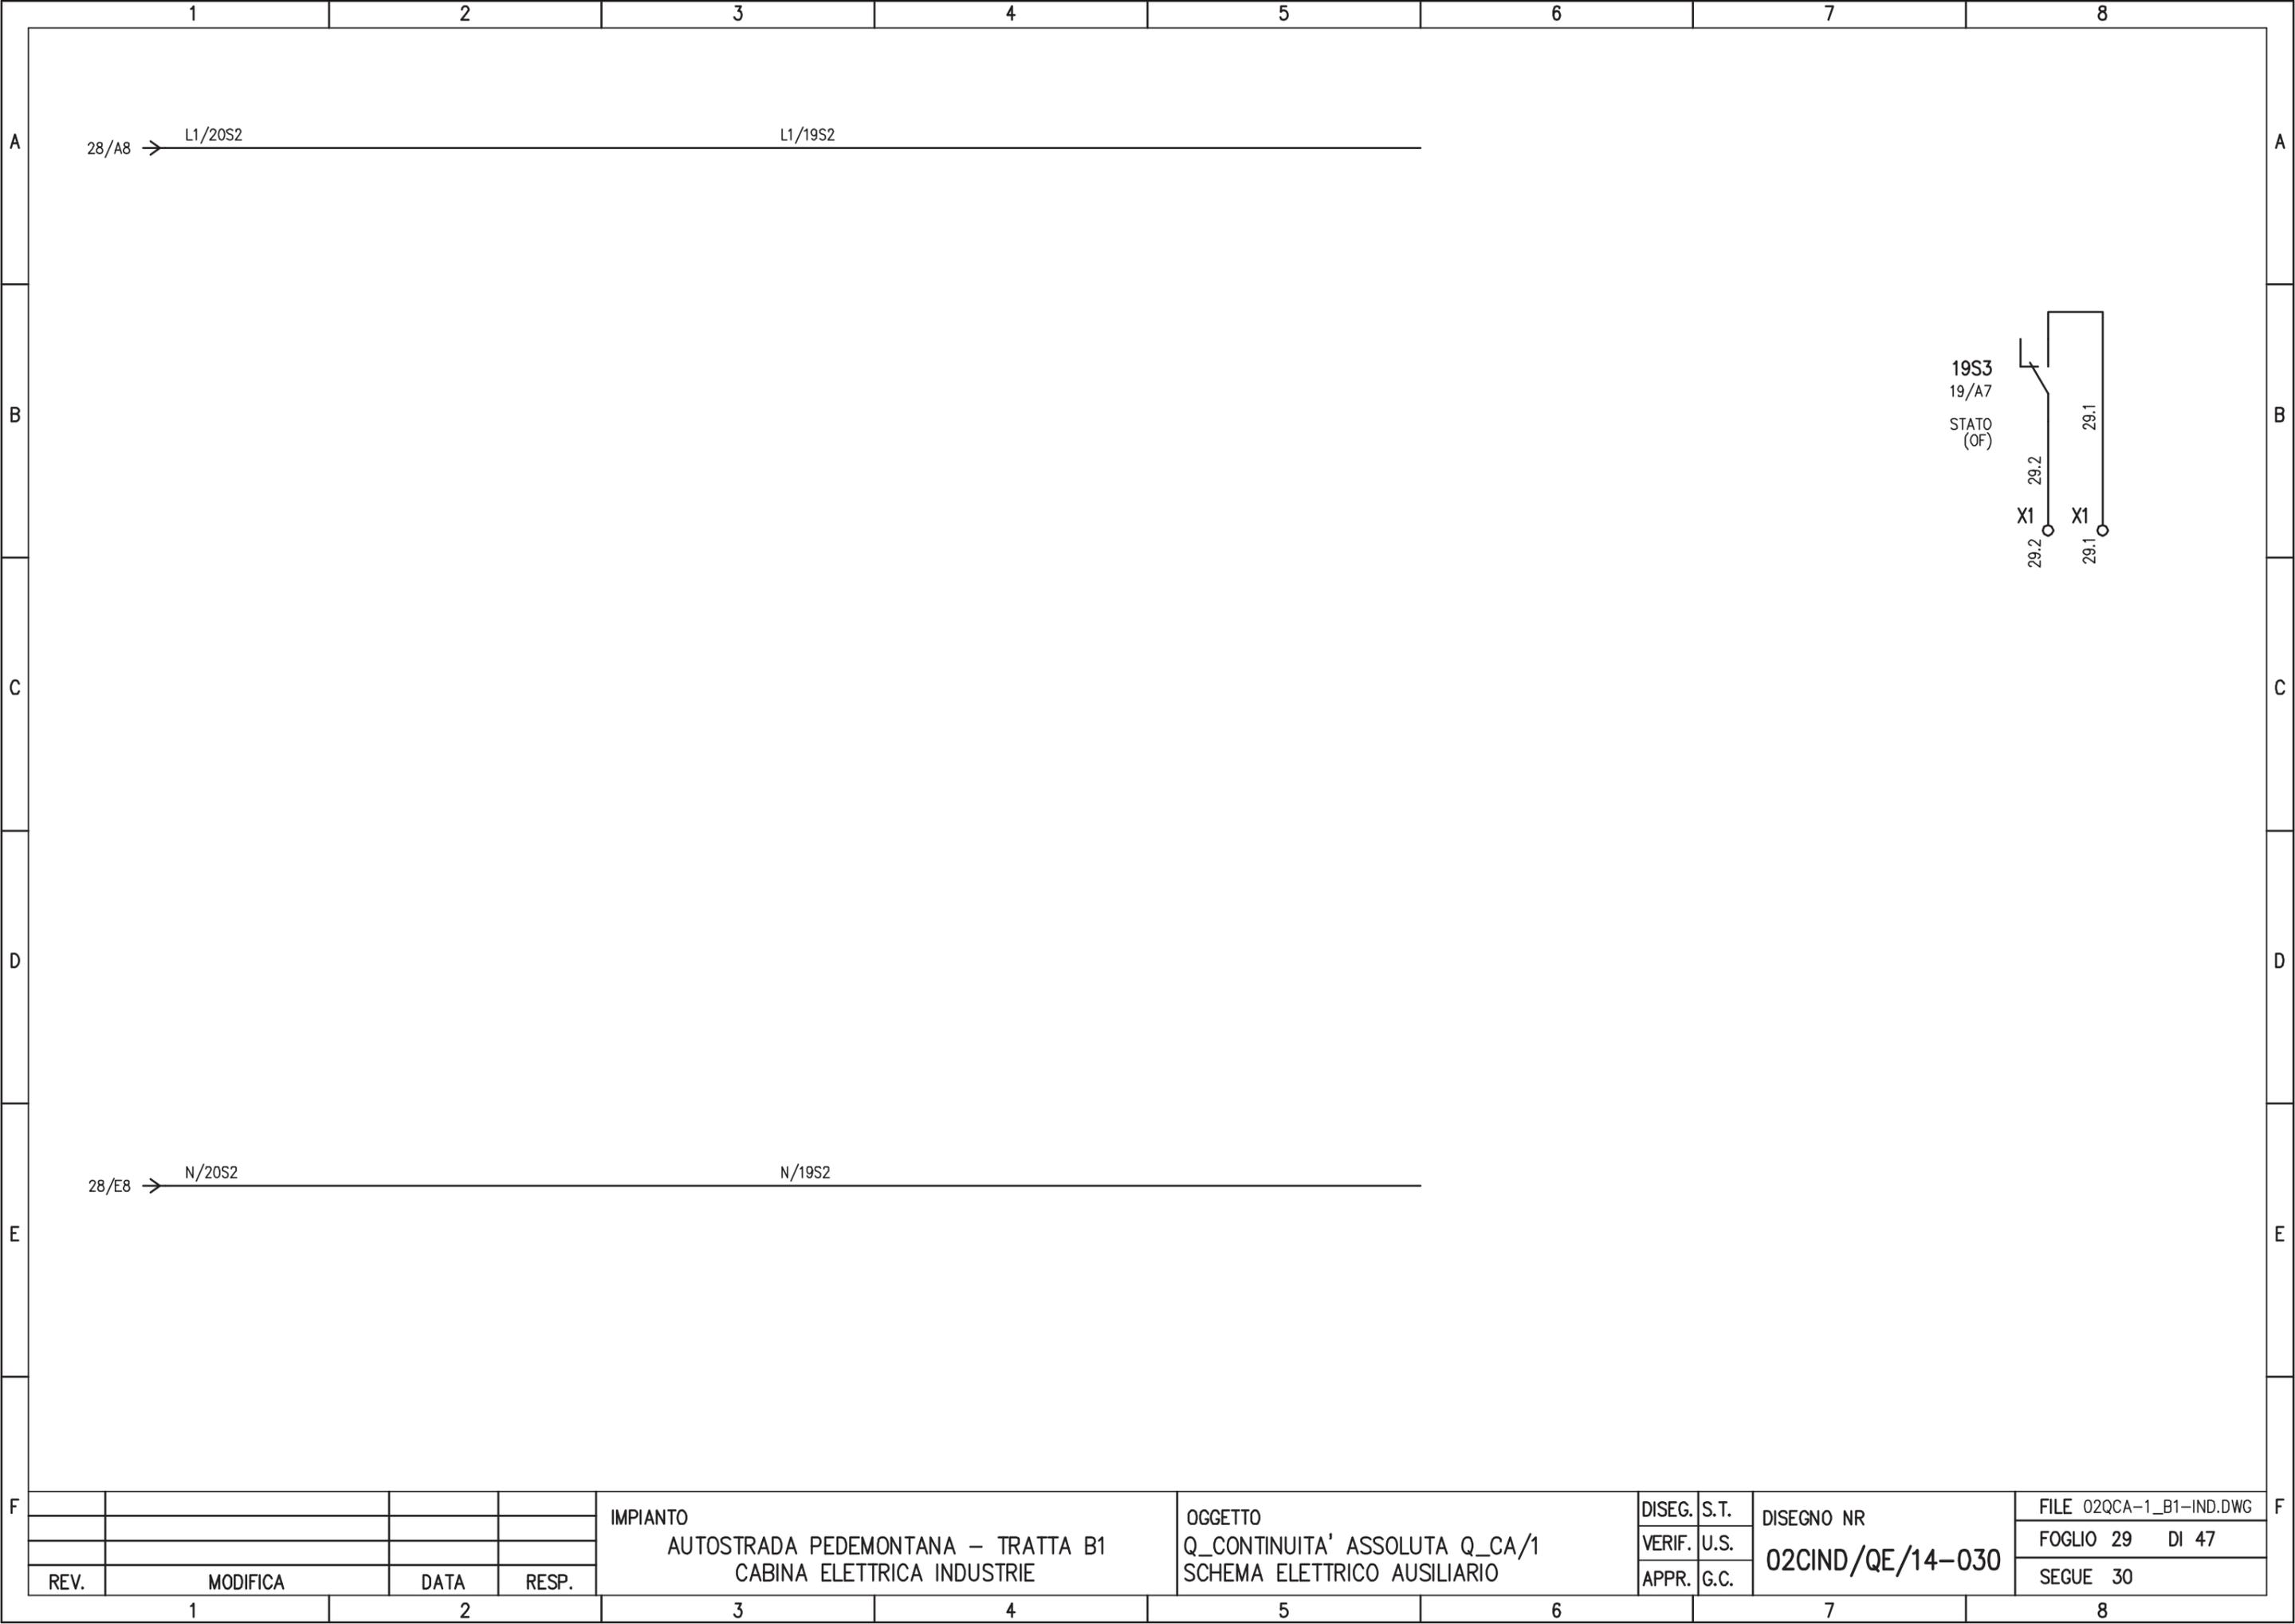


				IMPIANTO AUTOSTRADA PEDEMONTANA – TRATTA B1 CABINA ELETTRICA INDUSTRIE	OGGETTO Q_CONTINUITA' ASSOLUTA Q_CA/1 SCHEMA ELETTRICO AUSILIARIO	DISEG.	S.T.	DISEGNO NR 02CIND/QE/14-030	FILE 02QCA-1_B1-IND.DWG
						VERIF.	U.S.		FOGLIO 29 DI 47
REV.	MODIFICA	DATA	RESP.			APPR.	G.C.		SEGUE 30
1		2		3	4	5	6	7	8

PAGINA DISPONIBILE


	1	2	3	4	5	6	7	8	
A									A
B									B
C									C
D									D
E									E
F									F
				IMPIANTO	OGGETTO	DISEG.	S.T.	DISEGNO NR	FILE 02QCA-1_B1-IND.DWG
				AUTOSTRADA PEDEMONTANA - TRATTA B1	Q_CONTINUITA' ASSOLUTA Q_CA/1	VERIF.	U.S.	02CIND/QE/14-030	FOGLIO 30 DI 47
REV.	MODIFICA	DATA	RESP.	CABINA ELETTRICA INDUSTRIE	SCHEMA ELETTRICO AUSILIARIO	APPR.	G.C.		SEGUE 31
	1	2	3	4	5	6	7	8	

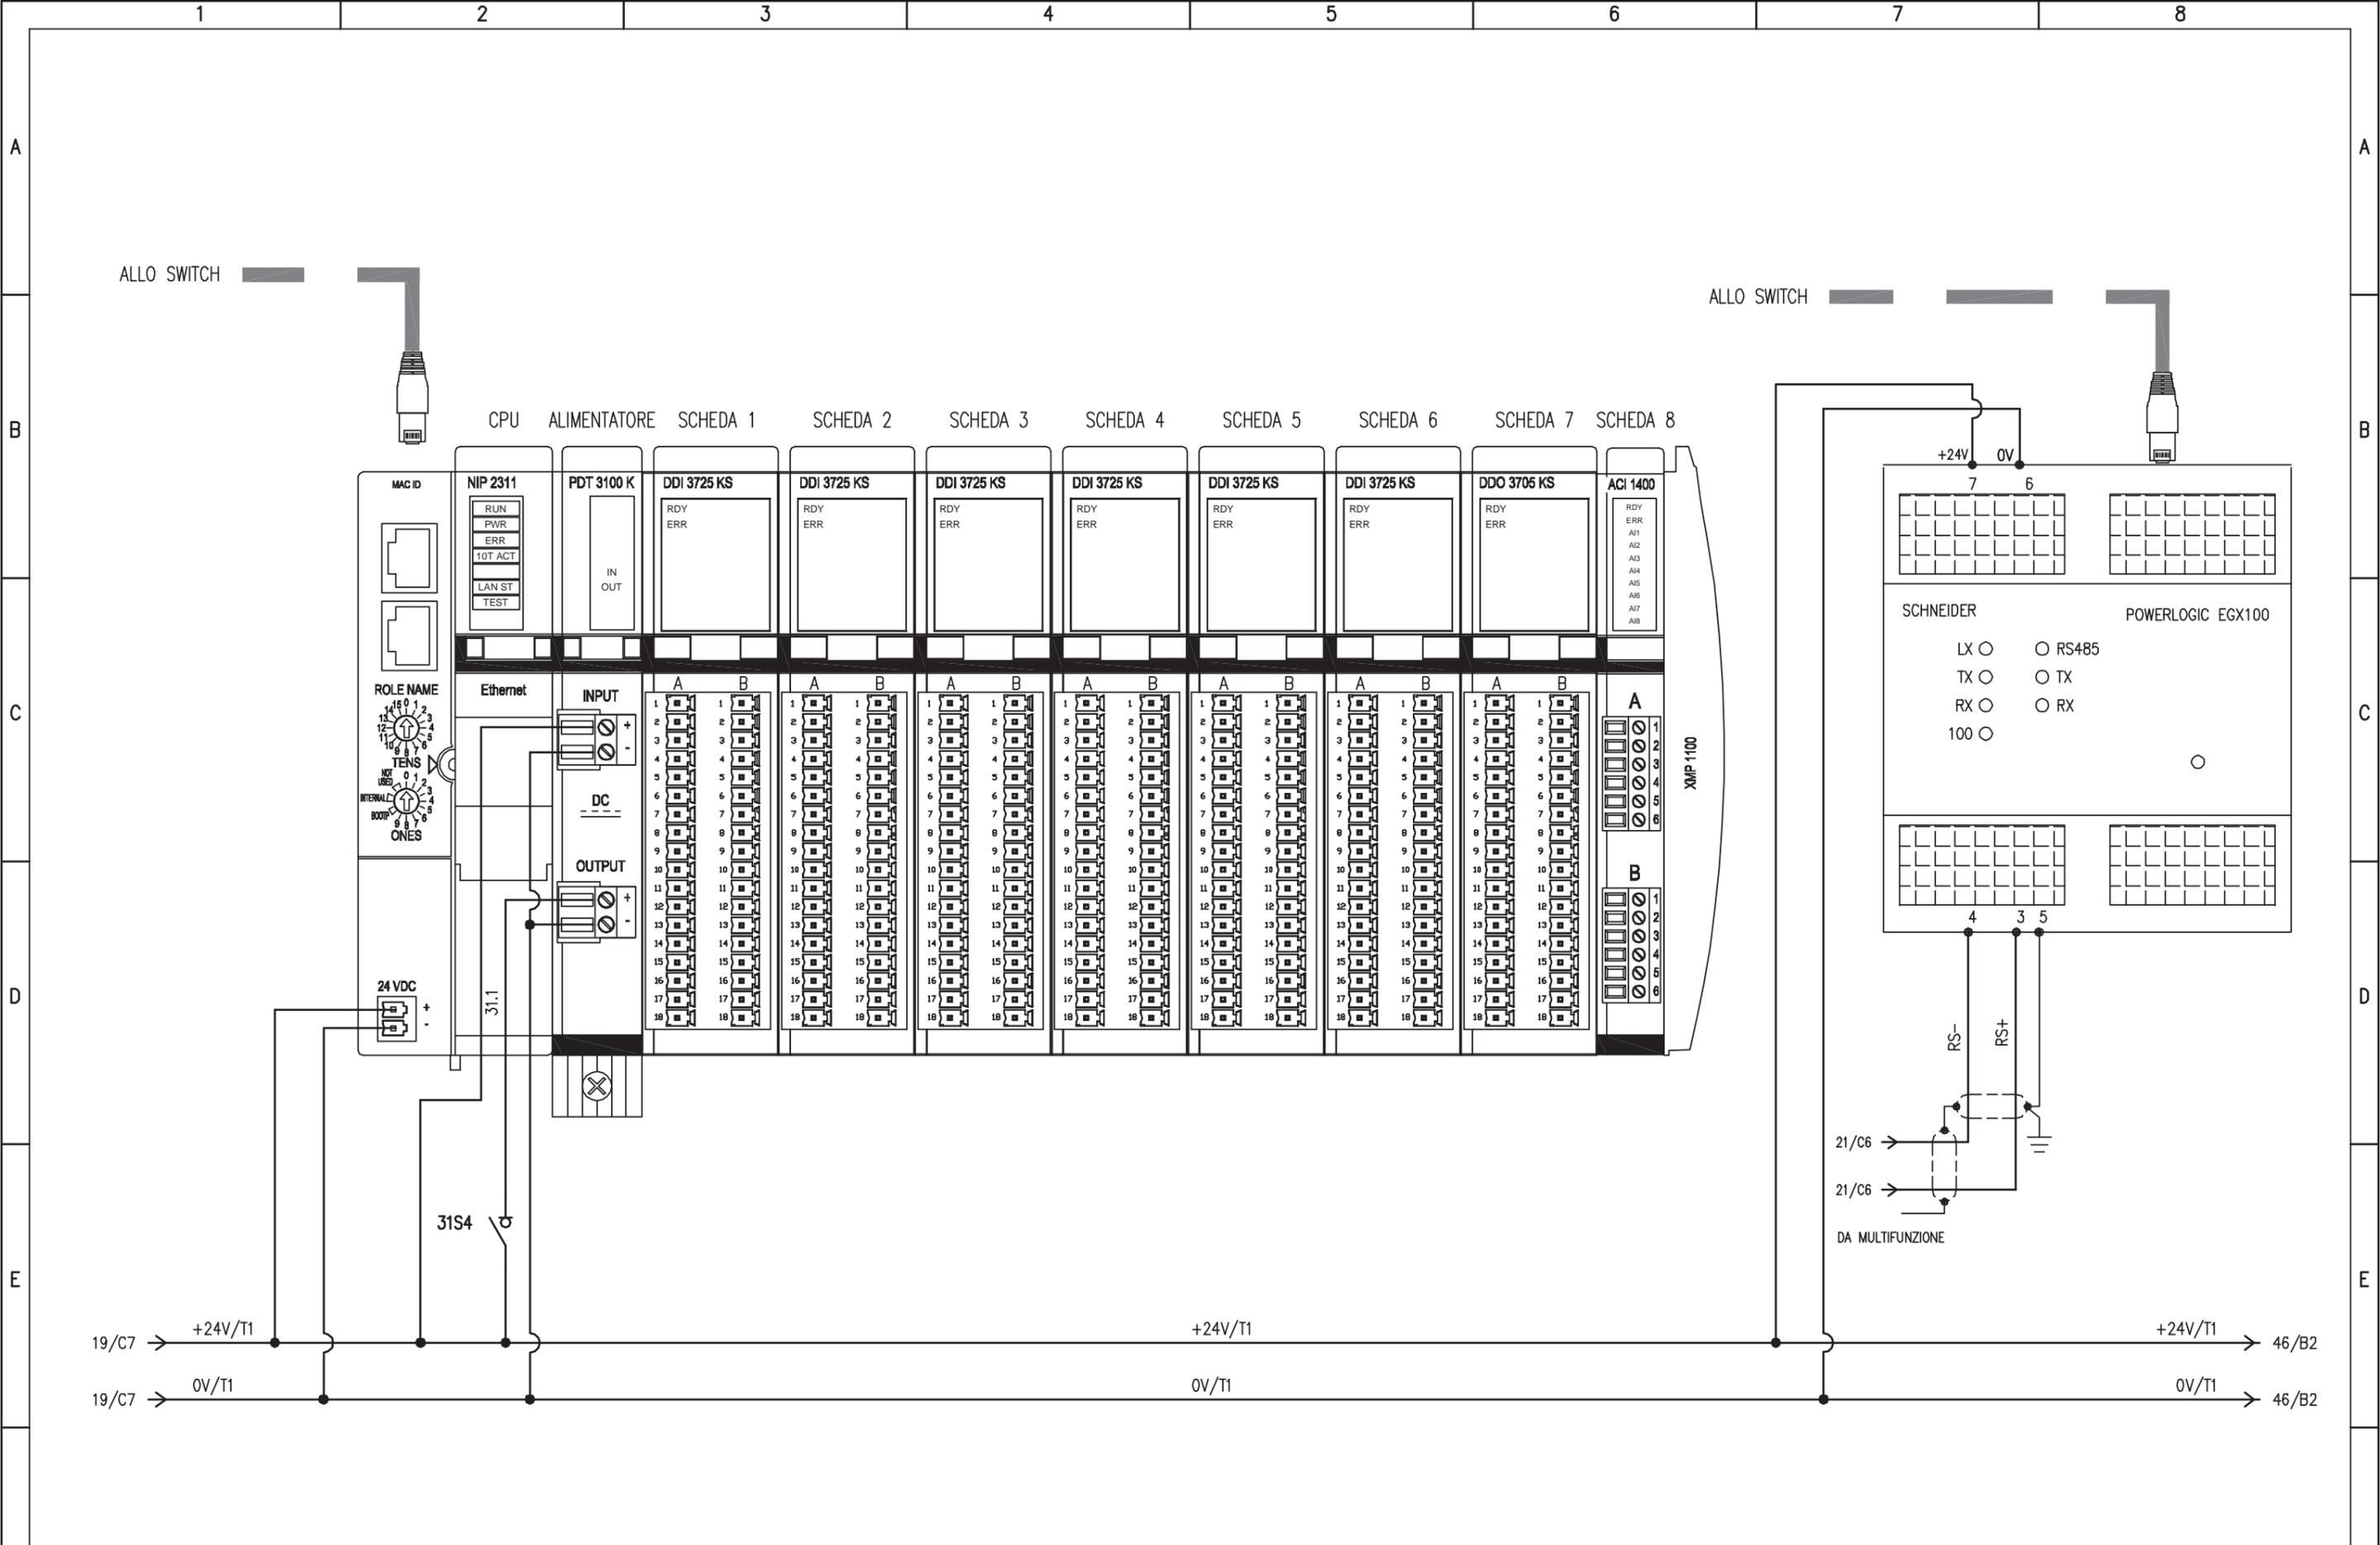


		IMPIANTO			OGGETTO		DISEG. S.T.		DISEGNO NR		FILE 02QCA-1_B1-IND.DWG	
		AUTOSTRADA PEDEMONTANA - TRATTA B1			Q_CONTINUITA' ASSOLUTA Q_CA/1		VERIF. U.S.		02CIND/QE/14-030		FOGLIO 31 DI 47	
		CABINA ELETTRICA INDUSTRIE			SCHEMA ELETTRICO AUSILIARI PLC		APPR. G.C.				SEGUE 32	
REV.	MODIFICA	DATA	RESP.	1	2	3	4	5	6	7	8	

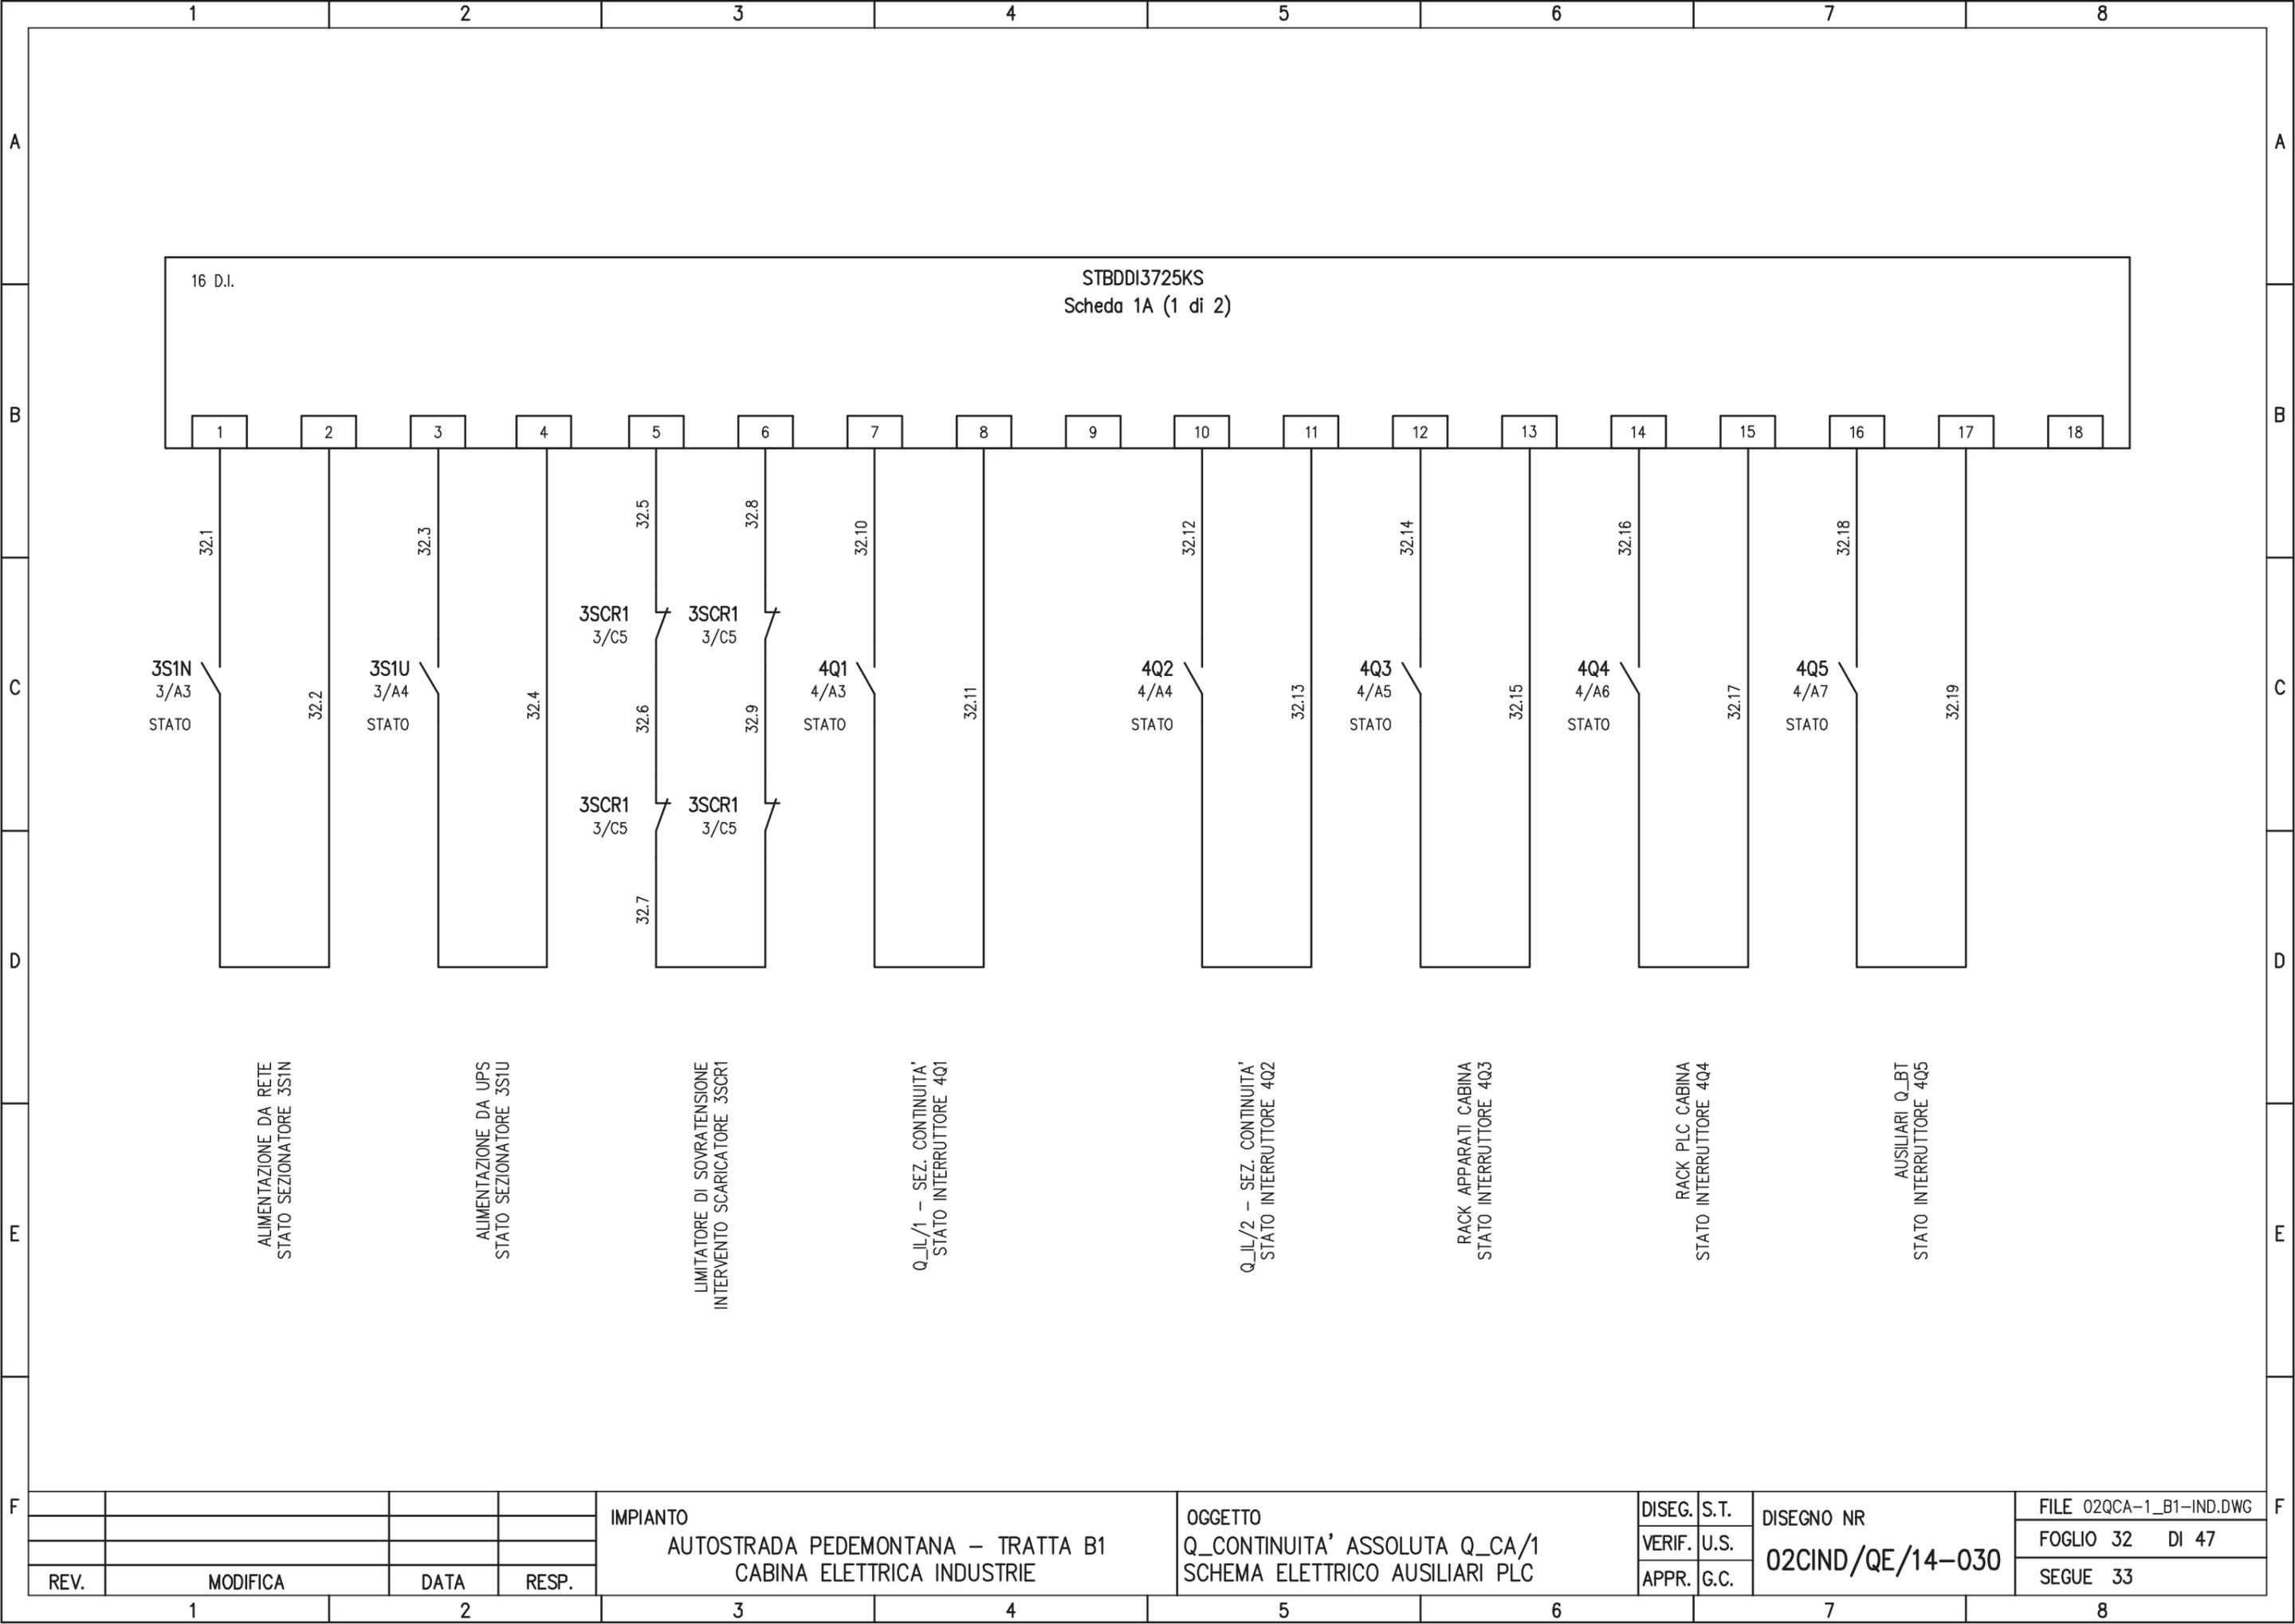

REV.	MODIFICA	DATA	RESP.	IMPIANTO AUTOSTRADA PEDEMONTANA – TRATTA B1 CABINA ELETTRICA INDUSTRIE	OGGETTO Q_CONTINUITA' ASSOLUTA Q_CA/1 SCHEMA ELETTRICO AUSILIARI PLC	DISEG.	S.T.	DISEGNO NR 02CIND/QE/14-030	FILE 02QCA-1_B1-IND.DWG
						VERIF.	U.S.		FOGLIO 32 DI 47
						APPR.	G.C.		SEGUE 33
1		2		3	4	5	6	7	8

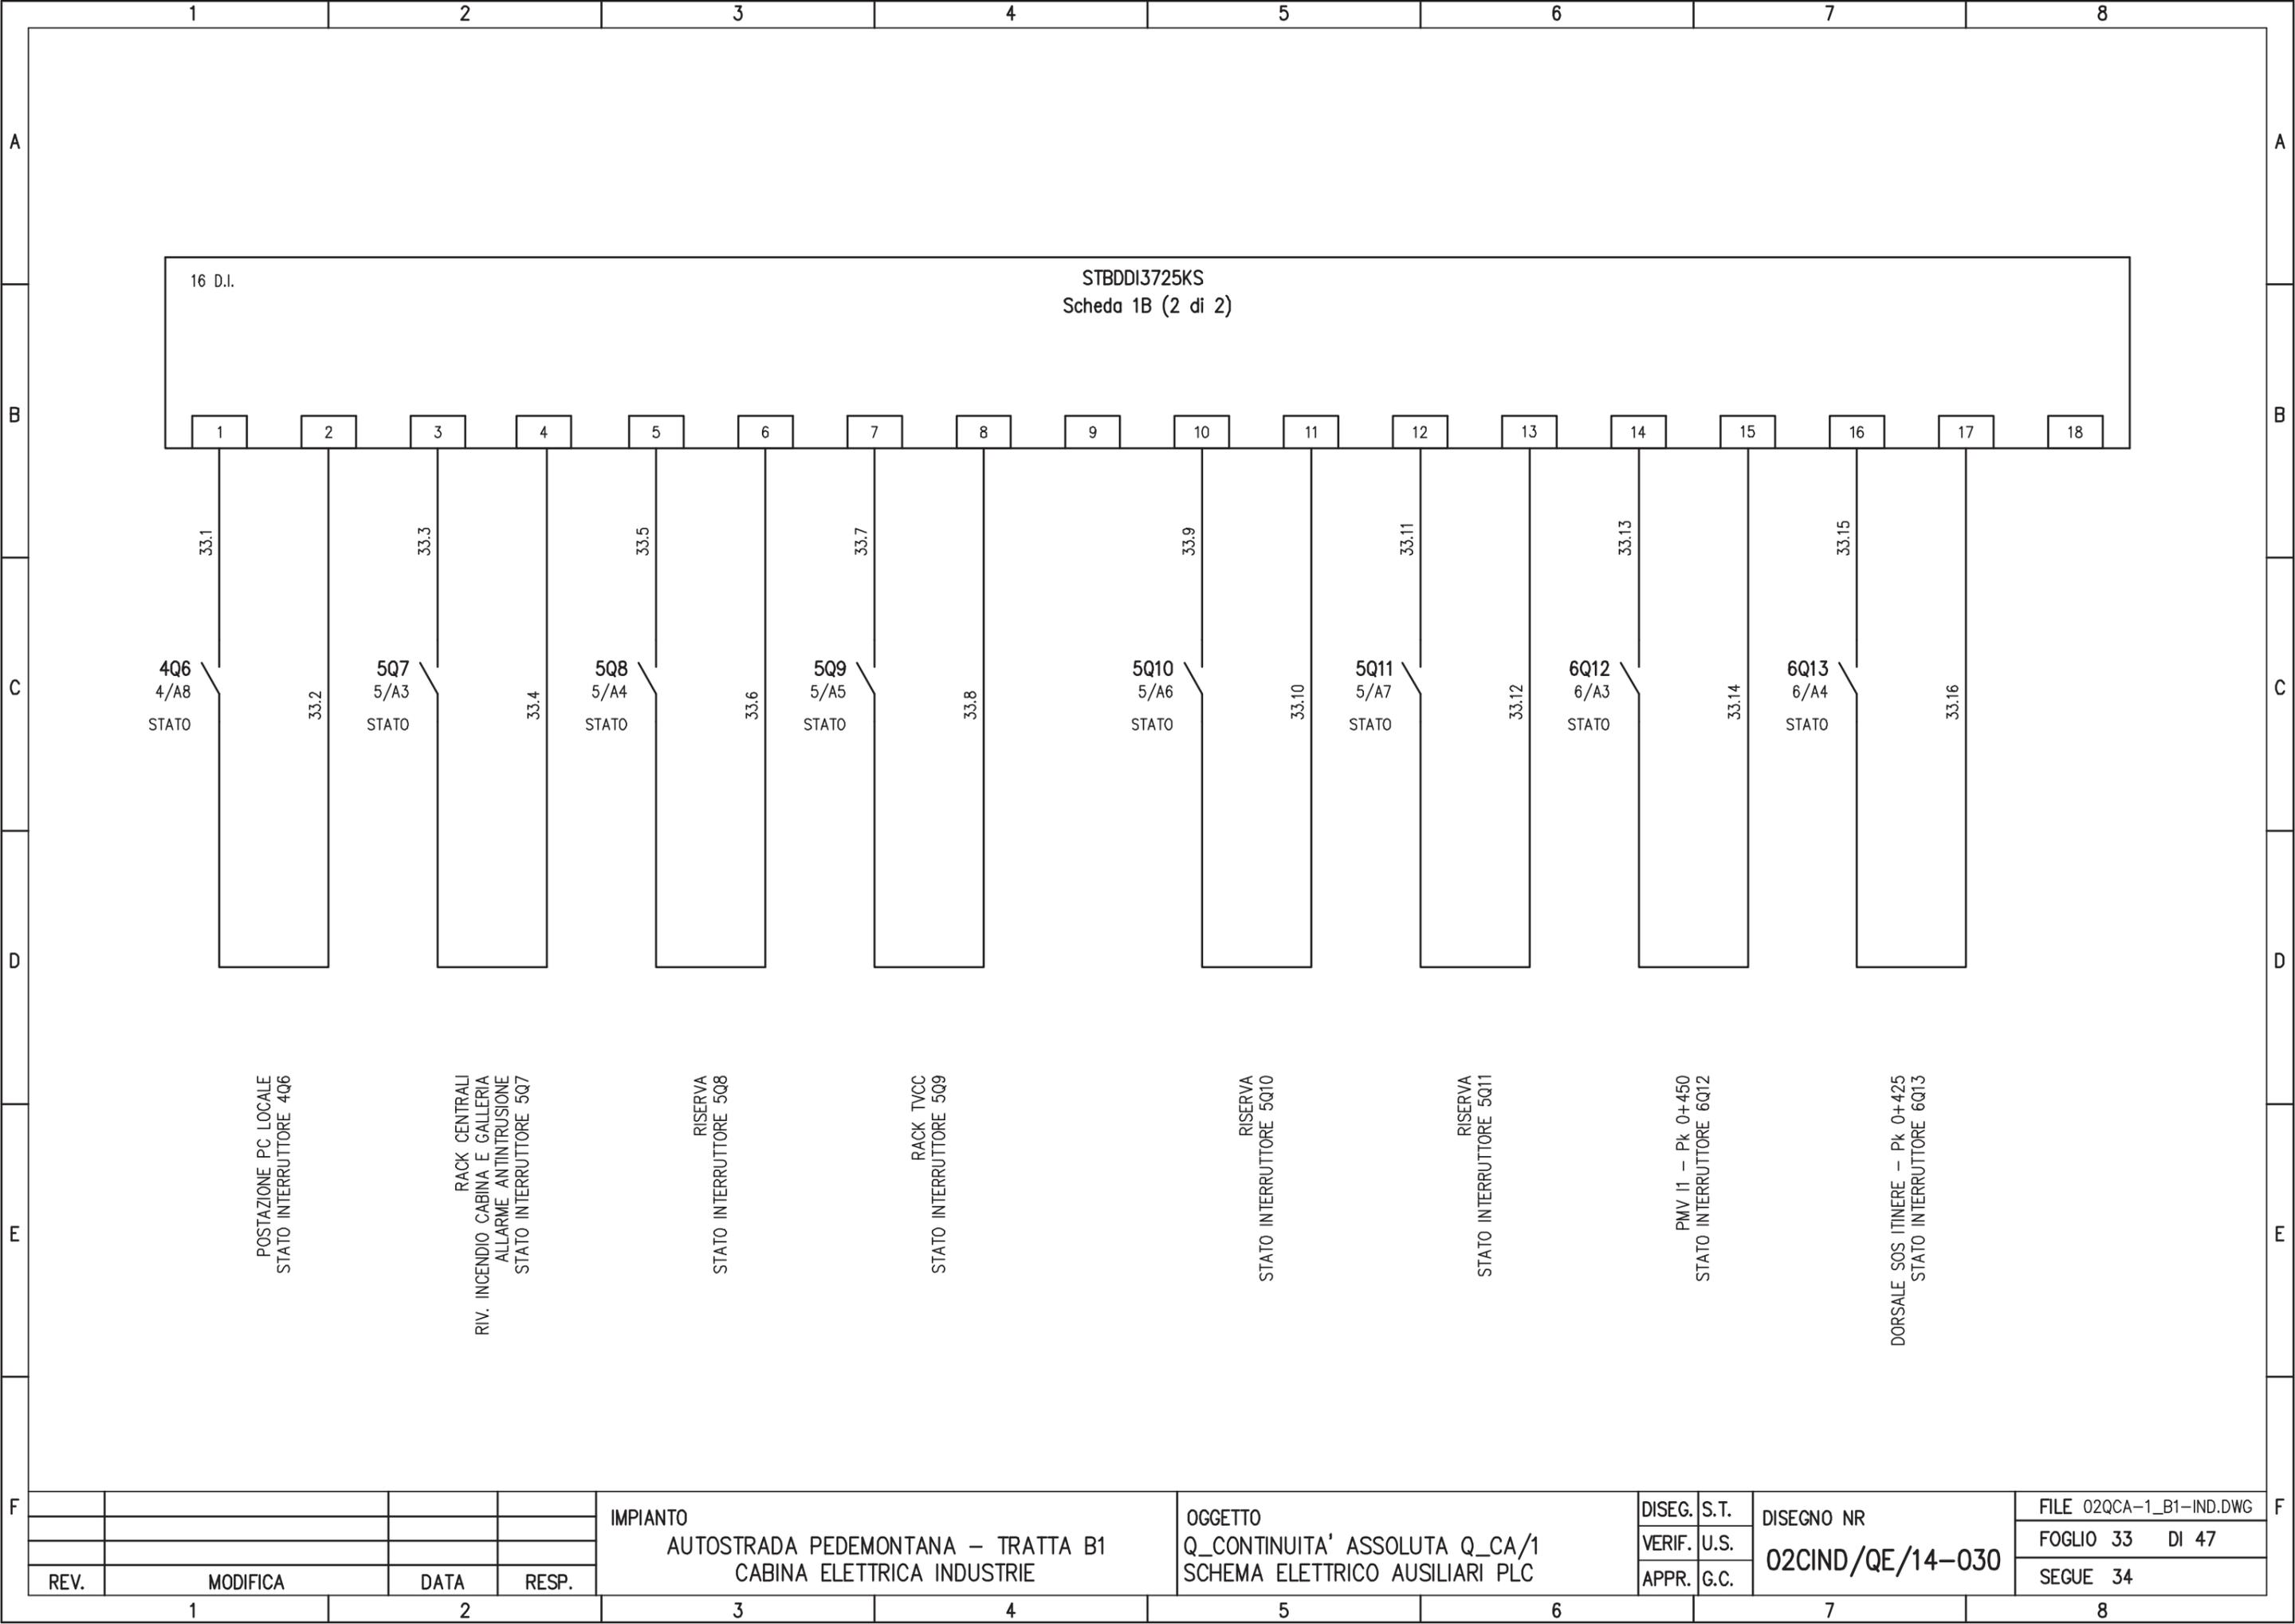

				IMPIANTO AUTOSTRADA PEDEMONTANA - TRATTA B1 CABINA ELETTRICA INDUSTRIE	OGGETTO Q_CONTINUITA' ASSOLUTA Q_CA/1 SCHEMA ELETTRICO AUSILIARI PLC	DISEG.	S.T.	DISEGNO NR 02CIND/QE/14-030	FILE 02QCA-1_B1-IND.DWG
						VERIF.	U.S.		FOGLIO 33 DI 47
REV.	MODIFICA	DATA	RESP.			APPR.	G.C.		SEGUE 34
1		2		3	4	5	6	7	8

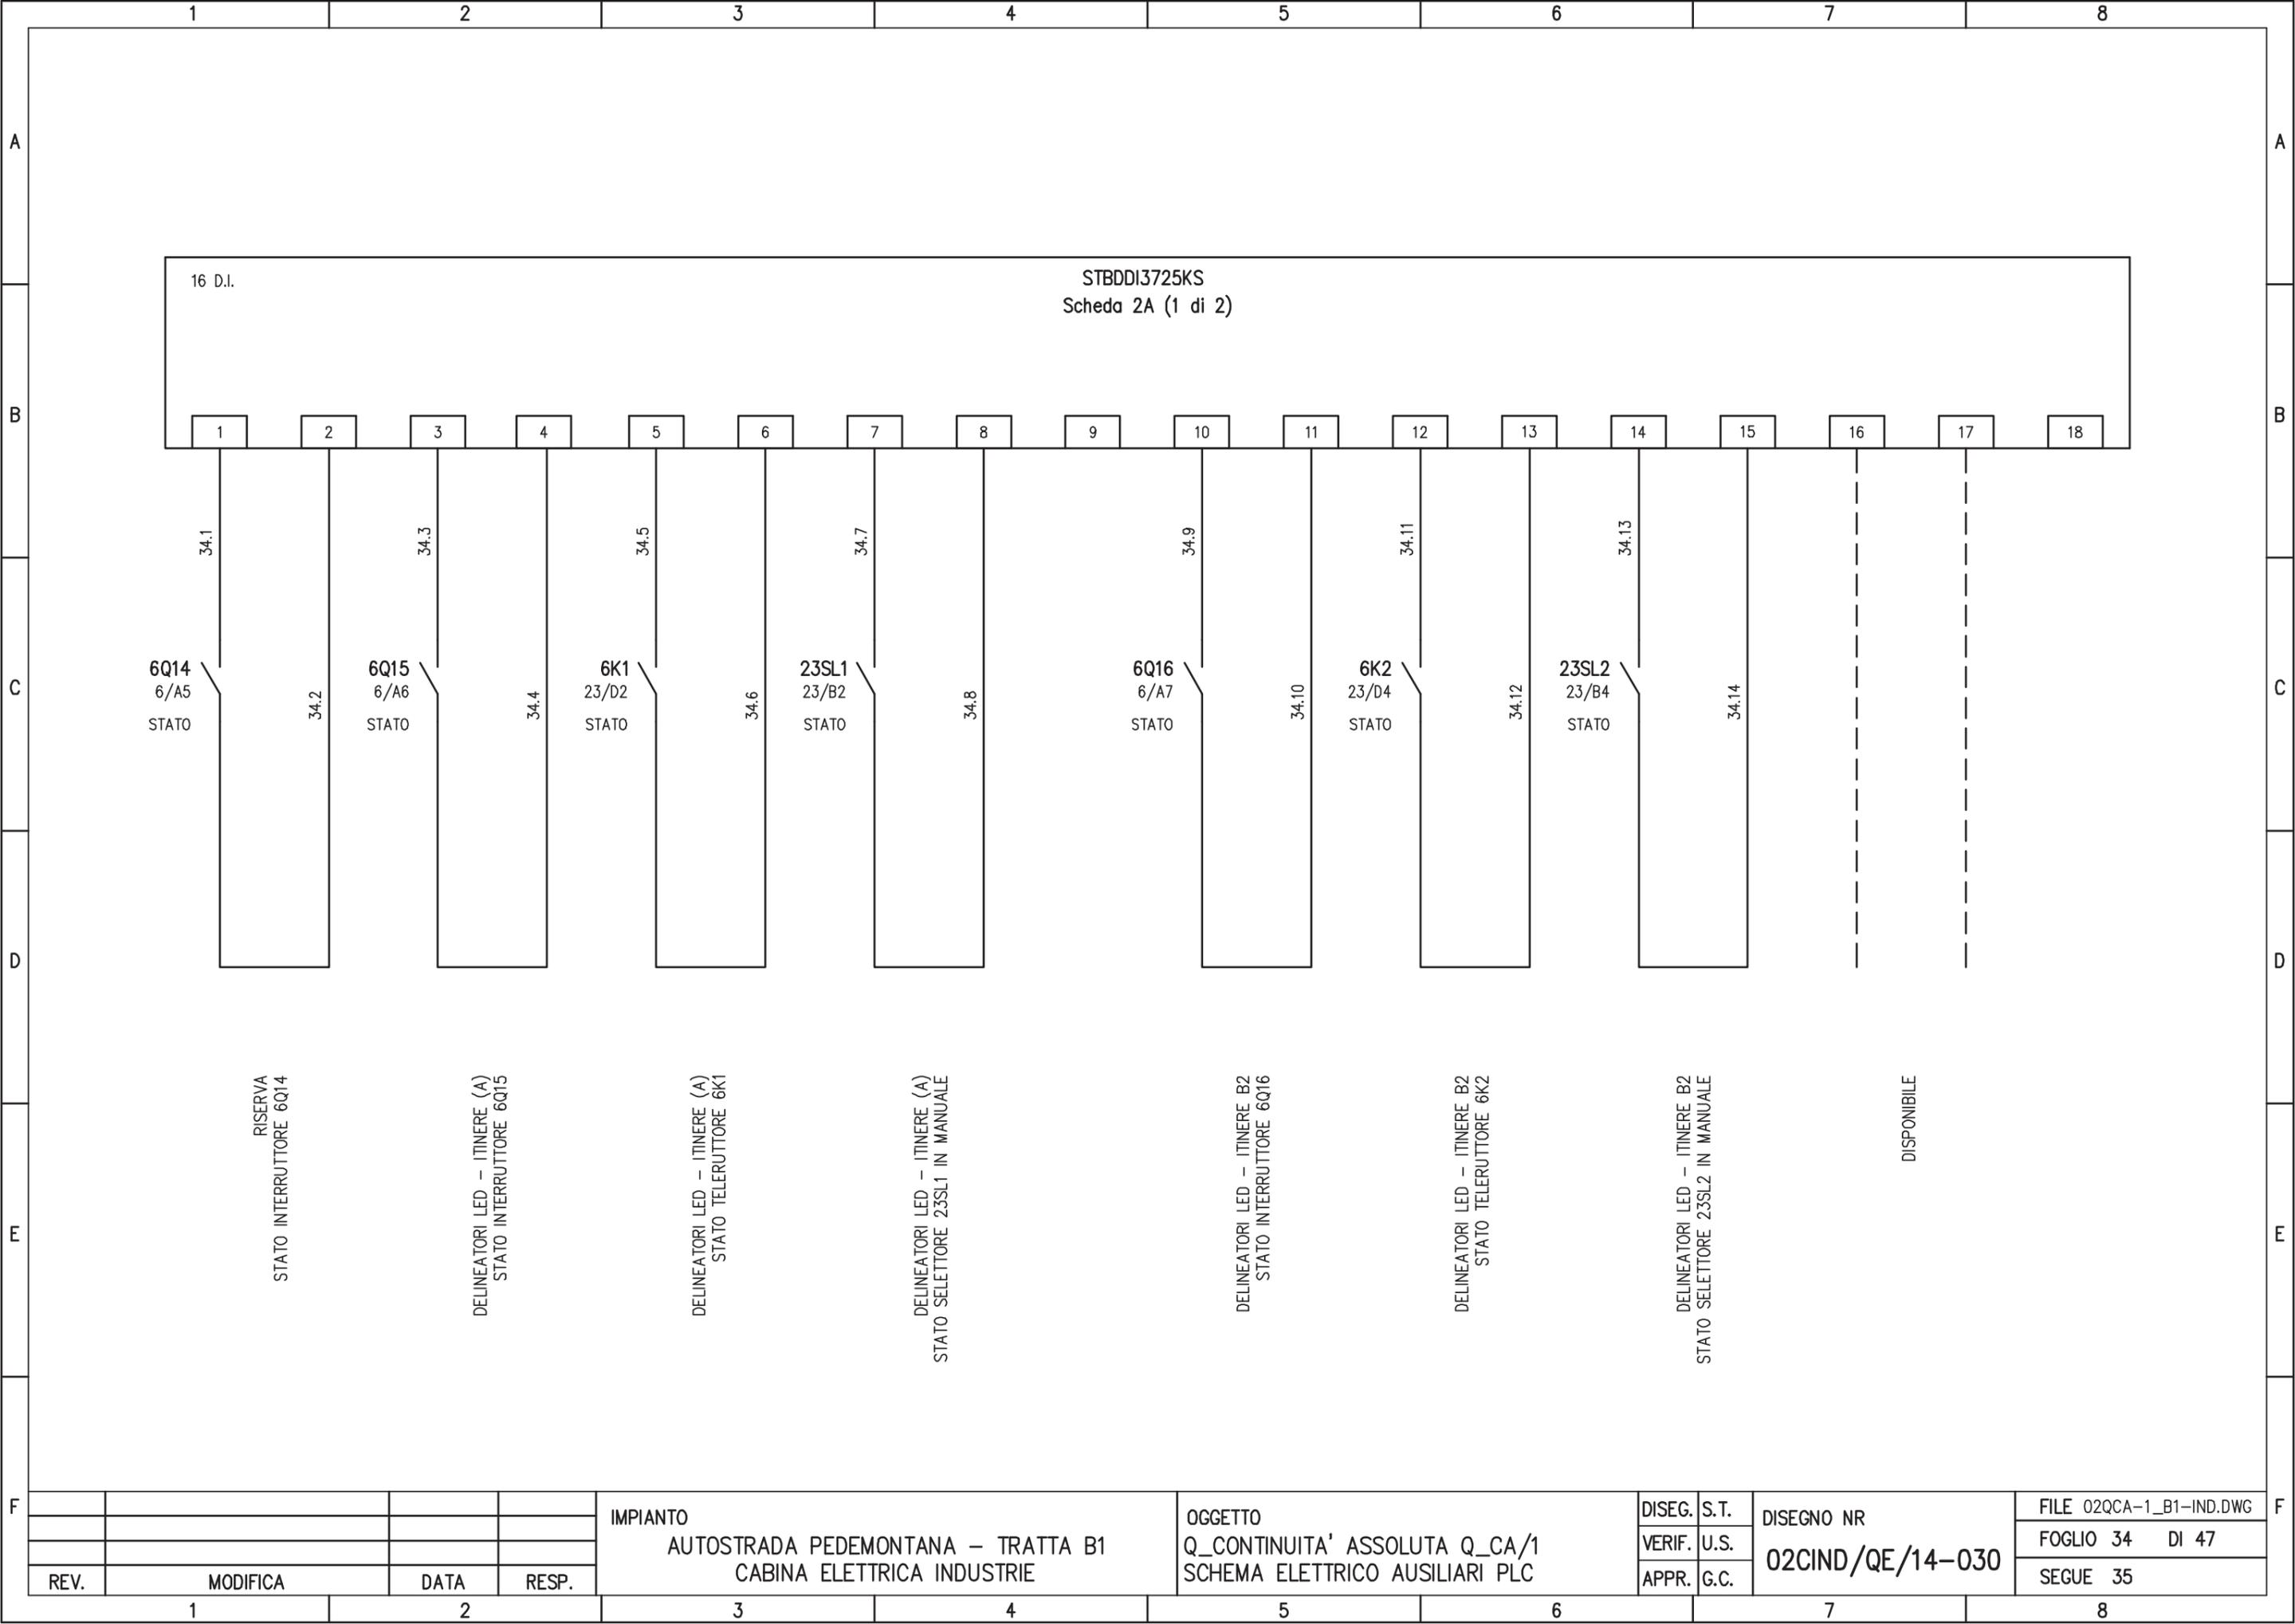


16 D.I.

STBDDI3725KS
Scheda 2A (1 di 2)


1	2	3	4	5	6	7	8	9	10	11	12	13	14	15	16	17	18
34.1	34.2	34.3	34.4	34.5	34.6	34.7	34.8	34.9	34.10	34.11	34.12	34.13	34.14				
6Q14 6/A5 STATO		6Q15 6/A6 STATO		6K1 23/D2 STATO		23SL1 23/B2 STATO		6Q16 6/A7 STATO		6K2 23/D4 STATO		23SL2 23/B4 STATO					
RISERVA STATO INTERRUTTORE 6Q14		DELINEATORI LED - ITINERE (A) STATO INTERRUTTORE 6Q15		DELINEATORI LED - ITINERE (A) STATO TELERUTTORE 6K1		DELINEATORI LED - ITINERE (A) STATO SELETTORE 23SL1 IN MANUALE		DELINEATORI LED - ITINERE B2 STATO INTERRUTTORE 6Q16		DELINEATORI LED - ITINERE B2 STATO TELERUTTORE 6K2		DELINEATORI LED - ITINERE B2 STATO SELETTORE 23SL2 IN MANUALE					DISPONIBILE

				IMPIANTO AUTOSTRADA PEDEMONTANA - TRATTA B1 CABINA ELETTRICA INDUSTRIE	OGGETTO Q_CONTINUITA' ASSOLUTA Q_CA/1 SCHEMA ELETTRICO AUSILIARI PLC	DISEG.	S.T.	DISEGNO NR 02CIND/QE/14-030	FILE 02QCA-1_B1-IND.DWG					
						VERIF.	U.S.		FOGLIO 34 DI 47					
REV.	MODIFICA	DATA	RESP.			APPR.	G.C.		SEGUE 35					
1		2		3		4		5		6		7		8

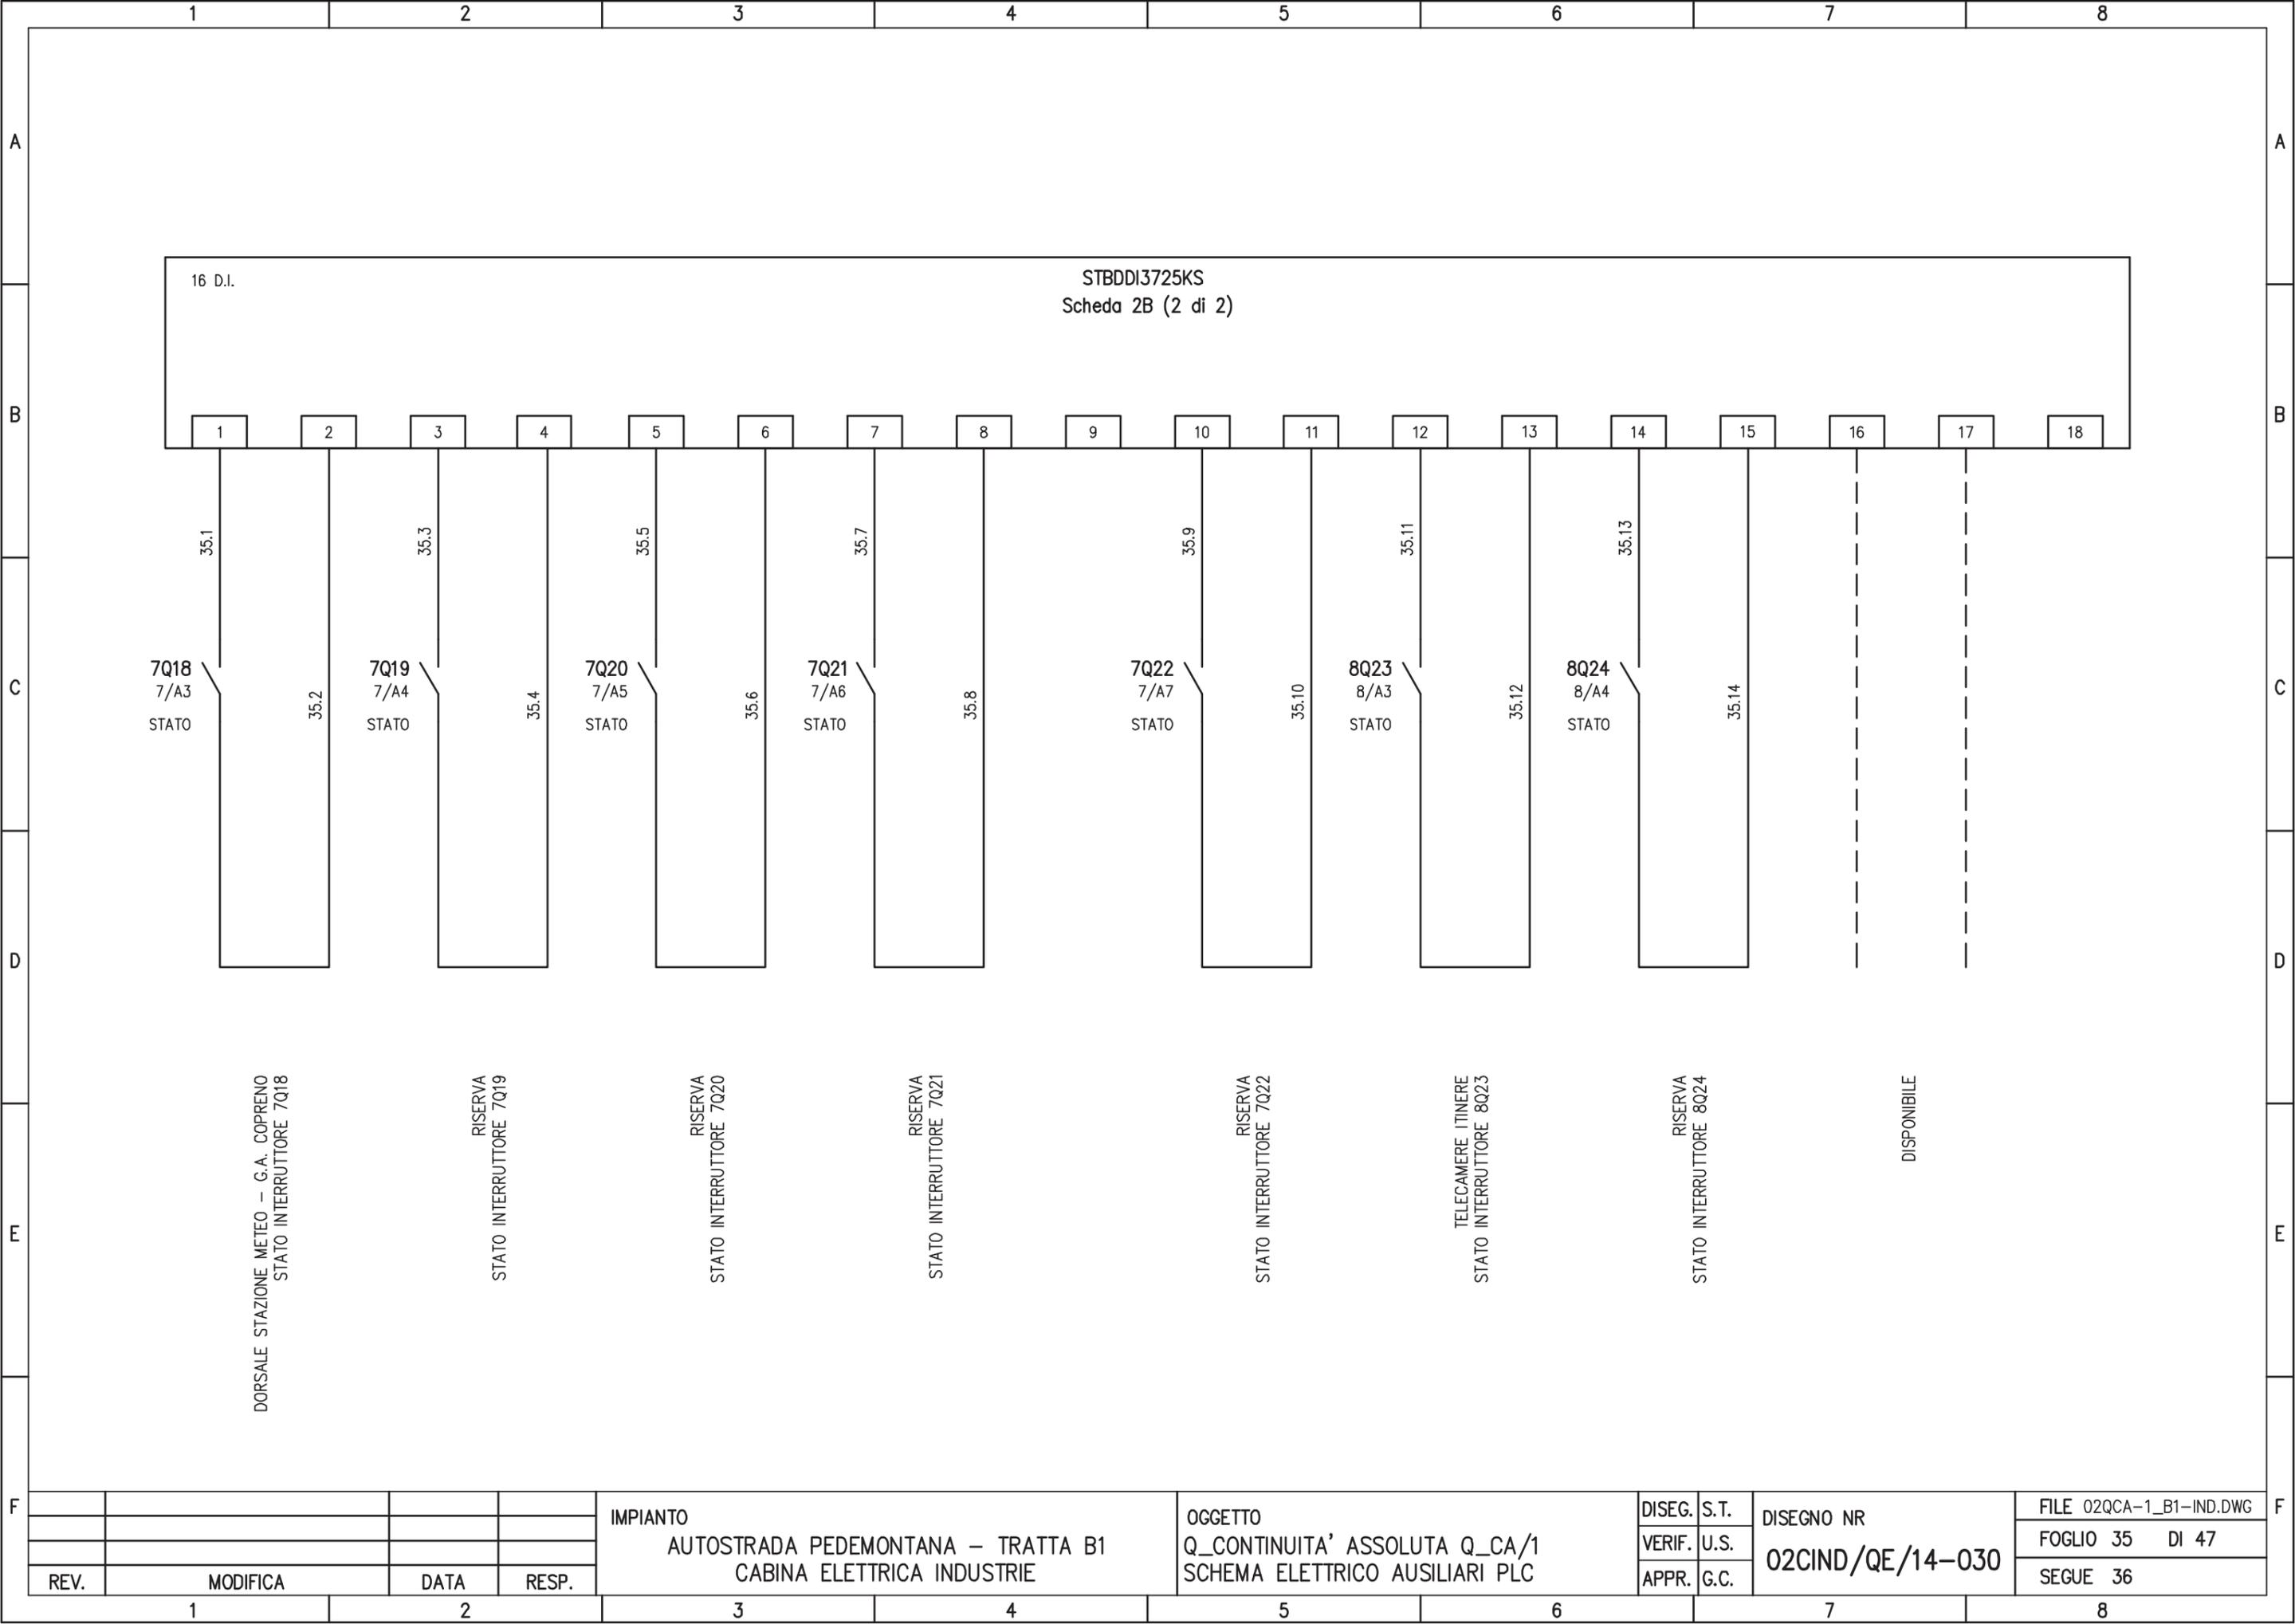

16 D.I.

STBDDI3725KS
Scheda 2B (2 di 2)

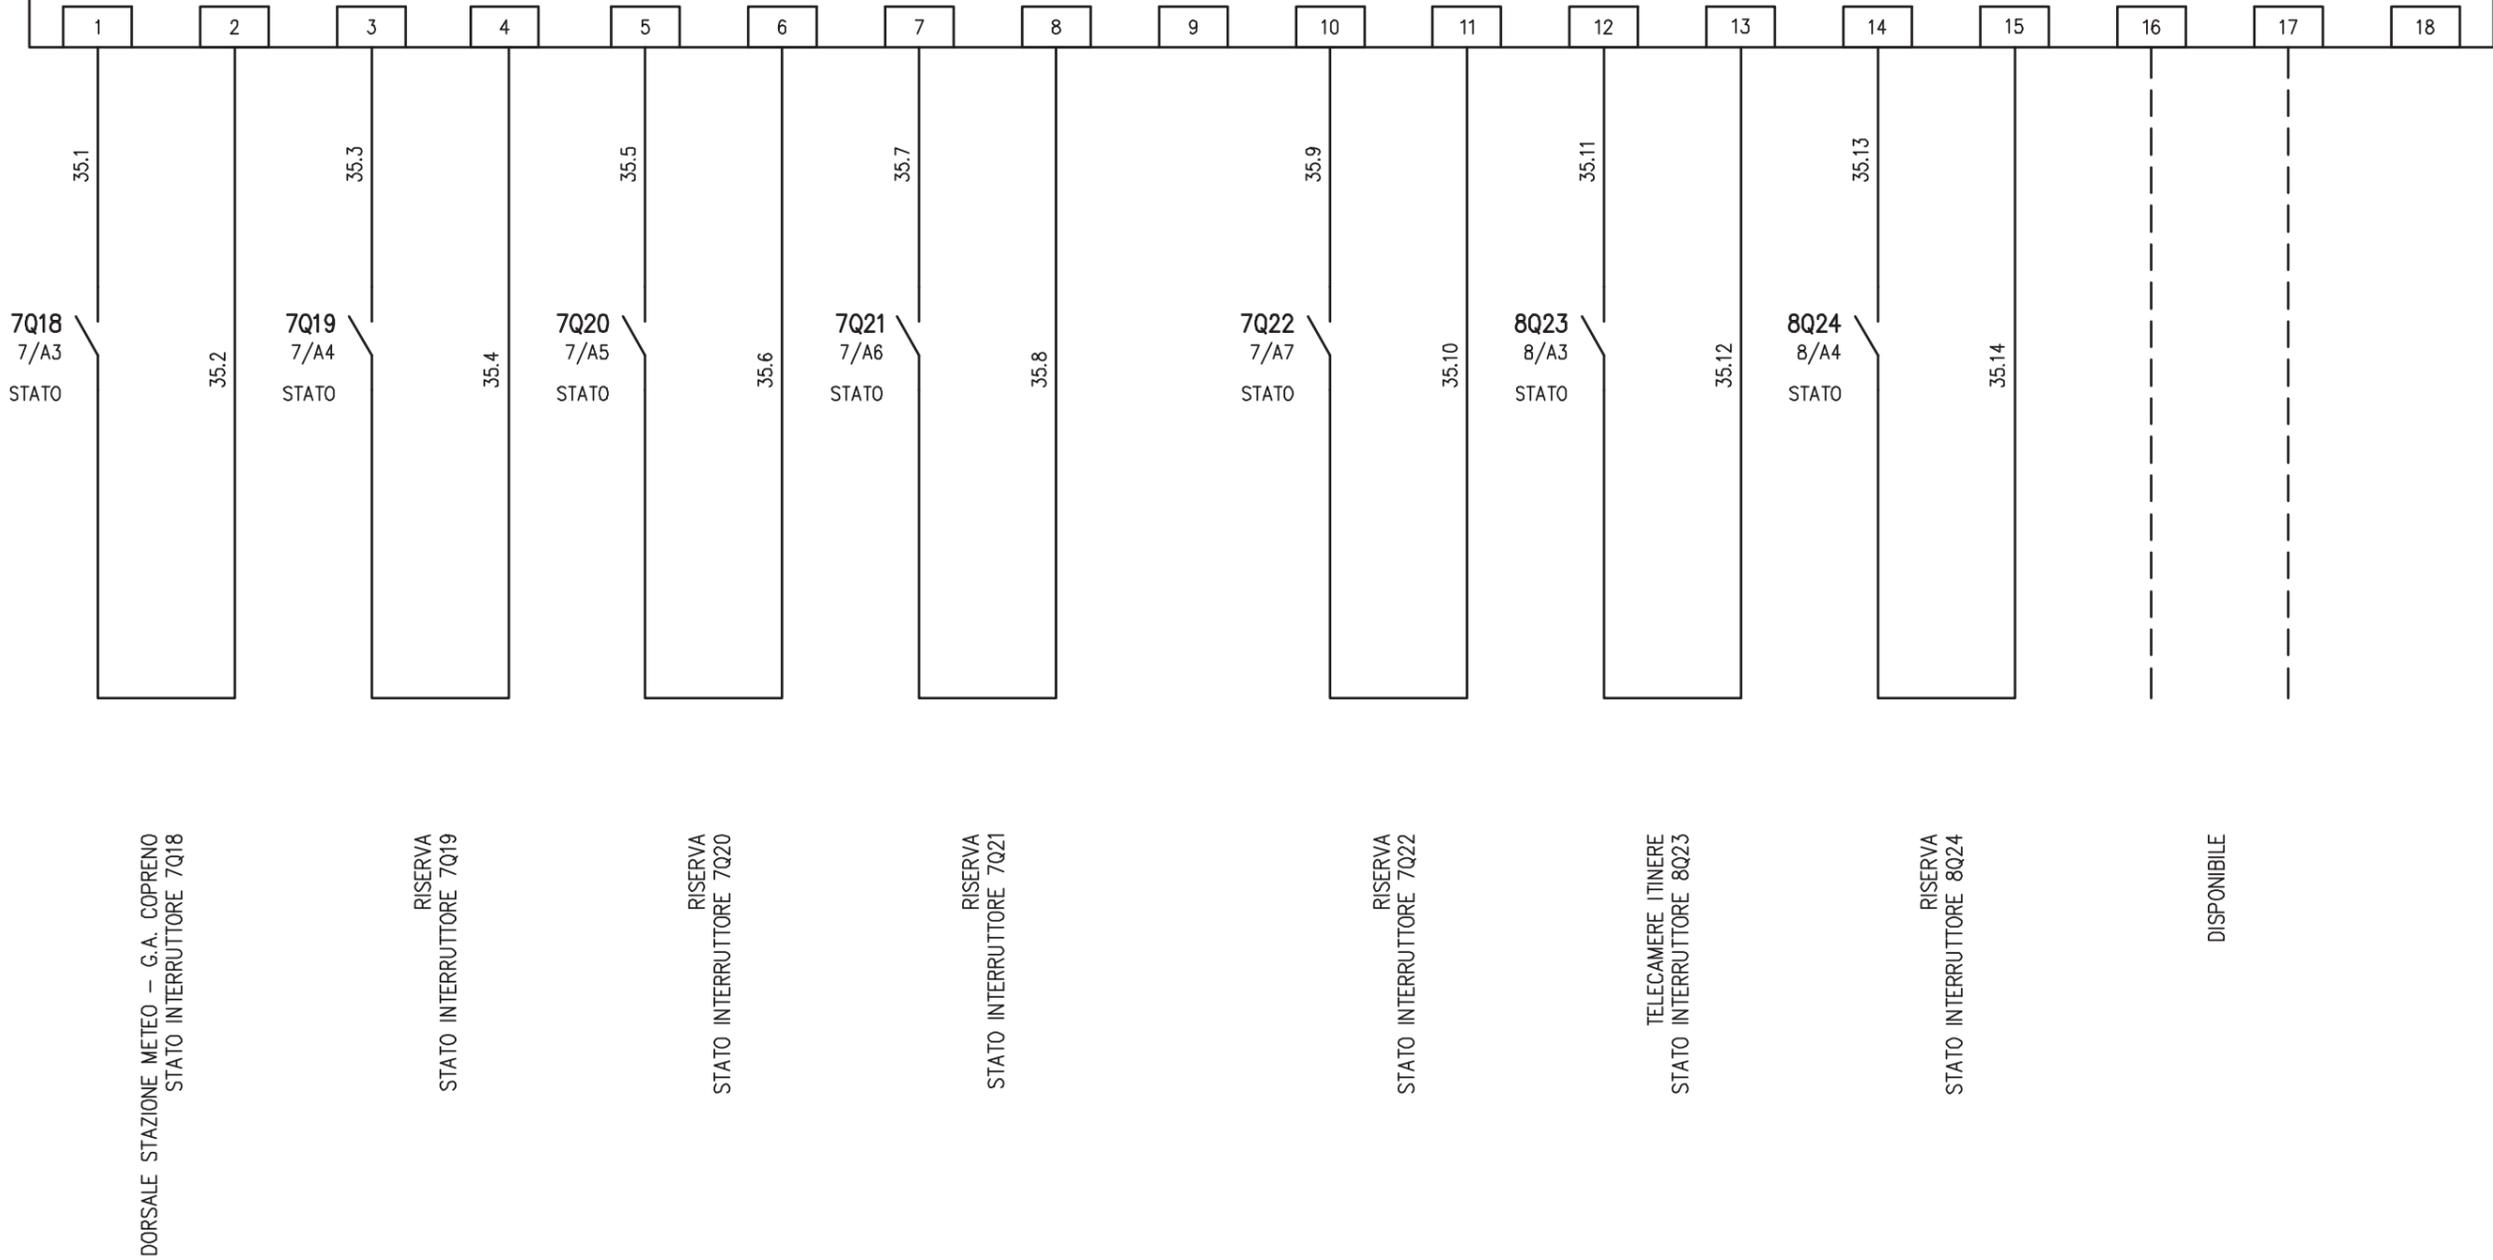

				IMPIANTO AUTOSTRADA PEDEMONTANA - TRATTA B1 CABINA ELETTRICA INDUSTRIE	OGGETTO Q_CONTINUITA' ASSOLUTA Q_CA/1 SCHEMA ELETTRICO AUSILIARI PLC	DISEG.	S.T.	DISEGNO NR 02CIND/QE/14-030	FILE 02QCA-1_B1-IND.DWG
						VERIF.	U.S.		FOGLIO 35 DI 47
REV.	MODIFICA	DATA	RESP.			APPR.	G.C.		SEGUE 36
1		2		3		4		5	

GALLERIA COPRENO

16 D.I. STBDDI3725KS
Scheda 3A (1 di 2)

1	2	3	4	5	6	7	8	9	10	11	12	13	14	15	16	17	18
---	---	---	---	---	---	---	---	---	----	----	----	----	----	----	----	----	----



DORSALE SEGNALETICA LUMINOSA LATO 1-2
STATO INTERRUTTORE 9Q26

RISERVA
STATO INTERRUTTORE 9Q27

FRECCIA CROCE - USCITA FC1/FC2
STATO INTERRUTTORE 9Q28

FRECCIA CROCE - USCITA FC3/FC4
STATO INTERRUTTORE 9Q29

DORSALE TELECAMERE LATO 1-2
STATO INTERRUTTORE 9Q30

RISERVA
STATO INTERRUTTORE 9Q31

SEMAFORO 2 LUCI IMBOCCO LATO 1-2
STATO INTERRUTTORE 10Q32

SEMAFORO 2 LUCI IMBOCCO LATO 1-2
COMANDO LUCE ROSSA - TELER. 10K4

IMPIANTO
AUTOSTRADA PEDEMONTANA - TRATTA B1
CABINA ELETTRICA INDUSTRIE

OGGETTO
Q_CONTINUITA' ASSOLUTA Q_CA/1
SCHEMA ELETTRICO AUSILIARI PLC


DISEG.	S.T.
VERIF.	U.S.
APPR.	G.C.

DISEGNO NR
02CIND/QE/14-030

FILE 02QCA-1_B1-IND.DWG
FOGLIO 36 DI 47
SEGUE 37

REV.	MODIFICA	DATA	RESP.
1		2	

GALLERIA COPRENO

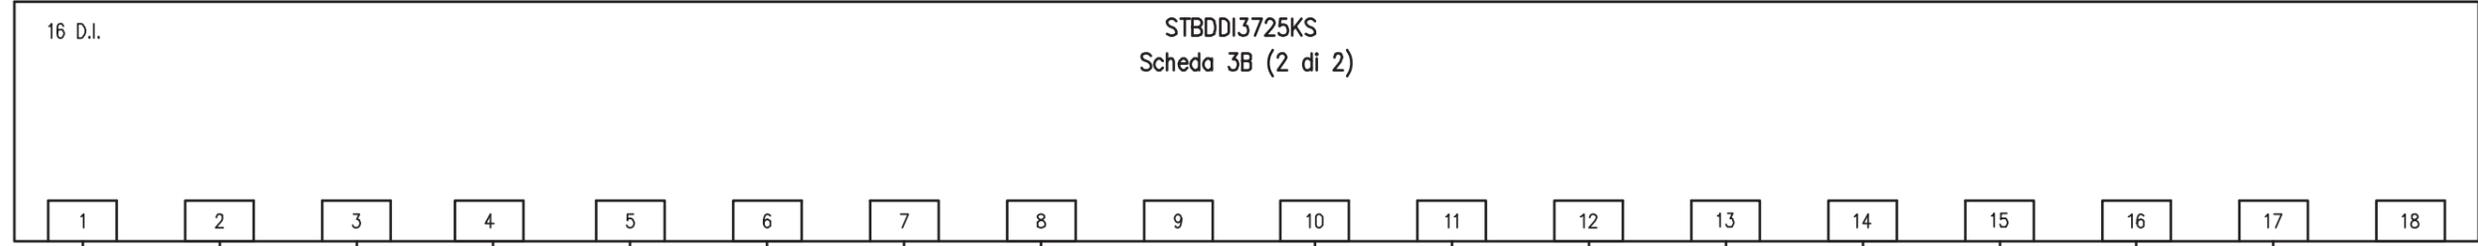


				IMPIANTO AUTOSTRADA PEDEMONTANA - TRATTA B1 CABINA ELETTRICA INDUSTRIE	OGGETTO Q_CONTINUITA' ASSOLUTA Q_CA/1 SCHEMA ELETTRICO AUSILIARI PLC	DISEG. VERIF. APPR.	S.T. U.S. G.C.	DISEGNO NR 02CIND/QE/14-030	FILE 02QCA-1_B1-IND.DWG FOGLIO 37 DI 47 SEGUE 38
REV.	MODIFICA	DATA	RESP.						
1		2		3	4	5	6	7	8

GALLERIA COPRENO

16 D.I. STBDDI3725KS
Scheda 4A (1 di 2)

1	2	3	4	5	6	7	8	9	10	11	12	13	14	15	16	17	18
---	---	---	---	---	---	---	---	---	----	----	----	----	----	----	----	----	----

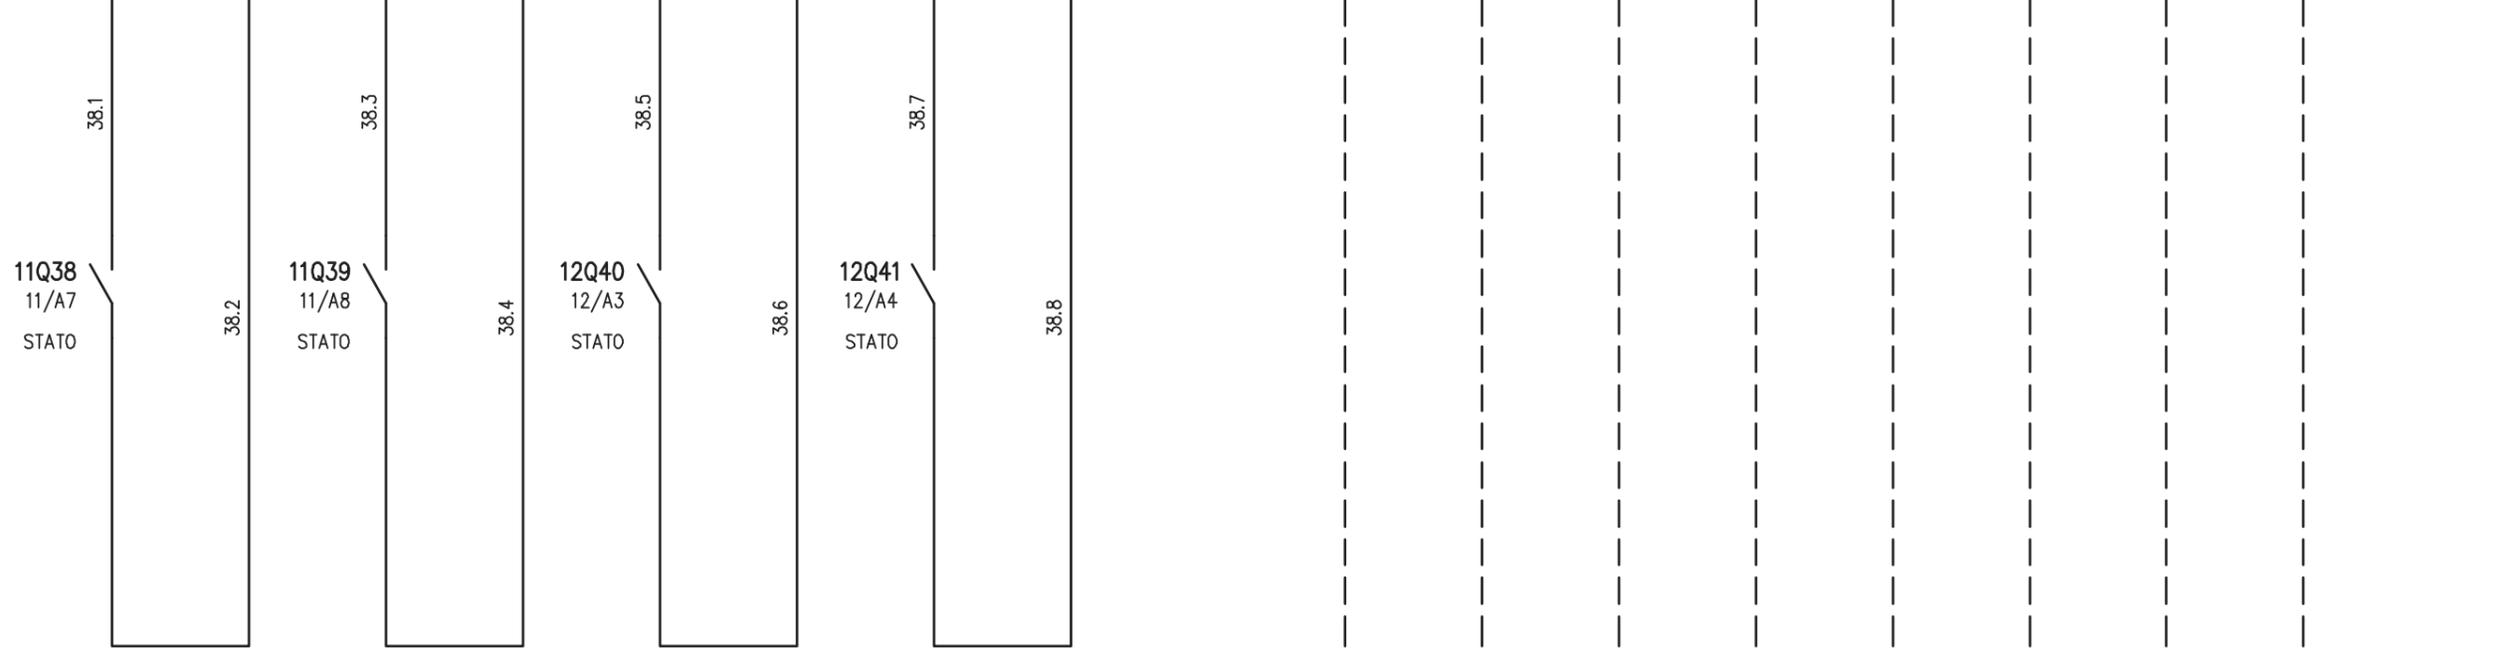


RISERVA STATO INTERRUTTORE 11Q38	RISERVA STATO INTERRUTTORE 11Q39	RISERVA STATO INTERRUTTORE 12Q40	RISERVA STATO INTERRUTTORE 12Q41	DISPONIBILE	DISPONIBILE	DISPONIBILE	DISPONIBILE
-------------------------------------	-------------------------------------	-------------------------------------	-------------------------------------	-------------	-------------	-------------	-------------

				IMPIANTO AUTOSTRADA PEDEMONTANA – TRATTA B1 CABINA ELETTRICA INDUSTRIE	OGGETTO Q_CONTINUITA' ASSOLUTA Q_CA/1 SCHEMA ELETTRICO AUSILIARI PLC	DISEG.	S.T.	DISEGNO NR	FILE 02QCA-1_B1-IND.DWG
						VERIF.	U.S.	02CIND/QE/14-030	FOGLIO 38 DI 47
REV.	MODIFICA	DATA	RESP.			APPR.	G.C.		SEGUE 39
1	2	3	4	5	6	7	8		

GALLERIA INDUSTRIE

16 D.I. STBDDI3725KS
Scheda 4B (2 di 2)

1	2	3	4	5	6	7	8	9	10	11	12	13	14	15	16	17	18
---	---	---	---	---	---	---	---	---	----	----	----	----	----	----	----	----	----

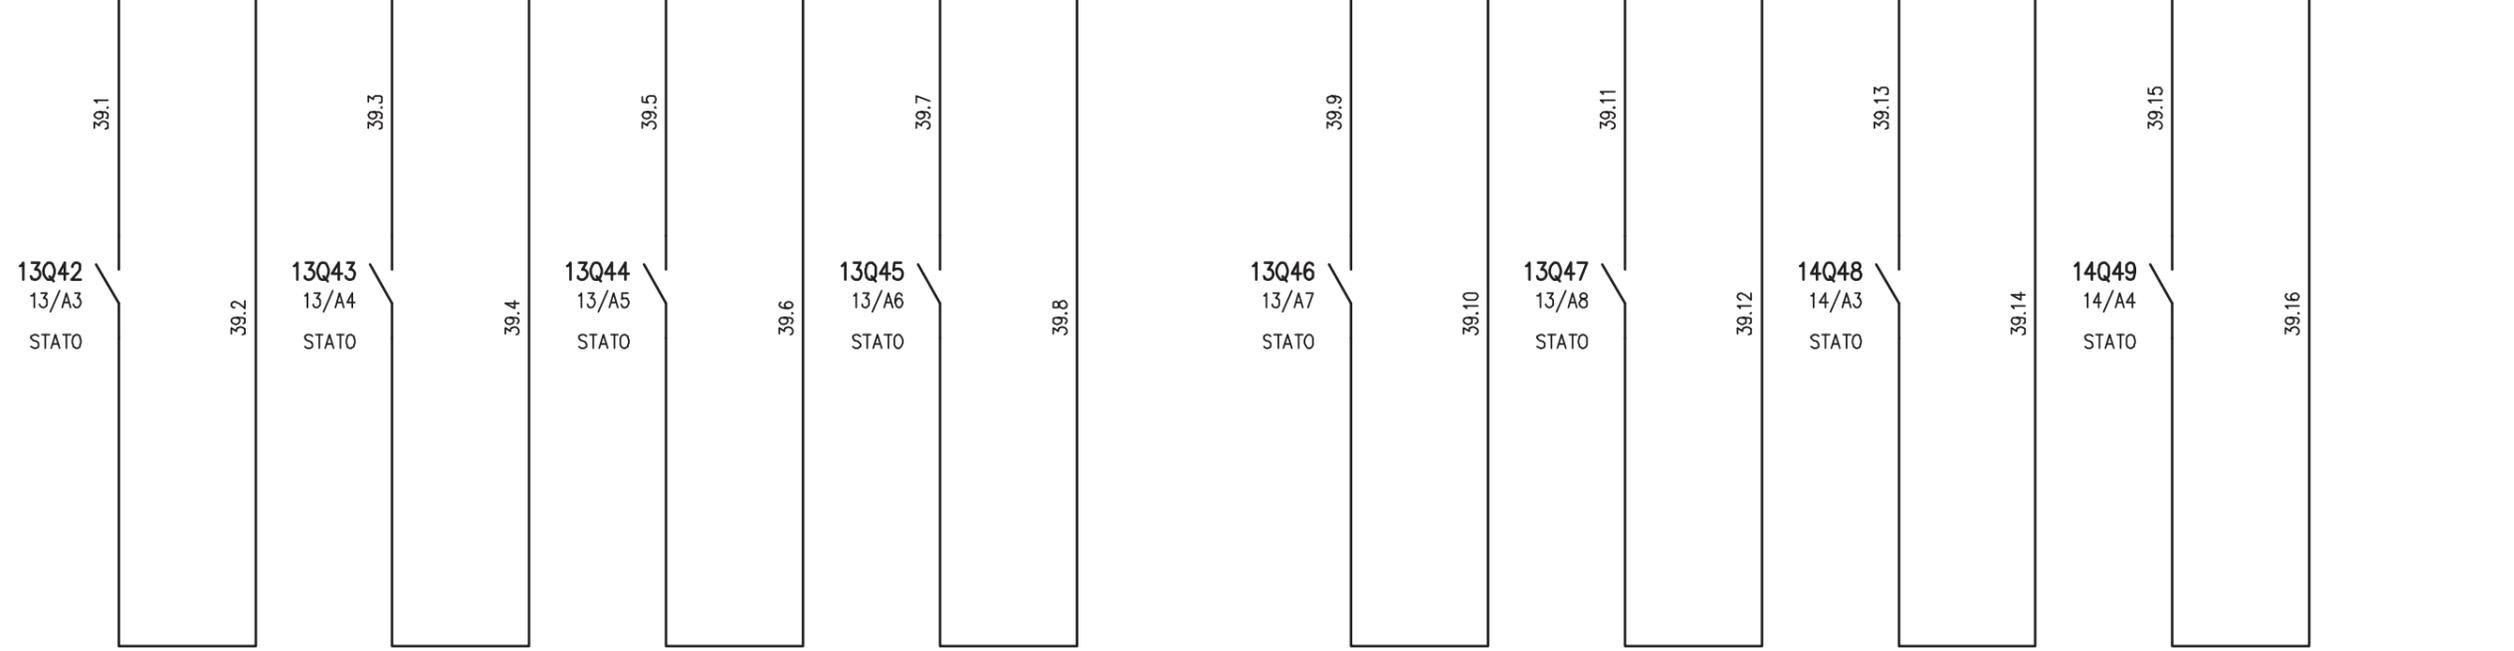

DORSALE SEGNALETICA LUMINOSA LATO 1-2
STATO INTERRUTTORE 13Q42

DORSALE SEGNALETICA LUMINOSA LATO 3-4
STATO INTERRUTTORE 13Q43

FRECCIA CROCE - USCITA FC1/FC2
STATO INTERRUTTORE 13Q44

FRECCIA CROCE - IMBOCCO FC3/FC4
STATO INTERRUTTORE 13Q45

FRECCIA CROCE - USCITA FC5/FC6
STATO INTERRUTTORE 13Q46

FRECCIA CROCE - IMBOCCO FC7/FC8
STATO INTERRUTTORE 13Q47

DORSALE TELECAMERE - LATO 1/2
STATO INTERRUTTORE 14Q48


DORSALE TELECAMERE - LATO 3/4
STATO INTERRUTTORE 14Q49

				IMPIANTO AUTOSTRADA PEDEMONTANA - TRATTA B1 CABINA ELETTRICA INDUSTRIE	OGGETTO Q_CONTINUITA' ASSOLUTA Q_CA/1 SCHEMA ELETTRICO AUSILIARI PLC	DISEG.	S.T.	DISEGNO NR	FILE 02QCA-1_B1-IND.DWG
						VERIF.	U.S.	02CIND/QE/14-030	FOGLIO 39 DI 47
REV.	MODIFICA	DATA	RESP.			APPR.	G.C.		SEGUE 40
1		2		3				7	8

GALLERIA INDUSTRIE

16 D.I.

STBDDI3725KS
Scheda 5A (1 di 2)

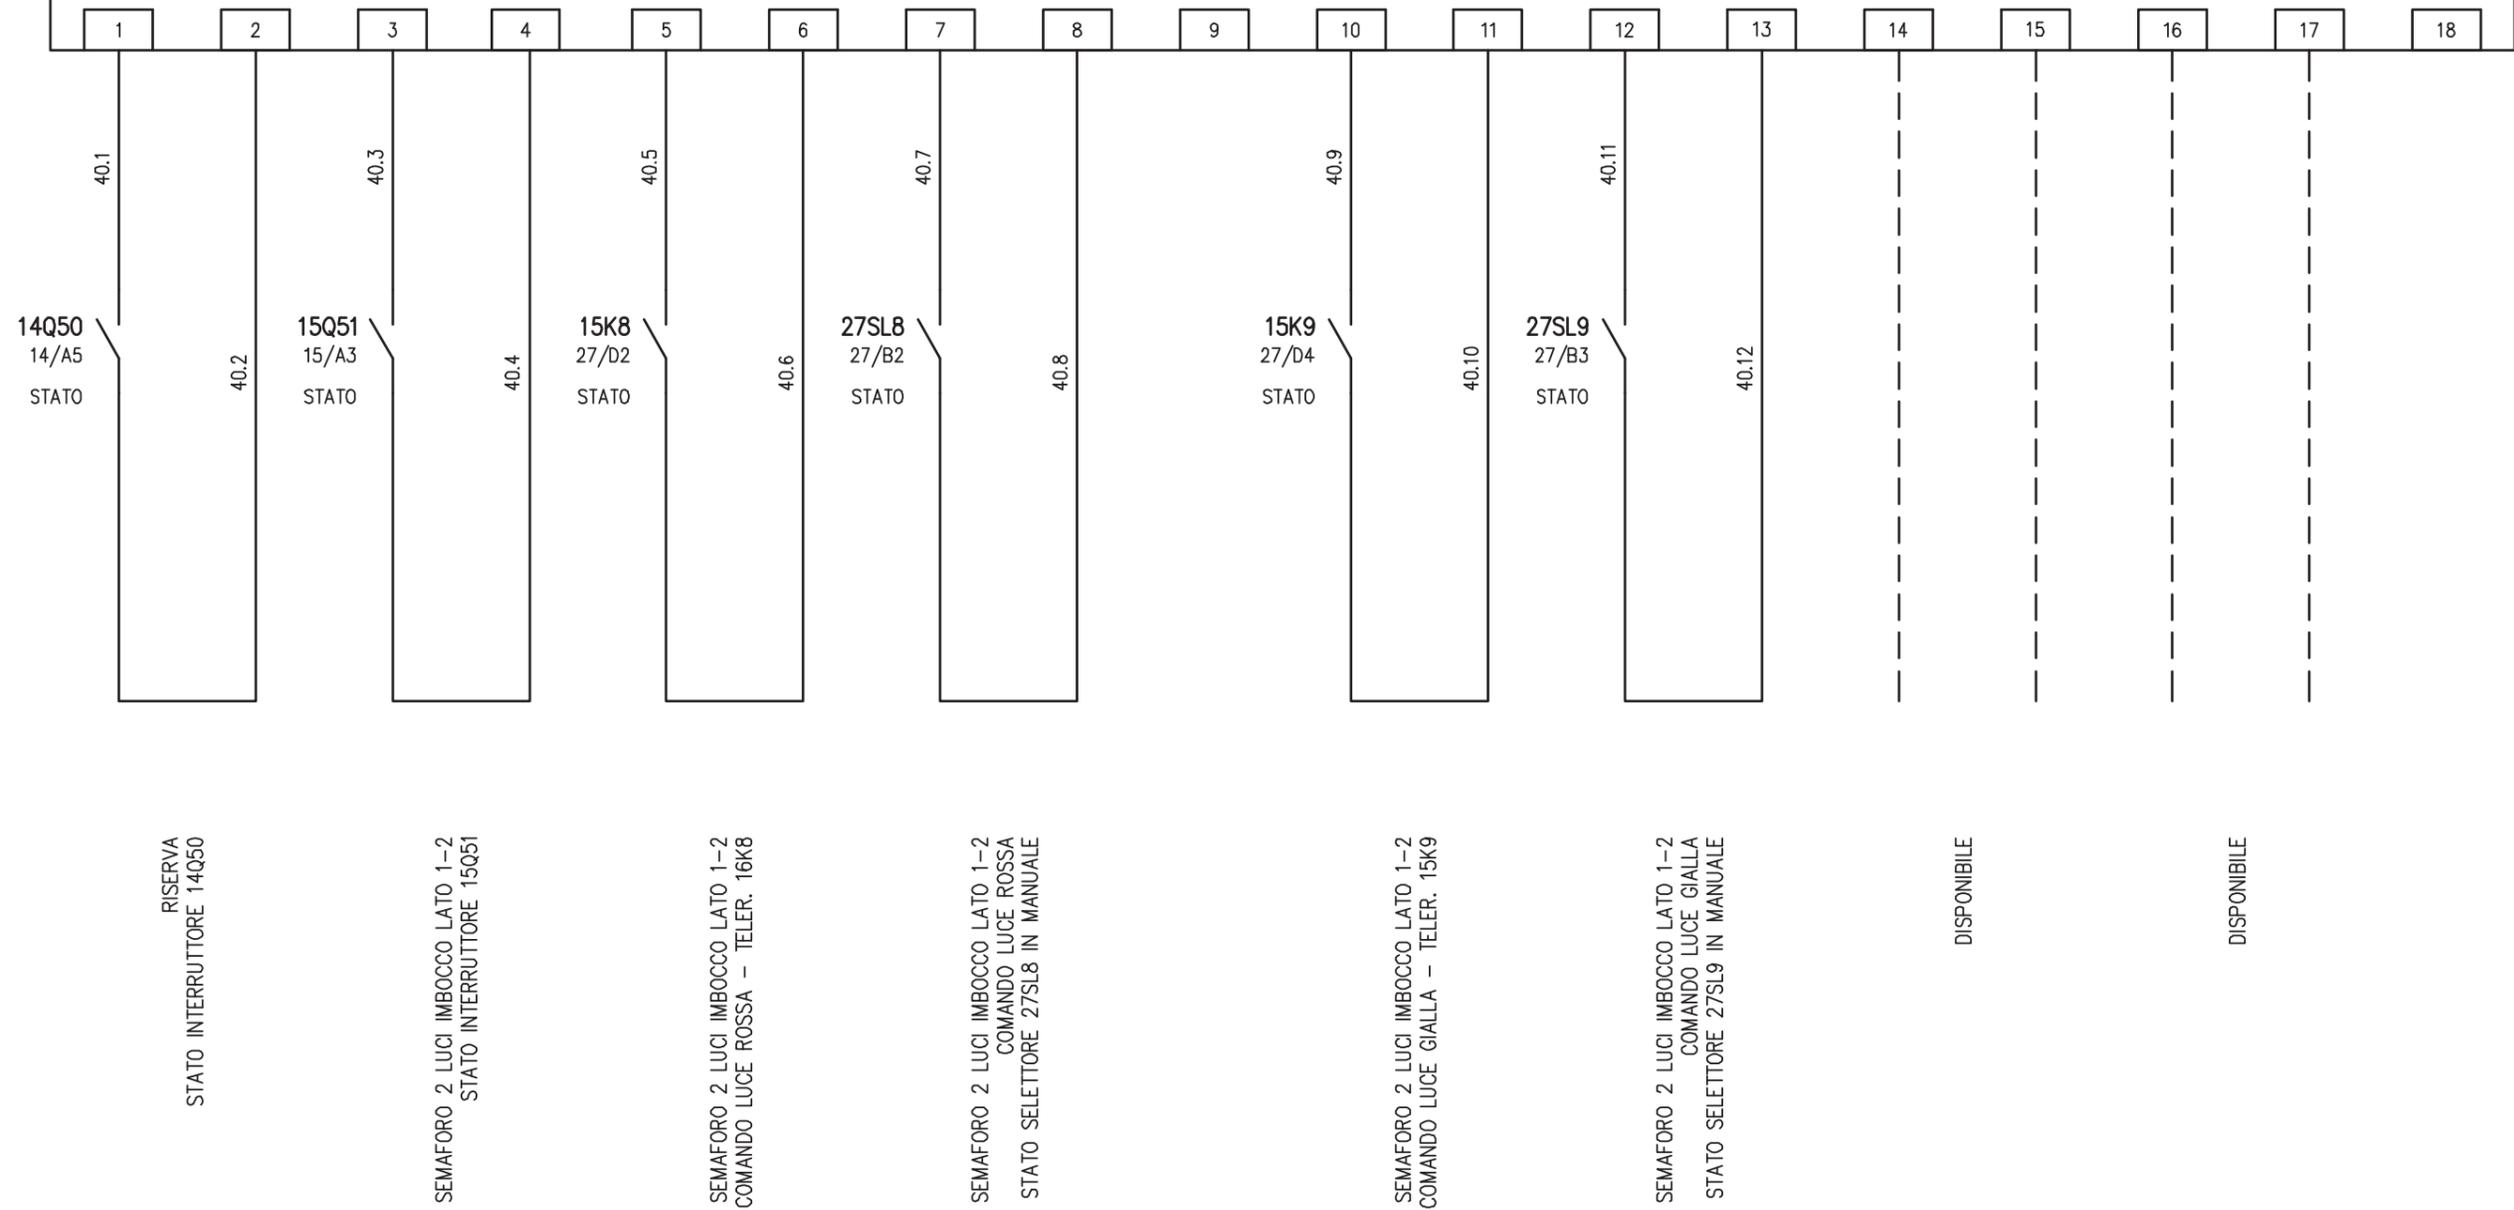

IMPIANTO
AUTOSTRADA PEDEMONTANA - TRATTA B1
CABINA ELETTRICA INDUSTRIE

OGGETTO
Q_CONTINUITA' ASSOLUTA Q_CA/1
SCHEMA ELETTRICO AUSILIARI PLC


DISEG.	S.T.
VERIF.	U.S.
APPR.	G.C.

DISEGNO NR
02CIND/QE/14-030

FILE 02QCA-1_B1-IND.DWG
FOGLIO 40 DI 47
SEGUE 41

REV.	MODIFICA	DATA	RESP.

GALLERIA INDUSTRIE

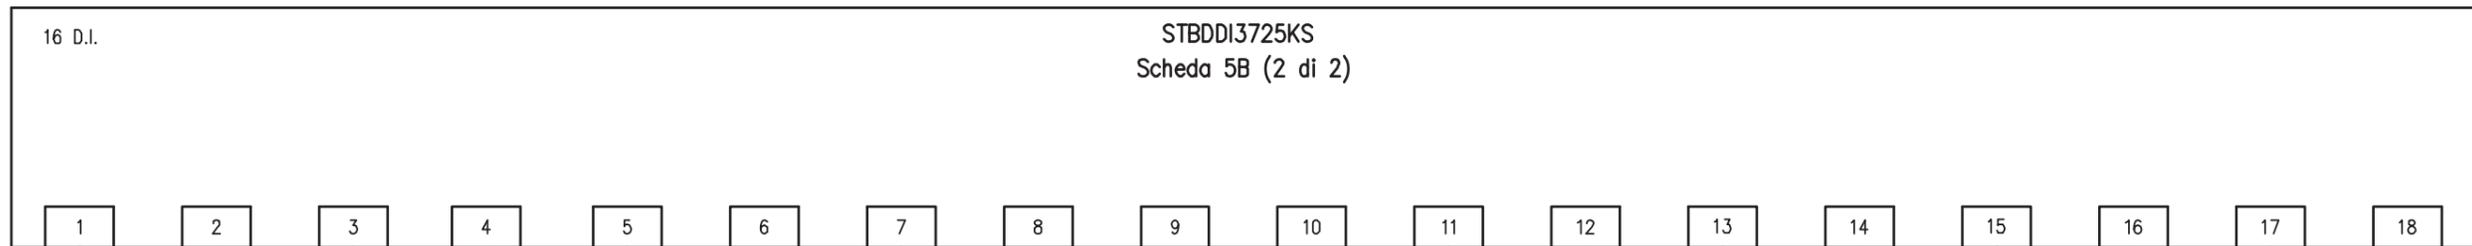

16Q53
16/A3
STATO

41.2

16K12
28/D2
STATO

41.4

28SL12
28/B2
STATO

41.6

16K13
28/D4
STATO

41.8

28SL13
28/B3
STATO

41.10

SEMAFORO 2 LUCI IMBOCCO LATO 3-4
STATO INTERRUTTORE 16Q53

SEMAFORO 2 LUCI IMBOCCO LATO 3-4
COMANDO LUCE ROSSA - TELER. 16K12

SEMAFORO 2 LUCI IMBOCCO LATO 3-4
COMANDO LUCE ROSSA
STATO SELETTORE 28SL12 IN MANUALE

SEMAFORO 2 LUCI IMBOCCO LATO 3-4
COMANDO LUCE GIALLA - TELER. 16K13

SEMAFORO 2 LUCI IMBOCCO LATO 3-4
COMANDO LUCE GIALLA
STATO SELETTORE 28SL13 IN MANUALE

DISPONIBILE

DISPONIBILE

DISPONIBILE

IMPIANTO
AUTOSTRADA PEDEMONTANA - TRATTA B1
CABINA ELETTRICA INDUSTRIE

OGGETTO
Q_CONTINUITA' ASSOLUTA Q_CA/1
SCHEMA ELETTRICO AUSILIARI PLC

DISEG.	S.T.
VERIF.	U.S.
APPR.	G.C.

DISEGNO NR
02CIND/QE/14-030


FILE 02QCA-1_B1-IND.DWG
FOGLIO 41 DI 47
SEGUE 42

REV.	MODIFICA	DATA	RESP.


GALLERIA INDUSTRIE

16 D.I.

STBDDI3725KS
Scheda 6A (1 di 2)

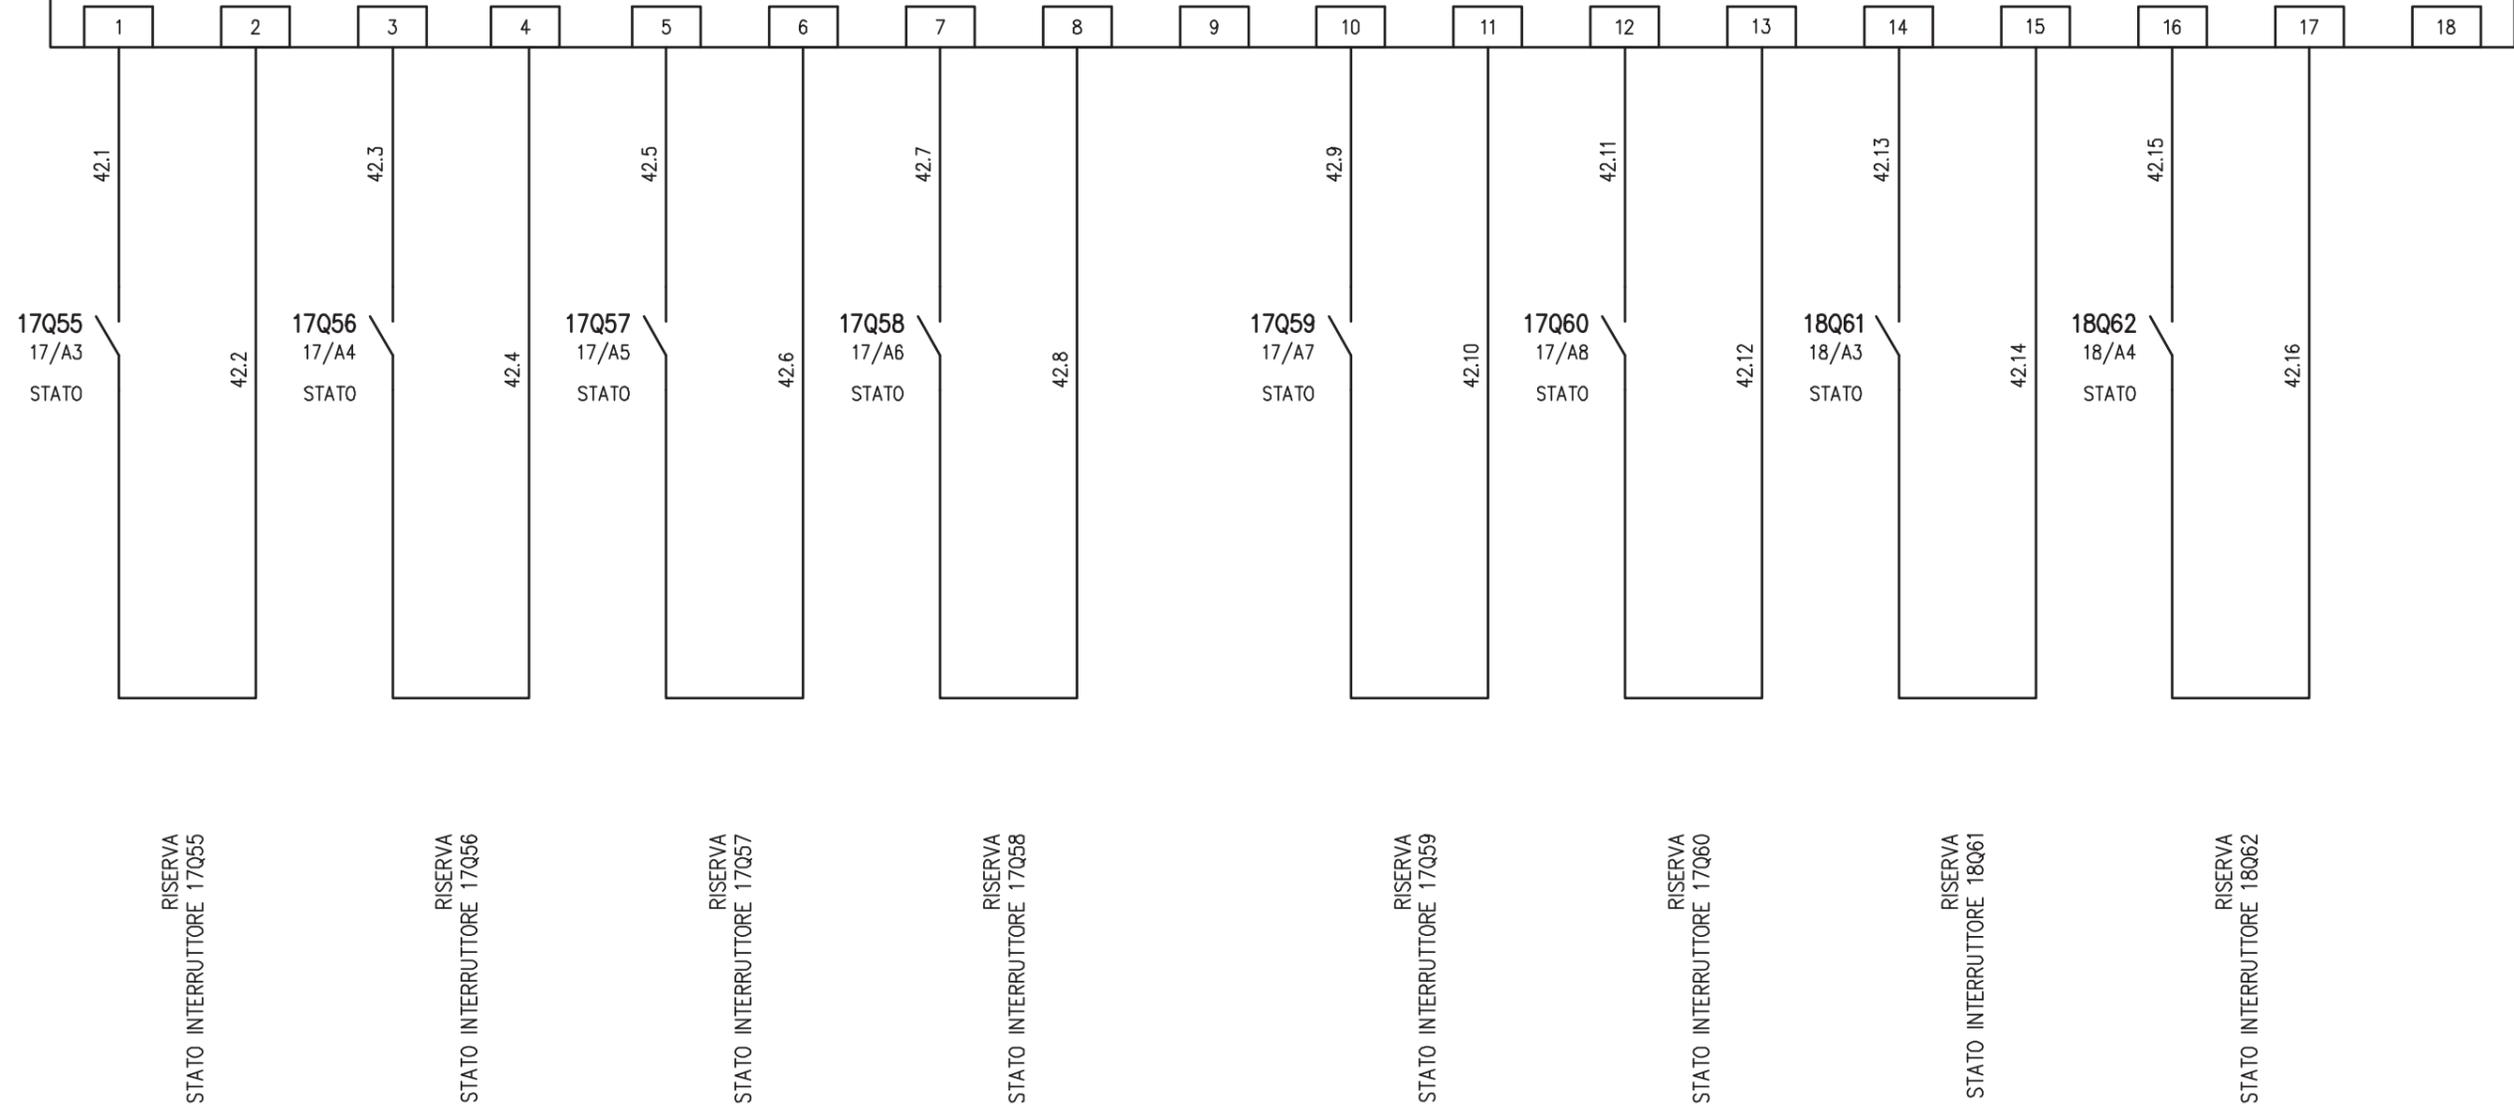

				IMPIANTO AUTOSTRADA PEDEMONTANA – TRATTA B1 CABINA ELETTRICA INDUSTRIE	OGGETTO Q_CONTINUITA' ASSOLUTA Q_CA/1 SCHEMA ELETTRICO AUSILIARI PLC	DISEG. VERIF. APPR.	S.T. U.S. G.C.	DISEGNO NR 02CIND/QE/14-030	FILE 02QCA-1_B1-IND.DWG FOGLIO 42 DI 47 SEGUE 43
REV.	MODIFICA	DATA	RESP.						
1		2		3	4	5	6	7	8

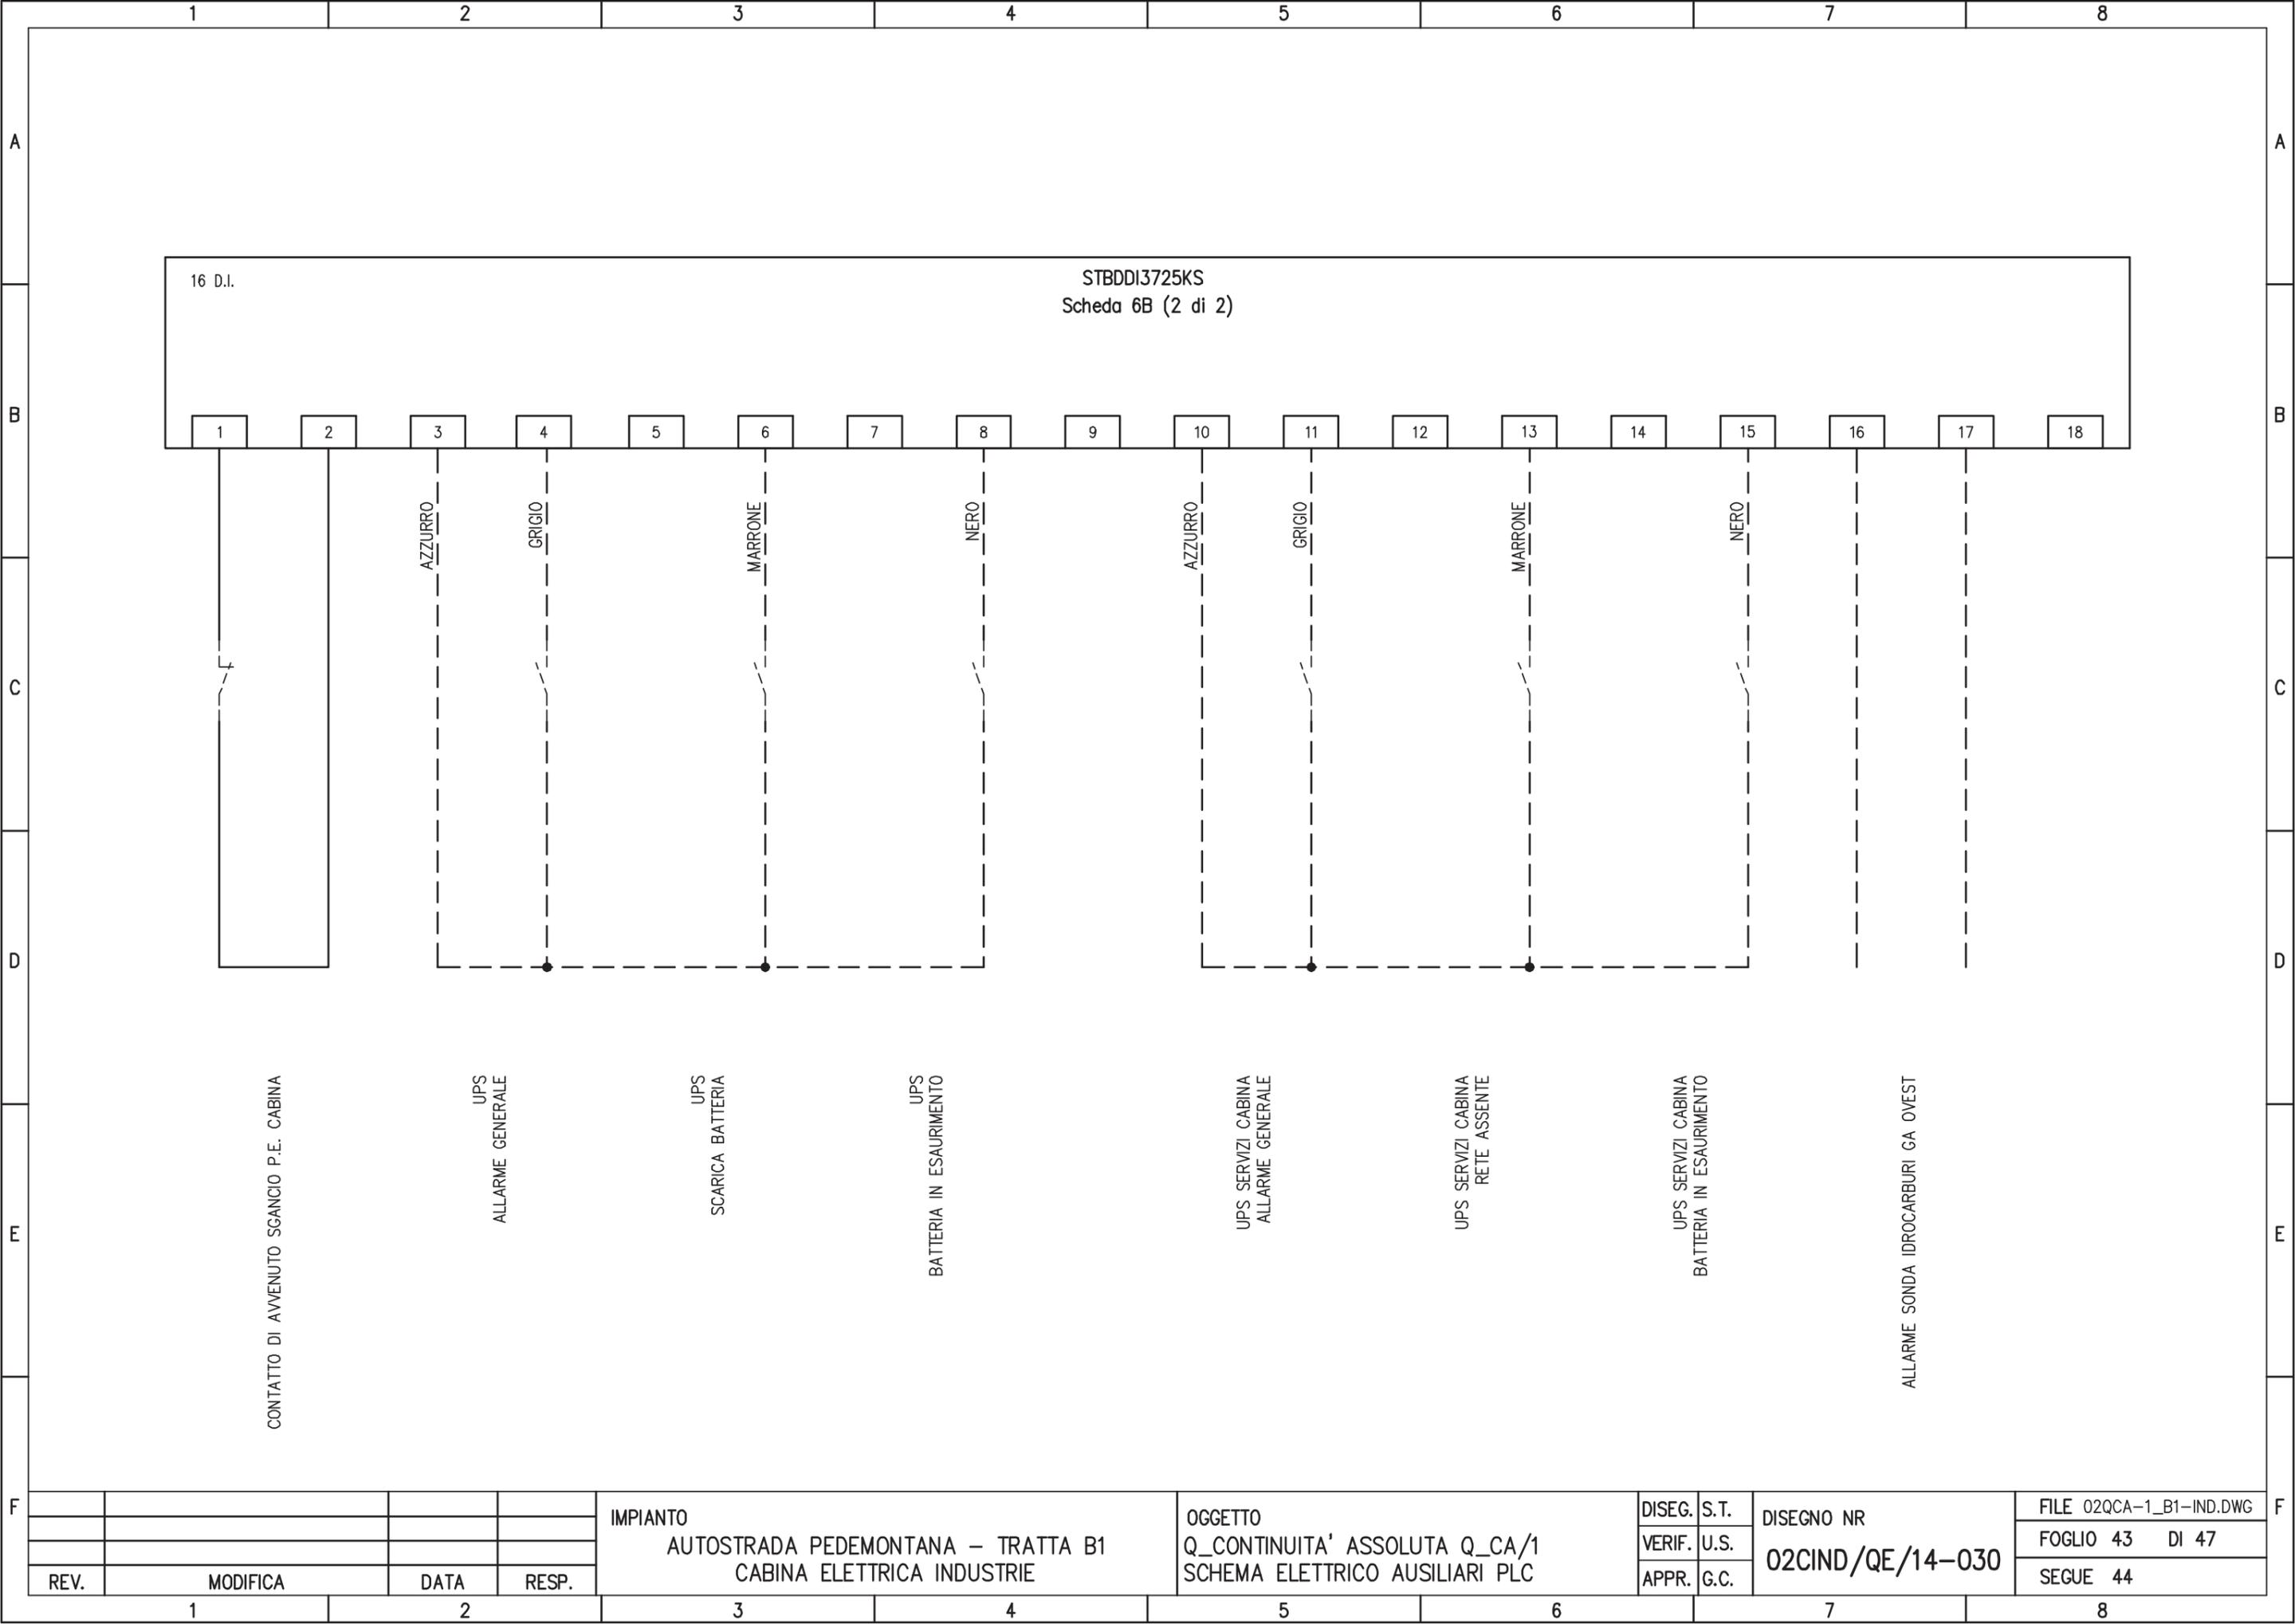


REV.	MODIFICA	DATA	RESP.
1			
2			

IMPIANTO
 AUTOSTRADA PEDEMONTANA – TRATTA B1
 CABINA ELETTRICA INDUSTRIE

OGGETTO
 Q_CONTINUITA' ASSOLUTA Q_CA/1
 SCHEMA ELETTRICO AUSILIARI PLC

DISEG.	S.T.	DISEGNO NR 02CIND/QE/14-030
VERIF.	U.S.	
APPR.	G.C.	

FILE 02QCA-1_B1-IND.DWG
FOGLIO 43 DI 47
SEGUE 44

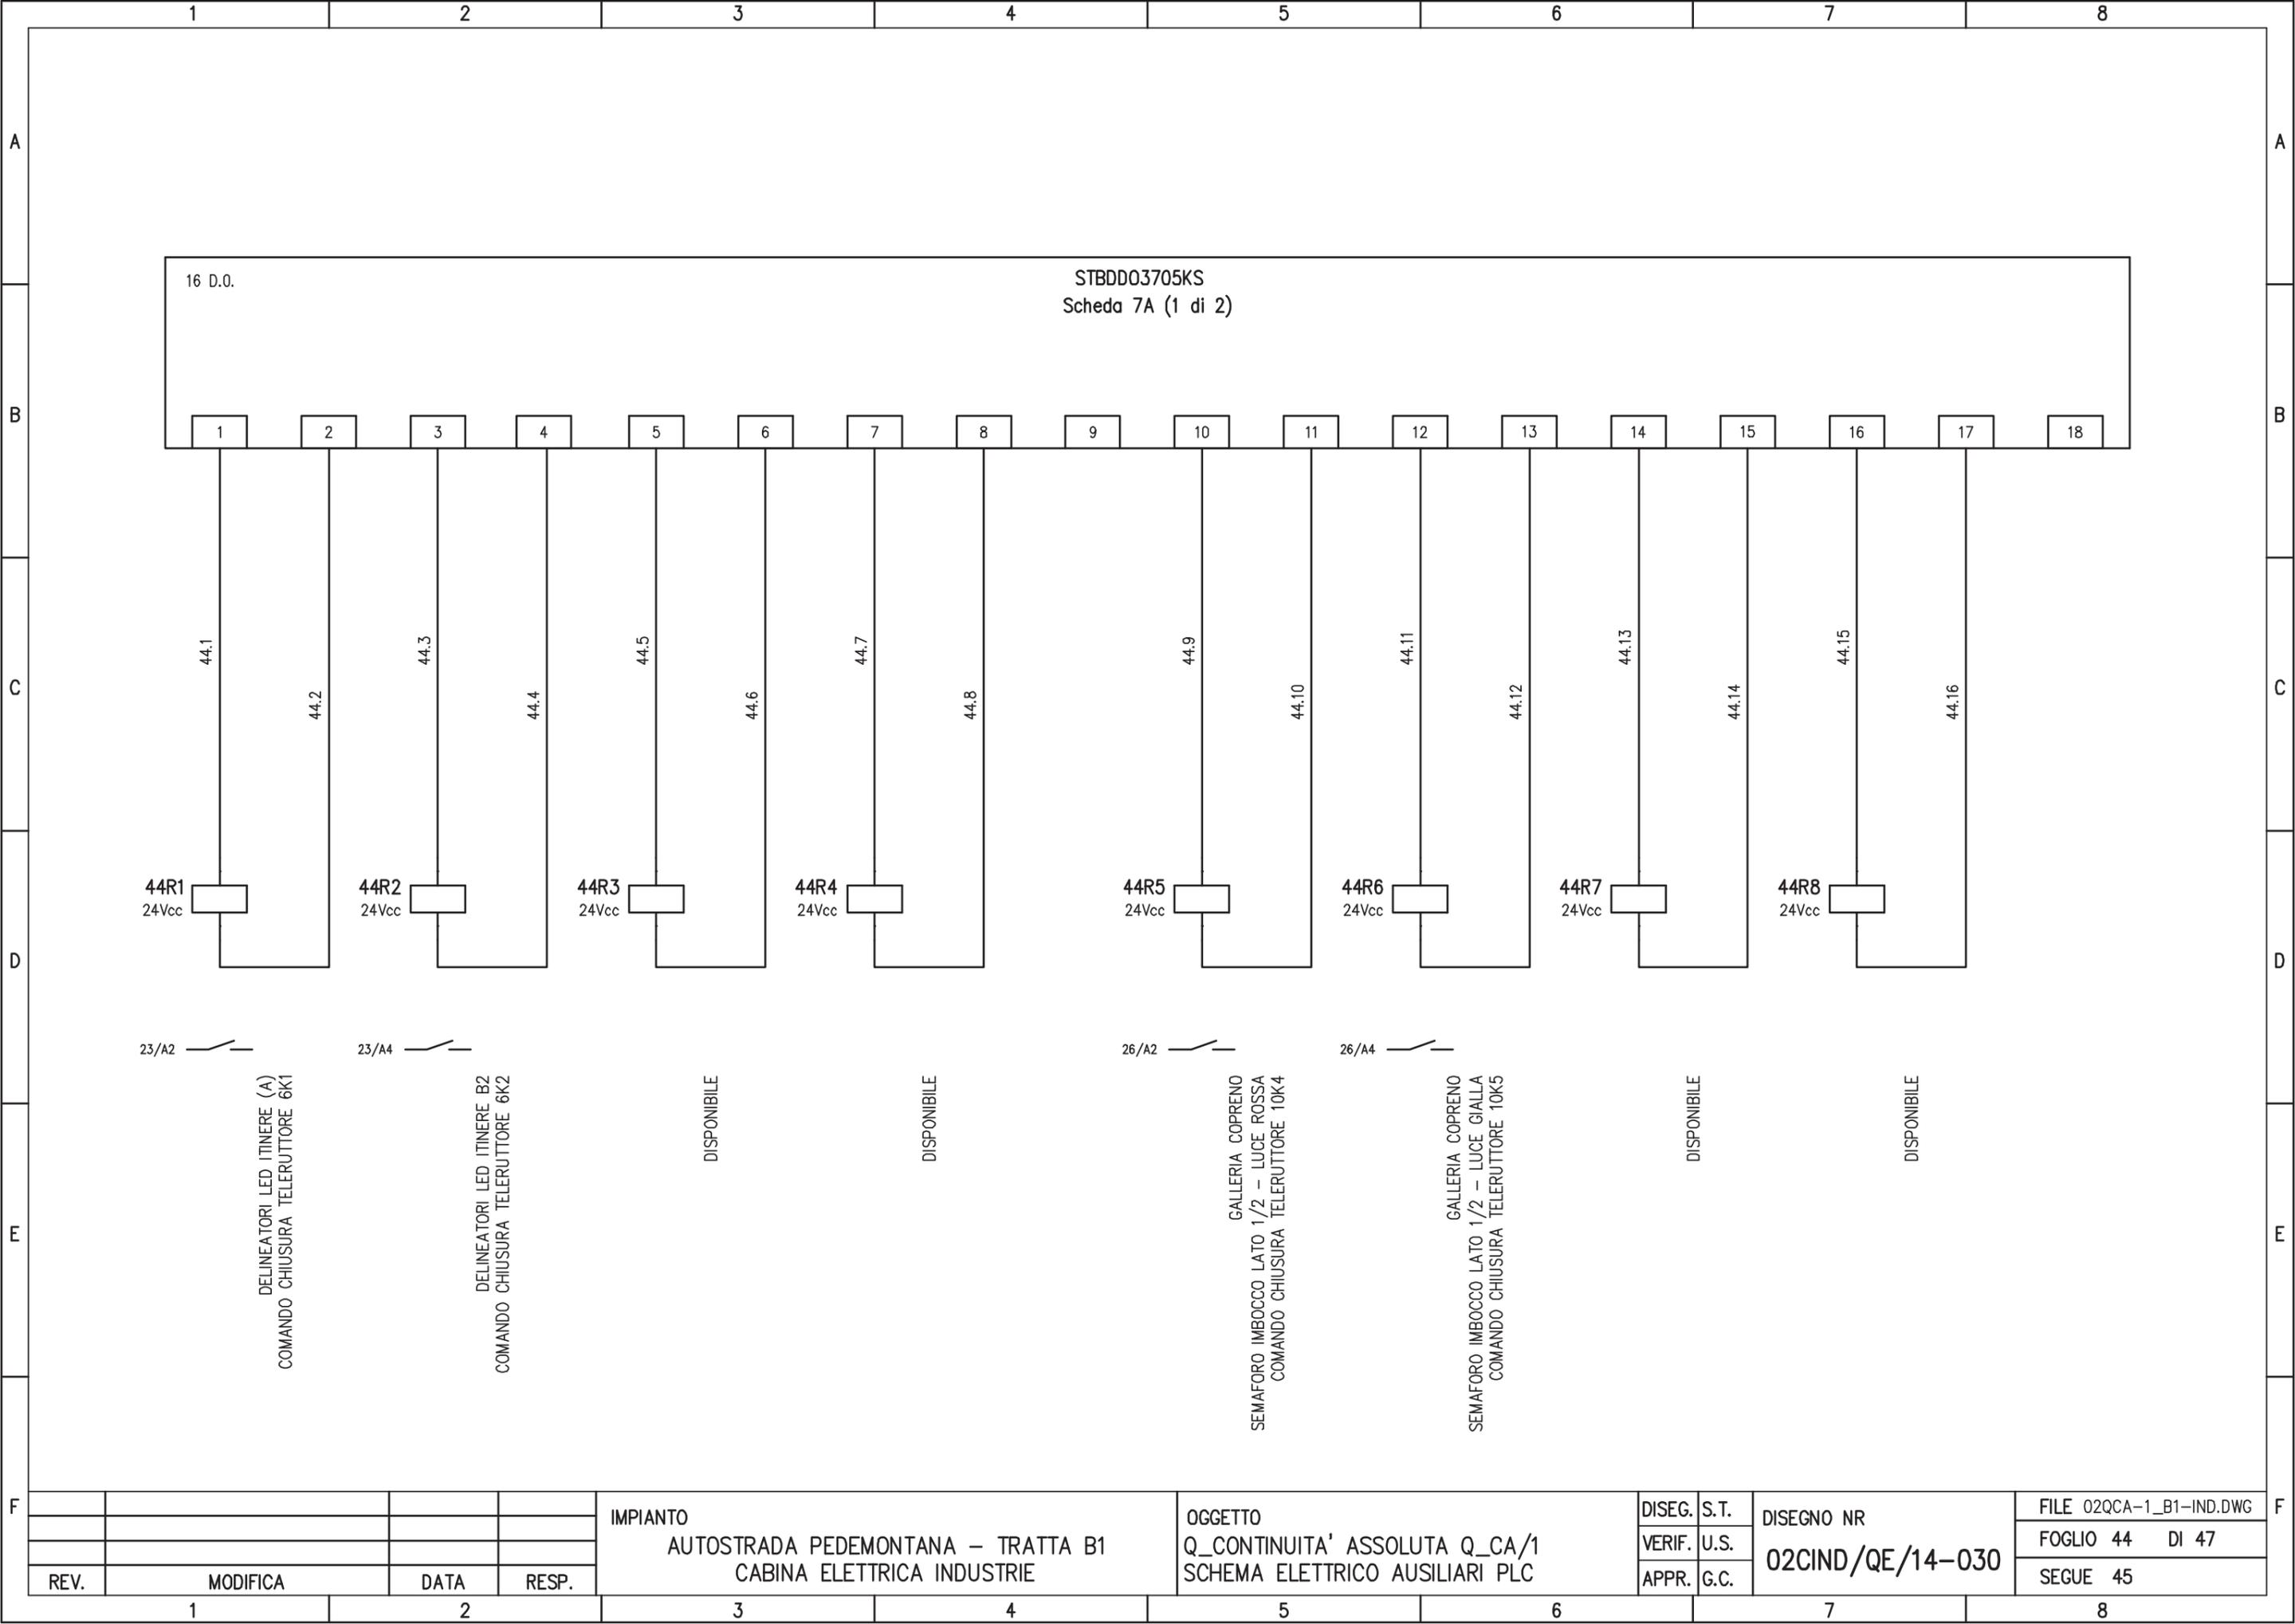

STBDD03705KS
Scheda 7A (1 di 2)

16 D.O.

44R1
24Vcc

44R2
24Vcc

44R3
24Vcc

44R4
24Vcc

44R5
24Vcc

44R6
24Vcc

44R7
24Vcc

44R8
24Vcc

23/A2

23/A4

26/A2

26/A4

DELINEATORI LED ITINERE (A)
COMANDO CHIUSURA TELERUTTORE 6K1

DELINEATORI LED ITINERE B2
COMANDO CHIUSURA TELERUTTORE 6K2

DISPONIBILE

DISPONIBILE

GALLERIA COPRENO
SEMAFORO IMBOCCO LATO 1/2 - LUCE ROSSA
COMANDO CHIUSURA TELERUTTORE 10K4

GALLERIA COPRENO
SEMAFORO IMBOCCO LATO 1/2 - LUCE GIALLA
COMANDO CHIUSURA TELERUTTORE 10K5

DISPONIBILE

DISPONIBILE

REV.	MODIFICA	DATA	RESP.
1			
2			


IMPIANTO
AUTOSTRADA PEDEMONTANA - TRATTA B1
CABINA ELETTRICA INDUSTRIE

OGGETTO
Q_CONTINUITA' ASSOLUTA Q_CA/1
SCHEMA ELETTRICO AUSILIARI PLC

DISEG. S.T.
VERIF. U.S.
APPR. G.C.


DISEGNO NR
02CIND/QE/14-030

FILE 02QCA-1_B1-IND.DWG
FOGLIO 44 DI 47
SEGUE 45

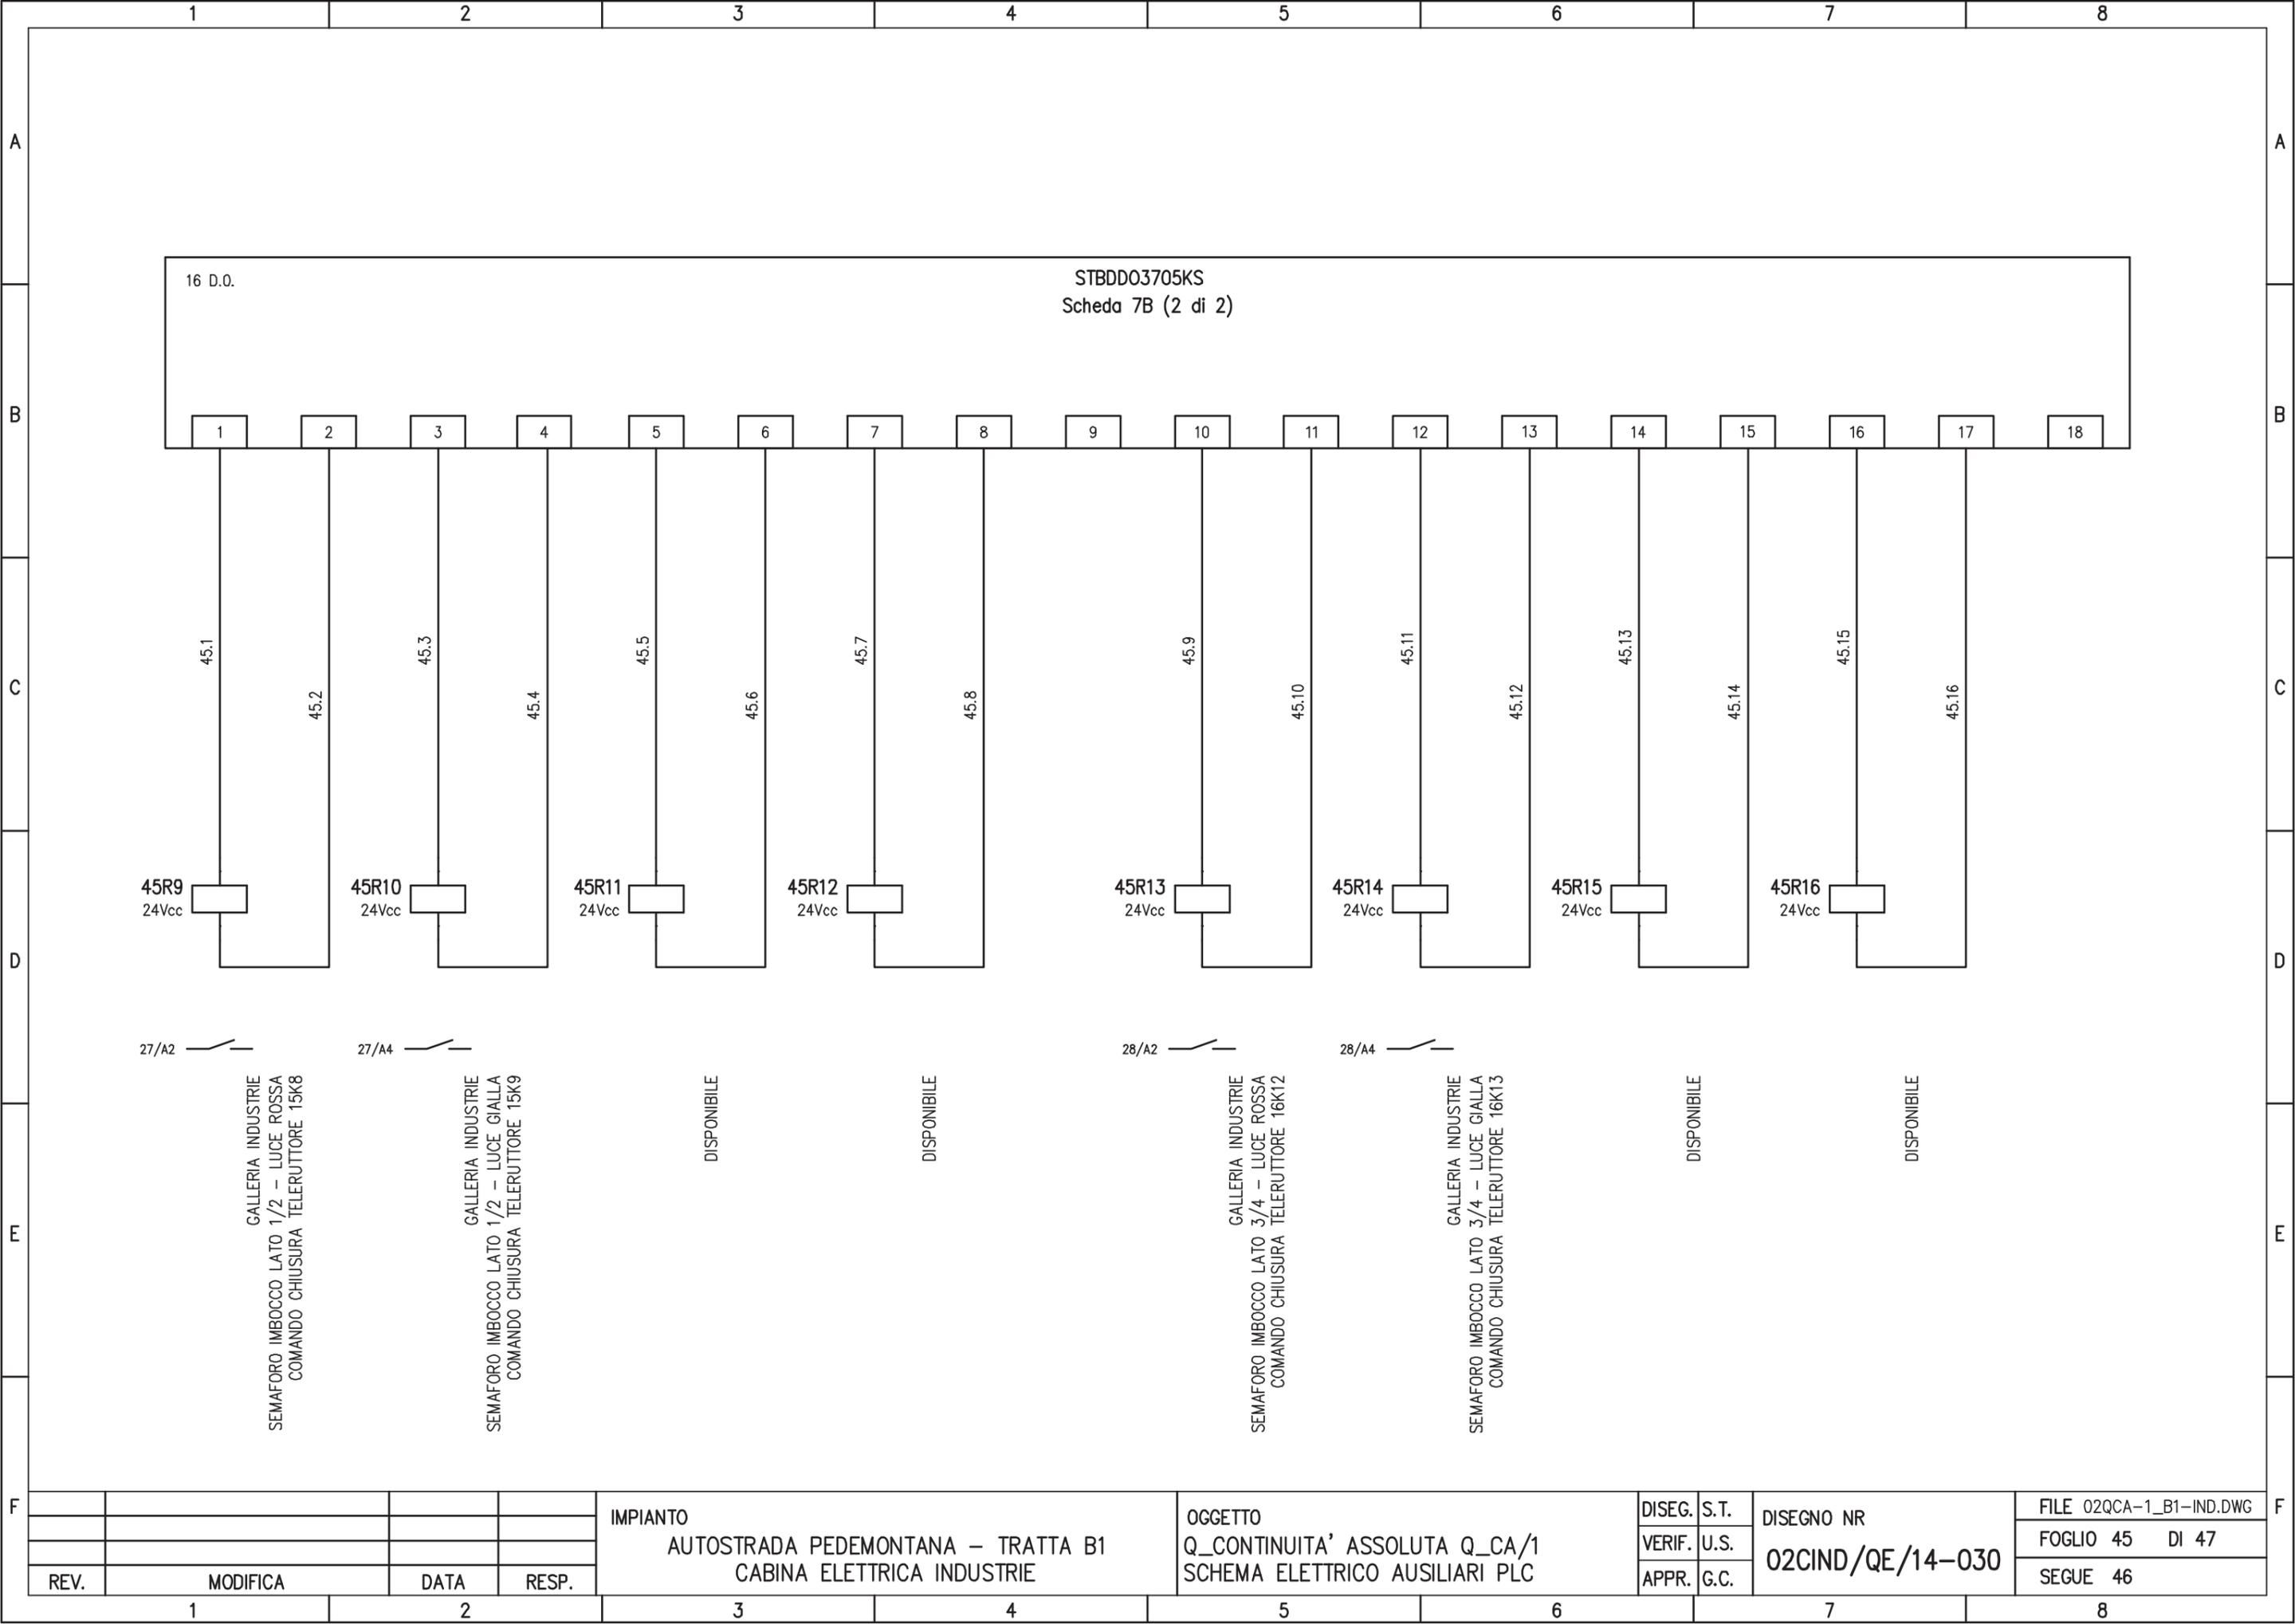

16 D.O.

STBDD03705KS
 Scheda 7B (2 di 2)

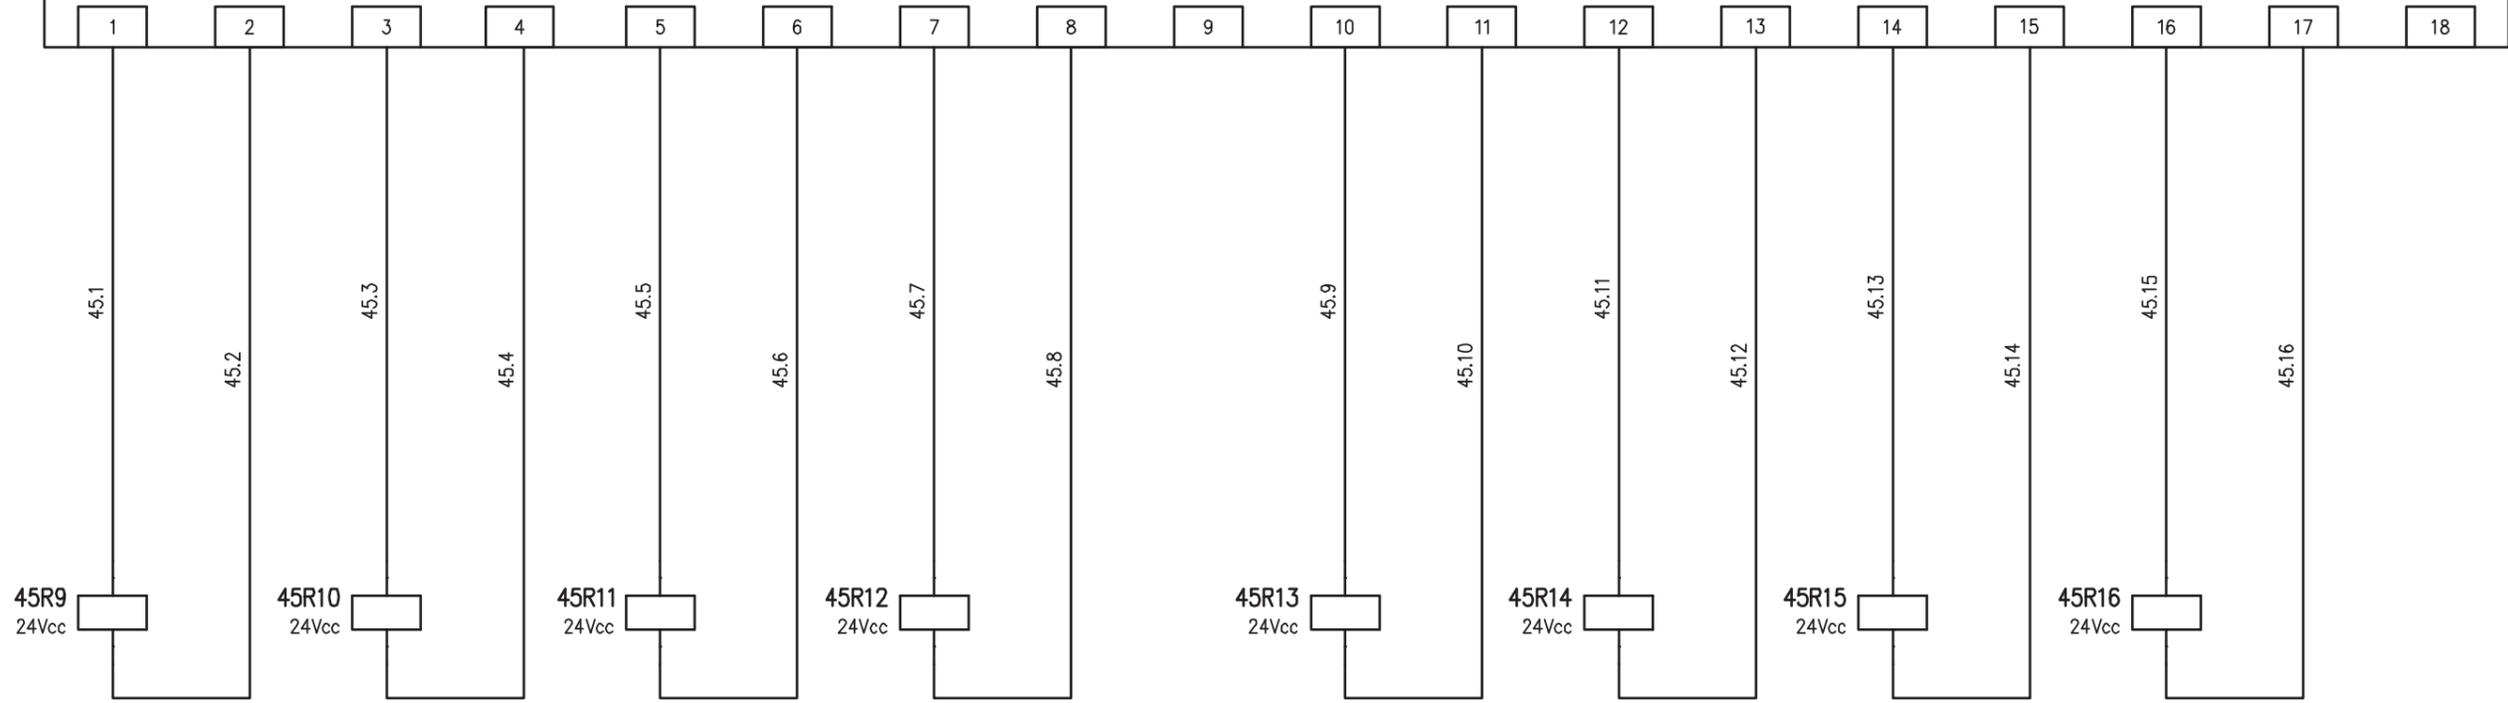

27/A2

27/A4

28/A2

28/A4

GALLERIA INDUSTRIE
 SEMAFORO IMBOCCO LATO 1/2 - LUCE ROSSA
 COMANDO CHIUSURA TELERUTTORE 15K8

GALLERIA INDUSTRIE
 SEMAFORO IMBOCCO LATO 1/2 - LUCE GIALLA
 COMANDO CHIUSURA TELERUTTORE 15K9

DISPONIBILE

DISPONIBILE


GALLERIA INDUSTRIE
 SEMAFORO IMBOCCO LATO 3/4 - LUCE ROSSA
 COMANDO CHIUSURA TELERUTTORE 16K12

GALLERIA INDUSTRIE
 SEMAFORO IMBOCCO LATO 3/4 - LUCE GIALLA
 COMANDO CHIUSURA TELERUTTORE 16K13

DISPONIBILE

DISPONIBILE

				IMPIANTO AUTOSTRADA PEDEMONTANA - TRATTA B1 CABINA ELETTRICA INDUSTRIE	OGGETTO Q_CONTINUITA' ASSOLUTA Q_CA/1 SCHEMA ELETTRICO AUSILIARI PLC	DISEG. S.T. VERIF. U.S. APPR. G.C.	DISEGNO NR 02CIND/QE/14-030	FILE 02QCA-1_B1-IND.DWG FOGLIO 45 DI 47 SEGUE 46
REV.	MODIFICA	DATA	RESP.					
1		2						

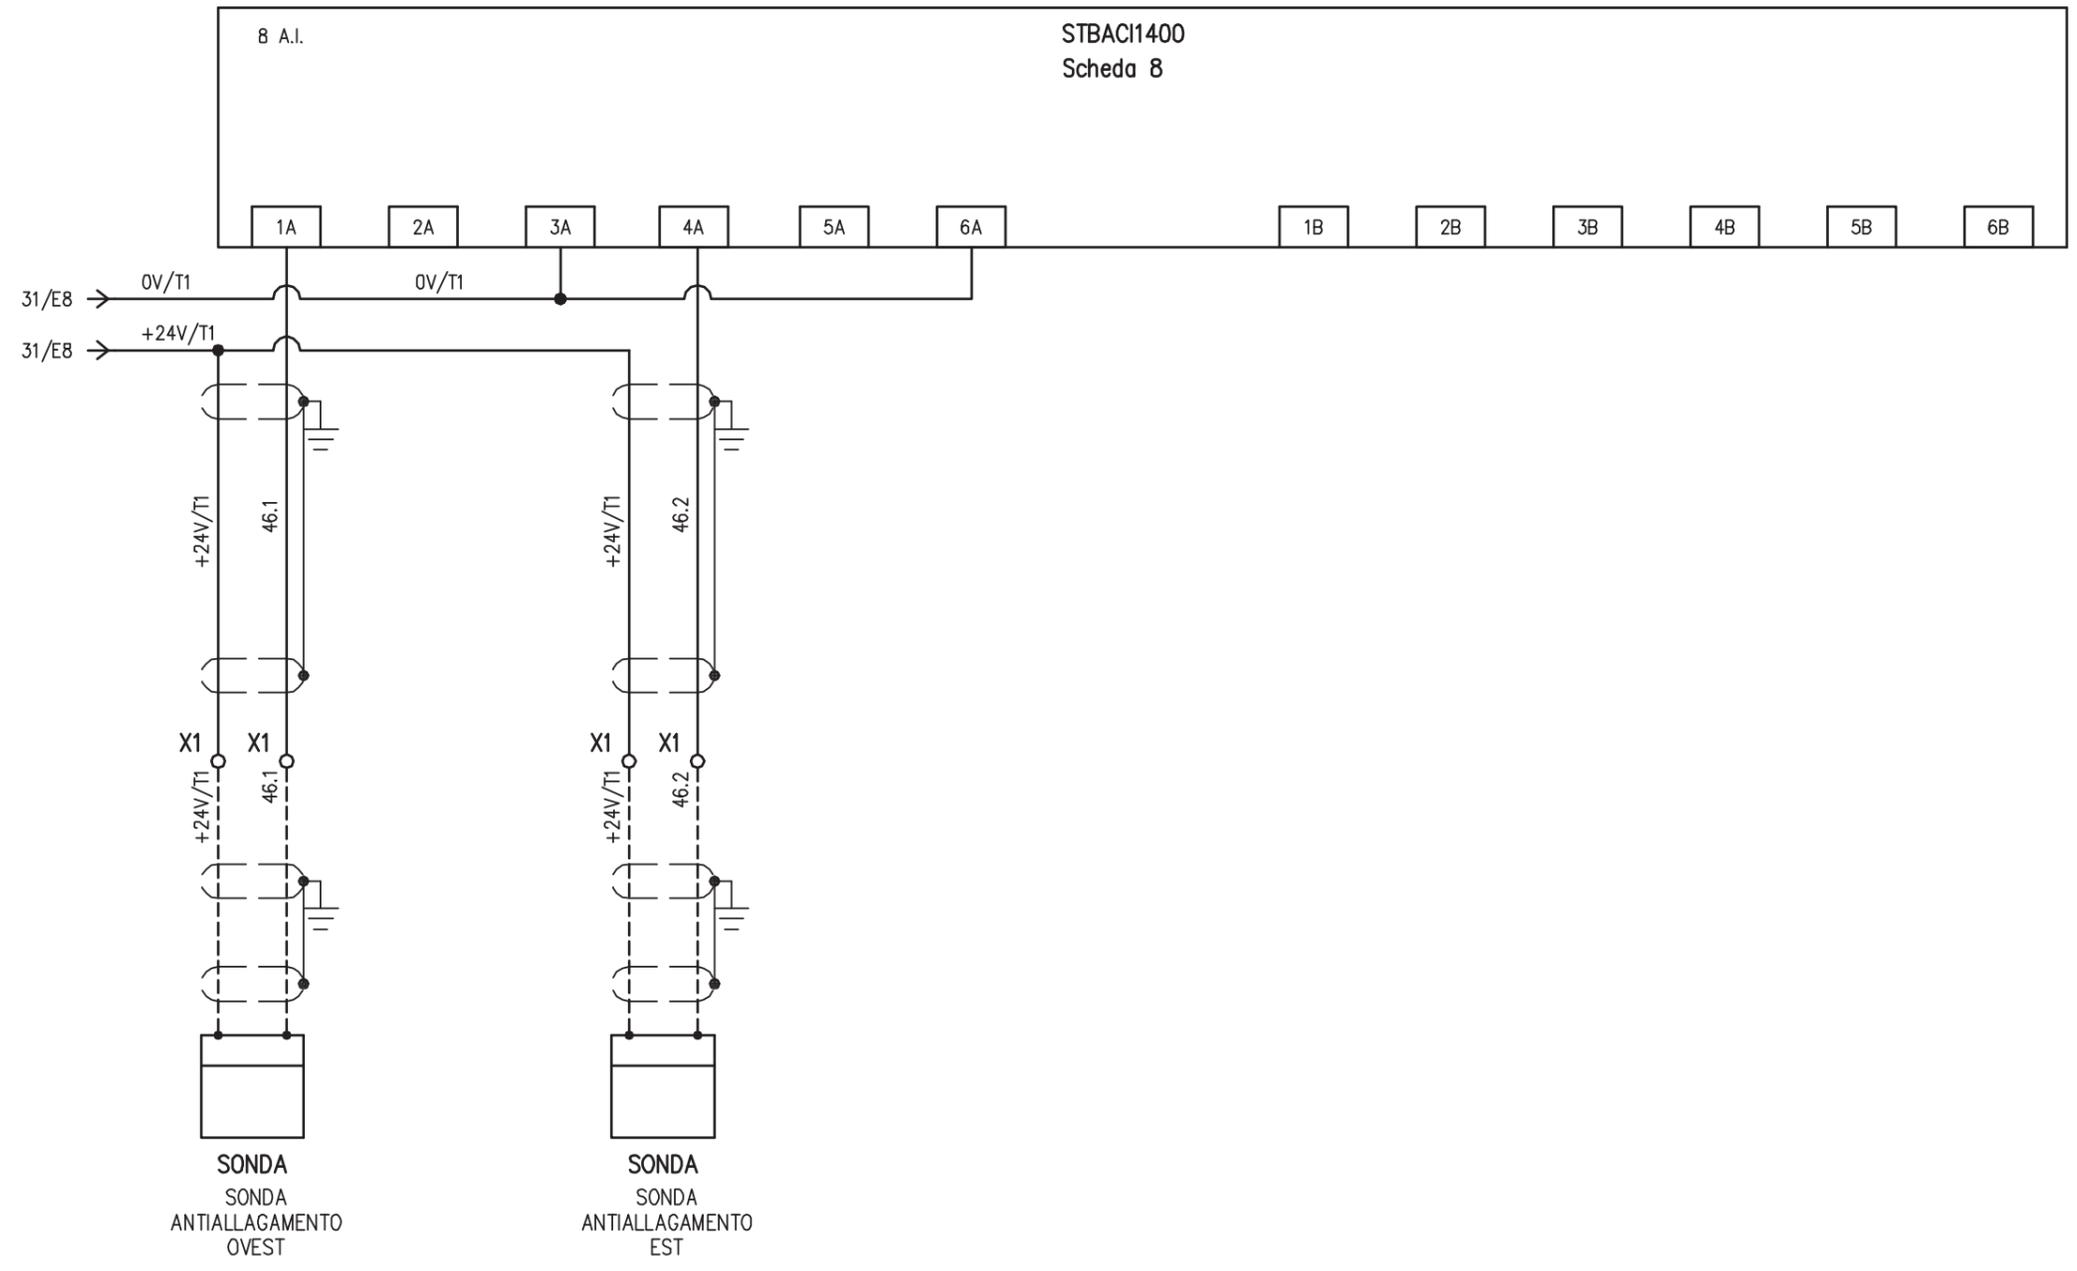


IMPIANTO
 AUTOSTRADA PEDEMONTANA – TRATTA B1
 CABINA ELETTRICA INDUSTRIE

OGGETTO
 Q_CONTINUITA' ASSOLUTA Q_CA/1
 SCHEMA ELETTRICO AUSILIARI PLC

DISEG.	S.T.	DISEGNO NR 02CIND/QE/14-030
VERIF.	U.S.	
APPR.	G.C.	

FILE 02QCA-1_B1-IND.DWG
FOGLIO 46 DI 47
SEGUE 47

REV.	MODIFICA	DATA	RESP.
1			
2			

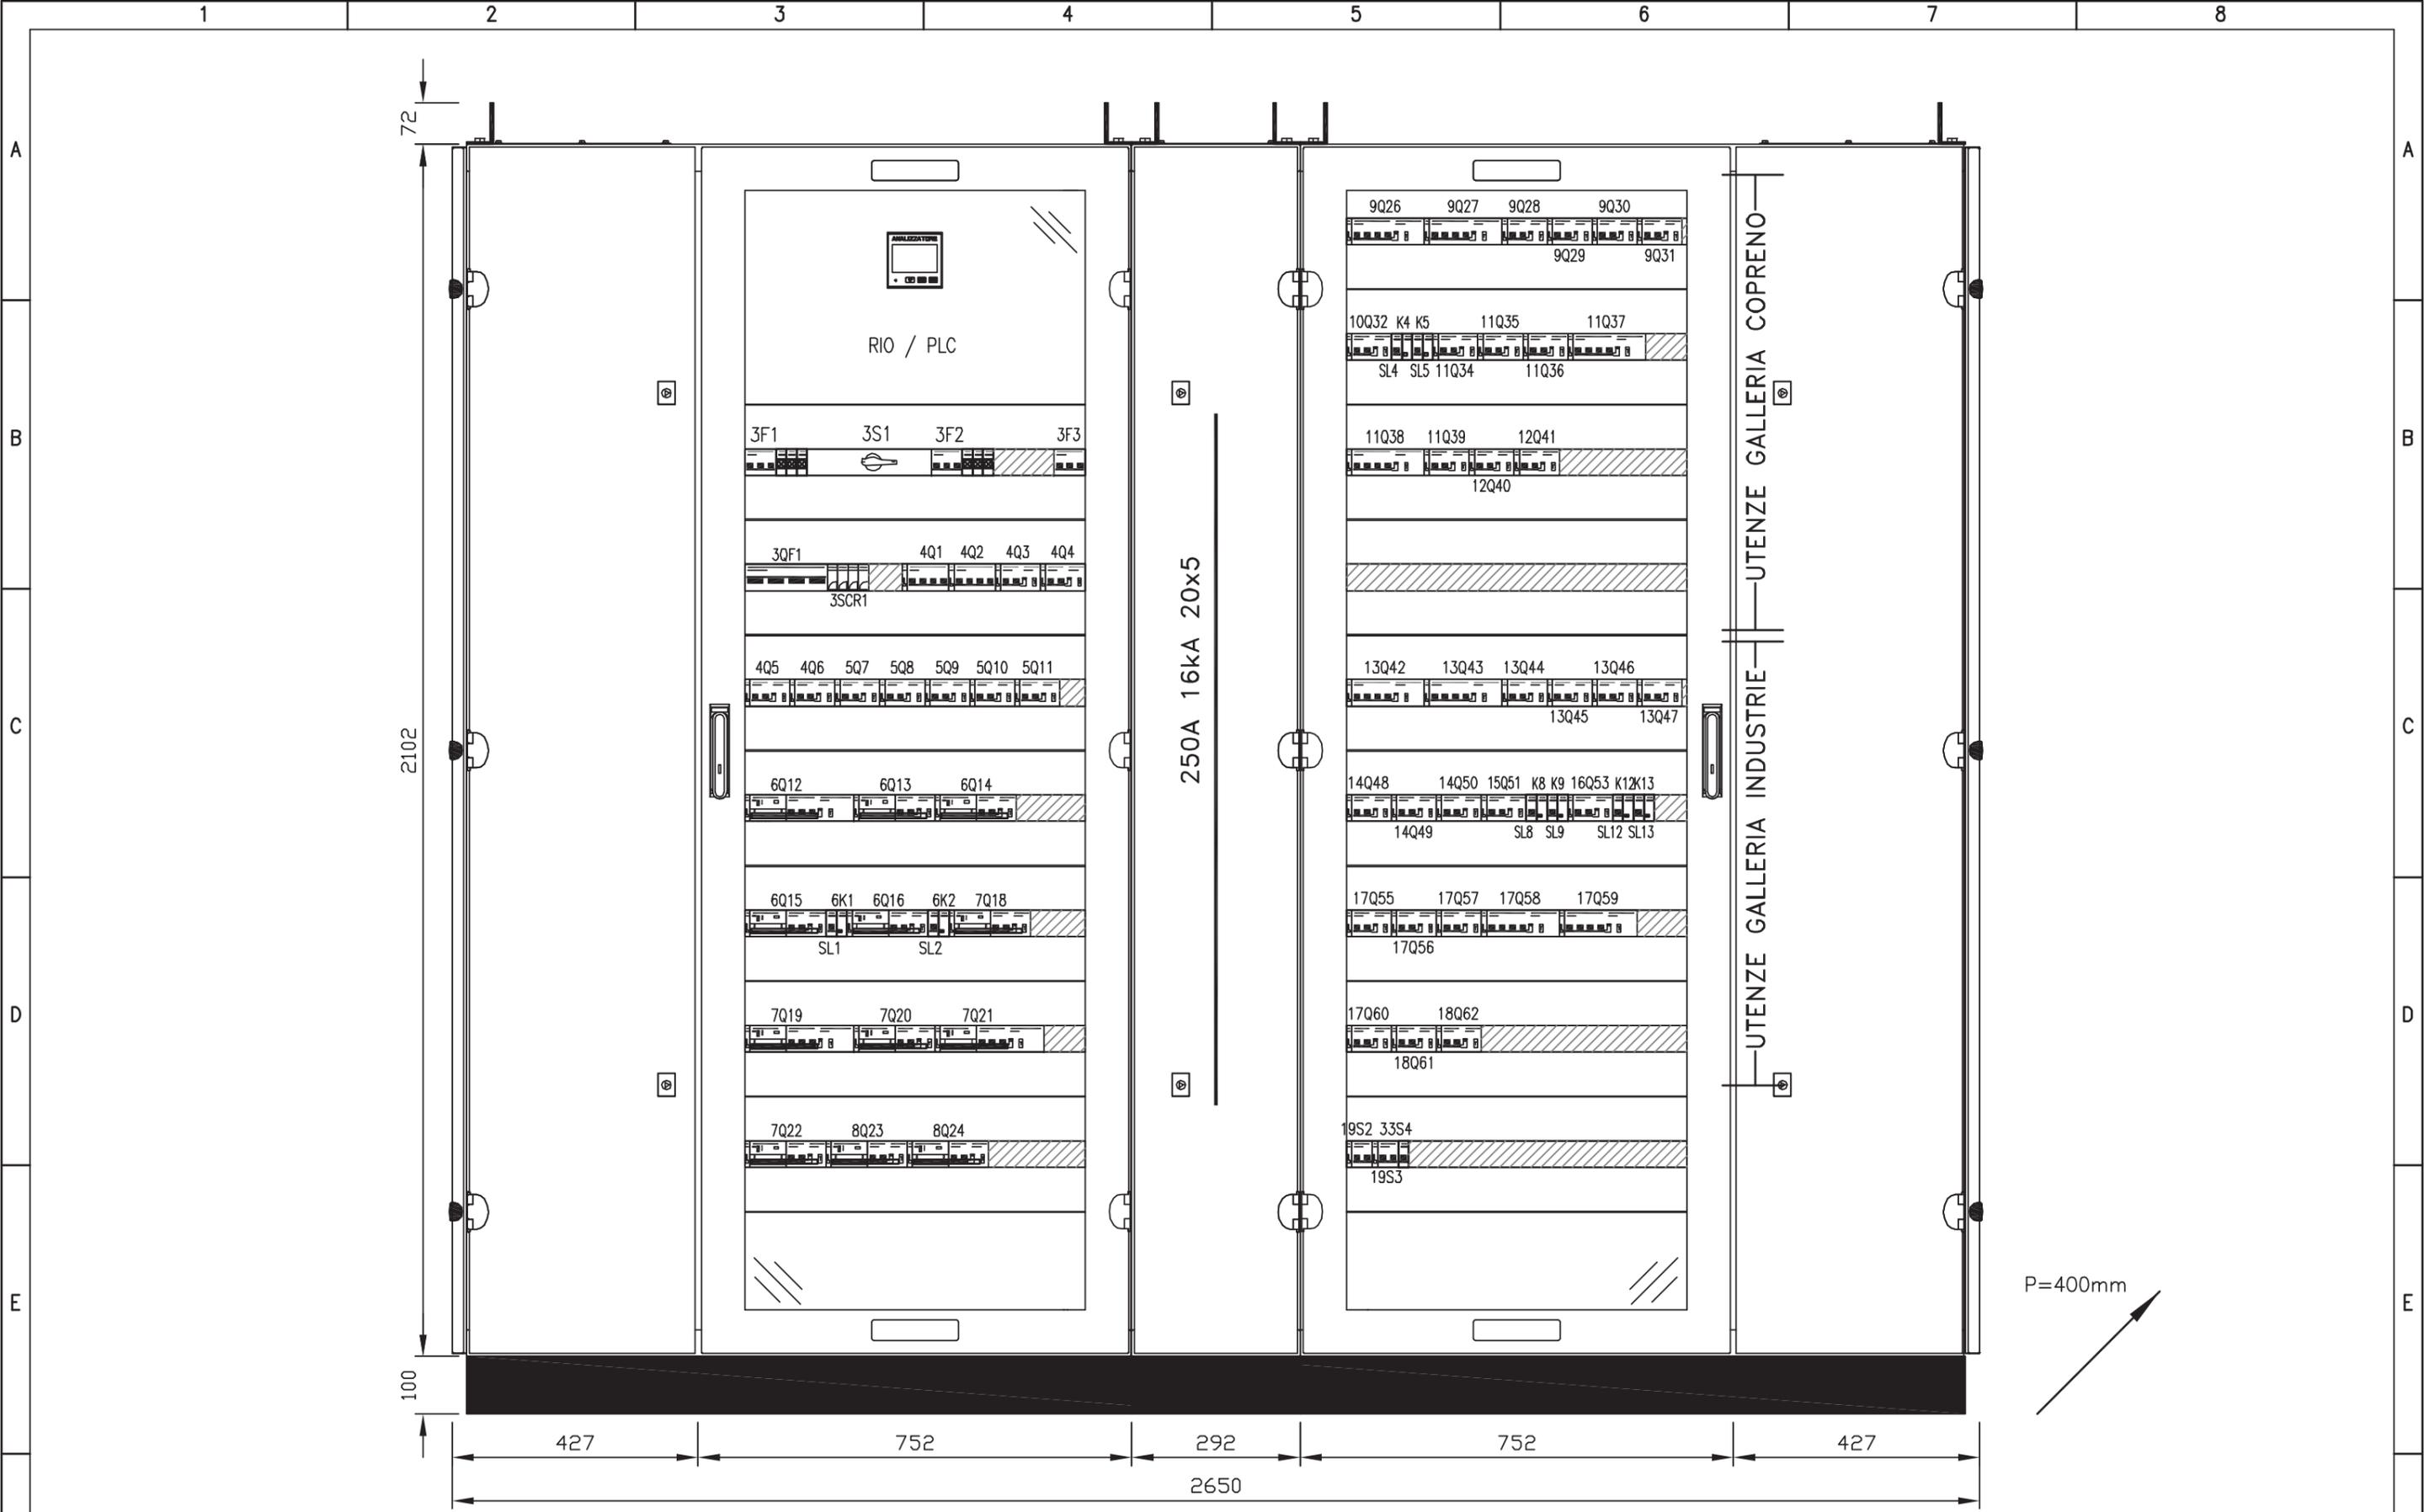

				IMPIANTO		OGGETTO		DISEG. S.T.		DISEGNO NR		FILE 02QCA-1_B1-IND.DWG	
				AUTOSTRADA PEDEMONTANA - TRATTA B1		Q_CONTINUITA' ASSOLUTA Q_CA/1		VERIF. U.S.		02CIND/QE/14-030		FOGLIO 47 DI 47	
				CABINA ELETTRICA INDUSTRIE		FRONTE QUADRO		APPR. G.C.				SEGUE	
REV.	MODIFICA	DATA	RESP.	1	2	3	4	5	6	7	8		

CARATTERISTICHE PRINCIPALI DEL QUADRO

NORME DI RIFERIMENTO

CEI EN 61439-2

CONDIZIONI AMBIENTALI

GRADO DI INQUINAMENTO	TEMPERATURA AMBIENTE
3	-5/+40°C
ALTITUDINE	
≤1000m s.l.m.	

CARATTERISTICHE ELETTRICHE

TENSIONE NOMINALE D' ISOLAMENTO (U _i)	TENSIONE NOMINALE D' IMPIEGO (U _e)
500V	400V
FREQUENZA	CORRENTE NOMINALE SBARRE PRINCIPALI (I _n)
50Hz	250 A
CORRENTE DI C.C. TRIFASE (I _k)	CORRENTE MASSIMA DI PICCO
6 kA	10,2 kA
POTERE D'INTERRUZIONE (I _{cu})	POTERE DI CHIUSURA (I _{cm} =I _{cu} x n)
10 kA	17 kA

CARATTERISTICHE MECCANICHE

GRADO DI PROTEZIONE ESTERNO	GRADO DI PROTEZIONE INTERNO
IP 55	IP 20
ACCESSIBILITA'	AMPLIABILITA'
FRONTALE	LATERALE
PORTA FRONTALE	INGRESSO/USCITE
VETRO	BASSO
COLORE	ESECUZIONE
RAL 7035	FORMA 2a
MATERIALE	
LAMIERA METALLICA	

LEGENDA SIMBOLI

Simbolo	Descrizione
-----	Collegamento meccanico-pneumatico-idraulico
// /	Conduttura monofase con conduttore neutro
/// /	Conduttura trifase con conduttore neutro
/// / T	Conduttura trifase con conduttore protezione e neutro
//	Conduttura bifase
// / T	Conduttura monofase con conduttore di neutro e terra
⊗	Lampada, lampada di segnalazione
⊞	Scaricatore
⚡	Interruttore di manovra-sezionatore, con fusibile incorpor.
⚡	Sezionatore con fusibile incorporato
⚡	Sezionatore con fusibile incorporato
⊞	Bobina di comando con 2 avvolg.separati, rappres.raggrupp.
⊞	Bobina di comando contattori
⚡	Interrutt. di pot.ad apert.autom.funz.per corr.magnetoter.differ.
⚡	Interrutt. di pot.ad apert.autom.funz.per corr.magnetoter.
⚡	Interruttore di manovra-sezionatore
⚡	Contattore (contatto di chiusura)
⚡	Selettore a 3 posizioni
⚡	Contatto di chiusura
□	Terminale o morsetto (030202v2)
○	Terminale o morsetto (030202)
⊞	Terra
Ⓜ	Comando a motore elettrico
--▽--	Interblocco meccanico tra due apparecchi

IMPIANTO

AUTOSTRADA PEDEMONTANA - TRATTA B1
CABINA ELETTRICA INDUSTRIE

OGGETTO

Q_SERVIZI CABINA Q_SC/1
LEGENDA SIMBOLI - ELENCO REVISIONI

DISEG. S.T.
VERIF. U.S.
APPR. G.C.

DISEGNO NR


03CIND/QE/14-030

FILE 03QSC-1_B1-IND.DWG


FOGLIO 2 DI 30

SEGUE 3

REV.	MODIFICA	DATA	RESP.
1			
2			

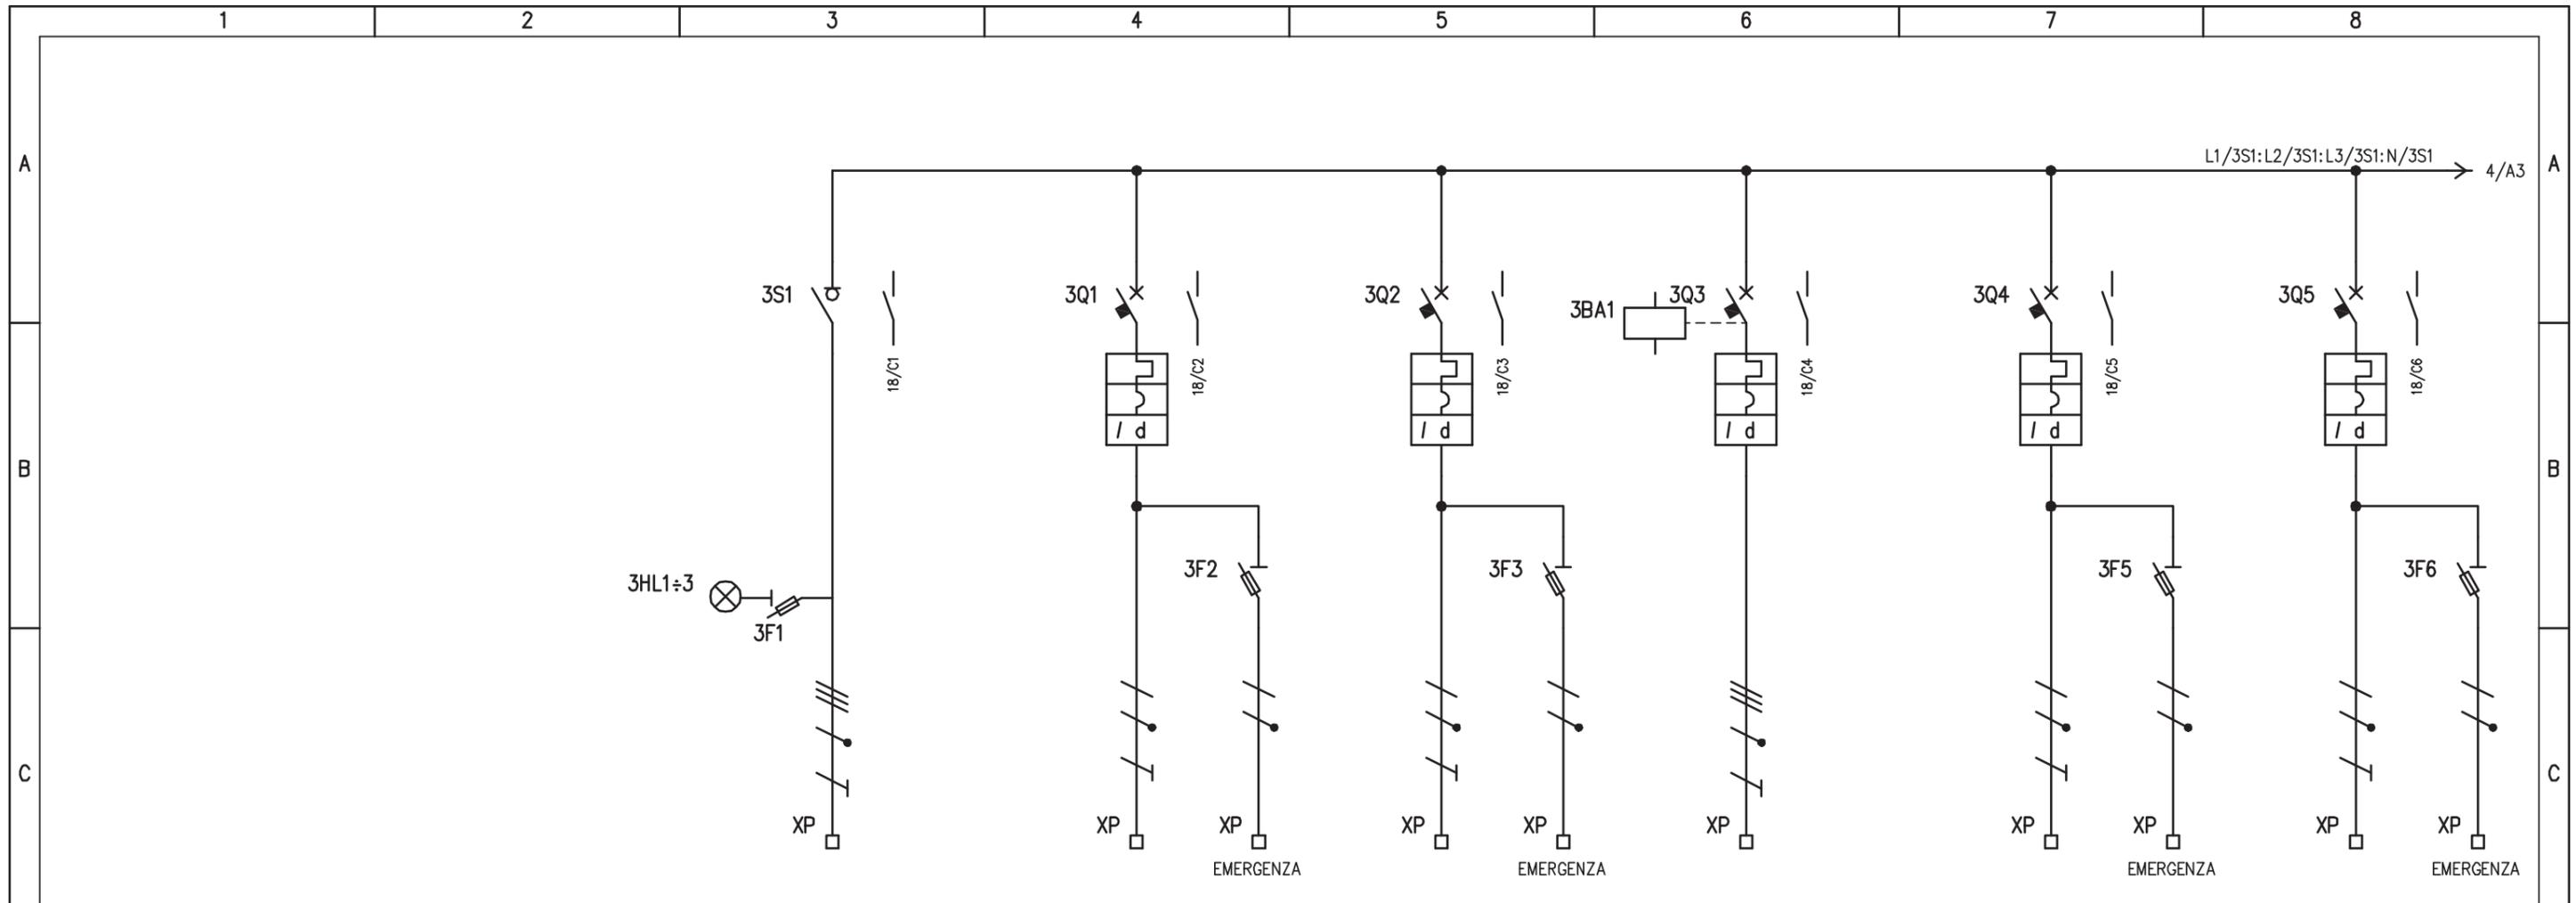


UTENZA	DENOMINAZIONE		ALIMENTAZIONE DA QGBT - SEZ. PRIV.		LUCE CABINA ELETTRICA		LUCE LOCALE ENEL		LUCE - FM LOCALE G.E.		LUCE LOCALE UPS		LUCE LOCALE TELECOMUNICAZIONI	
	SIGLA	POTENZA TOT. kW	TN-S	22	3Q1	0,8	3Q2	0,3	3Q3	0,3	3Q4	0,3	3Q5	0,3
	Ue V	Ib A	400	35,3	230	3,9	230	1,4	230	1,4	230	1,4	230	1,4
	COEF. CONTEMP.	COS φ	1	0,9	1	0,9	1	0,9	1	0,9	1	0,9	1	0,9
INTERRUTTORE O SEZIONATORE	COSTRUTTORE		G. SCHNEIDER		G. SCHNEIDER		G. SCHNEIDER		G. SCHNEIDER		G. SCHNEIDER		G. SCHNEIDER	
	TIPO		INS		iC60N+VIGI		iC60N+VIGI		iC60N+VIGI		iC60N+VIGI		iC60N+VIGI	
	N.POLI	In A	4	63	2	10	2	10	4	25	2	10	2	10
	Ith A	Idn A	/	/	10	0,03 (AC)	10	0,03 (AC)	25	0,03 (AC)	10	0,03 (AC)	10	0,03 (AC)
	I _m (o curva) A	P _{di} kA	/	/	100 (C)	10	100 (C)	10	250 (C)	10	100 (C)	10	100 (C)	10
FUSIBILE	TIPO		STI (3P+N) - 10,3x38		STI (1P+N) - 10,3x38		STI (1P+N) - 10,3x38		STI (1P+N) - 10,3x38		STI (1P+N) - 10,3x38		STI (1P+N) - 10,3x38	
	CALIBRO		gG / 2		gG / 2		gG / 2		gG / 2		gG / 2		gG / 2	
CONTATTORE	TIPO													
	In A	Pn kW												
RELE' TERMICO	TIPO													
	TARATURA		A											
LINEA DI POTENZA	TIPO CAVO		FG7(O)M1		FG7(O)M1		FG7(O)M1		FG7(O)M1		FG7(O)M1		FG7(O)M1	
	FORMAZIONE		5G16		3G1,5 + 2x1,5		3G1,5 + 2x1,5		5G6		3G1,5 + 3G1,5		3G1,5 + 3G1,5	
	LUNGHEZZA		m		15 + 15		15 + 15		20		15 + 15		15 + 15	
	Iz A													
	C.d.T. a In %	C.d.T. a Ib %												
	Zk mΩ	Zs mΩ												
	I _k trifase/monof. kA	I _{k1} fase/terra kA												
NUMERAZIONE MORSETTIERA			L1/3S1:L2/3S1:L3/3S1:N/3S1:PE		L1/3Q1:N/3Q1:PE		L2/3Q2:N/3Q2:PE		L1/3Q3:L2/3Q3:L3/3Q3:N/3Q3:PE		L1/3Q4:N/3Q4:PE		L2/3Q5:N/3Q5:PE	
IMPIANTO			AUTOSTRADA PEDEMONTANA - TRATTA B1				OGGETTO			DISEG. S.T.		FILE 03QSC-1_B1-IND.DWG		
			CABINA ELETTRICA INDUSTRIE				Q_SERVIZI CABINA Q_SC/1			VERIF. U.S.		FOGLIO 3 DI 30		
REV.			MODIFICA				SCHEMA ELETTRICO DI POTENZA			APPR. G.C.		03CIND/QE/14-030		
			DATA									SEGUE 4		
			RESP.											

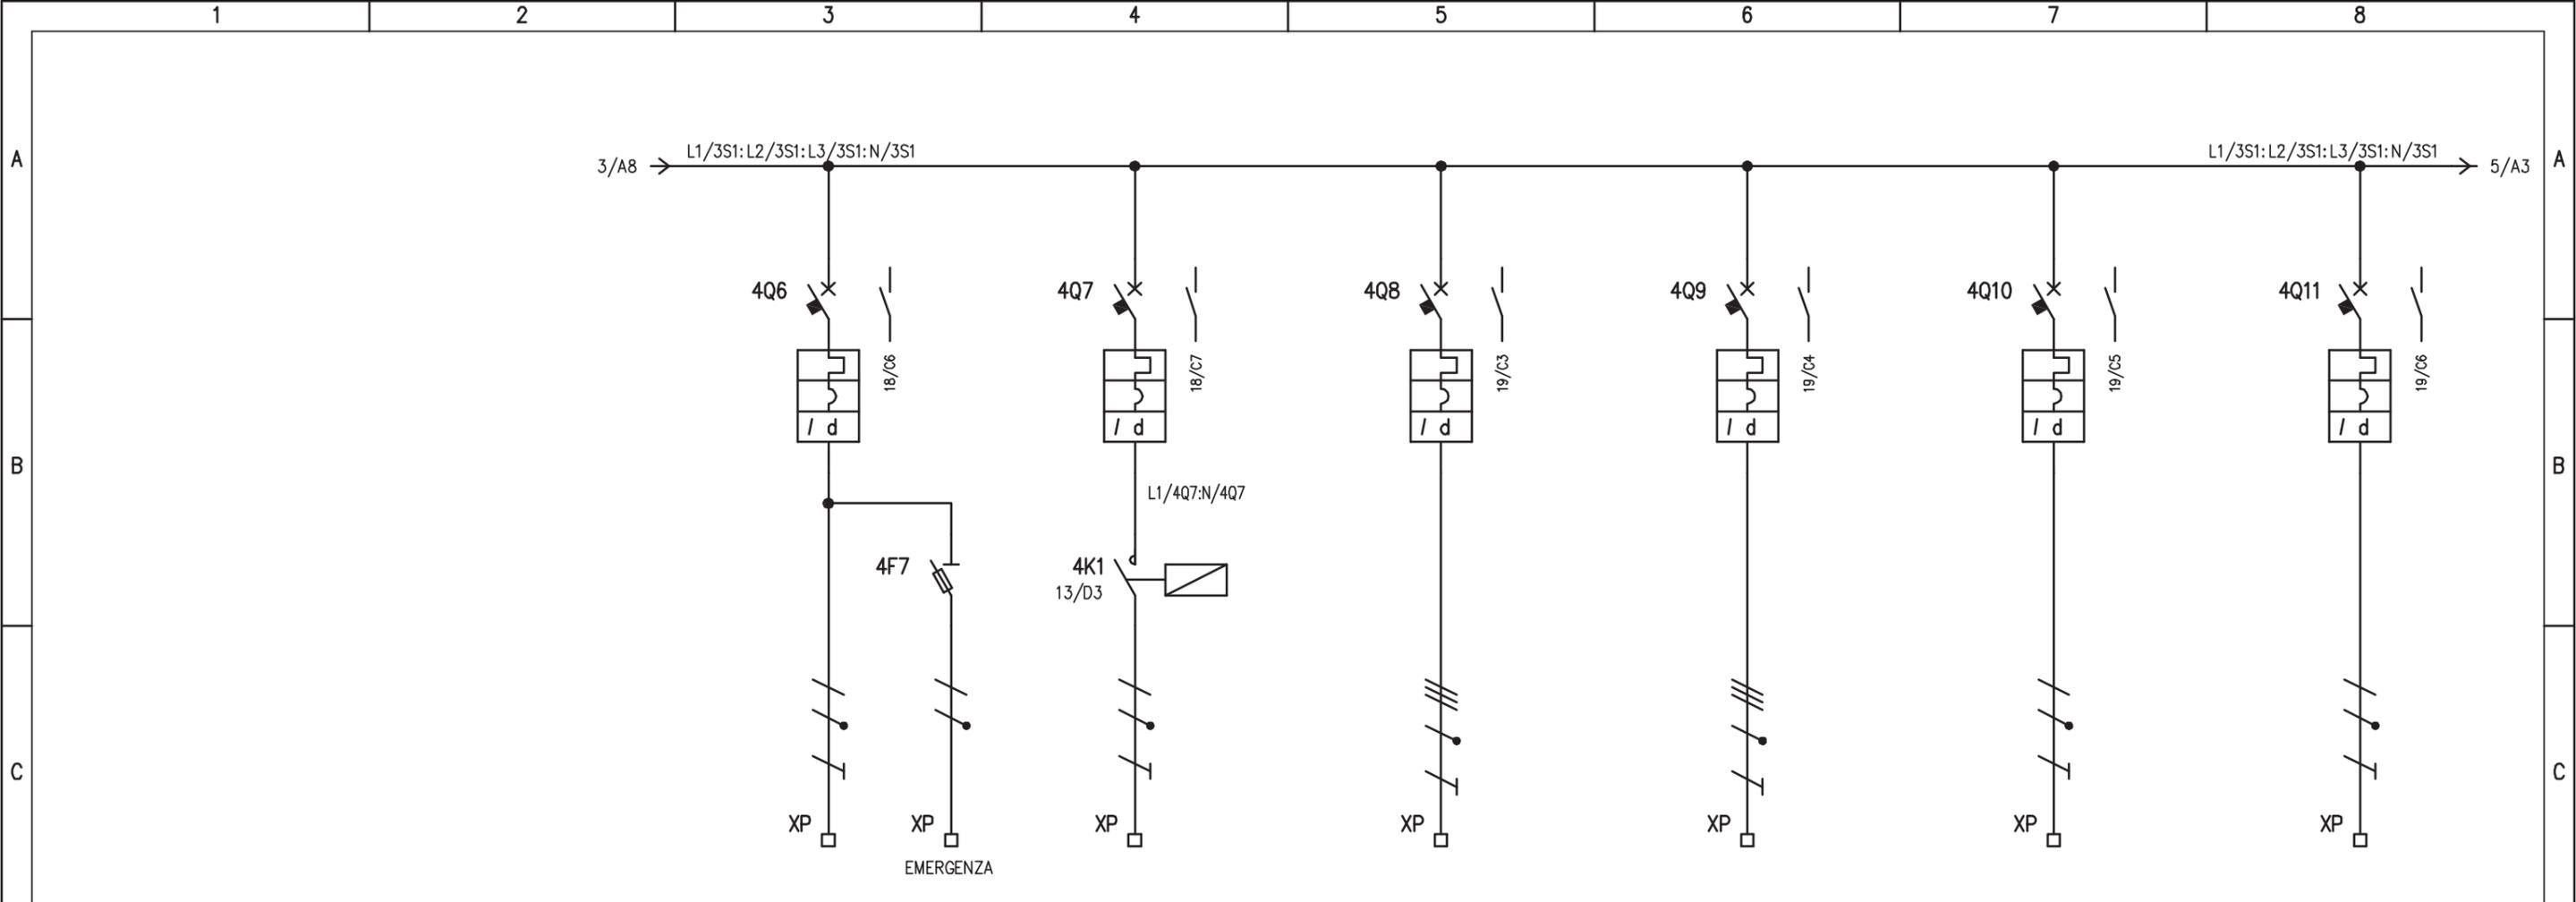


UTENZA	DENOMINAZIONE		LUCE LOC. CONTROLLO E DEPOSITO		LUCE ESTERNA		PRESE FM CABINA ELETTRICA		PRESE FM LOCALI VARI		BOILER ELETTRICO		RADIATORE ELETTRICO	
	SIGLA		4Q6		4Q7		4Q8		4Q9		4Q10		4Q11	
	TIPO	POTENZA TOT.	0,3		0,5		3		3		1,5		1,5	
	Ue	V lb	230		230		400		400		230		230	
	COEF. CONTEMP.	COS φ	1		1		1		1		1		1	
INTERRUTTORE O SEZIONATORE	COSTRUTTORE		G. SCHNEIDER		G. SCHNEIDER		G. SCHNEIDER		G. SCHNEIDER		G. SCHNEIDER		G. SCHNEIDER	
	TIPO		iC60N+VIGI		iC60N+VIGI		iC60N+VIGI		iC60N+VIGI		iC60N+VIGI		iC60N+VIGI	
	N.POLI	In	2		2		4		4		2		2	
	Ith	A Idn	10		10		16		16		16		16	
	Im (o curva)	A Pdi	100 (C)		100 (C)		160 (C)		160 (C)		160 (C)		160 (C)	
FUSIBILE	TIPO		STI (1P+N) - 10,3x38											
	CALIBRO		gG / 2											
CONTATTORE	TIPO				iCT (2P)									
	In	A Pn			16									
RELE' TERMICO	TIPO													
	TARATURA		A											
LINEA DI POTENZA	TIPO CAVO		FG7(O)M1		FG7(O)R		FG7(O)M1		FG7(O)M1		FG7(O)M1		FG7(O)M1	
	FORMAZIONE		3G1,5 + 3G1,5		3G1,5		5G2,5		5G2,5		3G2,5		3G2,5	
	LUNGHEZZA		15 + 15		40		15		20		20		20	
	Iz		A											
	C.d.T. a In		%	C.d.T. a lb		%								
	Zk		mΩ	Zs		mΩ								
	Ik trifase/monof. kA		Ik1 fase/terra		kA									
	NUMERAZIONE MORSETTIERA		L3/4Q6:N/4Q6:PE		L1/4K1:N/4K1:PE		L1/4Q8:L2/4Q8:L3/4Q8:N/4Q8:PE		L1/4Q9:L2/4Q9:L3/4Q9:N/4Q9:PE		L1/4Q10:N/4Q10:PE		L2/4Q11:N/4Q11:PE	


IMPIANTO		OGGETTO		DISEG. S.T.		DISEGNO NR		FILE 03QSC-1_B1-IND.DWG	
AUTOSTRADA PEDEMONTANA - TRATTA B1		Q_SERVIZI CABINA Q_SC/1		VERIF. U.S.		03CIND/QE/14-030		FOGLIO 4 DI 30	
CABINA ELETTRICA INDUSTRIE		SCHEMA ELETTRICO DI POTENZA		APPR. G.C.				SEGUE 5	
REV.	MODIFICA	DATA	RESP.						

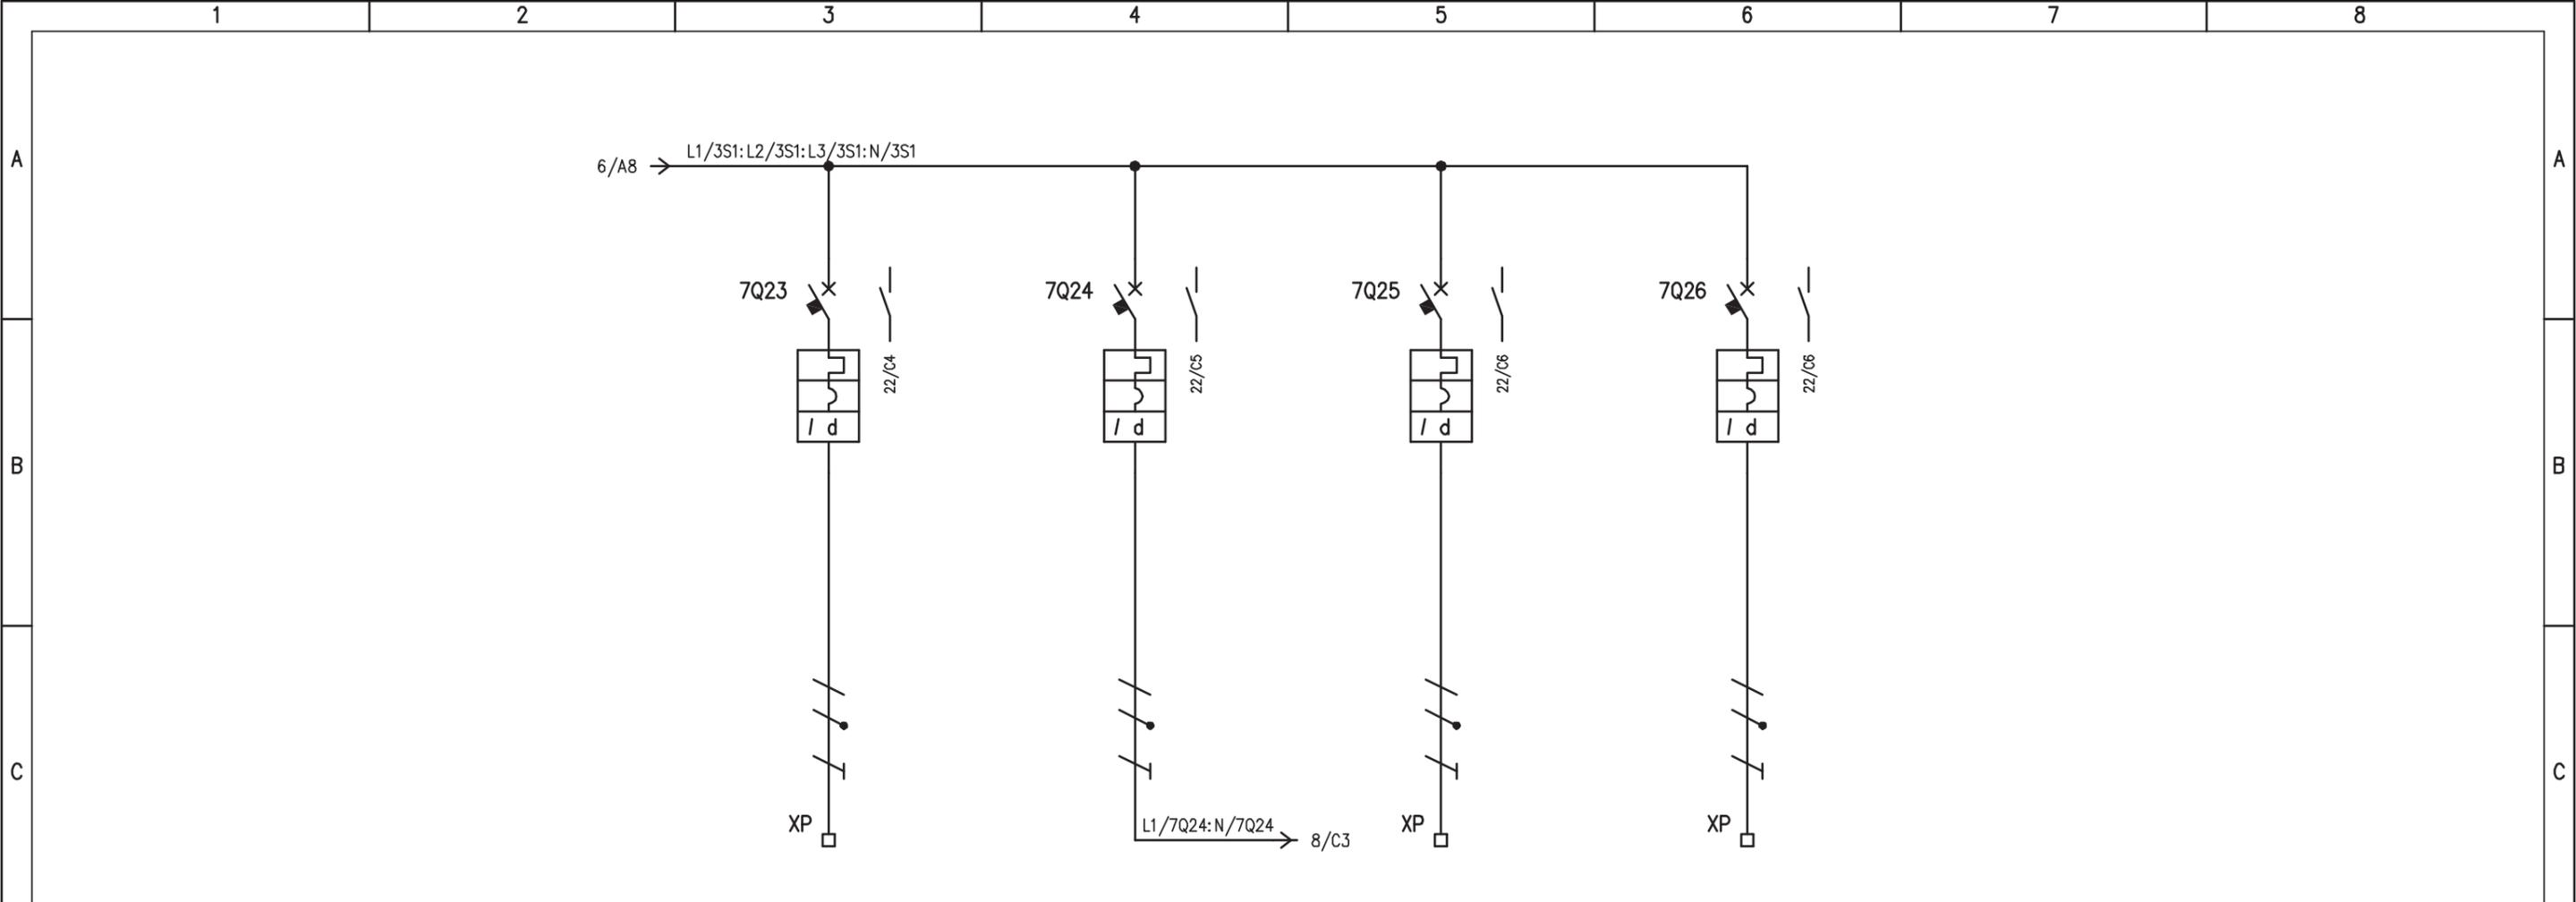


UTENZA	DENOMINAZIONE		ALIMENTAZIONE UPS SC		BY-PASS UPS SC		RISERVA 2		RISERVA 3		
	SIGLA		7Q23		7Q24		7Q25		7Q26		
	TIPO	POTENZA TOT. kW		7 kVA		7 kVA		0,75			
	Ue V	Ib A	230	30,4	230	30,4	230	4,08	230		
	COEF. CONTEMP.	COS φ	1	/	1	/	1	0,8	1	0,9	
INTERRUTTORE O SEZIONATORE	COSTRUTTORE		G. SCHNEIDER		G. SCHNEIDER		G. SCHNEIDER		G. SCHNEIDER		
	TIPO		iC60N+VIGI		iC60N+VIGI		iC60N+VIGI		iC60N+VIGI		
	N.POLI	In A	2	40	2	40	2	16	2	16	
	Ith A	Icn A	40	0,5 (A)	40	0,5 (A)	16	0,03 (AC)	16	0,03 (AC)	
	I _m (o curva) A	Pdi kA	480 (D)	10	480 (D)	10	160 (C)	10	160 (C)	10	
FUSIBILE	TIPO										
	CALIBRO		A								
CONTATTORE	TIPO										
	In A	Pn kW									
RELE' TERMICO	TIPO										
	TARATURA		A								
LINEA DI POTENZA	TIPO CAVO		FG7(0)M1								
	FORMAZIONE		3G10								
	LUNGHEZZA		m		20						
	Iz A										
	C.d.T. a In %	C.d.T. a Ib %									
	Zk mΩ	Zs mΩ									
	I _k trifase/monof. kA	I _{k1} fase/terra kA									
NUMERAZIONE MORSETTIERA			L1/7Q23:N/7Q23:PE		L1/7Q24:N/7Q24:PE		L2/7Q25:N/7Q25:PE		L3/7Q26:N/7Q26:PE		
IMPIANTO			AUTOSTRADA PEDEMONTANA - TRATTA B1				OGGETTO		DISEG. S.T.		
			CABINA ELETTRICA INDUSTRIE				Q_SERVIZI CABINA Q_SC/1		VERIF. U.S.		
							SCHEMA ELETTRICO DI POTENZA		APPR. G.C.		
									DISEGNO NR		
									03CIND/QE/14-030		
									FILE 03QSC-1_B1-IND.DWG		
									FOGLIO 7 DI 30		
									SEGUE 8		
REV.	MODIFICA	DATA	RESP.								

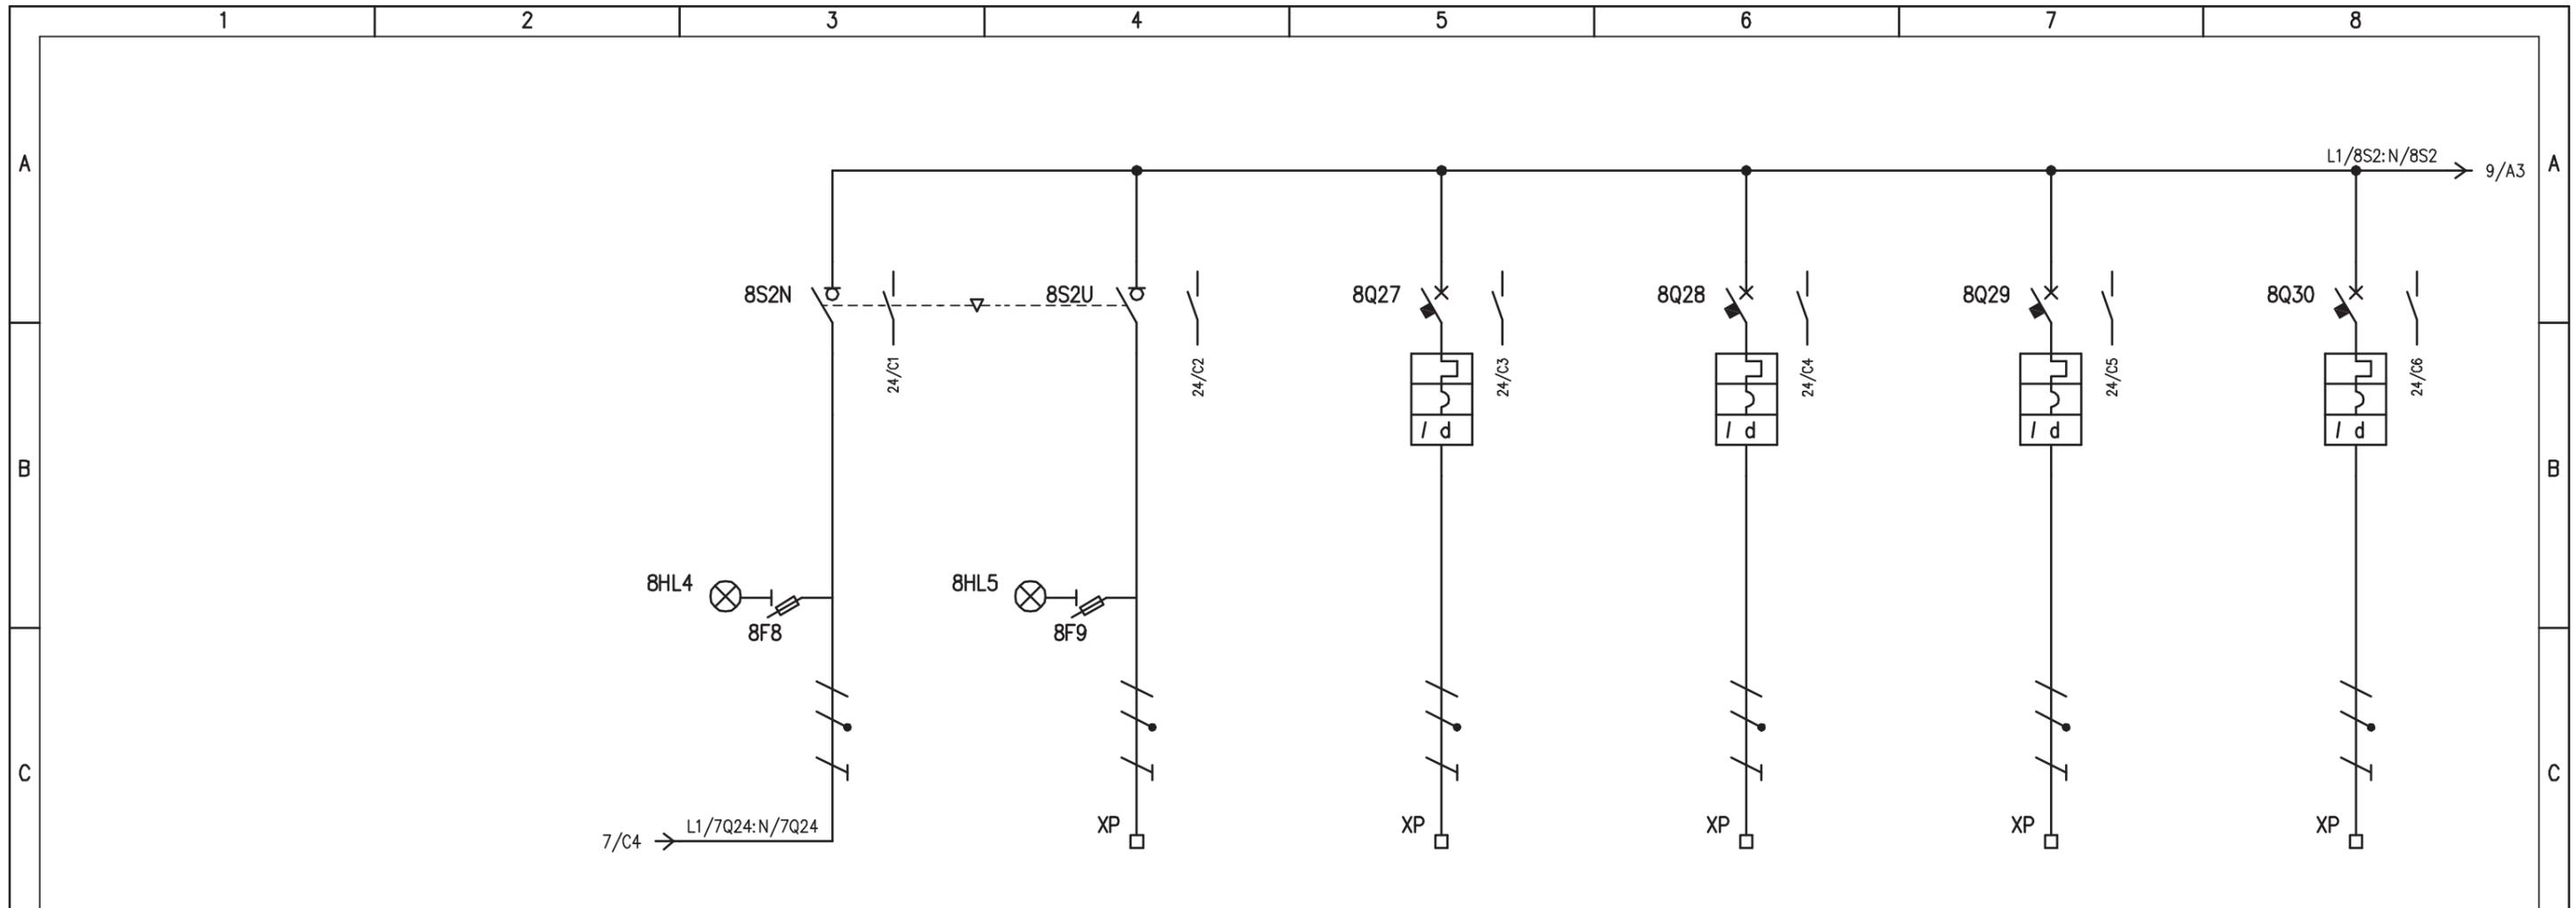

UTENZA	DENOMINAZIONE		ALIMENTAZIONE DA RETE (BYPASS)		ALIMENTAZIONE DA UPS SC		AUSILIARI 230V Q_MT		LUCE BOX TRAF0		ANTINCONDENSA Q_MT		AUSILIARI 230V Q_CA	
	SIGLA		8S2N		8S2U		8Q27		8Q28		8Q29		8Q30	
	TIPO	POTENZA TOT. kW	TN-S	7	TN-S	7 kVA		0,5						0,5
	Ue V	Ib A	230	33,8	230	30,4	230	2,41	230		230		230	2,41
	COEF. CONTEMP.	COS φ	1	0,9	1	/	1	0,9					1	0,9
INTERRUTTORE O SEZIONATORE	COSTRUTTORE		SOCOMEC		SOCOMEC		G. SCHNEIDER		G. SCHNEIDER		G. SCHNEIDER		G. SCHNEIDER	
	TIPO		SIRCO VM1		SIRCO VM1		iC60N+VIGI		iC60N+VIGI		iC60N+VIGI		iC60N+VIGI	
	N.POLI	In A	3	63	3	63	2	10	2	16	2	10	2	10
	Ith A	Icn A	/	/	/	/	10	0,03 (A)	16	0,03 (A)	10	0,03 (A)	10	0,03 (A)
Im (o curva) A	Pdi kA	/	/	/	/	100 (C)	10	160 (C)	10	100 (C)	10	100 (C)	10	
FUSIBILE	TIPO		STI (2P) - 10,3x38		STI (2P) - 10,3x38									
	CALIBRO		gG / 2		gG / 2									
CONTATTORE	TIPO													
	In A	Pn kW												
RELE' TERMICO	TIPO													
	TARATURA		A											
LINEA DI POTENZA	TIPO CAVO				FG7(O)M1		FG7(O)M1		FG7(O)M1		FG7(O)M1		FG7(O)M1	
	FORMAZIONE				3G10		3G2,5		3G2,5		3G2,5		3G2,5	
	LUNGHEZZA		m		20		20		10		10		20	
	Iz A													
	C.d.T. a In %	C.d.T. a Ib %												
	Zk mΩ	Zs mΩ												
	Ik trifase/monof. kA	Ik1 fase/terra kA												
NUMERAZIONE MORSETTIERA			L1/8S2N:8N/8S2N:PE		L1/8S2U:N/8S2U:PE		L1/8Q27:N/8Q27:PE		L1/8Q28:N/8Q28:PE		L1/8Q29:N/8Q29:PE		L1/8Q30:N/8Q30:PE	
IMPIANTO			AUTOSTRADA PEDEMONTANA - TRATTA B1				OGGETTO				DISEG. S.T.		FILE 03QSC-1_B1-IND.DWG	
			CABINA ELETTRICA INDUSTRIE				Q_SERVIZI CABINA Q_SC/1				VERIF. U.S.		DISEGNO NR	
REV.			MODIFICA				SCHEMA ELETTRICO DI POTENZA				APPR. G.C.		03CIND/QE/14-030	
			DATA										FOGLIO 8 DI 30	
			RESP.										SEGUE 9	

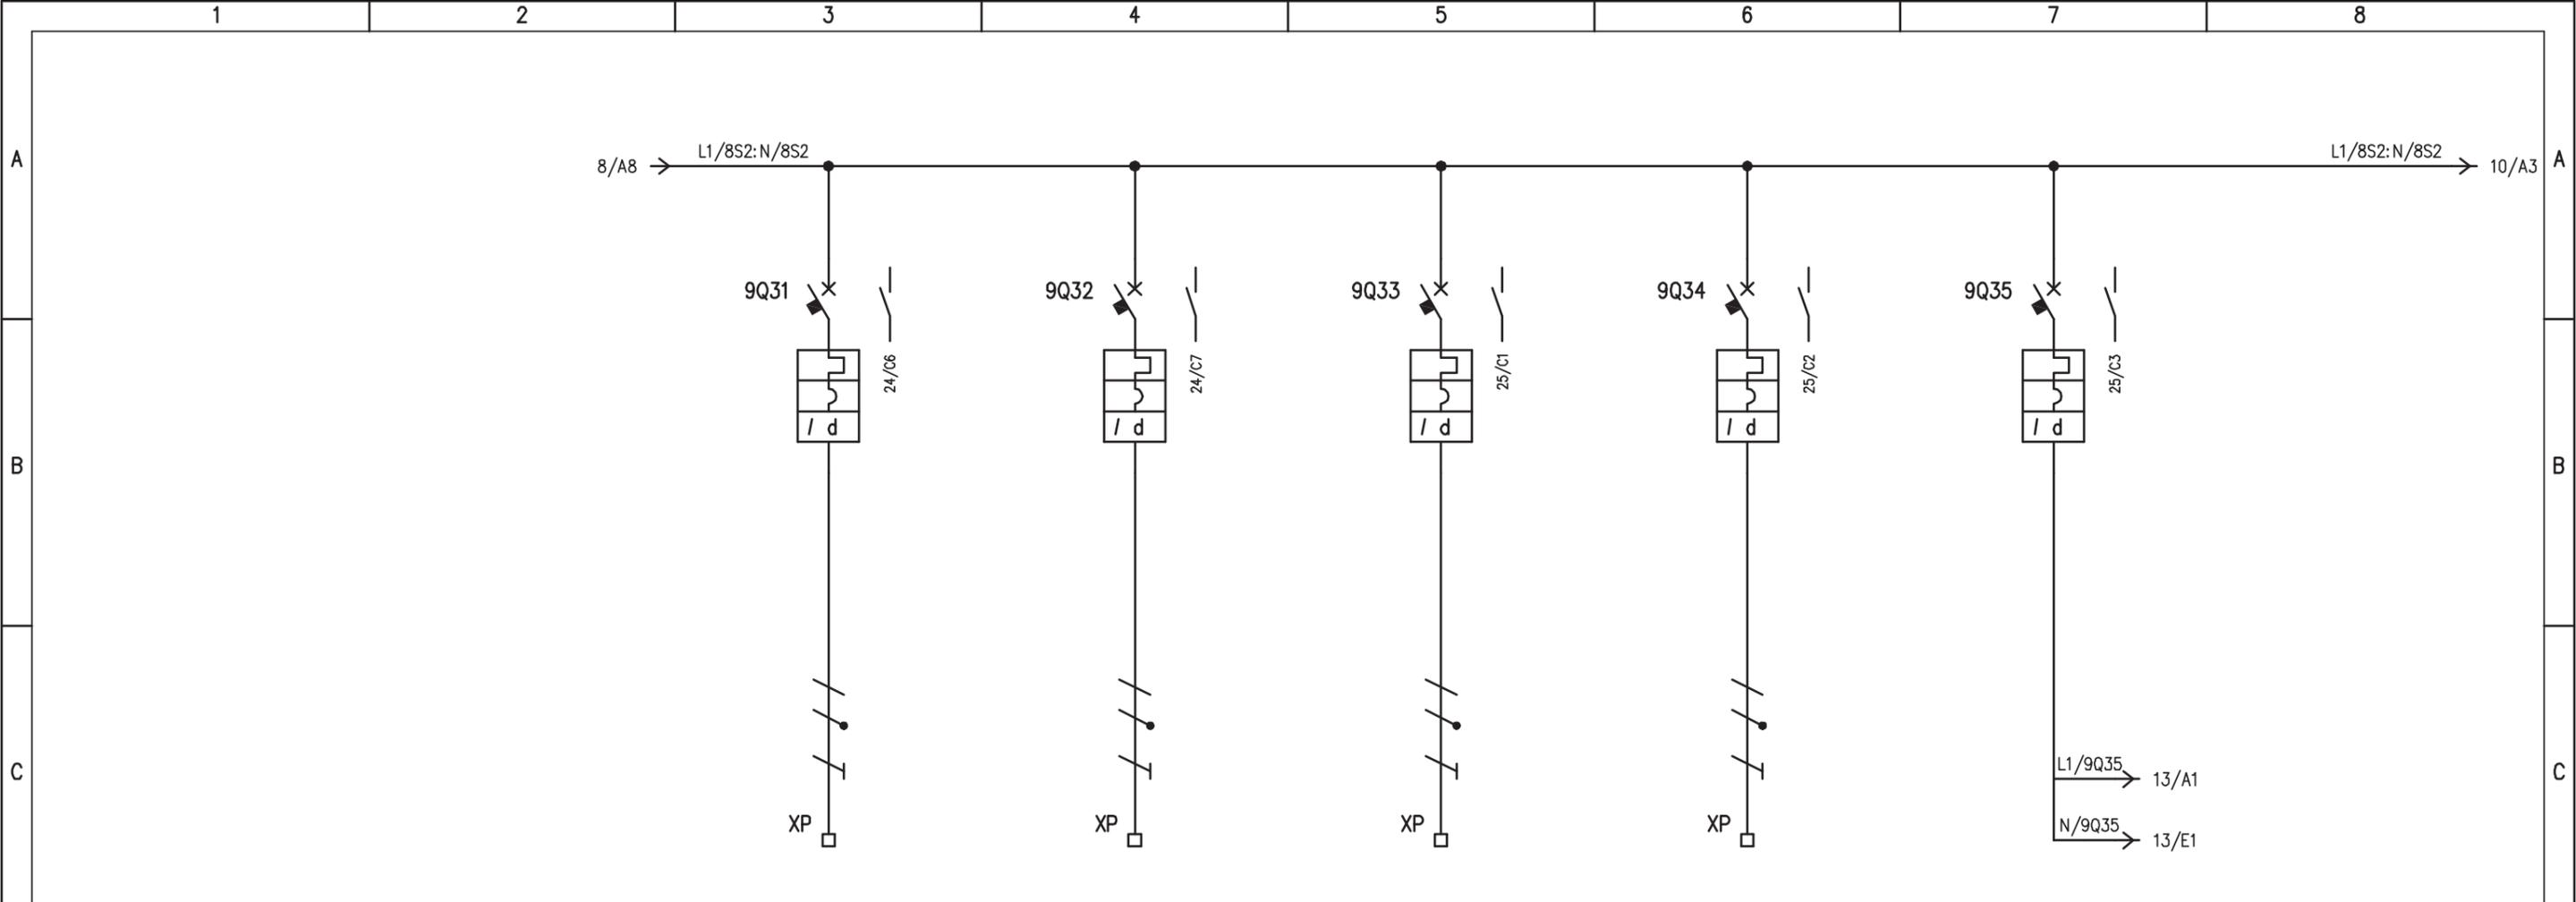


UTENZA	DENOMINAZIONE		AUSILIARI 230V Q_IL/1		AUSILIARI 230V Q_IL/2		RISERVA 7		RISERVA 8		ALIMENTAZIONE AUSILIARI QUADRO		
	SIGLA		9Q31		9Q32		9Q33		9Q34		9Q35		
	TIPO	POTENZA TOT.	0,5		0,5								
	Ue	V lb	230	2,41	230	2,41	230		230				
	COEF. CONTEMP.	COS φ	1	0,9	1	0,9					1	0,9	
INTERRUTTORE O SEZIONATORE	COSTRUTTORE		G. SCHNEIDER		G. SCHNEIDER		G. SCHNEIDER		G. SCHNEIDER		G. SCHNEIDER		
	TIPO		iC60N+VIGI		iC60N+VIGI		iC60N+VIGI		iC60N+VIGI		iC60N+VIGI		
	N.POLI	In	2	10	2	10	2	10	2	10	2	10	
	I _{th}	A I _{dn}	10	0,03 (A)	10	0,03 (A)	10	0,03 (A)	10	0,03 (A)	10	0,03 (A)	
	I _m (o curva)	A P _{di}	100 (C)	10	100 (C)	10	100 (C)	10	100 (C)	10	100 (C)	10	
FUSIBILE	TIPO												
	CALIBRO		A										
CONTATTORE	TIPO												
	In	A P _n	kW										
RELE' TERMICO	TIPO												
	TARATURA		A										
LINEA DI POTENZA	TIPO CAVO		FG7(O)M1		FG7(O)M1								
	FORMAZIONE		3G2,5		3G2,5								
	LUNGHEZZA		m		20		20						
	I _z		A										
	C.d.T.	a In	%	C.d.T.	a lb	%							
	Z _k	mΩ		Z _s	mΩ								
I _k trifase/monof.		kA	I _{k1} fase/terra	kA									
NUMERAZIONE MORSETTIERA			L1/9Q31:N/9Q31:PE		L1/9Q32:N/9Q32:PE		L1/9Q33:N/9Q33PE		L1/9Q34:N/9Q34PE				
IMPIANTO			AUTOSTRADA PEDEMONTANA - TRATTA B1 CABINA ELETTRICA INDUSTRIE				OGGETTO			DISEG. S.T.		FILE 03QSC-1_B1-IND.DWG	
							Q_SERVIZI CABINA Q_SC/1 SCHEMA ELETTRICO DI POTENZA			VERIF. U.S.		DISEGNO NR	
REV.			MODIFICA		DATA		RESP.		APPR. G.C.			03CIND/QE/14-030	
1			2		3		4		5			6	
7			8										

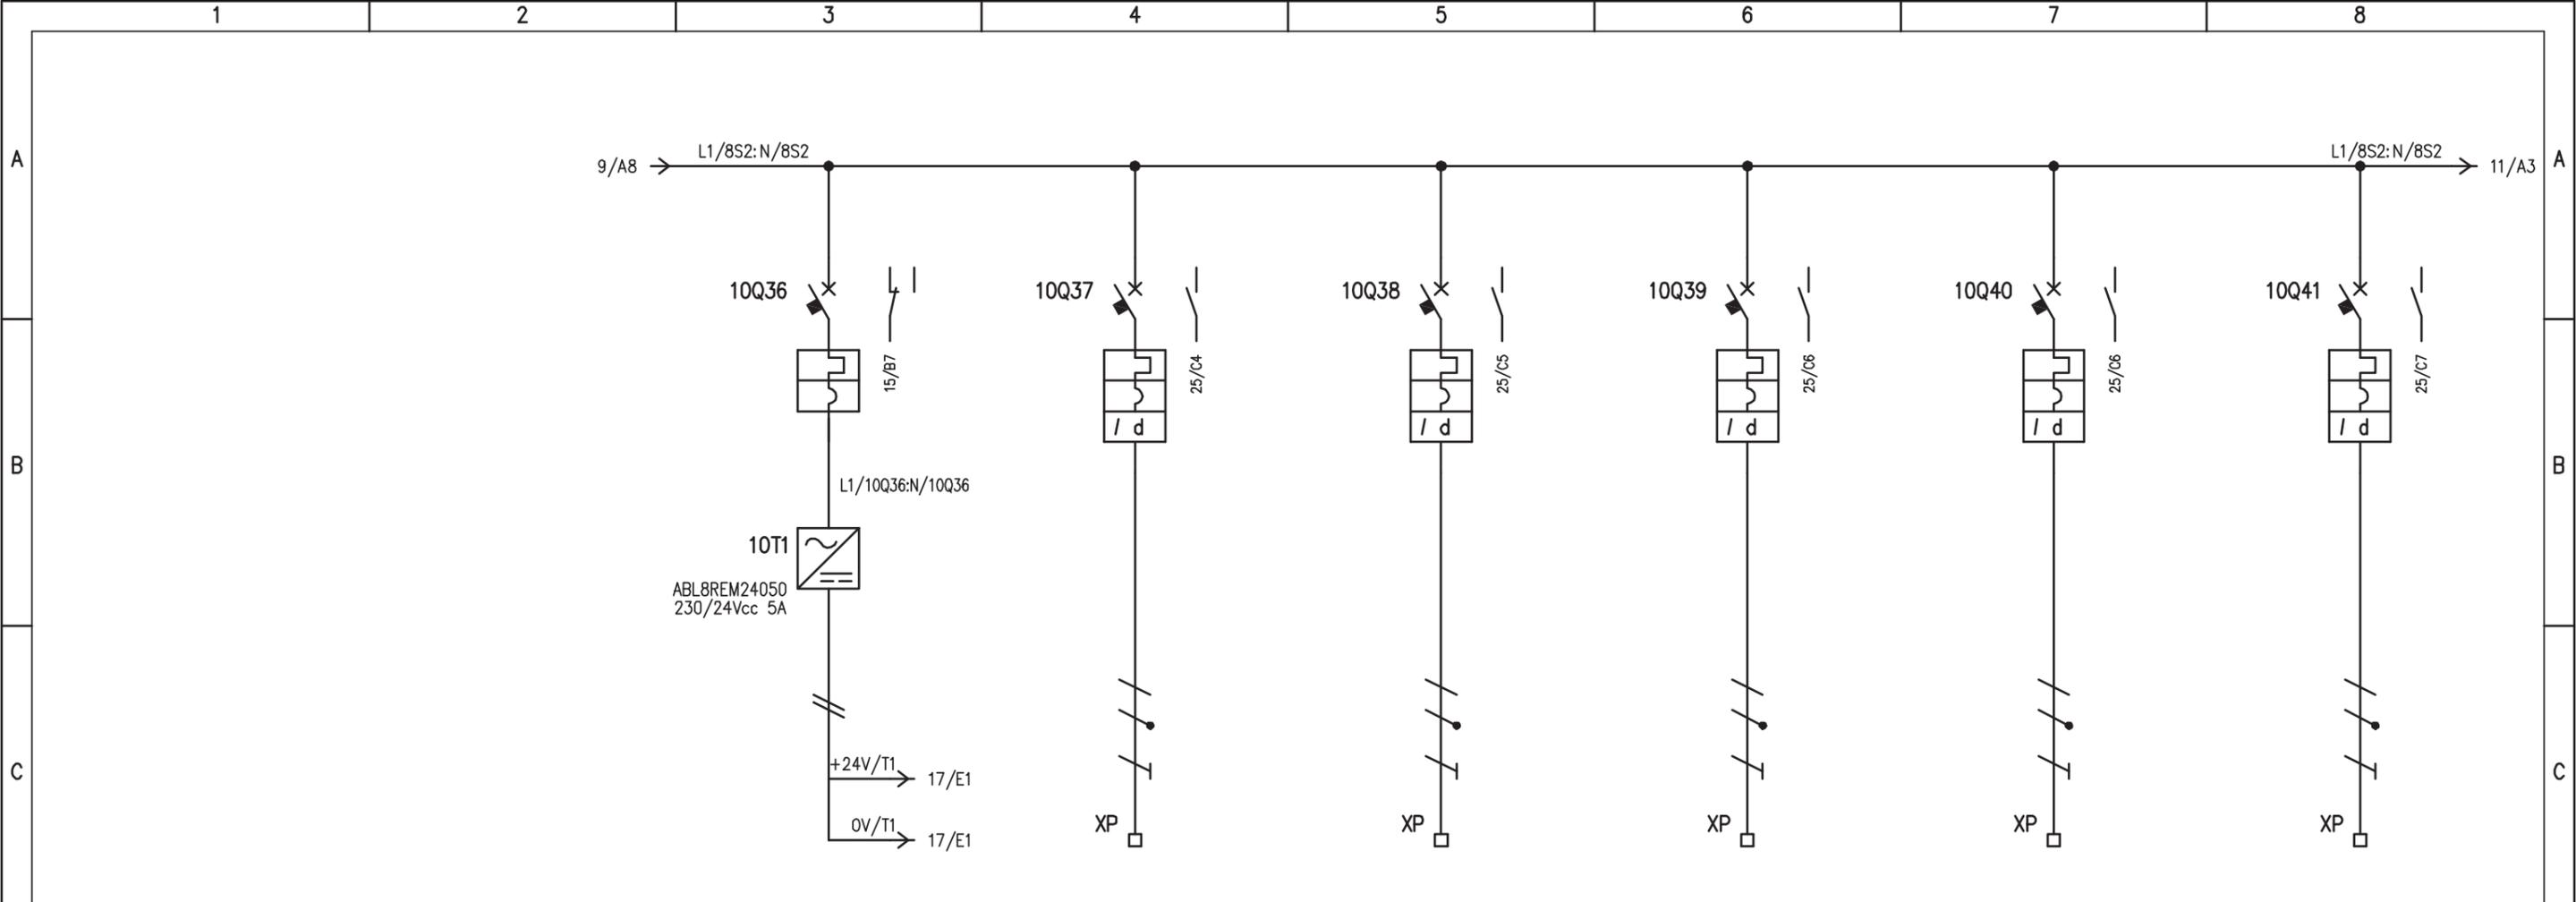

UTENZA	DENOMINAZIONE		+24Vcc: 0V ALIMENTAZIONE PLC		AUSILIARI RIO/PLC Q_MT		AUSILIARI RIO/PLC Q_BT		AUSILIARI RIO/PLC Q_CA		AUSILIARI RIO/PLC Q_JL/1		AUSILIARI RIO/PLC Q_JL/2	
	SIGLA		10Q36		10Q37		10Q38		10Q39		10Q40		10Q41	
	TIPO	POTENZA TOT.			0,5		0,5		0,5		0,5			
	Ue	V lb			230 2,41		230 2,41		230 2,41		230 2,41		230	
	COEF. CONTEMP.	COS φ			1 0,9		1 0,9		1 0,9		1 0,9			
INTERRUTTORE O SEZIONATORE	CONSTRUTTORE		G. SCHNEIDER		G. SCHNEIDER		G. SCHNEIDER		G. SCHNEIDER		G. SCHNEIDER		G. SCHNEIDER	
	TIPO		iC60N		iC60N+VIGI		iC60N+VIGI		iC60N+VIGI		iC60N+VIGI		iC60N+VIGI	
	N.POLI	In	2	4	2	4	2	4	2	4	2	4	2	4
	Ith	A ldn	4	/	4	0,03 (A)	4	0,03 (A)	4	0,03 (A)	4	0,03 (A)	4	0,03 (A)
	Im (o curva)	A Pdi	40 (C)	10	40 (C)	10	40 (C)	10	40 (C)	10	40 (C)	10	40 (C)	10
FUSIBILE	TIPO													
	CALIBRO		A											
CONTATTORE	TIPO													
	In	A Pn												
RELE' TERMICO	TIPO													
	TARATURA		A											
LINEA DI POTENZA	TIPO CAVO				FG7(O)M1		FG7(O)M1		FG7(O)M1		FG7(O)M1		FG7(O)M1	
	FORMAZIONE				3G2,5		3G2,5		3G2,5		3G2,5		3G2,5	
	LUNGHEZZA		m		20		20		20		20		20	
	Iz		A											
	C.d.T.	a In %	C.d.T.	a lb %										
	Zk	mΩ	Zs	mΩ										
	Ik trifase/monof. kA	Ik1 fase/terra	kA											
	NUMERAZIONE MORSETTIERA				L1/10Q37:N/10Q37:PE		L1/10Q38:N/10Q38:PE		L1/10Q39:N/10Q39:PE		L1/10Q40:N/10Q40:PE		L1/10Q41:N/10Q41:PE	
REV.	MODIFICA		DATA		RESP.		IMPIANTO		OGGETTO		DISEG. S.T.		FILE 03QSC-1_B1-IND.DWG	
							AUTOSTRADA PEDEMONTANA - TRATTA B1		Q_SERVIZI CABINA Q_SC/1		DISEGNO NR		FOGLIO 10 DI 30	
							CABINA ELETTRICA INDUSTRIE		SCHEMA ELETTRICO DI POTENZA		03CIND/QE/14-030		SEGUE 11	

PRESENZA TENSIONE 400V
ALIMENTAZIONE DA QGBT – SEZ. PRIV.

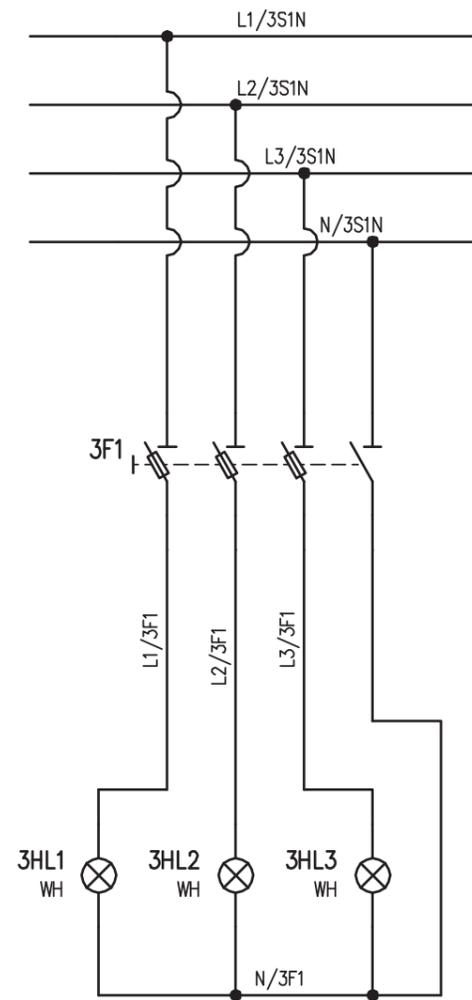

IMPIANTO
AUTOSTRADA PEDEMONTANA – TRATTA B1
CABINA ELETTRICA INDUSTRIE


OGGETTO
Q_SERVIZI CABINA Q_SC/1
SCHEMA ELETTRICO AUSILIARIO

DISEG.	S.T.	DISEGNO NR 03CIND/QE/14-030
VERIF.	U.S.	
APPR.	G.C.	


FILE 03QSC-1_B1-IND.DWG
FOGLIO 12 DI 30
SEGUE 13

REV.	MODIFICA	DATA	RESP.

1 2 3 4 5 6 7 8

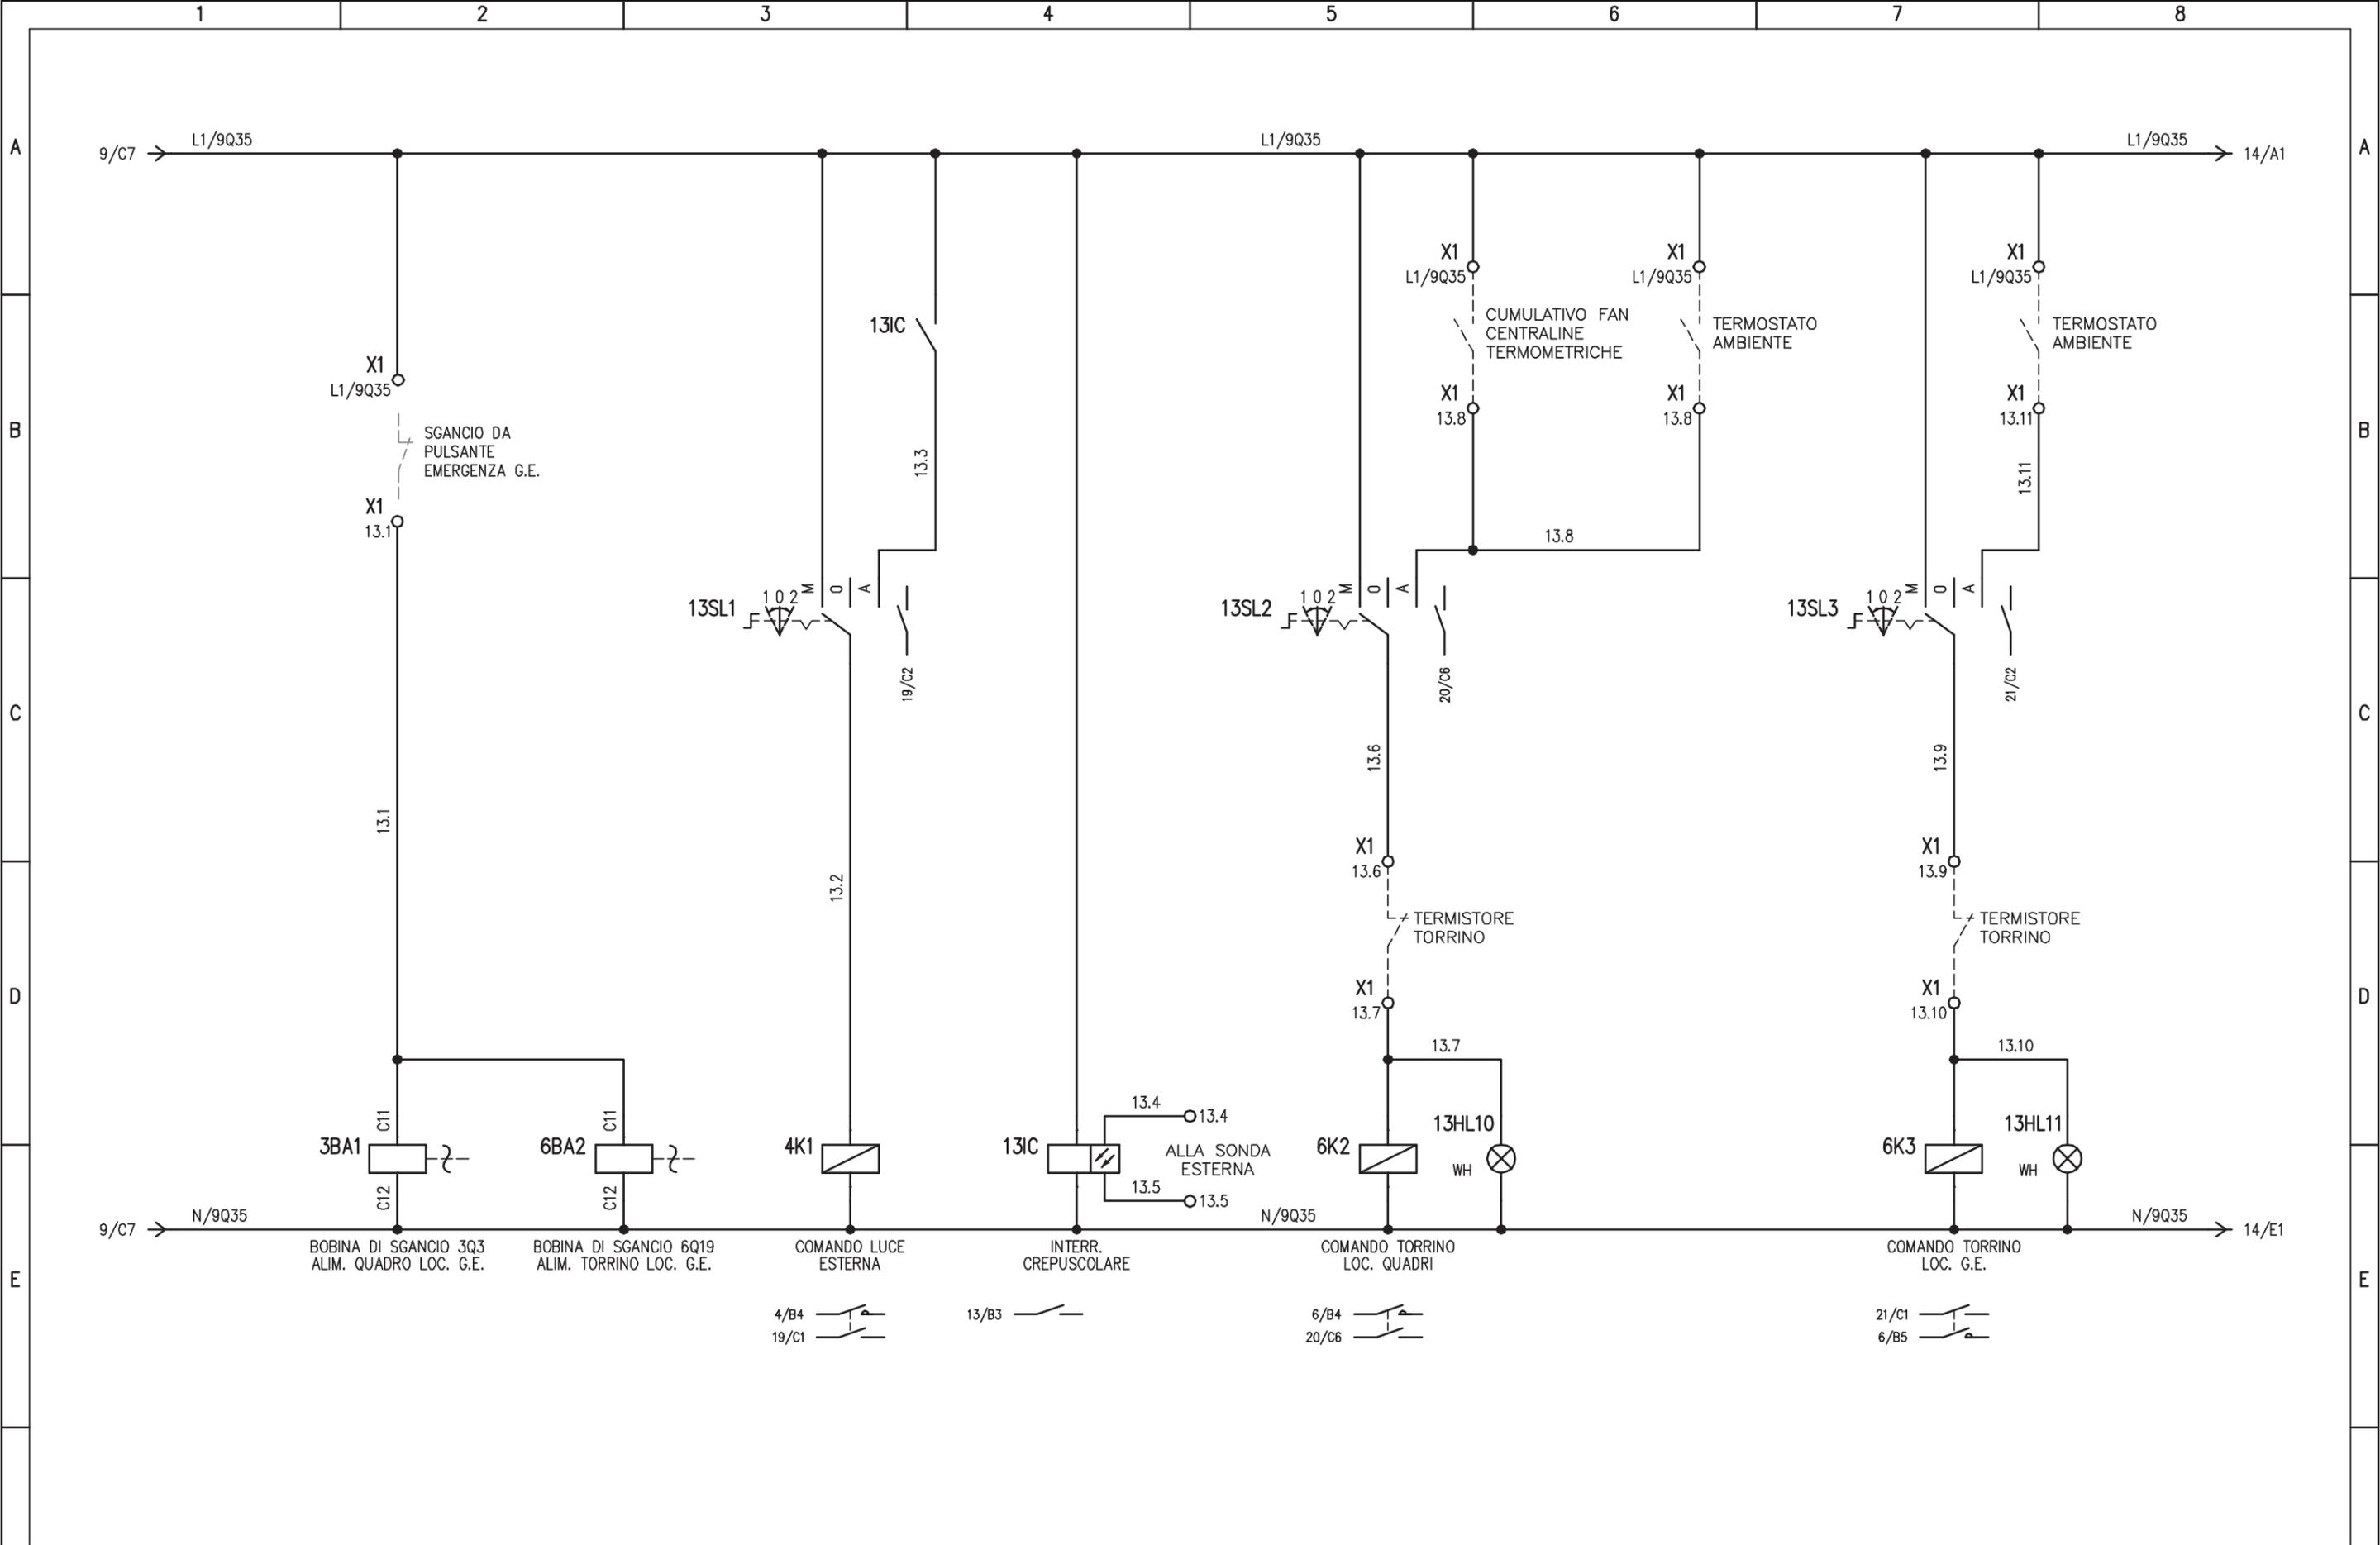

				IMPIANTO		OGGETTO		DISEG. S.T.		DISEGNO NR		FILE 03QSC-1_B1-IND.DWG	
				AUTOSTRADA PEDEMONTANA - TRATTA B1		Q_SERVIZI CABINA Q_SC/1		VERIF. U.S.		03CIND/QE/14-030		FOGLIO 13 DI 30	
				CABINA ELETTRICA INDUSTRIE		SCHEMA ELETTRICO AUSILIARIO		APPR. G.C.				SEGUE 14	
REV.	MODIFICA	DATA	RESP.	1	2	3	4	5	6	7	8		

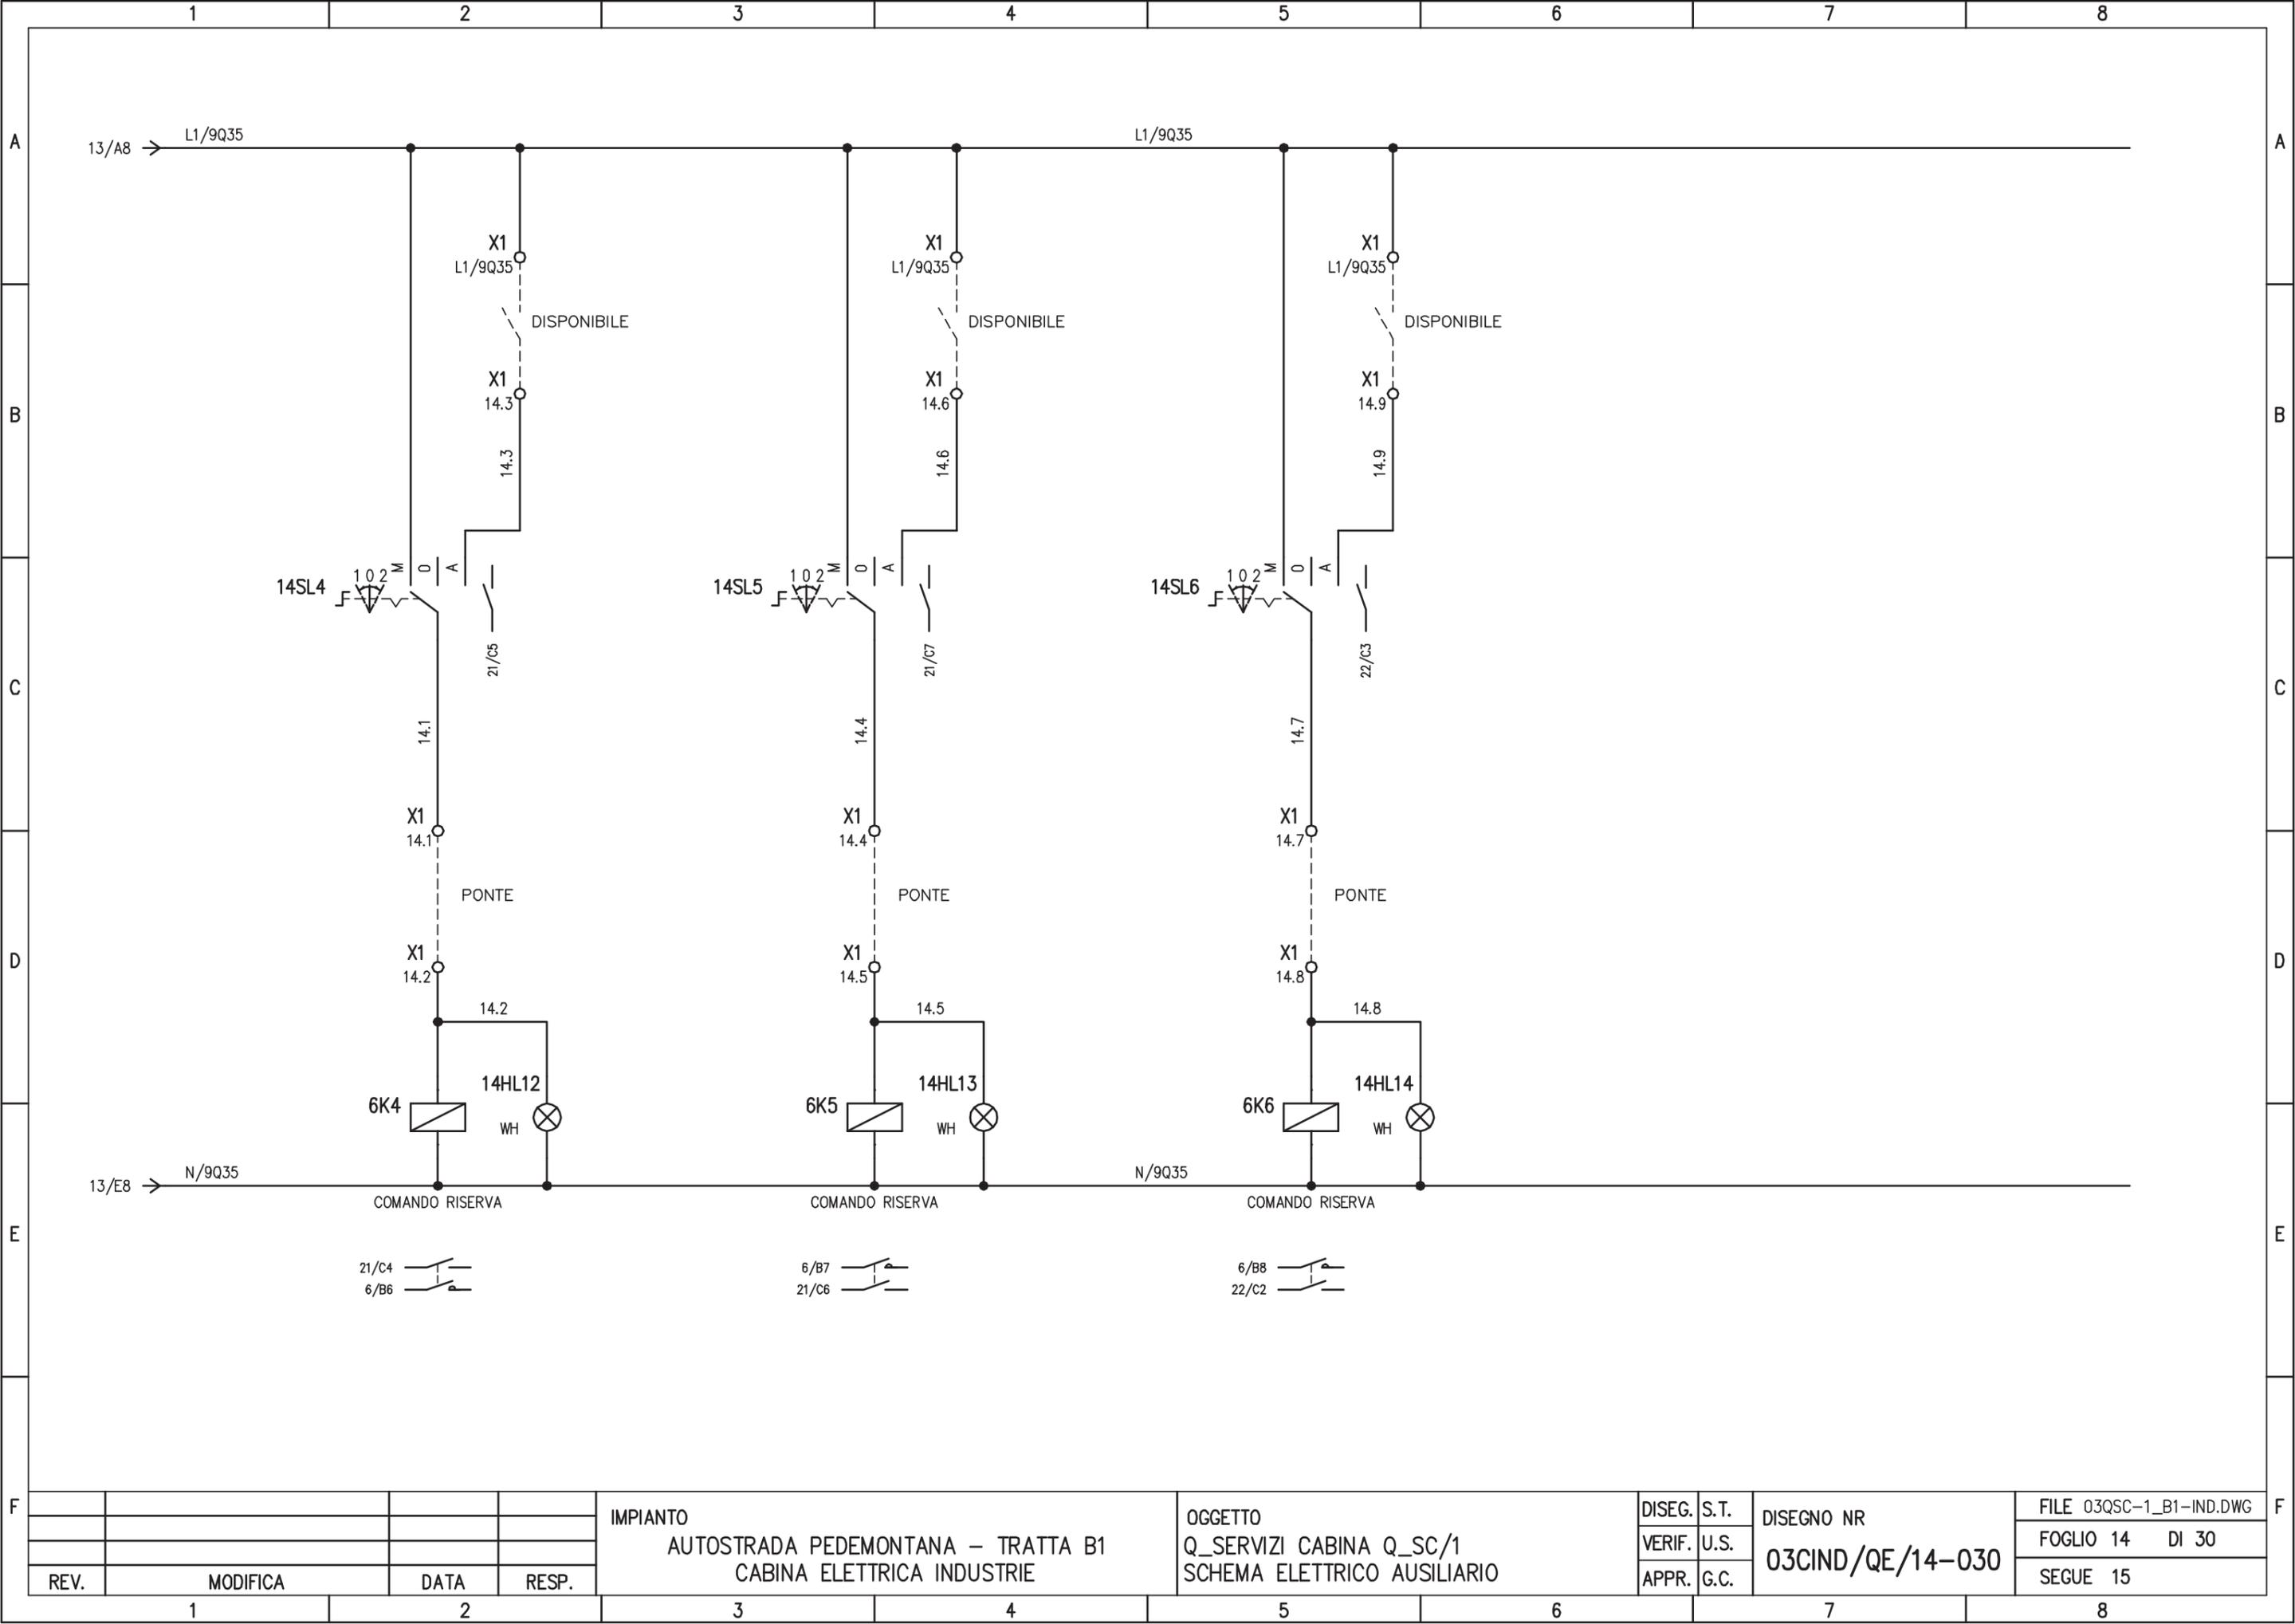

REV.	MODIFICA	DATA	RESP.
1			
2			


IMPIANTO
 AUTOSTRADA PEDEMONTANA - TRATTA B1
 CABINA ELETTRICA INDUSTRIE

OGGETTO
 Q_SERVIZI CABINA Q_SC/1
 SCHEMA ELETTRICO AUSILIARIO



DISEG.	S.T.	DISEGNO NR 03CIND/QE/14-030
VERIF.	U.S.	
APPR.	G.C.	

FILE 03QSC-1_B1-IND.DWG
FOGLIO 14 DI 30
SEGUE 15

PRESENZA TENSIONE 230V
ALIMENTAZIONE DA Q_GBT BY-PASS UPS SC

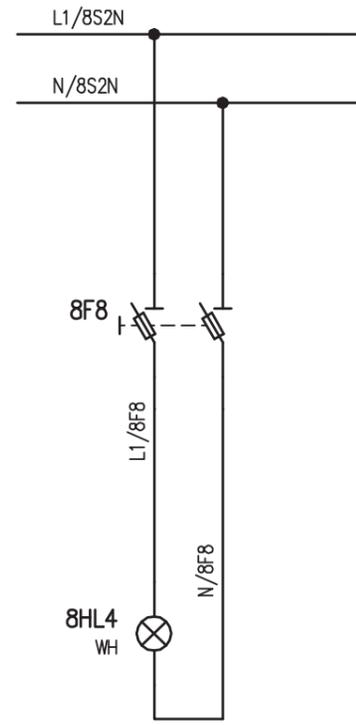

PRESENZA TENSIONE 230V
ALIMENTAZIONE DA UPS SC

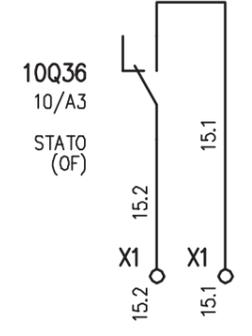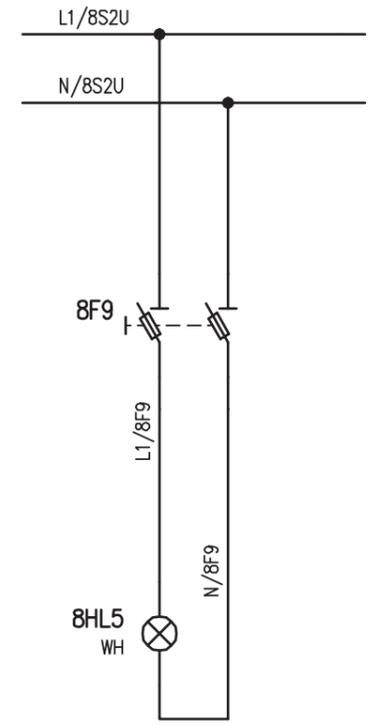

REV.	MODIFICA	DATA	RESP.
1			
2			

IMPIANTO
AUTOSTRADA PEDEMONTANA – TRATTA B1
CABINA ELETTRICA INDUSTRIE

OGGETTO
Q_SERVIZI CABINA Q_SC/1
SCHEMA ELETTRICO AUSILIARIO

DISEG.	S.T.	DISEGNO NR
VERIF.	U.S.	03CIND/QE/14-030
APPR.	G.C.	

FILE 03QSC-1_B1-IND.DWG
FOGLIO 15 DI 30
SEGUE 16

PAGINA DISPONIBILE

	1	2	3	4	5	6	7	8
A								
B								
C								
D								
E								
F								

REV.	MODIFICA	DATA	RESP.

IMPIANTO
AUTOSTRADA PEDEMONTANA – TRATTA B1
CABINA ELETTRICA INDUSTRIE


OGGETTO
Q_SERVIZI CABINA Q_SC/1
SCHEMA ELETTRICO AUSILIARIO

DISEG.	S.T.
VERIF.	U.S.
APPR.	G.C.

DISEGNO NR
03CIND/QE/14-030



FILE 03QSC-1_B1-IND.DWG
FOGLIO 16 DI 30
SEGUE 17

	1	2	3	4	5	6	7	8
--	---	---	---	---	---	---	---	---



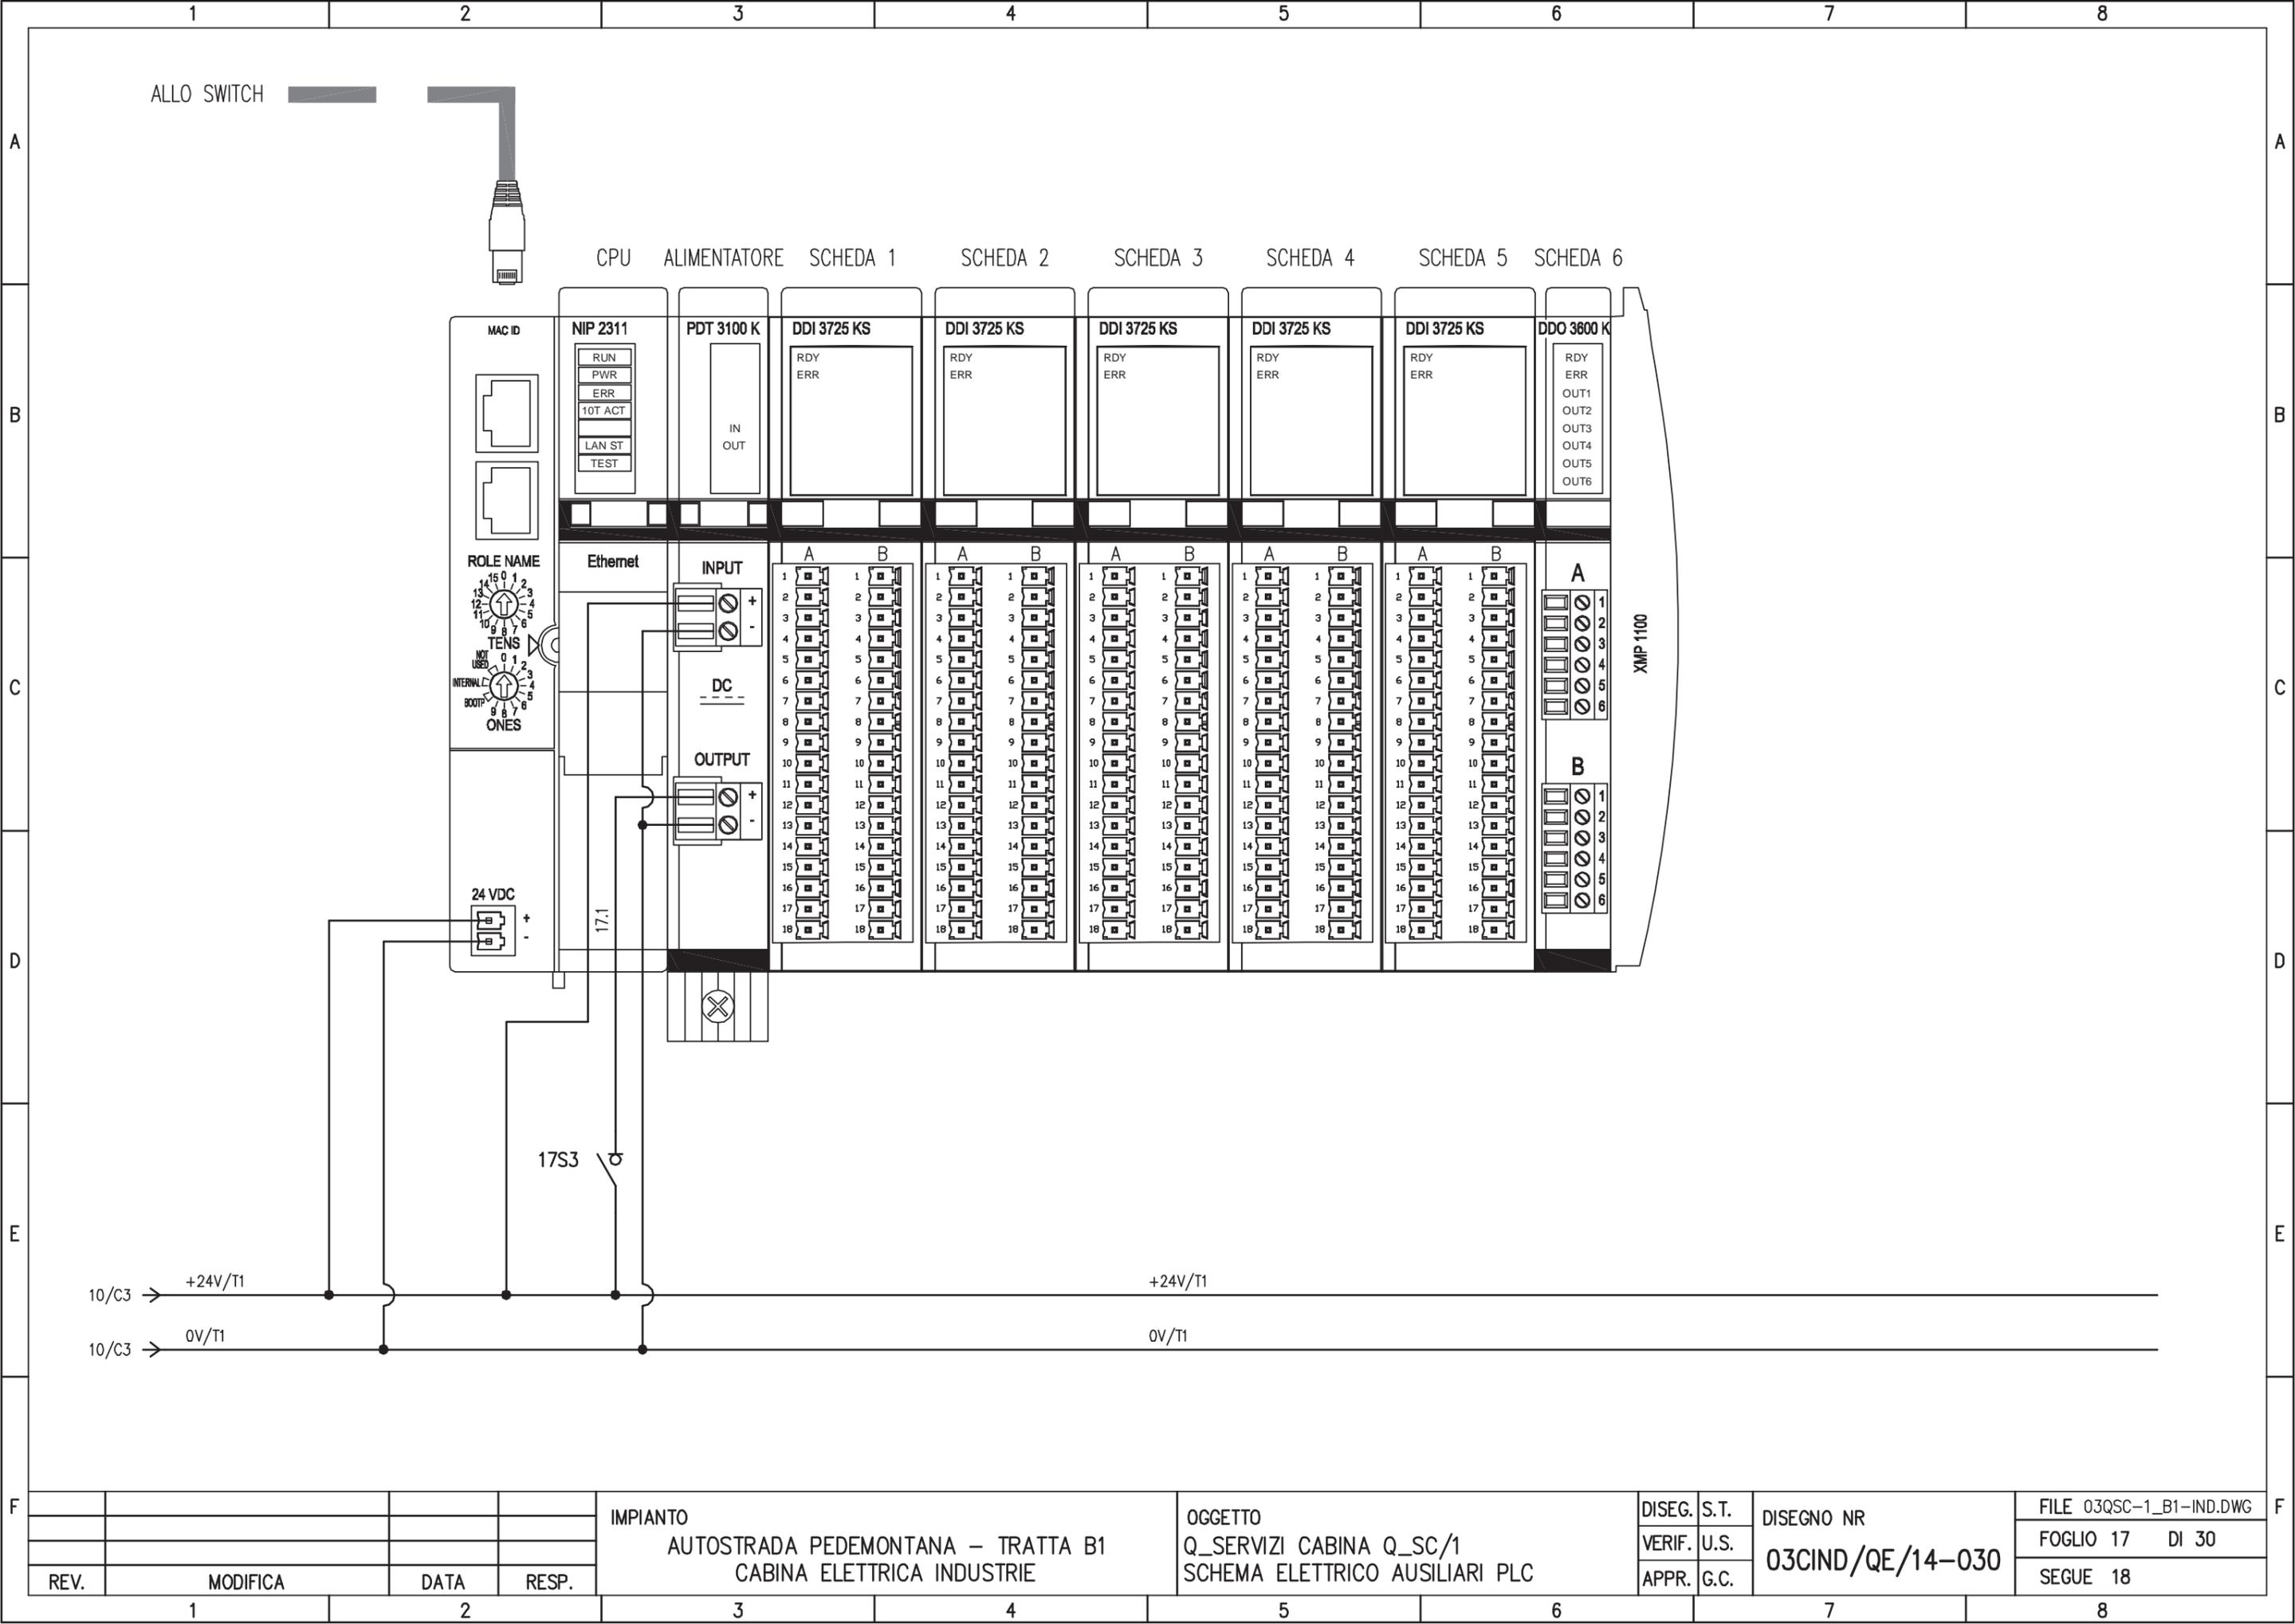


ALLO SWITCH

CPU ALIMENTATORE SCHEDA 1 SCHEDA 2 SCHEDA 3 SCHEDA 4 SCHEDA 5 SCHEDA 6

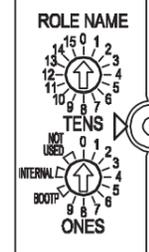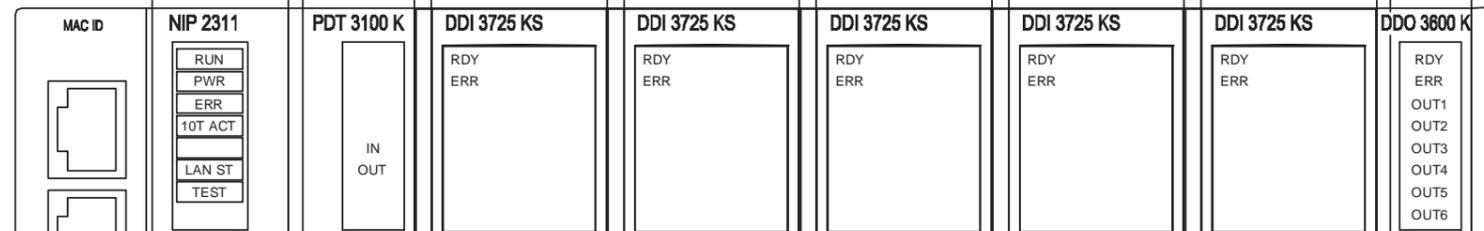

24 VDC

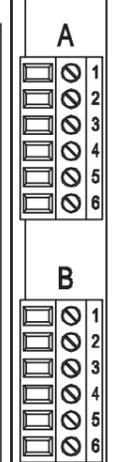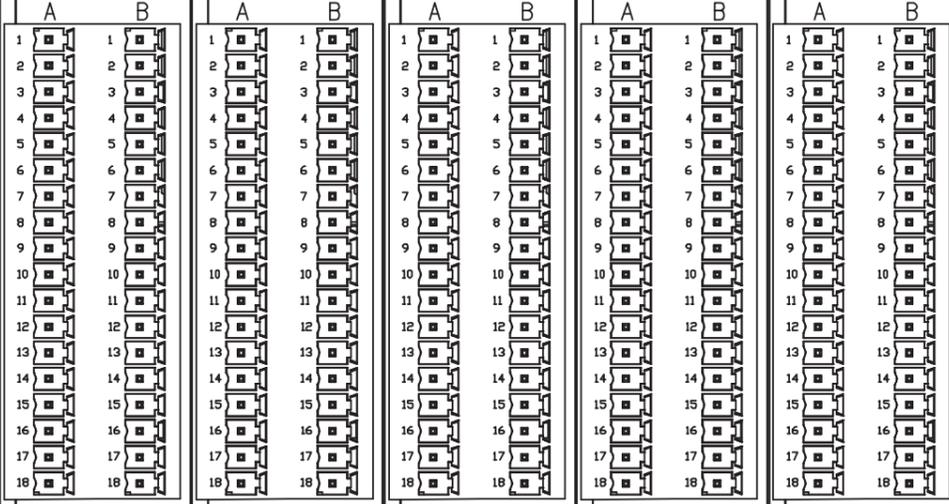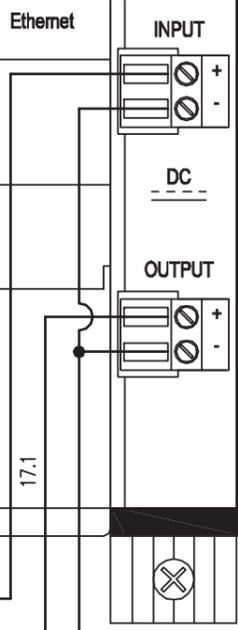

10/C3 → +24V/T1

10/C3 → 0V/T1

+24V/T1

0V/T1

17S3


REV.	MODIFICA	DATA	RESP.
1			
2			

IMPIANTO
 AUTOSTRADA PEDEMONTANA – TRATTA B1
 CABINA ELETTRICA INDUSTRIE

OGGETTO
 Q_SERVIZI CABINA Q_SC/1
 SCHEMA ELETTRICO AUSILIARI PLC

DISSEG.	S.T.	DISEGNO NR 03CIND/QE/14-030
VERIF.	U.S.	
APPR.	G.C.	

FILE 03QSC-1_B1-IND.DWG
FOGLIO 17 DI 30
SEGUE 18

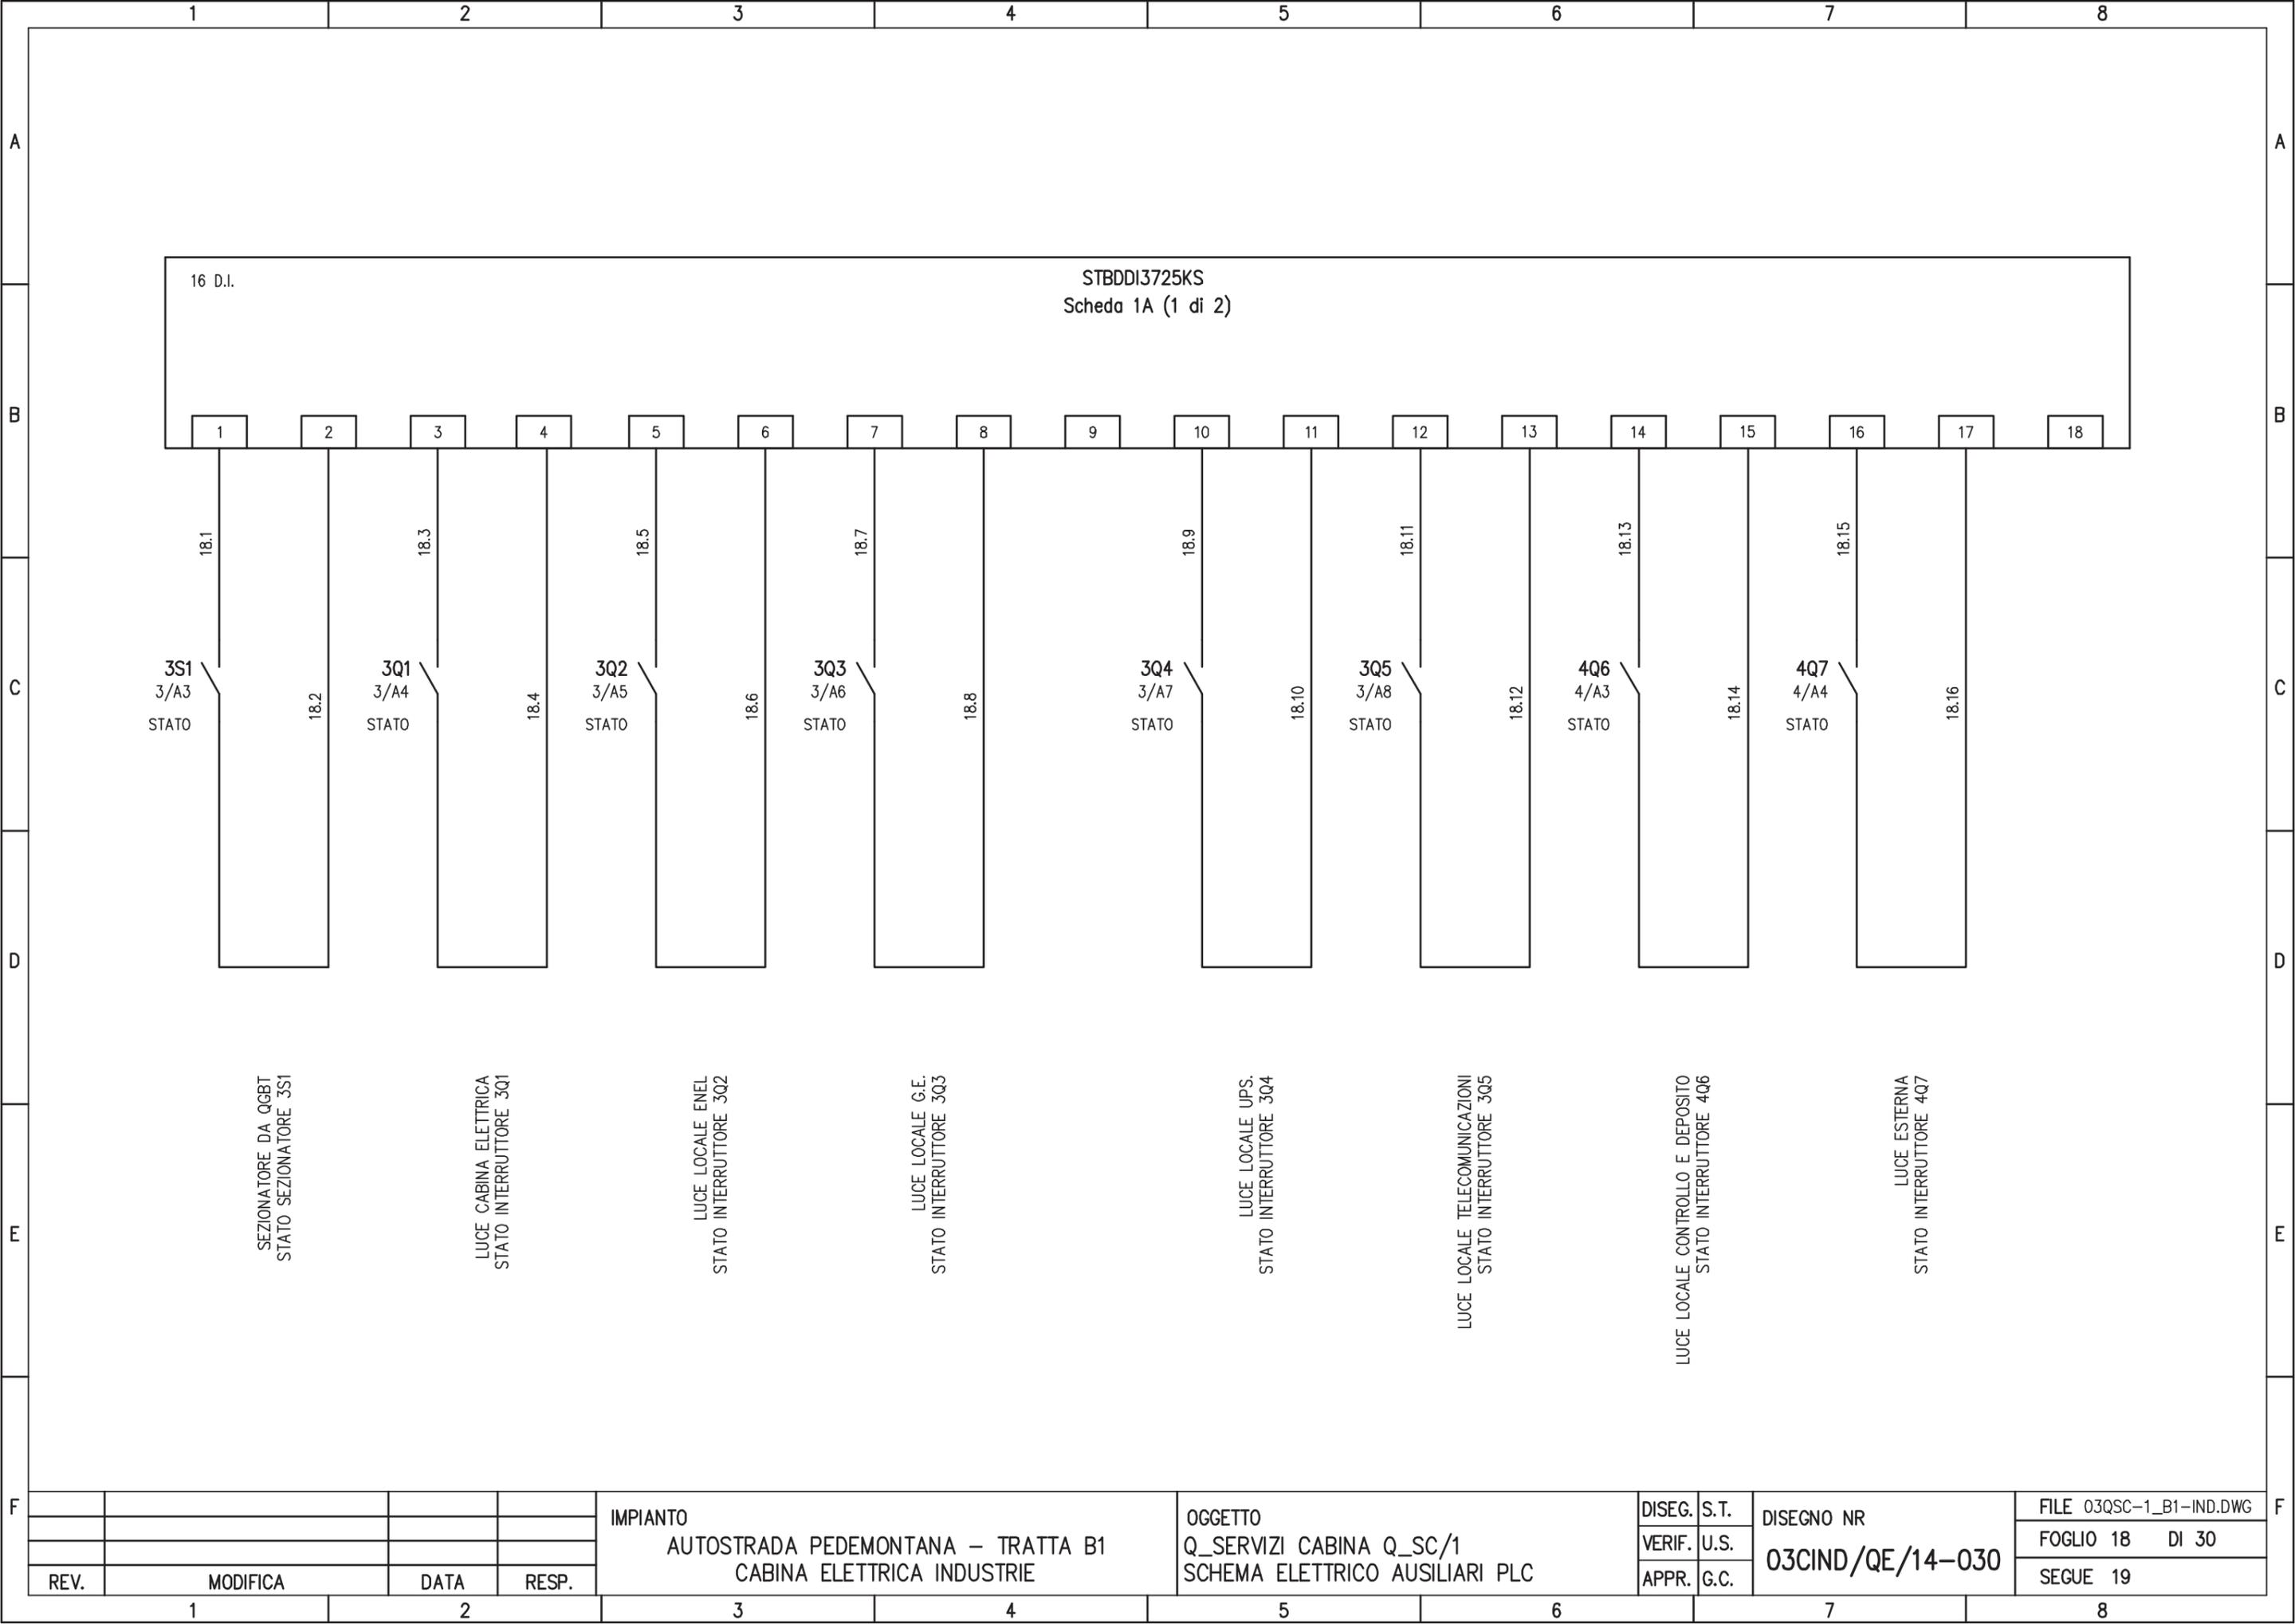

16 D.I.

STBDDI3725KS
Scheda 1A (1 di 2)

- 1
- 2
- 3
3S1
3/A3
STATO

18.2

3Q1
3/A4
STATO

18.4

3Q2
3/A5
STATO

18.6

3Q3
3/A6
STATO

18.8

3Q4
3/A7
STATO

18.10

3Q5
3/A8
STATO

18.12

4Q6
4/A3
STATO

18.14

4Q7
4/A4
STATO

18.16

SEZIONATORE DA QGBT
STATO SEZIONATORE 3S1

LUCE CABINA ELETTRICA
STATO INTERRUTTORE 3Q1

LUCE LOCALE ENEL
STATO INTERRUTTORE 3Q2

LUCE LOCALE G.E.
STATO INTERRUTTORE 3Q3

LUCE LOCALE UPS.
STATO INTERRUTTORE 3Q4

LUCE LOCALE TELECOMUNICAZIONI
STATO INTERRUTTORE 3Q5

LUCE LOCALE CONTROLLO E DEPOSITO
STATO INTERRUTTORE 4Q6

LUCE ESTERNA
STATO INTERRUTTORE 4Q7

REV.	MODIFICA	DATA	RESP.
1			
2			


IMPIANTO
AUTOSTRADA PEDEMONTANA – TRATTA B1
CABINA ELETTRICA INDUSTRIE

OGGETTO
Q_SERVIZI CABINA Q_SC/1
SCHEMA ELETTRICO AUSILIARI PLC

DISEG.	S.T.
VERIF.	U.S.
APPR.	G.C.

DISEGNO NR
03CIND/QE/14-030

FILE 03QSC-1_B1-IND.DWG
FOGLIO 18 DI 30
SEGUE 19

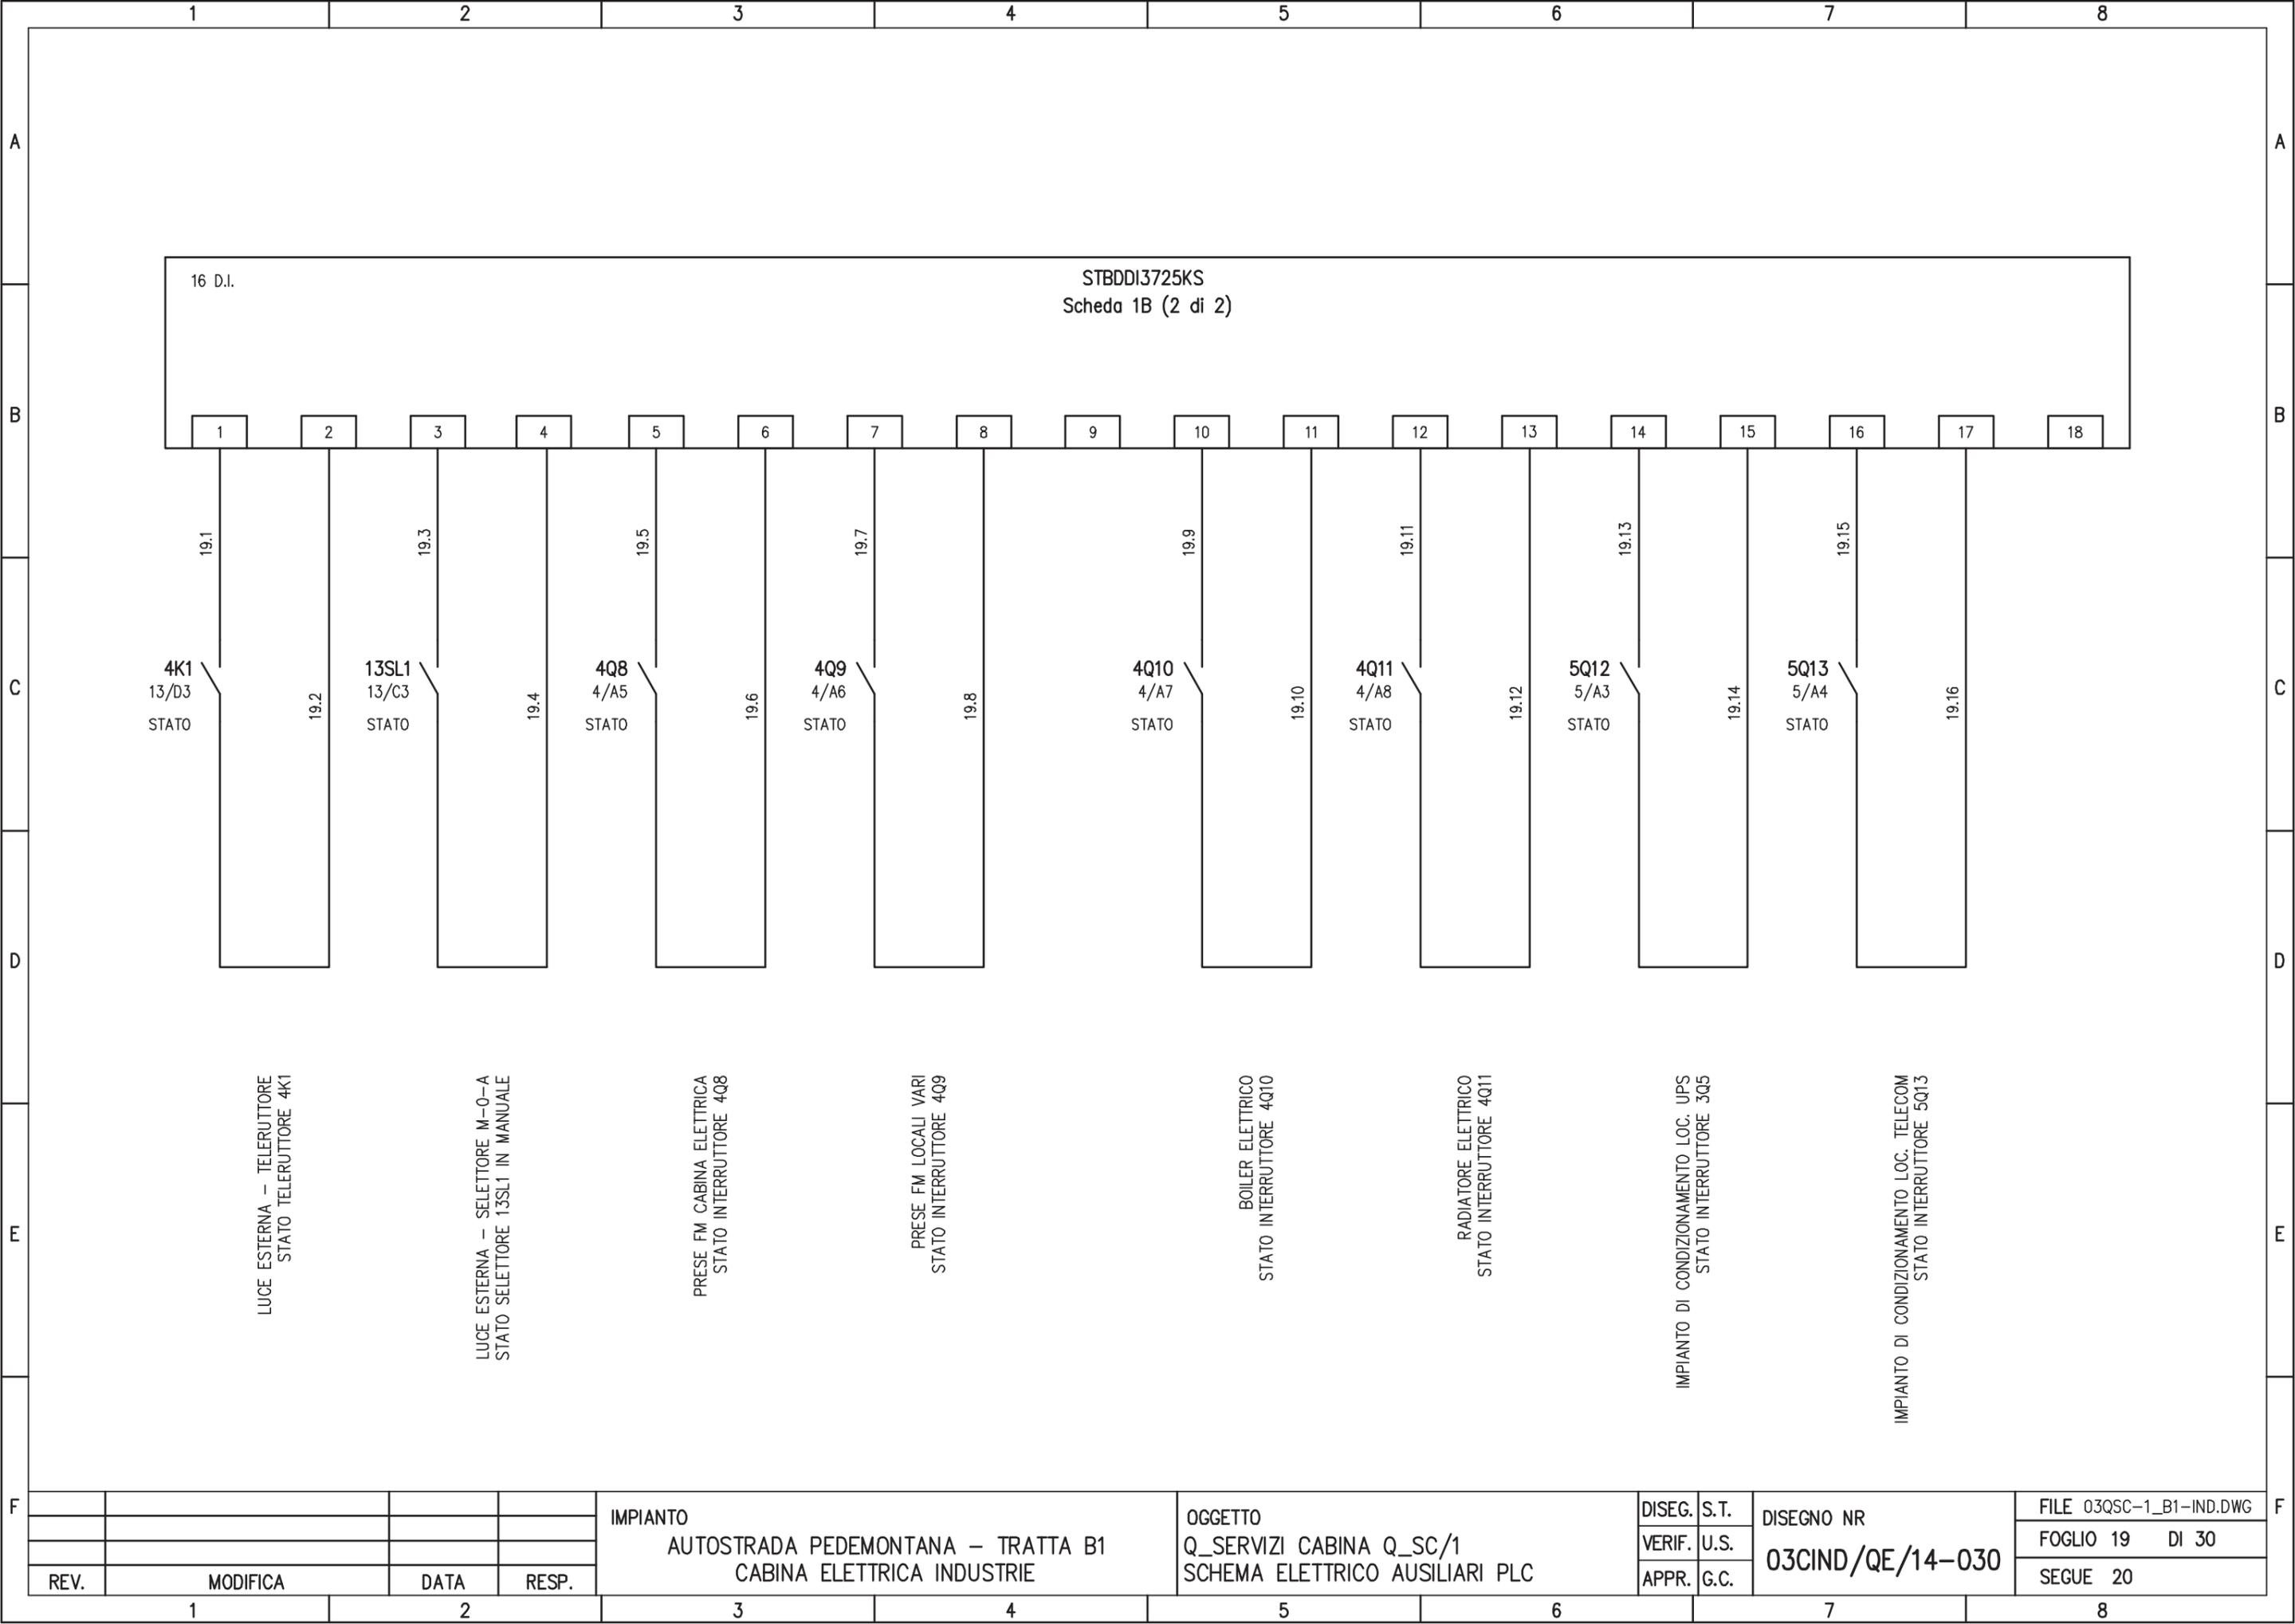

16 D.I. STBDDI3725KS
 Scheda 1B (2 di 2)

LUCE ESTERNA - TELERUTTORE
 STATO TELERUTTORE 4K1

LUCE ESTERNA - SELETTORE M-0-A
 STATO SELETTORE 13SL1 IN MANUALE

PRESE FM CABINA ELETTRICA
 STATO INTERRUTTORE 4Q8

PRESE FM LOCALI VARI
 STATO INTERRUTTORE 4Q9


BOILER ELETTRICO
 STATO INTERRUTTORE 4Q10

RADIATORE ELETTRICO
 STATO INTERRUTTORE 4Q11

IMPIANTO DI CONDIZIONAMENTO LOC. UPS
 STATO INTERRUTTORE 3Q5


IMPIANTO DI CONDIZIONAMENTO LOC. TELECOM
 STATO INTERRUTTORE 5Q13

				IMPIANTO AUTOSTRADA PEDEMONTANA - TRATTA B1 CABINA ELETTRICA INDUSTRIE	OGGETTO Q_SERVIZI CABINA Q_SC/1 SCHEMA ELETTRICO AUSILIARI PLC	DISEG.	S.T.	DISEGNO NR 03CIND/QE/14-030	FILE 03QSC-1_B1-IND.DWG
REV.	MODIFICA	DATA	RESP.			VERIF.	U.S.		FOGLIO 19 DI 30
1		2				APPR.	G.C.		SEGUE 20

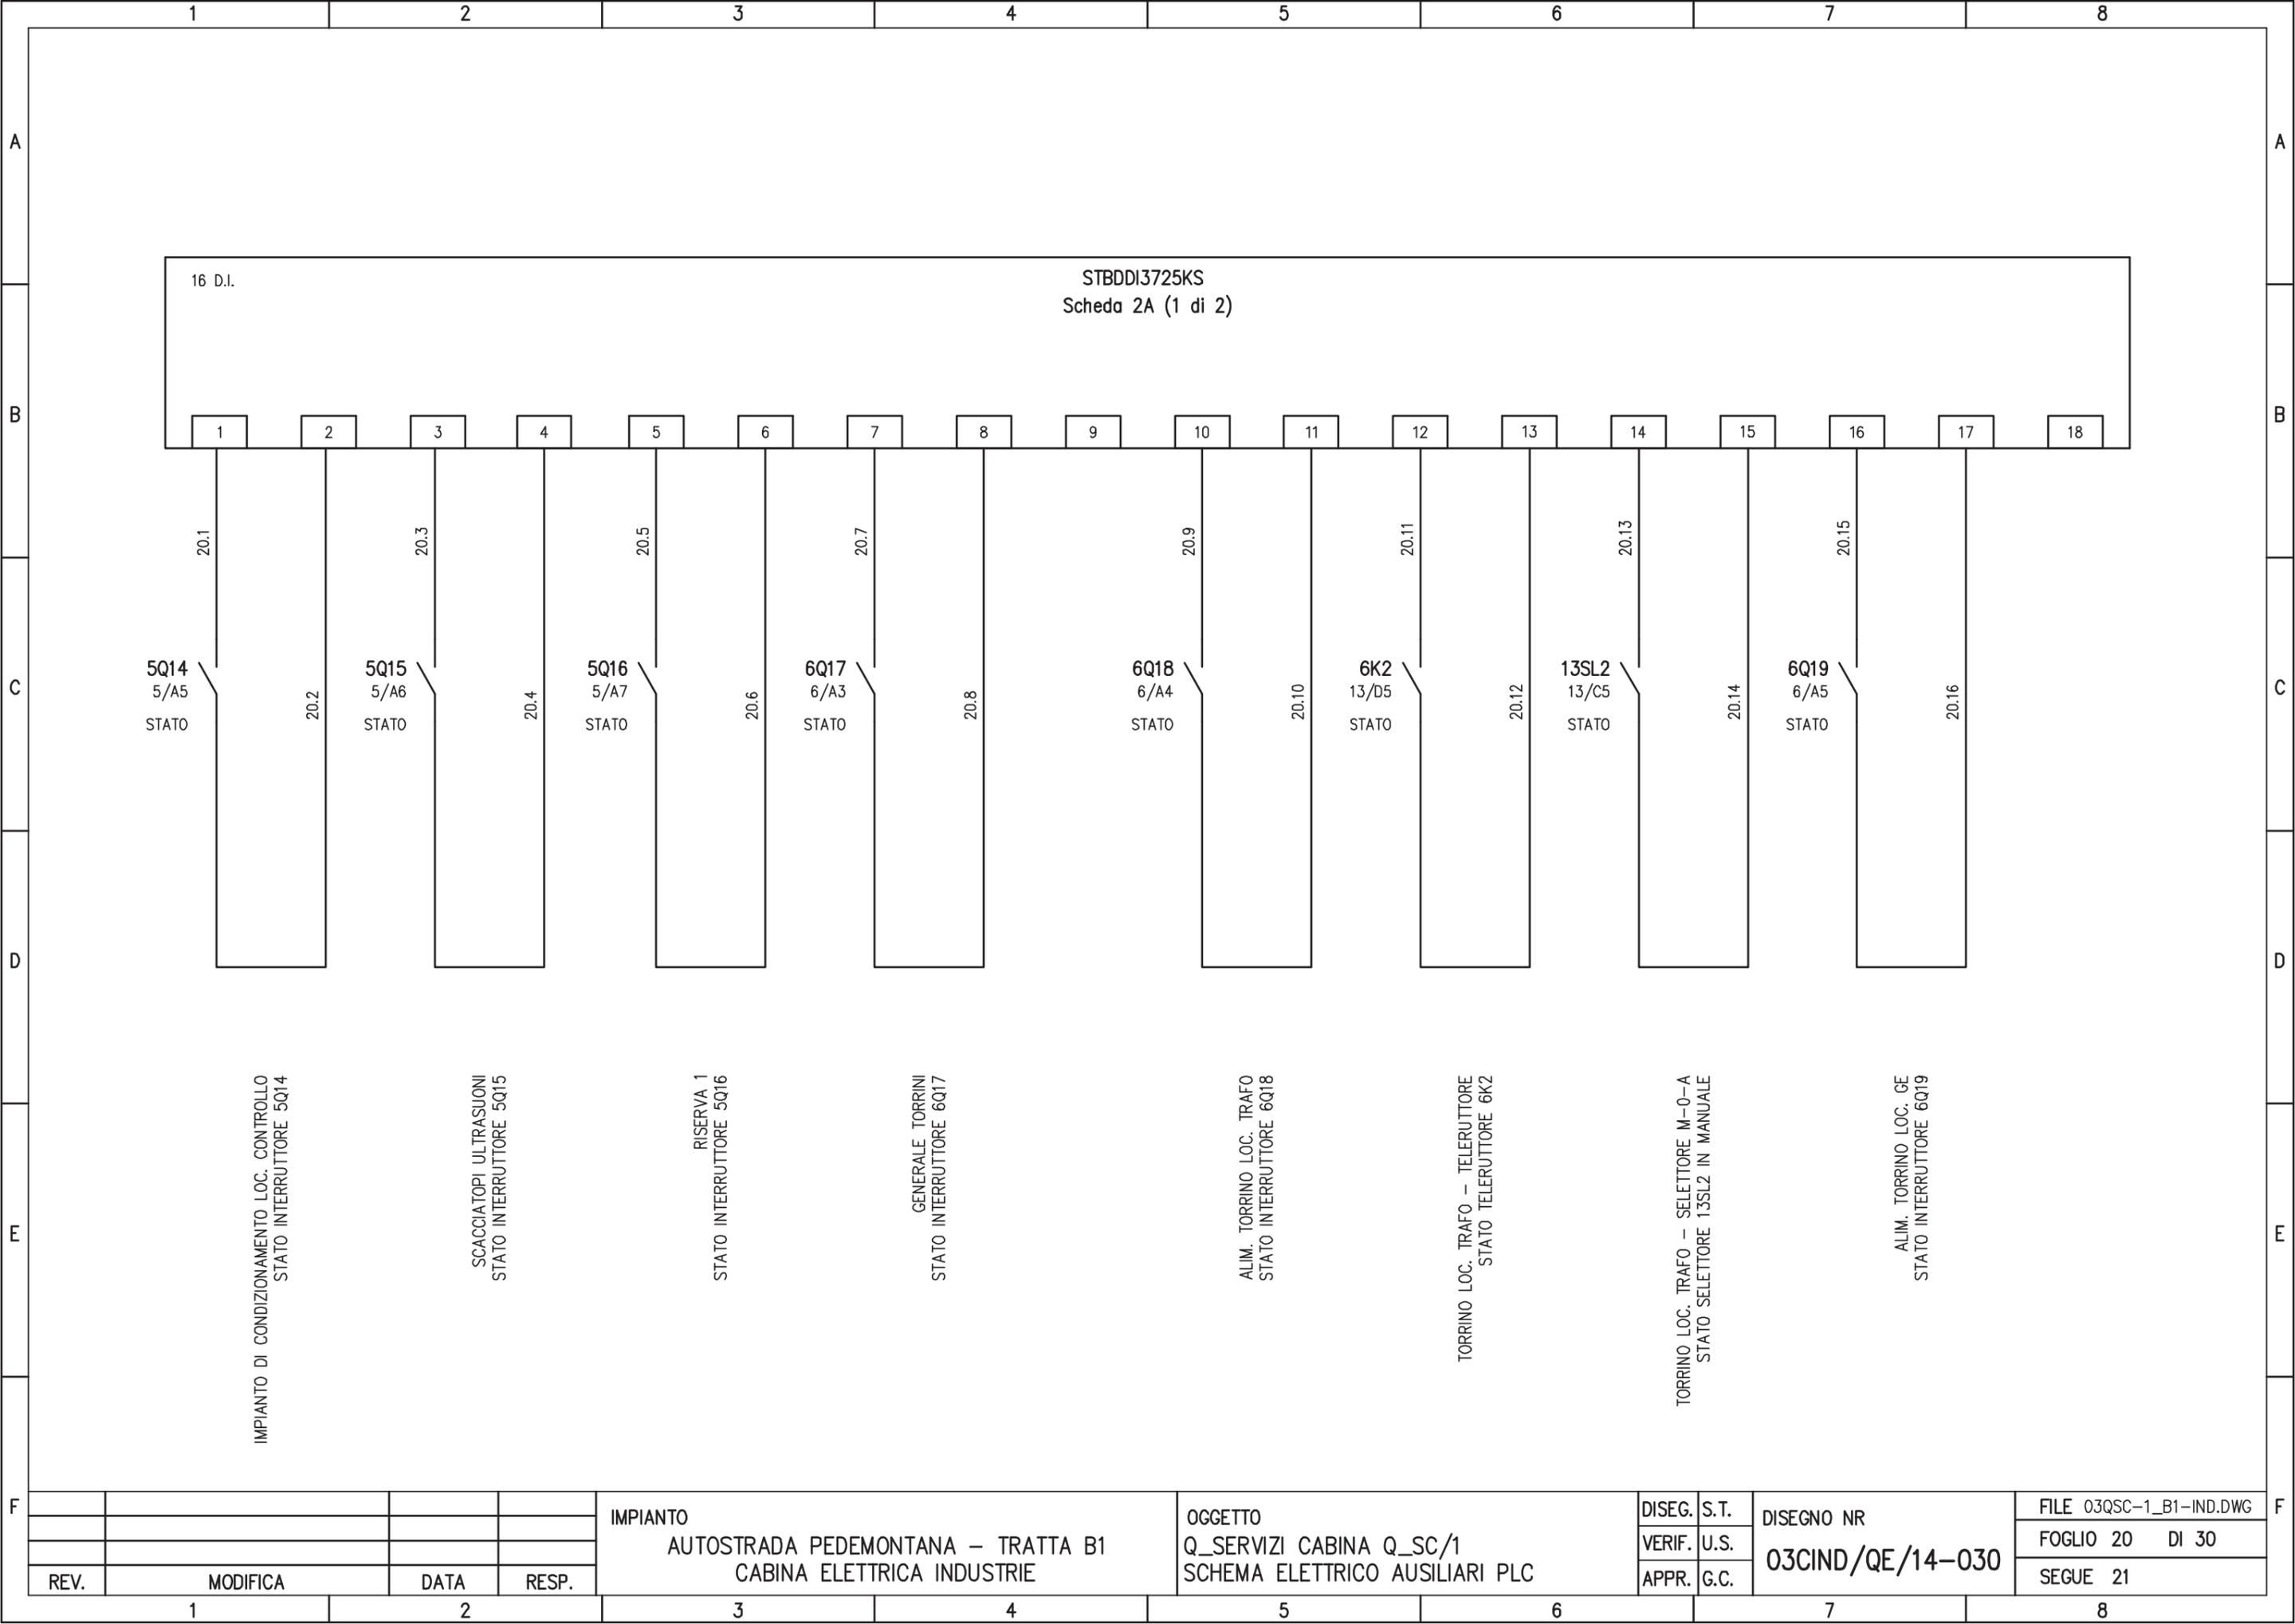

16 D.I.

STBDDI3725KS
Scheda 2A (1 di 2)

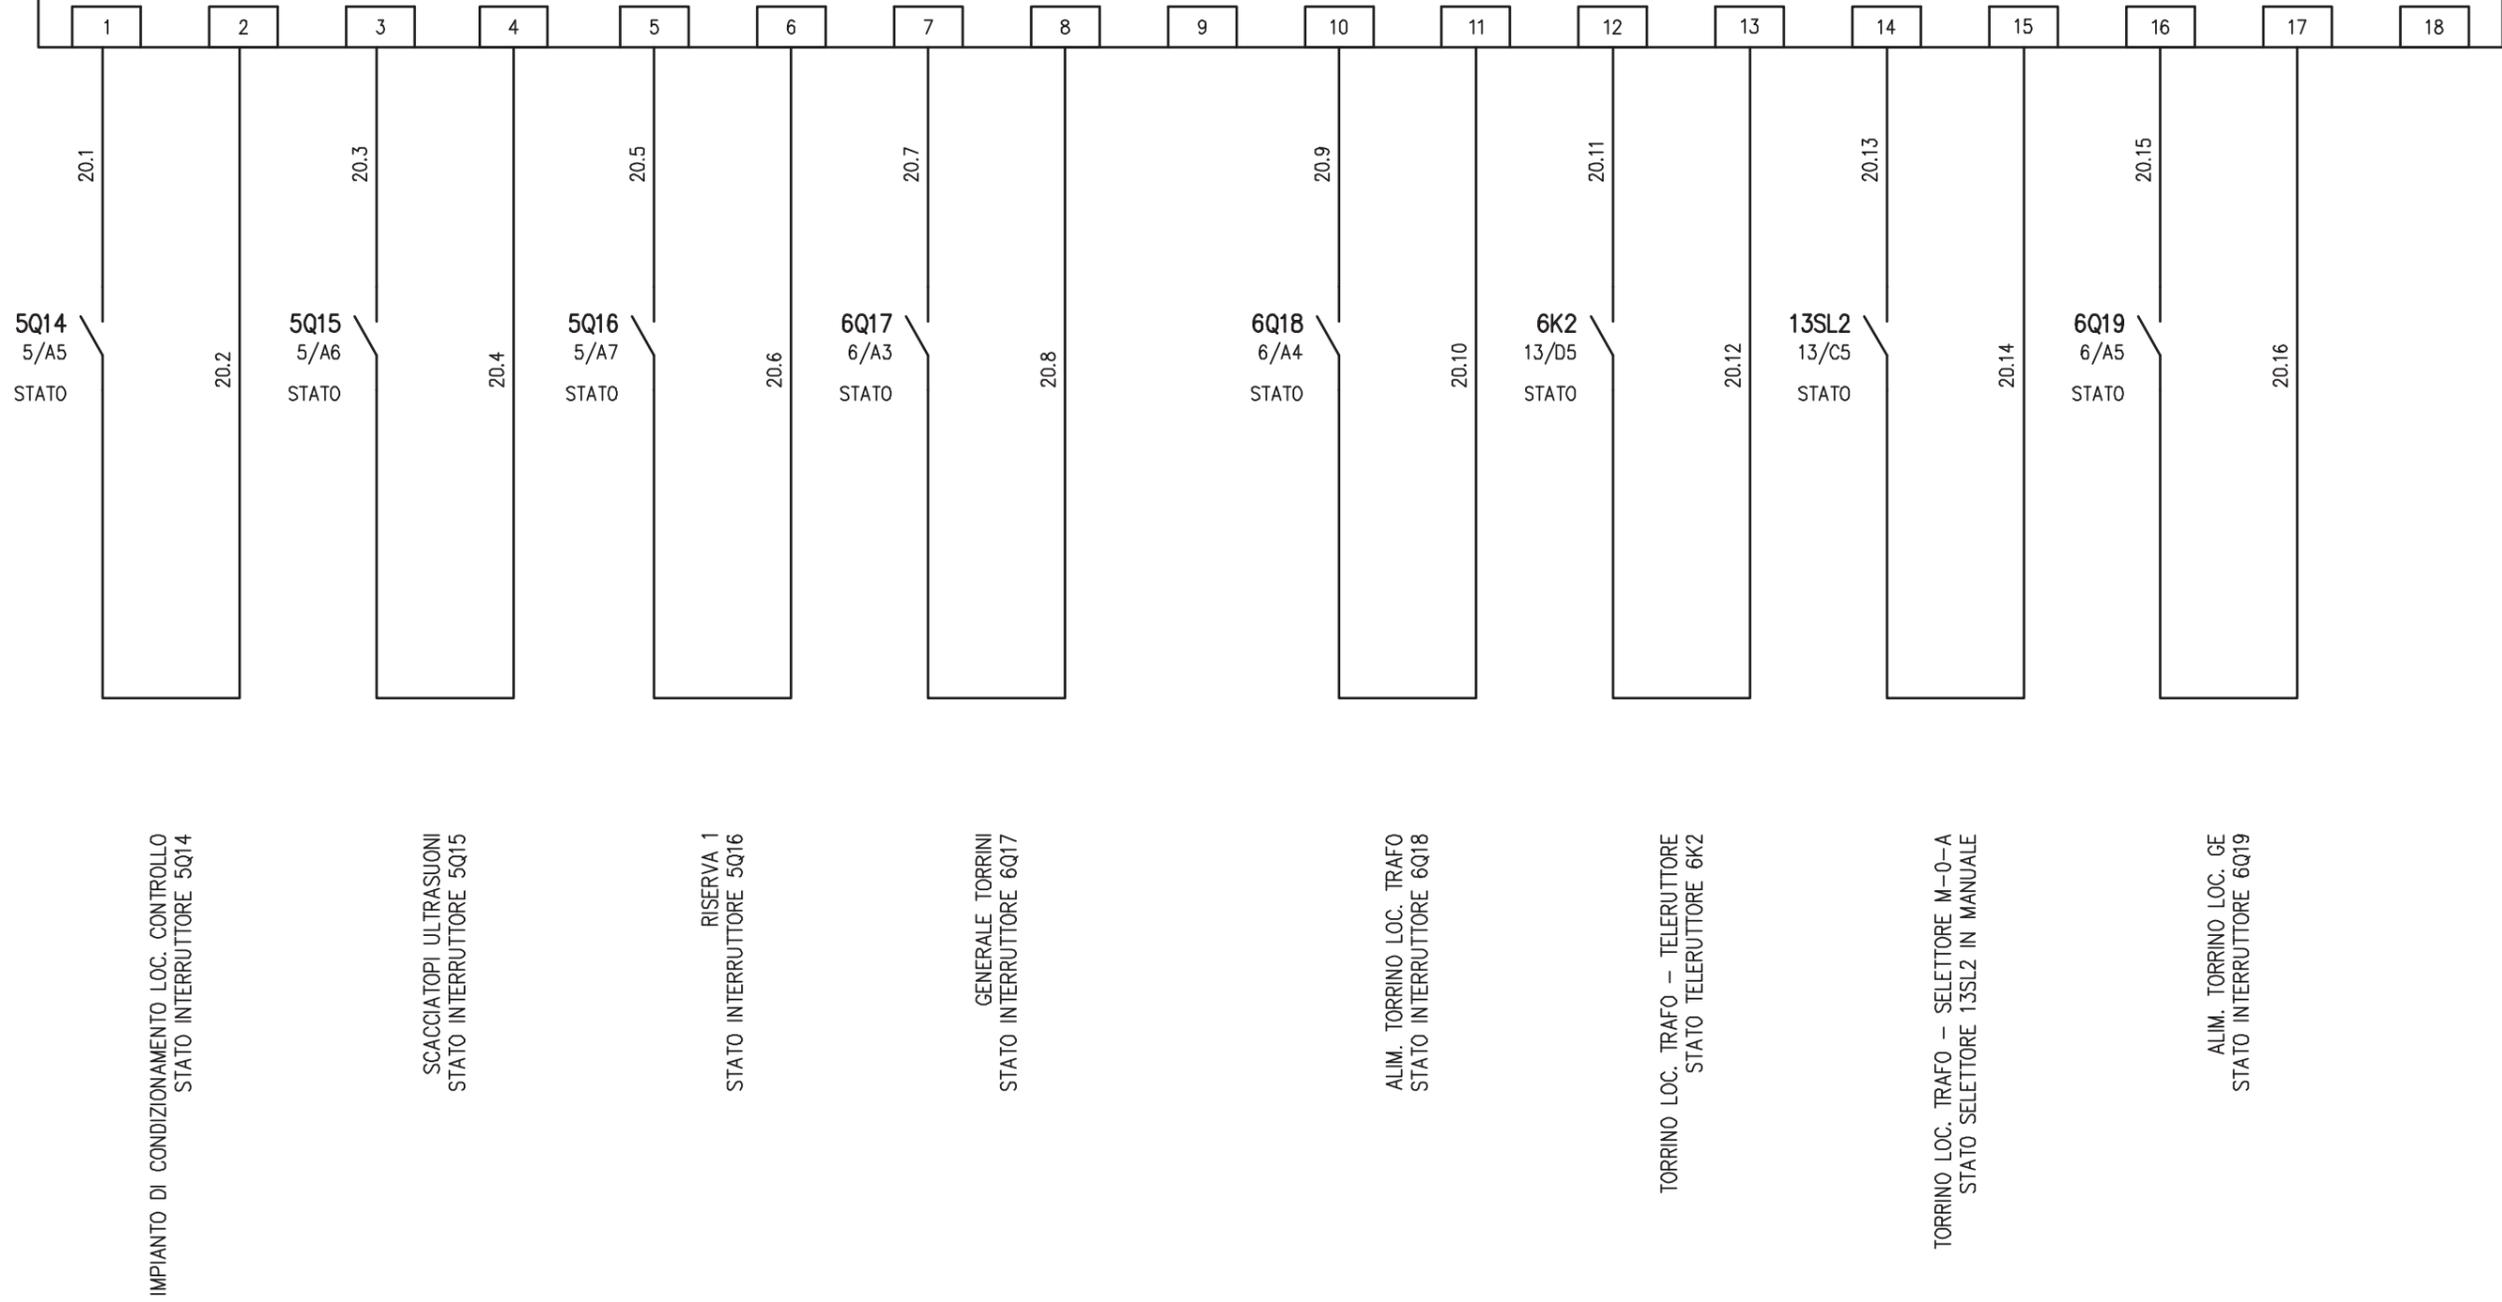

IMPIANTO
AUTOSTRADA PEDEMONTANA - TRATTA B1
CABINA ELETTRICA INDUSTRIE


OGGETTO
Q_SERVIZI CABINA Q_SC/1
SCHEMA ELETTRICO AUSILIARI PLC

DISEG.	S.T.
VERIF.	U.S.
APPR.	G.C.

DISEGNO NR
03CIND/QE/14-030

FILE 03QSC-1_B1-IND.DWG
FOGLIO 20 DI 30
SEGUE 21

REV.	MODIFICA	DATA	RESP.
1			
2			

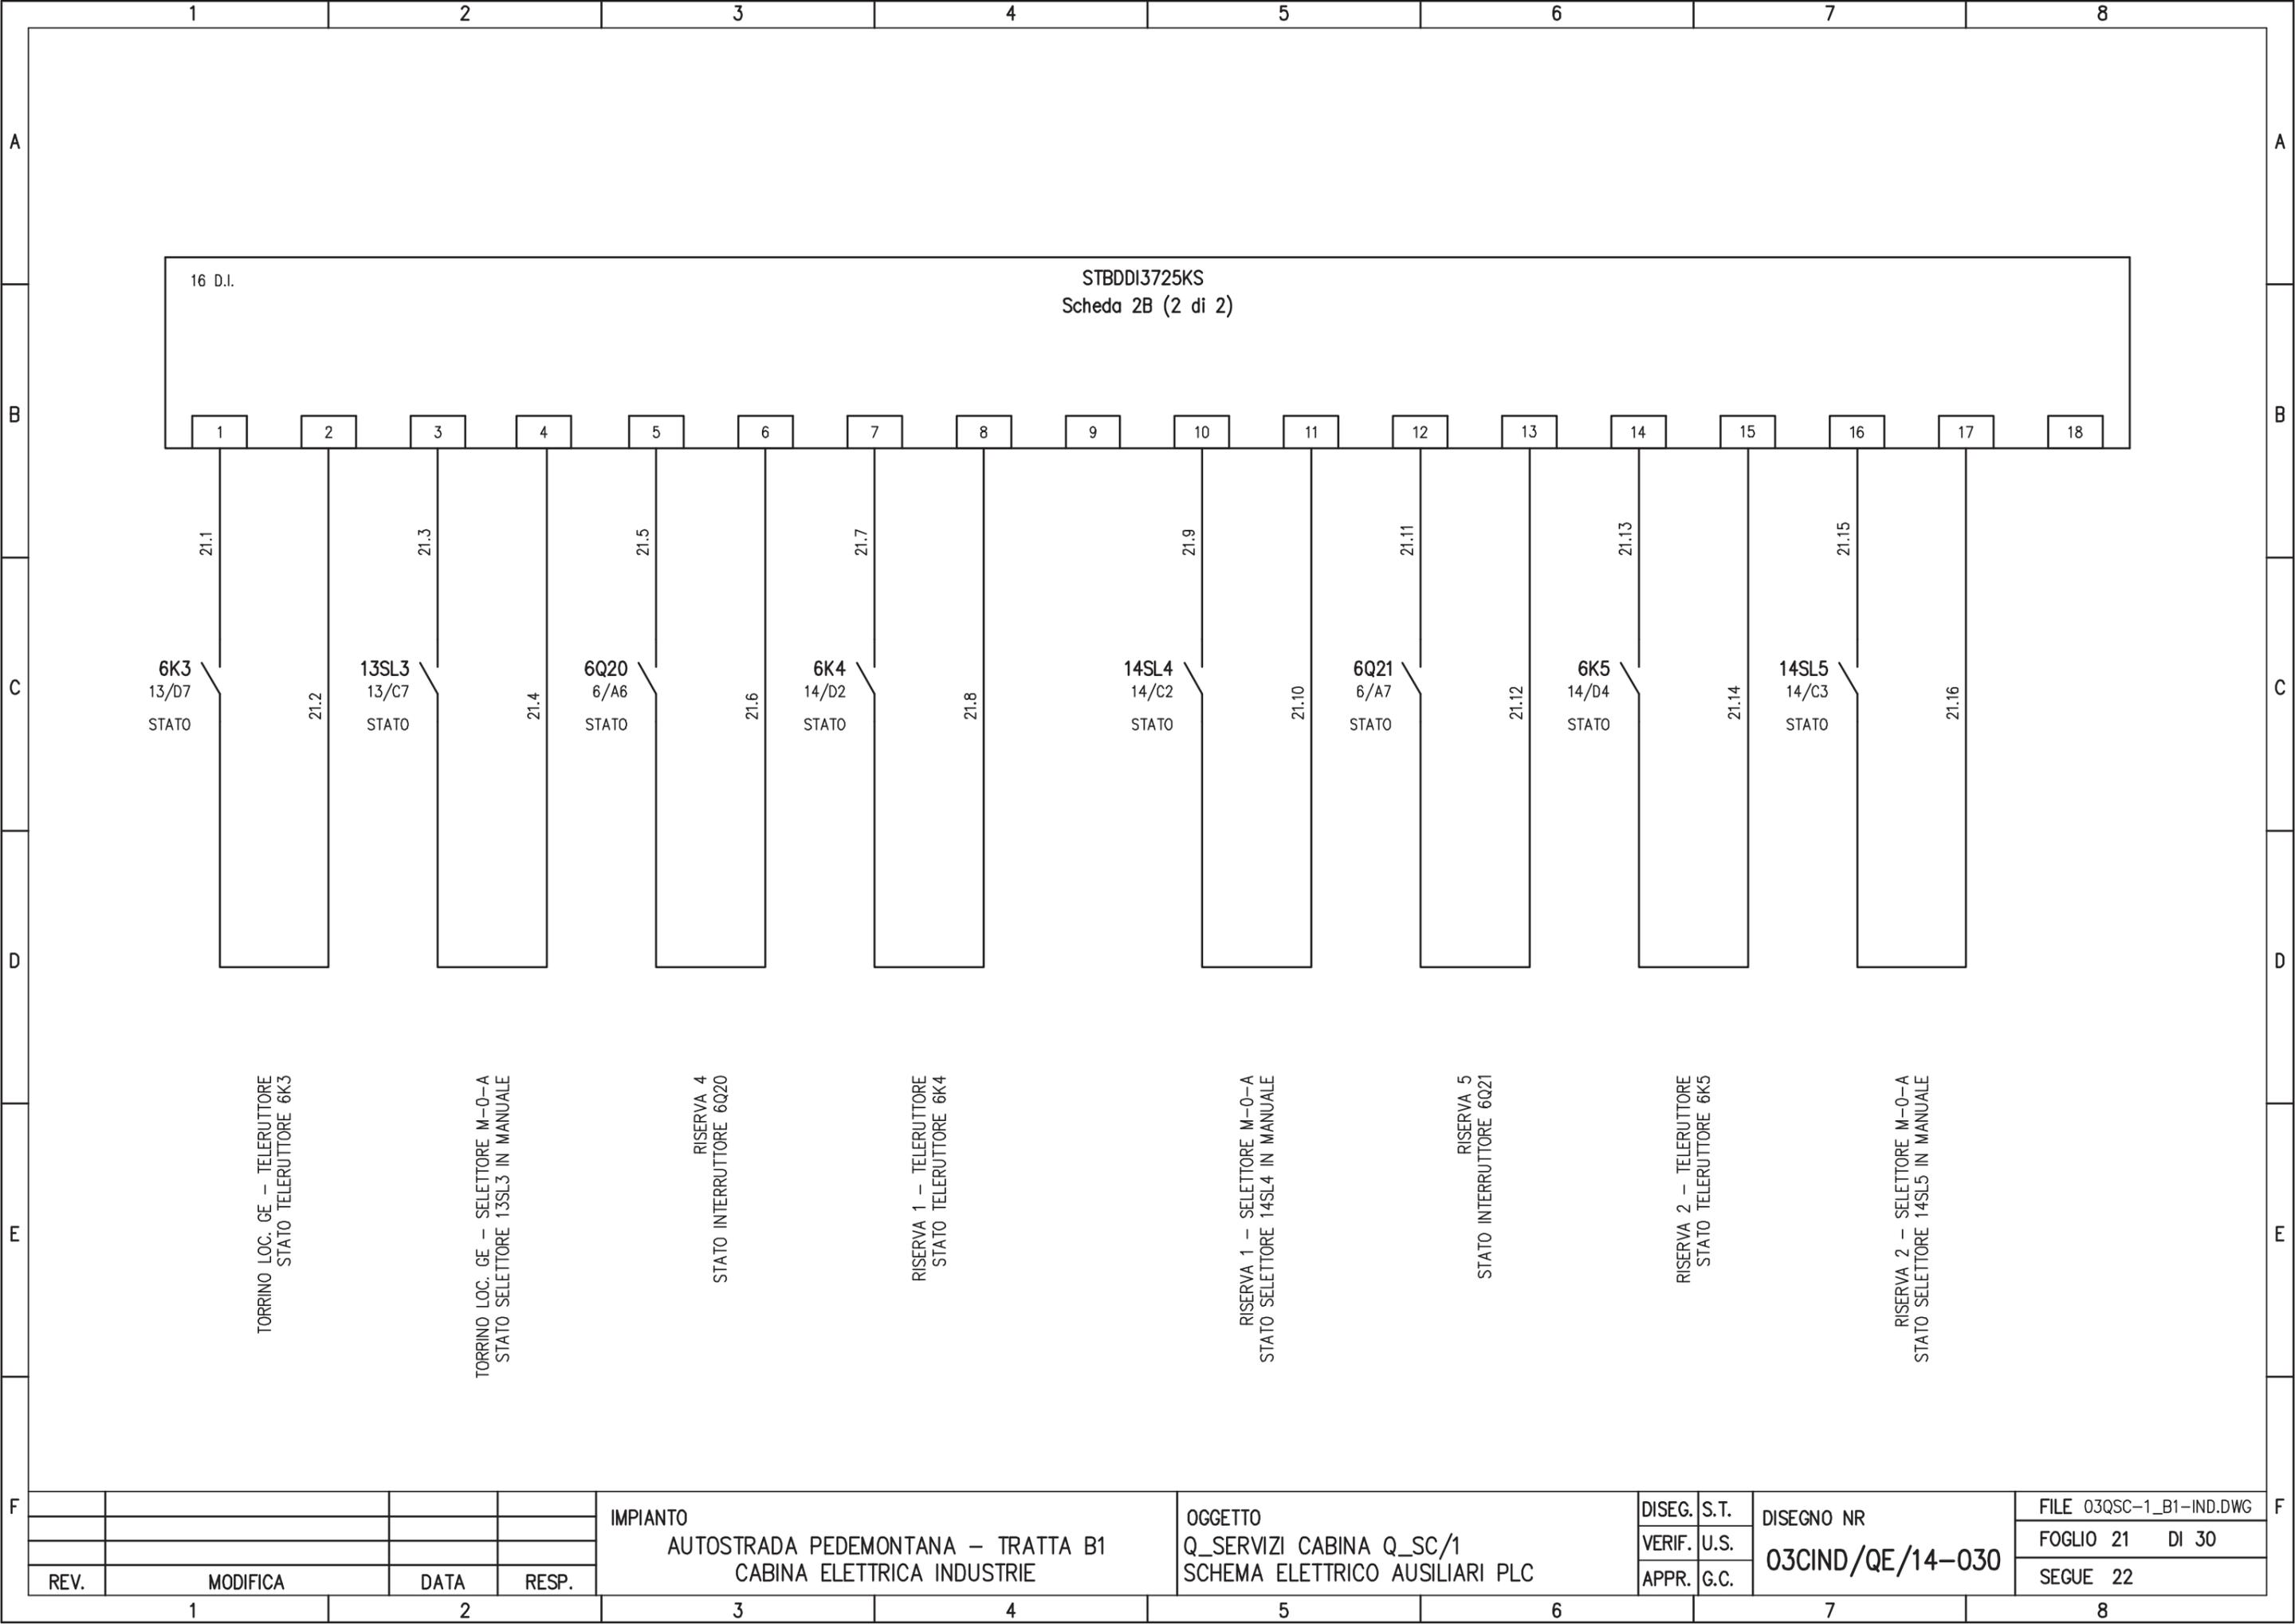


16 D.I.

STBDDI3725KS
Scheda 2B (2 di 2)

1	2	3	4	5	6	7	8	9	10	11	12	13	14	15	16	17	18
21.1	21.2	21.3	21.4	21.5	21.6	21.7	21.8	21.9	21.10	21.11	21.12	21.13	21.14	21.15	21.16		
6K3 13/D7 STATO		13SL3 13/C7 STATO		6Q20 6/A6 STATO		6K4 14/D2 STATO		14SL4 14/C2 STATO		6Q21 6/A7 STATO		6K5 14/D4 STATO		14SL5 14/C3 STATO			
TORRINO LOC. GE - TELERUTTORE STATO TELERUTTORE 6K3		TORRINO LOC. GE - SELETTORE M-0-A STATO SELETTORE 13SL3 IN MANUALE		RISERVA 4 STATO INTERRUTTORE 6Q20		RISERVA 1 - TELERUTTORE STATO TELERUTTORE 6K4		RISERVA 1 - SELETTORE M-0-A STATO SELETTORE 14SL4 IN MANUALE		RISERVA 5 STATO INTERRUTTORE 6Q21		RISERVA 2 - TELERUTTORE STATO TELERUTTORE 6K5		RISERVA 2 - SELETTORE M-0-A STATO SELETTORE 14SL5 IN MANUALE			

REV.	MODIFICA	DATA	RESP.	IMPIANTO AUTOSTRADA PEDEMONTANA - TRATTA B1 CABINA ELETTRICA INDUSTRIE	OGGETTO Q_SERVIZI CABINA Q_SC/1 SCHEMA ELETTRICO AUSILIARI PLC	DISEG.	S.T.	DISEGNO NR 03CIND/QE/14-030	FILE 03QSC-1_B1-IND.DWG
			VERIF.			U.S.	FOGLIO 21 DI 30		
			APPR.			G.C.	SEGUE 22		

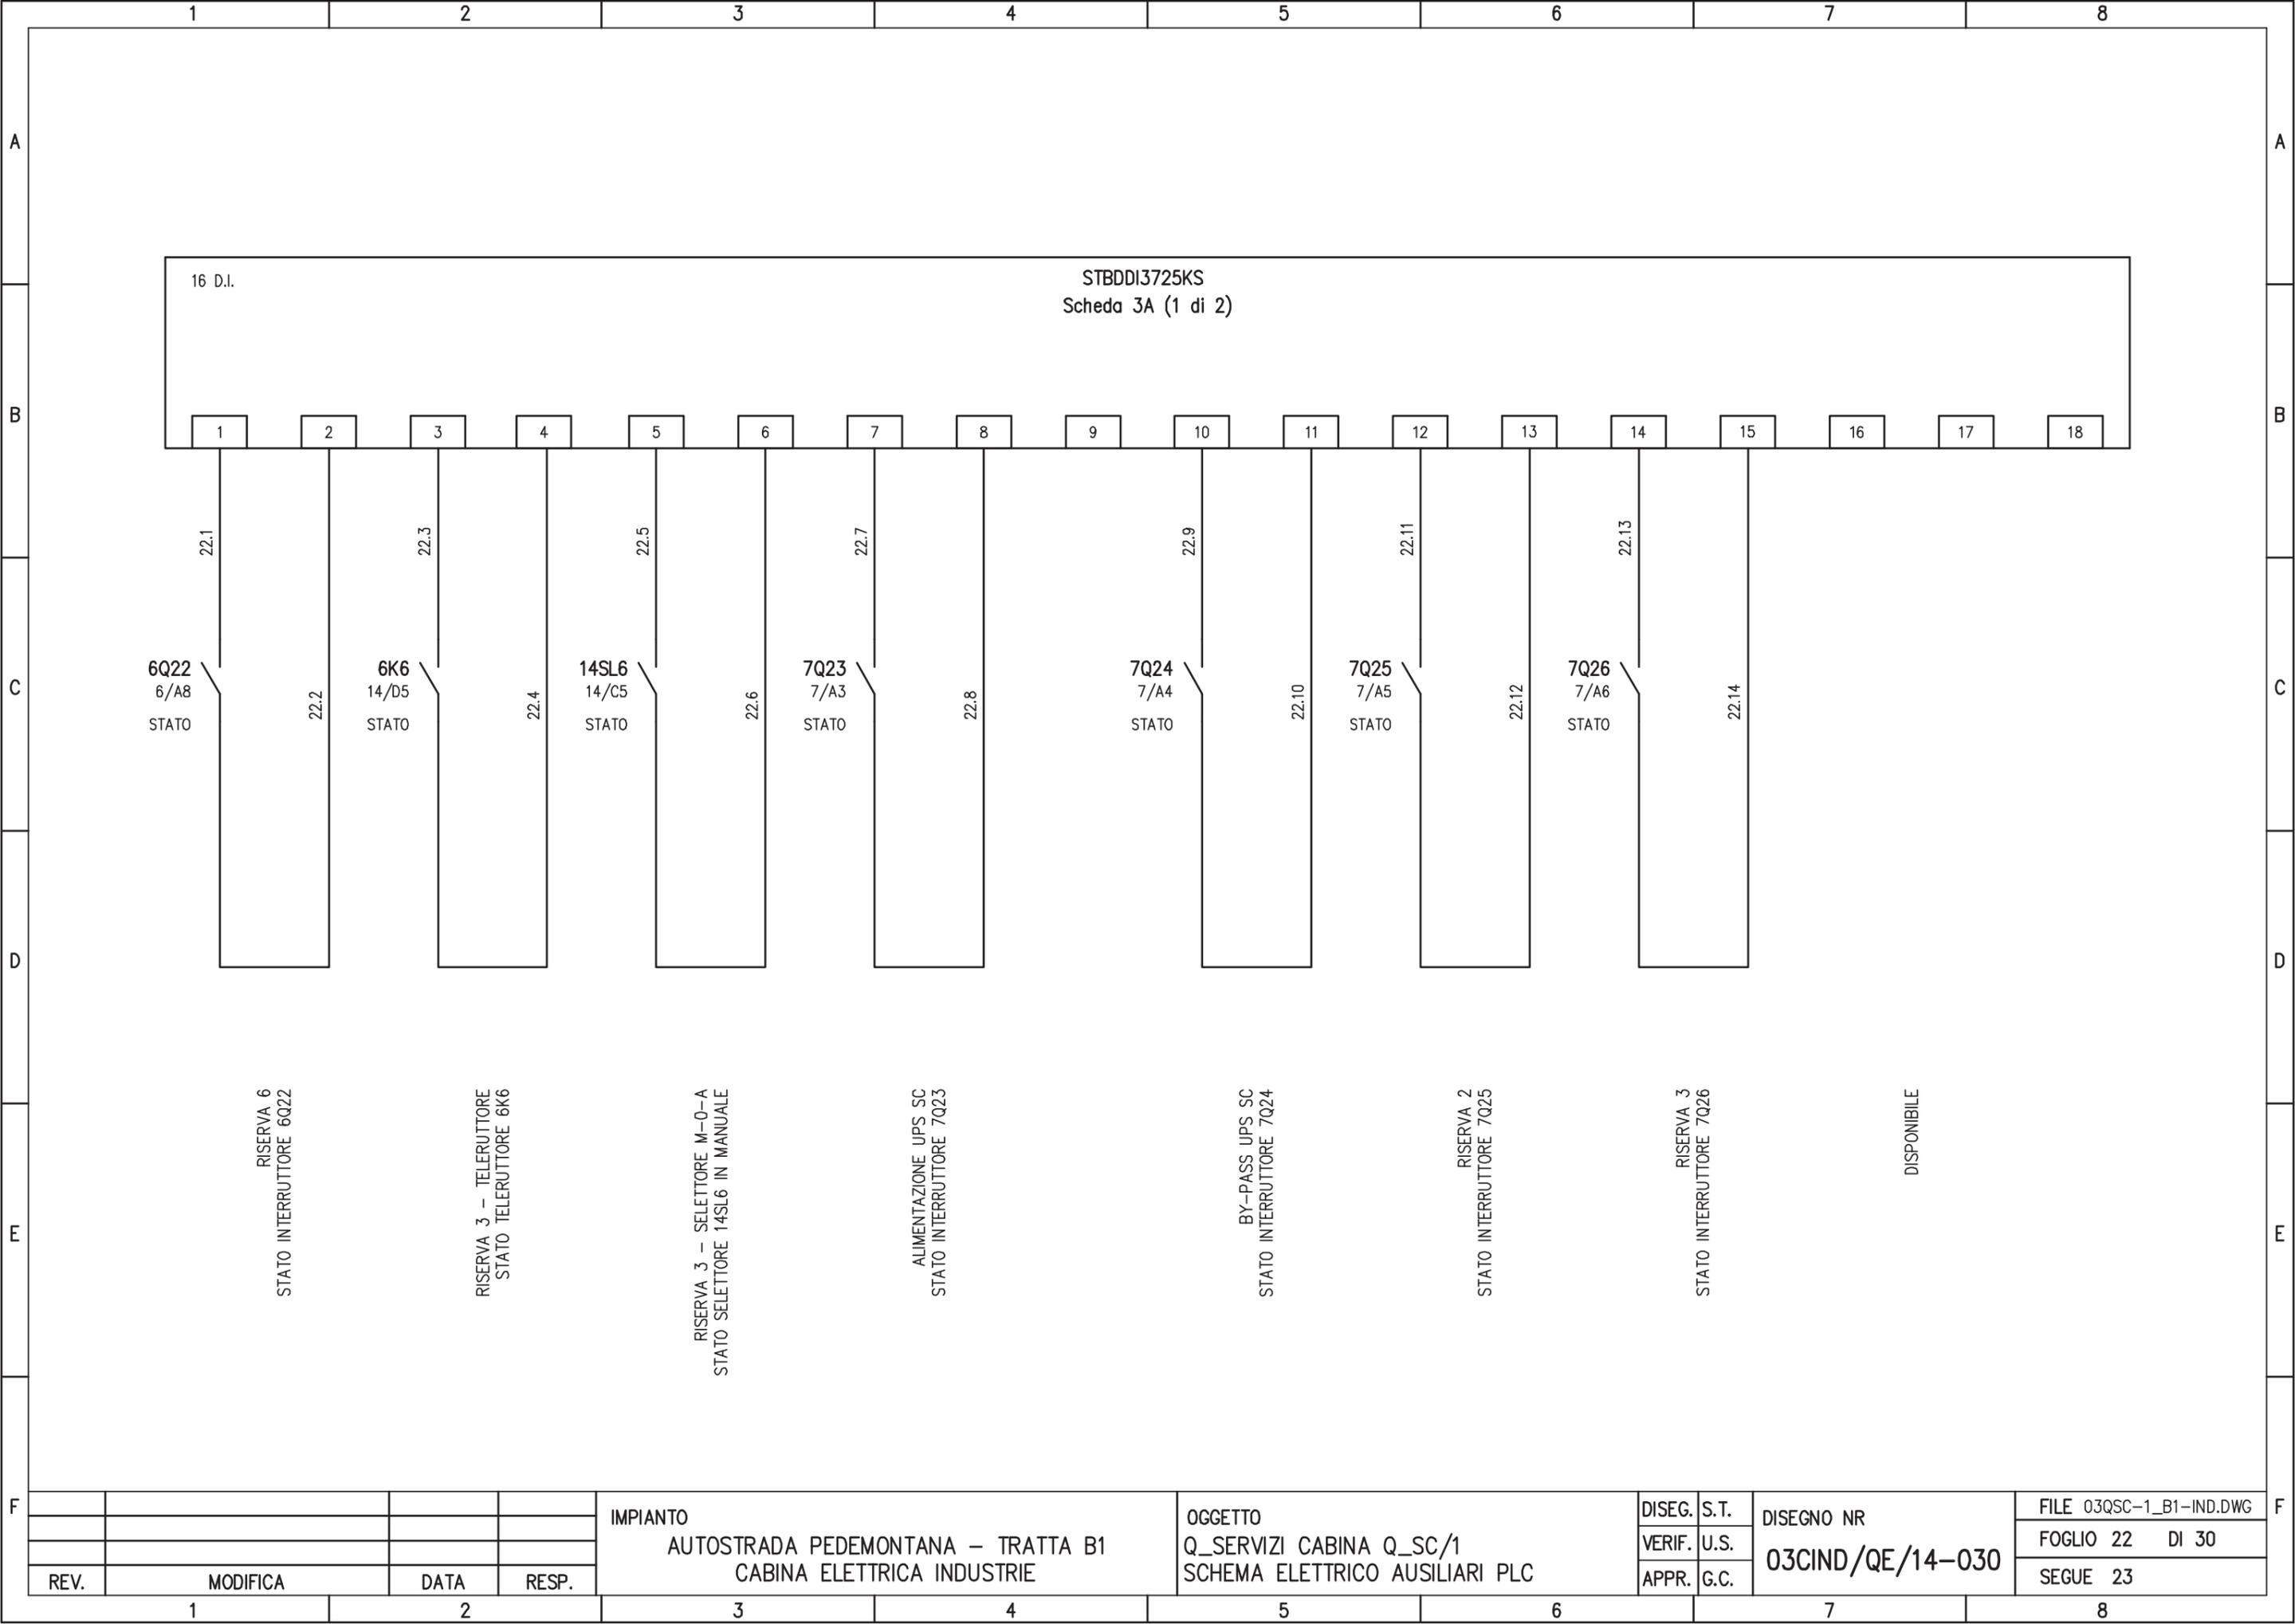


REV.	MODIFICA	DATA	RESP.
1			
2			

IMPIANTO
 AUTOSTRADA PEDEMONTANA - TRATTA B1
 CABINA ELETTRICA INDUSTRIE

OGGETTO
 Q_SERVIZI CABINA Q_SC/1
 SCHEMA ELETTRICO AUSILIARI PLC

DISEG.	S.T.	DISEGNO NR 03CIND/QE/14-030
VERIF.	U.S.	
APPR.	G.C.	

FILE 03QSC-1_B1-IND.DWG
FOGLIO 22 DI 30
SEGUE 23

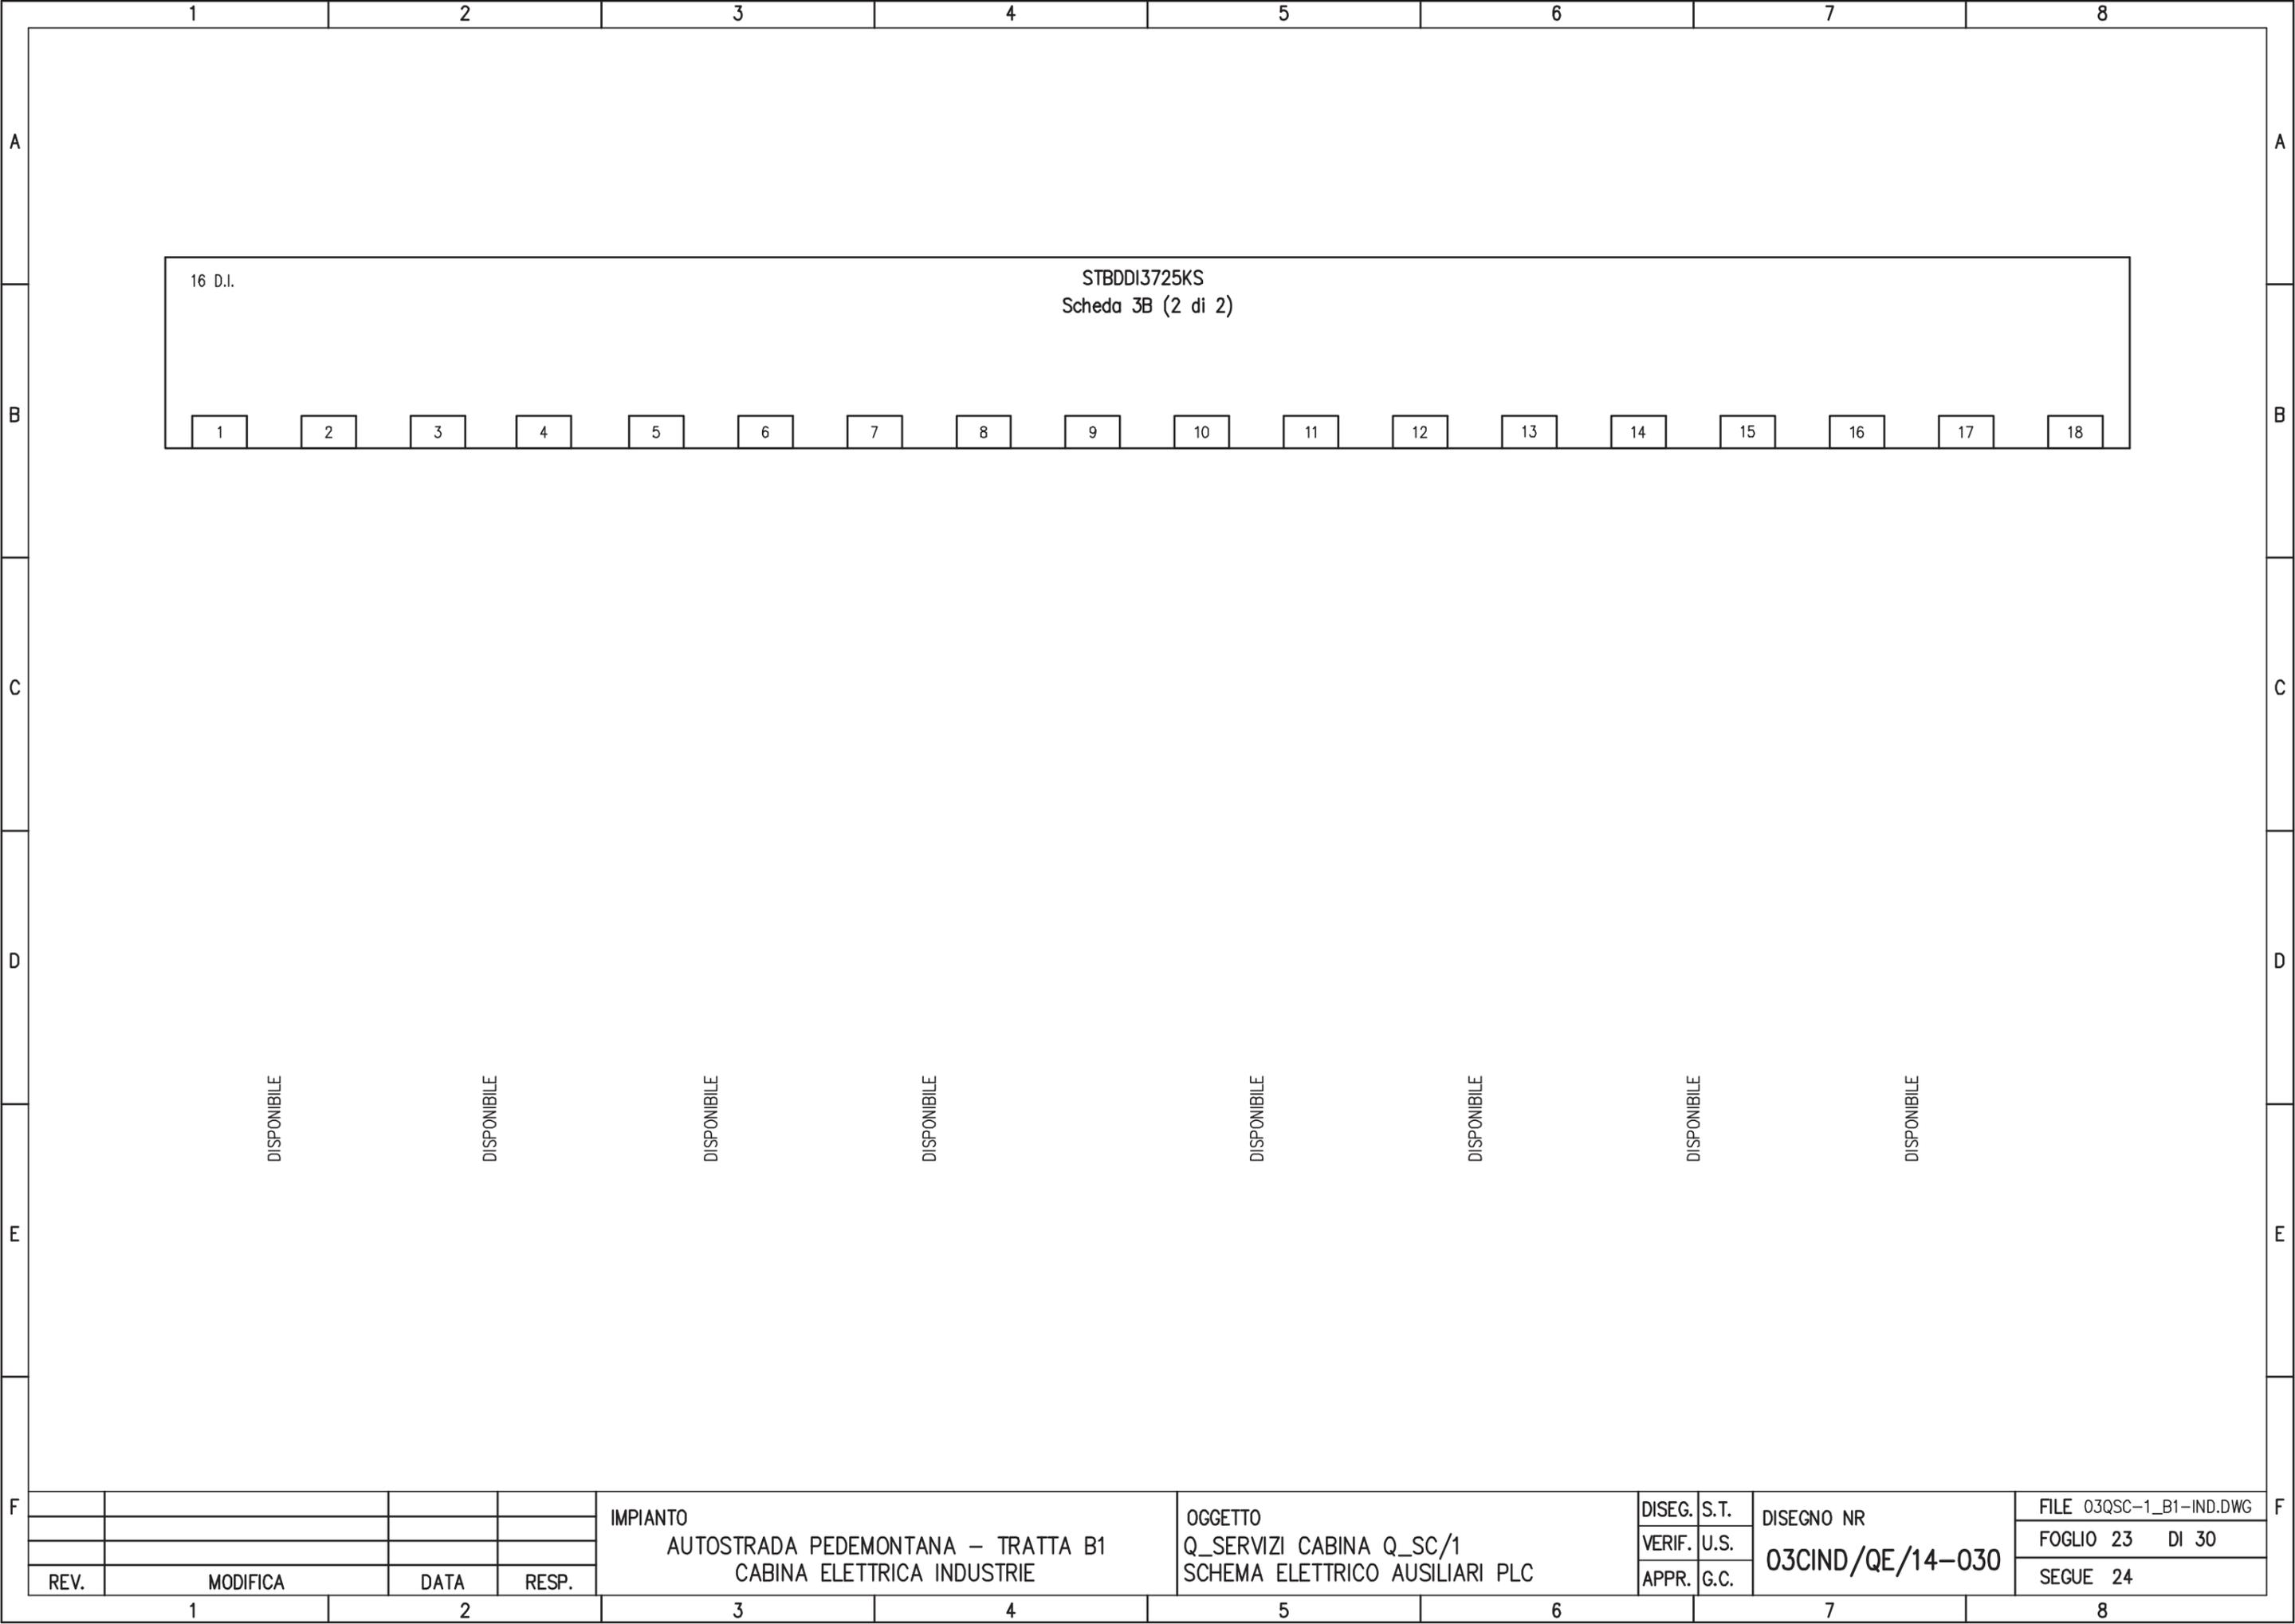

16 D.I.

STBDDI3725KS
 Scheda 3B (2 di 2)

- 1
- 2
- 3
DISPONIBILE

DISPONIBILE

				IMPIANTO AUTOSTRADA PEDEMONTANA – TRATTA B1 CABINA ELETTRICA INDUSTRIE	OGGETTO Q_SERVIZI CABINA Q_SC/1 SCHEMA ELETTRICO AUSILIARI PLC	DISEG.	S.T.	DISEGNO NR	FILE 03QSC-1_B1-IND.DWG
						VERIF.	U.S.	03CIND/QE/14-030	FOGLIO 23 DI 30
REV.	MODIFICA	DATA	RESP.			APPR.	G.C.		SEGUE 24
1	2	3	4	5	6	7	8		

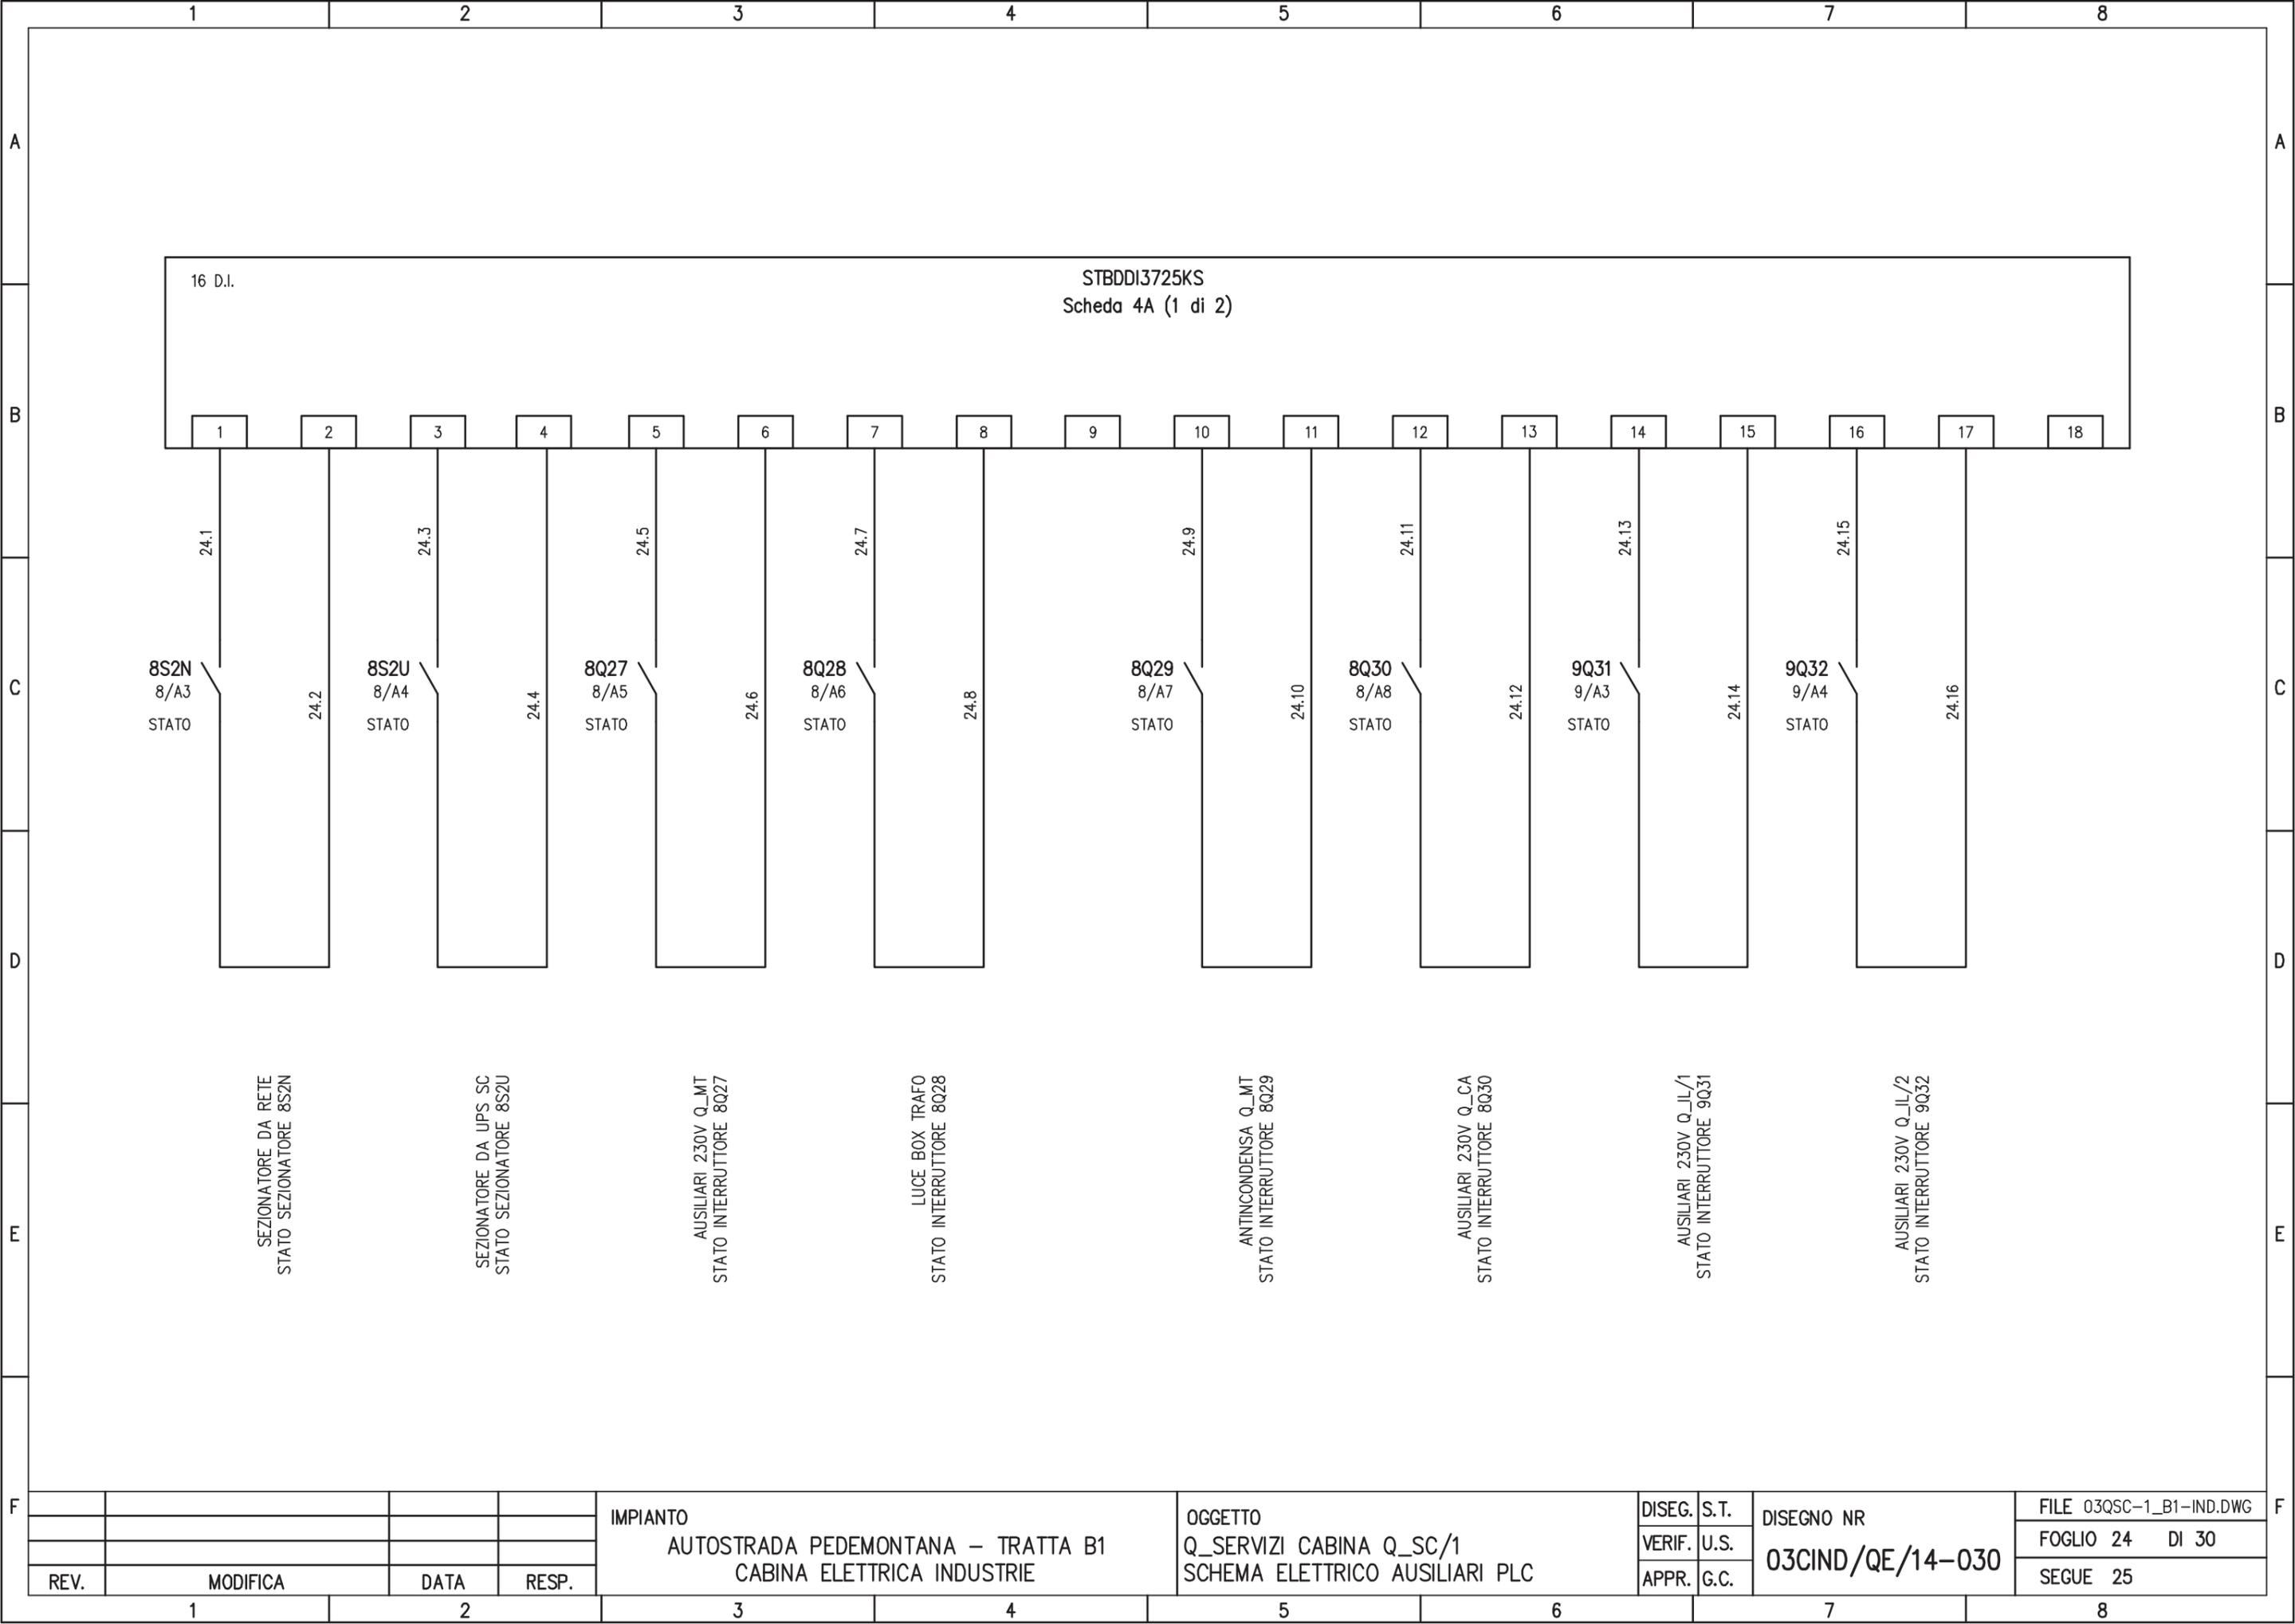


16 D.I.

STBDDI3725KS
Scheda 4A (1 di 2)

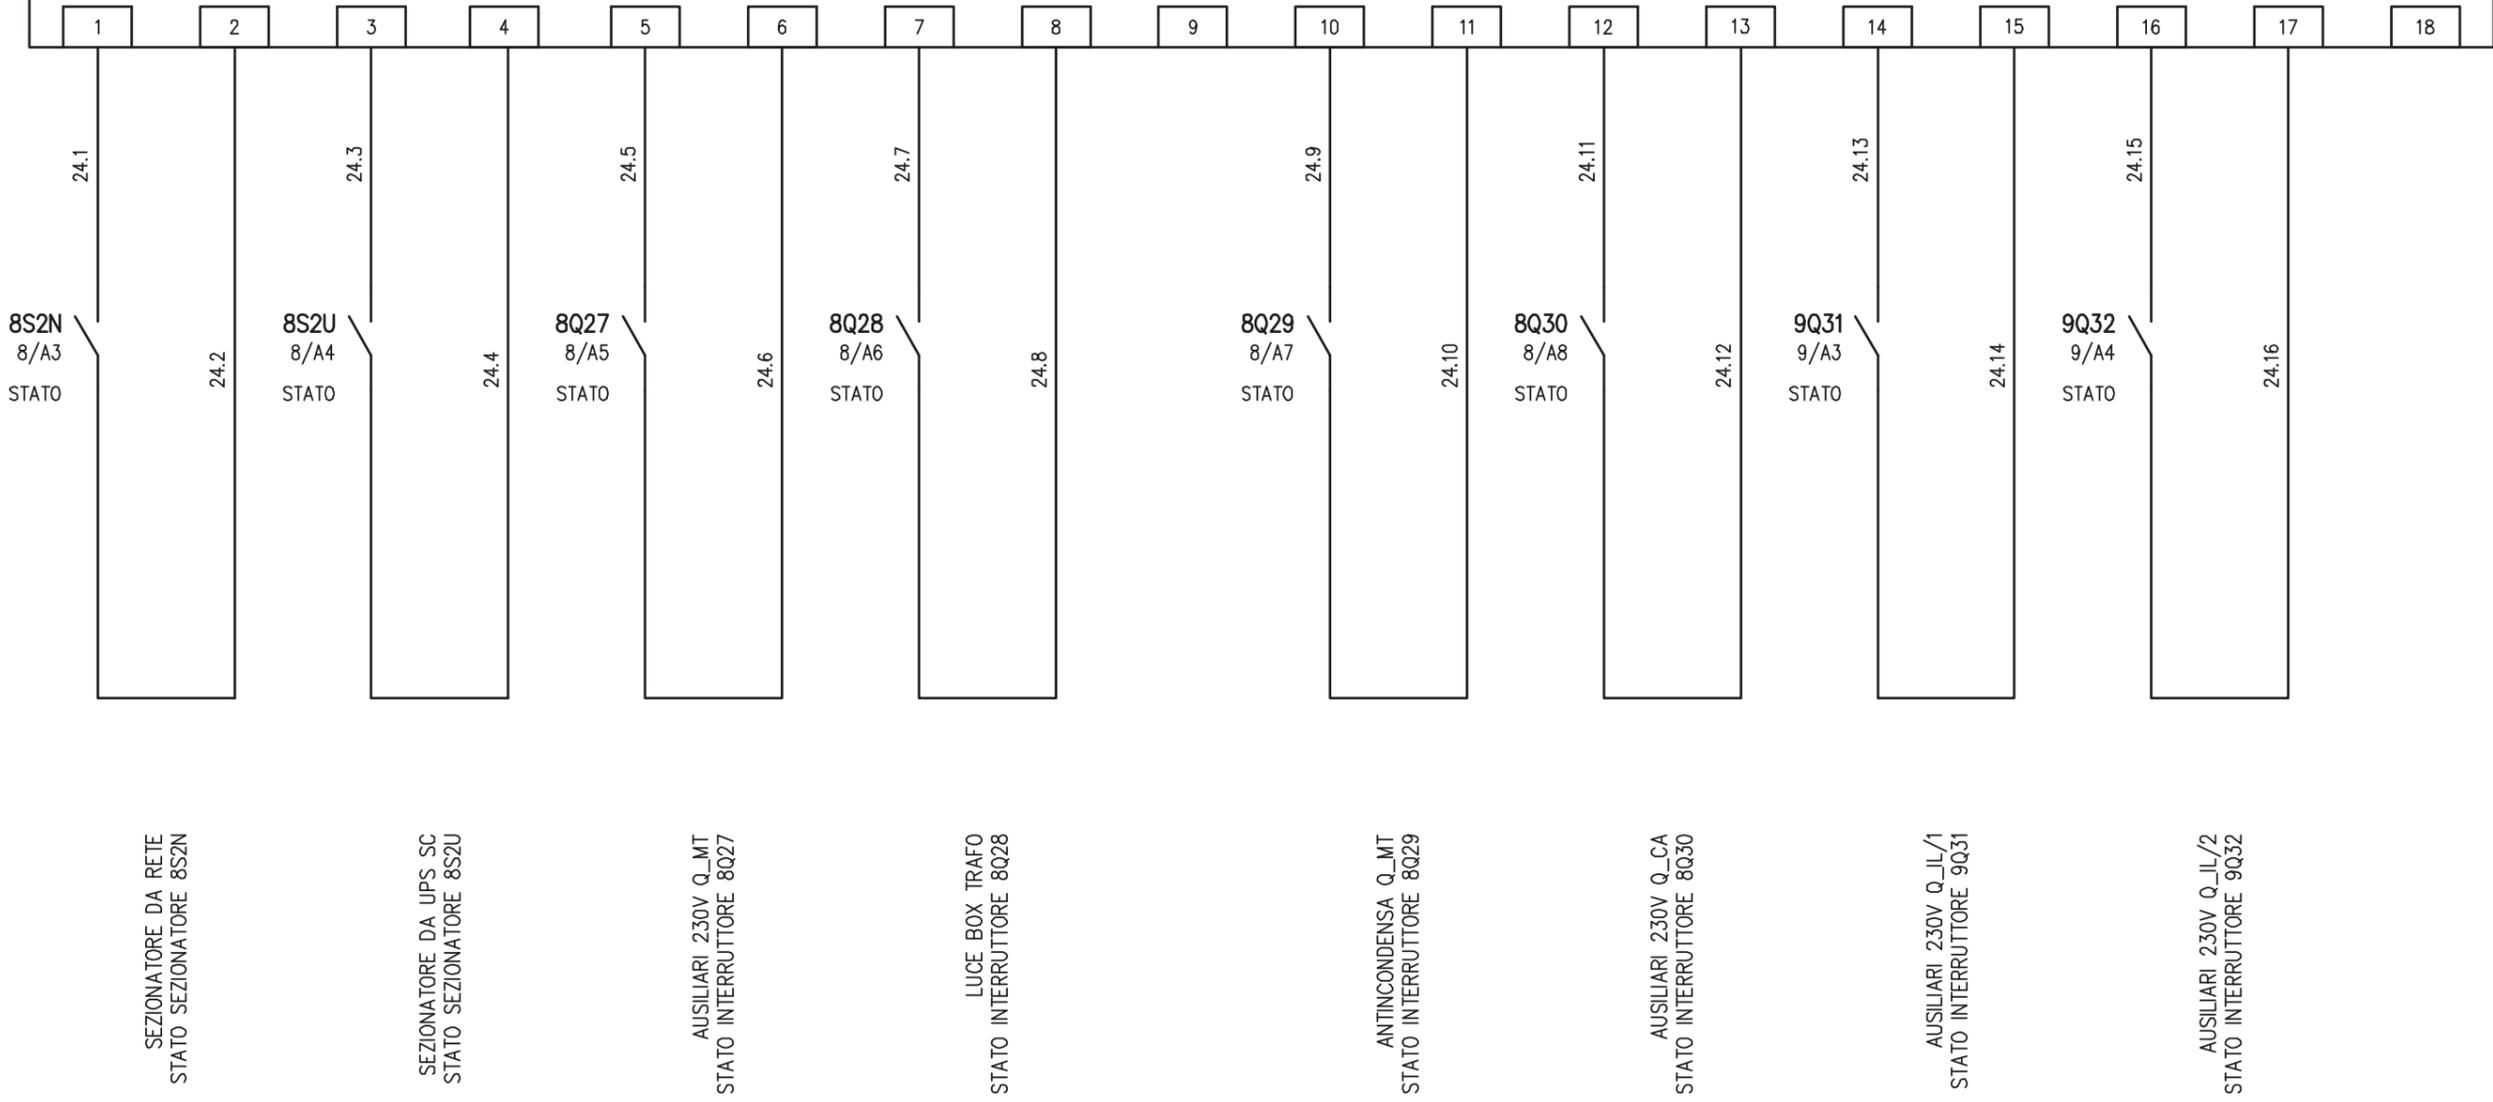


				IMPIANTO AUTOSTRADA PEDEMONTANA – TRATTA B1 CABINA ELETTRICA INDUSTRIE	OGGETTO Q_SERVIZI CABINA Q_SC/1 SCHEMA ELETTRICO AUSILIARI PLC	DISEG. S.T. VERIF. U.S. APPR. G.C.	DISEGNO NR 03CIND/QE/14-030	FILE 03QSC-1_B1-IND.DWG FOGLIO 24 DI 30 SEGUE 25
REV.	MODIFICA	DATA	RESP.					
1		2						

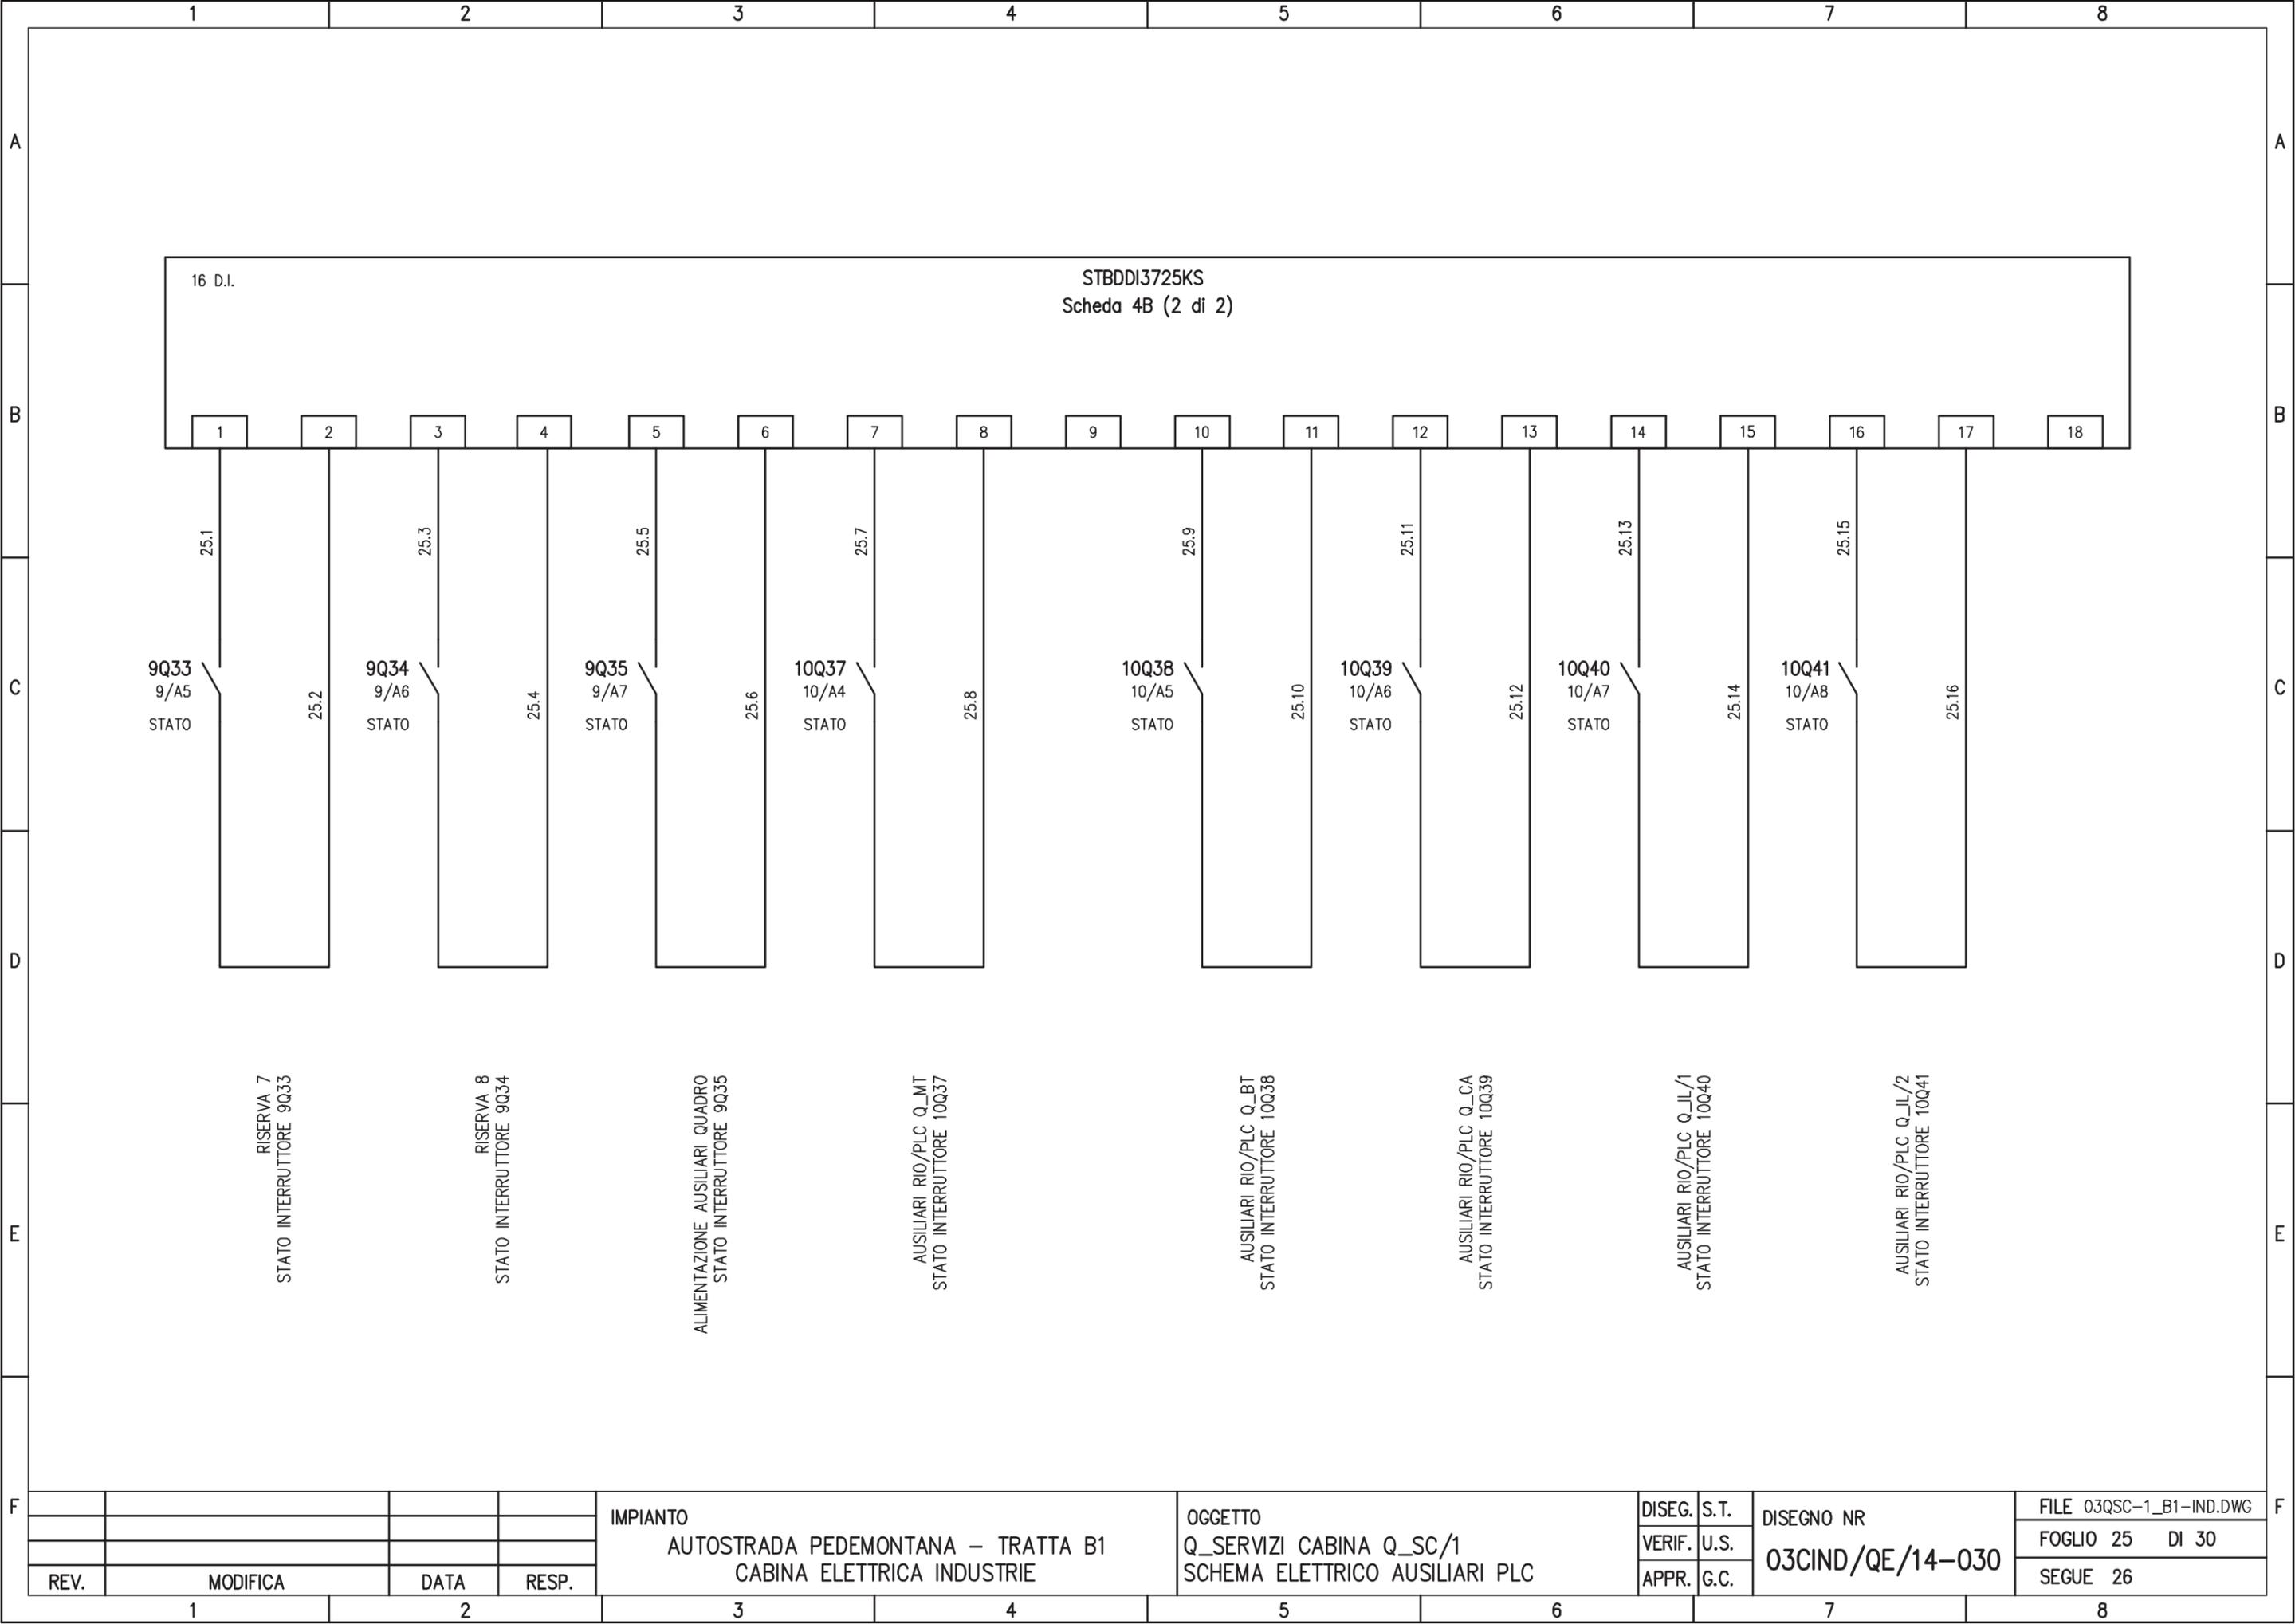

16 D.I.

STBDDI3725KS
Scheda 4B (2 di 2)

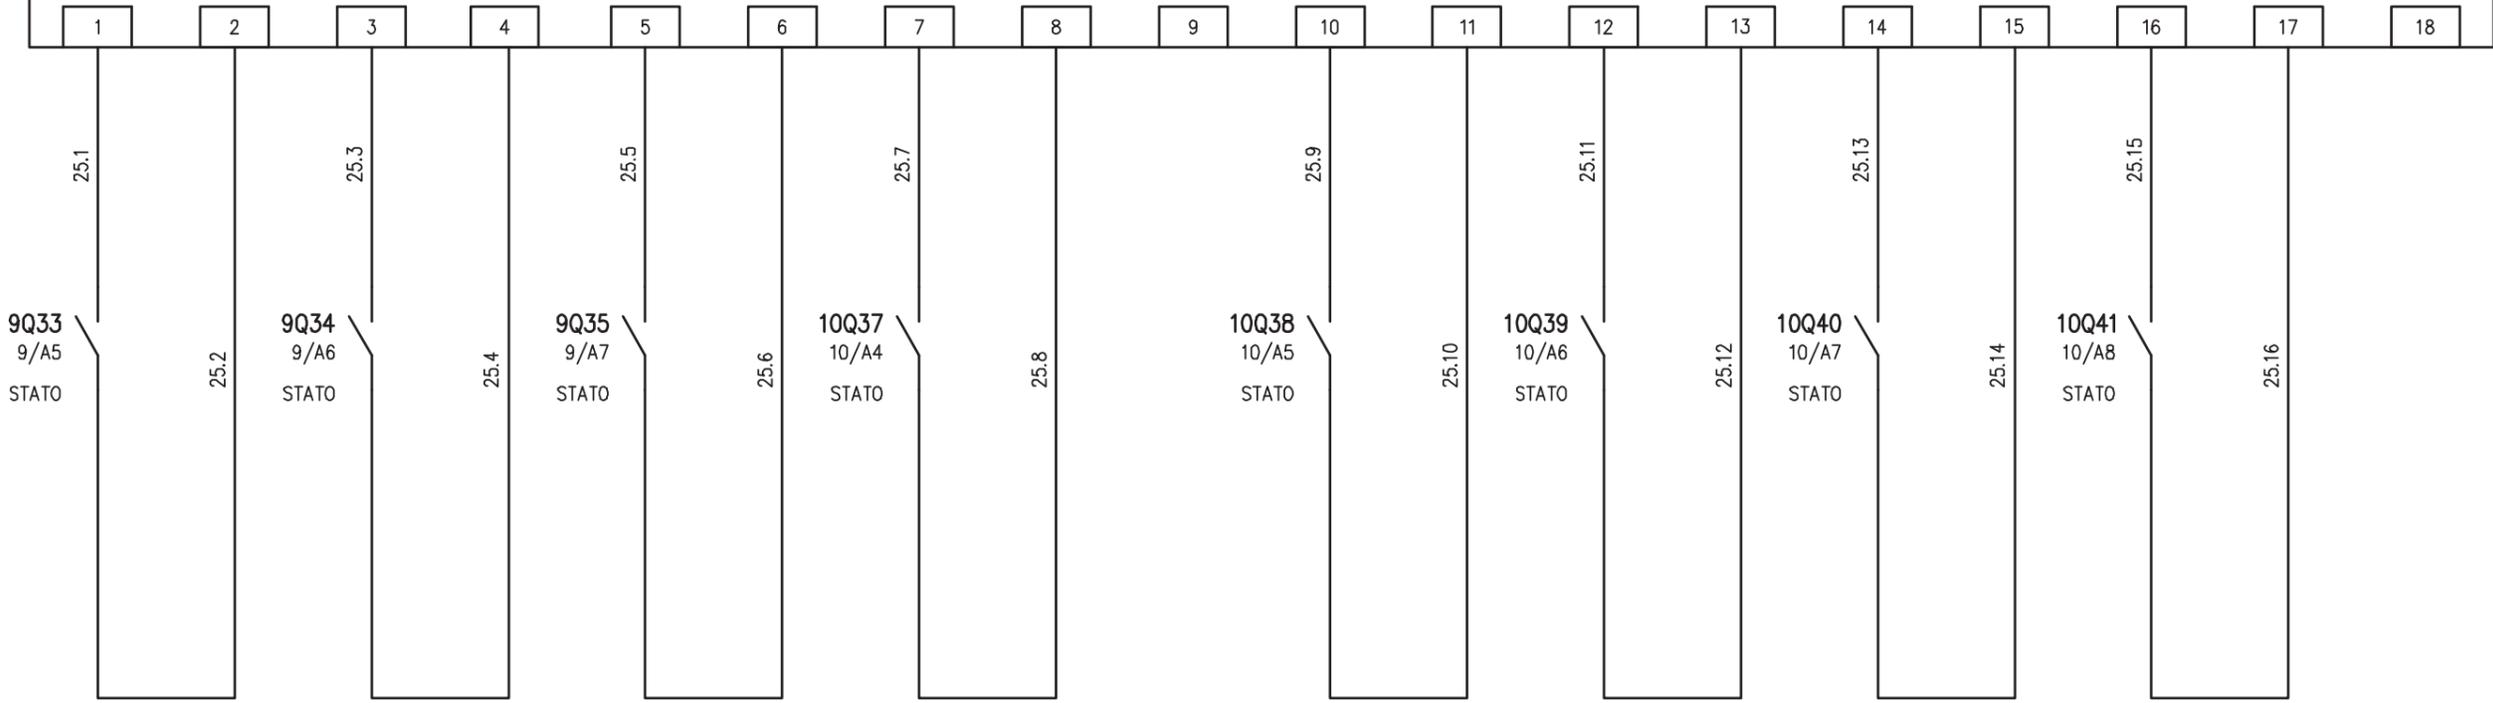

RISERVA 7
STATO INTERRUTTORE 9Q33

RISERVA 8
STATO INTERRUTTORE 9Q34

ALIMENTAZIONE AUSILIARI QUADRO
STATO INTERRUTTORE 9Q35

AUSILIARI RIO/PLC Q_MT
STATO INTERRUTTORE 10Q37


AUSILIARI RIO/PLC Q_BT
STATO INTERRUTTORE 10Q38

AUSILIARI RIO/PLC Q_CA
STATO INTERRUTTORE 10Q39


AUSILIARI RIO/PLC Q_IL/1
STATO INTERRUTTORE 10Q40

AUSILIARI RIO/PLC Q_IL/2
STATO INTERRUTTORE 10Q41

				IMPIANTO AUTOSTRADA PEDEMONTANA – TRATTA B1 CABINA ELETTRICA INDUSTRIE	OGGETTO Q_SERVIZI CABINA Q_SC/1 SCHEMA ELETTRICO AUSILIARI PLC	DISEG.	S.T.	DISEGNO NR 03CIND/QE/14-030	FILE 03QSC-1_B1-IND.DWG
						VERIF.	U.S.		FOGLIO 25 DI 30
REV.	MODIFICA	DATA	RESP.			APPR.	G.C.		SEGUE 26
1		2		3		4		5	

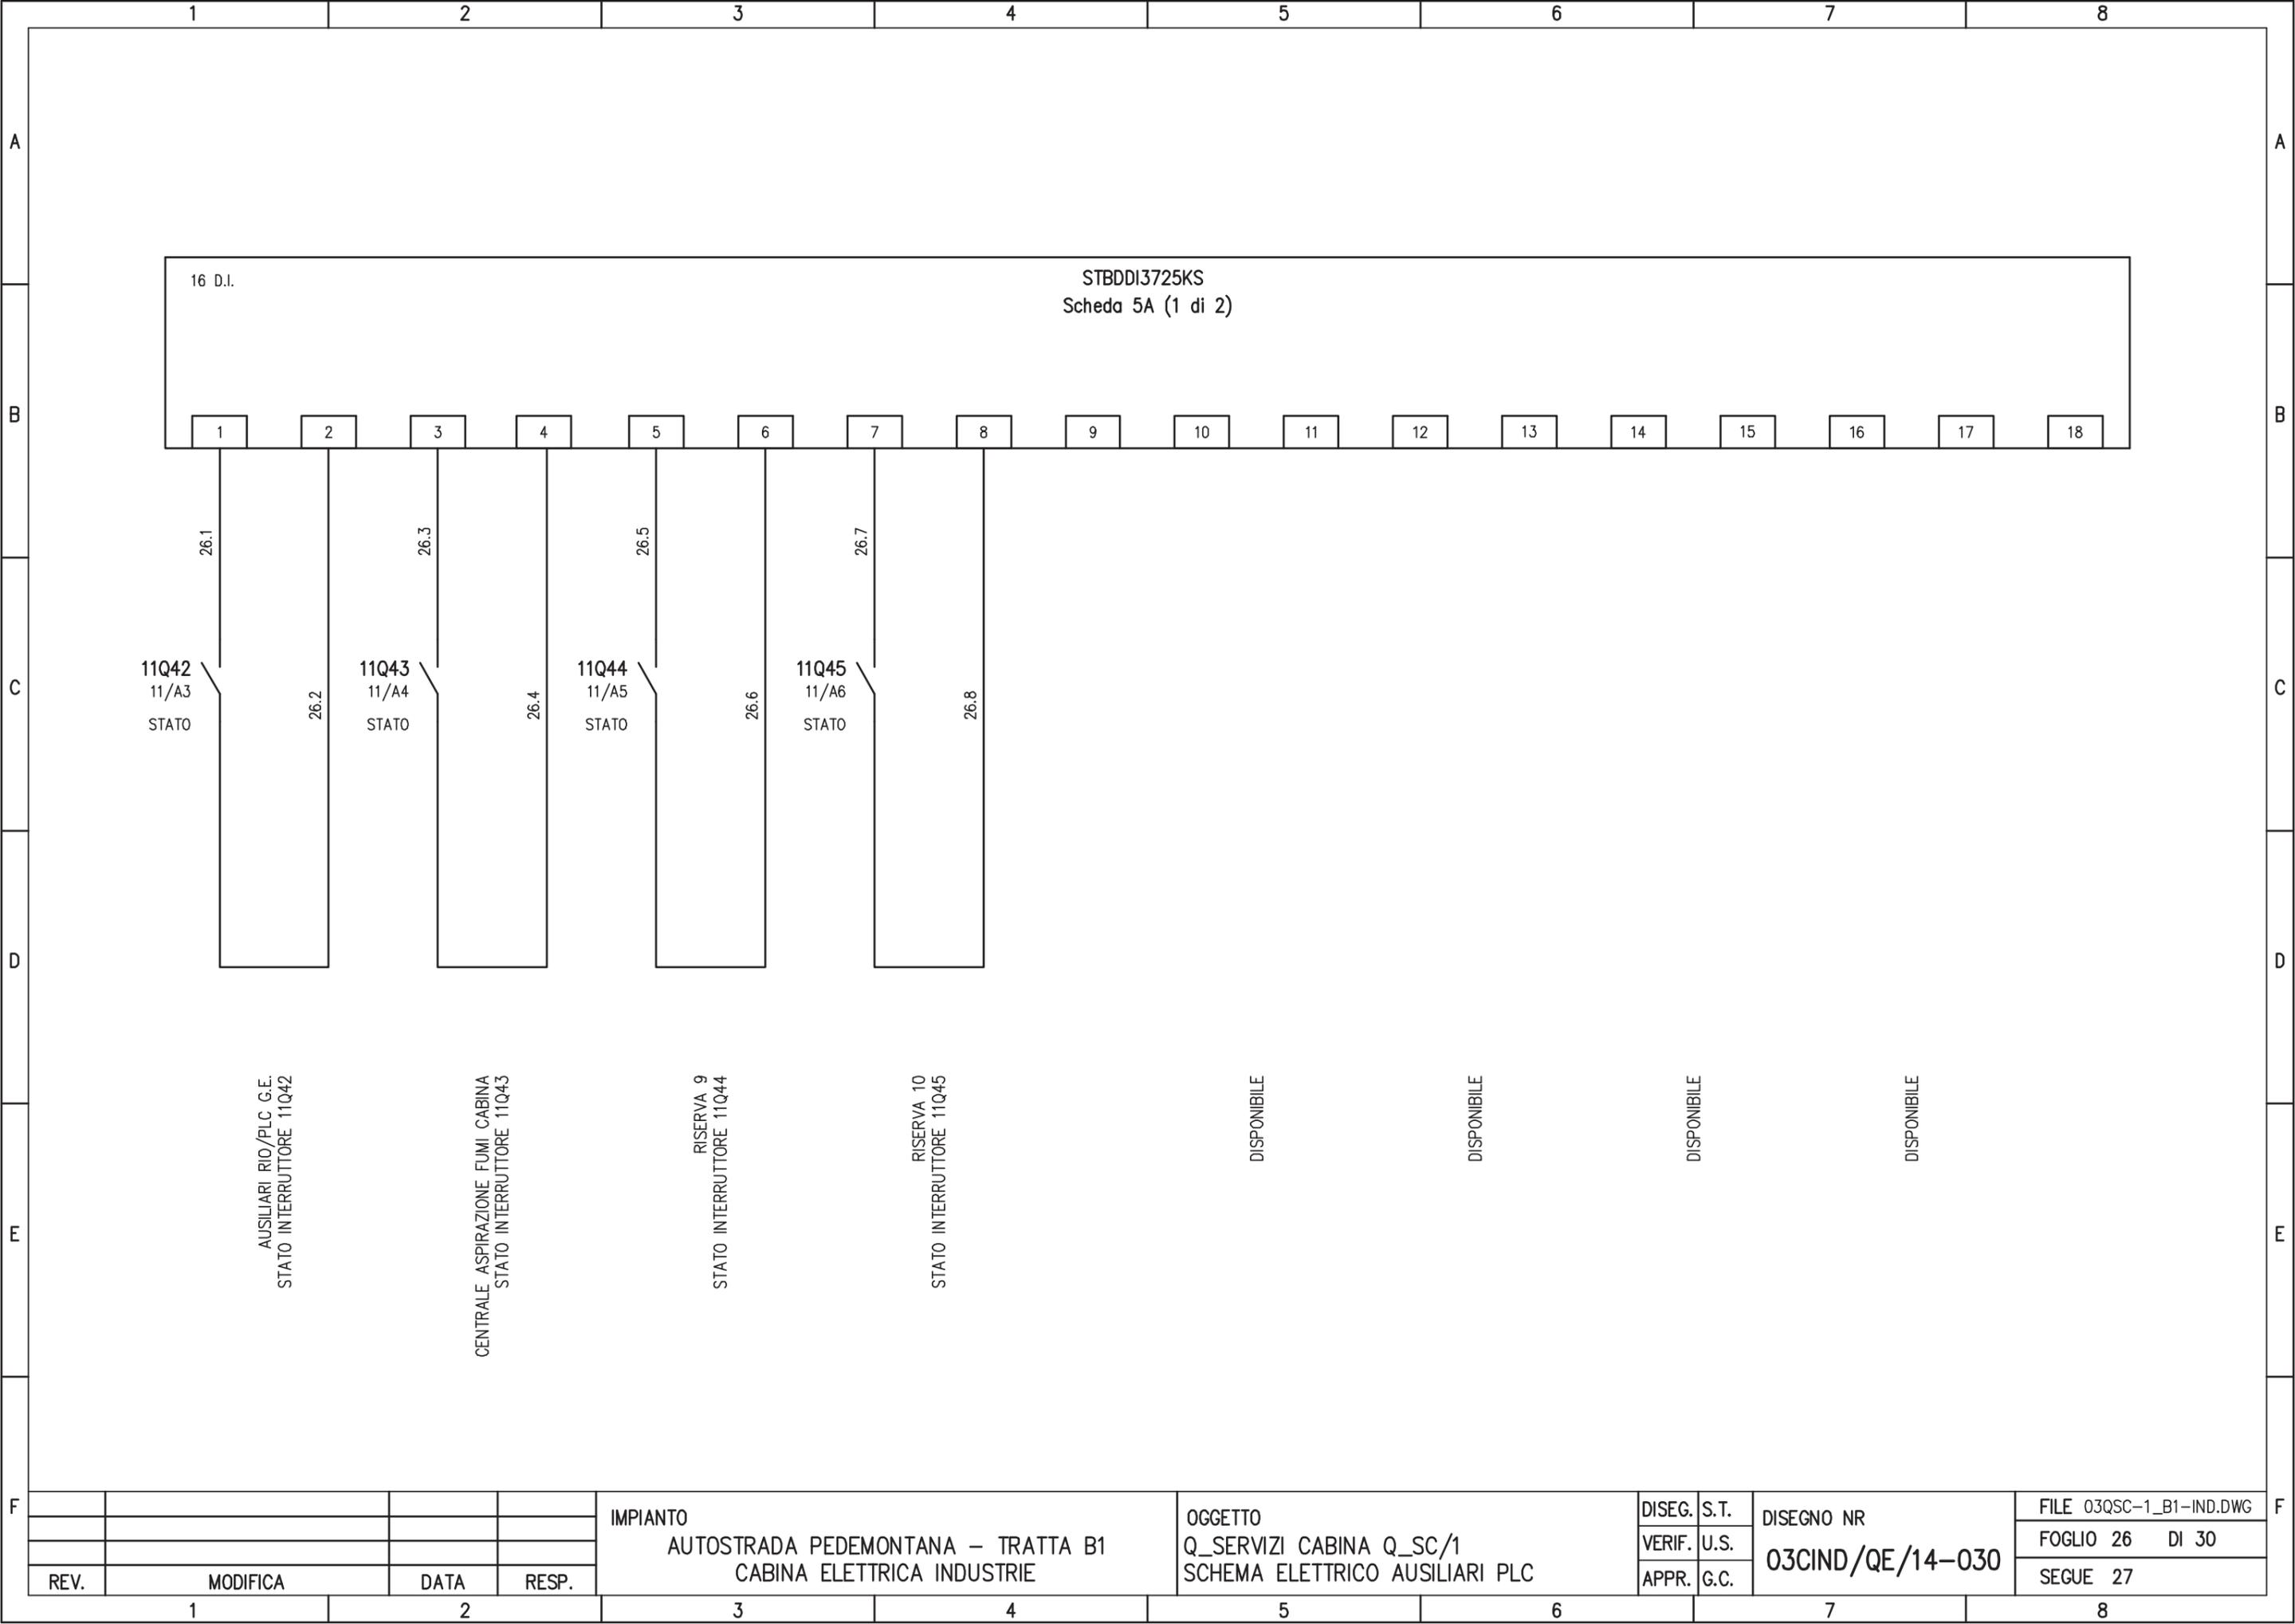

REV.	MODIFICA	DATA	RESP.	IMPIANTO AUTOSTRADA PEDEMONTANA – TRATTA B1 CABINA ELETTRICA INDUSTRIE	OGGETTO Q_SERVIZI CABINA Q_SC/1 SCHEMA ELETTRICO AUSILIARI PLC	DISEG.	S.T.	DISEGNO NR 03CIND/QE/14-030	FILE 03QSC-1_B1-IND.DWG
						VERIF.	U.S.		FOGLIO 26 DI 30
						APPR.	G.C.		SEGUE 27

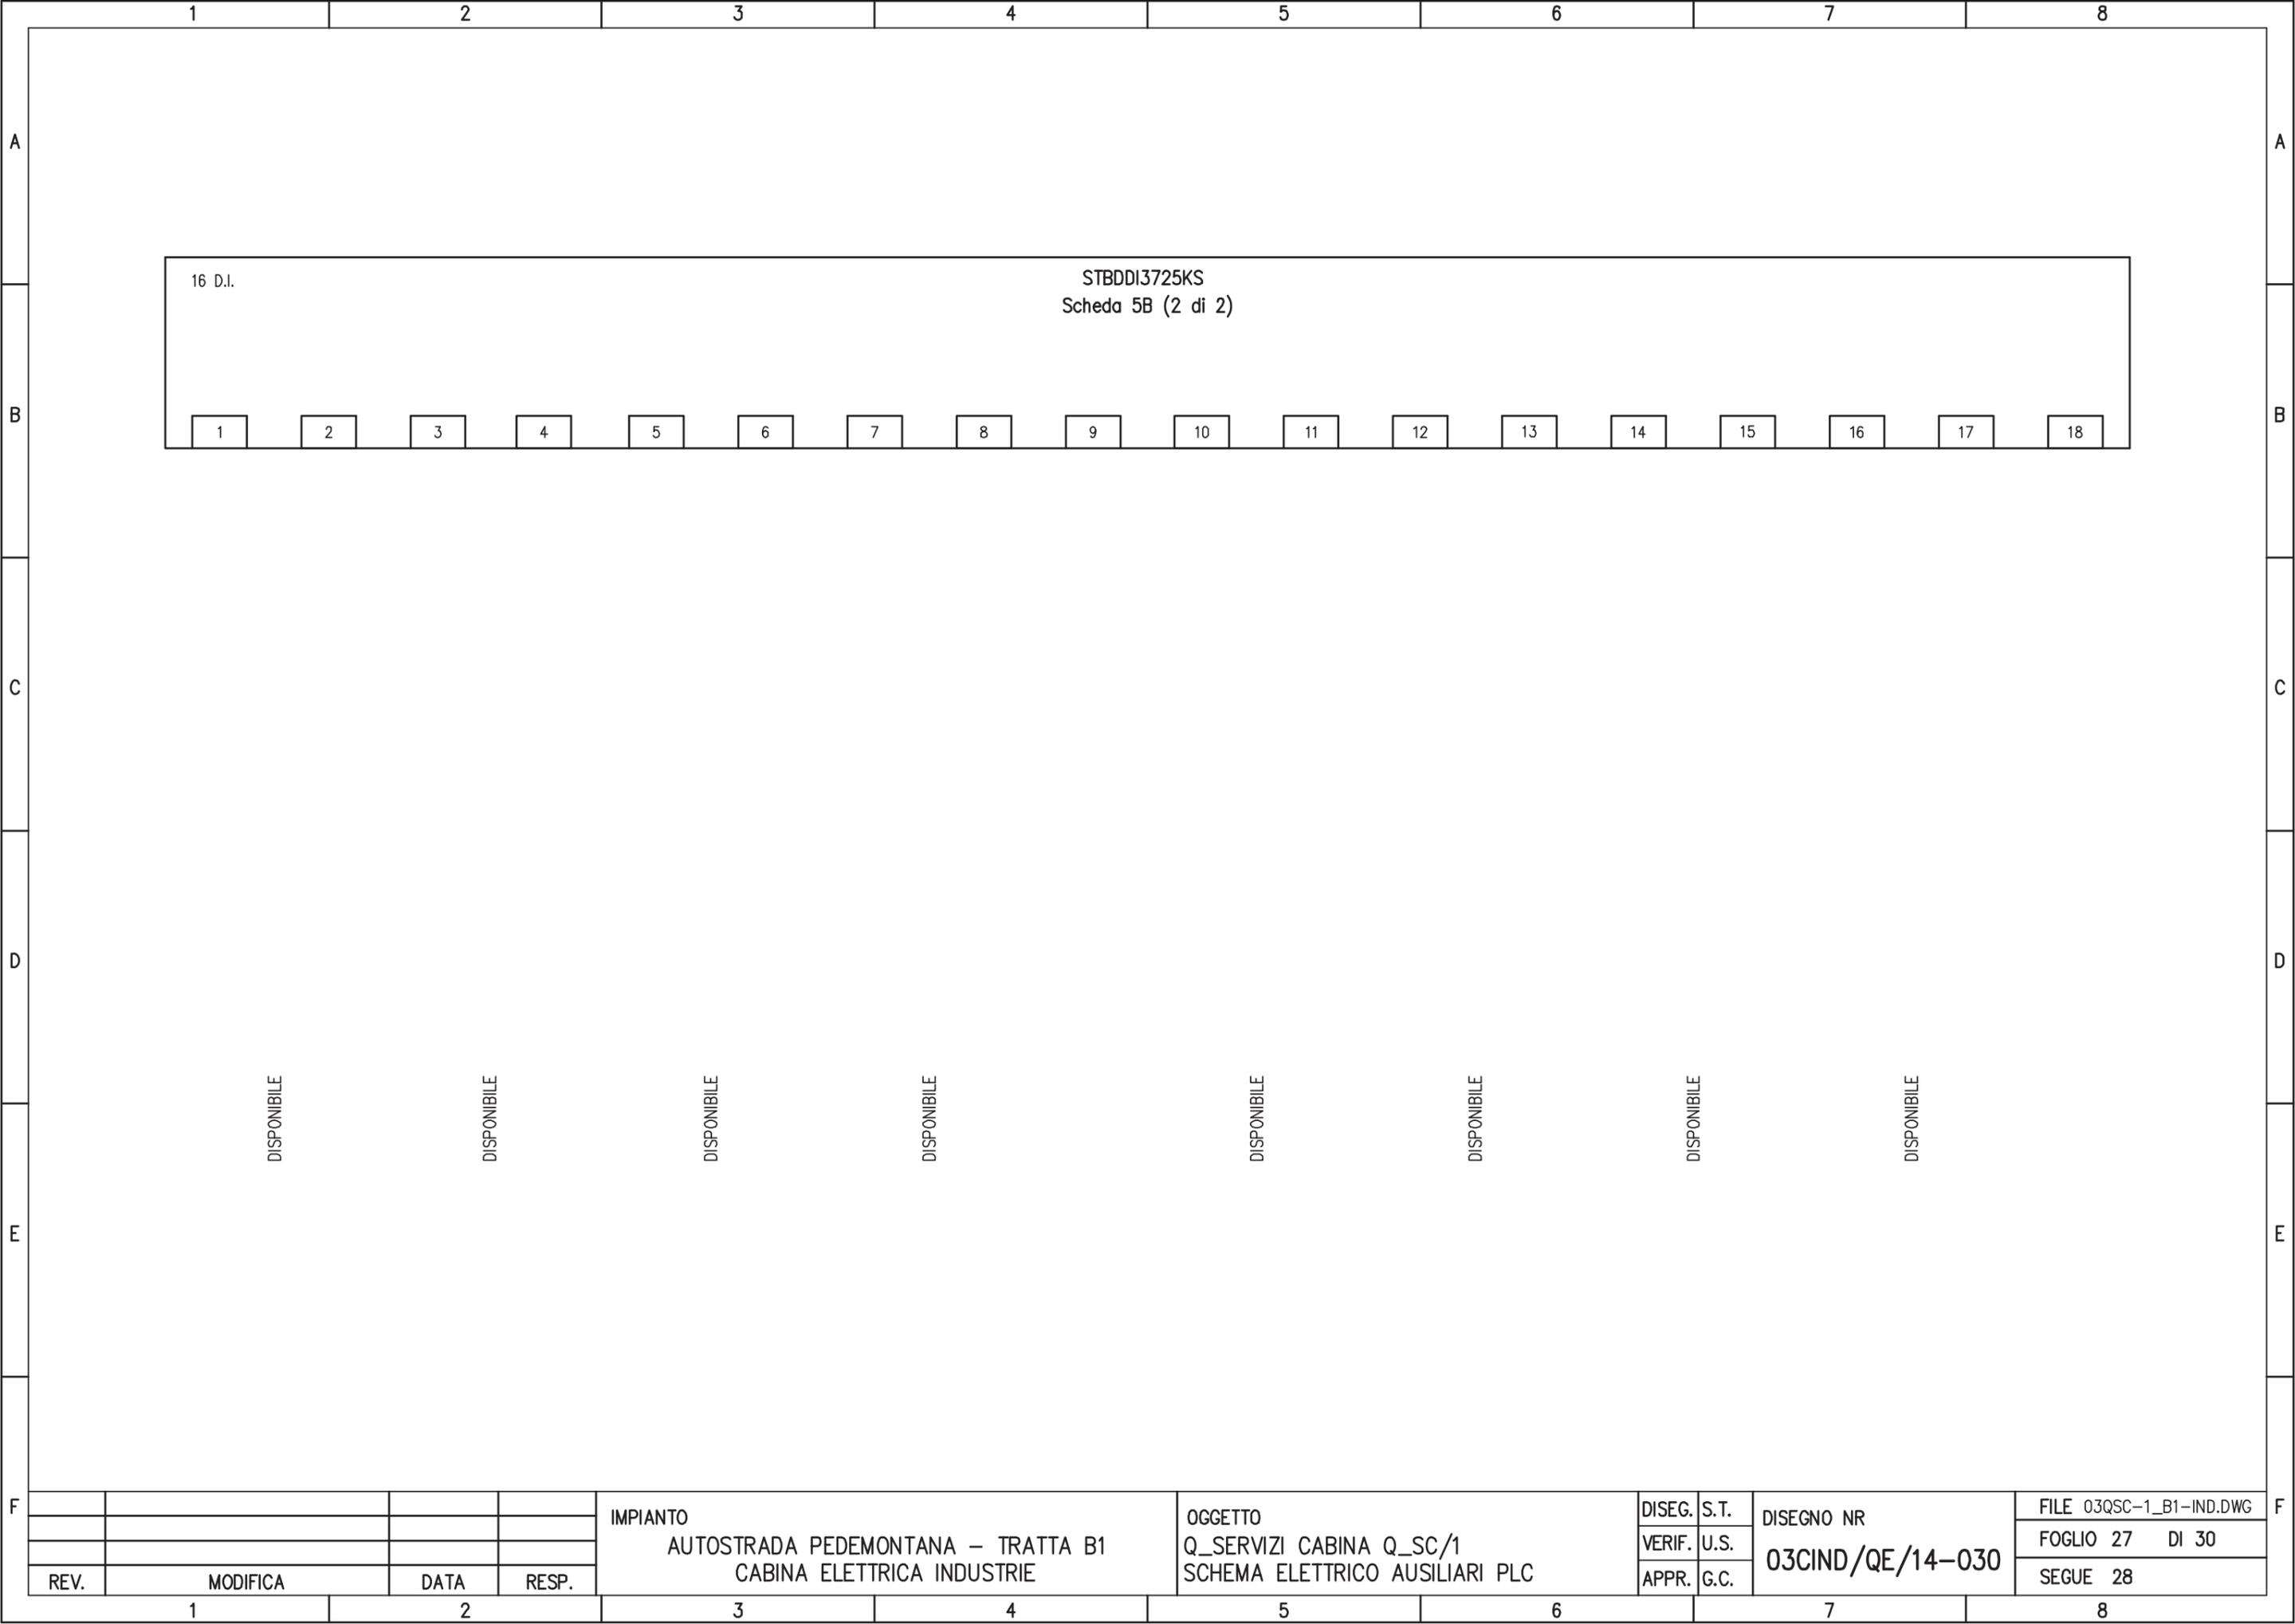

16 D.I.

STBDDI3725KS
 Scheda 5B (2 di 2)

- 1
- 2
- 3
DISPONIBILE

DISPONIBILE

				IMPIANTO AUTOSTRADA PEDEMONTANA – TRATTA B1 CABINA ELETTRICA INDUSTRIE	OGGETTO Q_SERVIZI CABINA Q_SC/1 SCHEMA ELETTRICO AUSILIARI PLC	DISEG.	S.T.	DISEGNO NR	FILE 03QSC-1_B1-IND.DWG
						VERIF.	U.S.	03CIND/QE/14-030	FOGLIO 27 DI 30
REV.	MODIFICA	DATA	RESP.			APPR.	G.C.		SEGUE 28
1	2	3	4	5	6	7	8		

1

2

3

4

5

6

7

8

PAGINA DISPONIBILE

A

A

B

B

C

C

D

D

E

E

F

F

				IMPIANTO	OGGETTO	DISEG.	S.T.	DISEGNO NR	FILE 03QSC-1_B1-IND.DWG
				AUTOSTRADA PEDEMONTANA - TRATTA B1	Q_SERVIZI CABINA Q_SC/1	VERIF.	U.S.	03CIND/QE/14-030	FOGLIO 29 DI 30
REV.	MODIFICA	DATA	RESP.	CABINA ELETTRICA INDUSTRIE	SCHEMA ELETTRICO AUSILIARI PLC	APPR.	G.C.		SEGUE 30

1

2

3


4

5

6

7

8

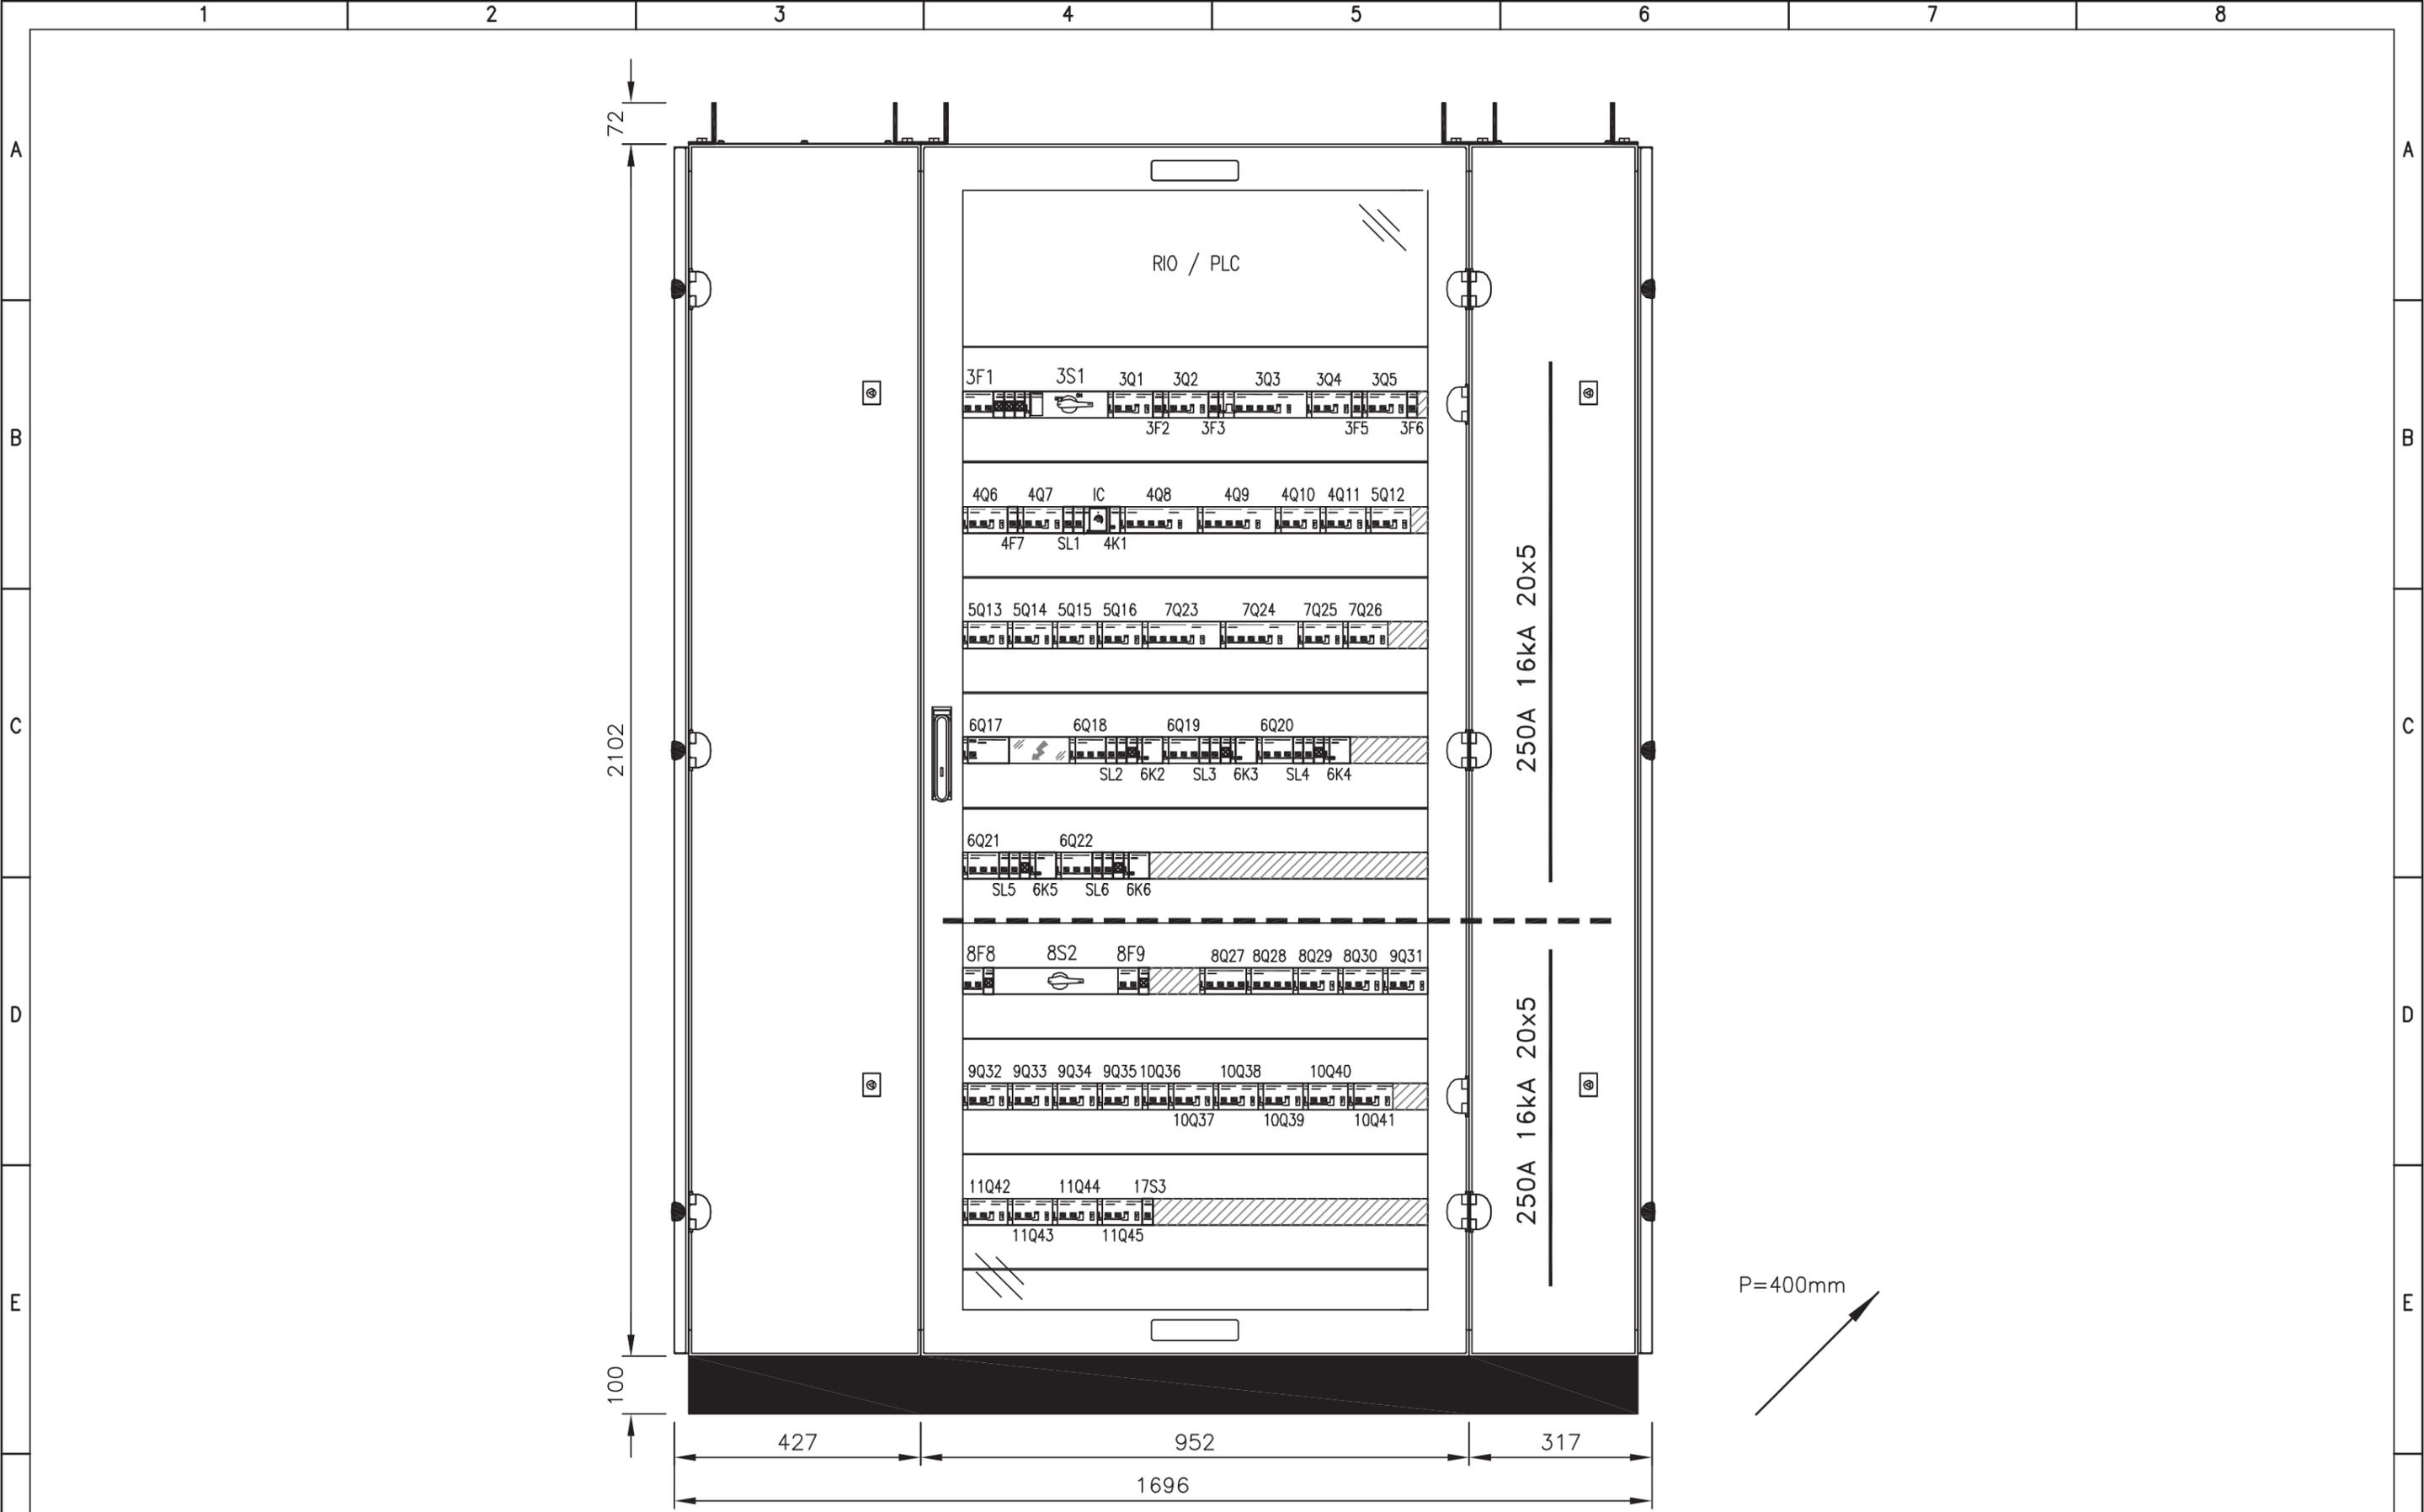

REV.	MODIFICA	DATA	RESP.
1			
2			

IMPIANTO
 AUTOSTRADA PEDEMONTANA – TRATTA B1
 CABINA ELETTRICA INDUSTRIE

OGGETTO
 Q_SERVIZI CABINA Q_SC/1
 FRONTE QUADRO

DISEG.	S.T.	DISEGNO NR 03CIND/QE/14-030
VERIF.	U.S.	
APPR.	G.C.	

FILE 03QSC-1_B1-IND.DWG
FOGLIO 30 DI 30
SEGUE

CARATTERISTICHE PRINCIPALI DEL QUADRO

NORME DI RIFERIMENTO

CEI EN 61439-2

CONDIZIONI AMBIENTALI

GRADO DI INQUINAMENTO

3

TEMPERATURA AMBIENTE

-5/+40°C

ALTITUDINE

≤1000m s.l.m.

CARATTERISTICHE ELETTRICHE

TENSIONE NOMINALE D' ISOLAMENTO (Ui)

500V

TENSIONE NOMINALE D' IMPIEGO (Ue)

400V

FREQUENZA

50Hz

CORRENTE NOMINALE SBARRE PRINCIPALI (In)

250 A

CORRENTE DI C.C. TRIFASE (Ik)

6 kA

CORRENTE MASSIMA DI PICCO

10,2 kA

POTERE D'INTERRUZIONE (Icu)

10 kA

POTERE DI CHIUSURA (Icm=Icu x n)

17 kA

CARATTERISTICHE MECCANICHE

GRADO DI PROTEZIONE ESTERNO

IP 55

GRADO DI PROTEZIONE INTERNO

IP 20

ACCESSIBILITA'

FRONTALE

AMPLIABILITA'

LATERALE

PORTA FRONTALE

VETRO

INGRESSO/USCITE

BASSO

COLORE

RAL 7035

ESECUZIONE

FORMA 2a

MATERIALE

LAMIERA METALLICA

LEGENDA SIMBOLI

Simbolo	Descrizione
-----	Collegamento meccanico-pneumatico-idraulico
/ /	Conduttura monofase con conduttore neutro
/// /	Conduttura trifase con conduttore neutro
/// / T	Conduttura trifase con conduttore protezione e neutro
//	Conduttura bifase
/ / T	Conduttura monofase con conduttore di neutro e terra
⊗	Lampada, lampada di segnalazione
⊞	Scaricatore
⚡	Interruttore di manovra-sezionatore, con fusibile incorpor.
⚡	Sezionatore con fusibile incorporato
⚡	Sezionatore con fusibile incorporato
⊞	Bobina di comando con 2 avvolg.separati, rappres.raggrupp.
⊞	Bobina di comando contattori
⚡	Interrutt. di pot.ad apert.autom.funz.per corr.magnetoter.differ.
⚡	Interrutt. di pot.ad apert.autom.funz.per corr.magnetoter.
⚡	Interruttore di manovra-sezionatore
⚡	Contattore (contatto di chiusura)
⚡	Selettore a 3 posizioni
⚡	Contatto di chiusura
□	Terminale o morsetto (030202v2)
○	Terminale o morsetto (030202)
⊞	Terra
Ⓜ	Comando a motore elettrico
--∇--	Interblocco meccanico tra due apparecchi

IMPIANTO

AUTOSTRADA PEDEMONTANA - TRATTA B1
CABINA ELETTRICA INDUSTRIE

OGGETTO

Q_ILLUMINAZ. GALL. COPRENO Q_ILL/1
LEGENDA SIMBOLI - ELENCO REVISIONI

DISEG. S.T.

DISEGNO NR

FILE 04QILL-1_B1-IND.DWG

VERIF. U.S.

04CIND/QE/14-030

FOGLIO 2 DI 32

APPR. G.C.

SEGUE 3

REV.

1

MODIFICA

2

DATA

RESP.

3


4

5


6

7

8

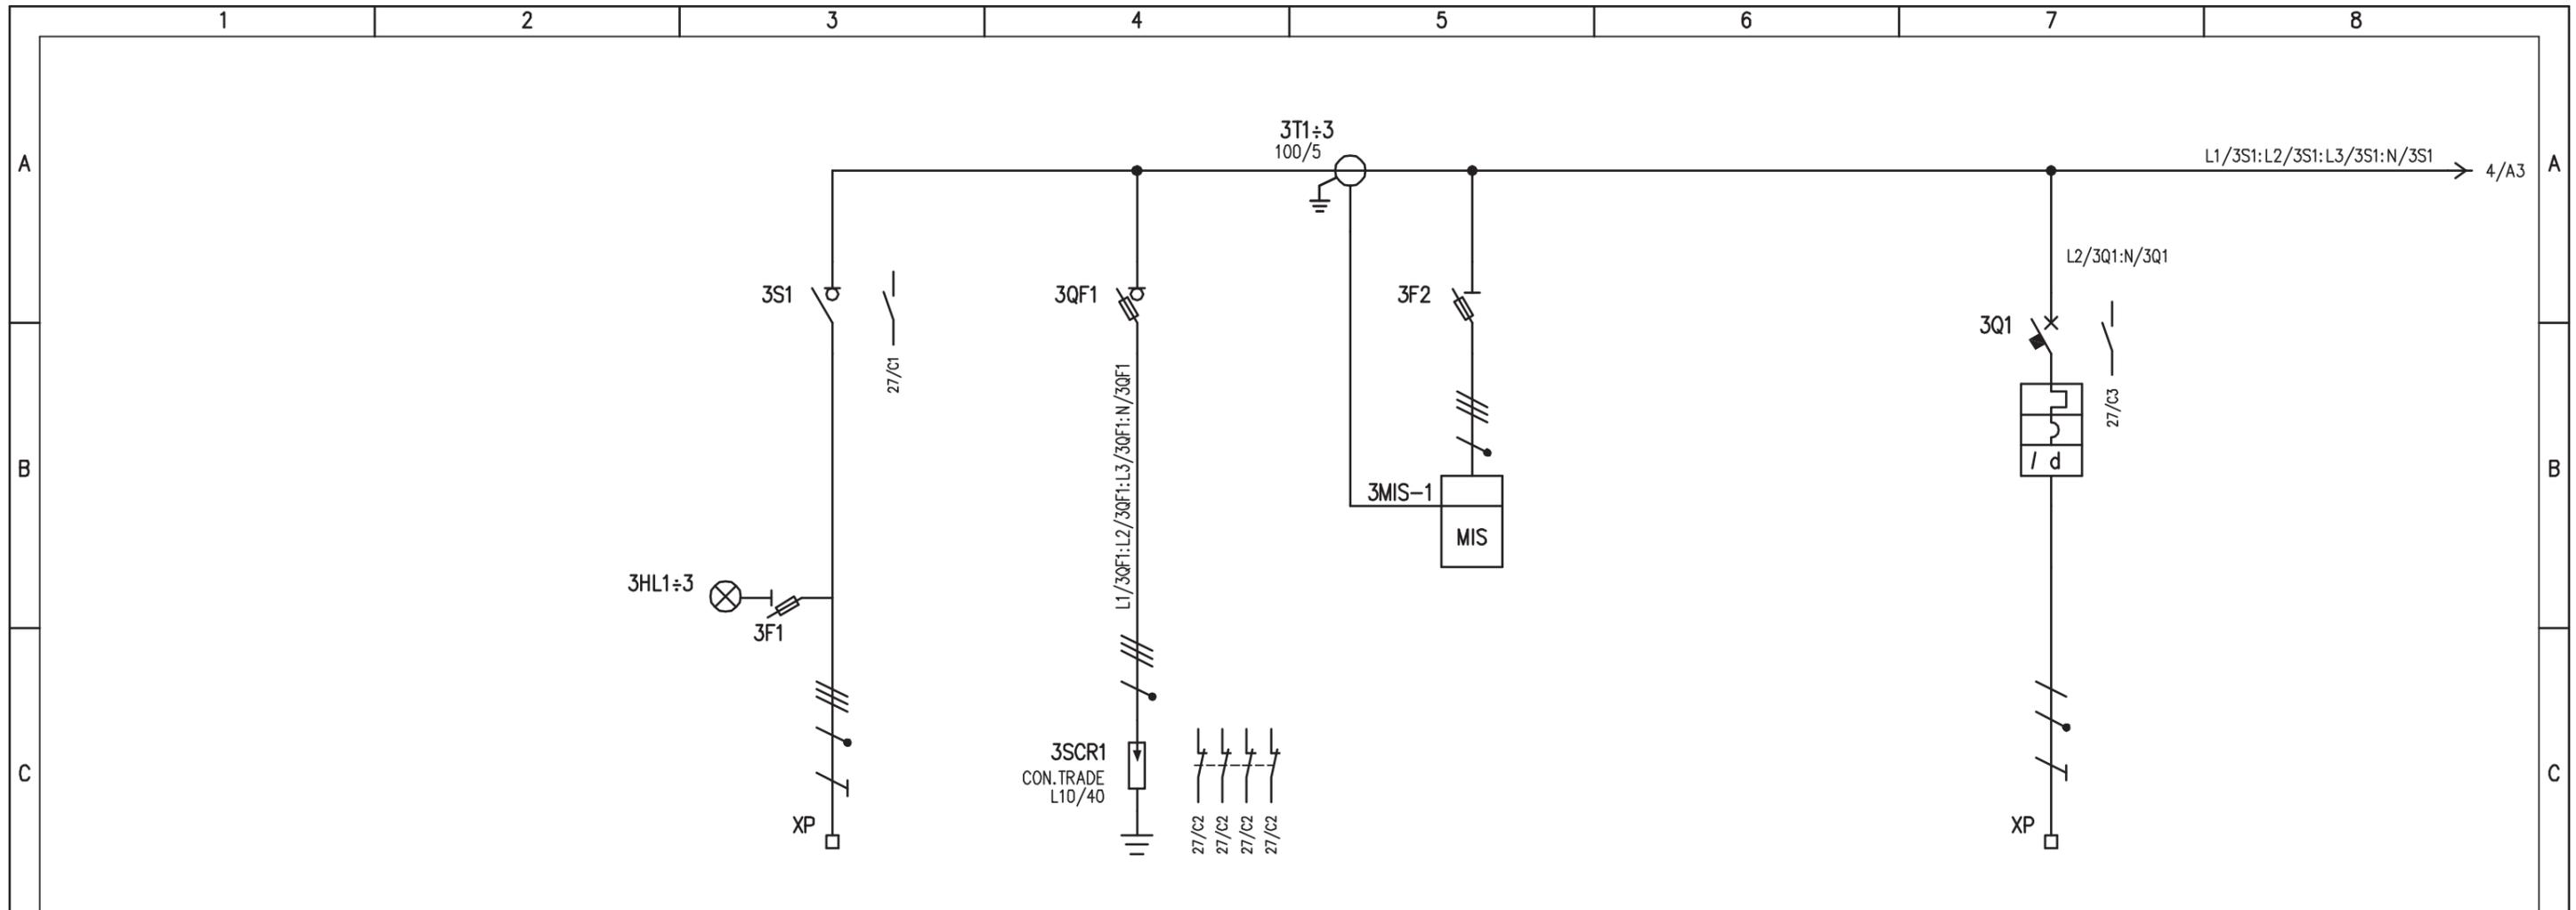


UTENZA		DENOMINAZIONE		ALIMENTAZIONE DA QGBT - SEZ. PRIV.		LIMITATORI DI SOVRATENSIONI		STRUMENTO DI MISURA MULTIFUNZIONE		RISERVA	
		SIGLA		3S1		3SCR1		3MIS-1		3Q1	
		TIPO		TN-S							
		POTENZA TOT. kW		22							
		Ue V lb		A		400 35,3				230	
		COEF. CONTEMP. COS φ		1 0.9							
INTERRUTTORE O SEZIONATORE		COSTRUTTORE		G. SCHNEIDER		G. SCHNEIDER		G. SCHNEIDER		G. SCHNEIDER	
		TIPO		INS				PM5110		ic60H + VIGI	
		N.POLI		In		A		4 100		2 6	
		Ith		A Idn		A		/ /		6 0,03 (A)	
		Im (o curva)		A Pdi		kA		/ /		60 (C) 15	
FUSIBILE		TIPO		STI (3P+N) - 10,3x38		SBI (3P+N) - 22x58		STI (3P+N) - 10,3x38			
		CALIBRO		A		gG / 2		gG / 125		gG / 2	
CONTATTORE		TIPO									
		In		A Pn		kW					
RELE' TERMICO		TIPO									
		TARATURA		A							
LINEA DI POTENZA		TIPO CAVO		FG7(O)M1							
		FORMAZIONE		4x1x50+1G25							
		LUNGHEZZA		m							
		Iz		A							
		C.d.T. a In %		C.d.T. a lb %							
		Zk mΩ		Zs mΩ							
		Ik trifase/monof. kA		Ik1 fase/terra kA							
		NUMERAZIONE MORSETTIERA		L1/1:L2/1:L3/1:N/1:PE						L2/3Q1:N/3Q1:PE	
		IMPIANTO		AUTOSTRADA PEDEMONTANA - TRATTA B1		CABINA ELETTRICA INDUSTRIE		OGGETTO		Q_ILLUMINAZ. GALL. COPRENO Q_ILL/1	
		DISEG. S.T.		VERIF. U.S.		APPR. G.C.		DISEGNO NR		04CIND/QE/14-030	
		FILE		FOGLIO		DI		SEGUE		4	
		REV.		MODIFICA		DATA		RESP.			
		1		2		3		4		5	
		6		7		8					

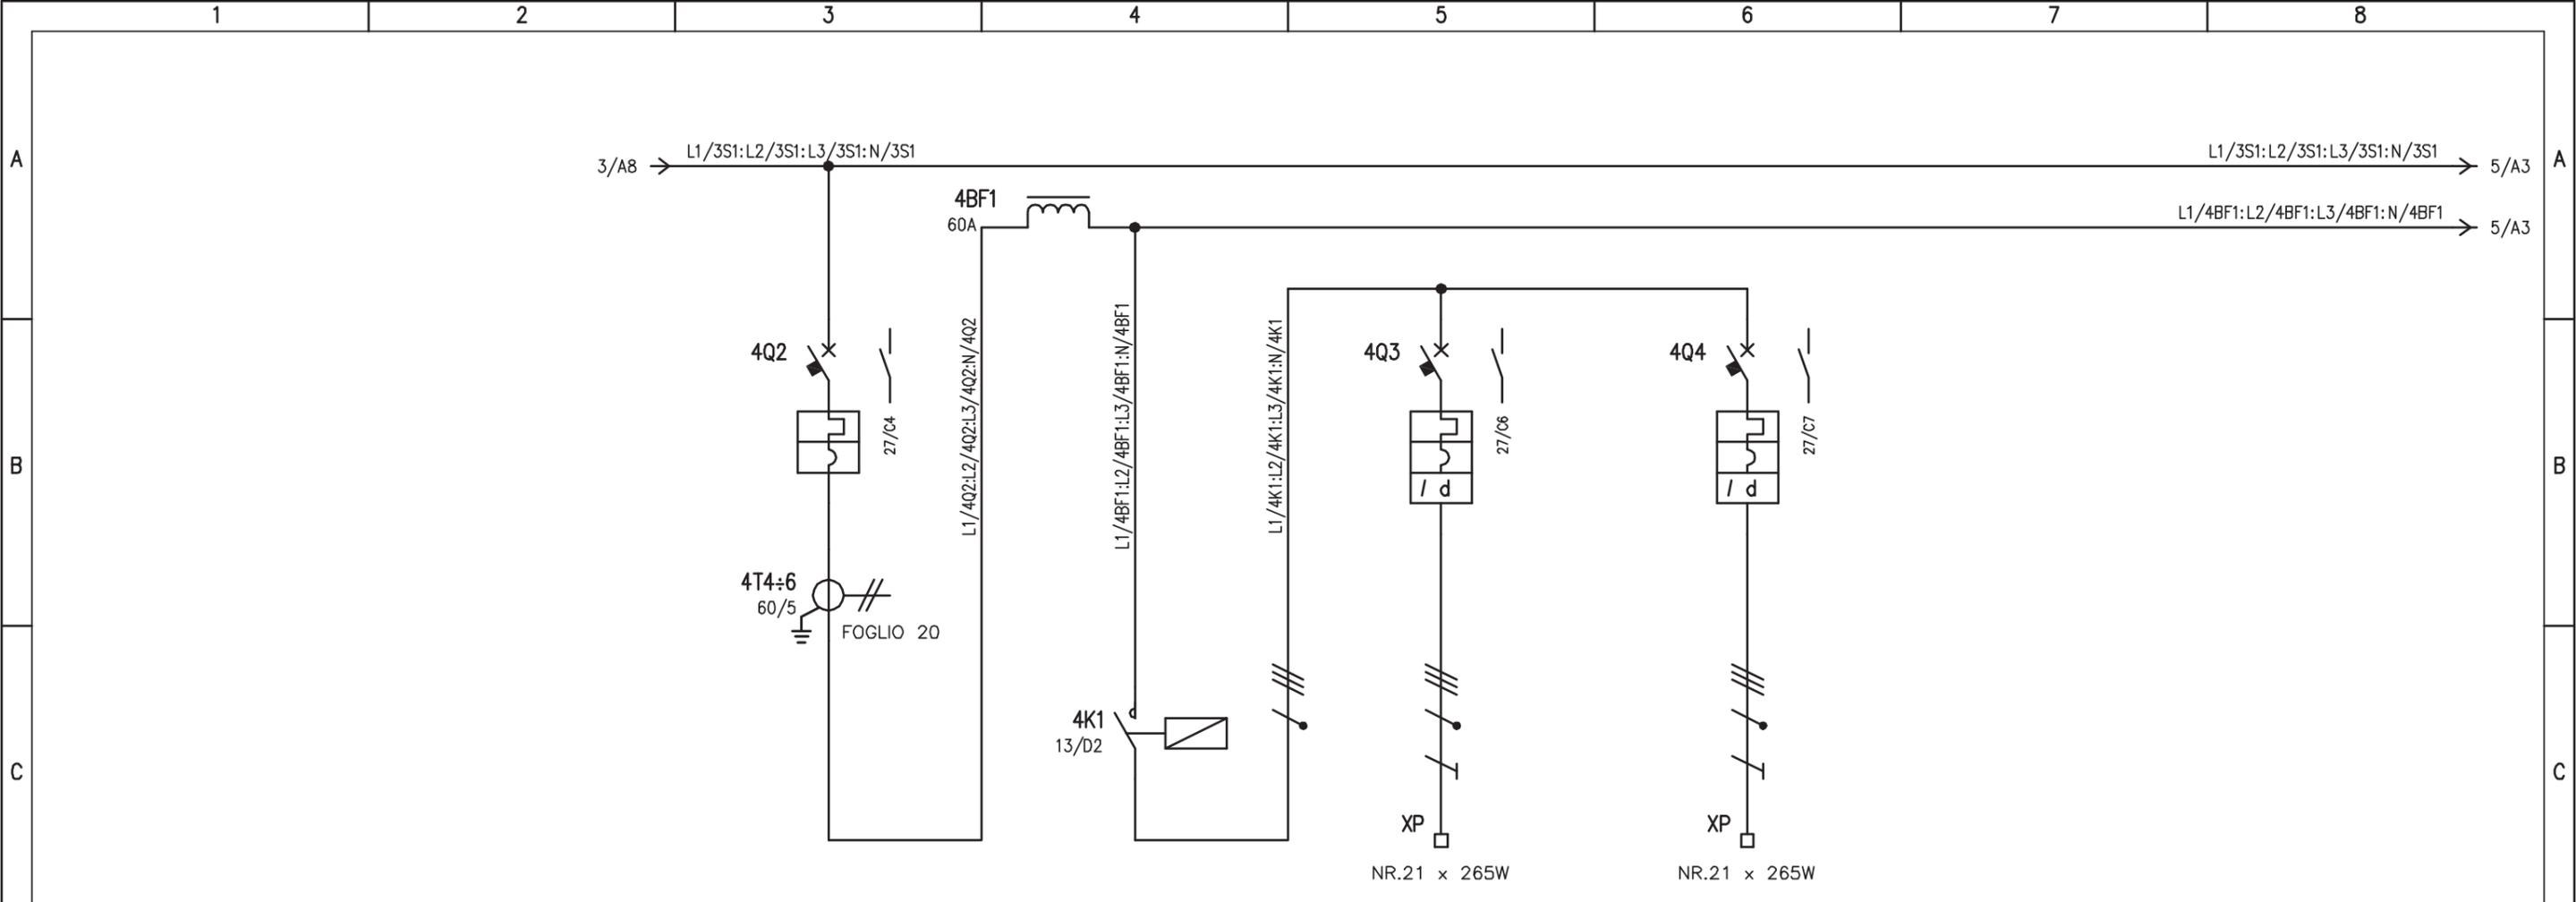


UTENZA	DENOMINAZIONE		GENERALE RINFORZO LATO 1-2		TELERUTTORE RINFORZO 1		ILL. RINFORZO CIRCUITO R1.1		ILL. RINFORZO CIRCUITO R1.2			
	SIGLA		4Q2		4K1		R1.1		R1.2			
	TIPO	POTENZA TOT. kW	TT		TT		5,56		5,56			
	Ue V	Ib A	400		400		400	8,93	400	8,93		
COEF. CONTEMP.	COS φ	1	0,9	1	0,9	1	0,9	1	0,9			
INTERRUTTORE O SEZIONATORE	CONSTRUTTORE		G. SCHNEIDER		G. SCHNEIDER		G. SCHNEIDER		G. SCHNEIDER			
	TIPO		iC60H		iC60H		iC60H + VIGI		iC60H + VIGI			
	N.POLI	In A	4	50			4	16	4	16		
	Ith A	Iln A	50				16	0,5 (AC)	16	0,5 (AC)		
I _m (o curva) A	Pdi kA	500 (C)	15			160 (C)	15	160 (C)	15			
FUSIBILE	TIPO											
	CALIBRO	A										
CONTATTORE	TIPO			LC1-DT / AC3								
	In A	Pn kW										
RELE' TERMICO	TIPO											
	TARATURA	A										
LINEA DI POTENZA	TIPO CAVO						FG7(O)M1		FG7(O)M1			
	FORMAZIONE						4x10		4x10			
	LUNGHEZZA		m				440		440			
	Iz		A									
	C.d.T. a In %	C.d.T. a Ib %										
	Zk mΩ	Zs mΩ										
	I _k trifase/monof. kA	I _{k1} fase/terra kA										
NUMERAZIONE MORSETTIERA						L1/4Q3:L2/4Q3:L3/4Q3:N/4Q3:PE		L1/4Q4:L2/4Q4:L3/4Q4:N/4Q4:PE				

IMPIANTO		OGGETTO		DISEG. S.T.		DISEGNO NR		FILE 04QILL-1_B1-IND.DWG	
AUTOSTRADA PEDEMONTANA - TRATTA B1		Q_ILLUMINAZ. GALL. COPRENO Q_ILL/1		VERIF. U.S.		04CIND/QE/14-030		FOGLIO 4 DI 32	
CABINA ELETTRICA INDUSTRIE		SCHEMA ELETTRICO DI POTENZA		APPR. G.C.				SEGUE 5	
REV.	MODIFICA	DATA	RESP.						

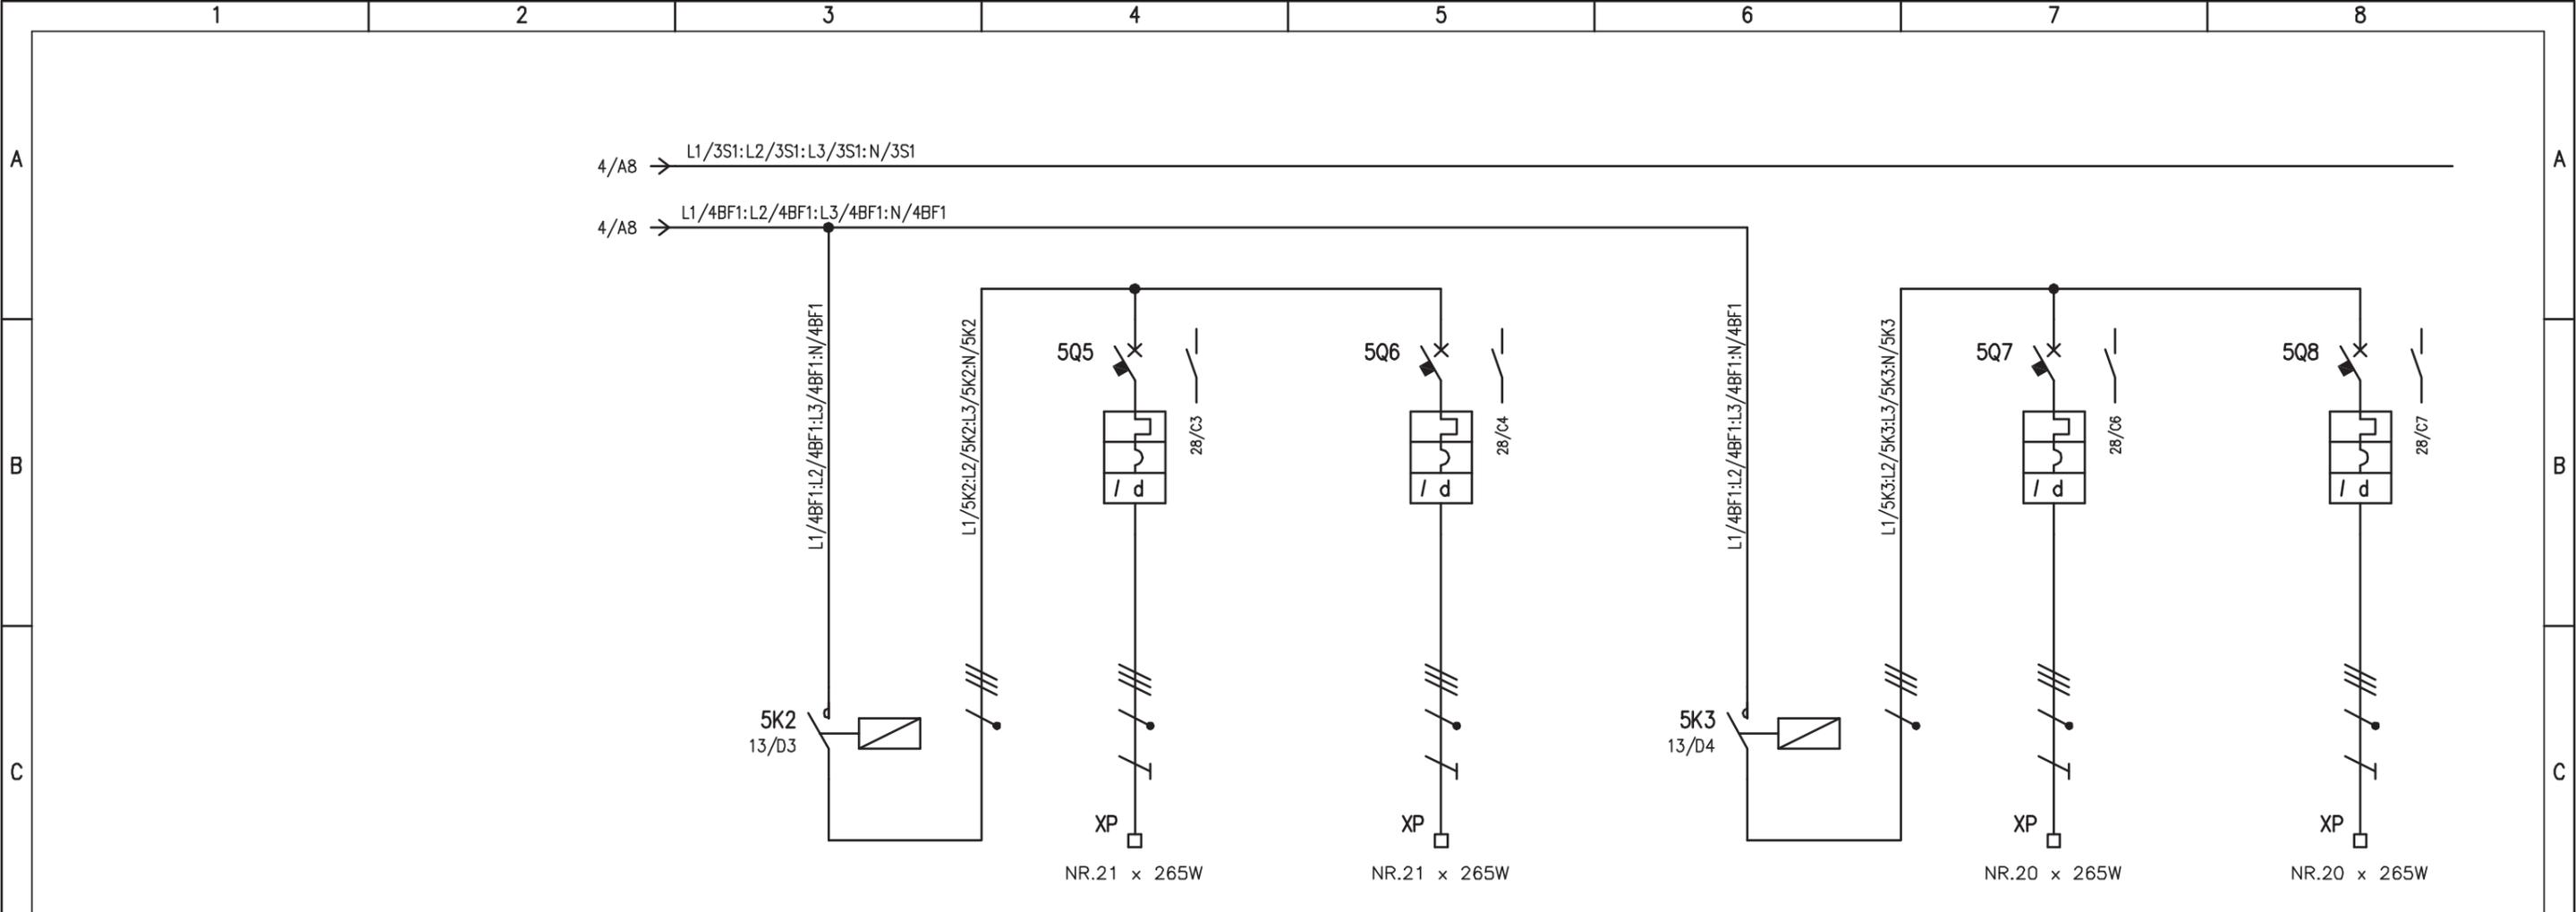


D	UTENZA	DENOMINAZIONE		TELERUTTORE RINFORZO 2		ILL. RINFORZO CIRCUITO R2.1		ILL. RINFORZO CIRCUITO R2.2		TELERUTTORE RINFORZO 3		ILL. RINFORZO CIRCUITO R3.1		ILL. RINFORZO CIRCUITO R3.2		
		SIGLA		5K2		R2.1		R2.2		5K3		R3.1		R3.2		
		TIPO	POTENZA TOT.	TT	5,56	5,56	TT	5,3	5,3							
		Ue	V lb	A	400	400	8,93	400	8,93	400	8,5	400	8,5	400	8,5	
COEF. CONTEMP.		COS φ		1	0,9	1	0,9	1	0,9	1	0,9	1	0,9	1	0,9	
E	INTERRUTTORE O SEZIONATORE	COSTRUTTORE		G. SCHNEIDER		G. SCHNEIDER		G. SCHNEIDER		G. SCHNEIDER		G. SCHNEIDER		G. SCHNEIDER		
		TIPO		iC60H + VIGI		iC60H + VIGI		iC60H + VIGI		iC60H + VIGI		iC60H + VIGI		iC60H + VIGI		
		N.POLI	In	A	4	16	4	16	4	16	4	16	4	16	4	16
		Ith	A	Idn	A	16	0,5 (AC)	16	0,5 (AC)	16	0,5 (AC)	16	0,5 (AC)	16	0,5 (AC)	16
Im (o curva)		A	Pdi	kA	160 (C)	15	160 (C)	15	160 (C)	15	160 (C)	15	160 (C)	15	160 (C)	15
E	FUSIBILE	TIPO														
		CALIBRO		A												
E	CONTATTORE	TIPO		LC1-DT / AC3						LC1-DT / AC3						
		In	A	Pn	kW	25				25						
E	RELE' TERMICO	TIPO														
		TARATURA		A												
F	LINEA DI POTENZA	TIPO CAVO				FG7(O)M1		FG7(O)M1				FG7(O)M1		FG7(O)M1		
		FORMAZIONE				4x10		4x10				4x10		4x10		
		LUNGHEZZA		m		440		440				440		440		
		Iz		A												
		C.d.T. a In	%	C.d.T. a lb	%											
		Zk	mΩ	Zs	mΩ											
Ik trifase/monof. kA		Ik1 fase/terra kA														
NUMERAZIONE MORSETTIERA				L1/5Q5:L2/5Q5:L3/5Q5:N/5Q5:PE		L1/5Q6:L2/5Q6:L3/5Q6:N/5Q6:PE		L1/5Q7:L2/5Q7:L3/5Q7:N/5Q7:PE		L1/5Q8:L2/5Q8:L3/5Q8:N/5Q8:PE						
F	IMPIANTO		AUTOSTRADA PEDEMONTANA - TRATTA B1		OGGETTO		Q_ILLUMINAZ. GALL. COPRENO Q_ILL/1		DISEG. S.T.		DISEGNO NR		FILE 04QILL-1_B1-IND.DWG			
	CABINA ELETTRICA INDUSTRIE				SCHEMA ELETTRICO DI POTENZA				VERIF. U.S.		04CIND/QE/14-030		FOGLIO 5 DI 32			
									APPR. G.C.				SEGUE 6			
REV.	MODIFICA	DATA	RESP.													

1	2		3		4		5		6		7		8			
A	PAGINA DISPONIBILE														A	
B															B	
C															C	
D	UTENZA	DENOMINAZIONE												D		
		SIGLA														
		TIPO		POTENZA TOT.		kW										
		Ue		V		Ib		A								
D	INTERRUTTORE O SEZIONATORE	COEF. CONTEMP.												D		
		COS φ														
		COSTRUTTORE														
		TIPO														
E	FUSIBILE	N.POLI												E		
		In		A												
		Ith		A		Idn		A								
		Im (o curva)		A		Pdi		kA								
E	CONTATTORE	TIPO												E		
		CALIBRO												A		
	E	RELE' TERMICO	In												A	
			Pn												kW	
F	LINEA DI POTENZA	TIPO												F		
		TARATURA												A		
		TIPO CAVO														
		FORMAZIONE														
		LUNGHEZZA												m		
		Iz												A		
		C.d.T. a In		%		C.d.T. a Ib		%								
Zk		mΩ		Zs		mΩ										
Ik trifase/monof.		kA		Ik1 fase/terra		kA										
F	REV.	NUMERAZIONE MORSETTIERA												F		
		IMPIANTO												F		
		AUTOSTRADA PEDEMONTANA - TRATTA B1														
		CABINA ELETTRICA INDUSTRIE														
F	REV.	OGGETTO												F		
		Q_ILLUMINAZ. GALL. COPRENO Q_ILL/1														
		SCHEMA ELETTRICO DI POTENZA														
F	REV.	DISEG.		S.T.		DISEGNO NR		FILE 04QILL-1_B1-IND.DWG		F						
		VERIF.		U.S.		04CIND/QE/14-030		FOGLIO 6 DI 32								
		APPR.		G.C.				SEGUE 7								
1	2		3		4		5		6		7		8			

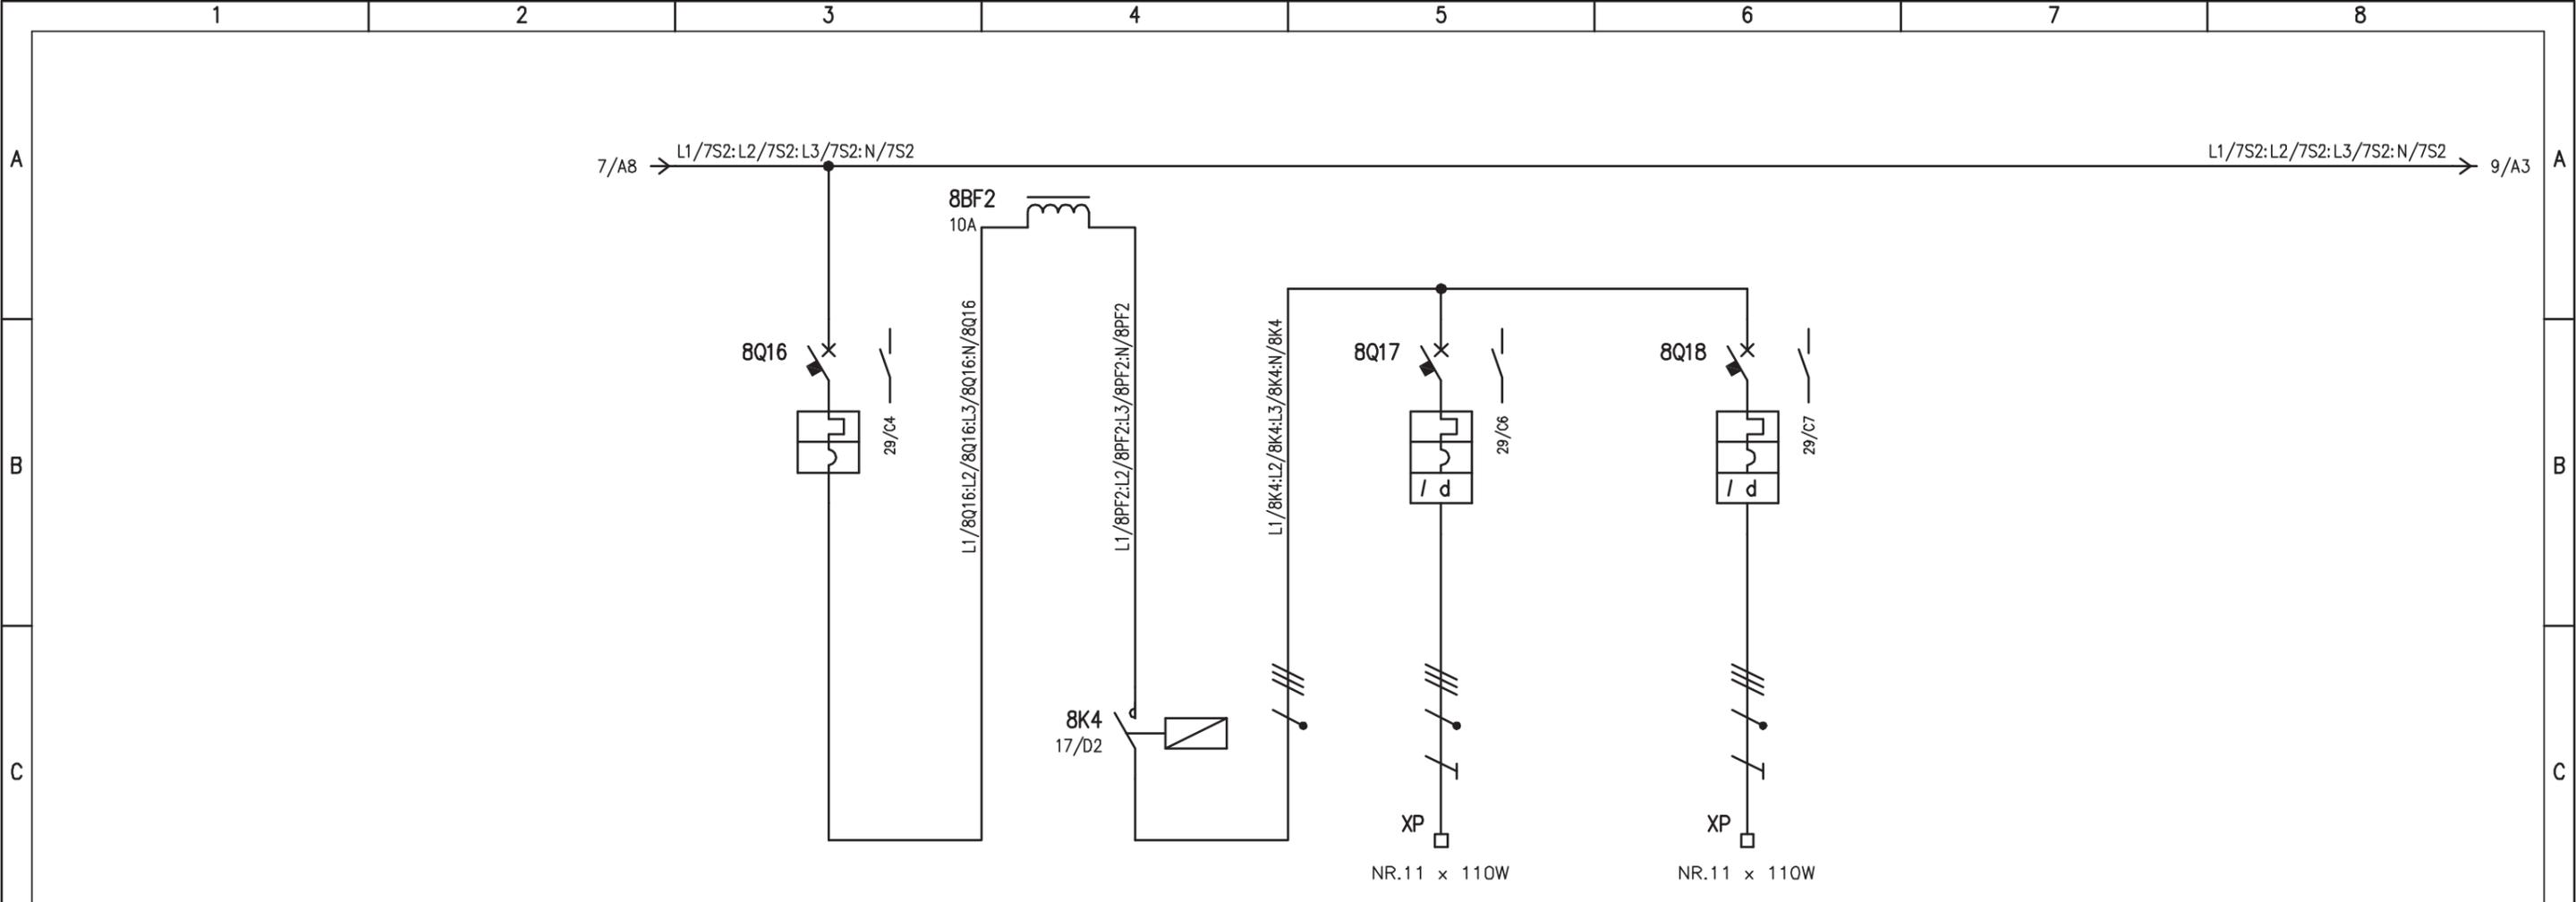


UTENZA	DENOMINAZIONE		GENERALE PERMANENTE LATO 1-2		TELERUTTORE PERMANENTE 1-2		ILL. PERMANENTE CIRCUITO P1.1		ILL. PERMANENTE CIRCUITO P1.2	
	SIGLA		8Q16		8K4		P1.1		P1.2	
	TIPO	POTENZA TOT. kW	TT		TT			1,21		1,21
	Ue V	Ib A	400		400		400	1,94	400	1,94
COEF. CONTEMP.	COS φ	1	0,9	1	0,9	1	0,9	1	0,9	
INTERRUTTORE O SEZIONATORE	COSTRUTTORE		G. SCHNEIDER		G. SCHNEIDER		G. SCHNEIDER		G. SCHNEIDER	
	TIPO		iC60H		iC60H		iC60H + VIGI		iC60H + VIGI	
	N.POLI	In A	4	20			4	6	4	6
	Ith A	Idn A	20				6	0,5 (A)	6	0,5 (A)
Im (o curva) A	Pdi kA	200 (C)	15			60 (C)	15	60 (C)	15	
FUSIBILE	TIPO									
	CALIBRO		A							
CONTATTORE	TIPO				LC1-DT / AC3					
	In A	Pn kW			25					
RELE' TERMICO	TIPO									
	TARATURA		A							
LINEA DI POTENZA	TIPO CAVO						FG7(O)M1		FG7(O)M1	
	FORMAZIONE						4x6		4x6	
	LUNGHEZZA		m				440		440	
	Iz A									
	C.d.T. a In %	C.d.T. a Ib %								
	Zk mΩ	Zs mΩ								
	Ik trifase/monof. kA	Ik1 fase/terra kA								
NUMERAZIONE MORSETTIERA						L1/8Q17:L2/8Q17:L3/8Q17:N/8Q17:PE		L1/8Q18:L2/8Q18:L3/8Q18:N/8Q18:PE		

IMPIANTO		OGGETTO		DISEG. S.T.		DISEGNO NR		FILE 04QILL-1_B1-IND.DWG	
AUTOSTRADA PEDEMONTANA - TRATTA B1		Q_ILLUMINAZ. GALL. COPRENO Q_ILL/1		VERIF. U.S.		04CIND/QE/14-030		FOGLIO 8 DI 32	
CABINA ELETTRICA INDUSTRIE		SCHEMA ELETTRICO DI POTENZA		APPR. G.C.				SEGUE 9	
REV.	MODIFICA	DATA	RESP.						

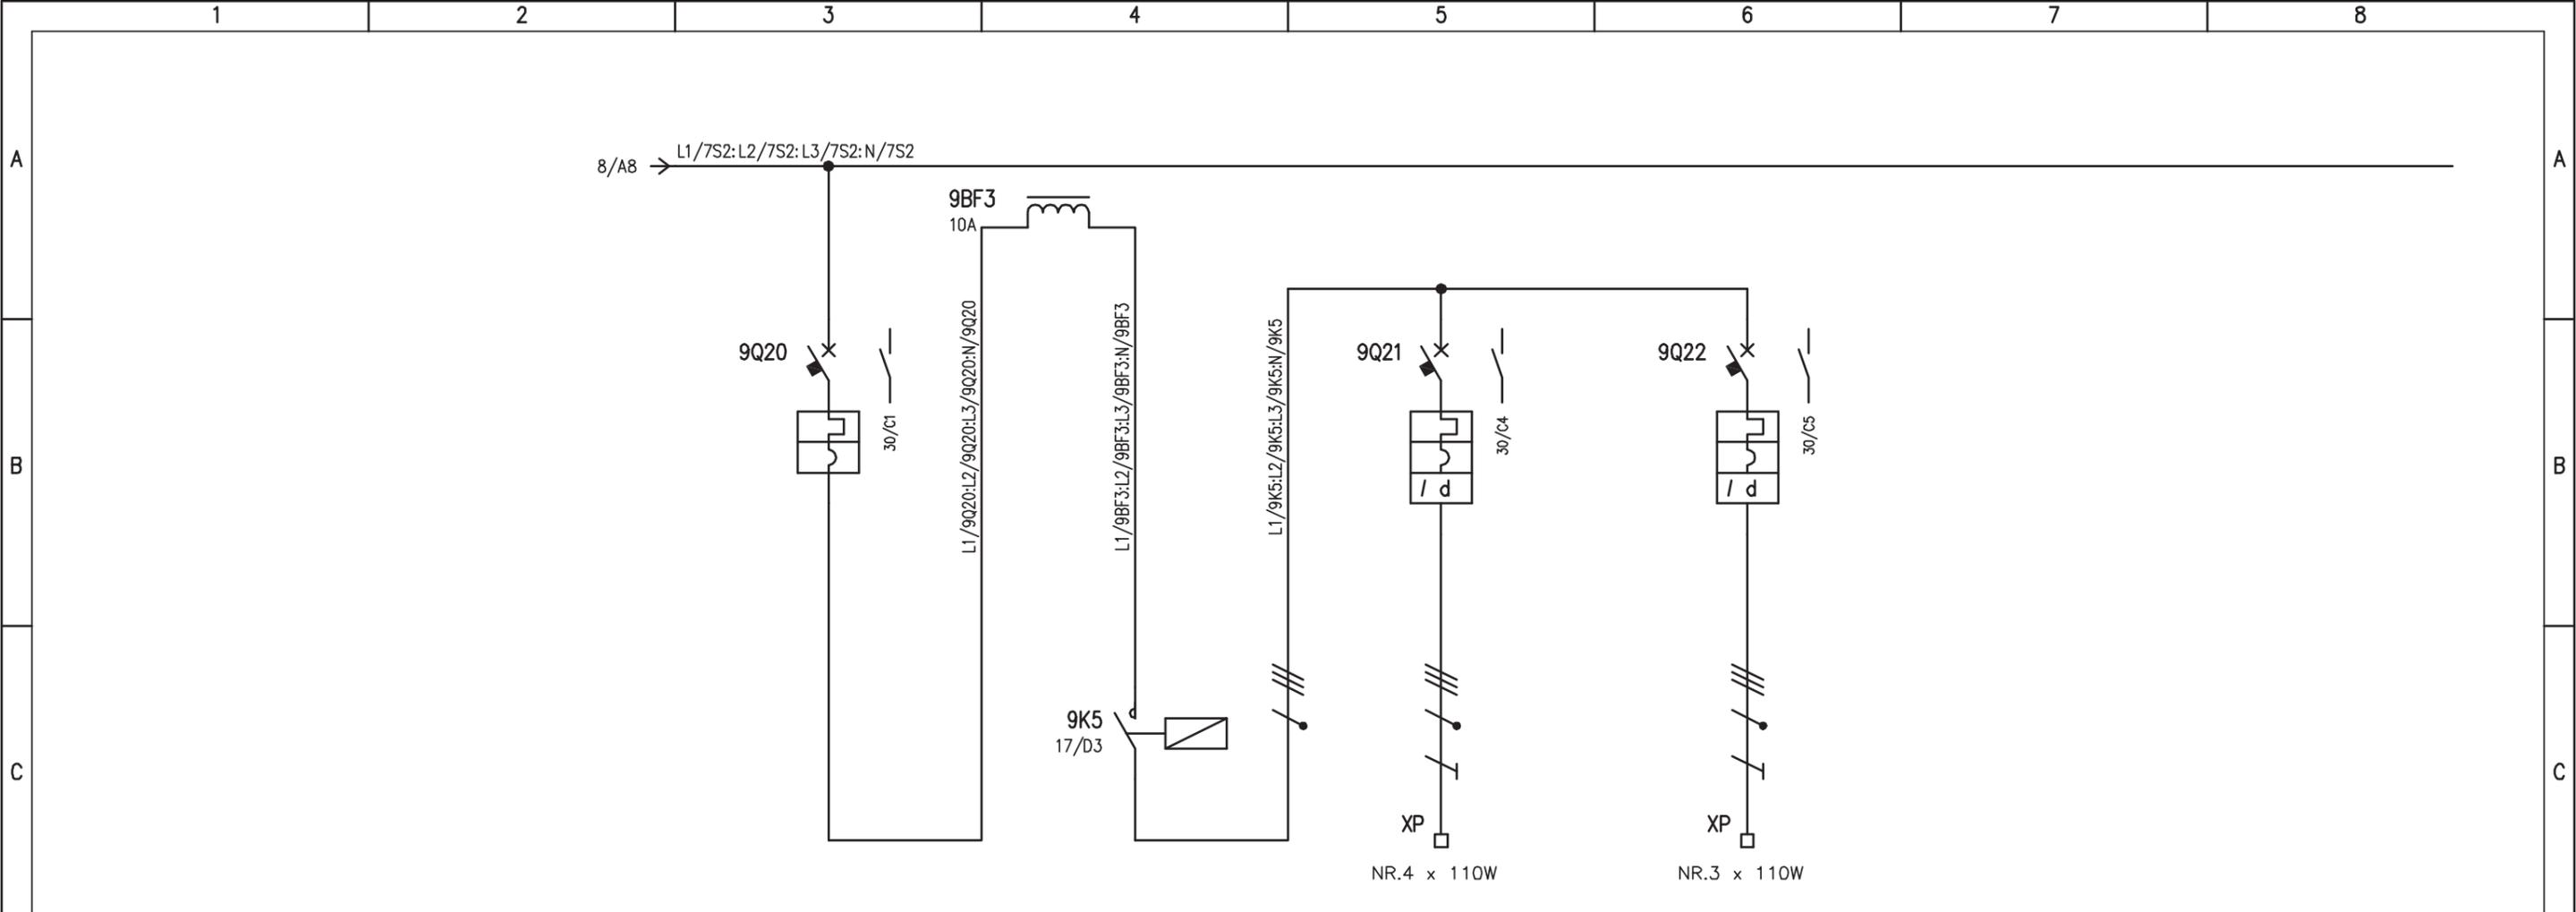


D	UTENZA	DENOMINAZIONE		GENERALE PERMANENTE LATO 3-4		TELERUTTORE PERMANENTE 3-4		ILL. PERMANENTE CIRCUITO P1.3		ILL. PERMANENTE CIRCUITO P1.4				
		SIGLA		9Q20		9K5		P1.3		P1.4				
		TIPO	POTENZA TOT.	TT		TT		0,44		0,33				
		Ue	V lb	A	400	400	400	0,72	400	0,53				
	COEF. CONTEMP.	COS φ	1	0,9	1	0,9	1	0,9	1	0,9				
E	INTERRUTTORE O SEZIONATORE	COSTRUTTORE		G. SCHNEIDER		G. SCHNEIDER		G. SCHNEIDER		G. SCHNEIDER				
		TIPO		iC60H		iC60H + VIGI		iC60H + VIGI		iC60H + VIGI				
		N.POLI	In	A	4	20			4	6	4	6		
		Ith	A ldn	A	20			6	0,5 (A)	6	0,5 (A)			
	Im (o curva)	A Pdi	kA	200 (C)	15			60 (C)	15	60 (C)	15			
F	FUSIBILE	TIPO												
		CALIBRO		A										
		CONTATTORE	TIPO				LC1-DT / AC3							
			In	A Pn	kW		25							
F	RELE' TERMICO	TIPO												
		TARATURA		A										
		LINEA DI POTENZA	TIPO CAVO						FG7(O)M1		FG7(O)M1			
			FORMAZIONE						4x6		4x6			
LUNGHEZZA			m				450		450					
Iz	A													
	C.d.T. a In	%	C.d.T. a lb	%										
	Zk	mΩ	Zs	mΩ										
	Ik trifase/monof.	kA	Ik1 fase/terra	kA										
	NUMERAZIONE MORSETTIERA						L1/9Q21:L2/9Q21:L3/9Q21:N/9Q21:PE		L1/9Q22:L2/9Q22:L3/9Q22:N/9Q22:PE					
F	IMPIANTO				OGGETTO				DISEG. S.T.		DISEGNO NR		FILE 04QILL-1_B1-IND.DWG	
	AUTOSTRADA PEDEMONTANA - TRATTA B1				Q_ILLUMINAZ. GALL. COPRENO Q_ILL/1				VERIF. U.S.		04CIND/QE/14-030		FOGLIO 9 DI 32	
	CABINA ELETTRICA INDUSTRIE				SCHEMA ELETTRICO DI POTENZA				APPR. G.C.				SEGUE 10	
	REV.	MODIFICA	DATA	RESP.										
	1	2	3	4	5	6	7	8						

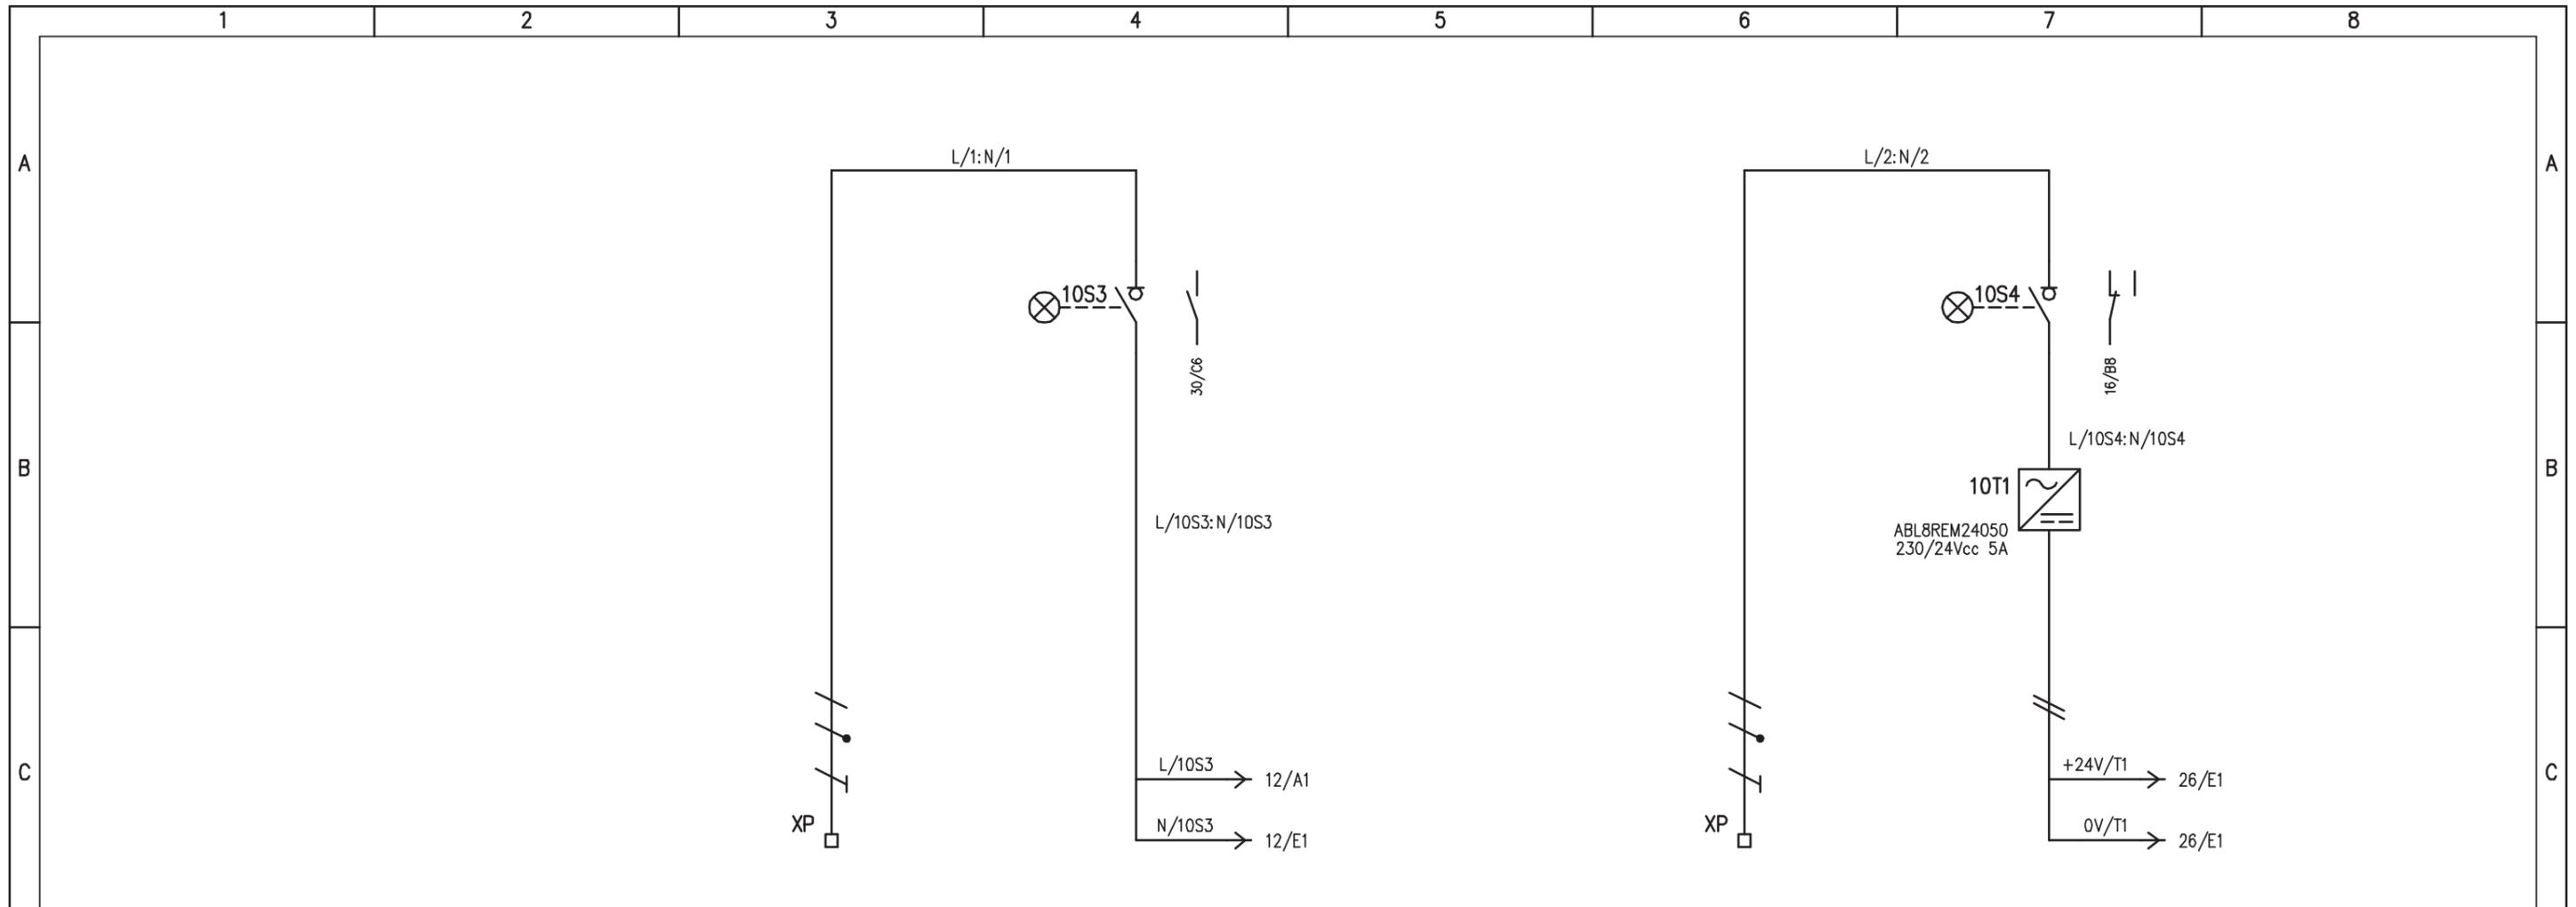

UTENZA	DENOMINAZIONE		ARRIVO DA Q_SC/1		ALIMENTAZIONE AUSILIARI QUADRO		ARRIVO DA Q_SC/1		+24Vcc: 0V ALIMENTAZIONE PLC	
	SIGLA	POTENZA TOT. kW			10S3				10S4	
	TIPO	Ue V	lb	A	230	230			230	230
	COEF. CONTEMP.	COS φ	1	0,9	1	0,9			1	0,9
INTERRUTTORE O SEZIONATORE	COSTRUTTORE		G. SCHNEIDER		G. SCHNEIDER				G. SCHNEIDER	
	TIPO		i-SW		i-SW				i-SW	
	N.POLI	In	A		2	20			2	20
	Ith	A	Idn	A						
	Im (o curva)	A	Pdi	kA						
FUSIBILE	TIPO									
	CALIBRO		A							
CONTATTORE	TIPO									
	In	A	Pn	kW						
RELE' TERMICO	TIPO									
	TARATURA		A							
LINEA DI POTENZA	TIPO CAVO		FG7(O)M1		FG7(O)M1				FG7(O)M1	
	FORMAZIONE		3G2,5		3G2,5				3G2,5	
	LUNGHEZZA		m		20				20	
	Iz		A							
	C.d.T. a In	%	C.d.T. a lb	%						
	Zk	mΩ	Zs	mΩ						
	Ik trifase/monof. kA		Ik1 fase/terra	kA						
NUMERAZIONE MORSETTIERA		L/1:N/1:PE		L/2:N/2:PE						

IMPIANTO		OGGETTO		DISEG. S.T.		DISEGNO NR		FILE 04QILL-1_B1-IND.DWG	
AUTOSTRADA PEDEMONTANA - TRATTA B1		Q_ILLUMINAZ. GALL. COPRENO Q_ILL/1		VERIF. U.S.		04CIND/QE/14-030		FOGLIO 10 DI 32	
CABINA ELETTRICA INDUSTRIE		SCHEMA ELETTRICO DI POTENZA		APPR. G.C.				SEGUE 11	
REV.	MODIFICA	DATA	RESP.						

PRESENZA TENSIONE 400V
ALIMENTAZIONE DA QGBT - SEZ. PRIV.

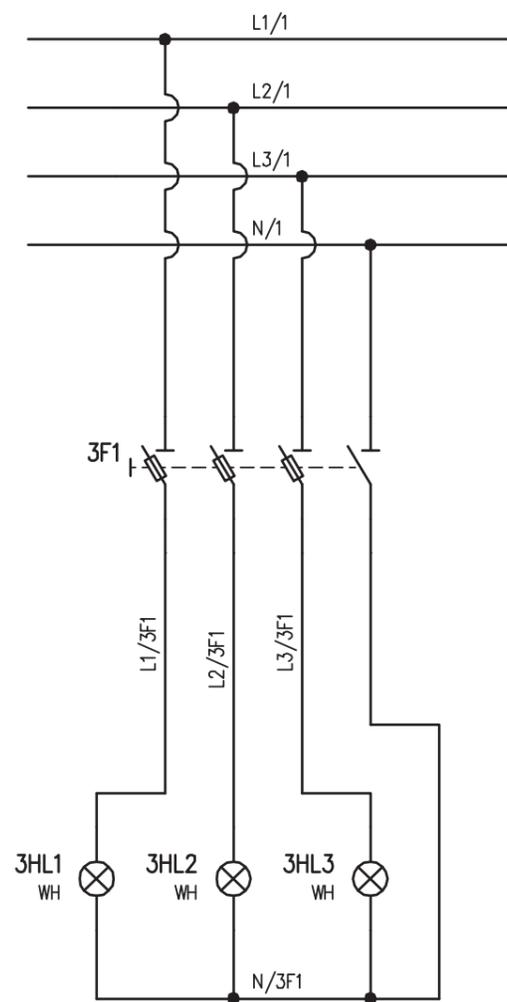

IMPIANTO
AUTOSTRADA PEDEMONTANA - TRATTA B1
CABINA ELETTRICA INDUSTRIE


OGGETTO
Q_ILLUMINAZ. GALL. COPRENO Q_ILL/1
SCHEMA ELETTRICO AUSILIARIO

DISEG.	S.T.
VERIF.	U.S.
APPR.	G.C.

DISEGNO NR
04CIND/QE/14-030

FILE 04QILL-1_B1-IND.DWG
FOGLIO 11 DI 32
SEGUE 12

REV.	MODIFICA	DATA	RESP.

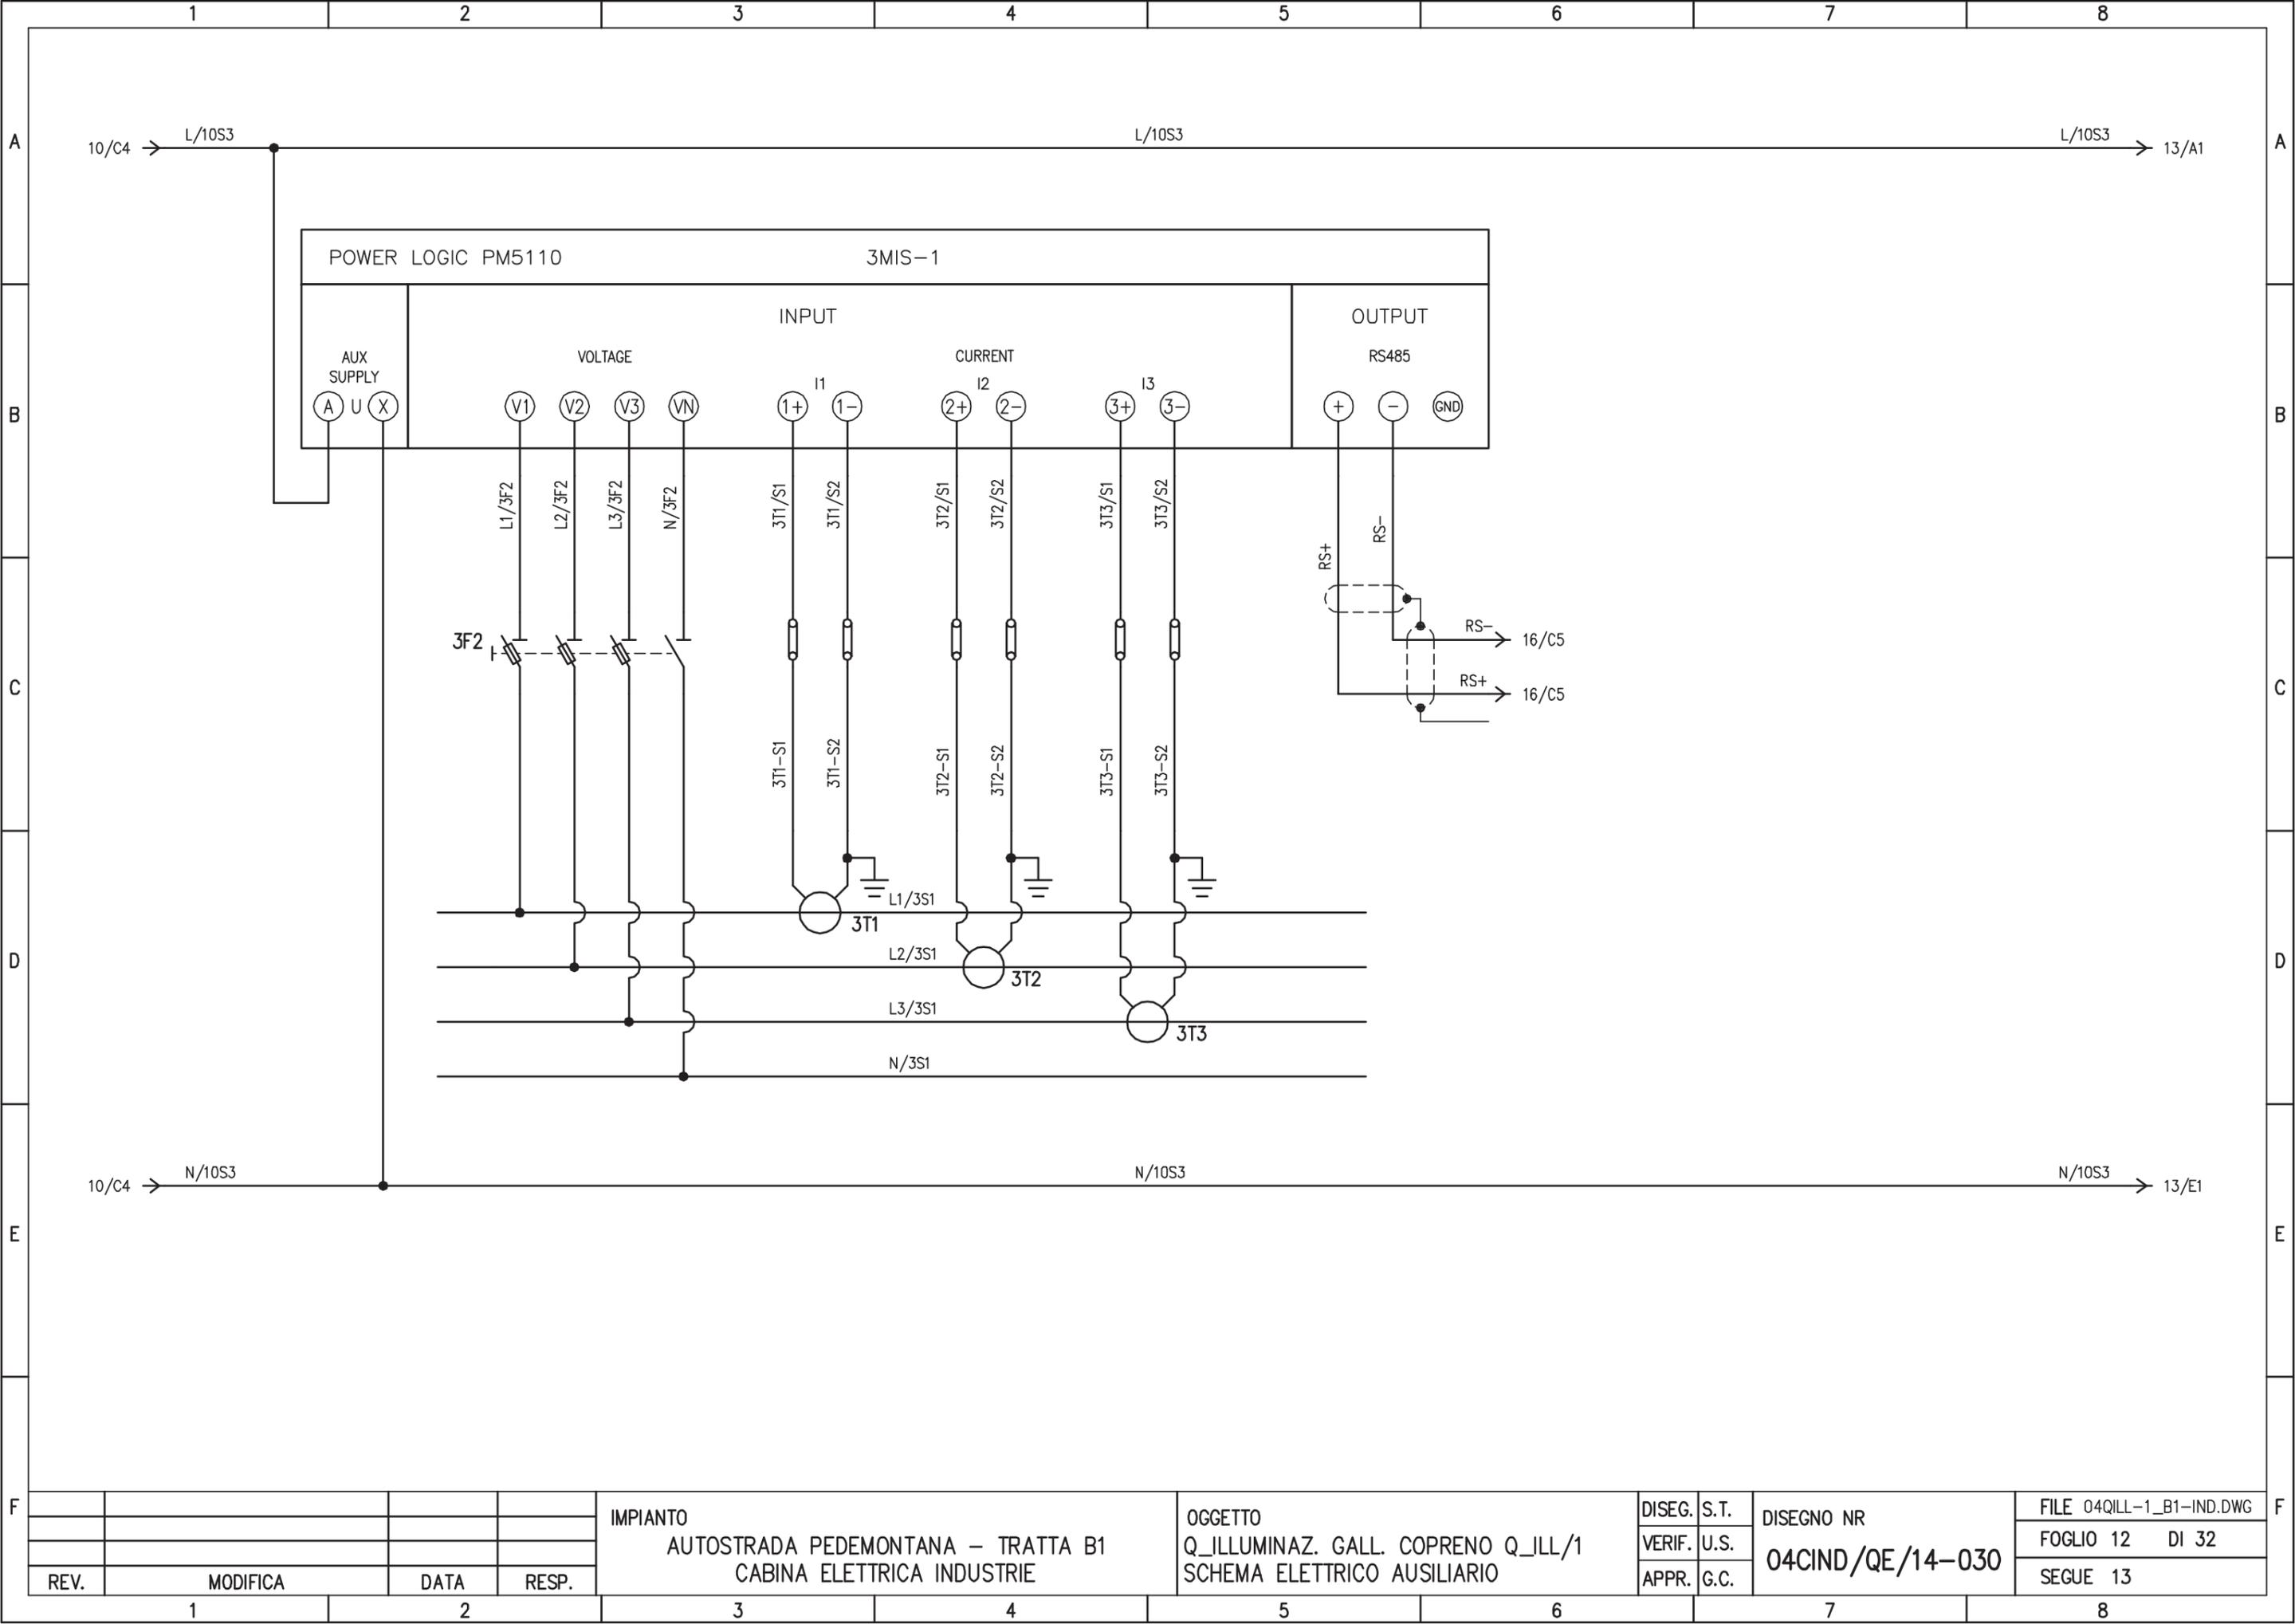


REV.	MODIFICA	DATA	RESP.
1			
2			

IMPIANTO
 AUTOSTRADA PEDEMONTANA – TRATTA B1
 CABINA ELETTRICA INDUSTRIE

OGGETTO
 Q_ILLUMINAZ. GALL. COPRENO Q_ILL/1
 SCHEMA ELETTRICO AUSILIARIO

DISEG.	S.T.	DISEGNO NR 04CIND/QE/14-030
VERIF.	U.S.	
APPR.	G.C.	

FILE 04QILL-1_B1-IND.DWG
FOGLIO 12 DI 32
SEGUE 13

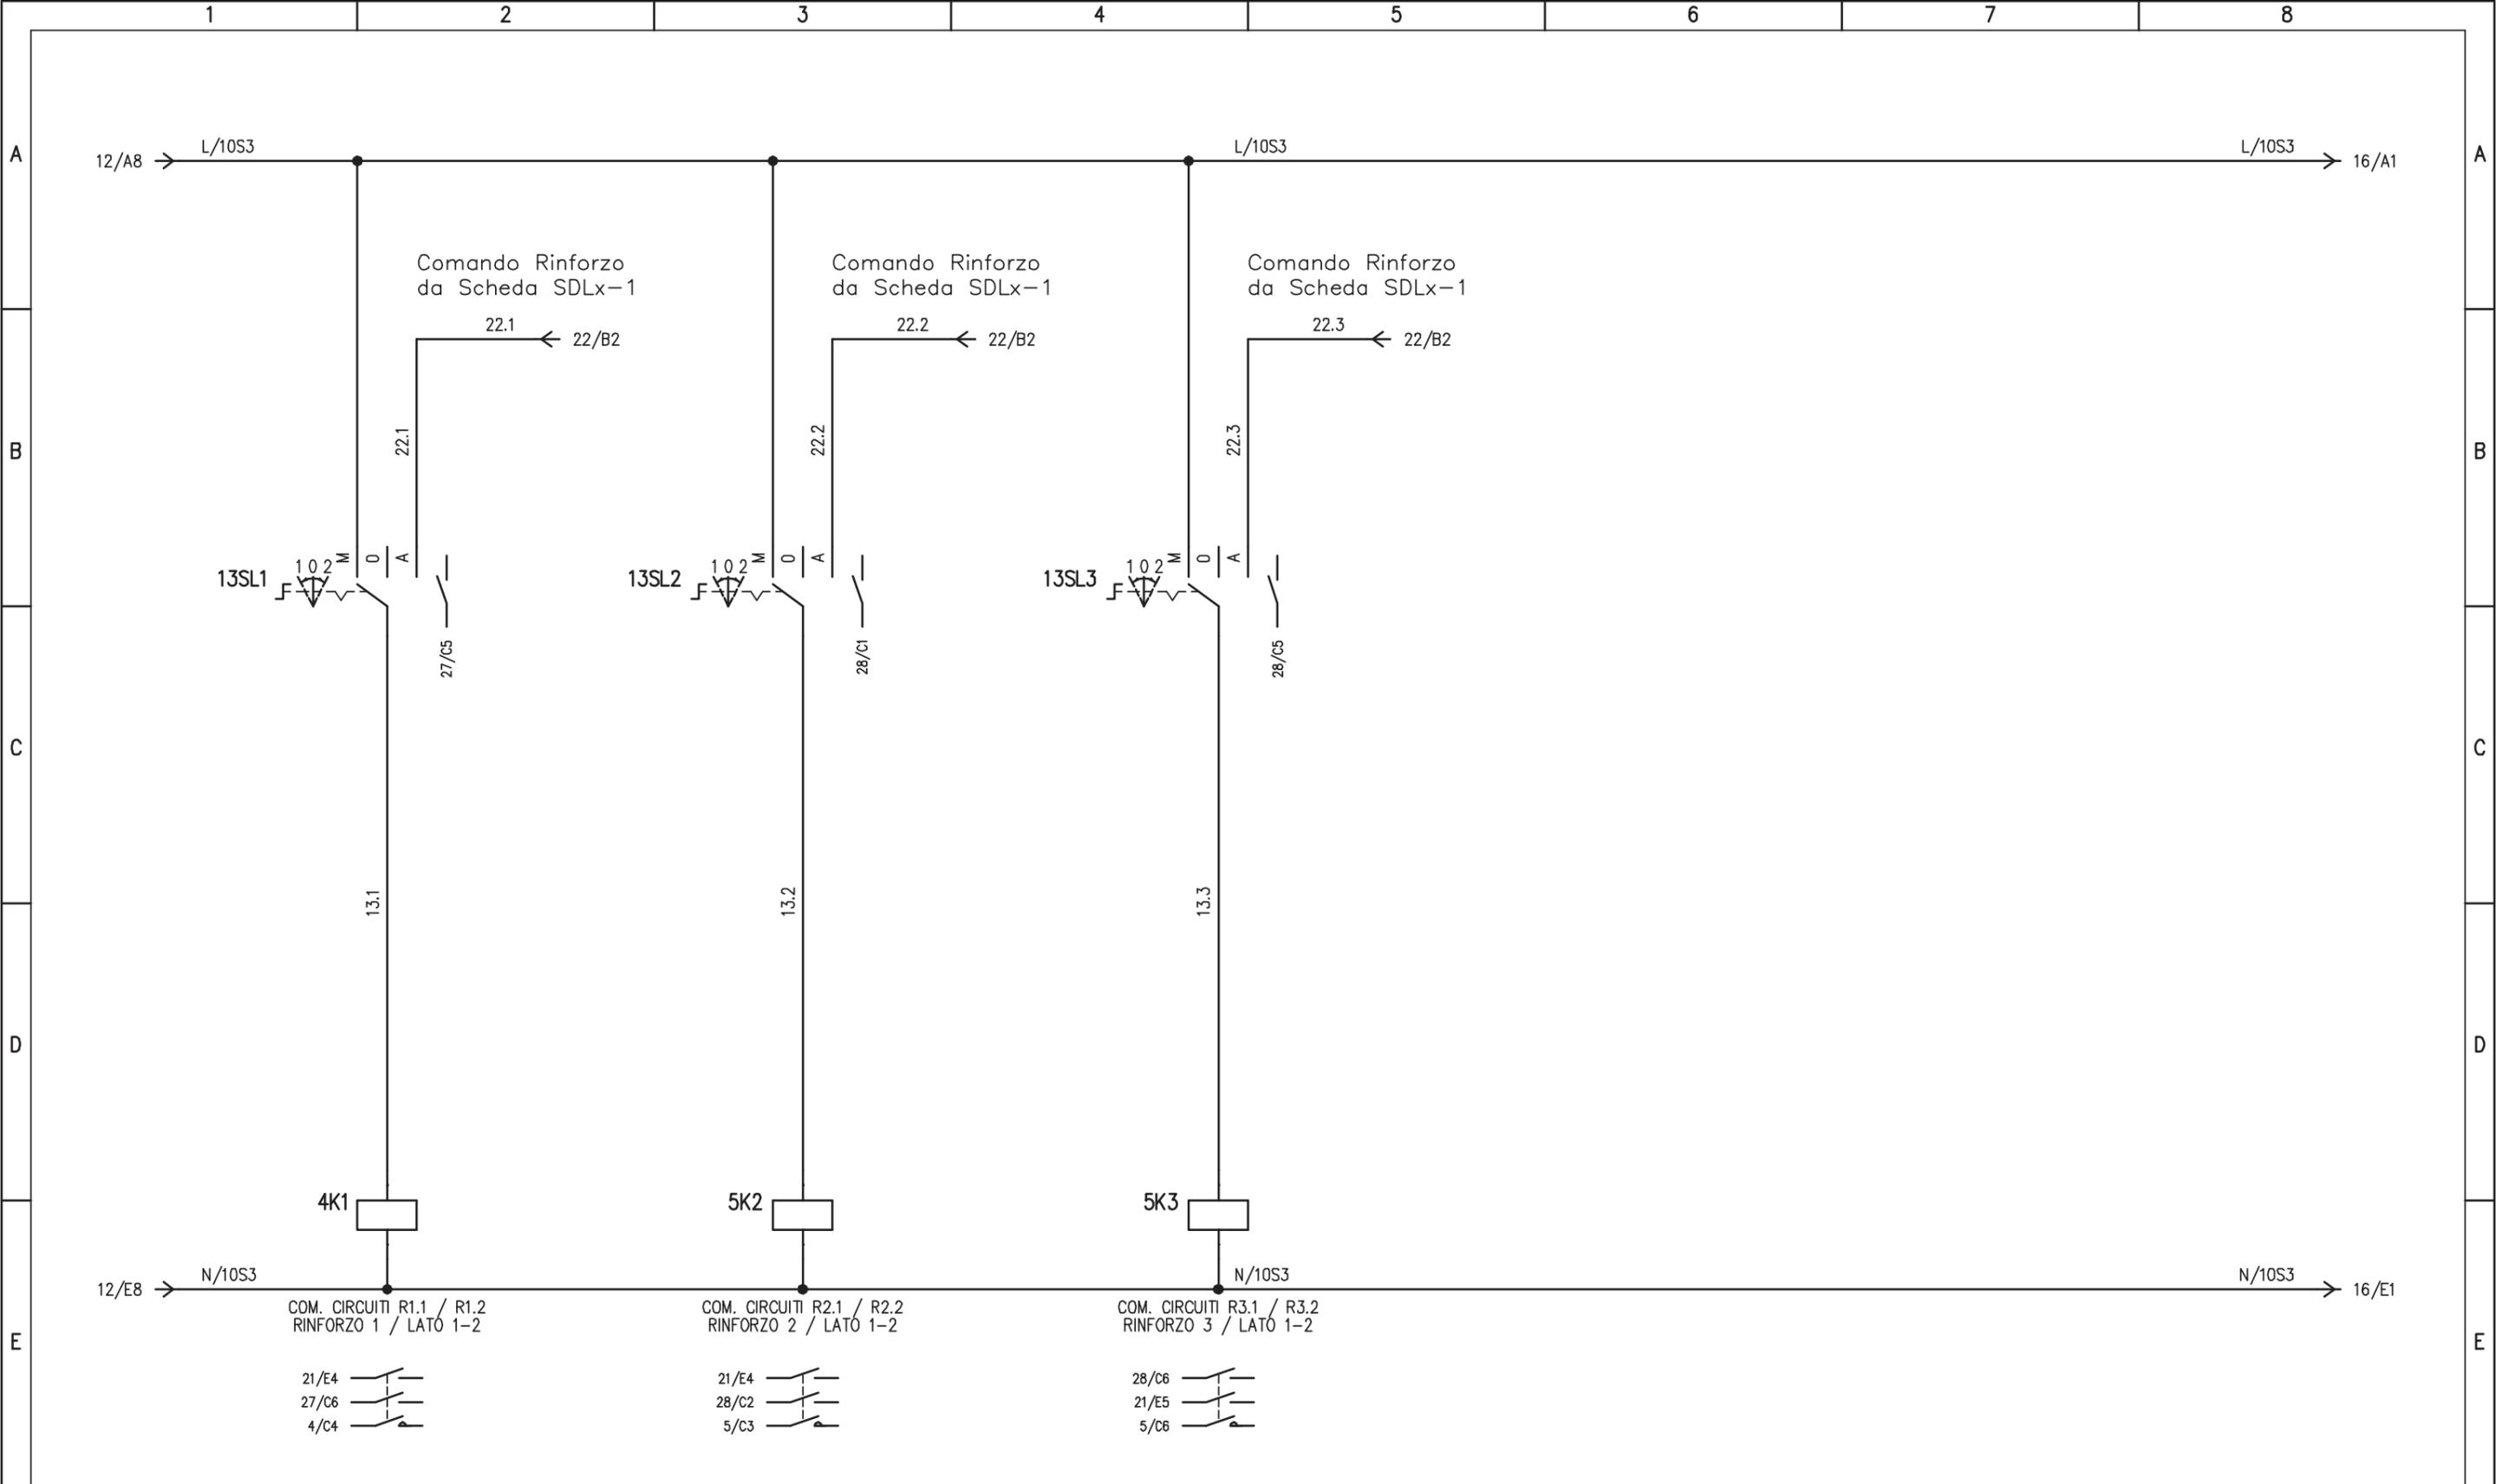

RINFORZI LATO 1-2

				IMPIANTO AUTOSTRADA PEDEMONTANA – TRATTA B1 CABINA ELETTRICA INDUSTRIE	OGGETTO Q_ILLUMINAZ. GALL. COPRENO Q_ILL/1 SCHEMA ELETTRICO AUSILIARIO	DISEG.	S.T.	DISEGNO NR	FILE 04QILL-1_B1-IND.DWG
						VERIF.	U.S.	04CIND/QE/14-030	FOGLIO 13 DI 32
REV.	MODIFICA	DATA	RESP.			APPR.	G.C.		SEGUE 14
1		2		3	4			7	8

1 2 3 4 5 6 7 8

PAGINA DISPONIBILE

A

A

B

B

C

C

D

D

E


E

F

F

				IMPIANTO AUTOSTRADA PEDEMONTANA – TRATTA B1 CABINA ELETTRICA INDUSTRIE	OGGETTO Q_ILLUMINAZ. GALL. COPRENO Q_ILL/1 SCHEMA ELETTRICO AUSILIARIO	DISEG.	S.T.	DISEGNO NR 04CIND/QE/14-030	FILE 04QILL-1_B1-IND.DWG
						VERIF.	U.S.		FOGLIO 14 DI 32
REV.	MODIFICA	DATA	RESP.			APPR.	G.C.		SEGUE 15

1 2 3 4 5 6 7 8

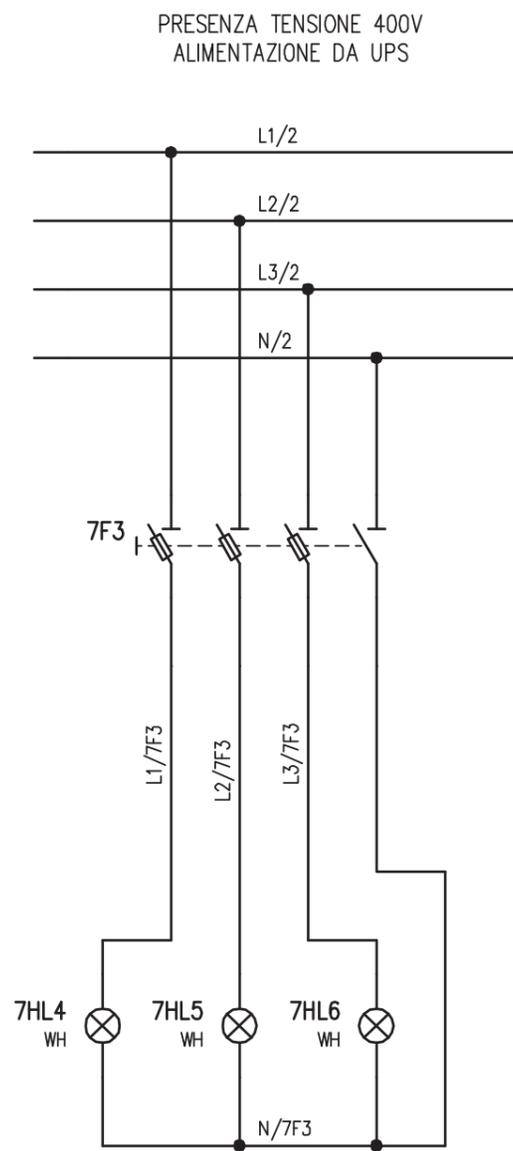

IMPIANTO
 AUTOSTRADA PEDEMONTANA – TRATTA B1
 CABINA ELETTRICA INDUSTRIE


OGGETTO
 Q_ILLUMINAZ. GALL. COPRENO Q_ILL/1
 SCHEMA ELETTRICO AUSILIARIO

DISEG.	S.T.
VERIF.	U.S.
APPR.	G.C.

DISEGNO NR
04CIND/QE/14-030

FILE 04QILL-1_B1-IND.DWG
FOGLIO 15 DI 32
SEGUE 16

REV.	MODIFICA	DATA	RESP.

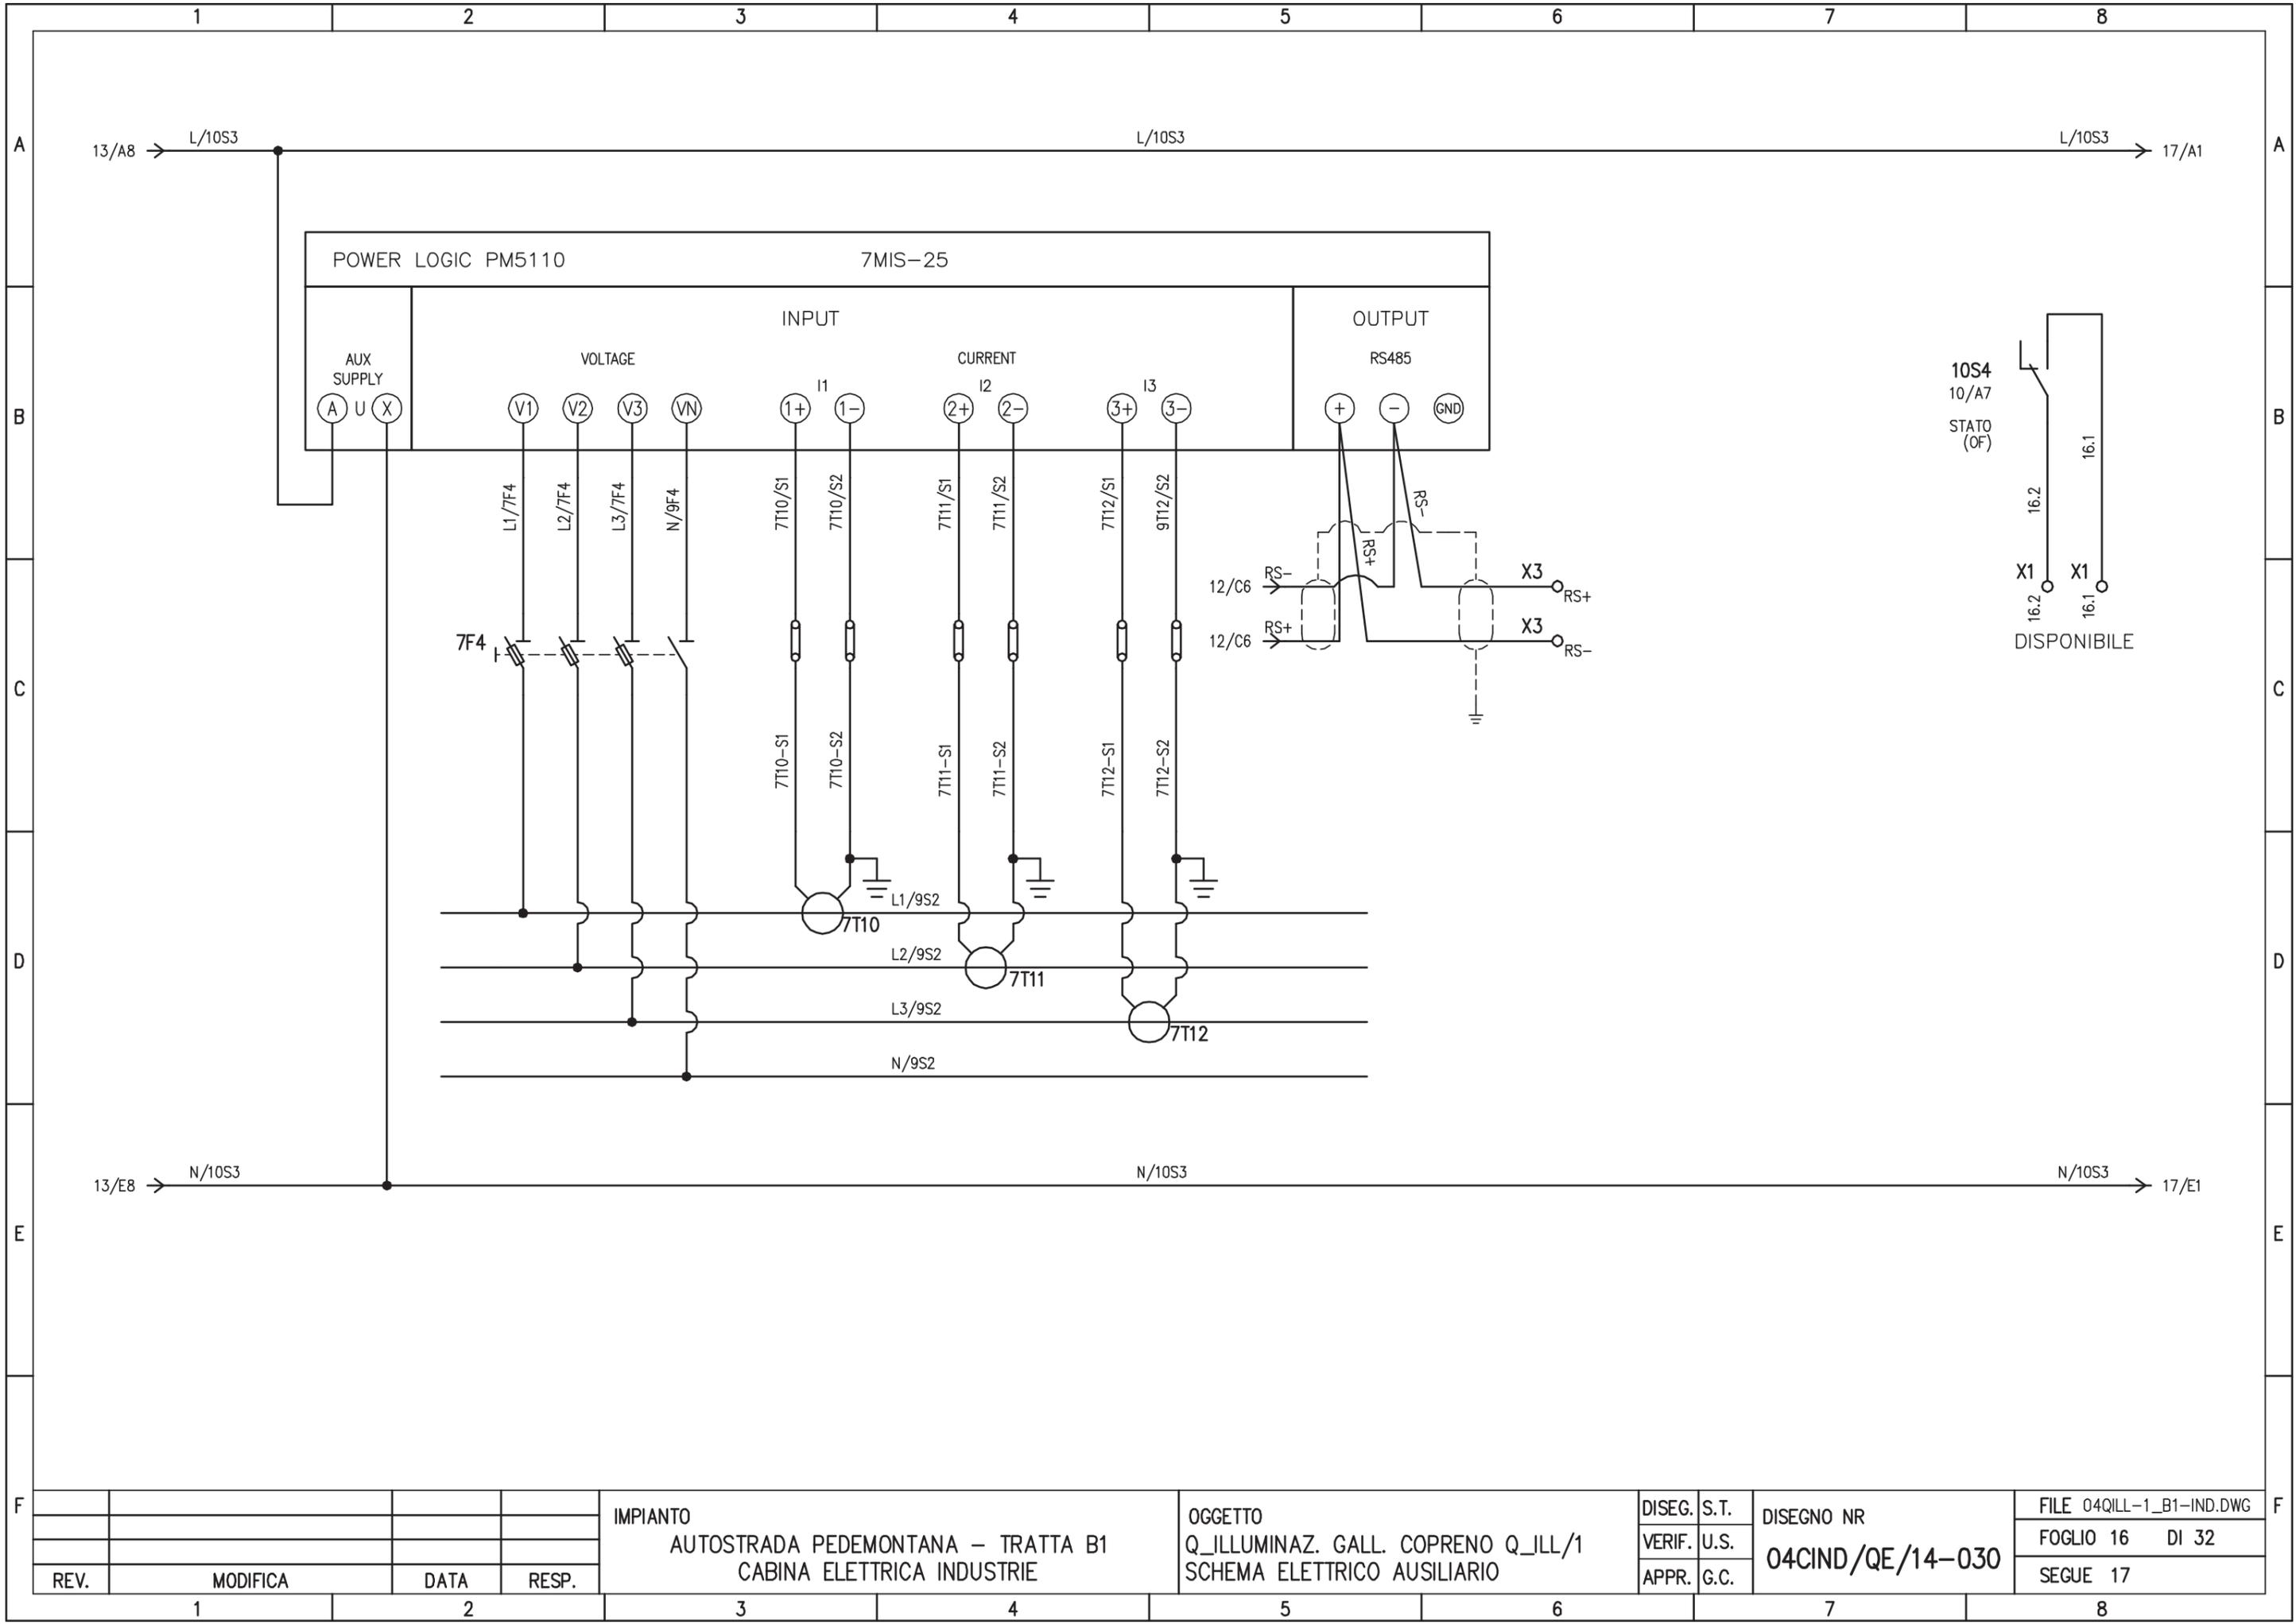


REV.	MODIFICA	DATA	RESP.
1			
2			

IMPIANTO
 AUTOSTRADA PEDEMONTANA - TRATTA B1
 CABINA ELETTRICA INDUSTRIE

OGGETTO
 Q_ILLUMINAZ. GALL. COPRENO Q_ILL/1
 SCHEMA ELETTRICO AUSILIARIO

DISEG.	S.T.	DISEGNO NR 04CIND/QE/14-030
VERIF.	U.S.	
APPR.	G.C.	

FILE 04QILL-1_B1-IND.DWG
FOGLIO 16 DI 32
SEGUE 17

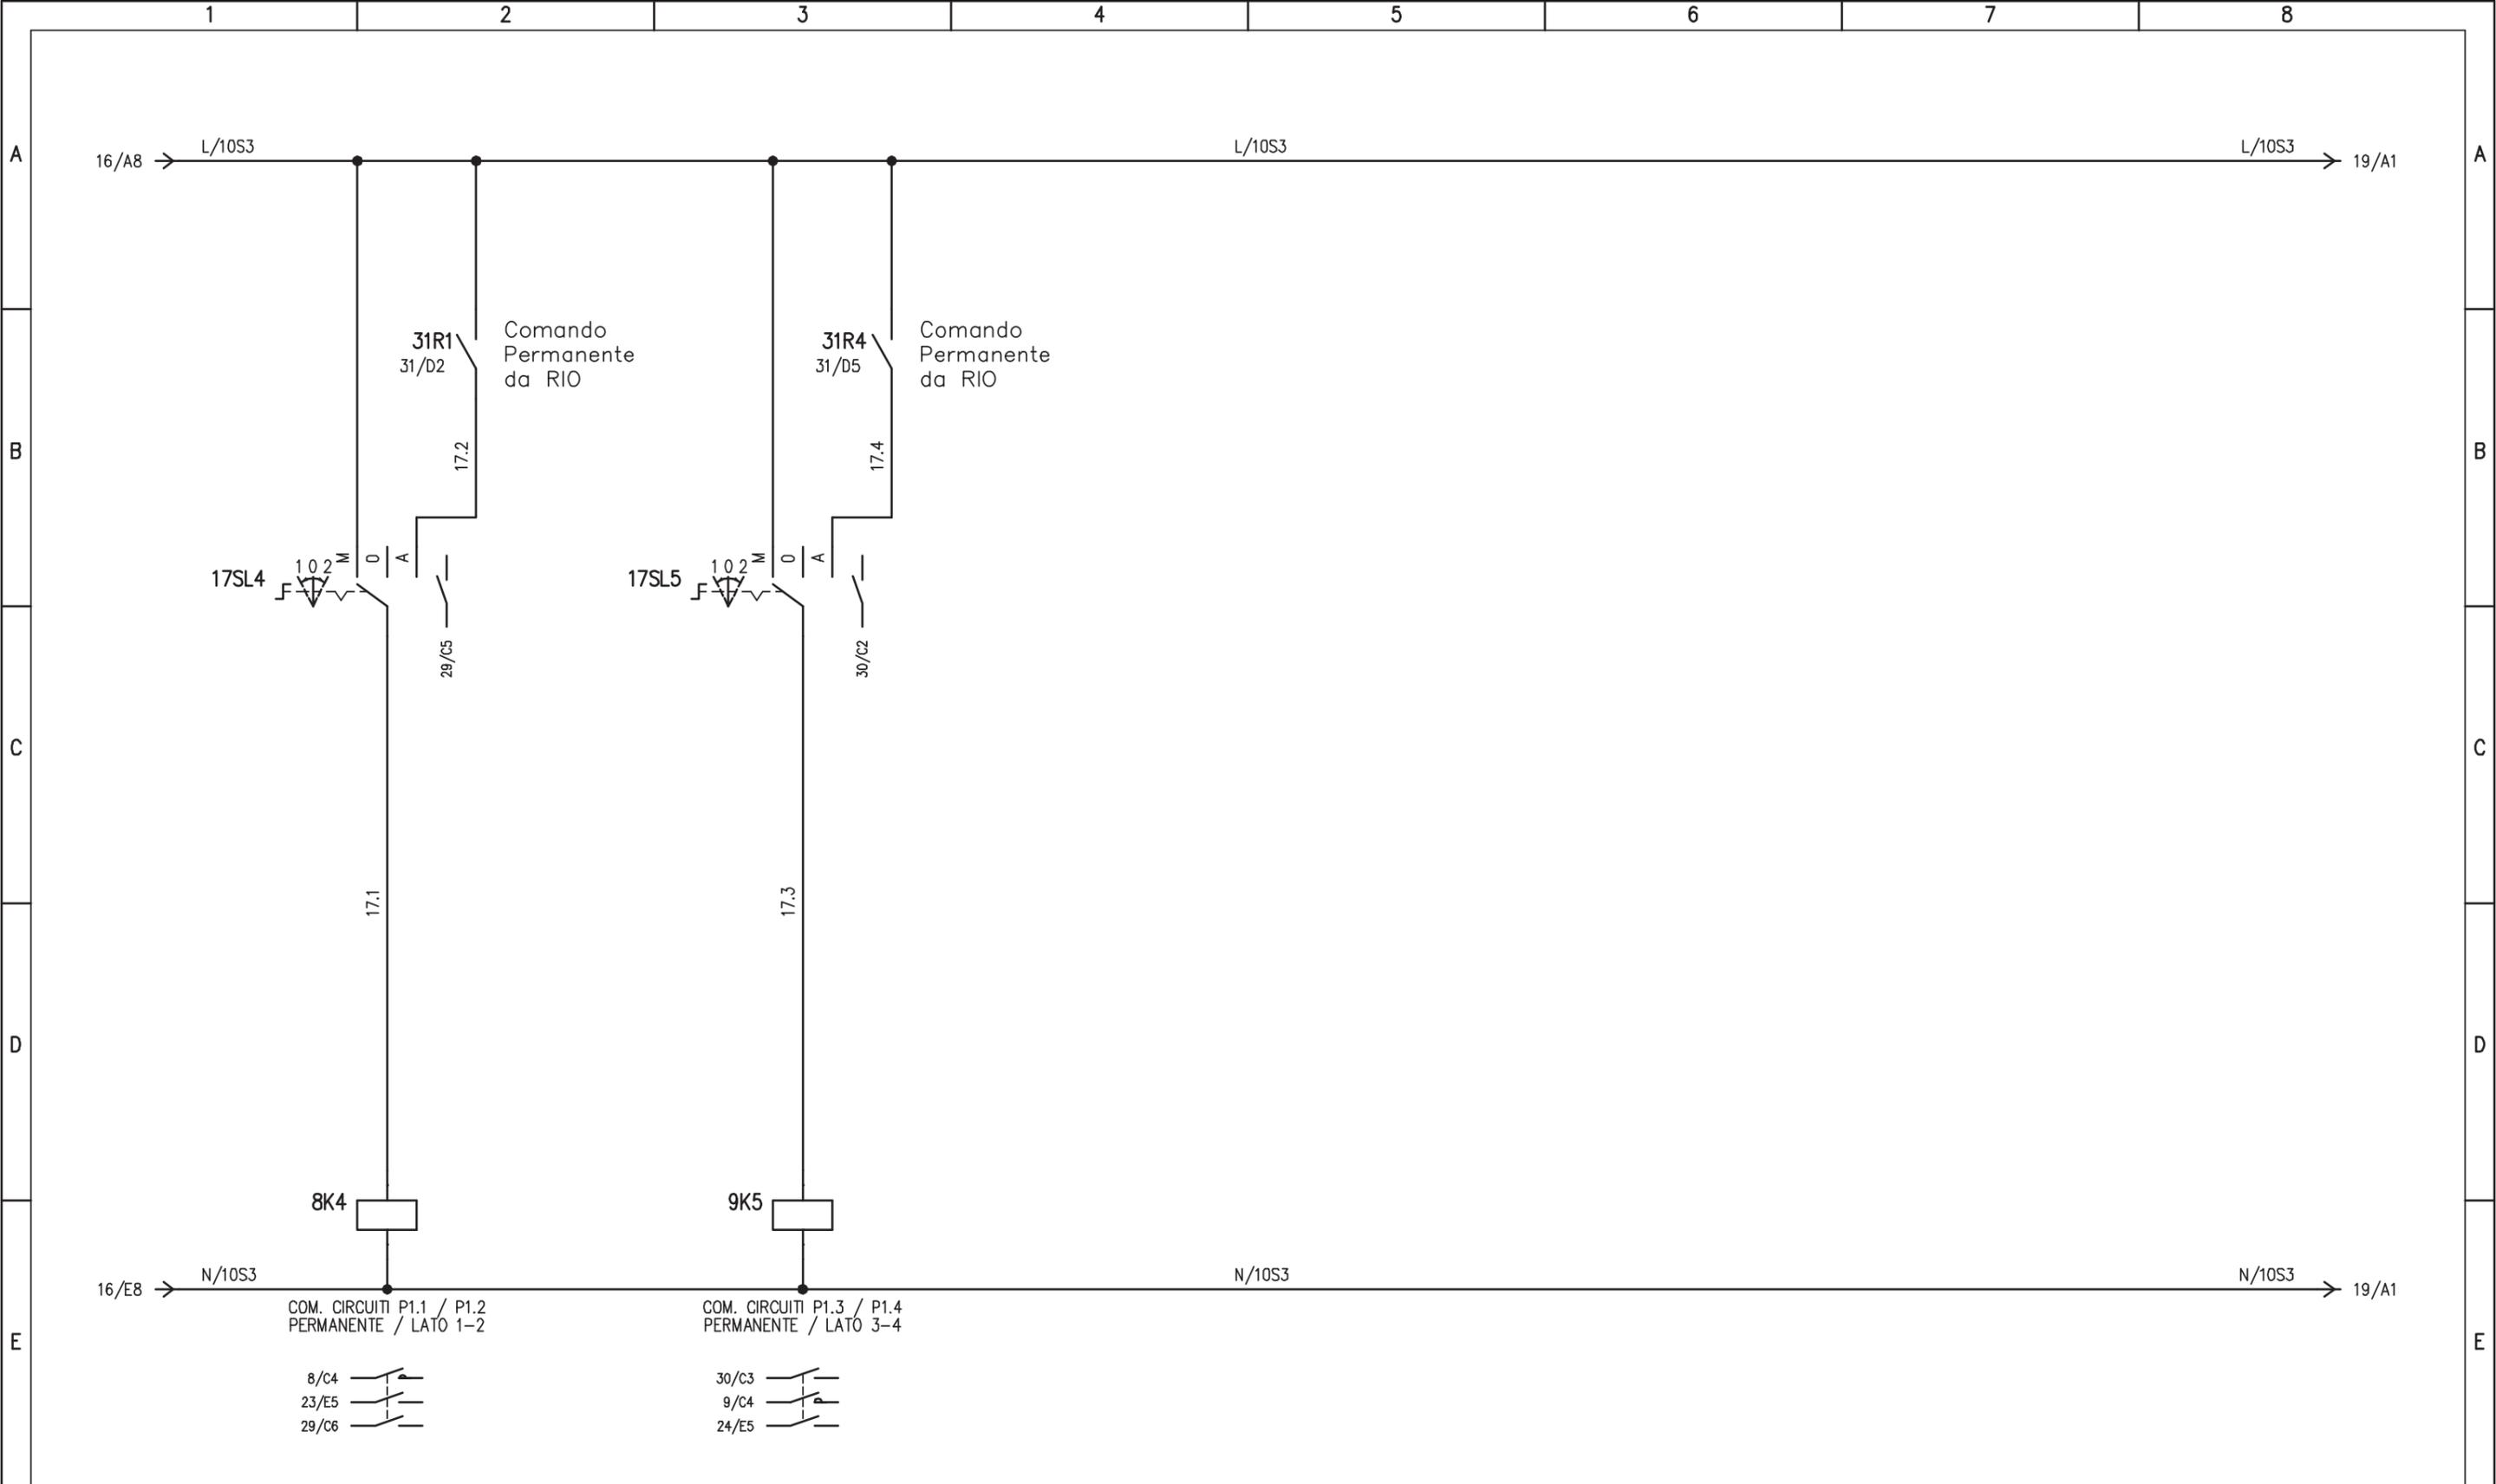

PERMANENTI

				IMPIANTO AUTOSTRADA PEDEMONTANA – TRATTA B1 CABINA ELETTRICA INDUSTRIE	OGGETTO Q_ILLUMINAZ. GALL. COPRENO Q_ILL/1 SCHEMA ELETTRICO AUSILIARIO	DISEG. S.T. VERIF. U.S. APPR. G.C.	DISEGNO NR 04CIND/QE/14-030	FILE 04QILL-1_B1-IND.DWG FOGLIO 17 DI 32 SEGUE 18	
REV.	MODIFICA	DATA	RESP.						
1		2		3	4	5	6	7	8

PAGINA DISPONIBILE

	1	2	3	4	5	6	7	8	
A									A
B									B
C									C
D									D
E									E
F									F
				IMPIANTO	OGGETTO	DISEG.	S.T.	DISEGNO NR	FILE 04QILL-1_B1-IND.DWG
				AUTOSTRADA PEDEMONTANA - TRATTA B1	Q_ILLUMINAZ. GALL. COPRENO Q_ILL/1	VERIF.	U.S.	04CIND/QE/14-030	FOGLIO 18 DI 32
				CABINA ELETTRICA INDUSTRIE	SCHEMA ELETTRICO AUSILIARIO	APPR.	G.C.		SEGUE 19
	1	2	3	4	5	6	7	8	


IMPIANTO
AUTOSTRADA PEDEMONTANA - TRATTA B1
CABINA ELETTRICA INDUSTRIE

OGGETTO
Q_ILLUMINAZ. GALL. COPRENO Q_ILL/1
SCHEMA ELETTRICO AUSILIARIO

DISEG. S.T.
VERIF. U.S.
APPR. G.C.
DISEGNO NR
04CIND/QE/14-030

FILE 04QILL-1_B1-IND.DWG
FOGLIO 18 DI 32
SEGUE 19

REV.	MODIFICA	DATA	RESP.

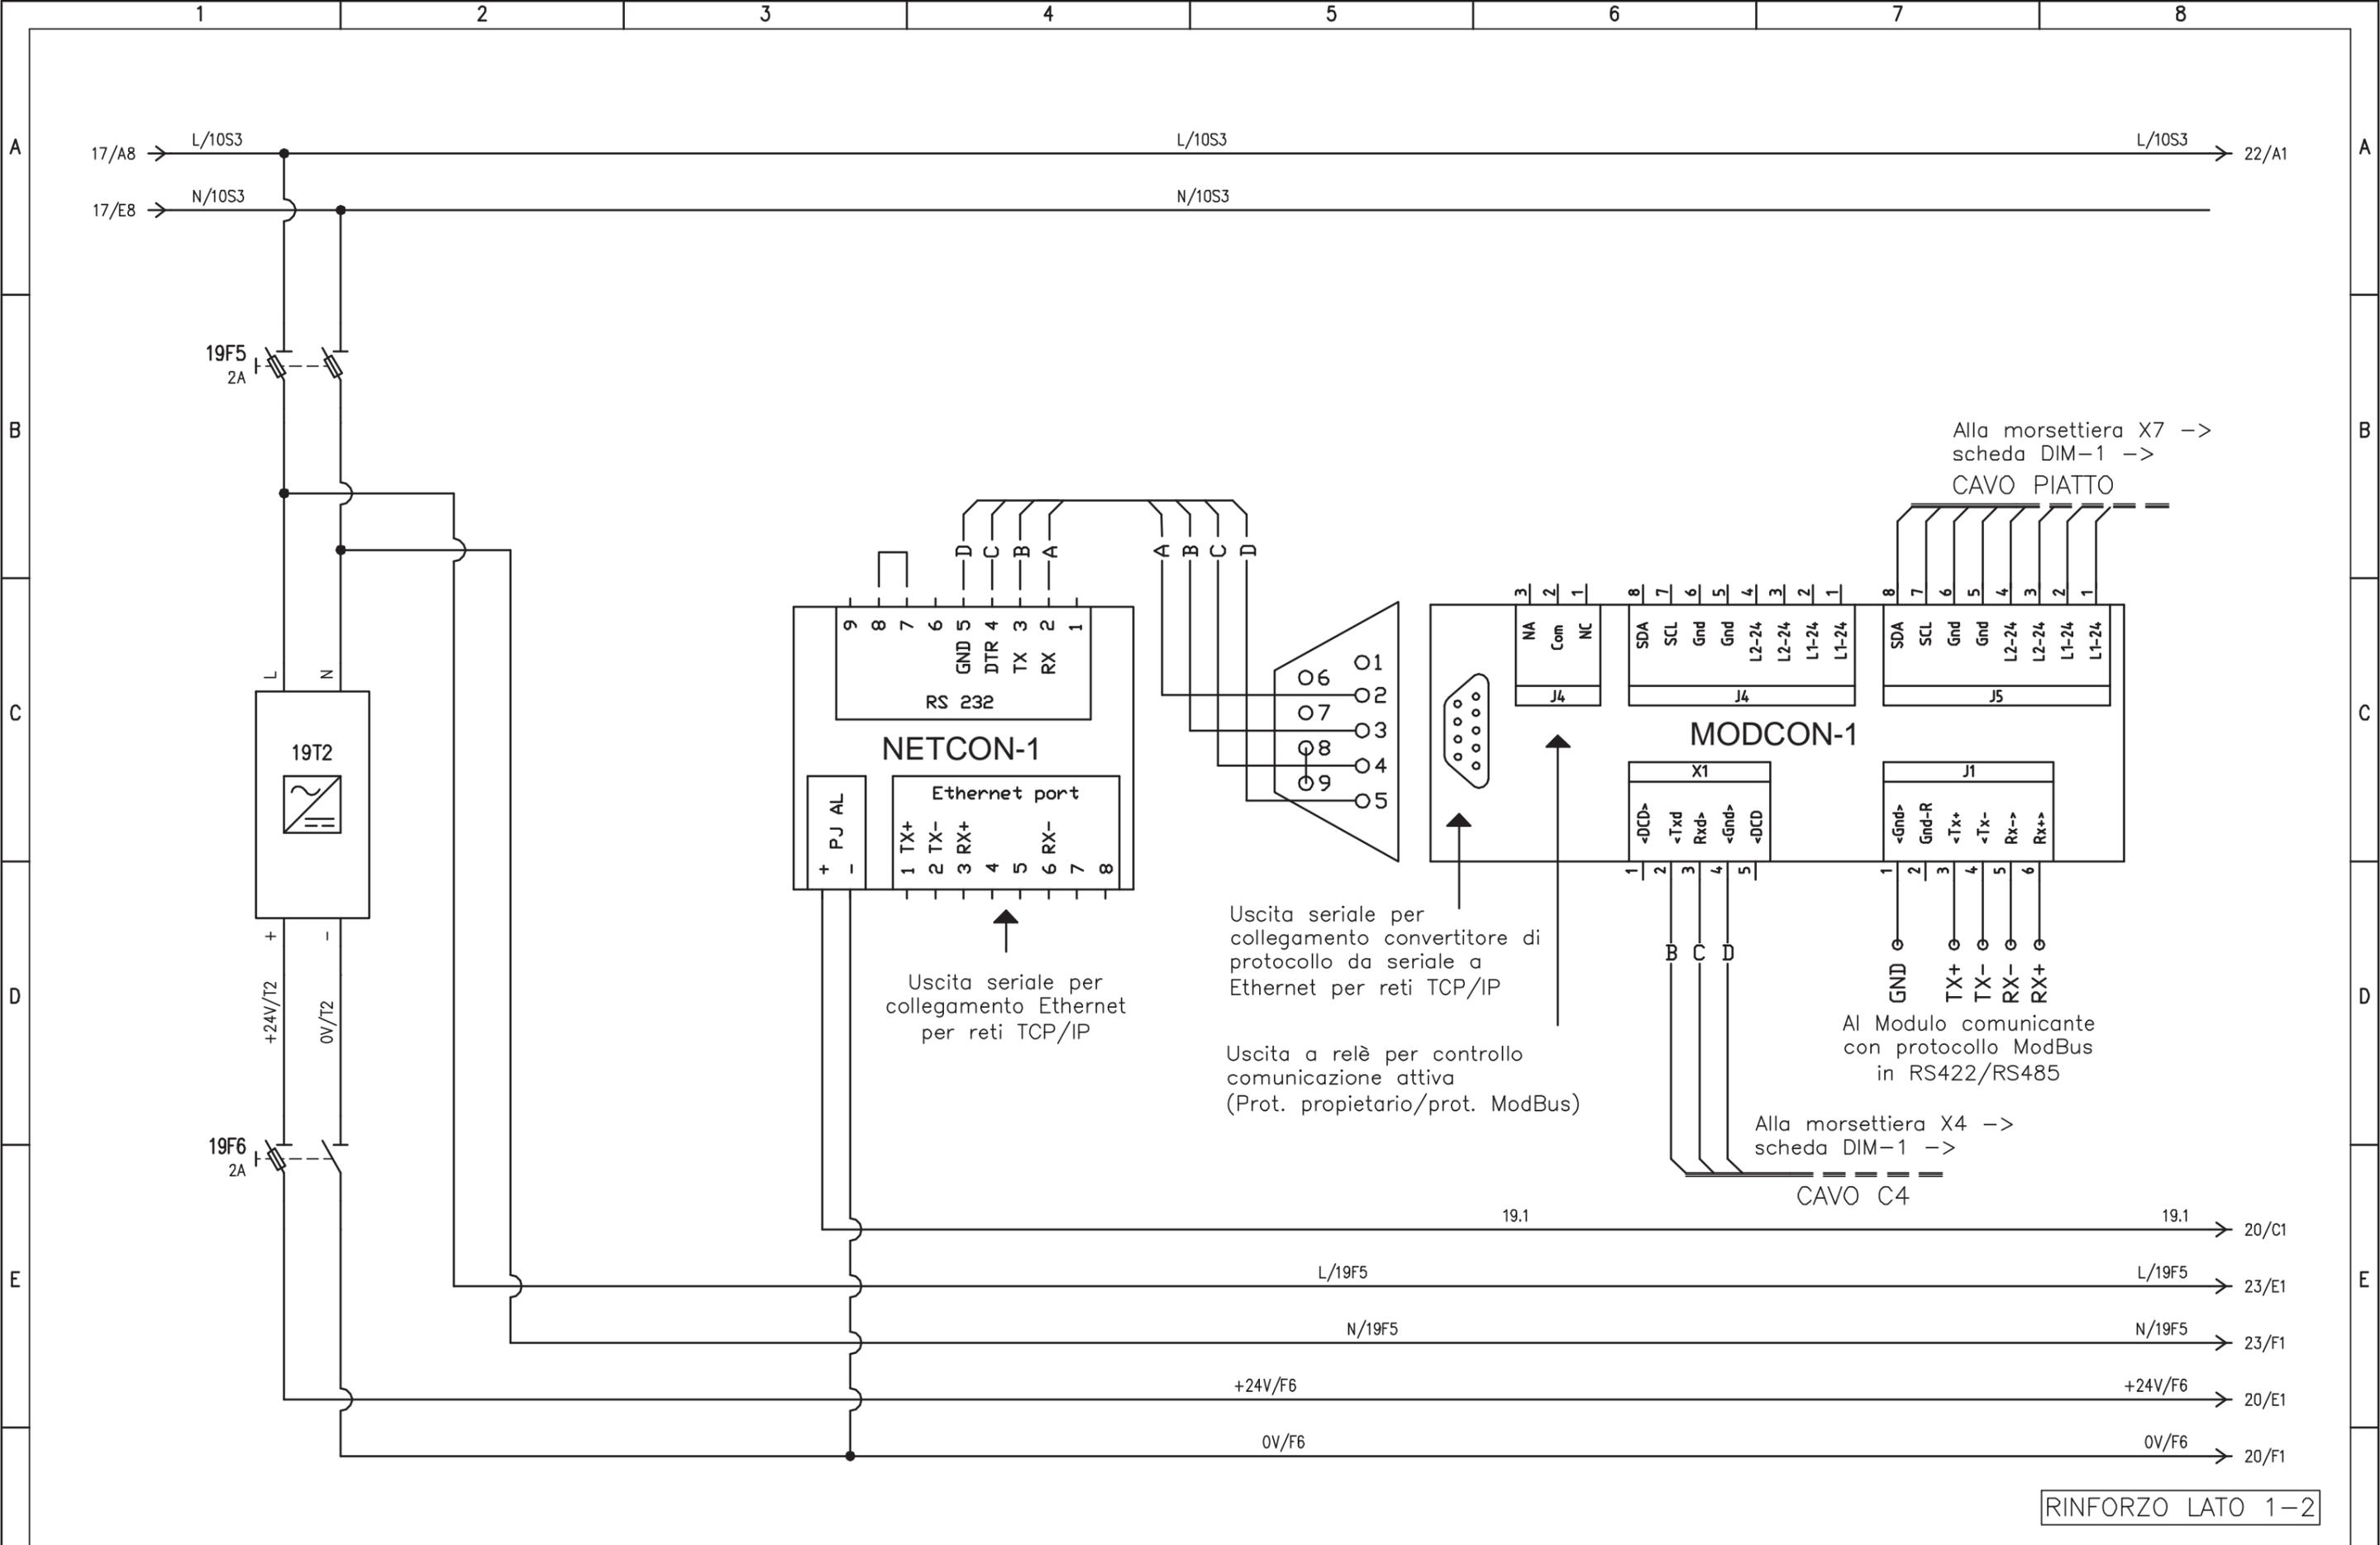

Alla morsettiera X7 ->
 scheda DIM-1 ->
 CAVO PIATTO

Uscita seriale per
 collegamento Ethernet
 per reti TCP/IP

Uscita seriale per
 collegamento convertitore di
 protocollo da seriale a
 Ethernet per reti TCP/IP

Uscita a relè per controllo
 comunicazione attiva
 (Prot. proprietario/prot. ModBus)


Al Modulo comunicante
 con protocollo ModBus
 in RS422/RS485

Alla morsettiera X4 ->
 scheda DIM-1 ->
 CAVO C4

RINFORZO LATO 1-2

				IMPIANTO		OGGETTO		DISEG. S.T.		DISEGNO NR		FILE 04QILL-1_B1-IND.DWG	
				AUTOSTRADA PEDEMONTANA - TRATTA B1		Q_ILLUMINAZ. GALL. COPRENO Q_ILL/1		VERIF. U.S.		04CIND/QE/14-030		FOGLIO 19 DI 32	
				CABINA ELETTRICA INDUSTRIE		SCHEMA ELETTRICO AUSILIARIO		APPR. G.C.				SEGUE 20	
REV.	MODIFICA	DATA	RESP.	1	2	3	4	5	6	7	8		

ALIMENTAZIONE
DA GENERALE
RINFORZO
LATO 1-2

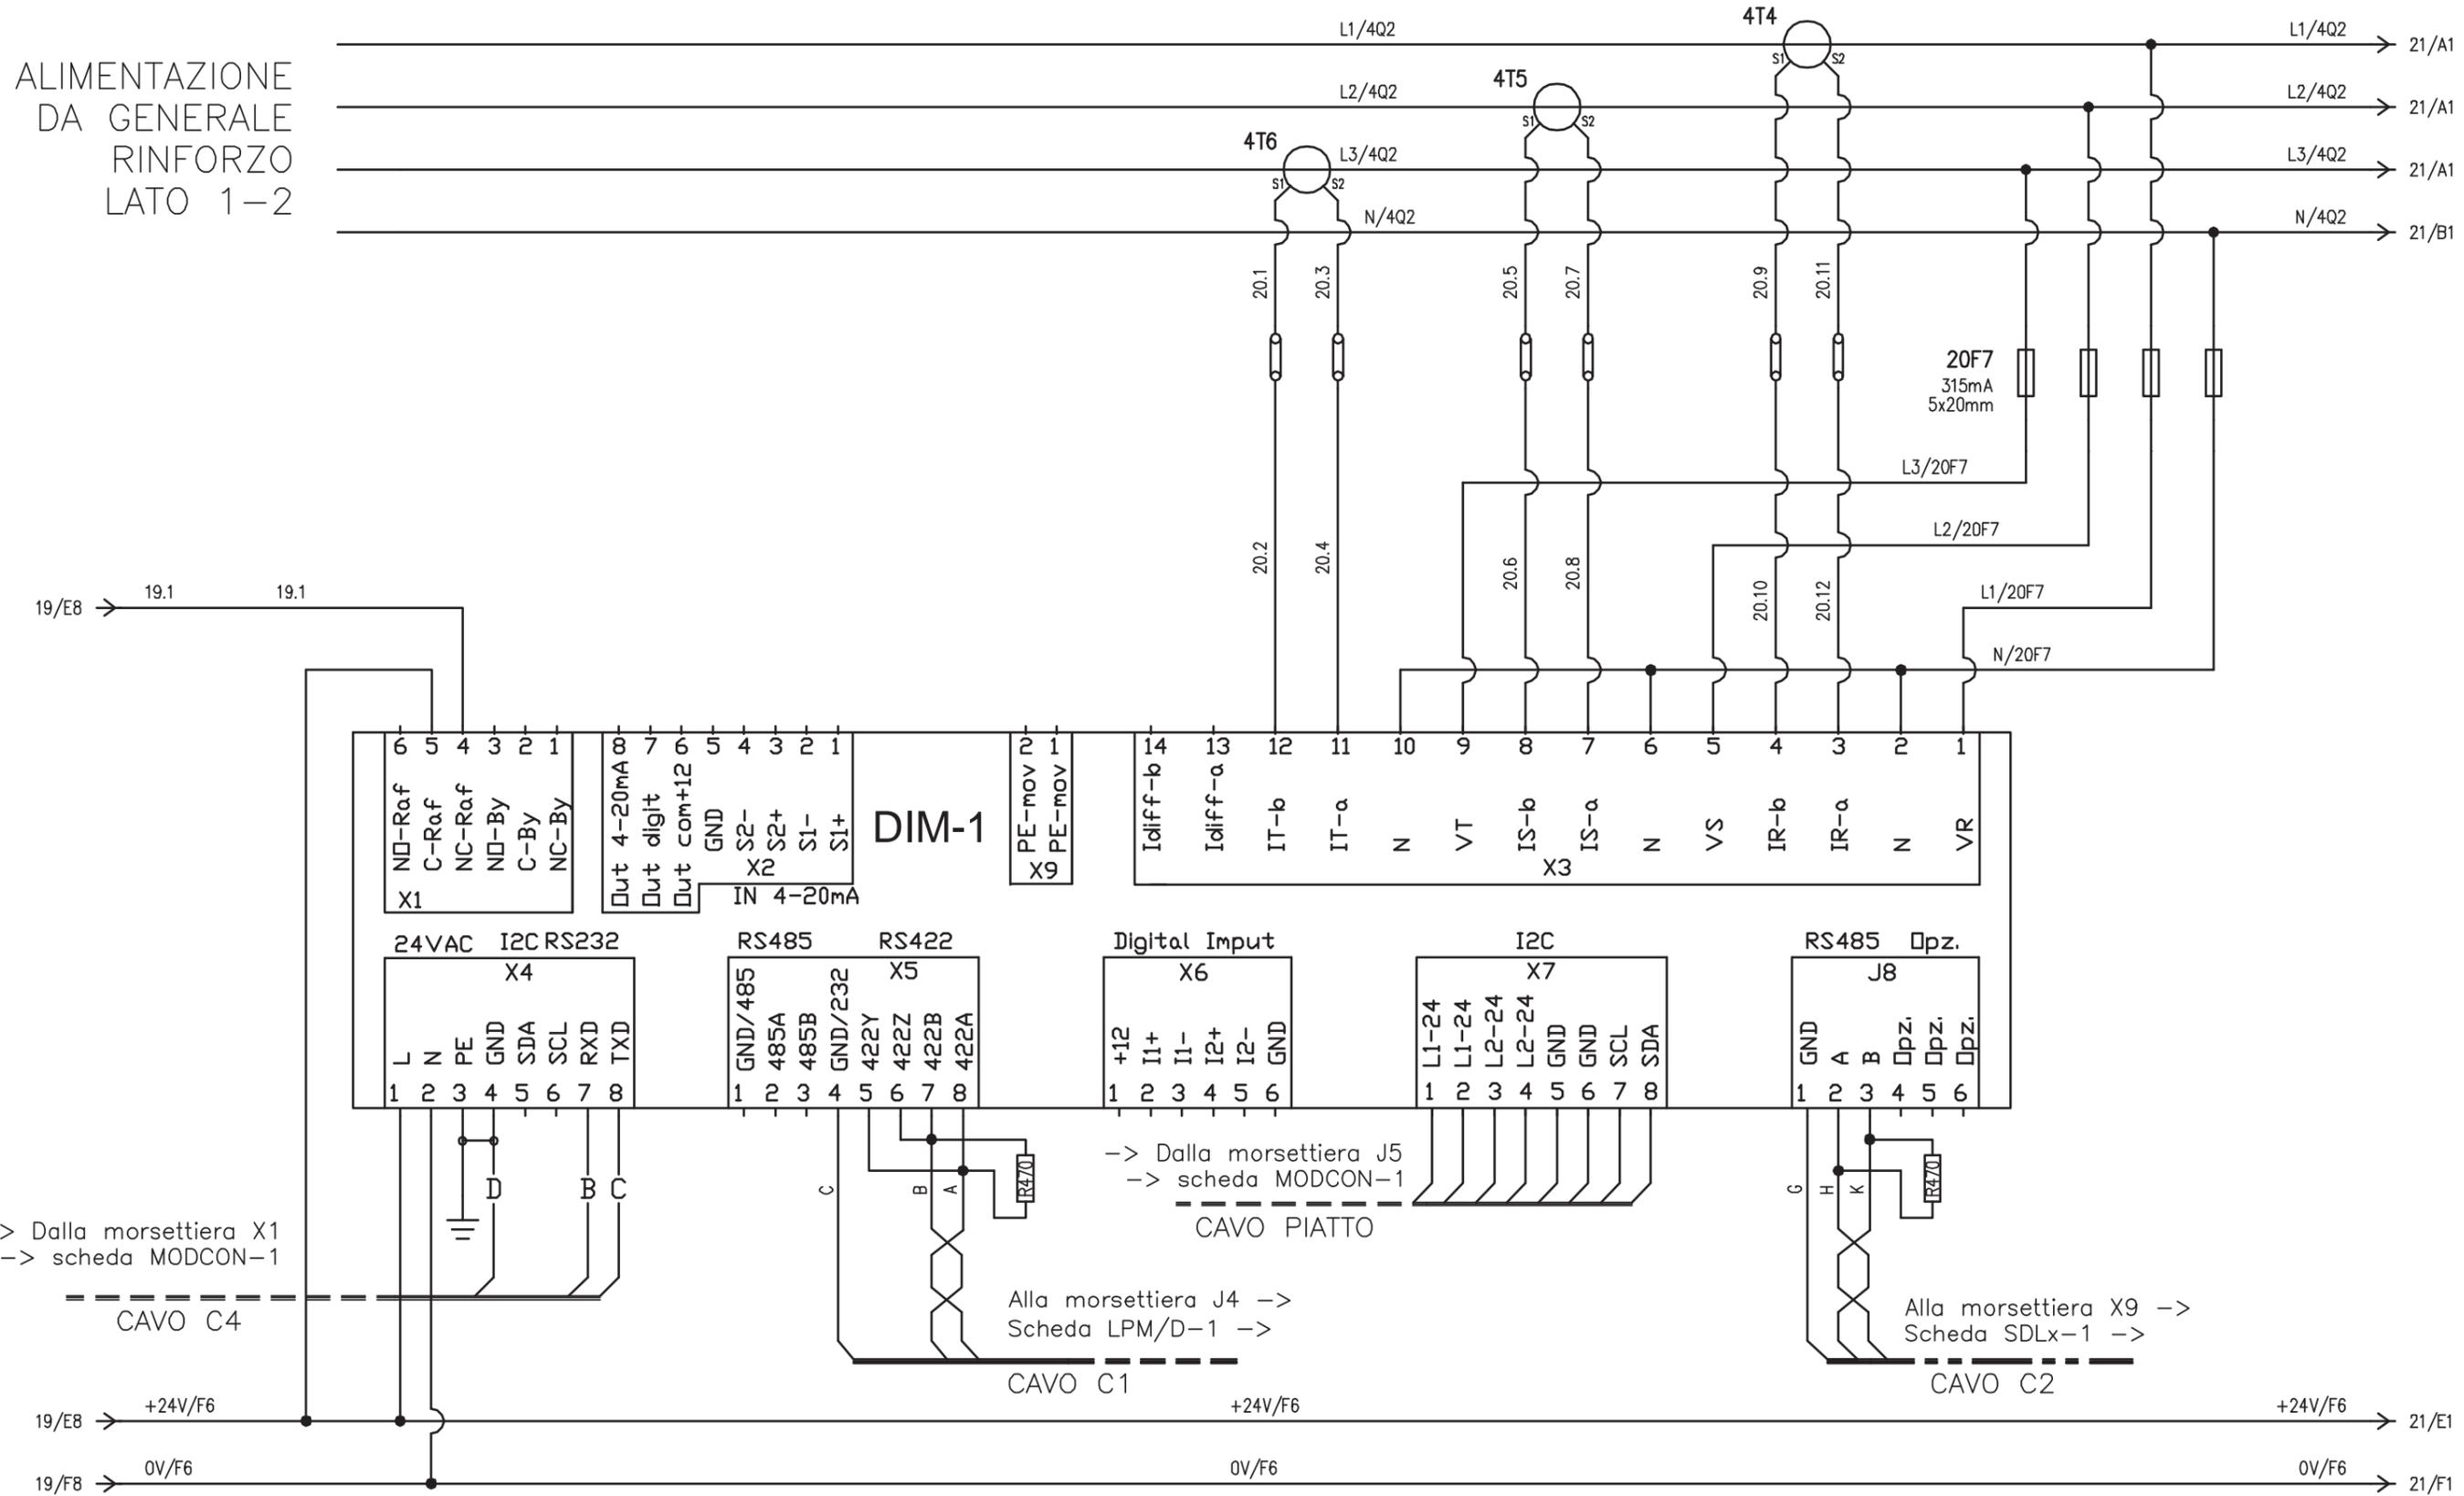

-> Dalla morsettiera X1
-> scheda MODCON-1


-> Dalla morsettiera J5
-> scheda MODCON-1

Alla morsettiera J4 ->
Scheda LPM/D-1 ->

Alla morsettiera X9 ->
Scheda SDLx-1 ->

RINFORZO LATO 1-2

				IMPIANTO		OGGETTO		DISEG. S.T.		DISEGNO NR		FILE	
				AUTOSTRADA PEDEMONTANA - TRATTA B1		Q_ILLUMINAZ. GALL. COPRENO Q_ILL/1		VERIF. U.S.		04CIND/QE/14-030		04QILL-1_B1-IND.DWG	
				CABINA ELETTRICA INDUSTRIE		SCHEMA ELETTRICO AUSILIARIO		APPR. G.C.				FOGLIO 20 DI 32	
REV.	MODIFICA	DATA	RESP.									SEGUE 21	
1		2		3	4	5	6	7	8				

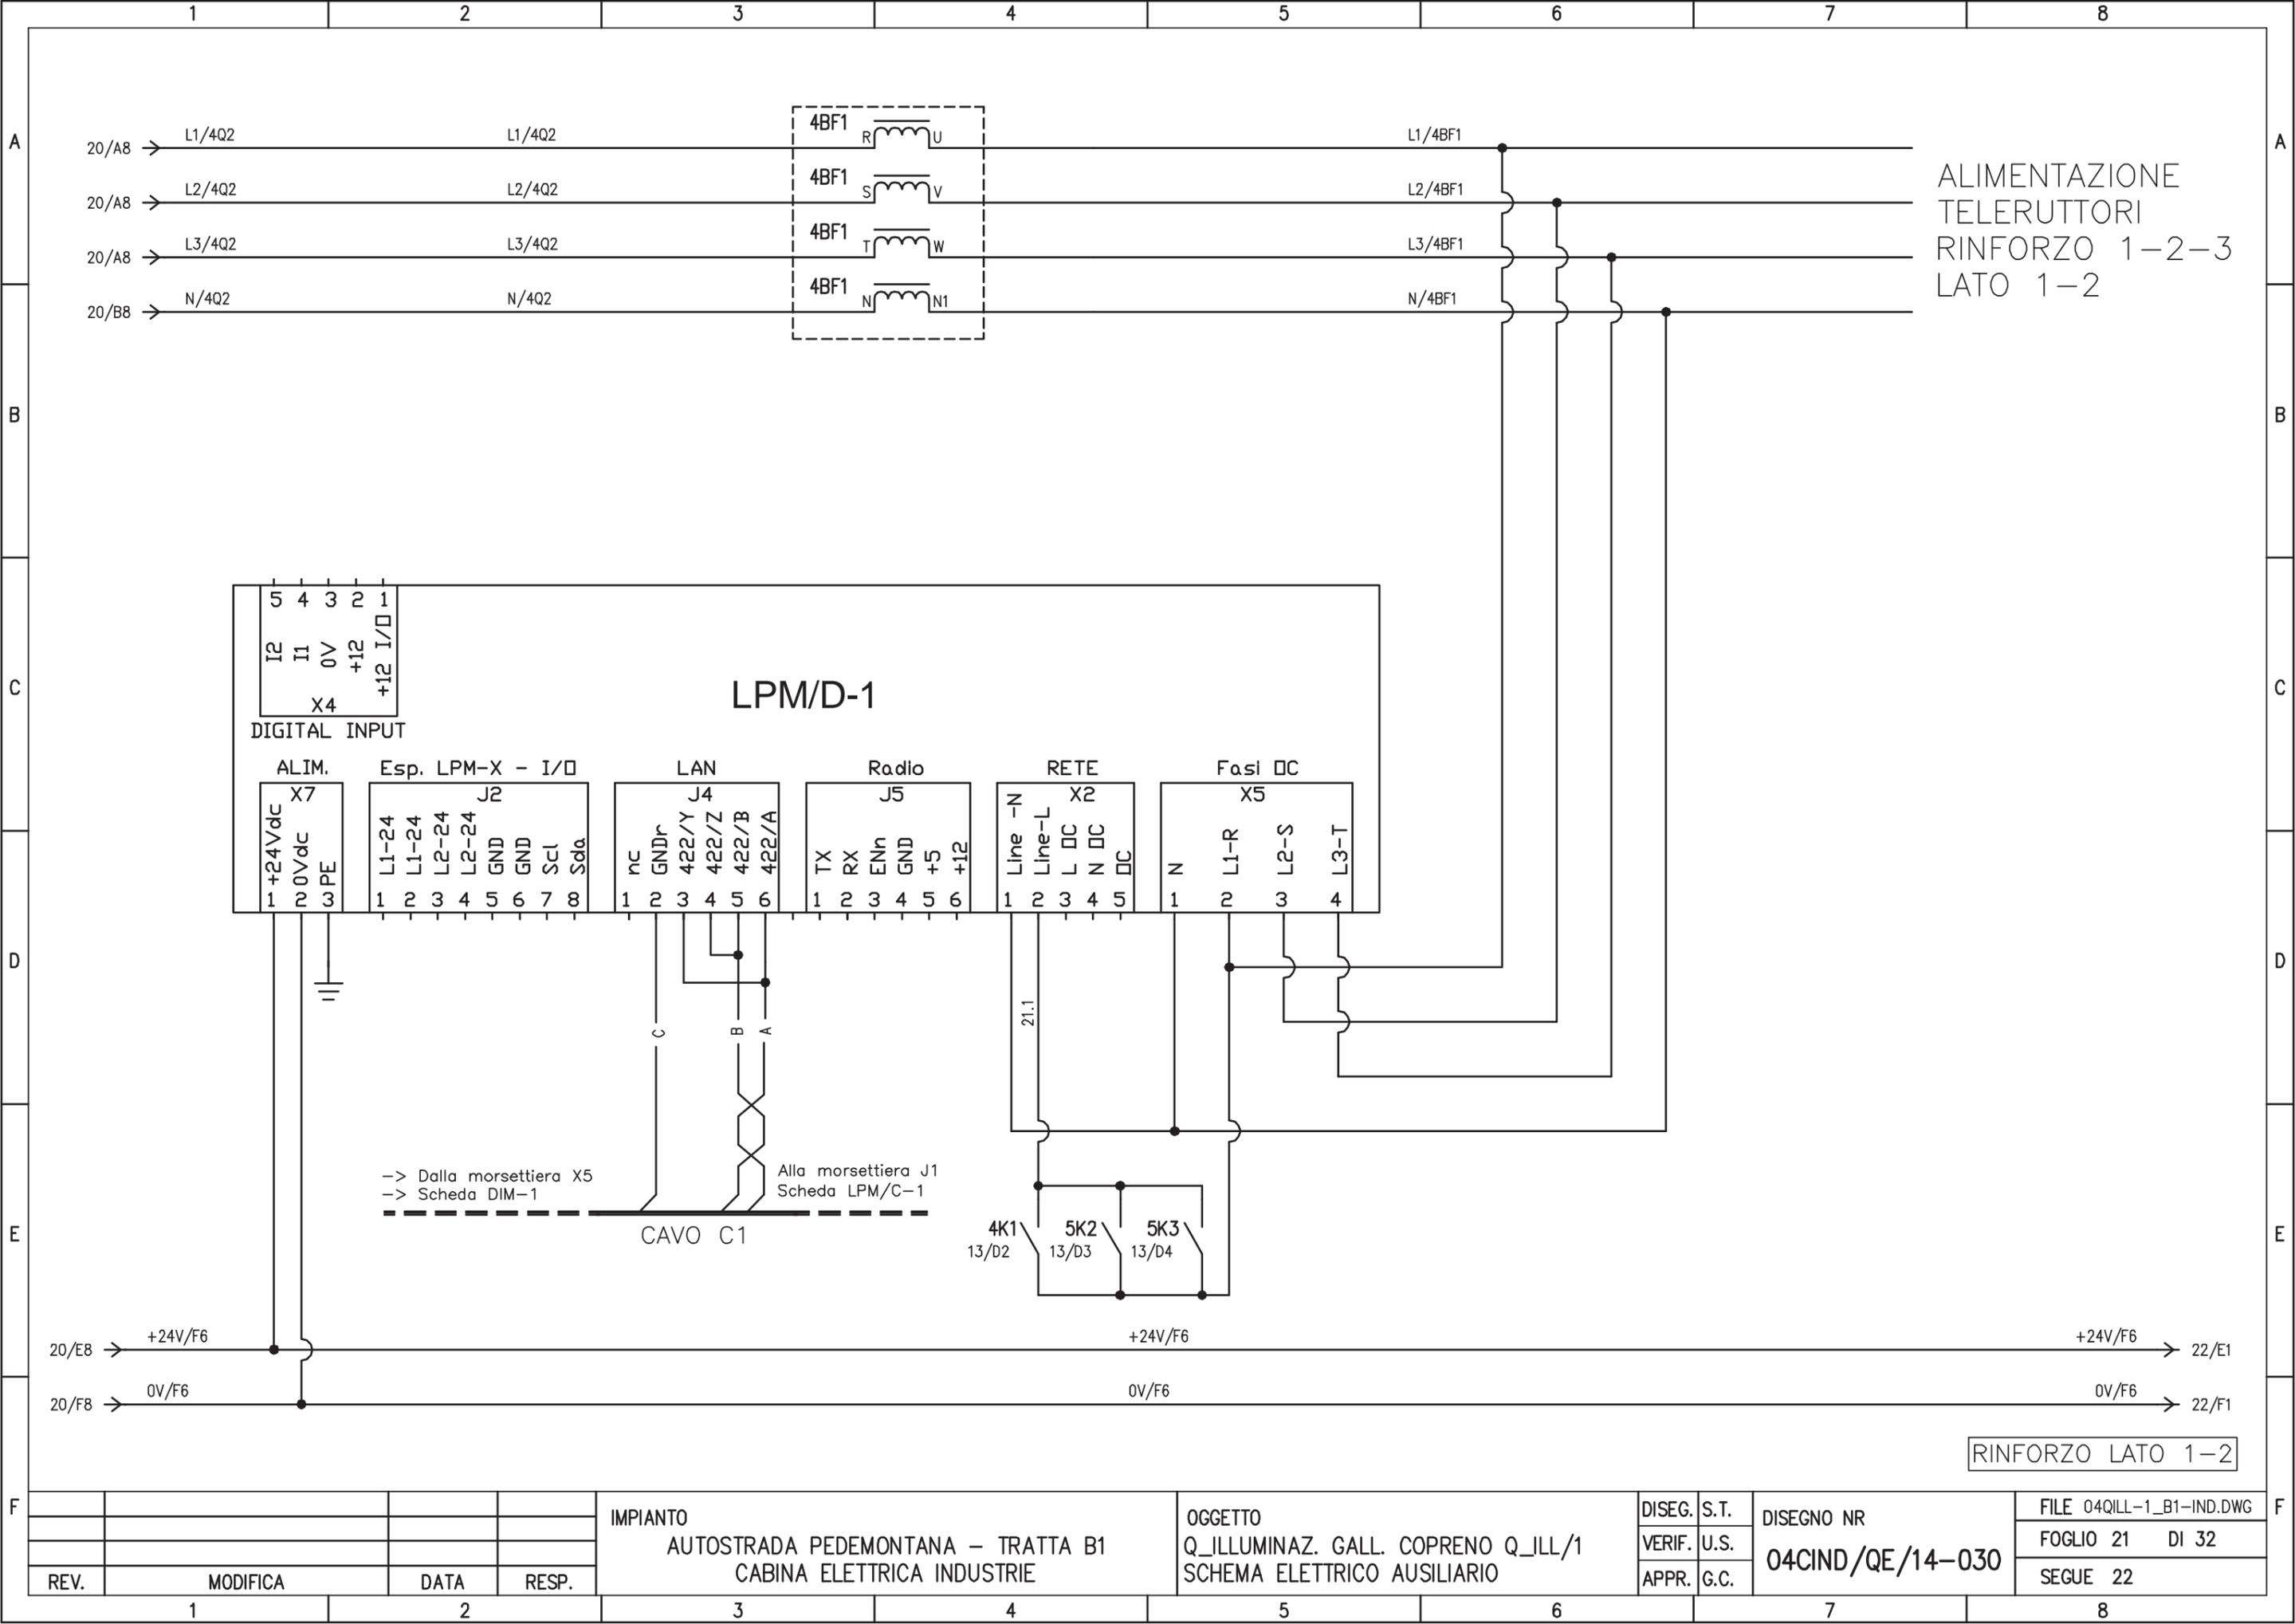

ALIMENTAZIONE
TELERUTTORI
RINFORZO 1-2-3
LATI 1-2

LPM/D-1

DIGITAL INPUT											
5	4	3	2	1							
I2	I1	0V	+12	I/D							
X4											
ALIM.	Esp. LPM-X - I/D				LAN	Radio	RETE	Fasi DC			
X7	J2				J4	J5	X2	X5			
+24Vdc 0Vdc PE	L1-24	L1-24	L2-24	L2-24	nc	TX	Line -N	N	L1-R	L2-S	L3-T
1 2 3	1 2 3 4	GND	GND	Scl	Sda	1 2 3 4 5 6	1 2 3 4 5	1	2	3	4
						422/Y	ENn	L DC			
						422/Z	GND	N DC			
						422/B	+5	DC			
						422/A	+12				


-> Dalla morsettiera X5
-> Scheda DIM-1

CAVO C1

Alla morsettiera J1
Scheda LPM/C-1


RINFORZO LATO 1-2

				IMPIANTO AUTOSTRADA PEDEMONTANA - TRATTA B1 CABINA ELETTRICA INDUSTRIE	OGGETTO Q_ILLUMINAZ. GALL. COPRENO Q_ILL/1 SCHEMA ELETTRICO AUSILIARIO	DISEG. VERIF. APPR.	S.T. U.S. G.C.	DISEGNO NR 04CIND/QE/14-030	FILE 04QILL-1_B1-IND.DWG FOGLIO 21 DI 32 SEGUE 22
REV.	MODIFICA	DATA	RESP.						
1		2		3	4	5	6	7	8

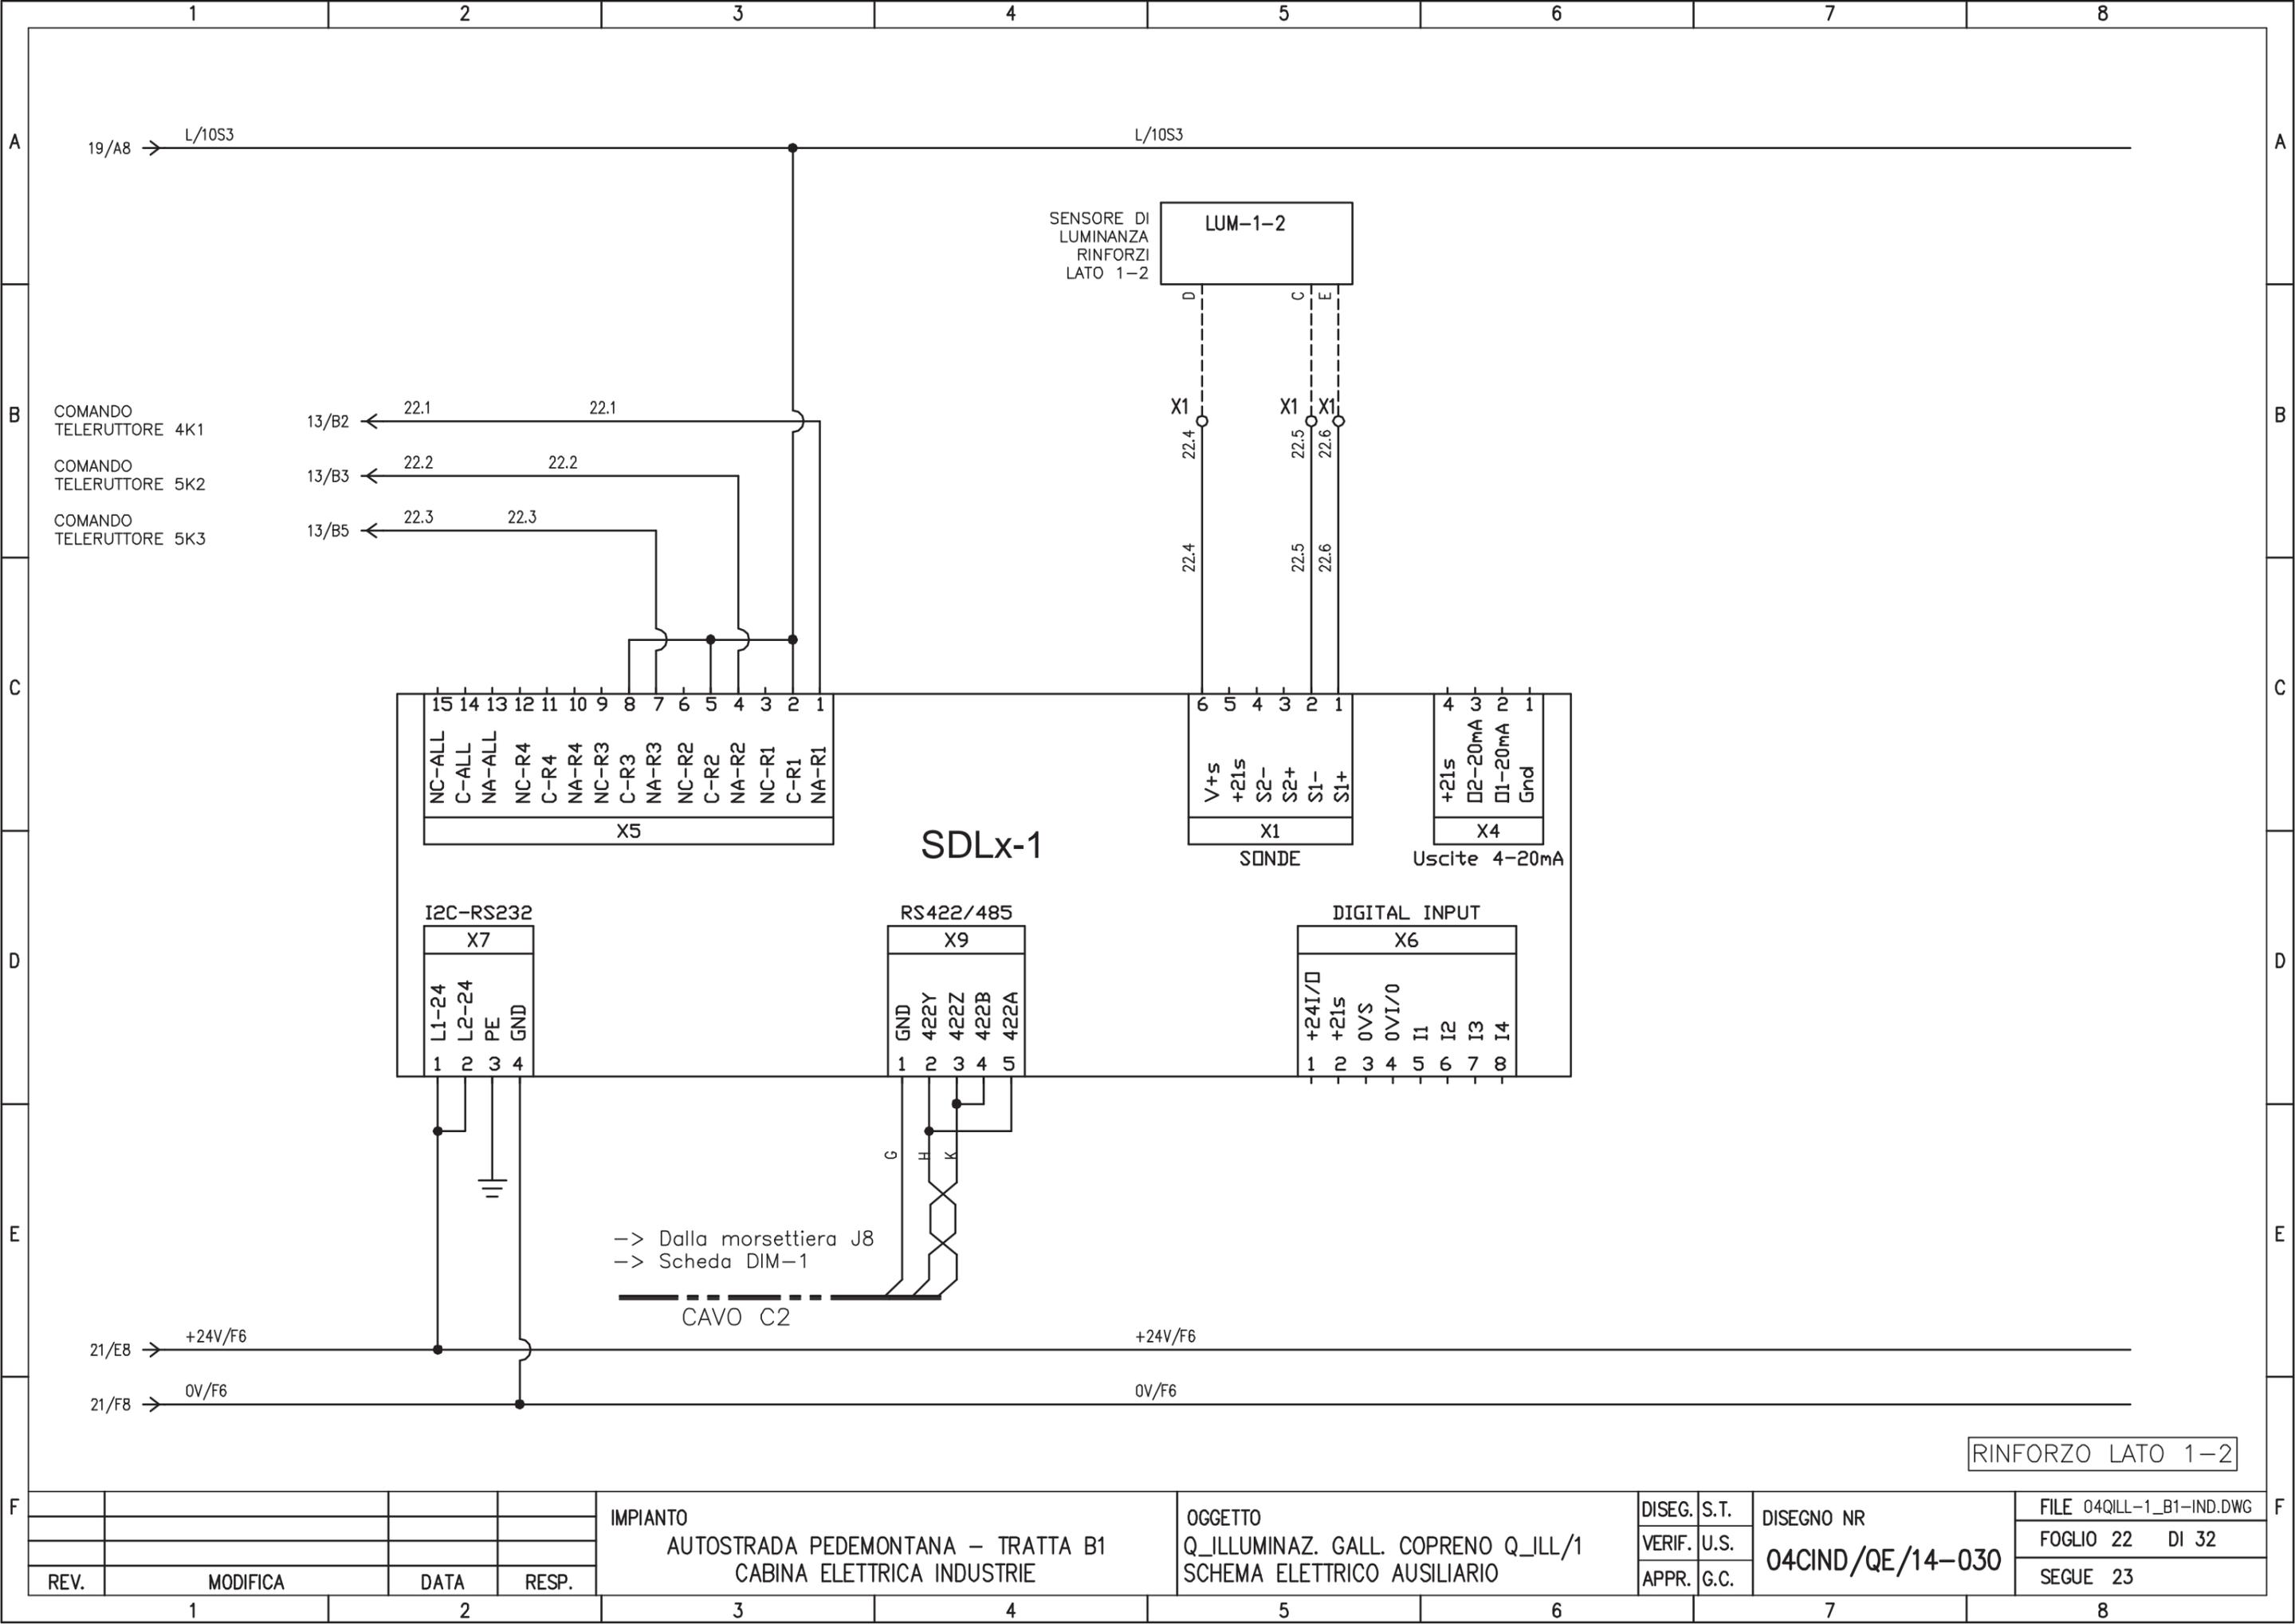

RINFORZO LATO 1-2


REV.	MODIFICA	DATA	RESP.	IMPIANTO AUTOSTRADA PEDEMONTANA - TRATTA B1 CABINA ELETTRICA INDUSTRIE	OGGETTO Q_ILLUMINAZ. GALL. COPRENO Q_ILL/1 SCHEMA ELETTRICO AUSILIARIO	DISEG.	S.T.	DISEGNO NR 04CIND/QE/14-030	FILE	
						VERIF.	U.S.		FOGLIO	DI
						APPR.	G.C.		SEGUE	
1		2		3	4	5	6	7	8	

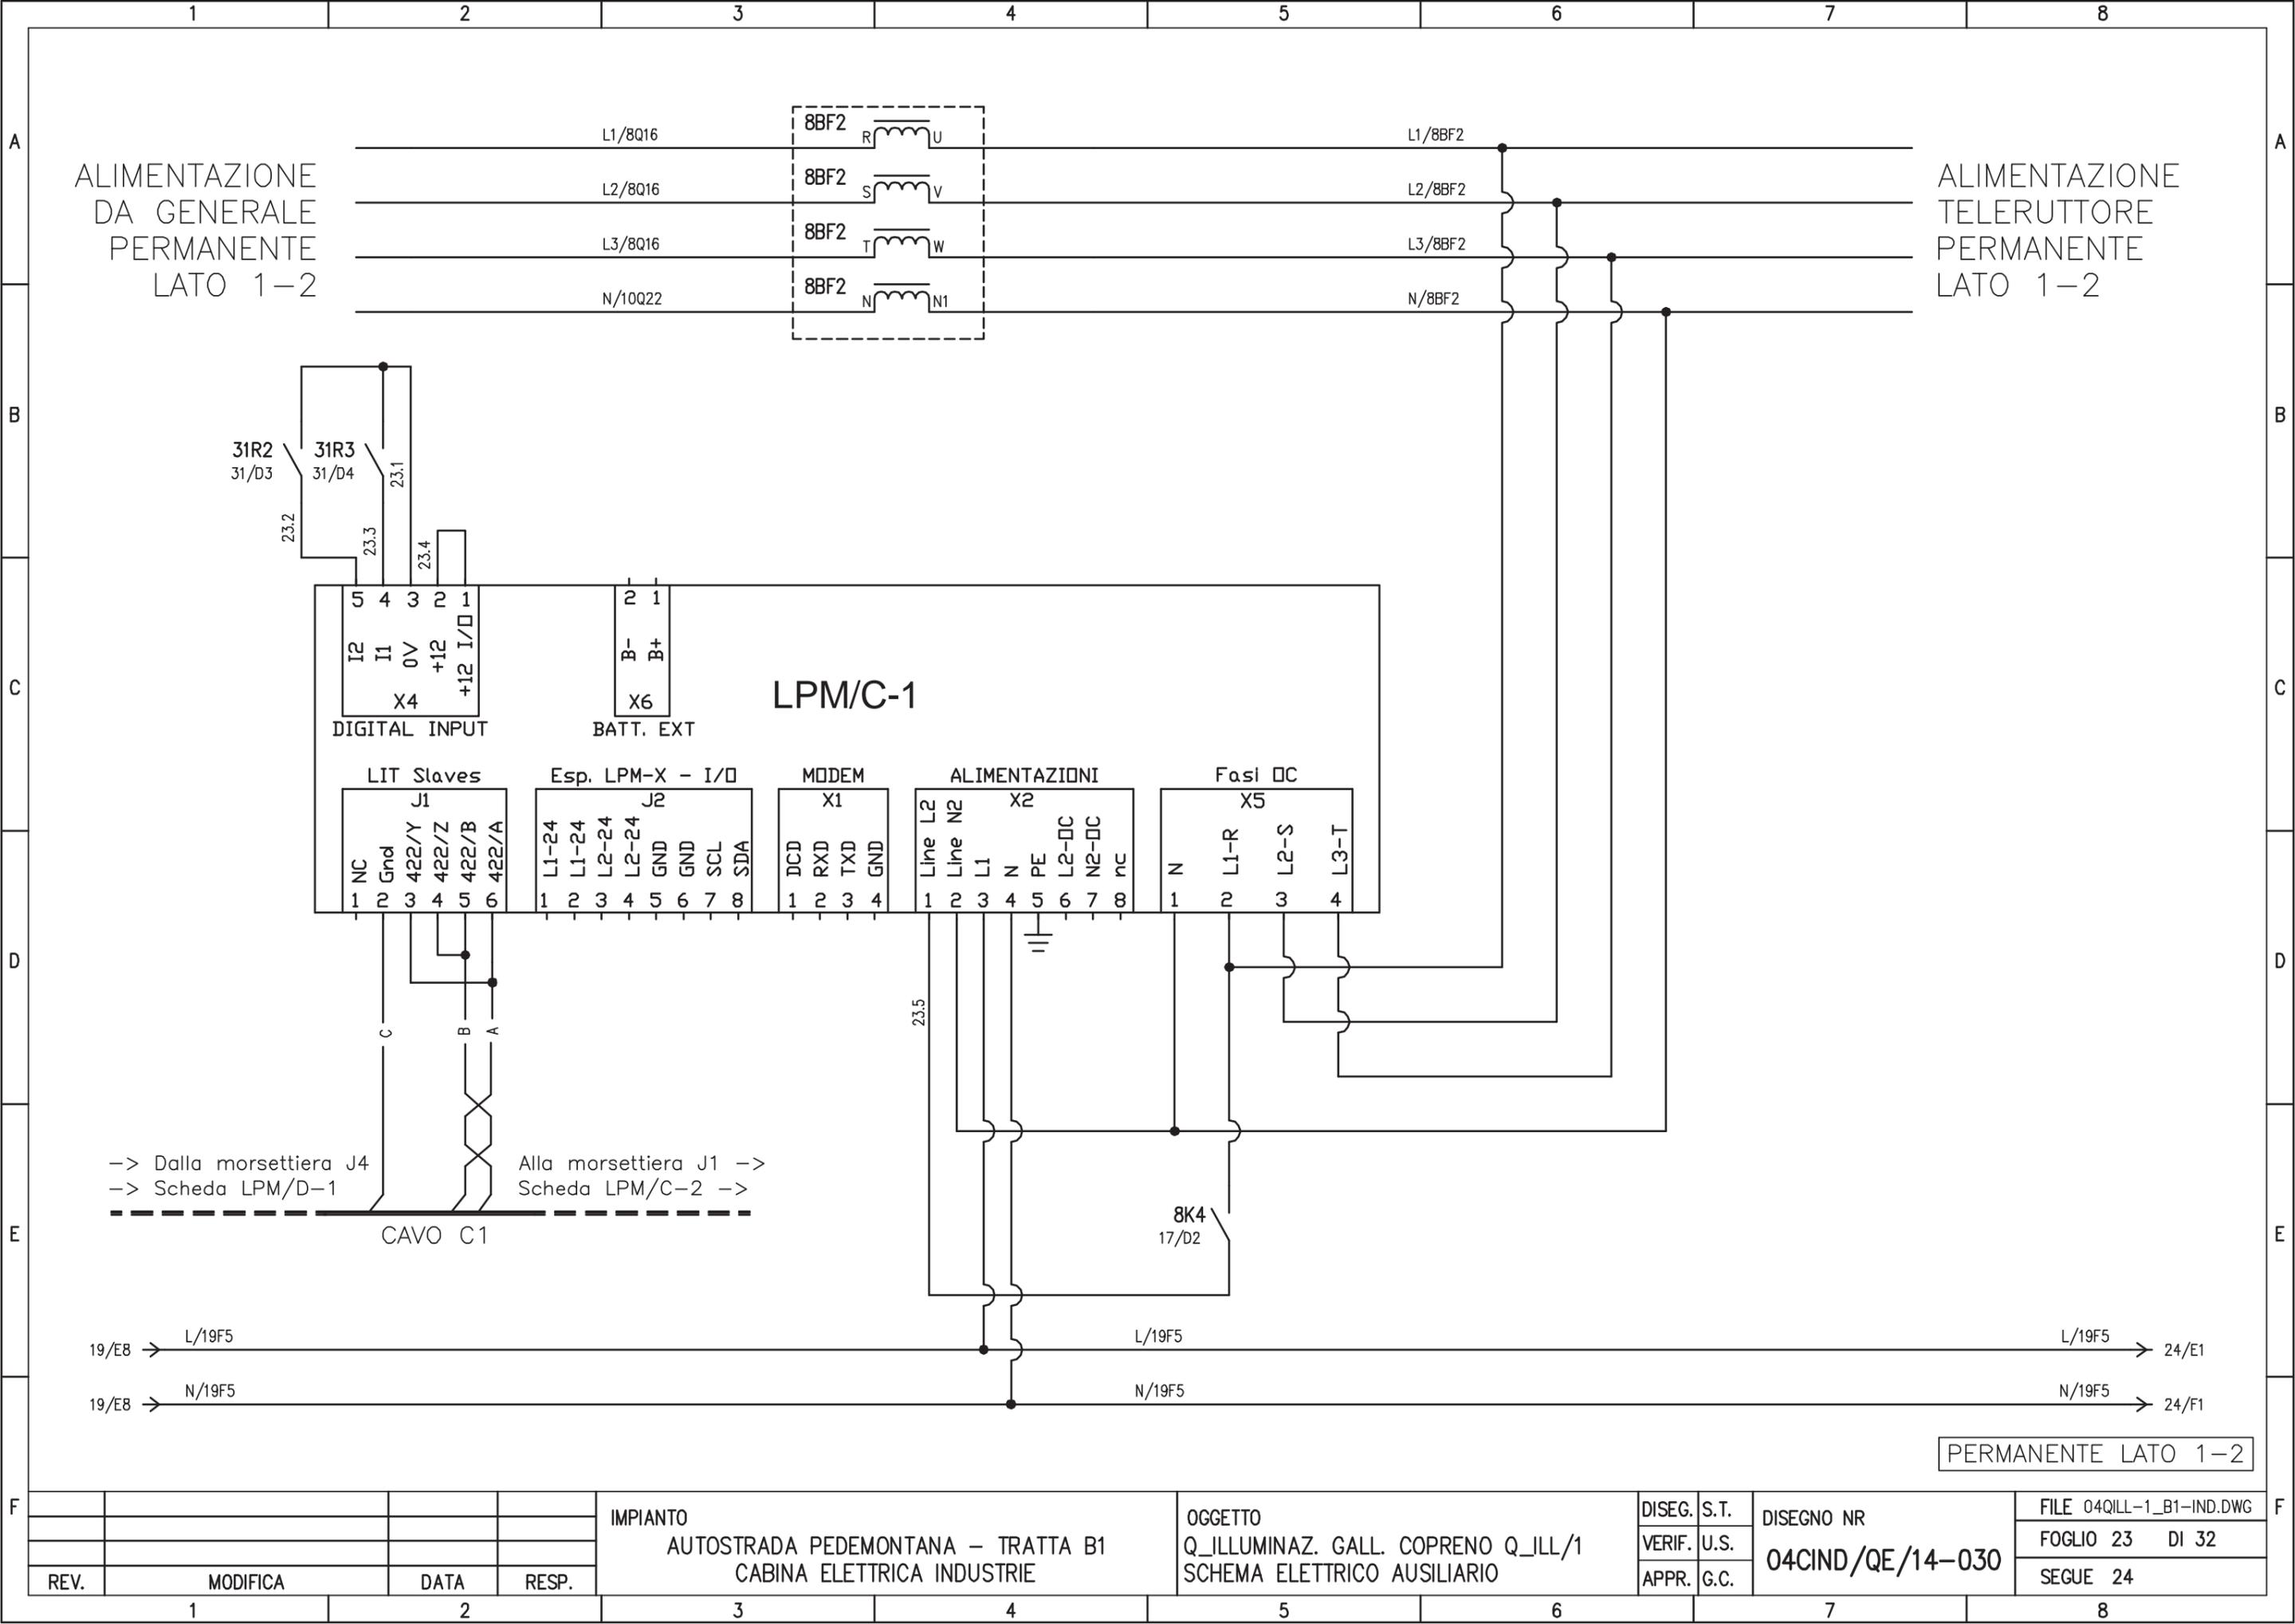

ALIMENTAZIONE
DA GENERALE
PERMANENTE
LATO 1-2

ALIMENTAZIONE
TELERUTTORE
PERMANENTE
LATO 1-2


LPM/C-1

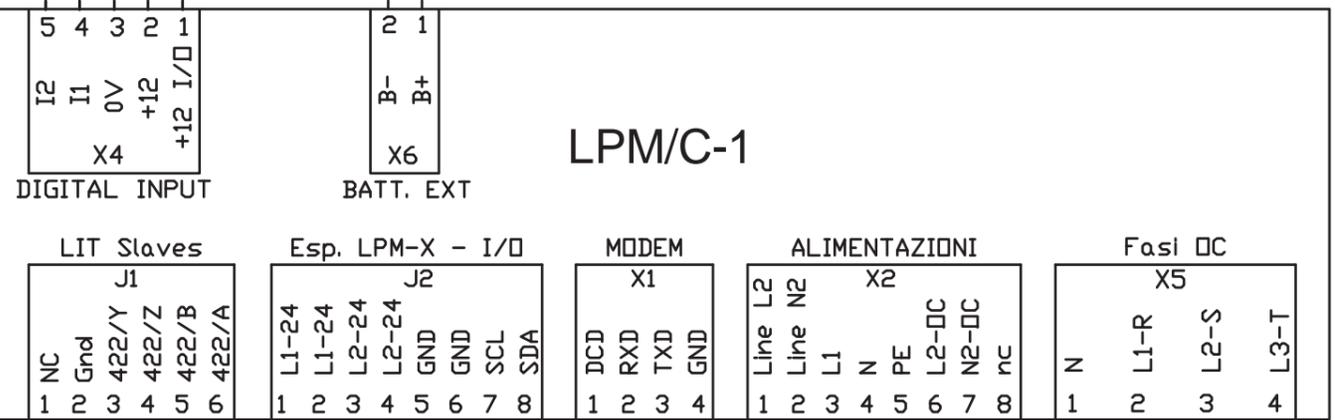

-> Dalla morsettiera J4
-> Scheda LPM/D-1

CAVO C1

Ala morsettiera J1 ->
Scheda LPM/C-2 ->


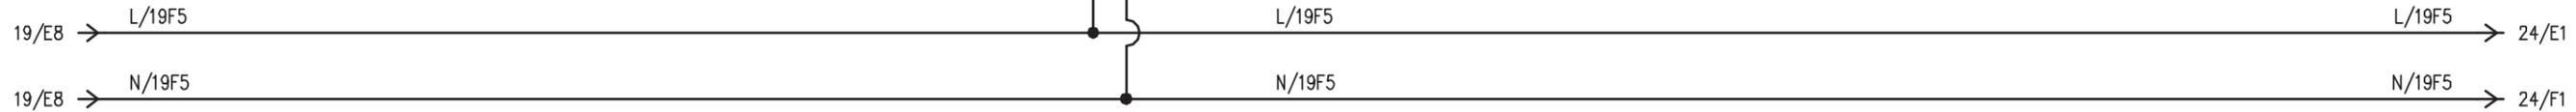


PERMANENTE LATO 1-2

				IMPIANTO		OGGETTO		DISEG. S.T.		DISEGNO NR		FILE 04QILL-1_B1-IND.DWG	
				AUTOSTRADA PEDEMONTANA - TRATTA B1		Q_ILLUMINAZ. GALL. COPRENO Q_ILL/1		VERIF. U.S.		04CIND/QE/14-030		FOGLIO 23 DI 32	
				CABINA ELETTRICA INDUSTRIE		SCHEMA ELETTRICO AUSILIARIO		APPR. G.C.				SEGUE 24	
REV.	MODIFICA	DATA	RESP.	1	2	3	4	5	6	7	8		

ALIMENTAZIONE
DA GENERALE
PERMANENTE
LATO 3-4

ALIMENTAZIONE
TELERUTTORE
PERMANENTE
LATO 3-4

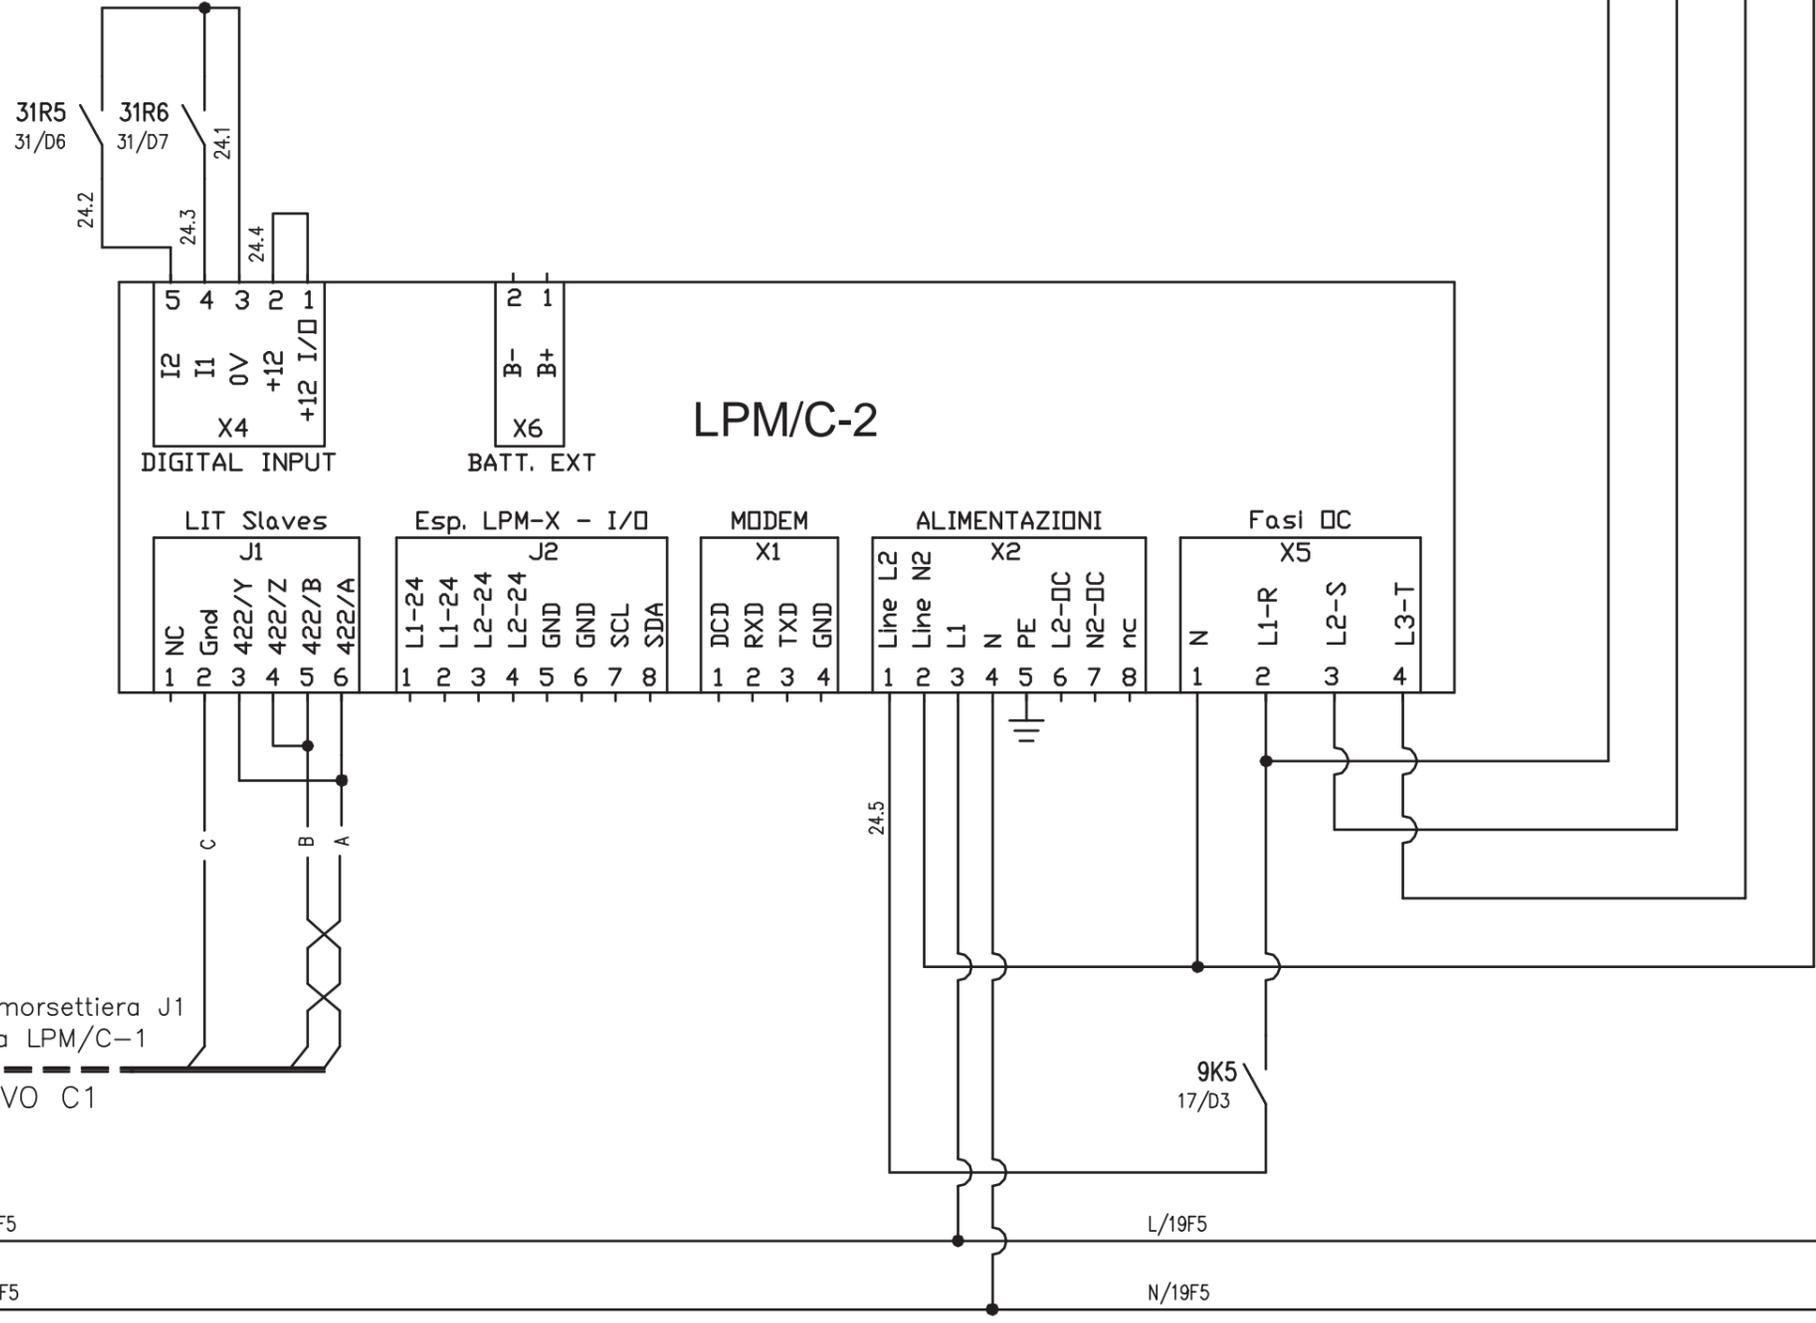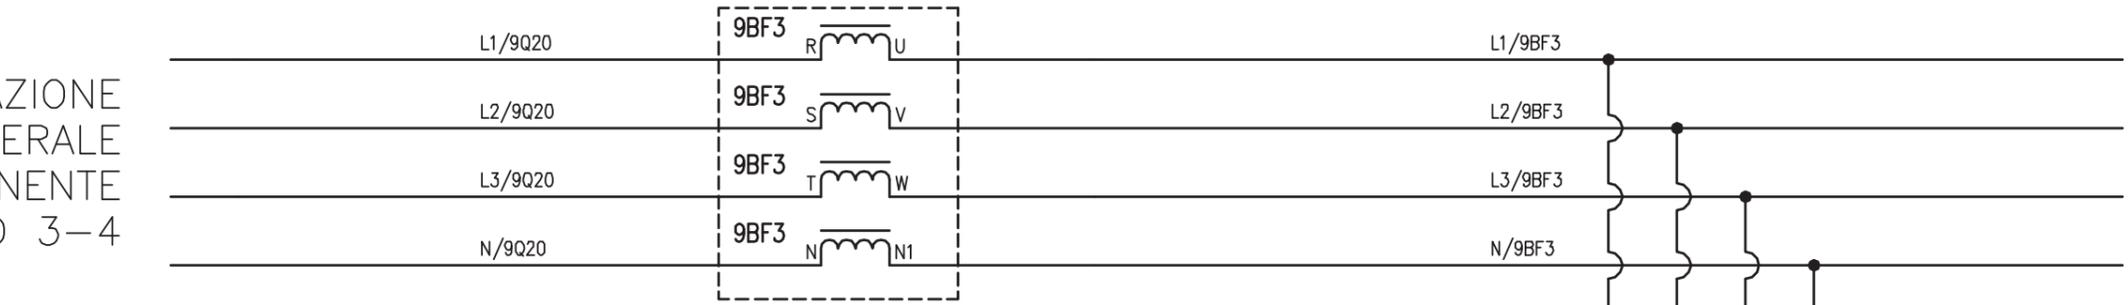

-> Dalla morsettiera J1
-> Scheda LPM/C-1
CAVO C1

PERMANENTE LATO 3-4

				IMPIANTO		OGGETTO		DISEG. S.T.		DISEGNO NR		FILE 04QILL-1_B1-IND.DWG	
				AUTOSTRADA PEDEMONTANA - TRATTA B1		Q_ILLUMINAZ. GALL. COPRENO Q_ILL/1		VERIF. U.S.		04CIND/QE/14-030		FOGLIO 24 DI 32	
				CABINA ELETTRICA INDUSTRIE		SCHEMA ELETTRICO AUSILIARIO		APPR. G.C.				SEGUE 25	
REV.	MODIFICA	DATA	RESP.	1	2	3	4	5	6	7	8		

1 2 3 4 5 6 7 8


PAGINA DISPONIBILE

A
B
C
D
E
F

A
B
C
D
E
F



				IMPIANTO	OGGETTO	DISEG.	S.T.	DISEGNO NR	FILE 04QILL-1_B1-IND.DWG
				AUTOSTRADA PEDEMONTANA - TRATTA B1	Q_ILLUMINAZ. GALL. COPRENO Q_ILL/1	VERIF.	U.S.	04CIND/QE/14-030	FOGLIO 25 DI 32
REV.	MODIFICA	DATA	RESP.	CABINA ELETTRICA INDUSTRIE	SCHEMA ELETTRICO AUSILIARIO	APPR.	G.C.		SEGUE 26

1 2 3 4 5 6 7 8

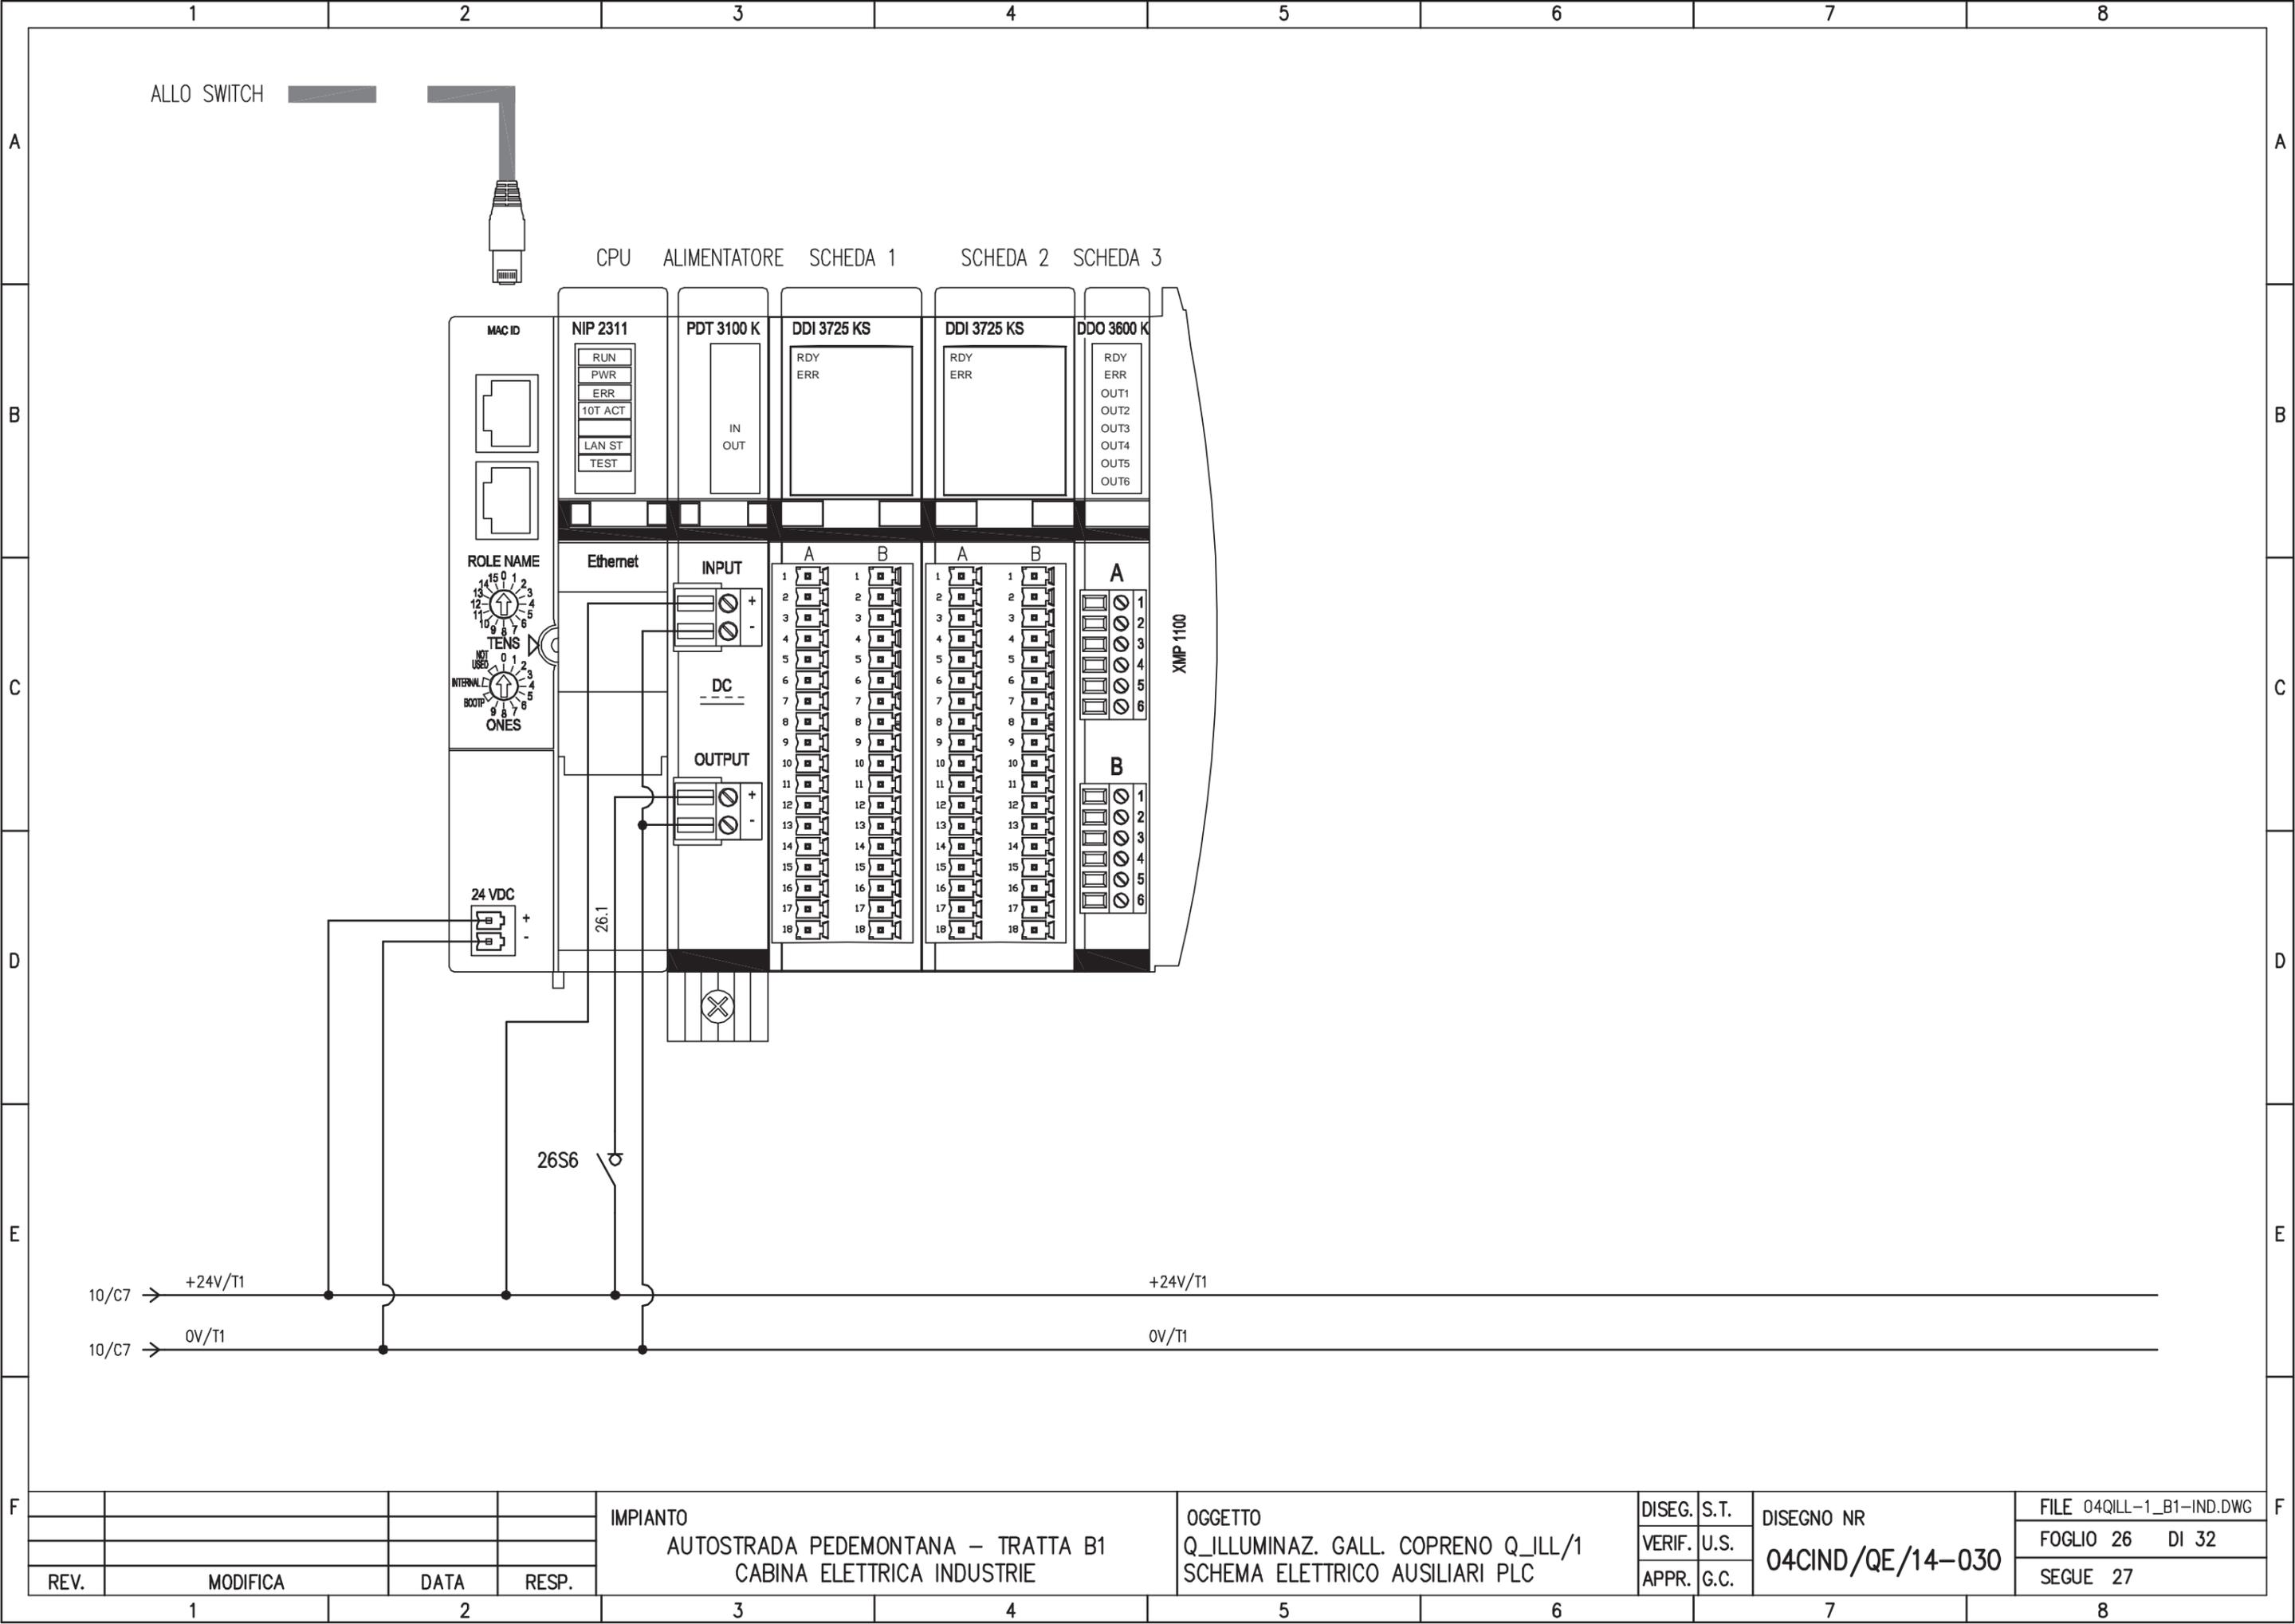


ALLO SWITCH

CPU ALIMENTATORE SCHEDA 1 SCHEDA 2 SCHEDA 3

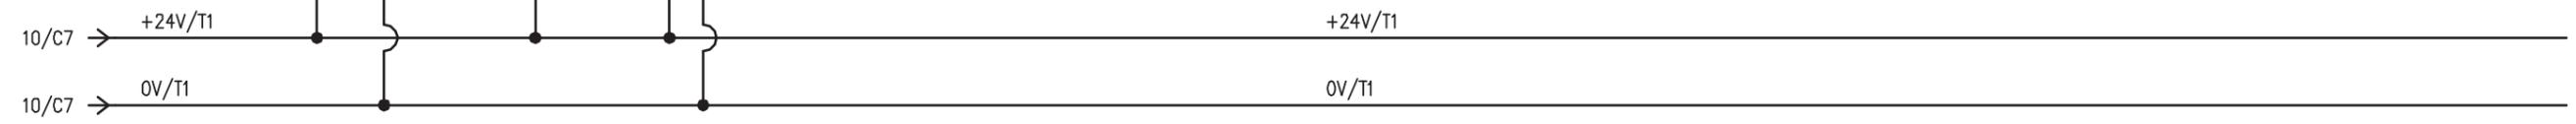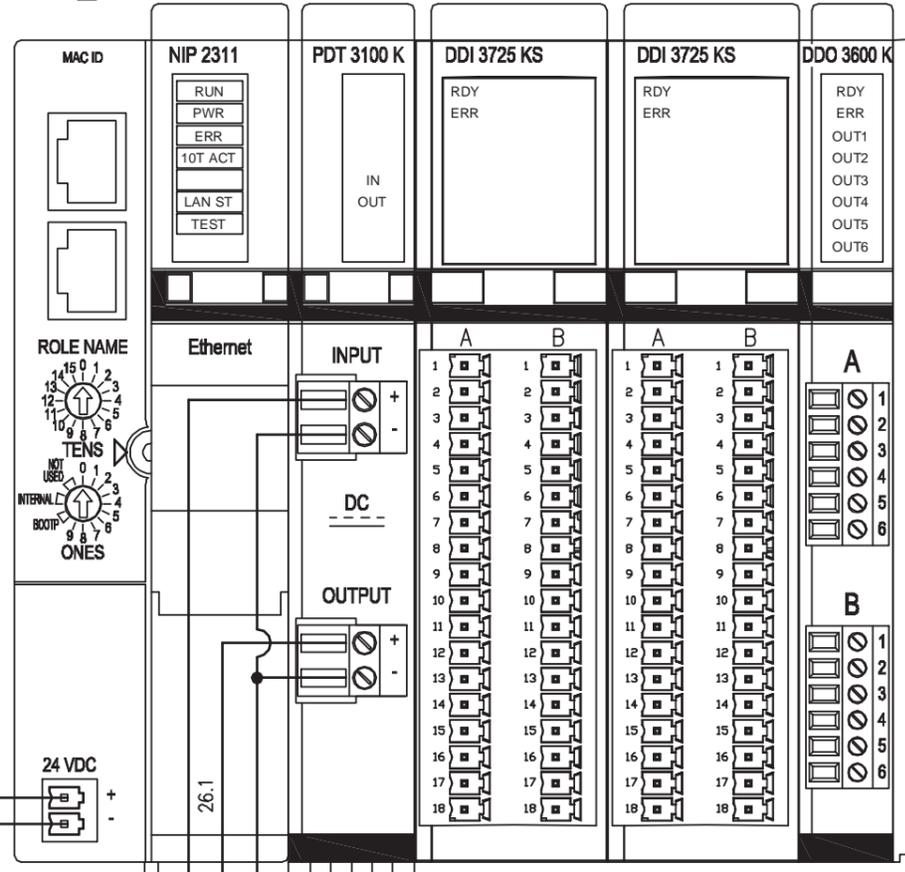

				IMPIANTO		OGGETTO		DISEG. S.T.		DISEGNO NR		FILE 04QILL-1_B1-IND.DWG	
				AUTOSTRADA PEDEMONTANA - TRATTA B1		Q_ILLUMINAZ. GALL. COPRENO Q_ILL/1		VERIF. U.S.		04CIND/QE/14-030		FOGLIO 26 DI 32	
				CABINA ELETTRICA INDUSTRIE		SCHEMA ELETTRICO AUSILIARI PLC		APPR. G.C.				SEGUE 27	
REV.	MODIFICA	DATA	RESP.	1	2	3	4	5	6	7	8		

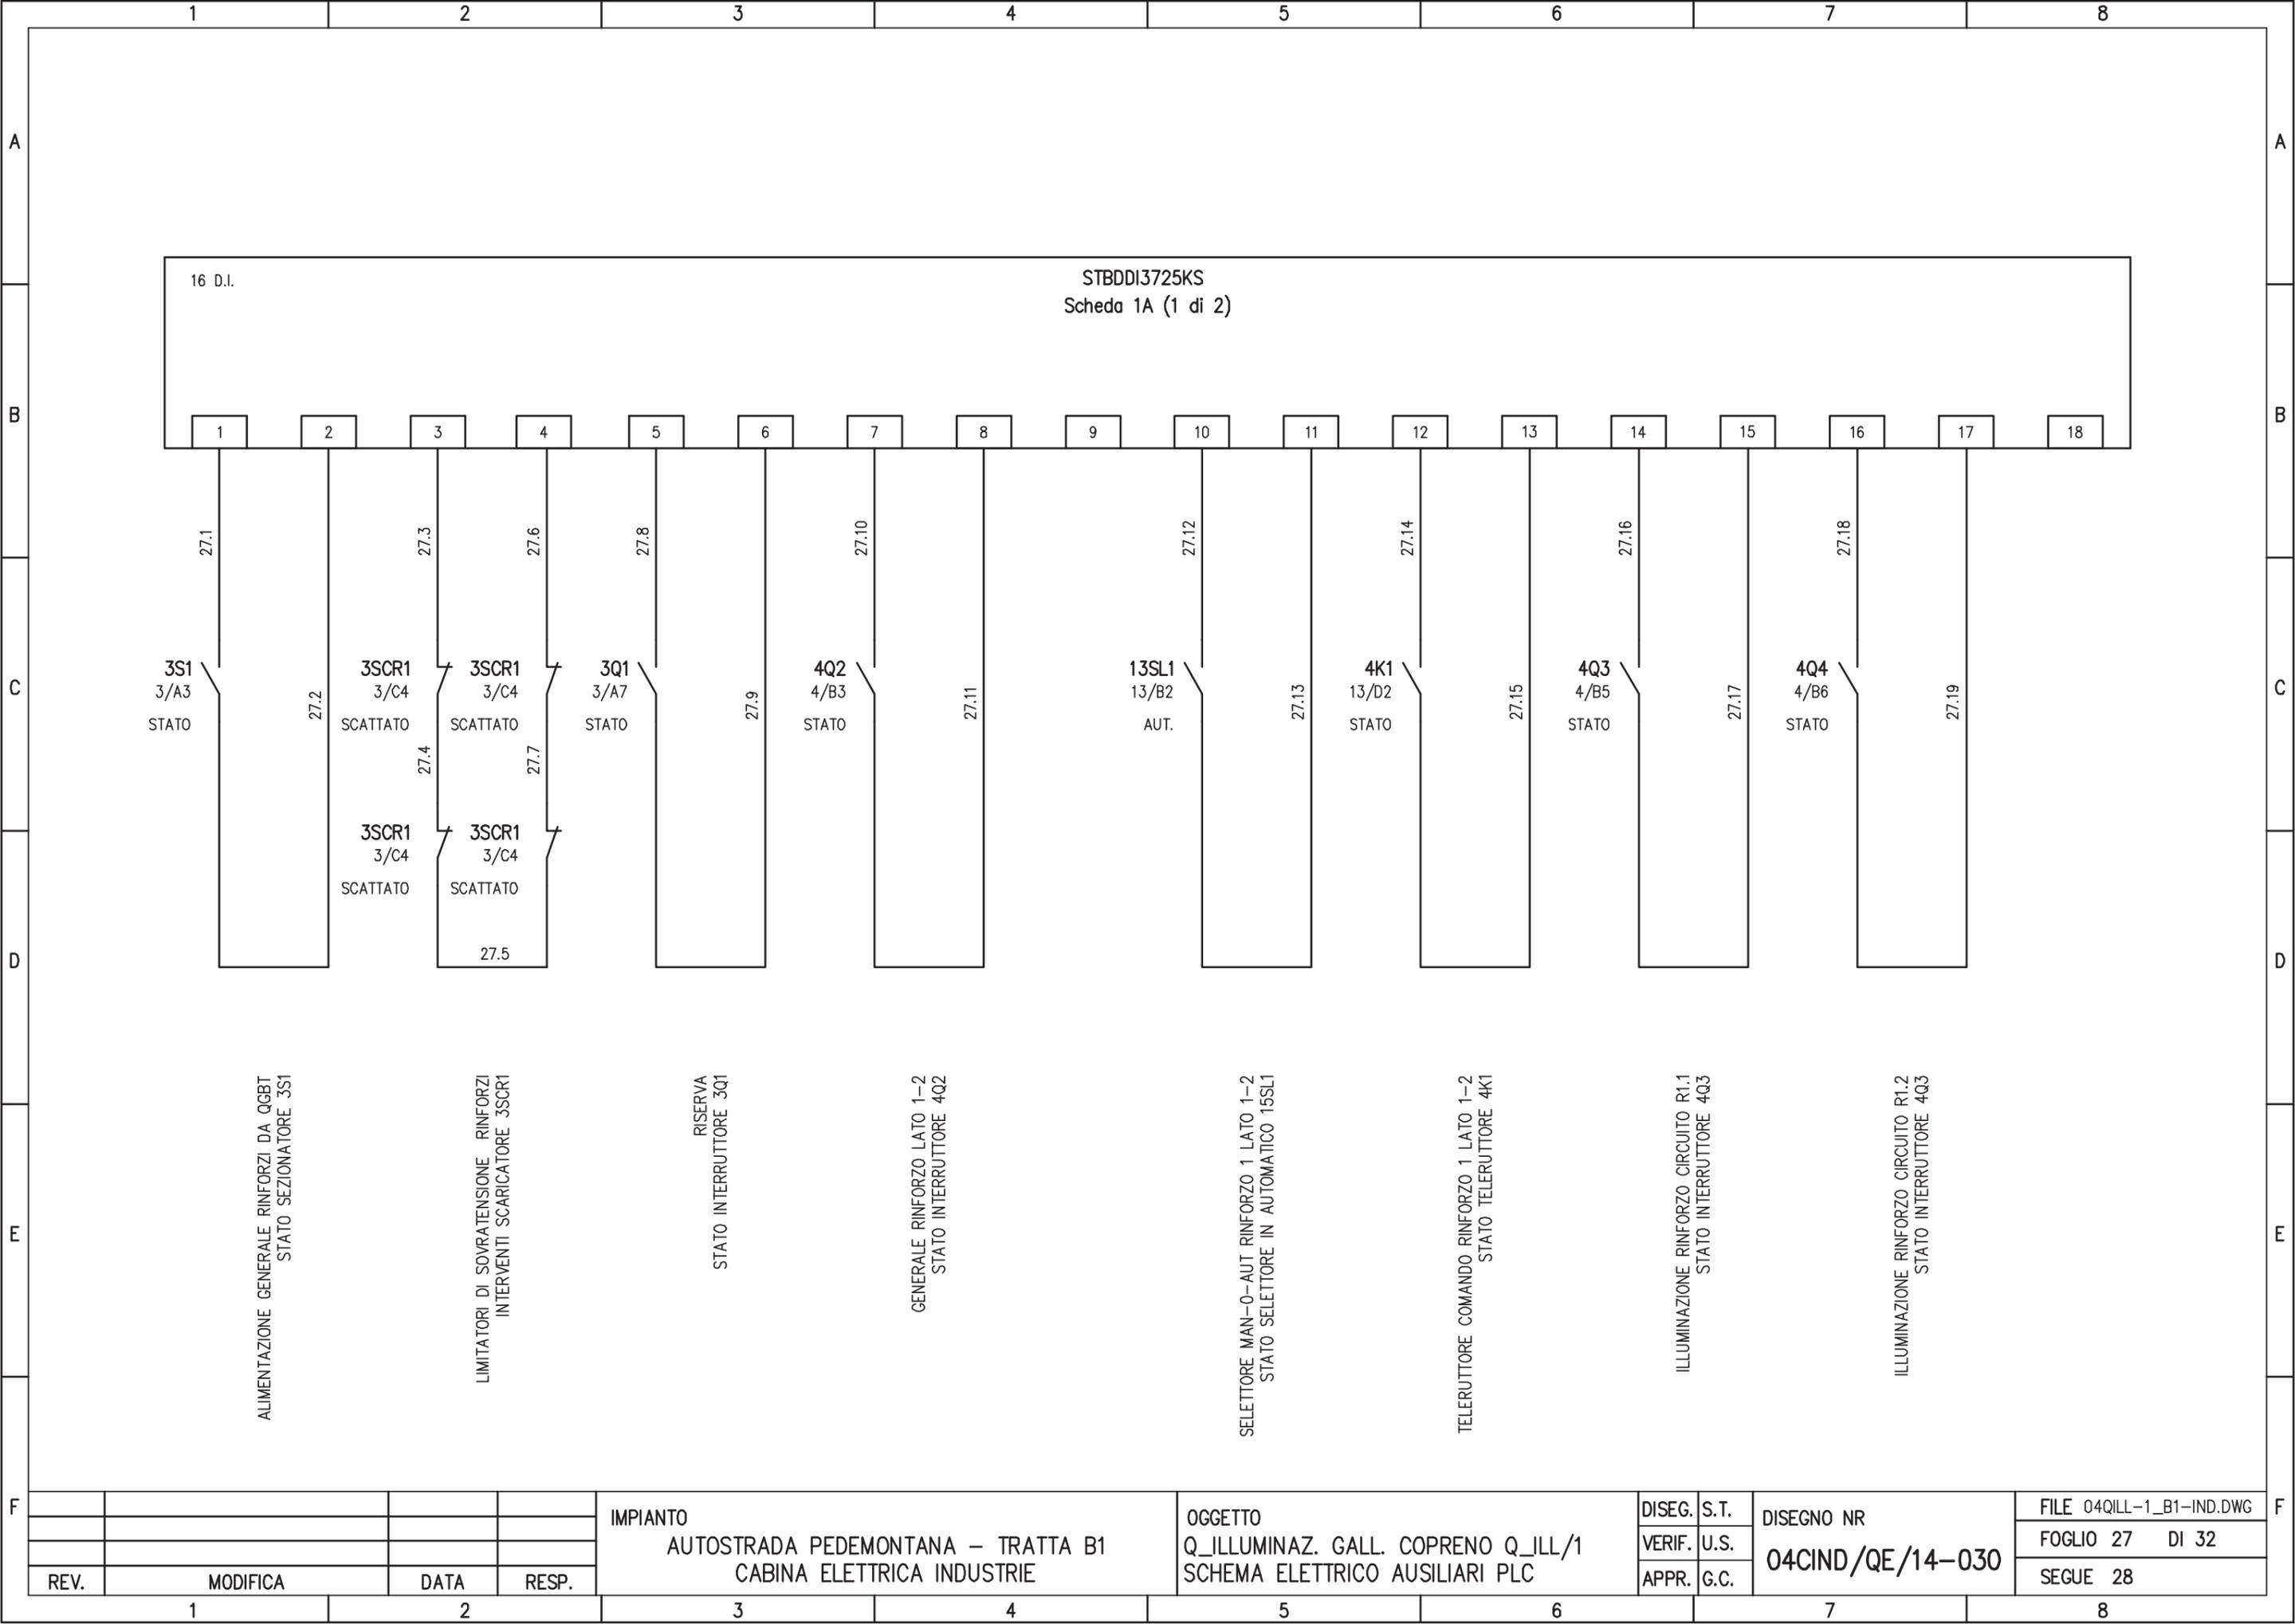

16 D.I.

STBDDI3725KS
Scheda 1A (1 di 2)

ALIMENTAZIONE GENERALE RINFORZI DA QGBT
STATO SEZIONATORE 3S1

LIMITATORI DI SOVRATENSIONE RINFORZI
INTERVENTI SCARICATORE 3SCR1

RISERVA
STATO INTERRUTTORE 3Q1

GENERALE RINFORZO LATO 1-2
STATO INTERRUTTORE 4Q2

SELETTORE MAN-0-AUT RINFORZO 1 LATO 1-2
STATO SELETORE IN AUTOMATICO 15SL1

TELERUTTORE COMANDO RINFORZO 1 LATO 1-2
STATO Teleruttore 4K1

ILLUMINAZIONE RINFORZO CIRCUITO R1.1
STATO INTERRUTTORE 4Q3

ILLUMINAZIONE RINFORZO CIRCUITO R1.2
STATO INTERRUTTORE 4Q3

IMPIANTO
AUTOSTRADA PEDEMONTANA - TRATTA B1
CABINA ELETTRICA INDUSTRIE


OGGETTO
Q_ILLUMINAZ. GALL. COPRENO Q_ILL/1
SCHEMA ELETTRICO AUSILIARI PLC

DISEG.	S.T.
VERIF.	U.S.
APPR.	G.C.

DISEGNO NR
04CIND/QE/14-030


FILE 04QILL-1_B1-IND.DWG
FOGLIO 27 DI 32
SEGUE 28

REV.	MODIFICA	DATA	RESP.
1			
2			

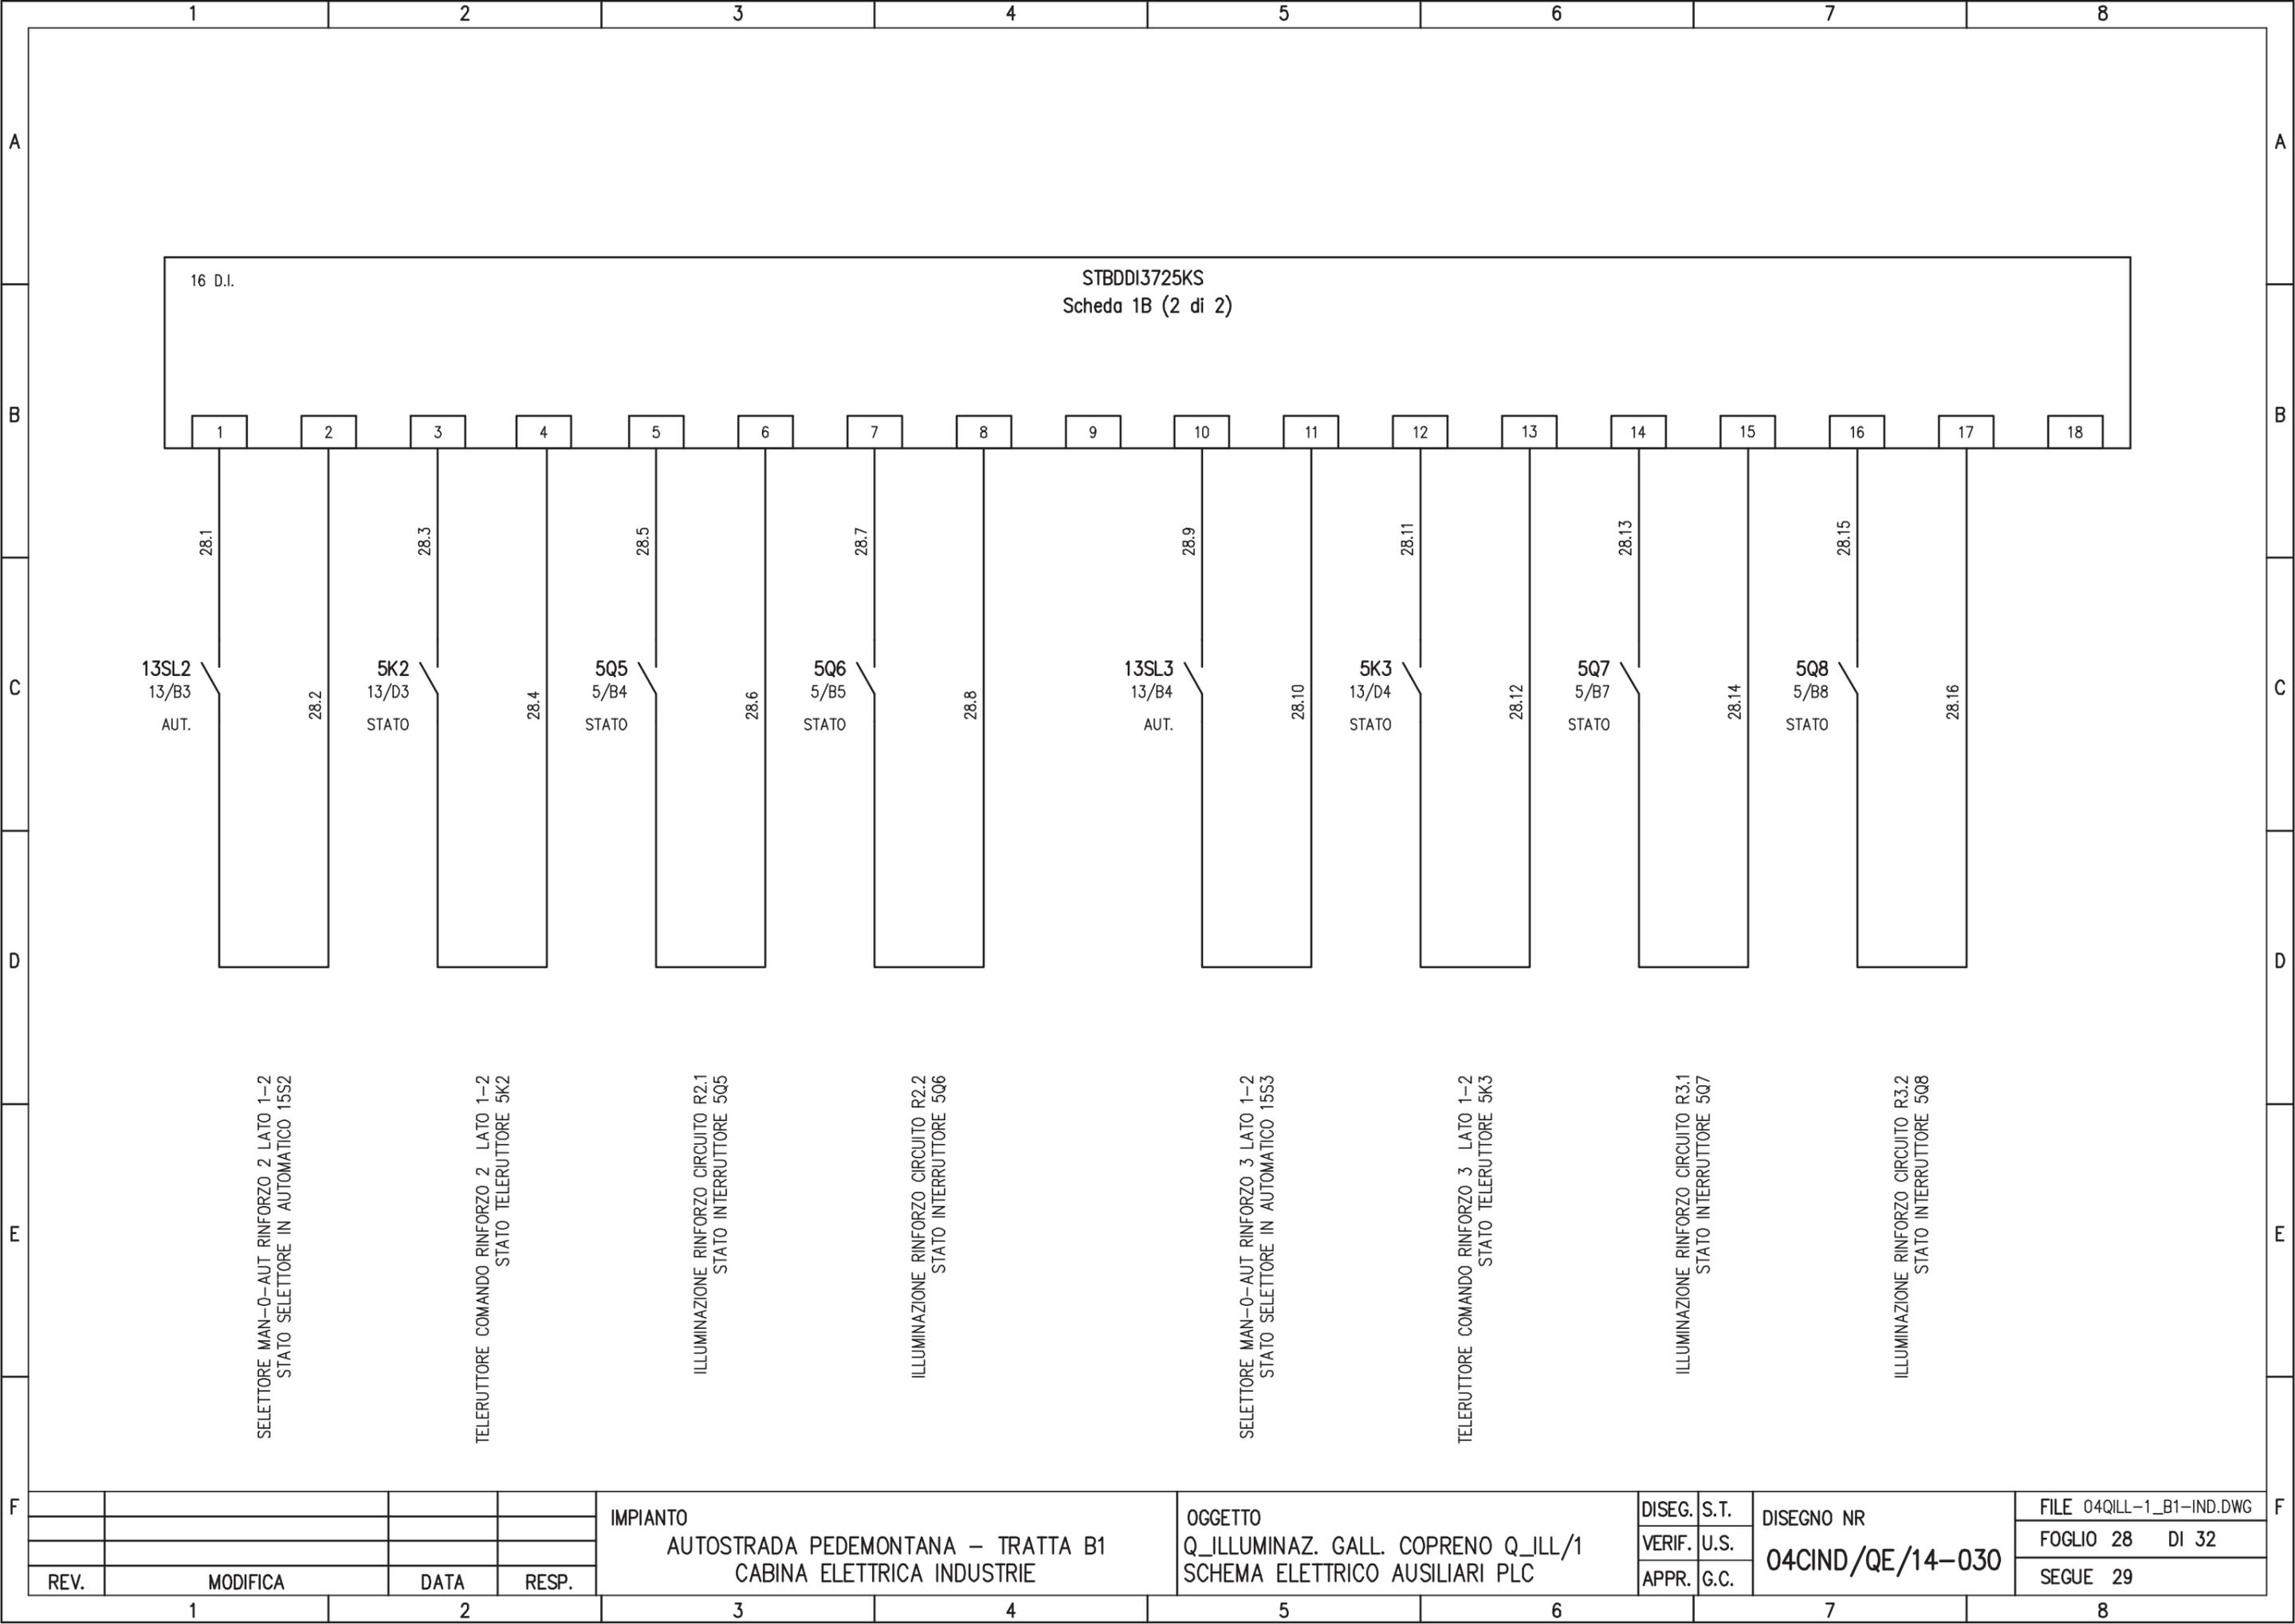


16 D.I.

STBDDI3725KS
Scheda 1B (2 di 2)

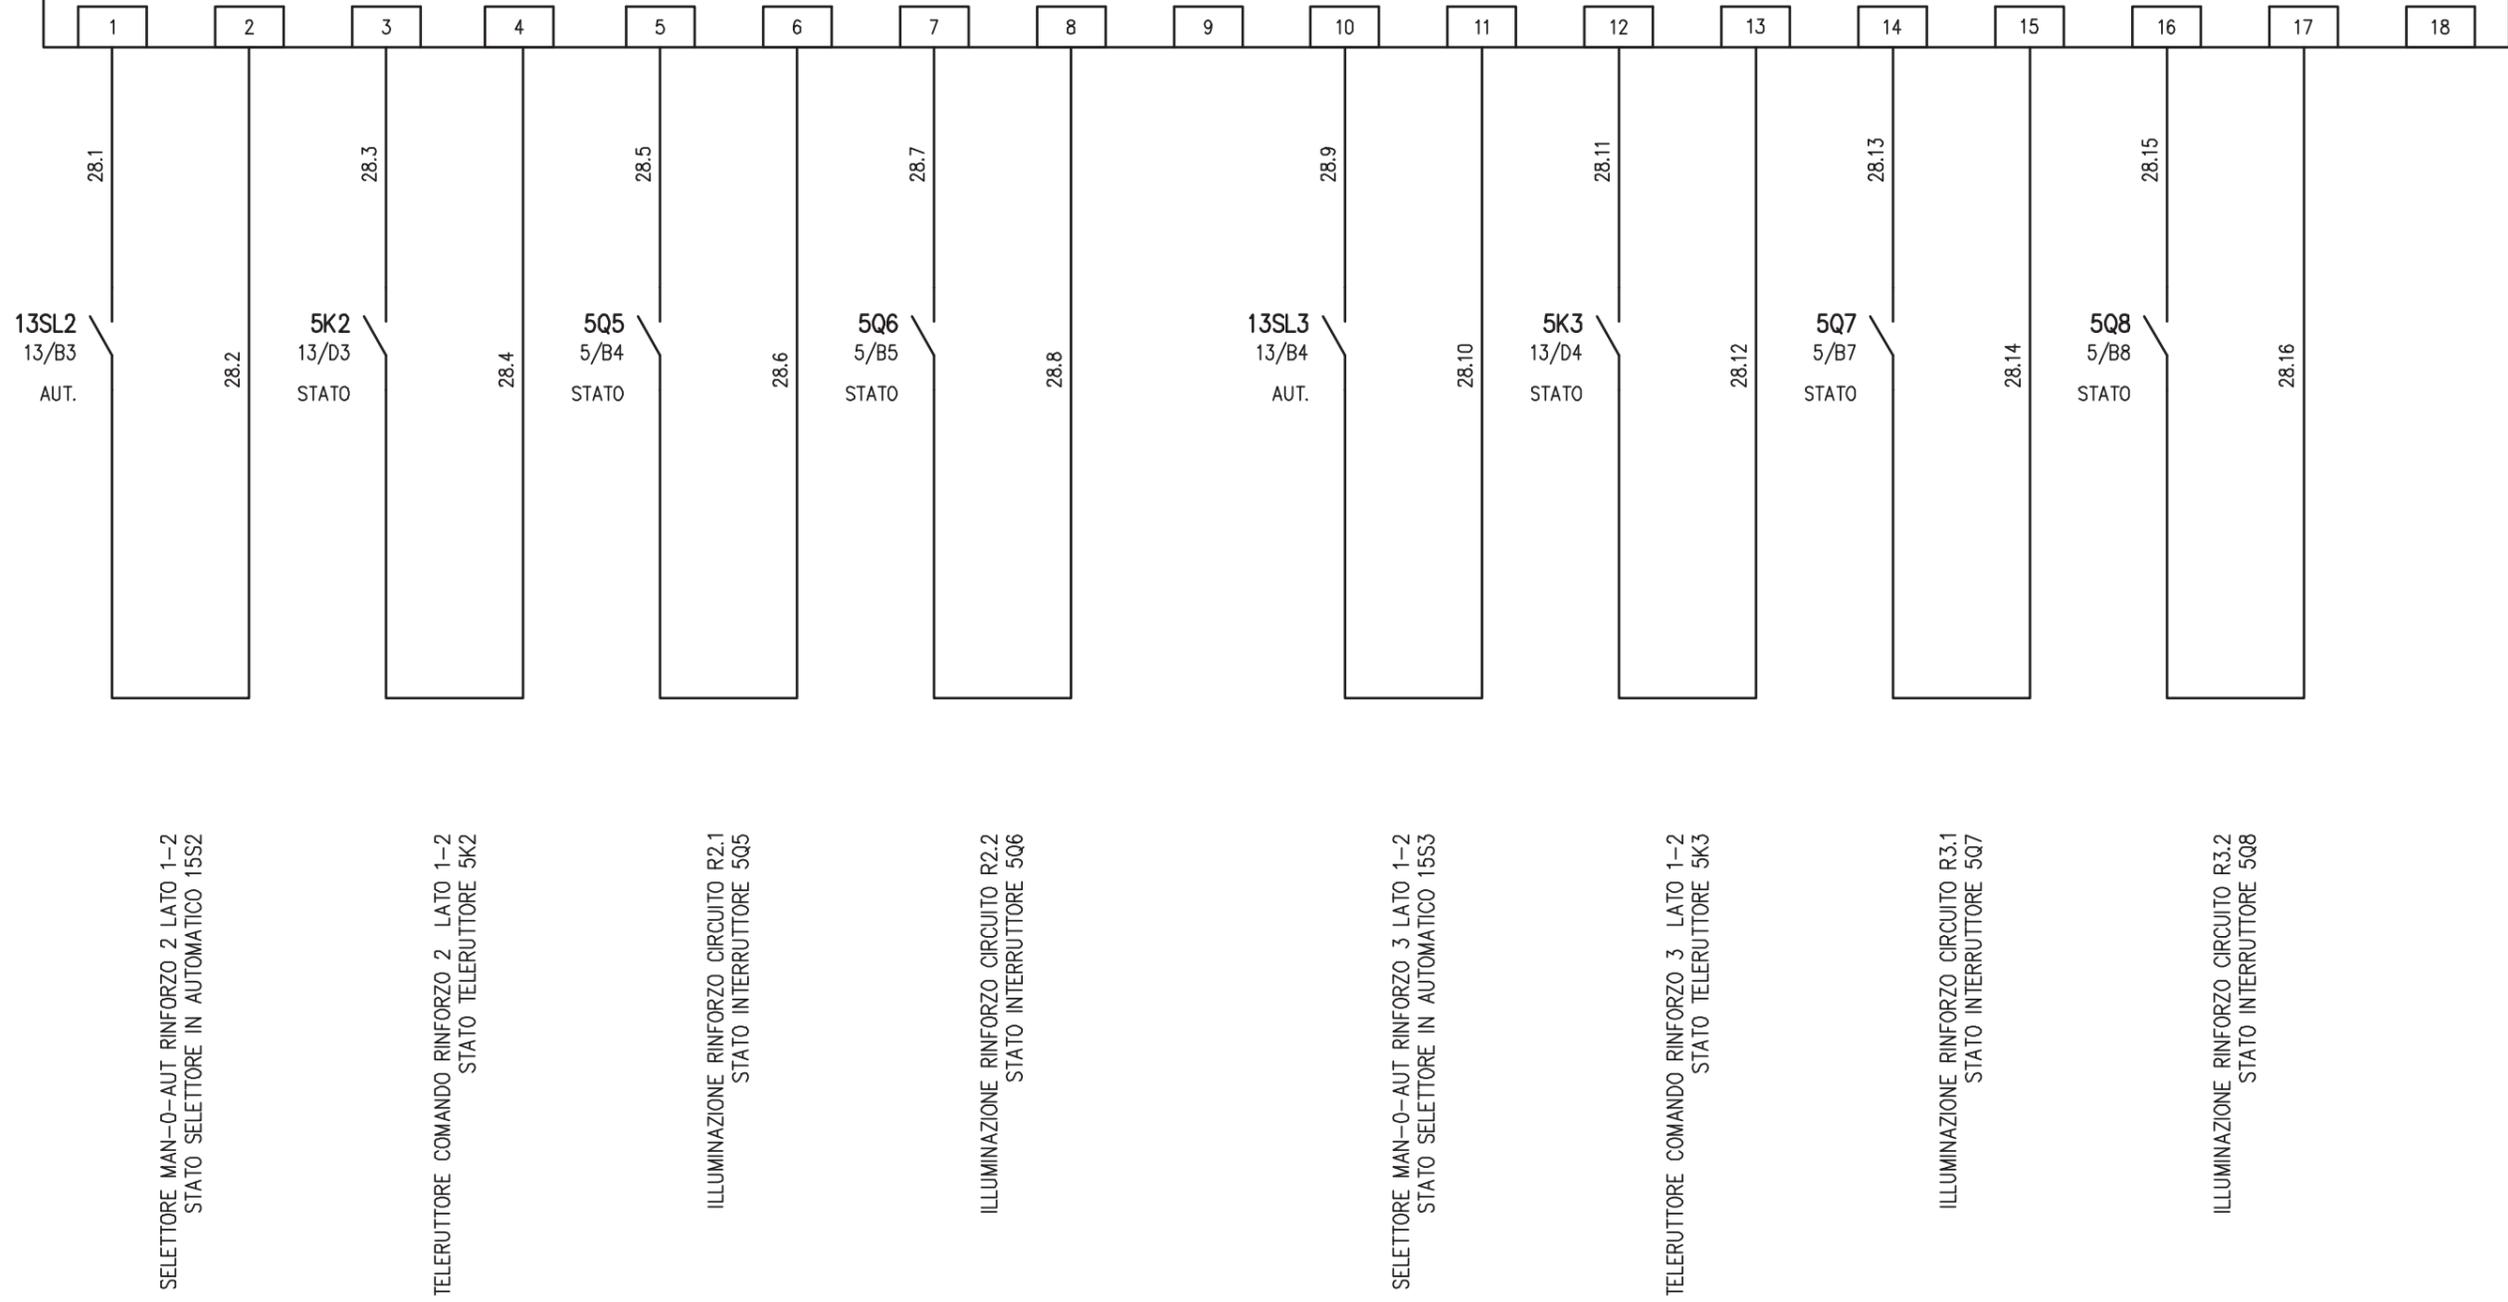


				IMPIANTO		OGGETTO		DISEG. S.T.		DISEGNO NR		FILE 04QILL-1_B1-IND.DWG	
				AUTOSTRADA PEDEMONTANA - TRATTA B1		Q_ILLUMINAZ. GALL. COPRENO Q_ILL/1		VERIF. U.S.		04CIND/QE/14-030		FOGLIO 28 DI 32	
				CABINA ELETTRICA INDUSTRIE		SCHEMA ELETTRICO AUSILIARI PLC		APPR. G.C.				SEGUE 29	
REV.	MODIFICA	DATA	RESP.	1	2	3	4	5	6	7	8		

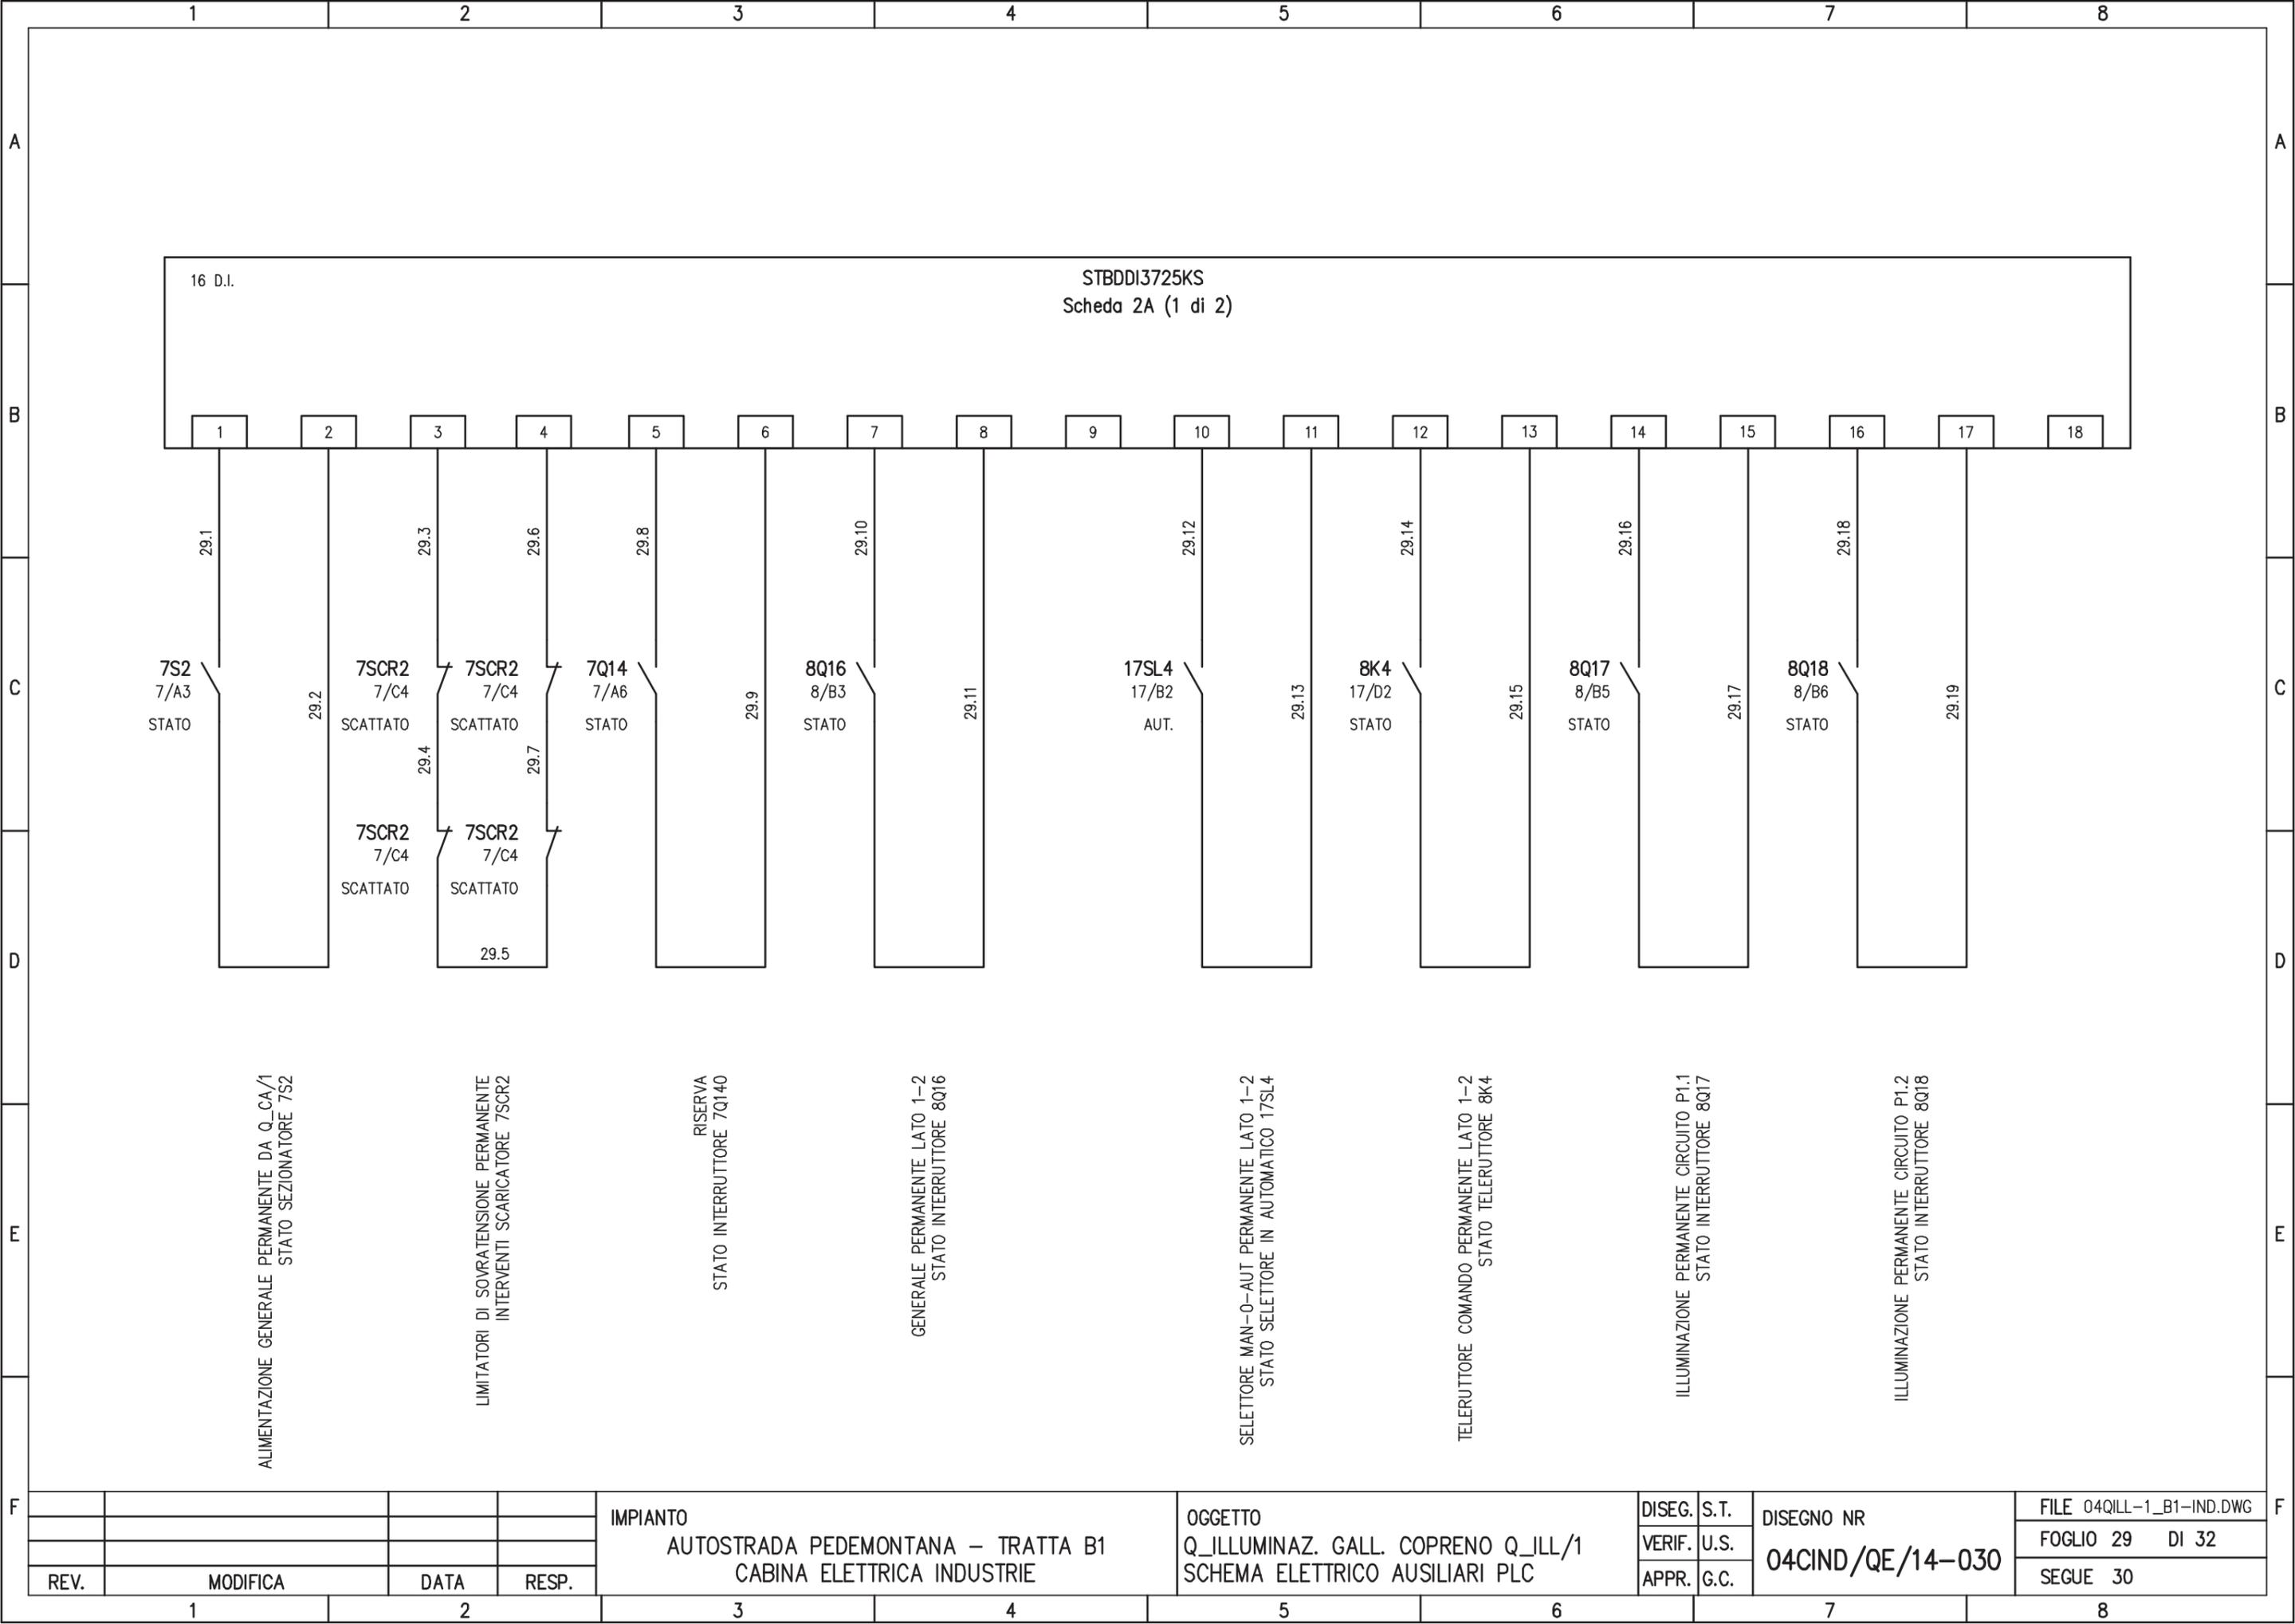

16 D.I.

STBDDI3725KS
Scheda 2A (1 di 2)

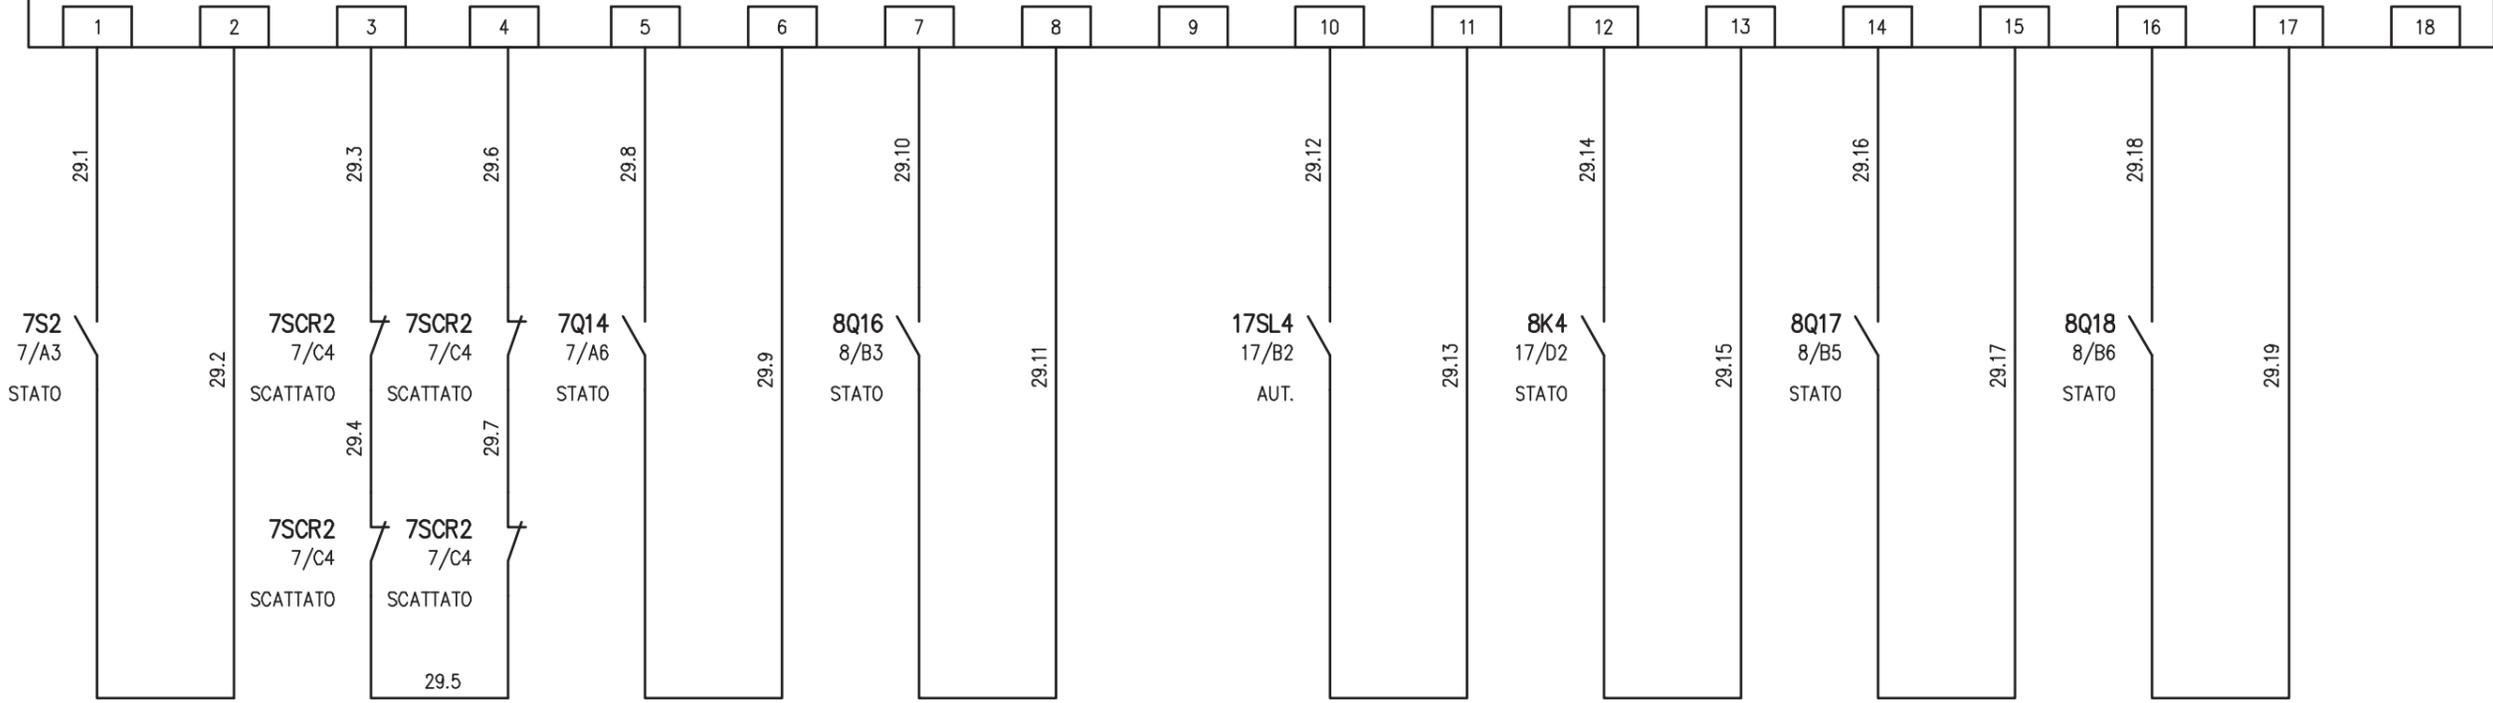

ALIMENTAZIONE GENERALE PERMANENTE DA Q_CA/1
STATO SEZIONATORE 7S2

LIMITATORI DI SOVRATENSIONE PERMANENTE
INTERVENTI SCARICATORE 7SCR2

RISERVA
STATO INTERRUTTORE 7Q140

GENERALE PERMANENTE LATO 1-2
STATO INTERRUTTORE 8Q16

SELETTORE MAN-0-AUT PERMANENTE LATO 1-2
STATO SELETTORE IN AUTOMATICO 17SL4

TELERUTTORE COMANDO PERMANENTE LATO 1-2
STATO TELERUTTORE 8K4

ILLUMINAZIONE PERMANENTE CIRCUITO P1.1
STATO INTERRUTTORE 8Q17

ILLUMINAZIONE PERMANENTE CIRCUITO P1.2
STATO INTERRUTTORE 8Q18

IMPIANTO
AUTOSTRADA PEDEMONTANA - TRATTA B1
CABINA ELETTRICA INDUSTRIE


OGGETTO
Q_ILLUMINAZ. GALL. COPRENO Q_ILL/1
SCHEMA ELETTRICO AUSILIARI PLC

DISEG.	S.T.
VERIF.	U.S.
APPR.	G.C.

DISEGNO NR
04CIND/QE/14-030

FILE 04QILL-1_B1-IND.DWG
FOGLIO 29 DI 32
SEGUE 30

REV.	MODIFICA	DATA	RESP.
1			
2			

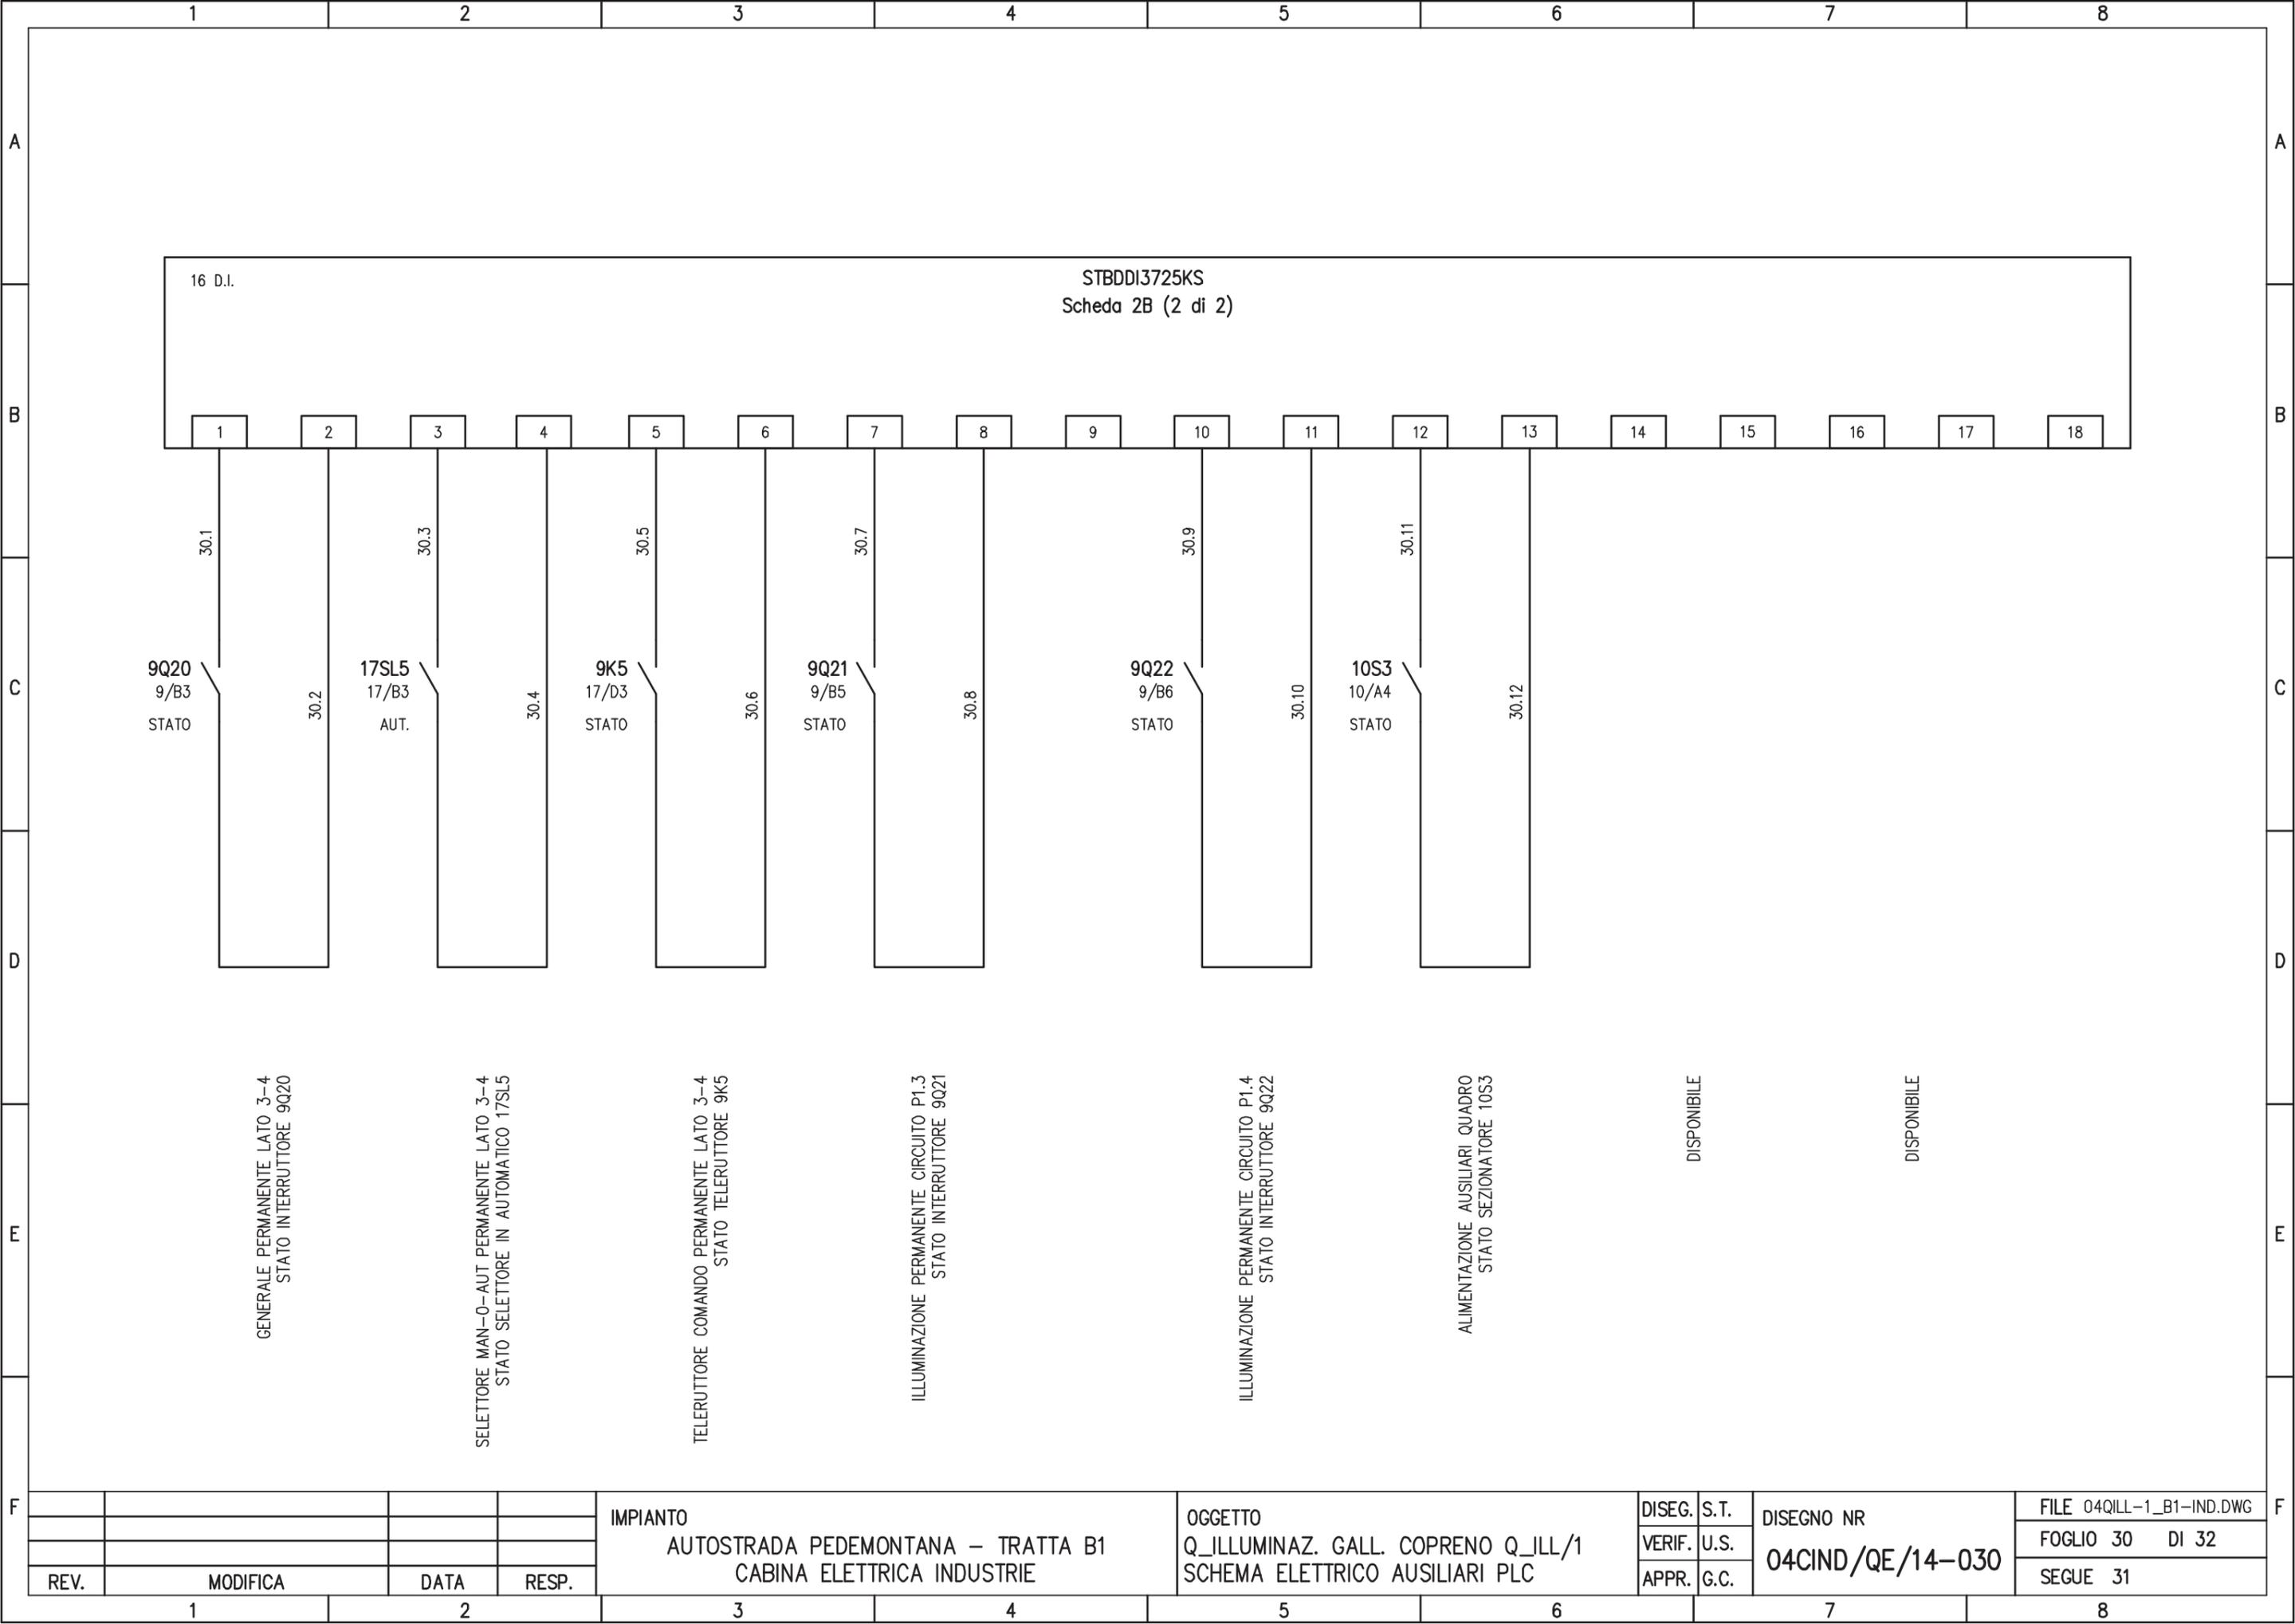

REV.	MODIFICA	DATA	RESP.
1			
2			



IMPIANTO
 AUTOSTRADA PEDEMONTANA - TRATTA B1
 CABINA ELETTRICA INDUSTRIE

OGGETTO
 Q_ILLUMINAZ. GALL. COPRENO Q_ILL/1
 SCHEMA ELETTRICO AUSILIARI PLC

DISEG.	S.T.
VERIF.	U.S.
APPR.	G.C.

DISEGNO NR
04CIND/QE/14-030

FILE 04QILL-1_B1-IND.DWG
FOGLIO 30 DI 32
SEGUE 31

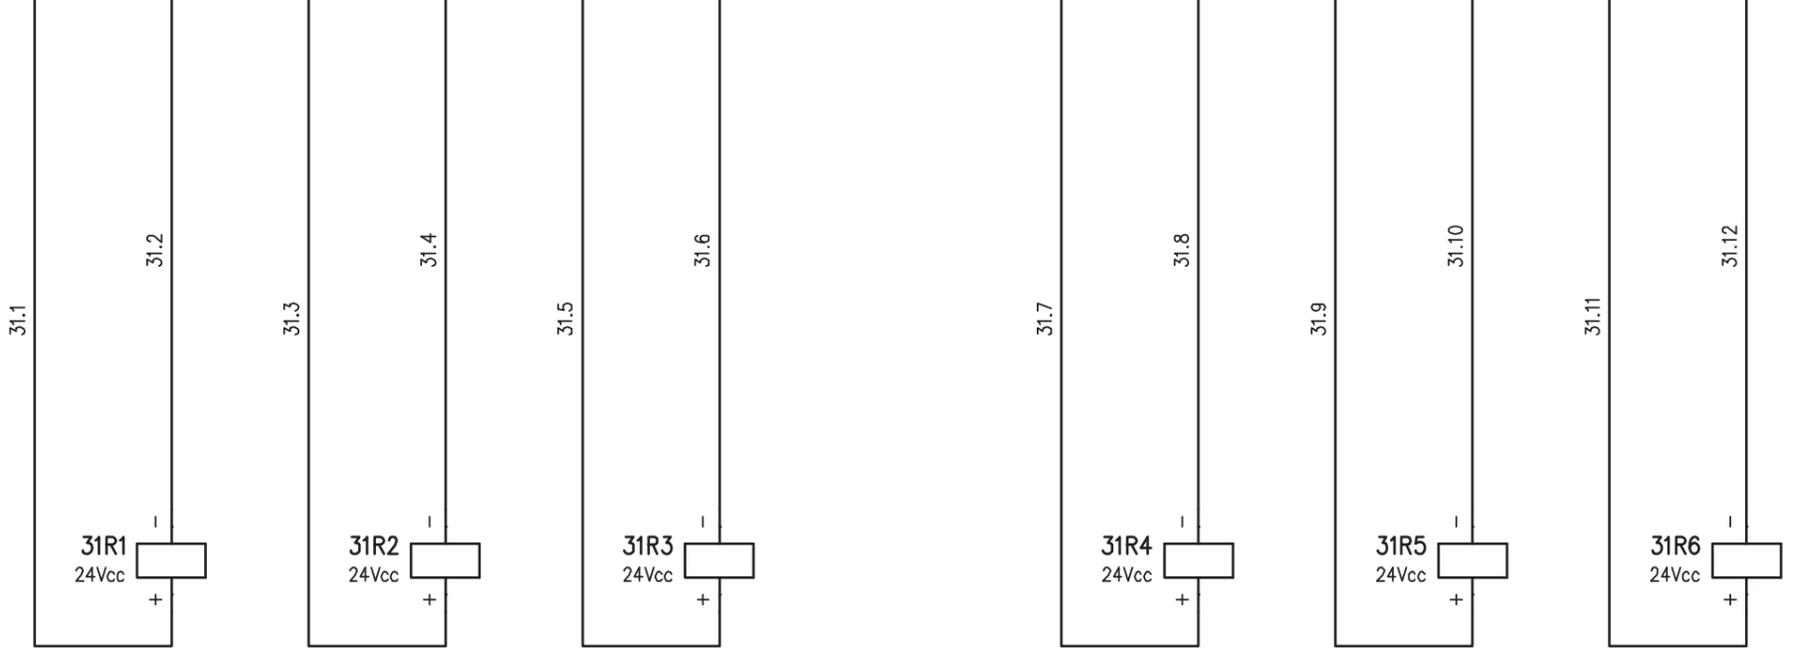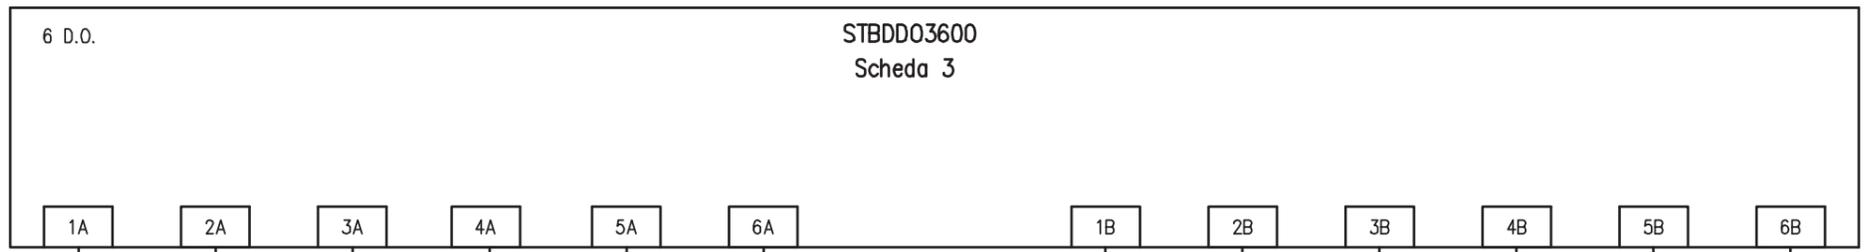

				IMPIANTO		OGGETTO		DISEG. S.T.		DISEGNO NR		FILE 04QILL-1_B1-IND.DWG	
				AUTOSTRADA PEDEMONTANA - TRATTA B1		Q_ILLUMINAZ. GALL. COPRENO Q_ILL/1		VERIF. U.S.		04CIND/QE/14-030		FOGLIO 31 DI 32	
				CABINA ELETTRICA INDUSTRIE		SCHEMA ELETTRICO AUSILIARI PLC		APPR. G.C.				SEGUE 32	
REV.	MODIFICA	DATA	RESP.	1	2	3	4	5	6	7	8		

