

MATRICE DI REVISIONE

REV	DATA	DESCRIZIONE MODIFICA

N.B.: LA TAVOLA SOSTITUISCE QUELLA RELATIVA AL CODICE DEL PROGETTO ESECUTIVO



**COLLEGAMENTO AUTOSTRADALE
DALMINE - COMO - VARESE - VALICO DEL GAGGIOLO E OPERE AD ESSO CONNESSE**
CODICE C.U.P. F11B06000270007
TRATTE B1, B2, C, D, TRVA13+14, GREENWAY

AS BUILT

TRATTA B1

IMPIANTI

CABINE ELETTRICHE MT/BT

CABINA CONSEGNA ENEL - VIA CADORE

CABINA ELETTRICA LAYOUT GENERALE - Foglio 1 di 10

IDENTIFICAZIONE ELABORATO

CODICE PROGETTO: F00107B

FASE PROGETTUALE	WBS				AMBITO	TIPO ELABORATO	PROGRESSIVO	REVISIONE
	LOTTO	ZONA	OPERA	TRATTO D'OPERA				
A	1	A02	IF002	0	IM	PI	001	E

IMPRESA

RAGGRUPPAMENTO TEMPORANEO IMPRESE:

<i>Mandataria</i> STRABAG A.G.	<i>Mandante</i> GLF Grandi Lavori Fincosit S.p.A.	<i>Mandante</i> Impresa costruzioni Giuseppe Maltauro S.p.A.	<i>Mandante cooptata</i> STRABAG S.p.A.
--------------------------------------	---	---	---



Scala: -

DATA DESCRIZIONE REV

Dicembre 2015	Emissione	E

PROGETTISTA - PROGETTO ESECUTIVO DI DETTAGLIO

RAGGRUPPAMENTO TEMPORANEO PROGETTISTI:

<i>Mandataria</i> 3TI PROGETTI ITALIA INGEGNERIA INTEGRATA S.p.A.	<i>Mandante</i> GP Ingegneria s.r.l. GESTIONE PROGETTI DI INGEGNERIA	<i>Mandante</i> costruzioni costruzioni	<i>Mandante</i> Arch. Salvatore Vermiglio
---	--	---	--

CONCEDENTE



CONCESSIONARIO



APPROVATO



RESPONSABILE DI PROGETTO ED INCARICATO DELL'INTEGRAZIONE FRA LE VARIE PRESTAZIONI:

Ing. Alberto Cecchini



ELABORAZIONE PROGETTUALE

PROGETTISTA:

3TI PROGETTI ITALIA S.p.A

3TI ITALIA S.p.A.
DIRETTORE TECNICO
Ing. Stefano Luca Possati
Ordine degli Ingegneri
Provincia di Roma n. 20809

Redatto: Muzi

Verificato: Sorge

Approvato: Possati

ELENCO FOGLI E INDICE REVISIONI FOGLI						
FOGLIO	QUADRO	DESCRIZIONE FOGLIO	REVISIONE FOGLIO			
			A	B	C	D
1	-	COPERTINA	X			
2	-	INDICE	X			
3	LAYOUT GENERALE	-	X			
4	LAYOUT PLANIMETRIA IMPIANTI INTERNI	-	X			
5	PROSTETTO FRONTALE	-	X			
6	PROSPETTO POSTERIORE	-	X			
7	SEZIONE A-A	-	X			
8	PROSPETTO LATERALE DX	-	X			
9	PROSPETTO LATERALE SX	-	X			
10	PIANTA COPERTURA	-	X			
11						
12						
Cabina Consegna ENEL - Via Cadore
INDICE

IDENTIFICAZIONE ELABORATO

TITOLO
INDICE

FOGLIO


02

SEGUE

03


TOT. FOGLI

10

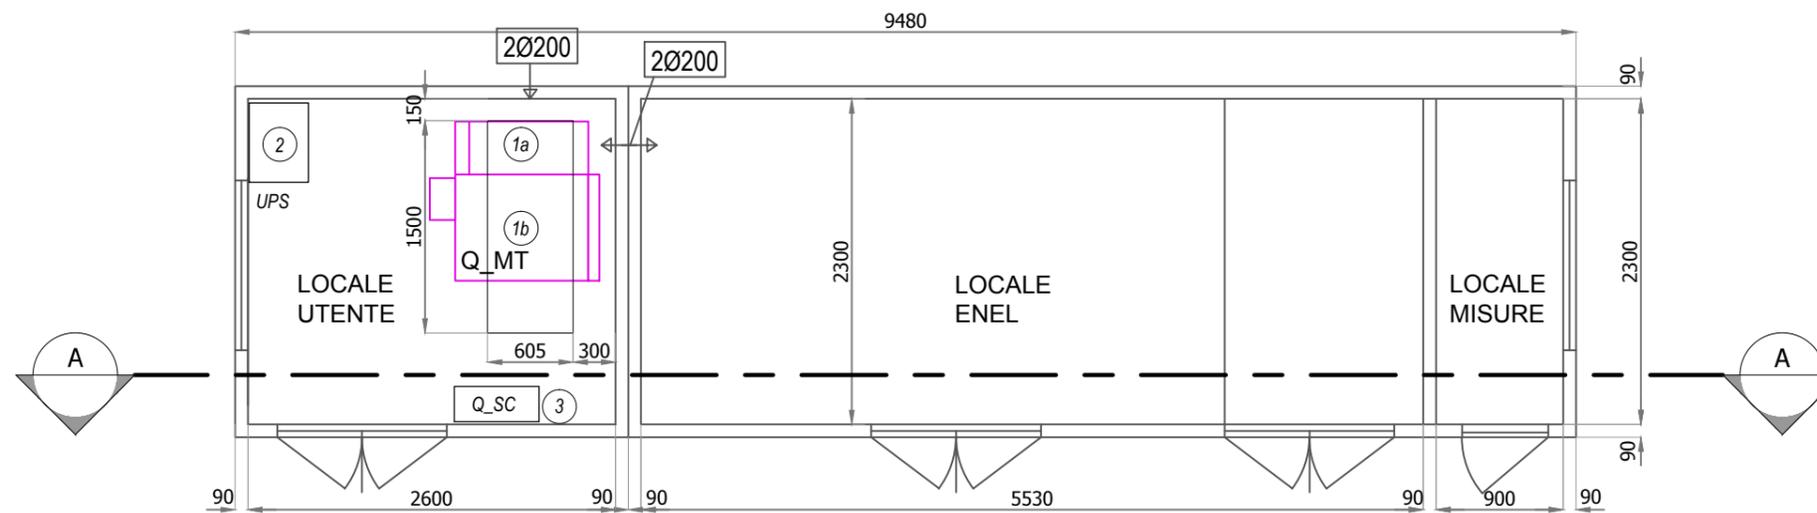


CABINA ELETTRICA CADORE
Apparecchiature di cabina

N.	DESCRIZIONE
1	QUADRO GENERALE DI MEDIA TENSIONE Q_MT COMPOSTO DA: a : ARRIVO LINEA b : PROTEZIONE LINEA
2	UPS COMPLETO DI BATTERIE Pn=1kVA – aut.60' INGRESSO 230V/50Hz USCITA 230V/50Hz
4	QUADRO SERVIZI CABINA Q_SC

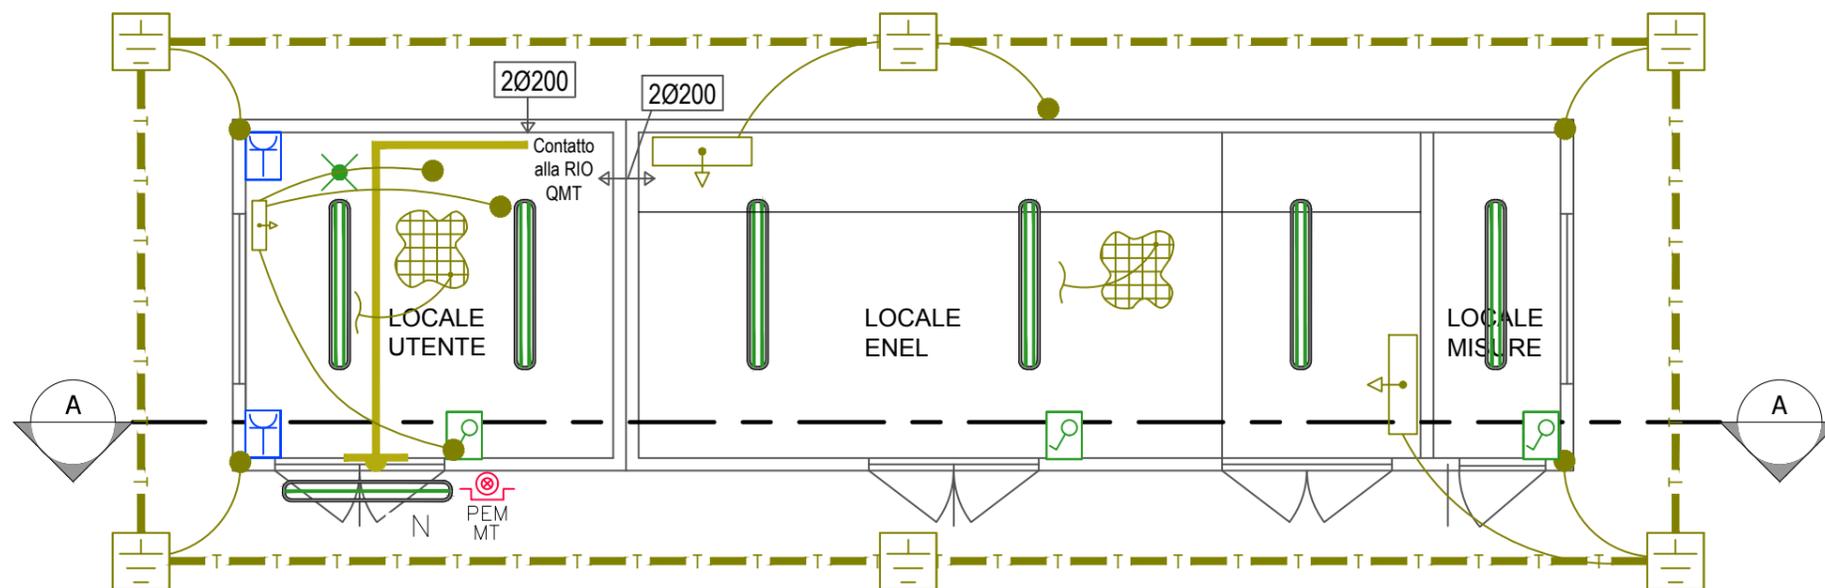

LEGENDA SIMBOLI	
Simbolo	Descrizione
	Pozzetto ispezionabile con dispersore verticale di messa a terra tubolare in rame l=2m Ø 20mm
	Collettore equipotenziale di terra (BTH)
	Collegamento equipotenziale alla rete elettrosaldata con corda in rame nuda 95mmq
	Collegamento equipotenziale alla struttura metallica dell'edificio con corda in rame nuda 95mmq
	Collegamento equipotenziale alla carcassa metallica delle apparecchiature elettriche
	Dispensore orizzontale impianto di terra in corda rame nuda 95mmq
	Apparecchio illuminante in policarbonato con reattore elettronico , con lampade fluorescenti 2x36W
	Presse 2P+T UNEL in contenitore IP55
	Gruppo batteria + inverter autonomia 1h
	Interruttore in contenitore IP55

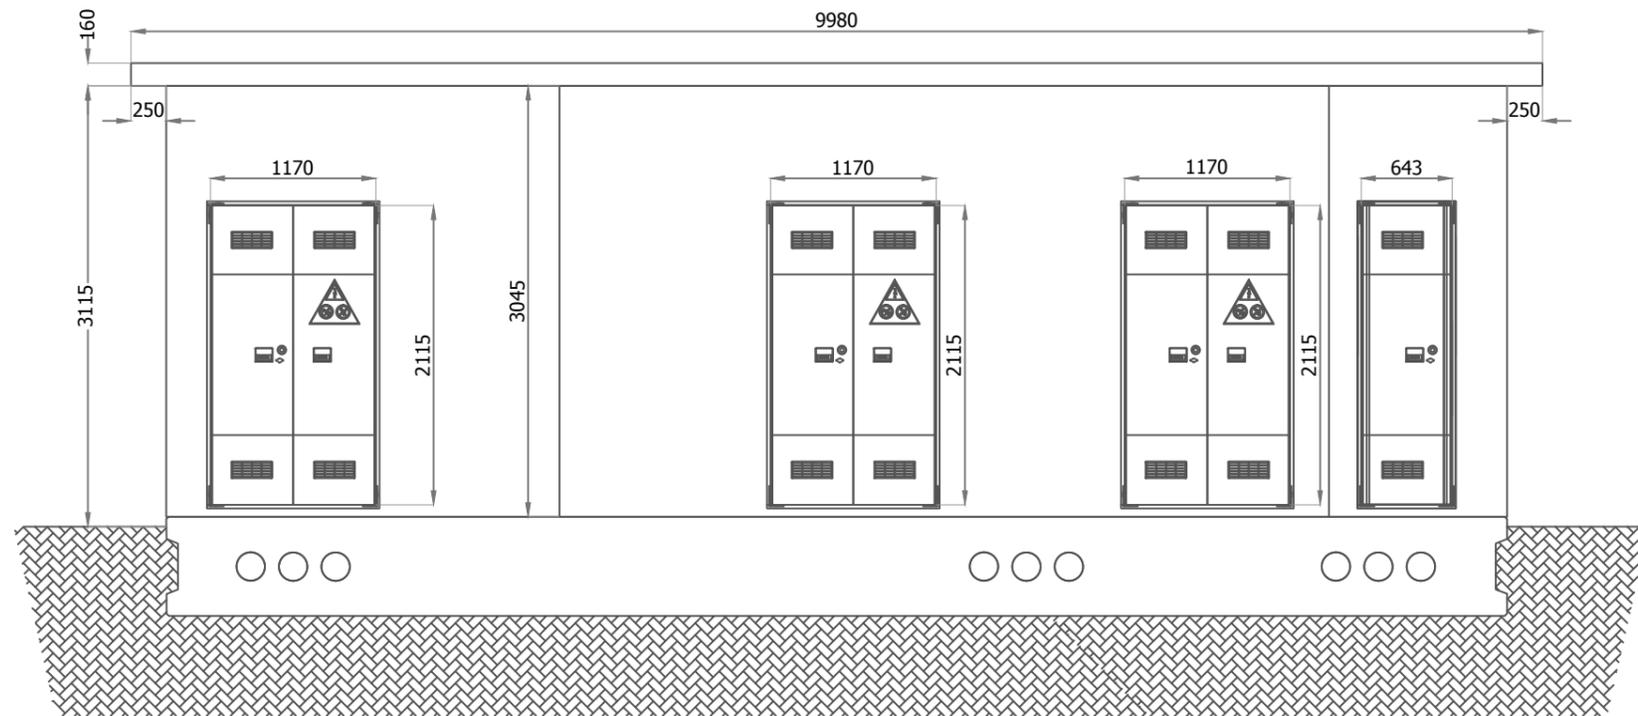

**Cabina Consegna ENEL - Via Cadore
PROSPETTO FRONTALE**

IDENTIFICAZIONE ELABORATO


TITOLO
PROSPETTO FRONTALE

FOGLIO SEGUE

05 06

TOT. FOGLI

10

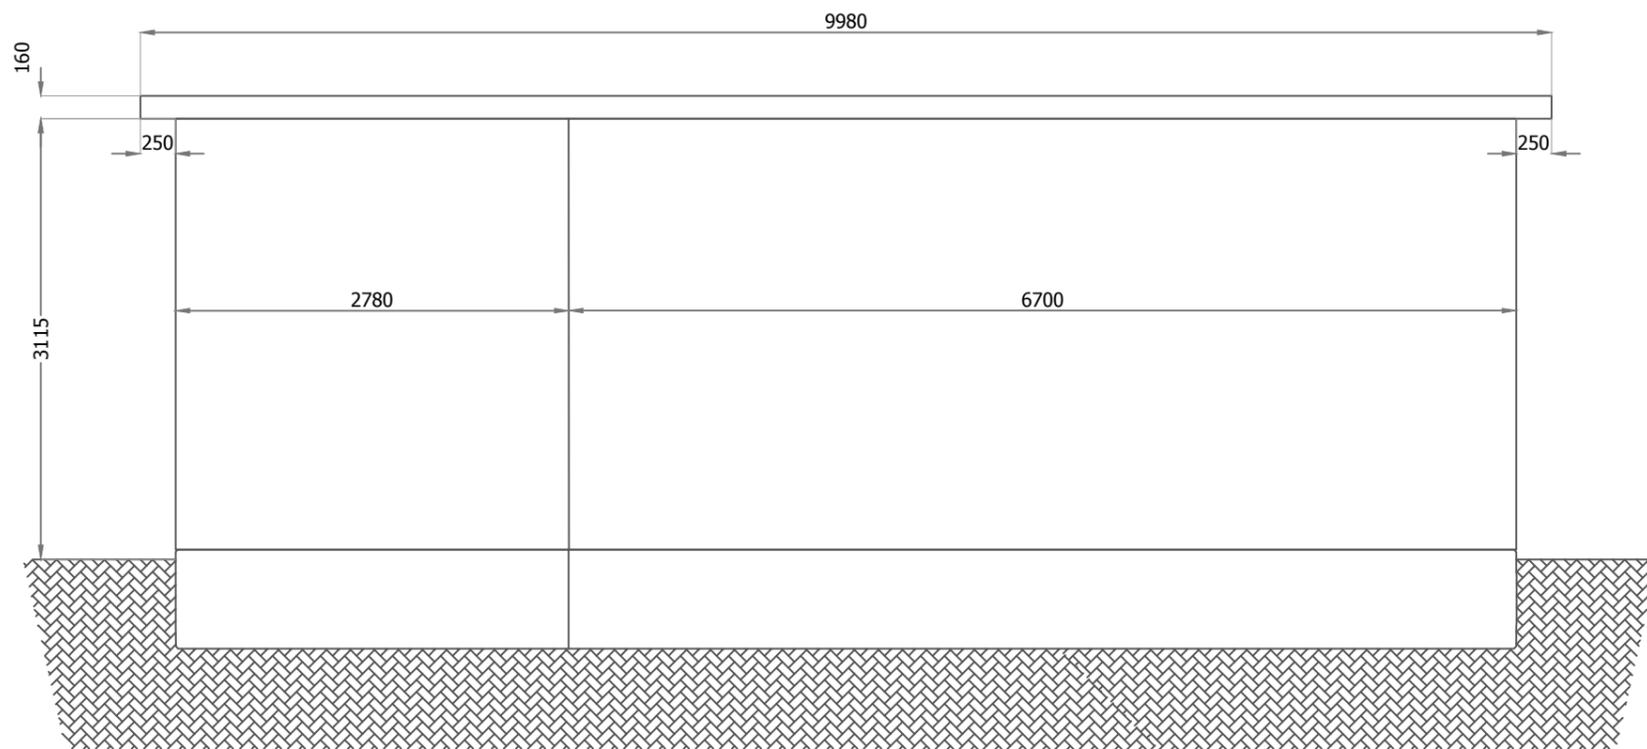

**Cabina Consegna ENEL - Via Cadore
PROSPETTO POSTERIORE**

IDENTIFICAZIONE ELABORATO

-

TITOLO


PROSPETTO POSTERIORE

FOGLIO SEGUE

06 07

TOT. FOGLI

10

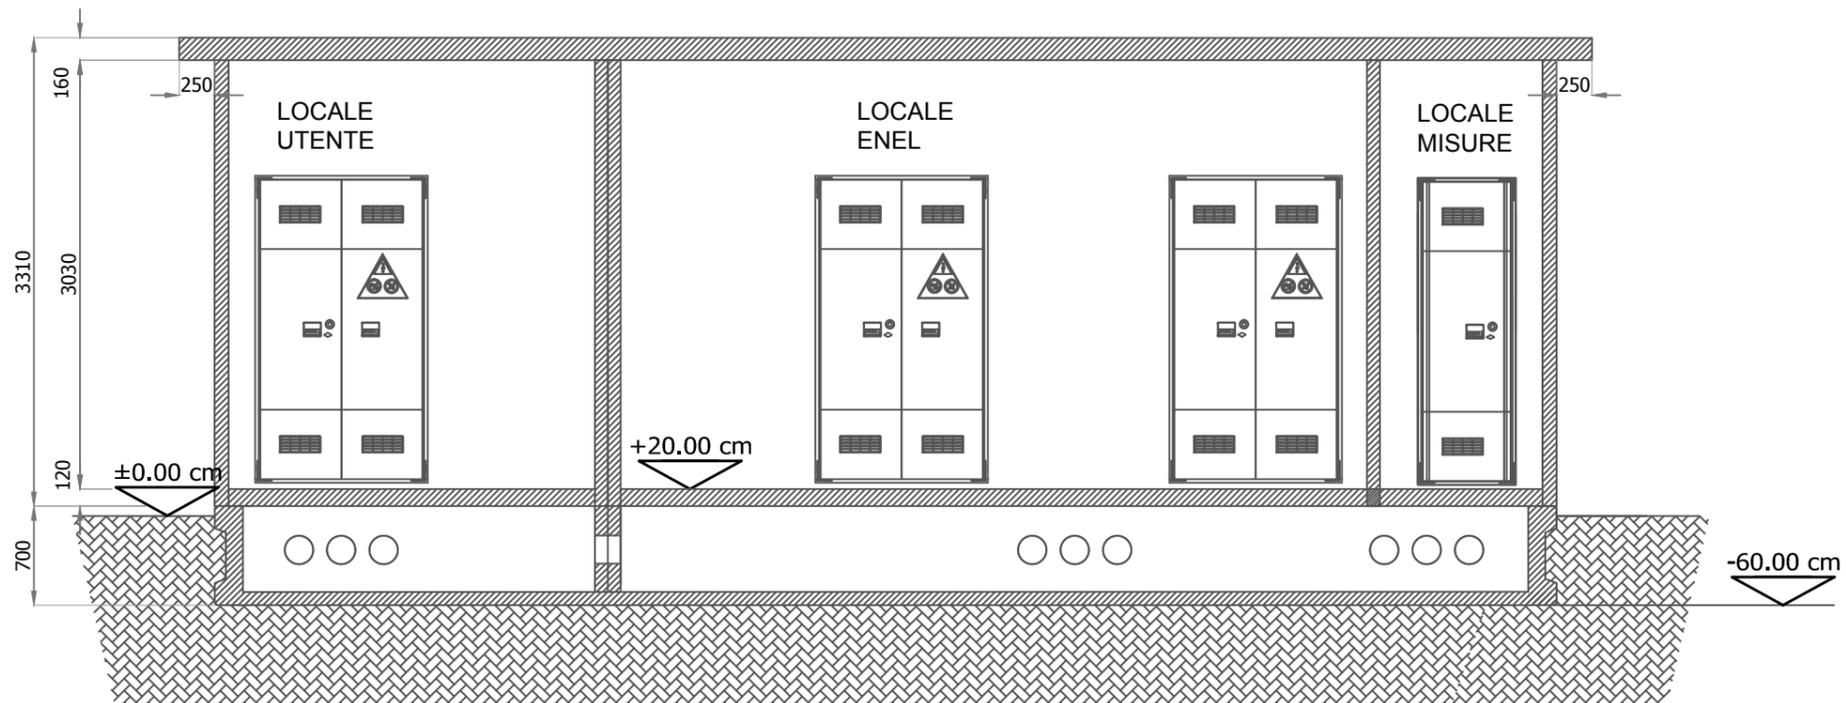


**Cabina Consegna ENEL - Via Cadore
SEZIONE A-A**

IDENTIFICAZIONE ELABORATO

TITOLO
SEZIONE A-A

FOGLIO 07 SEGUE 08

TOT. FOGLI 10

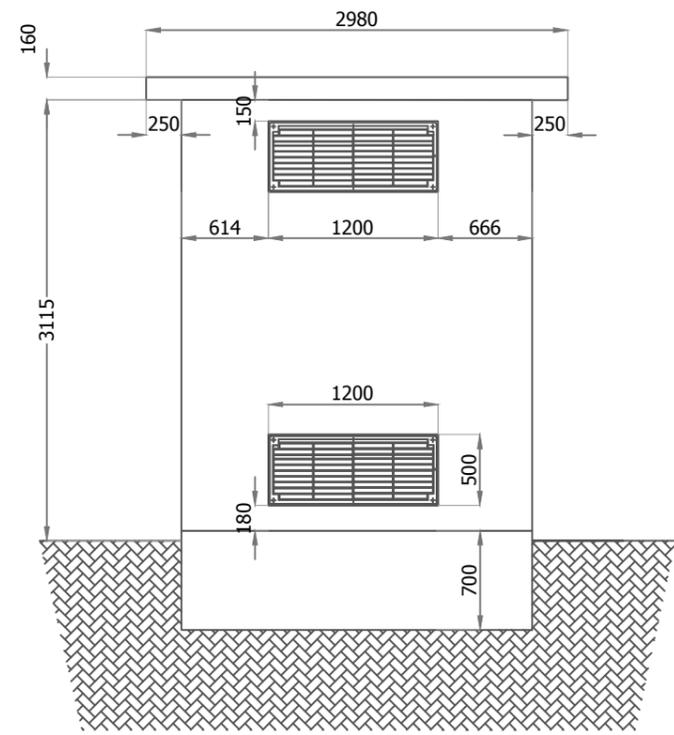

**Cabina Consegna ENEL - Via Cadore
PROSPETTO LATERALE DX**

IDENTIFICAZIONE ELABORATO

TITOLO
PROSPETTO LATERALE DX

FOGLIO


08

SEGUE

09

TOT. FOGLI

10

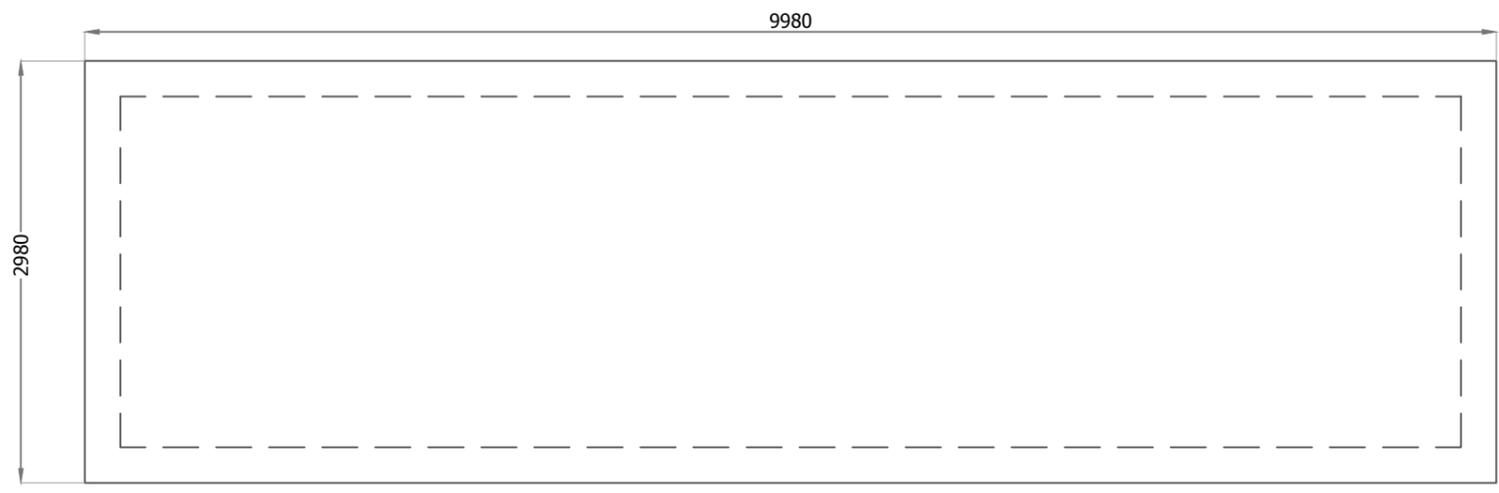

**Cabina Consegna ENEL - Via Cadore
PIANTA COPERTURA**

IDENTIFICAZIONE ELABORATO

TITOLO
PIANTA COPERTURA

FOGLIO
10

SEGUE
-

TOT. FOGLI
10