
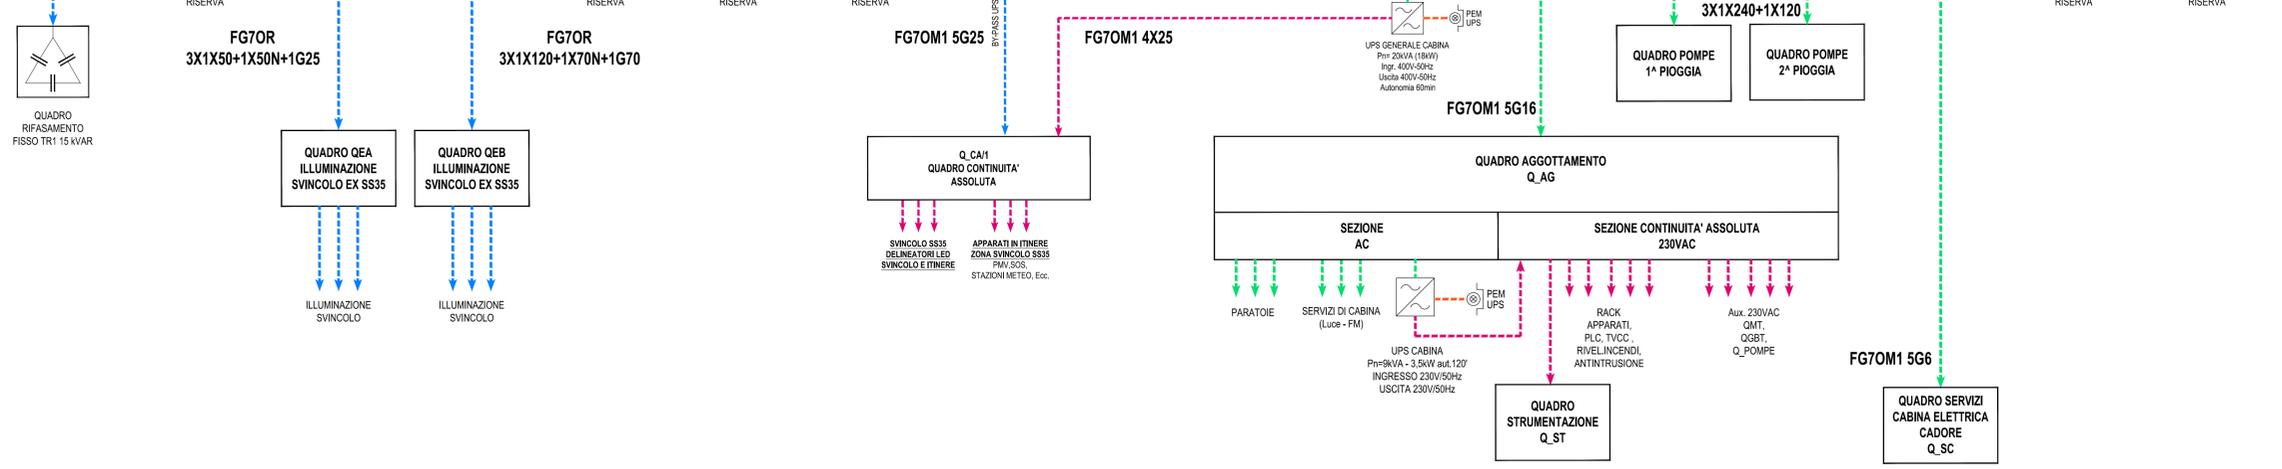
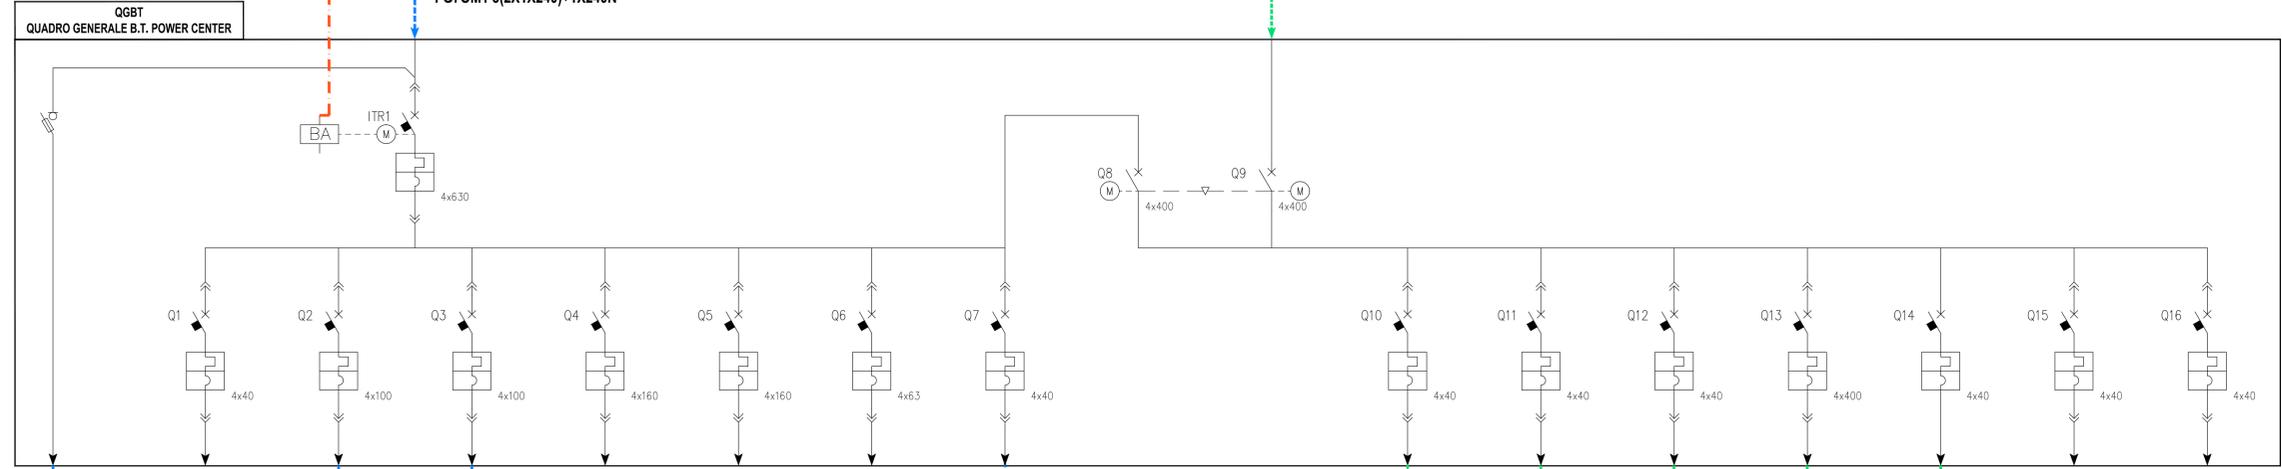
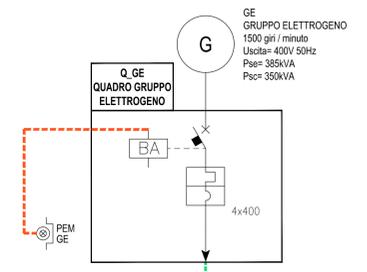


# CABINA ELETTRICA AGGOTTAMENTO V1 (ex B2)

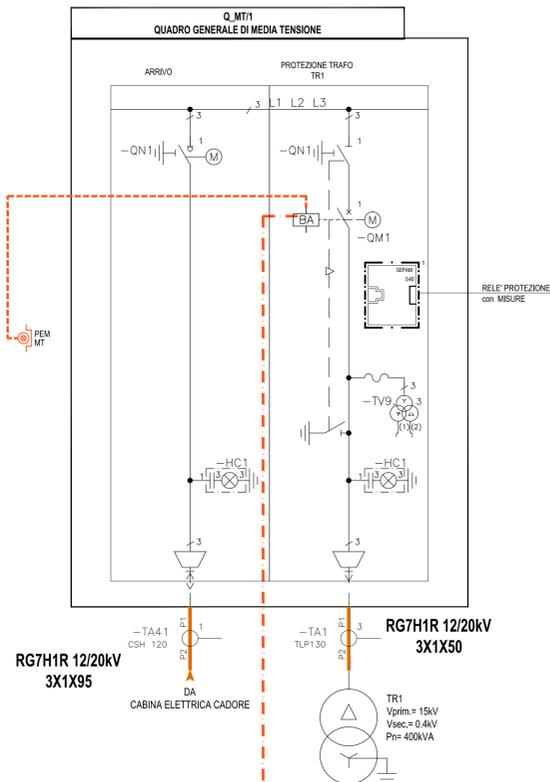

MATRICE DI REVISIONE		
REV	DATA	DESCRIZIONE MODIFICA

N.B.: LA TAVOLA SOSTITUISCE QUELLA RELATIVA AL CODICE [E] [0] [AD] [ES001] [0] [IM] [DK] [001] [A\_03] DEL PROGETTO ESECUTIVO

CONCESSIONARI AUTOSTRADALI LOMBARDIE

COLLEGAMENTO AUTOSTRADE DA DALMINE - COMO - VARESE - VALICO DEL GAGGIOLO E OPERE AD ESSI CONNESSE

codice C.U.P. 1118809027807

TRATTE B1, B2, C, D, TRVA13+14, GREENWAY

**AS BUILT**

TRATTA B1

IMPIANTI

CABINA ELETTRICA AGGOTTAMENTO ex V1 B2

SCHEMA ELETTRICO GENERALE

IDENTIFICAZIONE ELABORATO		IMPRESA	
CODICE PROGETTO: F01017B		RAGGRUPPAMENTO TEMPORANEO IMPRESE:	
WBS		Mandatario	Mandatario
		STRABAG A.G.	GLF
			Impresa costruzioni
			Giuseppe Maltauro S.p.A.
			Fincosit S.p.A.
			STRABAG S.p.A.

Scale:

DATA	DESCRIZIONE	REV	PROGETTISTA - PROGETTO ESECUTIVO DI DETTAGLIO
Dicembre 2015	Emissione		

CONCEDENTE: CONCESSIONARI AUTOSTRADALI LOMBARDIE

RESPONSABILE DI PROGETTO ED INCARICATO DELL'INTEGRAZIONE FRA LE VARIE PRESTAZIONI: Ing. Alberto Cecchini


ELABORAZIONE PROGETTUALE: PROGETTISTA: 3TI PROGETTI ITALIA S.p.A.

APPROVATO: Direttore dei Lavori: Ing. Francesco Domarico

3TI ITALIA S.p.A. DIRETTORE TECNICO: Ing. Stefano Luca Possati Ordine degli Ingegneri Provincia di Roma n. 20809

Redatto: Muzi Verificato: Sorge Approvato: Possati