

**KEYPLAN**

LEGENDA SIMBOLI CABINA AGGOTTAMENTO	
Simbolo	Descrizione
[Linea verde]	Cavidotto con tubazione in PVC corrugato doppio parete 450N
[Linea gialla]	Apparecchio illuminante con corpo e coperchia in alluminio verniciato, riflettore in alluminio purissimo, diffusore in vetro piano temprato ottica antiriflesso luminoso per zona II, classe II, grado di protezione IP65 completo di lampada NAV-T E40 70W. Montaggio su polo conico in lamiera di acciaio F4360B zincato a caldo n.1.1. 8m completo di morsetteria fustubbia in classe II con portello in lega di alluminio. Completo di giunto prefabbricato con pozzetto e chiusura.
[Linea blu]	Apparecchio illuminante con corpo e coperchia in alluminio verniciato, riflettore in alluminio purissimo, diffusore in vetro piano temprato ottica antiriflesso luminoso per zona II, classe II, grado di protezione IP65 completo di lampada NAV-T E40 70W. Montaggio su polo conico in lamiera di acciaio F4360B zincato a caldo n.1.1. 4m completo di morsetteria fustubbia in classe II con portello in


**LEGENDA**

- 1.1- STRUMENTAZIONE DI MISURAZIONE pH, REDOX E CONDUCIBILITÀ
- 2.1- PARATOIE MOTORIZZATE
- 3- VASCA E ACCUMULO SVERSAMENTI
- 3.1- GALLEGGIANTI ALLARME VASCA DI ACCUMULO SVERSAMENTI
- 5- ELETTROPOMPE SOMMERSE
- 6.1- GALLEGGIANTI CONTROLLO ELETTRONICO SOMMERSE
- 6.2- INDICATORE DI LIVELLO AD ULTRASUONI
- 8- POZZETTO DISCONNETTORE
- 7- VASCA DI SOGLIATURA
- 7.1- SISTEMA DI SFIORO ALI SOSPENSIONE
- 9- POZZETTO DI CAMPIONAMENTO
- 10- POZZETTO DI SCARICO FINALE
- 11- APPARECCHIO CENTRALINA SONDE PARAMETRICHE
- 13- VALVOLA GALLEGGIANTE


**LEGENDA SIMBOLI SMALTIMENTO ACQUE**

[Linea blu]	Tubazione di scarico acque chiare pendenza 0,5%
[Puntino blu]	Pluviale
[Quadrato blu]	Cavidotto di scarico in ghisa 40x40cm
[Quadrato blu con X]	Pozzetto d'ispezione

**SEZIONE A-A**  
Scala 1:50

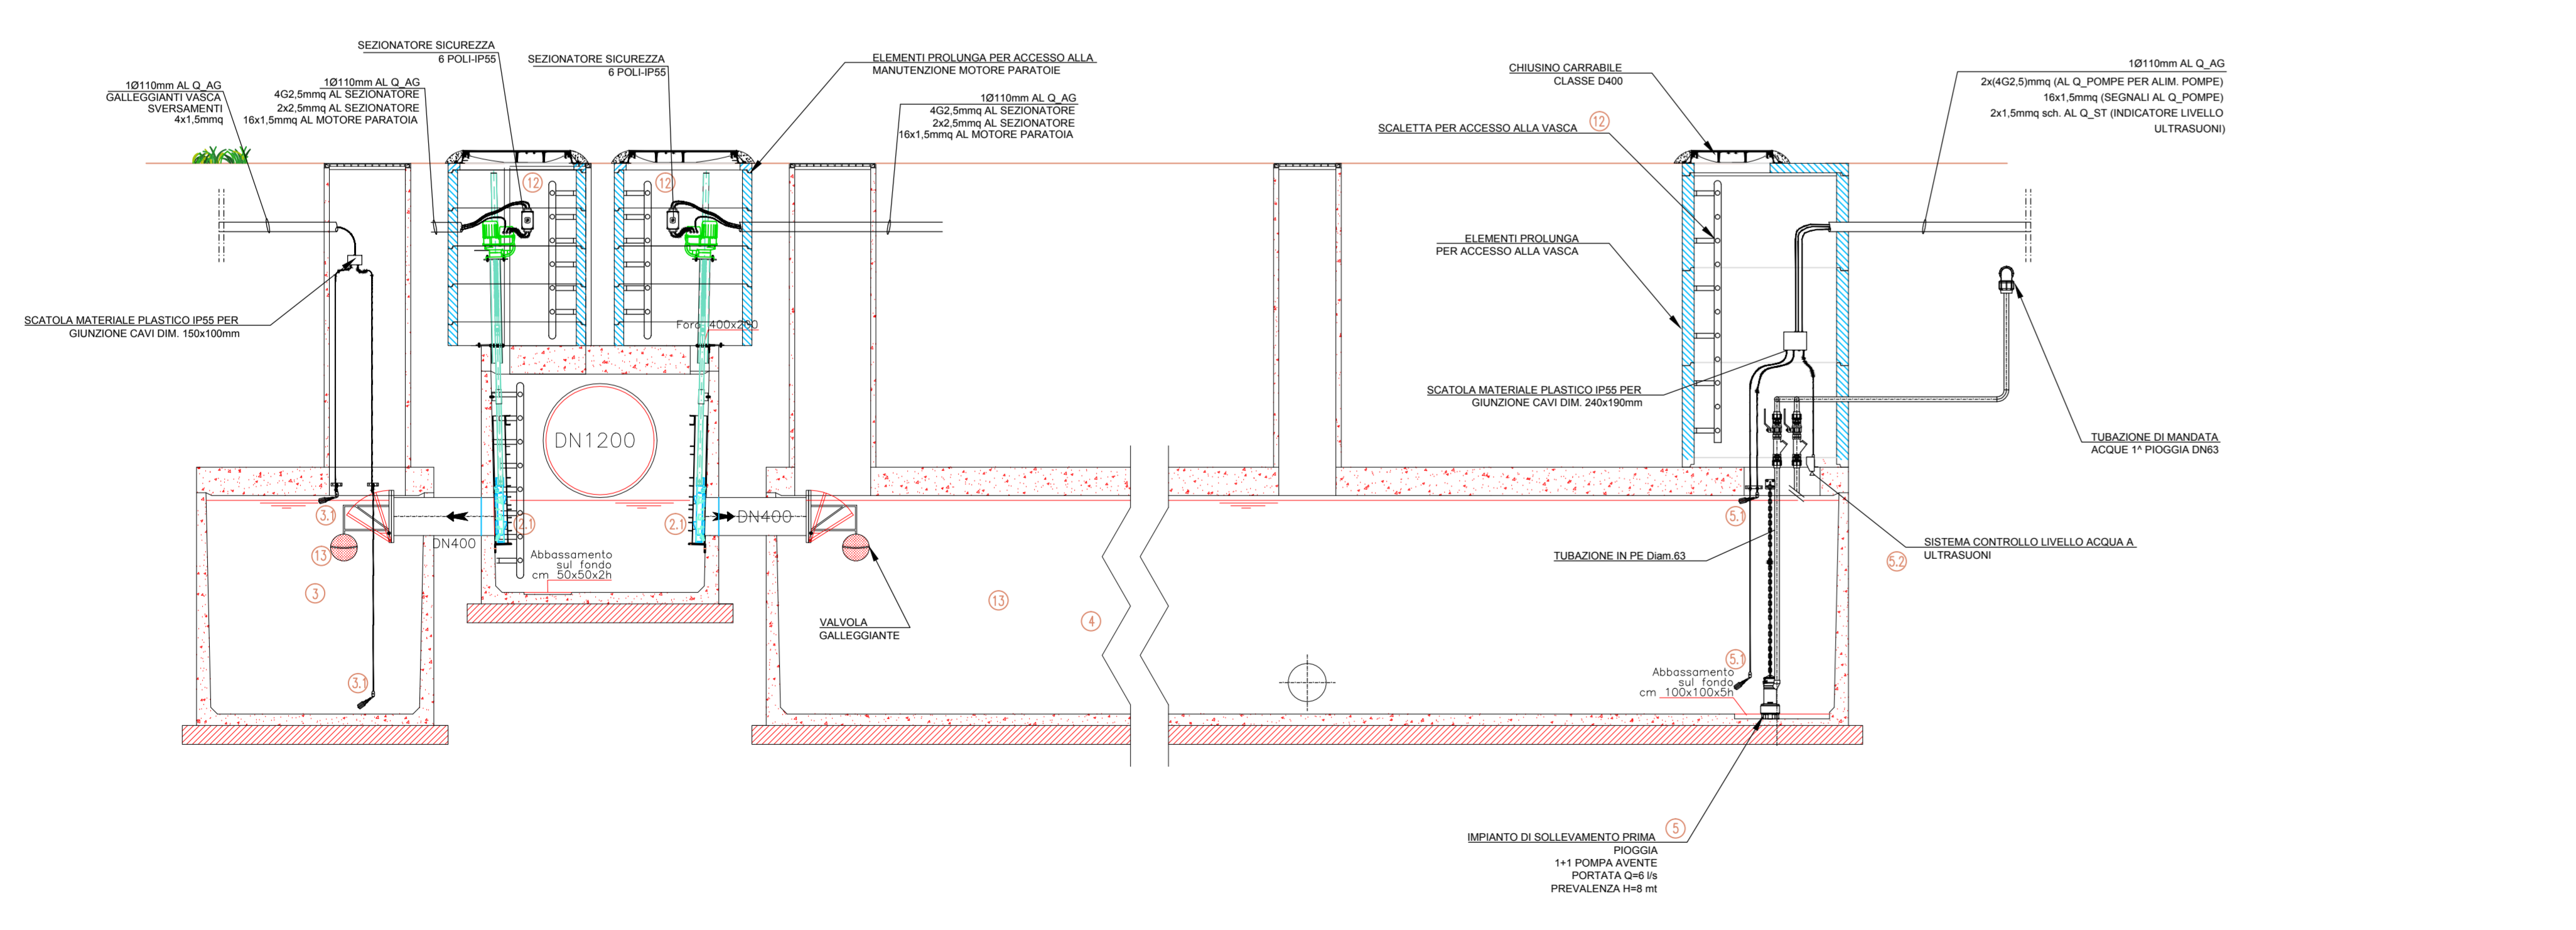

**SEZIONE B-B**  
Scala 1:50

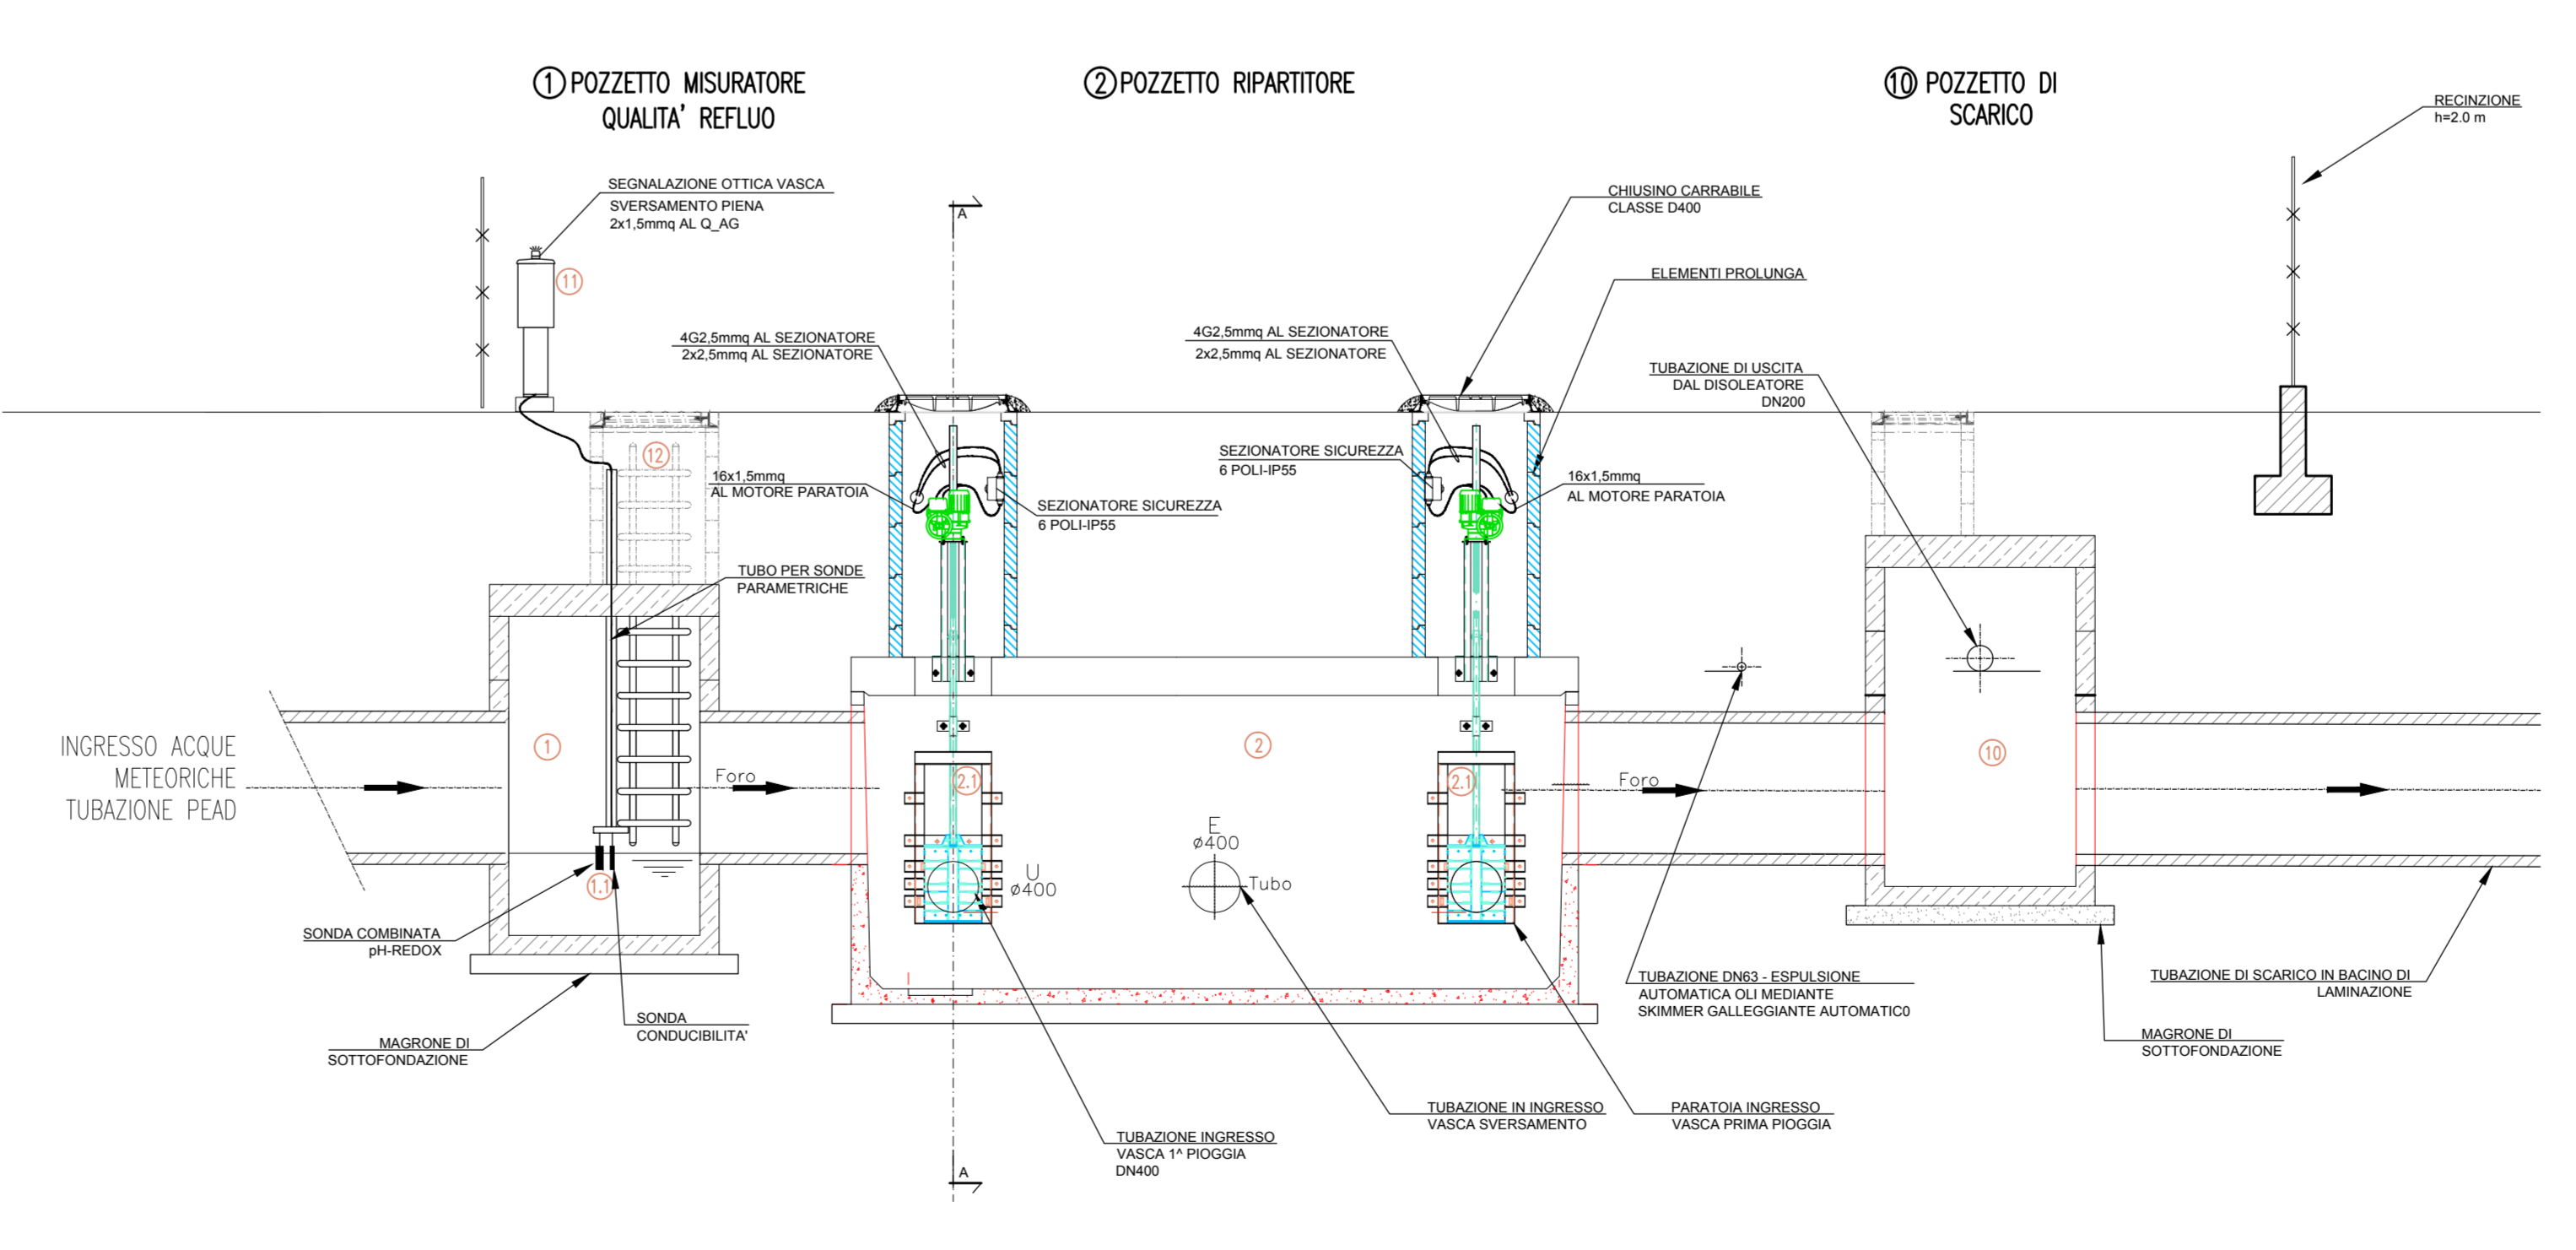

**MATRICE DI REVISIONE**

REV	DATA	DESCRIZIONE MODIFICA

N.B.: LA TAVOLA SOSTITUISCE QUELLA RELATIVA AL CODICE [ ] DEL PROGETTO ESECUTIVO

**COLLEGAMENTO AUTOSTRADALE DALMINE - COMO - VARESE - VALICO DEL GARGIULO E OPERE AD ESSO CONNESSE**  
**TRATTE B1, B2, C, D, TRVA13+14, GREENWAY**  
**AS BUILT**  
**TRATTA B1**  
**IMPIANTI**  
**CABINE ELETTRICHE AGGOTTAMENTO**  
**ALIMENTAZIONE ELETTRICA IMPIANTO TRATTAMENTO ACQUE METEORICHE CABINA AGGOTTAMENTO V4**

IDENTIFICAZIONE ELABORATO	IMPRESA
CODICE PROGETTO: 1070707 WBS: LAVORO: ZONA: OPERA: PROGRESSIVO: DATA: SCALE:	RAGGRUPPAMENTO TEMPORANEO IMPRESE: STRABAG S.p.A. CLF Ingegneria Grandi Lavori S.p.A. Ingegneria S.p.A.

**STRABAG** **ALTAUT** **STRABAG**

**CONCEDENTE**  
 Direzione Regionale Infrastrutture Lombarde  
 Ing. Alberto Cecchielli

**CONCSSIONARIO**  

**PROGETTISTA**  
 3TI PROGETTI ITALIA S.p.A.

**ELABORAZIONE PROGETTUALE**  
 PROGETTISTA:  
 3TI PROGETTI ITALIA S.p.A.

**APPROVATO**  
 Ingegneria S.p.A.  

Recato: Muz Verificato: Segg Approvato: Possari