

### LEGENDA SIMBOLI CABINA AGGOTTAMENTO

Simbolo	Descrizione
[Linea in PVC corrugata]	Cavitato con tubazione in PVC corrugata doppia parete 450N
[Lampadario]	Apparecchio illuminante con corpo e coperchio in alluminio verniciato, riflettore in alluminio purissimo, diffusore in vetro piano temperato ottico antiriflesso luminoso per zona 1, classe II, grado di protezione IP65 completo di lampada NaV-T E40 T10W. Montaggio su palo conico in lamiera di acciaio Fe360B zincato a caldo h.t.1.8m completo di morsetteria fustolata in classe II con portello in lega di alluminio. Completo di pannello prefabbricato con pannello e chiusino.
[Lampadario con portello]	Apparecchio illuminante con corpo e coperchio in alluminio verniciato, riflettore in alluminio purissimo, diffusore in vetro piano temperato ottico antiriflesso luminoso per zona 1, classe II, grado di protezione IP65 completo di lampada NaV-T E40 T10W. Montaggio su palo conico in lamiera di acciaio Fe360B zincato a caldo h.t.1.4m completo di morsetteria fustolata in classe II con portello in lega di alluminio. Completo di pannello prefabbricato con pannello e chiusino.
[Telecamera dome]	Telecamera dome fissata su palo (h.t.=6m)
[Telecamera fissa]	Telecamera fissa fissata su palo (h.t.=6m)

### LEGENDA

- SCALTELLA
- VALVOLA A GALLEGGIANTE

### LEGENDA SIMBOLI SMALTIMENTO ACQUE


[Linea blu]	Tubazione di scarico acque chiare pendenza 0,5%
[Circolo]	Pluviale
[Cadratino]	Caditoia di scarico in ghisa 40x40cm
[Rettangolo con X]	Pozzetto d'ispezione

### MATRICE DI REVISIONE


REV	DATA	DESCRIZIONE MODIFICA

N.B.: LA TAVOLA SOSTITUISCE QUELLA RELATIVA AL CODICE [ ] DEL PROGETTO ESECUTIVO

SEZIONE A-A  
Scala 1:50

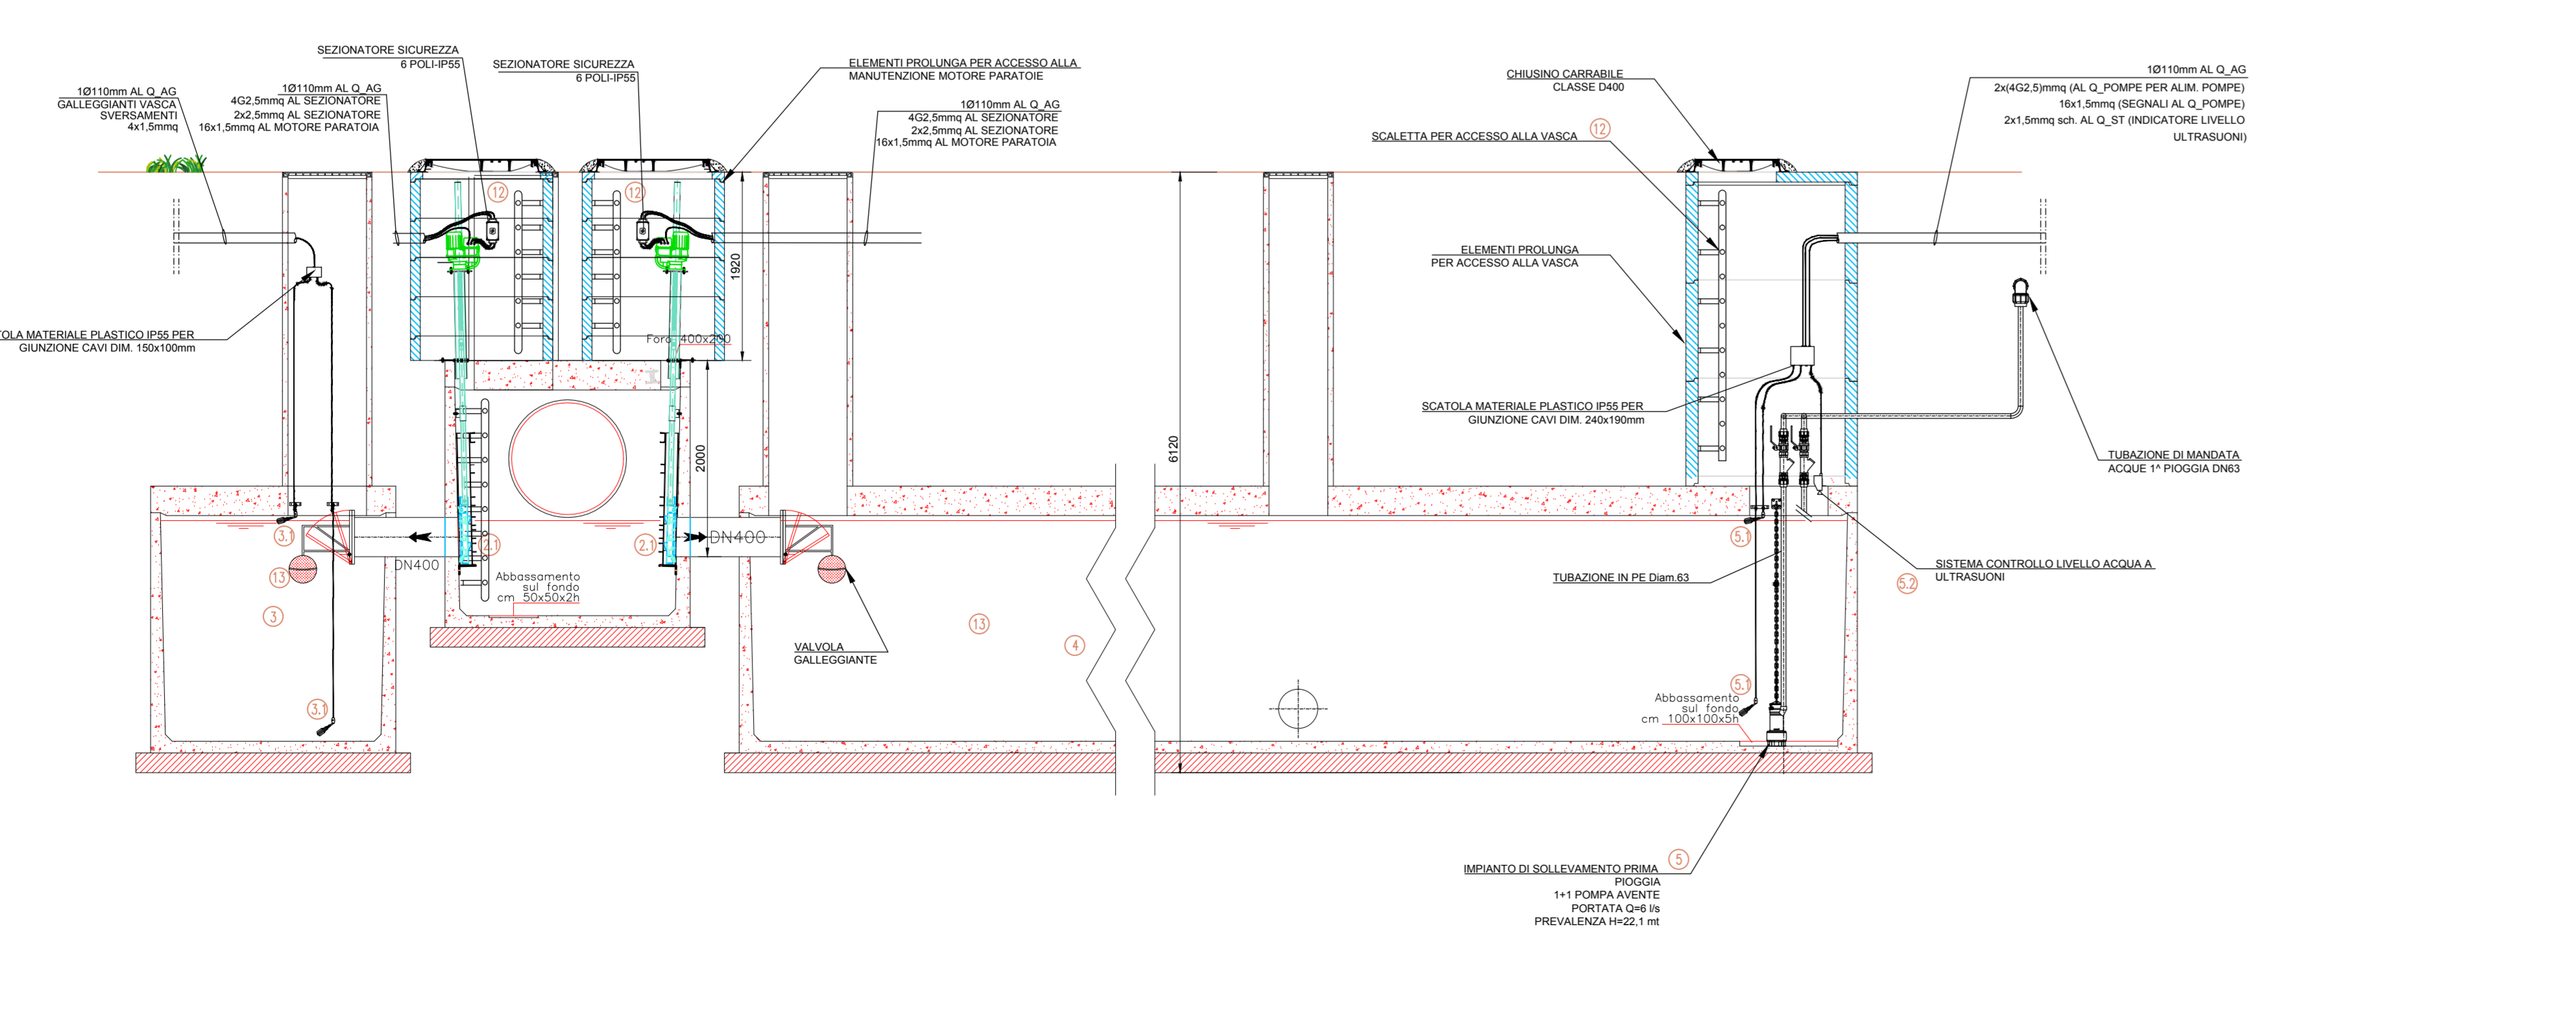

SEZIONE B-B  
Scala 1:50

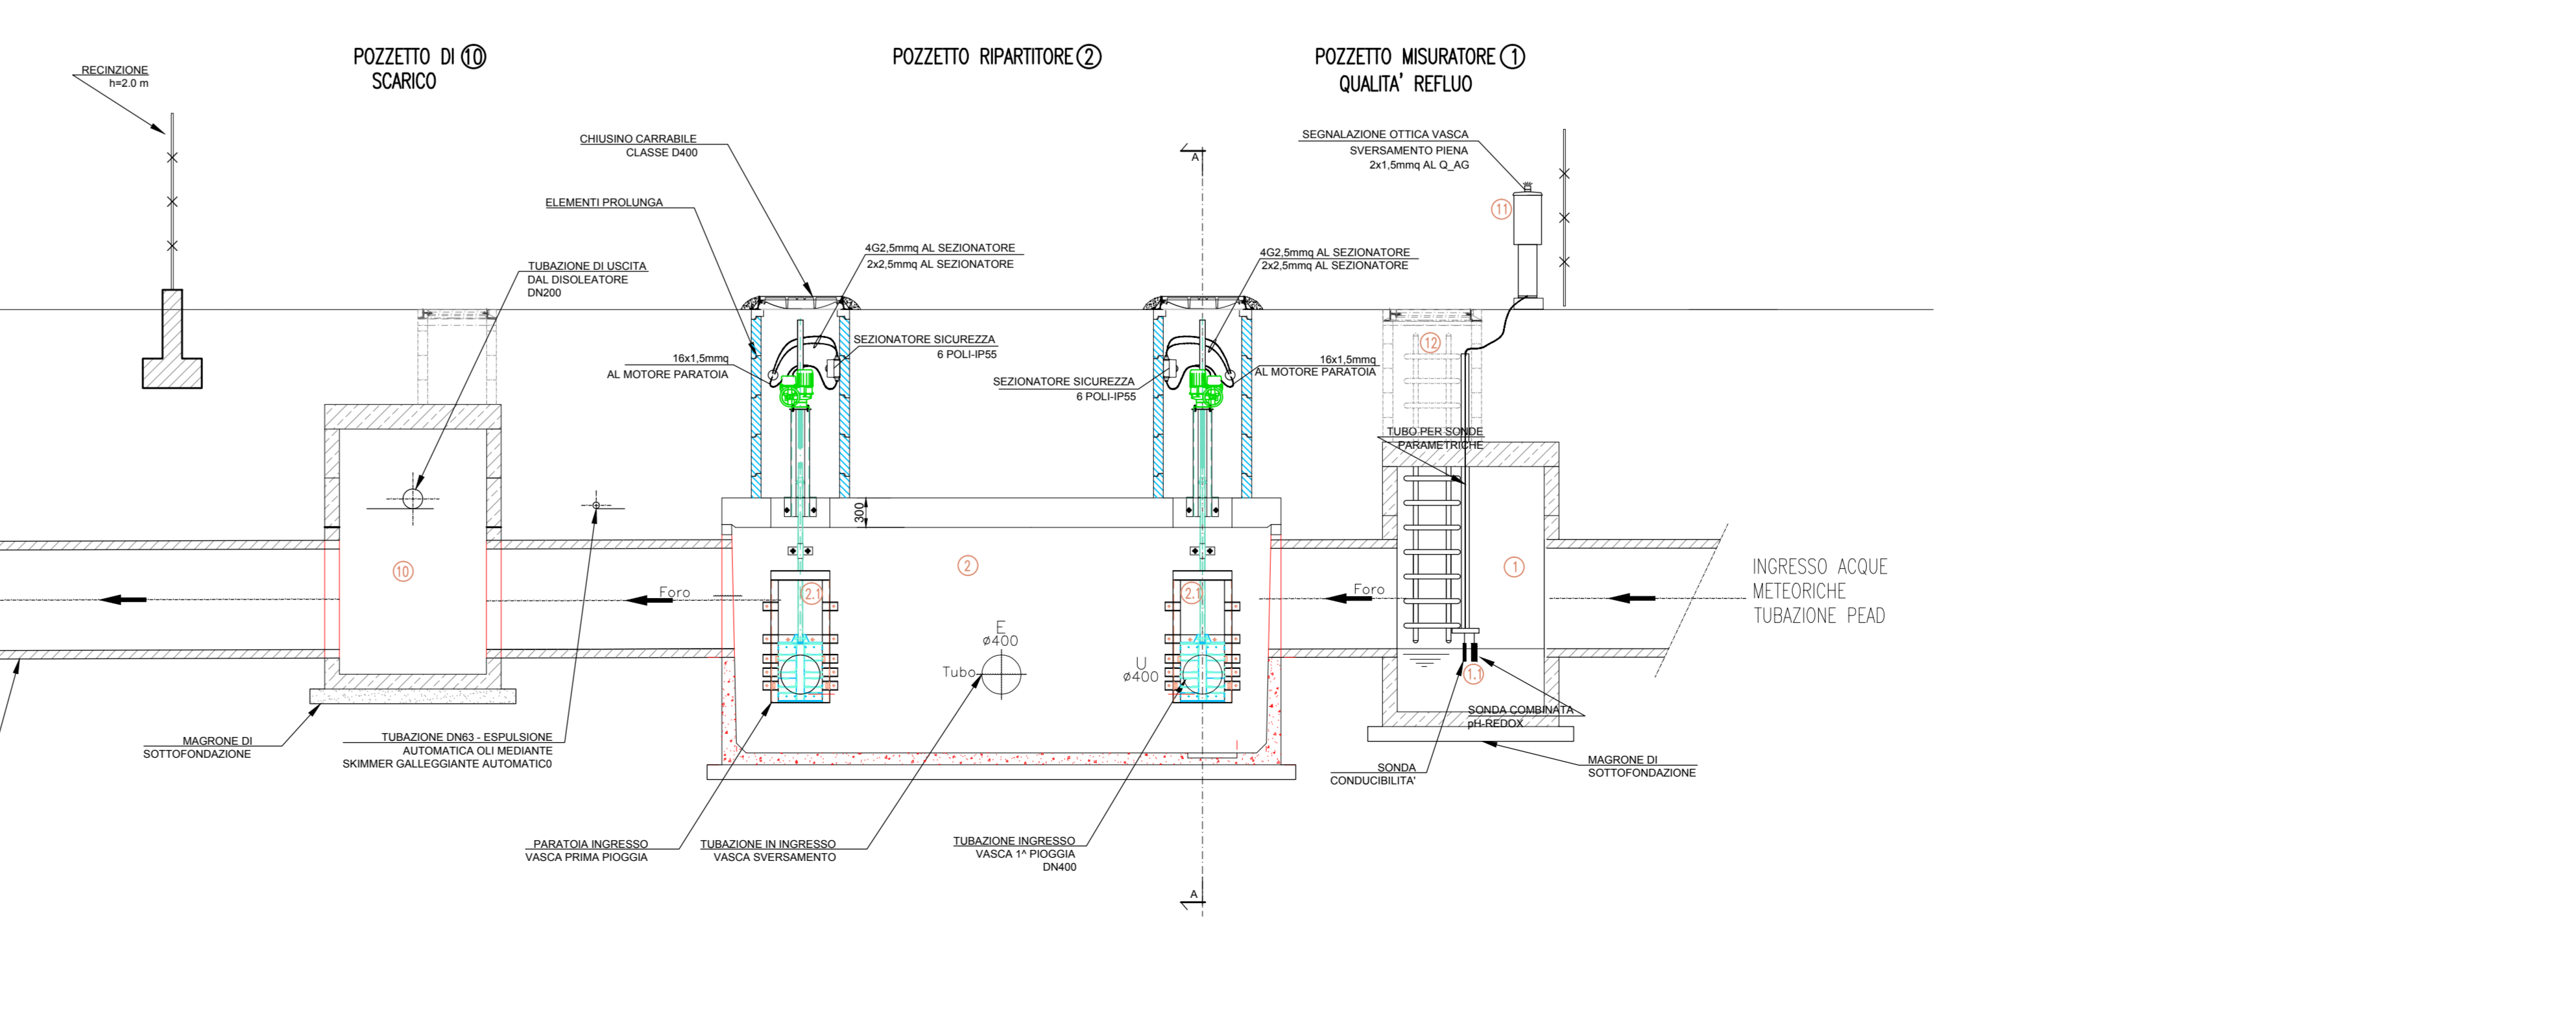

### COLLEGAMENTO AUTOSTRADALE DALMINE - COMO - VARESE - VALICO DEL GAGGIOLO E OPERE AD ESSO CONNESSE

#### TRATTE B1, B2, C, D, TRAA1-14, GREENWAY

### AS BUILT

#### TRATTA B1

#### IMPIANTI

#### CABINE ELETTRICHE AGGOTTAMENTO

#### ALIMENTAZIONE ELETTRICA IMPIANTO TRATTAMENTO ACQUE METEORICHE CABINA AGGOTTAMENTO EX V1 B2

IDENTIFICAZIONE ELABORATO		IMPRESA	
<b>CODICE PROGETTO FORNITORE</b> V1113	<b>RAGGIORAMENTO TEMPORANEO</b> STRABAG S.p.A.	<b>IMPRESA</b> Mestech	<b>MODALITÀ</b> Mestech
<b>PROGETTISTA</b> STABAG S.p.A.	<b>CONCEDIENZA</b> Direzione Regionale Infrastrutture	<b>PROGETTISTA</b> STABAG S.p.A.	<b>MODALITÀ</b> Mestech
<b>DATA</b> 14/02/2018	<b>DESCRIZIONE</b> Alimentazione elettrica impianto trattamento acque meteoriche	<b>PROGETTISTA</b> STABAG S.p.A.	<b>MODALITÀ</b> Mestech
