


N.B. DISTANZE CABINA-IMBOCCHI

- DISTANZA CABINA CE001 (CABINA MT/BT LOMAZZO) IMBOCCO FORNICE OVEST-LATO 1 L=280m
- DISTANZA CABINA CE001 (CABINA MT/BT LOMAZZO) IMBOCCO FORNICE OVEST-LATO 2 L=300m

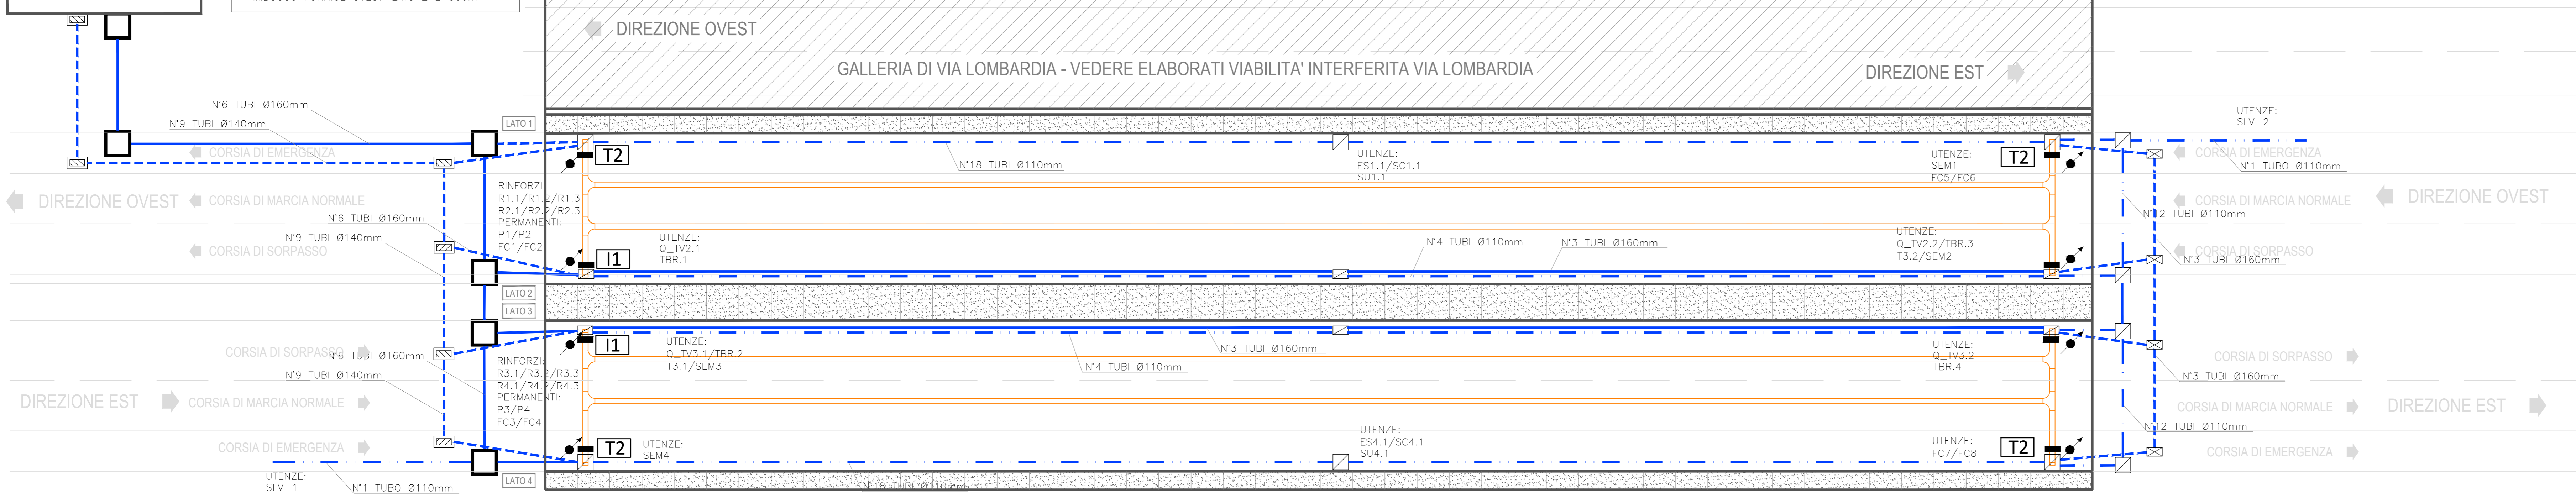



N.B. DISTANZE CABINA-IMBOCCHI

- DISTANZA CABINA CE001 (CABINA MT/BT LOMAZZO) IMBOCCO FORNICE EST-LATO 3 L=310m
- DISTANZA CABINA CE001 (CABINA MT/BT LOMAZZO) IMBOCCO FORNICE EST-LATO 4 L=330m





LEGENDA	
	POZZETTO DI ISPEZIONE PRINCIPALE 1.2x1.0m PER FIBRA OTTICA
	POZZETTO DI ISPEZIONE PRINCIPALE 1.2x1.0m PER IMPIANTI ELETTRICI
	ISPEZIONE POLIFORA 0.8x0.8m PER CAVIDOTTI ø110
	ISPEZIONE POLIFORA 0.3x0.8m PER CAVIDOTTI ø110
	ISPEZIONE POLIFORA 0.3x0.8m PER CAVIDOTTI ø160
	ISPEZIONE LATERALE NEW JERSEY PER CAVIDOTTI ø110
	ISPEZIONE LATERALE NEW JERSEY PER CAVIDOTTI ø160
	SALITA CAVI IMPIANTO DI ILLUMINAZIONE CON N°3 TUBI CORRUGATI ø63 IN PE A DOPPIA PARETE ANNEGATI NELLO STRATO DI SPIRITZ-BETON
	CANALINA PASSAGGIO CAVI IMPIANTO DI ILLUMINAZIONE 200x60 AISI 304
	TUBI CORRUGATI IN PE A DOPPIA PARETE ø160mm
	TUBI CORRUGATI IN PE A DOPPIA PARETE ø140mm
	TUBI CORRUGATI IN PE A DOPPIA PARETE ø110mm
	QUADRO ELETTRICO UBICATO NELLE USCITE DI SICUREZZA

CASSETTA T2

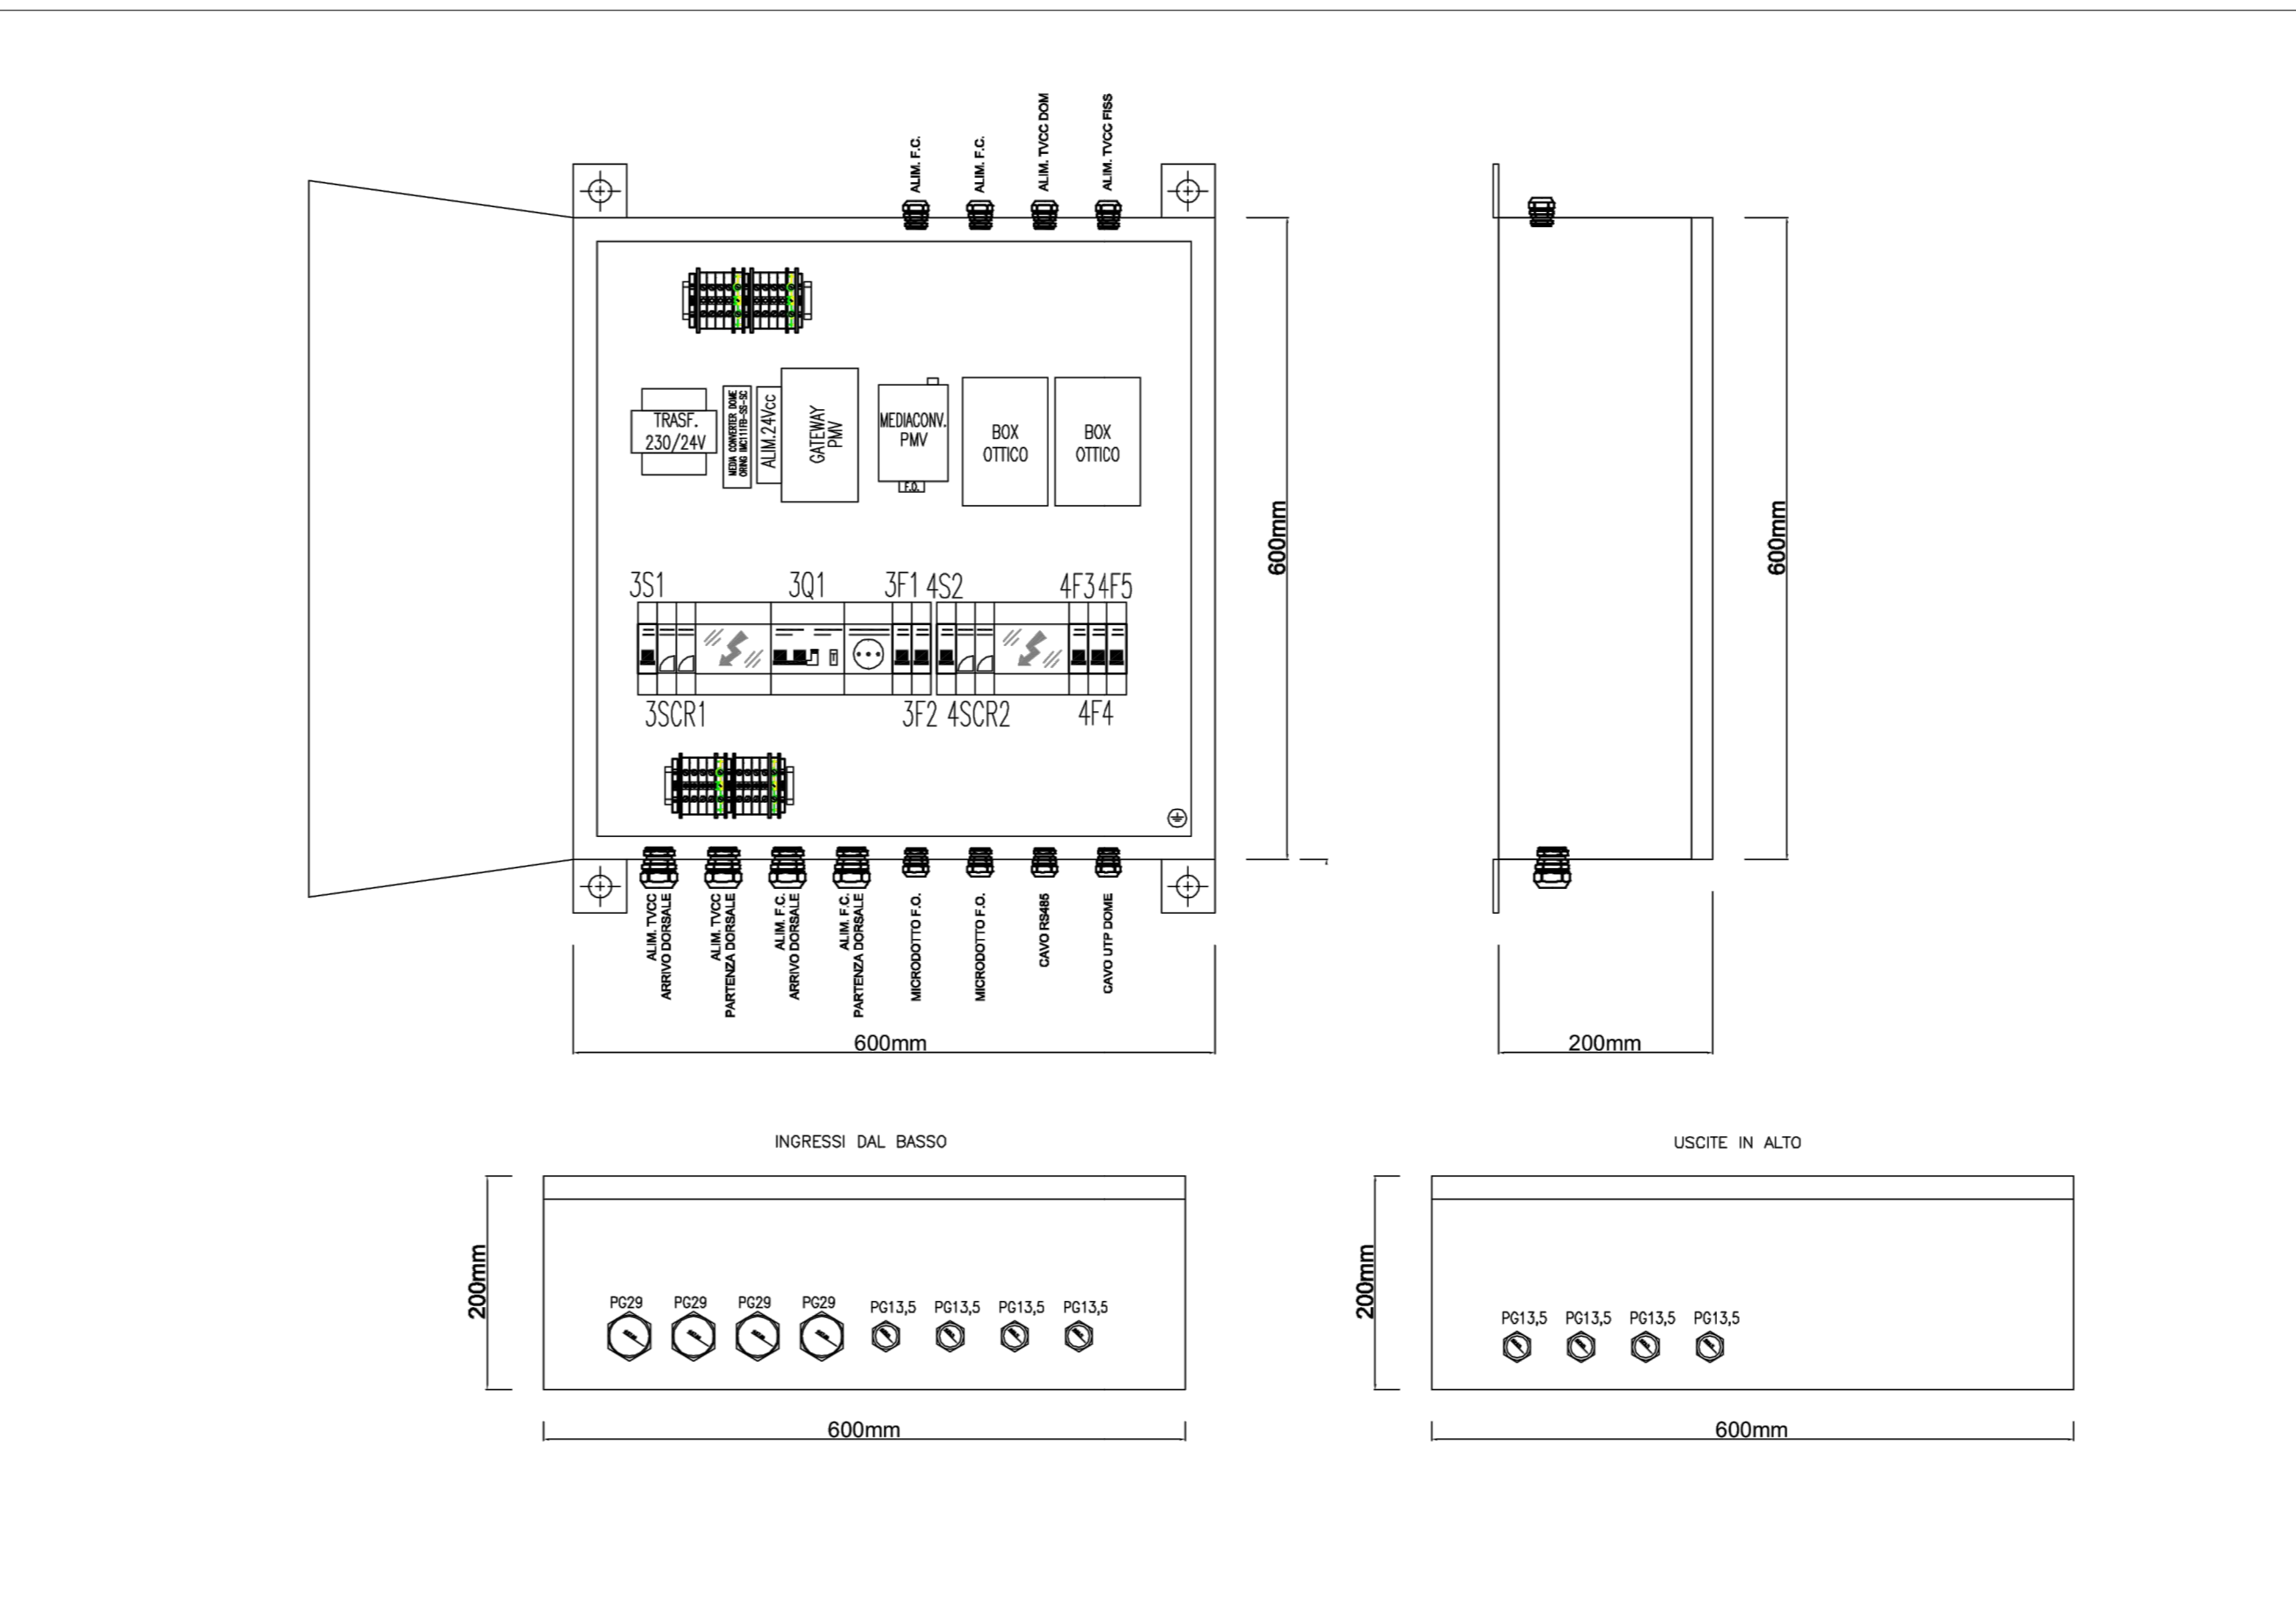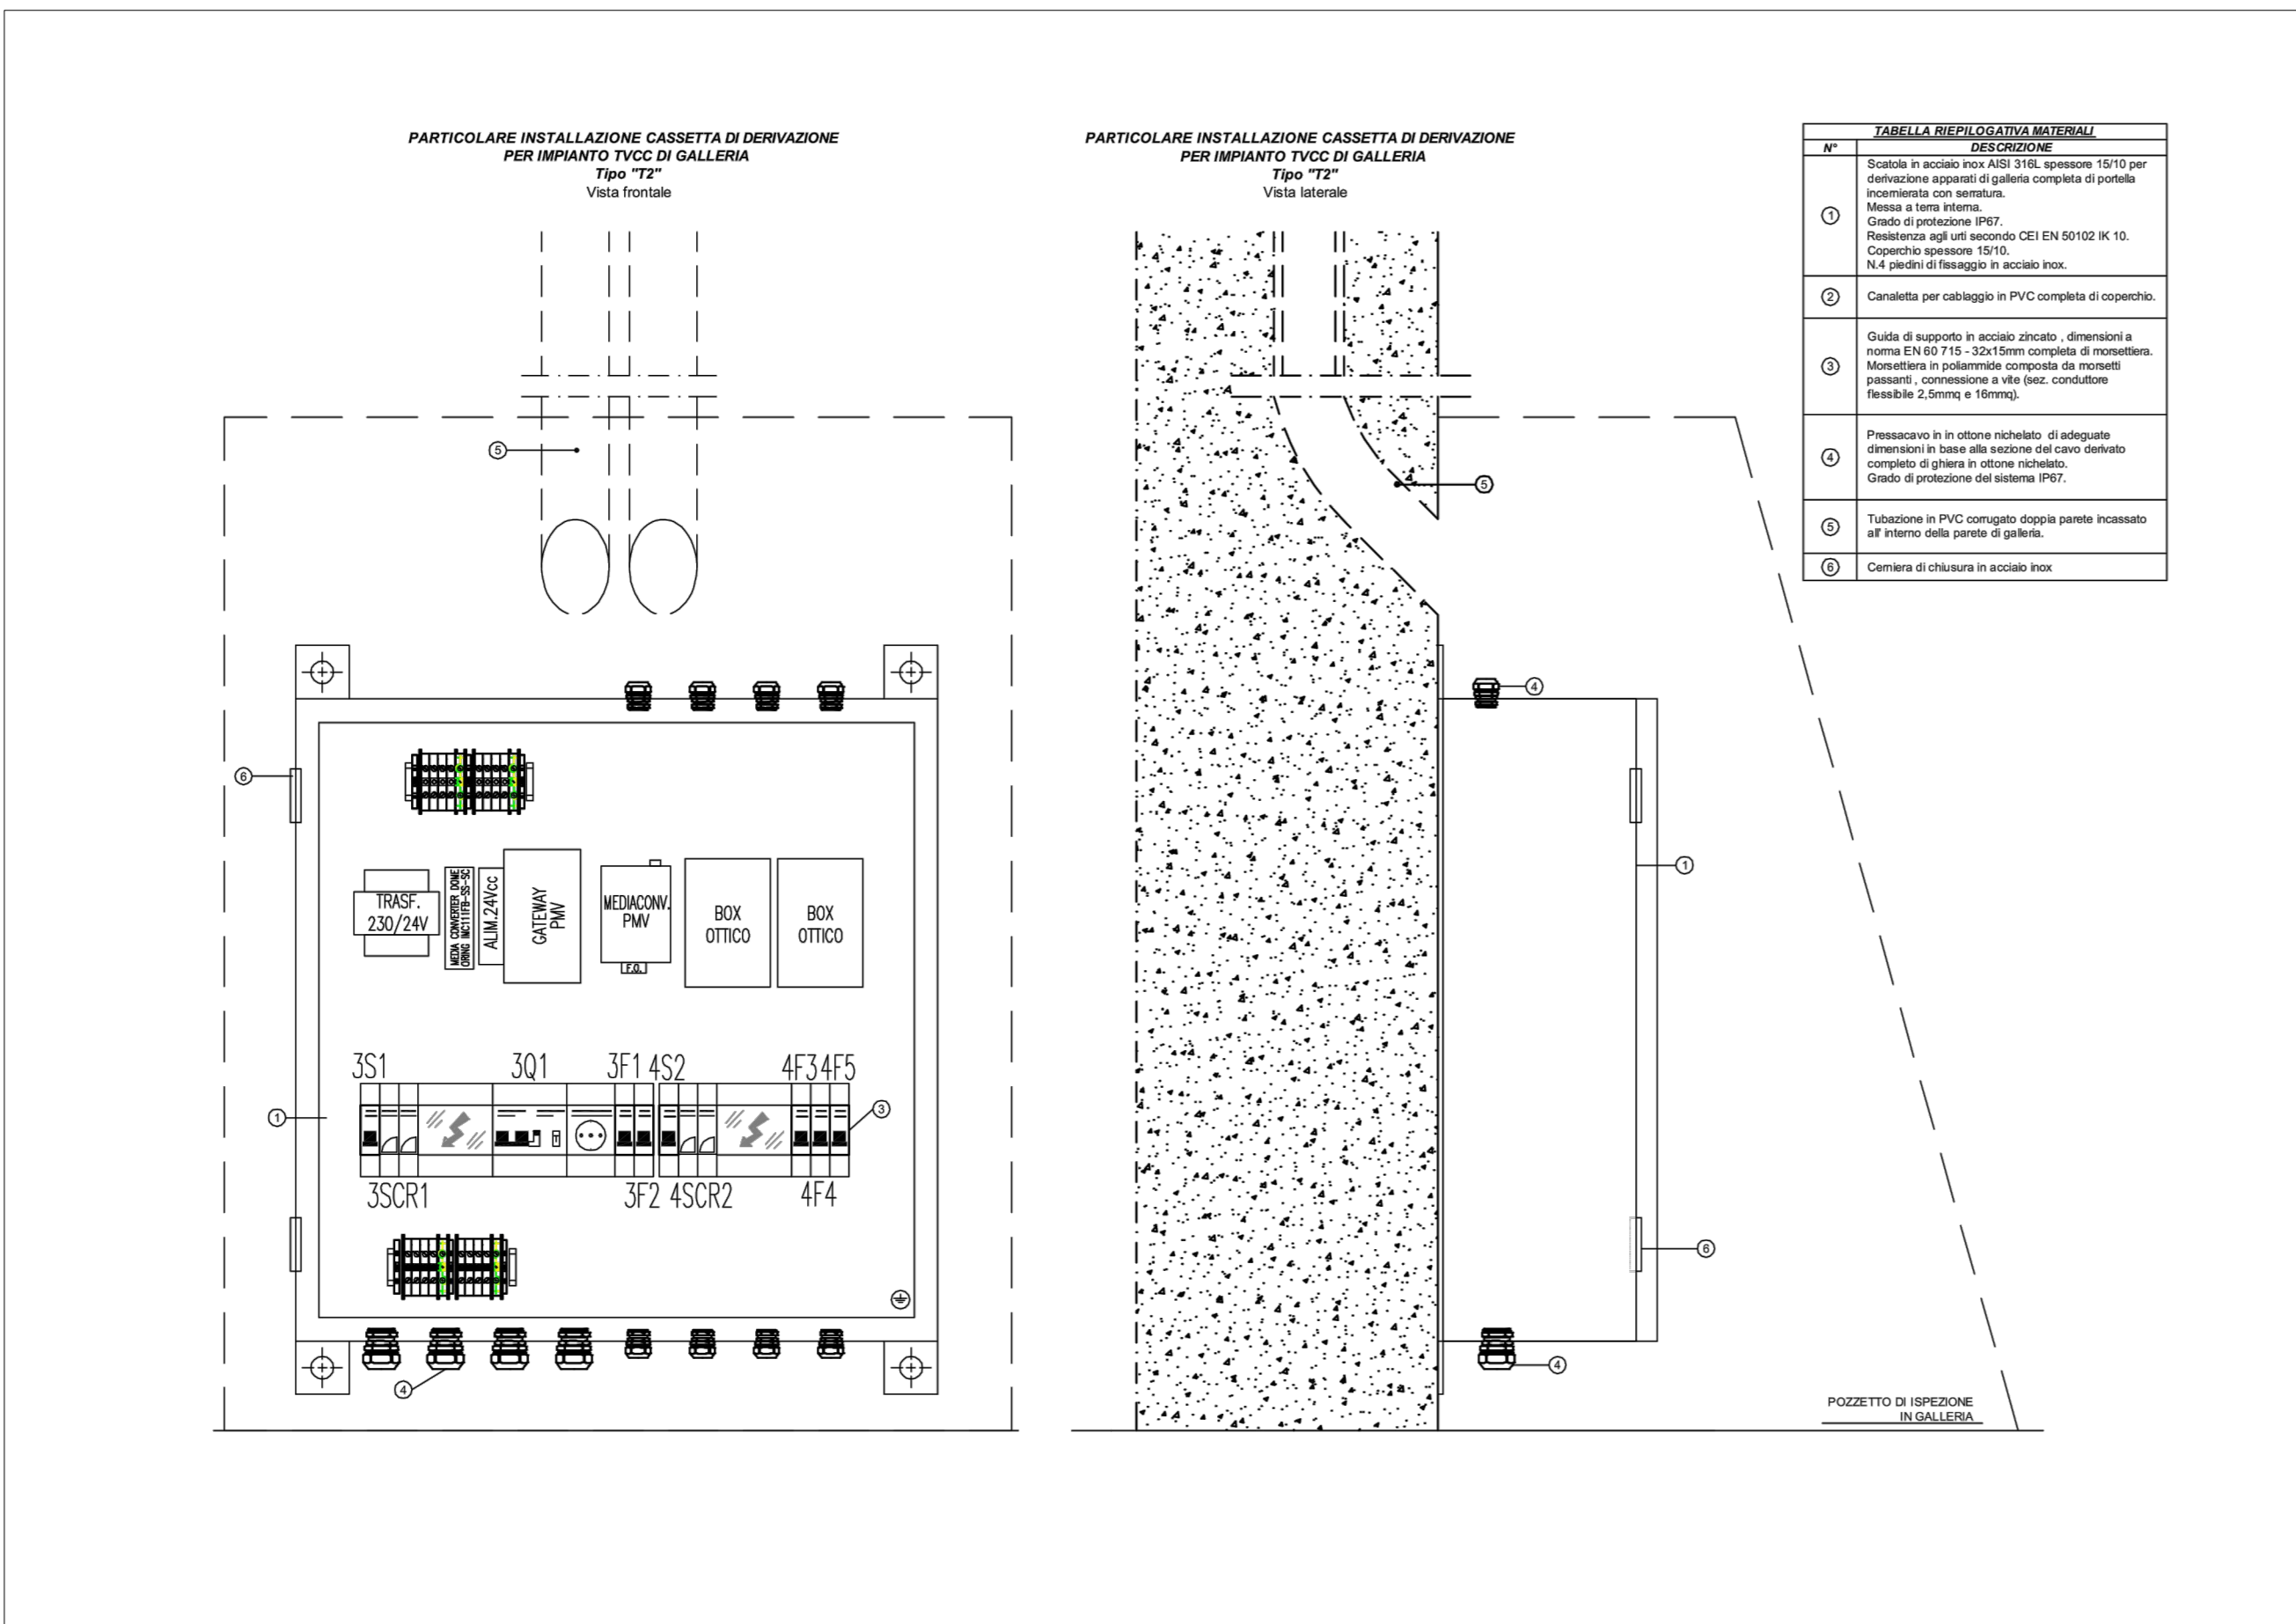


CASSETTA I1

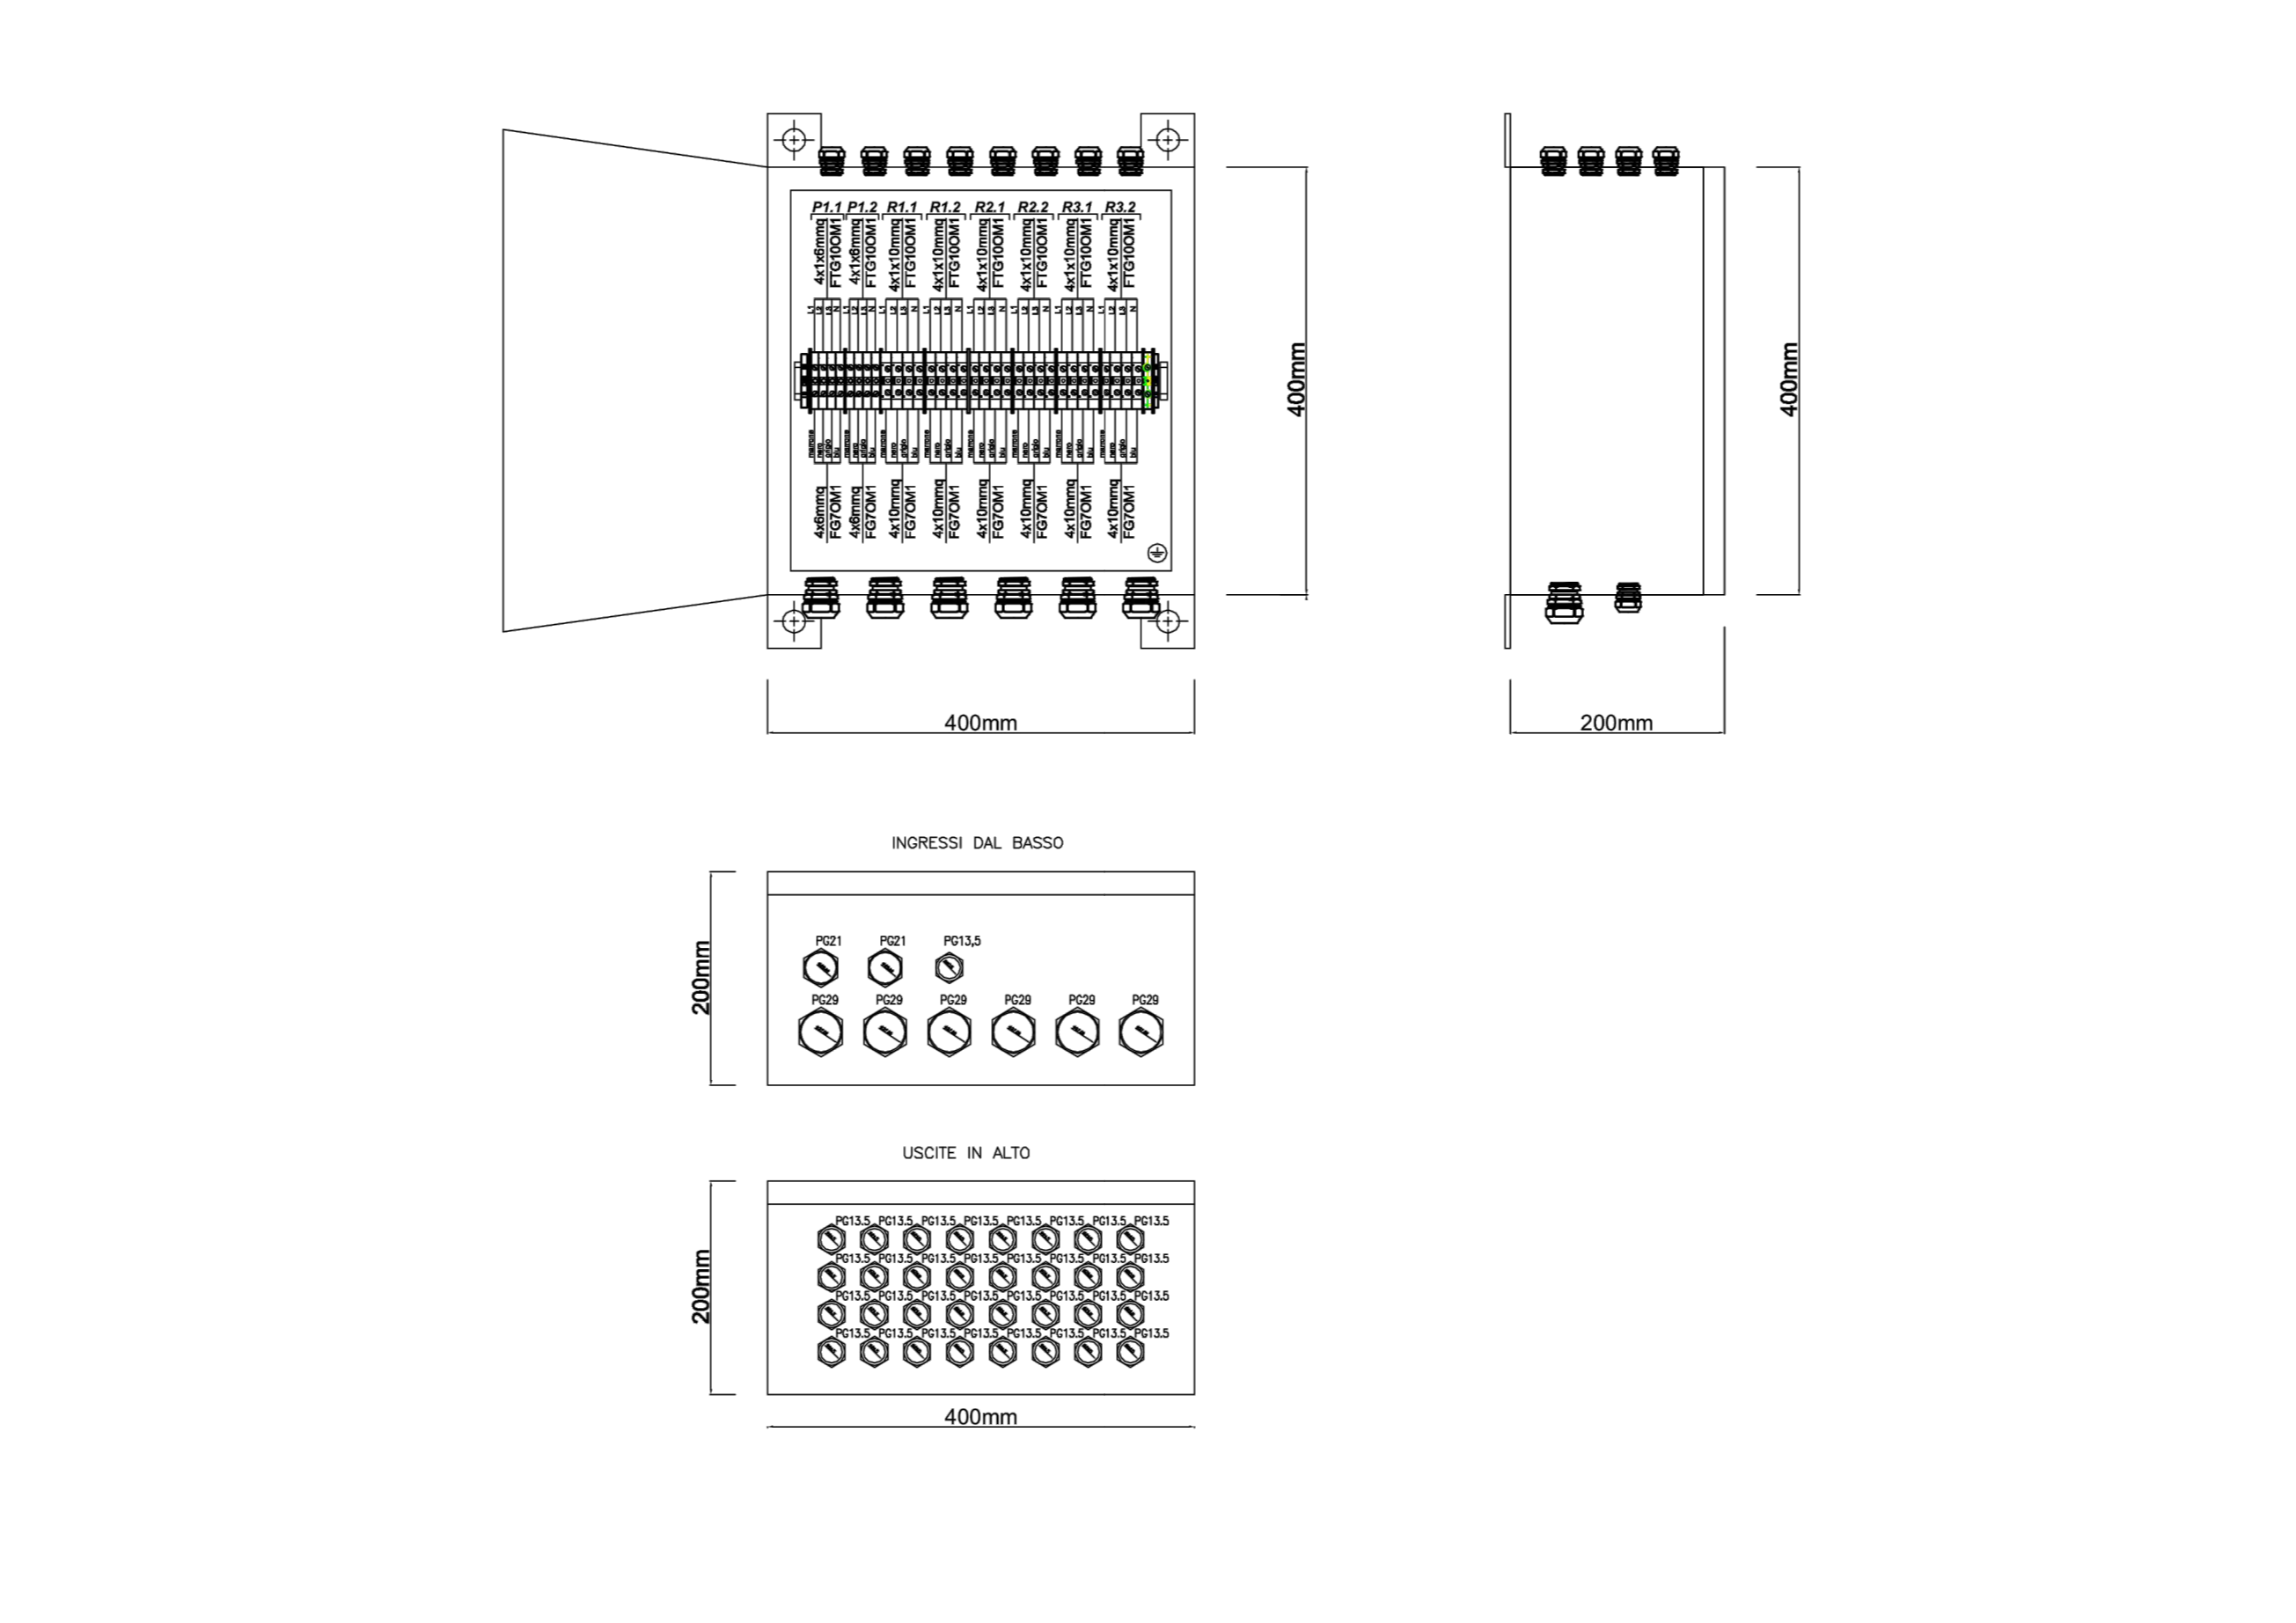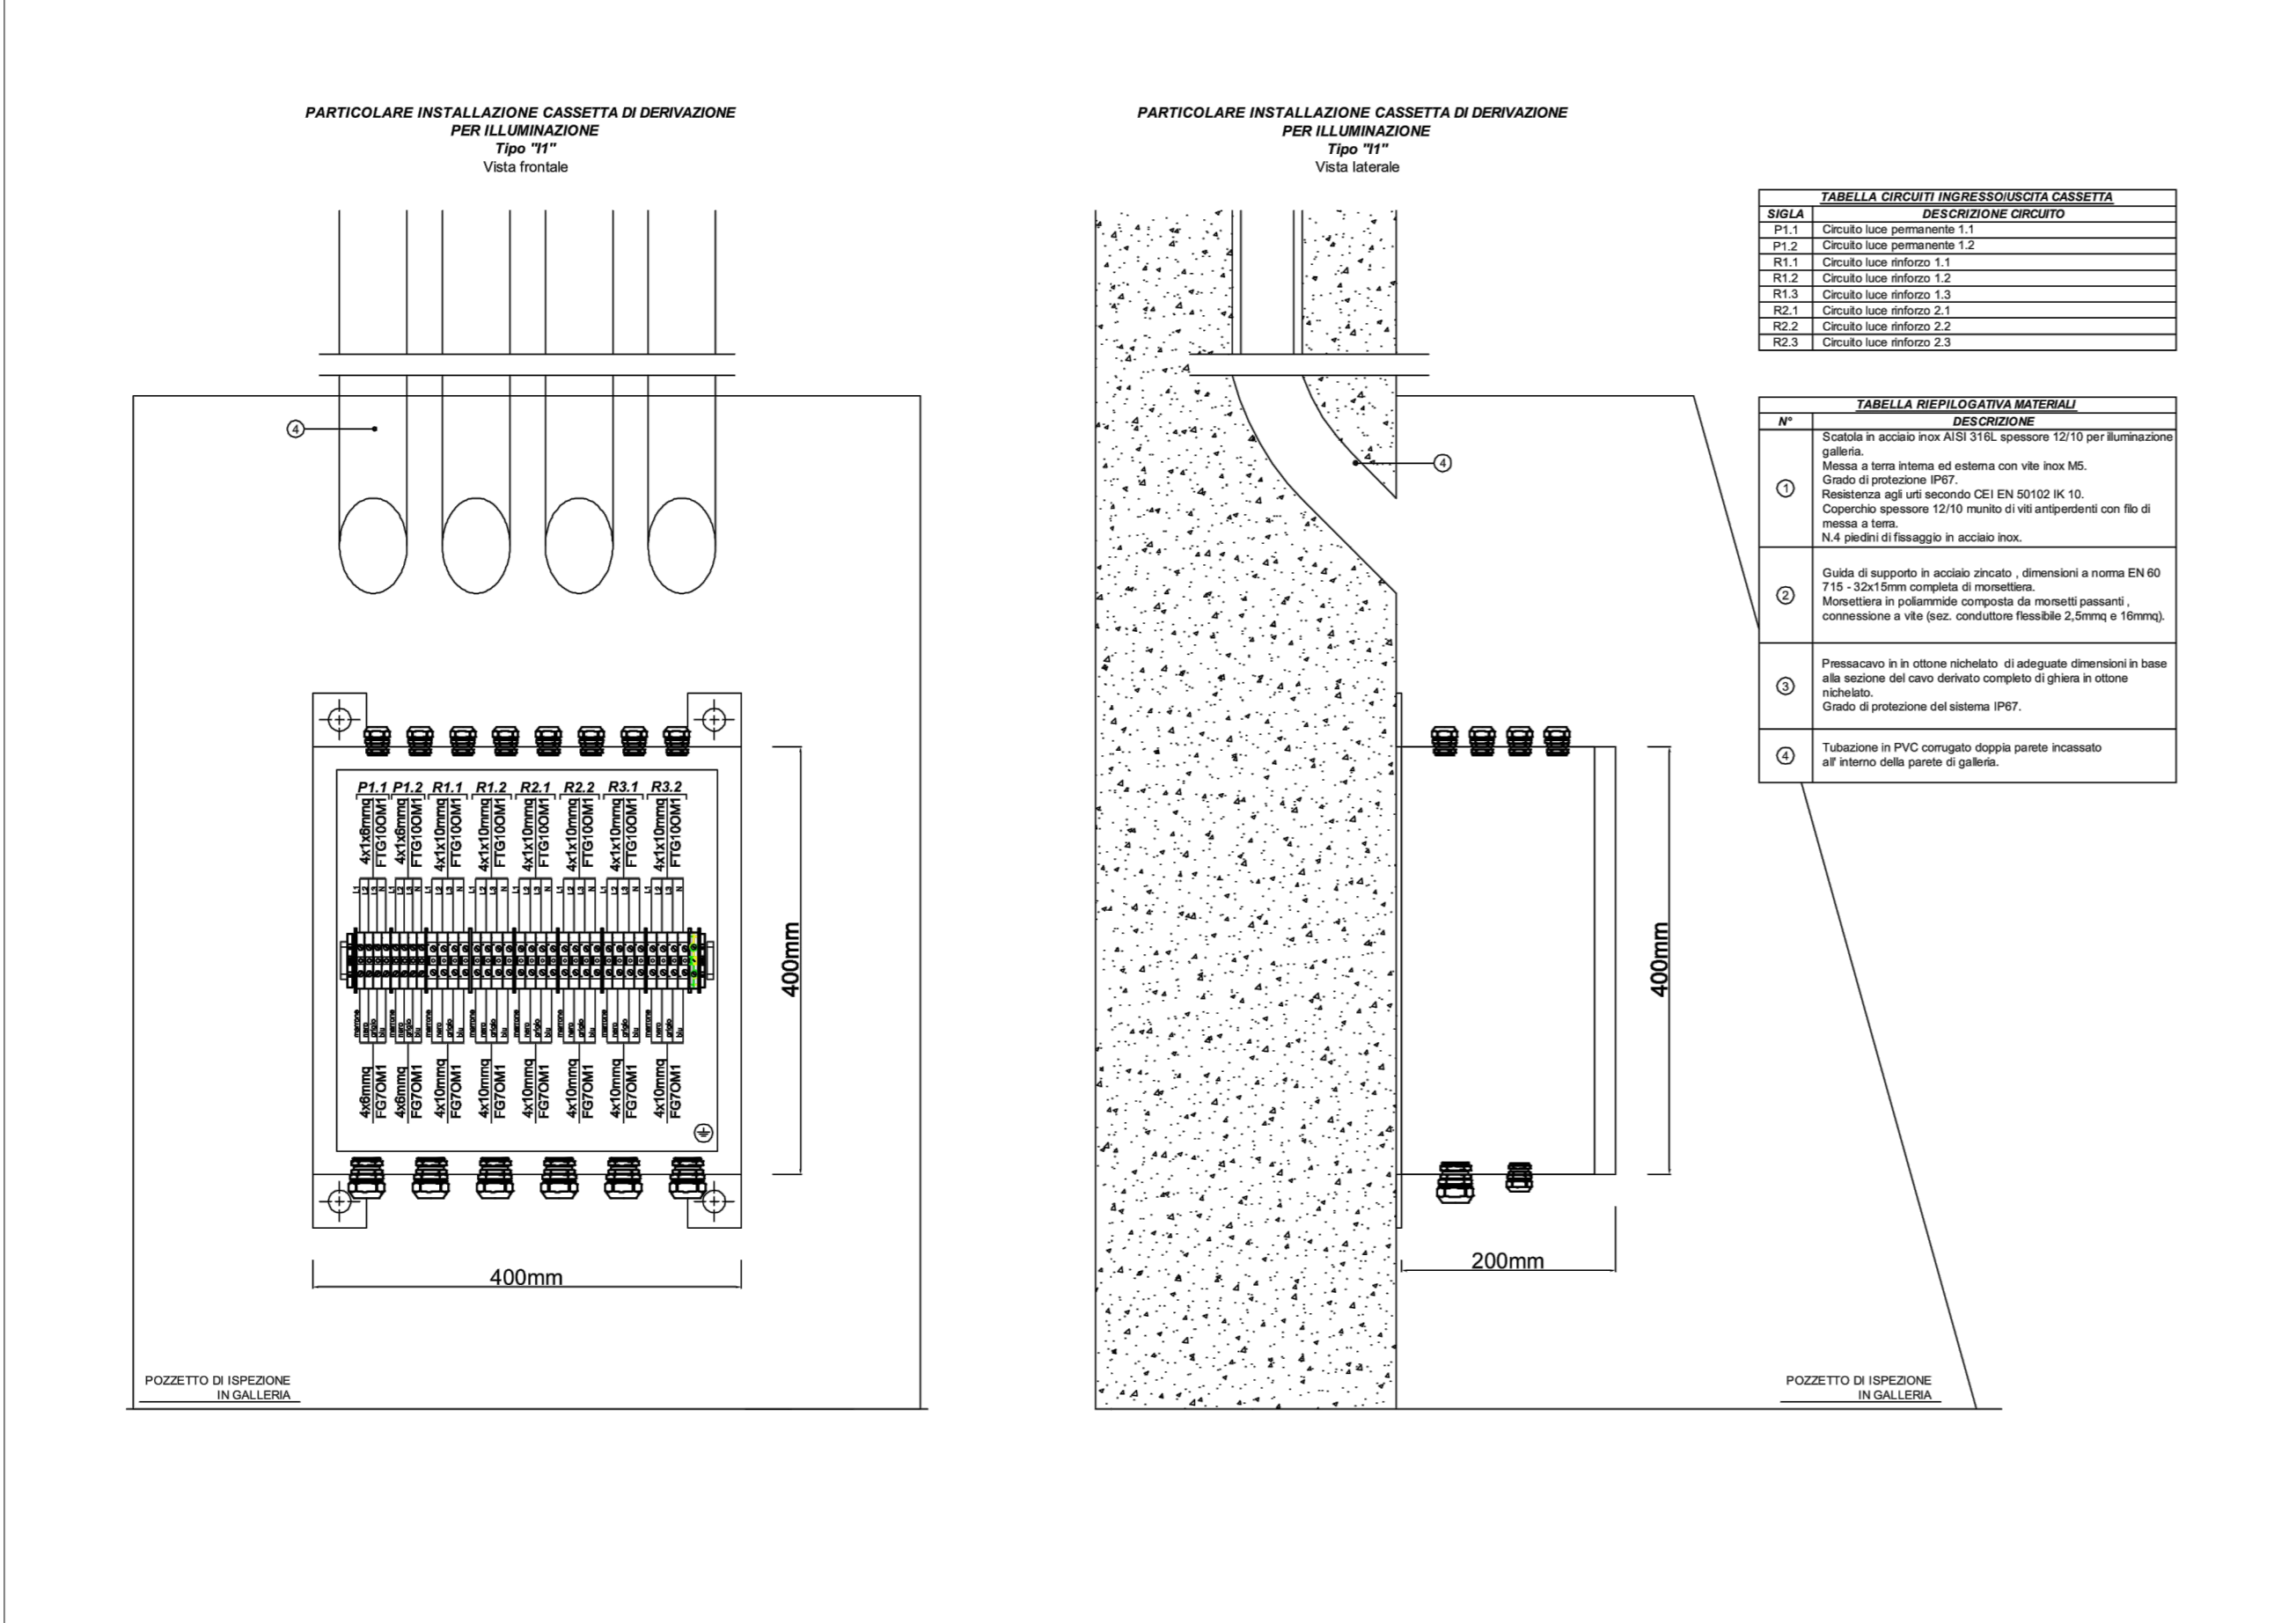

QUADRO D'UNIONE GALLERIA ARTIFICIALE LOMAZZO

← OVEST EST →

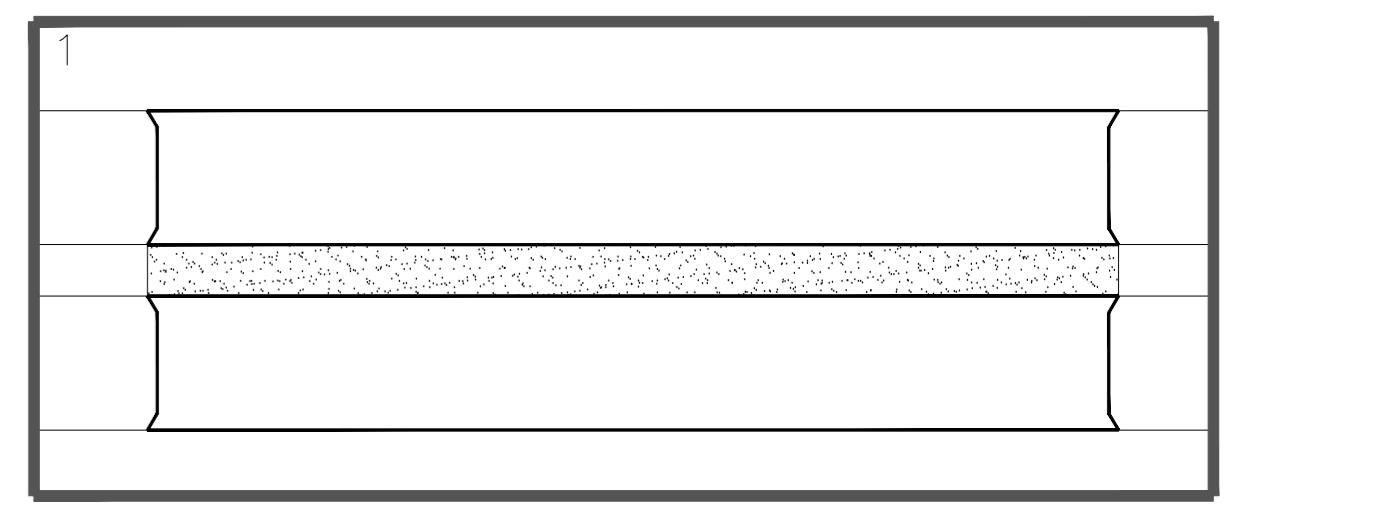

MATRICE DI REVISIONE		
REV	DATA	DESCRIZIONE MODIFICA

N.B. LA TAVOLA SOSTITUISCE QUELLA RELATIVA AL CODICE [E] DEL PROGETTO ESECUTIVO

COLLEGAMENTO AUTOSTRADALE DALMINE - COMO - VARESE - VALICO DEL GAGGIOLO E OPERE AD ESSO CONNESSE

CODICE CUP: F119A000279007

TRATTE B1, B2, C, D, TRVA13+14, GREENWAY

AS BUILT

GALLERIA ARTIFICIALE LOMAZZO
PLANIMETRIA CON UBICAZIONE DELLE VIE CAVO

31 PROGETTI ITALIA S.p.A.	31 PROGETTI ITALIA S.p.A.	31 ITALIA S.p.A.