



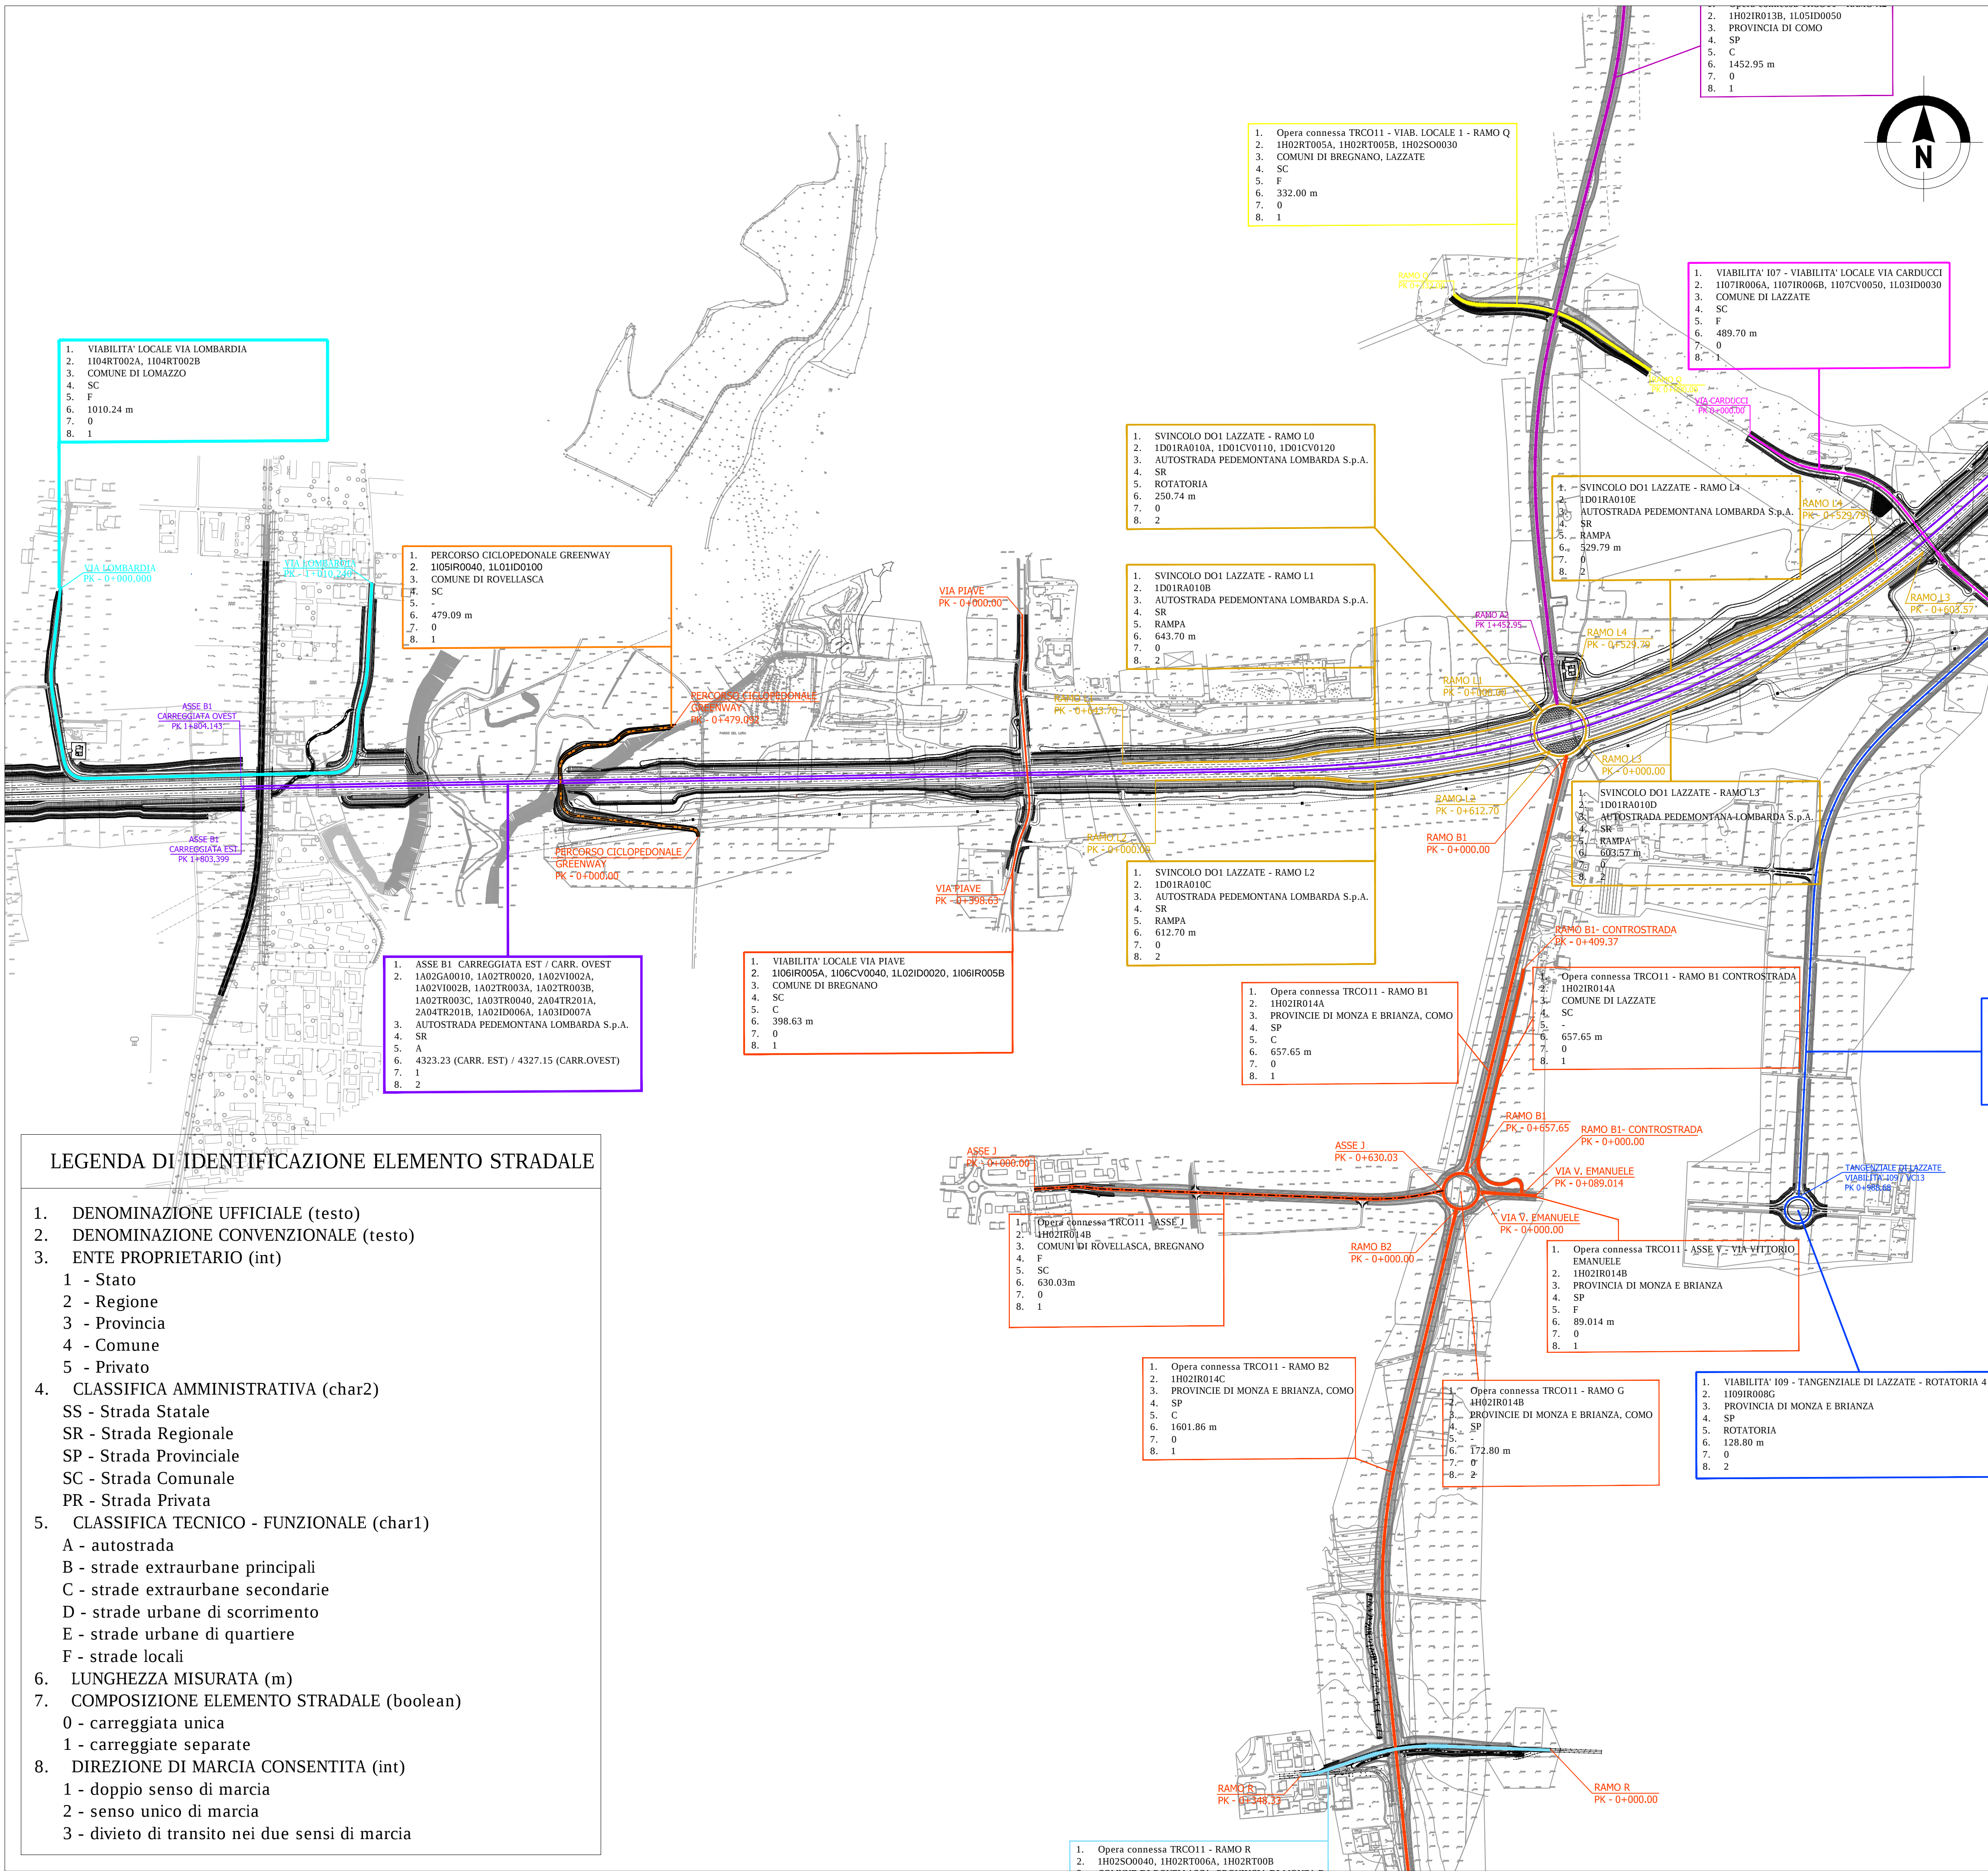

KEY-PLAN

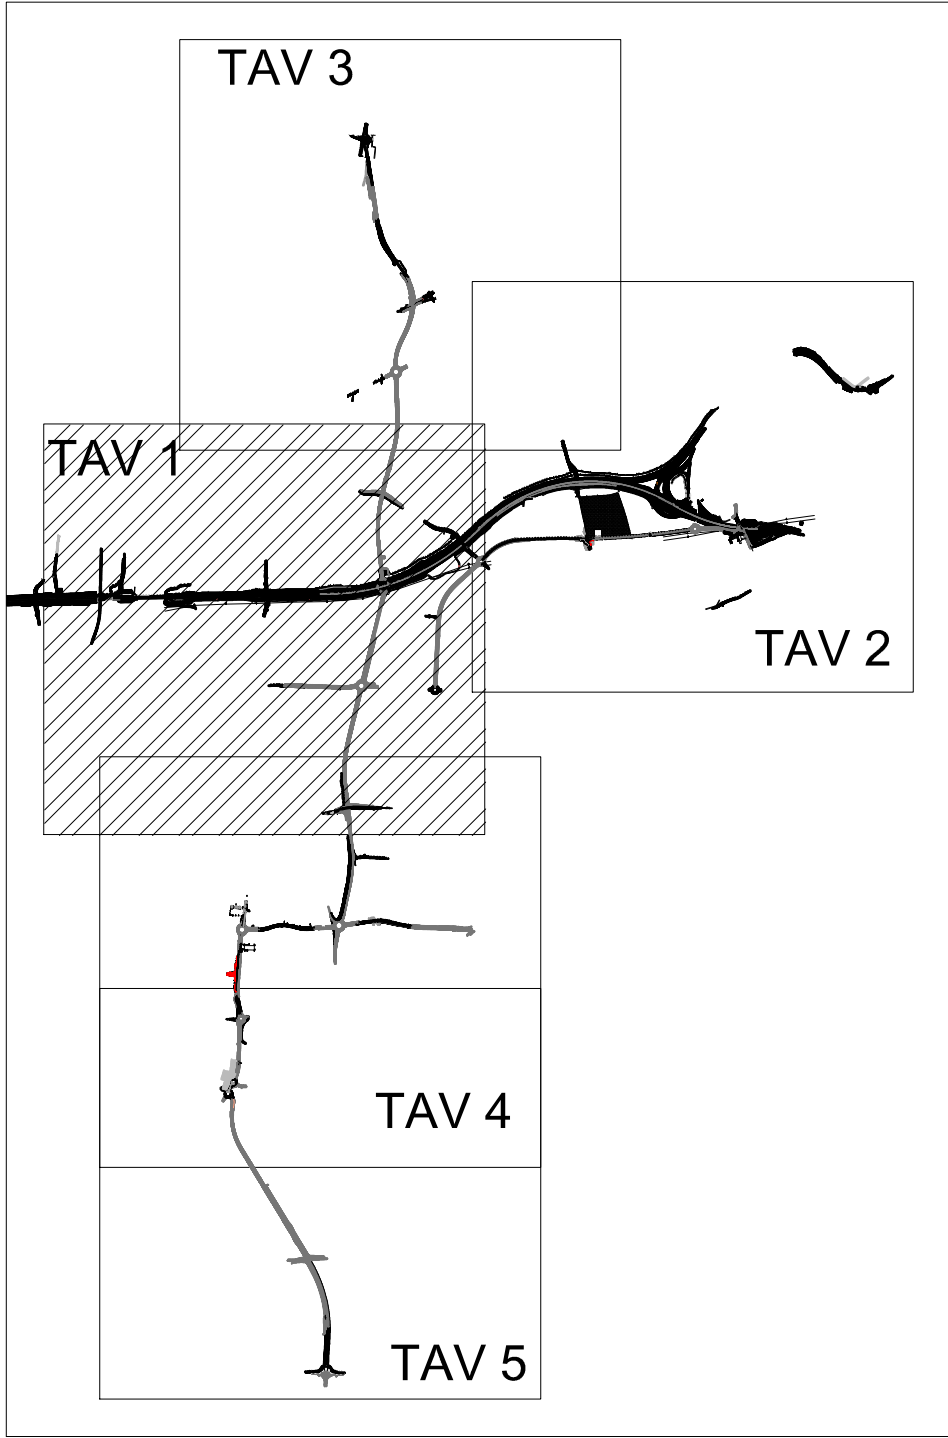

LEGENDA DI IDENTIFICAZIONE ELEMENTO STRADALE

- DENOMINAZIONE UFFICIALE (testo)
- DENOMINAZIONE CONVENZIONALE (testo)
- ENTE PROPRIETARIO (int)
 - Stato
 - Regione
 - Provincia
 - Comune
 - Privato
- CLASSIFICA AMMINISTRATIVA (char2)

SS - Strada Statale
SR - Strada Regionale
SP - Strada Provinciale
SC - Strada Comunale
PR - Strada Privata
- CLASSIFICA TECNICO - FUNZIONALE (char1)

A - autostrada
B - strade extraurbane principali
C - strade extraurbane secondarie
D - strade urbane di scorrimento
E - strade urbane di quartiere
F - strade locali
- LUNGHEZZA MISURATA (m)
- COMPOSIZIONE ELEMENTO STRADALE (boolean)

0 - carreggiata unica
1 - carreggiate separate
- DIREZIONE DI MARCIA CONSENTITA (int)
 - doppio senso di marcia
 - senso unico di marcia
 - divieto di transito nei due sensi di marcia

MATRICE DI REVISIONE

REV	DATA	DESCRIZIONE MODIFICA

N.B.: LA TAVOLA SOSTITUISCE QUELLA RELATIVA AL CODICE DEL PROGETTO ESECUTIVO

COLLEGAMENTO AUTOSTRADALE
DALMINE - COMO - VARESE - VALICO DEL GAGGIOLO E OPERE AD ESSO CONNESSE
CODICE C.U.P. F11B06000270007
TRATTE B1, B2, C, D, TRVA13+14, GREENWAY
AS BUILT
TRATTA B1
CATASTO STRADALE
CATASTO STRADALE

PLANIMETRIA GENERALE CATASTO B1 - TAV 1

FASE PROGETTUALE	LOTTO	ZONA	OPERA	TRATTO D'OPERA	AMBITO	TIPO ELABORATO	PROGRESSIVO	REVISIONE
A	1	A0X	GE000	0	GE	F0	001	E

CONCEDENTE

CONCESSIONARIO

APPROVATO

IMPRESA

RAGGRUPPAMENTO TEMPORANEO IMPRESE:

Mandatario	Mandante	Mandante	Mandante cooptato
STRABAG A.G.	GLF Grandi Lavori Fincosit S.p.A.	ICM S.p.A.	STRABAG S.p.A.

PROGETTISTA - PROGETTO ESECUTIVO DI DETTAGLIO

RAGGRUPPAMENTO TEMPORANEO PROGETTISTI:

Mandatario	Mandante	Mandante	Mandante
3TI PROGETTI ITALIA	GP	Arch. Salvatore Vagniglio	Arch. Salvatore Vagniglio

RESPONSABILE DI PROGETTO ED INCARICATO DELL'INTEGRAZIONE FRA LE VARIE PRESTAZIONI:

Ing. Alberto Cecchini

ELABORAZIONE PROGETTUALE

PROGETTISTA:

3TI ITALIA S.p.A.

3TI ITALIA S.p.A.
DIRETTORE TECNICO
Ing. Stefano Luca Possati
Ordine degli Ingegneri
Provincia di Roma n. 20809

Redatto: Schiavi

Verificato: Sorge

Approvato: Possati