

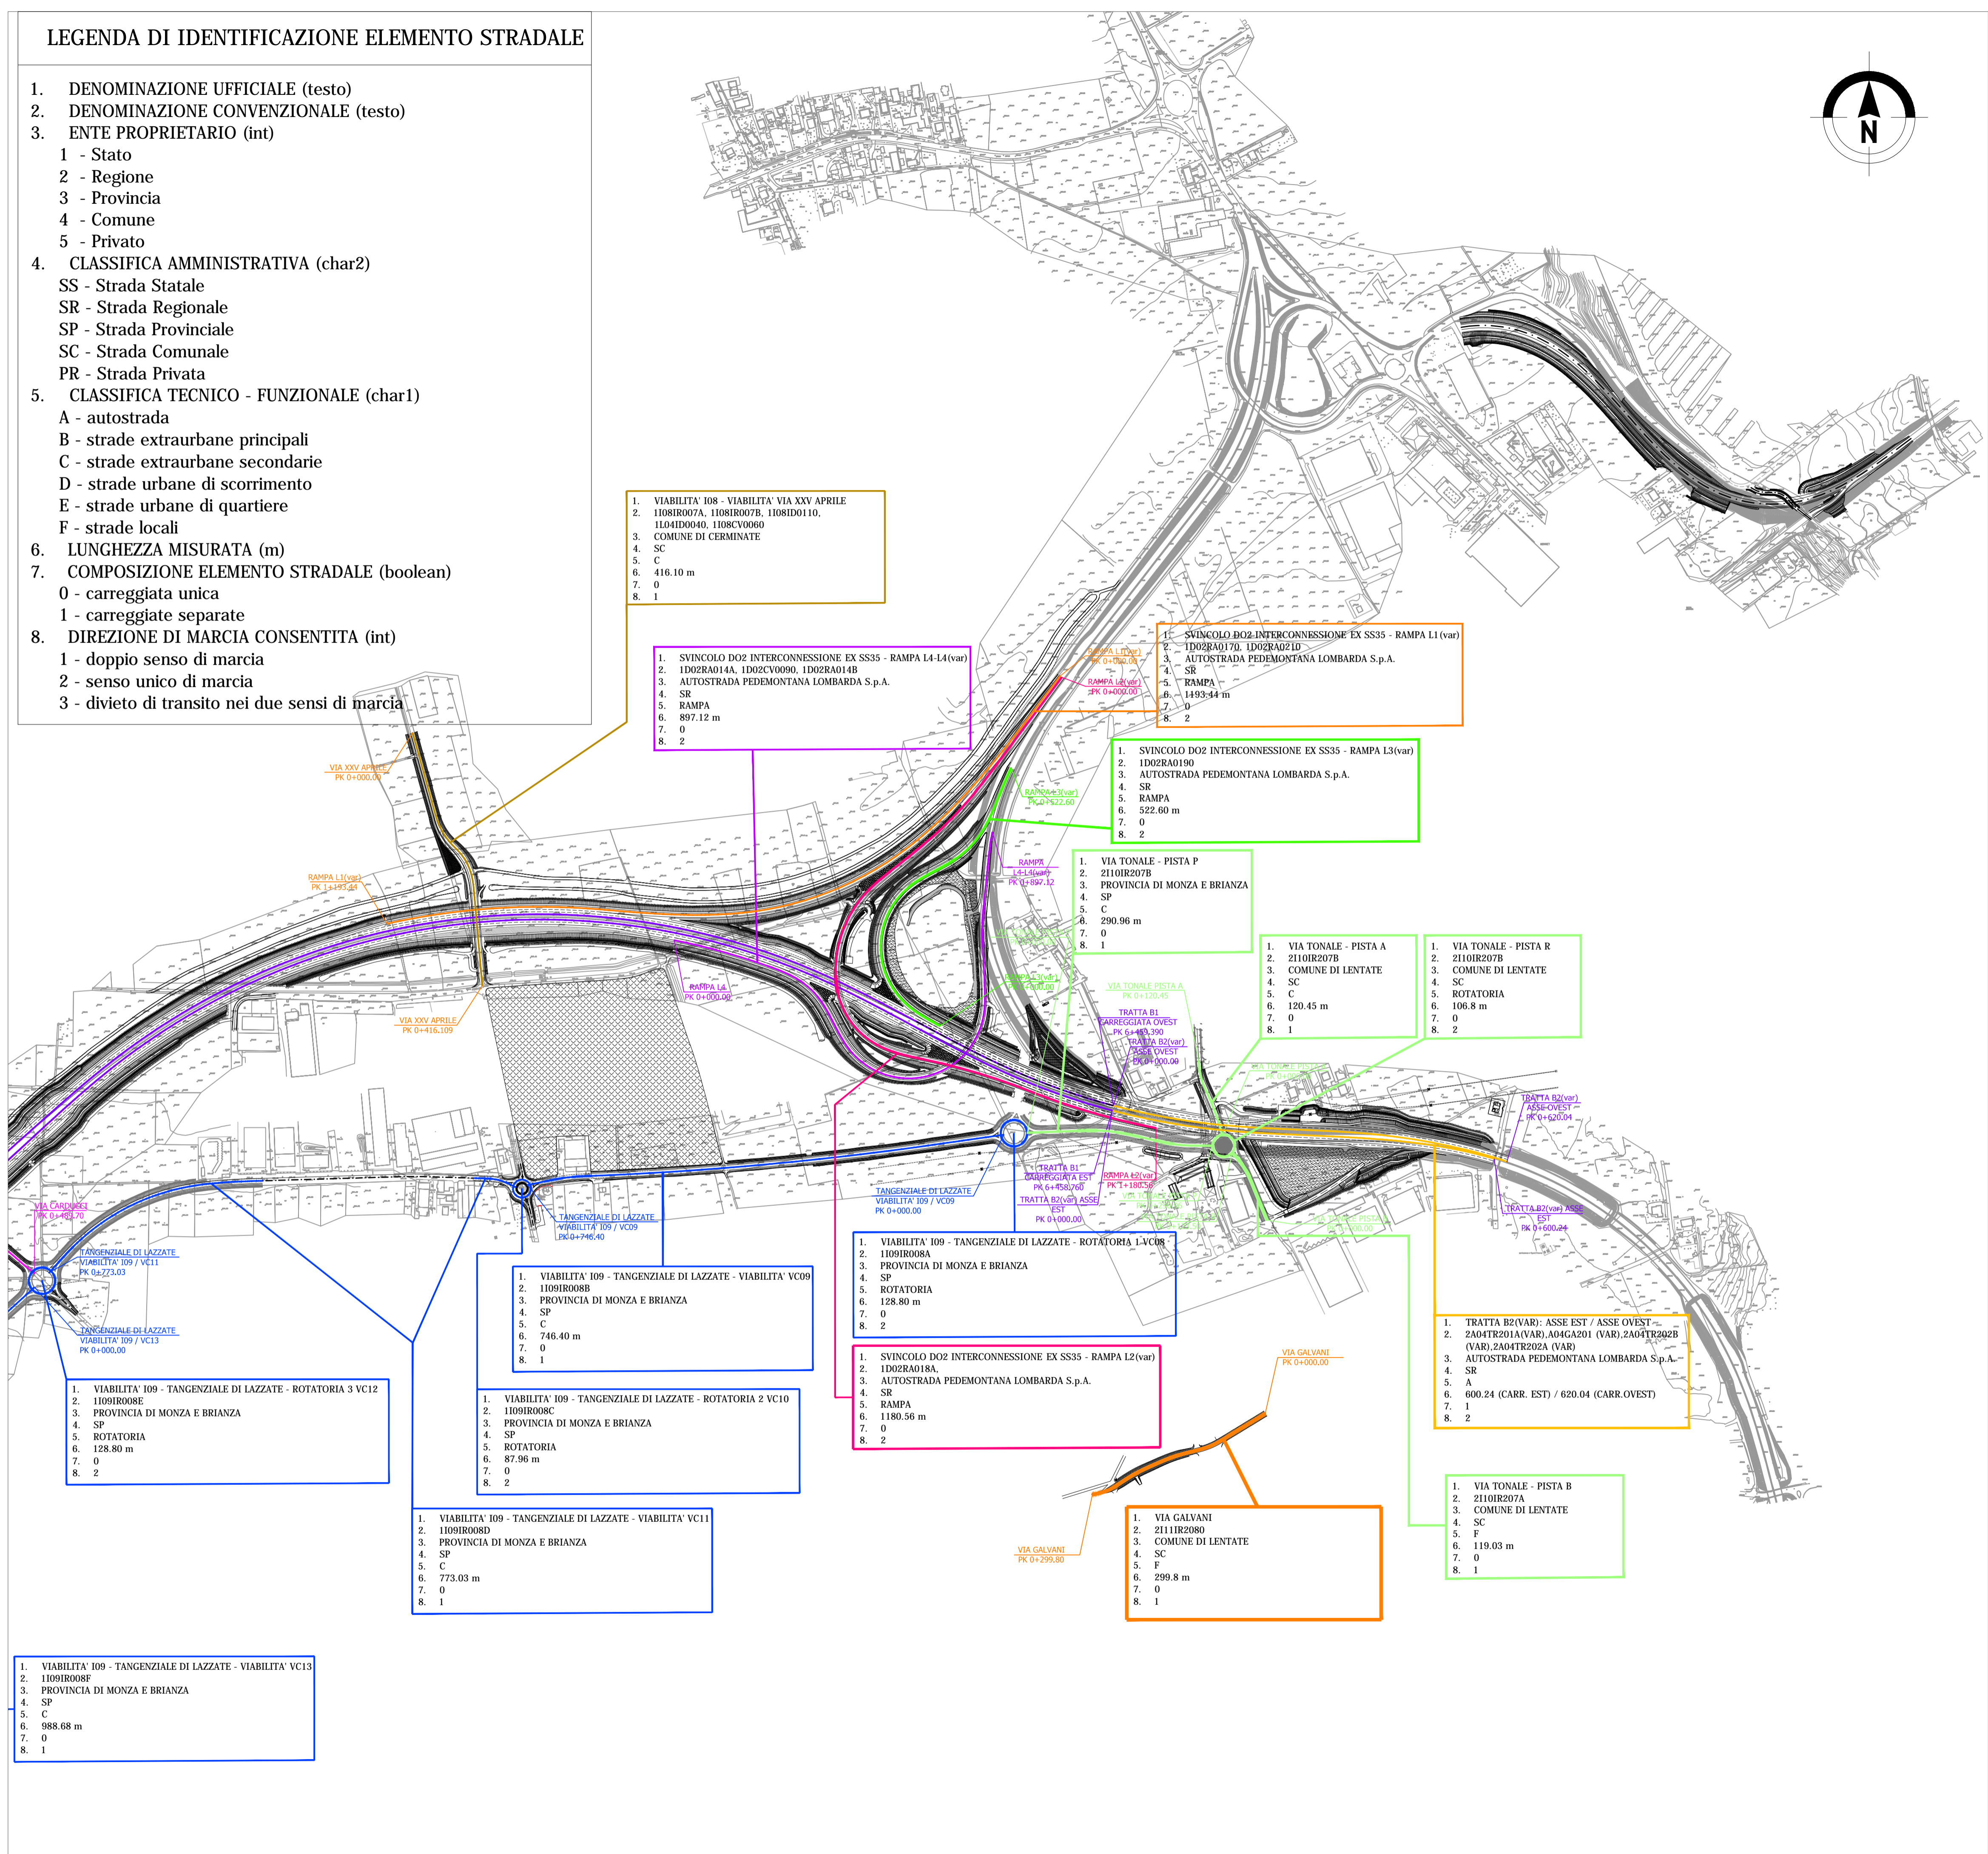


LEGENDA DI IDENTIFICAZIONE ELEMENTO STRADALE

- 1. DENOMINAZIONE UFFICIALE (testo)
- 2. DENOMINAZIONE CONVENZIONALE (testo)
- 3. ENTE PROPRIETARIO (int)
  - 1 - Stato
  - 2 - Regione
  - 3 - Provincia
  - 4 - Comune
  - 5 - Privato
- 4. CLASSIFICA AMMINISTRATIVA (char2)
  - SS - Strada Statale
  - SR - Strada Regionale
  - SP - Strada Provinciale
  - SC - Strada Comunale
  - PR - Strada Privata
- 5. CLASSIFICA TECNICO - FUNZIONALE (char1)
  - A - autostrada
  - B - strade extraurbane principali
  - C - strade extraurbane secondarie
  - D - strade urbane di scorrimento
  - E - strade urbane di quartiere
  - F - strade locali
- 6. LUNGHEZZA MISURATA (m)
- 7. COMPOSIZIONE ELEMENTO STRADALE (boolean)
  - 0 - carreggiata unica
  - 1 - carreggiate separate
- 8. DIREZIONE DI MARCIA CONSENTITA (int)
  - 1 - doppio senso di marcia
  - 2 - senso unico di marcia
  - 3 - divieto di transito nei due sensi di marcia

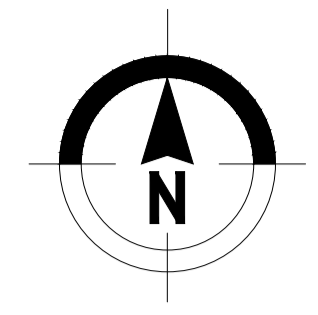

KEY-PLAN

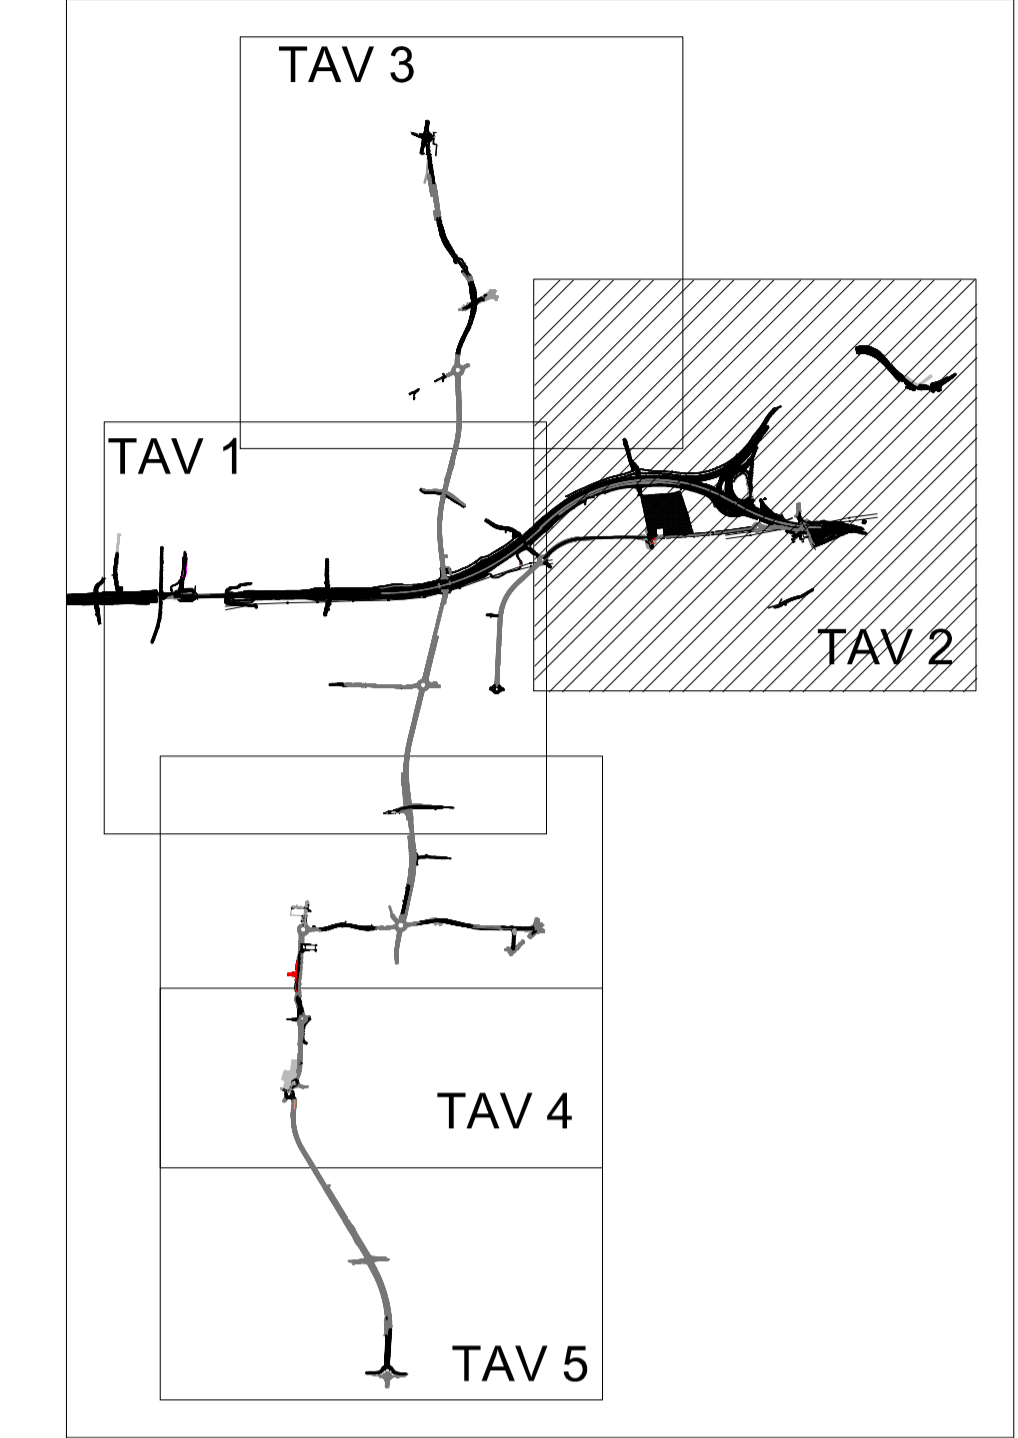

MATRICE DI REVISIONE

REV	DATA	DESCRIZIONE MODIFICA

N.B.: LA TAVOLA SOSTITUISCE QUELLA RELATIVA AL CODICE [ ] DEL PROGETTO ESECUTIVO

**COLLEGAMENTO AUTOSTRADALE DALMINE - COMO - VARESE - VALICO DEL GAGGIOLO E OPERE AD ESSO CONNESSE**  
CODICE C.U.P. F11B0600270007  
**TRATTE B1, B2, C, D, TRVA13+14, GREENWAY**  
**AS BUILT**  
**TRATTA B1**  
CATASTO STRADALE  
CATASTO STRADALE  
PLANIMETRIA GENERALE CATASTO B1 - TAV 2

FASE PROGETTUALE	LOTTO	ZONA	OPERA	TRATTO D'OPERA	AMBITO	TIPO ELABORAZIONE	PROGRESSIVO	REVISIONE
A	1	A0X	OE300	0	GR	PS	002	E

Scala: -

DATA	DESCRIZIONE	REV.	E
Gennaio 2017	Emissione		E

**RAGGRUPPAMENTO TEMPORANEO IMPRESE:**  
Mandatario: STRABAG A.G.  
Mandatario: GLF Grandi Lavori Fincosit S.p.A.  
Mandante: ICM S.p.A.  
Mandante cooptata: STRABAG S.p.A.

**RAGGRUPPAMENTO TEMPORANEO PROGETTISTI:**  
Mandatario: 3TI PROGETTI ITALIA S.p.A.  
Mandatario: GP (Gruppo Progettazione e Progettazione)  
Mandante: ICM S.p.A.  
Mandante cooptata: Arch. Salvatore Vermiglio

**CONCEDENTE:**  
CONCESSIONI AUTOSTRADALI LOMBARDE

**CONCESSIONARIO:**  
Autostradale: Direttore Tecnico: Ing. Stefano Emilio Frigoletto  
Pediamentaria: Referente Tecnico: Ing. Daniel Pionetti  
Lombarda

**APPROVATO:**  
Autostradale: Il Direttore dei Lavori: Ing. Francesco Domenico Lombarda

**PROGETTISTA:**  
3TI PROGETTI ITALIA S.p.A.

**RESPONSABILE DI PROGETTO ED INCARICATO DELL'INTEGRAZIONE FRA LE VARIE PRESTAZIONI:**  
Ing. Alberto Cecchini

**ELABORAZIONE PROGETTUALE:**  
3TI ITALIA S.p.A.  
DIRETTORE TECNICO: Ing. Stefano Luca Possati  
Ordine degli Ingegneri Provincia di Roma n. 20809

Redatto: Scala  
Verificato: Sorge  
Approvato: Possati