


**LEGENDA DI IDENTIFICAZIONE ELEMENTO STRADALE**

- DENOMINAZIONE UFFICIALE (testo)
- DENOMINAZIONE CONVENZIONALE (testo)
- ENTE PROPRIETARIO (int)
  - Stato
  - Regione
  - Provincia
  - Comune
  - Privato
- CLASSIFICA AMMINISTRATIVA (char2)
  - SS - Strada Statale
  - SR - Strada Regionale
  - SP - Strada Provinciale
  - SC - Strada Comunale
  - PR - Strada Privata
- CLASSIFICA TECNICO - FUNZIONALE (char1)
  - A - autostrada
  - B - strade extraurbane principali
  - C - strade extraurbane secondarie
  - D - strade urbane di scorrimento
  - E - strade urbane di quartiere
  - F - strade locali
- LUNGHEZZA MISURATA (m)
- COMPOSIZIONE ELEMENTO STRADALE (boolean)
  - 0 - carreggiata unica
  - 1 - carreggiate separate
- DIREZIONE DI MARCIA CONSENTITA (int)
  - 1 - doppio senso di marcia
  - 2 - senso unico di marcia
  - 3 - divieto di transito nei due sensi di marcia

**KEY-PLAN**

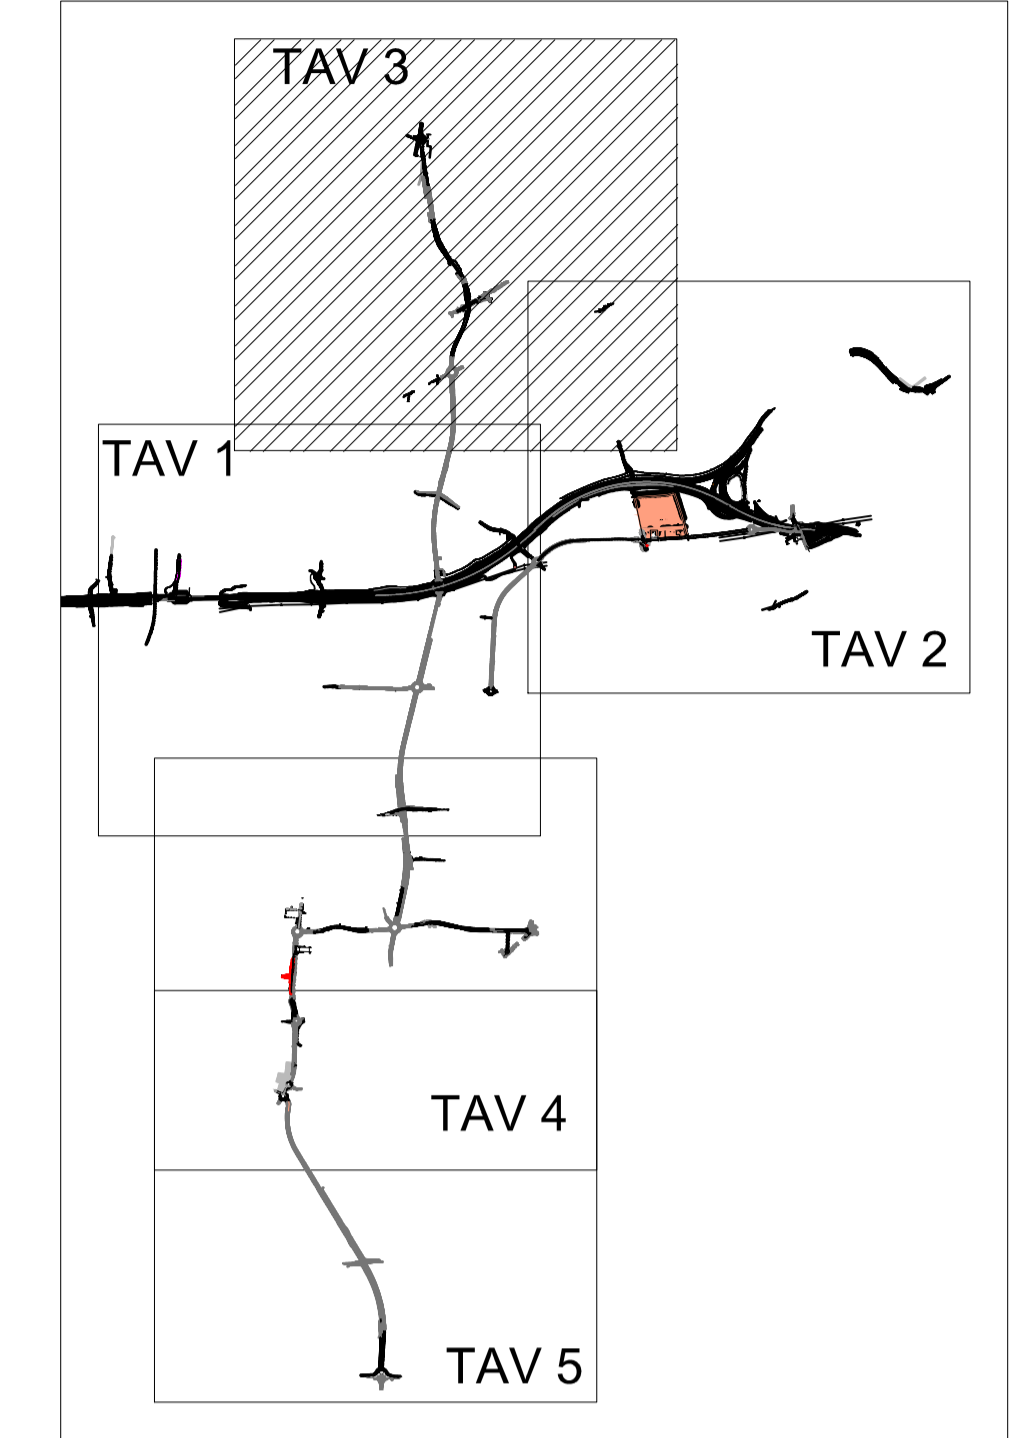

**MATRICE DI REVISIONE**

REV	DATA	DESCRIZIONE MODIFICA

N.B.: LA TAVOLA SOSTITUISCE QUELLA RELATIVA AL CODICE [E] DEL PROGETTO ESECUTIVO

**COLLEGAMENTO AUTOSTRADALE DALMINE - COMO - VARESE - VALICO DEL GAGGIOLO E OPERE AD ESSO CONNESSE**  
 CODICE C.U.P. F11806000270007

**TRATTE B1, B2, C, D, TRVA13+14, GREENWAY**

**AS BUILT**  
 TRATTA B1  
 CATASTO STRADALE  
 CATASTO STRADALE

PLANIMETRIA GENERALE CATASTO B1 - TAV 3

<b>FASE PROGETTUALE</b>	<b>IMPRESA</b>	<b>CONCESSIONARIO</b>	<b>APPROVATO</b>

**CONCEDENTE**: CONCESSIONI AUTOSTRADALI LOMBARDE

**CONCESSIONARIO**: Autosstrada Pedemontana Lombarda

**APPROVATO**: Autosstrada Pedemontana Lombarda

**PROGETTISTA - PROGETTO ESECUTIVO DI DETTAGLIO**: 3TI PROGETTI ITALIA S.p.A.

**RESPONSABILE DI PROGETTO ED INCARICATO DELL'INTEGRAZIONE FRA LE VARIE PRESTAZIONI**: Ing. Alberto Cecchini

**ELABORAZIONE PROGETTUALE**: 3TI PROGETTI ITALIA S.p.A.

**APPROVATO**: Ing. Francesco Domenico

Redatto: Schiavi      Verificato: Sorge      Approvato: Possati

- VIABILITA' I08
- COMUNE DI CERMENATE
- SP
- C
- 416.10 m
- 0
- 1

- SVINCOLO
- 1D02RA01
- AUTOSTRADA
- SR
- RAMPA
- 897.12 m
- 0
- 2