
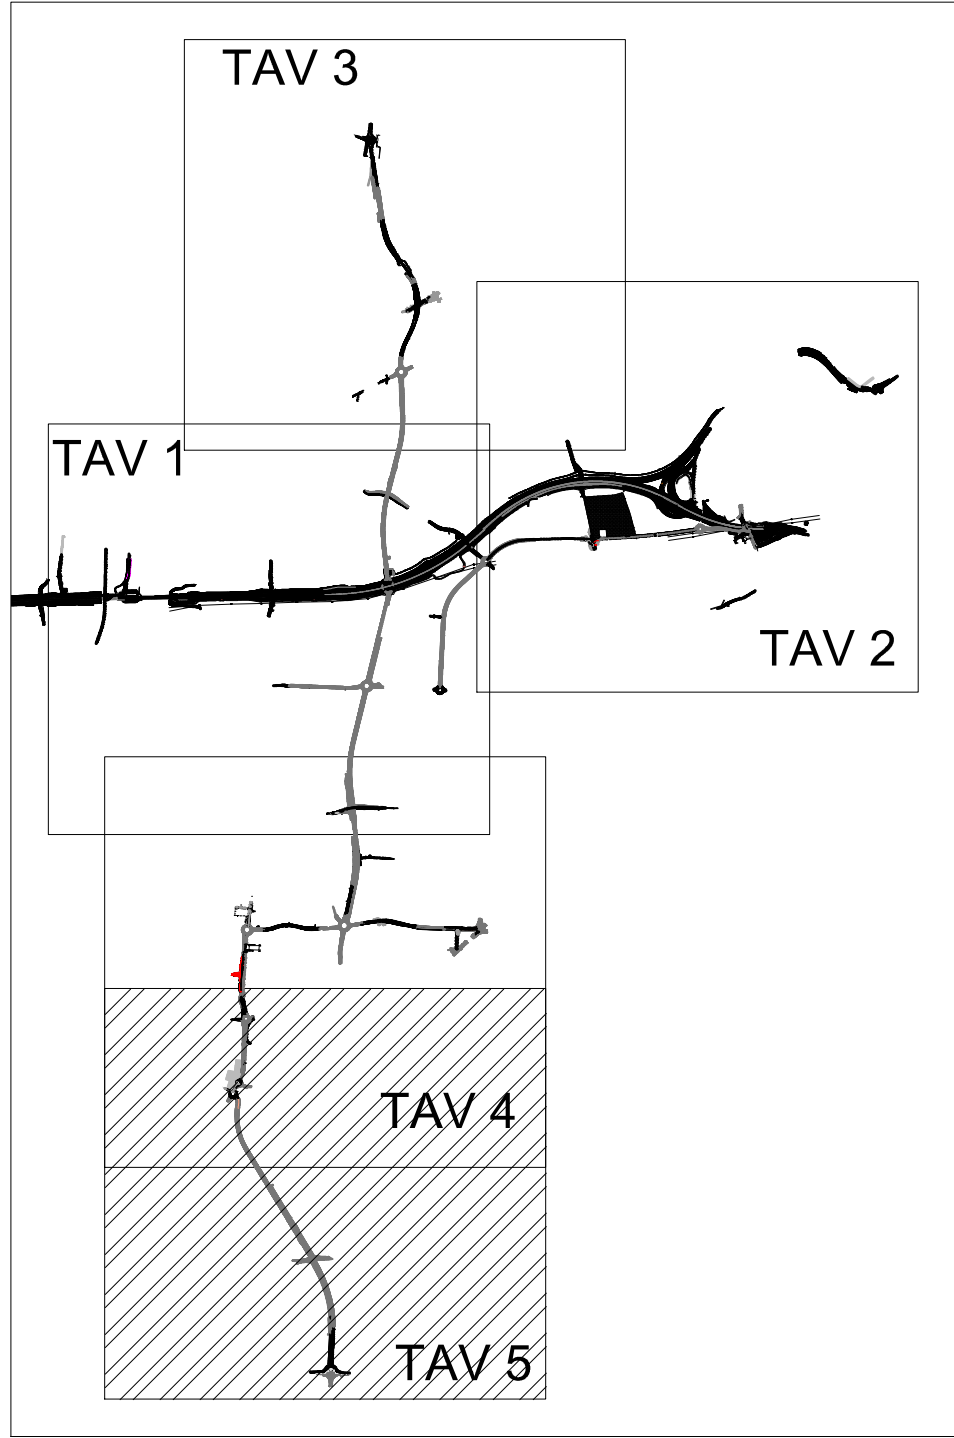


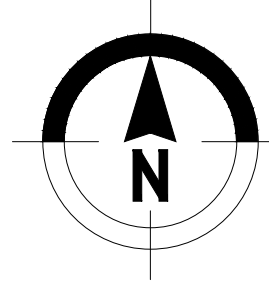


1. DENOMINAZIONE UFFICIALE (testo)
2. DENOMINAZIONE CONVENZIONALE (testo)
3. ENTE PROPRIETARIO (int)
 - 1 - Stato
 - 2 - Regione
 - 3 - Provincia
 - 4 - Comune
 - 5 - Privato
4. CLASSIFICA AMMINISTRATIVA (char2)

SS - Strada Statale
SR - Strada Regionale
SP - Strada Provinciale
SC - Strada Comunale
PR - Strada Privata
5. CLASSIFICA TECNICO - FUNZIONALE (char1)

A - autostrada
B - strade extraurbane principali
C - strade extraurbane secondarie
D - strade urbane di scorrimento
E - strade urbane di quartiere
F - strade locali
6. LUNGHEZZA MISURATA (m)
7. COMPOSIZIONE ELEMENTO STRADALE (boolean)
 - 0 - carreggiata unica
 - 1 - carreggiate separate
8. DIREZIONE DI MARCIA CONSENTITA (int)
 - 1 - doppio senso di marcia
 - 2 - senso unico di marcia
 - 3 - divieto di transito nei due sensi di marcia

[illegible]

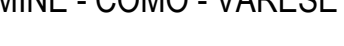

CONCESSIONARI
AUTOSTRADALI
LOMBARDE



Autostrade
Pedemontane
Lombarde

COLLEGAMENTO AUTOSTRADALE

DALMINE - COMO - VARESE - VALICO DEL GAGGIOLO E OPERE AD ESSO CONNESSE

CODICE C.U.P. F11806000270007

TRATTE B1, B2, C, D, TRVA13+14, GREENWAY

AS BUILT

TRATTA B1

CATASTO STRADALE

CATASTO STRADALE

PLANIMETRIA GENERALE CATASTO B1 - TAV 5

IDENTIFICAZIONE ELABORATO

CODICE PROGETTO: F00107B

WBS

FASCE PROGETTUALI	LOTTO	ZONA	ZONA	CATEGORIA	TRATTO D'OPERA	AMBITO	TIPO ELABORATO	PROGRESSIVO	REVISIONE
A	1	ADL	GE000	0	GR	005	005	005	E

IMPRESA

RAGGRUPPAMENTO TEMPORANEO IMPRESE:

Mandatario	Mandatario	Mandatario cooptato
STRABAG	GLF	STRABAG
A.G.	Grandi Lavori	S.p.A.
	Fimosit	
	S.p.A.	






Scala: -

DATA	DESCRIZIONE	REV
Gennaio 2017	Emissione	E

PROGETTISTA - PROGETTO ESECUTIVO DI DETTAGLIO

RAGGRUPPAMENTO TEMPORANEO PROGETTISTI:

Mandatario	Mandatario	Mandatario
3TI PROGETTI ITALIA		
	GG PROGETTI	Arch. Salvatore Vermiglio
	esecutori PROGETTI DI MISCELANEA	



Ing. Alberto Cecchini

CONCEDENTE

 CONCESSIONARI
AUTOSTRADALI
LOMBARDE

CONCESSIONARIO

 Direttore Tecnico:
Ing. Stefano Emilio Figerio
Referente Tecnico:
Ing. Daniel Piccinelli

APPROVATO

 Il Direttore dei Lavori:
Ing. Francesco Donomaco

Redatto: Schiavi

Verificato: Sorge

Approvato: Possati

3TI ITALIA S.p.A.
DIRETTORE TECNICO
Ing. Stefano Luca Possati
Ordine degli Ingegneri
Provincia di Roma n. 20809