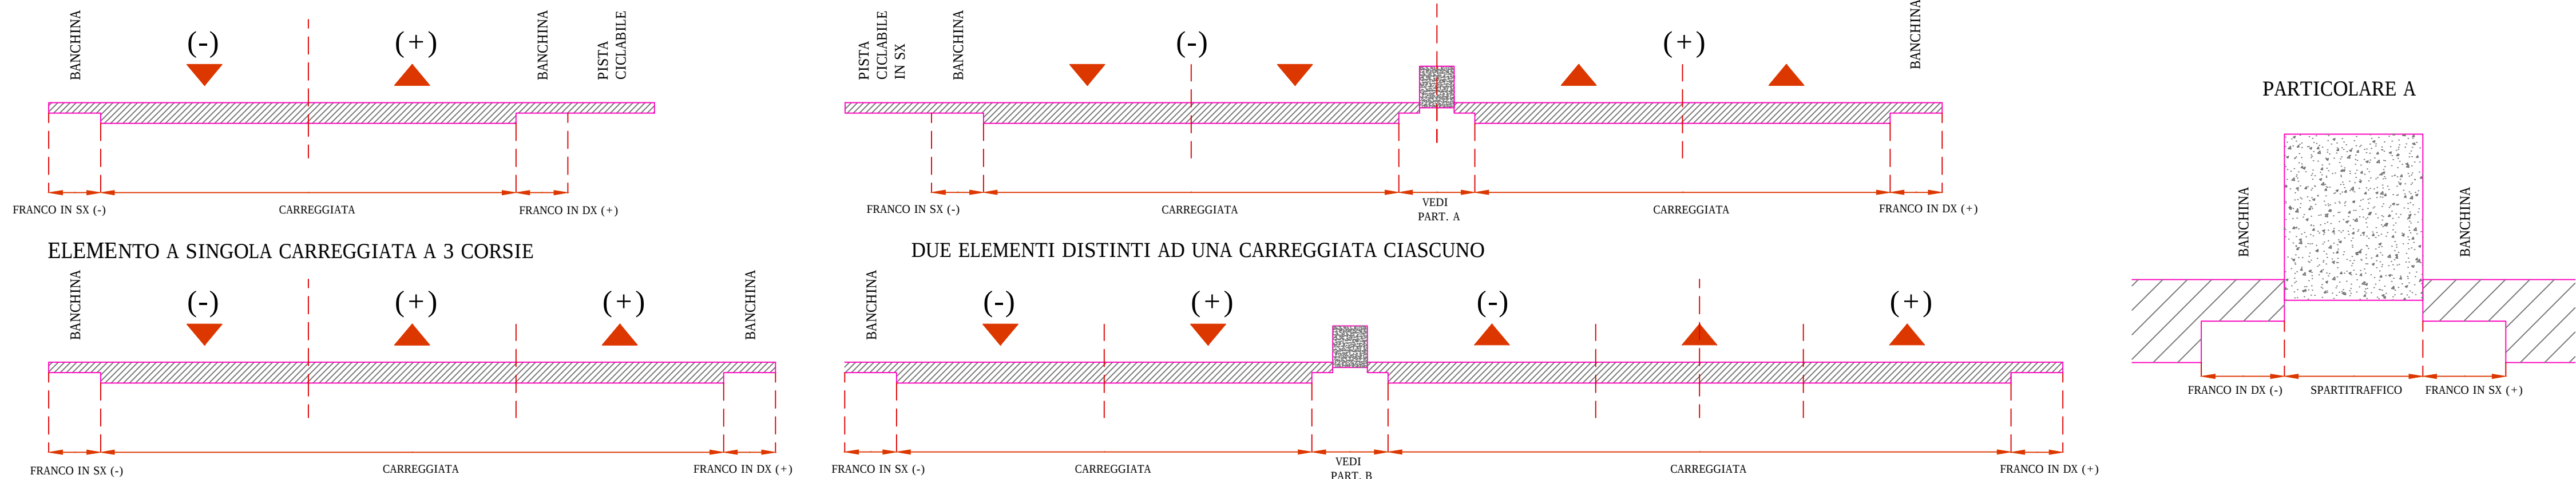


ELEMENTO A SINGOLA CARREGGIATA A 2 CORSIE

[illegible]

CONCESSIONI AUTOSTRADALI LOMBARDE										Autostadria Pedemontana Lombarda	
COLLEGAMENTO AUTOSTRADE DALMINE - COMO - VARESE - VALICO DEL GAGGIOLIO E OPERE AD ESSO CONNESSE											
CODICE C.U.P. F11B0600270007											
TRATTE B1, B2, C, D, TRVA13+14, GREENWAY											
AS BUILT											
TRATTA B1											
CATASTO STRADALE											
CATASTO STRADALE											
CATASTO STRADALE RAMO VIA LOMBARDIA											
IMPRESA RAGGRUPPAMENTO TEMPORANEO IMPRESE:											
Mandataria STRABAG A.G.				Mandatario GLF Grandi Lavori Fincoist S.p.A.				Mandatario ICM S.p.A.		Mandatario cooptata STRABAG S.p.A.	
Scale: :											
IDENTIFICAZIONE ELABORATO											
CODICE PROGETTO: F00107B											
WBS											
FASE PROGETTUALE	LOTTO	ZONA	OPERA	TAVOLO D'OPERA	AMBITO	TIPO ELABORATO	PROGRESSIVO	REVISIONE			
A	0	A0X	GE000	0	GE	SH	00Z	01			
Data DESCRIZIONE REV											
Gennaio 2017	Emissione							E			
CONCEDENTE											
CONCESSIONARIO											
Direttore Tecnico: Ing. Stefano Emilio Firgerio Referente Tecnico: Ing. Daniel Pisonelli											
APPROVATO											
Il Direttore dei Lavori: Ing. Francesco Danomano											
PROGETTISTA - PROGETTO ESECUTIVO DI DETTAGLIO RAGGRUPPAMENTO TEMPORANEO PROGETTISTI:											
Mandatario 3TI PROGETTI ITALIA INGEGNERIA				Mandatario GP ASSOCIATI GESTIONE PROGETTI DI INFRASTRUTTURA				Mandatario CO.CEN.TECN.		Mandatario Arch. Salvatore Vermiglio	
RESPONSABILE DI PROGETTO ED INCARICATO DELL'INTEGRAZIONE FRA LE VARIE PRESTAZIONI. Ing. Alberto Cecchini											
ELABORAZIONE PROGETTUALE PROGETTISTA: 3TI PROGETTI ITALIA S.p.A											
3TI ITALIA S.p.A. DIRETTORE TECNICO Ing. Stefano Luca Passani Ordine degli Ingegneri Provincia di Roma n. 20809											
Redatto: Scala				Verificato: Sorge				Approvato: Passati			