

FIG. 1 DEFINIZIONE ILLUSTRATIVA DELL' ELEMENTO STRADALE

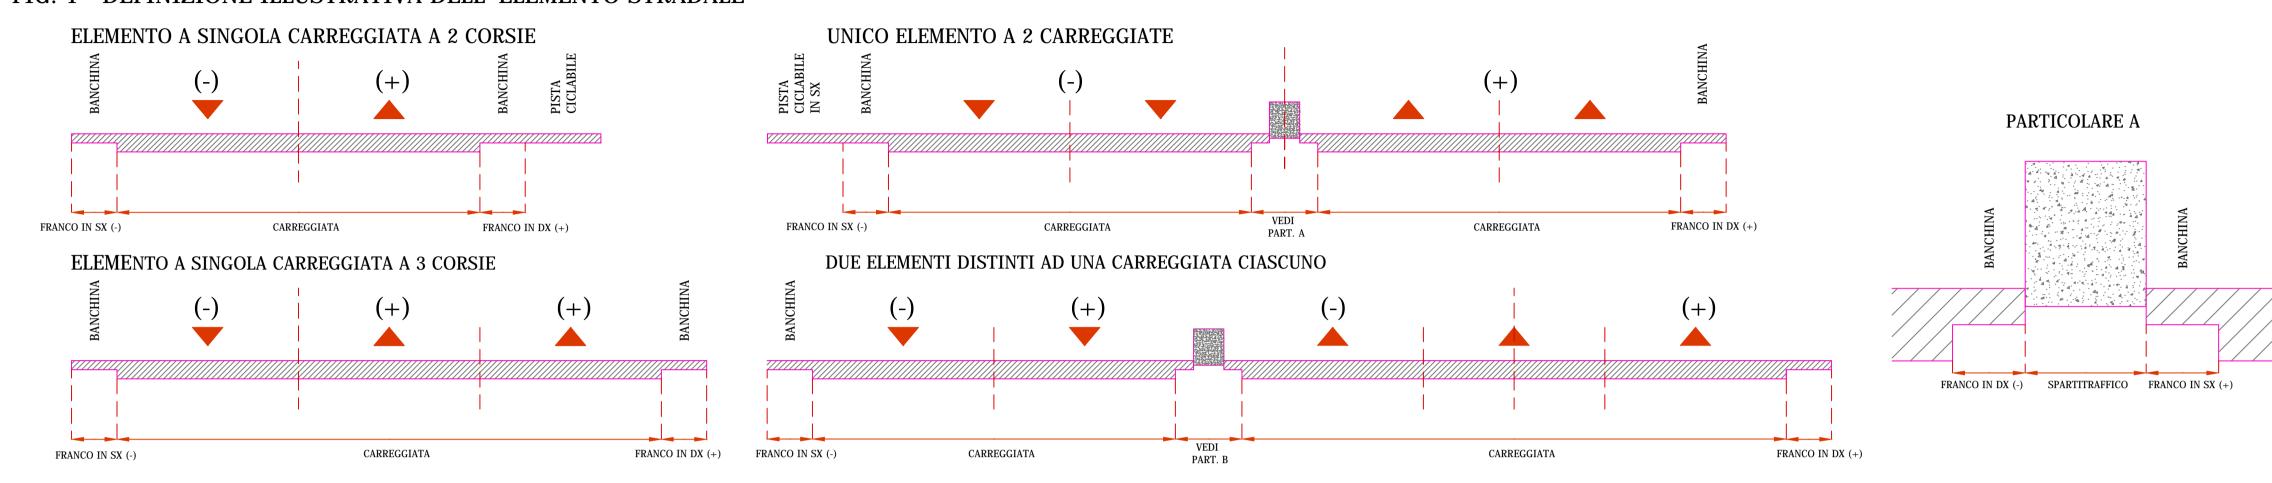

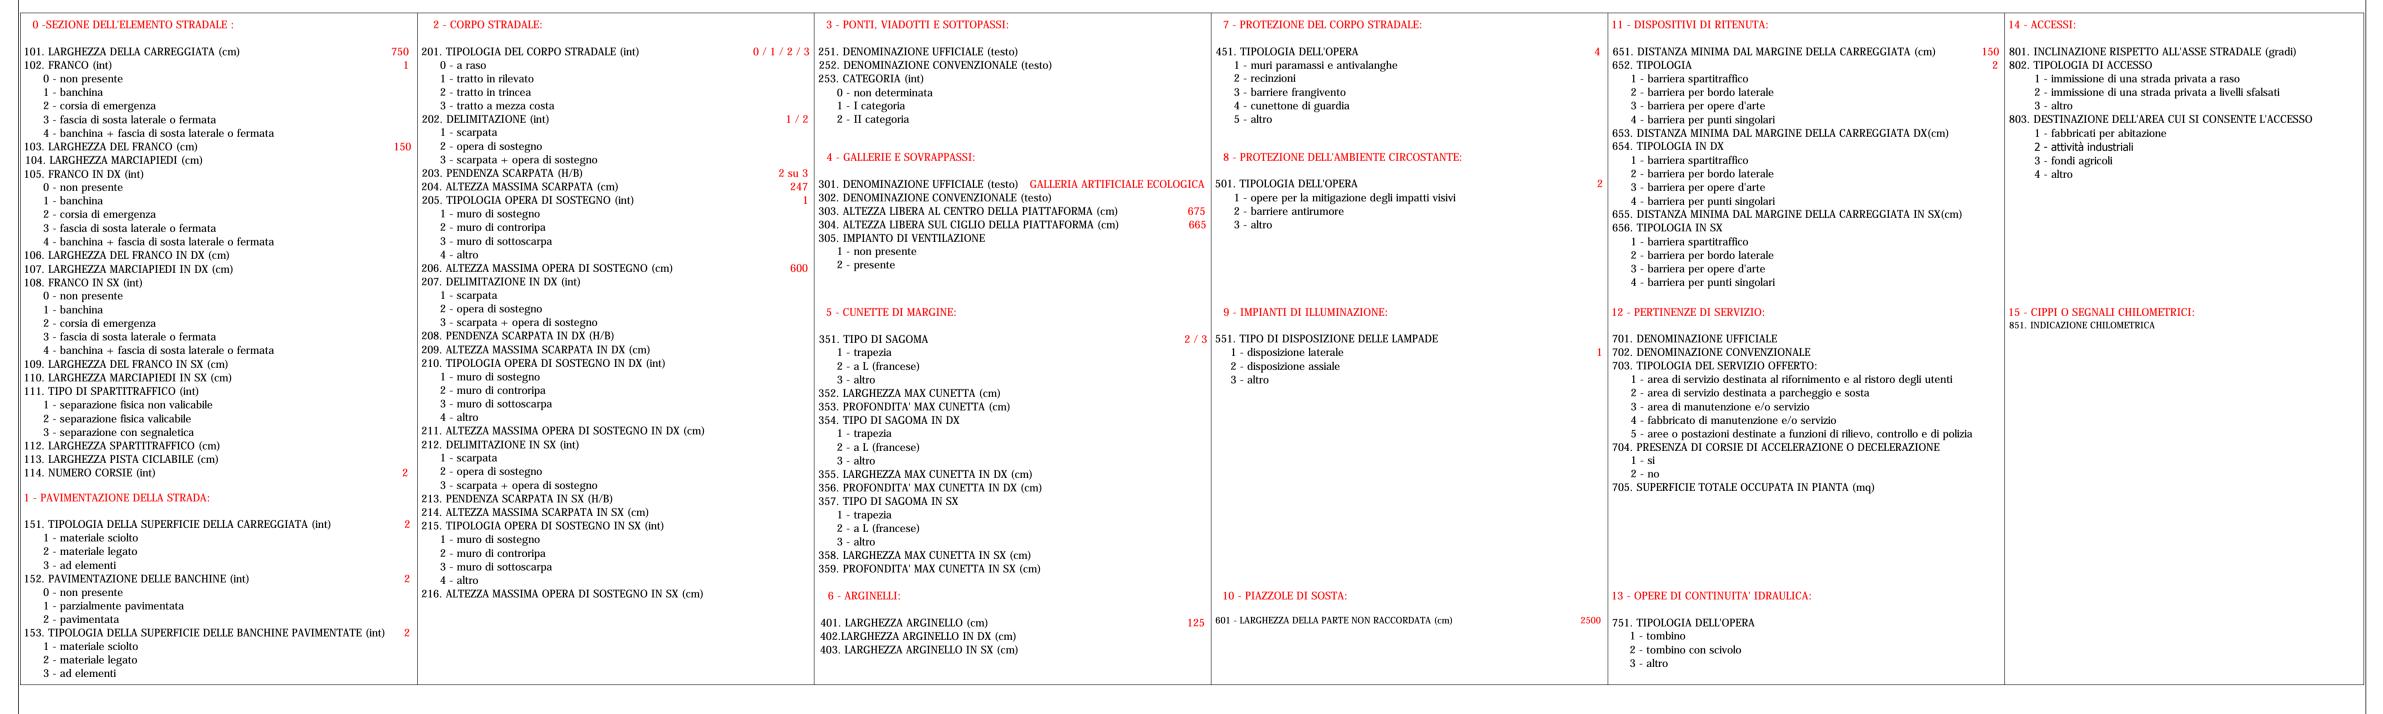

			MATRICE DI F	REVISIONE		
REV	DATA	DESCRIZIO	NE MODIFICA			
N.B.: LA 	TAVOLA SOSTITU	IISCE QUELLA REL	ATIVA AL CODICE E		DEL	PROGETTO ESECUTIVO
		_	CONCESSIONI AUTOSTRADALI LOMBARDE	Autostra	ntana	
			COLLEGAMENTO A			
DALMINE - COMO - VARESE - VALICO DEL GAGGIOLO E OPERE AD ESSO CONNESSE CODICE C.U.P. F11B06000270007						
		TRATT	E B1, B2, C, D, TRV		NWAY	
AS BUILT						
TRATTA B1						
CATASTO STRADALE CATASTO STRADALE						
			CATASTO STRADA			
IDENTI	IFICAZIONE ELABO	DRATO	IMPRESA	ILL TO IIVIO 711		
CODICE PROGETTO: F00107B WBS			RAGGRUPPAMENTO TEMPORANEO IMPRESE:			
TUALE	AA A	101	Mandataria STRABAG	Mandante GLF	<i>Mandante</i> ICM S.p . A.	Mandante cooptata STRABAG
ROGET	DOPE	ABORA ESSIVC	A.G.	Grandi Lavori Fincosit	0.5	S.p.A.
FASE PROGETTUALE	ZONA OPERA TRATTO D'OPERA	AMBITO TIPO ELABORATO PROGRESSIVO REVISIONE		S.p.A.	_	
A 0) H02 GE000 0		STRABAG	GRANDI LAVORI FINCOSIT	ICM _{SpA}	STRABAG
Scala: DATA	DESCRIZION			GETTO ESECUTIVO	DI DETTAGLIO	
Gennaio 20	Emissione		<u>RAGGRUPPAMENTO T</u> Mandataria	EMPORANEO PROG Mandante	<u>GETTISTI:</u> Mandante	Mandante
			3TI PROGETTI ITALIA INGEGNERIA NIEGRATA S.P.A	GP ingegneria sri GESTIONE PROGETTI DI ING	GEORGIA CONTOCCHI	Arch. Salvatore Vermiglio
CONCEDENTE			RESPONSABILE DI PROGETTO ED INCARICATO			
CONCESSIONI AUTOSTRADALI LOMBARDE			PRESTAZIONI: Ing. Alberto Cecchini			
CONC	ESSIONARIO		ELABORAZIONE PROG	GETTUALE		
Autoctrada Direttore Tecnico: Pedemontana Ing. Stefano Emilio Frigerio			PROGETTISTA:	PROGETTISTA: 3TI PROGETTI ITALIA S.p.A. DIRETTORE TECNICO Ing. Stefano Luca Possati		
Lombarda Referente Tecnico: Ing. Daniel Pacinelli			3TI PROGETTI ITALIA			
APPRO	Autostrada II Direttore		Ordine degli Ingegneri Provincia di Roma n. 20809			
		esco Domanico		Verificato: Sorge Approvato: Possati		