

FIG. 1 DEFINIZIONE ILLUSTRATIVA DELL' ELEMENTO STRADALE

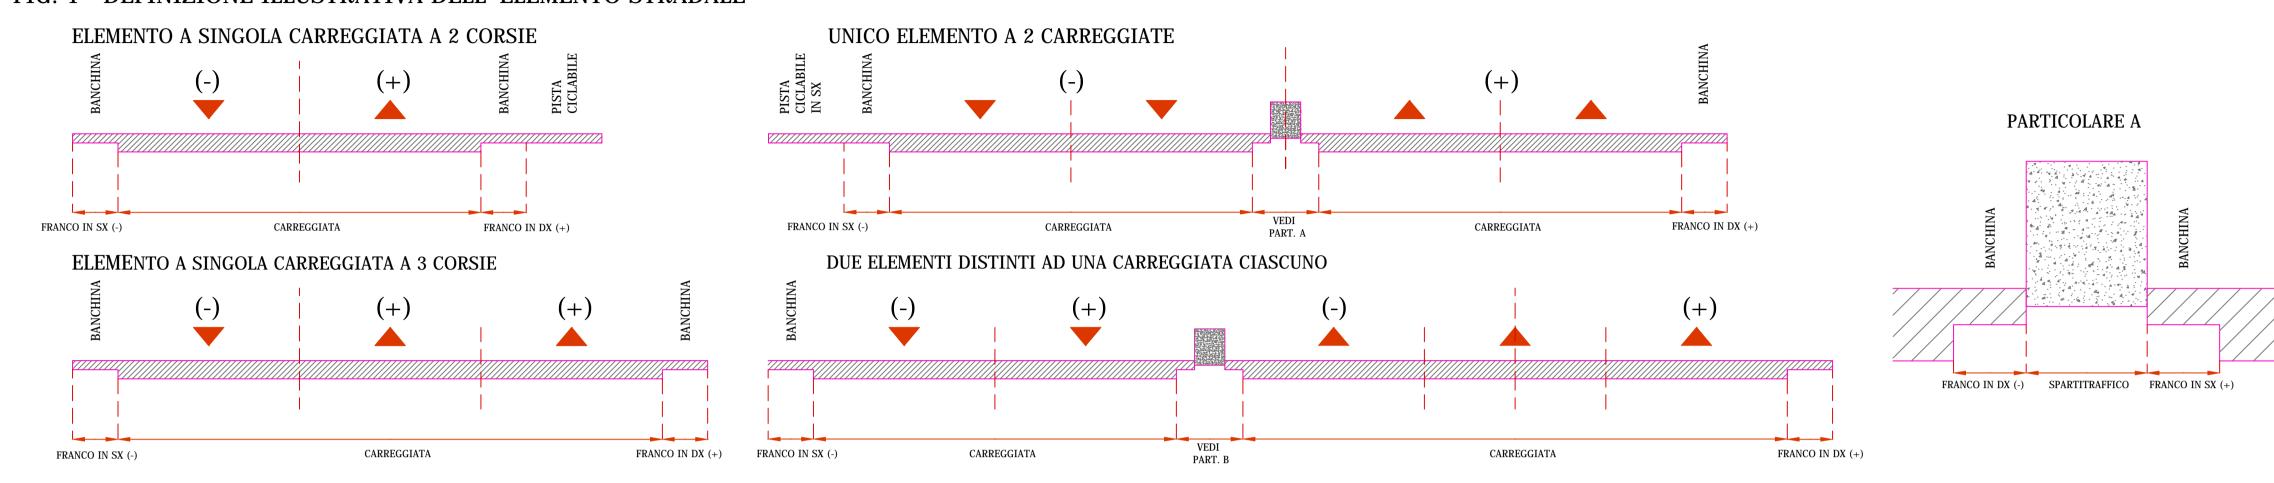

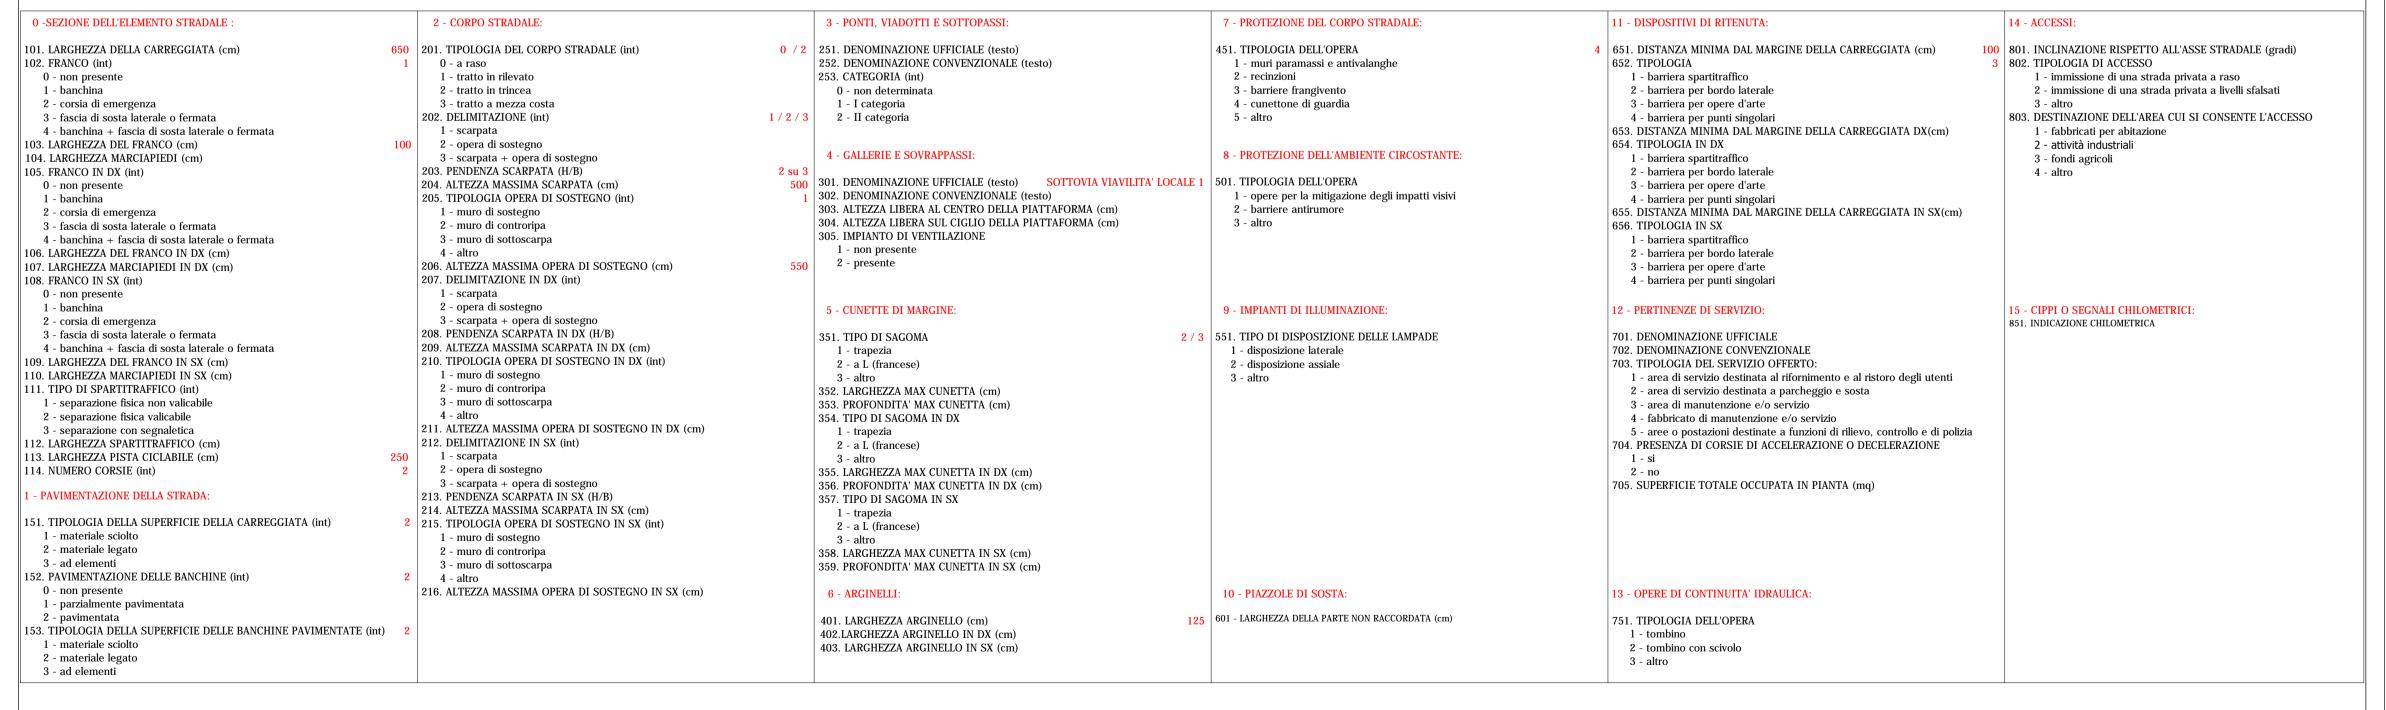

			MATRICE DI	REVISIONE		
REV	DATA	DESCRIZION	E MODIFICA			
N.B.: LA	TAVOLA SOSTITU	IISCE QUELLA RELA	ATIVA AL CODICE E		DEL	PROGETTO ESECUTIVO
CONCESSIONI AUTOSTRADALI Autostrada Podemontana						
COLLEGAMENTO AUTOSTRADALE						
DALMINE - COMO - VARESE - VALICO DEL GAGGIOLO E OPERE AD ESSO CONNESSE CODICE C.U.P. F11B06000270007 TRATTE B1, B2, C, D, TRVA13+14, GREENWAY						
AS BUILT						
TRATTA B1						
CATASTO STRADALE CATASTO STRADALE						
CATASTO STRADALE RAMO Q IDENTIFICAZIONE ELABORATO IMPRESA						
	E PROGETTO: F0010 WBS		RAGGRUPPAMENTO	TEMPORANEO IMPRES		
FASE PROGETTUALE	ZONA OPERA TRATTO D'OPERA	AMBITO TIPO ELABORATO PROGRESSIVO REVISIONE	Mandataria STRABAG A.G.	Mandante GLF Grandi Lavori Fincosit S.p.A.	Mandante ICM S.p.A.	Mandante cooptata STRABAG S.p.A.
A FASE P	H02 GE000 0		STRABAG	GRANDI LAVORI FINCOSIT	ICM SpA	STRABAG
DATA	DESCRIZION D17 Emissione	E REV		OGETTO ESECUTIVO D TEMPORANEO PROGE Mandante		Mandante
			3TI PROGETTI ITALIA INGEGNERIA INTEGRATA S.P.A.	GP ingegneria sri GESTIONE PROGETTI DI INGEGN	ERIA COOLIGGE III	Arch. Salvatore Vermiglio
CONC	EDENTE			ROGETTO ED INCARICA	4 <i>TO</i>	S GREGARY
CONCESSIONI AUTOSTRADALI LOMBARDE			DELL'INTEGRAZIONE FRA LE VARIE PRESTAZIONI: Ing. Alberto Cecchini			15/158
CONC	ESSIONARIO		ELABORAZIONE PRO	OGETTUALE		as called
APPRO	Referente T Ing. Daniel F	o Emilio Frigerio Fecnico: Pacinelli	PROGETTISTA: 3TI PROGETTI ITALIA S.p.A. DIRETTORE TECNICO Ing. Stefano Luca Possati Ordine degli Ingegneri Provincia di Roma n. 20809			
		sco Domanico	Redatto: Schiavi	Verificato: Sor	ge	Approvato: Possati