


FIG. 1 DEFINIZIONE ILLUSTRATIVA DELL' ELEMENTO STRADALE

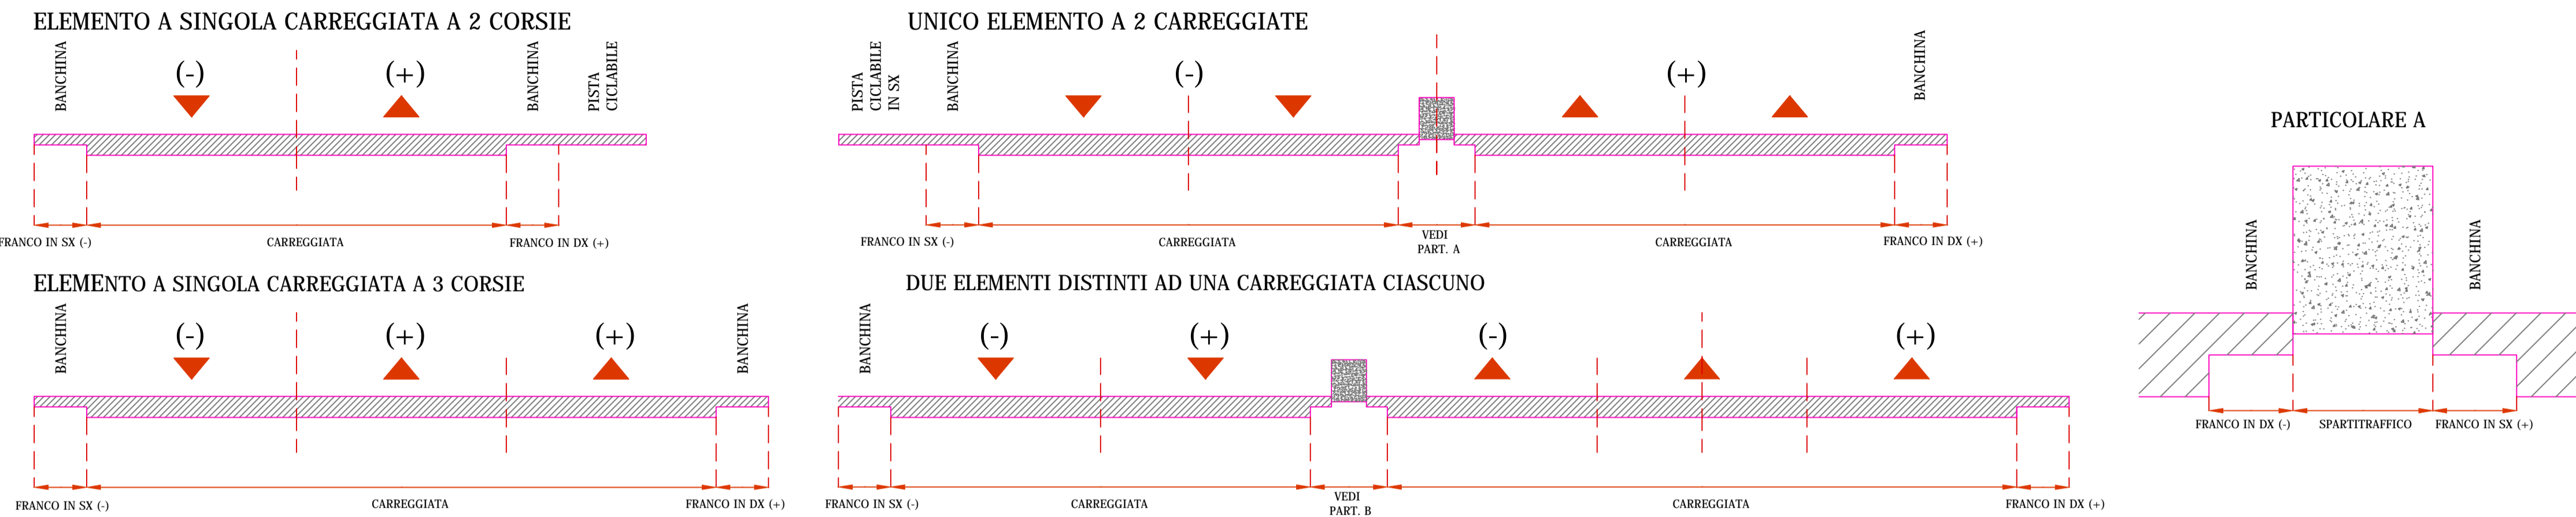

--	--	---	---	--	--

REV	DATA	DESCRIZIONE MODIFICA

N.B.: LA TAVOLA SOSTITUISCE QUELLA RELATIVA AL CODICE [] DEL PROGETTO ESECUTIVO

CONCESSIONARI AUTOSTRADALI LOMBARDE

COLLEGAMENTO AUTOSTRADE DALMINE - COMO - VARESE - VALICO DEL GAGGIOLO E OPERE AD ESSO CONNESSE

CODICE C.U.P. F11B0600027007

TRATTE B1, B2, C, D, TRVA13+14, GREENWAY

AS BUILT

TRATTA B1
CATASTO STRADALE
CATASTO STRADALE

CATASTO STRADALE RAMO C1

IDENTIFICAZIONE ELABORATO		IMPRESA	
CODICE PROGETTO: F00107B	WBS	RAGGRUPPAMENTO TEMPORANEO IMPRESE:	
LOTTO	OPERA	Mandataria STRABAG A.G.	Mandante GLF Grandi Lavori Fincoxit S.p.A.
ZONA	TRATTO D'OPERA	Mandante ICM S.p.A.	Mandante cooptata STRABAG S.p.A.
TIPO ELABORATO	PROGRESSIVO	STRABAG ICM STRABAG	
AMBITO	REVISIONE		
GE	SH		
02	02		
0	0		
A	A		

Scala: -

DATA	DESCRIZIONE	REV
Geniale 2017	Emisore	E

PROGETTISTA - PROGETTO ESECUTIVO DI DETTAGLIO

RAGGRUPPAMENTO TEMPORANEO PROGETTISTI:

Mandatario 3TI PROGETTI ITALIA	Mandante GP	Mandante ALBERTI	Mandante Arch. Salvatore Vermiglio
-----------------------------------	----------------	---------------------	---------------------------------------

CONCEDENTE

CONCESSIONARI AUTOSTRADALI LOMBARDE

RESPONSABILE DI PROGETTO ED INCARICATO DELL'INTEGRAZIONE FRA LE VARIE PRESTAZIONI:

Ing. Alberto Cecchini

CONCESSIONARIO

Autostradale Pedemontana Lombarda

Direttore Tecnico: Ing. Stefano Enrico Frigerio
Referente Tecnico: Ing. Daniele Piacenti

APPROVATO

Autostradale Pedemontana Lombarda

Il Direttore dei Lavori: Ing. Francesco Domenico

ELABORAZIONE PROGETTUALE

PROGETTISTA:

3TI PROGETTI ITALIA S.p.A.

3TI ITALIA S.p.A.
DIRETTORE TECNICO
Ing. Stefano Enrico Frigerio
Ordine degli Ingegneri
Provincia di Roma n. 20809

Redatto: Schiavi Verificato: Sorge Approvato: Possati