

FIG. 1 DEFINIZIONE ILLUSTRATIVA DELL' ELEMENTO STRADALE

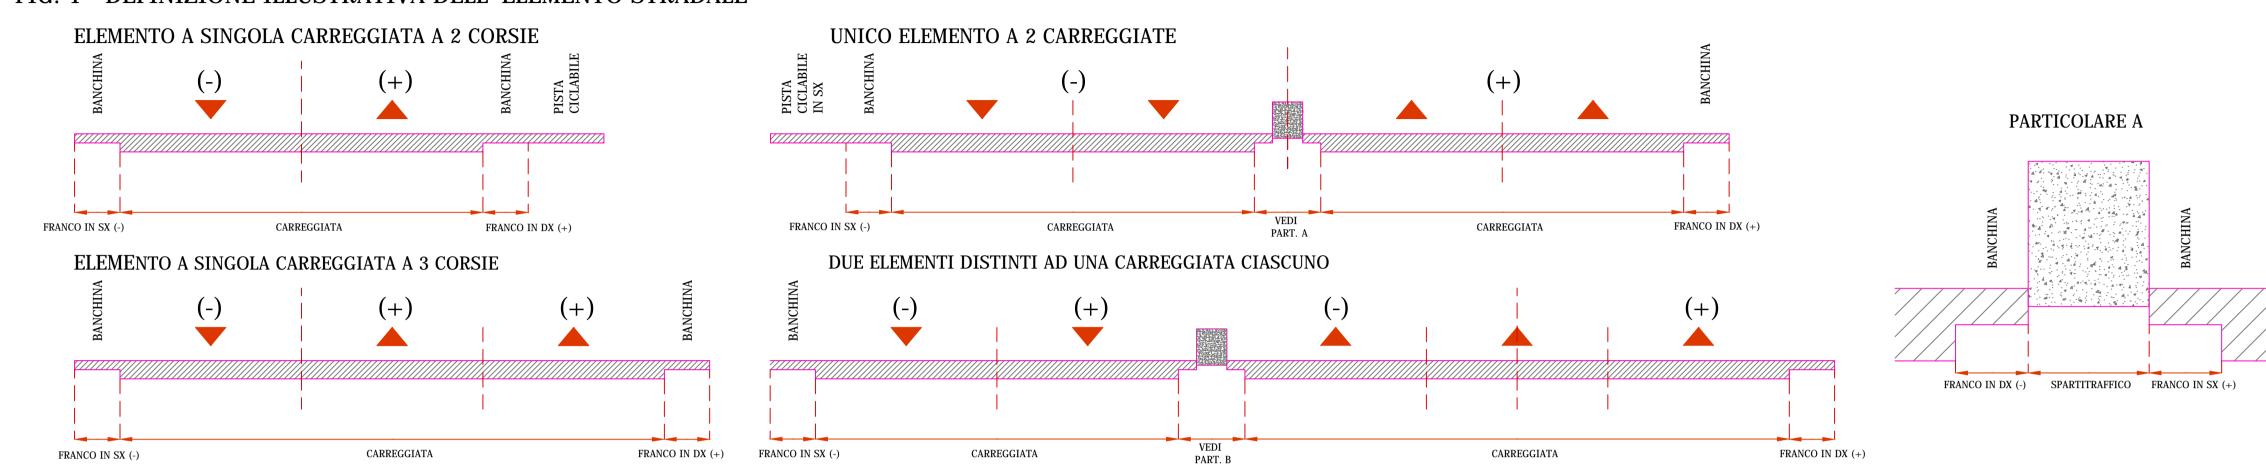

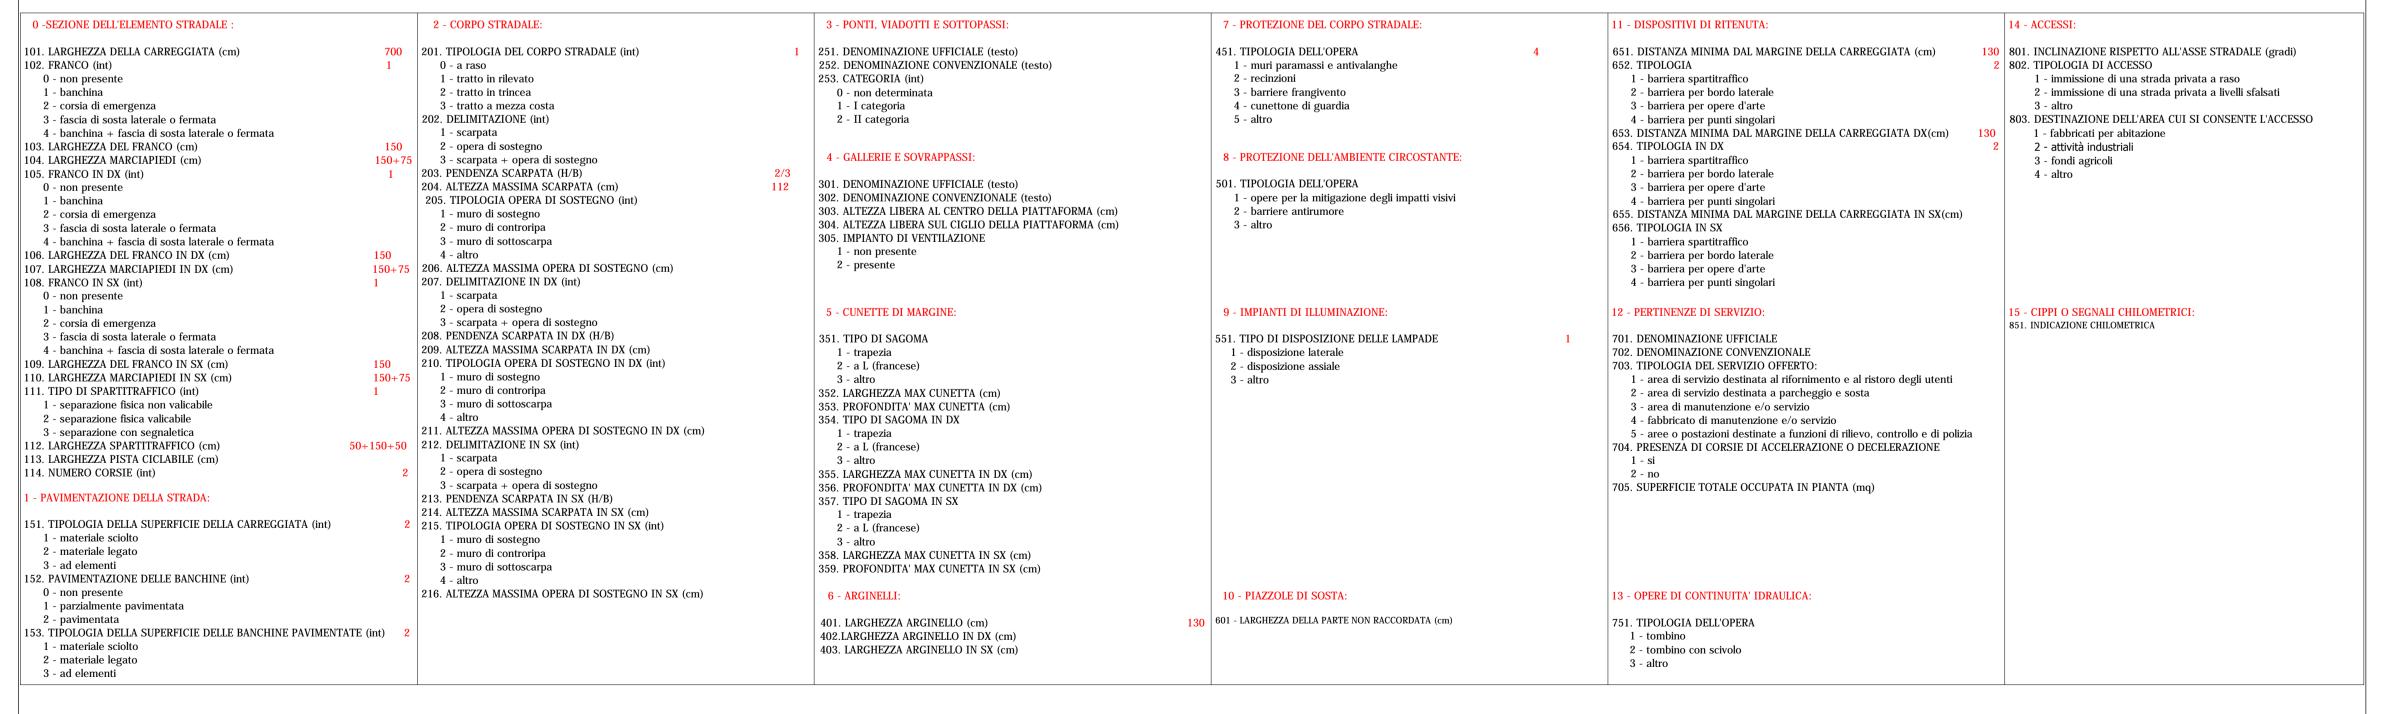

				MATRICE DI	REVISIONE			
REV DATA DESCRIZIONE MODIFICA								
							1	
N.B.: LA TAV	OLA SOSTITU	ISCE QUE	LLA RELA	TIVA AL CODICE E			DEL PROGETTO ESECUTIVO	
				CONCESSIONI AUTOSTRADALI	Autostr	nda mtana		
COLLEGAMENTO AUTOSTRADALE								
DALMINE - COMO - VARESE - VALICO DEL GAGGIOLO E OPERE AD ESSO CONNESSE CODICE C.U.P. F11B06000270007								
TRATTE B1, B2, C, D, TRVA13+14, GREENWAY								
AS BUILT TRATTA B1								
CATASTO STRADALE								
CATASTO STRADALE								
CATASTO STRADALE RAMO L IDENTIFICAZIONE ELABORATO IMPRESA								
\ \ \ \ \ \ \ \ \ \ \ \ \ \ \ \ \ \ \	OGETTO: F0010 WBS 	7B		RAGGRUPPAMENTO Mandataria	TEMPORANEO IMPR Mandante	——— Mandante	Mandante cooptata	
FASE PROGETTUALE LOTTO	OPERA IRATTO D'OPERA	AMBITO TIPO ELABORATO	PROGRESSIVO REVISIONE	STRABAG A.G.	GLF Grandi Lavori Fincosit S.p.A.	ICM S.p . A.	STRABAG S.p.A.	
A FASE P COTTO	, , ,	AMBITO ELA	037 E	STRABAG	GRANDI LAVORI FINCOSIT	icu	STRABAG STRABAG	
DATA Gennaio 2017	DESCRIZION Emissione	E	REV E	RAGGRUPPAMENTO		GETTISTI:		
				Mandataria 3TI PROGETTI ITALIA INGEGNERIA INTEGRATA S.P.A.	Mandante GPingegneria sri GESTIONE PROGETTI DI IN	©8 	Arch. Salvatore Vermiglio	
CONCEDENTE CONCESSIONI AUTOSTRADALI LOMBARDE				RESPONSABILE DI PI DELL'INTEGRAZIONE PRESTAZIONI: Ing. Alberto Cecchini		<u>ICATO</u>	Vermiglio Vermiglio	
CONCESSIONARIO ELABORAZIONE PROGETTUALE PROGETTISTA:								
APPROVAT	Ing. Stefance Referente T Ing. Daniel P	o Emilio Frigerio Fecnico: Pacinelli		PROGETTISTA: 3TI PROGETTI ITALIA S.p.A. DIRETTORE TECNICO Ing. Stefano Luca Possati Ordine degli Ingegneri Provincia di Roma n. 20809			TECNICO <i>ıca Possati</i> Ingegneri	
Autostrada Podemontana Ing. Francesco Domanico Lombarda				Redatto: Schiavi Verificato: Sorge			Approvato: Possati	
						-		