

FIG. 1 DEFINIZIONE ILLUSTRATIVA DELL' ELEMENTO STRADALE

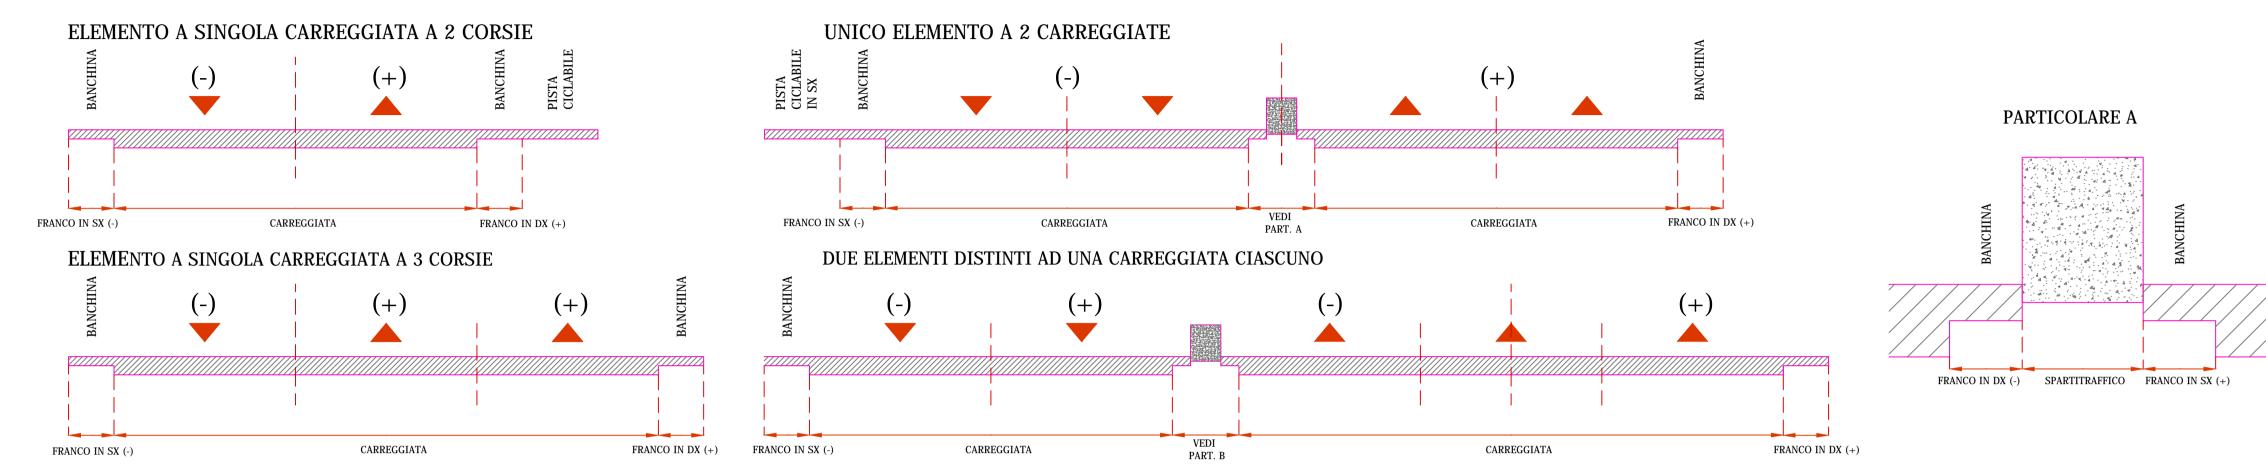

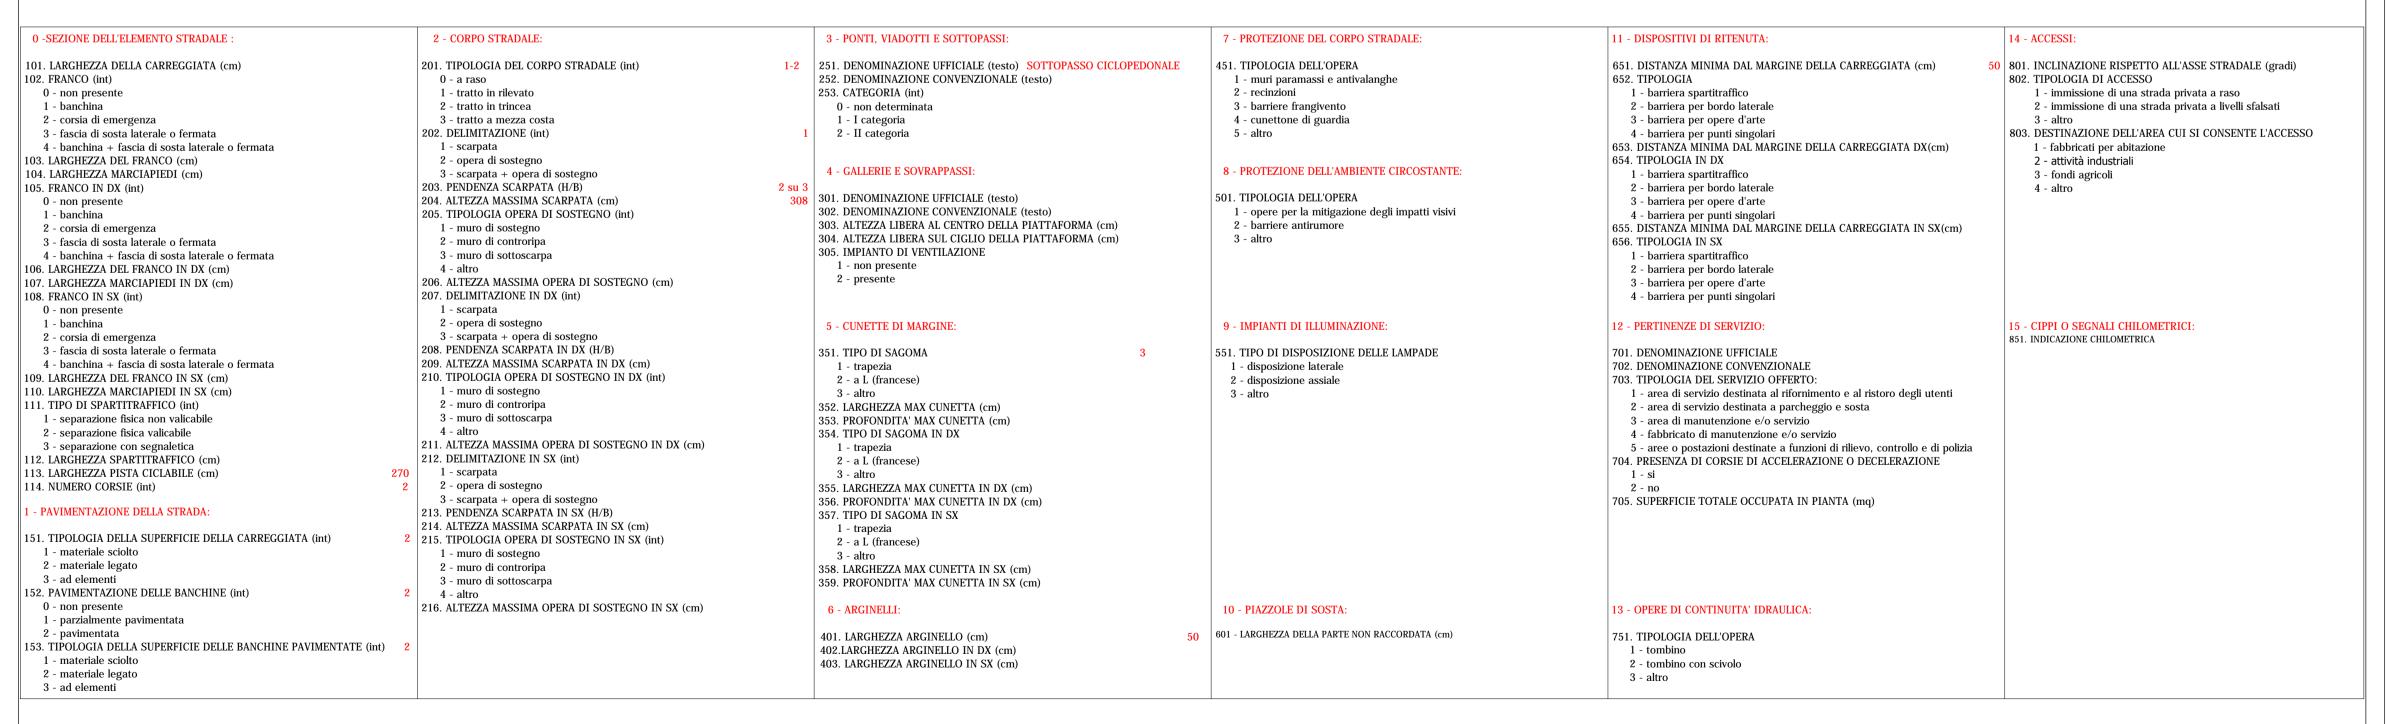

					MATRICE DI F	REVISIONE			
REV	DATA	DES	SCRIZ	ZION	E MODIFICA				
N.B.: LA	A TAVOLA SOSTITU	JISCE QL	JELLA	RELA	TIVA AL CODICE E			DEL P	ROGETTO ESECUTIVO
					CONCESSIONI	Auto	ostrada		
CONCESSIONI AUTOSTRADALI LOMBARDE Podemontana Lombarda									
COLLEGAMENTO AUTOSTRADALE DALMINE - COMO - VARESE - VALICO DEL GAGGIOLO E OPERE AD ESSO CONNESSE									
CODICE C.U.P. F11B06000270007									
TRATTE B1, B2, C, D, TRVA13+14, GREENWAY									
AS BUILT									
TRATTA B1 CATASTO STRADALE									
CATASTO STRADALE									
				C	ATASTO STRADALE	CICLOPEDONA	LE		
	TIFICAZIONE ELABO				IMPRESA RAGGRUPPAMENTO T	TEMPORANEO IM	DDESE.		
WBS					Mandataria Mandataria	Mandante Mandante	 Mar	ndante	Mandante cooptata
ETTUA	DERA		¥ 0		STRABAG A.G.	GLF Grandi Lavori		CM p.A.	STRABAG S.p.A.
FASE PROGETTUALE	ZONA OPERA TRATTO D'OPERA	AMBITO	IIPO ELABORA PROGRESSIVO	REVISIONE		Fincosit S.p.A.			
			_	_	STRABAG	GRANDI LAVORI FINCOSIT	П		STRABAG
Scala:			H 040	E			.,,		
DATA Gennaio 2	DESCRIZION 2017 Emissione	ΙE		R EV	PROGETTISTA - PRO RAGGRUPPAMENTO T			AGLIO	
					Mandataria 3TI PROGETTI ITALIA	Manda GP ingegneria sri		Mandante	<i>Mandante</i> Arch.
					INGEGNERIA INTEGRATA S.p.A.	GESTIONE PROGETTI	DI INGEGNERIA	cooprogetti	Salvatore Vermiglio
CONCEDENTE								15158 COT	
CONCESSIONI AUTOSTRADALI LOMBARDE					<u>PRESTAZIONI:</u> Ing. Alberto Cecchini		3	15158 2	
CONC	ESSIONARIO				ELABORAZIONE PRO	GETTUALE			
Autoctrada Predemontana Ing. Stefano Emilio Frigerio					PROGETTISTA:	3TI ITALIA S.p.A.			
Referente Tecnico: Ing. Daniel Pacinelli					3TI PROGETTI ITALIA S.p.A DIRETTORE TECNICO Ing. Stefano Luca Possati			0	
Autostrada II Direttore dei Lavori:					Ordine degli Ingegneri Provincia di Roma n. 20809				ri
Pedemontana Ing. Francesco Domanico					Redatto: Schiavi Verificato: Sorge		to: Sorge	Approvato: Possati	
					. 10 datto. Oomayl	v Crinical			p. 374.0. 1 000411