

FIG. 1 DEFINIZIONE ILLUSTRATIVA DELL' ELEMENTO STRADALE

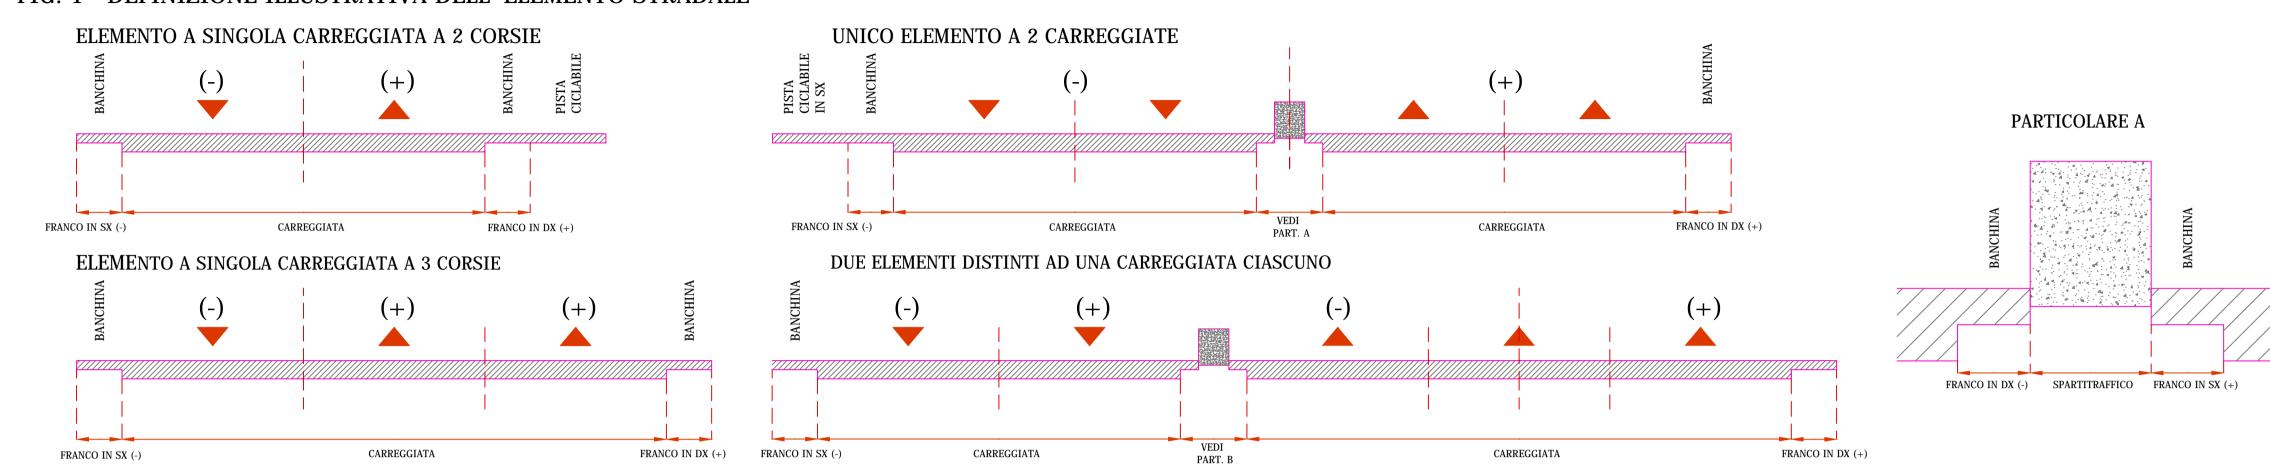

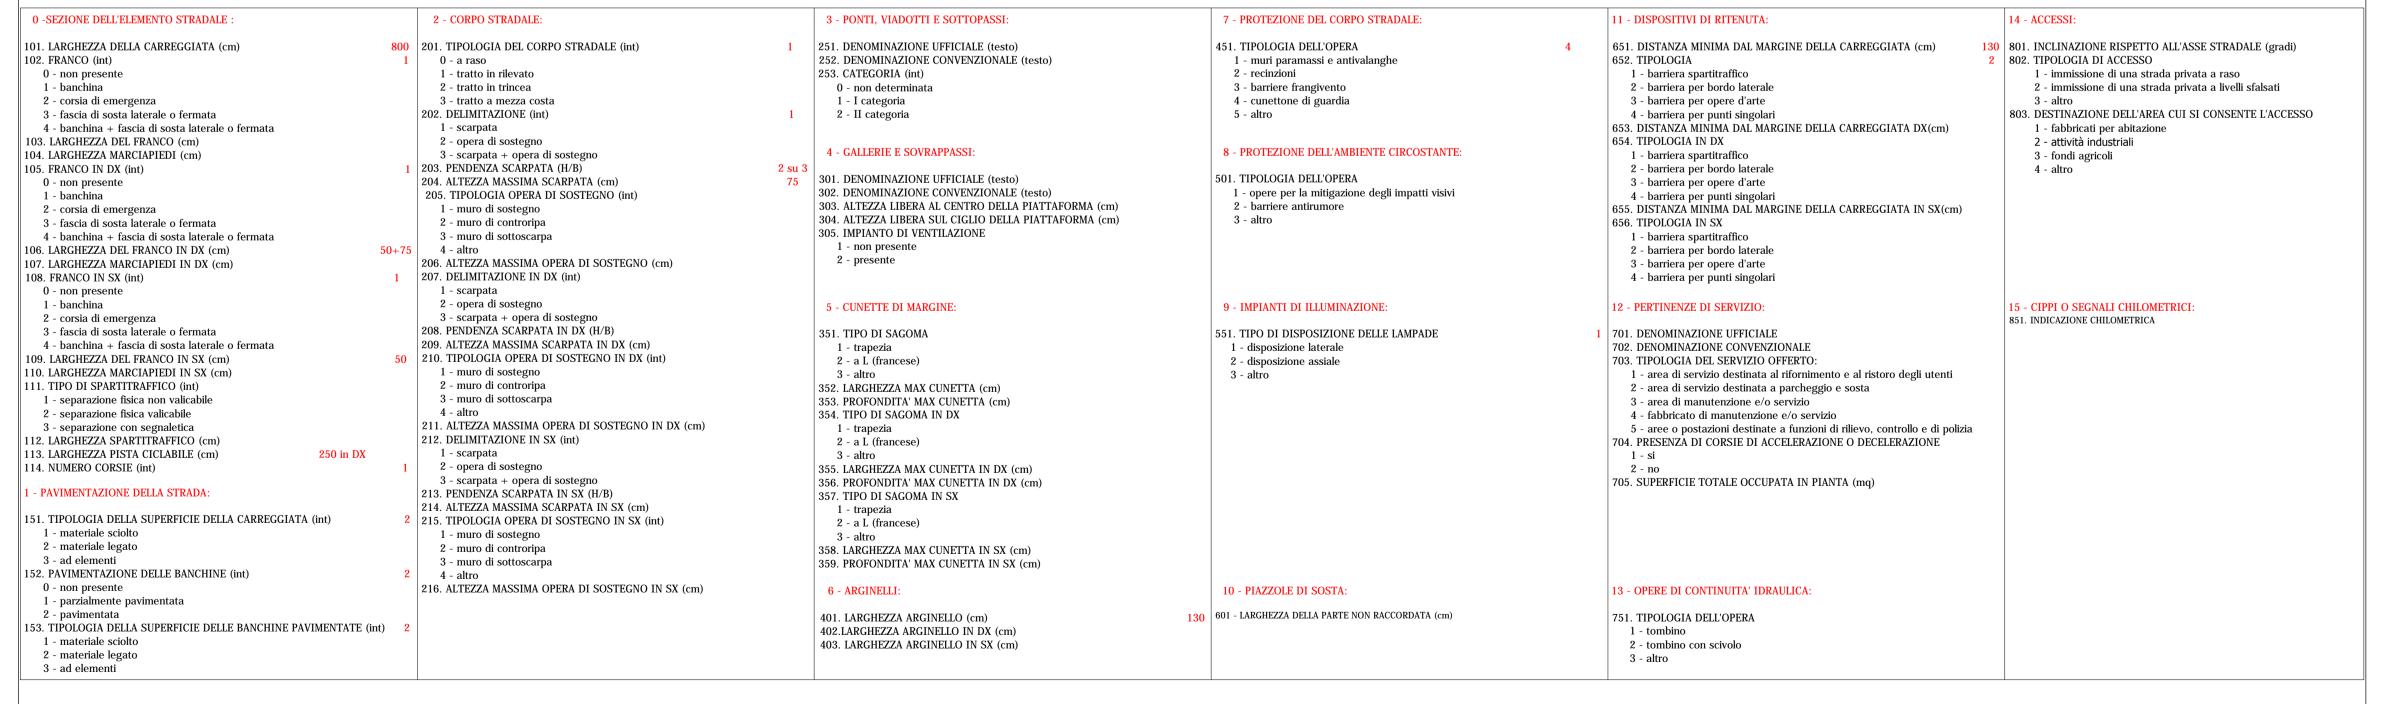

MATRICE DI REVISIONE						
REV DATA DESCRIZIONE MODIFICA						
N.B.: LA TAVOLA SOSTITUISCE QUELLA RELATIVA AL CODICE E DEL PROGETTO ESECUTIVO						
CONCESSIONI AUTOSTRADALI LOMPADE						
COLLEGAMENTO AUTOSTRADALE						
DALMINE - COMO - VARESE - VALICO DEL GAGGIOLO E OPERE AD ESSO CONNESSE CODICE C.U.P. F11B06000270007						
TRATTE B1, B2, C, D, TRVA13+14, GREENWAY						
AS BUILT						
TRATTA B1 CATASTO STRADALE						
CATASTO STRADALE						
CATASTO STRADALE RAMO TANGENZIALE DI LAZZATE - ROTATORIA 4 VC14 IDENTIFICAZIONE ELABORATO IMPRESA						
	PROGETTO: F0010 WBS		RAGGRUPPAMENTO TEMPORANEO IMPRESE:			
FASE PROGETTUALE	ZONA OPERA TRATTO D'OPERA	AMBITO TIPO ELABORATO PROGRESSIVO REVISIONE	Mandataria STRABAG A.G.	Mandante GLF Grandi Lavori Fincosit S.p.A.	Mandante ICM S.p.A.	Mandante cooptata STRABAG S.p.A.
A 0	109 GE000 0	AMBITO ELABC LOS PROGRESS REVISIONE	STRABAG	GRANDI LAVORI FINCOSIT	ICM Spa	STRABAG
Scala: - DATA DESCRIZIONE REV PROGETTISTA - PROGETTO ESECUTIVO DI DETTAGLIO Gennaio 2017 Emissione E RAGGRUPPAMENTO TEMPORANEO PROGETTISTI:						
Gennaio 20	17 Emissione		Mandataria	Mandante GPingegneria set	Mandant	
			- 3TI PROGETTI ITALIA INGEGNERIA INTEGRATA S.p.A	GESTIONE PROGETTI DI INGEGI	NERIA CONCUE	Arch. Salvatore Vermiglio
CONCE	CONCESSIONI AUTOSTRADALI LOMBARDE		RESPONSABILE DI PRO DELL'INTEGRAZIONE F PRESTAZIONI: Ing. Alberto Cecchini		<u>ATO</u>	15158 AV
	ESSIONARIO Direttore Te	ecnico:	ELABORAZIONE PROG	ETTUALE		
	Pedemontana Lombarda Referente T Ing. Daniel P	o Emilio Frigerio Fecnico:	PROGETTISTA: 3TI PROGETTI ITALIA S.p.A. DIRETTORE TECNICO Ing. Stefano Luca Possati Ordine degli Ingegneri			NICO Possati gneri
Autostrada Pedemontana Lembarda II Direttore dei Lavori: Ing. Francesco Domanico				Pr	ovincia di Roma n	. 20809
			Redatto: Scalia	Verificato: So	rge	Approvato: Possati