




TERMINE TRATTA "A" - INIZIO TRATTA "B1"

PROVINCIA : Como
 COMUNE : Turate

PROVINCIA : Como
 COMUNE : Rovello Porro

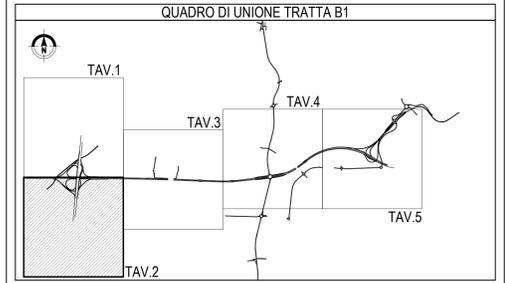

MATRICE DI REVISIONE		
REV	DATA	DESCRIZIONE MODIFICA

N.B.: LA TAVOLA SOSTITUISCE QUELLA RELATIVA AL CODICE [] DEL PROGETTO ESECUTIVO

**COLLEGAMENTO AUTOSTRADALE
 DALMINE - COMO - VARESE - VALICO DEL GAGGIOLO E OPERE AD ESSO CONNESSE**
 CODICE CUP: F118000270007
TRATTE B1, B2, C, D, TRAV13-14, GREENWAY
AS BUILT
 TRATTA B1
 PARTE GENERALE
 INQUADRAMENTO GENERALE
 PLANIMETRIA SU FOTOPIANO ASSE PRINCIPALE TAV.2

IDENTIFICAZIONE ELABORATO CODICE PROGETTO: FOTOPIANO WBS: TB1101/SO03 AREA PROGETTUALE: LUNTO ZONA: OPEN STATO: ANTO INTERDISCIPLINARE: INTERDISCIPLINARE FASE: PROGETTO DATA: 08/01/2023 SCALE: 1:200	IMPRESA RAGGRUPPAMENTO TEMPORANEO IMPRESE: STRABAG A.G. - G.F. Grandi Lavori Fincral S.p.A. ICM S.p.A. STRABAG S.p.A.
PROGETTISTA - PROGETTO ESECUTIVO DI DETTAGLIO RAGGRUPPAMENTO TEMPORANEO PROGETTISTE: ICM S.p.A. STRABAG S.p.A.	CONCEDENTE CONSORZIO AUTOSTRADALE DALMINE - COMO - VARESE Ing. Alberto Caschini
CONCESSIONARIO ARABENSA Direzione Tecnica Ing. Giuseppe Sorio Ing. Stefano Spino Ing. Sabina LaLusa	RESPONSABILE DI PROGETTO ED INCARICATO DELL'INTEGRAZIONE FRA LE FASCE PRESTAZIONI Ing. Alberto Caschini
APPROVATO Direzione dei Lavori Ing. Francesco Corvino	ELABORAZIONE PROGETTUALE PROGETTISTE: STI PROGETTI ITALIA S.p.A. 3TI ITALIA S.p.A. DIRETTORE TECNICO Ing. Stefano Jaco Pissani Coordinatore degli Interventi Provincia di Roma n. 20809

Redatto: Donatello Verificato: Serge Approvato: Passati