


PROVINCIA : Milano
 COMUNE : Lazzate

QUADRO DI UNIONE TANGENZIALE DI LAZZATE

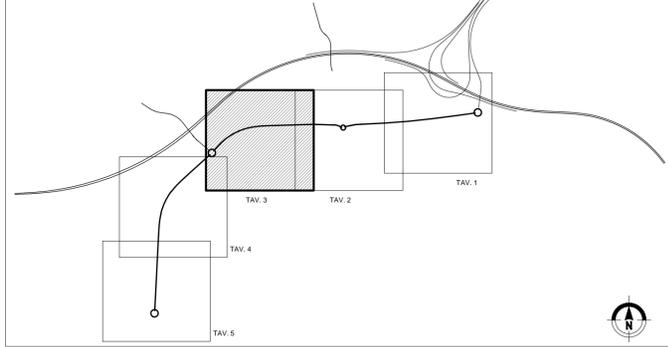

- LEGENDA**
- Pozzetto in PEAD
 - Pozzetto di salto in PEAD
 - Pozzetto in calcestruzzo
 - Pozzetti sifone
 - Pozzetto scarico canaletta asolata
 - Pluviale impalcato
 - Cadoitoa grigliata
 - Embrice
 - Pozzo disperdente (h=3m)
 - Scarico nel fosso di guardia
 - Pozzetto per canaletta in cls
 - Pozzo disperdente (h=5m)
 - Collettore PEAD DN315
 - Collettore PEAD DN400
 - Collettore PEAD DN500
 - Collettore PEAD DN630
 - Collettore PEAD DN800
 - Collettore PEAD DN1000
 - Collettore PEAD SPIRALATO DN1360 S (diametro interno 1200mm)
 - Collettore PEAD SPIRALATO DN1625 S (diametro interno 1400mm)
 - Collettore PEAD SPIRALATO DN1730 S (diametro interno 1500mm)
 - Collettore PEAD SPIRALATO DN1840 S (diametro interno 1600mm)
 - Collettore ACCIAIO INOX DN300
 - Collettore ACCIAIO INOX DN400
 - Collettore ACCIAIO INOX DN500
 - Collettore ACCIAIO INOX DN600
 - Collettore ACCIAIO INOX DN700
 - Collettore CLS DN300
 - Collettore CLS DN400
 - Collettore CLS DN500
 - Collettore CLS DN600
 - Collettore CLS DN800
 - Collettore PVC DN200
 - Collettore PEAD DN160
 - Collettore ACCIAIO INOX DN125
 - Canaletta prefabbricata in cls
 - Canaletta asolata DN300 in CLS con sistema tagliafiamma
 - Cunetta alla francese
 - Canaletta asolata DN400 in CLS con sistema tagliafiamma
 - Canaletta in PEAD con scarico ogni 15m
 - Fosso / trincea disperdente
 - Interferenza XXXX: sifone fognario o attraversamento fognatura
 - Codice pozzetto
 - 14 E 13
 - Progressiva pozzetto
 - Carreggiata Est - Ovest / Rampa / Condotta Esterna
 - Impianto di recepimento
 - Q.S. 260,20
 - Quota di Scorrimento [m s.m.m.]

MATRICE DI REVISIONE

| REV | DATA | DESCRIZIONE MODIFICA |
|-----|------|----------------------|
| | | |
| | | |
N.B.: LA TAVOLA SOSTITUISCE QUELLA RELATIVA AL CODICE [] DEL PROGETTO ESECUTIVO

COLLEGAMENTO AUTOSTRADALE
 DALMINE - COMO - VARESE - VALICO DEL GAGGIOLO E OPERE AD ESSO CONNESSE
 CODICE C.U.P. E81809000510004
TRATTE B1, B2, C, D, TRVA13+14, GREENWAY
AS BUILT
TRATTA B1
 IDROLOGIA E IDRAULICA
 SMALTIMENTO ACQUE DI PIATTAFORMA
 TANGENZIALE DI LAZZATE
 PLANIMETRIA DRENAGGIO ACQUE DI PIATTAFORMA TAV. 3

| <p>IDENTIFICAZIONE ELABORATO CODICE PROGETTO: F00107B WBS</p> <table border="1" style="width: 100%; font-size: small;"> <tr> <th>FASE PROGETTUALE</th> <th>LOTTO</th> <th>ZONA</th> <th>OPERA</th> <th>TRATTO D'OPERA</th> <th>TIPO</th> <th>AMBITO</th> <th>TIPO ELABORATO</th> <th>PROGRESSIVO</th> <th>REVISIONE</th> </tr> <tr> <td>A</td> <td>1</td> <td>109</td> <td>TW000</td> <td>0</td> <td>TI</td> <td> </td> <td> </td> <td>003</td> <td>E 01</td> </tr> </table> <p>Scala: 1:1000</p> <table border="1" style="width: 100%; font-size: x-small;"> <thead> <tr> <th>DATA</th> <th>DESCRIZIONE</th> <th>REV</th> </tr> </thead> <tbody> <tr> <td>Febbraio 2016</td> <td>Emissione</td> <td>E</td> </tr> <tr> <td>Novembre 2017</td> <td>Emisore</td> <td>E 01</td> </tr>Francesco Dominico</p> | FASE PROGETTUALE | LOTTO | ZONA | OPERA | TRATTO D'OPERA | TIPO | AMBITO | TIPO ELABORATO | PROGRESSIVO | REVISIONE | A | 1 | 109 | TW000 | 0 | TI | | | 003 | E 01 | DATA | DESCRIZIONE | REV | Febbraio 2016 | Emissione | E | Novembre 2017 | Emisore | E 01 | <p>IMPRESA RAGGRUPPAMENTO TEMPORANEO IMPRESE:</p> <table border="0" style="width: 100%; font-size: x-small;"> <tr> <td>Mandatario</td> <td>Mandante</td> <td>Mandante</td> <td>Mandante cooptata</td> </tr> <tr> <td>STRABAG A.G.</td> <td>GLF Grandi Lavori Fincosit S.p.A.</td> <td>ICM S.p.A.</td> <td>STRABAG S.p.A.</td> </tr> </table> <p>STRABAG ICM STRABAG</p> <p>PROGETTISTA - PROGETTO ESECUTIVO DI DETTAGLIO RAGGRUPPAMENTO TEMPORANEO PROGETTISTI:</p> <table border="0" style="width: 100%; font-size: x-small;"> <tr> <td>Mandatario</td> <td>Mandante</td> <td>Mandante</td> <td>Mandante</td> </tr> <tr> <td>3TI PROGETTI ITALIA</td> <td>GP Ing. Giuseppe Samba</td> <td>ICM</td> <td>Arch. Salvatore Vermiglio</td> </tr> </table> <p>RESPONSABILE DI PROGETTO ED INCARICATO DELL'INTEGRAZIONE FRA LE VARIE PRESTAZIONI: Ing. Alberto Cecchini</p> <p>ELABORAZIONE PROGETTUALE PROGETTISTA: 3TI PROGETTI ITALIA S.p.A.</p> <p>3TI ITALIA S.p.A. DIRETTORE TECNICO Ing. Stefano Luca Passati Ordine degli Ingegneri Provincia di Roma n. 20809</p> <p>Redatto: Festa Verificato: Sorge Approvato: Passati</p> | Mandatario | Mandante | Mandante | Mandante cooptata | 