



LEGENDA

- TERRENO NATURALE
- TERRENO RIPROFILATO
- condotta in PEAD SN 4/8 diametro 300-500-630
- condotta in PEAD PN 16 diametro 400
- | pozzetto in PEAD altezza variabile

CONDOTTA PRINCIPALE
Quota di riferimento (m)257.000
Scala 1:1000/100

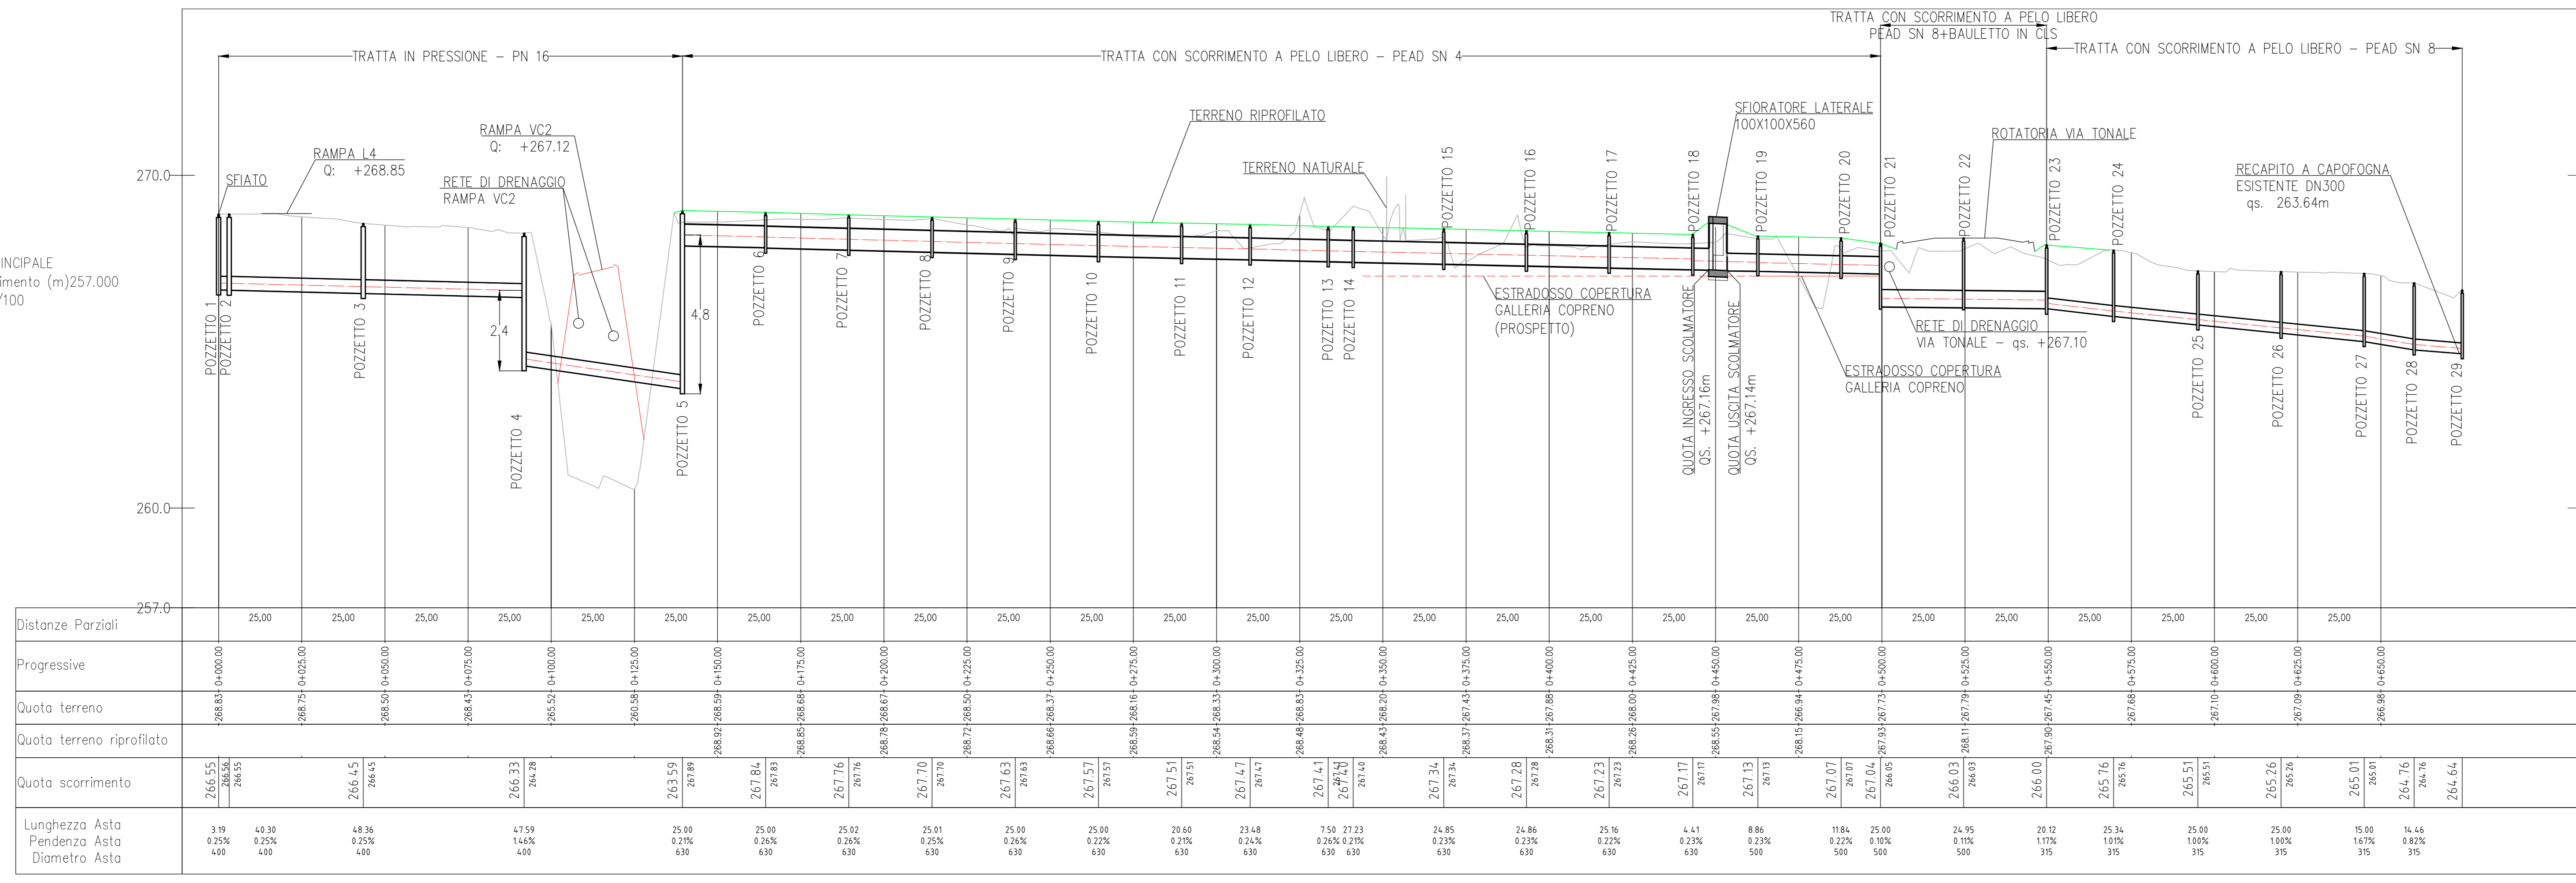

CONDOTTA DERIVATRICE
Quota di riferimento (m)260.000
Scala 1:1000/100

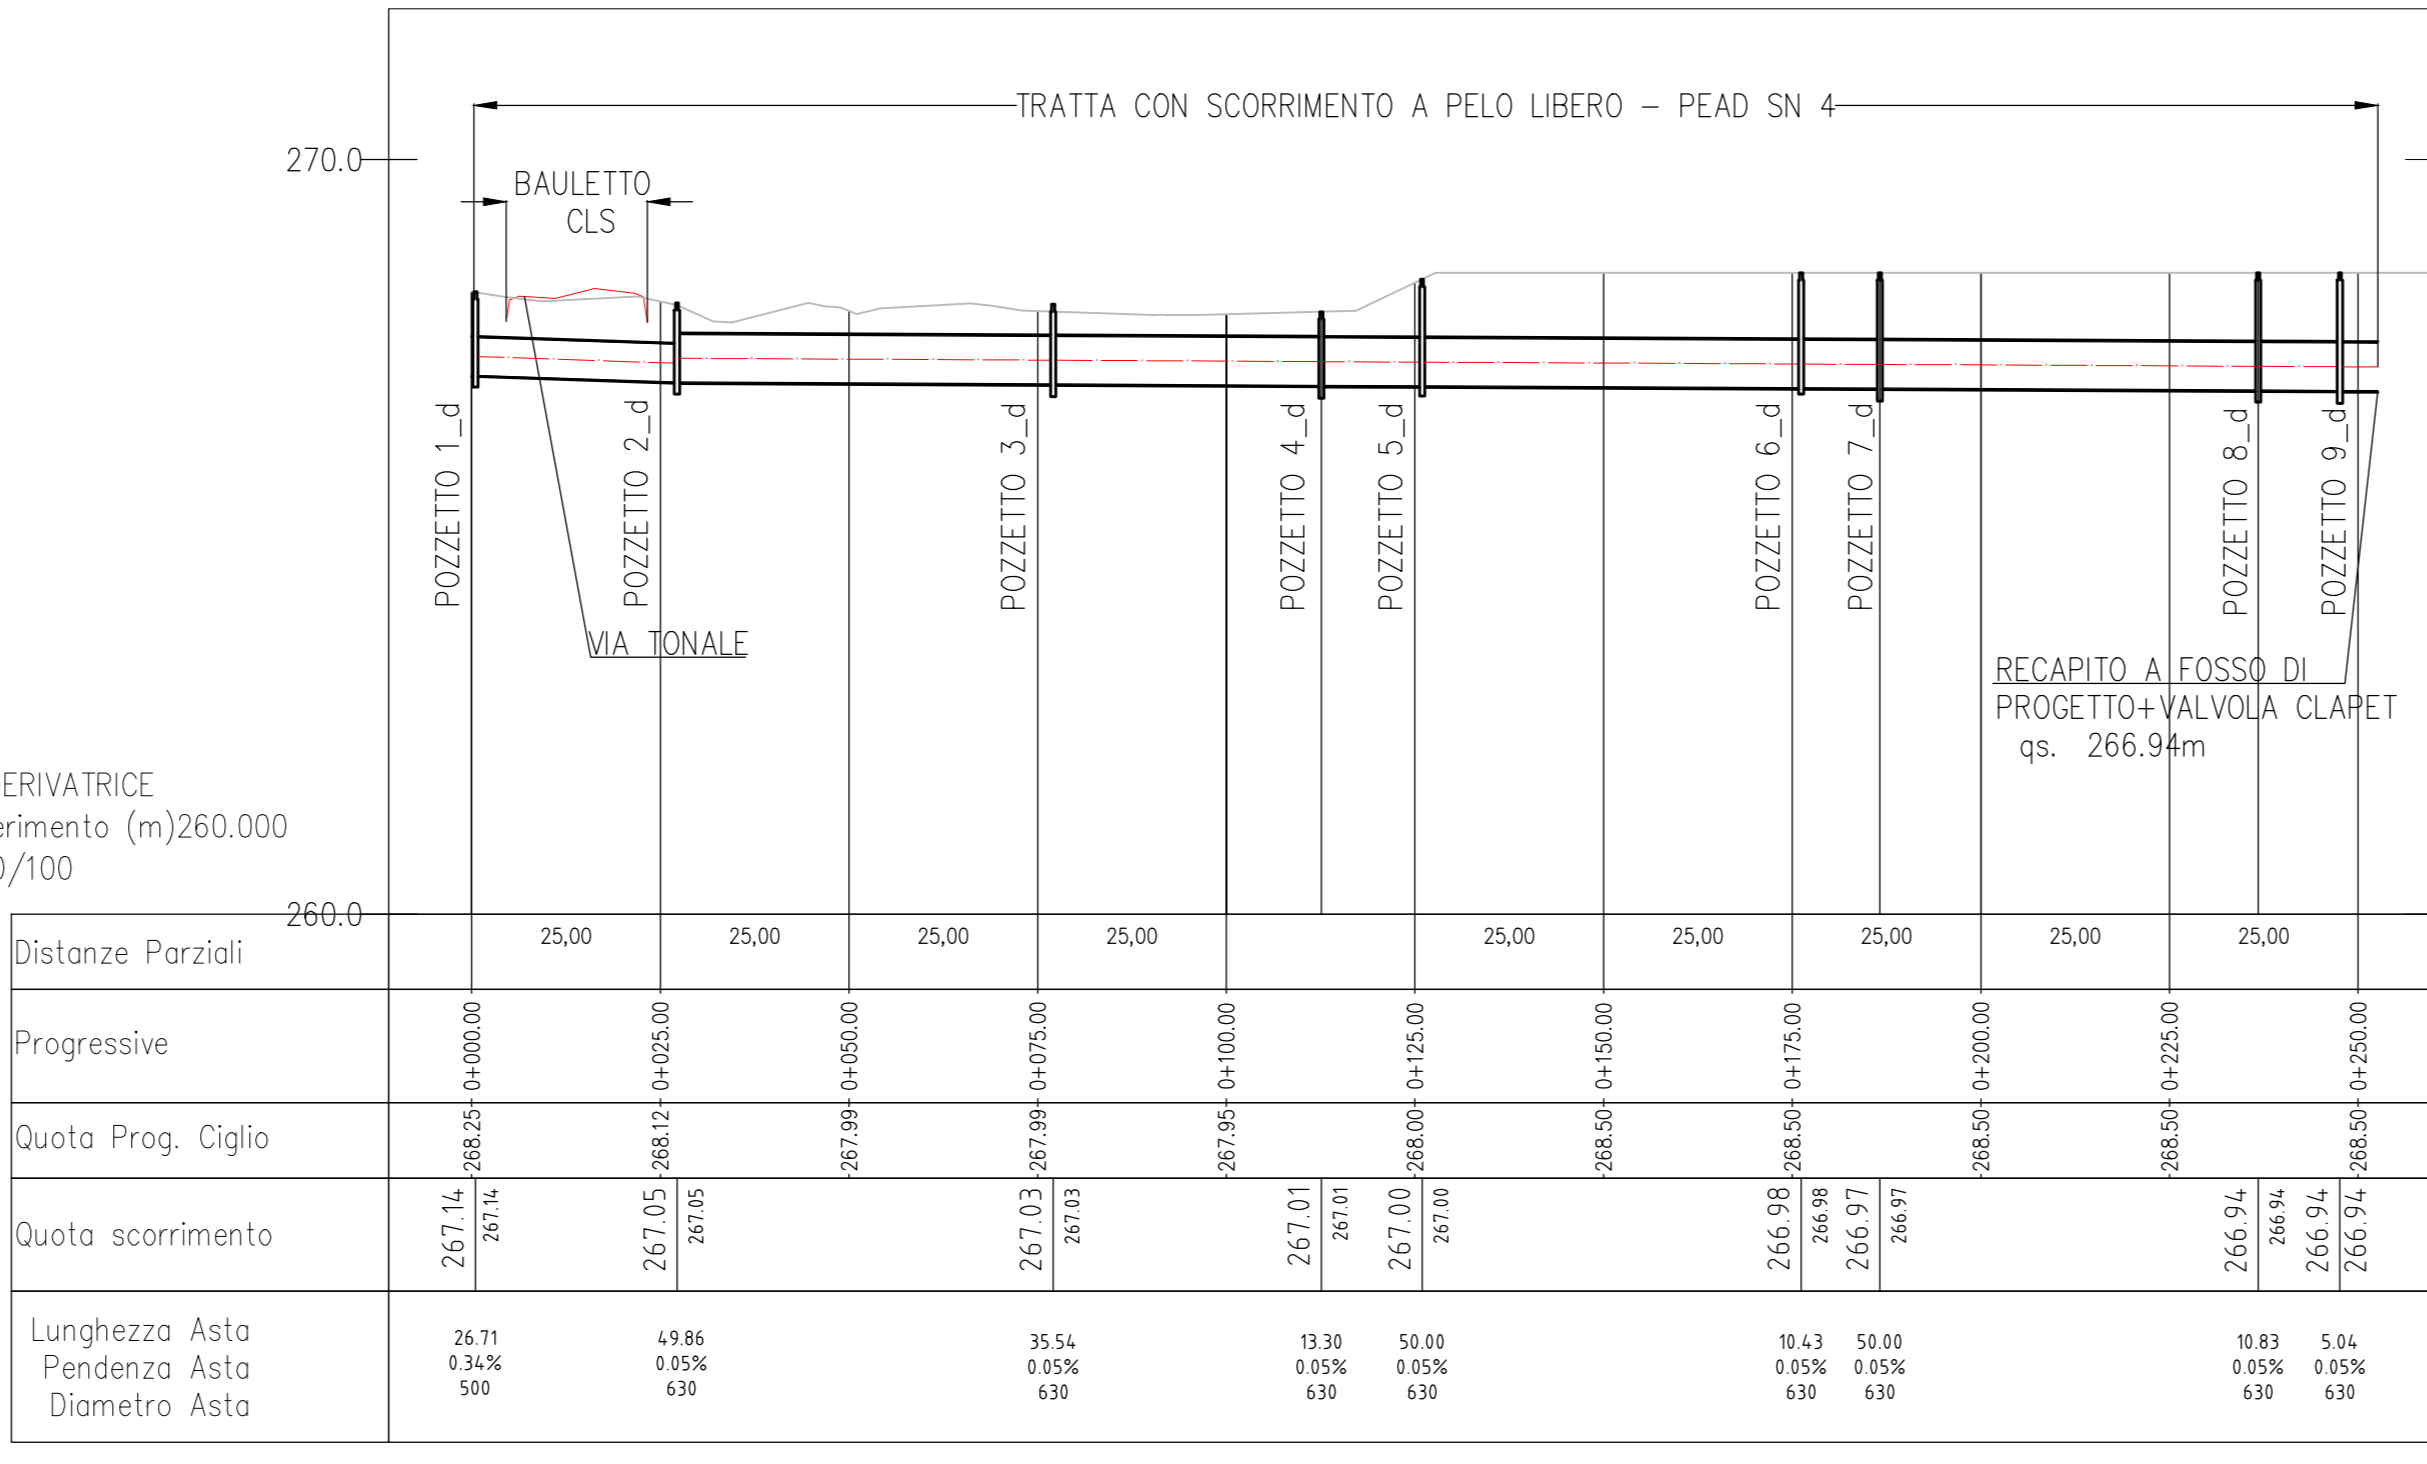

MATRICE DI REVISIONE

REV	DATA	DESCRIZIONE MODIFICA

N.B. LA TAVOLA SOSTITUISCE QUELLA RELATIVA AL CODICE [] DEL PROGETTO ESECUTIVO

COLLEGAMENTO AUTOSTRADALE DALMINE - COMO - VARESE - VALICO DEL GAGGIOLO E OPERE AD ESSO CONNESSE
CODICE CUP F11000000210001
TRATTE B1, B2, C, D, TRAI13-14, GREENWAY AS BUILT

TRATTA B1
IDROLOGIA E IDRAULICA
SMALTIMENTO ACQUE DI PIATTAFORMA
FOSSO DELLE GROIANE
PROFILI LONGITUDINALI

INDENTIFICAZIONE ELABORATO


IMPRESA

RAGGRUPPAMENTO TEMPORANEO IMPRESE	Mandato	Mandato	Mandato
STRABAG A.G.	GLF Grandi Lavori Fincobil S.p.A.	Impresa costruzioni Giuseppe Malturo S.p.A.	Autopromozione STRABAG S.p.A.

STRABAG **GLF** **MALTURO** **STRABAG**

PROGETTISTA - PROGETTO ESECUTIVO DI DETTAGLIO

DATA	DESCRIZIONE	REV	RAGGRUPPAMENTO TEMPORANEO PROGETTISTI	Mandato	Attore
2016	Emessa	1	STRABAG	STRABAG	STRABAG

CONCEDENTE


REDAZIONE PROGETTUALE

PROGETTISTA
3TI PROGETTI ITALIA S.p.A.

3TI ITALIA S.p.A.
DIRETTORE TECNICO
Ing. Stefano Inno Pissarello
Ordine degli Ingegneri
Provincia di Roma n. 20809

Redatto: ECU Verificato: Soglio Approvato: Possati